



工程指示 / 要求簡箋 ENGINEER INSTRUCTIONS(E.I.)

工程指示編號:	EI- 4837	修改版本:	P
	HK- 0377 / 23		
工程編號:	J 857	工程名稱:	啟德6552
收件人:	生統	發件人:	Nero HO
工程項目:	幕牆單元件 - 廠用鋁料加工圖(整合EI4384&EI4633修改)	日期:	06/03/2023

<input type="checkbox"/> 原合約工程包	<input type="checkbox"/> 原合約工程加 / 減脹 QT-	<input type="checkbox"/> 新工程報價 QT-
---------------------------------	--	------------------------------------

信件批核號碼/圖紙參考編號:	批核模具圖紙編號:
客戶指示附件:	管理內部批簽署:

<input type="checkbox"/> 初步鋁料 B.M.	<input checked="" type="checkbox"/> 加工拆圖, 然後生產	<input type="checkbox"/> 尺寸表
<input type="checkbox"/> 正式鋁料 B.M.	<input checked="" type="checkbox"/> 技術上資料 / 指示	<input type="checkbox"/> 報價
<input type="checkbox"/> 配件 B.M.	<input type="checkbox"/> 樣辦或貨品說明書	<input type="checkbox"/> 分判合約
<input type="checkbox"/> 其他:		

內容:
关于L座百叶单元 CW-362 CW-364 栏河槽口加高
现此两单因为栏河槽口一高一低, 现需要按图把另一边栏河槽加高, 经与施哥商量, 按图在另一企料上钻一个24大孔, 然后圆滑过度一下孔, 栏河槽内底部用梗胶做垫玻璃, 先用胶封住, 待地盘安装好单元后 用原子灰填补

完成上列要求日期: /

國內


<input type="checkbox"/> 生產技術總監	<input type="checkbox"/> 連附件	<input type="checkbox"/> 技術部	<input type="checkbox"/> 連附件	<input type="checkbox"/> 生產部	<input type="checkbox"/> 連附件
<input type="checkbox"/> 採購部	<input type="checkbox"/> 連附件	<input checked="" type="checkbox"/> 生產統籌部	<input checked="" type="checkbox"/> 連附件	<input type="checkbox"/> 報關組	<input type="checkbox"/> 連附件
<input type="checkbox"/> 質檢部	<input type="checkbox"/> 連附件	<input type="checkbox"/> 會計部	<input type="checkbox"/> 連附件	<input type="checkbox"/> 機械設計部	<input type="checkbox"/> 連附件
<input checked="" type="checkbox"/> 香港辦	<input checked="" type="checkbox"/> 連附件	<input type="checkbox"/> 其他:			

<input type="checkbox"/> 行政部	<input type="checkbox"/> 連附件	<input type="checkbox"/> 會計部	<input type="checkbox"/> 連附件	<input type="checkbox"/> 統籌部	<input type="checkbox"/> 連附件	<input type="checkbox"/> 工程部	<input type="checkbox"/> 連附件
<input type="checkbox"/> 採購部	<input type="checkbox"/> 連附件	<input type="checkbox"/> QS部	<input type="checkbox"/> 連附件	<input checked="" type="checkbox"/> 地盤管理	<input checked="" type="checkbox"/> 連附件	<input type="checkbox"/> 維修部	<input type="checkbox"/> 連附件

*發件人簽署:	*組別成員批核簽署:
傳遞編號: 4/0377 / 23	項目經理簽署: [Signature]

关于 L 座百叶单元 CW-362 CW-364 栏河槽口加高

现此两单因为栏河槽口一高一低，现需要按图把另一边栏河槽加高，经与施哥商量，按图在另一企料上钻一个 24 大孔，然后圆滑过度一下孔，栏河槽内底部用梗胶做垫玻璃，先用胶封住，待地盘安装好单元后 用原子灰填补

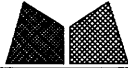

美特鋁質有限公司
MIDI Aluminium Fabricator Ltd.


工程號	J857	類別		物料號	-	
地盘	啟德6552	制圖	陈梓豪	2022.6.23	圖號	X86050-XXX
图纸名称	铝料加工图	復核	練松文	2022.6.25	數量	-
材料	XXXX	批准	林仁安	2022.6.27	單件重量	- (KG)

修改
日期

採用工廠
材料颜色

✓ 地盘 -
AL2:ECK3X10063S-XF1

适用于CW-362 364 两单元
(示意钻孔)

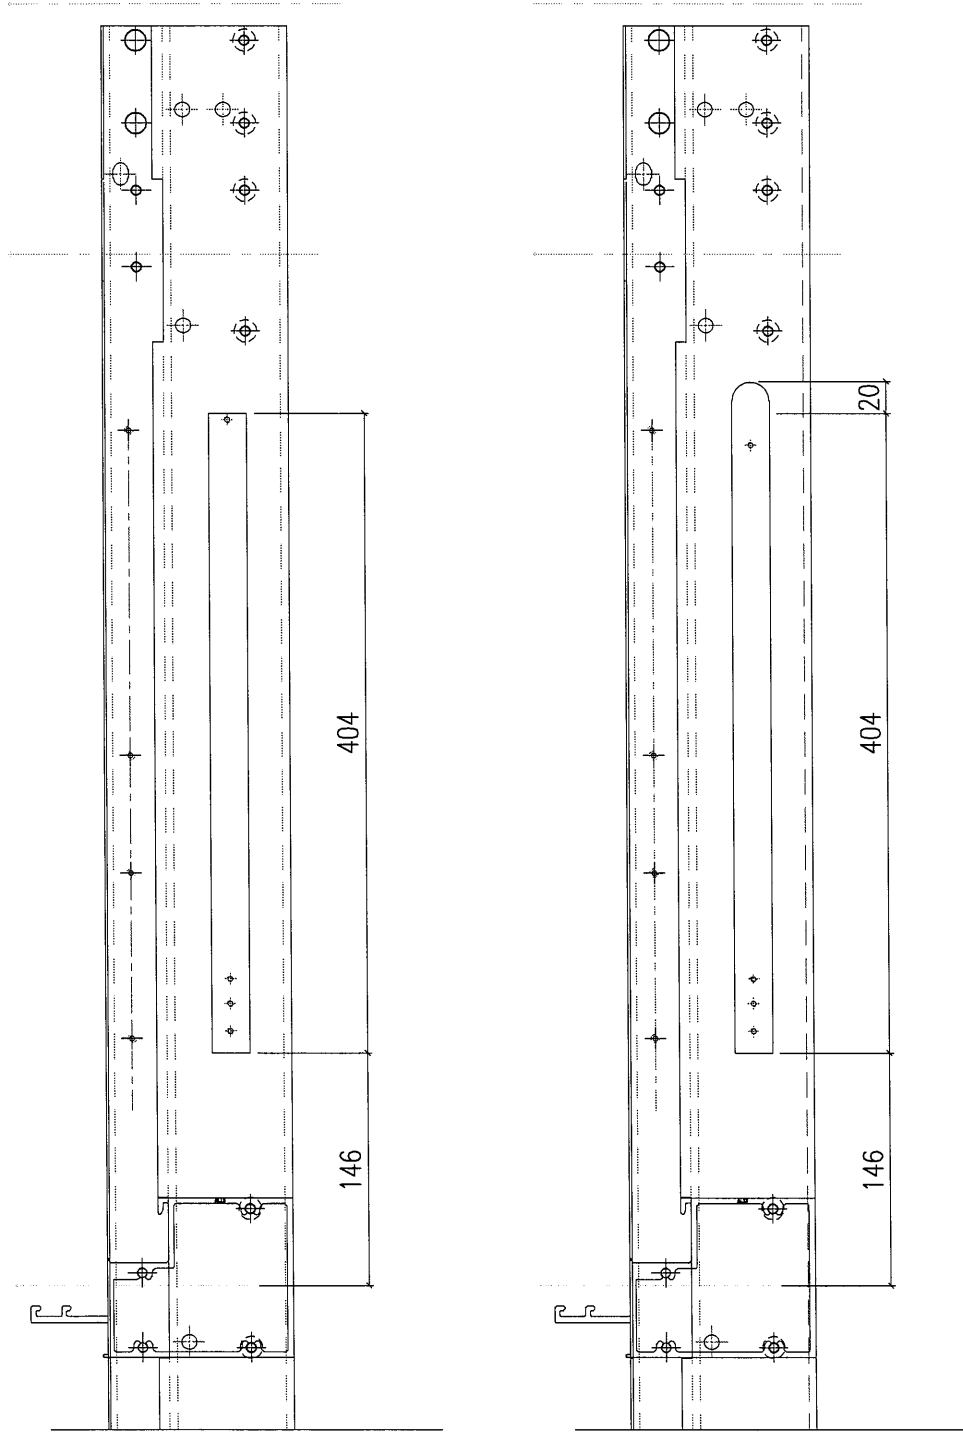

(原图)

(需要加更改)