



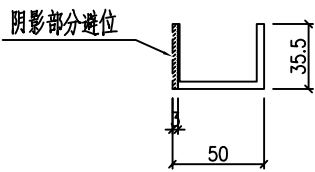

产品编号	L(MM)	数量	N	M	A	B	C	D	备注
		4							

工程號	J857	地盤	啓德6552
-----	------	----	--------

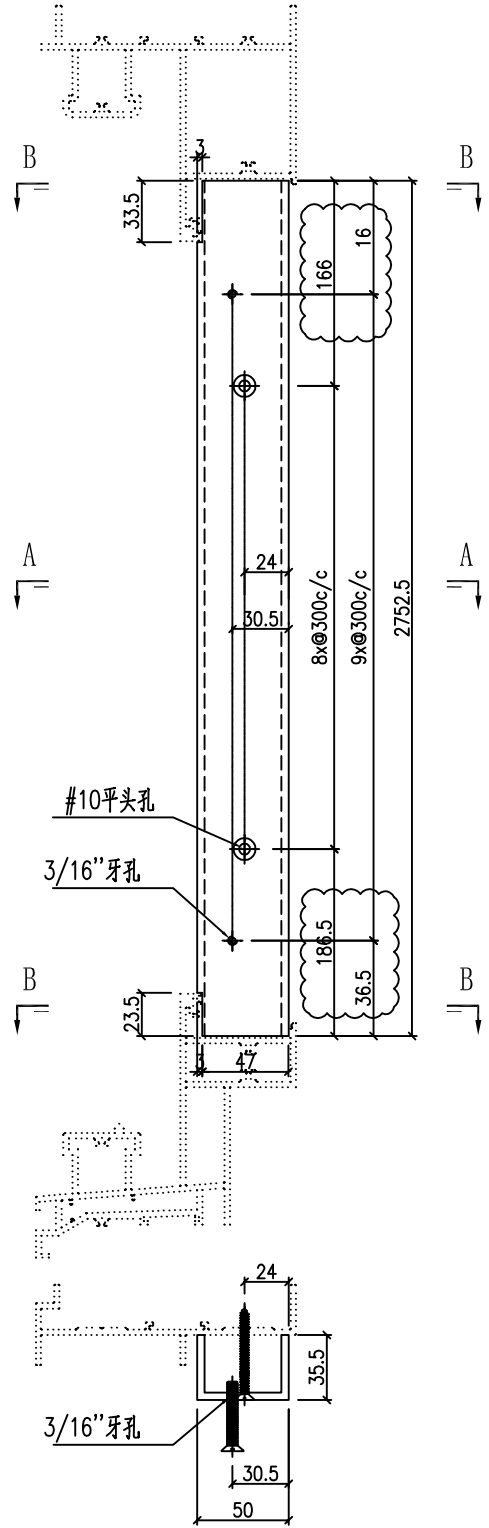



SECTION B-B

SECTION A-A


名稱	型材加工圖	制圖	HHQ	2022-3-30	修改	A		
材料	35.5x50x35.5x4mm厚鋁槽	復核			日期	12.12		
顏色	MILL	批准			圖號	J857-MU-5DR		

产品编号	L(MM)	数量	N	M	A	B	C	D	备注
		3							

工程號	J857	地盤	啓德6552
-----	------	----	--------

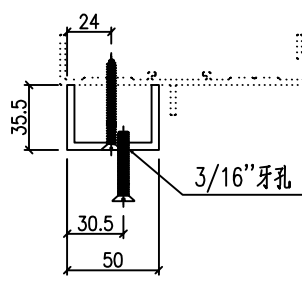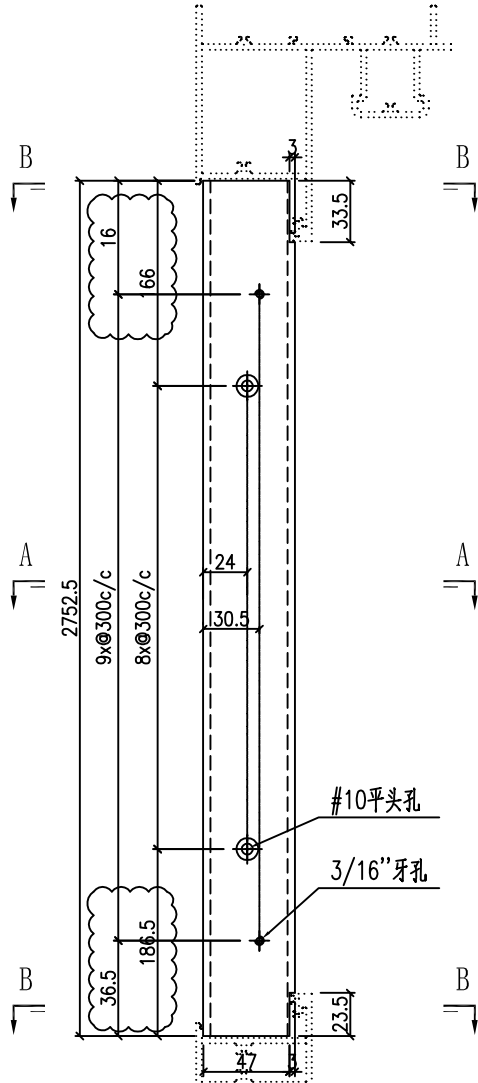

SECTION A-A

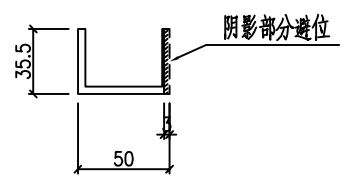

SECTION B-B

名稱	型材加工圖	制圖	HHQ	2022-3-30	修改	A		
材料	35.5x50x35.5x4mm厚鋁槽	復核			日期	12.12		
顏色	MILL	批准			圖號	J857-MU-5D		