


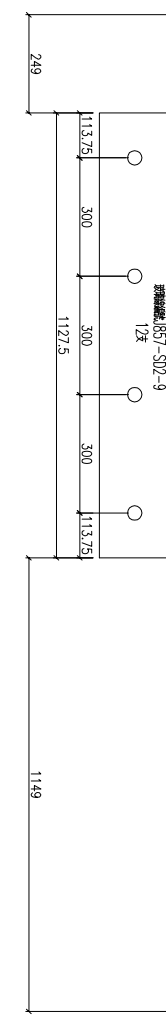
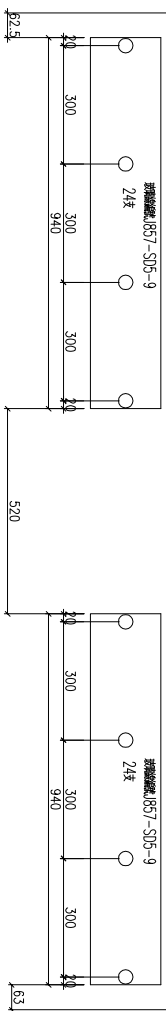
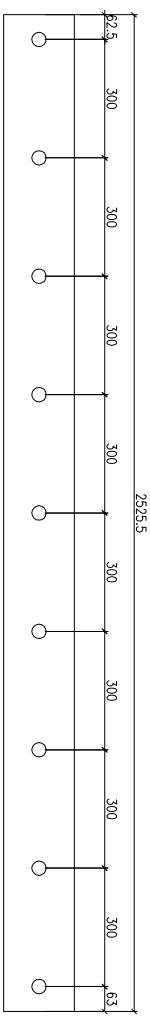
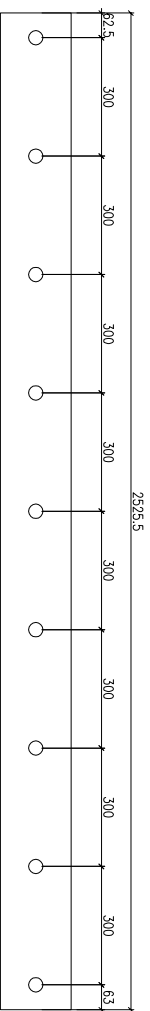
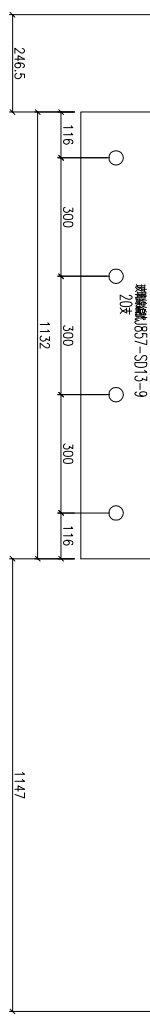
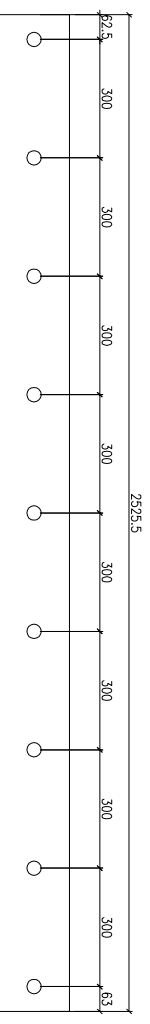
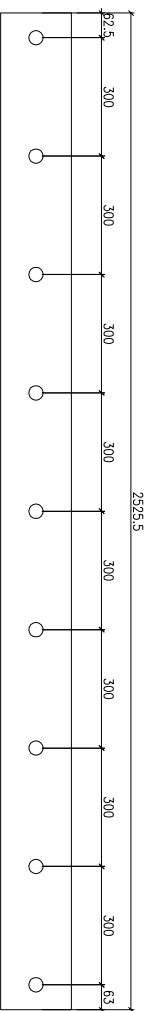
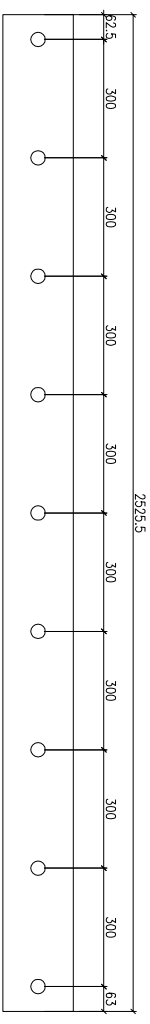
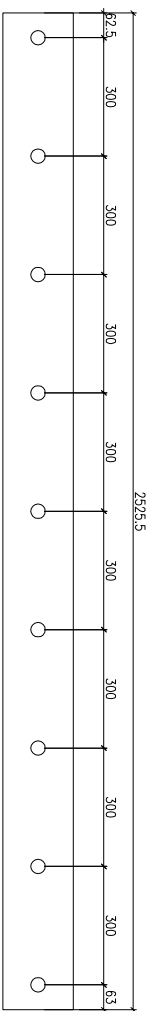
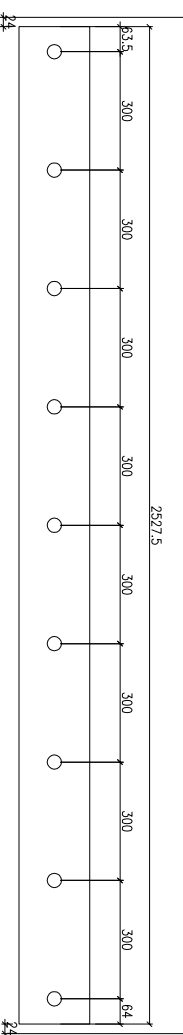
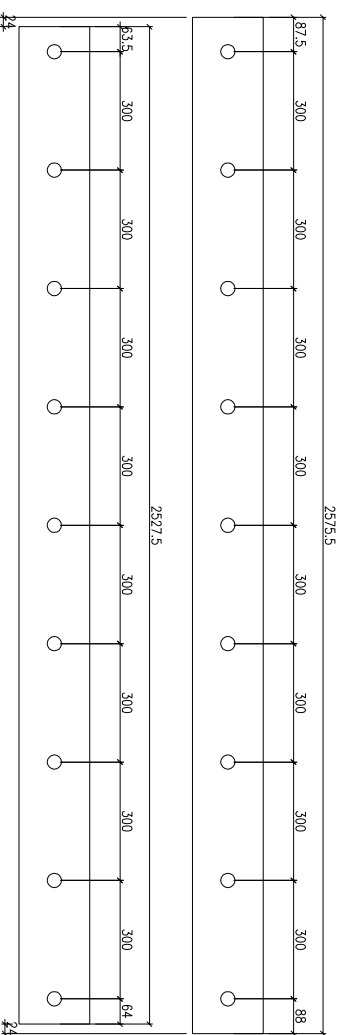
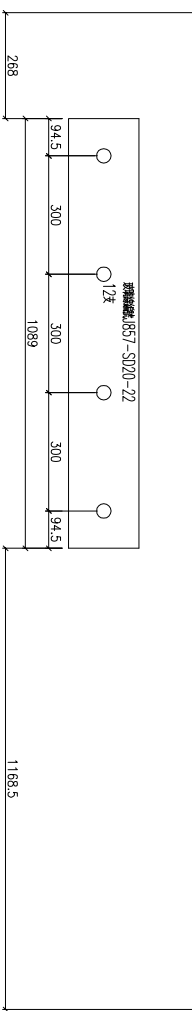
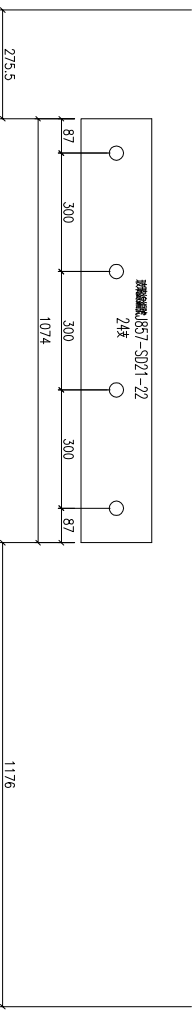
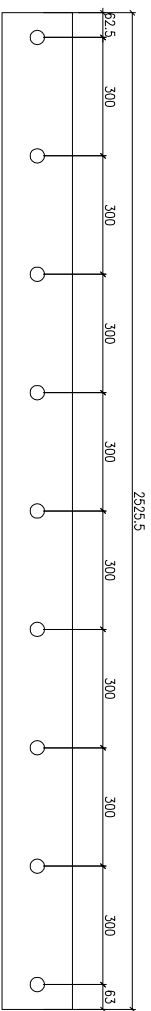
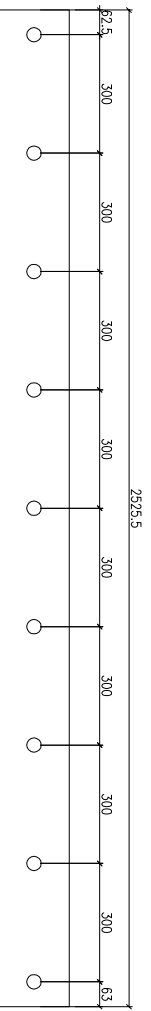


第五批的趟門玉玻璃線切料修改方案

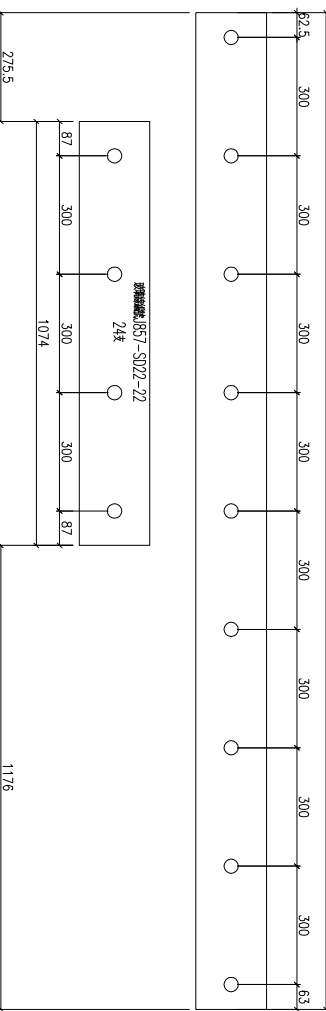

第五批的超門玉玻璃線切料修改方案


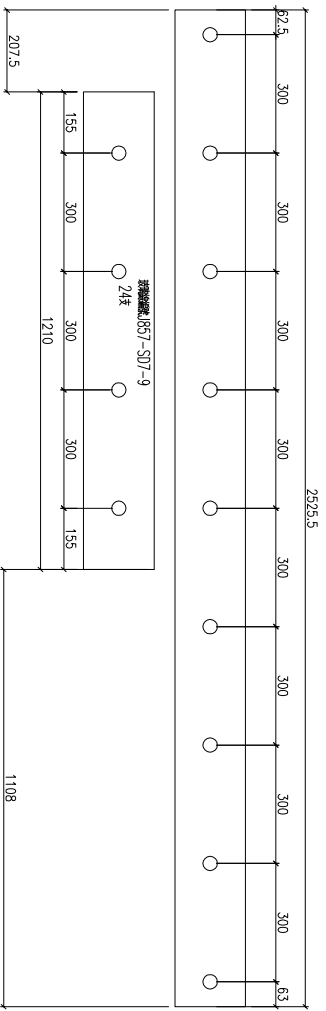


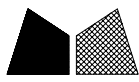

美特鋁質 有限公司
MIDI Aluminium Fabricator Ltd.


产品编号	L(MM)	数量	N	M	A	B	C	D	备注
J857-MU-9	2577.5	362	8	300	89	88.5			
J857-MU-10	2593.5	181	8	300	89	104.5			

工程號	J857	地盤	啓德6552
-----	------	----	--------

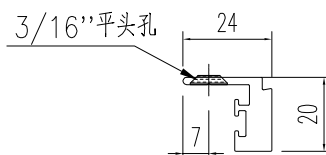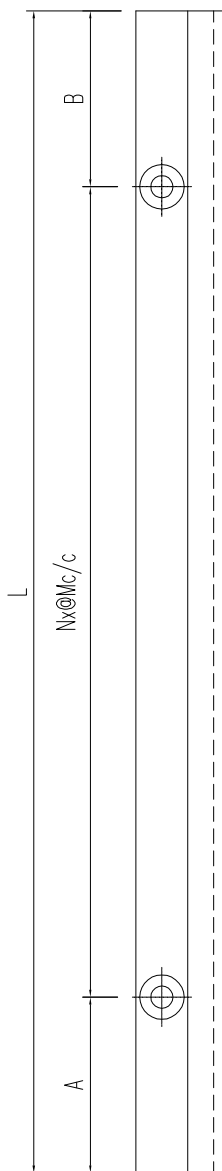

名稱	型材加工圖	制圖	HHQ	2022-3-30	修改	A	B	C
材料	X86393	復核			日期	2022-6-8	2023.3.9	2023.5.5
顏色	ECK3X10063S-XF2 三塗(深灰)	批准			圖號	J857-MU-9		



EG-DWG3

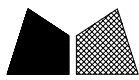


美特鋁質 有限公司
MIDI Aluminium Fabricator Ltd.

产品编号	L(MM)	数量	N	M	A	B	C	D	备注
J857-MU-9A	2527.5	154	8	300	64	63.5			
J857-MU-10A	2543.5	77	8	300	64	79.5			

工程號	J857	地盤	啓德6552
-----	------	----	--------

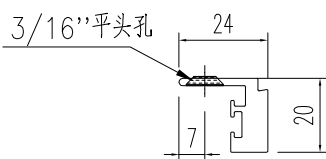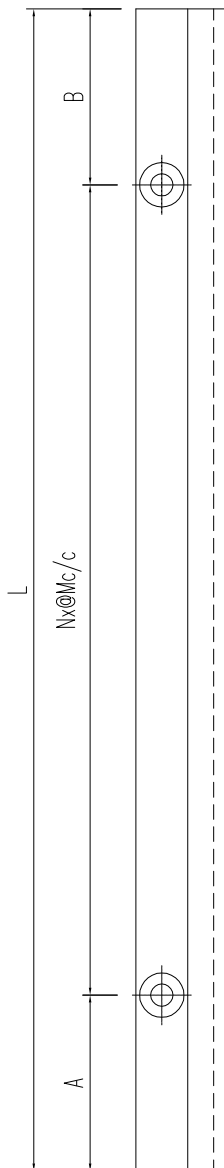



名稱	型材加工圖	制圖	HHQ	2022-3-30	修改	A	B
材料	X86393	復核			日期	2023.3.9	2023.5.5
顏色	ECK3X10063S-XF2 三塗(深灰)	批准			圖號	J857-MU-9A	

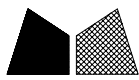

美特鋁質 有限公司
MIDI Aluminium Fabricator Ltd.

产品编号	L(MM)	数量	N	M	A	B	C	D	备注
		181							

工程號	J857	地盤	啓德6552
-----	------	----	--------

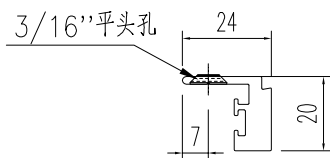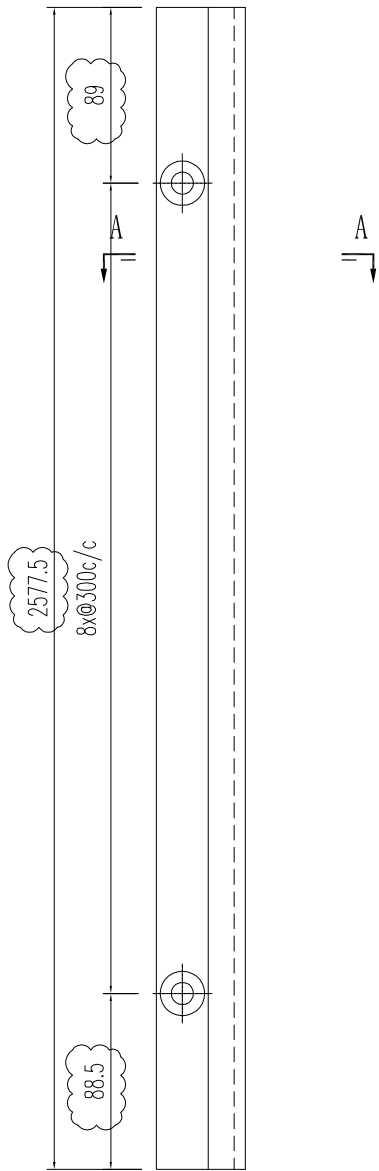

SECTION A-A



名稱	型材加工圖	制圖	HHQ	2022-3-30	修改	A	C	D
材料	X86393	復核			日期	2022-6-9	2023.3.9	2023.5.5
顏色	ECK3X10063S-XF2 三塗(深灰)	批准			圖號	J857-MU-11		



美特鋁質 有限公司
MIDI Aluminium Fabricator Ltd.

产品编号	L(MM)	数量	N	M	A	B	C	D	备注
		284							

工程號	J857	地盤	啓德6552
-----	------	----	--------

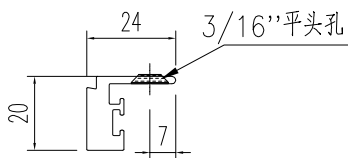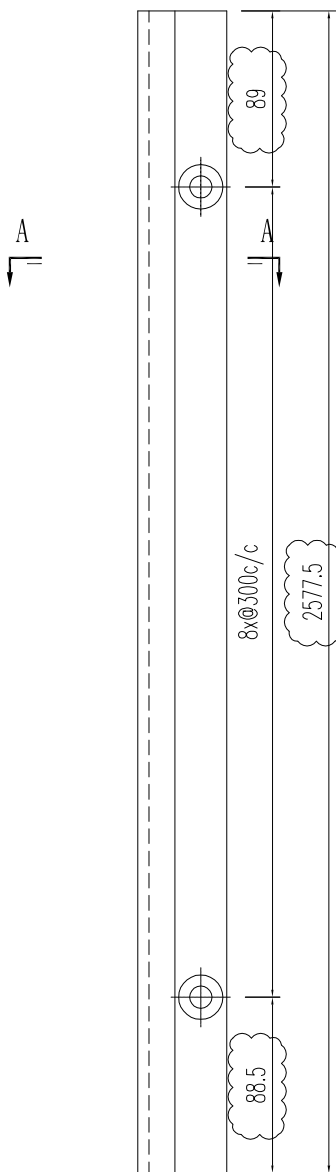

SECTION A-A



名稱	型材加工圖	制圖	HHQ	2022-3-30	修改	A	B	C
材料	X86393	復核			日期	7.1	2023.3.9	2023.5.5
顏色	ECK3X10063S-XF2 三塗(深灰)	批准			圖號	J857-MU-11R		



美特鋁質 有限公司
MIDI Aluminium Fabricator Ltd.

产品编号	L(MM)	数量	N	M	A	B	C	D	备注
		77							

工程號	J857	地盤	啓德6552
-----	------	----	--------

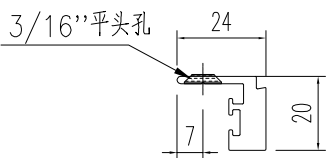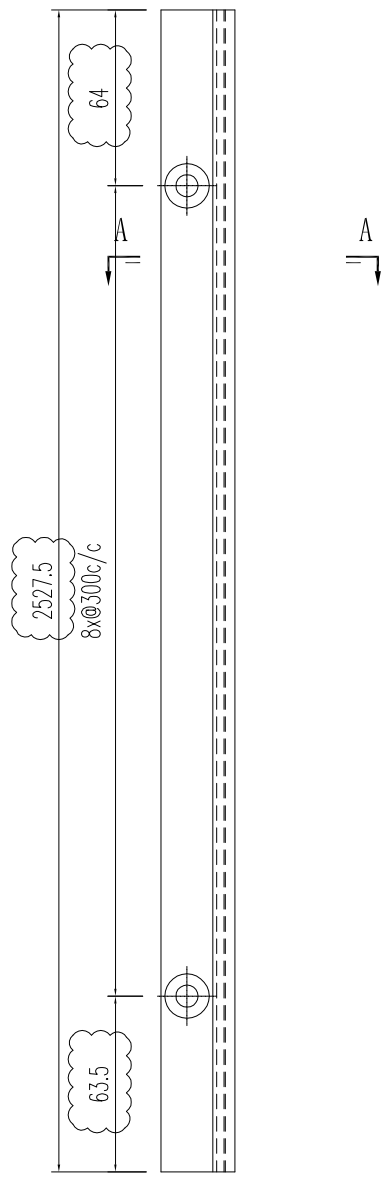

SECTION A-A



名稱	型材加工圖	制圖	HHQ	2022-3-30	修改	A	B	C
材料	X86393	復核			日期	7.1	2023.3.9	2023.5.5
顏色	ECK3X10063S-XF2 三塗(深灰)	批准			圖號	J857-MU-11A		



美特鋁質 有限公司
MIDI Aluminium Fabricator Ltd.


产品编号	L(MM)	数量	N	M	A	B	C	D	备注
		103							

工程號	J857	地盤	啓德6552
-----	------	----	--------

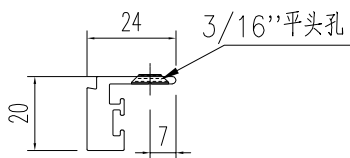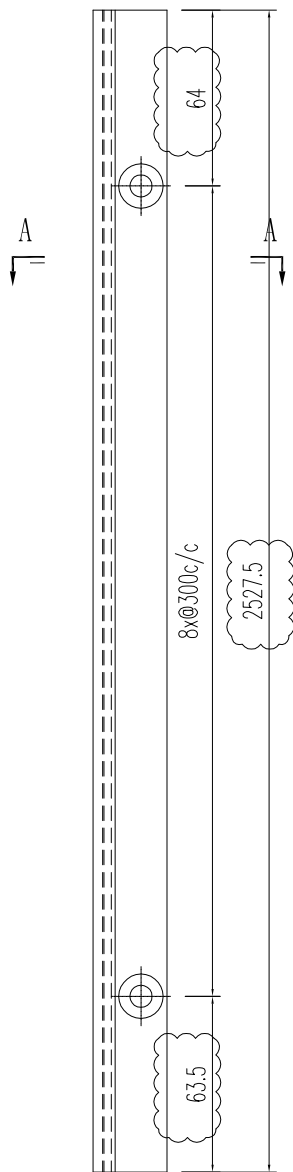

SECTION A-A



名稱	型材加工圖	制圖	HHQ	2022-3-30	修改	A	B	
材料	X86393	復核			日期	7.1	2023.5.5	
顏色	ECK3X10063S-XF2 三塗(深灰)	批准			圖號	J857-MU-11AR		

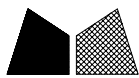

美特鋁質 有限公司
MIDI Aluminium Fabricator Ltd.

产品编号	L(MM)	数量	N	M	A	B	C	D	备注
J857-MU-9B	2777.5	6	9	300	39	38.5			
J857-MU-10B	2793.5	3	9	300	39	54.5			

工程號	J857	地盤	啓德6552
-----	------	----	--------

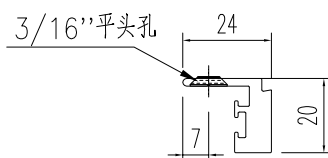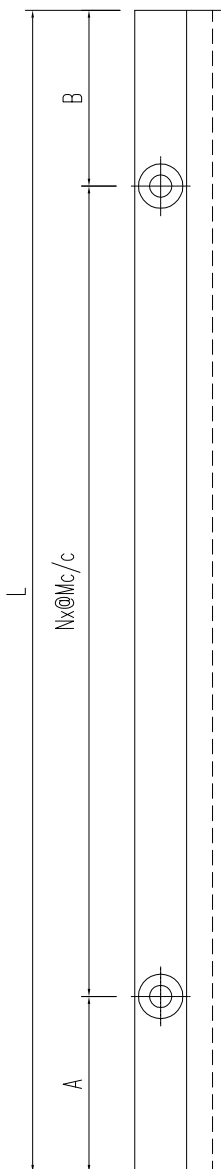



名稱	型材加工圖	制圖	HHQ	2022-3-30	修改	A	B	
材料	X86393	復核			日期	2023.3.13	2023.5.5	
顏色	ECK3X10063S-XF2 三塗(深灰)	批准			圖號	J857-MU-9B		



美特鋁質 有限公司
MIDI Aluminium Fabricator Ltd.

产品编号	L(MM)	数量	N	M	A	B	C	D	备注
		3							

工程號	J857	地盤	啓德6552
-----	------	----	--------

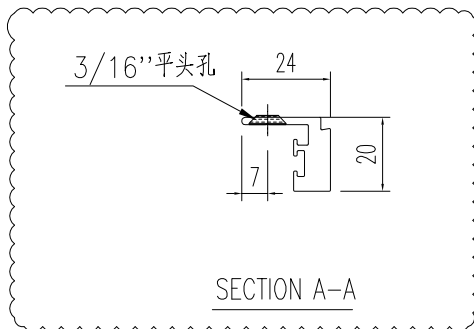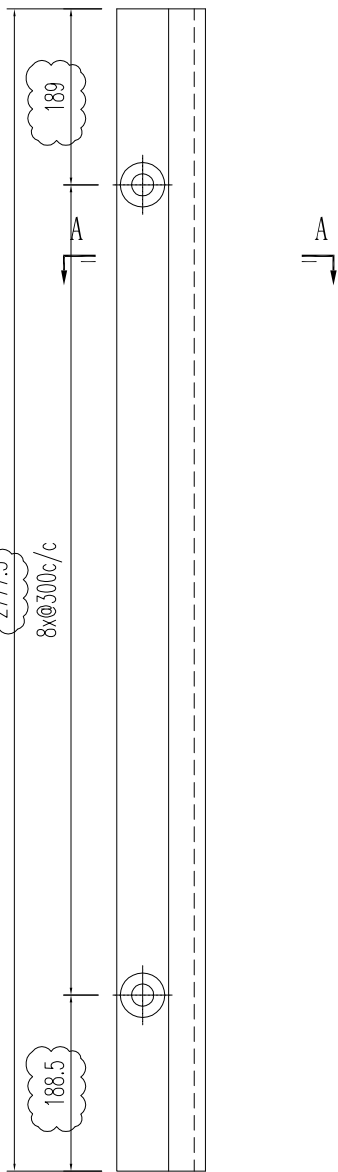

名稱	型材加工圖	制圖	HHQ	2022-3-30	修改	A	B	
材料	X86393	復核			日期	2023.3.13	2023.5.5	
顏色	ECK3X10063S-XF2 三塗(深灰)	批准			圖號	J857-MU-11B		





美特鋁質 有限公司
MIDI Aluminium Fabricator Ltd.

产品编号	L(MM)	数量	N	M	A	B	C	D	备注
		3							

工程號	J857	地盤	啓德6552
-----	------	----	--------


A

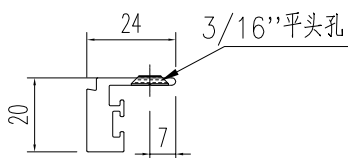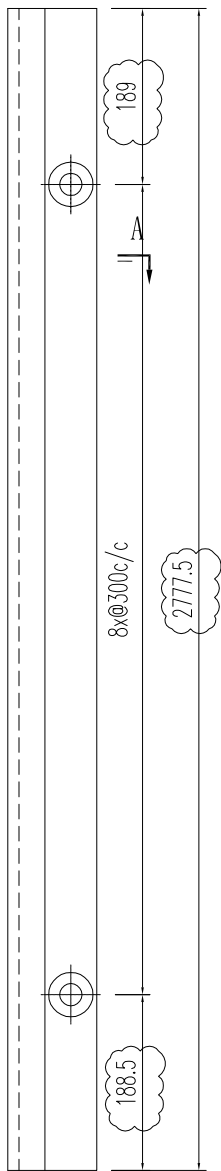

SECTION A-A

名稱	型材加工圖	制圖	HHQ	2022-3-30	修改	A	B	
材料	X86393	復核			日期	2023.3.13	2023.5.5	
顏色	ECK3X10063S-XF2 三塗(深灰)	批准			圖號	J857-MU-11BR		



EG-DWG3

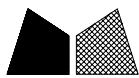

美特鋁質 有限公司
MIDI Aluminium Fabricator Ltd.

产品编号	L(MM)	数量	N	M	A	B	C	D	备注
J857-MU-9D	2727.5	6	9	300	14	13.5			
J857-MU-10D	2743.5	3	9	300	14	29.5			

工程號	J857	地盤	啓德6552
-----	------	----	--------

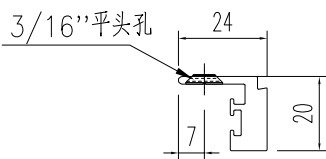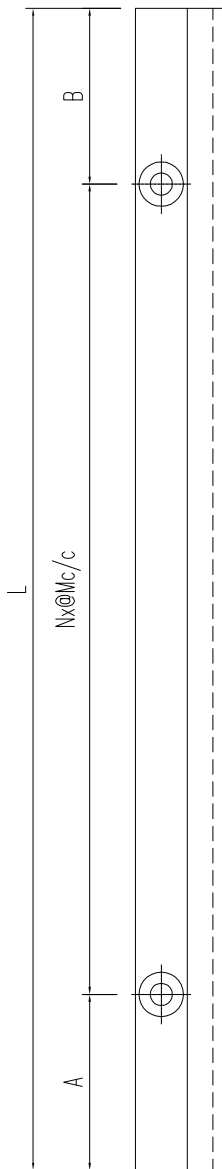



名稱	型材加工圖	制圖	HHQ	2022-3-30	修改	A	B	
材料	X86393	復核			日期	2023.3.13	2023.5.5	
顏色	ECK3X10063S-XF2 三塗(深灰)	批准			圖號	J857-MU-9D		



美特鋁質 有限公司
MIDI Aluminium Fabricator Ltd.


产品编号	L(MM)	数量	N	M	A	B	C	D	备注
		3							

工程號	J857	地盤	啓德6552
-----	------	----	--------

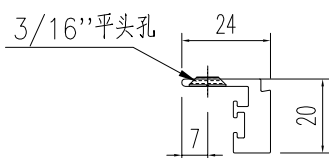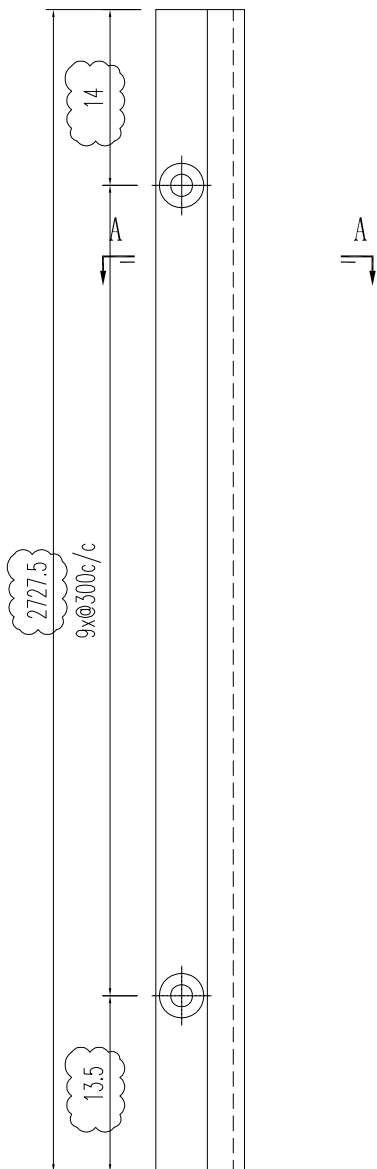

SECTION A-A



名稱	型材加工圖	制圖	HHQ	2022-3-30	修改	A	B	
材料	X86393	復核			日期	2023.3.13	2023.5.5	
顏色	ECK3X10063S-XF2 三塗(深灰)	批准			圖號	J857-MU-11D		

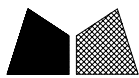

美特鋁質 有限公司
MIDI Aluminium Fabricator Ltd.


产品编号	L(MM)	数量	N	M	A	B	C	D	备注
		4							

工程號	J857	地盤	啓德6552
-----	------	----	--------

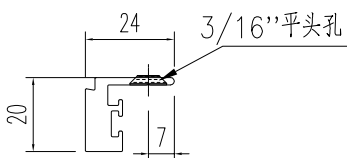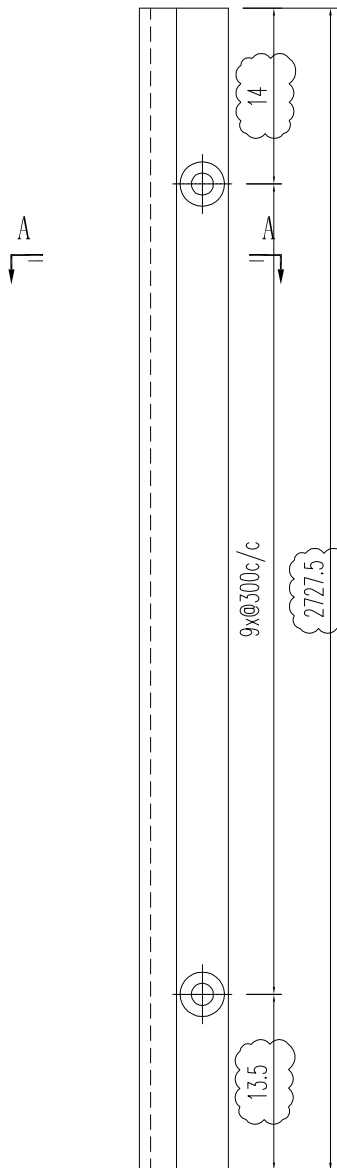

SECTION A-A



名稱	型材加工圖	制圖	HHQ	2022-3-30	修改	A	B	
材料	X86393	復核			日期	2023.3.13	2023.5.5	
顏色	ECK3X10063S-XF2 三塗(深灰)	批准			圖號	J857-MU-11DR		

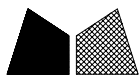

美特鋁質 有限公司
MIDI Aluminium Fabricator Ltd.


产品编号	L(MM)	数量	N	M	A	B	C	D	备注
		8							

工程號	J857	地盤	啓德6552
-----	------	----	--------

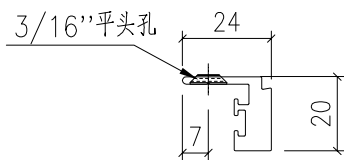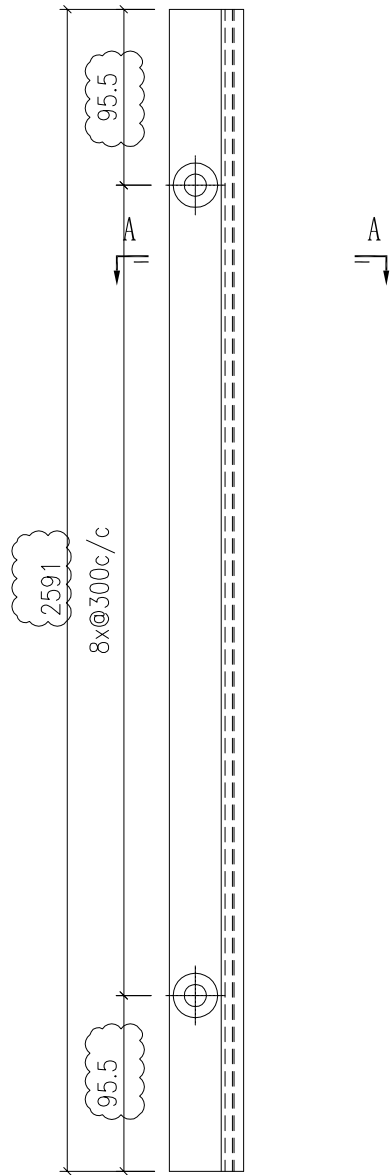

SECTION A-A



名稱	型材加工圖	制圖	HHQ	2023.1.14	修改	A	B	
材料	X86393	復核			日期	2023.3.15	2023.5.4	
顏色	ECK3X10063S-XF2 三塗(深灰)	批准			圖號	J857-MU-19E		

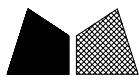

美特鋁質 有限公司
MIDI Aluminium Fabricator Ltd.


产品编号	L(MM)	数量	N	M	A	B	C	D	备注
		8							

工程號	J857	地盤	啓德6552
-----	------	----	--------

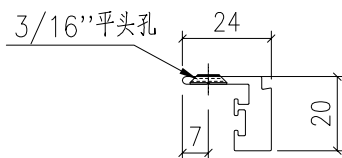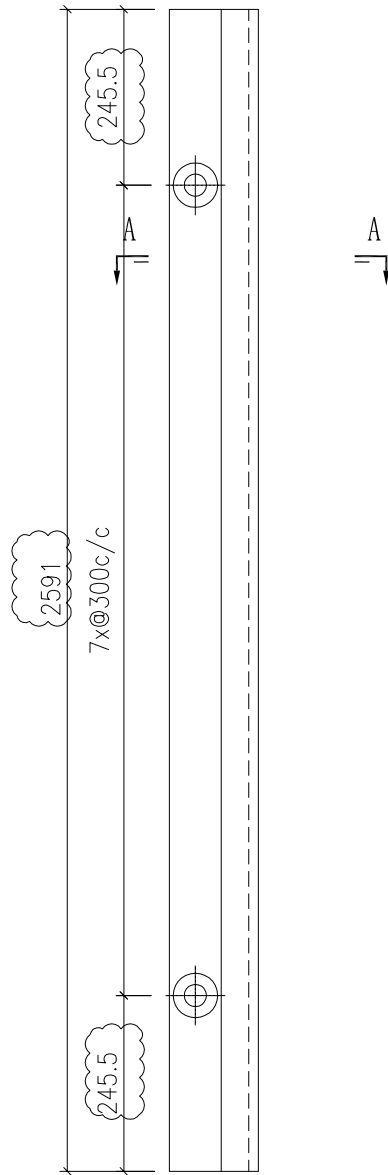

SECTION A-A

名稱	型材加工圖	制圖	HHQ	2023.1.14	修改	A	B	
材料	X86393	復核			日期	2023.3.15	2023.5.4	
顏色	ECK3X10063S-XF2 三塗(深灰)	批准			圖號	J857-MU-20E		


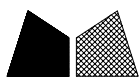


美特鋁質 有限公司
MIDI Aluminium Fabricator Ltd.

产品编号	L(MM)	数量	N	M	A	B	C	D	备注
J857-MU-9M	2627.5	1	8	300	113.75	113.75			
J857-MU-11M	2627.5	1	8	300	113.75	113.75			

工程號	J857	地盤	啓德6552
-----	------	----	--------

原EI/5030

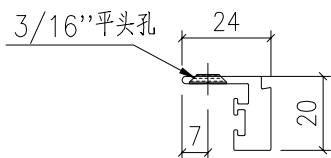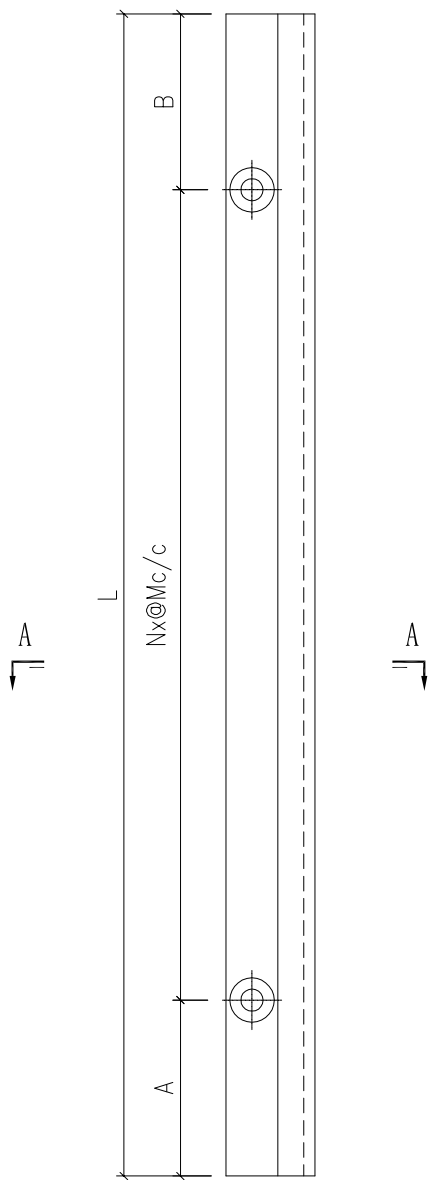

SECTION A-A

原编号: J857-MU-9G

名稱	型材加工圖	制圖	HHQ	2023.1.14	修改	A	B	
材料	X86393	復核			日期	3.14	5.5	
顏色	ECK3X10063S-XF2 三塗(深灰)	批准			圖號	J857-MU-9M		