



工程指示 / 要求簡箋 ENGINEER INSTRUCTIONS(E.I.)

工程指示編號:	EI- 5296	修改版本:	G
	HK- 2265/22		
工程編號:	J 857	工程名稱:	啟德6552
收件人:	生統	發件人:	Nero HO
工程項目:	後裝百葉 - 地盤用鋁料加工圖(平台及天面百葉)	日期:	14/12/2022

<input type="checkbox"/> 原合約工程包	<input type="checkbox"/> 原合約工程加 / 減賬 QT-	<input type="checkbox"/> 新工程報價 QT-
---------------------------------	--	------------------------------------

信件批核號碼/圖紙參考編號:	批核模具圖紙編號:
客戶指示附件:	管理內部批簽署:

<input type="checkbox"/> 初步鋁料 B.M.	<input checked="" type="checkbox"/> 加工拆圖, 然後生產	<input type="checkbox"/> 尺寸表
<input type="checkbox"/> 正式鋁料 B.M.	<input type="checkbox"/> 技術上資料/指示	<input type="checkbox"/> 報價
<input type="checkbox"/> 配件 B.M.	<input type="checkbox"/> 樣辦或貨品說明書	<input type="checkbox"/> 分判合約
<input type="checkbox"/> 其他:		

內容:
修改加工圖, 增加擋水鋁角。

**平台百葉框可以先生產加工並交地盤, 及有一位置需要打膠
***平台百葉玉先暫停不用加工, 待放行。


完成上列要求日期: ASAP

國內

<input type="checkbox"/> 生產技術總監	<input type="checkbox"/> 連附件	<input type="checkbox"/> 技術部	<input type="checkbox"/> 連附件	<input type="checkbox"/> 生產部	<input type="checkbox"/> 連附件
<input type="checkbox"/> 採購部	<input type="checkbox"/> 連附件	<input checked="" type="checkbox"/> 生產統籌部	<input checked="" type="checkbox"/> 連附件	<input type="checkbox"/> 報關組	<input type="checkbox"/> 連附件
<input type="checkbox"/> 質檢部	<input type="checkbox"/> 連附件	<input type="checkbox"/> 會計部	<input type="checkbox"/> 連附件	<input type="checkbox"/> 機械設計部	<input type="checkbox"/> 連附件
<input type="checkbox"/> 香港辦	<input type="checkbox"/> 連附件	<input type="checkbox"/> 其他:			

<input type="checkbox"/> 行政部	<input type="checkbox"/> 連附件	<input type="checkbox"/> 會計部	<input type="checkbox"/> 連附件	<input type="checkbox"/> 統籌部	<input type="checkbox"/> 連附件	<input type="checkbox"/> 工程部	<input type="checkbox"/> 連附件
<input type="checkbox"/> 採購部	<input type="checkbox"/> 連附件	<input type="checkbox"/> QS部	<input type="checkbox"/> 連附件	<input checked="" type="checkbox"/> 地盤管理	<input checked="" type="checkbox"/> 連附件	<input type="checkbox"/> 維修部	<input type="checkbox"/> 連附件

*發件人簽署:	*組別成員批核簽署:
傳遞編號: HK 2265/22	項目經理簽署:

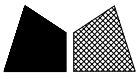




美特鋁質 有限公司
MIDI Aluminium Fabricator Ltd.

工程號

J-857

地盤

啓德6552

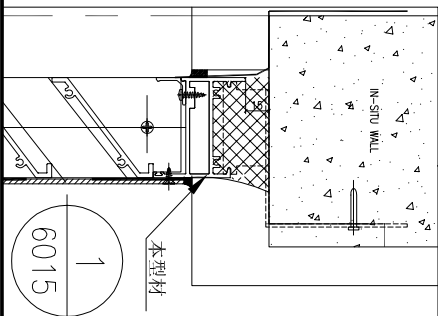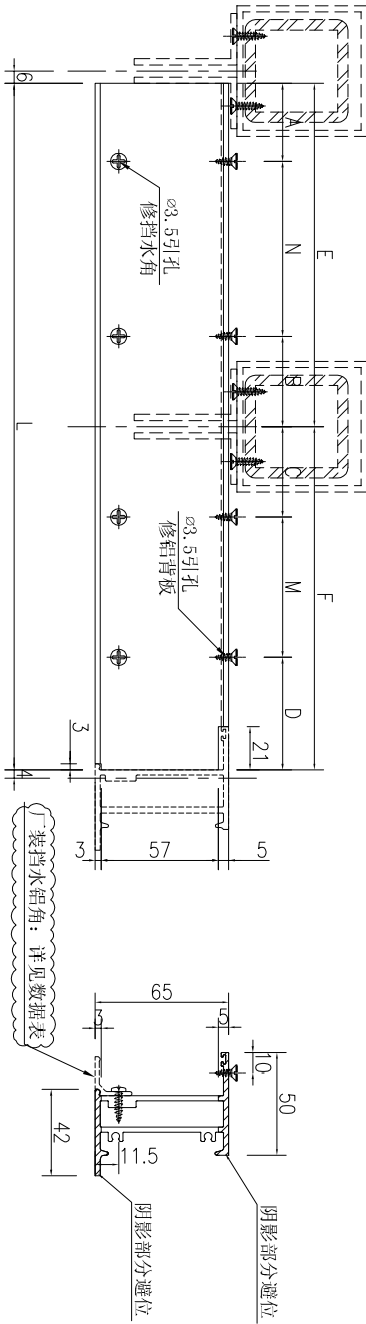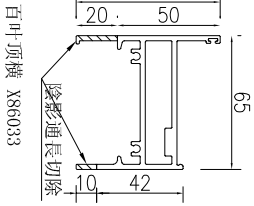

序號	物料編號	長度L	數量	A	N	B	C	M	D	E	F	擋水鋁角編號(左)	擋水鋁角編號(右)
1	J857-HBY-HD73A	3415	1	97	300	97	110.5	300	110.5	1694	1721	J857-HBY-DJ73B	J857-HBY-DJ73C
2	J857-HBY-HD61A	2782.5	1	88.875	300	88.875	102.375	300	102.375	1377.8	1404.75	J857-HBY-DJ61B	J857-HBY-DJ61C
3	J857-HBY-HD62A	2947.5	1	130.125	300	130.125	143.625	300	143.625	1460.3	1487.25	J857-HBY-DJ62B	J857-HBY-DJ62C

名稱	百葉頂橫加工圖	制圖	吳祚瑜	2022.03.24	修改	A	
材料	X86033	復核			日期	2022.12.14	
顏色	ECK3X10063S-XF1 三塗(深灰)	批准			圖號	J857-HBY-HD73A	



美特鋁質 有限公司
MIDI Aluminium Fabricator Ltd.




工程號

J-857

地盤

啓德6552

百叶頂橫 X86033

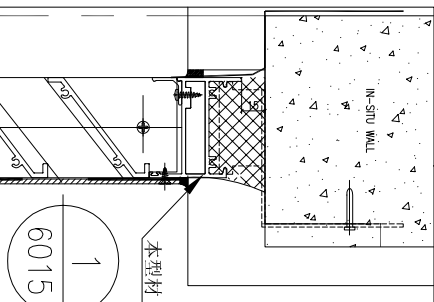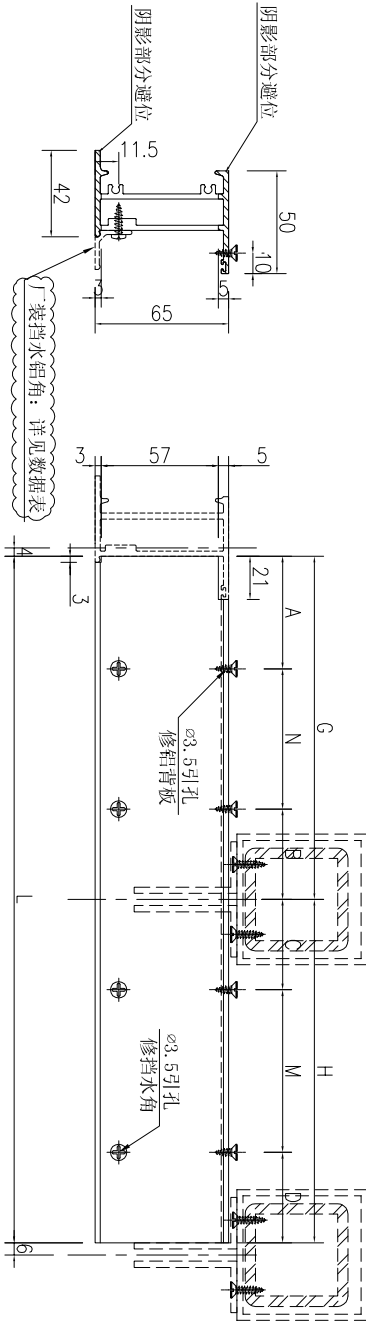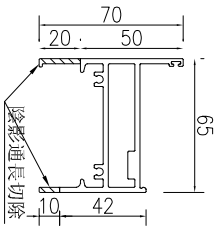

序號	物料編號	長度L	數量	A	N	B	C	M	D	G	H	擋水鋁角編號(左)	擋水鋁角編號(右)
1	J857-HBY-HD73	3415	1	110.5	300	X	97	X	97	1721	1694	J857-HBY-DJ73	J857-HBY-DJ73A
2	J857-HBY-HD61	2782.5	1	102.375	300	X	88.875	X	88.875	1404.8	1377.75	J857-HBY-DJ61	J857-HBY-DJ61A
3	J857-HBY-HD62	2947.5	1	143.625	300	X	130.125	X	130.125	1487.3	1460.25	J857-HBY-DJ62	J857-HBY-DJ62A




名稱	百葉頂橫加工圖	制圖	吳祚瑜	2022.03.24	修改	A	
材料	X86033	復核			日期	2022.12.14	
顏色	ECK3X10063S-XF1 三塗(深灰)	批准			圖號	J857-HBY-HD73	




美特鋁質 有限公司
MIDI Aluminium Fabricator Ltd.

工程號 J-857 地盤 啓德6552

序號	物料編號	長度L	數量	A	N	B	E	擋水鋁角編號(左)	擋水鋁角編號(右)
1	J857-HBY-HD63	2692	1	73	300	73	1346	J857-HBY-DJ63	J857-HBY-DJ63A
2	J857-HBY-HD66	2832	8	108	300	108	1416	J857-HBY-DJ66	J857-HBY-DJ66A
3	J857-HBY-HD69	2367	1	141.8	300	141.8	1183.5	J857-HBY-DJ69	J857-HBY-DJ69A

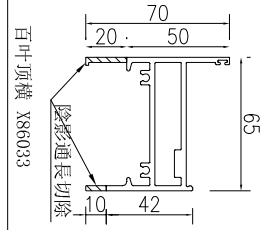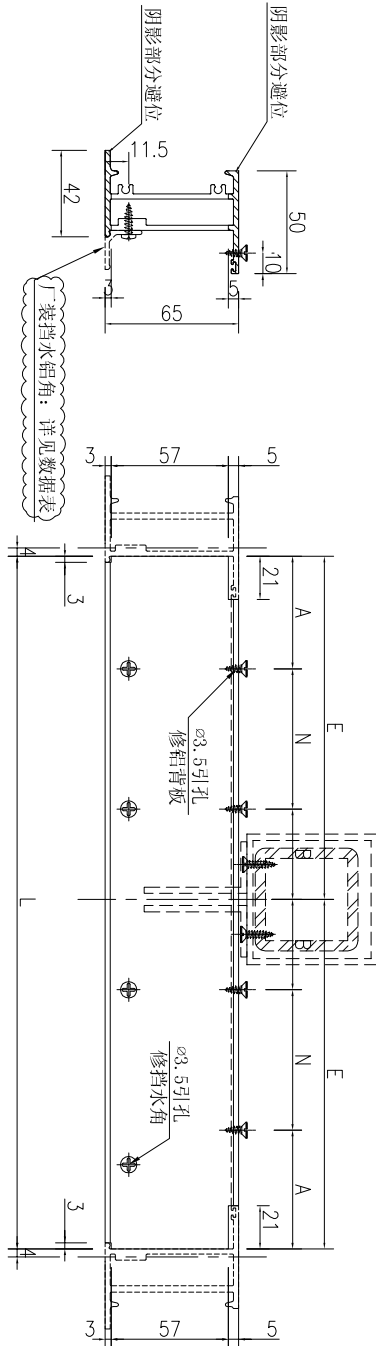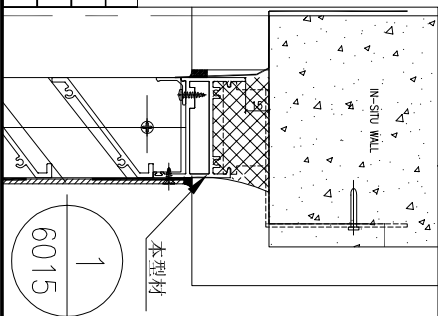

名稱	百葉頂橫加工圖	制圖	吳祚瑜	2022.03.24	修改	A	
材料	X86033	復核			日期	2022.12.14	
顏色	ECK3X10063S-XF1 三塗(深灰)	批准			圖號	J857-HBY-HD63	

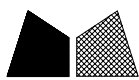




美特鋁質 有限公司
MIDI Aluminium Fabricator Ltd.

工程號

J-857

地盤

啓德6552

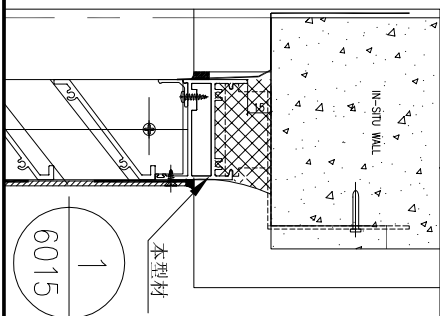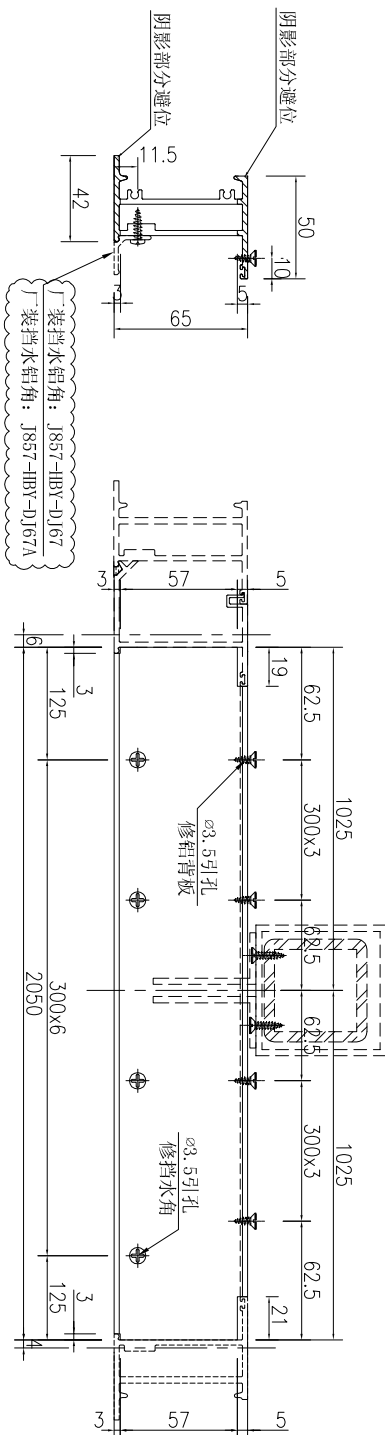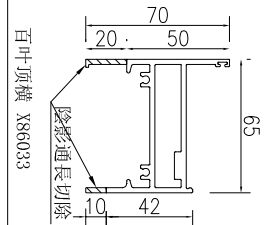

数量	备注
1	

名稱	百葉頂橫加工圖	制圖	吳祚瑜	2022.03.24	修改	A
材料	X86033	復核			日期	2022.12.14
顏色	ECK3X10063S-XF1 三塗(深灰)	批准			圖號	J857-HBY-HD67






美特鋁質 有限公司
MIDI Aluminium Fabricator Ltd.

工程號


J-857

地盤

啓德6552

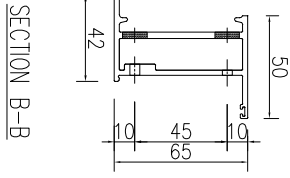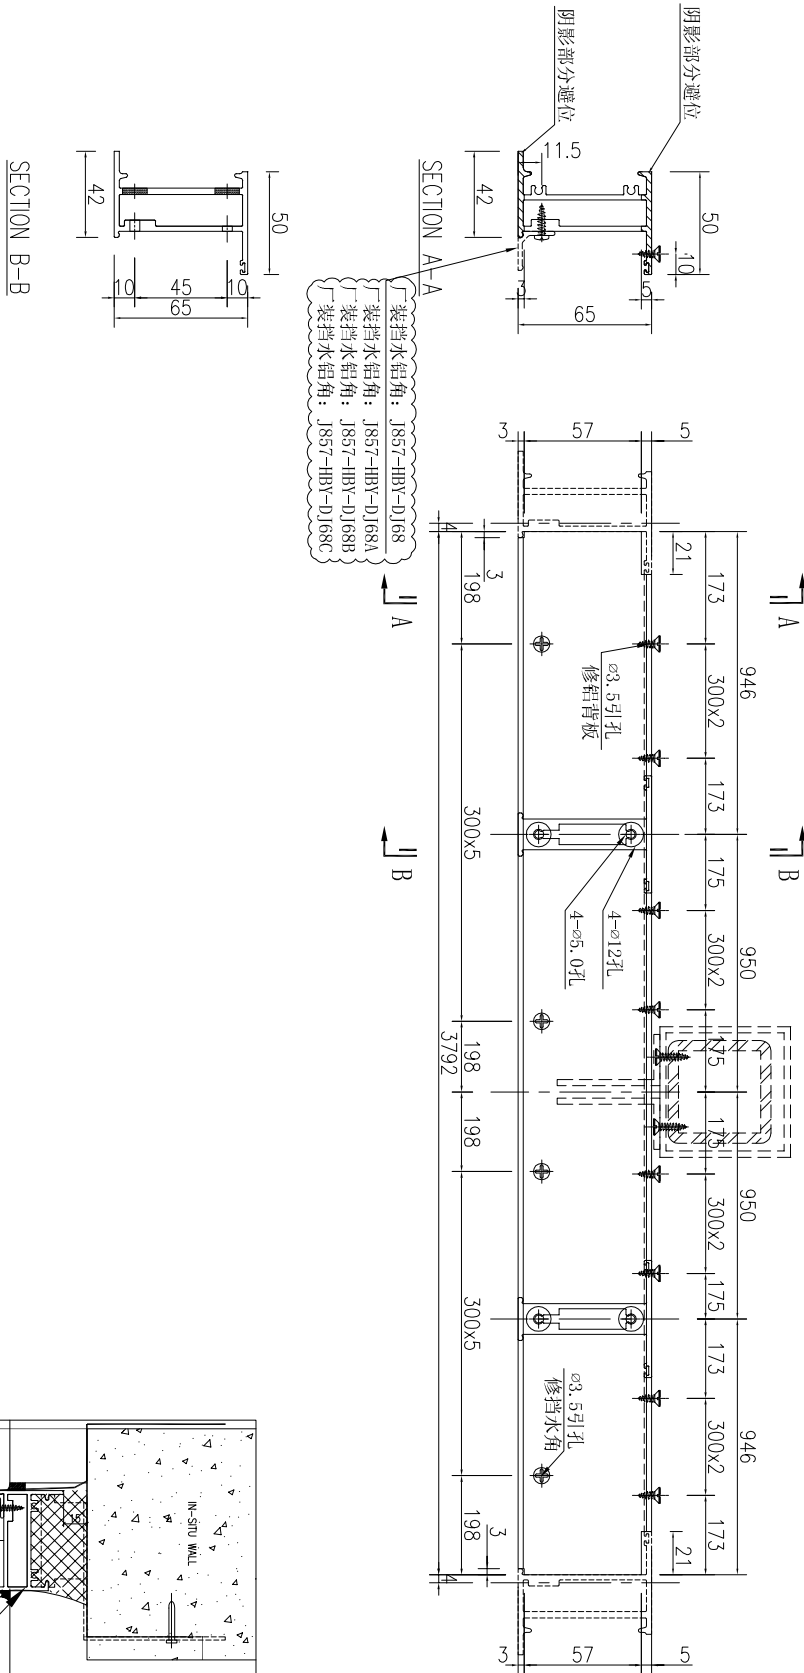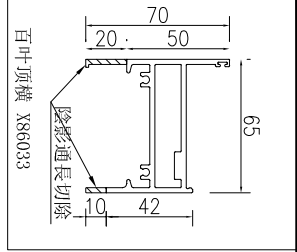

数量	备注
1	

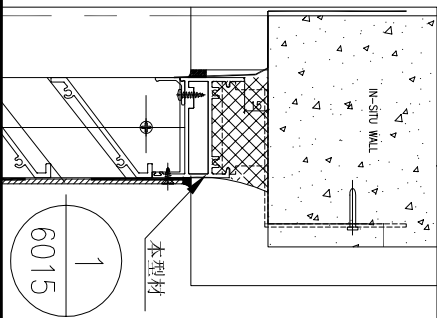

名稱	百葉頂橫加工圖	制圖	吳祚瑜	2022.03.24	修改	A
材料	X86033	復核			日期	2022.12.14
顏色	ECK3X10063S-XF1 三塗(深灰)	批准			圖號	J857-HBY-HD68