

工程指示 / 要求簡箋 ENGINEER INSTRUCTIONS(E.I.)

工程指示編號:	EI- 5352	修改版本:	B
	HK- /		
工程編號:	J 857	工程名稱:	啟德6552
收件人:	857 地盤	發件人:	Nero HO
工程項目:	屋頂欄河 - 地盤用鐵件(大貨)	日期:	20/02/2023

<input type="checkbox"/> 原合約工程包	<input type="checkbox"/> 原合約工程加 / 減賬 QT-	<input type="checkbox"/> 新工程報價 QT-
---------------------------------	--	------------------------------------

信件批核號碼/圖紙參考編號:	批核模具圖紙編號:
客戶指示附件:	管理內部批簽署:

<input type="checkbox"/> 初步鋁料 B.M.	<input type="checkbox"/> 加工拆圖, 然後生產	<input type="checkbox"/> 尺寸表
<input type="checkbox"/> 正式鋁料 B.M.	<input type="checkbox"/> 技術上資料/指示	<input type="checkbox"/> 報價
<input type="checkbox"/> 配件 B.M.	<input type="checkbox"/> 樣辦或貨品說明書	<input type="checkbox"/> 分判合約
<input type="checkbox"/> 其他:		

內容:  
修改派位改, 以此版次派位為準


完成上列要求日期:

國內

<input type="checkbox"/> 生產技術總監	<input type="checkbox"/> 連附件	<input type="checkbox"/> 技術部	<input type="checkbox"/> 連附件	<input type="checkbox"/> 生產部	<input type="checkbox"/> 連附件
<input type="checkbox"/> 採購部	<input type="checkbox"/> 連附件	<input type="checkbox"/> 生產統籌部	<input type="checkbox"/> 連附件	<input type="checkbox"/> 報關組	<input type="checkbox"/> 連附件
<input type="checkbox"/> 質檢部	<input type="checkbox"/> 連附件	<input type="checkbox"/> 會計部	<input type="checkbox"/> 連附件	<input type="checkbox"/> 機械設計部	<input type="checkbox"/> 連附件
<input type="checkbox"/> 香港辦	<input type="checkbox"/> 連附件	<input type="checkbox"/> 其他:			

<input type="checkbox"/> 行政部	<input type="checkbox"/> 連附件	<input type="checkbox"/> 會計部	<input type="checkbox"/> 連附件	<input type="checkbox"/> 統籌部	<input type="checkbox"/> 連附件	<input type="checkbox"/> 工程部	<input type="checkbox"/> 連附件
<input type="checkbox"/> 採購部	<input type="checkbox"/> 連附件	<input type="checkbox"/> QS部	<input type="checkbox"/> 連附件	<input checked="" type="checkbox"/> 地盤管理	<input checked="" type="checkbox"/> 連附件	<input type="checkbox"/> 維修部	<input type="checkbox"/> 連附件

*發件人簽署:		*組別成員批核簽署:	
傳遞編號:	/	項目經理簽署:	

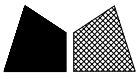


工程號

J857




地盤

啓德6552

E15352B 鐵件圖

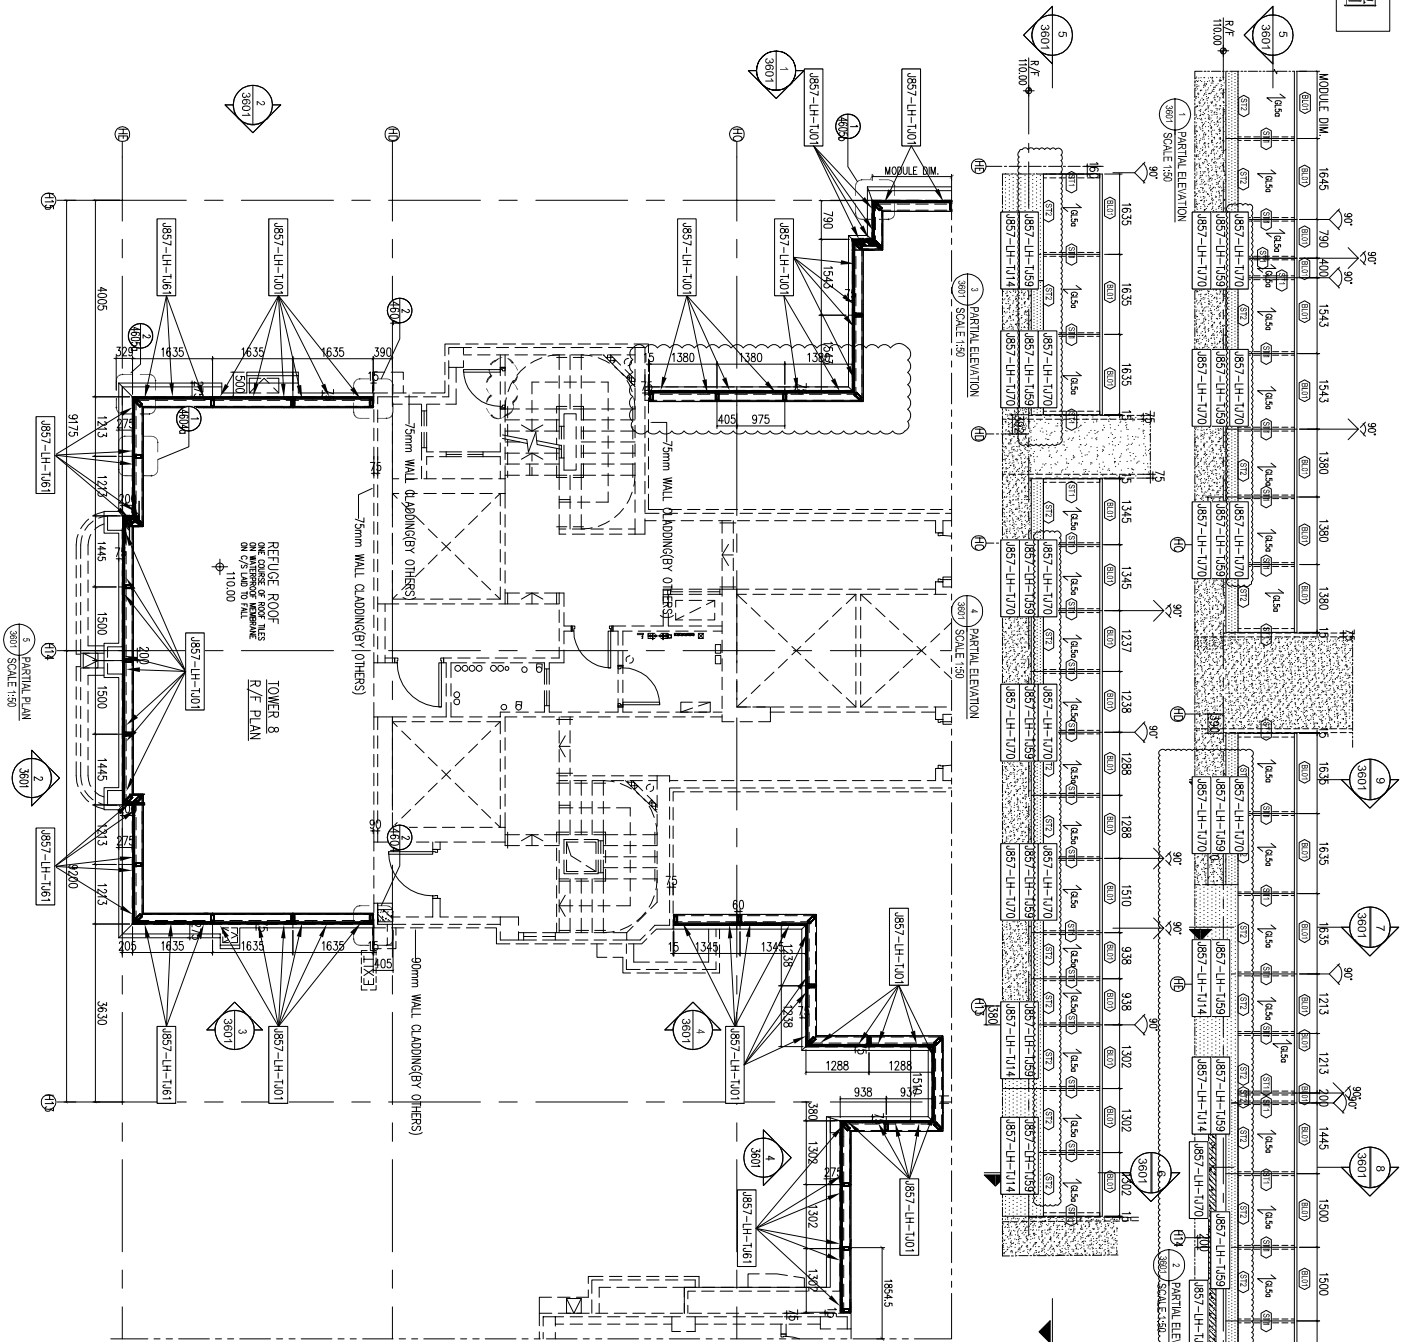

- LEGEND
- [Symbol] = laminated glass 12mm FT Clear + 1.52 P/B + 12mm FT Clear
  - [Symbol] = 3mm THK. ALUM. CLADDING
  - [Symbol] = 1 = PANEL SHALL BE 2 SIDE SUPPORT
  - [Symbol] = EXTRUDED ALUM. TRANSOM
  - [Symbol] = 120x60x6mm THK. G.M.S. HOLLOW
  - [Symbol] = 80x40x5mm THK. G.M.S. HOLLOW
  - [Symbol] = 100x50x5mm THK. G.M.S. HOLLOW

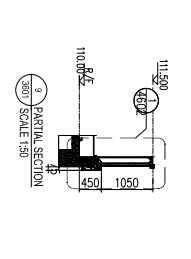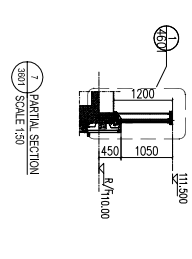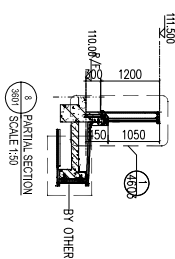


名稱	鐵件位置圖	制圖	WYY	2022-05-16	修改	A	
材料		復核			日期	2023.2.18	
顏色		批准			圖號	J857-LH-TWZ13	




工程號 J857 地盤 啓德6552

E15352B 鐵件圖

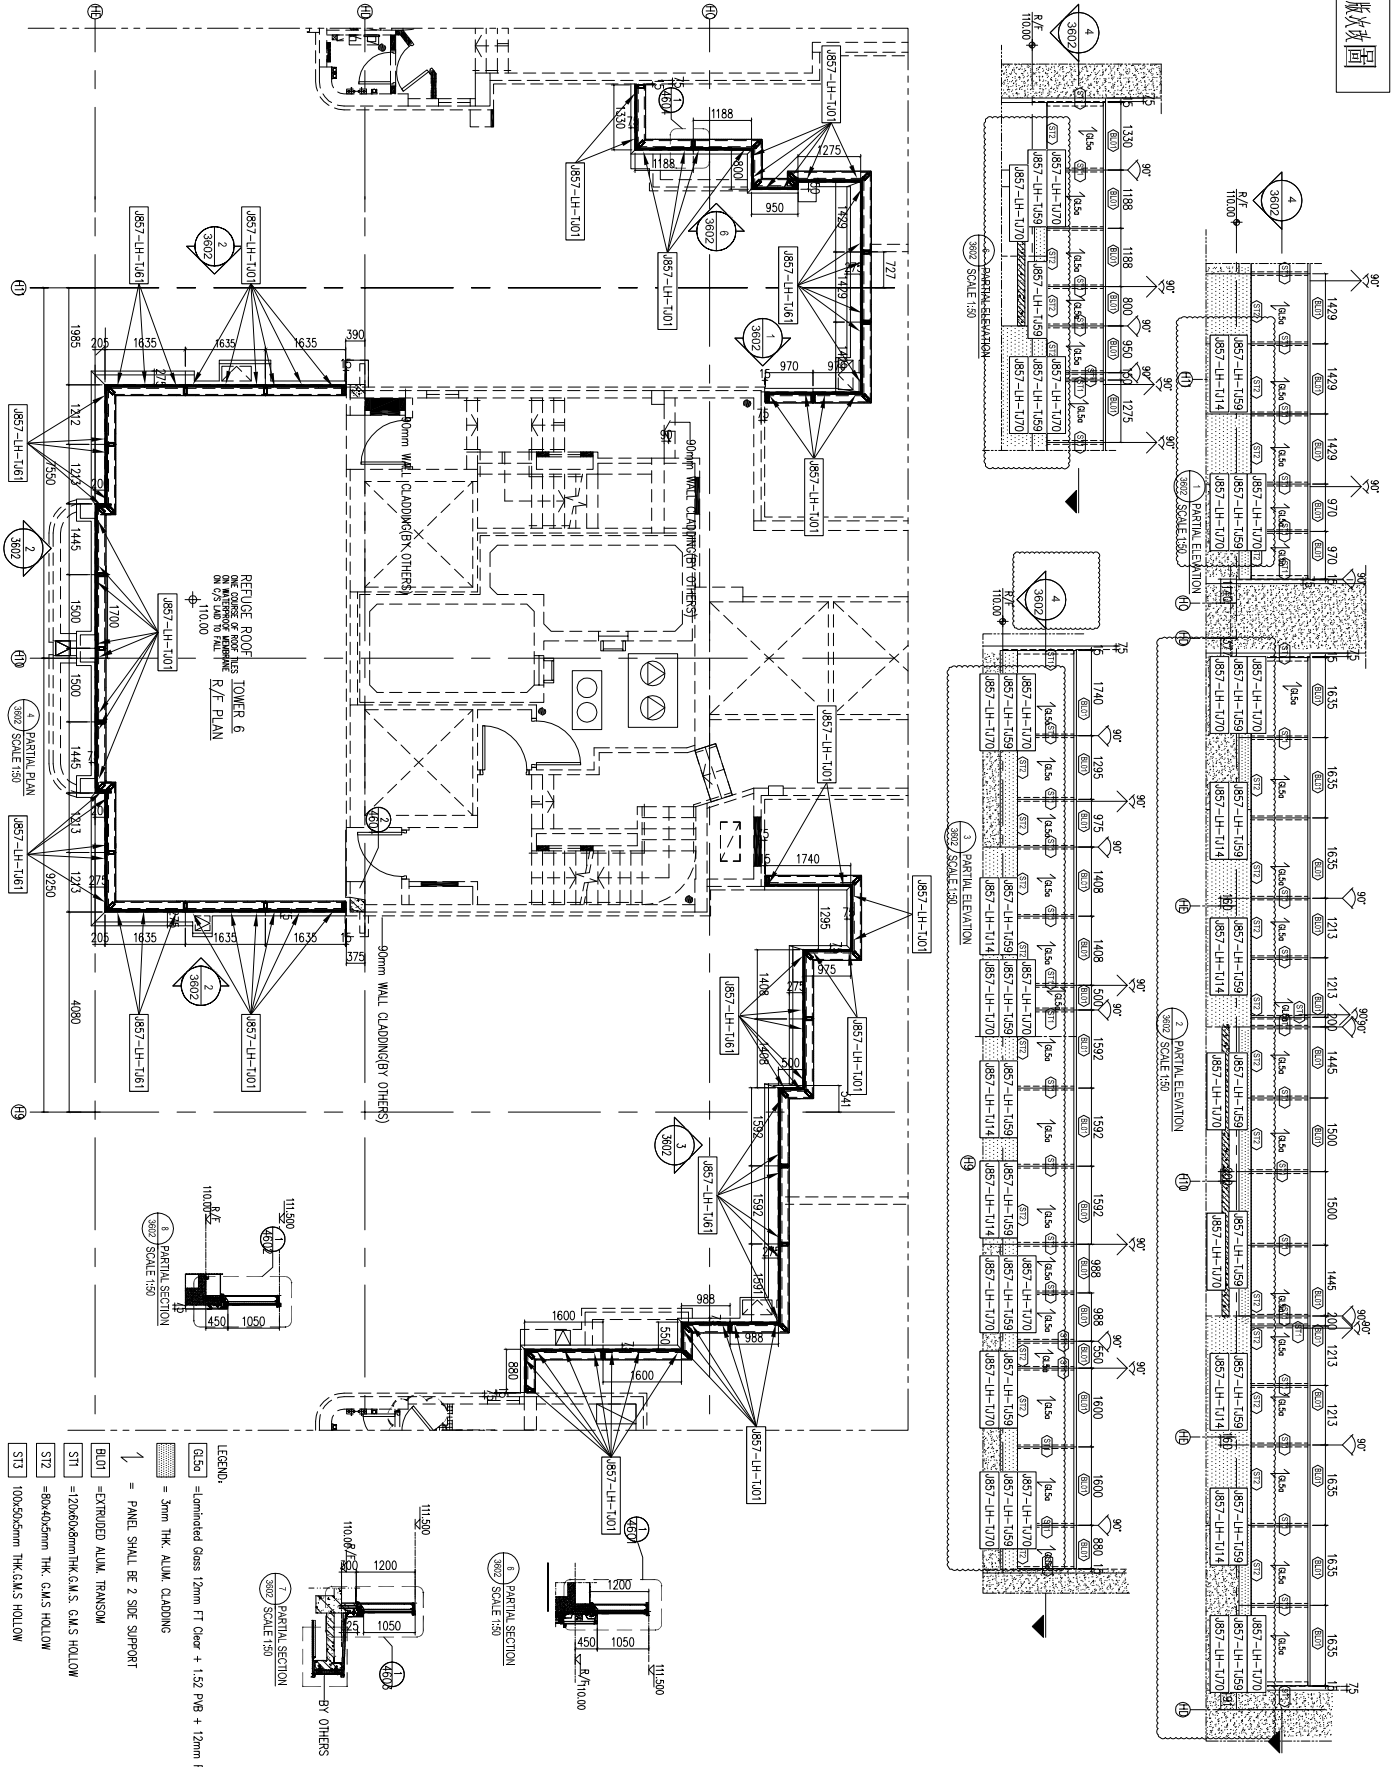


名稱	鐵件位置圖	制圖	WYY	2022-05-16	修改	A
材料		復核			日期	2023.2.18
顏色		批准			圖號	J857-LH-TWZ14

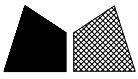


工程號 J857 地盤 啓德6552

E15352B 鐵件放圖

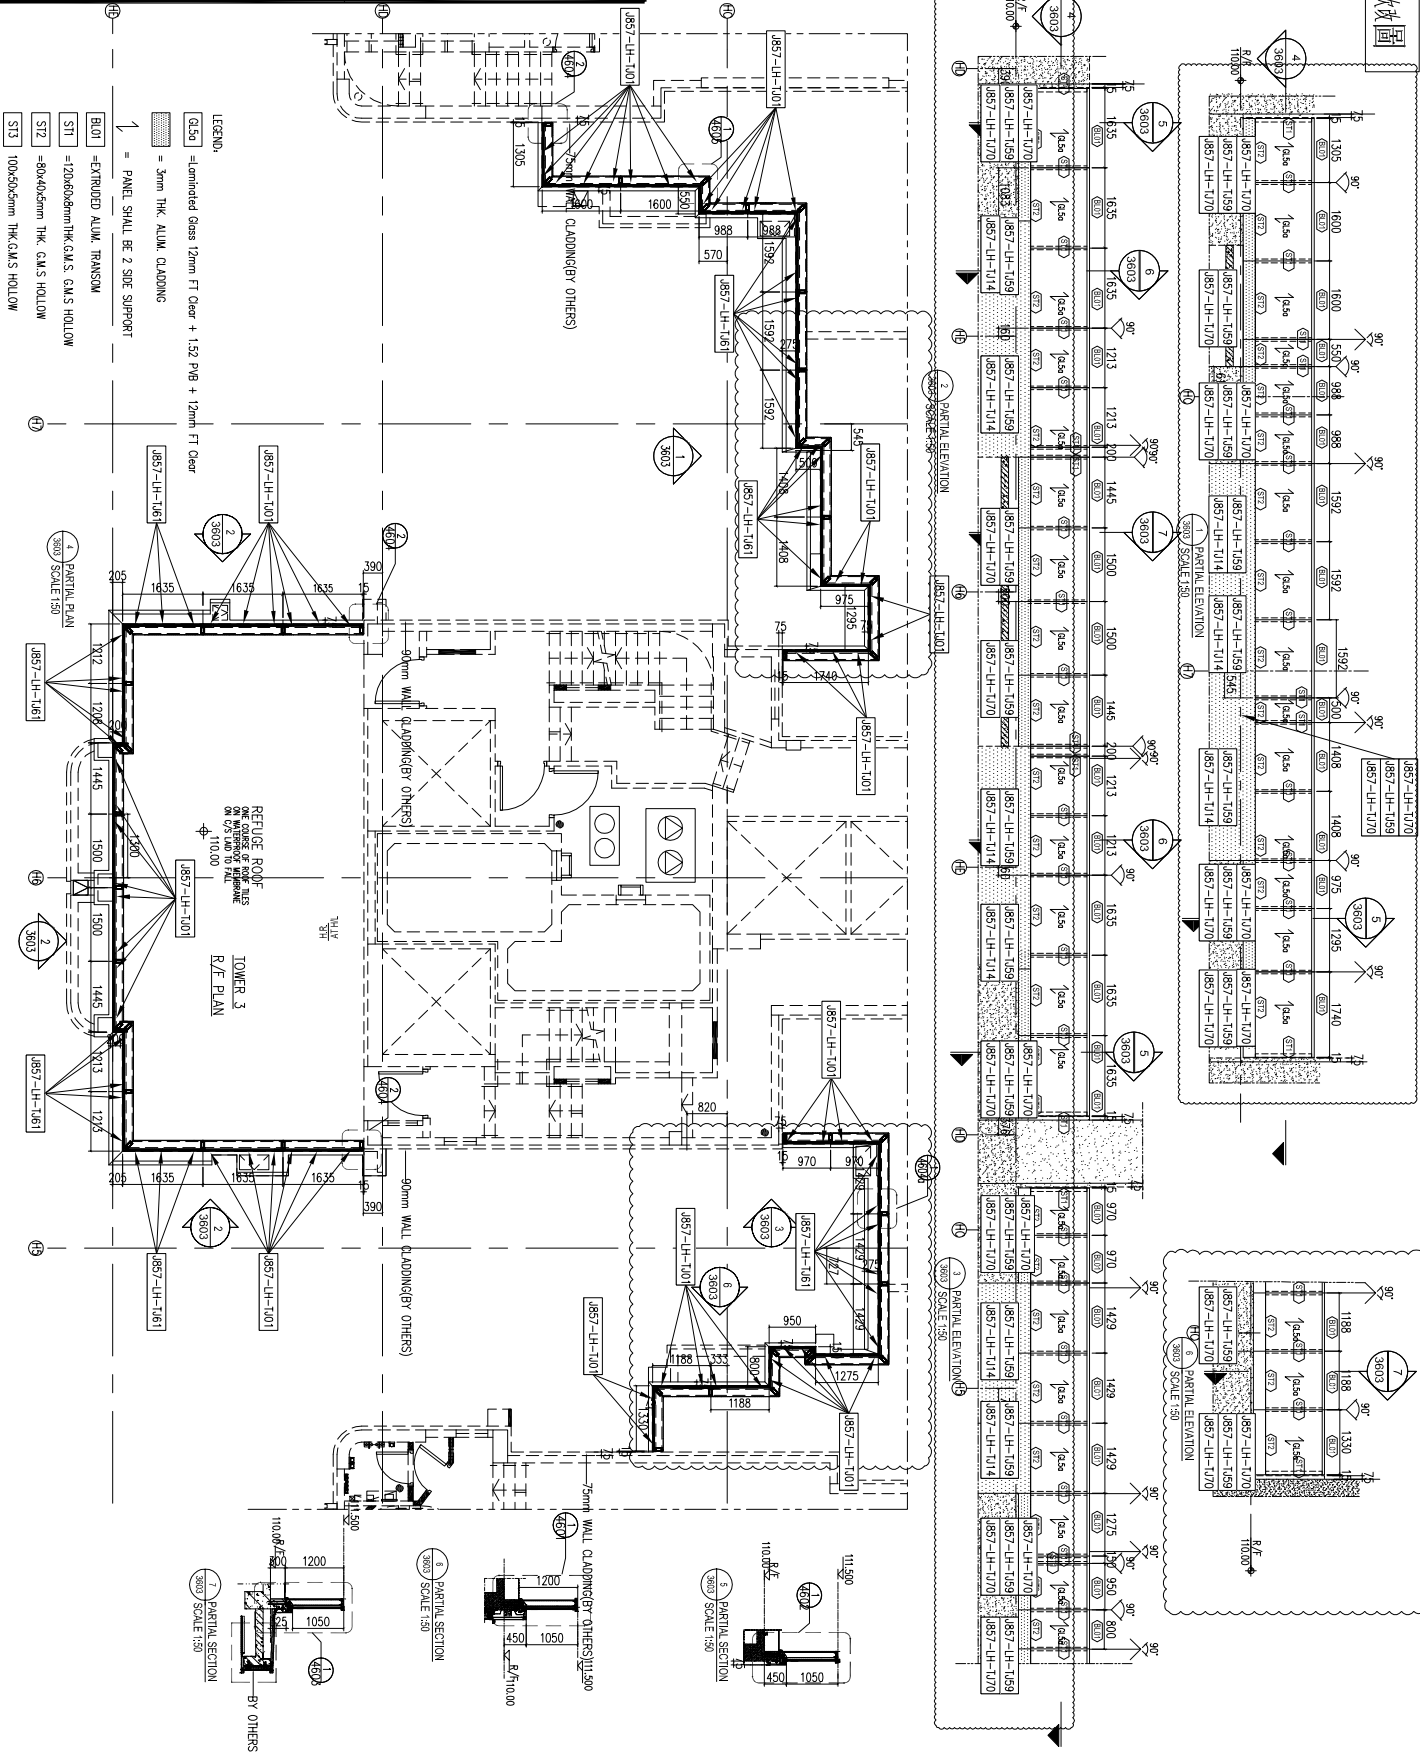


名稱	鐵件位置圖	制圖	WYY	2022-05-16	修改	A
材料		復核			日期	2023.2.18
顏色		批准			圖號	J857-LH-TWZ15

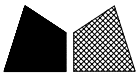

工程號 J857 地盤 啓德6552

E15352B 鐵件圖

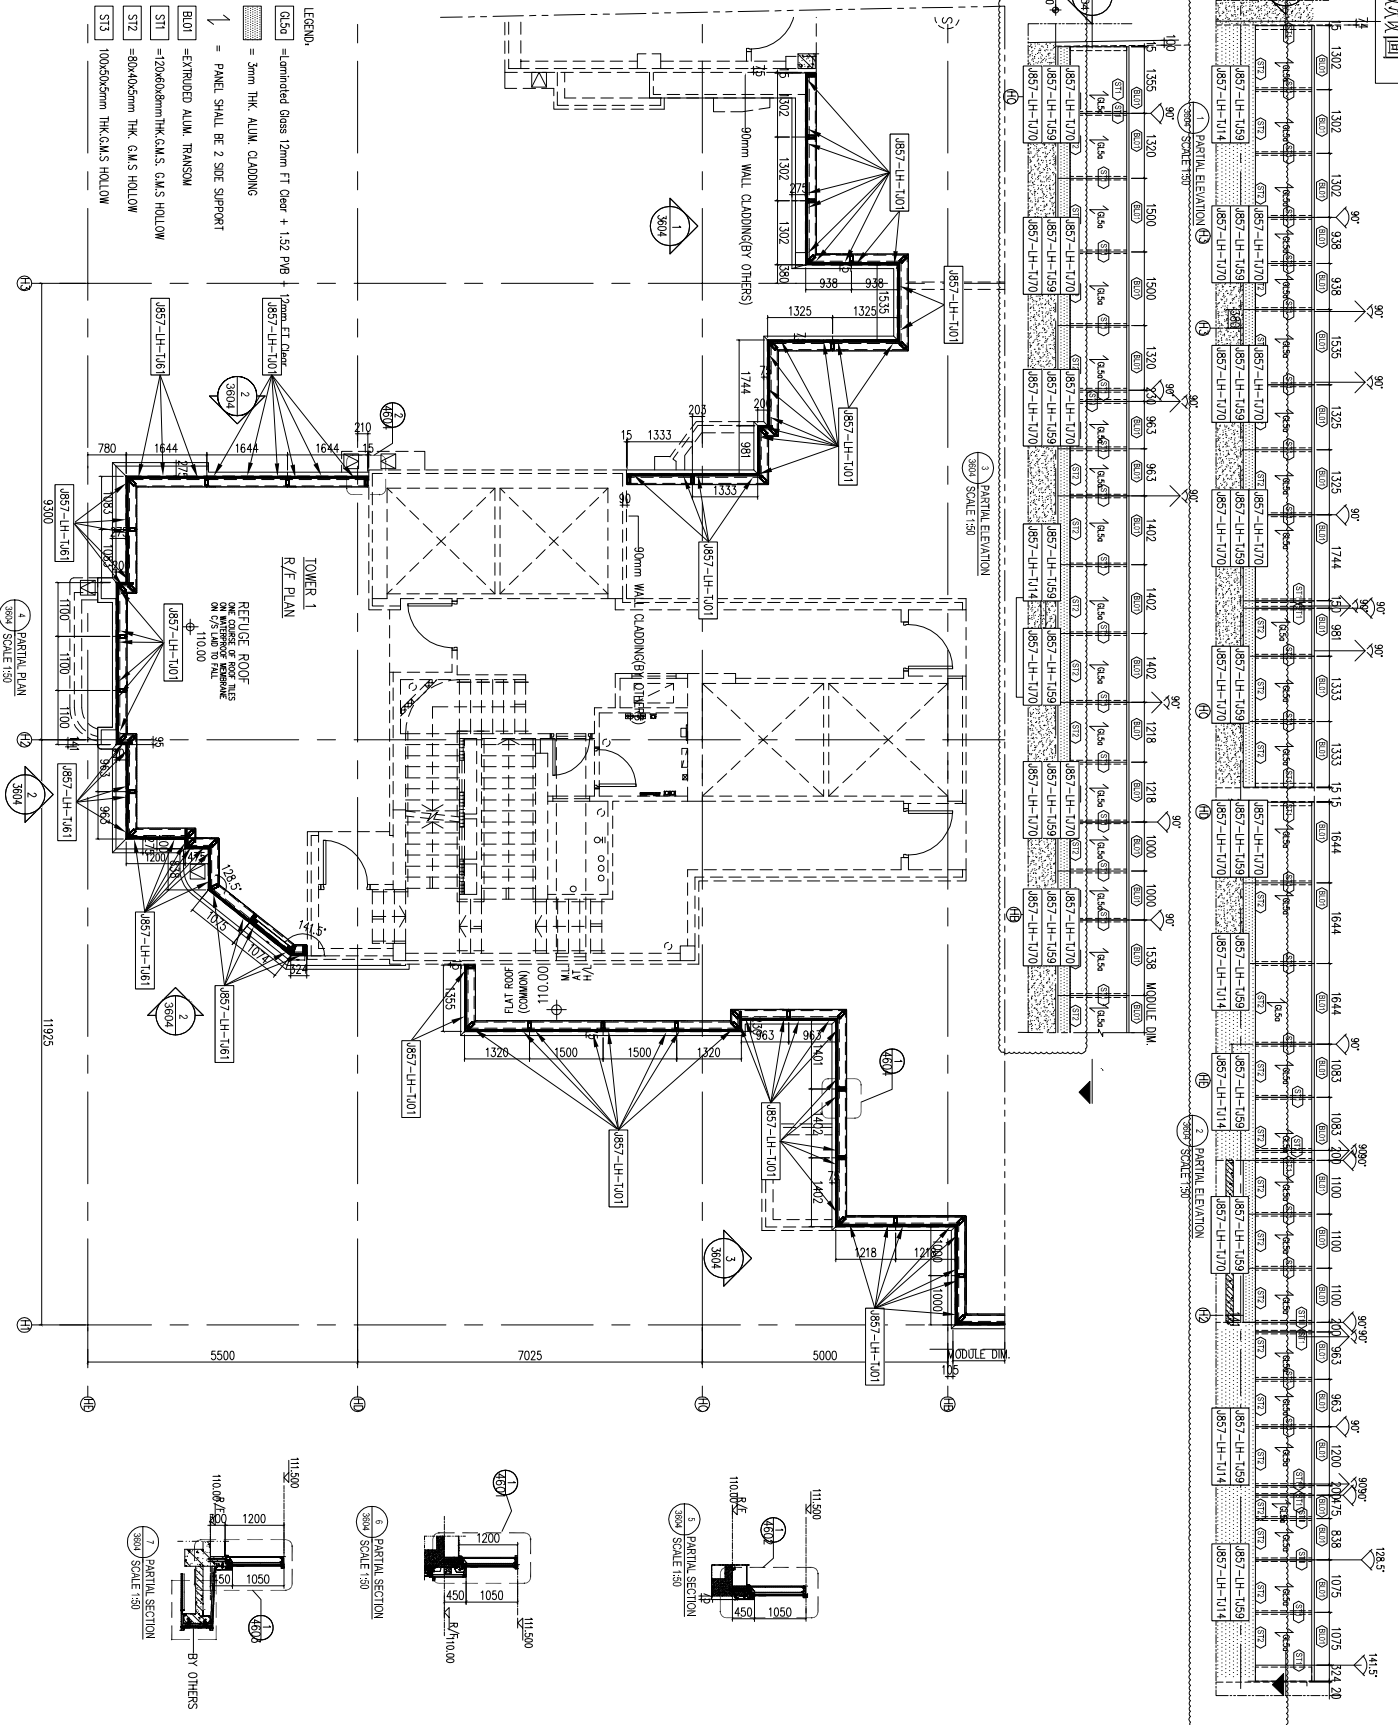

名稱	鐵件位置圖	制圖	WYY	2022-05-16	修改	A
材料		復核			日期	2023.2.18
顏色		批准			圖號	J857-LH-TWZ16




工程號

J857

地盤

啓德6552

E15352B 鐵件圖

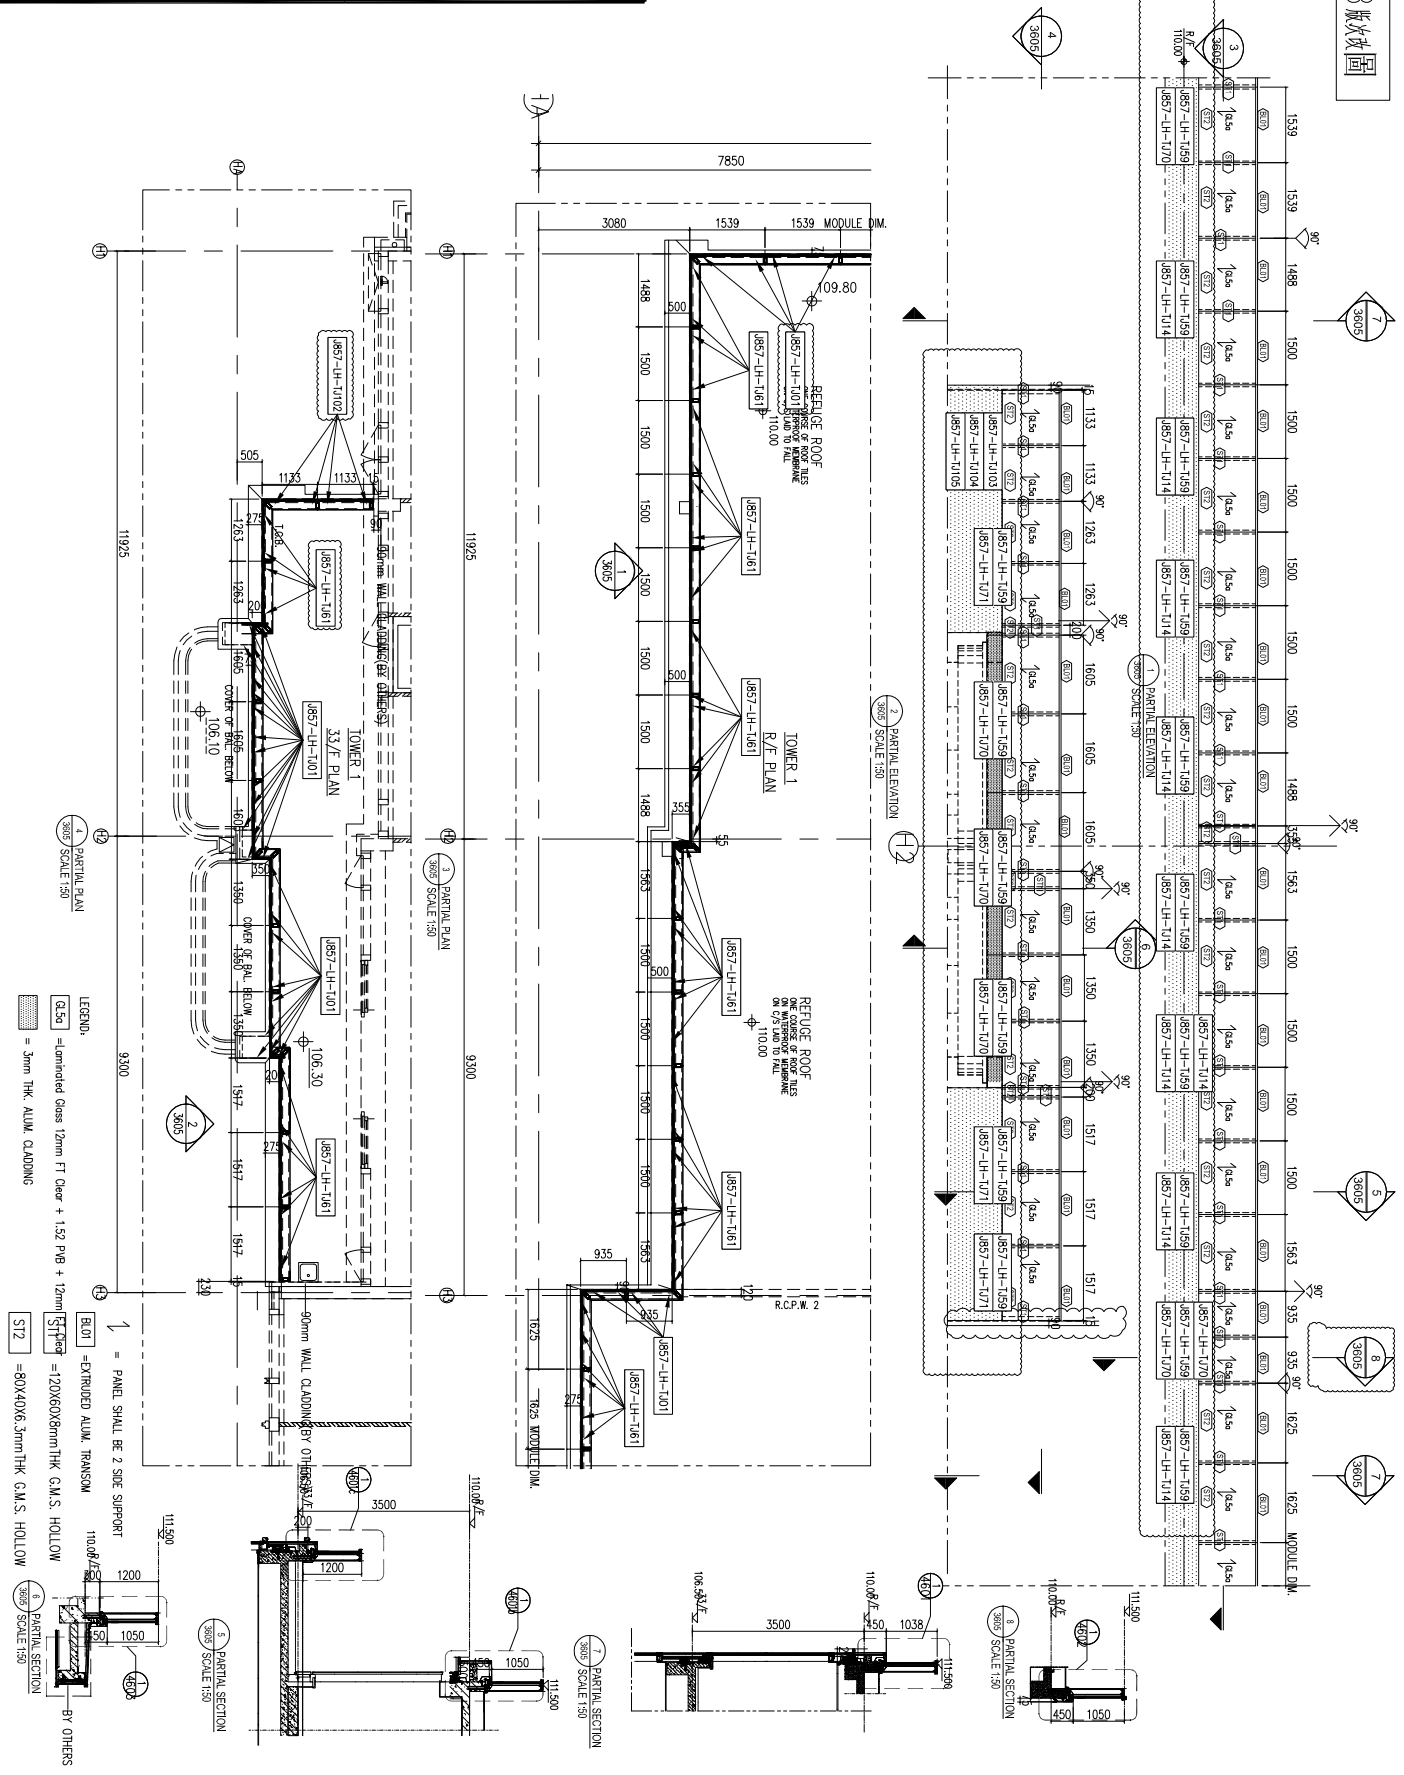

名稱	鐵件位置圖	制圖	WYY	2022-05-16	修改	A
材料		復核			日期	2023.2.18
顏色		批准			圖號	J857-LH-TWZ17



工程號


J857

地盤

啓德6552

E15352B 鐵件圖

- LEGEND:
  - ST3 = 100x50x5mm THK G.M.S. HOLLOW
  - ↑ = PANEL SHALL BE 2 SIDE SUPPORT

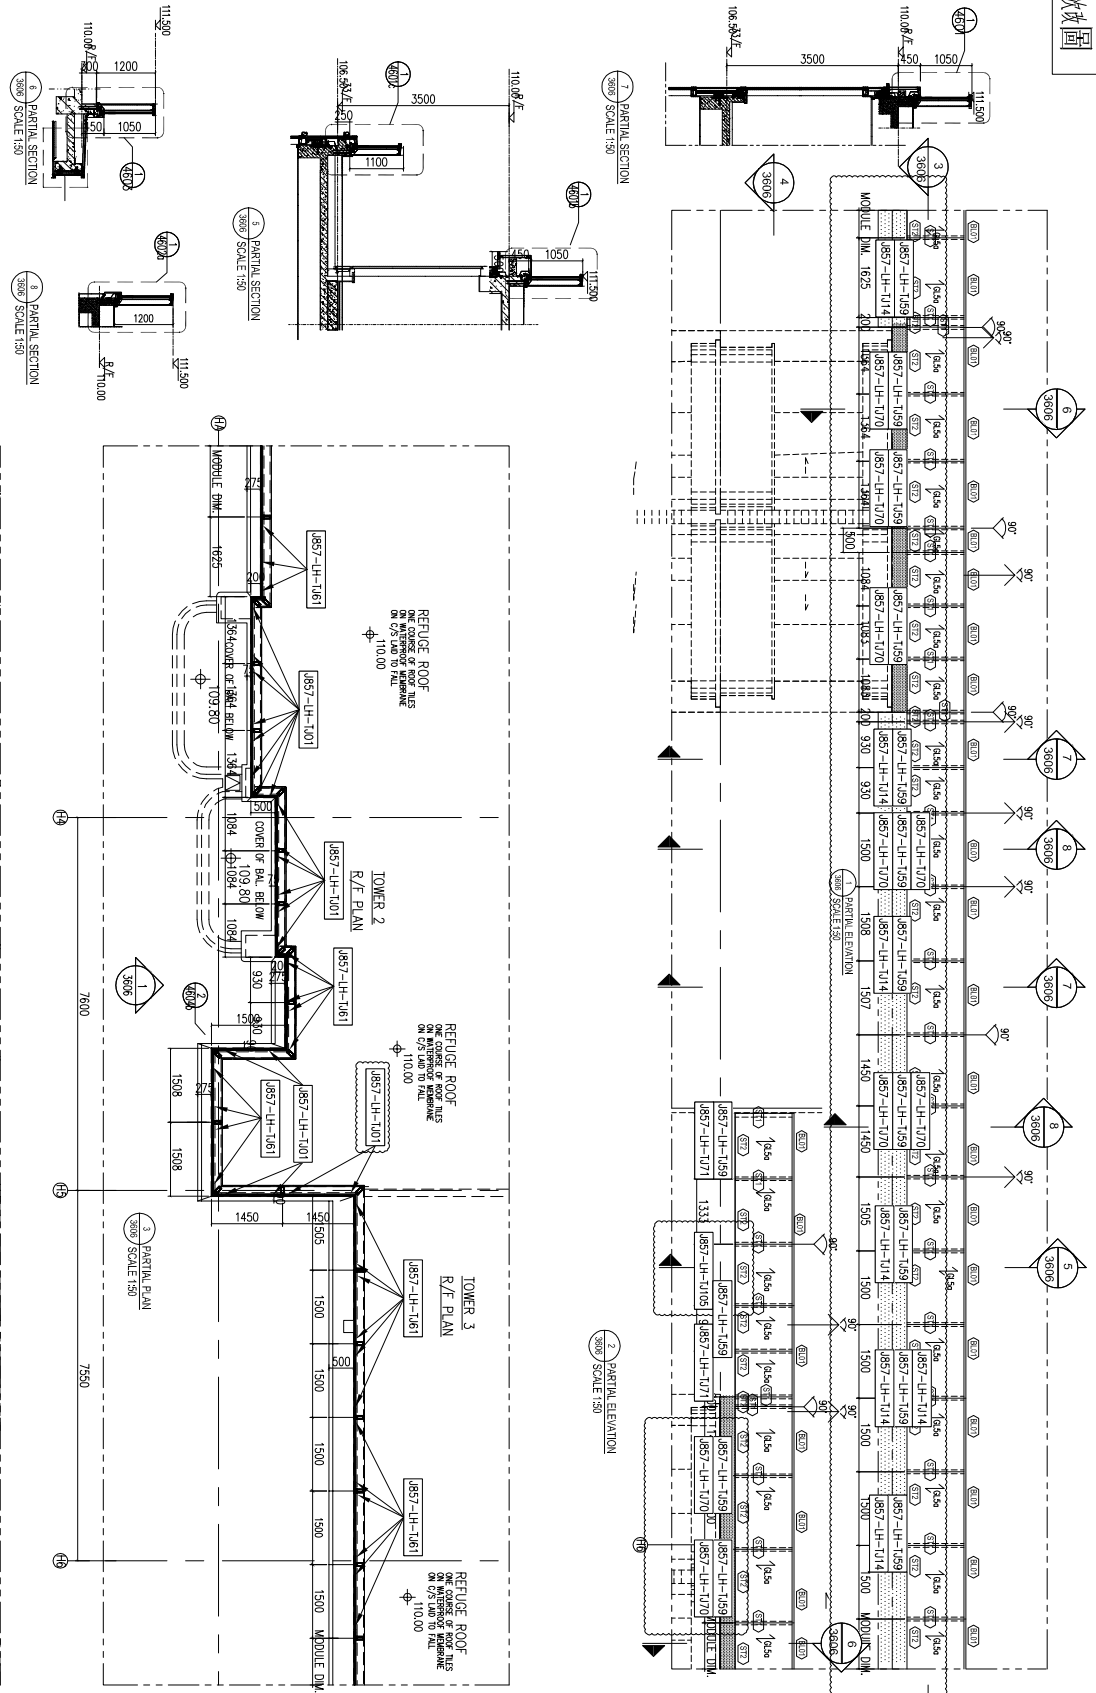

名稱	鐵件位置圖	制圖	WYY	2022-05-16	修改	A	
材料		復核			日期	2023.2.18	
顏色		批准			圖號	J857-LH-TWZ18	




工程號

J857

地盤

啓德6552

E15352B 鐵件圖

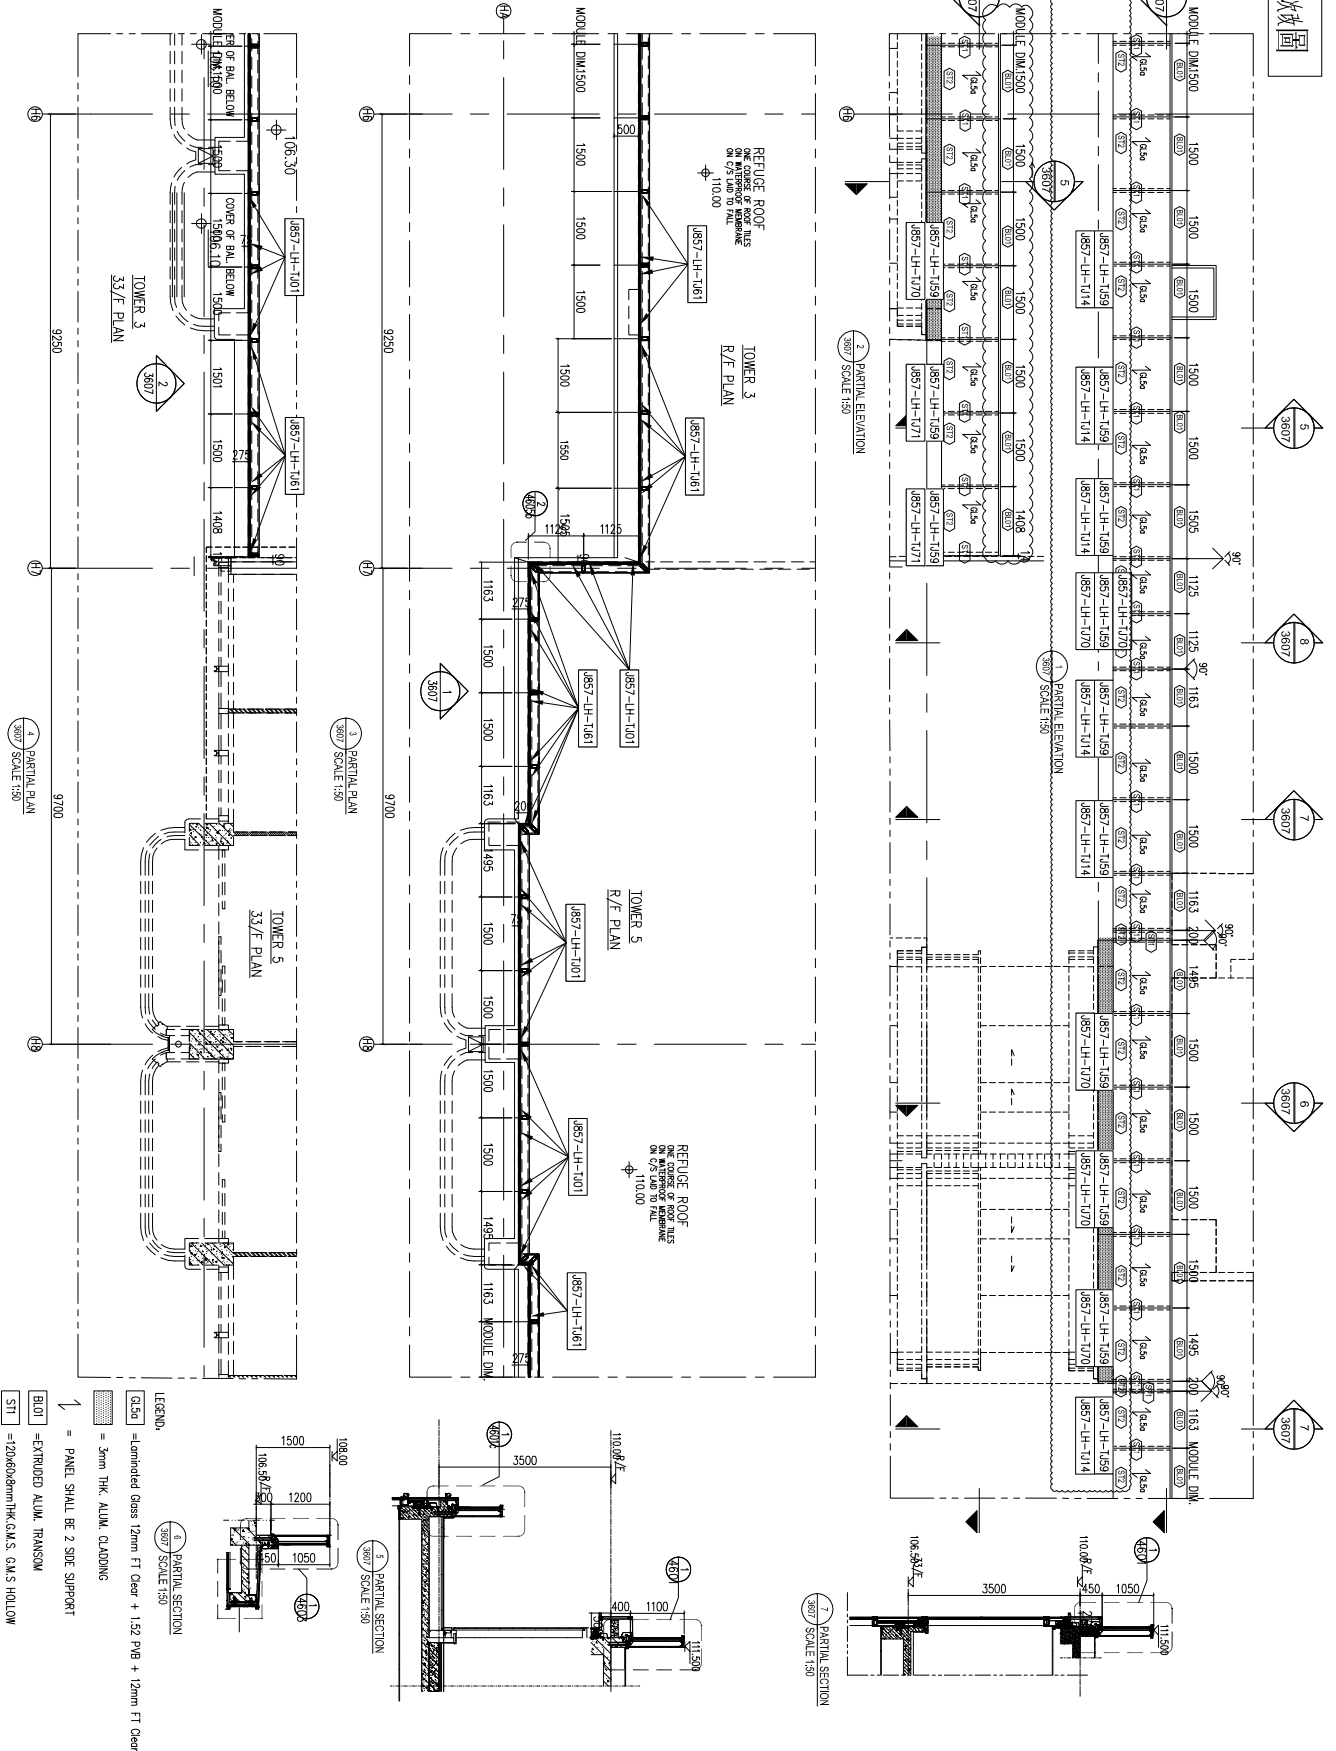

名稱	鐵件位置圖	制圖	WYY	2022-05-16	修改	A	
材料		復核			日期	2023.2.18	
顏色		批准			圖號	J857-LH-TWZ19	






工程號

J857

地盤

啓德6552

E15352B 鐵件佈圖

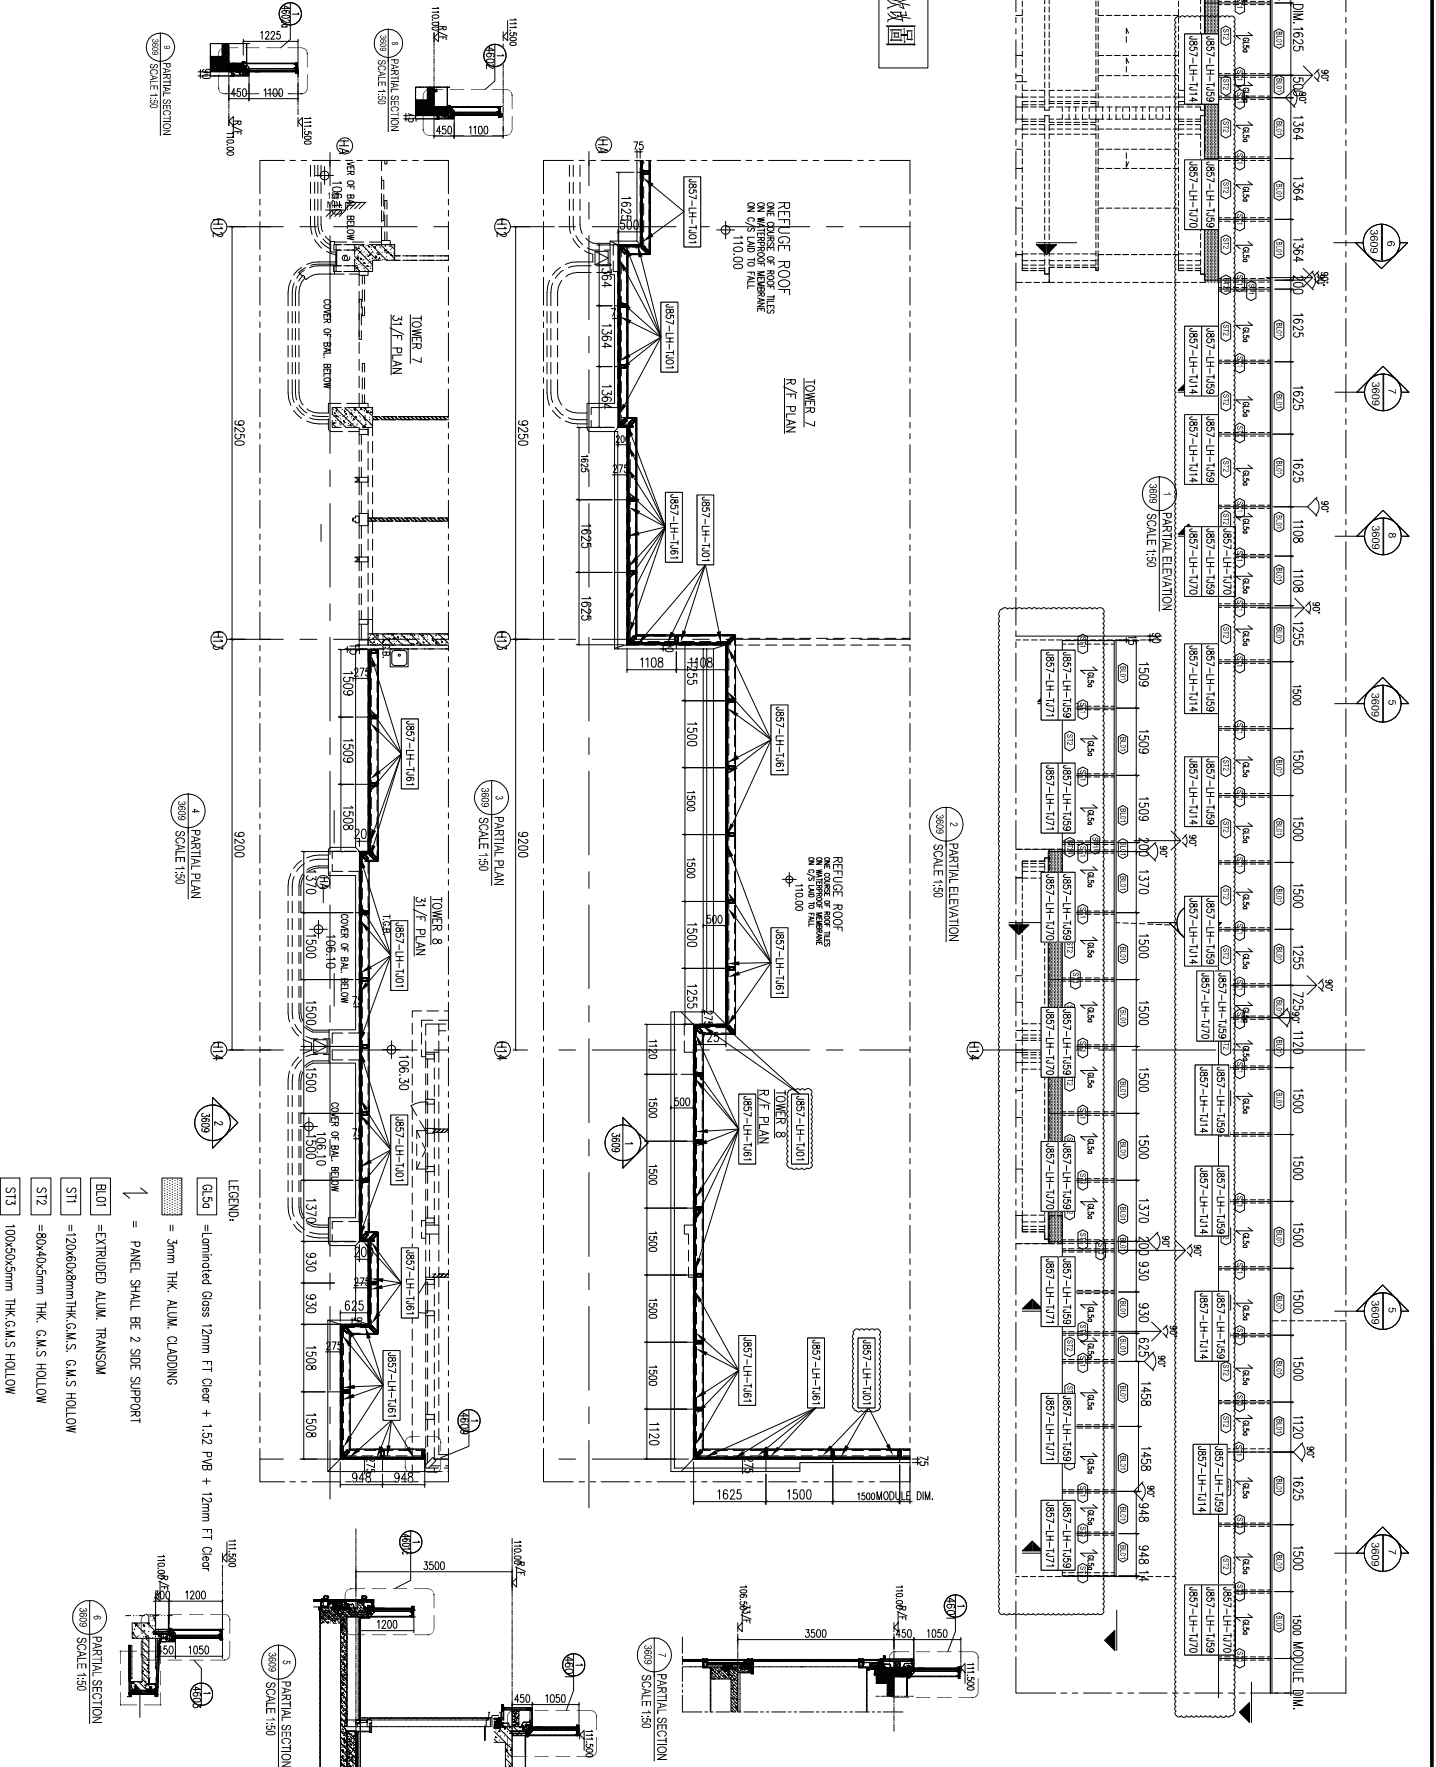

名稱	鐵件位置圖	制圖	WYY	2022-05-16	修改	A
材料		復核			日期	2023.2.18
顏色		批准			圖號	J857-LH-TWZ21





















工程號

J857

地盤

啓德6552

E15352B 修改圖

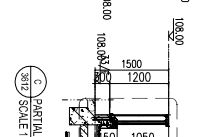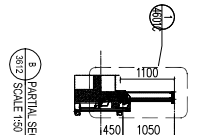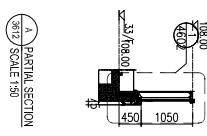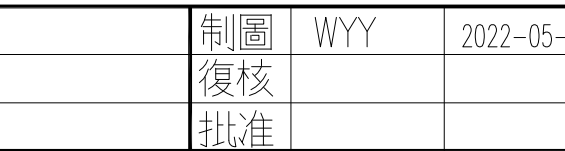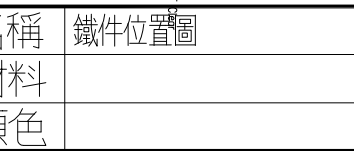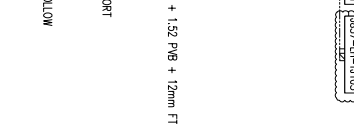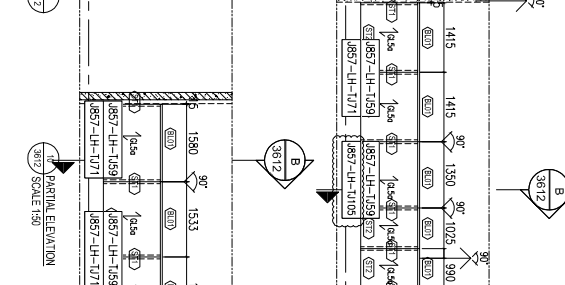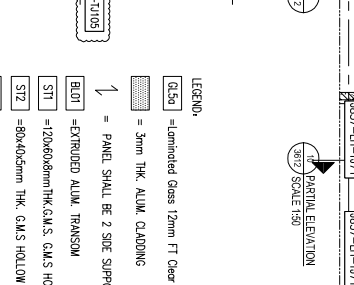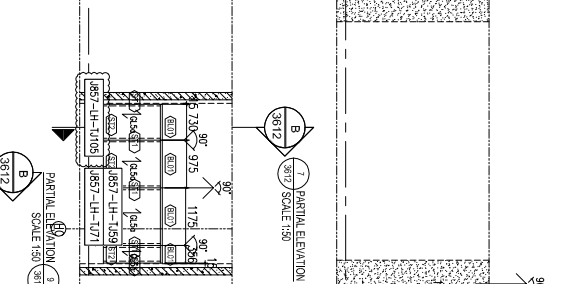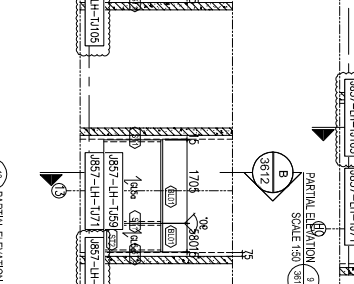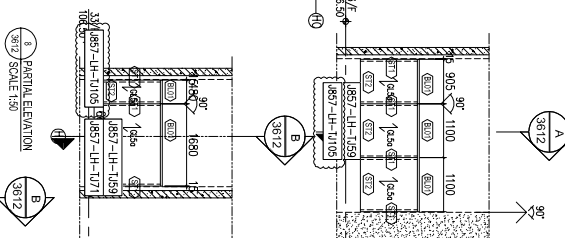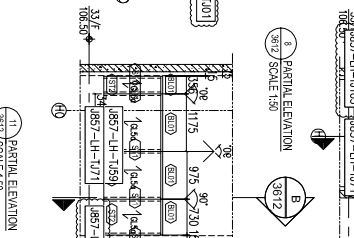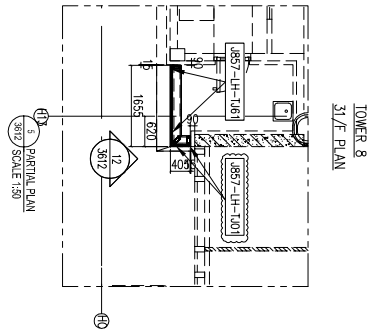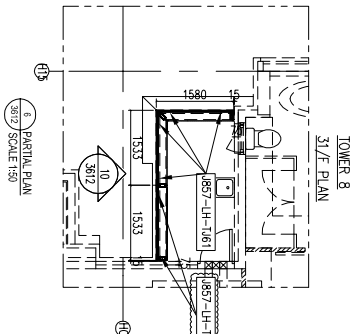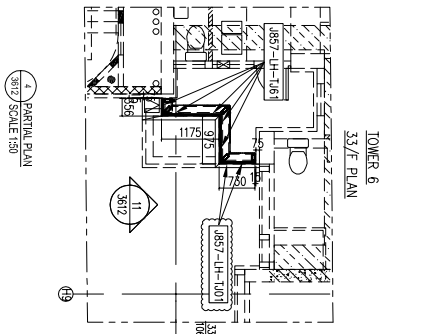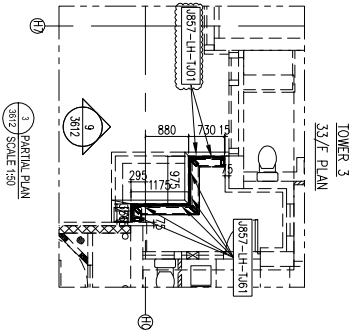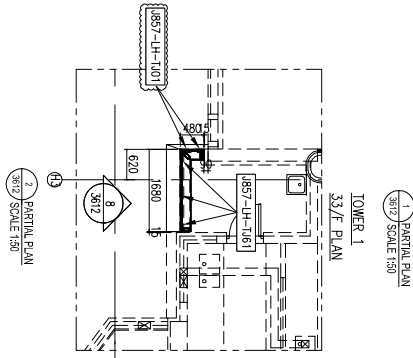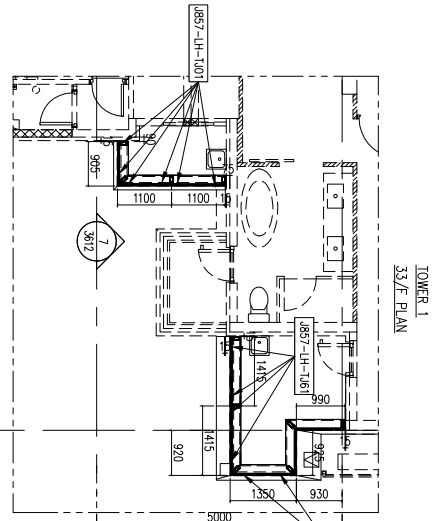

LEGEND:  
 [Symbol] = Laminated Glass 12mm FT Clear + 1.52 PVB + 12mm FT  
 [Symbol] = 3mm THK ALUM. CLADDING  
 [Symbol] = PANE. SHLL. BE 2 SPS SUPPORT  
 [Symbol] = EXTRUDED ALUM. TRANSOM  
 [Symbol] = 120x60x6mm THK G.M.S. C.M.S. HOLLOW  
 [Symbol] = 80x40x5mm THK G.M.S. HOLLOW  
 [Symbol] = 100x50x6mm THK G.M.S. HOLLOW

名稱	鐵件位置圖	制圖	WYY	2022-05-16	修改	A
材料		復核			日期	2023.2.18
顏色		批准			圖號	J857-LH-TWZ22