



工程指示 / 要求簡箋 ENGINEER INSTRUCTIONS(E.I.)

工程指示編號:	EI- 5428	修改版本:	E
工程編號:	HK- 0591 / 23	工程名稱:	啟德6552
收件人:	生統	發件人:	Nero HO
工程項目:	屋頂欄河 - 地盤用鋁板(T1~T8)	日期:	27/03/2023

<input type="checkbox"/> 原合約工程包	<input type="checkbox"/> 原合約工程加 / 減賬 QT-	<input type="checkbox"/> 新工程報價 QT-
---------------------------------	--	------------------------------------

信件批核號碼/圖紙參考編號:	批核模具圖紙編號:
客戶指示附件:	管理內部批簽署:

<input type="checkbox"/> 初步鋁料 B.M.	<input type="checkbox"/> 加工拆圖, 然後生產	<input type="checkbox"/> 尺寸表
<input type="checkbox"/> 正式鋁料 B.M.	<input type="checkbox"/> 技術上資料/指示	<input type="checkbox"/> 報價
<input type="checkbox"/> 配件 B.M.	<input type="checkbox"/> 樣辦或貨品說明書	<input type="checkbox"/> 分判合約
<input type="checkbox"/> 其他:		

內容:

由於上版次未能解釋繁亂問題, 再按工廠要求,

重做BM並在加工圖上增加座號及加工圖頁碼(左下角圓形標示)  
\*(各座總表中頁碼能配合加工圖圓形頁碼標示)

請按此版本資料為準來生產加工, 分座送地盤。


完成上列要求日期: 03/04/2023


國內


<input type="checkbox"/> 生產技術總監	<input type="checkbox"/> 連附件	<input type="checkbox"/> 技術部	<input type="checkbox"/> 連附件	<input type="checkbox"/> 生產部	<input type="checkbox"/> 連附件
<input type="checkbox"/> 採購部	<input type="checkbox"/> 連附件	<input checked="" type="checkbox"/> 生產統籌部	<input checked="" type="checkbox"/> 連附件	<input type="checkbox"/> 報關組	<input type="checkbox"/> 連附件
<input type="checkbox"/> 質檢部	<input type="checkbox"/> 連附件	<input type="checkbox"/> 會計部	<input type="checkbox"/> 連附件	<input type="checkbox"/> 機械設計部	<input type="checkbox"/> 連附件
<input type="checkbox"/> 香港辦	<input type="checkbox"/> 連附件	<input type="checkbox"/> 其他:			


<input type="checkbox"/> 行政部	<input type="checkbox"/> 連附件	<input type="checkbox"/> 會計部	<input type="checkbox"/> 連附件	<input type="checkbox"/> 統籌部	<input type="checkbox"/> 連附件	<input type="checkbox"/> 工程部	<input type="checkbox"/> 連附件
<input type="checkbox"/> 採購部	<input type="checkbox"/> 連附件	<input type="checkbox"/> QS部	<input type="checkbox"/> 連附件	<input checked="" type="checkbox"/> 地盤管理	<input checked="" type="checkbox"/> 連附件	<input type="checkbox"/> 維修部	<input type="checkbox"/> 連附件


*發件人簽署:	<i>[Signature]</i>	*組別成員批核簽署:	<i>[Signature]</i>
傳遞編號:	HK-0591 / 23	項目經理簽署:	<i>[Signature]</i>


		工程號: J-857	計算: HHQ	日期:	3/27/2023				送呈: 施哥				
		地盤名稱: 啟德6552	核對:	日期:					副本:				
地盤用鋁板B.M.表		項目類別: 攔河	批准:	日期:									
BM編號: EI5428		修改版次: G	A/C Code:	總V.F.:	684.11		總重量:	8296.18	此BM依據 資料計算				
序號	修改內容	鋁板圖號	鋁板名稱	顏色	實用	後備	總數	總重量	單件展開面積	總展開面積	單件V.F.	總V.F.	備註
									平方米		平方米		
1		857-GB1-AP1	3mm厚鋁板	銅色 (AL1: ECD3M96294S-ZD1)	1	0	1	11.299	1.390	1.390	1.280	1.280	
2		857-GB3-AP9	3mm厚鋁板	銅色 (AL1: ECD3M96294S-ZD1)	1	0	1	10.870	1.337	1.337	1.230	1.230	
3		857-GB3-AP12	3mm厚鋁板	銅色 (AL1: ECD3M96294S-ZD1)	1	0	1	9.709	1.194	1.194	1.094	1.094	
4		857-GB4-AP6	3mm厚鋁板	銅色 (AL1: ECD3M96294S-ZD1)	1	0	1	9.041	1.112	1.112	1.016	1.016	
5		857-GB6-AP13	3mm厚鋁板	銅色 (AL1: ECD3M96294S-ZD1)	1	0	1	10.435	1.284	1.284	1.179	1.179	
6		857-GB8-AP1	3mm厚鋁板	銅色 (AL1: ECD3M96294S-ZD1)	1	0	1	8.258	1.016	1.016	0.925	0.925	
7		857-GB8-AP10	3mm厚鋁板	銅色 (AL1: ECD3M96294S-ZD1)	1	0	1	10.435	1.284	1.284	1.179	1.179	
8		857-GB9-AP9	3mm厚鋁板	銅色 (AL1: ECD3M96294S-ZD1)	1	0	1	11.173	1.374	1.374	1.266	1.266	
9		857-GB1-AP10	3mm厚鋁板	銅色 (AL1: ECD3M96294S-ZD1)	1	0	1	10.605	1.304	1.304	1.199	1.199	
10		857-GB2-AP7	3mm厚鋁板	銅色 (AL1: ECD3M96294S-ZD1)	1	0	1	10.605	1.304	1.304	1.199	1.199	
11		857-GB3-AP20	3mm厚鋁板	銅色 (AL1: ECD3M96294S-ZD1)	1	0	1	10.605	1.304	1.304	1.199	1.199	
12		857-GB4-AP18	3mm厚鋁板	銅色 (AL1: ECD3M96294S-ZD1)	1	0	1	10.662	1.311	1.311	1.206	1.206	
13		857-GB1-AP11	3mm厚鋁板	銅色 (AL1: ECD3M96294S-ZD1)	1	0	1	10.637	1.308	1.308	1.203	1.203	
14		857-GB2-AP8	3mm厚鋁板	銅色 (AL1: ECD3M96294S-ZD1)	1	0	1	10.637	1.308	1.308	1.203	1.203	
15		857-GB3-AP21	3mm厚鋁板	銅色 (AL1: ECD3M96294S-ZD1)	1	0	1	10.637	1.308	1.308	1.203	1.203	
16		857-GB4-AP19	3mm厚鋁板	銅色 (AL1: ECD3M96294S-ZD1)	1	0	1	10.694	1.315	1.315	1.210	1.210	
17		857-GB1-AP21	3mm厚鋁板	銅色 (AL1: ECD3M96294S-ZD1)	1	0	1	10.637	1.308	1.308	1.203	1.203	
18		857-GB2-AP17	3mm厚鋁板	銅色 (AL1: ECD3M96294S-ZD1)	1	0	1	10.637	1.308	1.308	1.203	1.203	
19		857-GB3-AP31	3mm厚鋁板	銅色 (AL1: ECD3M96294S-ZD1)	1	0	1	10.637	1.308	1.308	1.203	1.203	


		工程號: J-857	計算: HHQ	日期:	3/27/2023				送呈: 施哥				
		地盤名稱: 啟德6552	核對:	日期:					副本:				
地盤用鋁板B.M.表		項目類別: 攔河	批准:	日期:									
BM編號: EI5428		修改版次: G	A/C Code:	總V.F.:	684.11		總重量:	8296.18	此BM依據 資料計算				
序號	修改內容	鋁板圖號	鋁板名稱	顏色	實用	後備	總數	總重量	單件展開面積	總展開面積	單件V.F.	總V.F.	備註
									平方米		平方米		
20		857-GB1-AP12	3mm厚鋁板	銅色 (AL1: ECD3M96294S-ZD1)	1	0	1	9.268	1.140	1.140	1.043	1.043	
21		857-GB2-AP9	3mm厚鋁板	銅色 (AL1: ECD3M96294S-ZD1)	1	0	1	9.268	1.140	1.140	1.043	1.043	
22		857-GB3-AP22	3mm厚鋁板	銅色 (AL1: ECD3M96294S-ZD1)	1	0	1	9.268	1.140	1.140	1.043	1.043	
23		857-GB4-AP20	3mm厚鋁板	銅色 (AL1: ECD3M96294S-ZD1)	1	0	1	8.448	1.039	1.039	0.947	0.947	
24		857-GB1-AP13	3mm厚鋁板	銅色 (AL1: ECD3M96294S-ZD1)	1	0	1	7.312	0.899	0.899	0.814	0.814	
25		857-GB1-AP35	3mm厚鋁板	銅色 (AL1: ECD3M96294S-ZD1)	1	0	1	8.536	1.050	1.050	0.957	0.957	
26		857-GB2-AP10	3mm厚鋁板	銅色 (AL1: ECD3M96294S-ZD1)	1	0	1	7.312	0.899	0.899	0.814	0.814	
27		857-GB2-AP31	3mm厚鋁板	銅色 (AL1: ECD3M96294S-ZD1)	1	0	1	8.637	1.062	1.062	0.969	0.969	
28		857-GB3-AP23	3mm厚鋁板	銅色 (AL1: ECD3M96294S-ZD1)	1	0	1	7.312	0.899	0.899	0.814	0.814	
29		857-GB3-AP38	3mm厚鋁板	銅色 (AL1: ECD3M96294S-ZD1)	1	0	1	8.675	1.067	1.067	0.973	0.973	
30		857-GB4-AP21	3mm厚鋁板	銅色 (AL1: ECD3M96294S-ZD1)	1	0	1	6.492	0.799	0.799	0.718	0.718	
31		857-GB6-AP1	3mm厚鋁板	銅色 (AL1: ECD3M96294S-ZD1)	1	0	1	9.911	1.219	1.219	1.118	1.118	
32		857-GB6-AP10z	3mm厚鋁板	銅色 (AL1: ECD3M96294S-ZD1)	1	0	1	5.527	0.680	0.680	0.605	0.605	
33		857-GB7-AP8	3mm厚鋁板	銅色 (AL1: ECD3M96294S-ZD1)	1	0	1	6.997	0.861	0.861	0.777	0.777	
34		857-GB8-AP12z	3mm厚鋁板	銅色 (AL1: ECD3M96294S-ZD1)	1	0	1	5.527	0.680	0.680	0.605	0.605	
35		857-GB1-AP19	3mm厚鋁板	銅色 (AL1: ECD3M96294S-ZD1)	1	0	1	7.312	0.899	0.899	0.814	0.814	
36		857-GB2-AP1	3mm厚鋁板	銅色 (AL1: ECD3M96294S-ZD1)	1	0	1	8.675	1.067	1.067	0.973	0.973	
37		857-GB2-AP15	3mm厚鋁板	銅色 (AL1: ECD3M96294S-ZD1)	1	0	1	7.312	0.899	0.899	0.814	0.814	
38		857-GB3-AP11	3mm厚鋁板	銅色 (AL1: ECD3M96294S-ZD1)	1	0	1	8.637	1.062	1.062	0.969	0.969	


		工程號: J-857	計算: HHQ	日期:	3/27/2023				送呈: 施哥				
		地盤名稱: 啟德6552	核對:	日期:					副本:				
地盤用鋁板B.M.表		項目類別: 攔河	批准:	日期:									
BM編號: EI5428		修改版次: G	A/C Code:	總V.F.:	684.11		總重量:	8296.18	此BM依據 資料計算				
序號	修改內容	鋁板圖號	鋁板名稱	顏色	實用	後備	總數	總重量	單件展開面積	總展開面積	單件V.F.	總V.F.	備註
									平方米		平方米		
39		857-GB3-AP29	3mm厚鋁板	銅色 (AL1: ECD3M96294S-ZD1)	1	0	1	7.312	0.899	0.899	0.814	0.814	
40		857-GB4-AP4	3mm厚鋁板	銅色 (AL1: ECD3M96294S-ZD1)	1	0	1	8.536	1.050	1.050	0.957	0.957	
41		857-GB4-AP27	3mm厚鋁板	銅色 (AL1: ECD3M96294S-ZD1)	1	0	1	5.735	0.705	0.705	0.630	0.630	
42		857-GB6-AP10	3mm厚鋁板	銅色 (AL1: ECD3M96294S-ZD1)	1	0	1	5.527	0.680	0.680	0.605	0.605	
43		857-GB7-AP14	3mm厚鋁板	銅色 (AL1: ECD3M96294S-ZD1)	1	0	1	6.997	0.861	0.861	0.777	0.777	
44		857-GB8-AP12	3mm厚鋁板	銅色 (AL1: ECD3M96294S-ZD1)	1	0	1	5.527	0.680	0.680	0.605	0.605	
45		857-GB9-AP7	3mm厚鋁板	銅色 (AL1: ECD3M96294S-ZD1)	1	0	1	9.911	1.219	1.219	1.118	1.118	
46		857-GB1-AP20	3mm厚鋁板	銅色 (AL1: ECD3M96294S-ZD1)	1	0	1	9.268	1.140	1.140	1.043	1.043	
47		857-GB2-AP16	3mm厚鋁板	銅色 (AL1: ECD3M96294S-ZD1)	1	0	1	9.268	1.140	1.140	1.043	1.043	
48		857-GB3-AP30	3mm厚鋁板	銅色 (AL1: ECD3M96294S-ZD1)	1	0	1	9.268	1.140	1.140	1.043	1.043	
49		857-GB4-AP28	3mm厚鋁板	銅色 (AL1: ECD3M96294S-ZD1)	1	0	1	7.656	0.942	0.942	0.854	0.854	
50		857-GB1-AP22	3mm厚鋁板	銅色 (AL1: ECD3M96294S-ZD1)	1	0	1	10.605	1.304	1.304	1.199	1.199	
51		857-GB2-AP18	3mm厚鋁板	銅色 (AL1: ECD3M96294S-ZD1)	1	0	1	10.605	1.304	1.304	1.199	1.199	
52		857-GB3-AP32	3mm厚鋁板	銅色 (AL1: ECD3M96294S-ZD1)	1	0	1	10.605	1.304	1.304	1.199	1.199	
53		857-GB1-AP33	3mm厚鋁板	銅色 (AL1: ECD3M96294S-ZD1)	1	0	1	9.041	1.112	1.112	1.016	1.016	
54		857-GB2-AP30	3mm厚鋁板	銅色 (AL1: ECD3M96294S-ZD1)	1	0	1	9.709	1.194	1.194	1.094	1.094	
55		857-GB2-AP33	3mm厚鋁板	銅色 (AL1: ECD3M96294S-ZD1)	1	0	1	10.870	1.337	1.337	1.230	1.230	
56		857-GB5-AP12	3mm厚鋁板	銅色 (AL1: ECD3M96294S-ZD1)	1	0	1	11.173	1.374	1.374	1.266	1.266	
57		857-GB6-AP12	3mm厚鋁板	銅色 (AL1: ECD3M96294S-ZD1)	1	0	1	10.435	1.284	1.284	1.179	1.179	


		工程號: J-857	計算: HHQ	日期:	3/27/2023				送呈: 施哥				
		地盤名稱: 啟德6552	核對:	日期:					副本:				
地盤用鋁板B.M.表		項目類別: 攔河	批准:	日期:									
BM編號: EI5428		修改版次: G	A/C Code:	總V.F.:	684.11		總重量:	8296.18	此BM依據 資料計算				
序號	修改內容	鋁板圖號	鋁板名稱	顏色	實用	後備	總數	總重量	單件展開面積	總展開面積	單件V.F.	總V.F.	備註
									平方米		平方米		
58		857-GB7-AP6	3mm厚鋁板	銅色 (AL1: ECD3M96294S-ZD1)	1	0	1	8.258	1.016	1.016	0.925	0.925	
59		857-GB8-AP9	3mm厚鋁板	銅色 (AL1: ECD3M96294S-ZD1)	1	0	1	10.435	1.284	1.284	1.179	1.179	
60		857-GB9-AP19	3mm厚鋁板	銅色 (AL1: ECD3M96294S-ZD1)	1	0	1	10.574	1.301	1.301	1.196	1.196	
61		857-GB1-AP34	3mm厚鋁板	銅色 (AL1: ECD3M96294S-ZD1)	1	0	1	8.504	1.046	1.046	0.953	0.953	
62		857-GB2-AP2	3mm厚鋁板	銅色 (AL1: ECD3M96294S-ZD1)	1	0	1	9.306	1.145	1.145	1.047	1.047	
63		857-GB2-AP34	3mm厚鋁板	銅色 (AL1: ECD3M96294S-ZD1)	1	0	1	10.271	1.263	1.263	1.160	1.160	
64		857-GB3-AP8	3mm厚鋁板	銅色 (AL1: ECD3M96294S-ZD1)	1	0	1	10.271	1.263	1.263	1.160	1.160	
65		857-GB3-AP37	3mm厚鋁板	銅色 (AL1: ECD3M96294S-ZD1)	1	0	1	9.306	1.145	1.145	1.047	1.047	
66		857-GB4-AP5	3mm厚鋁板	銅色 (AL1: ECD3M96294S-ZD1)	1	0	1	8.504	1.046	1.046	0.953	0.953	
67		857-GB5-AP13	3mm厚鋁板	銅色 (AL1: ECD3M96294S-ZD1)	1	0	1	10.605	1.304	1.304	1.199	1.199	
68		857-GB7-AP7	3mm厚鋁板	銅色 (AL1: ECD3M96294S-ZD1)	2	0	2	19.507	1.200	2.399	1.100	2.199	
69		857-GB9-AP8	3mm厚鋁板	銅色 (AL1: ECD3M96294S-ZD1)	1	0	1	10.542	1.297	1.297	1.192	1.192	
70		857-GB8-AP5c	3mm厚鋁板	銅色 (AL1: ECD3M96294S-ZD1)	1	0	1	9.754	1.200	1.200	1.100	1.100	
71		857-GB2-AP35	3mm厚鋁板	銅色 (AL1: ECD3M96294S-ZD1)	1	0	1	10.233	1.259	1.259	1.156	1.156	
72		857-GB2-AP3	3mm厚鋁板	銅色 (AL1: ECD3M96294S-ZD1)	1	0	1	9.299	1.144	1.144	1.046	1.046	
73		857-GB3-AP7	3mm厚鋁板	銅色 (AL1: ECD3M96294S-ZD1)	1	0	1	10.233	1.259	1.259	1.156	1.156	
74		857-GB3-AP36	3mm厚鋁板	銅色 (AL1: ECD3M96294S-ZD1)	1	0	1	9.299	1.144	1.144	1.046	1.046	
75		857-GB4-AP29	3mm厚鋁板	銅色 (AL1: ECD3M96294S-ZD1)	1	0	1	7.829	0.963	0.963	0.875	0.875	
76		857-GB4-AP31	3mm厚鋁板	銅色 (AL1: ECD3M96294S-ZD1)	1	0	1	2.170	0.267	0.267	0.218	0.218	


		工程號: J-857	計算: HHQ	日期:	3/27/2023				送呈: 施哥				
		地盤名稱: 啟德6552	核對:	日期:					副本:				
地盤用鋁板B.M.表		項目類別: 攔河	批准:	日期:									
BM編號: EI5428		修改版次: G	A/C Code:	總V.F.:	684.11		總重量:	8296.18	此BM依據 資料計算				
序號	修改內容	鋁板圖號	鋁板名稱	顏色	實用	後備	總數	總重量	單件展開面積	總展開面積	單件V.F.	總V.F.	備註
									平方米		平方米		
77		857-GB4-AP32	3mm厚鋁板	銅色 (AL1: ECD3M96294S-ZD1)	1	0	1	5.943	0.731	0.731	0.654	0.654	
78		857-GB4-AP33	3mm厚鋁板	銅色 (AL1: ECD3M96294S-ZD1)	1	0	1	7.072	0.870	0.870	0.786	0.786	
79		857-GB4-AP34	3mm厚鋁板	銅色 (AL1: ECD3M96294S-ZD1)	1	0	1	7.514	0.924	0.924	0.838	0.838	
80		857-GB4-AP35	3mm厚鋁板	銅色 (AL1: ECD3M96294S-ZD1)	1	0	1	5.489	0.675	0.675	0.601	0.601	
81		857-GB9-AP20b	3mm厚鋁板	銅色 (AL1: ECD3M96294S-ZD1)	1	0	1	9.754	1.200	1.200	1.100	1.100	
82		857-GB9-AP20c	3mm厚鋁板	銅色 (AL1: ECD3M96294S-ZD1)	1	0	1	9.754	1.200	1.200	1.100	1.100	
83		857-GB1-AP1a	3mm厚鋁板	深灰色(AL2: ECK3M96295S-ZD1)	1	0	1	7.339	0.903	0.903	0.815	0.815	
84		857-GB3-AP9a	3mm厚鋁板	深灰色(AL2: ECK3M96295S-ZD1)	1	0	1	7.060	0.868	0.868	0.783	0.783	
85		857-GB3-AP12a	3mm厚鋁板	深灰色(AL2: ECK3M96295S-ZD1)	1	0	1	6.306	0.776	0.776	0.697	0.697	
86		857-GB4-AP6a	3mm厚鋁板	深灰色(AL2: ECK3M96295S-ZD1)	1	0	1	5.872	0.722	0.722	0.647	0.647	
87		857-GB6-AP13a	3mm厚鋁板	深灰色(AL2: ECK3M96295S-ZD1)	1	0	1	6.777	0.834	0.834	0.751	0.751	
88		857-GB8-AP1a	3mm厚鋁板	深灰色(AL2: ECK3M96295S-ZD1)	1	0	1	5.364	0.660	0.660	0.589	0.589	
89		857-GB8-AP10a	3mm厚鋁板	深灰色(AL2: ECK3M96295S-ZD1)	1	0	1	6.777	0.834	0.834	0.751	0.751	
90		857-GB9-AP9a	3mm厚鋁板	深灰色(AL2: ECK3M96295S-ZD1)	1	0	1	7.257	0.893	0.893	0.806	0.806	
91		857-GB1-AP10a	3mm厚鋁板	深灰色(AL2: ECK3M96295S-ZD1)	1	0	1	6.888	0.847	0.847	0.764	0.764	
92		857-GB2-AP7a	3mm厚鋁板	深灰色(AL2: ECK3M96295S-ZD1)	1	0	1	6.888	0.847	0.847	0.764	0.764	
93		857-GB3-AP20a	3mm厚鋁板	深灰色(AL2: ECK3M96295S-ZD1)	1	0	1	6.888	0.847	0.847	0.764	0.764	
94		857-GB4-AP18a	3mm厚鋁板	深灰色(AL2: ECK3M96295S-ZD1)	1	0	1	6.925	0.852	0.852	0.768	0.768	
95		857-GB9-AP20ba	3mm厚鋁板	深灰色(AL2: ECK3M96295S-ZD1)	1	0	1	6.335	0.779	0.779	0.700	0.700	


		工程號: J-857	計算: HHQ		日期:	3/27/2023				送呈: 施哥			
		地盤名稱: 啟德6552	核對:		日期:					副本:			
地盤用鋁板B.M.表		項目類別: 攔河	批准:		日期:								
BM編號: EI5428		修改版次: G	A/C Code:		總V.F.:	684.11		總重量:	8296.18	此BM依據 資料計算			
序號	修改內容	鋁板圖號	鋁板名稱	顏色	實用	後備	總數	總重量	單件展開面積	總展開面積	單件V.F.	總V.F.	備註
									平方米		平方米		
96		857-GB1-AP11a	3mm厚鋁板	深灰色(AL2: ECK3M96295S-ZD1)	1	0	1	6.908	0.850	0.850	0.766	0.766	
97		857-GB2-AP8a	3mm厚鋁板	深灰色(AL2: ECK3M96295S-ZD1)	1	0	1	6.908	0.850	0.850	0.766	0.766	
98		857-GB3-AP21a	3mm厚鋁板	深灰色(AL2: ECK3M96295S-ZD1)	1	0	1	6.908	0.850	0.850	0.766	0.766	
99		857-GB4-AP19a	3mm厚鋁板	深灰色(AL2: ECK3M96295S-ZD1)	1	0	1	6.945	0.854	0.854	0.770	0.770	
100		857-GB1-AP21a	3mm厚鋁板	深灰色(AL2: ECK3M96295S-ZD1)	1	0	1	6.908	0.850	0.850	0.766	0.766	
101		857-GB2-AP17a	3mm厚鋁板	深灰色(AL2: ECK3M96295S-ZD1)	1	0	1	6.908	0.850	0.850	0.766	0.766	
102		857-GB3-AP31a	3mm厚鋁板	深灰色(AL2: ECK3M96295S-ZD1)	1	0	1	6.908	0.850	0.850	0.766	0.766	
103		857-GB1-AP12a	3mm厚鋁板	深灰色(AL2: ECK3M96295S-ZD1)	1	0	1	6.019	0.740	0.740	0.664	0.664	
104		857-GB2-AP9a	3mm厚鋁板	深灰色(AL2: ECK3M96295S-ZD1)	1	0	1	6.019	0.740	0.740	0.664	0.664	
105		857-GB3-AP22a	3mm厚鋁板	深灰色(AL2: ECK3M96295S-ZD1)	1	0	1	6.019	0.740	0.740	0.664	0.664	
106		857-GB4-AP20a	3mm厚鋁板	深灰色(AL2: ECK3M96295S-ZD1)	1	0	1	5.487	0.675	0.675	0.603	0.603	
107		857-GB1-AP13a	3mm厚鋁板	深灰色(AL2: ECK3M96295S-ZD1)	1	0	1	4.749	0.584	0.584	0.518	0.518	
108		857-GB1-AP35a	3mm厚鋁板	深灰色(AL2: ECK3M96295S-ZD1)	1	0	1	5.544	0.682	0.682	0.610	0.610	
109		857-GB2-AP3a	3mm厚鋁板	深灰色(AL2: ECK3M96295S-ZD1)	1	0	1	6.040	0.743	0.743	0.666	0.666	
110		857-GB2-AP10a	3mm厚鋁板	深灰色(AL2: ECK3M96295S-ZD1)	1	0	1	4.749	0.584	0.584	0.518	0.518	
111		857-GB2-AP31a	3mm厚鋁板	深灰色(AL2: ECK3M96295S-ZD1)	1	0	1	5.610	0.690	0.690	0.617	0.617	
112		857-GB2-AP35a	3mm厚鋁板	深灰色(AL2: ECK3M96295S-ZD1)	1	0	1	6.646	0.817	0.817	0.736	0.736	
113		857-GB3-AP23a	3mm厚鋁板	深灰色(AL2: ECK3M96295S-ZD1)	1	0	1	4.749	0.584	0.584	0.518	0.518	
114		857-GB3-AP38a	3mm厚鋁板	深灰色(AL2: ECK3M96295S-ZD1)	1	0	1	5.634	0.693	0.693	0.620	0.620	


		工程號: J-857	計算: HHQ	日期:	3/27/2023				送呈: 施哥				
		地盤名稱: 啟德6552	核對:	日期:					副本:				
地盤用鋁板B.M.表		項目類別: 攔河	批准:	日期:									
BM編號: EI5428		修改版次: G	A/C Code:	總V.F.:	684.11		總重量:	8296.18	此BM依據 資料計算				
序號	修改內容	鋁板圖號	鋁板名稱	顏色	實用	後備	總數	總重量	單件展開面積	總展開面積	單件V.F.	總V.F.	備註
									平方米		平方米		
115		857-GB4-AP21a	3mm厚鋁板	深灰色(AL2: ECK3M96295S-ZD1)	1	0	1	4.216	0.519	0.519	0.457	0.457	
116		857-GB6-AP1a	3mm厚鋁板	深灰色(AL2: ECK3M96295S-ZD1)	1	0	1	6.437	0.792	0.792	0.712	0.712	
117		857-GB6-AP10aa	3mm厚鋁板	深灰色(AL2: ECK3M96295S-ZD1)	1	0	1	3.589	0.442	0.442	0.385	0.385	
118		857-GB7-AP8a	3mm厚鋁板	深灰色(AL2: ECK3M96295S-ZD1)	1	0	1	4.544	0.559	0.559	0.495	0.495	
119		857-GB8-AP12da	3mm厚鋁板	深灰色(AL2: ECK3M96295S-ZD1)	1	0	1	3.589	0.442	0.442	0.385	0.385	
120		857-GB1-AP19a	3mm厚鋁板	深灰色(AL2: ECK3M96295S-ZD1)	1	0	1	4.749	0.584	0.584	0.518	0.518	
121		857-GB2-AP1a	3mm厚鋁板	深灰色(AL2: ECK3M96295S-ZD1)	1	0	1	5.634	0.693	0.693	0.620	0.620	
122		857-GB2-AP15a	3mm厚鋁板	深灰色(AL2: ECK3M96295S-ZD1)	1	0	1	4.749	0.584	0.584	0.518	0.518	
123		857-GB3-AP7a	3mm厚鋁板	深灰色(AL2: ECK3M96295S-ZD1)	1	0	1	6.363	0.783	0.783	0.704	0.704	
124		857-GB3-AP11a	3mm厚鋁板	深灰色(AL2: ECK3M96295S-ZD1)	1	0	1	5.610	0.690	0.690	0.617	0.617	
125		857-GB3-AP29a	3mm厚鋁板	深灰色(AL2: ECK3M96295S-ZD1)	1	0	1	4.749	0.584	0.584	0.518	0.518	
126		857-GB3-AP36a	3mm厚鋁板	深灰色(AL2: ECK3M96295S-ZD1)	1	0	1	5.696	0.701	0.701	0.627	0.627	
127		857-GB4-AP4a	3mm厚鋁板	深灰色(AL2: ECK3M96295S-ZD1)	1	0	1	5.544	0.682	0.682	0.610	0.610	
128		857-GB4-AP27a	3mm厚鋁板	深灰色(AL2: ECK3M96295S-ZD1)	1	0	1	3.725	0.458	0.458	0.401	0.401	
129		857-GB6-AP10a	3mm厚鋁板	深灰色(AL2: ECK3M96295S-ZD1)	1	0	1	3.589	0.442	0.442	0.385	0.385	
130		857-GB7-AP14a	3mm厚鋁板	深灰色(AL2: ECK3M96295S-ZD1)	1	0	1	4.544	0.559	0.559	0.495	0.495	
131		857-GB8-AP12a	3mm厚鋁板	深灰色(AL2: ECK3M96295S-ZD1)	1	0	1	3.589	0.442	0.442	0.385	0.385	
132		857-GB9-AP7a	3mm厚鋁板	深灰色(AL2: ECK3M96295S-ZD1)	1	0	1	6.437	0.792	0.792	0.712	0.712	
133		857-GB1-AP20a	3mm厚鋁板	深灰色(AL2: ECK3M96295S-ZD1)	1	0	1	6.019	0.740	0.740	0.664	0.664	


		工程號: J-857	計算: HHQ	日期:	3/27/2023				送呈: 施哥				
		地盤名稱: 啟德6552	核對:	日期:					副本:				
地盤用鋁板B.M.表		項目類別: 攔河	批准:	日期:									
BM編號: EI5428		修改版次: G	A/C Code:	總V.F.:	684.11		總重量:	8296.18	此BM依據 資料計算				
序號	修改內容	鋁板圖號	鋁板名稱	顏色	實用	後備	總數	總重量	單件展開面積	總展開面積	單件V.F.	總V.F.	備註
									平方米		平方米		
134		857-GB2-AP16a	3mm厚鋁板	深灰色(AL2: ECK3M96295S-ZD1)	1	0	1	6.019	0.740	0.740	0.664	0.664	
135		857-GB3-AP30a	3mm厚鋁板	深灰色(AL2: ECK3M96295S-ZD1)	1	0	1	6.019	0.740	0.740	0.664	0.664	
136		857-GB4-AP28a	3mm厚鋁板	深灰色(AL2: ECK3M96295S-ZD1)	1	0	1	0.206	0.025	0.025	0.000	0.000	
137		857-GB1-AP22a	3mm厚鋁板	深灰色(AL2: ECK3M96295S-ZD1)	1	0	1	6.888	0.847	0.847	0.764	0.764	
138		857-GB2-AP18a	3mm厚鋁板	深灰色(AL2: ECK3M96295S-ZD1)	1	0	1	6.888	0.847	0.847	0.764	0.764	
139		857-GB3-AP32a	3mm厚鋁板	深灰色(AL2: ECK3M96295S-ZD1)	1	0	1	6.888	0.847	0.847	0.764	0.764	
140		857-GB9-AP20ca	3mm厚鋁板	深灰色(AL2: ECK3M96295S-ZD1)	1	0	1	6.335	0.779	0.779	0.700	0.700	
141		857-GB1-AP33a	3mm厚鋁板	深灰色(AL2: ECK3M96295S-ZD1)	1	0	1	5.872	0.722	0.722	0.647	0.647	
142		857-GB2-AP30a	3mm厚鋁板	深灰色(AL2: ECK3M96295S-ZD1)	1	0	1	6.306	0.776	0.776	0.697	0.697	
143		857-GB2-AP33a	3mm厚鋁板	深灰色(AL2: ECK3M96295S-ZD1)	1	0	1	7.060	0.868	0.868	0.783	0.783	
144		857-GB5-AP12a	3mm厚鋁板	深灰色(AL2: ECK3M96295S-ZD1)	1	0	1	7.257	0.893	0.893	0.806	0.806	
145		857-GB6-AP12a	3mm厚鋁板	深灰色(AL2: ECK3M96295S-ZD1)	1	0	1	6.777	0.834	0.834	0.751	0.751	
146		857-GB7-AP6a	3mm厚鋁板	深灰色(AL2: ECK3M96295S-ZD1)	1	0	1	5.364	0.660	0.660	0.589	0.589	
147		857-GB8-AP9a	3mm厚鋁板	深灰色(AL2: ECK3M96295S-ZD1)	1	0	1	6.777	0.834	0.834	0.751	0.751	
148		857-GB9-AP19a	3mm厚鋁板	深灰色(AL2: ECK3M96295S-ZD1)	1	0	1	6.867	0.845	0.845	0.761	0.761	
149		857-GB1-AP34a	3mm厚鋁板	深灰色(AL2: ECK3M96295S-ZD1)	1	0	1	5.523	0.679	0.679	0.607	0.607	
150		857-GB2-AP2a	3mm厚鋁板	深灰色(AL2: ECK3M96295S-ZD1)	1	0	1	6.044	0.743	0.743	0.667	0.667	
151		857-GB2-AP34a	3mm厚鋁板	深灰色(AL2: ECK3M96295S-ZD1)	1	0	1	6.671	0.821	0.821	0.739	0.739	
152		857-GB3-AP8a	3mm厚鋁板	深灰色(AL2: ECK3M96295S-ZD1)	1	0	1	6.671	0.821	0.821	0.739	0.739	


		工程號: J-857	計算: HHQ	日期:	3/27/2023		送呈: 施哥						
		地盤名稱: 啟德6552	核對:	日期:			副本:						
地盤用鋁板B.M.表		項目類別: 攔河	批准:	日期:									
BM編號: EI5428		修改版次: G	A/C Code:	總V.F.:	684.11	總重量:	8296.18 此BM依據 資料計算						
序號	修改內容	鋁板圖號	鋁板名稱	顏色	實用	後備	總數	總重量	單件展開面積	總展開面積	單件V.F.	總V.F.	備註
									平方米		平方米		
153		857-GB3-AP37a	3mm厚鋁板	深灰色(AL2: ECK3M96295S-ZD1)	1	0	1	6.044	0.743	0.743	0.667	0.667	
154		857-GB4-AP5a	3mm厚鋁板	深灰色(AL2: ECK3M96295S-ZD1)	1	0	1	5.523	0.679	0.679	0.607	0.607	
155		857-GB5-AP13a	3mm厚鋁板	深灰色(AL2: ECK3M96295S-ZD1)	1	0	1	6.888	0.847	0.847	0.764	0.764	
156		857-GB7-AP7a	3mm厚鋁板	深灰色(AL2: ECK3M96295S-ZD1)	2	0	2	12.670	0.779	1.558	0.700	1.401	
157		857-GB9-AP8a	3mm厚鋁板	深灰色(AL2: ECK3M96295S-ZD1)	1	0	1	6.847	0.842	0.842	0.759	0.759	
158		857-GB8-AP5ca	3mm厚鋁板	深灰色(AL2: ECK3M96295S-ZD1)	1	0	1	6.335	0.779	0.779	0.700	0.700	
159		857-GB4-AP29a	3mm厚鋁板	深灰色(AL2: ECK3M96295S-ZD1)	1	0	1	5.085	0.625	0.625	0.557	0.557	
160		857-GB4-AP31a	3mm厚鋁板	深灰色(AL2: ECK3M96295S-ZD1)	1	0	1	1.437	0.177	0.177	0.141	0.141	
161		857-GB4-AP32a	3mm厚鋁板	深灰色(AL2: ECK3M96295S-ZD1)	1	0	1	4.225	0.520	0.520	0.458	0.458	
162		857-GB4-AP33a	3mm厚鋁板	深灰色(AL2: ECK3M96295S-ZD1)	1	0	1	4.593	0.565	0.565	0.501	0.501	
163		857-GB4-AP34a	3mm厚鋁板	深灰色(AL2: ECK3M96295S-ZD1)	1	0	1	4.880	0.600	0.600	0.533	0.533	
164		857-GB4-AP35a	3mm厚鋁板	深灰色(AL2: ECK3M96295S-ZD1)	1	0	1	3.565	0.438	0.438	0.383	0.383	
165		857-GB5-AP3	3mm厚鋁板	銅色 (AL1: ECD3M96294S-ZD1)	1	0	1	18.511	2.277	2.277	2.104	2.104	
166		857-GB5-AP4	3mm厚鋁板	銅色 (AL1: ECD3M96294S-ZD1)	6	0	6	94.192	1.931	11.586	1.775	10.648	
167		857-GB5-AP8	3mm厚鋁板	銅色 (AL1: ECD3M96294S-ZD1)	6	0	6	94.192	1.931	11.586	1.775	10.648	
168		857-GB6-AP17	3mm厚鋁板	銅色 (AL1: ECD3M96294S-ZD1)	5	0	5	78.493	1.931	9.655	1.775	8.873	
169		857-GB7-AP2	3mm厚鋁板	銅色 (AL1: ECD3M96294S-ZD1)	5	0	5	78.493	1.931	9.655	1.775	8.873	
170		857-GB8-AP5	3mm厚鋁板	銅色 (AL1: ECD3M96294S-ZD1)	10	0	10	156.987	1.931	19.310	1.775	17.746	
171		857-GB9-AP13	3mm厚鋁板	銅色 (AL1: ECD3M96294S-ZD1)	4	0	4	62.795	1.931	7.724	1.775	7.098	


		工程號: J-857	計算: HHQ	日期:	3/27/2023				送呈: 施哥				
		地盤名稱: 啟德6552	核對:	日期:					副本:				
地盤用鋁板B.M.表		項目類別: 攔河	批准:	日期:									
BM編號: EI5428		修改版次: G	A/C Code:	總V.F.:	684.11		總重量:	8296.18	此BM依據 資料計算				
序號	修改內容	鋁板圖號	鋁板名稱	顏色	實用	後備	總數	總重量	單件展開面積	總展開面積	單件V.F.	總V.F.	備註
									平方米		平方米		
172		857-GB9-AP17	3mm厚鋁板	銅色 (AL1: ECD3M96294S-ZD1)	5	0	5	78.493	1.931	9.655	1.775	8.873	
173		857-GB5-AP5	3mm厚鋁板	銅色 (AL1: ECD3M96294S-ZD1)	1	0	1	12.479	1.535	1.535	1.393	1.393	
174		857-GB5-AP7	3mm厚鋁板	銅色 (AL1: ECD3M96294S-ZD1)	1	0	1	18.720	2.303	2.303	2.129	2.129	
175		857-GB5-AP9	3mm厚鋁板	銅色 (AL1: ECD3M96294S-ZD1)	1	0	1	15.323	1.885	1.885	1.731	1.731	
176		857-GB7-AP3	3mm厚鋁板	銅色 (AL1: ECD3M96294S-ZD1)	1	0	1	14.734	1.812	1.812	1.661	1.661	
177		857-GB8-AP6	3mm厚鋁板	銅色 (AL1: ECD3M96294S-ZD1)	1	0	1	14.988	1.844	1.844	1.691	1.691	
178		857-GB6-AP16	3mm厚鋁板	銅色 (AL1: ECD3M96294S-ZD1)	1	0	1	14.734	1.812	1.812	1.661	1.661	
179		857-GB8-AP4	3mm厚鋁板	銅色 (AL1: ECD3M96294S-ZD1)	1	0	1	14.988	1.844	1.844	1.691	1.691	
180		857-GB9-AP12	3mm厚鋁板	銅色 (AL1: ECD3M96294S-ZD1)	1	0	1	12.195	1.500	1.500	1.364	1.364	
181		857-GB9-AP14	3mm厚鋁板	銅色 (AL1: ECD3M96294S-ZD1)	1	0	1	13.053	1.606	1.606	1.464	1.464	
182		857-GB9-AP15	3mm厚鋁板	銅色 (AL1: ECD3M96294S-ZD1)	1	0	1	10.634	1.308	1.308	1.178	1.178	
183		857-GB9-AP16	3mm厚鋁板	銅色 (AL1: ECD3M96294S-ZD1)	1	0	1	14.170	1.743	1.743	1.595	1.595	
184		857-GB9-AP18	3mm厚鋁板	銅色 (AL1: ECD3M96294S-ZD1)	1	0	1	13.972	1.719	1.719	1.572	1.572	
185		857-TM-AP1	3mm厚鋁板	銅色 (AL1: ECD3M96294S-ZD1)	4	0	4	59.342	1.825	7.299	1.673	6.693	
186		857-TM-AP2	3mm厚鋁板	銅色 (AL1: ECD3M96294S-ZD1)	4	0	4	59.342	1.825	7.299	1.673	6.693	
187		857-TM-AP3	3mm厚鋁板	銅色 (AL1: ECD3M96294S-ZD1)	4	0	4	59.342	1.825	7.299	1.673	6.693	
188		857-GB5-AP3a	3mm厚鋁板	深灰色(AL2: ECK3M96295S-ZD1)	1	0	1	7.470	0.919	0.919	0.830	0.830	
189		857-GB5-AP4a	3mm厚鋁板	深灰色(AL2: ECK3M96295S-ZD1)	6	0	6	38.009	0.779	4.675	0.700	4.202	
190		857-GB5-AP8a	3mm厚鋁板	深灰色(AL2: ECK3M96295S-ZD1)	6	0	6	38.009	0.779	4.675	0.700	4.202	


		工程號: J-857	計算: HHQ	日期:	3/27/2023				送呈: 施哥				
		地盤名稱: 啟德6552	核對:	日期:					副本:				
地盤用鋁板B.M.表		項目類別: 攔河	批准:	日期:									
BM編號: EI5428		修改版次: G	A/C Code:	總V.F.:	684.11		總重量:	8296.18	此BM依據 資料計算				
序號	修改內容	鋁板圖號	鋁板名稱	顏色	實用	後備	總數	總重量	單件展開面積	總展開面積	單件V.F.	總V.F.	備註
									平方米		平方米		
191		857-GB6-AP17a	3mm厚鋁板	深灰色(AL2: ECK3M96295S-ZD1)	5	0	5	31.674	0.779	3.896	0.700	3.502	
192		857-GB7-AP2a	3mm厚鋁板	深灰色(AL2: ECK3M96295S-ZD1)	5	0	5	31.674	0.779	3.896	0.700	3.502	
193		857-GB8-AP5a	3mm厚鋁板	深灰色(AL2: ECK3M96295S-ZD1)	10	0	10	63.348	0.779	7.792	0.700	7.003	
194		857-GB9-AP13a	3mm厚鋁板	深灰色(AL2: ECK3M96295S-ZD1)	4	0	4	25.339	0.779	3.117	0.700	2.801	
195		857-GB9-AP17a	3mm厚鋁板	深灰色(AL2: ECK3M96295S-ZD1)	5	0	5	31.674	0.779	3.896	0.700	3.502	
196		857-GB5-AP5a	3mm厚鋁板	深灰色(AL2: ECK3M96295S-ZD1)	1	0	1	6.243	0.768	0.768	0.690	0.690	
197		857-GB5-AP7a	3mm厚鋁板	深灰色(AL2: ECK3M96295S-ZD1)	1	0	1	7.554	0.929	0.929	0.840	0.840	
198		857-GB5-AP9a	3mm厚鋁板	深灰色(AL2: ECK3M96295S-ZD1)	1	0	1	6.183	0.761	0.761	0.683	0.683	
199		857-GB7-AP3a	3mm厚鋁板	深灰色(AL2: ECK3M96295S-ZD1)	1	0	1	5.946	0.731	0.731	0.656	0.656	
200		857-GB8-AP6a	3mm厚鋁板	深灰色(AL2: ECK3M96295S-ZD1)	1	0	1	6.048	0.744	0.744	0.667	0.667	
201		857-GB6-AP16a	3mm厚鋁板	深灰色(AL2: ECK3M96295S-ZD1)	1	0	1	5.946	0.731	0.731	0.656	0.656	
202		857-GB8-AP4a	3mm厚鋁板	深灰色(AL2: ECK3M96295S-ZD1)	1	0	1	6.048	0.744	0.744	0.667	0.667	
203		857-GB9-AP12a	3mm厚鋁板	深灰色(AL2: ECK3M96295S-ZD1)	1	0	1	4.921	0.605	0.605	0.538	0.538	
204		857-GB9-AP14a	3mm厚鋁板	深灰色(AL2: ECK3M96295S-ZD1)	1	0	1	4.978	0.612	0.612	0.545	0.545	
205		857-GB9-AP15a	3mm厚鋁板	深灰色(AL2: ECK3M96295S-ZD1)	1	0	1	4.158	0.511	0.511	0.450	0.450	
206		857-GB9-AP16a	3mm厚鋁板	深灰色(AL2: ECK3M96295S-ZD1)	1	0	1	0.733	0.090	0.090	0.058	0.058	
207		857-GB9-AP18a	3mm厚鋁板	深灰色(AL2: ECK3M96295S-ZD1)	1	0	1	5.638	0.694	0.694	0.620	0.620	
208		857-TM-AP1a	3mm厚鋁板	深灰色(AL2: ECK3M96295S-ZD1)	4	0	4	29.315	0.901	3.606	0.819	3.276	
209		857-TM-AP2a	3mm厚鋁板	深灰色(AL2: ECK3M96295S-ZD1)	4	0	4	29.315	0.901	3.606	0.819	3.276	


		工程號: J-857	計算: HHQ	日期:	3/27/2023				送呈: 施哥				
		地盤名稱: 啟德6552	核對:	日期:					副本:				
地盤用鋁板B.M.表		項目類別: 攔河	批准:	日期:									
BM編號: EI5428		修改版次: G	A/C Code:	總V.F.:	684.11		總重量:	8296.18	此BM依據 資料計算				
序號	修改內容	鋁板圖號	鋁板名稱	顏色	實用	後備	總數	總重量	單件展開面積	總展開面積	單件V.F.	總V.F.	備註
									平方米		平方米		
210		857-TM-AP3a	3mm厚鋁板	深灰色(AL2: ECK3M96295S-ZD1)	4	0	4	29.315	0.901	3.606	0.819	3.276	
211		857-TM-AP1b	3mm厚鋁板	深灰色(AL2: ECK3M96295S-ZD1)	4	0	4	32.165	0.989	3.956	0.903	3.614	
212		857-TM-AP2b	3mm厚鋁板	深灰色(AL2: ECK3M96295S-ZD1)	4	0	4	32.165	0.989	3.956	0.903	3.614	
213		857-TM-AP3b	3mm厚鋁板	深灰色(AL2: ECK3M96295S-ZD1)	4	0	4	32.165	0.989	3.956	0.903	3.614	
214		857-GB5-AP14	3mm厚鋁板	銅色 (AL1: ECD3M96294S-ZD1)	1	0	1	2.837	0.349	0.349	0.290	0.290	
215		857-GB5-AP14a	3mm厚鋁板	銅色 (AL1: ECD3M96294S-ZD1)	1	0	1	7.511	0.924	0.924	0.837	0.837	
216		857-GB5-AP14b	3mm厚鋁板	銅色 (AL1: ECD3M96294S-ZD1)	1	0	1	1.784	0.219	0.219	0.166	0.166	
217		857-GB5-AP15b	3mm厚鋁板	銅色 (AL1: ECD3M96294S-ZD1)	1	0	1	1.784	0.219	0.219	0.166	0.166	
218		857-GB5-AP15	3mm厚鋁板	銅色 (AL1: ECD3M96294S-ZD1)	1	0	1	2.837	0.349	0.349	0.290	0.290	
219		857-GB5-AP15a	3mm厚鋁板	銅色 (AL1: ECD3M96294S-ZD1)	1	0	1	7.511	0.924	0.924	0.837	0.837	
220		857-GB5-AP16	3mm厚鋁板	銅色 (AL1: ECD3M96294S-ZD1)	1	0	1	4.271	0.525	0.525	0.451	0.451	
221		857-GB5-AP16a	3mm厚鋁板	銅色 (AL1: ECD3M96294S-ZD1)	1	0	1	9.868	1.214	1.214	1.114	1.114	
222		857-GB5-AP17	3mm厚鋁板	銅色 (AL1: ECD3M96294S-ZD1)	1	0	1	3.484	0.429	0.429	0.365	0.365	
223		857-GB6-AP21z	3mm厚鋁板	銅色 (AL1: ECD3M96294S-ZD1)	1	0	1	2.525	0.311	0.311	0.260	0.260	
224		857-GB8-AP19z	3mm厚鋁板	銅色 (AL1: ECD3M96294S-ZD1)	1	0	1	2.525	0.311	0.311	0.260	0.260	
225		857-GB9-AP23	3mm厚鋁板	銅色 (AL1: ECD3M96294S-ZD1)	1	0	1	4.191	0.515	0.515	0.442	0.442	
226		857-GB9-AP29z	3mm厚鋁板	銅色 (AL1: ECD3M96294S-ZD1)	1	0	1	2.525	0.311	0.311	0.260	0.260	
227		857-GB5-AP17a	3mm厚鋁板	銅色 (AL1: ECD3M96294S-ZD1)	1	0	1	7.726	0.950	0.950	0.862	0.862	
228		857-GB6-AP21aa	3mm厚鋁板	銅色 (AL1: ECD3M96294S-ZD1)	1	0	1	5.598	0.689	0.689	0.613	0.613	


		工程號: J-857	計算: HHQ	日期:	3/27/2023				送呈: 施哥				
		地盤名稱: 啟德6552	核對:	日期:					副本:				
地盤用鋁板B.M.表		項目類別: 攔河	批准:	日期:									
BM編號: EI5428		修改版次: G	A/C Code:	總V.F.:	684.11		總重量:	8296.18	此BM依據 資料計算				
序號	修改內容	鋁板圖號	鋁板名稱	顏色	實用	後備	總數	總重量	單件展開面積	總展開面積	單件V.F.	總V.F.	備註
									平方米		平方米		
229		857-GB8-AP19aa	3mm厚鋁板	銅色 (AL1: ECD3M96294S-ZD1)	1	0	1	5.598	0.689	0.689	0.613	0.613	
230		857-GB9-AP23a	3mm厚鋁板	銅色 (AL1: ECD3M96294S-ZD1)	1	0	1	9.291	1.143	1.143	1.046	1.046	
231		857-GB9-AP29aa	3mm厚鋁板	銅色 (AL1: ECD3M96294S-ZD1)	1	0	1	5.598	0.689	0.689	0.613	0.613	
232		857-GB6-AP18	3mm厚鋁板	銅色 (AL1: ECD3M96294S-ZD1)	1	0	1	3.092	0.380	0.380	0.322	0.322	
233		857-GB8-AP15	3mm厚鋁板	銅色 (AL1: ECD3M96294S-ZD1)	1	0	1	4.205	0.517	0.517	0.444	0.444	
234		857-GB9-AP21	3mm厚鋁板	銅色 (AL1: ECD3M96294S-ZD1)	1	0	1	3.600	0.443	0.443	0.378	0.378	
235		857-GB12-AP8	3mm厚鋁板	銅色 (AL1: ECD3M96294S-ZD1)	1	0	1	4.225	0.520	0.520	0.446	0.446	
236		857-GB6-AP18a	3mm厚鋁板	銅色 (AL1: ECD3M96294S-ZD1)	1	0	1	6.857	0.843	0.843	0.761	0.761	
237		857-GB8-AP15a	3mm厚鋁板	銅色 (AL1: ECD3M96294S-ZD1)	1	0	1	9.323	1.147	1.147	1.049	1.049	
238		857-GB9-AP21a	3mm厚鋁板	銅色 (AL1: ECD3M96294S-ZD1)	1	0	1	7.981	0.982	0.982	0.892	0.892	
239		857-GB12-AP8a	3mm厚鋁板	銅色 (AL1: ECD3M96294S-ZD1)	1	0	1	9.368	1.152	1.152	1.055	1.055	
240		857-GB5-AP27	3mm厚鋁板	銅色 (AL1: ECD3M96294S-ZD1)	1	0	1	4.216	0.519	0.519	0.445	0.445	
241		857-GB6-AP21	3mm厚鋁板	銅色 (AL1: ECD3M96294S-ZD1)	1	0	1	2.525	0.311	0.311	0.260	0.260	
242		857-GB8-AP19	3mm厚鋁板	銅色 (AL1: ECD3M96294S-ZD1)	1	0	1	2.525	0.311	0.311	0.260	0.260	
243		857-GB9-AP29	3mm厚鋁板	銅色 (AL1: ECD3M96294S-ZD1)	1	0	1	2.525	0.311	0.311	0.260	0.260	
244		857-GB5-AP27a	3mm厚鋁板	銅色 (AL1: ECD3M96294S-ZD1)	1	0	1	9.349	1.150	1.150	1.052	1.052	
245		857-GB6-AP21a	3mm厚鋁板	銅色 (AL1: ECD3M96294S-ZD1)	1	0	1	5.598	0.689	0.689	0.613	0.613	
246		857-GB8-AP19a	3mm厚鋁板	銅色 (AL1: ECD3M96294S-ZD1)	1	0	1	5.598	0.689	0.689	0.613	0.613	
247		857-GB9-AP29a	3mm厚鋁板	銅色 (AL1: ECD3M96294S-ZD1)	1	0	1	5.598	0.689	0.689	0.613	0.613	


		工程號: J-857	計算: HHQ	日期:	3/27/2023				送呈: 施哥				
		地盤名稱: 啟德6552	核對:	日期:					副本:				
地盤用鋁板B.M.表		項目類別: 攔河	批准:	日期:									
BM編號: EI5428		修改版次: G	A/C Code:	總V.F.:	684.11		總重量:	8296.18	此BM依據 資料計算				
序號	修改內容	鋁板圖號	鋁板名稱	顏色	實用	後備	總數	總重量	單件展開面積	總展開面積	單件V.F.	總V.F.	備註
									平方米		平方米		
248		857-GB5-AP28	3mm厚鋁板	銅色 (AL1: ECD3M96294S-ZD1)	1	0	1	4.505	0.554	0.554	0.477	0.477	
249		857-GB5-AP29	3mm厚鋁板	銅色 (AL1: ECD3M96294S-ZD1)	1	0	1	4.519	0.556	0.556	0.479	0.479	
250		857-GB7-AP15b	3mm厚鋁板	銅色 (AL1: ECD3M96294S-ZD1)	1	0	1	4.505	0.554	0.554	0.477	0.477	
251		857-GB7-AP15c	3mm厚鋁板	銅色 (AL1: ECD3M96294S-ZD1)	1	0	1	4.456	0.548	0.548	0.472	0.472	
252		857-GB7-AP16	3mm厚鋁板	銅色 (AL1: ECD3M96294S-ZD1)	1	0	1	4.205	0.517	0.517	0.444	0.444	
253		857-GB8-AP16	3mm厚鋁板	銅色 (AL1: ECD3M96294S-ZD1)	1	0	1	4.456	0.548	0.548	0.472	0.472	
254		857-GB8-AP16c	3mm厚鋁板	銅色 (AL1: ECD3M96294S-ZD1)	1	0	1	4.505	0.554	0.554	0.477	0.477	
255		857-GB8-AP22	3mm厚鋁板	銅色 (AL1: ECD3M96294S-ZD1)	1	0	1	3.989	0.491	0.491	0.420	0.420	
256		857-GB9-AP22	3mm厚鋁板	銅色 (AL1: ECD3M96294S-ZD1)	1	0	1	4.482	0.551	0.551	0.474	0.474	
257		857-GB9-AP33	3mm厚鋁板	銅色 (AL1: ECD3M96294S-ZD1)	1	0	1	2.879	0.354	0.354	0.298	0.298	
258		857-GB9-AP34	3mm厚鋁板	銅色 (AL1: ECD3M96294S-ZD1)	1	0	1	2.879	0.354	0.354	0.298	0.298	
259		857-GB5-AP28a	3mm厚鋁板	銅色 (AL1: ECD3M96294S-ZD1)	1	0	1	9.988	1.229	1.229	1.127	1.127	
260		857-GB5-AP29a	3mm厚鋁板	銅色 (AL1: ECD3M96294S-ZD1)	1	0	1	10.020	1.232	1.232	1.131	1.131	
261		857-GB7-AP15ba	3mm厚鋁板	銅色 (AL1: ECD3M96294S-ZD1)	1	0	1	9.988	1.229	1.229	1.127	1.127	
262		857-GB7-AP15ca	3mm厚鋁板	銅色 (AL1: ECD3M96294S-ZD1)	1	0	1	9.879	1.215	1.215	1.115	1.115	
263		857-GB7-AP16a	3mm厚鋁板	銅色 (AL1: ECD3M96294S-ZD1)	1	0	1	9.323	1.147	1.147	1.049	1.049	
264		857-GB8-AP16a	3mm厚鋁板	銅色 (AL1: ECD3M96294S-ZD1)	1	0	1	9.879	1.215	1.215	1.115	1.115	
265		857-GB8-AP16ca	3mm厚鋁板	銅色 (AL1: ECD3M96294S-ZD1)	1	0	1	9.988	1.229	1.229	1.127	1.127	
266		857-GB8-AP22a	3mm厚鋁板	銅色 (AL1: ECD3M96294S-ZD1)	1	0	1	8.844	1.088	1.088	0.993	0.993	


		工程號: J-857	計算: HHQ	日期:	3/27/2023				送呈: 施哥				
		地盤名稱: 啟德6552	核對:	日期:					副本:				
地盤用鋁板B.M.表		項目類別: 攔河	批准:	日期:									
BM編號: EI5428		修改版次: G	A/C Code:	總V.F.:	684.11		總重量:	8296.18	此BM依據 資料計算				
序號	修改內容	鋁板圖號	鋁板名稱	顏色	實用	後備	總數	總重量	單件展開面積	總展開面積	單件V.F.	總V.F.	備註
									平方米		平方米		
267		857-GB9-AP22a	3mm厚鋁板	銅色 (AL1: ECD3M96294S-ZD1)	1	0	1	9.937	1.222	1.222	1.121	1.121	
268		857-GB8-AP33a	3mm厚鋁板	銅色 (AL1: ECD3M96294S-ZD1)	1	0	1	6.384	0.785	0.785	0.705	0.705	
269		857-GB9-AP33a	3mm厚鋁板	銅色 (AL1: ECD3M96294S-ZD1)	1	0	1	6.384	0.785	0.785	0.705	0.705	
270		857-GB6-AP19	3mm厚鋁板	銅色 (AL1: ECD3M96294S-ZD1)	1	0	1	4.263	0.524	0.524	0.450	0.450	
271		857-GB6-AP19a	3mm厚鋁板	銅色 (AL1: ECD3M96294S-ZD1)	1	0	1	9.848	1.211	1.211	1.111	1.111	
272		857-GB8-AP21	3mm厚鋁板	銅色 (AL1: ECD3M96294S-ZD1)	1	0	1	4.263	0.524	0.524	0.450	0.450	
273		857-GB9-AP31	3mm厚鋁板	銅色 (AL1: ECD3M96294S-ZD1)	1	0	1	4.767	0.586	0.586	0.506	0.506	
274		857-GB12-AP14	3mm厚鋁板	銅色 (AL1: ECD3M96294S-ZD1)	1	0	1	5.277	0.649	0.649	0.562	0.562	
275		857-GB8-AP21a	3mm厚鋁板	銅色 (AL1: ECD3M96294S-ZD1)	1	0	1	9.848	1.211	1.211	1.111	1.111	
276		857-GB9-AP31a	3mm厚鋁板	銅色 (AL1: ECD3M96294S-ZD1)	1	0	1	11.013	1.355	1.355	1.248	1.248	
277		857-GB12-AP14a	3mm厚鋁板	銅色 (AL1: ECD3M96294S-ZD1)	1	0	1	12.192	1.500	1.500	1.386	1.386	
278		857-GB9-AP32	3mm厚鋁板	銅色 (AL1: ECD3M96294S-ZD1)	1	0	1	5.300	0.652	0.652	0.564	0.564	
279		857-GB12-AP9	3mm厚鋁板	銅色 (AL1: ECD3M96294S-ZD1)	1	0	1	4.499	0.553	0.553	0.476	0.476	
280		857-GB9-AP32a	3mm厚鋁板	銅色 (AL1: ECD3M96294S-ZD1)	1	0	1	12.245	1.506	1.506	1.393	1.393	
281		857-GB12-AP9a	3mm厚鋁板	銅色 (AL1: ECD3M96294S-ZD1)	1	0	1	10.394	1.278	1.278	1.175	1.175	
282		857-GB12-AP19	3mm厚鋁板	銅色 (AL1: ECD3M96294S-ZD1)	1	0	1	4.715	0.580	0.580	0.500	0.500	
283		857-GB12-AP19a	3mm厚鋁板	銅色 (AL1: ECD3M96294S-ZD1)	1	0	1	10.454	1.286	1.286	1.182	1.182	
284		857-GB12-AP20	3mm厚鋁板	銅色 (AL1: ECD3M96294S-ZD1)	1	0	1	5.372	0.661	0.661	0.572	0.572	
285		857-GB12-AP20a	3mm厚鋁板	銅色 (AL1: ECD3M96294S-ZD1)	1	0	1	10.107	1.243	1.243	1.142	1.142	


		工程號: J-857	計算: HHQ	日期:	3/27/2023				送呈: 施哥				
		地盤名稱: 啟德6552	核對:	日期:					副本:				
地盤用鋁板B.M.表		項目類別: 攔河	批准:	日期:									
BM編號: EI5428		修改版次: G	A/C Code:	總V.F.:	684.11		總重量:	8296.18	此BM依據 資料計算				
序號	修改內容	鋁板圖號	鋁板名稱	顏色	實用	後備	總數	總重量	單件展開面積	總展開面積	單件V.F.	總V.F.	備註
									平方米		平方米		
286		857-GB12-AP26	3mm厚鋁板	銅色 (AL1: ECD3M96294S-ZD1)	1	0	1	5.205	0.640	0.640	0.554	0.554	
287		857-GB12-AP26a	3mm厚鋁板	銅色 (AL1: ECD3M96294S-ZD1)	1	0	1	12.025	1.479	1.479	1.367	1.367	
288		857-GB1-AP4	3mm厚鋁板	銅色 (AL1: ECD3M96294S-ZD1)	1	0	1	8.506	1.046	1.046	0.950	0.950	
289		857-GB1-AP5	3mm厚鋁板	銅色 (AL1: ECD3M96294S-ZD1)	1	0	1	8.018	0.986	0.986	0.893	0.893	
290		857-GB1-AP25	3mm厚鋁板	銅色 (AL1: ECD3M96294S-ZD1)	1	0	1	6.982	0.859	0.859	0.774	0.774	
291		857-GB1-AP29	3mm厚鋁板	銅色 (AL1: ECD3M96294S-ZD1)	1	0	1	6.692	0.823	0.823	0.740	0.740	
292		857-GB3-AP13	3mm厚鋁板	銅色 (AL1: ECD3M96294S-ZD1)	1	0	1	5.127	0.631	0.631	0.559	0.559	
293		857-GB4-AP8	3mm厚鋁板	銅色 (AL1: ECD3M96294S-ZD1)	1	0	1	4.914	0.604	0.604	0.535	0.535	
294		857-GB4-AP39	3mm厚鋁板	銅色 (AL1: ECD3M96294S-ZD1)	1	0	1	5.041	0.620	0.620	0.549	0.549	
295		857-GB2-AP28	3mm厚鋁板	銅色 (AL1: ECD3M96294S-ZD1)	1	0	1	6.677	0.821	0.821	0.738	0.738	
296		857-GB1-AP23	3mm厚鋁板	銅色 (AL1: ECD3M96294S-ZD1)	1	0	1	8.567	1.054	1.054	0.957	0.957	
297		857-GB2-AP19	3mm厚鋁板	銅色 (AL1: ECD3M96294S-ZD1)	1	0	1	8.567	1.054	1.054	0.957	0.957	
298		857-GB3-AP33	3mm厚鋁板	銅色 (AL1: ECD3M96294S-ZD1)	1	0	1	8.567	1.054	1.054	0.957	0.957	
299		857-GB4-AP7	3mm厚鋁板	銅色 (AL1: ECD3M96294S-ZD1)	1	0	1	5.025	0.618	0.618	0.548	0.548	
300		857-GB4-AP38	3mm厚鋁板	銅色 (AL1: ECD3M96294S-ZD1)	2	0	2	15.711	0.966	1.933	0.875	1.749	
301		857-GB4-AP38c	3mm厚鋁板	銅色 (AL1: ECD3M96294S-ZD1)	1	0	1	4.695	0.578	0.578	0.510	0.510	
302		857-GB9-AP20a	3mm厚鋁板	銅色 (AL1: ECD3M96294S-ZD1)	1	0	1	7.856	0.966	0.966	0.875	0.875	
303		857-GB4-AP47	3mm厚鋁板	銅色 (AL1: ECD3M96294S-ZD1)	1	0	1	8.074	0.993	0.993	0.900	0.900	
304		857-GB1-AP26	3mm厚鋁板	銅色 (AL1: ECD3M96294S-ZD1)	1	0	1	6.438	0.792	0.792	0.711	0.711	


		工程號: J-857	計算: HHQ	日期:	3/27/2023				送呈: 施哥				
		地盤名稱: 啟德6552	核對:	日期:					副本:				
地盤用鋁板B.M.表		項目類別: 攔河	批准:	日期:									
BM編號: EI5428		修改版次: G	A/C Code:	總V.F.:	684.11		總重量:	8296.18	此BM依據 資料計算				
序號	修改內容	鋁板圖號	鋁板名稱	顏色	實用	後備	總數	總重量	單件展開面積	總展開面積	單件V.F.	總V.F.	備註
									平方米		平方米		
305		857-GB1-AP31	3mm厚鋁板	銅色 (AL1: ECD3M96294S-ZD1)	1	0	1	4.908	0.604	0.604	0.534	0.534	
306		857-GB4-AP10	3mm厚鋁板	銅色 (AL1: ECD3M96294S-ZD1)	1	0	1	6.880	0.846	0.846	0.762	0.762	
307		857-GB4-AP40	3mm厚鋁板	銅色 (AL1: ECD3M96294S-ZD1)	1	0	1	7.266	0.894	0.894	0.807	0.807	
308		857-GB3-AP14	3mm厚鋁板	銅色 (AL1: ECD3M96294S-ZD1)	1	0	1	6.677	0.821	0.821	0.738	0.738	
309		857-GB1-AP24	3mm厚鋁板	銅色 (AL1: ECD3M96294S-ZD1)	1	0	1	7.093	0.873	0.873	0.787	0.787	
310		857-GB2-AP6	3mm厚鋁板	銅色 (AL1: ECD3M96294S-ZD1)	1	0	1	8.567	1.054	1.054	0.957	0.957	
311		857-GB3-AP19	3mm厚鋁板	銅色 (AL1: ECD3M96294S-ZD1)	1	0	1	8.567	1.054	1.054	0.957	0.957	
312		857-GB4-AP17	3mm厚鋁板	銅色 (AL1: ECD3M96294S-ZD1)	1	0	1	8.613	1.059	1.059	0.962	0.962	
313		857-GB1-AP9	3mm厚鋁板	銅色 (AL1: ECD3M96294S-ZD1)	1	0	1	8.608	1.059	1.059	0.962	0.962	
314		857-GB1-AP27	3mm厚鋁板	銅色 (AL1: ECD3M96294S-ZD1)	1	0	1	6.921	0.851	0.851	0.767	0.767	
315		857-GB4-AP11	3mm厚鋁板	銅色 (AL1: ECD3M96294S-ZD1)	1	0	1	7.363	0.906	0.906	0.818	0.818	
316		857-GB1-AP28	3mm厚鋁板	銅色 (AL1: ECD3M96294S-ZD1)	1	0	1	7.175	0.883	0.883	0.796	0.796	
317		857-GB4-AP37	3mm厚鋁板	銅色 (AL1: ECD3M96294S-ZD1)	1	0	1	7.337	0.903	0.903	0.815	0.815	
318		857-GB1-AP30	3mm厚鋁板	銅色 (AL1: ECD3M96294S-ZD1)	1	0	1	7.734	0.951	0.951	0.861	0.861	
319		857-GB4-AP9	3mm厚鋁板	銅色 (AL1: ECD3M96294S-ZD1)	1	0	1	7.861	0.967	0.967	0.875	0.875	
320		857-GB1-AP32	3mm厚鋁板	銅色 (AL1: ECD3M96294S-ZD1)	1	0	1	5.025	0.618	0.618	0.548	0.548	
321		857-GB2-AP29	3mm厚鋁板	銅色 (AL1: ECD3M96294S-ZD1)	1	0	1	5.127	0.631	0.631	0.559	0.559	
322		857-GB2-AP32	3mm厚鋁板	銅色 (AL1: ECD3M96294S-ZD1)	1	0	1	2.749	0.338	0.338	0.285	0.285	
323		857-GB3-AP10	3mm厚鋁板	銅色 (AL1: ECD3M96294S-ZD1)	1	0	1	2.749	0.338	0.338	0.285	0.285	


		工程號: J-857	計算: HHQ	日期:	3/27/2023				送呈: 施哥				
		地盤名稱: 啟德6552	核對:	日期:					副本:				
地盤用鋁板B.M.表		項目類別: 攔河	批准:	日期:									
BM編號: EI5428		修改版次: G	A/C Code:	總V.F.:	684.11		總重量:	8296.18	此BM依據 資料計算				
序號	修改內容	鋁板圖號	鋁板名稱	顏色	實用	後備	總數	總重量	單件展開面積	總展開面積	單件V.F.	總V.F.	備註
									平方米		平方米		
324		857-GB4-AP44	3mm厚鋁板	銅色 (AL1: ECD3M96294S-ZD1)	1	0	1	6.367	0.783	0.783	0.703	0.703	
325		857-GB2-AP24	3mm厚鋁板	銅色 (AL1: ECD3M96294S-ZD1)	1	0	1	5.889	0.724	0.724	0.647	0.647	
326		857-GB2-AP40	3mm厚鋁板	銅色 (AL1: ECD3M96294S-ZD1)	1	0	1	10.533	1.296	1.296	1.190	1.190	
327		857-GB2-AP41	3mm厚鋁板	銅色 (AL1: ECD3M96294S-ZD1)	1	0	1	5.127	0.631	0.631	0.559	0.559	
328		857-GB4-AP43	3mm厚鋁板	銅色 (AL1: ECD3M96294S-ZD1)	1	0	1	6.819	0.839	0.839	0.755	0.755	
329		857-GB3-AP1	3mm厚鋁板	銅色 (AL1: ECD3M96294S-ZD1)	1	0	1	7.287	0.896	0.896	0.809	0.809	
330		857-GB4-AP36	3mm厚鋁板	銅色 (AL1: ECD3M96294S-ZD1)	1	0	1	7.541	0.928	0.928	0.838	0.838	
331		857-GB3-AP2	3mm厚鋁板	銅色 (AL1: ECD3M96294S-ZD1)	1	0	1	10.533	1.296	1.296	1.190	1.190	
332		857-GB3-AP41	3mm厚鋁板	銅色 (AL1: ECD3M96294S-ZD1)	1	0	1	5.889	0.724	0.724	0.647	0.647	
333		857-GB4-AP12	3mm厚鋁板	銅色 (AL1: ECD3M96294S-ZD1)	1	0	1	9.060	1.114	1.114	1.014	1.014	
334		857-GB4-AP38b	3mm厚鋁板	銅色 (AL1: ECD3M96294S-ZD1)	1	0	1	7.550	0.929	0.929	0.840	0.840	
335		857-GB4-AP16	3mm厚鋁板	銅色 (AL1: ECD3M96294S-ZD1)	1	0	1	8.453	1.040	1.040	0.947	0.947	
336		857-GB4-AP41	3mm厚鋁板	銅色 (AL1: ECD3M96294S-ZD1)	1	0	1	8.453	1.040	1.040	0.947	0.947	
337		857-GB5-AP1	3mm厚鋁板	銅色 (AL1: ECD3M96294S-ZD1)	1	0	1	13.277	1.633	1.633	1.517	1.517	
338		857-GB1-AP4a	3mm厚鋁板	深灰色 (AL2: ECK3M96295S-ZD1)	1	0	1	5.750	0.707	0.707	0.622	0.622	
339		857-GB1-AP5a	3mm厚鋁板	深灰色 (AL2: ECK3M96295S-ZD1)	1	0	1	5.268	0.648	0.648	0.568	0.568	
340		857-GB1-AP25a	3mm厚鋁板	深灰色 (AL2: ECK3M96295S-ZD1)	1	0	1	4.571	0.562	0.562	0.490	0.490	
341		857-GB1-AP29a	3mm厚鋁板	深灰色 (AL2: ECK3M96295S-ZD1)	1	0	1	4.376	0.538	0.538	0.468	0.468	
342		857-GB3-AP13a	3mm厚鋁板	深灰色 (AL2: ECK3M96295S-ZD1)	1	0	1	3.323	0.409	0.409	0.350	0.350	


		工程號: J-857	計算: HHQ	日期:	3/27/2023				送呈: 施哥				
		地盤名稱: 啟德6552	核對:	日期:					副本:				
地盤用鋁板B.M.表		項目類別: 攔河	批准:	日期:									
BM編號: EI5428		修改版次: G	A/C Code:	總V.F.:	684.11		總重量:	8296.18	此BM依據 資料計算				
序號	修改內容	鋁板圖號	鋁板名稱	顏色	實用	後備	總數	總重量	單件展開面積	總展開面積	單件V.F.	總V.F.	備註
									平方米		平方米		
343		857-GB4-AP8a	3mm厚鋁板	深灰色(AL2: ECK3M96295S-ZD1)	1	0	1	3.179	0.391	0.391	0.334	0.334	
344		857-GB4-AP39a	3mm厚鋁板	深灰色(AL2: ECK3M96295S-ZD1)	1	0	1	3.265	0.402	0.402	0.344	0.344	
345		857-GB2-AP28a	3mm厚鋁板	深灰色(AL2: ECK3M96295S-ZD1)	1	0	1	0.188	0.023	0.023	0.000	0.000	
346		857-GB1-AP23a	3mm厚鋁板	深灰色(AL2: ECK3M96295S-ZD1)	1	0	1	5.764	0.709	0.709	0.623	0.623	
347		857-GB2-AP19a	3mm厚鋁板	深灰色(AL2: ECK3M96295S-ZD1)	1	0	1	5.764	0.709	0.709	0.623	0.623	
348		857-GB3-AP33a	3mm厚鋁板	深灰色(AL2: ECK3M96295S-ZD1)	1	0	1	5.764	0.709	0.709	0.623	0.623	
349		857-GB4-AP7a	3mm厚鋁板	深灰色(AL2: ECK3M96295S-ZD1)	1	0	1	3.381	0.416	0.416	0.357	0.357	
350		857-GB4-AP38a	3mm厚鋁板	深灰色(AL2: ECK3M96295S-ZD1)	2	0	2	10.571	0.650	1.300	0.570	1.140	
351		857-GB4-AP38ca	3mm厚鋁板	深灰色(AL2: ECK3M96295S-ZD1)	1	0	1	3.159	0.389	0.389	0.332	0.332	
352		857-GB9-AP20aa	3mm厚鋁板	深灰色(AL2: ECK3M96295S-ZD1)	1	0	1	5.285	0.650	0.650	0.570	0.570	
353		857-GB4-AP47a	3mm厚鋁板	深灰色(AL2: ECK3M96295S-ZD1)	1	0	1	5.432	0.668	0.668	0.586	0.586	
354		857-GB1-AP26a	3mm厚鋁板	深灰色(AL2: ECK3M96295S-ZD1)	1	0	1	4.205	0.517	0.517	0.449	0.449	
355		857-GB1-AP31a	3mm厚鋁板	深灰色(AL2: ECK3M96295S-ZD1)	1	0	1	3.176	0.391	0.391	0.334	0.334	
356		857-GB4-AP10a	3mm厚鋁板	深灰色(AL2: ECK3M96295S-ZD1)	1	0	1	4.502	0.554	0.554	0.482	0.482	
357		857-GB4-AP40a	3mm厚鋁板	深灰色(AL2: ECK3M96295S-ZD1)	1	0	1	4.762	0.586	0.586	0.511	0.511	
358		857-GB3-AP14a	3mm厚鋁板	深灰色(AL2: ECK3M96295S-ZD1)	1	0	1	4.492	0.553	0.553	0.481	0.481	
359		857-GB1-AP24a	3mm厚鋁板	深灰色(AL2: ECK3M96295S-ZD1)	1	0	1	4.772	0.587	0.587	0.513	0.513	
360		857-GB2-AP6a	3mm厚鋁板	深灰色(AL2: ECK3M96295S-ZD1)	1	0	1	5.764	0.709	0.709	0.623	0.623	
361		857-GB3-AP19a	3mm厚鋁板	深灰色(AL2: ECK3M96295S-ZD1)	1	0	1	5.764	0.709	0.709	0.623	0.623	


		工程號: J-857	計算: HHQ	日期:	3/27/2023				送呈: 施哥				
		地盤名稱: 啟德6552	核對:	日期:					副本:				
地盤用鋁板B.M.表		項目類別: 攔河	批准:	日期:									
BM編號: EI5428		修改版次: G	A/C Code:	總V.F.:	684.11		總重量:	8296.18	此BM依據 資料計算				
序號	修改內容	鋁板圖號	鋁板名稱	顏色	實用	後備	總數	總重量	單件展開面積	總展開面積	單件V.F.	總V.F.	備註
									平方米		平方米		
362		857-GB4-AP17a	3mm厚鋁板	深灰色(AL2: ECK3M96295S-ZD1)	1	0	1	5.795	0.713	0.713	0.627	0.627	
363		857-GB1-AP9a	3mm厚鋁板	深灰色(AL2: ECK3M96295S-ZD1)	1	0	1	5.791	0.712	0.712	0.627	0.627	
364		857-GB1-AP27a	3mm厚鋁板	深灰色(AL2: ECK3M96295S-ZD1)	1	0	1	4.656	0.573	0.573	0.500	0.500	
365		857-GB4-AP11a	3mm厚鋁板	深灰色(AL2: ECK3M96295S-ZD1)	1	0	1	4.954	0.609	0.609	0.533	0.533	
366		857-GB1-AP28a	3mm厚鋁板	深灰色(AL2: ECK3M96295S-ZD1)	1	0	1	4.827	0.594	0.594	0.519	0.519	
367		857-GB4-AP37a	3mm厚鋁板	深灰色(AL2: ECK3M96295S-ZD1)	1	0	1	4.937	0.607	0.607	0.531	0.531	
368		857-GB1-AP30a	3mm厚鋁板	深灰色(AL2: ECK3M96295S-ZD1)	1	0	1	4.943	0.608	0.608	0.532	0.532	
369		857-GB4-AP9a	3mm厚鋁板	深灰色(AL2: ECK3M96295S-ZD1)	1	0	1	5.029	0.619	0.619	0.541	0.541	
370		857-GB1-AP32a	3mm厚鋁板	深灰色(AL2: ECK3M96295S-ZD1)	1	0	1	3.381	0.416	0.416	0.357	0.357	
371		857-GB2-AP29a	3mm厚鋁板	深灰色(AL2: ECK3M96295S-ZD1)	1	0	1	3.449	0.424	0.424	0.365	0.365	
372		857-GB2-AP32a	3mm厚鋁板	深灰色(AL2: ECK3M96295S-ZD1)	1	0	1	1.849	0.227	0.227	0.186	0.186	
373		857-GB3-AP10a	3mm厚鋁板	深灰色(AL2: ECK3M96295S-ZD1)	1	0	1	1.849	0.227	0.227	0.186	0.186	
374		857-GB4-AP44a	3mm厚鋁板	深灰色(AL2: ECK3M96295S-ZD1)	1	0	1	4.284	0.527	0.527	0.458	0.458	
375		857-GB2-AP24a	3mm厚鋁板	深灰色(AL2: ECK3M96295S-ZD1)	1	0	1	3.962	0.487	0.487	0.422	0.422	
376		857-GB2-AP40a	3mm厚鋁板	深灰色(AL2: ECK3M96295S-ZD1)	1	0	1	4.407	0.542	0.542	0.472	0.472	
377		857-GB2-AP41a	3mm厚鋁板	深灰色(AL2: ECK3M96295S-ZD1)	1	0	1	3.449	0.424	0.424	0.365	0.365	
378		857-GB4-AP43a	3mm厚鋁板	深灰色(AL2: ECK3M96295S-ZD1)	1	0	1	4.588	0.564	0.564	0.492	0.492	
379		857-GB4-AP36a	3mm厚鋁板	深灰色(AL2: ECK3M96295S-ZD1)	1	0	1	5.073	0.624	0.624	0.546	0.546	
380		857-GB3-AP1a	3mm厚鋁板	深灰色(AL2: ECK3M96295S-ZD1)	1	0	1	0.188	0.023	0.023	0.000	0.000	


		工程號: J-857	計算: HHQ	日期:	3/27/2023				送呈: 施哥				
		地盤名稱: 啟德6552	核對:	日期:					副本:				
地盤用鋁板B.M.表		項目類別: 攔河	批准:	日期:									
BM編號: EI5428		修改版次: G	A/C Code:	總V.F.:	684.11		總重量:	8296.18	此BM依據 資料計算				
序號	修改內容	鋁板圖號	鋁板名稱	顏色	實用	後備	總數	總重量	單件展開面積	總展開面積	單件V.F.	總V.F.	備註
									平方米		平方米		
381		857-GB3-AP2a	3mm厚鋁板	深灰色(AL2: ECK3M96295S-ZD1)	1	0	1	4.407	0.542	0.542	0.472	0.472	
382		857-GB3-AP41a	3mm厚鋁板	深灰色(AL2: ECK3M96295S-ZD1)	1	0	1	3.962	0.487	0.487	0.422	0.422	
383		857-GB4-AP12a	3mm厚鋁板	深灰色(AL2: ECK3M96295S-ZD1)	1	0	1	6.095	0.750	0.750	0.661	0.661	
384		857-GB4-AP38ba	3mm厚鋁板	深灰色(AL2: ECK3M96295S-ZD1)	1	0	1	4.960	0.610	0.610	0.534	0.534	
385		857-GB4-AP16a	3mm厚鋁板	深灰色(AL2: ECK3M96295S-ZD1)	1	0	1	2.815	0.346	0.346	0.294	0.294	
386		857-GB4-AP41a	3mm厚鋁板	深灰色(AL2: ECK3M96295S-ZD1)	1	0	1	2.543	0.313	0.313	0.263	0.263	
387		857-GB5-AP1a	3mm厚鋁板	深灰色(AL2: ECK3M96295S-ZD1)	1	0	1	5.415	0.666	0.666	0.584	0.584	
388		857-GB1-AP15	3mm厚鋁板	銅色 (AL1: ECD3M96294S-ZD1)	1	0	1	9.721	1.196	1.196	1.095	1.095	
389		857-GB2-AP11a	3mm厚鋁板	銅色 (AL1: ECD3M96294S-ZD1)	1	0	1	9.721	1.196	1.196	1.095	1.095	
390		857-GB3-AP25	3mm厚鋁板	銅色 (AL1: ECD3M96294S-ZD1)	1	0	1	9.721	1.196	1.196	1.095	1.095	
391		857-GB4-AP23	3mm厚鋁板	銅色 (AL1: ECD3M96294S-ZD1)	1	0	1	7.613	0.936	0.936	0.849	0.849	
392		857-GB6-AP3	3mm厚鋁板	銅色 (AL1: ECD3M96294S-ZD1)	1	0	1	9.226	1.135	1.135	1.037	1.037	
393		857-GB7-AP10	3mm厚鋁板	銅色 (AL1: ECD3M96294S-ZD1)	1	0	1	10.026	1.233	1.233	1.131	1.131	
394		857-GB8-AP14	3mm厚鋁板	銅色 (AL1: ECD3M96294S-ZD1)	1	0	1	10.820	1.331	1.331	1.224	1.224	
395		857-GB1-AP16	3mm厚鋁板	銅色 (AL1: ECD3M96294S-ZD1)	2	0	2	18.891	1.162	2.324	1.063	2.126	
396		857-GB2-AP12	3mm厚鋁板	銅色 (AL1: ECD3M96294S-ZD1)	2	0	2	18.891	1.162	2.324	1.063	2.126	
397		857-GB3-AP26	3mm厚鋁板	銅色 (AL1: ECD3M96294S-ZD1)	2	0	2	18.891	1.162	2.324	1.063	2.126	
398		857-GB4-AP24	3mm厚鋁板	銅色 (AL1: ECD3M96294S-ZD1)	1	0	1	7.002	0.861	0.861	0.778	0.778	
399		857-GB6-AP4	3mm厚鋁板	銅色 (AL1: ECD3M96294S-ZD1)	1	0	1	8.615	1.060	1.060	0.966	0.966	


		工程號: J-857	計算: HHQ	日期:	3/27/2023				送呈: 施哥				
		地盤名稱: 啟德6552	核對:	日期:					副本:				
地盤用鋁板B.M.表		項目類別: 攔河	批准:	日期:									
BM編號: EI5428		修改版次: G	A/C Code:	總V.F.:	684.11		總重量:	8296.18	此BM依據 資料計算				
序號	修改內容	鋁板圖號	鋁板名稱	顏色	實用	後備	總數	總重量	單件展開面積	總展開面積	單件V.F.	總V.F.	備註
									平方米		平方米		
400		857-GB6-AP7a	3mm厚鋁板	銅色 (AL1: ECD3M96294S-ZD1)	1	0	1	6.904	0.849	0.849	0.766	0.766	
401		857-GB7-AP11	3mm厚鋁板	銅色 (AL1: ECD3M96294S-ZD1)	4	0	4	37.782	1.162	4.647	1.063	4.252	
402		857-GB9-AP4	3mm厚鋁板	銅色 (AL1: ECD3M96294S-ZD1)	1	0	1	8.615	1.060	1.060	0.966	0.966	
403		857-GB2-AP21	3mm厚鋁板	銅色 (AL1: ECD3M96294S-ZD1)	1	0	1	7.564	0.930	0.930	0.843	0.843	
404		857-GB3-AP17	3mm厚鋁板	銅色 (AL1: ECD3M96294S-ZD1)	1	0	1	7.564	0.930	0.930	0.843	0.843	
405		857-GB1-AP17	3mm厚鋁板	銅色 (AL1: ECD3M96294S-ZD1)	1	0	1	9.915	1.220	1.220	1.118	1.118	
406		857-GB2-AP13	3mm厚鋁板	銅色 (AL1: ECD3M96294S-ZD1)	1	0	1	9.915	1.220	1.220	1.118	1.118	
407		857-GB3-AP27	3mm厚鋁板	銅色 (AL1: ECD3M96294S-ZD1)	1	0	1	9.915	1.220	1.220	1.118	1.118	
408		857-GB4-AP25	3mm厚鋁板	銅色 (AL1: ECD3M96294S-ZD1)	1	0	1	7.765	0.955	0.955	0.867	0.867	
409		857-GB6-AP8	3mm厚鋁板	銅色 (AL1: ECD3M96294S-ZD1)	1	0	1	7.665	0.943	0.943	0.855	0.855	
410		857-GB7-AP12	3mm厚鋁板	銅色 (AL1: ECD3M96294S-ZD1)	1	0	1	10.226	1.258	1.258	1.155	1.155	
411		857-GB9-AP5	3mm厚鋁板	銅色 (AL1: ECD3M96294S-ZD1)	1	0	1	9.410	1.157	1.157	1.059	1.059	
412		857-GB9-AP2	3mm厚鋁板	銅色 (AL1: ECD3M96294S-ZD1)	1	0	1	3.709	0.456	0.456	0.393	0.393	
413		857-GB2-AP23	3mm厚鋁板	銅色 (AL1: ECD3M96294S-ZD1)	1	0	1	5.541	0.682	0.682	0.607	0.607	
414		857-GB3-AP3	3mm厚鋁板	銅色 (AL1: ECD3M96294S-ZD1)	1	0	1	9.953	1.224	1.224	1.122	1.122	
415		857-GB9-AP1	3mm厚鋁板	銅色 (AL1: ECD3M96294S-ZD1)	1	0	1	10.105	1.243	1.243	1.140	1.140	
416		857-GB2-AP22	3mm厚鋁板	銅色 (AL1: ECD3M96294S-ZD1)	1	0	1	7.429	0.914	0.914	0.828	0.828	
417		857-GB2-AP38	3mm厚鋁板	銅色 (AL1: ECD3M96294S-ZD1)	1	0	1	3.568	0.439	0.439	0.377	0.377	
418		857-GB3-AP16	3mm厚鋁板	銅色 (AL1: ECD3M96294S-ZD1)	1	0	1	7.435	0.915	0.915	0.828	0.828	


		工程號: J-857	計算: HHQ	日期:	3/27/2023				送呈: 施哥				
		地盤名稱: 啟德6552	核對:	日期:					副本:				
地盤用鋁板B.M.表		項目類別: 攔河	批准:	日期:									
BM編號: EI5428		修改版次: G	A/C Code:	總V.F.:	684.11		總重量:	8296.18	此BM依據 資料計算				
序號	修改內容	鋁板圖號	鋁板名稱	顏色	實用	後備	總數	總重量	單件展開面積	總展開面積	單件V.F.	總V.F.	備註
									平方米		平方米		
419		857-GB4-AP15	3mm厚鋁板	銅色 (AL1: ECD3M96294S-ZD1)	1	0	1	8.321	1.024	1.024	0.932	0.932	
420		857-GB6-AP7	3mm厚鋁板	銅色 (AL1: ECD3M96294S-ZD1)	1	0	1	6.800	0.836	0.836	0.754	0.754	
421		857-GB2-AP39	3mm厚鋁板	銅色 (AL1: ECD3M96294S-ZD1)	1	0	1	9.953	1.224	1.224	1.122	1.122	
422		857-GB3-AP4	3mm厚鋁板	銅色 (AL1: ECD3M96294S-ZD1)	1	0	1	3.568	0.439	0.439	0.377	0.377	
423		857-GB3-AP42	3mm厚鋁板	銅色 (AL1: ECD3M96294S-ZD1)	1	0	1	5.541	0.682	0.682	0.607	0.607	
424		857-GB6-AP6	3mm厚鋁板	銅色 (AL1: ECD3M96294S-ZD1)	1	0	1	3.709	0.456	0.456	0.393	0.393	
425		857-GB4-AP14	3mm厚鋁板	銅色 (AL1: ECD3M96294S-ZD1)	1	0	1	1.961	0.241	0.241	0.189	0.189	
426		857-GB4-AP42	3mm厚鋁板	銅色 (AL1: ECD3M96294S-ZD1)	1	0	1	9.323	1.147	1.147	1.049	1.049	
427		857-GB6-AP5	3mm厚鋁板	銅色 (AL1: ECD3M96294S-ZD1)	1	0	1	9.091	1.118	1.118	1.022	1.022	
428		857-GB9-AP3	3mm厚鋁板	銅色 (AL1: ECD3M96294S-ZD1)	1	0	1	9.091	1.118	1.118	1.022	1.022	
429		857-CP-AP1	3mm厚鋁板	深灰色 (AL2: ECK3M96295S-ZD1)	14	0	14	6.453	0.057	0.794	0.035	0.489	
430		857-GB5-AP19	3mm厚鋁板	銅色 (AL1: ECD3M96294S-ZD1)	1	0	1	8.064	0.992	0.992	0.896	0.896	
431		857-GB6-AP23	3mm厚鋁板	銅色 (AL1: ECD3M96294S-ZD1)	1	0	1	7.153	0.880	0.880	0.791	0.791	
432		857-GB9-AP25	3mm厚鋁板	銅色 (AL1: ECD3M96294S-ZD1)	1	0	1	6.982	0.859	0.859	0.772	0.772	
433		857-GB8-AP16d	3mm厚鋁板	銅色 (AL1: ECD3M96294S-ZD1)	1	0	1	7.042	0.866	0.866	0.778	0.778	
434		857-GB5-AP20	3mm厚鋁板	銅色 (AL1: ECD3M96294S-ZD1)	1	0	1	7.403	0.911	0.911	0.819	0.819	
435		857-GB5-AP23	3mm厚鋁板	銅色 (AL1: ECD3M96294S-ZD1)	1	0	1	5.878	0.723	0.723	0.644	0.644	
436		857-GB5-AP24	3mm厚鋁板	銅色 (AL1: ECD3M96294S-ZD1)	1	0	1	6.259	0.770	0.770	0.688	0.688	
437		857-GB6-AP24	3mm厚鋁板	銅色 (AL1: ECD3M96294S-ZD1)	2	0	2	13.864	0.853	1.705	0.765	1.530	


		工程號: J-857	計算: HHQ	日期:	3/27/2023				送呈: 施哥				
		地盤名稱: 啟德6552	核對:	日期:					副本:				
地盤用鋁板B.M.表		項目類別: 攔河	批准:	日期:									
BM編號: EI5428		修改版次: G	A/C Code:	總V.F.:	684.11		總重量:	8296.18	此BM依據 資料計算				
序號	修改內容	鋁板圖號	鋁板名稱	顏色	實用	後備	總數	總重量	單件展開面積	總展開面積	單件V.F.	總V.F.	備註
									平方米		平方米		
438		857-GB7-AP15	3mm厚鋁板	銅色 (AL1: ECD3M96294S-ZD1)	1	0	1	6.932	0.853	0.853	0.765	0.765	
439		857-GB7-AP16b	3mm厚鋁板	銅色 (AL1: ECD3M96294S-ZD1)	3	0	3	20.795	0.853	2.558	0.765	2.295	
440		857-GB9-AP26	3mm厚鋁板	銅色 (AL1: ECD3M96294S-ZD1)	4	0	4	27.727	0.853	3.410	0.765	3.060	
441		857-GB5-AP26	3mm厚鋁板	銅色 (AL1: ECD3M96294S-ZD1)	1	0	1	6.453	0.794	0.794	0.711	0.711	
442		857-GB8-AP17	3mm厚鋁板	銅色 (AL1: ECD3M96294S-ZD1)	1	0	1	7.157	0.880	0.880	0.792	0.792	
443		857-GB9-AP27	3mm厚鋁板	銅色 (AL1: ECD3M96294S-ZD1)	1	0	1	6.982	0.859	0.859	0.772	0.772	
444		857-GB5-AP21	3mm厚鋁板	銅色 (AL1: ECD3M96294S-ZD1)	1	0	1	7.995	0.983	0.983	0.888	0.888	
445		857-GB7-AP15a	3mm厚鋁板	銅色 (AL1: ECD3M96294S-ZD1)	1	0	1	7.042	0.866	0.866	0.778	0.778	
446		857-GB12-AP16	3mm厚鋁板	銅色 (AL1: ECD3M96294S-ZD1)	1	0	1	4.851	0.597	0.597	0.527	0.527	
447		857-GB12-AP17	3mm厚鋁板	銅色 (AL1: ECD3M96294S-ZD1)	1	0	1	4.277	0.526	0.526	0.461	0.461	
448		857-GB12-AP23	3mm厚鋁板	銅色 (AL1: ECD3M96294S-ZD1)	1	0	1	4.277	0.526	0.526	0.461	0.461	
449		857-GB12-AP24	3mm厚鋁板	銅色 (AL1: ECD3M96294S-ZD1)	1	0	1	4.851	0.597	0.597	0.527	0.527	
450		857-CP-AP2	3mm厚鋁板	銅色 (AL1: ECD3M96294S-ZD1)	8	0	8	8.823	0.136	1.085	0.098	0.784	
451		857-GB1-AP2	3mm厚鋁板	銅色 (AL1: ECD3M96294S-ZD1)	1	0	1	4.057	0.499	0.499	0.435	0.435	
452		857-GB2-AP26	3mm厚鋁板	銅色 (AL1: ECD3M96294S-ZD1)	1	0	1	6.578	0.809	0.809	0.728	0.728	
453		857-GB3-AP39	3mm厚鋁板	銅色 (AL1: ECD3M96294S-ZD1)	1	0	1	6.578	0.809	0.809	0.728	0.728	
454		857-GB5-AP10	3mm厚鋁板	銅色 (AL1: ECD3M96294S-ZD1)	1	0	1	5.210	0.641	0.641	0.569	0.569	
455		857-GB5-AP11	3mm厚鋁板	銅色 (AL1: ECD3M96294S-ZD1)	1	0	1	5.291	0.651	0.651	0.578	0.578	
456		857-GB6-AP11	3mm厚鋁板	銅色 (AL1: ECD3M96294S-ZD1)	1	0	1	8.269	1.017	1.017	0.924	0.924	


		工程號: J-857	計算: HHQ	日期:	3/27/2023				送呈: 施哥				
		地盤名稱: 啟德6552	核對:	日期:					副本:				
地盤用鋁板B.M.表		項目類別: 攔河	批准:	日期:									
BM編號: EI5428		修改版次: G	A/C Code:	總V.F.:	684.11		總重量:	8296.18	此BM依據 資料計算				
序號	修改內容	鋁板圖號	鋁板名稱	顏色	實用	後備	總數	總重量	單件展開面積	總展開面積	單件V.F.	總V.F.	備註
									平方米		平方米		
457		857-GB6-AP14	3mm厚鋁板	銅色 (AL1: ECD3M96294S-ZD1)	1	0	1	8.054	0.991	0.991	0.899	0.899	
458		857-GB6-AP15	3mm厚鋁板	銅色 (AL1: ECD3M96294S-ZD1)	1	0	1	7.974	0.981	0.981	0.889	0.889	
459		857-GB7-AP4	3mm厚鋁板	銅色 (AL1: ECD3M96294S-ZD1)	1	0	1	6.230	0.766	0.766	0.687	0.687	
460		857-GB7-AP5	3mm厚鋁板	銅色 (AL1: ECD3M96294S-ZD1)	1	0	1	6.310	0.776	0.776	0.697	0.697	
461		857-GB8-AP2	3mm厚鋁板	銅色 (AL1: ECD3M96294S-ZD1)	1	0	1	6.310	0.776	0.776	0.697	0.697	
462		857-GB8-AP3	3mm厚鋁板	銅色 (AL1: ECD3M96294S-ZD1)	1	0	1	6.230	0.766	0.766	0.687	0.687	
463		857-GB8-AP7	3mm厚鋁板	銅色 (AL1: ECD3M96294S-ZD1)	1	0	1	7.974	0.981	0.981	0.889	0.889	
464		857-GB8-AP8	3mm厚鋁板	銅色 (AL1: ECD3M96294S-ZD1)	1	0	1	8.054	0.991	0.991	0.899	0.899	
465		857-GB8-AP11	3mm厚鋁板	銅色 (AL1: ECD3M96294S-ZD1)	1	0	1	8.269	1.017	1.017	0.924	0.924	
466		857-GB9-AP10	3mm厚鋁板	銅色 (AL1: ECD3M96294S-ZD1)	1	0	1	6.214	0.764	0.764	0.685	0.685	
467		857-GB9-AP11	3mm厚鋁板	銅色 (AL1: ECD3M96294S-ZD1)	1	0	1	7.206	0.886	0.886	0.801	0.801	
468		857-GB1-AP2a	3mm厚鋁板	深灰色 (AL2: ECK3M96295S-ZD1)	1	0	1	2.800	0.344	0.344	0.319	0.319	
469		857-GB2-AP26a	3mm厚鋁板	深灰色 (AL2: ECK3M96295S-ZD1)	1	0	1	4.540	0.558	0.558	0.533	0.533	
470		857-GB3-AP39a	3mm厚鋁板	深灰色 (AL2: ECK3M96295S-ZD1)	1	0	1	4.540	0.558	0.558	0.533	0.533	
471		857-GB5-AP10a	3mm厚鋁板	深灰色 (AL2: ECK3M96295S-ZD1)	1	0	1	3.596	0.442	0.442	0.417	0.417	
472		857-GB5-AP11a	3mm厚鋁板	深灰色 (AL2: ECK3M96295S-ZD1)	1	0	1	3.651	0.449	0.449	0.424	0.424	
473		857-GB6-AP11a	3mm厚鋁板	深灰色 (AL2: ECK3M96295S-ZD1)	1	0	1	5.707	0.702	0.702	0.676	0.676	
474		857-GB6-AP14a	3mm厚鋁板	深灰色 (AL2: ECK3M96295S-ZD1)	1	0	1	5.559	0.684	0.684	0.658	0.658	
475		857-GB6-AP15a	3mm厚鋁板	深灰色 (AL2: ECK3M96295S-ZD1)	1	0	1	5.503	0.677	0.677	0.651	0.651	


		工程號: J-857	計算: HHQ	日期:	3/27/2023				送呈: 施哥				
		地盤名稱: 啟德6552	核對:	日期:					副本:				
地盤用鋁板B.M.表		項目類別: 攔河	批准:	日期:									
BM編號: EI5428		修改版次: G	A/C Code:	總V.F.:	684.11		總重量:	8296.18	此BM依據 資料計算				
序號	修改內容	鋁板圖號	鋁板名稱	顏色	實用	後備	總數	總重量	單件展開面積	總展開面積	單件V.F.	總V.F.	備註
									平方米		平方米		
476		857-GB7-AP4a	3mm厚鋁板	深灰色(AL2: ECK3M96295S-ZD1)	1	0	1	4.299	0.529	0.529	0.503	0.503	
477		857-GB7-AP5a	3mm厚鋁板	深灰色(AL2: ECK3M96295S-ZD1)	1	0	1	4.355	0.536	0.536	0.510	0.510	
478		857-GB8-AP2a	3mm厚鋁板	深灰色(AL2: ECK3M96295S-ZD1)	1	0	1	4.355	0.536	0.536	0.510	0.510	
479		857-GB8-AP3a	3mm厚鋁板	深灰色(AL2: ECK3M96295S-ZD1)	1	0	1	4.299	0.529	0.529	0.503	0.503	
480		857-GB8-AP7a	3mm厚鋁板	深灰色(AL2: ECK3M96295S-ZD1)	1	0	1	5.503	0.677	0.677	0.651	0.651	
481		857-GB8-AP8a	3mm厚鋁板	深灰色(AL2: ECK3M96295S-ZD1)	1	0	1	5.559	0.684	0.684	0.658	0.658	
482		857-GB8-AP11a	3mm厚鋁板	深灰色(AL2: ECK3M96295S-ZD1)	1	0	1	5.707	0.702	0.702	0.676	0.676	
483		857-GB9-AP10a	3mm厚鋁板	深灰色(AL2: ECK3M96295S-ZD1)	1	0	1	4.288	0.527	0.527	0.502	0.502	
484		857-GB9-AP11a	3mm厚鋁板	深灰色(AL2: ECK3M96295S-ZD1)	1	0	1	4.973	0.612	0.612	0.586	0.586	
485		857-GB6-AP20	3mm厚鋁板	銅色 (AL1: ECD3M96294S-ZD1)	1	0	1	10.548	1.297	1.297	1.194	1.194	
486		857-GB8-AP20	3mm厚鋁板	銅色 (AL1: ECD3M96294S-ZD1)	1	0	1	10.548	1.297	1.297	1.194	1.194	
487		857-GB9-AP30	3mm厚鋁板	銅色 (AL1: ECD3M96294S-ZD1)	1	0	1	5.442	0.669	0.669	0.590	0.590	
488		857-GB12-AP13	3mm厚鋁板	銅色 (AL1: ECD3M96294S-ZD1)	1	0	1	4.992	0.614	0.614	0.537	0.537	
489		857-GB12-AP10	3mm厚鋁板	銅色 (AL1: ECD3M96294S-ZD1)	1	0	1	8.955	1.101	1.101	1.006	1.006	
490		857-GB12-AP27	3mm厚鋁板	銅色 (AL1: ECD3M96294S-ZD1)	1	0	1	4.379	0.539	0.539	0.464	0.464	
491		857-GB12-AP1	3mm厚鋁板	銅色 (AL1: ECD3M96294S-ZD1)	1	0	1	8.247	1.014	1.014	0.922	0.922	
492		857-GB12-AP2	3mm厚鋁板	銅色 (AL1: ECD3M96294S-ZD1)	1	0	1	9.762	1.201	1.201	1.101	1.101	
493		857-GB12-AP25	3mm厚鋁板	銅色 (AL1: ECD3M96294S-ZD1)	1	0	1	6.851	0.843	0.843	0.757	0.757	
494		857-GB12-AP3	3mm厚鋁板	銅色 (AL1: ECD3M96294S-ZD1)	1	0	1	9.180	1.129	1.129	1.033	1.033	


		工程號: J-857	計算: HHQ	日期:	3/27/2023				送呈: 施哥				
		地盤名稱: 啟德6552	核對:	日期:					副本:				
地盤用鋁板B.M.表		項目類別: 攔河	批准:	日期:									
BM編號: EI5428		修改版次: G	A/C Code:	總V.F.:	684.11		總重量:	8296.18	此BM依據 資料計算				
序號	修改內容	鋁板圖號	鋁板名稱	顏色	實用	後備	總數	總重量	單件展開面積	總展開面積	單件V.F.	總V.F.	備註
									平方米		平方米		
495		857-GB12-AP15	3mm厚鋁板	銅色 (AL1: ECD3M96294S-ZD1)	1	0	1	9.244	1.137	1.137	1.040	1.040	
496		857-GB12-AP21	3mm厚鋁板	銅色 (AL1: ECD3M96294S-ZD1)	1	0	1	12.633	1.554	1.554	1.441	1.441	
497		857-GB1-AP6	3mm厚鋁板	銅色 (AL1: ECD3M96294S-ZD1)	1	0	1	10.695	1.316	1.316	1.212	1.212	
498		857-GB1-AP7	3mm厚鋁板	銅色 (AL1: ECD3M96294S-ZD1)	1	0	1	11.373	1.399	1.399	1.292	1.292	
499		857-GB1-AP8	3mm厚鋁板	銅色 (AL1: ECD3M96294S-ZD1)	1	0	1	11.413	1.404	1.404	1.297	1.297	
500		857-GB2-AP20	3mm厚鋁板	銅色 (AL1: ECD3M96294S-ZD1)	1	0	1	11.692	1.438	1.438	1.330	1.330	
501		857-GB2-AP5	3mm厚鋁板	銅色 (AL1: ECD3M96294S-ZD1)	1	0	1	8.143	1.002	1.002	0.910	0.910	
502		857-GB3-AP34	3mm厚鋁板	銅色 (AL1: ECD3M96294S-ZD1)	1	0	1	8.143	1.002	1.002	0.910	0.910	
503		857-GB3-AP18	3mm厚鋁板	銅色 (AL1: ECD3M96294S-ZD1)	1	0	1	11.692	1.438	1.438	1.330	1.330	
504		857-GB2-AP4	3mm厚鋁板	銅色 (AL1: ECD3M96294S-ZD1)	1	0	1	10.301	1.267	1.267	1.151	1.151	
505		857-GB3-AP35	3mm厚鋁板	銅色 (AL1: ECD3M96294S-ZD1)	1	0	1	10.301	1.267	1.267	1.151	1.151	
506		857-GB1-AP6a	3mm厚鋁板	深灰色 (AL2: ECK3M96295S-ZD1)	1	0	1	4.170	0.513	0.513	0.492	0.492	
507		857-GB1-AP7a	3mm厚鋁板	深灰色 (AL2: ECK3M96295S-ZD1)	1	0	1	4.434	0.545	0.545	0.524	0.524	
508		857-GB1-AP8a	3mm厚鋁板	深灰色 (AL2: ECK3M96295S-ZD1)	1	0	1	4.450	0.547	0.547	0.526	0.526	
509		857-GB2-AP20a	3mm厚鋁板	深灰色 (AL2: ECK3M96295S-ZD1)	1	0	1	4.559	0.561	0.561	0.539	0.539	
510		857-GB2-AP5a	3mm厚鋁板	深灰色 (AL2: ECK3M96295S-ZD1)	1	0	1	3.175	0.391	0.391	0.369	0.369	
511		857-GB3-AP34a	3mm厚鋁板	深灰色 (AL2: ECK3M96295S-ZD1)	1	0	1	3.175	0.391	0.391	0.369	0.369	
512		857-GB3-AP18	3mm厚鋁板	深灰色 (AL2: ECK3M96295S-ZD1)	1	0	1	4.559	0.561	0.561	0.539	0.539	
513		857-GB2-AP4a	3mm厚鋁板	深灰色 (AL2: ECK3M96295S-ZD1)	1	0	1	2.506	0.308	0.308	0.287	0.287	


		工程號: J-857	計算: HHQ	日期:	3/27/2023				送呈: 施哥				
		地盤名稱: 啟德6552	核對:	日期:					副本:				
地盤用鋁板B.M.表		項目類別: 攔河	批准:	日期:									
BM編號: EI5428		修改版次: G	A/C Code:	總V.F.:	684.11		總重量:	8296.18	此BM依據 資料計算				
序號	修改內容	鋁板圖號	鋁板名稱	顏色	實用	後備	總數	總重量	單件展開面積	總展開面積	單件V.F.	總V.F.	備註
									平方米		平方米		
514		857-GB3-AP35a	3mm厚鋁板	深灰色(AL2: ECK3M96295S-ZD1)	1	0	1	2.506	0.308	0.308	0.287	0.287	
515		857-GB2-AP27	3mm厚鋁板	銅色 (AL1: ECD3M96294S-ZD1)	1	0	1	18.017	2.216	2.216	2.051	2.051	
516		857-GB3-AP15	3mm厚鋁板	銅色 (AL1: ECD3M96294S-ZD1)	1	0	1	18.017	2.216	2.216	2.051	2.051	
517		857-GB4-AP45	3mm厚鋁板	銅色 (AL1: ECD3M96294S-ZD1)	1	0	1	10.149	1.248	1.248	1.125	1.125	
518		857-GB4-AP46	3mm厚鋁板	銅色 (AL1: ECD3M96294S-ZD1)	1	0	1	11.944	1.469	1.469	1.336	1.336	
519		857-GB2-AP36	3mm厚鋁板	銅色 (AL1: ECD3M96294S-ZD1)	1	0	1	9.983	1.228	1.228	1.101	1.101	
520		857-GB2-AP37	3mm厚鋁板	銅色 (AL1: ECD3M96294S-ZD1)	1	0	1	9.562	1.176	1.176	1.058	1.058	
521		857-GB3-AP5	3mm厚鋁板	銅色 (AL1: ECD3M96294S-ZD1)	1	0	1	9.562	1.176	1.176	1.058	1.058	
522		857-GB3-AP6	3mm厚鋁板	銅色 (AL1: ECD3M96294S-ZD1)	1	0	1	9.983	1.228	1.228	1.101	1.101	
523		857-GB5-AP2	3mm厚鋁板	銅色 (AL1: ECD3M96294S-ZD1)	1	0	1	13.590	1.672	1.672	1.527	1.527	
524		857-GB2-AP27a	3mm厚鋁板	深灰色(AL2: ECK3M96295S-ZD1)	1	0	1	5.305	0.653	0.653	0.631	0.631	
525		857-GB3-AP15a	3mm厚鋁板	深灰色(AL2: ECK3M96295S-ZD1)	1	0	1	5.305	0.653	0.653	0.631	0.631	
526		857-GB4-AP45a	3mm厚鋁板	深灰色(AL2: ECK3M96295S-ZD1)	1	0	1	2.988	0.368	0.368	0.346	0.346	
527		857-GB4-AP46a	3mm厚鋁板	深灰色(AL2: ECK3M96295S-ZD1)	1	0	1	3.517	0.433	0.433	0.411	0.411	
528		857-GB2-AP36a	3mm厚鋁板	深灰色(AL2: ECK3M96295S-ZD1)	1	0	1	2.559	0.315	0.315	0.293	0.293	
529		857-GB2-AP37a	3mm厚鋁板	深灰色(AL2: ECK3M96295S-ZD1)	1	0	1	3.477	0.428	0.428	0.406	0.406	
530		857-GB3-AP5a	3mm厚鋁板	深灰色(AL2: ECK3M96295S-ZD1)	1	0	1	3.477	0.428	0.428	0.406	0.406	
531		857-GB3-AP6a	3mm厚鋁板	深灰色(AL2: ECK3M96295S-ZD1)	1	0	1	2.559	0.315	0.315	0.293	0.293	
532		857-GB5-AP2a	3mm厚鋁板	深灰色(AL2: ECK3M96295S-ZD1)	1	0	1	4.941	0.608	0.608	0.586	0.586	


		工程號: J-857	計算: HHQ		日期:	3/27/2023				送呈: 施哥			
		地盤名稱: 啟德6552	核對:		日期:					副本:			
地盤用鋁板B.M.表		項目類別: 攔河	批准:		日期:								
BM編號: EI5428		修改版次: G	A/C Code:		總V.F.:	684.11		總重量:	8296.18	此BM依據 資料計算			
序號	修改內容	鋁板圖號	鋁板名稱	顏色	實用	後備	總數	總重量	單件展開面積	總展開面積	單件V.F.	總V.F.	備註
									平方米		平方米		
533		857-LH-V1	3mm厚鋁板	深灰色(AL2: ECK3M96295S-ZD1)	4	0	4	8.473	0.261	1.042	0.190	0.760	
534		857-LH-V2	3mm厚鋁板	深灰色(AL2: ECK3M96295S-ZD1)	4	0	4	19.295	0.593	2.373	0.513	2.052	
535		857-LH-V3	3mm厚鋁板	深灰色(AL2: ECK3M96295S-ZD1)	4	0	4	19.295	0.593	2.373	0.513	2.052	
536		857-LH-V4	3mm厚鋁板	深灰色(AL2: ECK3M96295S-ZD1)	4	0	4	3.306	0.102	0.407	0.034	0.138	
537		857-LH-V5	3mm厚鋁板	深灰色(AL2: ECK3M96295S-ZD1)	4	0	4	5.829	0.179	0.717	0.112	0.446	
538		857-LH-V6	3mm厚鋁板	深灰色(AL2: ECK3M96295S-ZD1)	1	0	1	0.712	0.088	0.088	0.022	0.022	
539		857-LH-V9	3mm厚鋁板	深灰色(AL2: ECK3M96295S-ZD1)	1	0	1	0.826	0.102	0.102	0.034	0.034	
540		857-LH-V10	3mm厚鋁板	深灰色(AL2: ECK3M96295S-ZD1)	1	0	1	1.737	0.214	0.214	0.145	0.145	
541		857-LH-V11	3mm厚鋁板	深灰色(AL2: ECK3M96295S-ZD1)	1	0	1	0.665	0.082	0.082	0.015	0.015	
542		857-LH-V12	3mm厚鋁板	深灰色(AL2: ECK3M96295S-ZD1)	1	0	1	0.668	0.082	0.082	0.015	0.015	
543		857-LH-V6R	3mm厚鋁板	深灰色(AL2: ECK3M96295S-ZD1)	1	0	1	0.649	0.080	0.080	0.013	0.013	
544		857-LH-V9R	3mm厚鋁板	深灰色(AL2: ECK3M96295S-ZD1)	1	0	1	2.028	0.249	0.249	0.178	0.178	
545		857-LH-V10R	3mm厚鋁板	深灰色(AL2: ECK3M96295S-ZD1)	1	0	1	0.803	0.099	0.099	0.033	0.033	
546		857-LH-V11R	3mm厚鋁板	深灰色(AL2: ECK3M96295S-ZD1)	1	0	1	0.665	0.082	0.082	0.015	0.015	
547		857-LH-V12R	3mm厚鋁板	深灰色(AL2: ECK3M96295S-ZD1)	1	0	1	0.780	0.096	0.096	0.028	0.028	
548		857-LH-V13	3mm厚鋁板	深灰色(AL2: ECK3M96295S-ZD1)	3	0	3	1.981	0.081	0.244	0.014	0.043	
549		857-LH-V14	3mm厚鋁板	深灰色(AL2: ECK3M96295S-ZD1)	3	0	3	2.473	0.101	0.304	0.034	0.103	
550		857-LH-V15	3mm厚鋁板	深灰色(AL2: ECK3M96295S-ZD1)	3	0	3	3.636	0.149	0.447	0.083	0.248	
551		857-LH-V16	3mm厚鋁板	深灰色(AL2: ECK3M96295S-ZD1)	3	0	3	2.047	0.084	0.252	0.014	0.043	


		工程號: J-857	計算: HHQ	日期:	3/27/2023				送呈: 施哥				
		地盤名稱: 啟德6552	核對:	日期:					副本:				
地盤用鋁板B.M.表		項目類別: 攔河	批准:	日期:									
BM編號: EI5428		修改版次: G	A/C Code:	總V.F.:	684.11		總重量:	8296.18	此BM依據 資料計算				
序號	修改內容	鋁板圖號	鋁板名稱	顏色	實用	後備	總數	總重量	單件展開面積	總展開面積	單件V.F.	總V.F.	備註
									平方米		平方米		
552		857-LH-V13R	3mm厚鋁板	深灰色(AL2: ECK3M96295S-ZD1)	3	0	3	2.432	0.100	0.299	0.031	0.092	
553		857-LH-V14R	3mm厚鋁板	深灰色(AL2: ECK3M96295S-ZD1)	3	0	3	4.486	0.184	0.552	0.115	0.344	
554		857-LH-V15R	3mm厚鋁板	深灰色(AL2: ECK3M96295S-ZD1)	3	0	3	2.262	0.093	0.278	0.028	0.084	
555		857-LH-V16R	3mm厚鋁板	深灰色(AL2: ECK3M96295S-ZD1)	3	0	3	2.498	0.102	0.307	0.032	0.097	
556		857-LH-V17R	3mm厚鋁板	深灰色(AL2: ECK3M96295S-ZD1)	8	0	8	5.611	0.086	0.690	0.028	0.222	
557		857-LH-V18R	3mm厚鋁板	深灰色(AL2: ECK3M96295S-ZD1)	8	0	8	4.609	0.071	0.567	0.013	0.103	
558		857-LH-V17	3mm厚鋁板	深灰色(AL2: ECK3M96295S-ZD1)	8	0	8	5.611	0.086	0.690	0.028	0.222	
559		857-LH-V18	3mm厚鋁板	深灰色(AL2: ECK3M96295S-ZD1)	8	0	8	4.609	0.071	0.567	0.013	0.103	
560		857-LH-V17R/2	3mm厚鋁板	銅色(AL1: ECD3M96294S-ZD1)	4	0	4	2.805	0.086	0.345	0.028	0.111	
561		857-LH-V18R/2	3mm厚鋁板	銅色(AL1: ECD3M96294S-ZD1)	4	0	4	2.304	0.071	0.283	0.013	0.052	
562		857-LH-V17/2	3mm厚鋁板	銅色(AL1: ECD3M96294S-ZD1)	4	0	4	2.805	0.086	0.345	0.028	0.111	
563		857-LH-V18/2	3mm厚鋁板	銅色(AL1: ECD3M96294S-ZD1)	4	0	4	2.304	0.071	0.283	0.013	0.052	
564		857-LH-V19R	3mm厚鋁板	深灰色(AL2: ECK3M96295S-ZD1)	1	0	1	0.701	0.086	0.086	0.028	0.028	
565		857-LH-V20R	3mm厚鋁板	深灰色(AL2: ECK3M96295S-ZD1)	1	0	1	0.576	0.071	0.071	0.013	0.013	
566		857-LH-V19	3mm厚鋁板	深灰色(AL2: ECK3M96295S-ZD1)	1	0	1	0.701	0.086	0.086	0.028	0.028	
567		857-LH-V20	3mm厚鋁板	深灰色(AL2: ECK3M96295S-ZD1)	1	0	1	0.576	0.071	0.071	0.013	0.013	
568		857-LH-V21R	3mm厚鋁板	深灰色(AL2: ECK3M96295S-ZD1)	1	0	1	0.701	0.086	0.086	0.028	0.028	
569		857-LH-V22R	3mm厚鋁板	深灰色(AL2: ECK3M96295S-ZD1)	1	0	1	0.576	0.071	0.071	0.013	0.013	
570		857-GB1-BP1	3mm厚鋁板	深灰色(AL2: ECK3M96295S-ZD1)	1	0	1	4.210	0.518	0.518	0.369	0.369	


		工程號: J-857	計算: HHQ	日期:	3/27/2023				送呈: 施哥				
		地盤名稱: 啟德6552	核對:	日期:					副本:				
地盤用鋁板B.M.表		項目類別: 攔河	批准:	日期:									
BM編號: EI5428		修改版次: G	A/C Code:	總V.F.:	684.11		總重量:	8296.18	此BM依據 資料計算				
序號	修改內容	鋁板圖號	鋁板名稱	顏色	實用	後備	總數	總重量	單件展開面積	總展開面積	單件V.F.	總V.F.	備註
									平方米		平方米		
571		857-GB1-BP11	3mm厚鋁板	深灰色(AL2: ECK3M96295S-ZD1)	1	0	1	4.185	0.515	0.515	0.367	0.367	
572		857-GB1-BP17	3mm厚鋁板	深灰色(AL2: ECK3M96295S-ZD1)	1	0	1	3.701	0.455	0.455	0.323	0.323	
573		857-GB1-BP20	3mm厚鋁板	深灰色(AL2: ECK3M96295S-ZD1)	1	0	1	3.111	0.383	0.383	0.269	0.269	
574		857-GB1-BP27	3mm厚鋁板	深灰色(AL2: ECK3M96295S-ZD1)	1	0	1	3.175	0.390	0.390	0.275	0.275	
575		857-GB1-BP32	3mm厚鋁板	深灰色(AL2: ECK3M96295S-ZD1)	1	0	1	2.411	0.297	0.297	0.206	0.206	
576		857-GB2-BP8	3mm厚鋁板	深灰色(AL2: ECK3M96295S-ZD1)	1	0	1	4.185	0.515	0.515	0.367	0.367	
577		857-GB2-BP13	3mm厚鋁板	深灰色(AL2: ECK3M96295S-ZD1)	1	0	1	3.701	0.455	0.455	0.323	0.323	
578		857-GB2-BP16	3mm厚鋁板	深灰色(AL2: ECK3M96295S-ZD1)	1	0	1	3.111	0.383	0.383	0.269	0.269	
579		857-GB2-BP37	3mm厚鋁板	深灰色(AL2: ECK3M96295S-ZD1)	1	0	1	2.538	0.312	0.312	0.217	0.217	
580		857-GB2-BP40	3mm厚鋁板	深灰色(AL2: ECK3M96295S-ZD1)	1	0	1	4.096	0.504	0.504	0.359	0.359	
581		857-GB3-BP9	3mm厚鋁板	深灰色(AL2: ECK3M96295S-ZD1)	1	0	1	4.075	0.501	0.501	0.357	0.357	
582		857-GB3-BP12	3mm厚鋁板	深灰色(AL2: ECK3M96295S-ZD1)	1	0	1	3.607	0.444	0.444	0.315	0.315	
583		857-GB3-BP17	3mm厚鋁板	深灰色(AL2: ECK3M96295S-ZD1)	1	0	1	3.047	0.375	0.375	0.264	0.264	
584		857-GB3-BP21	3mm厚鋁板	深灰色(AL2: ECK3M96295S-ZD1)	1	0	1	4.185	0.515	0.515	0.367	0.367	
585		857-GB3-BP27	3mm厚鋁板	深灰色(AL2: ECK3M96295S-ZD1)	1	0	1	3.701	0.455	0.455	0.323	0.323	
586		857-GB3-BP30	3mm厚鋁板	深灰色(AL2: ECK3M96295S-ZD1)	1	0	1	3.111	0.383	0.383	0.269	0.269	
587		857-GB4-BP6	3mm厚鋁板	深灰色(AL2: ECK3M96295S-ZD1)	1	0	1	3.337	0.410	0.410	0.290	0.290	
588		857-GB4-BP11	3mm厚鋁板	深灰色(AL2: ECK3M96295S-ZD1)	1	0	1	3.396	0.418	0.418	0.295	0.295	
589		857-GB4-BP19	3mm厚鋁板	深灰色(AL2: ECK3M96295S-ZD1)	1	0	1	4.208	0.518	0.518	0.369	0.369	


		工程號: J-857	計算: HHQ	日期:	3/27/2023				送呈: 施哥				
		地盤名稱: 啟德6552	核對:	日期:					副本:				
地盤用鋁板B.M.表		項目類別: 攔河	批准:	日期:									
BM編號: EI5428		修改版次: G	A/C Code:	總V.F.:	684.11		總重量:	8296.18	此BM依據 資料計算				
序號	修改內容	鋁板圖號	鋁板名稱	顏色	實用	後備	總數	總重量	單件展開面積	總展開面積	單件V.F.	總V.F.	備註
									平方米		平方米		
590		857-GB4-BP25	3mm厚鋁板	深灰色(AL2: ECK3M96295S-ZD1)	1	0	1	2.823	0.347	0.347	0.243	0.243	
591		857-GB4-BP28	3mm厚鋁板	深灰色(AL2: ECK3M96295S-ZD1)	1	0	1	2.475	0.304	0.304	0.212	0.212	
592		857-GB4-BP38a	3mm厚鋁板	深灰色(AL2: ECK3M96295S-ZD1)	1	0	1	3.383	0.416	0.416	0.294	0.294	
593		857-GB4-BP42	3mm厚鋁板	深灰色(AL2: ECK3M96295S-ZD1)	1	0	1	3.592	0.442	0.442	0.313	0.313	
594		857-GB4-BP46	3mm厚鋁板	深灰色(AL2: ECK3M96295S-ZD1)	1	0	1	2.569	0.316	0.316	0.220	0.220	
595		857-GB5-BP2	3mm厚鋁板	深灰色(AL2: ECK3M96295S-ZD1)	1	0	1	3.940	0.485	0.485	0.345	0.345	
596		857-GB5-BP11	3mm厚鋁板	深灰色(AL2: ECK3M96295S-ZD1)	1	0	1	2.403	0.296	0.296	0.205	0.205	
597		857-GB6-BP5	3mm厚鋁板	深灰色(AL2: ECK3M96295S-ZD1)	1	0	1	3.495	0.430	0.430	0.304	0.304	
598		857-GB6-BP8	3mm厚鋁板	深灰色(AL2: ECK3M96295S-ZD1)	1	0	1	2.783	0.342	0.342	0.240	0.240	
599		857-GB7-BP5	3mm厚鋁板	深灰色(AL2: ECK3M96295S-ZD1)	1	0	1	2.887	0.355	0.355	0.249	0.249	
600		857-GB7-BP12	3mm厚鋁板	深灰色(AL2: ECK3M96295S-ZD1)	1	0	1	3.828	0.471	0.471	0.335	0.335	
601		857-GB8-BP1	3mm厚鋁板	深灰色(AL2: ECK3M96295S-ZD1)	1	0	1	2.984	0.367	0.367	0.258	0.258	
602		857-GB8-BP8	3mm厚鋁板	深灰色(AL2: ECK3M96295S-ZD1)	1	0	1	3.714	0.457	0.457	0.324	0.324	
603		857-GB8-BP10	3mm厚鋁板	深灰色(AL2: ECK3M96295S-ZD1)	1	0	1	3.862	0.475	0.475	0.338	0.338	
604		857-GB9-BP5	3mm厚鋁板	深灰色(AL2: ECK3M96295S-ZD1)	1	0	1	3.495	0.430	0.430	0.304	0.304	
605		857-GB9-BP9	3mm厚鋁板	深灰色(AL2: ECK3M96295S-ZD1)	1	0	1	4.159	0.512	0.512	0.365	0.365	
606		857-GB9-BP18	3mm厚鋁板	深灰色(AL2: ECK3M96295S-ZD1)	1	0	1	2.874	0.354	0.354	0.248	0.248	
607		857-GB1-BP2	3mm厚鋁板	深灰色(AL2: ECK3M96295S-ZD1)	1	0	1	2.655	0.327	0.327	0.228	0.228	
608		857-GB1-BP18	3mm厚鋁板	深灰色(AL2: ECK3M96295S-ZD1)	1	0	1	1.154	0.142	0.142	0.092	0.092	


		工程號: J-857	計算: HHQ	日期:	3/27/2023				送呈: 施哥				
		地盤名稱: 啟德6552	核對:	日期:					副本:				
地盤用鋁板B.M.表		項目類別: 攔河	批准:	日期:									
BM編號: EI5428		修改版次: G	A/C Code:	總V.F.:	684.11		總重量:	8296.18	此BM依據 資料計算				
序號	修改內容	鋁板圖號	鋁板名稱	顏色	實用	後備	總數	總重量	單件展開面積	總展開面積	單件V.F.	總V.F.	備註
									平方米		平方米		
609		857-GB2-BP14	3mm厚鋁板	深灰色(AL2: ECK3M96295S-ZD1)	1	0	1	1.154	0.142	0.142	0.092	0.092	
610		857-GB2-BP25	3mm厚鋁板	深灰色(AL2: ECK3M96295S-ZD1)	1	0	1	1.027	0.126	0.126	0.080	0.080	
611		857-GB2-BP38	3mm厚鋁板	深灰色(AL2: ECK3M96295S-ZD1)	1	0	1	2.045	0.251	0.251	0.173	0.173	
612		857-GB3-BP10	3mm厚鋁板	深灰色(AL2: ECK3M96295S-ZD1)	1	0	1	1.917	0.236	0.236	0.161	0.161	
613		857-GB3-BP13	3mm厚鋁板	深灰色(AL2: ECK3M96295S-ZD1)	1	0	1	3.126	0.385	0.385	0.271	0.271	
614		857-GB3-BP28	3mm厚鋁板	深灰色(AL2: ECK3M96295S-ZD1)	1	0	1	1.154	0.142	0.142	0.092	0.092	
615		857-GB3-BP42	3mm厚鋁板	深灰色(AL2: ECK3M96295S-ZD1)	1	0	1	2.681	0.330	0.330	0.230	0.230	
616		857-GB4-BP12	3mm厚鋁板	深灰色(AL2: ECK3M96295S-ZD1)	1	0	1	5.083	0.625	0.625	0.448	0.448	
617		857-GB4-BP14	3mm厚鋁板	深灰色(AL2: ECK3M96295S-ZD1)	1	0	1	3.141	0.386	0.386	0.272	0.272	
618		857-GB4-BP26	3mm厚鋁板	深灰色(AL2: ECK3M96295S-ZD1)	1	0	1	1.154	0.142	0.142	0.092	0.092	
619		857-GB4-BP29	3mm厚鋁板	深灰色(AL2: ECK3M96295S-ZD1)	1	0	1	3.699	0.455	0.455	0.323	0.323	
620		857-GB4-BP31	3mm厚鋁板	深灰色(AL2: ECK3M96295S-ZD1)	1	0	1	1.854	0.228	0.228	0.155	0.155	
621		857-GB4-BP38b	3mm厚鋁板	深灰色(AL2: ECK3M96295S-ZD1)	1	0	1	1.230	0.151	0.151	0.099	0.099	
622		857-GB6-BP6	3mm厚鋁板	深灰色(AL2: ECK3M96295S-ZD1)	1	0	1	1.917	0.236	0.236	0.161	0.161	
623		857-GB6-BP9	3mm厚鋁板	深灰色(AL2: ECK3M96295S-ZD1)	1	0	1	1.154	0.142	0.142	0.092	0.092	
624		857-GB7-BP13	3mm厚鋁板	深灰色(AL2: ECK3M96295S-ZD1)	1	0	1	1.154	0.142	0.142	0.092	0.092	
625		857-GB8-BP11	3mm厚鋁板	深灰色(AL2: ECK3M96295S-ZD1)	1	0	1	4.462	0.549	0.549	0.392	0.392	
626		857-GB9-BP6	3mm厚鋁板	深灰色(AL2: ECK3M96295S-ZD1)	1	0	1	1.154	0.142	0.142	0.092	0.092	
627		857-GB1-BP3	3mm厚鋁板	深灰色(AL2: ECK3M96295S-ZD1)	1	0	1	1.663	0.205	0.205	0.138	0.138	


		工程號: J-857	計算: HHQ	日期:	3/27/2023				送呈: 施哥				
		地盤名稱: 啟德6552	核對:	日期:					副本:				
地盤用鋁板B.M.表		項目類別: 攔河	批准:	日期:									
BM編號: EI5428		修改版次: G	A/C Code:	總V.F.:	684.11		總重量:	8296.18	此BM依據 資料計算				
序號	修改內容	鋁板圖號	鋁板名稱	顏色	實用	後備	總數	總重量	單件展開面積	總展開面積	單件V.F.	總V.F.	備註
									平方米		平方米		
628		857-GB1-BP14	3mm厚鋁板	深灰色(AL2: ECK3M96295S-ZD1)	1	0	1	1.154	0.142	0.142	0.092	0.092	
629		857-GB2-BP11	3mm厚鋁板	深灰色(AL2: ECK3M96295S-ZD1)	1	0	1	1.154	0.142	0.142	0.092	0.092	
630		857-GB2-BP23	3mm厚鋁板	深灰色(AL2: ECK3M96295S-ZD1)	1	0	1	2.681	0.330	0.330	0.230	0.230	
631		857-GB2-BP29	3mm厚鋁板	深灰色(AL2: ECK3M96295S-ZD1)	1	0	1	3.126	0.385	0.385	0.271	0.271	
632		857-GB2-BP32	3mm厚鋁板	深灰色(AL2: ECK3M96295S-ZD1)	1	0	1	1.917	0.236	0.236	0.161	0.161	
633		857-GB3-BP4	3mm厚鋁板	深灰色(AL2: ECK3M96295S-ZD1)	1	0	1	2.045	0.251	0.251	0.173	0.173	
634		857-GB3-BP24	3mm厚鋁板	深灰色(AL2: ECK3M96295S-ZD1)	1	0	1	1.154	0.142	0.142	0.092	0.092	
635		857-GB3-BP40	3mm厚鋁板	深灰色(AL2: ECK3M96295S-ZD1)	1	0	1	1.027	0.126	0.126	0.080	0.080	
636		857-GB4-BP13	3mm厚鋁板	深灰色(AL2: ECK3M96295S-ZD1)	1	0	1	1.154	0.142	0.142	0.092	0.092	
637		857-GB4-BP22	3mm厚鋁板	深灰色(AL2: ECK3M96295S-ZD1)	1	0	1	1.154	0.142	0.142	0.092	0.092	
638		857-GB4-BP30	3mm厚鋁板	深灰色(AL2: ECK3M96295S-ZD1)	1	0	1	1.154	0.142	0.142	0.092	0.092	
639		857-GB5-BP6	3mm厚鋁板	深灰色(AL2: ECK3M96295S-ZD1)	1	0	1	1.548	0.190	0.190	0.128	0.128	
640		857-GB6-BP2	3mm厚鋁板	深灰色(AL2: ECK3M96295S-ZD1)	1	0	1	1.154	0.142	0.142	0.092	0.092	
641		857-GB6-BP11	3mm厚鋁板	深灰色(AL2: ECK3M96295S-ZD1)	1	0	1	4.462	0.549	0.549	0.392	0.392	
642		857-GB7-BP9	3mm厚鋁板	深灰色(AL2: ECK3M96295S-ZD1)	1	0	1	1.154	0.142	0.142	0.092	0.092	
643		857-GB8-BP13	3mm厚鋁板	深灰色(AL2: ECK3M96295S-ZD1)	1	0	1	1.154	0.142	0.142	0.092	0.092	
644		857-GB9-BP2	3mm厚鋁板	深灰色(AL2: ECK3M96295S-ZD1)	1	0	1	1.917	0.236	0.236	0.161	0.161	
645		857-GB9-BP15	3mm厚鋁板	深灰色(AL2: ECK3M96295S-ZD1)	1	0	1	2.999	0.369	0.369	0.259	0.259	
646		857-GB1-BP5	3mm厚鋁板	深灰色(AL2: ECK3M96295S-ZD1)	1	0	1	4.677	0.575	0.575	0.412	0.412	


		工程號: J-857	計算: HHQ	日期:	3/27/2023				送呈: 施哥				
		地盤名稱: 啟德6552	核對:	日期:					副本:				
地盤用鋁板B.M.表		項目類別: 攔河	批准:	日期:									
BM編號: EI5428		修改版次: G	A/C Code:	總V.F.:	684.11		總重量:	8296.18	此BM依據 資料計算				
序號	修改內容	鋁板圖號	鋁板名稱	顏色	實用	後備	總數	總重量	單件展開面積	總展開面積	單件V.F.	總V.F.	備註
									平方米		平方米		
647		857-GB1-BP13	3mm厚鋁板	深灰色(AL2: ECK3M96295S-ZD1)	1	0	1	3.837	0.472	0.472	0.335	0.335	
648		857-GB1-BP25	3mm厚鋁板	深灰色(AL2: ECK3M96295S-ZD1)	1	0	1	4.173	0.513	0.513	0.366	0.366	
649		857-GB1-BP29	3mm厚鋁板	深灰色(AL2: ECK3M96295S-ZD1)	1	0	1	4.028	0.495	0.495	0.353	0.353	
650		857-GB2-BP3	3mm厚鋁板	深灰色(AL2: ECK3M96295S-ZD1)	1	0	1	4.387	0.540	0.540	0.385	0.385	
651		857-GB2-BP10	3mm厚鋁板	深灰色(AL2: ECK3M96295S-ZD1)	1	0	1	3.837	0.472	0.472	0.335	0.335	
652		857-GB2-BP22	3mm厚鋁板	深灰色(AL2: ECK3M96295S-ZD1)	1	0	1	3.774	0.464	0.464	0.330	0.330	
653		857-GB2-BP31	3mm厚鋁板	深灰色(AL2: ECK3M96295S-ZD1)	1	0	1	4.334	0.533	0.533	0.380	0.380	
654		857-GB2-BP35	3mm厚鋁板	深灰色(AL2: ECK3M96295S-ZD1)	1	0	1	4.799	0.590	0.590	0.423	0.423	
655		857-GB3-BP3	3mm厚鋁板	深灰色(AL2: ECK3M96295S-ZD1)	1	0	1	4.822	0.593	0.593	0.425	0.425	
656		857-GB3-BP6	3mm厚鋁板	深灰色(AL2: ECK3M96295S-ZD1)	1	0	1	3.265	0.402	0.402	0.283	0.283	
657		857-GB3-BP23	3mm厚鋁板	深灰色(AL2: ECK3M96295S-ZD1)	1	0	1	3.837	0.472	0.472	0.335	0.335	
658		857-GB3-BP35	3mm厚鋁板	深灰色(AL2: ECK3M96295S-ZD1)	1	0	1	3.219	0.396	0.396	0.279	0.279	
659		857-GB4-BP8	3mm厚鋁板	深灰色(AL2: ECK3M96295S-ZD1)	1	0	1	3.138	0.386	0.386	0.272	0.272	
660		857-GB4-BP21	3mm厚鋁板	深灰色(AL2: ECK3M96295S-ZD1)	1	0	1	3.507	0.431	0.431	0.305	0.305	
661		857-GB4-BP39	3mm厚鋁板	深灰色(AL2: ECK3M96295S-ZD1)	1	0	1	3.201	0.394	0.394	0.278	0.278	
662		857-GB4-BP44	3mm厚鋁板	深灰色(AL2: ECK3M96295S-ZD1)	1	0	1	3.850	0.474	0.474	0.337	0.337	
663		857-GB5-BP5	3mm厚鋁板	深灰色(AL2: ECK3M96295S-ZD1)	1	0	1	4.537	0.558	0.558	0.399	0.399	
664		857-GB6-BP1	3mm厚鋁板	深灰色(AL2: ECK3M96295S-ZD1)	1	0	1	4.886	0.601	0.601	0.431	0.431	
665		857-GB6-BP10a	3mm厚鋁板	深灰色(AL2: ECK3M96295S-ZD1)	1	0	1	3.117	0.383	0.383	0.270	0.270	


		工程號: J-857	計算: HHQ	日期:	3/27/2023				送呈: 施哥				
		地盤名稱: 啟德6552	核對:	日期:					副本:				
地盤用鋁板B.M.表		項目類別: 攔河	批准:	日期:									
BM編號: EI5428		修改版次: G	A/C Code:	總V.F.:	684.11		總重量:	8296.18	此BM依據 資料計算				
序號	修改內容	鋁板圖號	鋁板名稱	顏色	實用	後備	總數	總重量	單件展開面積	總展開面積	單件V.F.	總V.F.	備註
									平方米		平方米		
666		857-GB6-BP13	3mm厚鋁板	深灰色(AL2: ECK3M96295S-ZD1)	1	0	1	4.588	0.564	0.564	0.404	0.404	
667		857-GB6-BP15	3mm厚鋁板	深灰色(AL2: ECK3M96295S-ZD1)	1	0	1	4.440	0.546	0.546	0.390	0.390	
668		857-GB7-BP8	3mm厚鋁板	深灰色(AL2: ECK3M96295S-ZD1)	1	0	1	3.710	0.456	0.456	0.324	0.324	
669		857-GB8-BP3	3mm厚鋁板	深灰色(AL2: ECK3M96295S-ZD1)	1	0	1	3.613	0.444	0.444	0.315	0.315	
670		857-GB8-BP12a	3mm厚鋁板	深灰色(AL2: ECK3M96295S-ZD1)	1	0	1	3.117	0.383	0.383	0.270	0.270	
671		857-GB9-BP1	3mm厚鋁板	深灰色(AL2: ECK3M96295S-ZD1)	1	0	1	4.886	0.601	0.601	0.431	0.431	
672		857-GB9-BP11	3mm厚鋁板	深灰色(AL2: ECK3M96295S-ZD1)	1	0	1	4.077	0.501	0.501	0.357	0.357	
673		857-GB9-BP14	3mm厚鋁板	深灰色(AL2: ECK3M96295S-ZD1)	1	0	1	3.944	0.485	0.485	0.345	0.345	
674		857-GB1-BP6	3mm厚鋁板	深灰色(AL2: ECK3M96295S-ZD1)	1	0	1	4.262	0.524	0.524	0.374	0.374	
675		857-GB1-BP19	3mm厚鋁板	深灰色(AL2: ECK3M96295S-ZD1)	1	0	1	3.837	0.472	0.472	0.335	0.335	
676		857-GB1-BP26	3mm厚鋁板	深灰色(AL2: ECK3M96295S-ZD1)	1	0	1	3.901	0.480	0.480	0.341	0.341	
677		857-GB1-BP31	3mm厚鋁板	深灰色(AL2: ECK3M96295S-ZD1)	1	0	1	3.135	0.386	0.386	0.272	0.272	
678		857-GB2-BP4	3mm厚鋁板	深灰色(AL2: ECK3M96295S-ZD1)	1	0	1	3.219	0.396	0.396	0.279	0.279	
679		857-GB2-BP15	3mm厚鋁板	深灰色(AL2: ECK3M96295S-ZD1)	1	0	1	3.837	0.472	0.472	0.335	0.335	
680		857-GB2-BP36	3mm厚鋁板	深灰色(AL2: ECK3M96295S-ZD1)	1	0	1	3.265	0.402	0.402	0.283	0.283	
681		857-GB2-BP39	3mm厚鋁板	深灰色(AL2: ECK3M96295S-ZD1)	1	0	1	4.822	0.593	0.593	0.425	0.425	
682		857-GB3-BP7	3mm厚鋁板	深灰色(AL2: ECK3M96295S-ZD1)	1	0	1	4.802	0.591	0.591	0.423	0.423	
683		857-GB3-BP11	3mm厚鋁板	深灰色(AL2: ECK3M96295S-ZD1)	1	0	1	4.334	0.533	0.533	0.380	0.380	
684		857-GB3-BP16	3mm厚鋁板	深灰色(AL2: ECK3M96295S-ZD1)	1	0	1	3.774	0.464	0.464	0.330	0.330	


		工程號: J-857	計算: HHQ	日期:	3/27/2023				送呈: 施哥				
		地盤名稱: 啟德6552	核對:	日期:					副本:				
地盤用鋁板B.M.表		項目類別: 攔河	批准:	日期:									
BM編號: EI5428		修改版次: G	A/C Code:	總V.F.:	684.11		總重量:	8296.18	此BM依據 資料計算				
序號	修改內容	鋁板圖號	鋁板名稱	顏色	實用	後備	總數	總重量	單件展開面積	總展開面積	單件V.F.	總V.F.	備註
									平方米		平方米		
685		857-GB3-BP29	3mm厚鋁板	深灰色(AL2: ECK3M96295S-ZD1)	1	0	1	3.837	0.472	0.472	0.335	0.335	
686		857-GB3-BP36	3mm厚鋁板	深灰色(AL2: ECK3M96295S-ZD1)	1	0	1	4.387	0.540	0.540	0.385	0.385	
687		857-GB4-BP10	3mm厚鋁板	深灰色(AL2: ECK3M96295S-ZD1)	1	0	1	4.122	0.507	0.507	0.361	0.361	
688		857-GB4-BP15	3mm厚鋁板	深灰色(AL2: ECK3M96295S-ZD1)	1	0	1	4.143	0.510	0.510	0.363	0.363	
689		857-GB4-BP27	3mm厚鋁板	深灰色(AL2: ECK3M96295S-ZD1)	1	0	1	3.201	0.394	0.394	0.278	0.278	
690		857-GB4-BP38c	3mm厚鋁板	深灰色(AL2: ECK3M96295S-ZD1)	1	0	1	3.201	0.394	0.394	0.278	0.278	
691		857-GB4-BP40	3mm厚鋁板	深灰色(AL2: ECK3M96295S-ZD1)	1	0	1	4.316	0.531	0.531	0.379	0.379	
692		857-GB4-BP45	3mm厚鋁板	深灰色(AL2: ECK3M96295S-ZD1)	1	0	1	3.295	0.405	0.405	0.286	0.286	
693		857-GB5-BP10	3mm厚鋁板	深灰色(AL2: ECK3M96295S-ZD1)	1	0	1	3.130	0.385	0.385	0.271	0.271	
694		857-GB6-BP7	3mm厚鋁板	深灰色(AL2: ECK3M96295S-ZD1)	1	0	1	3.509	0.432	0.432	0.306	0.306	
695		857-GB6-BP10	3mm厚鋁板	深灰色(AL2: ECK3M96295S-ZD1)	1	0	1	3.117	0.383	0.383	0.270	0.270	
696		857-GB7-BP4	3mm厚鋁板	深灰色(AL2: ECK3M96295S-ZD1)	1	0	1	3.613	0.444	0.444	0.315	0.315	
697		857-GB7-BP14	3mm厚鋁板	深灰色(AL2: ECK3M96295S-ZD1)	1	0	1	3.710	0.456	0.456	0.324	0.324	
698		857-GB8-BP7	3mm厚鋁板	深灰色(AL2: ECK3M96295S-ZD1)	1	0	1	4.440	0.546	0.546	0.390	0.390	
699		857-GB8-BP12	3mm厚鋁板	深灰色(AL2: ECK3M96295S-ZD1)	1	0	1	3.117	0.383	0.383	0.270	0.270	
700		857-GB9-BP7	3mm厚鋁板	深灰色(AL2: ECK3M96295S-ZD1)	1	0	1	4.886	0.601	0.601	0.431	0.431	
701		857-GB1-BP7	3mm厚鋁板	深灰色(AL2: ECK3M96295S-ZD1)	1	0	1	3.641	0.448	0.448	0.318	0.318	
702		857-GB1-BP10	3mm厚鋁板	深灰色(AL2: ECK3M96295S-ZD1)	1	0	1	4.290	0.528	0.528	0.377	0.377	
703		857-GB1-BP16	3mm厚鋁板	深灰色(AL2: ECK3M96295S-ZD1)	2	0	2	7.894	0.485	0.971	0.345	0.691	


		工程號: J-857	計算: HHQ	日期:	3/27/2023				送呈: 施哥				
		地盤名稱: 啟德6552	核對:	日期:					副本:				
地盤用鋁板B.M.表		項目類別: 攔河	批准:	日期:									
BM編號: EI5428		修改版次: G	A/C Code:	總V.F.:	684.11		總重量:	8296.18	此BM依據 資料計算				
序號	修改內容	鋁板圖號	鋁板名稱	顏色	實用	後備	總數	總重量	單件展開面積	總展開面積	單件V.F.	總V.F.	備註
									平方米		平方米		
704		857-GB1-BP22	3mm厚鋁板	深灰色(AL2: ECK3M96295S-ZD1)	1	0	1	4.290	0.528	0.528	0.377	0.377	
705		857-GB1-BP34	3mm厚鋁板	深灰色(AL2: ECK3M96295S-ZD1)	1	0	1	3.443	0.423	0.423	0.300	0.300	
706		857-GB2-BP7	3mm厚鋁板	深灰色(AL2: ECK3M96295S-ZD1)	1	0	1	4.290	0.528	0.528	0.377	0.377	
707		857-GB2-BP12	3mm厚鋁板	深灰色(AL2: ECK3M96295S-ZD1)	2	0	2	7.894	0.485	0.971	0.345	0.691	
708		857-GB2-BP18	3mm厚鋁板	深灰色(AL2: ECK3M96295S-ZD1)	1	0	1	4.290	0.528	0.528	0.377	0.377	
709		857-GB3-BP20	3mm厚鋁板	深灰色(AL2: ECK3M96295S-ZD1)	1	0	1	4.290	0.528	0.528	0.377	0.377	
710		857-GB3-BP26	3mm厚鋁板	深灰色(AL2: ECK3M96295S-ZD1)	2	0	2	7.894	0.485	0.971	0.345	0.691	
711		857-GB3-BP32	3mm厚鋁板	深灰色(AL2: ECK3M96295S-ZD1)	1	0	1	4.290	0.528	0.528	0.377	0.377	
712		857-GB4-BP5	3mm厚鋁板	深灰色(AL2: ECK3M96295S-ZD1)	1	0	1	3.443	0.423	0.423	0.300	0.300	
713		857-GB4-BP18	3mm厚鋁板	深灰色(AL2: ECK3M96295S-ZD1)	1	0	1	4.313	0.531	0.531	0.379	0.379	
714		857-GB4-BP24	3mm厚鋁板	深灰色(AL2: ECK3M96295S-ZD1)	1	0	1	2.929	0.360	0.360	0.253	0.253	
715		857-GB4-BP38	3mm厚鋁板	深灰色(AL2: ECK3M96295S-ZD1)	2	0	2	7.894	0.485	0.971	0.345	0.691	
716		857-GB4-BP41	3mm厚鋁板	深灰色(AL2: ECK3M96295S-ZD1)	1	0	1	3.697	0.455	0.455	0.323	0.323	
717		857-GB5-BP1	3mm厚鋁板	深灰色(AL2: ECK3M96295S-ZD1)	1	0	1	4.046	0.498	0.498	0.354	0.354	
718		857-GB5-BP4	3mm厚鋁板	深灰色(AL2: ECK3M96295S-ZD1)	6	0	6	23.681	0.485	2.913	0.345	2.072	
719		857-GB5-BP8	3mm厚鋁板	深灰色(AL2: ECK3M96295S-ZD1)	4	0	4	15.787	0.485	1.942	0.345	1.381	
720		857-GB5-BP13	3mm厚鋁板	深灰色(AL2: ECK3M96295S-ZD1)	1	0	1	4.265	0.525	0.525	0.374	0.374	
721		857-GB6-BP4	3mm厚鋁板	深灰色(AL2: ECK3M96295S-ZD1)	1	0	1	3.601	0.443	0.443	0.314	0.314	
722		857-GB6-BP7A	3mm厚鋁板	深灰色(AL2: ECK3M96295S-ZD1)	1	0	1	2.888	0.355	0.355	0.249	0.249	


		工程號: J-857	計算: HHQ	日期:	3/27/2023				送呈: 施哥				
		地盤名稱: 啟德6552	核對:	日期:					副本:				
地盤用鋁板B.M.表		項目類別: 攔河	批准:	日期:									
BM編號: EI5428		修改版次: G	A/C Code:	總V.F.:	684.11		總重量:	8296.18	此BM依據 資料計算				
序號	修改內容	鋁板圖號	鋁板名稱	顏色	實用	後備	總數	總重量	單件展開面積	總展開面積	單件V.F.	總V.F.	備註
									平方米		平方米		
723		857-GB6-BP17	3mm厚鋁板	深灰色(AL2: ECK3M96295S-ZD1)	5	0	5	19.734	0.485	2.427	0.345	1.727	
724		857-GB7-BP2	3mm厚鋁板	深灰色(AL2: ECK3M96295S-ZD1)	5	0	5	19.734	0.485	2.427	0.345	1.727	
725		857-GB7-BP7	3mm厚鋁板	深灰色(AL2: ECK3M96295S-ZD1)	2	0	2	7.894	0.485	0.971	0.345	0.691	
726		857-GB7-BP11	3mm厚鋁板	深灰色(AL2: ECK3M96295S-ZD1)	4	0	4	15.787	0.485	1.942	0.345	1.381	
727		857-GB8-BP5	3mm厚鋁板	深灰色(AL2: ECK3M96295S-ZD1)	10	0	10	39.468	0.485	4.855	0.345	3.453	
728		857-GB9-BP4	3mm厚鋁板	深灰色(AL2: ECK3M96295S-ZD1)	1	0	1	3.601	0.443	0.443	0.314	0.314	
729		857-GB9-BP8	3mm厚鋁板	深灰色(AL2: ECK3M96295S-ZD1)	1	0	1	4.265	0.525	0.525	0.374	0.374	
730		857-GB9-BP13	3mm厚鋁板	深灰色(AL2: ECK3M96295S-ZD1)	4	0	4	15.787	0.485	1.942	0.345	1.381	
731		857-GB9-BP17	3mm厚鋁板	深灰色(AL2: ECK3M96295S-ZD1)	5	0	5	19.734	0.485	2.427	0.345	1.727	
732		857-GB9-BP20	3mm厚鋁板	深灰色(AL2: ECK3M96295S-ZD1)	1	0	1	3.947	0.485	0.485	0.345	0.345	
733		857-GB9-BP20a	3mm厚鋁板	深灰色(AL2: ECK3M96295S-ZD1)	2	0	2	7.894	0.485	0.971	0.345	0.691	
734		857-GB1-BP30/1	3mm厚鋁板	深灰色(AL2: ECK3M96295S-ZD1)	1	0	1	3.187	0.392	0.392	0.276	0.276	
735		857-GB2-BP1	3mm厚鋁板	深灰色(AL2: ECK3M96295S-ZD1)	1	0	1	3.862	0.475	0.475	0.338	0.338	
736		857-GB4-BP9/1	3mm厚鋁板	深灰色(AL2: ECK3M96295S-ZD1)	1	0	1	1.533	0.189	0.189	0.126	0.126	
737		857-GB1-BP30/2	3mm厚鋁板	深灰色(AL2: ECK3M96295S-ZD1)	1	0	1	1.533	0.189	0.189	0.126	0.126	
738		857-GB3-BP38	3mm厚鋁板	深灰色(AL2: ECK3M96295S-ZD1)	1	0	1	3.862	0.475	0.475	0.338	0.338	
739		857-GB4-BP9/2	3mm厚鋁板	深灰色(AL2: ECK3M96295S-ZD1)	1	0	1	3.251	0.400	0.400	0.282	0.282	
740		857-GB2-BP20	3mm厚鋁板	深灰色(AL2: ECK3M96295S-ZD1)	1	0	1	3.415	0.420	0.420	0.297	0.297	
741		857-GB3-BP1	3mm厚鋁板	深灰色(AL2: ECK3M96295S-ZD1)	1	0	1	3.351	0.412	0.412	0.291	0.291	


		工程號: J-857	計算: HHQ	日期:	3/27/2023				送呈: 施哥				
		地盤名稱: 啟德6552	核對:	日期:					副本:				
地盤用鋁板B.M.表		項目類別: 攔河	批准:	日期:									
BM編號: EI5428		修改版次: G	A/C Code:	總V.F.:	684.11		總重量:	8296.18	此BM依據 資料計算				
序號	修改內容	鋁板圖號	鋁板名稱	顏色	實用	後備	總數	總重量	單件展開面積	總展開面積	單件V.F.	總V.F.	備註
									平方米		平方米		
742		857-GB4-BP36	3mm厚鋁板	深灰色(AL2: ECK3M96295S-ZD1)	1	0	1	3.479	0.428	0.428	0.303	0.303	
743		857-GB2-BP24	3mm厚鋁板	深灰色(AL2: ECK3M96295S-ZD1)	1	0	1	2.336	0.287	0.287	0.199	0.199	
744		857-GB3-BP41	3mm厚鋁板	深灰色(AL2: ECK3M96295S-ZD1)	1	0	1	2.336	0.287	0.287	0.199	0.199	
745		857-GB2-BP26	3mm厚鋁板	深灰色(AL2: ECK3M96295S-ZD1)	1	0	1	4.616	0.568	0.568	0.406	0.406	
746		857-GB3-BP14	3mm厚鋁板	深灰色(AL2: ECK3M96295S-ZD1)	1	0	1	4.667	0.574	0.574	0.411	0.411	
747		857-GB3-BP39	3mm厚鋁板	深灰色(AL2: ECK3M96295S-ZD1)	1	0	1	4.616	0.568	0.568	0.406	0.406	
748		857-GB2-BP28	3mm厚鋁板	深灰色(AL2: ECK3M96295S-ZD1)	1	0	1	4.667	0.574	0.574	0.411	0.411	
749		857-GB2-BP27	3mm厚鋁板	深灰色(AL2: ECK3M96295S-ZD1)	1	0	1	5.185	0.638	0.638	0.458	0.458	
750		857-GB2-BP2	3mm厚鋁板	深灰色(AL2: ECK3M96295S-ZD1)	1	0	1	3.638	0.447	0.447	0.317	0.317	
751		857-GB2-BP34/2	3mm厚鋁板	深灰色(AL2: ECK3M96295S-ZD1)	1	0	1	2.080	0.256	0.256	0.176	0.176	
752		857-GB3-BP8/2	3mm厚鋁板	深灰色(AL2: ECK3M96295S-ZD1)	1	0	1	1.610	0.198	0.198	0.133	0.133	
753		857-GB2-BP34/1	3mm厚鋁板	深灰色(AL2: ECK3M96295S-ZD1)	1	0	1	1.607	0.198	0.198	0.133	0.133	
754		857-GB3-BP8/1	3mm厚鋁板	深灰色(AL2: ECK3M96295S-ZD1)	1	0	1	2.080	0.256	0.256	0.176	0.176	
755		857-GB3-BP37	3mm厚鋁板	深灰色(AL2: ECK3M96295S-ZD1)	1	0	1	3.638	0.447	0.447	0.317	0.317	
756		857-GB2-BP41	3mm厚鋁板	深灰色(AL2: ECK3M96295S-ZD1)	1	0	1	2.257	0.278	0.278	0.192	0.192	
757		857-GB3-BP18	3mm厚鋁板	深灰色(AL2: ECK3M96295S-ZD1)	1	0	1	3.402	0.418	0.418	0.296	0.296	
758		857-GB3-BP15	3mm厚鋁板	深灰色(AL2: ECK3M96295S-ZD1)	1	0	1	5.185	0.638	0.638	0.458	0.458	
759		857-GB3-BP19	3mm厚鋁板	深灰色(AL2: ECK3M96295S-ZD1)	1	0	1	4.297	0.529	0.529	0.377	0.377	
760		857-GB3-BP34	3mm厚鋁板	深灰色(AL2: ECK3M96295S-ZD1)	1	0	1	2.604	0.320	0.320	0.223	0.223	


		工程號: J-857	計算: HHQ	日期:	3/27/2023				送呈: 施哥				
		地盤名稱: 啟德6552	核對:	日期:					副本:				
地盤用鋁板B.M.表		項目類別: 攔河	批准:	日期:									
BM編號: EI5428		修改版次: G	A/C Code:	總V.F.:	684.11		總重量:	8296.18	此BM依據 資料計算				
序號	修改內容	鋁板圖號	鋁板名稱	顏色	實用	後備	總數	總重量	單件展開面積	總展開面積	單件V.F.	總V.F.	備註
									平方米		平方米		
761		857-GB4-BP4	3mm厚鋁板	深灰色(AL2: ECK3M96295S-ZD1)	1	0	1	3.449	0.424	0.424	0.300	0.300	
762		857-GB4-BP17	3mm厚鋁板	深灰色(AL2: ECK3M96295S-ZD1)	1	0	1	4.320	0.531	0.531	0.379	0.379	
763		857-GB1-BP9	3mm厚鋁板	深灰色(AL2: ECK3M96295S-ZD1)	1	0	1	4.297	0.529	0.529	0.377	0.377	
764		857-GB1-BP24	3mm厚鋁板	深灰色(AL2: ECK3M96295S-ZD1)	1	0	1	3.559	0.438	0.438	0.310	0.310	
765		857-GB2-BP6	3mm厚鋁板	深灰色(AL2: ECK3M96295S-ZD1)	1	0	1	4.297	0.529	0.529	0.377	0.377	
766		857-GB3-BP33	3mm厚鋁板	深灰色(AL2: ECK3M96295S-ZD1)	1	0	1	4.297	0.529	0.529	0.377	0.377	
767		857-GB4-BP16	3mm厚鋁板	深灰色(AL2: ECK3M96295S-ZD1)	1	0	1	3.528	0.434	0.434	0.307	0.307	
768		857-GB1-BP8	3mm厚鋁板	深灰色(AL2: ECK3M96295S-ZD1)	1	0	1	3.648	0.449	0.449	0.318	0.318	
769		857-GB1-BP23	3mm厚鋁板	深灰色(AL2: ECK3M96295S-ZD1)	1	0	1	4.297	0.529	0.529	0.377	0.377	
770		857-GB1-BP35	3mm厚鋁板	深灰色(AL2: ECK3M96295S-ZD1)	1	0	1	3.449	0.424	0.424	0.300	0.300	
771		857-GB2-BP5	3mm厚鋁板	深灰色(AL2: ECK3M96295S-ZD1)	1	0	1	2.604	0.320	0.320	0.223	0.223	
772		857-GB2-BP19	3mm厚鋁板	深灰色(AL2: ECK3M96295S-ZD1)	1	0	1	4.297	0.529	0.529	0.377	0.377	
773		857-GB4-BP32	3mm厚鋁板	深灰色(AL2: ECK3M96295S-ZD1)	1	0	1	2.832	0.348	0.348	0.244	0.244	
774		857-GB4-BP33	3mm厚鋁板	深灰色(AL2: ECK3M96295S-ZD1)	1	0	1	2.814	0.346	0.346	0.243	0.243	
775		857-GB4-BP34	3mm厚鋁板	深灰色(AL2: ECK3M96295S-ZD1)	1	0	1	2.826	0.348	0.348	0.244	0.244	
776		857-GB4-BP35	3mm厚鋁板	深灰色(AL2: ECK3M96295S-ZD1)	1	0	1	2.003	0.246	0.246	0.169	0.169	
777		857-GB5-BP7	3mm厚鋁板	深灰色(AL2: ECK3M96295S-ZD1)	1	0	1	4.002	0.492	0.492	0.350	0.350	
778		857-GB1-BP4	3mm厚鋁板	深灰色(AL2: ECK3M96295S-ZD1)	1	0	1	3.951	0.486	0.486	0.346	0.346	
779		857-GB1-BP12	3mm厚鋁板	深灰色(AL2: ECK3M96295S-ZD1)	1	0	1	3.111	0.383	0.383	0.269	0.269	


		工程號: J-857	計算: HHQ	日期:	3/27/2023				送呈: 施哥				
		地盤名稱: 啟德6552	核對:	日期:					副本:				
地盤用鋁板B.M.表		項目類別: 攔河	批准:	日期:									
BM編號: EI5428		修改版次: G	A/C Code:	總V.F.:	684.11		總重量:	8296.18	此BM依據 資料計算				
序號	修改內容	鋁板圖號	鋁板名稱	顏色	實用	後備	總數	總重量	單件展開面積	總展開面積	單件V.F.	總V.F.	備註
									平方米		平方米		
780		857-GB1-BP15	3mm厚鋁板	深灰色(AL2: ECK3M96295S-ZD1)	1	0	1	3.701	0.455	0.455	0.323	0.323	
781		857-GB1-BP21	3mm厚鋁板	深灰色(AL2: ECK3M96295S-ZD1)	1	0	1	4.185	0.515	0.515	0.367	0.367	
782		857-GB1-BP28	3mm厚鋁板	深灰色(AL2: ECK3M96295S-ZD1)	1	0	1	3.302	0.406	0.406	0.287	0.287	
783		857-GB1-BP33	3mm厚鋁板	深灰色(AL2: ECK3M96295S-ZD1)	1	0	1	3.337	0.410	0.410	0.290	0.290	
784		857-GB2-BP9	3mm厚鋁板	深灰色(AL2: ECK3M96295S-ZD1)	1	0	1	3.111	0.383	0.383	0.269	0.269	
785		857-GB2-BP11a	3mm厚鋁板	深灰色(AL2: ECK3M96295S-ZD1)	1	0	1	3.701	0.455	0.455	0.323	0.323	
786		857-GB2-BP17	3mm厚鋁板	深灰色(AL2: ECK3M96295S-ZD1)	1	0	1	4.185	0.515	0.515	0.367	0.367	
787		857-GB2-BP21	3mm厚鋁板	深灰色(AL2: ECK3M96295S-ZD1)	1	0	1	3.047	0.375	0.375	0.264	0.264	
788		857-GB2-BP30	3mm厚鋁板	深灰色(AL2: ECK3M96295S-ZD1)	1	0	1	3.607	0.444	0.444	0.315	0.315	
789		857-GB2-BP33	3mm厚鋁板	深灰色(AL2: ECK3M96295S-ZD1)	1	0	1	4.075	0.501	0.501	0.357	0.357	
790		857-GB3-BP2	3mm厚鋁板	深灰色(AL2: ECK3M96295S-ZD1)	1	0	1	4.096	0.504	0.504	0.359	0.359	
791		857-GB3-BP5	3mm厚鋁板	深灰色(AL2: ECK3M96295S-ZD1)	1	0	1	2.538	0.312	0.312	0.217	0.217	
792		857-GB3-BP22	3mm厚鋁板	深灰色(AL2: ECK3M96295S-ZD1)	1	0	1	3.111	0.383	0.383	0.269	0.269	
793		857-GB3-BP25	3mm厚鋁板	深灰色(AL2: ECK3M96295S-ZD1)	1	0	1	3.701	0.455	0.455	0.323	0.323	
794		857-GB3-BP31	3mm厚鋁板	深灰色(AL2: ECK3M96295S-ZD1)	1	0	1	4.185	0.515	0.515	0.367	0.367	
795		857-GB4-BP7	3mm厚鋁板	深灰色(AL2: ECK3M96295S-ZD1)	1	0	1	2.411	0.297	0.297	0.206	0.206	
796		857-GB4-BP20	3mm厚鋁板	深灰色(AL2: ECK3M96295S-ZD1)	1	0	1	2.780	0.342	0.342	0.239	0.239	
797		857-GB4-BP23	3mm厚鋁板	深灰色(AL2: ECK3M96295S-ZD1)	1	0	1	2.823	0.347	0.347	0.243	0.243	
798		857-GB4-BP37	3mm厚鋁板	深灰色(AL2: ECK3M96295S-ZD1)	1	0	1	3.383	0.416	0.416	0.294	0.294	


		工程號: J-857	計算: HHQ	日期:	3/27/2023				送呈: 施哥				
		地盤名稱: 啟德6552	核對:	日期:					副本:				
地盤用鋁板B.M.表		項目類別: 攔河	批准:	日期:									
BM編號: EI5428		修改版次: G	A/C Code:	總V.F.:	684.11		總重量:	8296.18	此BM依據 資料計算				
序號	修改內容	鋁板圖號	鋁板名稱	顏色	實用	後備	總數	總重量	單件展開面積	總展開面積	單件V.F.	總V.F.	備註
									平方米		平方米		
799		857-GB4-BP43	3mm厚鋁板	深灰色(AL2: ECK3M96295S-ZD1)	1	0	1	3.124	0.384	0.384	0.271	0.271	
800		857-GB4-BP47	3mm厚鋁板	深灰色(AL2: ECK3M96295S-ZD1)	1	0	1	3.938	0.484	0.484	0.345	0.345	
801		857-GB5-BP3	3mm厚鋁板	深灰色(AL2: ECK3M96295S-ZD1)	1	0	1	3.811	0.469	0.469	0.333	0.333	
802		857-GB5-BP12	3mm厚鋁板	深灰色(AL2: ECK3M96295S-ZD1)	1	0	1	4.159	0.512	0.512	0.365	0.365	
803		857-GB6-BP3	3mm厚鋁板	深灰色(AL2: ECK3M96295S-ZD1)	1	0	1	3.495	0.430	0.430	0.304	0.304	
804		857-GB6-BP12	3mm厚鋁板	深灰色(AL2: ECK3M96295S-ZD1)	1	0	1	3.862	0.475	0.475	0.338	0.338	
805		857-GB6-BP14	3mm厚鋁板	深灰色(AL2: ECK3M96295S-ZD1)	1	0	1	3.714	0.457	0.457	0.324	0.324	
806		857-GB7-BP6	3mm厚鋁板	深灰色(AL2: ECK3M96295S-ZD1)	1	0	1	2.984	0.367	0.367	0.258	0.258	
807		857-GB7-BP10	3mm厚鋁板	深灰色(AL2: ECK3M96295S-ZD1)	1	0	1	3.828	0.471	0.471	0.335	0.335	
808		857-GB8-BP2	3mm厚鋁板	深灰色(AL2: ECK3M96295S-ZD1)	1	0	1	2.887	0.355	0.355	0.249	0.249	
809		857-GB8-BP9	3mm厚鋁板	深灰色(AL2: ECK3M96295S-ZD1)	1	0	1	3.862	0.475	0.475	0.338	0.338	
810		857-GB8-BP14	3mm厚鋁板	深灰色(AL2: ECK3M96295S-ZD1)	1	0	1	4.159	0.512	0.512	0.365	0.365	
811		857-GB9-BP3	3mm厚鋁板	深灰色(AL2: ECK3M96295S-ZD1)	1	0	1	3.495	0.430	0.430	0.304	0.304	
812		857-GB9-BP10	3mm厚鋁板	深灰色(AL2: ECK3M96295S-ZD1)	1	0	1	2.841	0.349	0.349	0.245	0.245	
813		857-GB9-BP16	3mm厚鋁板	深灰色(AL2: ECK3M96295S-ZD1)	1	0	1	2.874	0.354	0.354	0.248	0.248	
814		857-GB9-BP19	3mm厚鋁板	深灰色(AL2: ECK3M96295S-ZD1)	1	0	1	4.159	0.512	0.512	0.365	0.365	
815		857-GB5-BP9	3mm厚鋁板	深灰色(AL2: ECK3M96295S-ZD1)	1	0	1	4.728	0.582	0.582	0.416	0.416	
816		857-GB7-BP3	3mm厚鋁板	深灰色(AL2: ECK3M96295S-ZD1)	1	0	1	4.580	0.563	0.563	0.403	0.403	
817		857-GB8-BP6	3mm厚鋁板	深灰色(AL2: ECK3M96295S-ZD1)	1	0	1	4.644	0.571	0.571	0.409	0.409	

		工程號: J-857	計算: HHQ	日期:	3/27/2023				送呈: 施哥				
		地盤名稱: 啟德6552	核對:	日期:					副本:				
地盤用鋁板B.M.表		項目類別: 攔河	批准:	日期:									
BM編號: EI5428		修改版次: G	A/C Code:	總V.F.:	684.11		總重量:	8296.18	此BM依據 資料計算				
序號	修改內容	鋁板圖號	鋁板名稱	顏色	實用	後備	總數	總重量	單件展開面積	總展開面積	單件V.F.	總V.F.	備註
									平方米		平方米		
818		857-GB6-BP16	3mm厚鋁板	深灰色(AL2: ECK3M96295S-ZD1)	1	0	1	4.580	0.563	0.563	0.403	0.403	
819		857-GB8-BP4	3mm厚鋁板	深灰色(AL2: ECK3M96295S-ZD1)	1	0	1	4.644	0.571	0.571	0.409	0.409	
820		857-GB9-BP12	3mm厚鋁板	深灰色(AL2: ECK3M96295S-ZD1)	1	0	1	3.944	0.485	0.485	0.345	0.345	
821		857-GB5-BP14	3mm厚鋁板	銅色 (AL1: ECD3M96294S-ZD1)	1	0	1	3.767	0.463	0.463	0.349	0.349	
822		857-GB6-BP18	3mm厚鋁板	銅色 (AL1: ECD3M96294S-ZD1)	1	0	1	3.414	0.420	0.420	0.315	0.315	
823		857-GB8-BP15	3mm厚鋁板	銅色 (AL1: ECD3M96294S-ZD1)	1	0	1	4.640	0.571	0.571	0.434	0.434	
824		857-GB9-BP21	3mm厚鋁板	銅色 (AL1: ECD3M96294S-ZD1)	1	0	1	4.961	0.610	0.610	0.465	0.465	
825		857-GB12-BP8	3mm厚鋁板	銅色 (AL1: ECD3M96294S-ZD1)	1	0	1	4.662	0.573	0.573	0.436	0.436	
826		857-GB5-BP15	3mm厚鋁板	銅色 (AL1: ECD3M96294S-ZD1)	1	0	1	3.627	0.446	0.446	0.335	0.335	
827		857-GB5-BP21	3mm厚鋁板	銅色 (AL1: ECD3M96294S-ZD1)	1	0	1	5.126	0.630	0.630	0.481	0.481	
828		857-GB5-BP25	3mm厚鋁板	銅色 (AL1: ECD3M96294S-ZD1)	1	0	1	4.316	0.531	0.531	0.402	0.402	
829		857-GB6-BP19	3mm厚鋁板	銅色 (AL1: ECD3M96294S-ZD1)	1	0	1	4.262	0.524	0.524	0.397	0.397	
830		857-GB8-BP17	3mm厚鋁板	銅色 (AL1: ECD3M96294S-ZD1)	1	0	1	4.500	0.554	0.554	0.420	0.420	
831		857-GB9-BP27	3mm厚鋁板	銅色 (AL1: ECD3M96294S-ZD1)	1	0	1	4.380	0.539	0.539	0.408	0.408	
832		857-GB12-BP9	3mm厚鋁板	銅色 (AL1: ECD3M96294S-ZD1)	1	0	1	4.545	0.559	0.559	0.424	0.424	
833		857-GB7-BP15g	3mm厚鋁板	銅色 (AL1: ECD3M96294S-ZD1)	1	0	1	4.421	0.544	0.544	0.412	0.412	
834		857-GB5-BP17	3mm厚鋁板	銅色 (AL1: ECD3M96294S-ZD1)	1	0	1	4.946	0.608	0.608	0.463	0.463	
835		857-GB6-BP21a	3mm厚鋁板	銅色 (AL1: ECD3M96294S-ZD1)	1	0	1	3.889	0.478	0.478	0.361	0.361	
836		857-GB8-BP19a	3mm厚鋁板	銅色 (AL1: ECD3M96294S-ZD1)	1	0	1	3.889	0.478	0.478	0.361	0.361	

		工程號: J-857	計算: HHQ	日期:	3/27/2023				送呈: 施哥				
		地盤名稱: 啟德6552	核對:	日期:					副本:				
地盤用鋁板B.M.表		項目類別: 攔河	批准:	日期:									
BM編號: EI5428		修改版次: G	A/C Code:	總V.F.:	684.11		總重量:	8296.18	此BM依據 資料計算				
序號	修改內容	鋁板圖號	鋁板名稱	顏色	實用	後備	總數	總重量	單件展開面積	總展開面積	單件V.F.	總V.F.	備註
									平方米		平方米		
837		857-GB9-BP23	3mm厚鋁板	銅色 (AL1: ECD3M96294S-ZD1)	1	0	1	5.724	0.704	0.704	0.539	0.539	
838		857-GB9-BP29a	3mm厚鋁板	銅色 (AL1: ECD3M96294S-ZD1)	1	0	1	3.889	0.478	0.478	0.361	0.361	
839		857-GB9-BP32	3mm厚鋁板	銅色 (AL1: ECD3M96294S-ZD1)	1	0	1	5.724	0.704	0.704	0.539	0.539	
840		857-GB8-BP16f	3mm厚鋁板	銅色 (AL1: ECD3M96294S-ZD1)	1	0	1	6.073	0.747	0.747	0.573	0.573	
841		857-GB5-BP18	3mm厚鋁板	銅色 (AL1: ECD3M96294S-ZD1)	1	0	1	1.440	0.177	0.177	0.123	0.123	
842		857-GB6-BP22	3mm厚鋁板	銅色 (AL1: ECD3M96294S-ZD1)	1	0	1	1.440	0.177	0.177	0.123	0.123	
843		857-GB8-BP20	3mm厚鋁板	銅色 (AL1: ECD3M96294S-ZD1)	1	0	1	4.773	0.587	0.587	0.447	0.447	
844		857-GB9-BP24	3mm厚鋁板	銅色 (AL1: ECD3M96294S-ZD1)	1	0	1	1.440	0.177	0.177	0.123	0.123	
845		857-GB9-BP30	3mm厚鋁板	銅色 (AL1: ECD3M96294S-ZD1)	1	0	1	2.789	0.343	0.343	0.254	0.254	
846		857-GB12-BP24	3mm厚鋁板	銅色 (AL1: ECD3M96294S-ZD1)	1	0	1	3.900	0.480	0.480	0.362	0.362	
847		857-GB8-BP16g	3mm厚鋁板	銅色 (AL1: ECD3M96294S-ZD1)	1	0	1	1.440	0.177	0.177	0.123	0.123	
848		857-GB5-BP19	3mm厚鋁板	銅色 (AL1: ECD3M96294S-ZD1)	1	0	1	5.126	0.630	0.630	0.481	0.481	
849		857-GB5-BP16	3mm厚鋁板	銅色 (AL1: ECD3M96294S-ZD1)	1	0	1	4.040	0.497	0.497	0.375	0.375	
850		857-GB6-BP23	3mm厚鋁板	銅色 (AL1: ECD3M96294S-ZD1)	1	0	1	4.497	0.553	0.553	0.420	0.420	
851		857-GB8-BP21	3mm厚鋁板	銅色 (AL1: ECD3M96294S-ZD1)	1	0	1	4.262	0.524	0.524	0.397	0.397	
852		857-GB9-BP25	3mm厚鋁板	銅色 (AL1: ECD3M96294S-ZD1)	1	0	1	4.380	0.539	0.539	0.408	0.408	
853		857-GB9-BP31	3mm厚鋁板	銅色 (AL1: ECD3M96294S-ZD1)	1	0	1	4.818	0.593	0.593	0.451	0.451	
854		857-GB9-BP33	3mm厚鋁板	銅色 (AL1: ECD3M96294S-ZD1)	1	0	1	3.040	0.374	0.374	0.278	0.278	
855		857-GB12-BP20	3mm厚鋁板	銅色 (AL1: ECD3M96294S-ZD1)	1	0	1	4.897	0.602	0.602	0.459	0.459	

		工程號: J-857	計算: HHQ	日期:	3/27/2023				送呈: 施哥				
		地盤名稱: 啟德6552	核對:	日期:					副本:				
地盤用鋁板B.M.表		項目類別: 攔河	批准:	日期:									
BM編號: EI5428		修改版次: G	A/C Code:	總V.F.:	684.11		總重量:	8296.18	此BM依據 資料計算				
序號	修改內容	鋁板圖號	鋁板名稱	顏色	實用	後備	總數	總重量	單件展開面積	總展開面積	單件V.F.	總V.F.	備註
									平方米		平方米		
856		857-GB12-BP2	3mm厚鋁板	銅色 (AL1: ECD3M96294S-ZD1)	1	0	1	3.522	0.433	0.433	0.325	0.325	
857		857-GB8-BP16a	3mm厚鋁板	銅色 (AL1: ECD3M96294S-ZD1)	1	0	1	4.418	0.543	0.543	0.412	0.412	
858		857-GB5-BP20	3mm厚鋁板	銅色 (AL1: ECD3M96294S-ZD1)	1	0	1	5.257	0.647	0.647	0.494	0.494	
859		857-GB5-BP24	3mm厚鋁板	銅色 (AL1: ECD3M96294S-ZD1)	1	0	1	4.448	0.547	0.547	0.415	0.415	
860		857-GB5-BP28	3mm厚鋁板	銅色 (AL1: ECD3M96294S-ZD1)	1	0	1	4.978	0.612	0.612	0.466	0.466	
861		857-GB6-BP24	3mm厚鋁板	銅色 (AL1: ECD3M96294S-ZD1)	2	0	2	9.848	0.606	1.211	0.461	0.922	
862		857-GB7-BP15	3mm厚鋁板	銅色 (AL1: ECD3M96294S-ZD1)	1	0	1	4.924	0.606	0.606	0.461	0.461	
863		857-GB7-BP15a	3mm厚鋁板	銅色 (AL1: ECD3M96294S-ZD1)	1	0	1	4.924	0.606	0.606	0.461	0.461	
864		857-GB8-BP16	3mm厚鋁板	銅色 (AL1: ECD3M96294S-ZD1)	1	0	1	4.924	0.606	0.606	0.461	0.461	
865		857-GB8-BP16b	3mm厚鋁板	銅色 (AL1: ECD3M96294S-ZD1)	3	0	3	14.772	0.606	1.817	0.461	1.384	
866		857-GB9-BP22	3mm厚鋁板	銅色 (AL1: ECD3M96294S-ZD1)	1	0	1	4.953	0.609	0.609	0.464	0.464	
867		857-GB9-BP26	3mm厚鋁板	銅色 (AL1: ECD3M96294S-ZD1)	4	0	4	19.696	0.606	2.423	0.461	1.845	
868		857-GB5-BP22	3mm厚鋁板	銅色 (AL1: ECD3M96294S-ZD1)	1	0	1	1.916	0.236	0.236	0.169	0.169	
869		857-GB5-BP26	3mm厚鋁板	銅色 (AL1: ECD3M96294S-ZD1)	1	0	1	1.440	0.177	0.177	0.123	0.123	
870		857-GB6-BP20	3mm厚鋁板	銅色 (AL1: ECD3M96294S-ZD1)	1	0	1	4.773	0.587	0.587	0.447	0.447	
871		857-GB8-BP18	3mm厚鋁板	銅色 (AL1: ECD3M96294S-ZD1)	1	0	1	1.440	0.177	0.177	0.123	0.123	
872		857-GB9-BP28	3mm厚鋁板	銅色 (AL1: ECD3M96294S-ZD1)	1	0	1	1.440	0.177	0.177	0.123	0.123	
873		857-GB12-BP16	3mm厚鋁板	銅色 (AL1: ECD3M96294S-ZD1)	1	0	1	3.900	0.480	0.480	0.362	0.362	
874		857-GB7-BP15f	3mm厚鋁板	銅色 (AL1: ECD3M96294S-ZD1)	1	0	1	1.440	0.177	0.177	0.123	0.123	





		工程號: J-857	計算: HHQ	日期:	3/27/2023				送呈: 施哥				
		地盤名稱: 啟德6552	核對:	日期:					副本:				
地盤用鋁板B.M.表		項目類別: 攔河	批准:	日期:									
BM編號: EI5428		修改版次: G	A/C Code:	總V.F.:	684.11		總重量:	8296.18	此BM依據 資料計算				
序號	修改內容	鋁板圖號	鋁板名稱	顏色	實用	後備	總數	總重量	單件展開面積	總展開面積	單件V.F.	總V.F.	備註
									平方米		平方米		
875		857-GB5-BP23	3mm厚鋁板	銅色 (AL1: ECD3M96294S-ZD1)	1	0	1	5.222	0.642	0.642	0.490	0.490	
876		857-GB5-BP27	3mm厚鋁板	銅色 (AL1: ECD3M96294S-ZD1)	1	0	1	5.753	0.708	0.708	0.542	0.542	
877		857-GB6-BP21	3mm厚鋁板	銅色 (AL1: ECD3M96294S-ZD1)	1	0	1	3.889	0.478	0.478	0.361	0.361	
878		857-GB8-BP19	3mm厚鋁板	銅色 (AL1: ECD3M96294S-ZD1)	1	0	1	3.889	0.478	0.478	0.361	0.361	
879		857-GB9-BP29	3mm厚鋁板	銅色 (AL1: ECD3M96294S-ZD1)	1	0	1	3.889	0.478	0.478	0.361	0.361	
880		857-GB7-BP15e	3mm厚鋁板	銅色 (AL1: ECD3M96294S-ZD1)	1	0	1	6.070	0.747	0.747	0.573	0.573	
881		857-GB5-BP29	3mm厚鋁板	銅色 (AL1: ECD3M96294S-ZD1)	1	0	1	4.986	0.613	0.613	0.467	0.467	
882		857-GB7-BP16	3mm厚鋁板	銅色 (AL1: ECD3M96294S-ZD1)	1	0	1	4.640	0.571	0.571	0.434	0.434	
883		857-GB8-BP22	3mm厚鋁板	銅色 (AL1: ECD3M96294S-ZD1)	1	0	1	4.402	0.541	0.541	0.410	0.410	
884		857-GB9-BP34	3mm厚鋁板	銅色 (AL1: ECD3M96294S-ZD1)	1	0	1	3.180	0.391	0.391	0.292	0.292	
885		857-GB12-BP21	3mm厚鋁板	銅色 (AL1: ECD3M96294S-ZD1)	1	0	1	5.037	0.620	0.620	0.472	0.472	
886		857-GB12-BP3	3mm厚鋁板	銅色 (AL1: ECD3M96294S-ZD1)	1	0	1	3.662	0.450	0.450	0.339	0.339	
887		857-GB12-BP17	3mm厚鋁板	銅色 (AL1: ECD3M96294S-ZD1)	1	0	1	3.865	0.475	0.475	0.358	0.358	
888		857-GB12-BP23	3mm厚鋁板	銅色 (AL1: ECD3M96294S-ZD1)	1	0	1	3.865	0.475	0.475	0.358	0.358	
889		857-GB12-BP13	3mm厚鋁板	銅色 (AL1: ECD3M96294S-ZD1)	1	0	1	1.562	0.192	0.192	0.135	0.135	
890		857-GB12-BP15	3mm厚鋁板	銅色 (AL1: ECD3M96294S-ZD1)	1	0	1	2.387	0.294	0.294	0.215	0.215	
891		857-GB12-BP19	3mm厚鋁板	銅色 (AL1: ECD3M96294S-ZD1)	1	0	1	5.054	0.622	0.622	0.474	0.474	
892		857-GB12-BP26	3mm厚鋁板	銅色 (AL1: ECD3M96294S-ZD1)	1	0	1	5.292	0.651	0.651	0.497	0.497	
893		857-GB12-BP1	3mm厚鋁板	銅色 (AL1: ECD3M96294S-ZD1)	1	0	1	2.911	0.358	0.358	0.266	0.266	

		工程號: J-857	計算: HHQ	日期:	3/27/2023				送呈: 施哥				
		地盤名稱: 啟德6552	核對:	日期:					副本:				
地盤用鋁板B.M.表		項目類別: 攔河	批准:	日期:									
BM編號: EI5428		修改版次: G	A/C Code:	總V.F.:	684.11		總重量:	8296.18	此BM依據 資料計算				
序號	修改內容	鋁板圖號	鋁板名稱	顏色	實用	後備	總數	總重量	單件展開面積	總展開面積	單件V.F.	總V.F.	備註
									平方米		平方米		
894		857-GB12-BP14	3mm厚鋁板	銅色 (AL1: ECD3M96294S-ZD1)	1	0	1	5.388	0.663	0.663	0.506	0.506	
895		857-GB12-BP27	3mm厚鋁板	銅色 (AL1: ECD3M96294S-ZD1)	1	0	1	1.324	0.163	0.163	0.111	0.111	
896		857-GB12-BP25	3mm厚鋁板	銅色 (AL1: ECD3M96294S-ZD1)	1	0	1	2.356	0.290	0.290	0.212	0.212	
897		857-GB12-BP10	3mm厚鋁板	銅色 (AL1: ECD3M96294S-ZD1)	1	0	1	3.340	0.411	0.411	0.307	0.307	
898		857-TM-BP1	3mm厚鋁板	銅色 (AL1: ECD3M96294S-ZD1)	4	0	4	18.259	0.561	2.246	0.424	1.698	
899		857-TM-BP2	3mm厚鋁板	銅色 (AL1: ECD3M96294S-ZD1)	4	0	4	18.228	0.561	2.242	0.424	1.695	
900		857-TM-BP3	3mm厚鋁板	銅色 (AL1: ECD3M96294S-ZD1)	4	0	4	18.228	0.561	2.242	0.424	1.695	
901		857-TM-AP1c	3mm厚鋁板	MILL	12	0	12	6.168	0.063	0.759	0.000	0.000	
902		857-LH-V7	3mm厚鋁板	MILL	1	0	1	1.068	0.131	0.131	0.066	0.066	
903		857-LH-V8	3mm厚鋁板	MILL	1	0	1	0.791	0.097	0.097	0.033	0.033	
904		857-LH-V7R	3mm厚鋁板	MILL	1	0	1	0.718	0.088	0.088	0.024	0.024	
905		857-LH-V8R	3mm厚鋁板	MILL	1	0	1	1.436	0.177	0.177	0.110	0.110	
906		857-ZM-AP1	3mm厚鋁板	MILL	234	0	234	273.948	0.144	33.696	0.000	0.000	
907		857-ZM-AP1A	3mm厚鋁板	MILL	234	0	234	228.290	0.120	28.080	0.000	0.000	
908		857-GB-FS1	1.5mm厚鋁板	MILL	58	0	58	245.578	0.521	30.206	0.000	0.000	
909		857-GB-FS2	1.5mm厚鋁板	MILL	47	0	47	196.252	0.514	24.139	0.000	0.000	
910		857-GB-FS3	1.5mm厚鋁板	MILL	25	0	25	112.194	0.552	13.800	0.000	0.000	
911		857-GB-FS4	1.5mm厚鋁板	MILL	105	0	105	758.041	0.888	93.240	0.000	0.000	
							总计	8296.176	总计	1020.4	总计	684.107	



工程號 J857 地盤 啓德6552

編號	數量	長度	N	A	裝飾條編號	M	B	座數
857-GB1-AP1	1	1715	5x300	107.5	857-GB1-ZS1	4x300	257.5	T8
857-GB3-AP9	1	1667	5x300	83.5	857-GB3-ZS9	4x300	233.5	T3
857-GB3-AP12	1	1483	4x300	141.5	857-GB3-ZS12	3x300	291.5	T3
857-GB4-AP6	1	1377	4x300	88.5	857-GB4-ZS6	3x300	238.5	T2
857-GB6-AP13	1	1598	5x275	111.5	857-GB6-ZS13	4x275	249	T2
857-GB8-AP1	1	1253	4x275	76.5	857-GB8-ZS1	3x275	214	T5
857-GB8-AP10	1	1598	5x275	111.5	857-GB8-ZS10	4x275	249	T7
857-GB9-AP9	1	1715	5x300	107.5	857-GB9-ZS9	4x300	257.5	T7

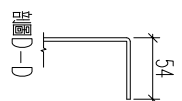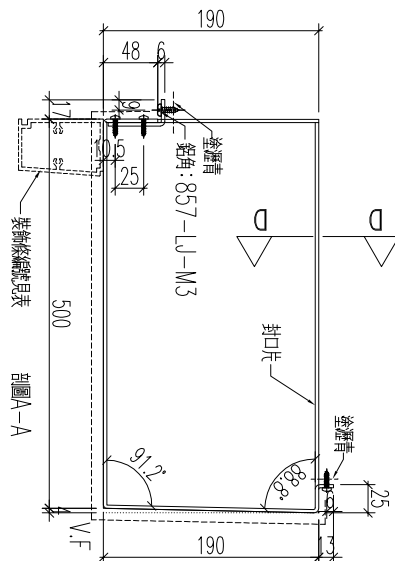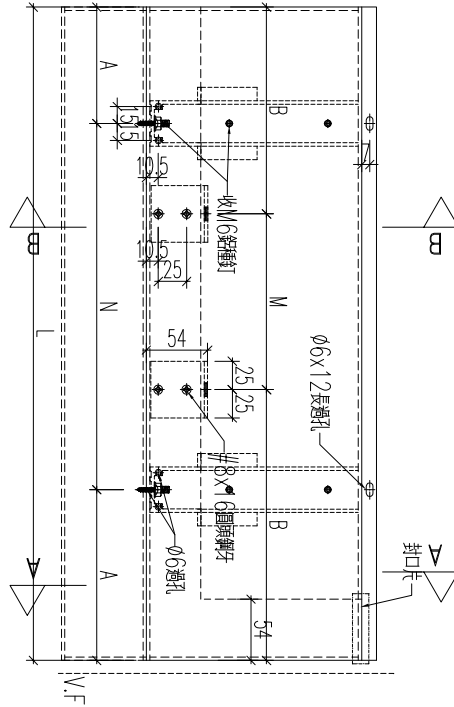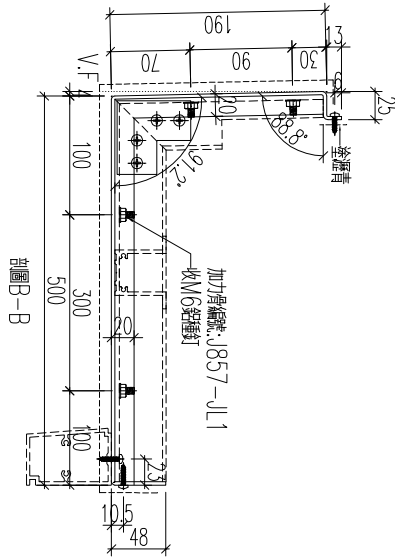





1

名稱	鋁板加工圖	制圖	黃漢卿	2022.12.2	修改	A
材料	3mm厚鋁板	復核	王禮秋	2022.12.2	日期	3.10
顏色	銅色(AL1)	批准			圖號	857-GB1-AP1



美特鋁質 有限公司  
MIDI Aluminium Fabricator Ltd.

工程號	J857	地盤	啓德6552
編號	數量	長度	座數
857-GB1-AP1a	1	1715	107.5
857-GB3-AP9a	1	1667	83.5
857-GB3-AP12a	1	1483	141.5
857-GB4-AP6a	1	1377	88.5
857-GB6-AP13a	1	1598	111.5
857-GB8-AP1a	1	1253	76.5
857-GB8-AP10a	1	1598	111.5
857-GB9-AP9a	1	1715	107.5

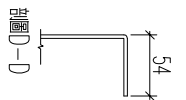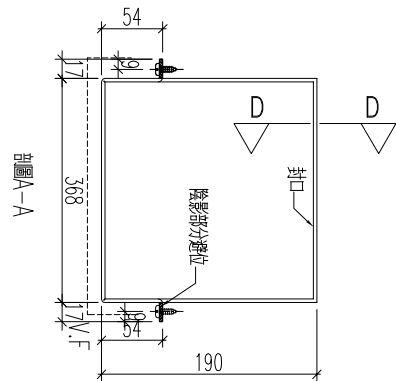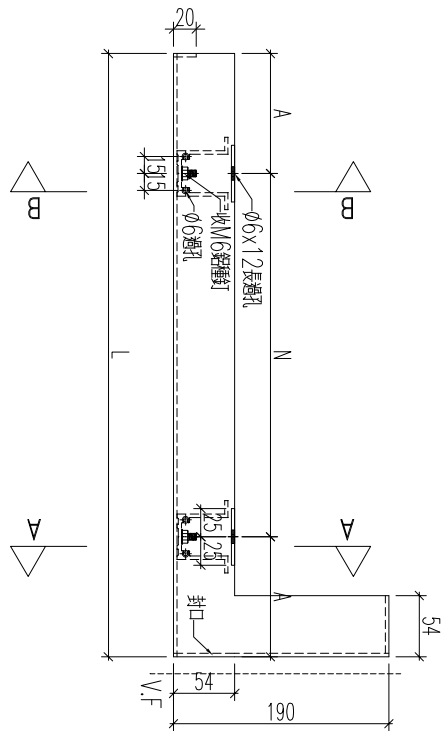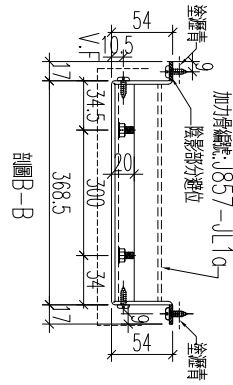

2

名稱	鋁板加工圖	制圖	黃漢卿	2022.12.2	修改	A
材料	3mm厚鋁板	復核	王禮秋	2022.12.2	日期	3.10
顏色	深灰色(AL2)	批准			圖號	857-GB1-AP1a






工程號

J857

地盤


啓德6552

編號	數量	長度	L1	L2	N	A	M	B	T	C	裝飾條編號	座數
857-GB1-AP10	1	1625	1445	180	4x300	122.5	5x300	62.5	100	40	857-GB1-ZS10	T8
857-GB2-AP7	1	1625	1445	180	4x300	122.5	5x300	62.5	100	40	857-GB2-ZS7	T6
857-GB3-AP20	1	1625	1477.5	147.5	4x300	138.7	5x300	62.5	80	33.7	857-GB3-ZS20	T3
857-GB4-AP18	1	1634	1602	32	4x300	201	5x300	67	12	10	857-GB4-ZS18	T1

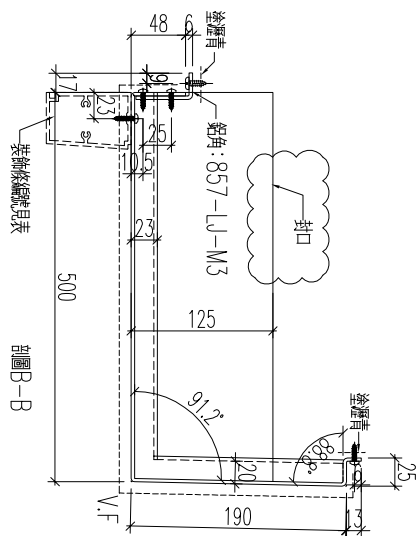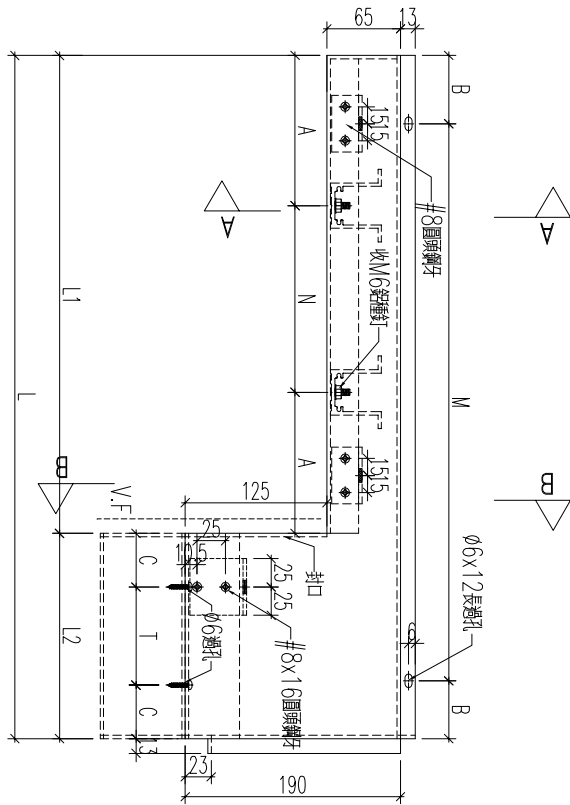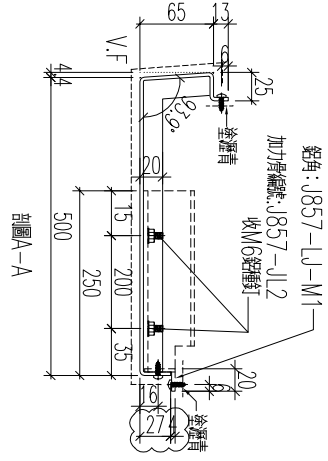

3

名稱	鋁板加工圖	制圖	黃漢卿	2022.12.2	修改	A	
材料	3mm厚板	復核	王禮秋	2022.12.2	日期	2.23	
顏色	銅色(AL1)	批准			圖號	857-GB1-AP10	

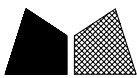

美特鋁質 有限公司  
MIDI Aluminium Fabricator Ltd.

工程號

J857



地盤

啓德6552

料號	數量	長度	L1	L2	N	A	T	C	座數
857-GB1-AP10a	1	1625	1445	180	4x300	122.5	40	40	T8
857-GB2-AP7a	1	1625	1445	180	4x300	122.5	40	40	T6
857-GB3-AP20a	1	1625	1477.5	147.5	4x300	138.7	33.7	33.7	T3
857-GB4-AP18a	1	1634	1602	32	4x300	201			T1
857-GB9-AP20b	1	1490	569	921	300	134.5	2x275	185.5	T8

改編號

4


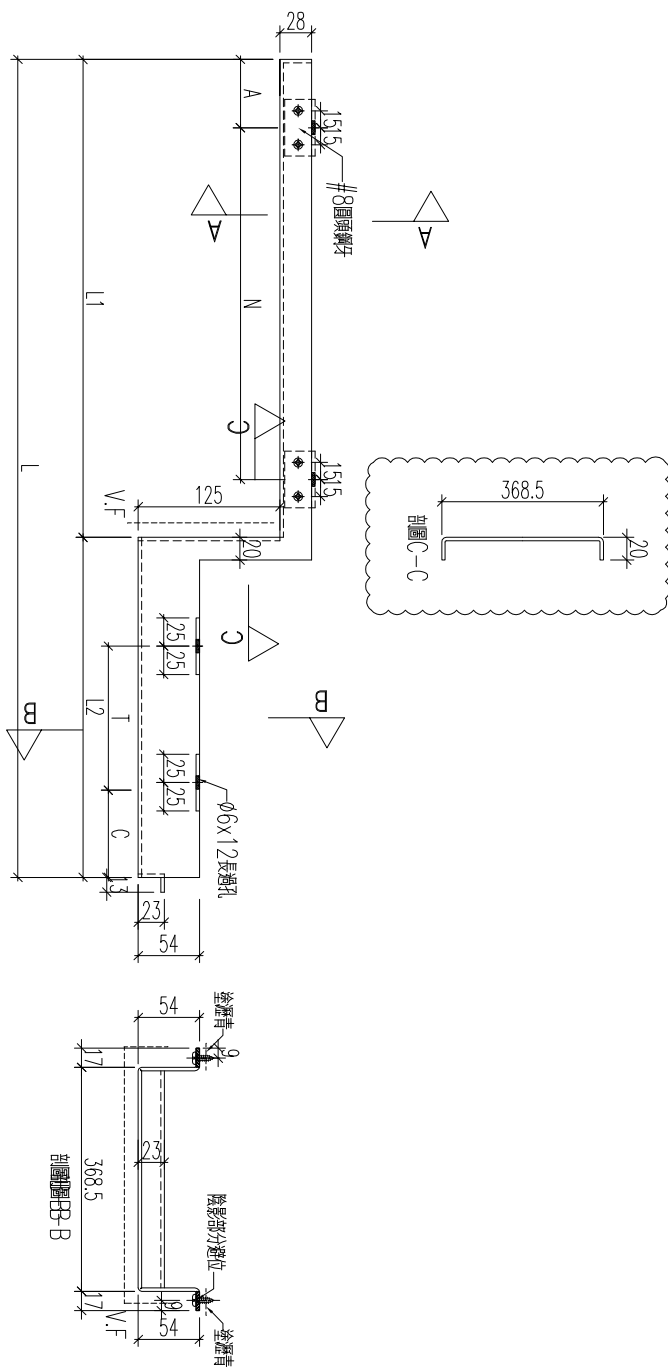
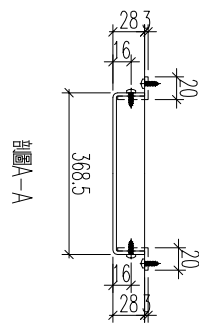


名稱	鋁板加工圖	制圖	黃漢卿	2022.12.2	修改	A	B
材料	3mm厚板	復核	王禮秋	2022.12.2	日期	3.20	3.19
顏色	深灰色(AL2)	批准			圖號	857-GB1-AP10a	




工程號 J857 地盤 啓德6552

編號	數量	長度	N	A	裝飾條編號	M	B	座數
857-GB1-AP11	1	1630	5x300	65	857-GB1-ZS11	4x300	215	T8
857-GB2-AP8	1	1630	5x300	65	857-GB2-ZS8	4x300	215	T6
857-GB3-AP21	1	1630	5x300	65	857-GB3-ZS21	4x300	215	T3
857-GB4-AP19	1	1639	5x300	69.5	857-GB4-ZS19	4x300	219.5	T1
857-GB1-AP21	1	1630	5x300	65	857-GB1-ZS21	4x300	215	T8
857-GB2-AP17	1	1630	5x300	65	857-GB2-ZS17	4x300	215	T6
857-GB3-AP31	1	1630	5x300	65	857-GB3-ZS31	4x300	215	T3

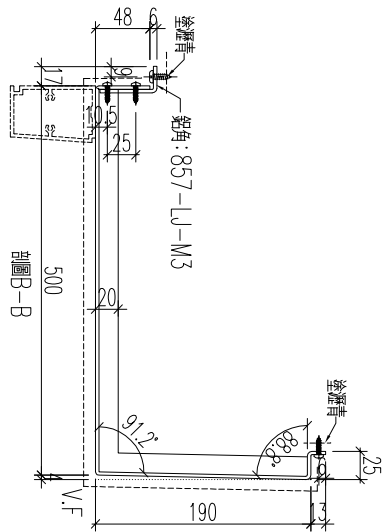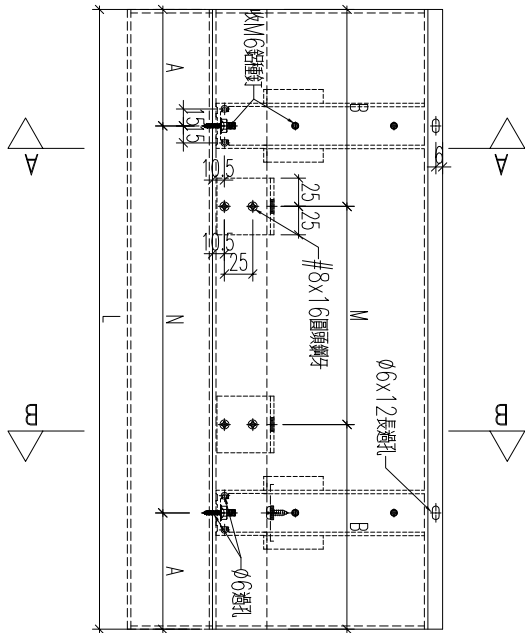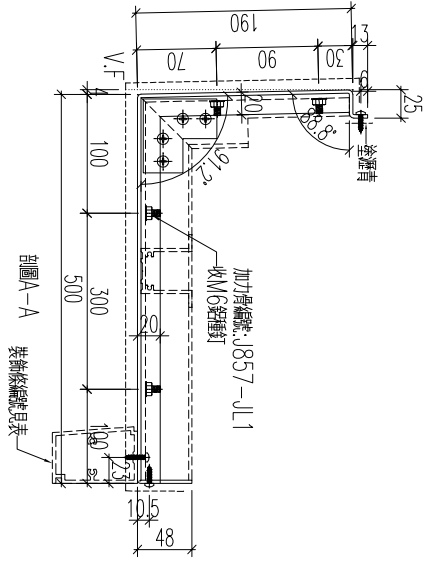

5




名稱	鋁板加工圖	制圖	黃漢卿	2022.12.2	修改		
材料	3mm厚鋁板	復核	王禮秋	2022.12.2	日期		
顏色	銅色(AL1)	批准			圖號	857-GB1-AP11	

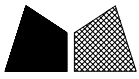

美特鋁質 有限公司  
MIDI Aluminium Fabricator Ltd.

工程號	J857	地盤	啓德6552
-----	------	----	--------

料號	數量	長度	N	A	座數
857-GB1-AP11a	1	1630	5x300	65	T8
857-GB2-AP8a	1	1630	5x300	65	T6
857-GB3-AP21a	1	1630	5x300	65	T3
857-GB4-AP19a	1	1639	5x300	69.5	T1
857-GB1-AP21a	1	1630	5x300	65	T8
857-GB2-AP17a	1	1630	5x300	65	T6
857-GB3-AP31a	1	1630	5x300	65	T3

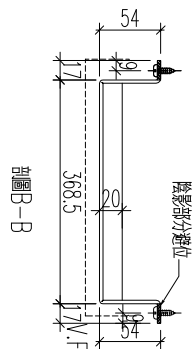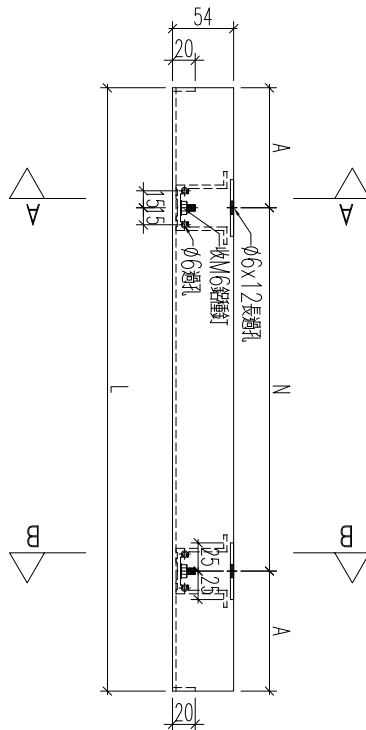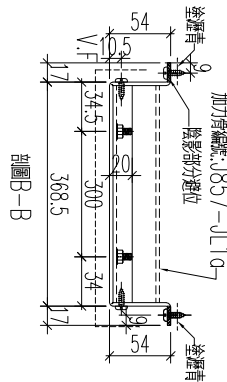

6





名稱	鋁板加工圖	制圖	黃漢卿	2022.12.2	修改		
材料	3mm厚鋁板	復核	王禮秋	2022.12.2	日期		
顏色	深灰色(AL2)	批准			圖號	857-GB1-AP11a	




工程號	J857	地盤	啓德6552
-----	------	----	--------

線號	數量	長度	N	A	裝附線編號	M	B	座數
857-GB1-AP12	1	1413	4x300	106.5	857-GB1-ZS12	3x300	256.5	T8
857-GB2-AP9	1	1413	4x300	106.5	857-GB2-ZS9	3x300	256.5	T6
857-GB3-AP22	1	1413	4x300	106.5	857-GB3-ZS22	3x300	256.5	T3
857-GB4-AP20	1	1283	4x275	91.5	857-GB4-ZS20	3x275	229	T1

圖B-B

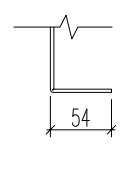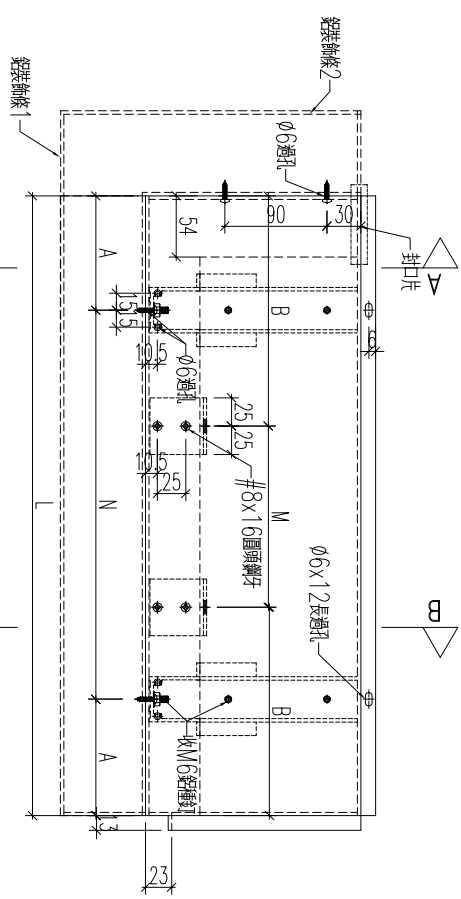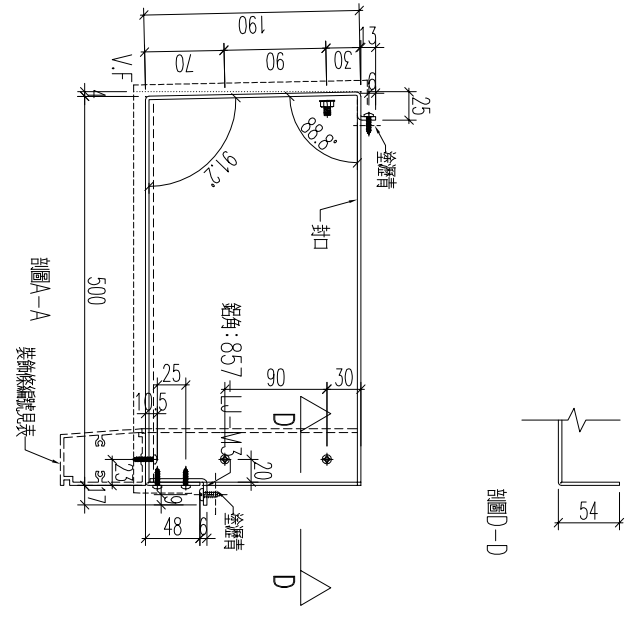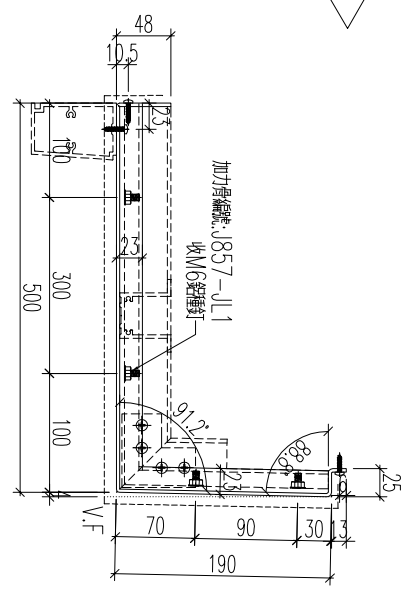




名稱	鋁板加工圖	制圖	黃漢卿	2022.12.2	修改	
材料	3mm厚板	復核	王禮秋	2022.12.2	日期	
顏色	銅色(AL1)	批准			圖號	857-GB1-AP12

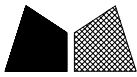

美特鋁質 有限公司  
MIDI Aluminium Fabricator Ltd.

工程號	J857	地盤	啓德6552
-----	------	----	--------

料號	數量	長度	N	A	座數
857-GB1-AP12a	1	1413	4x300	106.5	T8
857-GB2-AP9a	1	1413	4x300	106.5	T6
857-GB3-AP22a	1	1413	4x300	106.5	T3
857-GB4-AP20a	1	1283	4x275	91.5	T1

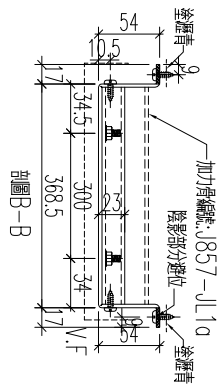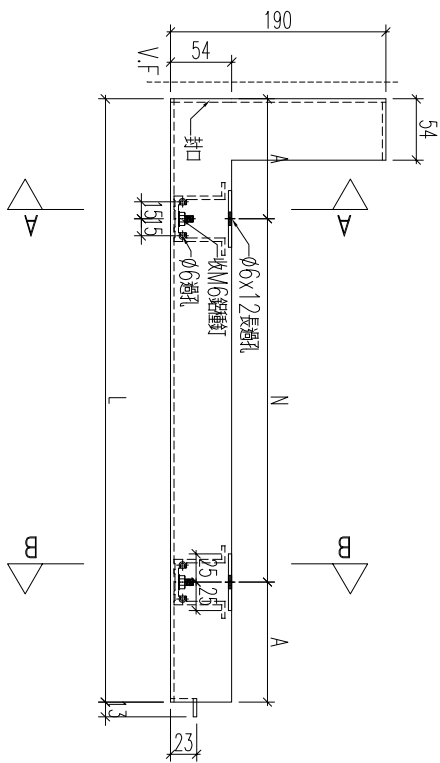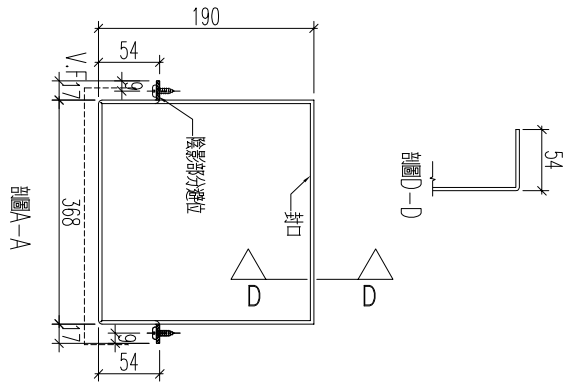

8

名稱	鋁板加工圖	制圖	黃漢卿	2022.12.2	修改		
材料	3mm厚板	復核	王禮秋	2022.12.2	日期		
顏色	深灰色(AL2)	批准			圖號	857-GB1-AP12a	






工程號: J857 地盤: 啓德6552

編號	數量	長度	N	A	裝飾條編號	M	B	座數
857-GB1-AP13	1	1103	3x300	101.5	857-GB1-ZS13	2x300	251.5	T8
857-GB1-AP35	1	1297	4x300	48.5	857-GB1-ZS35	3x300	198.5	T7
857-GB2-AP3	1	1334	4x300	67	857-GB2-ZS3	3x300	217	
857-GB2-AP10	1	1103	3x300	101.5	857-GB2-ZS10	2x300	251.5	T6
857-GB2-AP31	1	1313	4x275	106.5	857-GB2-ZS31	3x275	244	T6
857-GB2-AP35	1	1496	5x275	60.5	857-GB2-ZS34	3x300	298	
857-GB3-AP23	1	1103	3x300	101.5	857-GB3-ZS23	2x300	251.5	T5
857-GB3-AP38	1	1319	4x300	59.5	857-GB3-ZS38	3x300	209.5	T2
857-GB4-AP21	1	973	3x300	36.5	857-GB4-ZS21	2x300	186.5	T1
857-GB6-AP1	1	1515	5x275	70	857-GB6-ZS1	4x275	207.5	T2
857-GB6-AP102	1	820	2x300	110	857-GB6-ZS102	1x300	260	T2
857-GB7-AP8	1	1053	3x300	76.5	857-GB7-ZS8	2x300	226.5	T5
857-GB8-AP122	1	820	2x300	110	857-GB8-ZS122	1x300	260	T7


此長度需視後再加工

取消

此長度需視後再加工

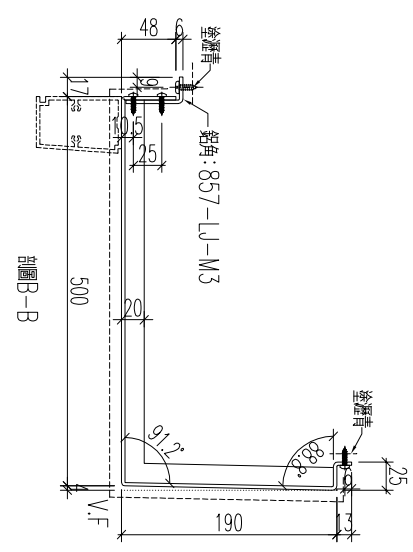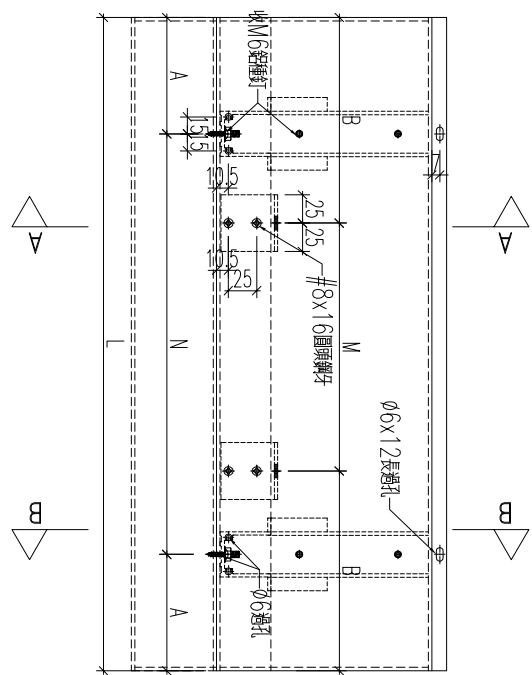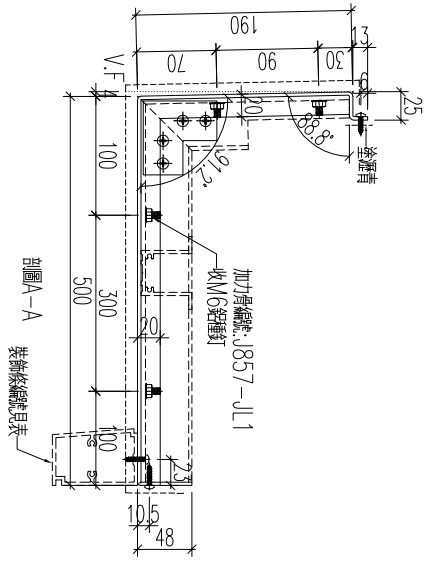

名稱	鋁板加工圖	制圖	黃漢卿	2022.12.2	修改	A
材料	3mm厚鋁板	復核	王禮秋	2022.12.2	日期	2.23
顏色	銅色(AL1)	批准			圖號	857-GB1-AP13

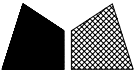

美特鋁質 有限公司  
MIDI Aluminium Fabricator Ltd.

工程號 J857 地盤 啓德6552




編號	數量	長度	N	A	裝鋼條編號	座數
857-GB1-AP13a	1	1103	3x300	101.5	857-GB1-ZS13	T8
857-GB1-AP35a	1	1297	4x300	48.5	857-GB1-ZS35	T7
857-GB2-AP3a	1	1418	4x300	109	857-GB2-ZS3	T6
857-GB2-AP10a	1	1103	3x300	101.5	857-GB2-ZS10	T6
857-GB2-AP31a	1	1313	4x275	106.5	857-GB2-ZS31	T6
857-GB2-AP35a	1	1566	5x275	95.5	857-GB2-ZS34	T5
857-GB3-AP23a	1	1103	3x300	101.5	857-GB3-ZS23	T3
857-GB3-AP38a	1	1319	4x300	59.5	857-GB3-ZS38	T2
857-GB4-AP21a	1	973	3x300	36.5	857-GB4-ZS21	T1
857-GB6-AP1a	1	1515	5x275	70	857-GB6-ZS1	T2
857-GB6-AP10a	1	820	2x300	110	857-GB6-ZS10a	T2
857-GB7-AP8a	1	1053	3x300	76.5	857-GB7-ZS8	T5
857-GB8-AP12a	1	820	2x300	110	857-GB8-ZS12	T7

裝鋼條編號

此長度需複核後再加工


此長度需複核後再加工

此長度需複核後再加工

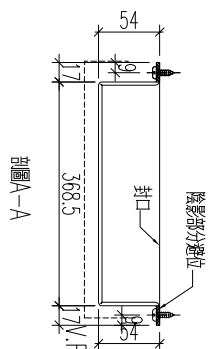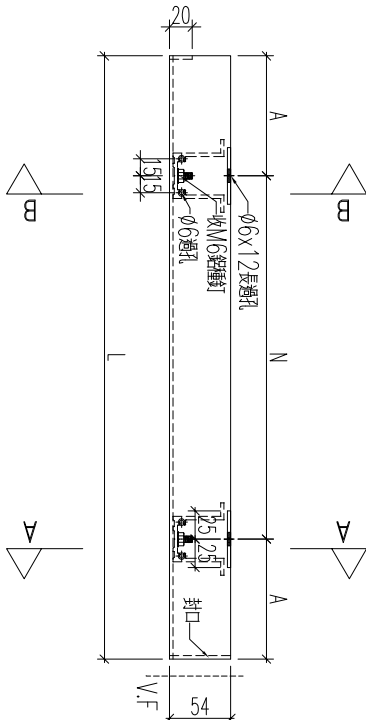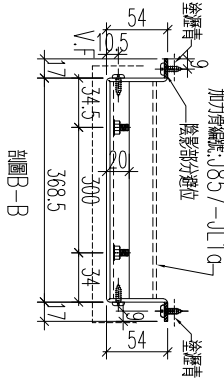

10

名稱	鋁板加工圖	制圖	黃漢卿	2022.12.2	修改	A
材料	3mm厚鋁板	復核	王禮秋	2022.12.2	日期	2.23
顏色	深灰色(AL2)	批准			圖號	857-GB1-AP13a

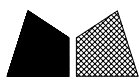

美特鋁質 有限公司  
MIDI Aluminium Fabricator Ltd.




工程號 J857 地盤 啓德6552

編號	數量	長度	N	A	裝飾條編號	M	B	座數
857-GB1-AP19	1	1103	3x300	101.5	857-GB1-ZS19	2x300	251.5	T8
857-GB2-AP1	1	1319	4x300	59.5	857-GB2-ZS1	3x300	209.5	T7
857-GB2-AP15	1	1103	3x300	101.5	857-GB2-ZS15	2x300	251.5	T6
857-GB3-AP7	1	1497	5x275	61	857-GB3-ZS7	4x275	198.5	
857-GB3-AP11	1	1313	4x275	106.5	857-GB3-ZS11	3x275	244	T3
857-GB3-AP29	1	1103	3x300	101.5	857-GB3-ZS29	2x300	251.5	T3
857-GB3-AP36	1	1334	4x300	67	857-GB3-ZS36	3x300	217	
857-GB4-AP4	1	1297	4x300	48.5	857-GB4-ZS4	3x300	198.5	T2
857-GB4-AP27	1	853	2x300	126.5	857-GB4-ZS27	1x300	276.5	T1
857-GB6-AP10	1	820	2x300	110	857-GB6-ZS10	1x300	260	T2
857-GB7-AP14	1	1053	3x300	76.5	857-GB7-ZS14	2x300	226.5	T5
857-GB8-AP12	1	820	2x300	110	857-GB8-ZS12	1x300	260	T7
857-GB9-AP7	1	1515	5x275	70	857-GB9-ZS7	4x275	207.5	T7

取消  
此長度需鍍後再加工

取消  
此長度需鍍後再加工

取消  
此長度需鍍後再加工

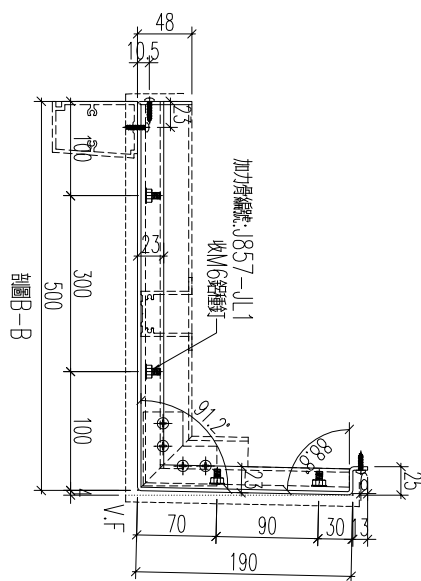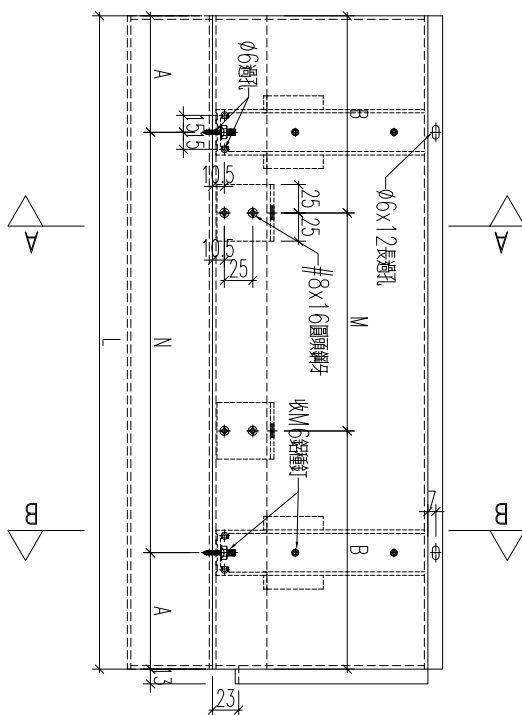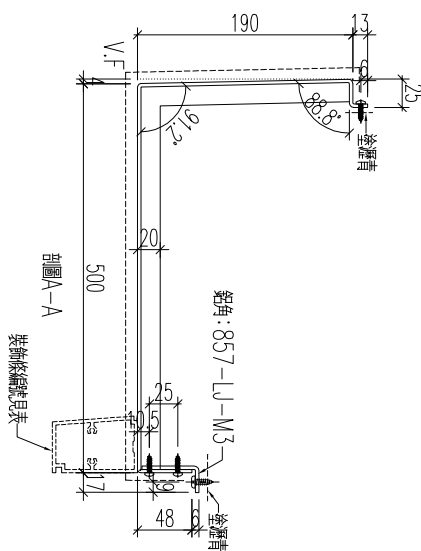

圖B-B




名稱	鋁板加工圖	制圖	黃漢卿	2022.12.2	修改	A	
材料	3mm厚板	復核	王禮秋	2022.12.2	日期	2.23	
顏色	銅色(AL1)	批准			圖號	857-GB1-AP19	

工程號 J857 地盤 啓德6552

編號	數量	長度	N	A	座數
857-GB1-AP19a	1	1103	3x300	101.5	T8
857-GB2-AP1a	1	1319	4x300	59.5	T7
857-GB2-AP15a	1	1103	3x300	101.5	T6
857-GB3-AP7a	1	1497	5x275	61	T5
857-GB3-AP11a	1	1313	4x275	106.5	T3
857-GB3-AP29a	1	1103	3x300	101.5	T3
857-GB3-AP36a	1	1334	4x300	67	T2
857-GB4-AP4a	1	1297	4x300	48.5	T2
857-GB4-AP27a	1	853	2x300	126.5	T1
857-GB6-AP10a	1	820	2x300	110	T2
857-GB7-AP14a	1	1053	3x300	76.5	T5
857-GB8-AP12a	1	820	2x300	110	T7
857-GB9-AP7a	1	1515	5x275	70	T7

此長度需鍍鍍線再加工

此長度需鍍鍍線再加工

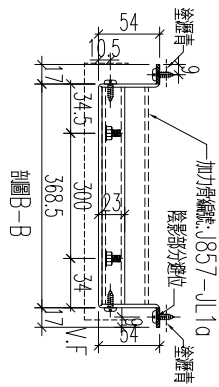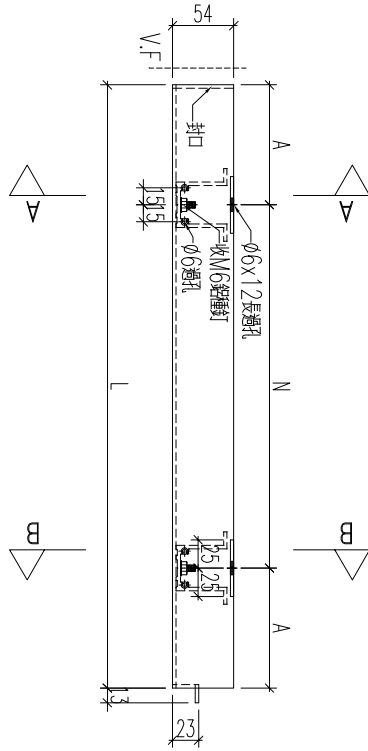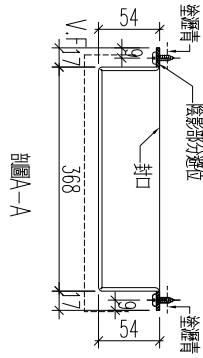

名稱	鋁板加工圖	制圖	黃漢卿	2022.12.2	修改	A
材料	3mm厚板	復核	王禮秋	2022.12.2	日期	2.23
顏色	深灰色(AL2)	批准			圖號	857-GB1-AP19a






工程號

J857

地盤

啓德6552

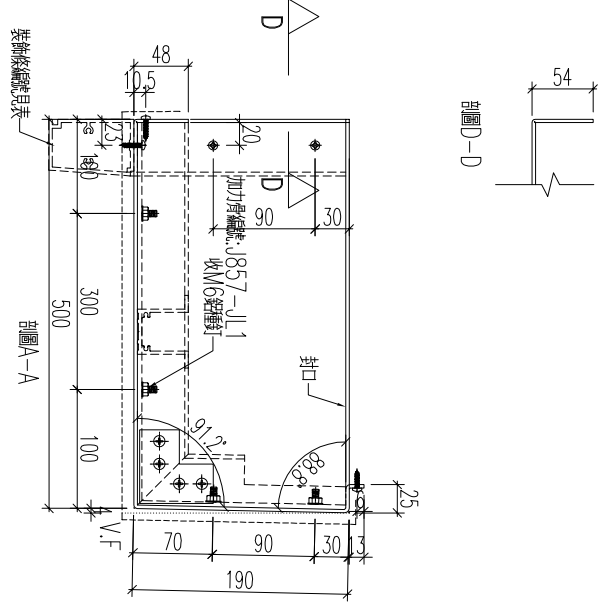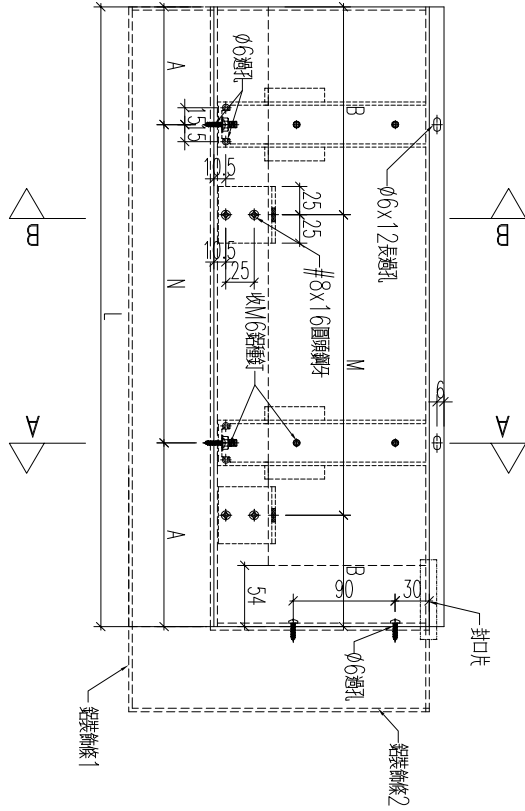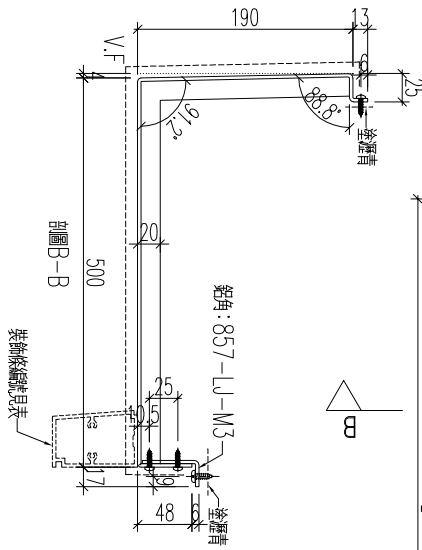

編號	數量	長度L	N	A	裝飾條編號	M	B	座數
857-GB1-AP20	1	1413	4x300	106.5	857-GB1-ZS20	3x300	256.5	T8
857-GB2-AP16	1	1413	4x300	106.5	857-GB2-ZS16	3x300	256.5	T6
857-GB3-AP30	1	1413	4x300	106.5	857-GB3-ZS30	3x300	256.5	T3
增加 857-GB4-AP28	1	1237.5	4x275	68.75	857-GB4-ZS28	3x275	206.25	T1

13

名稱	鋁板加工圖	制圖	黃漢卿	2022.12.2	修改	A	
材料	3mm厚板	復核	王禮秋	2022.12.2	日期	3.20	
顏色	銅色(AL1)	批准			圖號	857-GB1-AP20	







美特鋁質 有限公司  
MIDI Aluminium Fabricator Ltd.

工程號

J857

地盤


啓德6552

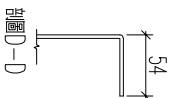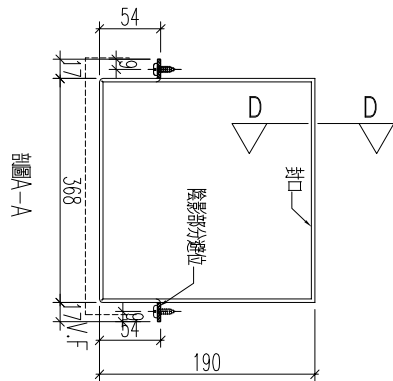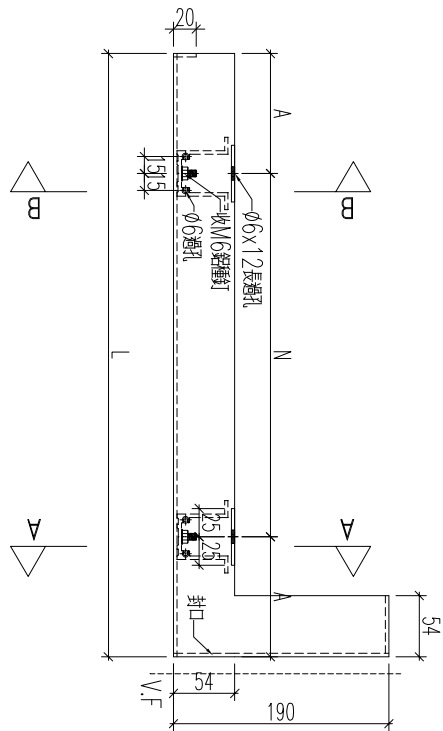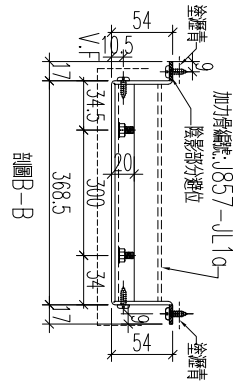

編號	數量	長度	N	A	座數
857-GB1-AP20a	1	1413	4x300	106.5	T8
857-GB2-AP16a	1	1413	4x300	106.5	T6
857-GB3-AP30a	1	1413	4x300	106.5	T3
增加 857-GB4-AP28a	1	1237.5	4x275	68.75	T1




14

名稱	鋁板加工圖	制圖	黃漢卿	2022.12.2	修改	A	
材料	3mm厚板	復核	王禮秋	2022.12.2	日期	3.20	
顏色	深灰色(AL2)	批准			圖號	857-GB1-AP20a	

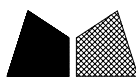


工程號	J857	地盤	啓德6552
-----	------	----	--------

編號	數量	長度	L1	L2	N	A	M	B	T	C	裝飾條編號	座數
857-GB1-AP22	1	1625	1477.5	147.5	4x300	138.7	5x300	62.5	100	23.7	857-GB1-ZS22	T8
857-GB2-AP18	1	1625	1477.5	147.5	4x300	138.7	5x300	62.5	100	23.7	857-GB2-ZS18	T6
857-GB3-AP32	1	1625	1445	180	4x300	122.5	5x300	62.5	100	40	857-GB3-ZS32	T3

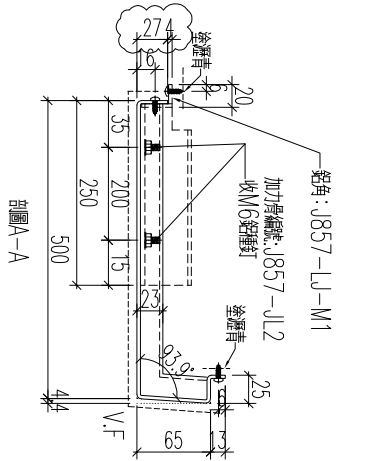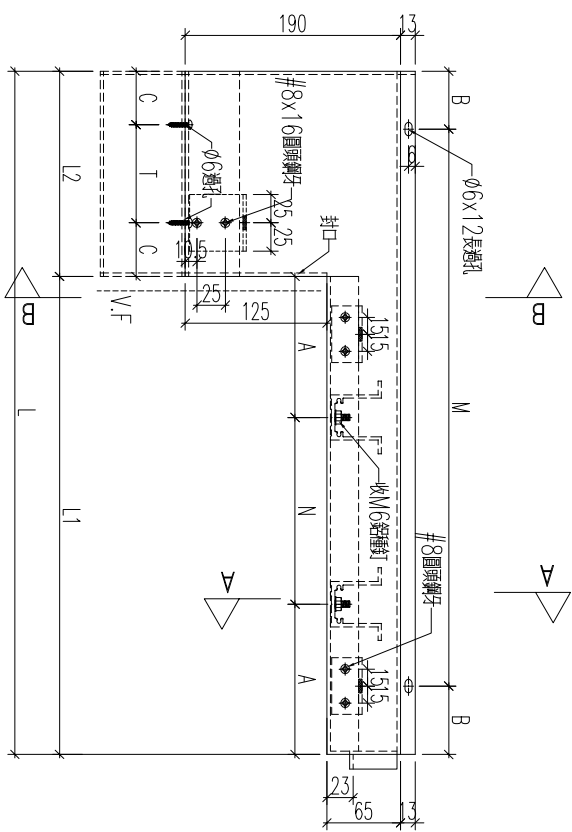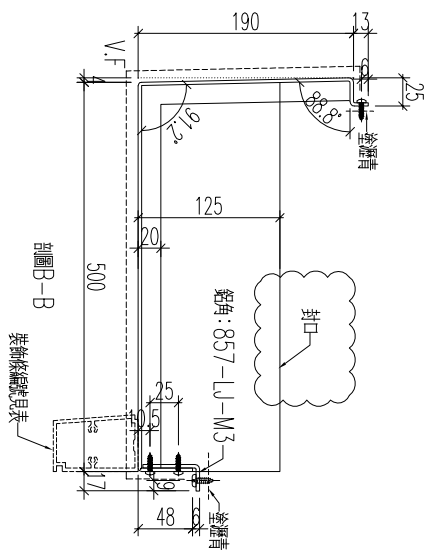

15

名稱	鋁板加工圖	制圖	黃漢卿	2022.12.2	修改	A
材料	3mm厚板	復核	王禮秋	2022.12.2	日期	2.23
顏色	銅色(AL1)	批准			圖號	857-GB1-AP22

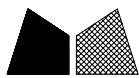

美特鋁質 有限公司  
MIDI Aluminium Fabricator Ltd.




工程號	J857	地盤	啓德6552
-----	------	----	--------

編號	數量	長度	L1	L2	N	A	T	C	座數
857-GB1-AP22a	1	1625	1477.5	147.5	4x300	138.7	/	30	T8
857-GB2-AP18a	1	1625	1477.5	147.5	4x300	138.7	/	30	T6
857-GB3-AP32a	1	1625	1445	180	4x300	122.5	/	40	T3
857-GB9-AP20ca	1	1490	737	752	2x300	68.5	300	226	T8

增加

16


名稱	鋁板加工圖	制圖	黃漢卿	2022.12.2	修改	A	
材料	3mm厚板	復核	王禮秋	2022.12.2	日期	2.23	
顏色	深灰色(AL2)	批准			圖號	857-GB1-AP22a	

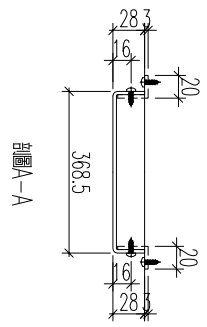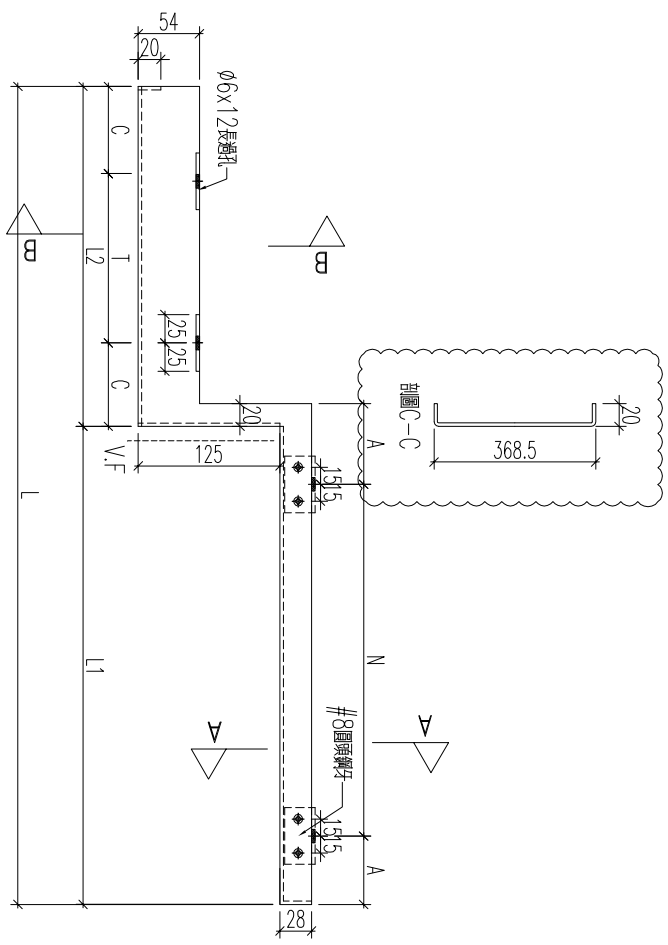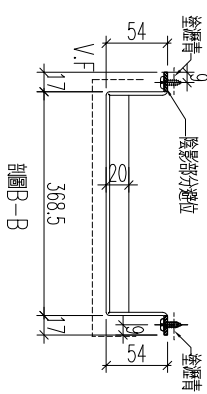

工程號 J857 | 地盤 啟德6552

編號	數量	長度	N	A	裝鋼條編號	M	B	座數
857-GB1-AP33	1	1377	4x300	88.5	857-GB1-ZS33	3x300	238.5	T7
857-GB2-AP30	1	1483	4x300	141.5	857-GB2-ZS30	3x300	291.5	T6
857-GB2-AP33	1	1667	5x300	83.5	857-GB2-ZS33	4x300	233.5	T5
857-GB5-AP12	1	1715	5x300	107.5	857-GB5-ZS12	4x300	257.5	T2
857-GB6-AP12	1	1598	5x275	111.5	857-GB6-ZS12	4x275	249	T2
857-GB7-AP6	1	1253	4x275	76.5	857-GB7-ZS6	2x300	214	T5
857-GB8-AP9	1	1598	5x275	111.5	857-GB8-ZS9	4x275	249	T7
857-GB9-AP19	1	1620	5x275	122.5	857-GB9-ZS19	4x275	260	T8

增加

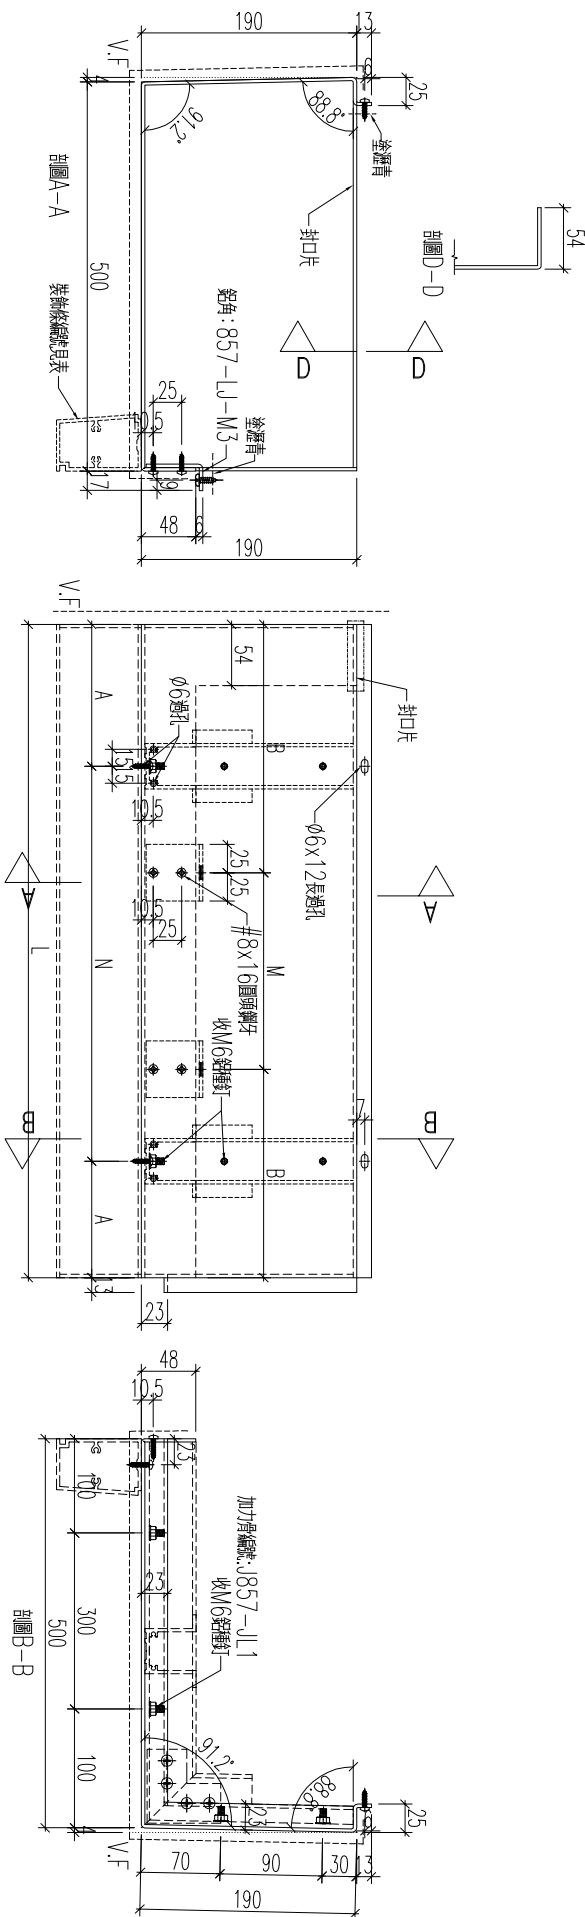

17

名稱	鋁板加工圖	制圖	黃漢卿	2022.12.2	修改	A
材料	3mm厚鋁板	復核	王禮秋	2022.12.2	日期	2.23
顏色	銅色(AL1)	批准			圖號	857-GB1-AP33






美特鋁質 有限公司  
MIDI Aluminium Fabricator Ltd.

工程號 J857 地盤 啓德6552


編號	數量	長度	N	A	座數
857-GB1-AP33a	1	1377	4x300	88.5	T7
857-GB2-AP30a	1	1483	4x300	141.5	T6
857-GB2-AP33a	1	1667	5x300	83.5	T5
857-GB5-AP12a	1	1715	5x300	107.5	T2
857-GB6-AP12a	1	1598	5x275	111.5	T2
857-GB7-AP6a	1	1253	4x275	76.5	T5
857-GB8-AP9a	1	1598	5x275	111.5	T7
857-GB9-AP19a	1	1620	5x275	122.5	T8

改編號, 之前編號是857-GB9-AP19

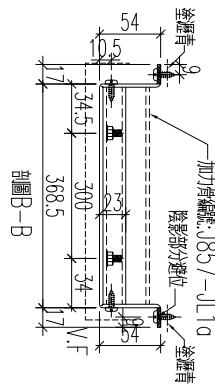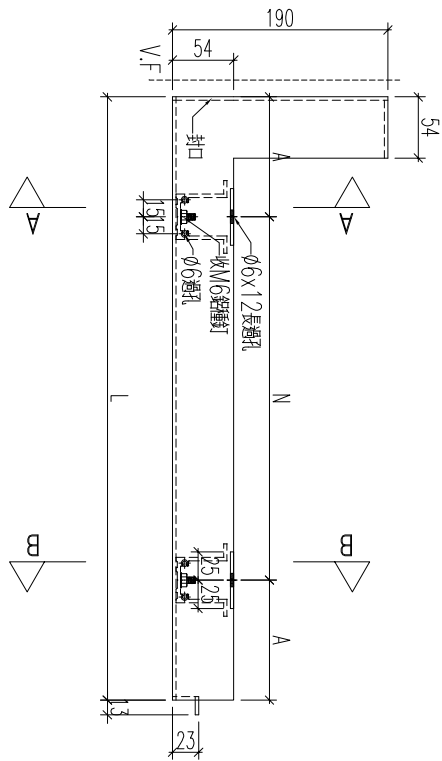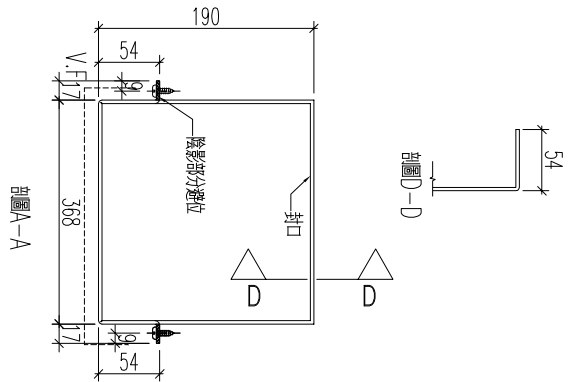




18

名稱	鋁板加工圖	制圖	黃漢卿	2022.12.2	修改	A	B
材料	3mm厚鋁板	復核	王禮秋	2022.12.2	日期	2.23	3.19
顏色	深灰色(AL2)	批准			圖號	857-GB1-AP33a	

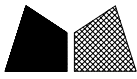

工程號	J857	地盤	啓德6552	編號	數量	長度	N	A	裝飾條編號	M	B	座數
				857-GB1-AP34	1	1292	4x300	46	857-GB1-ZS34	3x300	196	T7
				857-GB2-AP2	1	1419	4x300	109.5	857-GB2-ZS2	3x300	259.5	T7
				857-GB2-AP34	1	1572	5x275	98.5	857-GB2-ZS33	4x275	236	T5
				857-GB3-AP8	1	1572	5x275	98.5	857-GB3-ZS8	4x275	236	T3
				857-GB3-AP37	1	1419	4x300	109.5	857-GB3-ZS37	3x300	259.5	T2
				857-GB4-AP5	1	1292	4x300	46	857-GB4-ZS5	3x300	196	T2
				857-GB5-AP13	1	1625	5x300	62.5	857-GB5-ZS13	4x300	212.5	T2
				857-GB7-AP7	2	1490	4x300	145	857-GB7-ZS7	3x300	295	T5
				857-GB5-AP5a	1	1490	4x300	145	857-GB5-ZS5a	3x300	295	
				857-GB9-AP8	1	1615	5x300	57.5	857-GB9-ZS8	4x300	207.5	T7
				857-GB8-AP5c	1	1490	4x300	145	857-GB8-ZS5c	3x300	295	T5

取消  
新增

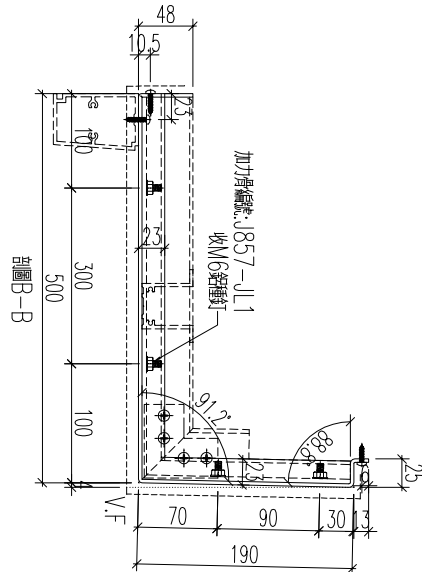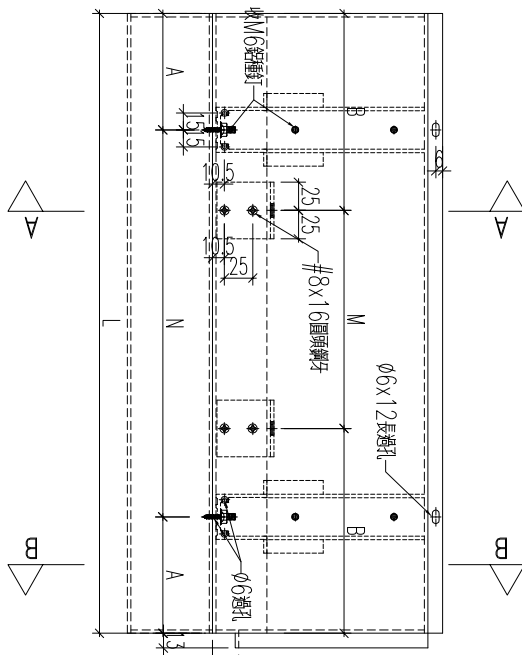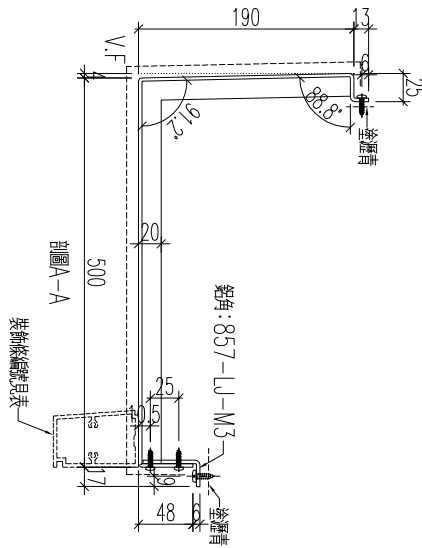




名稱	鋁板加工圖	制圖	黃漢卿	2022.12.2	修改	A	B
材料	3mm厚鋁板	復核	王禮秋	2022.12.2	日期	2.23	3.19
顏色	銅色(AL1)	批准			圖號	857-GB1-AP34	



美特鋁質 有限公司  
MIDI Aluminium Fabricator Ltd.

工程號 J857 地盤 啓德6552

編號	數量	長度	N	A	座數
857-GB1-AP340	1	1292	4x300	46	T7
857-GB2-AP20	1	1419	4x300	109.5	T7
857-GB2-AP340	1	1572	5x275	98.5	T5
857-GB3-AP80	1	1572	5x275	98.5	T3
857-GB3-AP370	1	1419	4x300	109.5	T2
857-GB4-AP50	1	1292	4x300	46	T2
857-GB5-AP130	1	1625	5x300	62.5	T2
857-GB7-AP70	2	1490	4x300	145	T5
857-GB5-AP500	1	1490	4x300	145	取消
857-GB9-AP80	1	1615	5x300	57.5	T7
857-GB8-AP500	1	1490	4x300	145	T5 新增

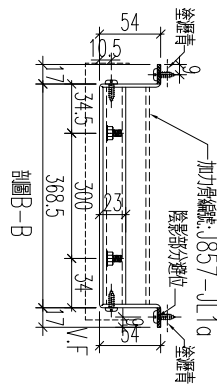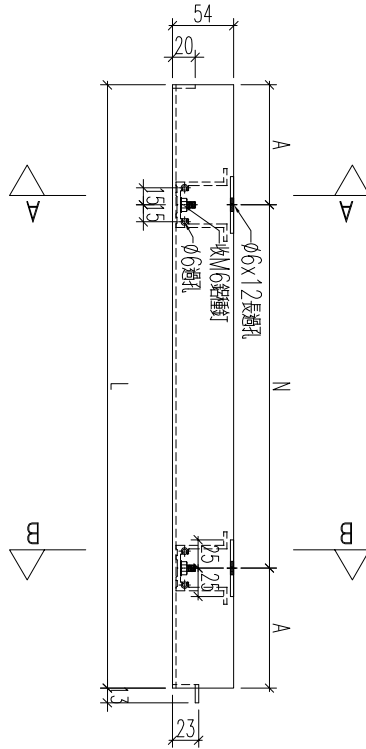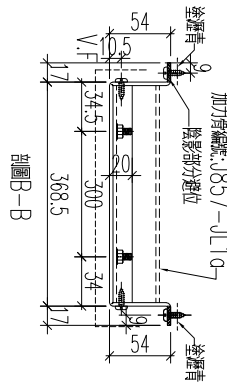

20

名稱	鋁板加工圖	制圖	黃漢卿	2022.12.2	修改	A	B
材料	3mm厚板	復核	王禮秋	2022.12.2	日期	2.23	3.19
顏色	深灰色(AL2)	批准			圖號	857-GB1-AP340	



美特鋁質 有限公司  
MIDI Aluminium Fabricator Ltd.

工程號

J857

地盤

啓德6552

編號  
857-GB2-AP35

數量  
1

N

A




裝飾條編號  
857-GB2-ZS35

M

B

座數  
T5

新增

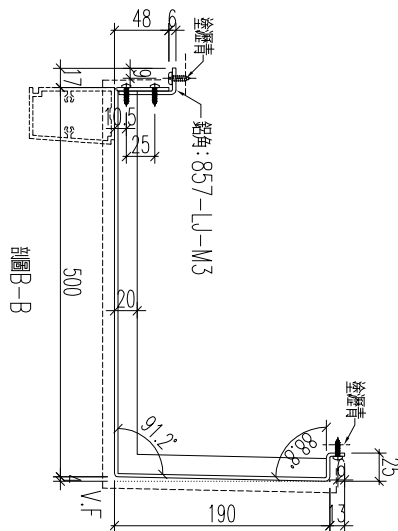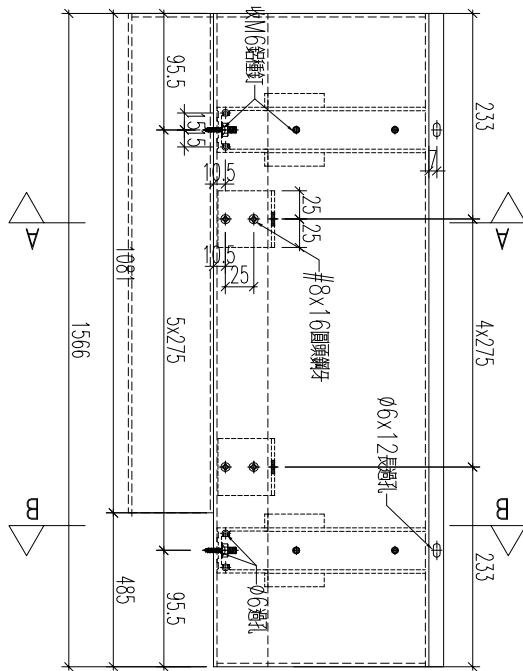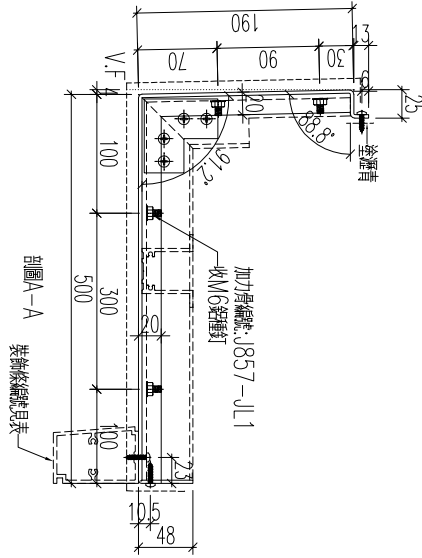

21

名稱	鋁板加工圖	制圖	黃漢卿	2022.12.2	修改		
材料	3mm磨板	復核	王禮秋	2022.12.2	日期		
顏色	銅色(AL1)	批准			圖號	857-GB2-AP35	






工程號	J857	地盤	啓德6552
-----	------	----	--------

編號	數量	N	A	M	B	座數
857-GB2-AP3	1					T6

裝飾條編號	M	B
857-GB2-ZS3		

新增

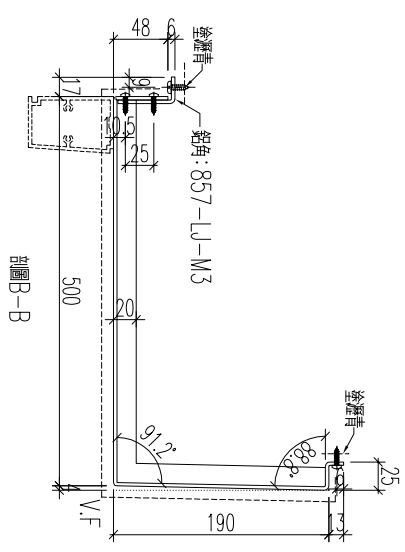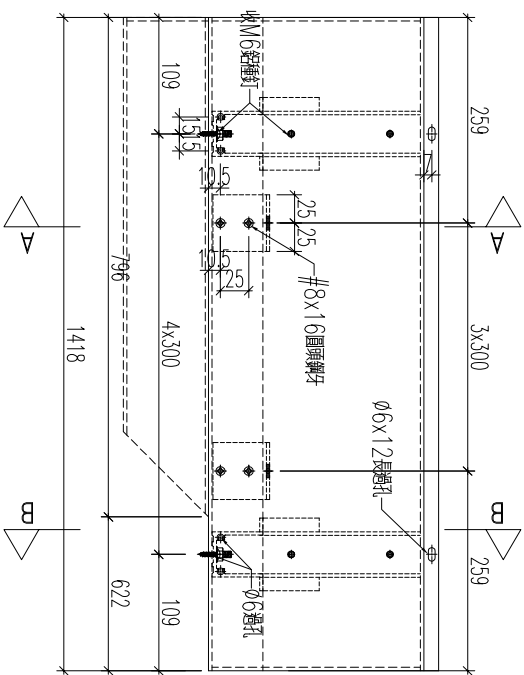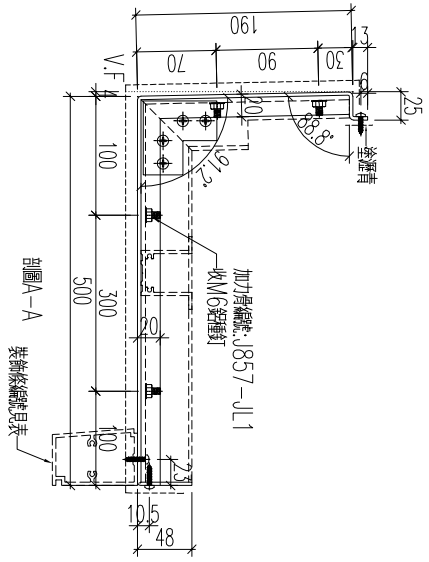

22

名稱	鋁板加工圖	制圖	黃漢卿	2022.12.2	修改		
材料	3mm厚板	復核	王禮秋	2022.12.2	日期		
顏色	銅色(AL1)	批准			圖號	857-GB2-AP3	



美特鋁質 有限公司  
MIDI Aluminium Fabricator Ltd.

工程號

J857

地盤

啓德6552

編號	數量	N	A	M	B	座數
857-GB3-AP7	1					T5




裝卸線編號


857-GB3-ZS7

23

名稱	鋁板加工圖	制圖	黃漢卿	2022.12.2	修改		
材料	3mm磨板	復核	王禮秋	2022.12.2	日期		
顏色	銅色(AL1)	批准			圖號	857-GB3-AP7	

新增

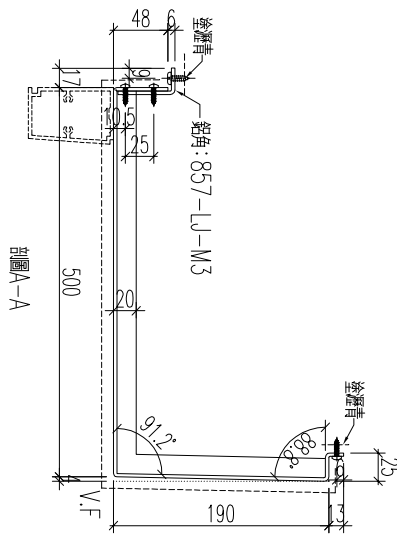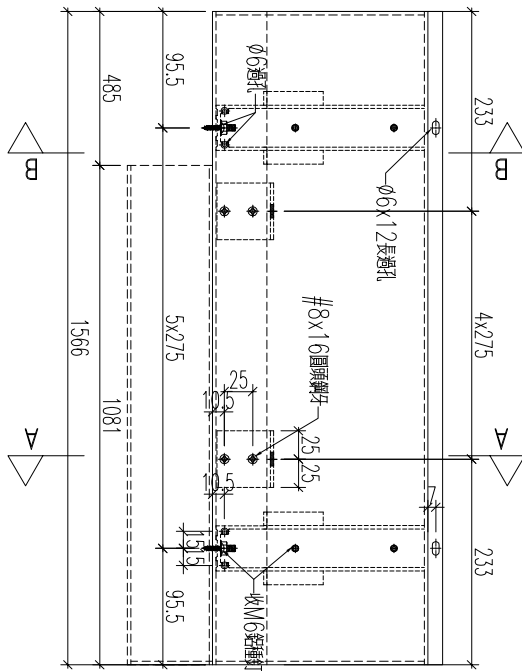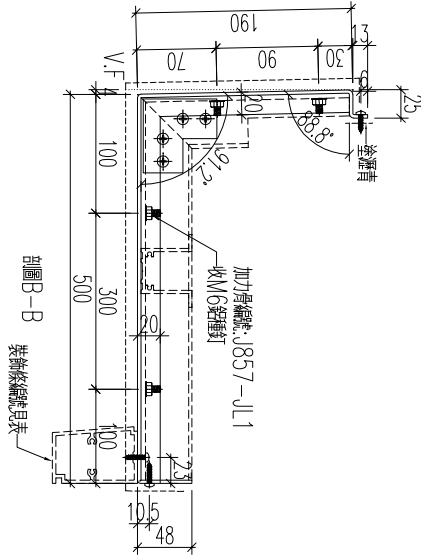

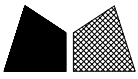

美特鋁質 有限公司  
MIDI Aluminium Fabricator Ltd.

工程號




J857

地盤

啓德6552


編號	數量	N	A	裝飾條編號	M	B	座數
857-GB3-AP36	1			857-GB3-ZS36			T2

新增

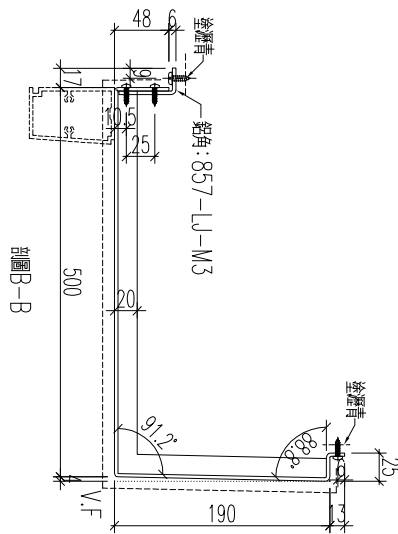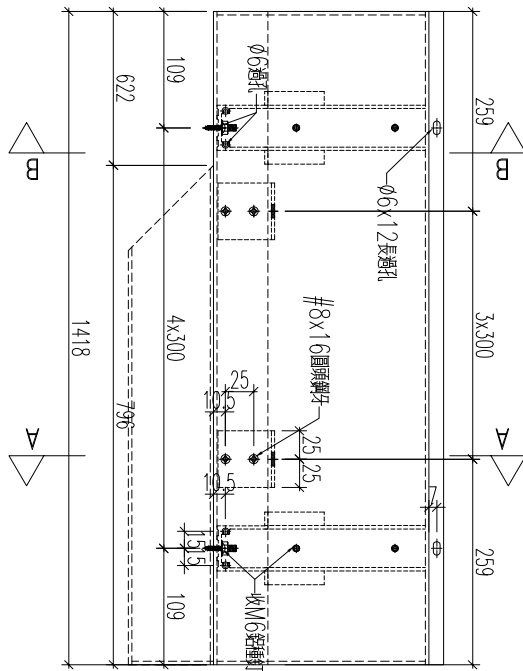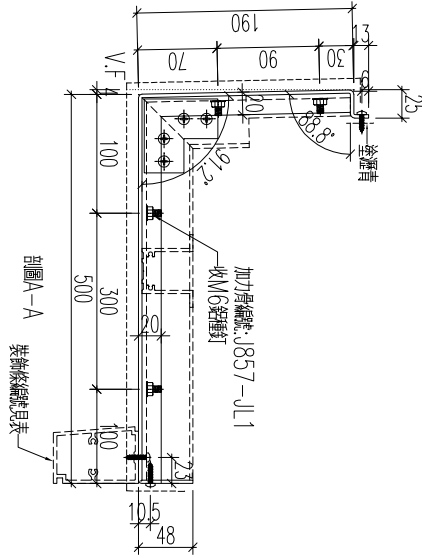

24

名稱	鋁板加工圖	制圖	黃漢卿	2022.12.2	修改		
材料	3mm磨板	復核	王禮秋	2022.12.2	日期		
顏色	銅色(AL1)	批准			圖號	857-GB3-AP36	

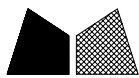




美特鋁質 有限公司  
MIDI Aluminium Fabricator Ltd.

工程號

J857

地盤

啓德6552

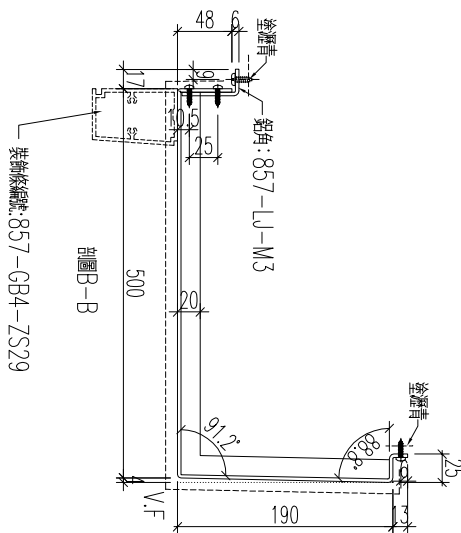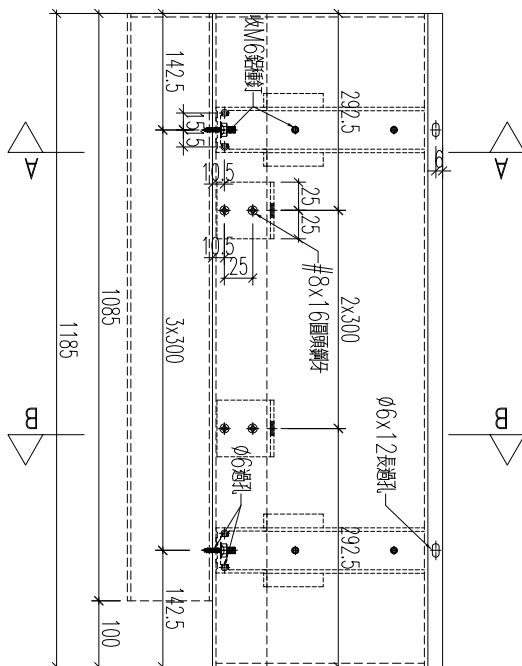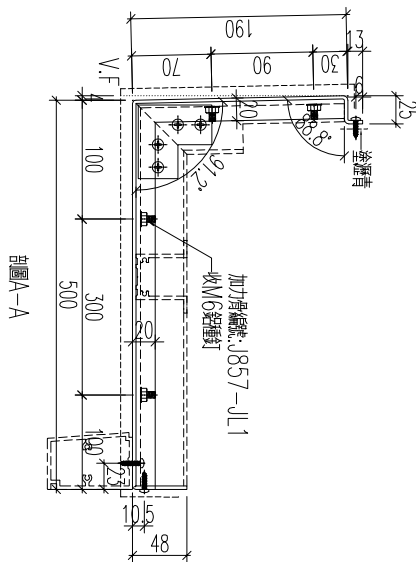

加工數量: 1支

25




座數	T1
----	----

名稱	鋁板加工圖	制圖	黃漢卿	2022.12.2	修改		
材料	3mm厚板	復核	王禮秋	2022.12.2	日期		
顏色	銅色(AL1)	批准			圖號	857-GB4-AP29	



美特鋁質 有限公司  
MIDI Aluminium Fabricator Ltd.

工程號	J857	地盤	啓德6552
-----	------	----	--------

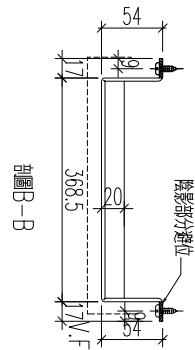
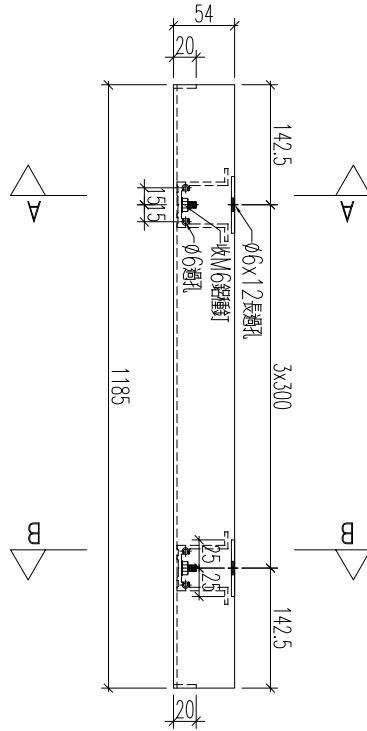
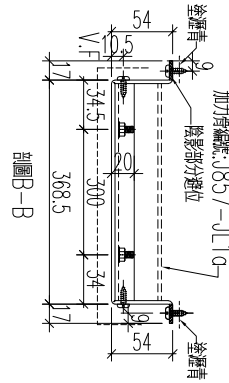


加工數量: 1支

26  
座數  
11

名稱	鋁板加工圖	制圖	黃漢卿	2022.12.2	修改		
材料	3mm厚板	復核	王禮秋	2022.12.2	日期		
顏色	深灰色(AL2)	批准			圖號	857-GB4-AP29a	


工程號	J857	地盤	啓德6552
-----	------	----	--------

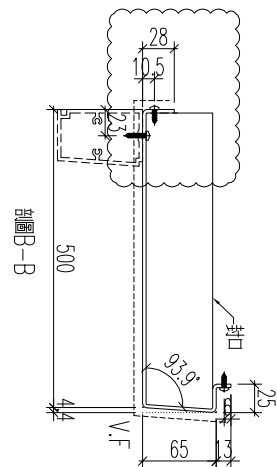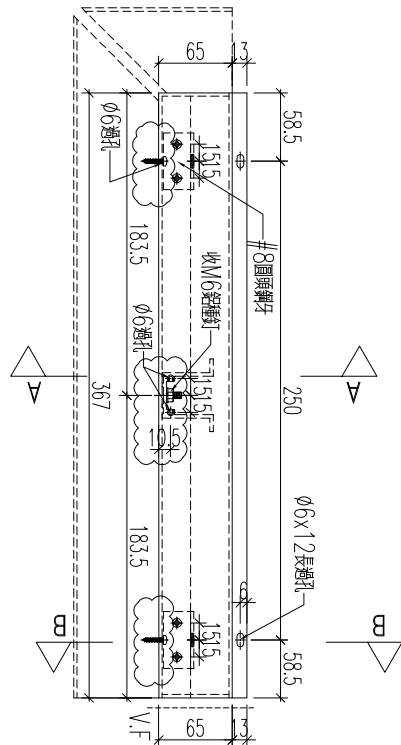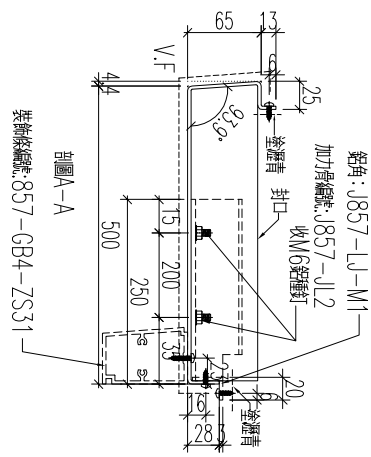

加工數量: 1支



27	座數	T1
----	----	----

名稱	鋁板加工圖	制圖	黃漢卿	2022.12.2	修改		
材料	3mm厚板	復核	王禮秋	2022.12.2	日期		
顏色	銅色(AL1)	批准			圖號	857-GB4-AP31	

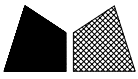

美特鋁質 有限公司  
MIDI Aluminium Fabricator Ltd.

工程號	J857	地盤	啓德6552
-----	------	----	--------

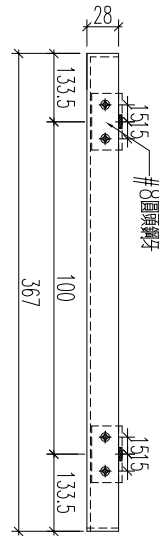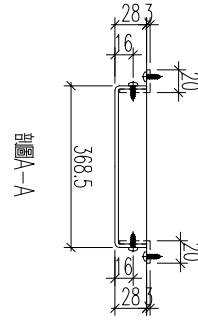




加工數量： 1支

28  
T1  
座數

名稱	鋁板加工圖	制圖	黃漢卿	2022.12.2	修改		
材料	3mm厚板	復核	王禮秋	2022.12.2	日期		
顏色	深灰色(AL2)	批准			圖號	857-GB4-AP31a	



工程號	J857	地盤	啓德6552
-----	------	----	--------

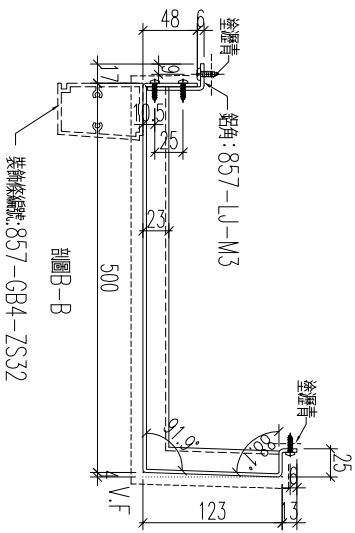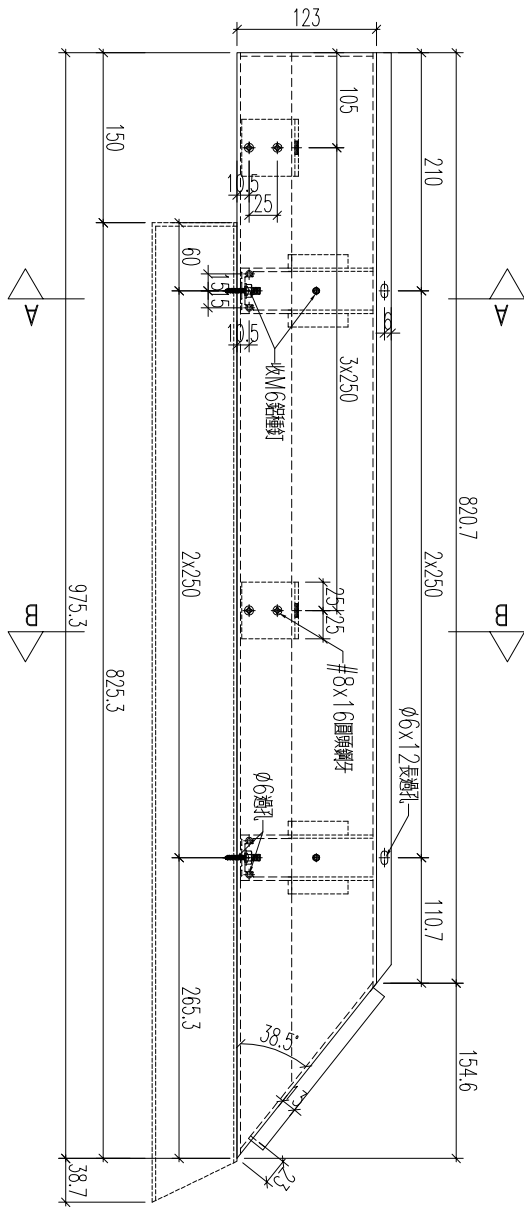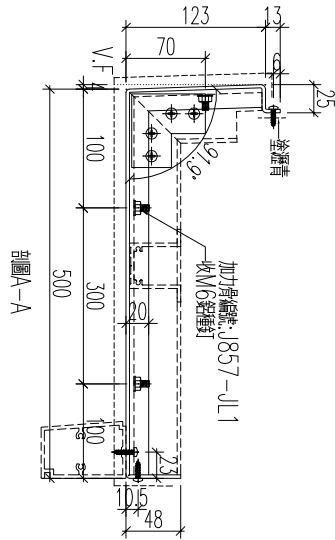

加工數量: 1支




29  
座數  
T1

名稱	鋁板加工圖	制圖	黃漢卿	2022.12.2	修改	
材料	3mm厚鋁板	復核	王禮秋	2022.12.2	日期	
顏色	銅色(AL1)	批准			圖號	857-GB4-AP32



美特鋁質 有限公司  
MIDI Aluminium Fabricator Ltd.

工程號	J857	地盤	啓德6552
-----	------	----	--------

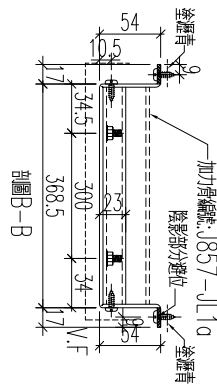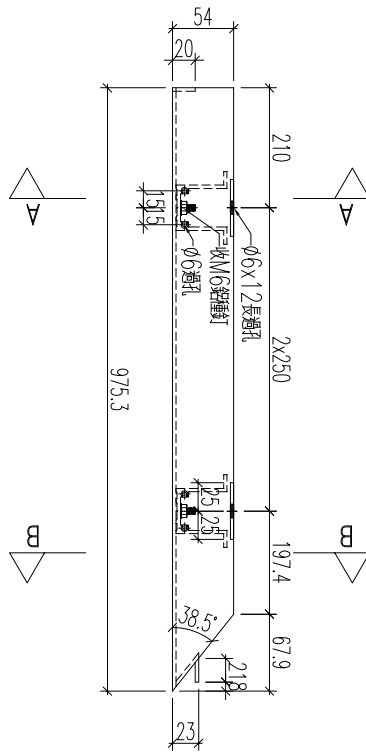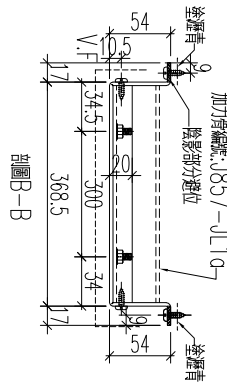


加工數量: 1支

30	座數	T1
----	----	----

名稱	鋁板加工圖	制圖	黃漢卿	2022.12.2	修改			
材料	3mm厚板	復核	王禮秋	2022.12.2	日期			
顏色	深灰色(AL2)	批准			圖號	857-GB4-AP32a		

EG-DWG3

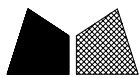




美特鋁質 有限公司  
MIDI Aluminium Fabricator Ltd.

工程號

J857

地盤

啓德6552

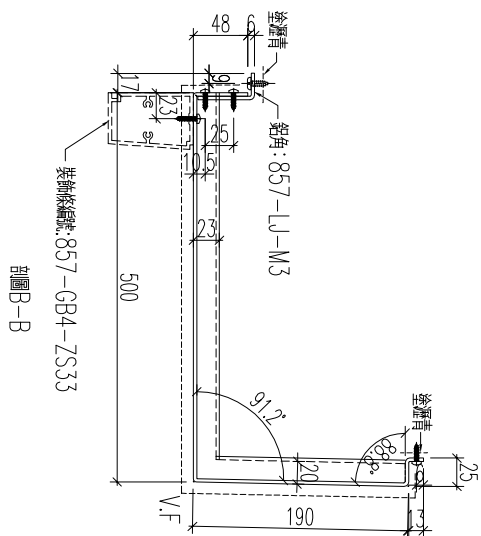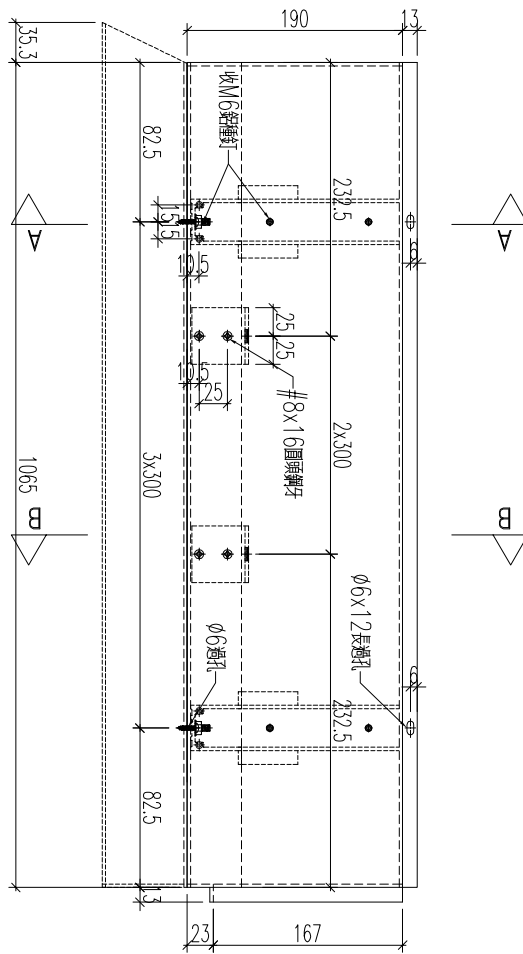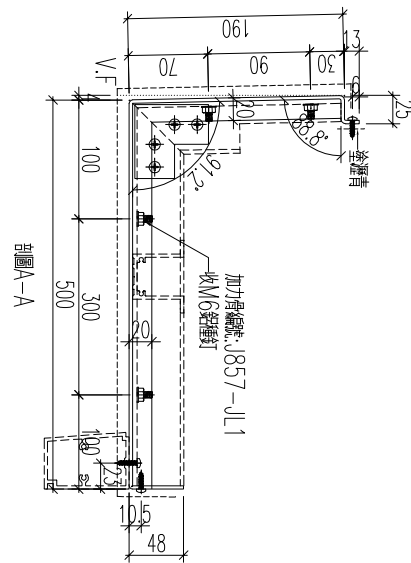




加工數量: 1支

31

座數
T1

名稱	鋁板加工圖	制圖	黃漢卿	2022.12.2	修改		
材料	3mm厚板	復核	王禮秋	2022.12.2	日期		
顏色	銅色(Al1)	批准			圖號	857-GB4-AP33	

工程號	J857	地盤	啓德6552
-----	------	----	--------

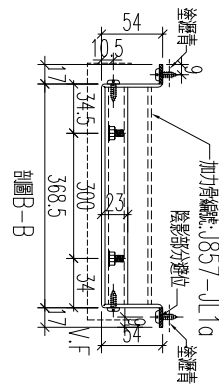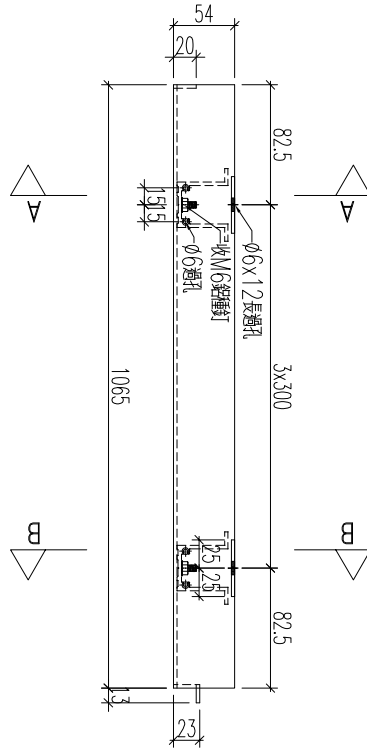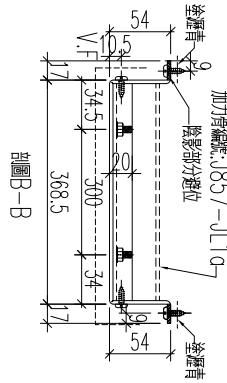

加工數量: 1支




32	座數	T1
----	----	----

名稱	鋁板加工圖	制圖	黃漢卿	2022.12.2	修改		
材料	3mm厚板	復核	王禮秋	2022.12.2	日期		
顏色	深灰色(AL2)	批准			圖號	857-GB4-AP33a	



美特鋁質 有限公司  
MIDI Aluminium Fabricator Ltd.

工程號	J857	地盤	啓德6552
-----	------	----	--------

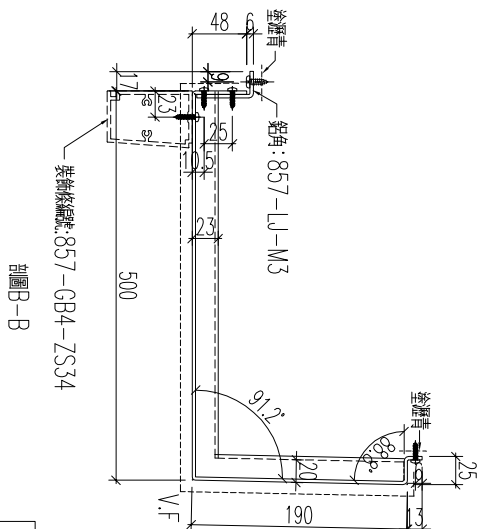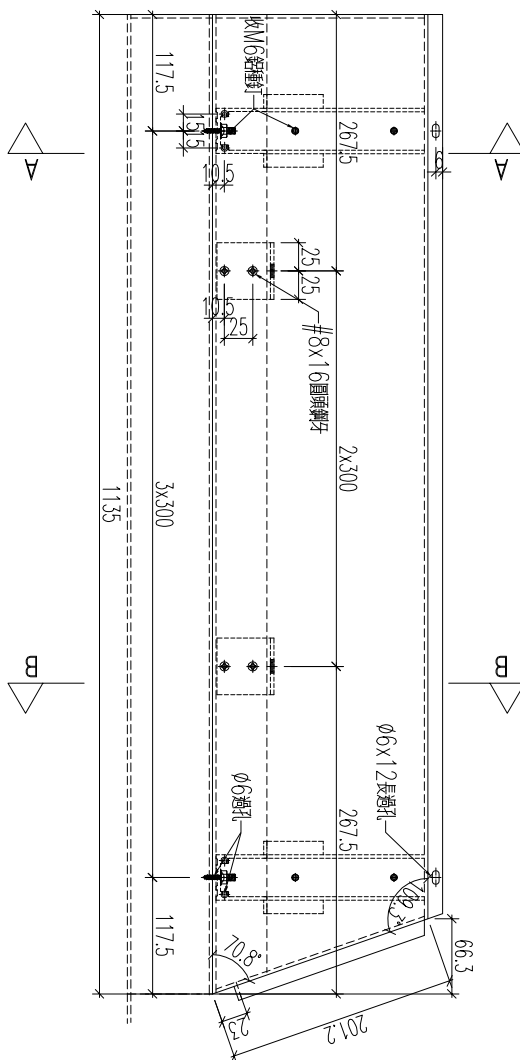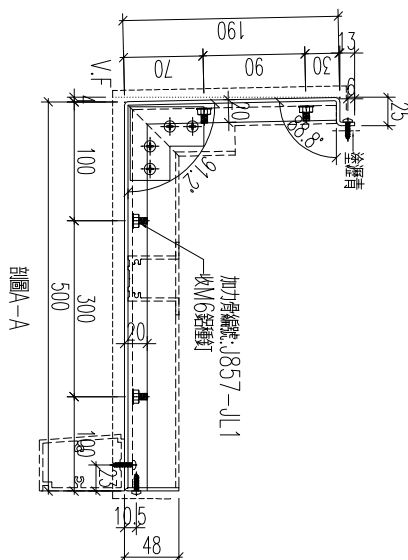

加工數量: 1支

33	座數	T1
----	----	----

名稱	鋁板加工圖	制圖	黃漢卿	2022.12.2	修改		
材料	3mm厚板	復核	王禮秋	2022.12.2	日期		
顏色	銅色(AL1)	批准			圖號	857-GB4-AP34	






工程號

J857

地盤

啓德6552

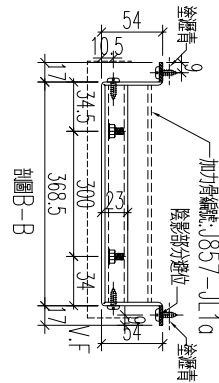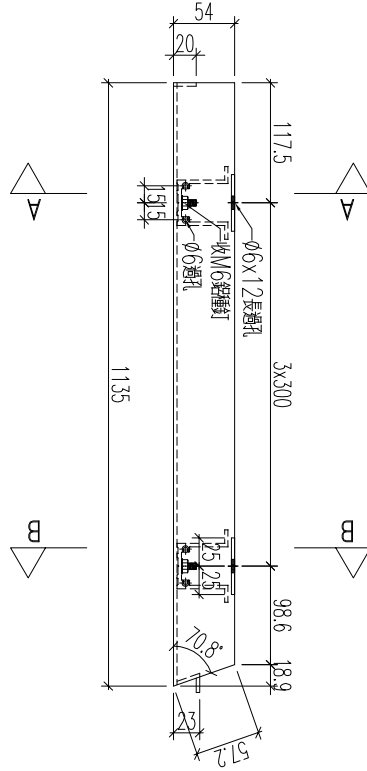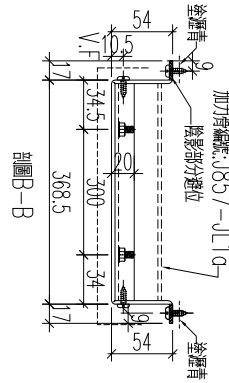

加工數量: 1支

34

座數  
T1

名稱	鋁板加工圖	制圖	黃漢卿	2022.12.2	修改		
材料	3mm厚板	復核	王禮秋	2022.12.2	日期		
顏色	深灰色(AL2)	批准			圖號	857-GB4-AP34a	






工程號

J857

地盤


啓德6552

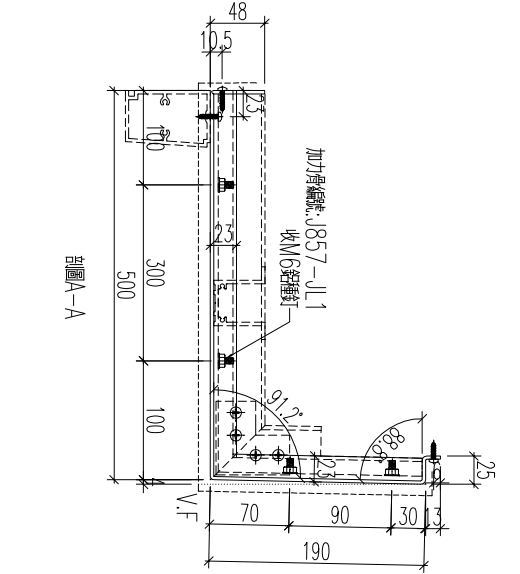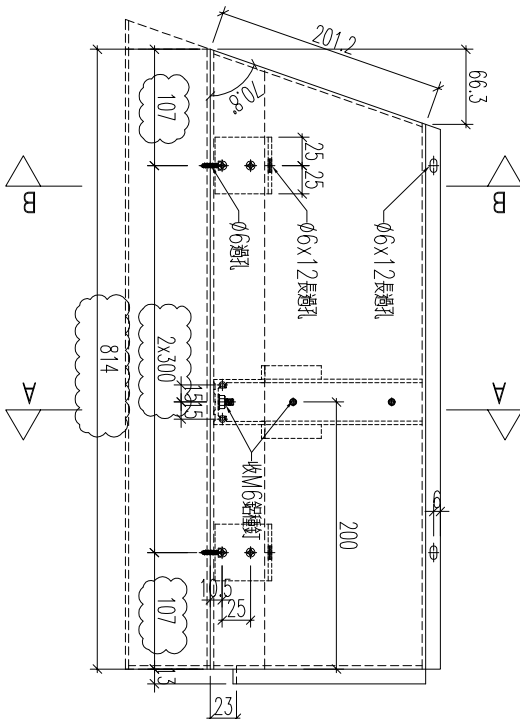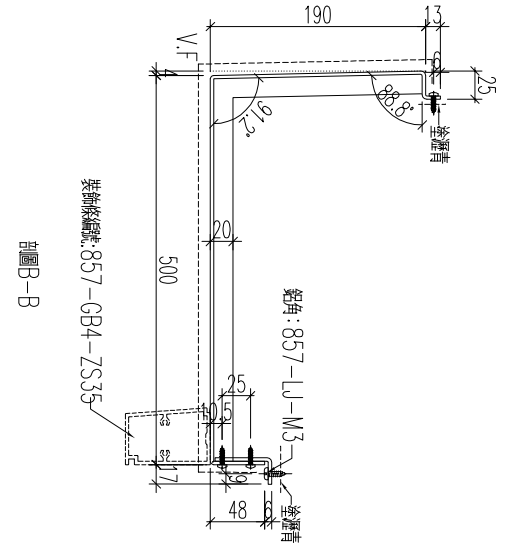

加工數量: 1支



35  
座數  
T1

名稱	鋁板加工圖	制圖	黃漢卿	2022.12.2	修改	A	
材料	3mm厚板	復核	王禮秋	2022.12.2	日期	2.23	
顏色	銅色(AL1)	批准			圖號	857-GB4-AP35	

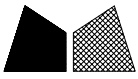

美特鋁質 有限公司  
MIDI Aluminium Fabricator Ltd.

工程號	J857	地盤	啓德6552
-----	------	----	--------

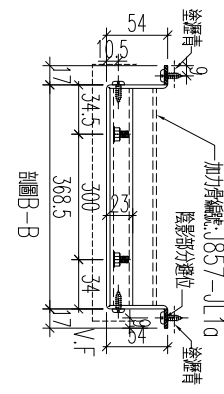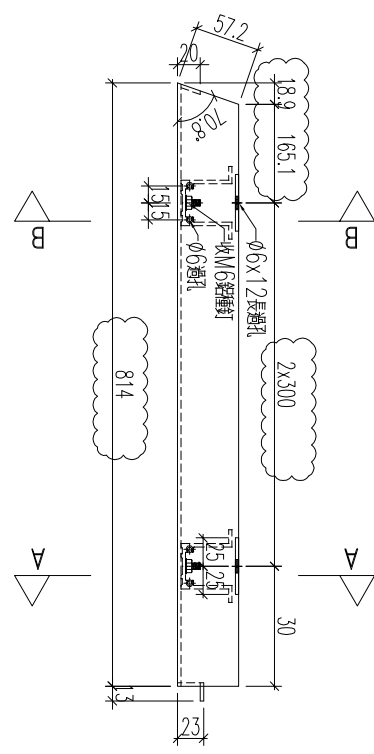

加工數量: 1支




36  
座數  
T1

名稱	鋁板加工圖	制圖	黃漢卿	2022.12.2	修改	A	
材料	3mm厚板	復核	王禮秋	2022.12.2	日期	2.23	
顏色	深灰色(AL2)	批准			圖號	857-GB4-AP35a	

新增

工程號	J857	地盤	啓德6552
-----	------	----	--------

編號	數量	長度	L1	L2	N	A	M	B	T	C	裝飾條編號	座數
857-GB9-AP20b	1	1490	569	921	300	134.5	4x300	145	3x275	48	857-GB9-ZS20b	T8

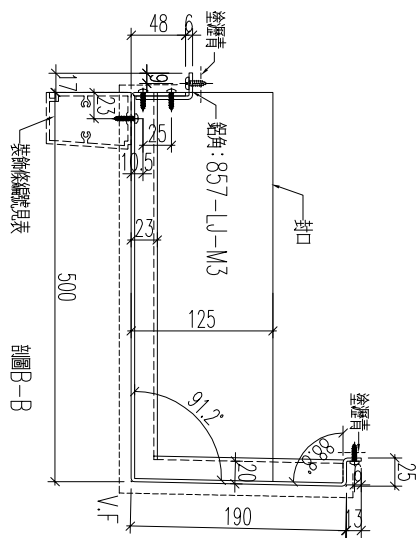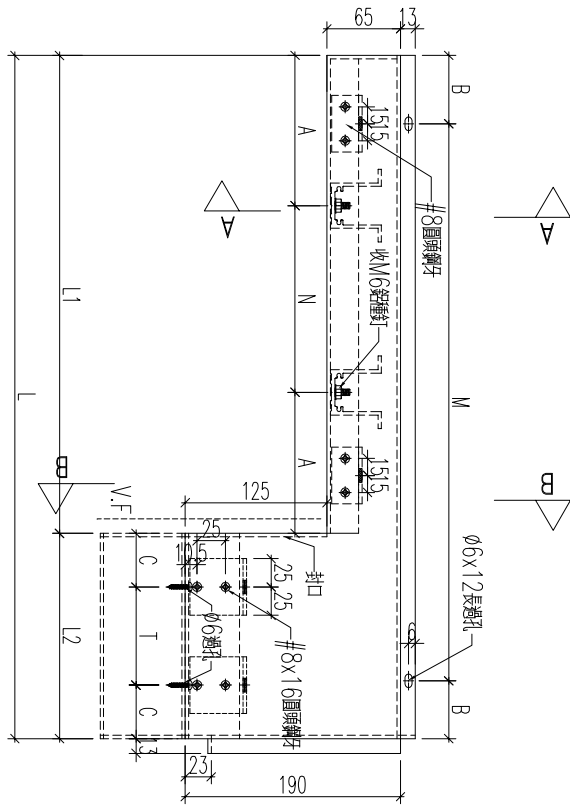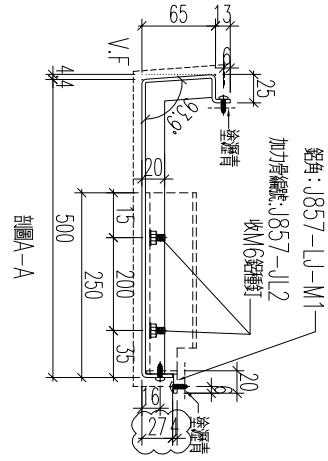

37

名稱	鋁板加工圖	制圖	黃漢卿	2022.12.2	修改	
材料	3mm厚鋁板	復核	王禮秋	2022.12.2	日期	
顏色	銅色(AL1)	批准			圖號	857-GB9-AP20b






新增

工程號	J857	地盤	啓德6552
-----	------	----	--------

編號	數量	長度	L1	L2	N	A	M	B	T	C	裝飾條編號	座數
857-GB9-AP20c	1	1490	737	752	2x300	68.5	4x300	145	2x300	76	857-GB9-ZS20c	18

38

名稱	鋁板加工圖	制圖	黃漢卿	2022.12.2	修改		
材料	3mm厚板	復核	王禮秋	2022.12.2	日期		
顏色	銅色(AL1)	批准			圖號	857-GB9-AP20c	

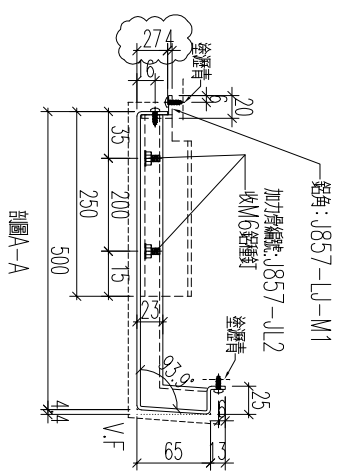
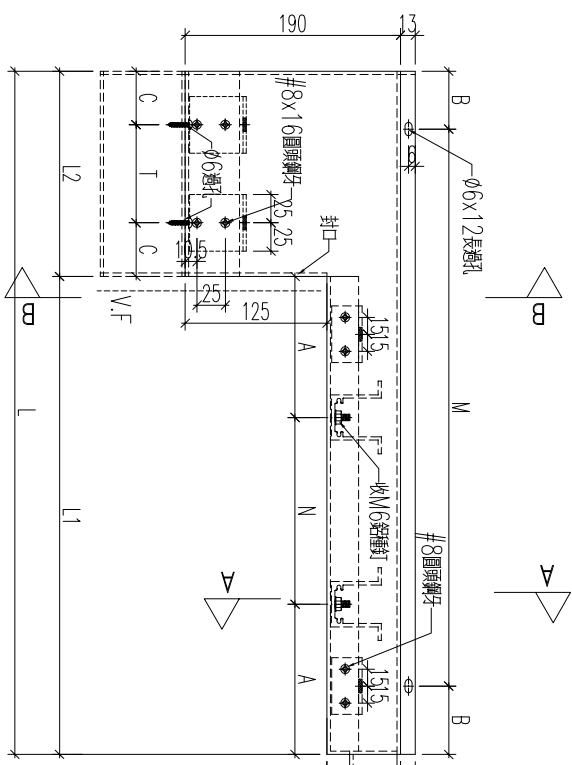
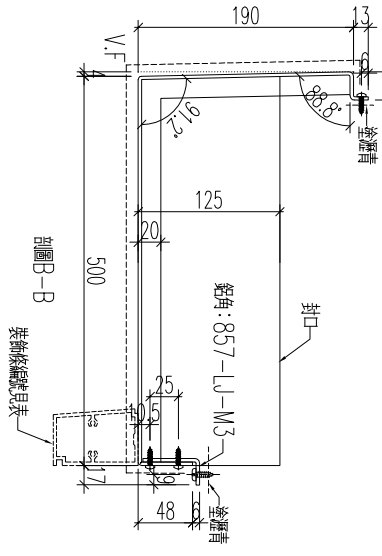




美特鋁質有限公司  
MIDI Aluminium Fabricator Ltd.

工程號: J857 地盤: 啓德6552

線號	數量	長度	裝卸線編號	座數
857-GB5-AP3	1	1767	857-GB5-ZS3	T1
6x275		58.5		

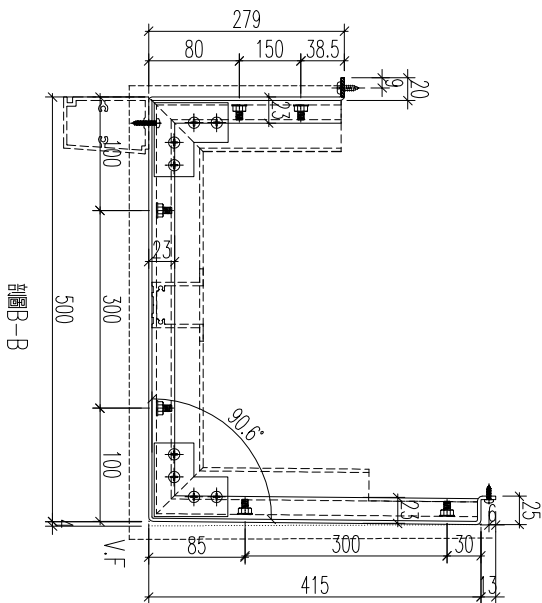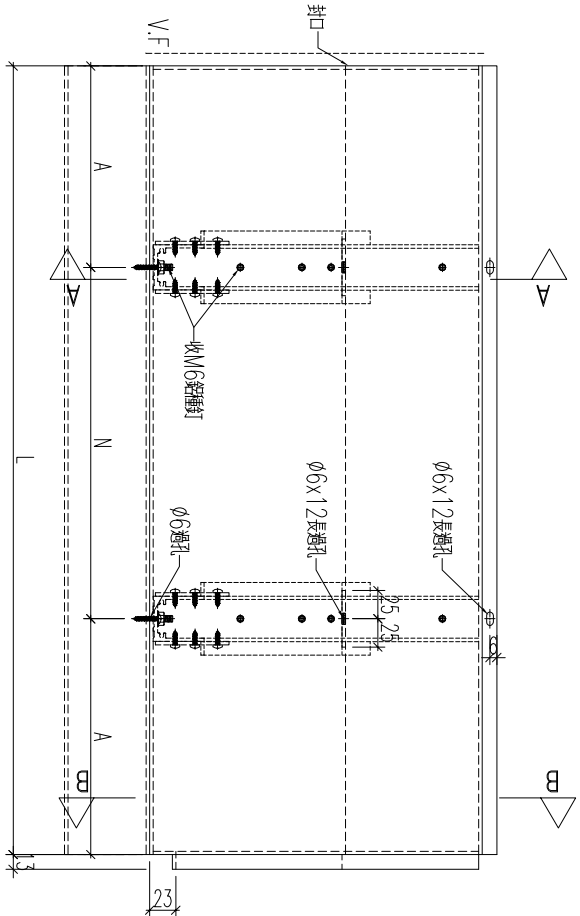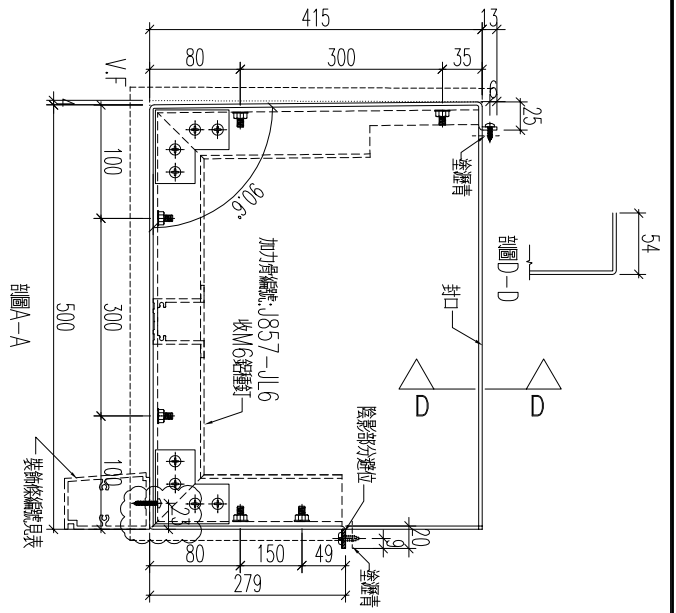

39

名稱	鋁板加工圖	制圖	黃漢卿	2022.12.2	修改	A	
材料	3mm厚鋁板	復核	王禮秋	2022.12.2	日期	2.23	
顏色	銅色(AL1)	批准			圖號	857-GB5-AP3	






美特鋁質 有限公司  
MIDI Aluminium Fabricator Ltd.


工程號	J857	地盤	啓德6552
-----	------	----	--------

料號	數量	長度	寬度	座數
857-GB5-AP3a	1	1767	5x275	T1

40

名稱	鋁板加工圖	制圖	黃漢卿	2022.12.2	修改	A		
材料	3mm厚板	復核	王禮秋	2022.12.2	日期	2.23		
顏色	深灰色(AL2)	批准			圖號	857-GB5-AP3a		

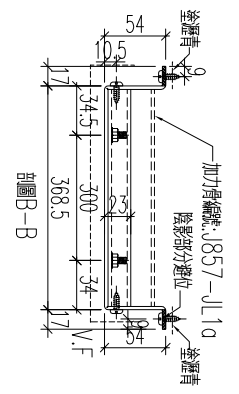
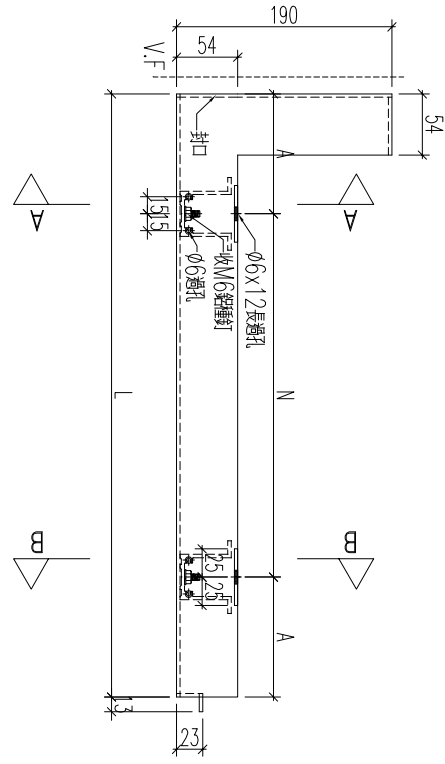
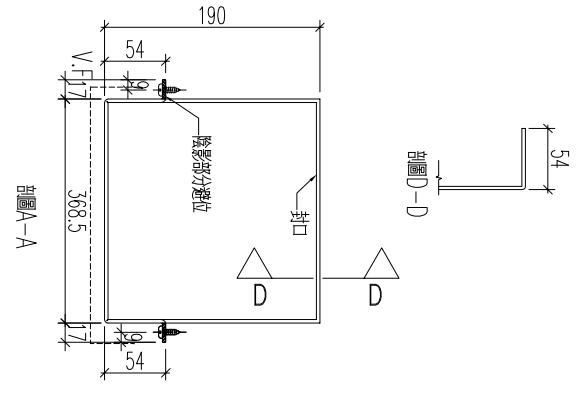


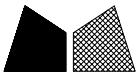

美特鋁質 有限公司  
MIDI Aluminium Fabricator Ltd.


工程號 J857 地盤 啓德6552

編號	數量	長度	N	A	裝飾條編號	座數
857-GB5-AP4	6	1490	5x275	57.5	857-GB5-ZS4	T1
857-GB5-AP8	6	1490	5x275	57.5	857-GB5-ZS8	T1
857-GB6-AP17	5	1490	5x275	57.5	857-GB6-ZS17	T3
857-GB7-AP2	5	1490	5x275	57.5	857-GB7-ZS2	T3
857-GB8-AP5	10	1490	5x275	57.5	857-GB8-ZS5	T6
857-GB9-AP13	4	1490	5x275	57.5	857-GB9-ZS13	T8
857-GB9-AP17	5	1490	5x275	57.5	857-GB9-ZS17	T8

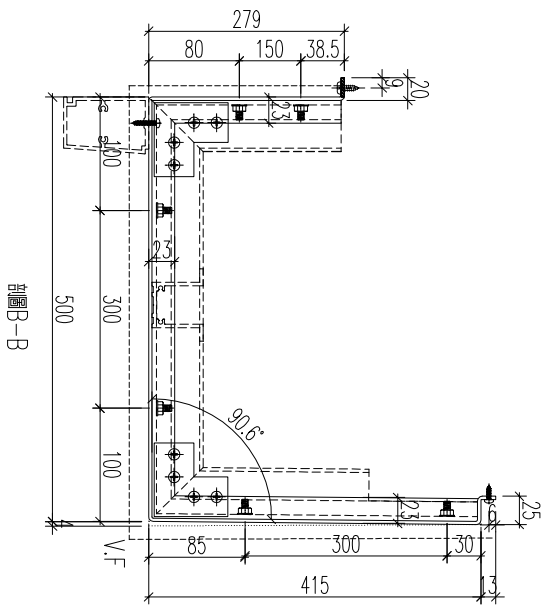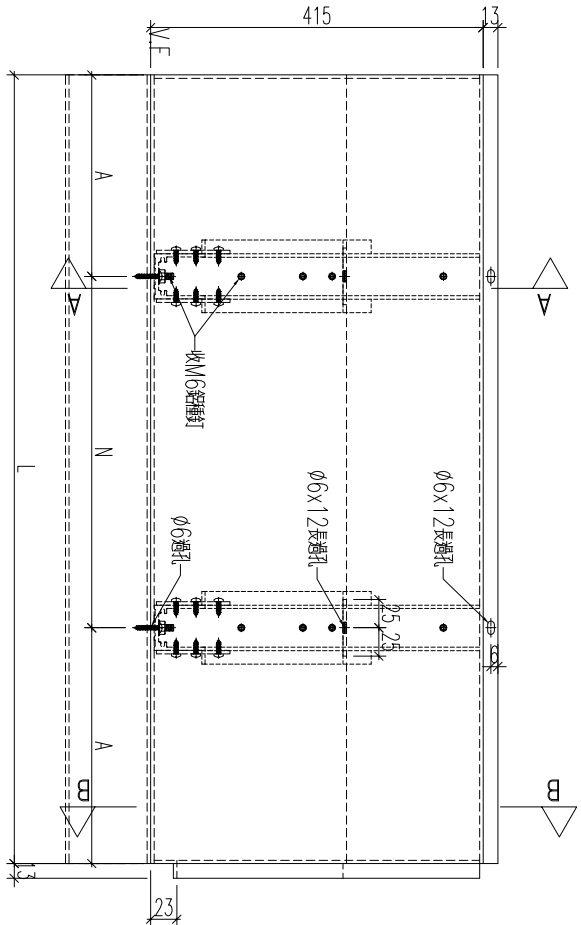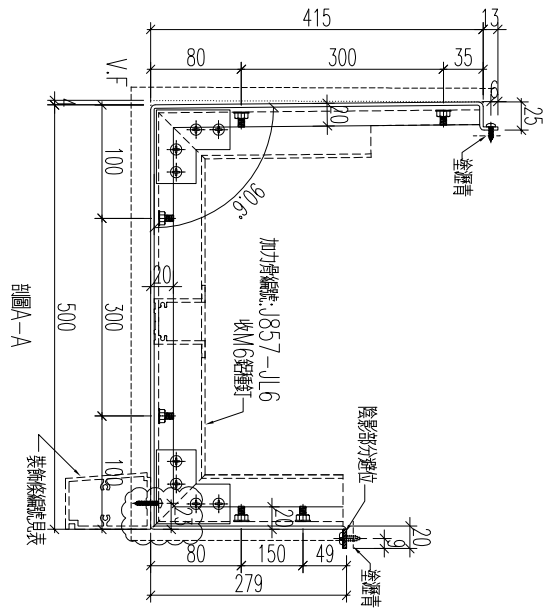

41




名稱	鋁板加工圖	制圖	黃漢卿	2022.12.2	修改	A
材料	3mm厚鋁板	復核	王禮秋	2022.12.2	日期	2.23
顏色	銅色(AL1)	批准			圖號	857-GB5-AP4

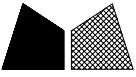

美特鋁質 有限公司  
MIDI Aluminium Fabricator Ltd.


工程號 J857 地盤 啓德6552

編號	數量	長度	N	A	裝釘條號	座數
857-GB5-AP4a	6	1490	4x275	195	857-GB5-ZS4	T1
857-GB5-AP8a	6	1490	4x275	195	857-GB5-ZS8	T1
857-GB6-AP17a	5	1490	4x275	195	857-GB6-ZS17	T3
857-GB7-AP2a	5	1490	4x275	195	857-GB7-ZS2	T3
857-GB8-AP5a	10	1490	4x275	195	857-GB8-ZS5	T6
857-GB9-AP13a	4	1490	4x275	195	857-GB9-ZS13	T8
857-GB9-AP17a	5	1490	4x275	195	857-GB9-ZS17	T8

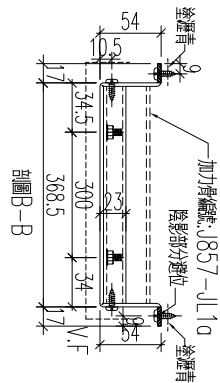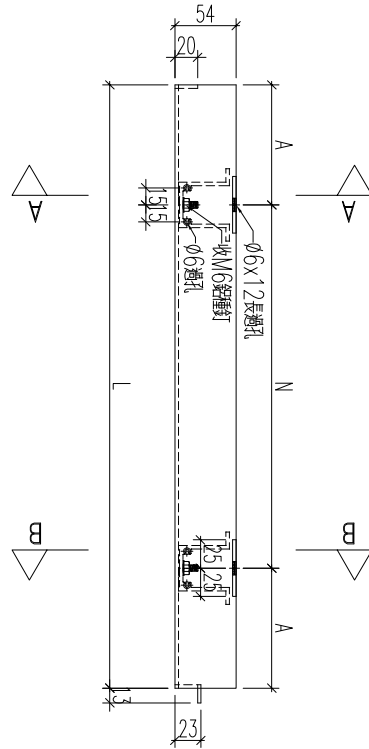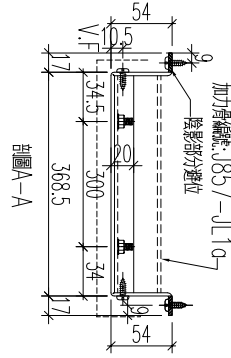

42

名稱	鋁板加工圖	制圖	黃漢卿	2022.12.2	修改	A	
材料	3mm厚鋁板	復核	王禮秋	2022.12.2	日期	2.23	
顏色	深灰色(AL2)	批准			圖號	857-GB5-AP4a	

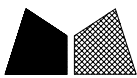




美特鋁質 有限公司  
MIDI Aluminium Fabricator Ltd.

工程號

J857

地盤

啓德6552

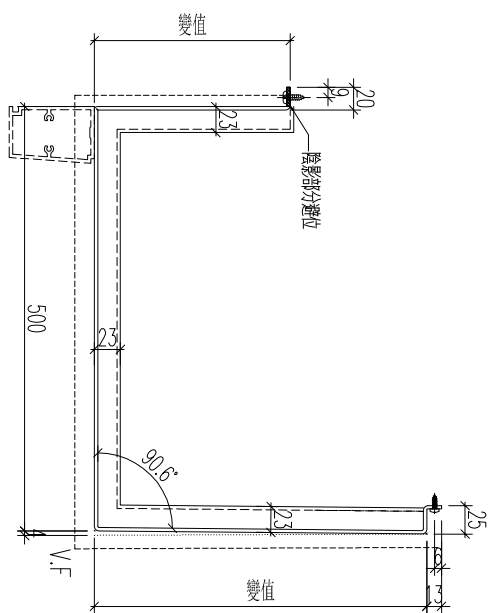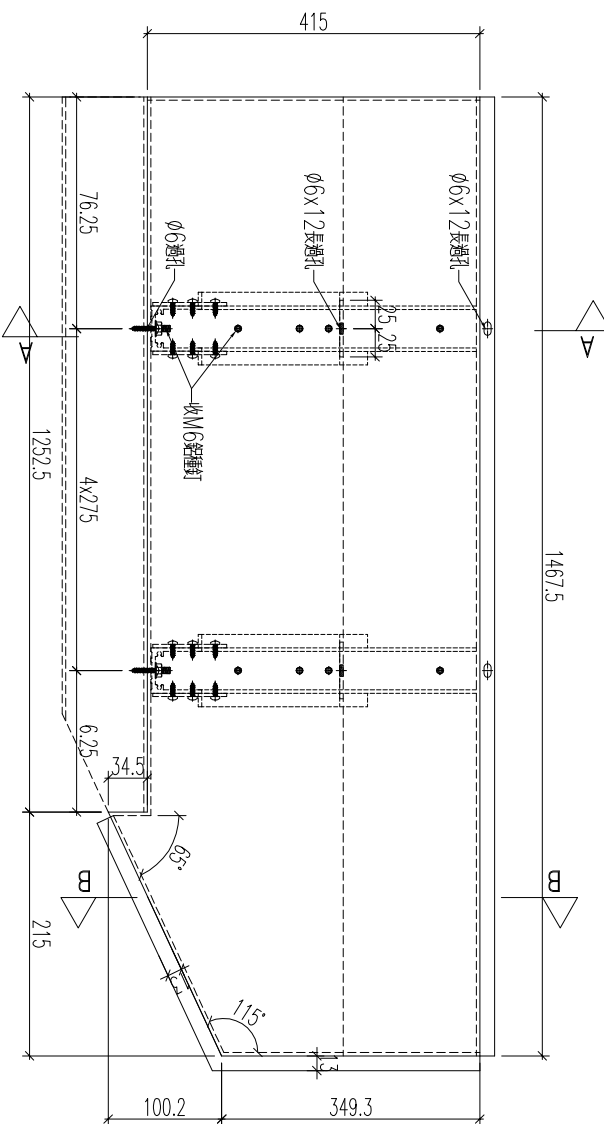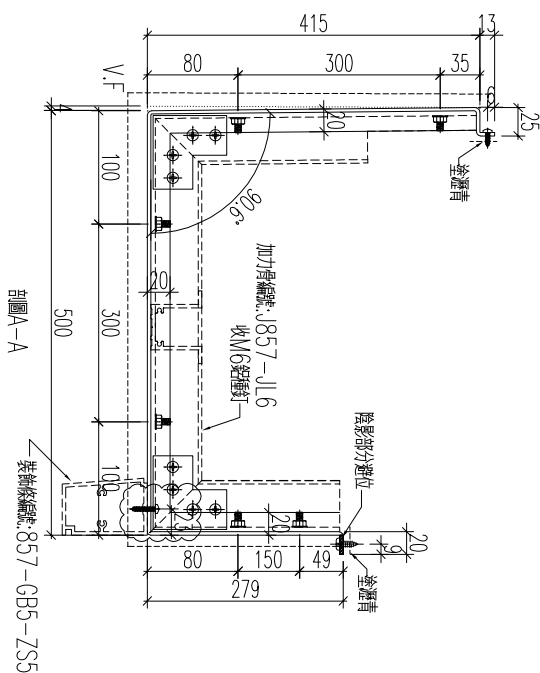

圖B-B

43

座數  
T1




加工數量: 1支

名稱	鋁板加工圖	制圖	黃漢卿	2022.12.2	修改	A
材料	3mm厚板	復核	王禮秋	2022.12.2	日期	2.23
顏色	銅色(AL1)	批准			圖號	857-GB5-AP5



美特鋁質 有限公司  
MIDI Aluminium Fabricator Ltd.

工程號	J857	地盤	啓德6552
-----	------	----	--------

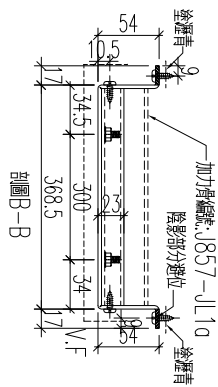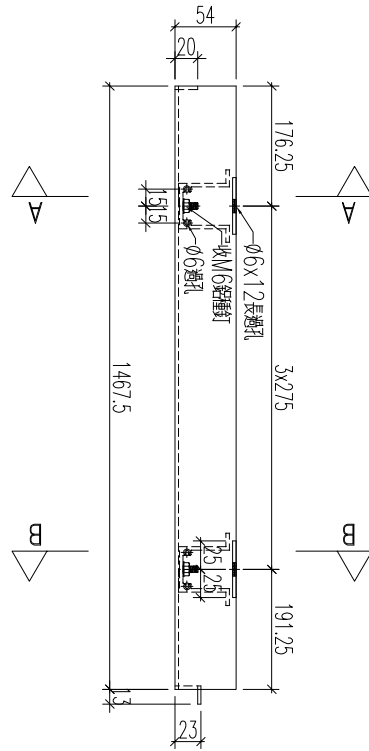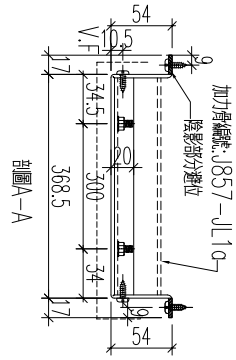




加工數量: 1支

44	圖數	T1
----	----	----

名稱	鋁板加工圖	制圖	黃漢卿	2022.12.2	修改		
材料	3mm厚板	復核	王禮秋	2022.12.2	日期		
顏色	深灰色(AL2)	批准			圖號	857-GB5-AP5a	



工程號	J857	地盤	啓德6552
-----	------	----	--------

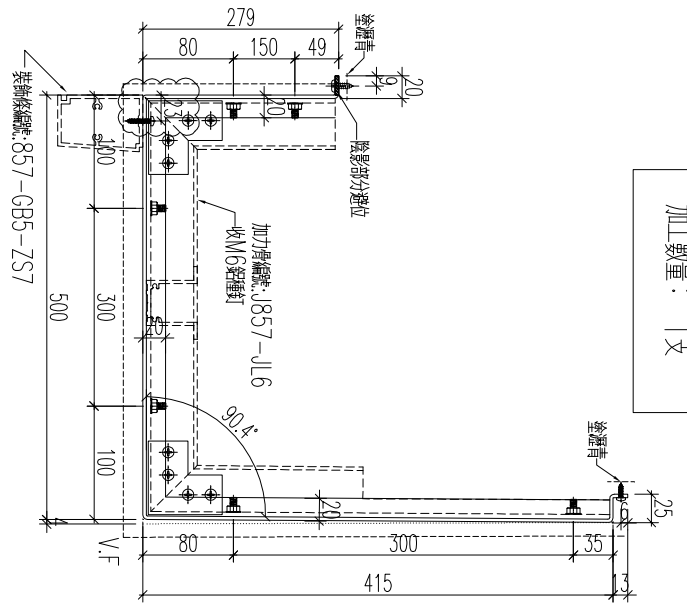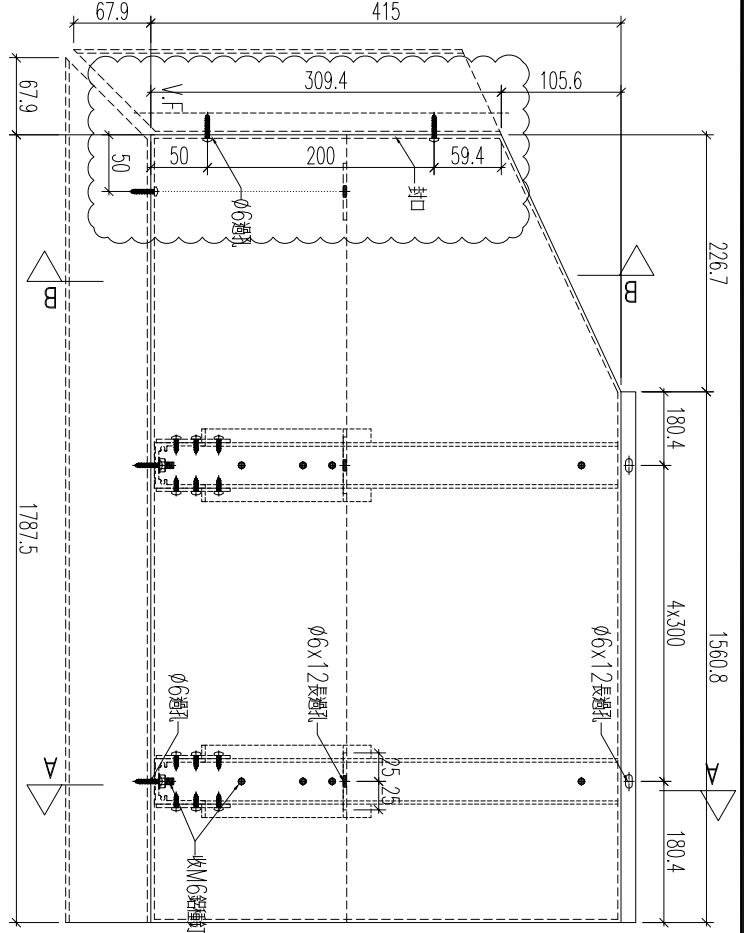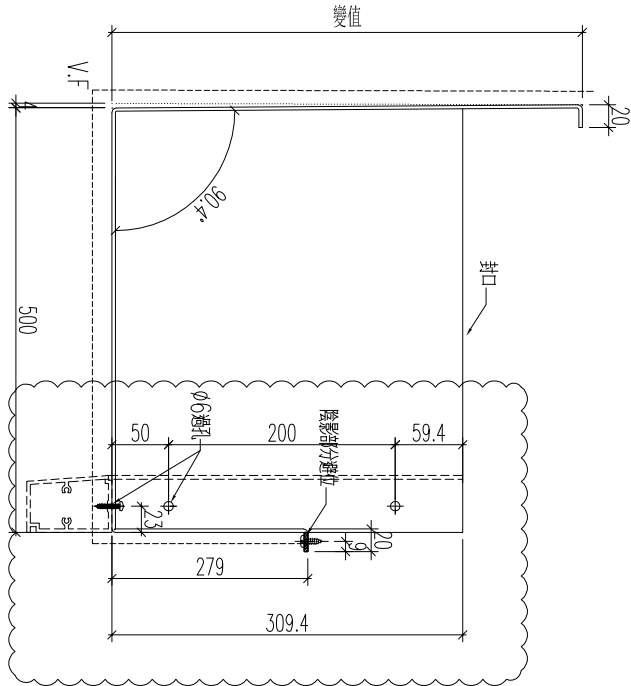

加工數量: 1支




45  
座數  
T1

名稱	鋁板加工圖	制圖	黃漢卿	2022.12.2	修改	A	
材料	3mm厚板	復核	王禮秋	2022.12.2	日期	2.23	
顏色	銅色(AL1)	批准			圖號	857-GB5-AP7	



美特鋁質 有限公司  
MIDI Aluminium Fabricator Ltd.

工程號	J857	地盤	啓德6552
-----	------	----	--------

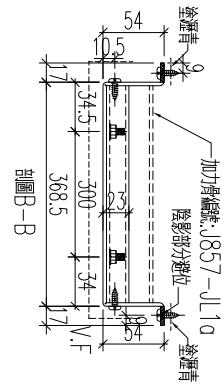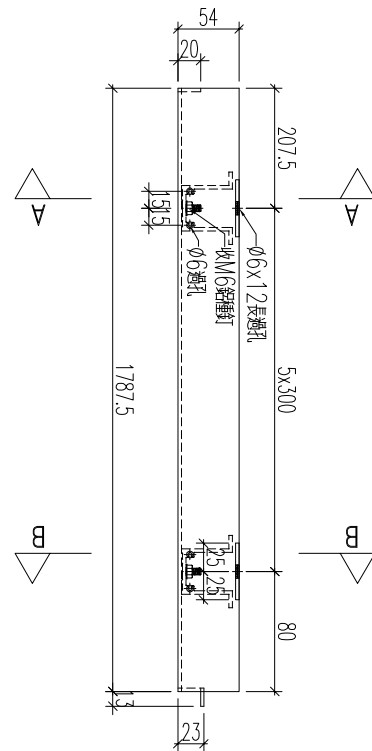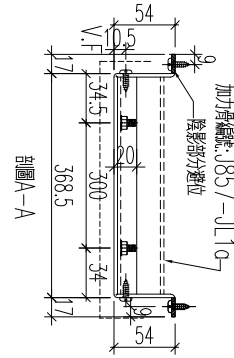

加工數量: 1支

46  
座數  
T1

名稱	鋁板加工圖	制圖	黃漢卿	2022.12.2	修改		
材料	3mm厚板	復核	王禮秋	2022.12.2	日期		
顏色	深灰色(AL2)	批准			圖號	857-GB5-AP7a	






工程號

J857

地盤


啓德6552

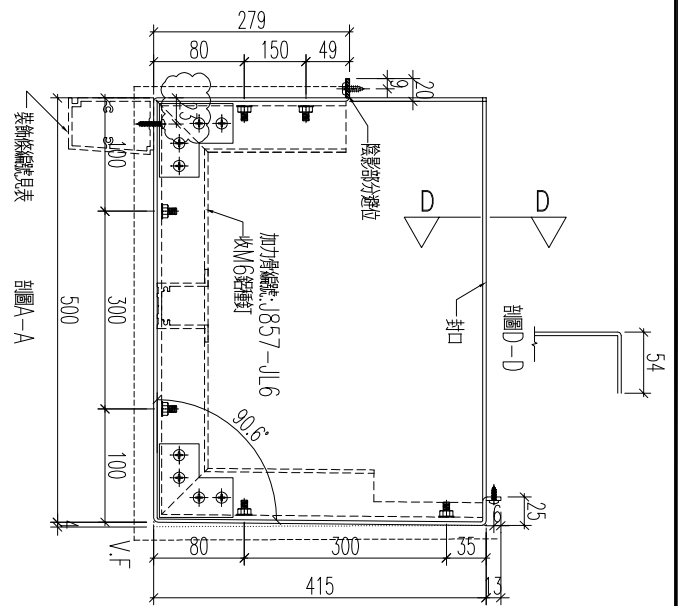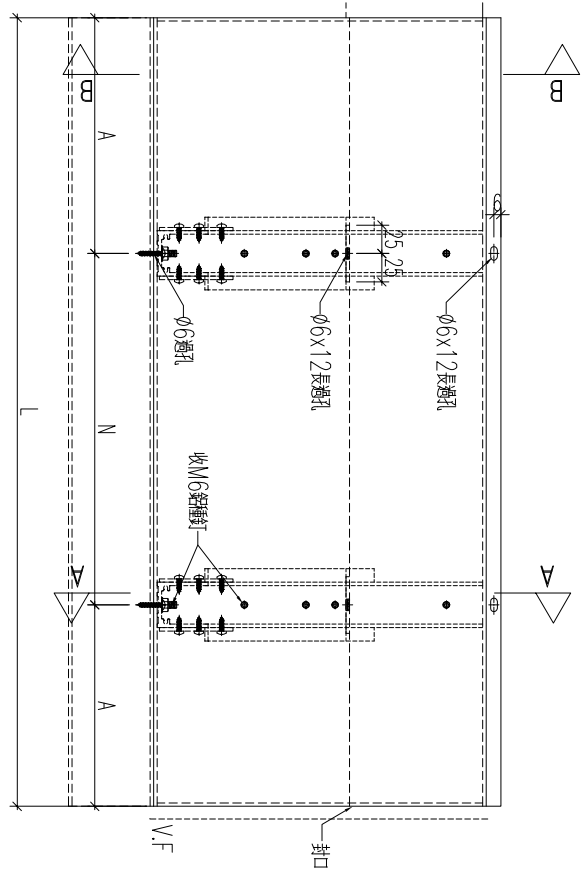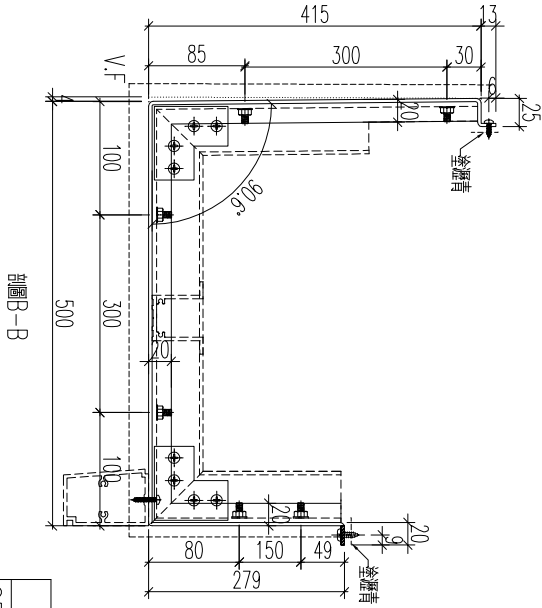

編號	數量	長度L	N	A	裝釘條編號	座數
857-GB5-AP9	1	1453	4x300	126.5	857-GB5-ZS9	T1
857-GB7-AP3	1	1395	4x300	97.5	857-GB7-ZS3	T3
857-GB8-AP6	1	1420	4x300	110	857-GB8-ZS6	T6

47

名稱	鋁板加工圖	制圖	黃漢卿	2022.12.2	修改			
材料	3mm厚板	復核	王禮秋	2022.12.2	日期			
顏色	銅色(AL1)	批准			圖號	857-GB5-AP9		

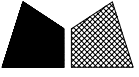

美特鋁質有限公司  
MIDI Aluminium Fabricator Ltd.





工程號

J857

地盤

啓德6552

編號	數量	長度L	N	A	座數
857-GB5-AP9a	1	1453	3x300	276.5	T1
857-GB7-AP3a	1	1395	3x300	247.5	T3
857-GB8-AP6a	1	1420	3x300	260	T6

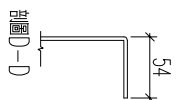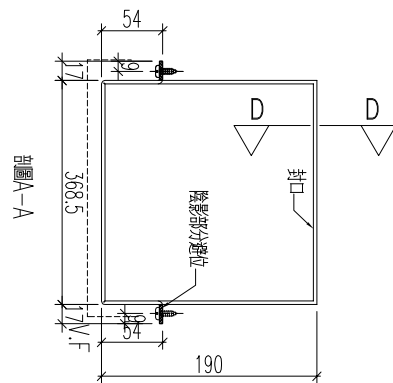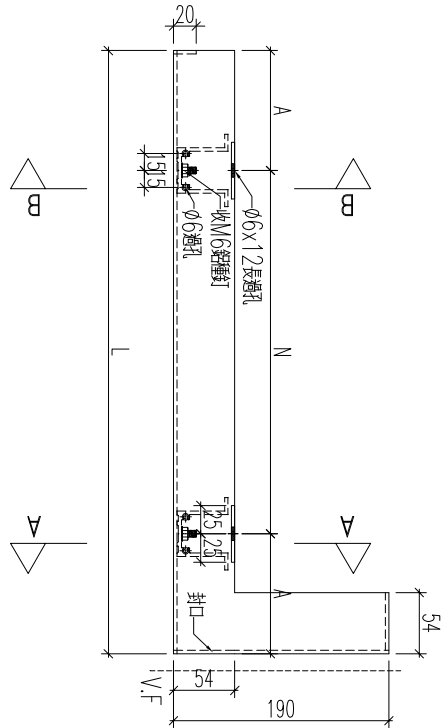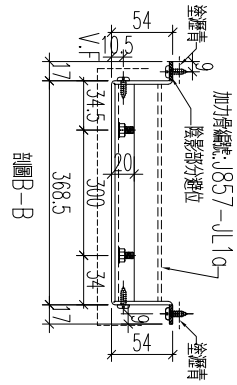

48

名稱	鋁板加工圖	制圖	黃漢卿	2022.12.2	修改		
材料	3mm厚板	復核	王禮秋	2022.12.2	日期		
顏色	深灰色(AL2)	批准			圖號	857-GB5-AP9a	






美特鋁質有限公司  
MIDI Aluminium Fabricator Ltd.

工程號: J857      地盤: 啓德6552


編號	數量	長度	N	A	裝飾條編號	座數
857-GB6-AP16	1	1395	4x300	97.5	857-GB6-ZS16	T3
857-GB8-AP4	1	1420	4x300	110	857-GB8-ZS4	T6
857-GB9-AP12	1	1145	3x300	122.5	857-GB9-ZS12	T8

此長度需換裝後再加工

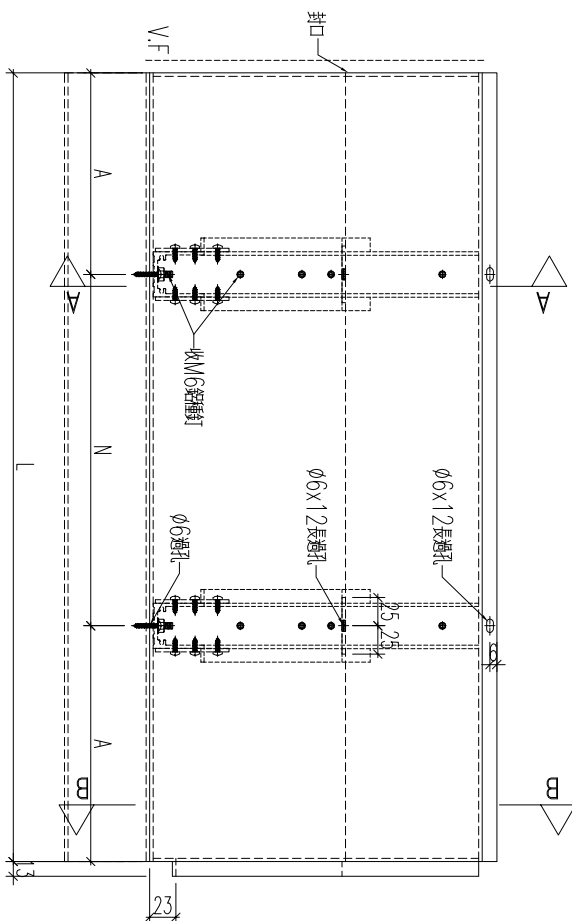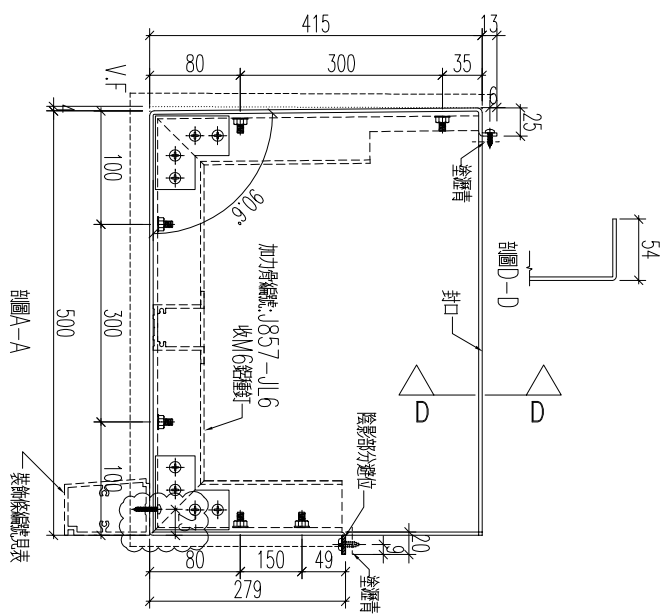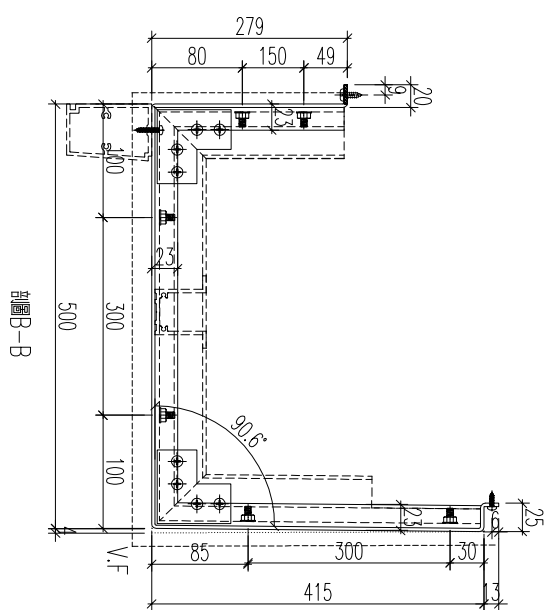

49

名稱	鋁板加工圖	制圖	黃漢卿	2022.12.2	修改		
材料	3mm厚鋁板	復核	王禮秋	2022.12.2	日期		
顏色	銅色(AL1)	批准			圖號	857-GB6-AP16	

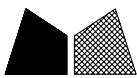


美特鋁質 有限公司  
MIDI Aluminium Fabricator Ltd.

工程號	J857	地盤	啓德6552
-----	------	----	--------


編號	數量	長度	N	A	座數
857-GB6-AP16a	1	1395	3x300	247.5	T3
857-GB8-AP4a	1	1420	3x300	260	T6
857-GB9-AP12a	1	1145	2x300	272.5	T8

此長度需複核後再加工

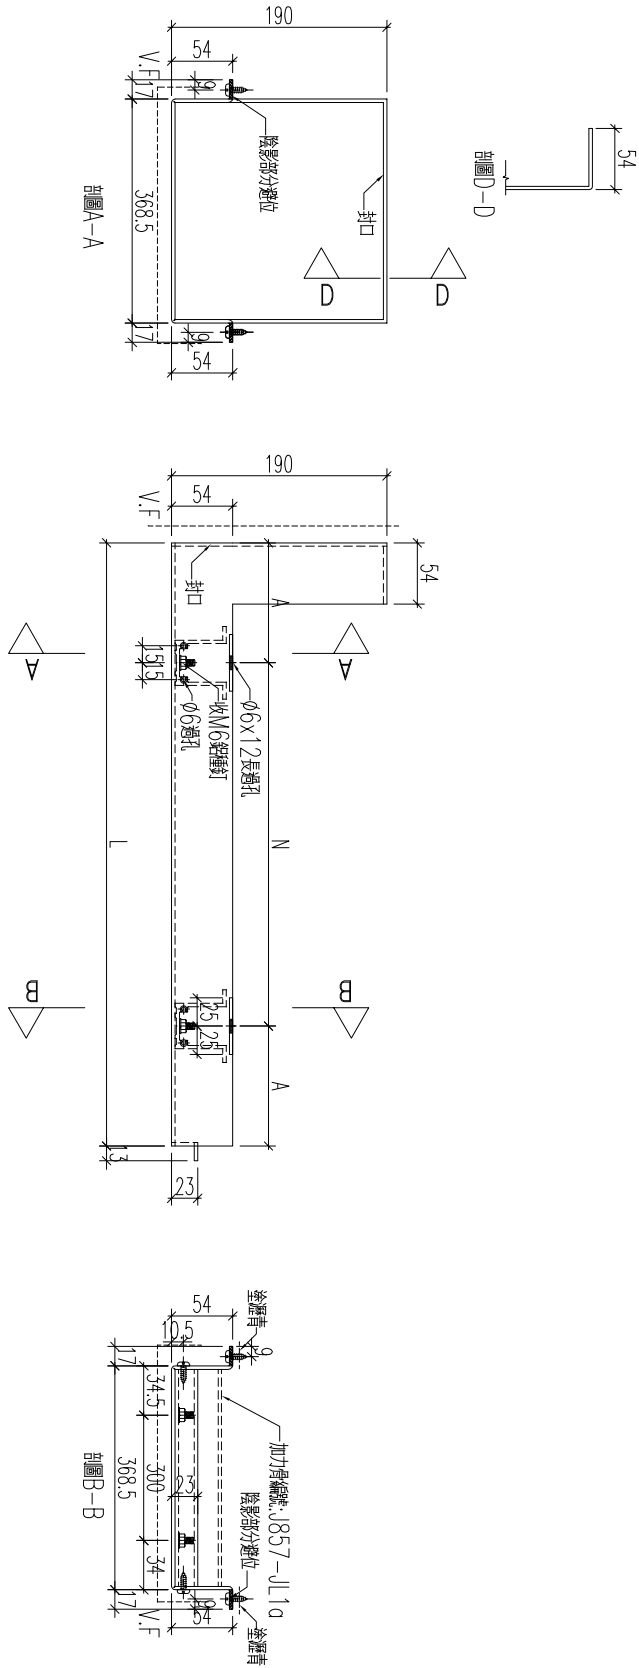

50

名稱	鋁板加工圖	制圖	黃漢卿	2022.12.2	修改		
材料	3mm厚鋁板	復核	王禮秋	2022.12.2	日期		
顏色	深灰色(AL2)	批准			圖號	857-GB6-AP16a	

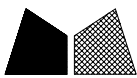

美特鋁質 有限公司  
MIDI Aluminium Fabricator Ltd.



工程號

J857

地盤

啓德6552

加工數量：1支

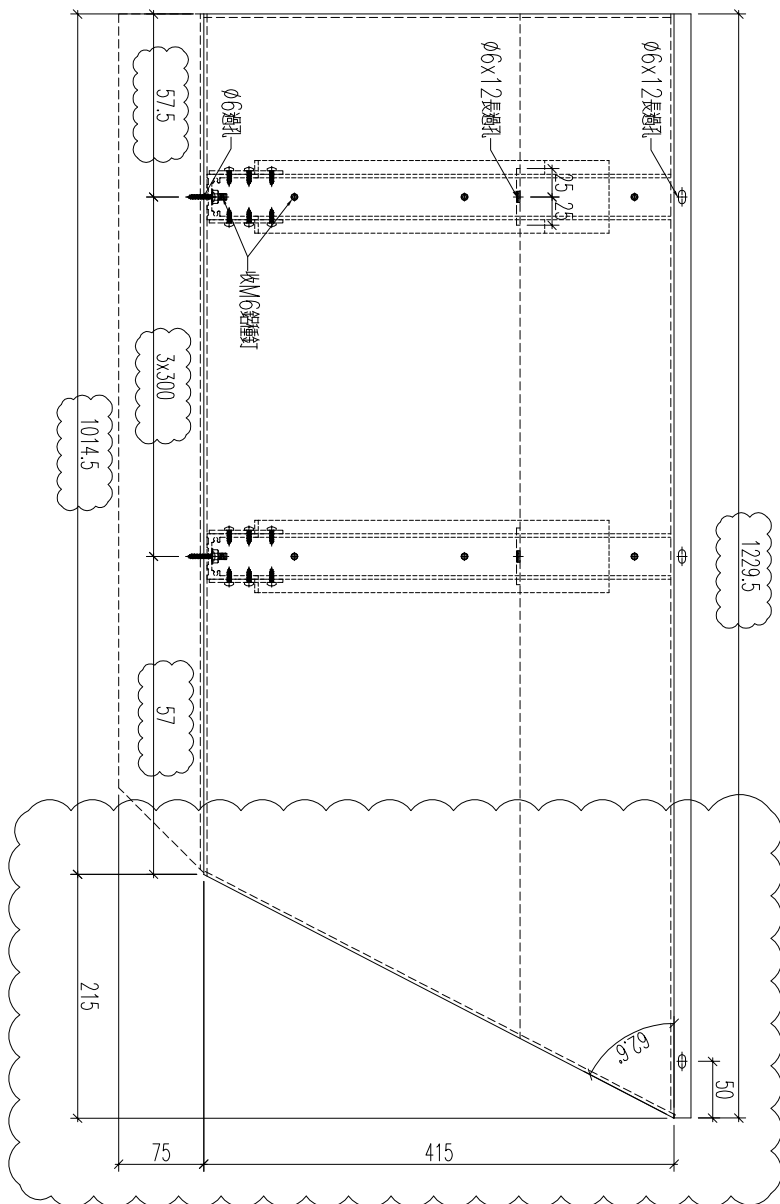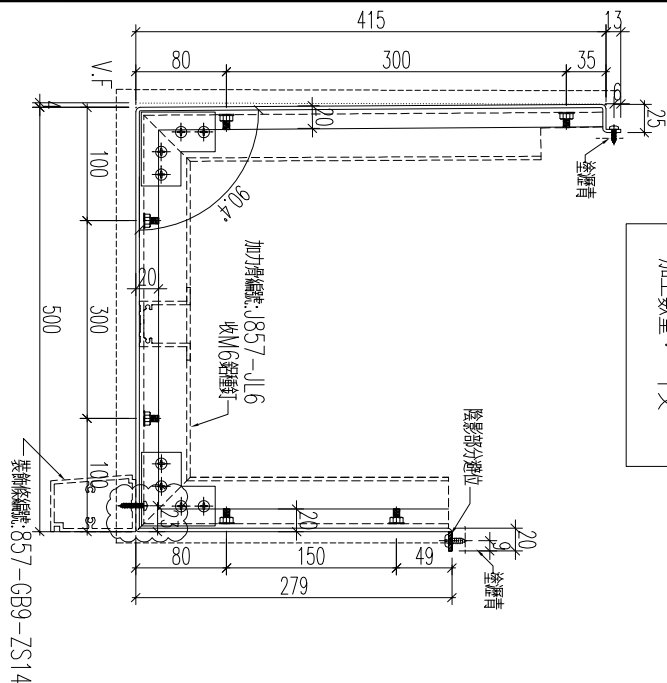

51




座數  
18

名稱	鋁板加工圖	制圖	黃漢卿	2022.12.2	修改	A		
材料	3mm厚板	復核	王禮秋	2022.12.2	日期	2.23		
顏色	銅色(AL1)	批准			圖號	857-GB9-AP14		



美特鋁質 有限公司  
MIDI Aluminium Fabricator Ltd.

工程號	J857	地盤	啓德6552
-----	------	----	--------

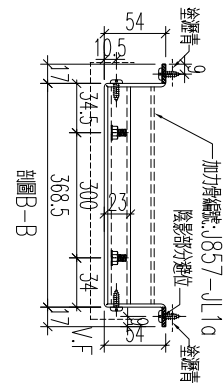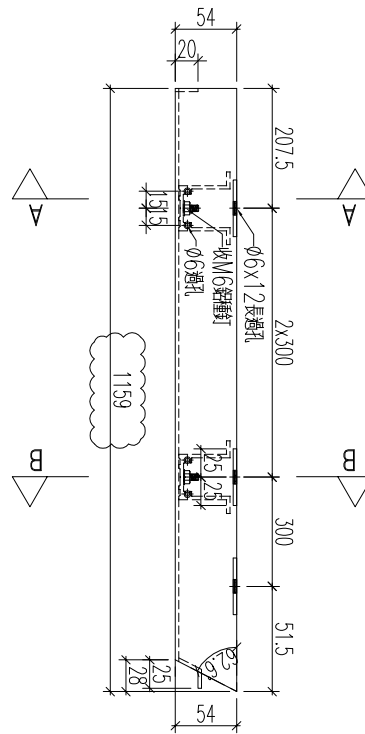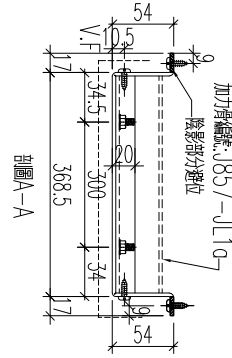

加工數量: 1支

52	座數	18
----	----	----

名稱	鋁板加工圖	制圖	黃漢卿	2022.12.2	修改	A	
材料	3mm厚鋁板	復核	王禮秋	2022.12.2	日期	2.23	
顏色	深灰色(AL2)	批准			圖號	857-GB9-AP14a	



美特鋁質 有限公司  
MIDI Aluminium Fabricator Ltd.


工程號

J857

地盤

啓德6552

加工數量： 1支

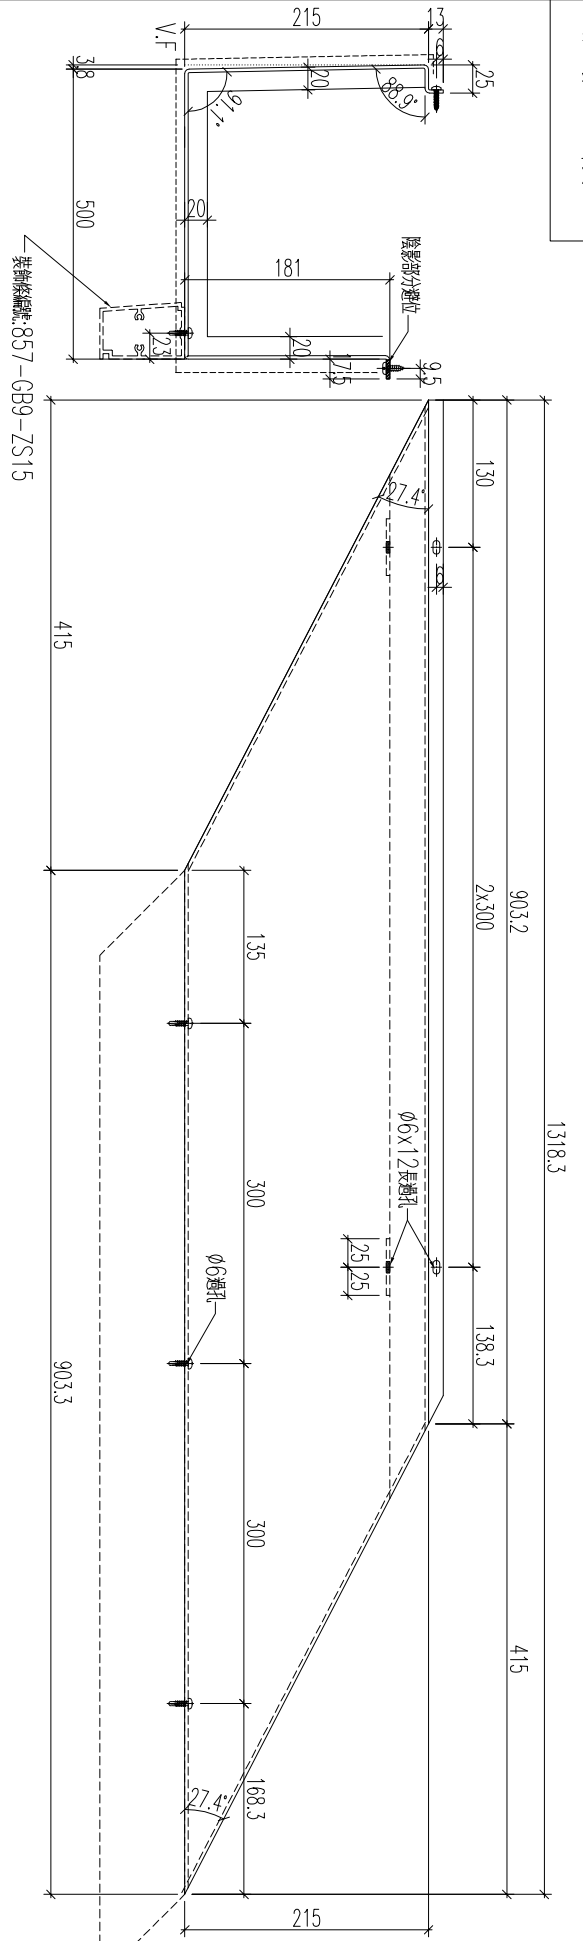

53


座數 18

名稱	鋁板加工圖	制圖	黃漢卿	2022.12.2	修改	A	
材料	3mm厚板	復核	王禮秋	2022.12.2	日期	2.23	
顏色	銅色(AL1)	批准			圖號	857-GB9-AP15	



美特鋁質 有限公司  
MIDI Aluminium Fabricator Ltd.

工程號	J857	地盤	啓德6552
-----	------	----	--------

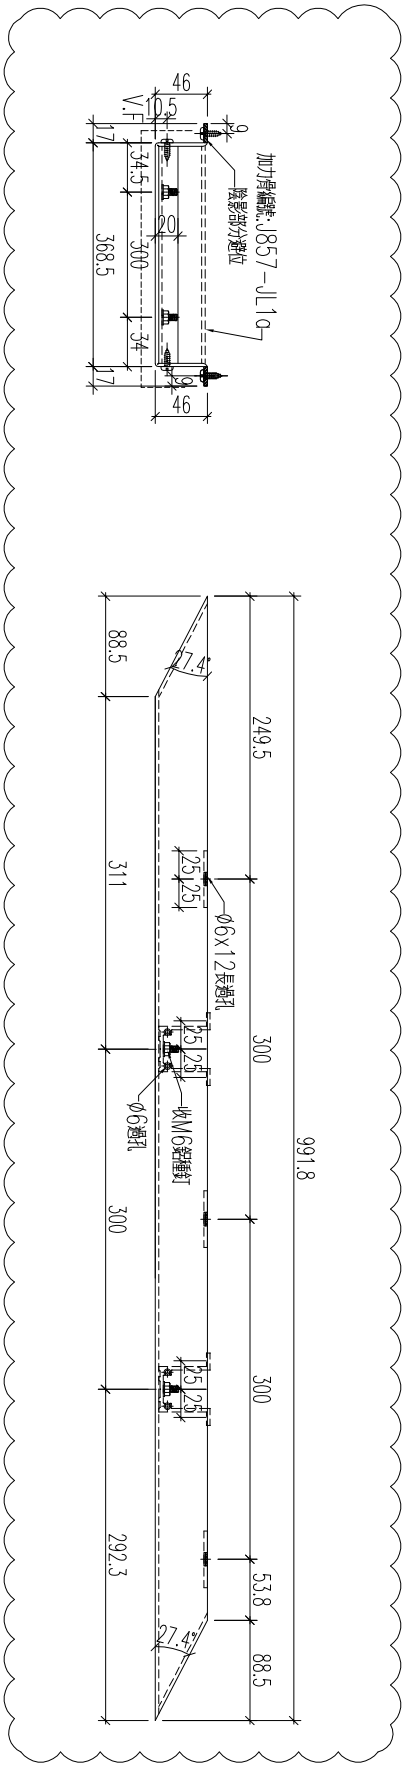


加工數量: 1支



54

座數	18
----	----

名稱	鋁板加工圖	制圖	黃漢卿	2022.12.2	修改	A	
材料	3mm厚板	復核	王禮秋	2022.12.2	日期	2.23	
顏色	深灰色(AL2)	批准			圖號	857-GB9-AP15a	

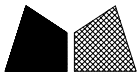

工程號	J857	地盤	啓德6552
-----	------	----	--------

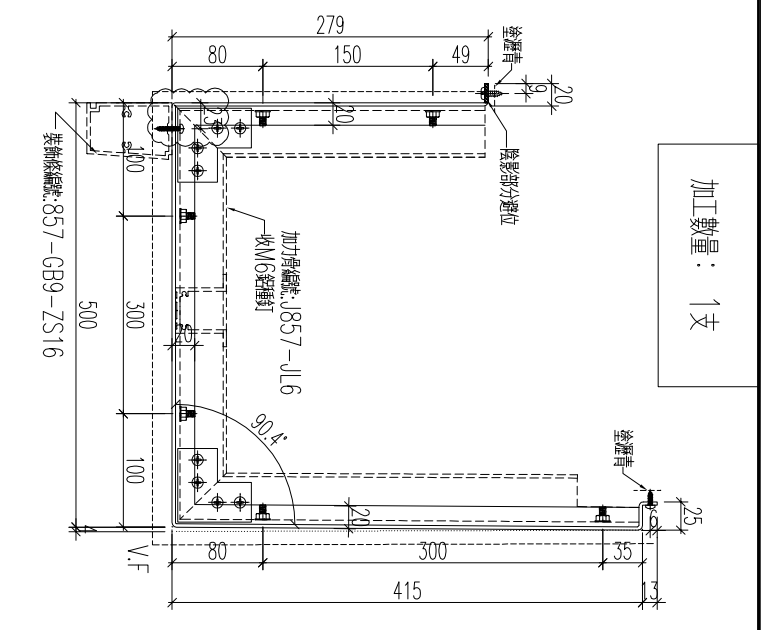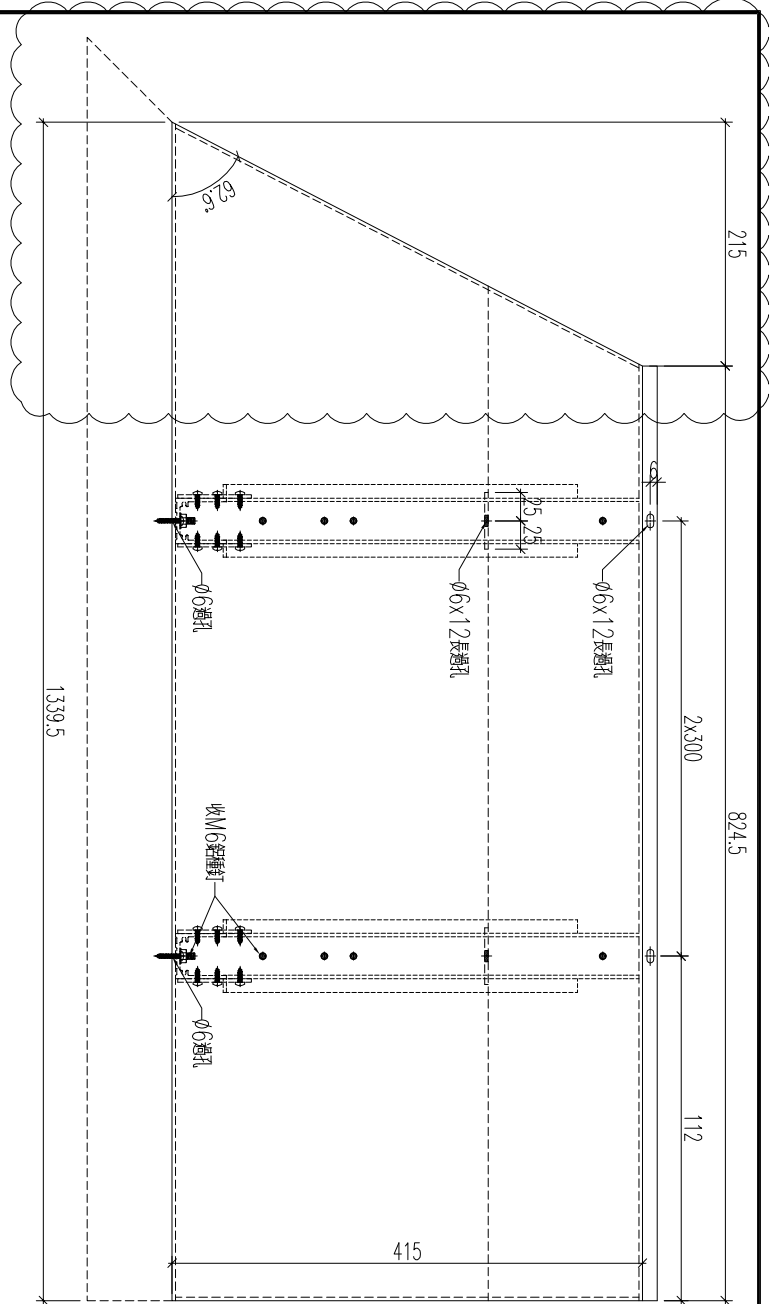

加工數量: 1支




55  
座數 18

名稱	鋁板加工圖	制圖	黃漢卿	2022.12.2	修改	A
材料	3mm厚鋁板	復核	王禮秋	2022.12.2	日期	2.23
顏色	銅色(AL1)	批准			圖號	857-GB9-AP16



美特鋁質 有限公司  
MIDI Aluminium Fabricator Ltd.


工程號	J857	地盤	啓德6552
-----	------	----	--------

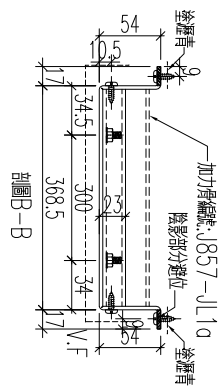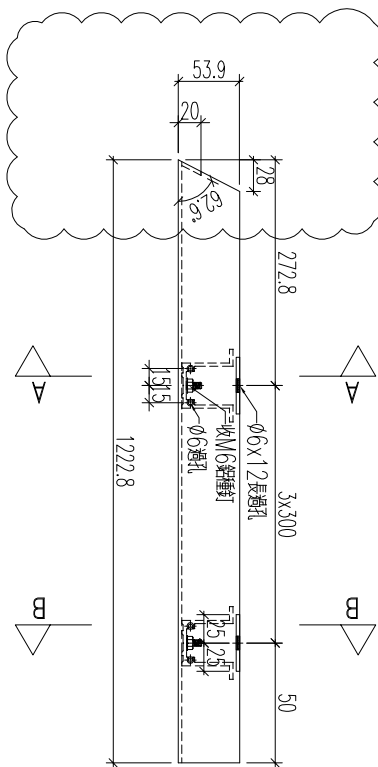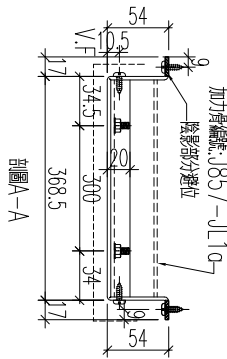




加工數量: 1支

56  
座數  
18

名稱	鋁板加工圖	制圖	黃漢卿	2022.12.2	修改	A		
材料	3mm厚板	復核	王禮秋	2022.12.2	日期	2.23		
顏色	深灰色(AL2)	批准			圖號	857-GB9-AP16a		

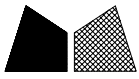

工程號	J857	地盤	啓德6552
-----	------	----	--------

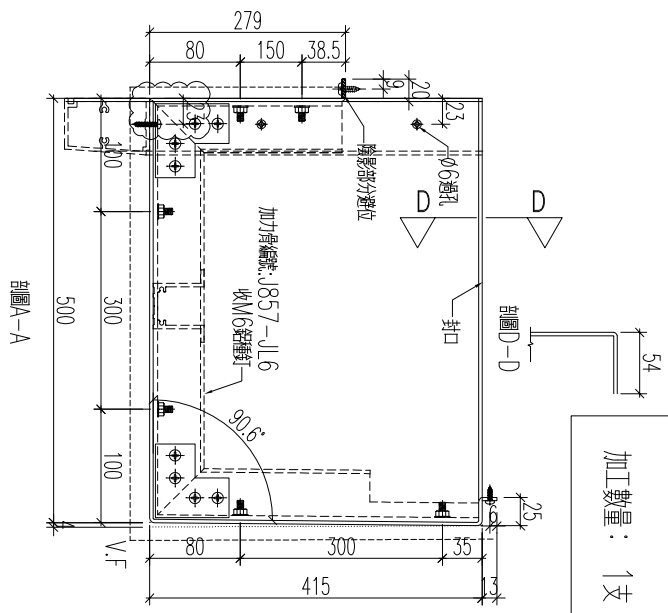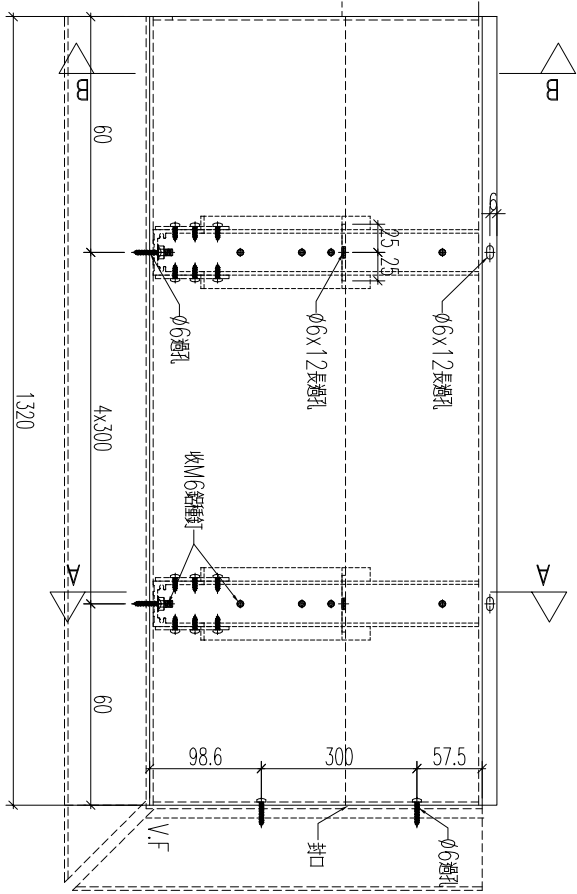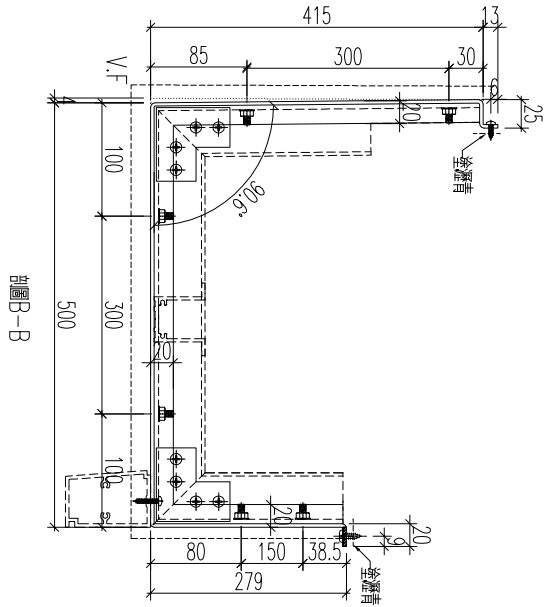





57	座數	18
----	----	----

名稱	鋁板加工圖	制圖	黃漢卿	2022.12.2	修改	A	
材料	3mm厚板	復核	王禮秋	2022.12.2	日期	2.23	
顏色	銅色(AL1)	批准			圖號	857-GB9-AP18	



美特鋁質 有限公司  
MIDI Aluminium Fabricator Ltd.

工程號	J857	地盤	啓德6552
-----	------	----	--------

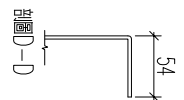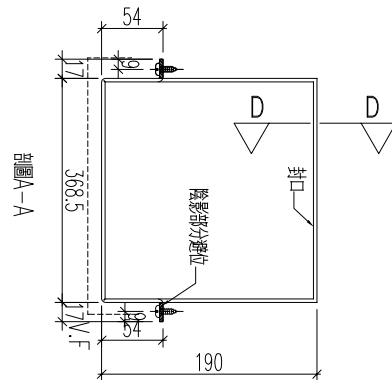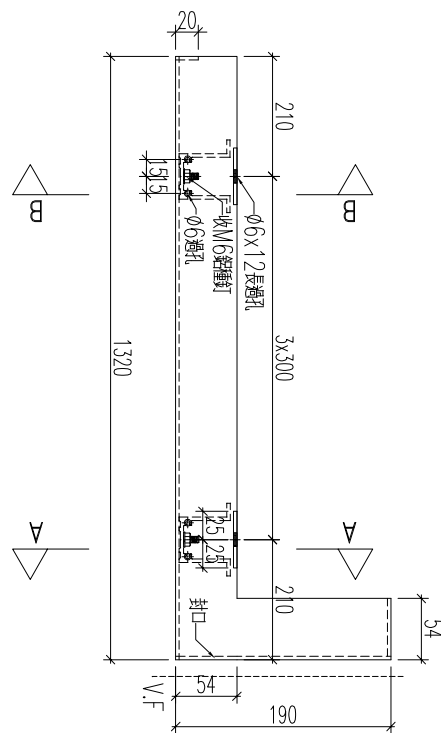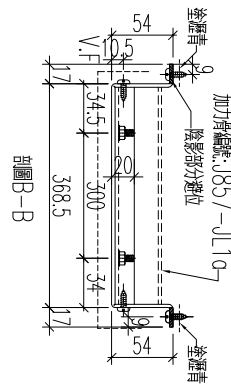

加工數量: 1支

58	座數	18
----	----	----




名稱	鋁板加工圖	制圖	黃漢卿	2022.12.2	修改		
材料	3mm厚板	復核	王禮秋	2022.12.2	日期		
顏色	深灰色(AL2)	批准			圖號	857-GB9-AP18a	



工程號	J857	地盤	啓德6552
-----	------	----	--------

編號	數量	長度	N	A	裝飾條編號	座數
857-TM-AP1	1	1405	4x300	102.5	857-TM-ZS1	T1
	1					T3
	1					T6
	1					T8

趟門頂鋁板,長度需複核後再加工

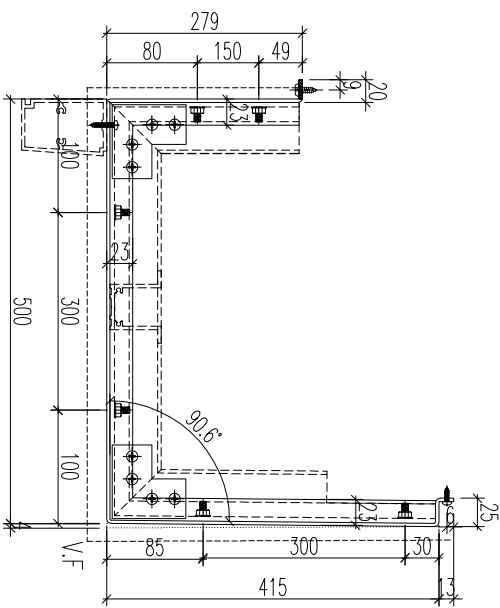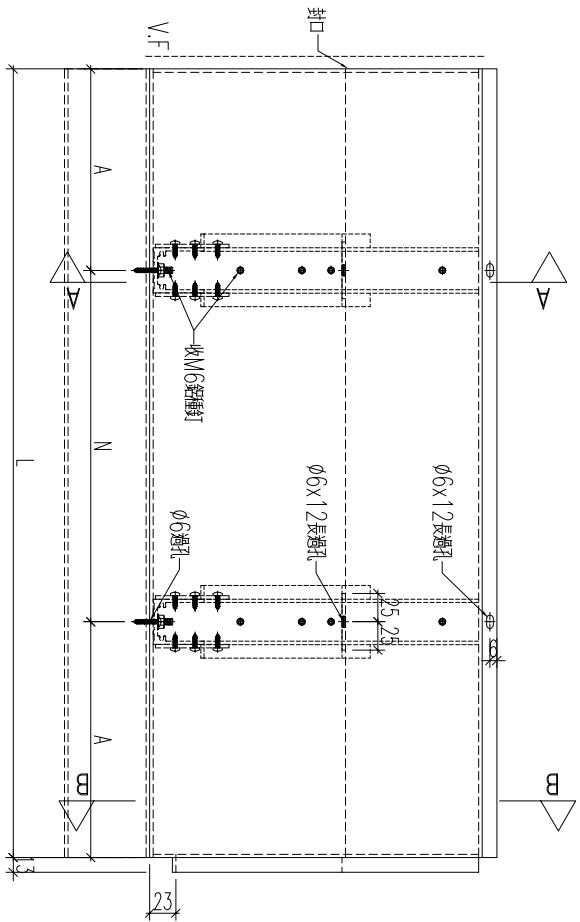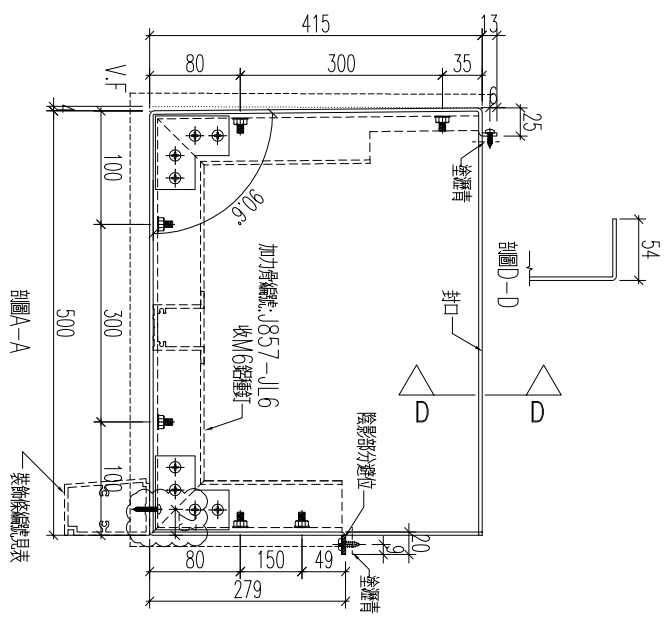

59

名稱	鋁板加工圖	制圖	黃漢卿	2022.12.2	修改	A	
材料	3mm磨板	復核	王禮秋	2022.12.2	日期	2.23	
顏色	銅色(AL1)	批准			圖號	857-TM-AP1	



工程號

J857

地盤

啓德6552

編號

857-TM-AP1a

數量

長度

N

A

座數

T1

T3

T6

T8

1

1

1

1

1405

3x300

252.5

1

1




1

1

1


1

趟門頂鋁板, 長度需複核後再加工

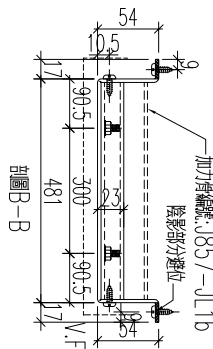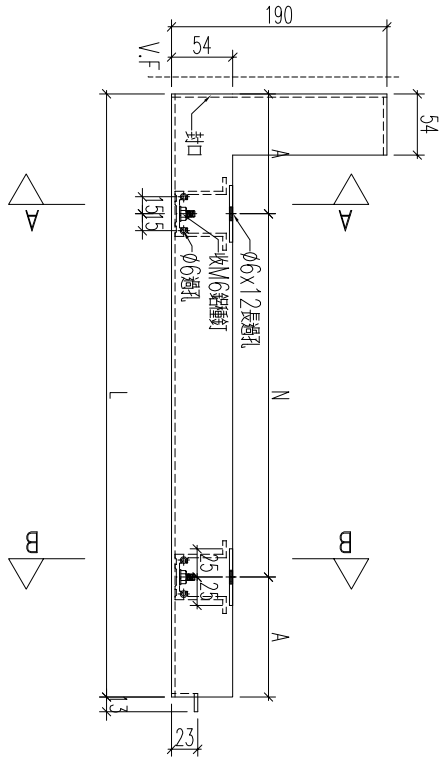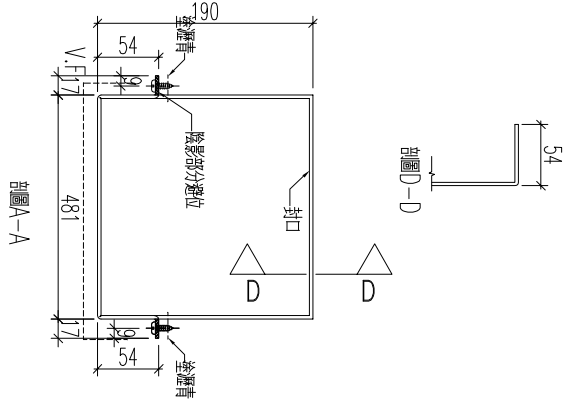

60




名稱	鋁板加工圖	制圖	黃漢卿	2022.12.2	修改		
材料	3mm厚板	復核	王禮秋	2022.12.2	日期		
顏色	深灰色(AL2)	批准			圖號	857-TM-AP1a	

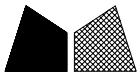


工程號	J857	地盤	啓德6552
-----	------	----	--------

編號	數量	長度	N	A	裝飾條編號	座數
857-TM-AP2	1	1405	4x300	102.5	857-TM-ZS1	T1
	1					T3
	1					T6
	1					T8

趟門頂鋁板, 長度需複核後再加工

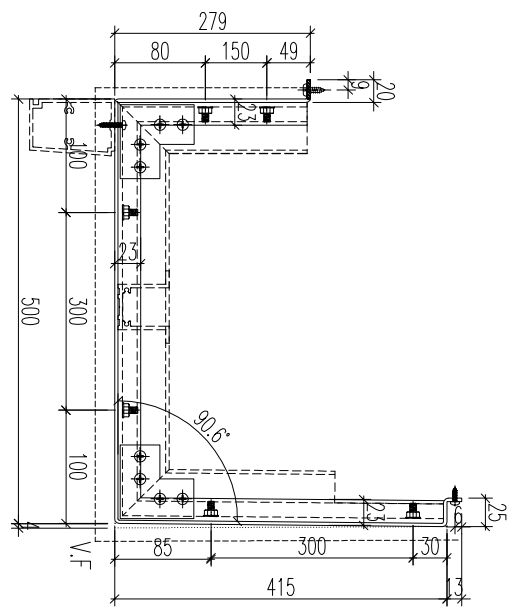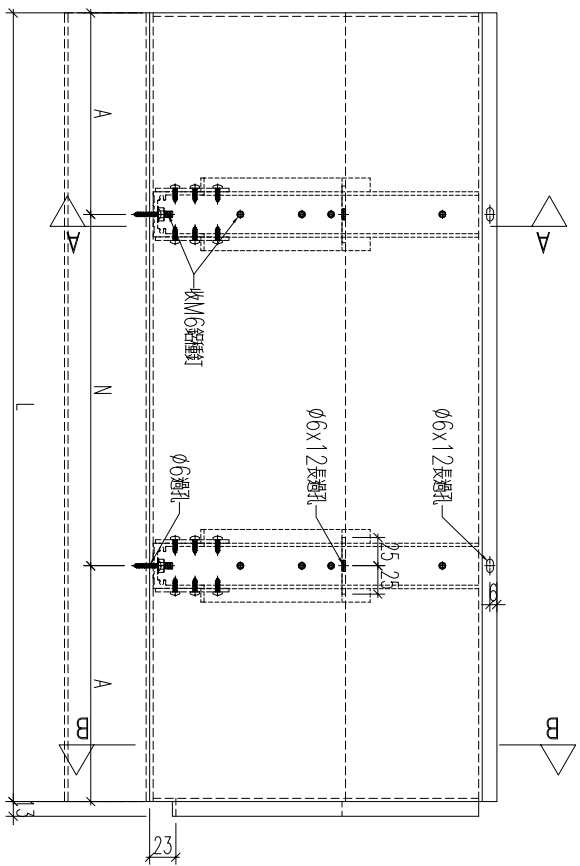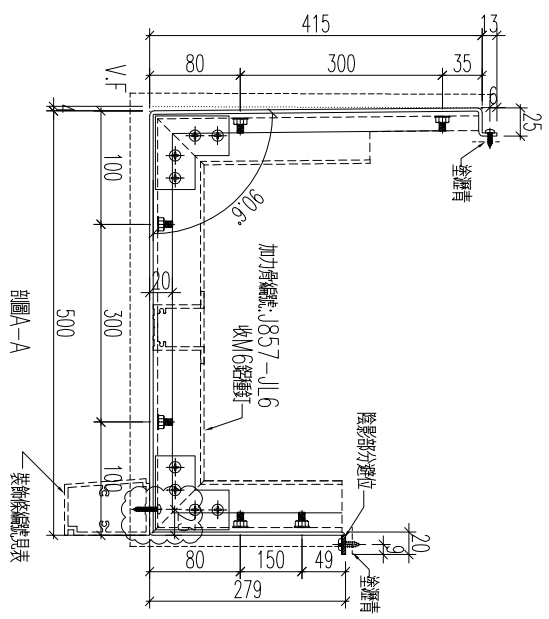

名稱	鋁板加工圖	制圖	黃漢卿	2022.12.2	修改	A
材料	3mm磨板	復核	王禮秋	2022.12.2	日期	2.23
顏色	銅色(AL1)	批准			圖號	857-TM-AP2

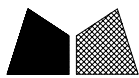


美特鋁質 有限公司  
MIDI Aluminium Fabricator Ltd.

工程號	J857	地盤	啓德6552
-----	------	----	--------

編號	數量	長度	N	A	座數
857-TM-AP2a	1	1405	3x300	252.5	T1
	1				T3
	1				T6
	1				T8

趟門頂鋁板,長度需複核後再加工

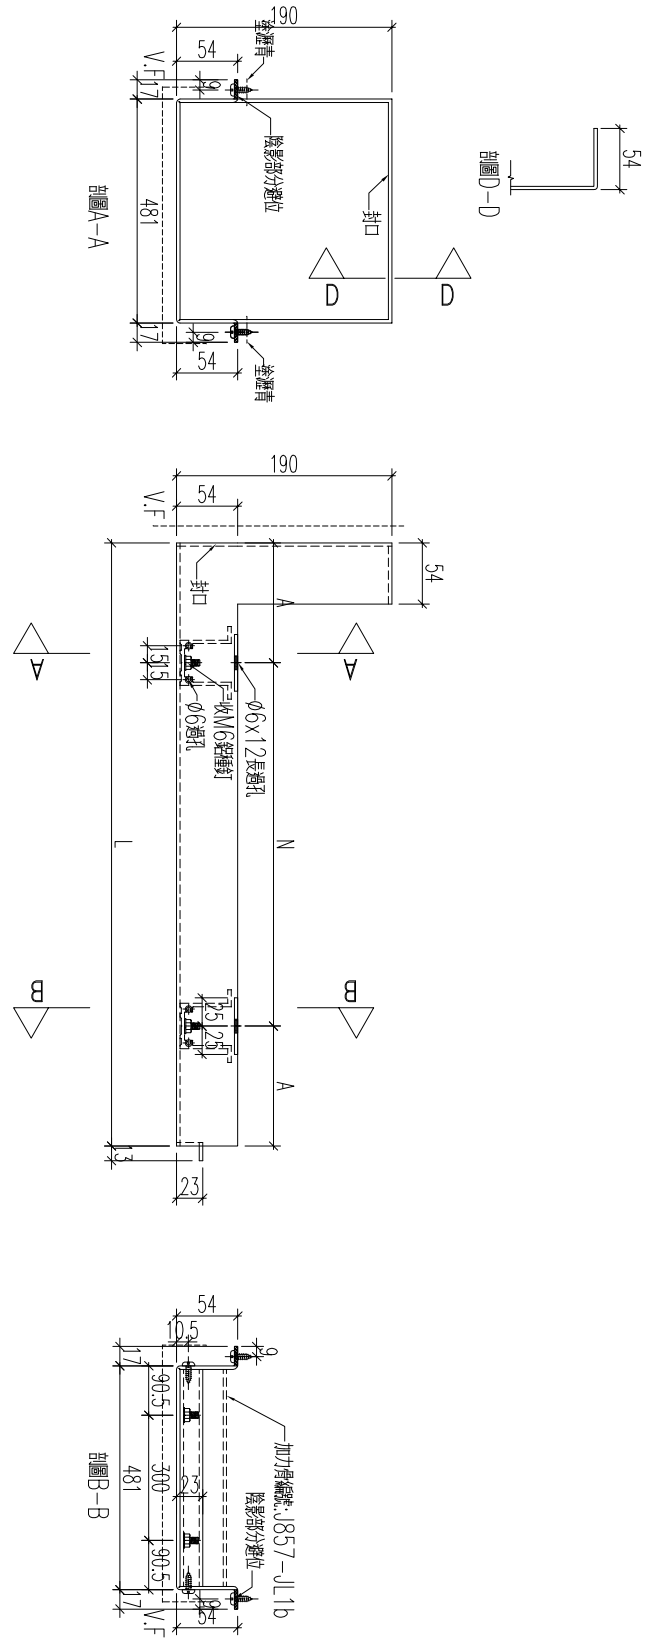

62

名稱	鋁板加工圖	制圖	黃漢卿	2022.12.2	修改		
材料	3mm厚板	復核	王禮秋	2022.12.2	日期		
顏色	深灰色(AL2)	批准			圖號	857-TM-AP2a	






工程號

J857

地盤

啓德6552

編號	數量	長度	N	A	裝飾條編號	座數
857-TM-AP3	1	1405	4x300	102.5	857-TM-ZS1	T1
	1					T3
	1					T6
	1					T8

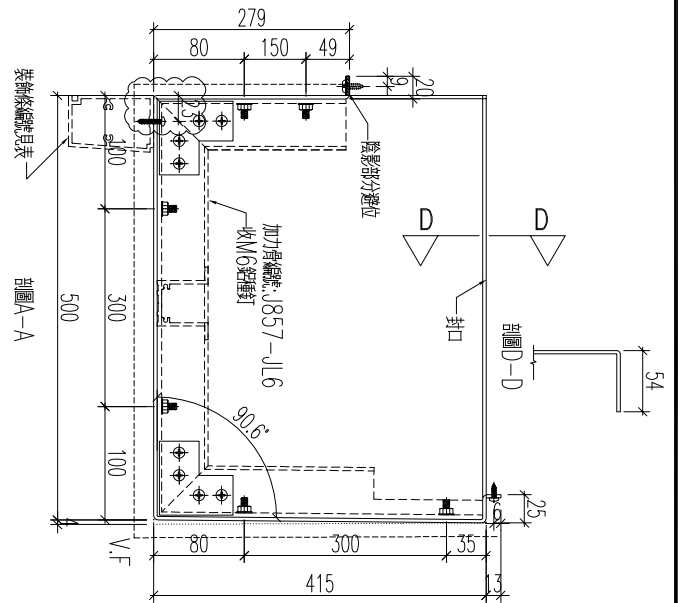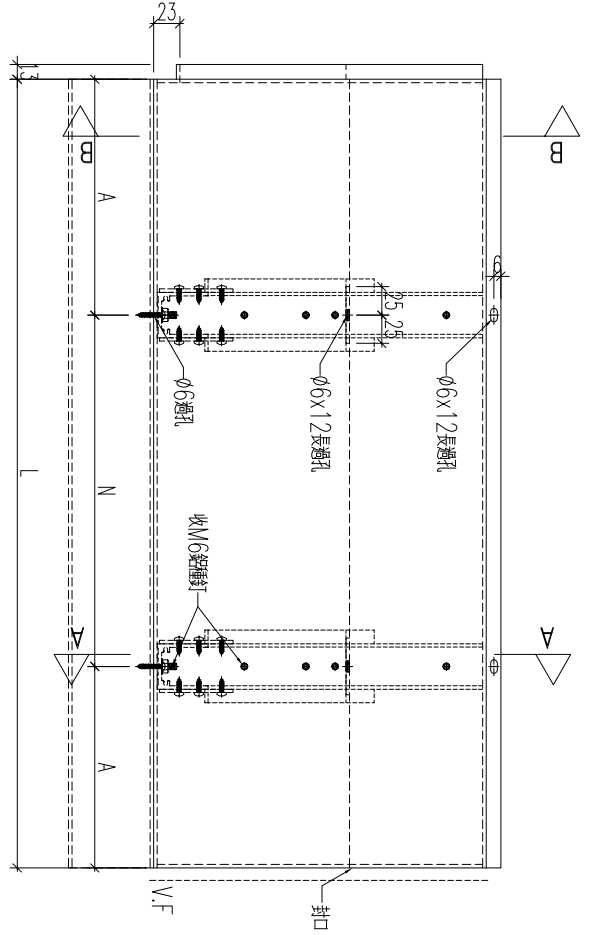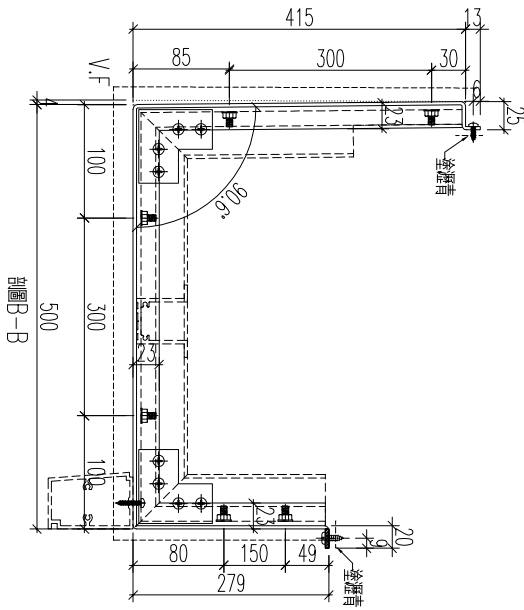

趟門頂鋁板, 長度需複核後再加工

63


名稱	鋁板加工圖	制圖	黃漢卿	2022.12.2	修改	A
材料	3mm厚板	復核	王禮秋	2022.12.2	日期	2.23
顏色	銅色(AL1)	批准			圖號	857-TM-AP3



工程號	J857	地盤	啓德6552
-----	------	----	--------

線號	數量	長度	N	A	座數
857-TM-AP3a	1	1405	3x300	252.5	T1
	1				T3
	1				T6
	1				T8

趟門頂鋁板, 長度需複核後再加工

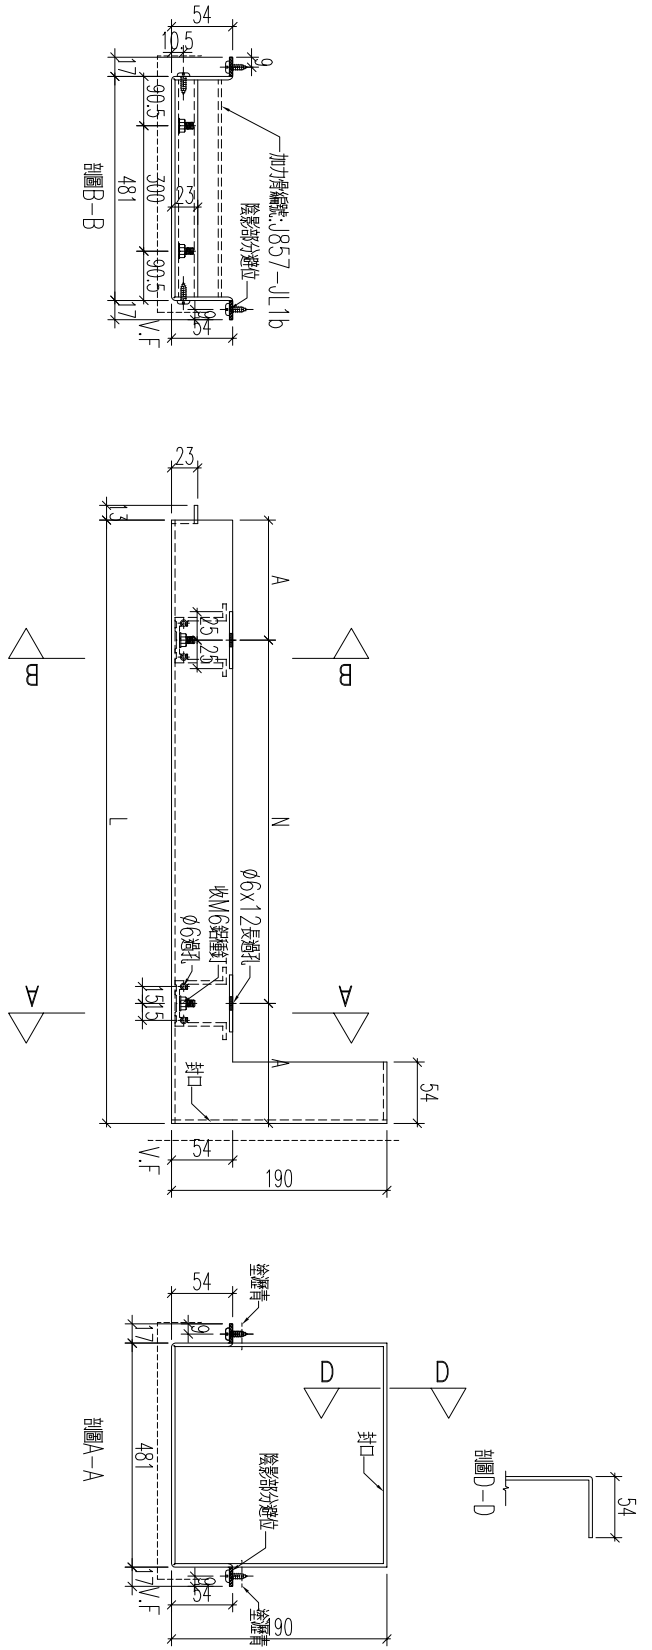

64


名稱	鋁板加工圖	制圖	黃漢卿	2022.12.2	修改		
材料	3mm厚板	復核	王禮秋	2022.12.2	日期		
顏色	深灰色(AL2)	批准			圖號	857-TM-AP3a	



工程號	J857	地盤	啓德6552
-----	------	----	--------

趟門頂鋁板, 長度需複核後再加工

編號	數量	長度	N	A	座數
857-TM-AP1b	1				T1
	1				T3
	1				T6
	1				T8

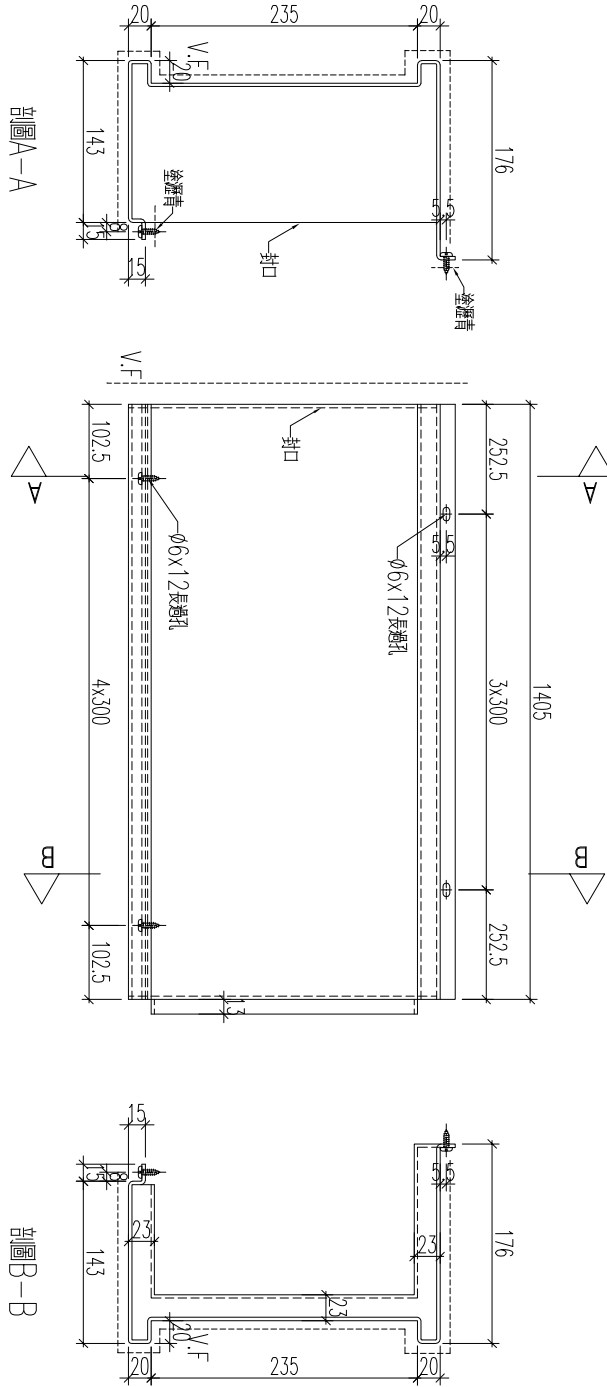

65


名稱	鋁板加工圖	制圖	黃漢卿	2022.12.2	修改		
材料	3mm厚板	復核	王禮秋	2022.12.2	日期		
顏色	深灰色(AL2)	批准			圖號	857-TM-AP1b	



美特鋁質 有限公司  
MIDI Aluminium Fabricator Ltd.

工程號 J857 地盤 啓德6552

趟門頂鋁板, 長度需複核後再加工

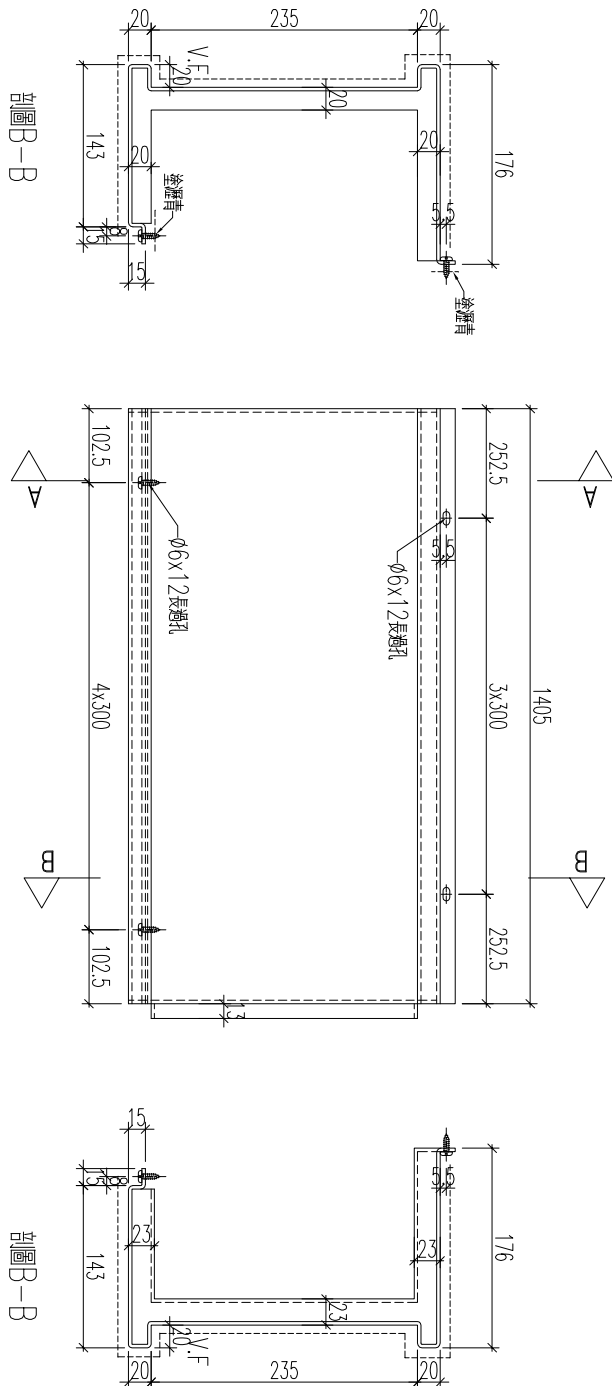

編號	數量	長度	N	A	座數
857-TM-AP2b	1				T1
	1				T3
	1				T6
	1				T8

66


名稱	鋁板加工圖	制圖	黃漢卿	2022.12.2	修改		
材料	3mm厚板	復核	王禮秋	2022.12.2	日期		
顏色	深灰色(AL2)	批准			圖號	857-TM-AP2b	



工程號 J857 地盤 啓德6552

趟門頂鋁板, 長度需複核後再加工

編號	數量	長度	N	A	座數
857-TM-AP3b	1				T1
	1				T3
	1				T6
	1				T8

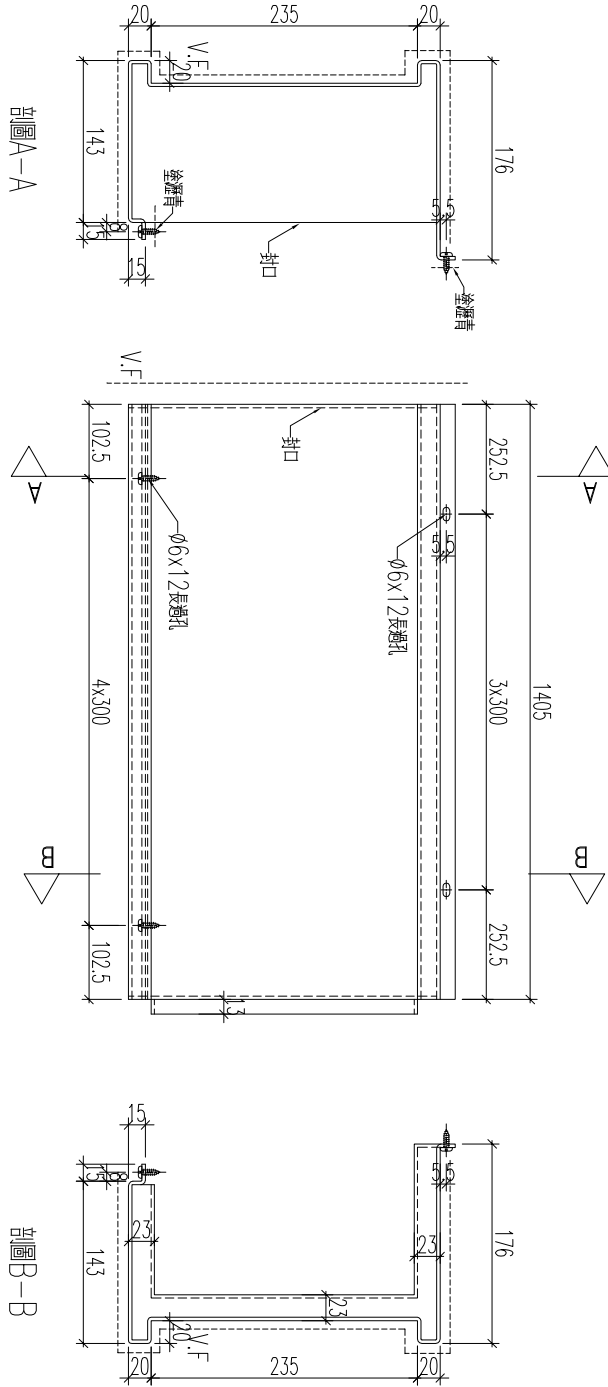

67



名稱	鋁板加工圖	制圖	黃漢卿	2022.12.2	修改		
材料	3mm厚板	復核	王禮秋	2022.12.2	日期		
顏色	深灰色(AL2)	批准			圖號	857-TM-AP3b	



美特鋁質 有限公司  
MIDI Aluminium Fabricator Ltd.

工程號	J857	地盤	啓德6552
-----	------	----	--------

857-TM-AP1c	編號	數量	長度	N	A	座數
		3				T1
		3				T3
		3				T6
		3				T8

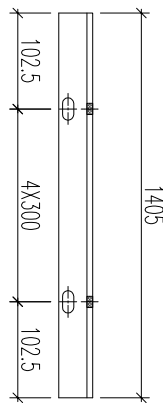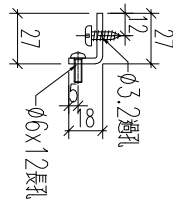




68

名稱	鋁板加工圖	制圖	黃漢卿	2022.12.2	修改			
材料	3mm厚鋁板	復核	王禮秋	2022.12.2	日期			
顏色	MILL	批准			圖號	857-TM-AP1c		



工程號	J857	地盤	啓德6552
-----	------	----	--------

料號	數量	長度	N	A	座數
857-GB5-AP14	1	1127	2x300	263.5	T1

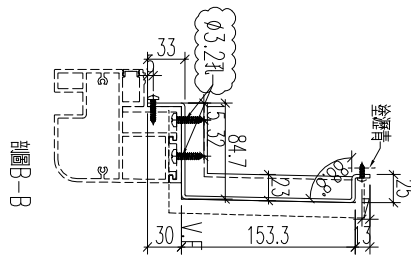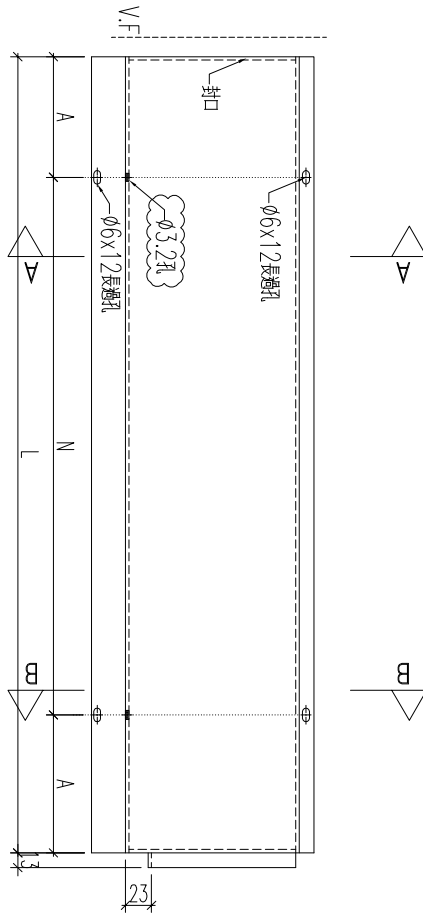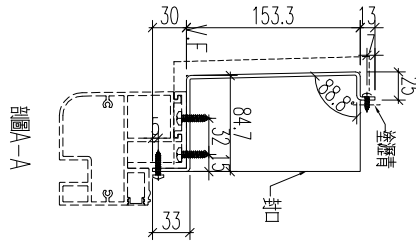

69


名稱	鋁板加工圖	制圖	黃漢卿	2022.12.2	修改	A	B
材料	3mm厚鋁板	復核	王禮秋	2022.12.2	日期	2.23	3.19
顏色	銅色(AL1)	批准			圖號	857-GB5-AP14	



新增

工程號	J857	地盤	啓德6552
-----	------	----	--------

編號	數量	長度	N	A	M	B	座數
857-GB5-AP14a	1	1127	2x300	263.5	3x300	113.5	T1

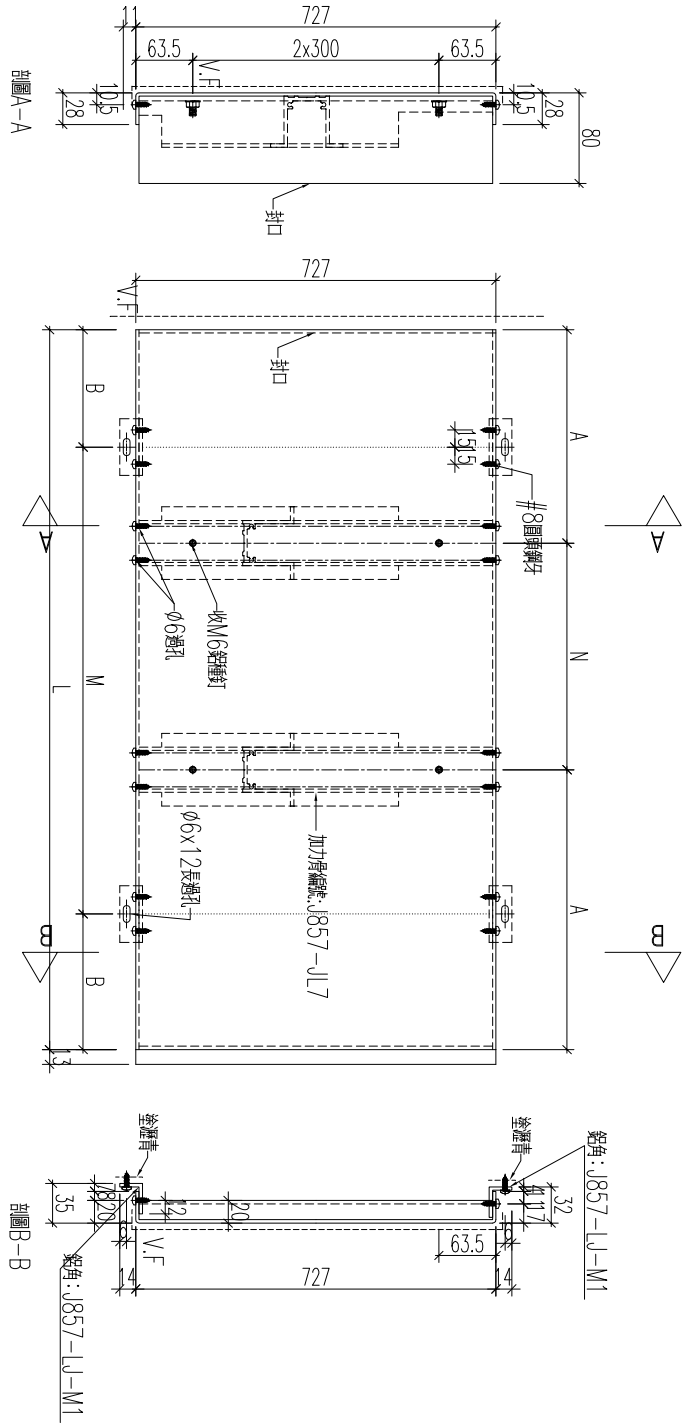

70


名稱	鋁板加工圖	制圖	黃漢卿	2022.12.2	修改		
材料	3mm厚鋁板	復核	王禮秋	2022.12.2	日期		
顏色	銅色(AL1)	批准			圖號	857-GB5-AP14a	



美特鋁質 有限公司  
MIDI Aluminium Fabricator Ltd.

工程號	J857	地盤	啓德6552
-----	------	----	--------


編號	數量	長度	N	A	M	B	座數
857-GB5-AP14b	1	1127	2x300	263.5	3x300	113.5	T1
857-GB5-AP15b	1	1127	2x300	263.5	3x300	113.5	T1

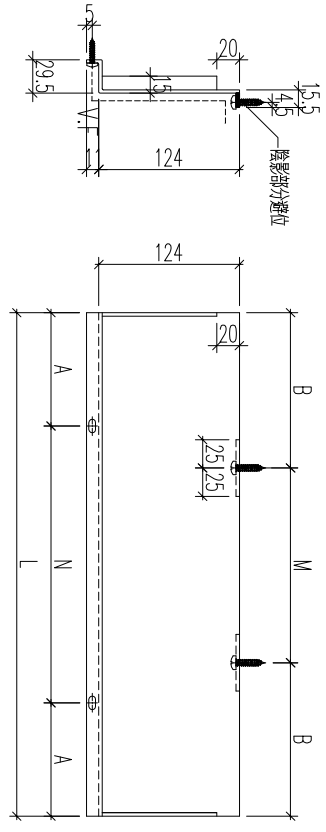

新增

71

名稱	鋁板加工圖	制圖	黃漢卿	2022.12.2	修改		
材料	3mm厚板	復核	王禮秋	2022.12.2	日期		
顏色	銅色(AL1)	批准			圖號	857-GB5-AP14b	

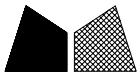




工程號

J857

地盤

啓德6552

料號	數量	長度	N	A	座數
857-GB5-AP15	1	1127	2x300	263.5	T1

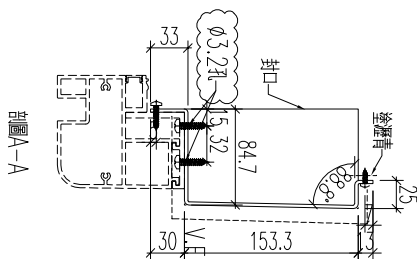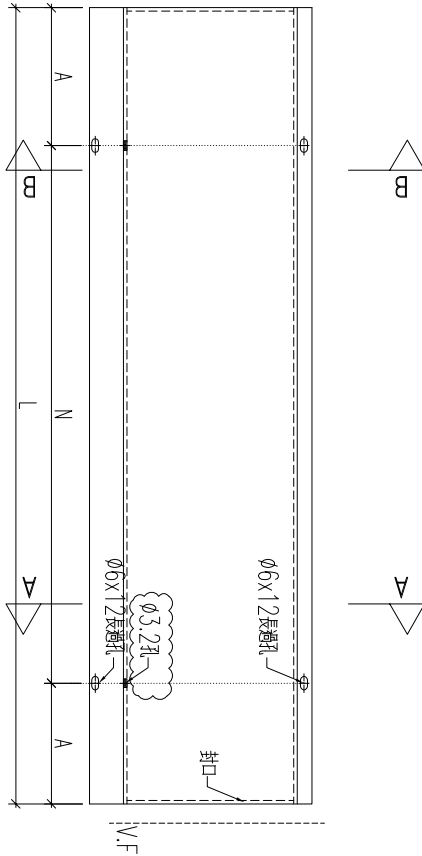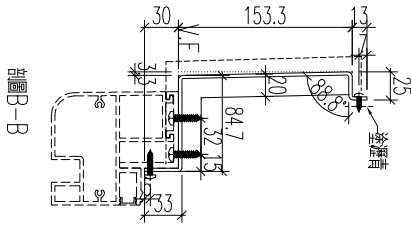

加工數量： 1支


72

名稱	鋁板加工圖	制圖	黃漢卿	2022.12.2	修改	A	B	
材料	3mm厚鋁板	復核	王禮秋	2022.12.2	日期	2.23	3.19	
顏色	銅色(AL1)	批准			圖號	857-GB5-AP15		



工程號	J857	地盤	啓德6552
-----	------	----	--------

857-GB5-AP15a	數量	1	長度	1127	N	A	M	B	座數
					2x300	263.5	3x300	113.5	T1

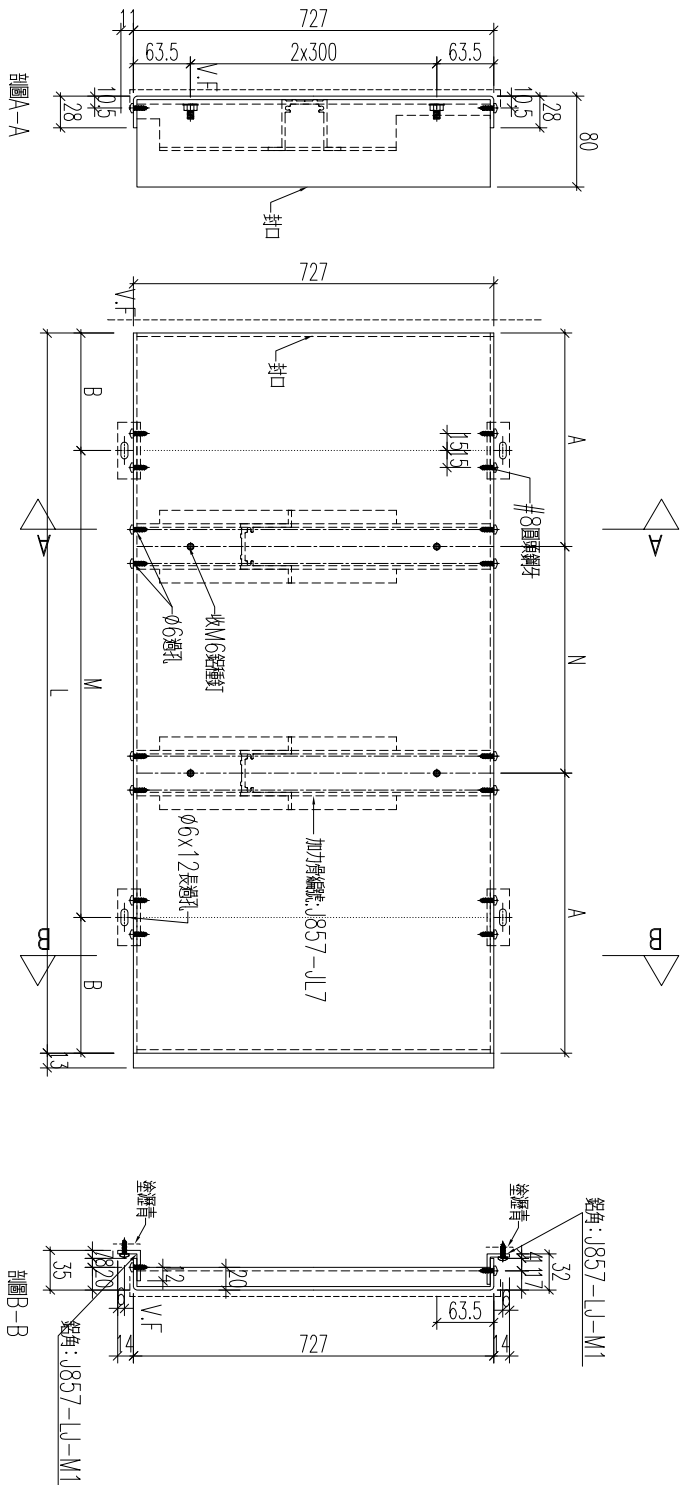

加工數量: 1支

73


名稱	鋁板加工圖	制圖	黃漢卿	2022.12.2	修改	A	B
材料	3mm厚鋁板	復核	王禮秋	2022.12.2	日期	2.23	3.3
顏色	銅色(AL1)	批准			圖號	857-GB5-AP15a	



美特鋁質 有限公司  
MIDI Aluminium Fabricator Ltd.

工程號 J857 地盤 啓德6552

線號	數量	長度	N	A	裝飾條編號	座數
857-GB5-AP16	1	1426	4x275	163	857-GB5-XS16	T1

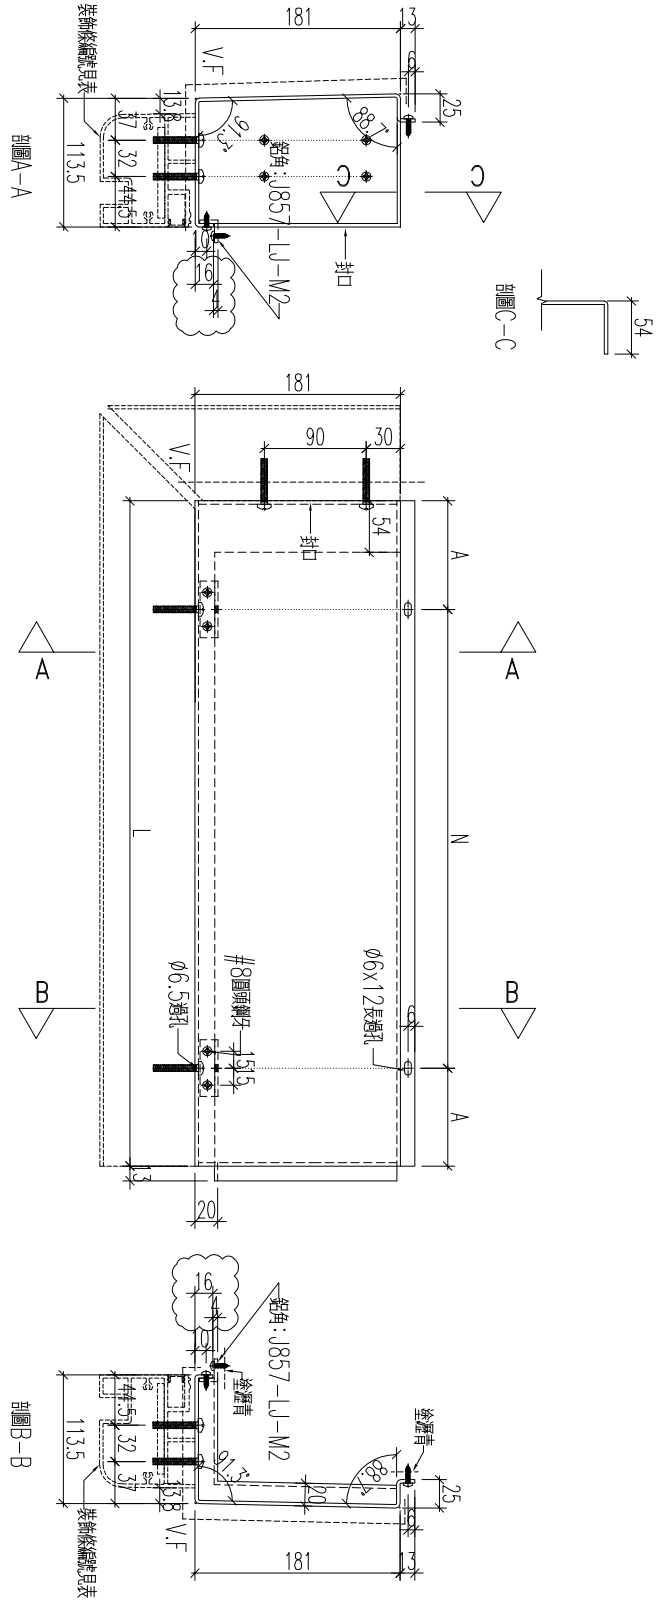

74




名稱	鋁板加工圖	制圖	黃漢卿	2022.12.2	修改	A
材料	3mm厚板	復核	王禮秋	2022.12.2	日期	2.23
顏色	銅色(AL1)	批准			圖號	857-GB5-AP16



美特鋁質 有限公司  
MIDI Aluminium Fabricator Ltd.


工程號	J857	地盤	啓德6552
-----	------	----	--------

線號	數量	長度	N	A	M	B	座數
857-GB5-AP16a	1	1426	4x275	163	5x275	25.5	T1

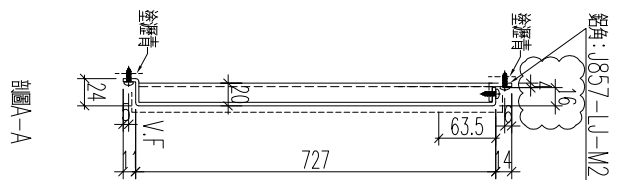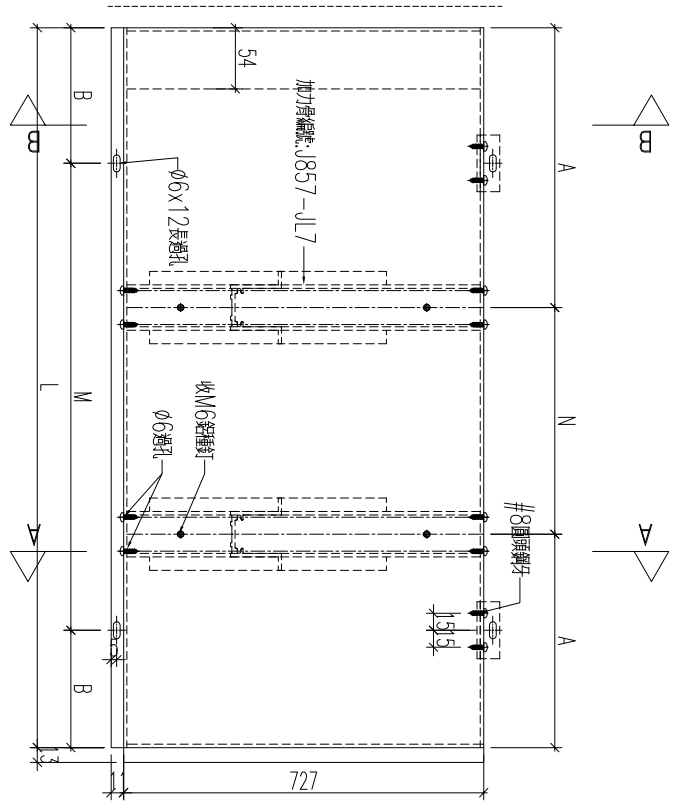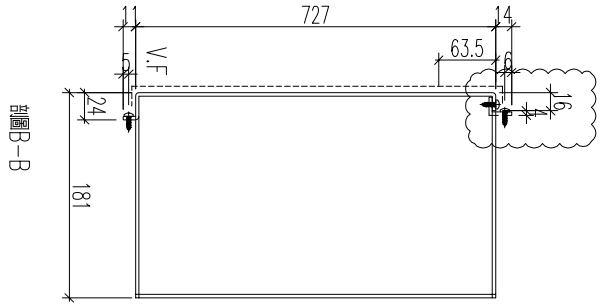

75


名稱	鋁板加工圖	制圖	黃漢卿	2022.12.2	修改	A	
材料	3mm厚板	復核	王禮秋	2022.12.2	日期	2.23	
顏色	銅色(AL1)	批准			圖號	857-GB5-AP16a	

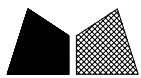

美特鋁質有限公司  
MIDI Aluminium Fabricator Ltd.

工程號 J857 地盤 啓德6552

編號	數量	長度	N	A	裝飾條編號	座數
857-GB5-AP17	1	1153	3x275	164	857-GB5-XS17	T1
857-GB6-AP21Z	1	820	2x250	160	857-GB6-XS21Z	T3
857-GB8-AP19Z	1	820	2x250	160	857-GB8-XS19Z	T6
857-GB9-AP23Z	1	1398	3x300	249	857-GB9-XS23Z	T8
857-GB9-AP29Z	1	820	2x250	160	857-GB9-XS29Z	T8

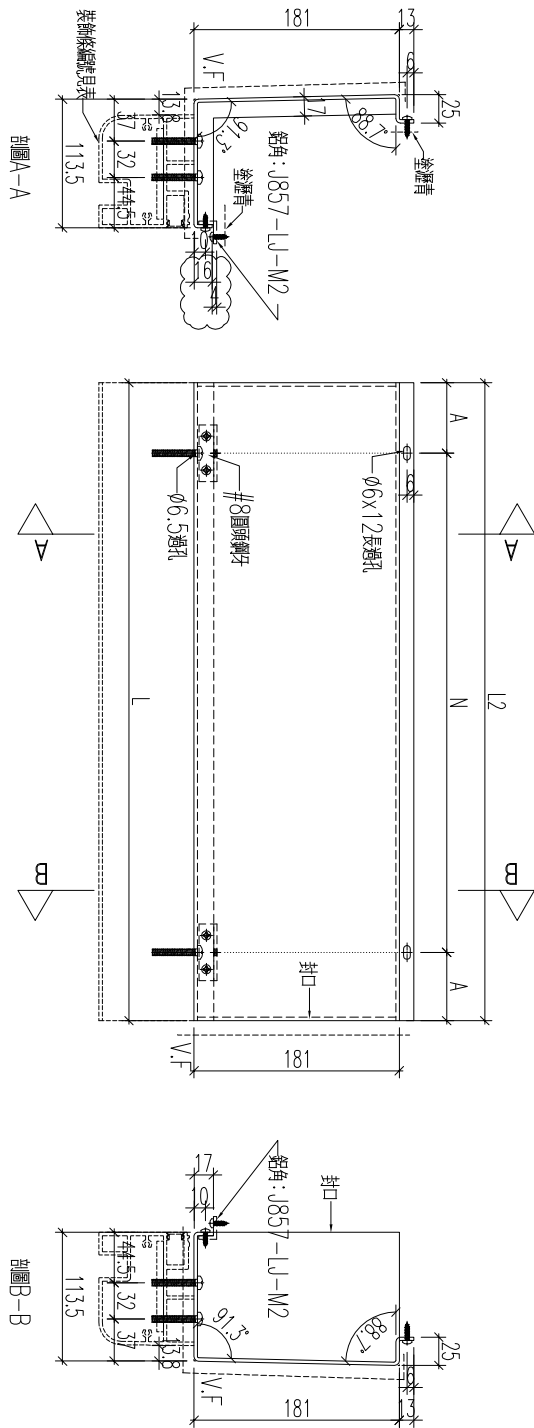




76

名稱	鋁板加工圖	制圖	黃漢卿	2022.12.2	修改		
材料	3mm磨板	復核	王禮秋	2022.12.2	日期		
顏色	銅色(AL1)	批准			圖號	857-GB5-AP17	




工程號 J857 地盤 啓德6552

編號	數量	長度	N	A	M	B	座數
857-GB5-AP17a	1	1153	3x275	164	4x275	26.5	T1
857-GB6-AP210a	1	820	2x250	160	3x250	35	T3
857-GB8-AP190a	1	820	2x250	160	3x250	35	T6
857-GB9-AP23a	1	1398	3x300	249	4x300	99	T8
857-GB9-AP290a	1	820	2x250	160	3x250	35	T8

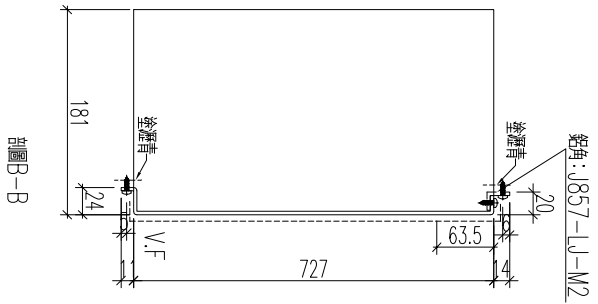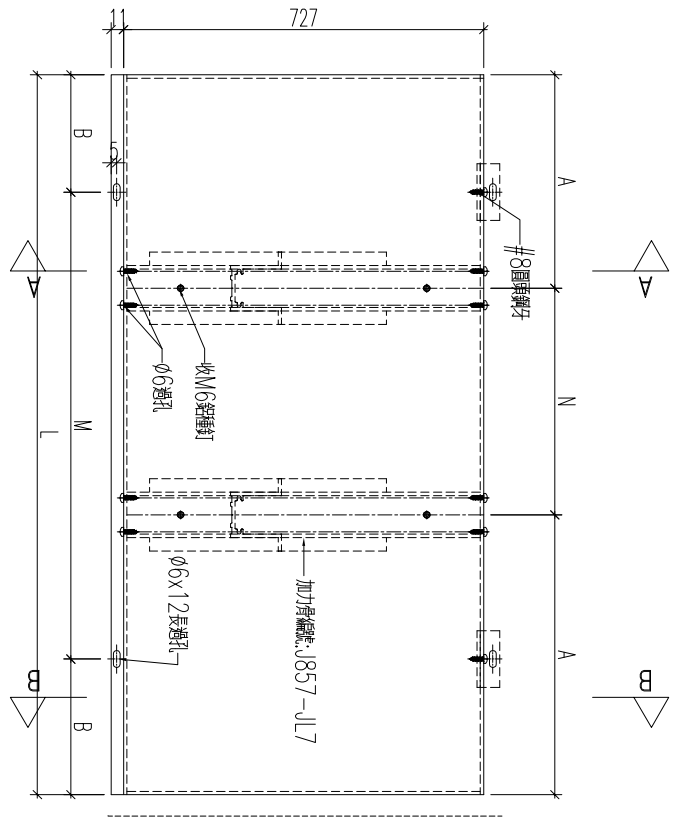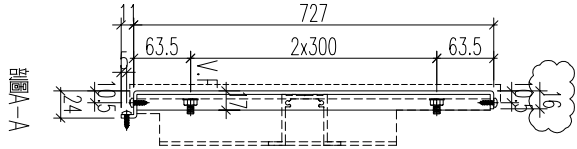

77



名稱	鋁板加工圖	制圖	黃漢卿	2022.12.2	修改		
材料	3mm厚板	復核	王禮秋	2022.12.2	日期		
顏色	銅色(AL1)	批准			圖號	857-GB5-AP17a	

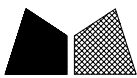

工程號	J857	地盤	啓德6552
-----	------	----	--------

編號	數量	長度	N	A	裝飾條編號	座數
857-GB6-AP18	1	1017	2x300	208.5	857-GB6-XS18	T3
857-GB8-AP15	1	1403	3x300	251.5	857-GB8-XS15	T6
857-GB9-AP21	1	1193	3x275	184	857-GB9-XS21	T8
857-GB12-AP8	1	1410	3x300	255	857-GB12-XS8	T1

增加

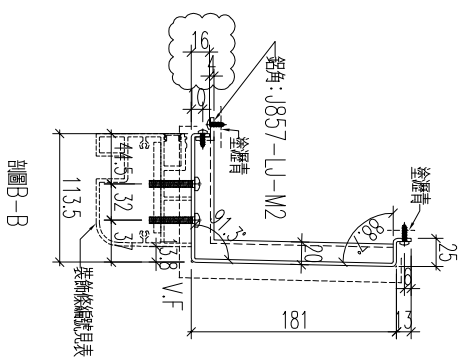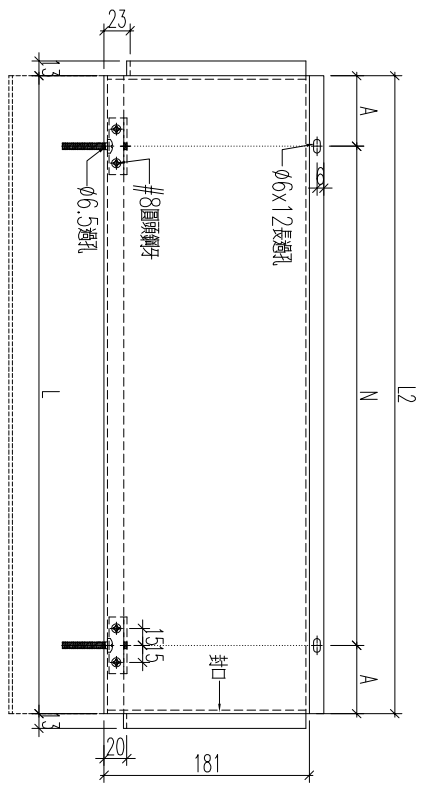

78

名稱	鋁板加工圖	制圖	黃漢卿	2022.12.2	修改	A	
材料	3mm厚板	復核	王禮秋	2022.12.2	日期	2.23	
顏色	銅色(AL1)	批准			圖號	857-GB6-AP18	



工程號




J857

地盤

啓德6552

編號	數量	長度	N	A	M	B	座數
857-GB6-AP18a	1	1017	2x300	208.5	3x300	58.5	T3
857-GB8-AP15a	1	1403	3x300	251.5	4x300	101.5	T6
857-GB9-AP21a	1	1193	3x275	184	4x275	46.5	T8
857-GB12-AP8a	1	1410	3x300	255	4x300	105	T1

增加

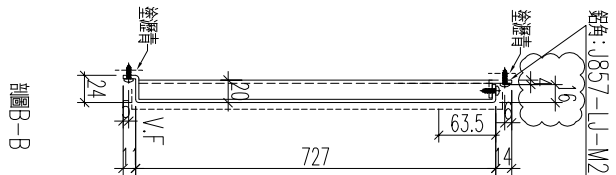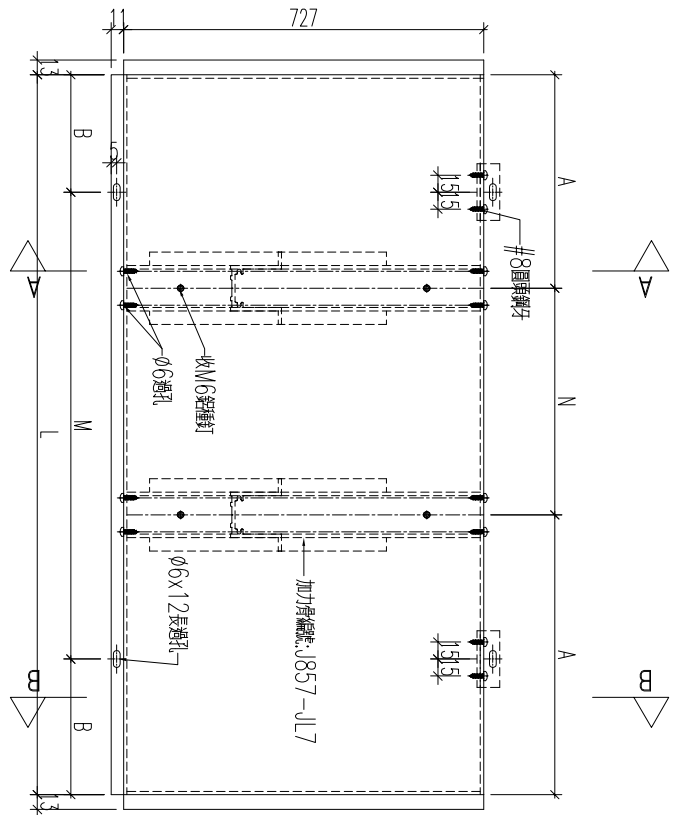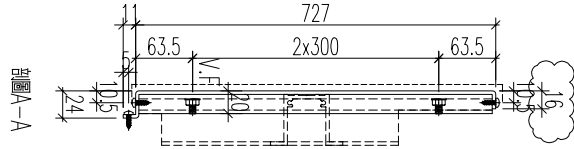

79

名稱	鋁板加工圖	制圖	黃漢卿	2022.12.2	修改	A	
材料	3mm厚板	復核	王禮秋	2022.12.2	日期	2.23	
顏色	銅色(AL1)	批准			圖號	857-GB6-AP18a	




美特鋁質 有限公司  
MIDI Aluminium Fabricator Ltd.

工程號

J857

地盤


啓德6552

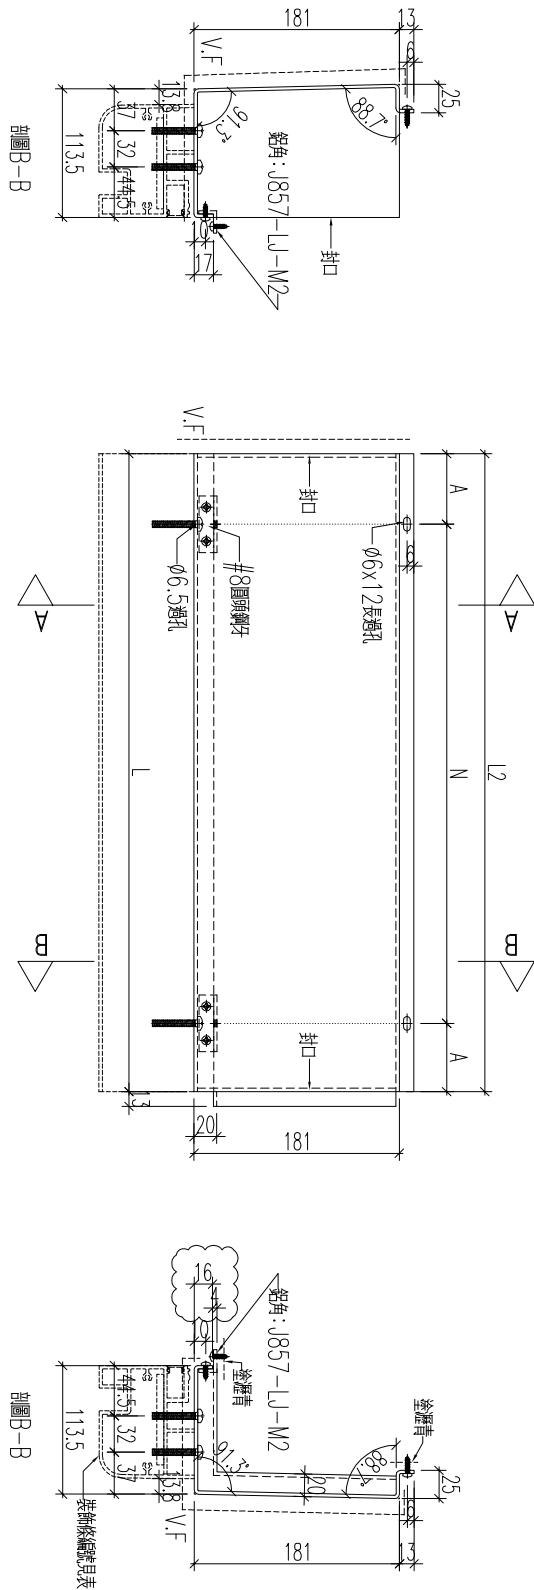

線號	數量	長度	N	A	裝飾條編號	座數
857-GB5-AP27	1	1407	3x300	253.5	857-GB5-XS27	T1
857-GB6-AP21	1	820	2x250	160	857-GB6-XS21	T3
857-GB8-AP19	1	820	2x250	160	857-GB8-XS19	T6
857-GB9-AP29	1	820	2x250	160	857-GB9-XS29	T8

80

名稱	鋁板加工圖	制圖	黃漢卿	2022.12.2	修改		
材料	3mm厚板	復核	王禮秋	2022.12.2	日期		
顏色	銅色(AL1)	批准			圖號	857-GB5-AP27	

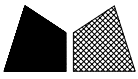




工程號

J857

地盤

啓德6552

編號	數量	長度	N	A	M	B	座數
857-GB5-AP27a	1	1407	3x300	253.5	4x300	103.5	T1
857-GB6-AP21a	1	820	2x250	160	3x250	35	T3
857-GB8-AP19a	1	820	2x250	160	3x250	35	T6
857-GB9-AP29a	1	820	2x250	160	3x250	35	T8

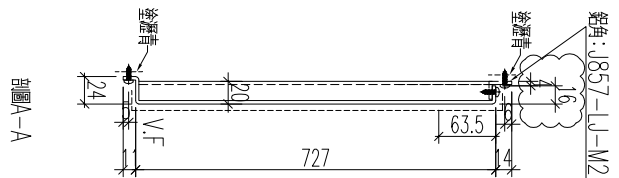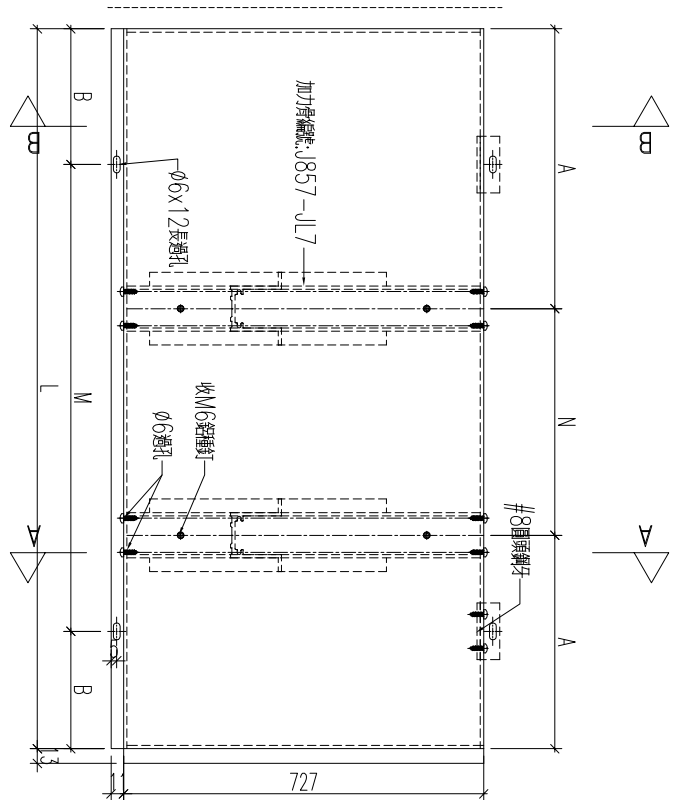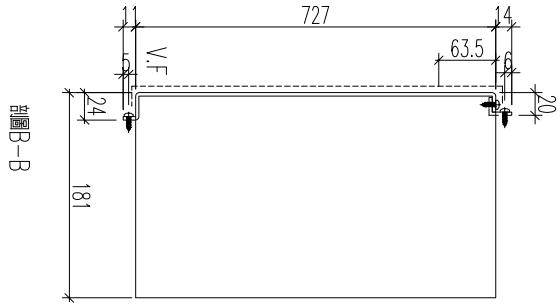



81

名稱	鋁板加工圖	制圖	黃漢卿	2022.12.2	修改		
材料	3mm厚板	復核	王禮秋	2022.12.2	日期		
顏色	銅色(AL1)	批准			圖號	857-GB5-AP27a	




美特鋁質 有限公司  
MIDI Aluminium Fabricator Ltd.

工程號	J857	地盤	啓德6552				
編號	數量	長度	N	A	裝飾條編號	座數	
857-GB5-AP28	1	1507	4x275	203.5	857-GB5-XS28	T1	
857-GB5-AP29	1	1202	3x275	188.5	857-GB5-XS29	T1	
857-GB7-AP15b	1	1507	4x275	203.5	857-GB7-XS15b	T3	
857-GB7-AP15c	1	1490	4x275	195	857-GB7-XS15c	T3	
857-GB7-AP16	1	1403	3x300	251.5	857-GB7-XS16	T3	
857-GB8-AP16	1	1490	4x275	195	857-GB8-XS16	T6	
857-GB8-AP16c	1	1507	4x275	203.5	857-GB8-XS16c	T6	
857-GB8-AP22	1	1017	2x300	208.5	857-GB8-XS22	T6	
857-GB9-AP22	1	1499	4x275	199.5	857-GB9-XS22	T8	
857-GB9-AP33	1	943	2x275	196.5	857-GB9-XS33	T8	
857-GB9-AP34	1	943	2x275	196.5	857-GB9-XS34	T8	

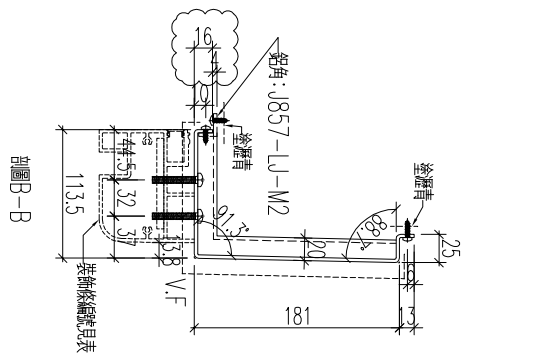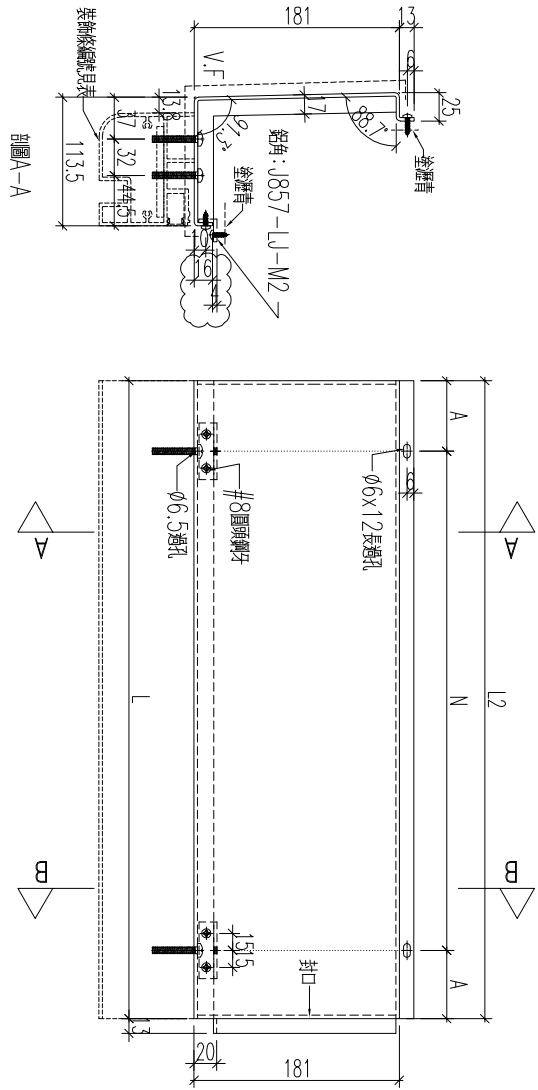

82




名稱	鋁板加工圖	制圖	黃漢卿	2022.12.2	修改	A	
材料	3mm厚板	復核	王禮秋	2022.12.2	日期	3.10	
顏色	銅色(AL1)	批准			圖號	857-GB5-AP28	

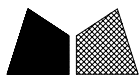

美特鋁質 有限公司  
MIDI Aluminium Fabricator Ltd.

工程號	J857	地盤	啓德6552
-----	------	----	--------

編號	數量	長度	N	A	M	B	座數
857-GB5-AP28a	1	1507	4x275	203.5	5x275	66	T1
857-GB5-AP29a	1	1202	3x275	188.5	4x275	51	T1
857-GB7-AP15ba	1	1507	4x275	203.5	5x275	66	T3
857-GB7-AP15ca	1	1490	4x275	195	5x275	57.5	T3
857-GB7-AP16a	1	1403	3x300	251.5	4x300	100.5	T3
857-GB8-AP16a	1	1490	4x275	195	5x275	57.5	T6
857-GB8-AP16ca	1	1507	4x275	203.5	5x275	66	T6
857-GB8-AP22a	1	1017	2x300	208.5	3x300	58.5	T6
857-GB9-AP22a	1	1499	4x275	199.5	5x275	62	T8
857-GB9-AP33a	1	943	2x275	196.5	3x275	59	T8
857-GB9-AP33ca	1	943	2x275	196.5	3x275	59	T8

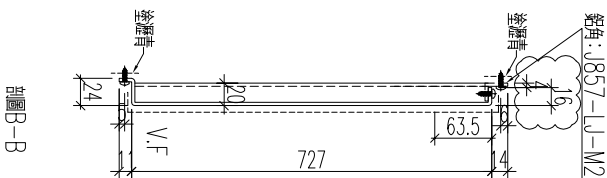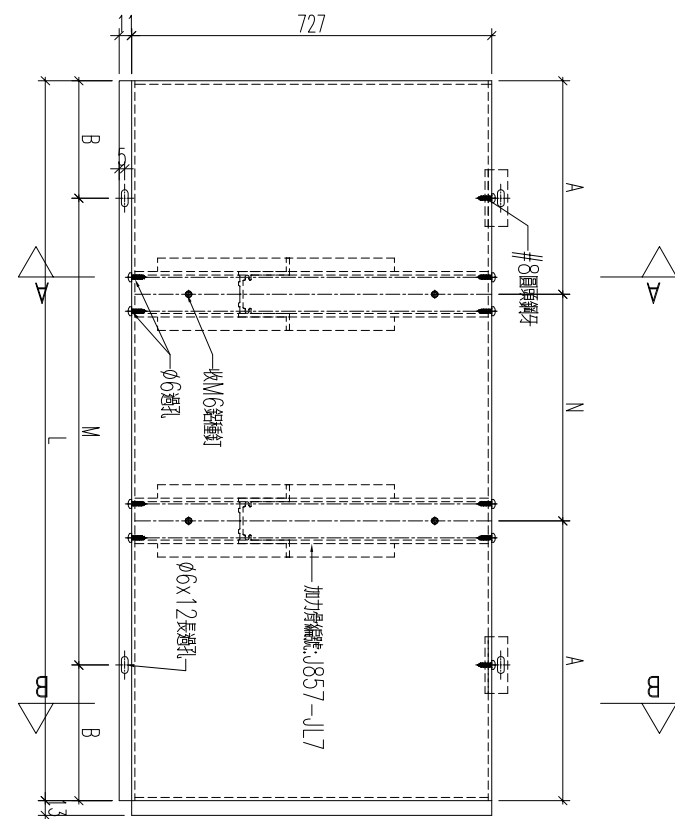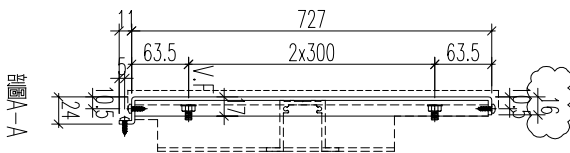

83





名稱	鋁板加工圖	制圖	黃漢卿	2022.12.2	修改	A
材料	3mm厚板	復核	王禮秋	2022.12.2	日期	3.10
顏色	銅色(AL1)	批准			圖號	857-GB5-AP28a



美特鋁質 有限公司  
MIDI Aluminium Fabricator Ltd.

工程號	J857	地盤	啓德6552
-----	------	----	--------

裝飾條編號	座數	裝飾條編號	A	N	長度	數量	編號
857-GB6-AP19	13	857-GB6-XS19	261.5	3x300	1423	1	857-GB6-AP19

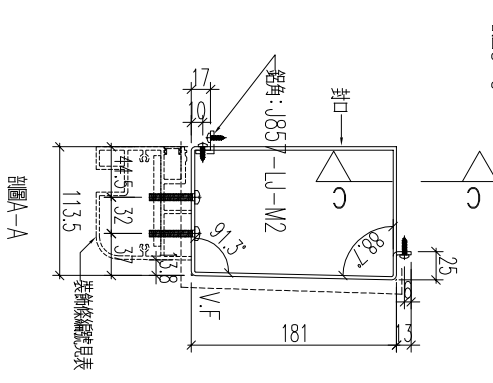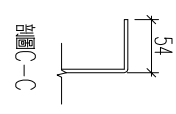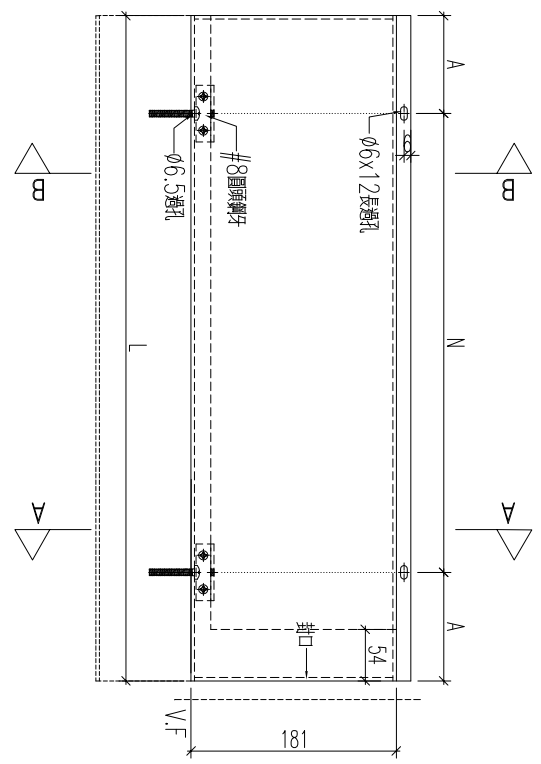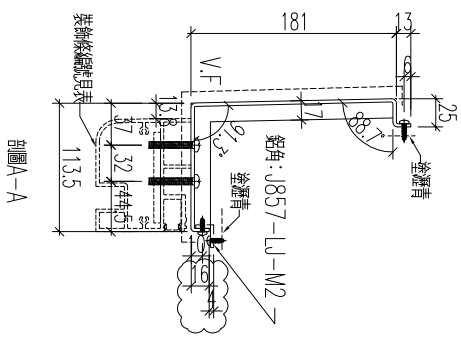




84

名稱	鋁板加工圖	制圖	黃漢卿	2022.12.2	修改	
材料	3mm厚鋁板	復核	王禮秋	2022.12.2	日期	
顏色	銅色(AL1)	批准			圖號	857-GB6-AP19



工程號	J857	地盤	啓德6552
-----	------	----	--------

編號	數量	長度	N	A	N	A	座數
857-GB6-AP19a	1	1423	3x300	261.5	4x300	111.5	T3

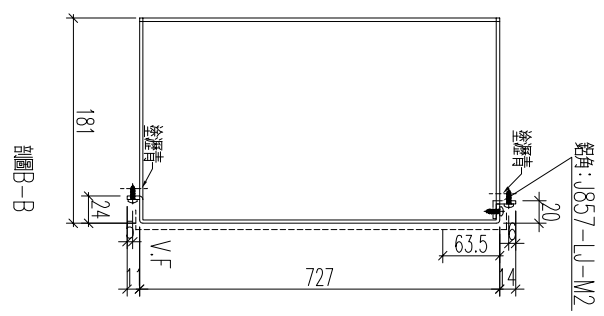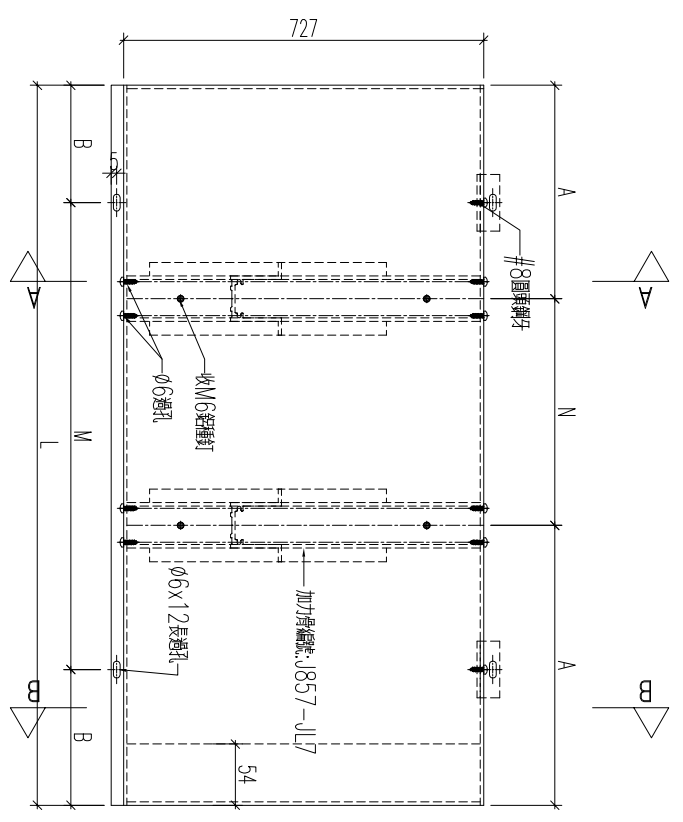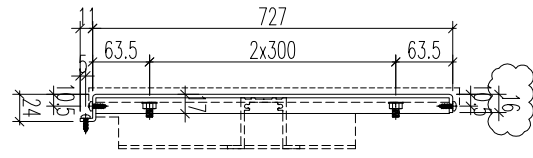

85

名稱	鋁板加工圖	制圖	黃漢卿	2022.12.2	修改		
材料	3mm厚鋁板	復核	王禮秋	2022.12.2	日期		
顏色	銅色(AL1)	批准			圖號	857-GB6-AP19a	



美特鋁質 有限公司  
MIDI Aluminium Fabricator Ltd.


工程號

J857

地盤

啓德6552

線號	數量	長度	N	A	裝飾條編號	座數
857-GB8-AP21	1	1423	3x300	261.5	857-GB8-XS21	T6
857-GB9-AP31	1	1598	4x300	199	857-GB9-XS31	T8
857-GB12-AP14	1	1775	5x275	200	857-GB12-XS14	T1

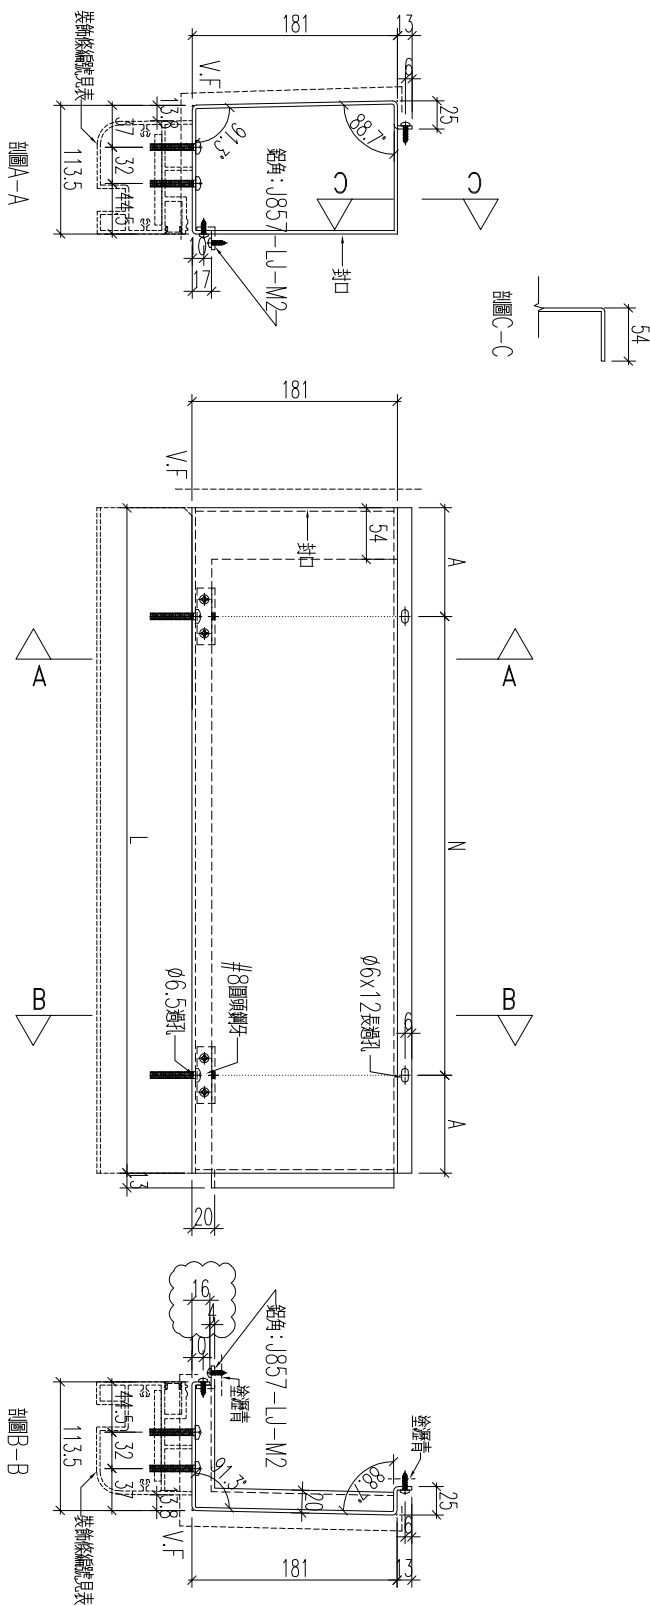

86


名稱	鋁板加工圖	制圖	黃漢卿	2022.12.2	修改		
材料	3mm厚板	復核	王禮秋	2022.12.2	日期		
顏色	銅色(AL1)	批准			圖號	857-GB8-AP21	



美特鋁質 有限公司  
MIDI Aluminium Fabricator Ltd.

工程號 J857 地盤 啓德6552

編號	數量	長度	N	A	M	B	座數
857-GB8-AP21a	1	1423	3x300	261.5	4x300	111.5	T6
857-GB9-AP31a	1	1598	4x300	199	5x300	49	T8
857-GB12-AP14a	1	1775	5x275	200	6x275	62.5	T1

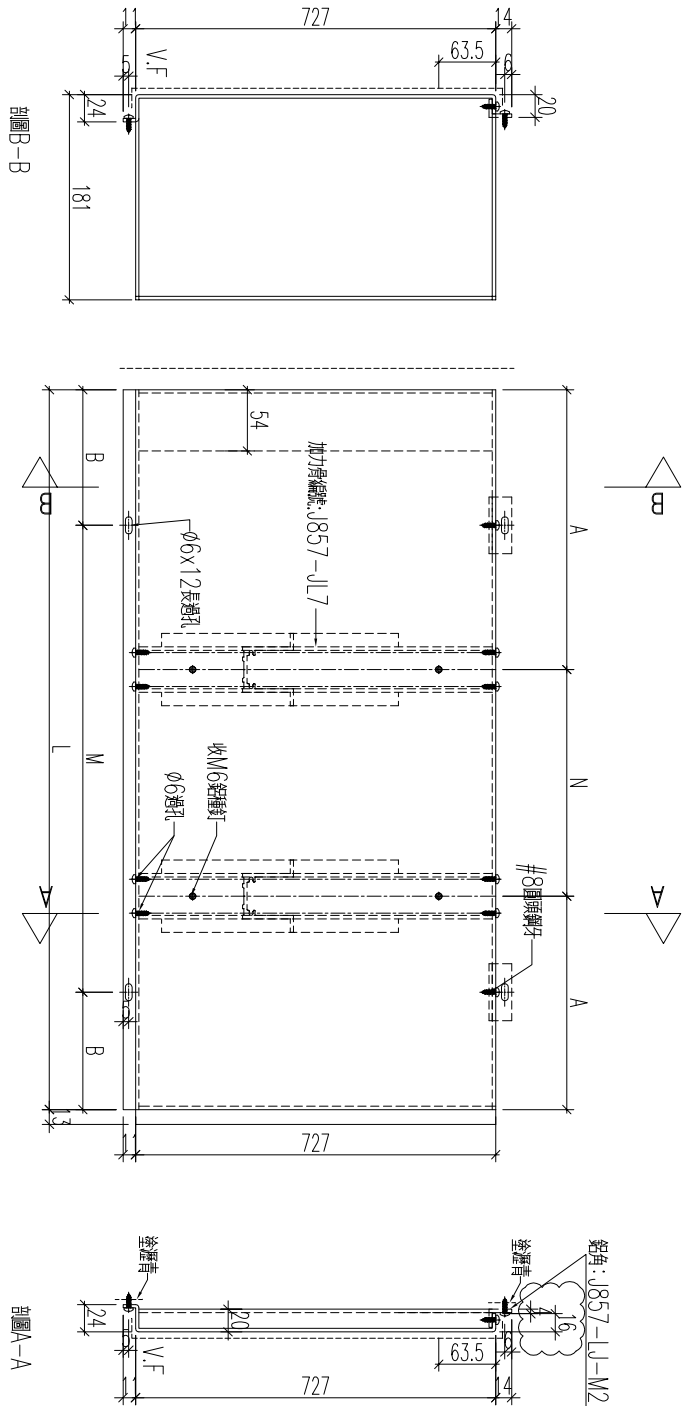

87

名稱	鋁板加工圖	制圖	黃漢卿	2022.12.2	修改		
材料	3mm厚板	復核	王禮秋	2022.12.2	日期		
顏色	銅色(AL1)	批准			圖號	857-GB8-AP21a	



美特鋁質 有限公司  
MIDI Aluminium Fabricator Ltd.

工程號




J857

地盤

啓德6552

編號	數量	長度	N	A	裝飾條編號	位數
857-GB9-AP32	1	1783	5x275	204	857-GB9-XS32	T8
857-GB12-AP9	1	1505	4x275	202.5	857-GB12-XS9	T1

增加

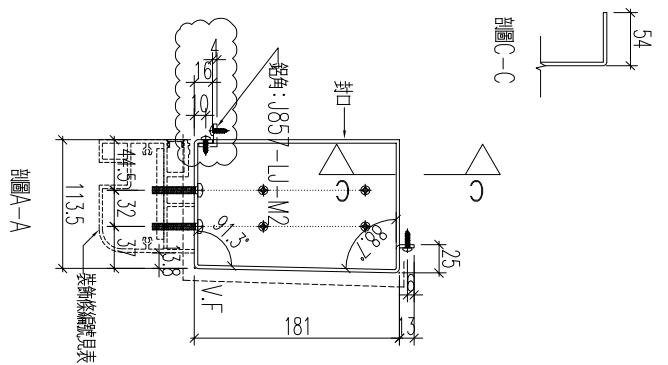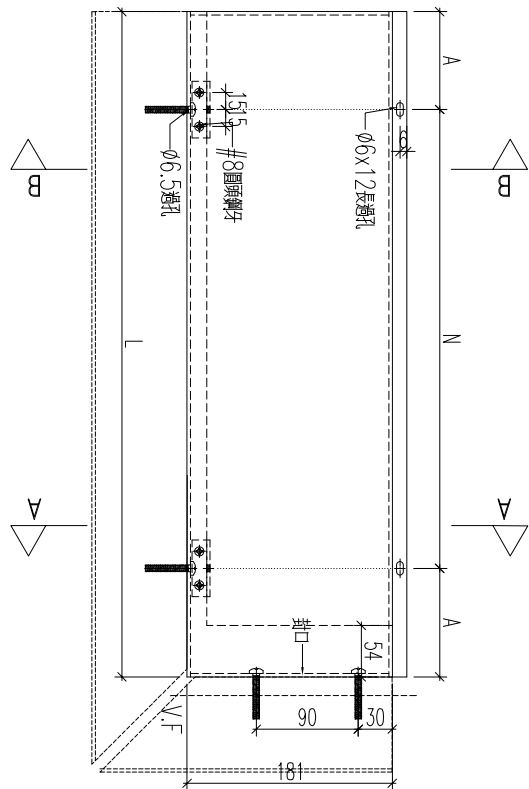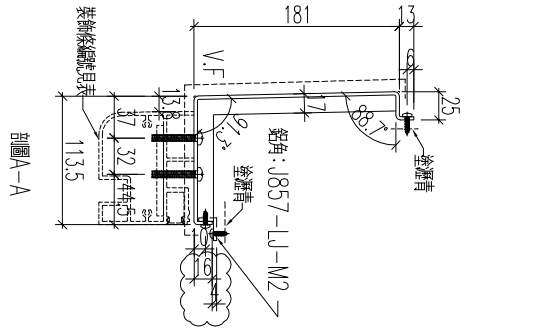

88




名稱	鋁板加工圖	制圖	黃漢卿	2022.12.2	修改	A
材料	3mm厚鋁板	復核	王禮秋	2022.12.2	日期	2.23
顏色	銅色(AL1)	批准			圖號	857-GB9-AP32



工程號	J857	地盤	啓德6552
-----	------	----	--------

編號	數量	長度	N	A	M	B	座數
857-GB9-AP32a	1	1783	5x275	204	6x275	66.5	18
857-GB12-AP9a	1	1505	4x275	202.5	5x275	65	11

增加

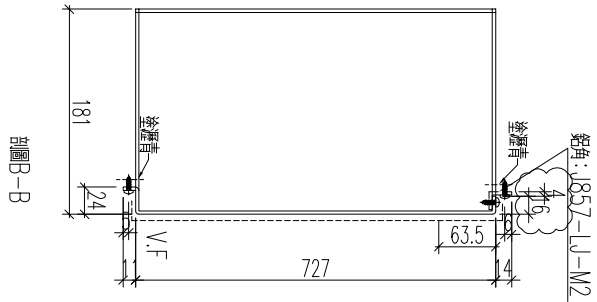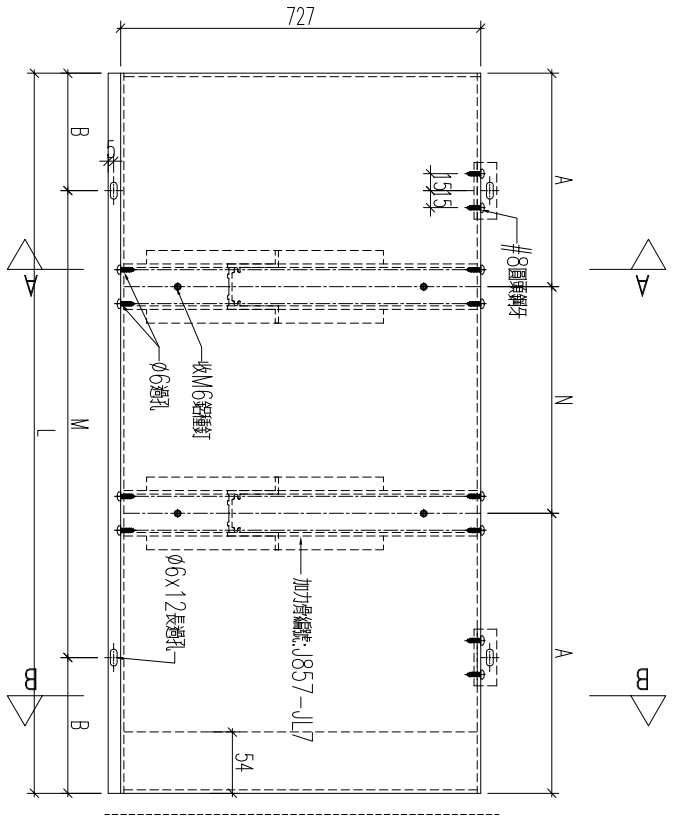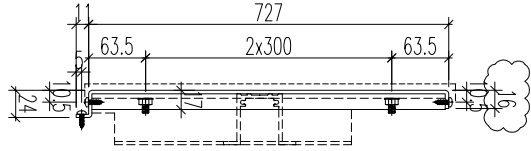


89

名稱	鋁板加工圖	制圖	黃漢卿	2022.12.2	修改	A	
材料	3mm厚鋁板	復核	王禮秋	2022.12.2	日期	2.23	
顏色	銅色(AL1)	批准			圖號	857-GB9-AP32a	

工程號	J857	地盤	啓德6552
-----	------	----	--------

	編號	數量	長度	N	A	裝飾條編號	座數
	857-GB12-AP19	1	1580	4x300	190	857-GB12-XS19	T8

此長度需複檢後再加工

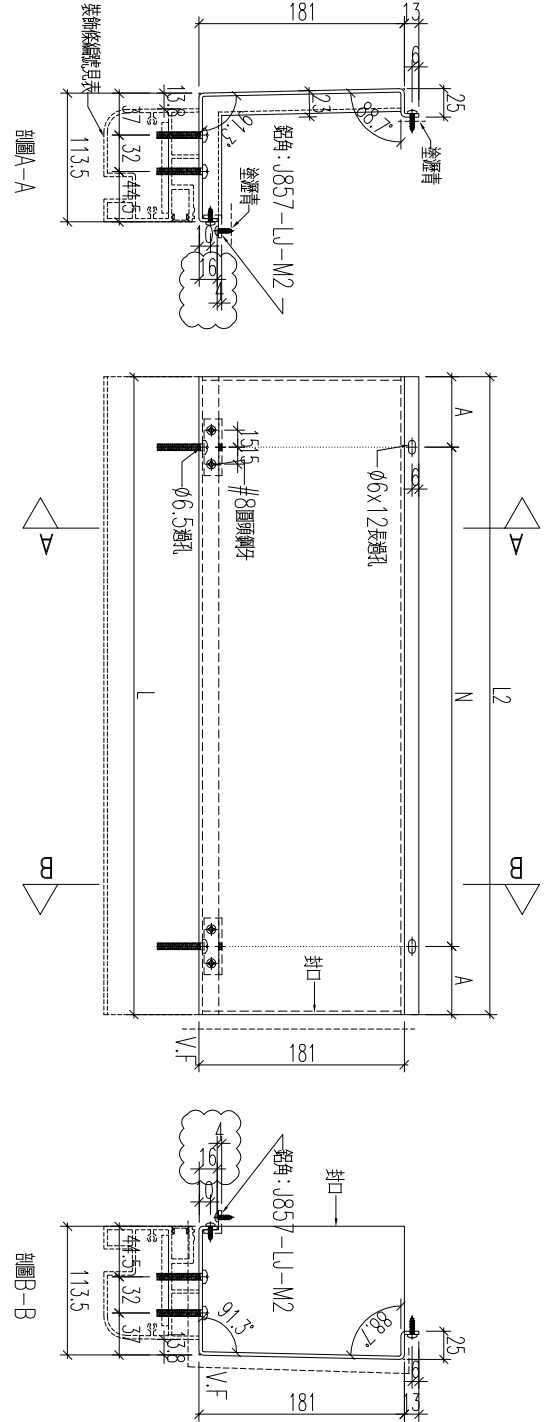

90




名稱	鋁板加工圖	制圖	黃漢卿	2022.12.2	修改	A	
材料	3mm厚鋁板	復核	王禮秋	2022.12.2	日期	2.23	
顏色	銅色(AL1)	批准			圖號	857-GB12-AP19	



工程號	J857	地盤	啓德6552
-----	------	----	--------

編號	數量	長度	N	A	M	B	註數
857-GB12-AP190	1	1580	4x300	190	5x300	40	T8


此長度需煨校後再加工

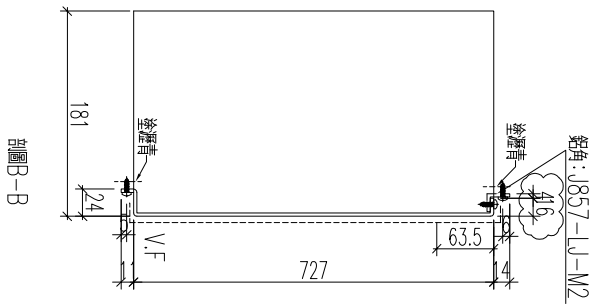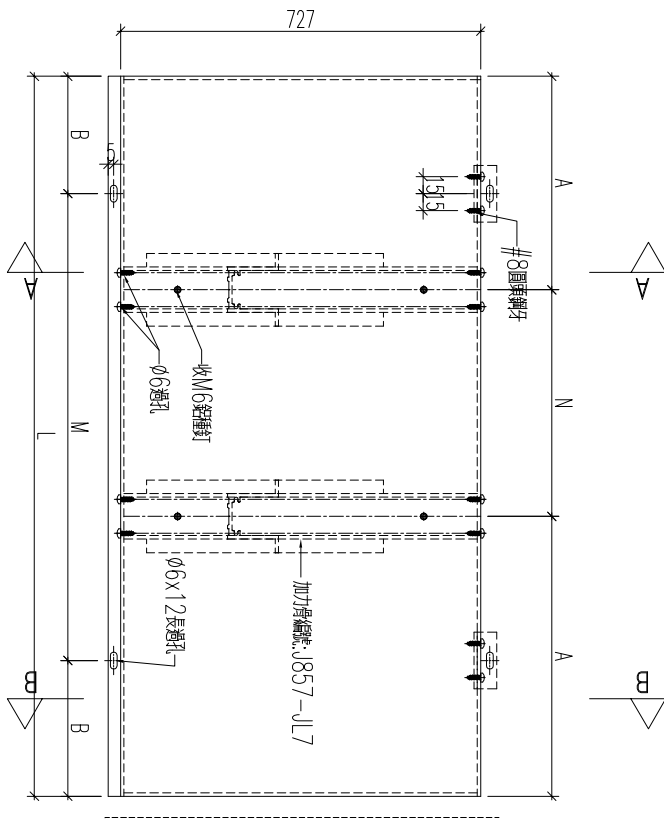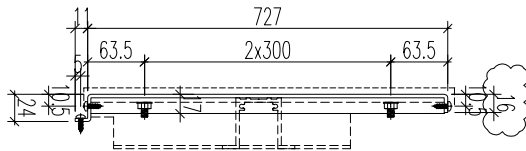

詳圖B-B

91

名稱	鋁板加工圖	制圖	黃漢卿	2022.12.2	修改	A	
材料	3mm厚鋁板	復核	王禮秋	2022.12.2	日期	2.23	
顏色	銅色(AL1)	批准			圖號	857-GB9-AP32a	

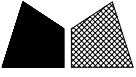

工程號





J857

地盤

啓德6552

編號	數量	長度	N	A	裝飾條編號	座數
857-GB12-AP20	1				857-GB12-XS20	T8

此長度需複核後再加工

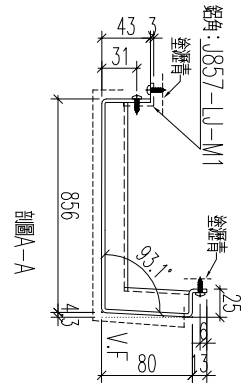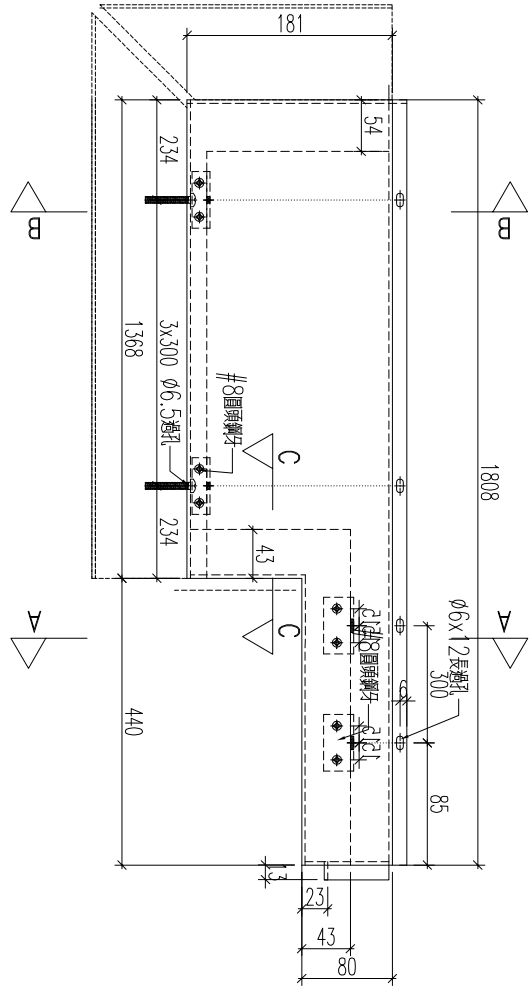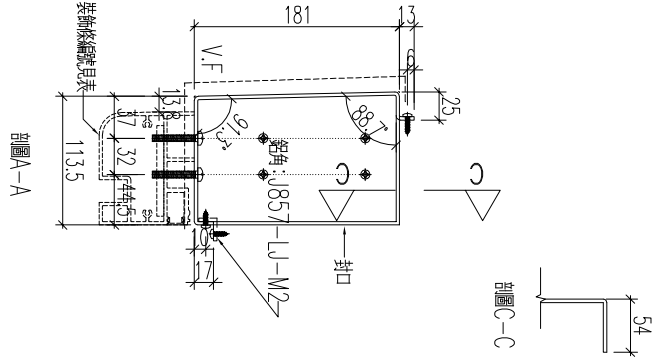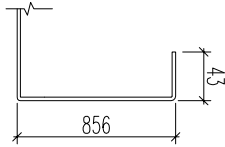

加工數量: 1支

92




名稱	鋁板加工圖	制圖	黃漢卿	2022.12.2	修改		
材料	3mm厚鋁板	復核	王禮秋	2022.12.2	日期		
顏色	銅色(AL1)	批准			圖號	857-GB12-AP20	



工程號	J857	地盤	啓德6552
-----	------	----	--------

編號	數量	長度	N	A	座數
857-GB12-AP20a	1				18


此長度需複核後再加工

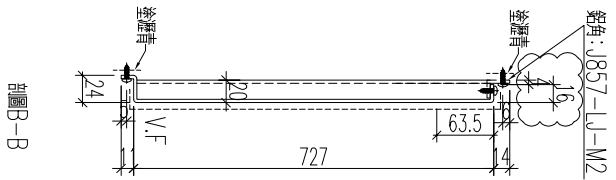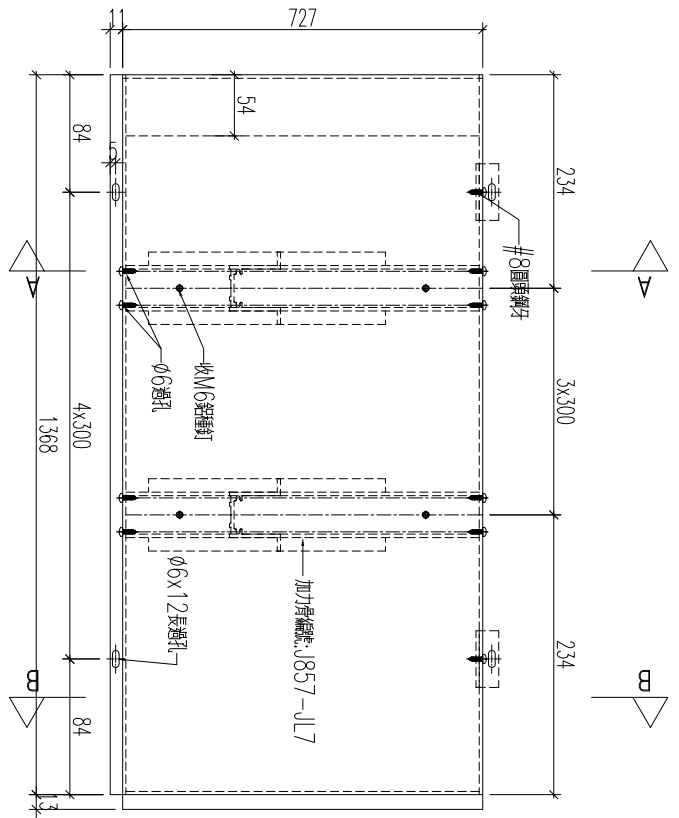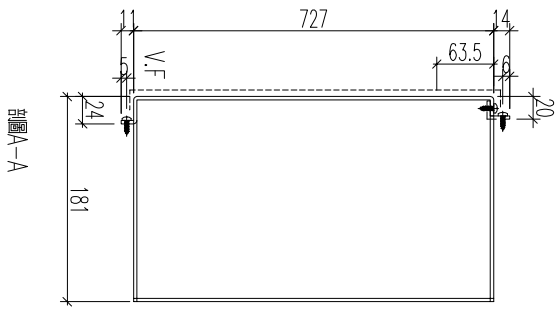

加工數量: 1支

93

名稱	鋁板加工圖	制圖	黃漢卿	2022.12.2	修改		
材料	3mm厚鋁板	復核	王禮秋	2022.12.2	日期		
顏色	銅色(AL1)	批准			圖號	857-GB12-AP20a	

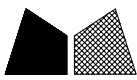


美特鋁質 有限公司  
MIDI Aluminium Fabricator Ltd.

工程號	J857	地盤	啓德6552
-----	------	----	--------

編號	數量	長度	N	A	裝飾條編號	座數
857-GB12-AP26	1	1750	5x275	187.5	857-GB12-XS26	T8

此長度需換校後再加工

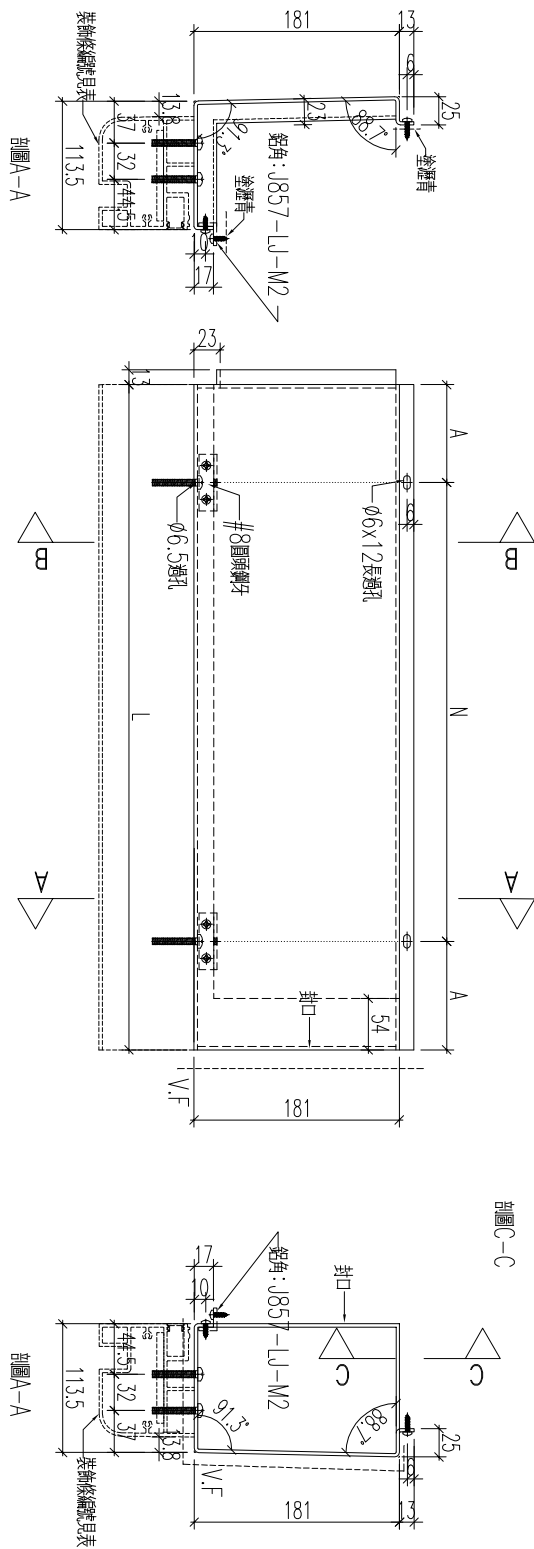

94

名稱	鋁板加工圖	制圖	黃漢卿	2022.12.2	修改		
材料	3mm厚鋁板	復核	王禮秋	2022.12.2	日期		
顏色	銅色(AL1)	批准			圖號	857-GB12-AP26	






美特鋁質 有限公司  
MIDI Aluminium Fabricator Ltd.

工程號 J857 地盤 啓德6552


編號	數量	長度	N	A	M	B	座數
857-GB12-AP26a	1	1750	5x275	187.5	6x275	50	18

此長度需機效後再加工

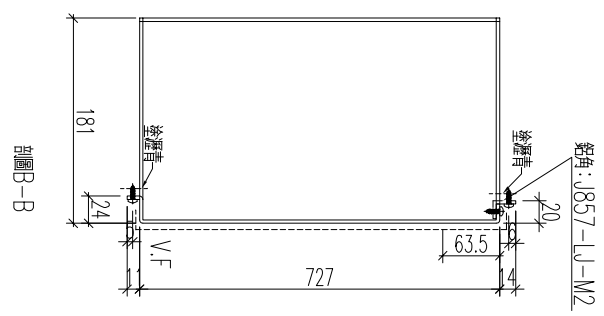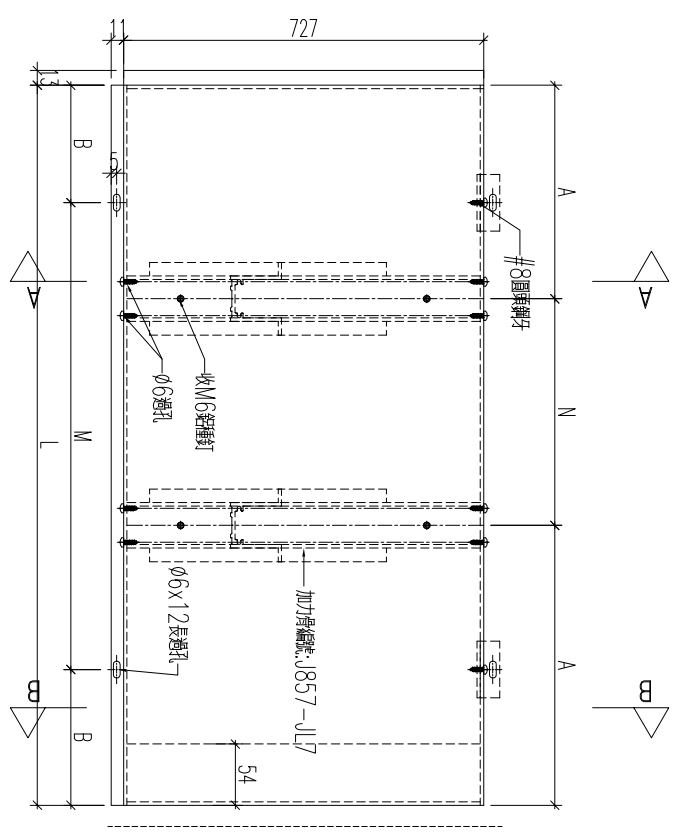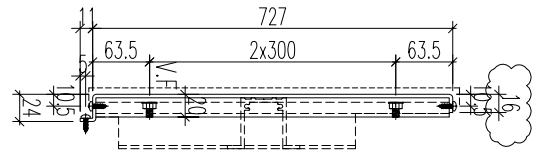




95

名稱	鋁板加工圖	制圖	黃漢卿	2022.12.2	修改		
材料	3mm厚鋁板	復核	王禮秋	2022.12.2	日期		
顏色	銅色(AL1)	批准			圖號	857-GB12-AP26a	

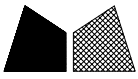

美特鋁質 有限公司  
MIDI Aluminium Fabricator Ltd.


工程號	J857	地盤	啓德6552
-----	------	----	--------

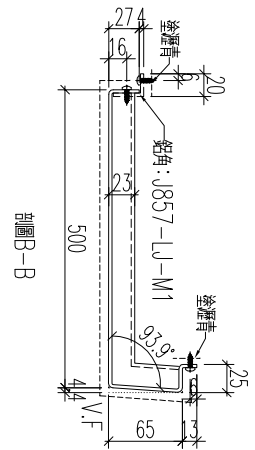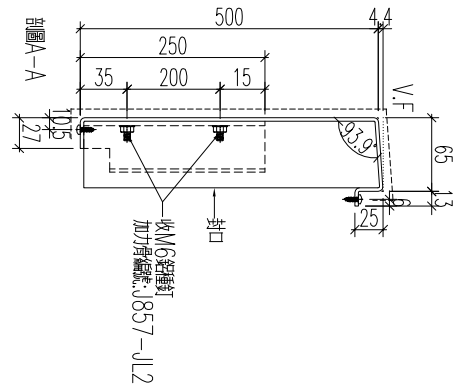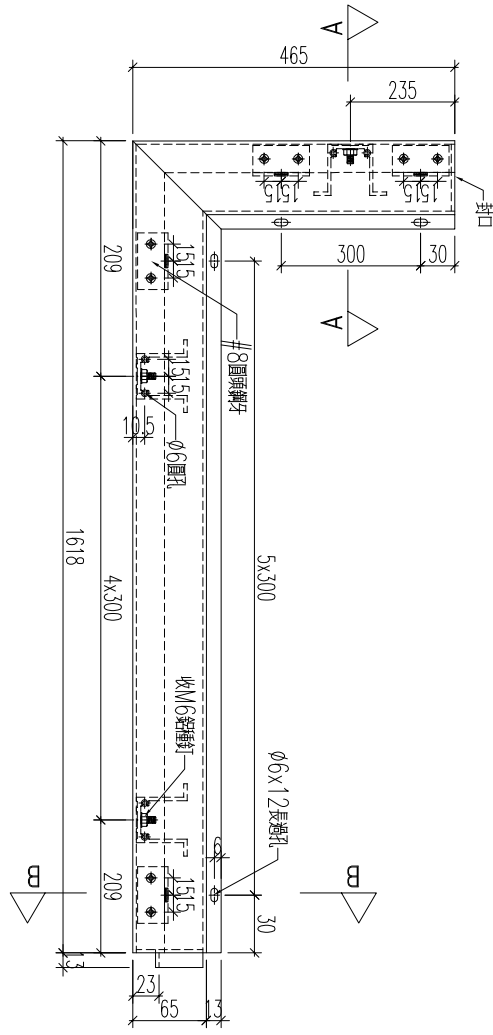

加工數量: 1支


96  
18  
座數

名稱	鋁板加工圖	制圖	黃漢卿	2022.12.2	修改		
材料	3mm厚板	復核	王禮秋	2022.12.2	日期		
顏色	銅色(AL1)	批准			圖號	857-GB1-AP4	

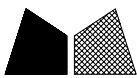

美特鋁質 有限公司  
MIDI Aluminium Fabricator Ltd.

工程號	J857	地盤	啓德6552
-----	------	----	--------

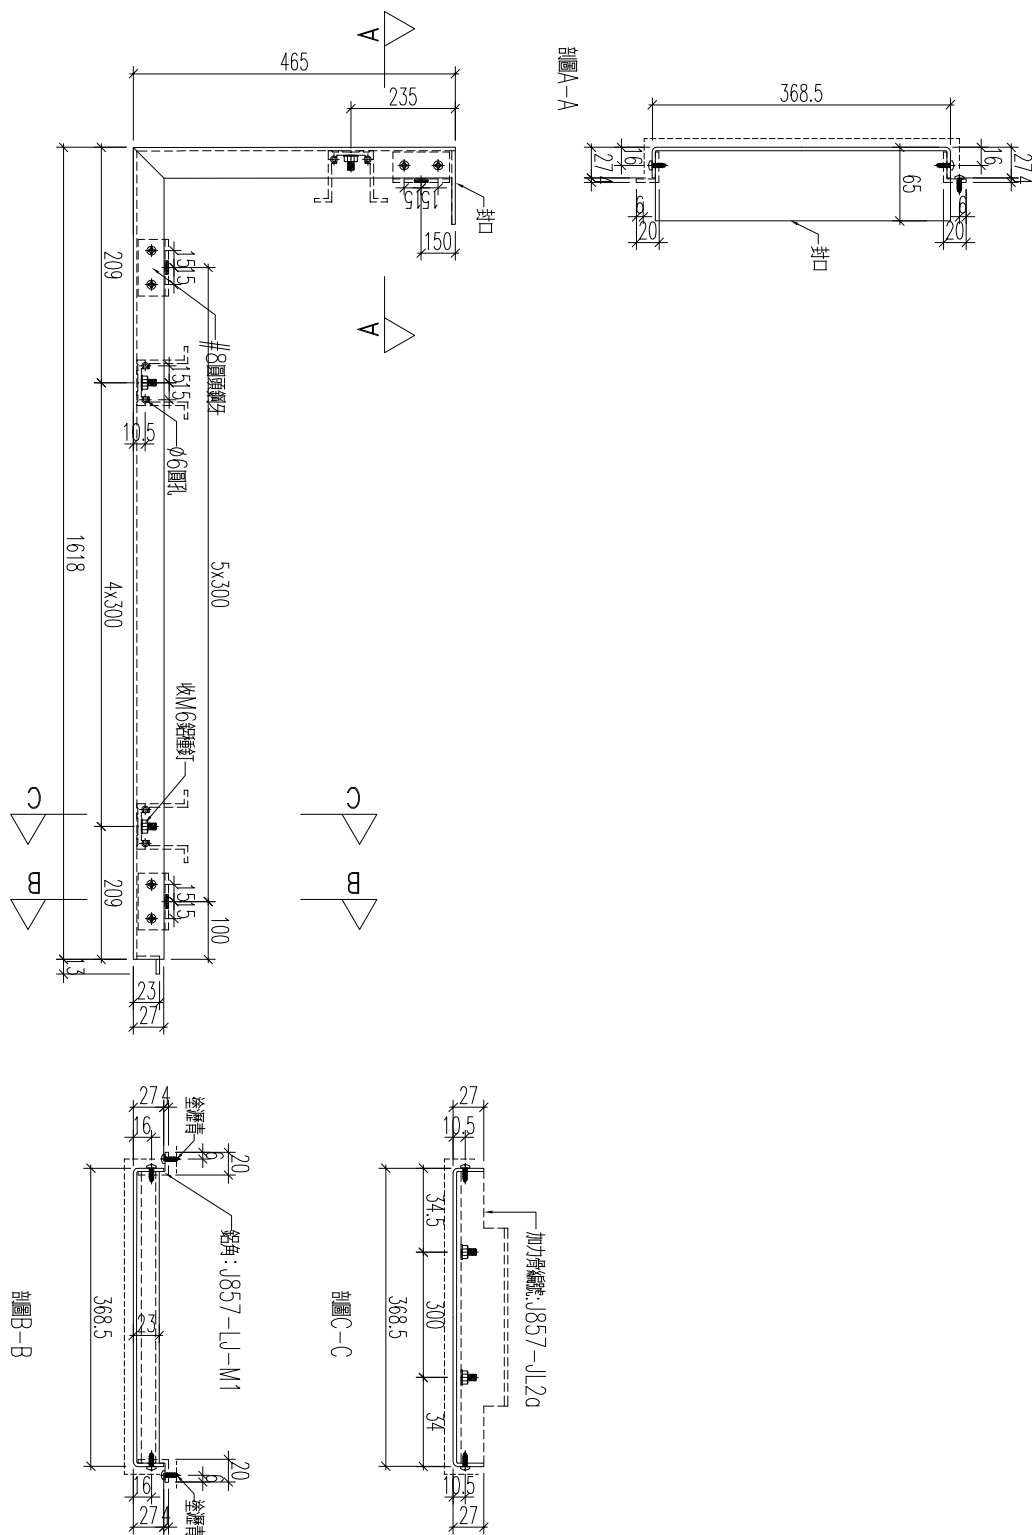

加工數量: 1支

97	18	座數
----	----	----




名稱	鋁板加工圖	制圖	黃漢卿	2022.12.2	修改		
材料	3mm厚板	復核	王禮秋	2022.12.2	日期		
顏色	深灰色(AL2)	批准			圖號	857-GB1-AP4a	



美特鋁質 有限公司  
MIDI Aluminium Fabricator Ltd.


工程號	J857	地盤	啓德6552
-----	------	----	--------

編號	數量	長度	N	A	M	B	座數
857-GB1-AP5	1	1522	3x300	311	4x300	161	T8
857-GB1-AP25	1	1318	3x275	246.5	4x275	109	T8
857-GB1-AP29	1	1261	2x300	330.5	3x300	180.5	T8
857-GB2-AP22	1	1161	2x300	280.5	3x300	130.5	取消
857-GB3-AP13	1	953	1x300	326.5	2x300	176.5	T3
857-GB4-AP8	1	911	1x300	305.5	2x300	155.5	T1
857-GB4-AP39	1	936	1x300	318	2x300	168	T1
857-GB4-AP44	1	1191	2x300	295.5	3x300	145.5	取消
857-GB2-AP28	1	1258	2x300	329	3x300	179	取消

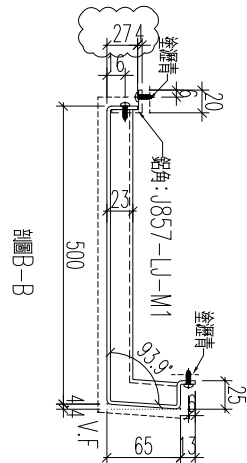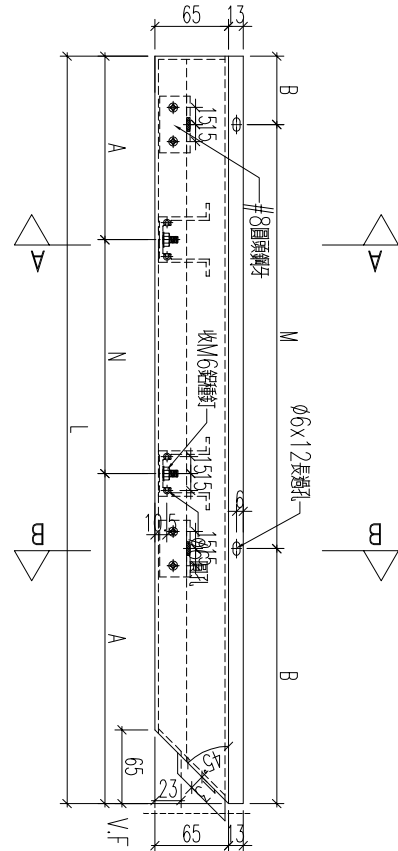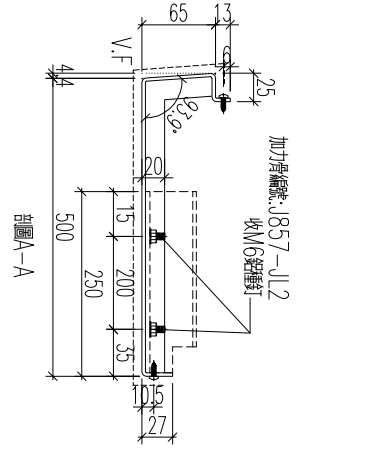



98

名稱	鋁板加工圖	制圖	黃漢卿	2022.12.2	修改	A
材料	3mm厚板	復核	王禮秋	2022.12.2	日期	2.23
顏色	銅色(AL1)	批准			圖號	857-GB1-AP5

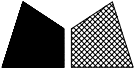

工程號: 857 棧盤: 啓德6552

編號	數量	長度	M	B	N	A	座數
857-GB1-AP5a	1	1485	3x300	292.5	4x300	142.5	18
857-GB1-AP25a	1	1281	3x275	228	4x275	90.5	18
857-GB1-AP29a	1	1224	2x300	312	3x300	162	18
857-GB2-AP22a	1	1124	2x300	262	3x300	112	
857-GB3-AP13a	1	916	1x300	308	2x300	158	13
857-GB4-AP8a	1	874	1x300	287	2x300	137	11
857-GB4-AP39a	1	899	1x300	299.5	2x300	149.5	11
857-GB4-AP44a	1	1154	2x300	277	3x300	127	
857-GB2-AP28a	1	1221	2x300	310.5	3x300	160.5	16

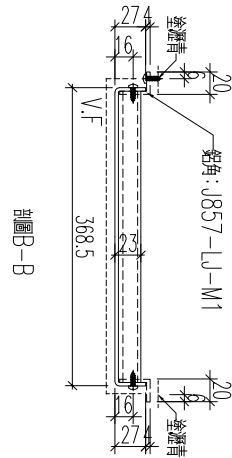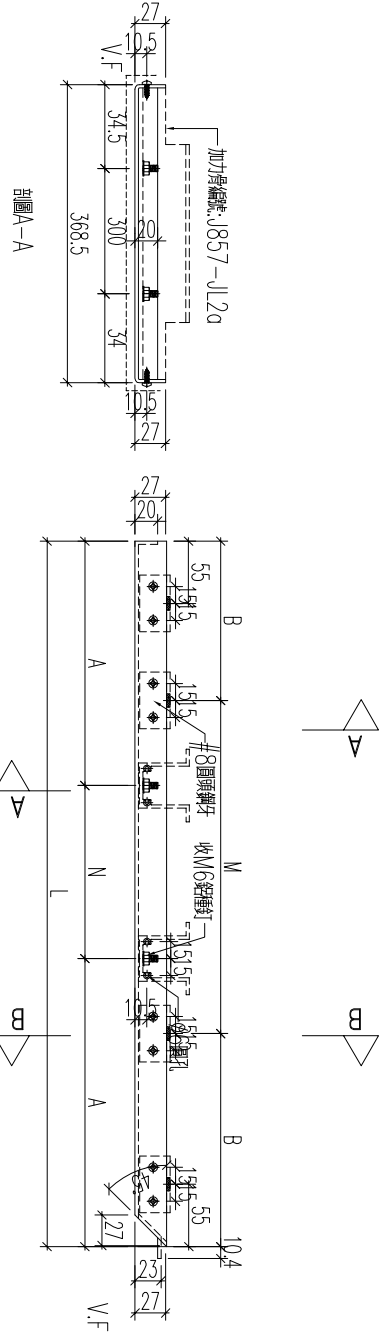

名稱	鋁板加工圖	制圖	黃漢卿	2022.12.2	修改	A	
材料	3mm厚板	復核	王禮秋	2022.12.2	日期	2.23	
顏色	深灰色(AL2)	批准			圖號	857-GB1-AP5a	






美特鋁質有限公司  
MIDI Aluminium Fabricator Ltd.

工程號 J857 地盤 啓德6552

編號	數量	長度	N	A	M	B	座數
857-GB1-AP7	1	1370	3x300	235	4x300	85	取消
857-GB1-AP8	1	1375	3x300	237.5	4x300	87.5	取消
857-GB1-AP16	2	1490	3x300	295	4x300	145	取消
857-GB1-AP23	1	1630	4x300	215	5x300	65	18
857-GB2-AP4	1	950	2x300	175	3x300	25	取消
857-GB2-AP5	1	965	2x300	182.5	3x300	22.5	取消
857-GB2-AP12	2	1490	3x300	295	4x300	145	取消
857-GB2-AP19	1	1630	4x300	215	5x300	65	16
857-GB2-AP36	1	968	2x300	184	3x300	34	取消
857-GB3-AP33	1	1630	4x300	215	5x300	65	13
857-GB4-AP7	1	933	2x275	191.5	3x275	54	12
857-GB4-AP16	1	1328	3x300	214	4x300	64	取消
857-GB4-AP38	2	1490	3x300	295	4x300	145	11
857-GB4-AP38C	1	868	300	284	2x300	134	11
857-GB9-AP200	1	1490	3x300	295	4x300	145	18
857-GB4-AP47	1	1533	4x275	216.5	5x275	158	11

新增

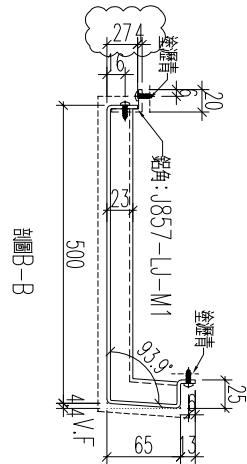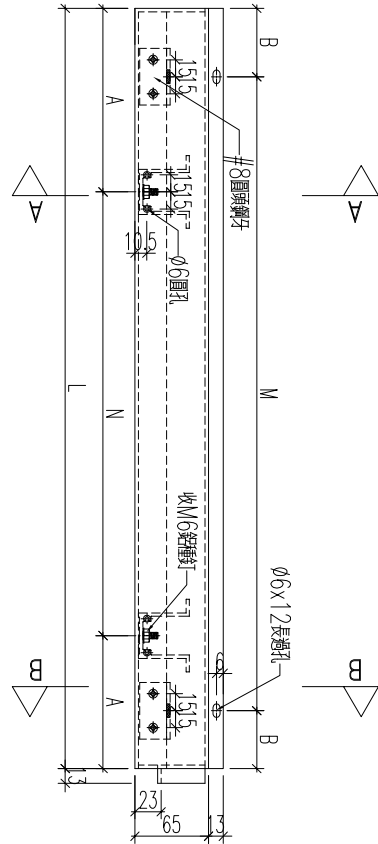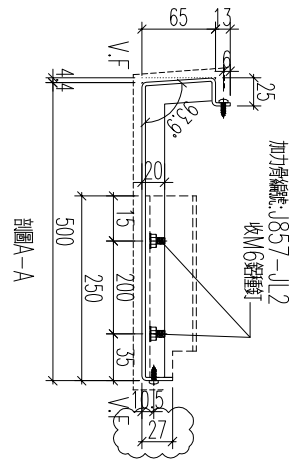

原編號: 857-GB1-AP7

名稱	鋁板加工圖	制圖	黃漢卿	2022.12.2	修改	A	B
材料	3mm厚板	復核	王禮秋	2022.12.2	日期	2.23	3.19
顏色	銅色(AL1)	批准			圖號	857-GB1-AP23	




100



美特鋁質有限公司  
MIDI Aluminium Fabricator Ltd.

工程號 J857 地盤 啓德6552

編號	數量	長度	M	B	N	A	座數
857-GB1-AP7d	1	1370	3x300	235	4x300	85	取消
857-GB1-AP8d	1	1375	3x300	237.5	4x300	87.5	取消
857-GB1-AP16d	2	1490	3x300	295	4x300	145	取消
857-GB1-AP23d	1	1630	4x300	215	5x300	65	取消
857-GB2-AP4d	1	950	2x300	175	3x300	25	取消
857-GB2-AP5d	1	965	2x300	182.5	3x300	32.5	取消
857-GB2-AP12d	2	1490	3x300	295	4x300	145	取消
857-GB2-AP19d	1	1630	4x300	215	5x300	65	取消
857-GB2-AP36d	1	968	2x300	184	3x300	34	取消
857-GB3-AP33d	1	1630	4x300	215	5x300	65	取消
857-GB4-AP7d	1	933	2x275	191.5	3x275	54	取消
857-GB4-AP16d	1	1328	3x300	214	4x300	64	取消
857-GB4-AP38d	2	1490	3x300	295	4x300	145	取消
857-GB4-AP38cd	1	868	300	284	2x300	134	取消
857-GB9-AP20cd	1	1490	3x300	295	4x300	145	取消
857-GB4-AP47d	1	1533	4x275	216.5	5x275	158	新增

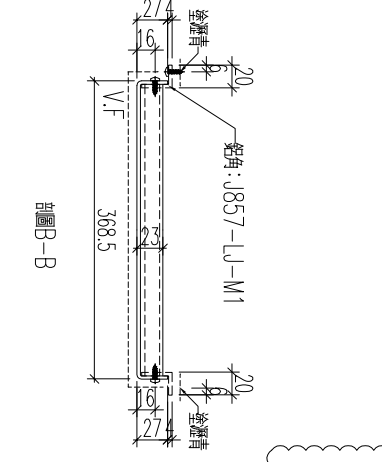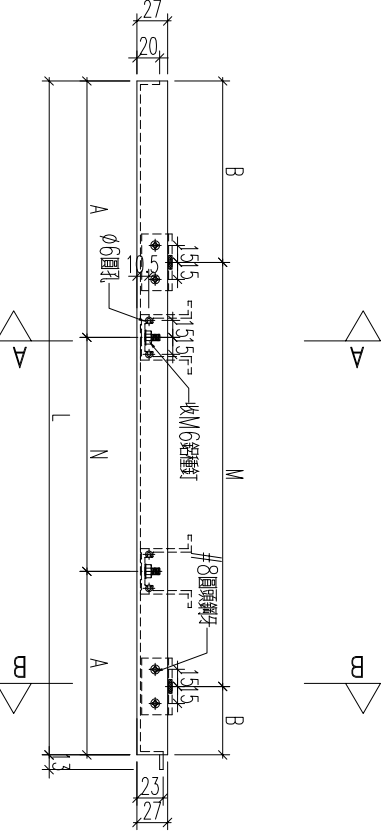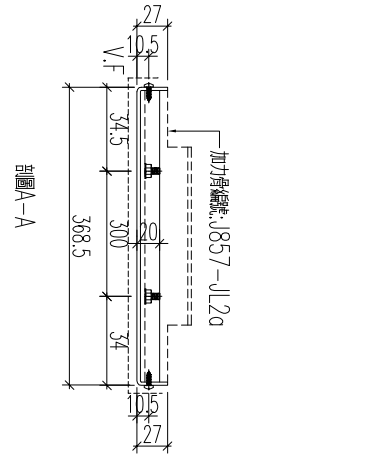

原編號: 857-GB1-AP7d

101




名稱	鋁板加工圖	制圖	黃漢卿	2022.12.2	修改	A	B
材料	3mm厚板	復核	王禮秋	2022.12.2	日期	2.23	3.19
顏色	深灰色(AL2)	批准			圖號	857-GB1-AP23d	



美特鋁質 有限公司  
MIDI Aluminium Fabricator Ltd.

工程號 J857 地盤 啓德6552

編號	數量	長度	N	A	M	B	座數
857-GB1-AP6	1	1353	3x275	264	4x275	126.5	取消
857-GB1-AP26	1	1211	2x300	305.5	3x300	155.5	18
857-GB1-AP31	1	910	1x300	305	2x300	155	17
857-GB3-AP15	1	1718	4x300	259	5x300	109	取消
857-GB4-AP10	1	1298	3x275	236.5	4x275	99	11
857-GB4-AP15	1	1306	3x275	240.5	4x275	103	取消
857-GB4-AP40	1	1374	3x275	274.5	4x275	137	11
857-GB4-AP45	1	973	2x250	236.5	3x250	111.5	取消
857-GB3-AP14	1	1258	2x300	329	3x300	179	13

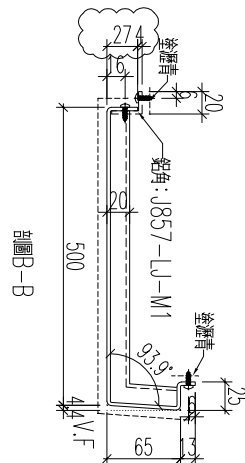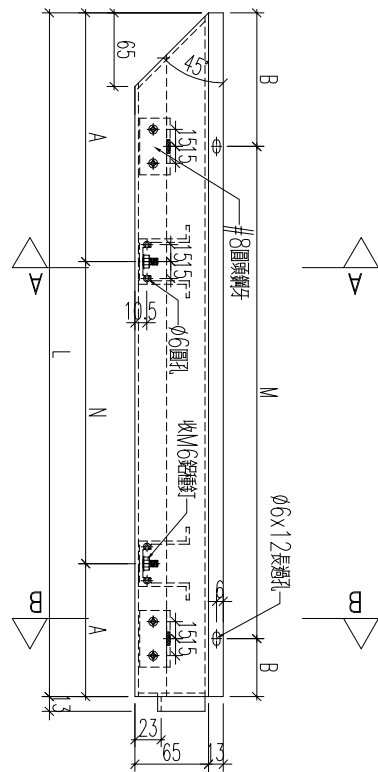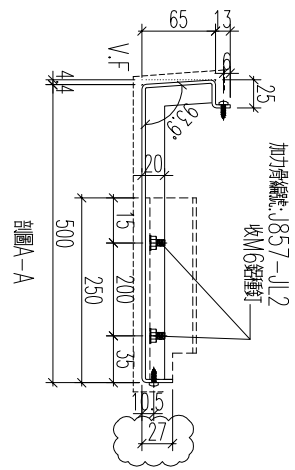

原編號: 857-GB1-AP6

102


名稱	鋁板加工圖	制圖	黃漢卿	2022.12.2	修改	A	B
材料	3mm厚板	復核	王禮秋	2022.12.2	日期	2.23	3.19
顏色	銅色(AL1)	批准			圖號	857-GB1-AP26	



美特鋁質 有限公司  
MIDI Aluminium Fabricator Ltd.

工程號	J857	地盤	啓德6552
-----	------	----	--------

料號	數量	長度	M	B	N	A	座數
857-GB1-AP6a	1	1316	3x275	245.5	4x275	108	取消
857-GB1-AP26a	1	1174	2x300	287	3x300	137	18
857-GB1-AP31a	1	873	1x300	286.5	2x300	136.5	17
857-GB3-AP15a	1	1681	4x300	240.5	5x300	90.5	取消
857-GB4-AP10a	1	1261	3x275	218	4x275	80.5	11
857-GB4-AP15a	1	1269	3x275	222	4x275	84.5	取消
857-GB4-AP40a	1	1337	3x275	256	4x275	118.5	11
857-GB4-AP45a	1	936	2x250	218	3x250	93	取消
857-GB3-AP14a	1	1258	2x300	329	3x300	179	13

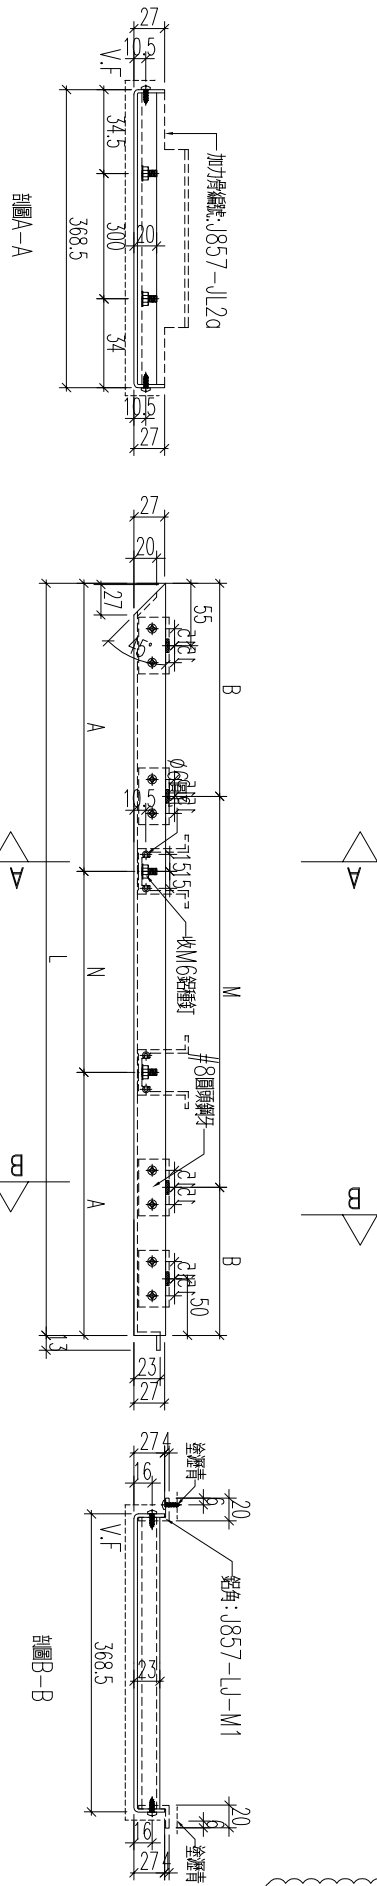

原編號: 857-GB1-AP6a

103

名稱	鋁板加工圖	制圖	黃漢卿	2022.12.2	修改	A	B
材料	3mm厚板	復核	王禮秋	2022.12.2	日期	2.23	3.19
顏色	深灰色(AL2)	批准			圖號	857-GB1-AP26a	






美特鋁質有限公司  
MIDI Aluminium Fabricator Ltd.

工程號 J857 地盤 啓德6552

編號	數量	長度	N	A	M	B	座數
857-GB1-AP24	1	1340	3x300	220	4x300	70	18
857-GB2-AP6	1	1630	4x300	215	5x300	65	16
857-GB3-AP19	1	1630	4x300	215	5x300	65	13
857-GB3-AP34	1	965	2x300	182.5	3x300	32.5	
857-GB4-AP17	1	1639	4x300	219.5	5x300	69.5	11
857-GB1-AP9	1	1638	4x300	219	5x300	69	18

取消

新增

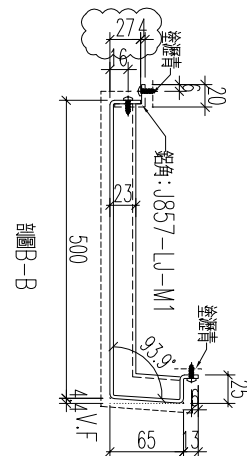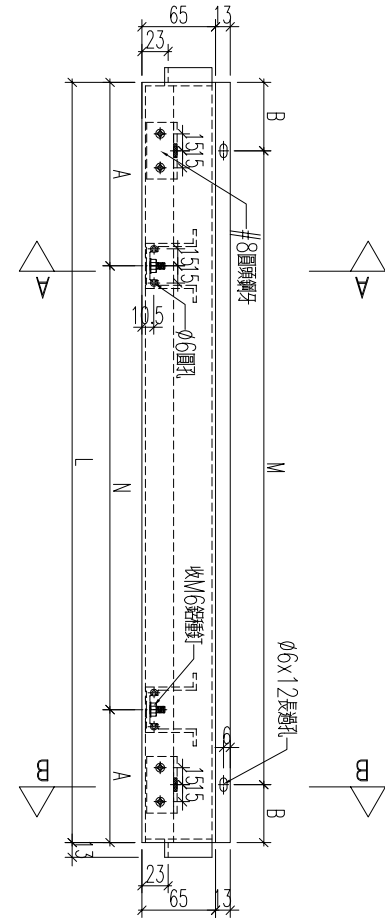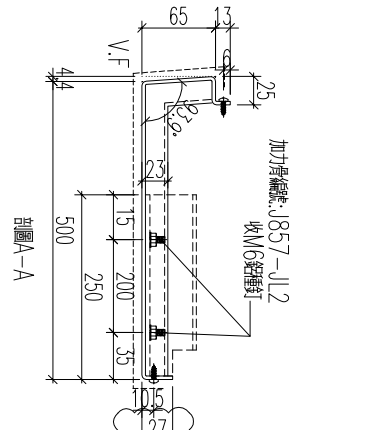

名稱	鋁板加工圖	制圖	黃漢卿	2022.12.2	修改	A	
材料	3mm厚鋁板	復核	王禮秋	2022.12.2	日期	2.23	
顏色	銅色(AL1)	批准			圖號	857-GB1-AP24	



美特鋁質有限公司  
MIDI Aluminium Fabricator Ltd.

工程號

J857




地盤

啓德6552

編號	數量	長度	M	B	N	A	座數
857-GB1-AP24a	1	1340	3x300	220	4x300	70	18
857-GB2-AP6a	1	1630	4x300	215	5x300	65	16
857-GB3-AP19a	1	1630	4x300	215	5x300	65	13
857-GB3-AP34a	1	965	2x300	182.5	3x300	32.5	
857-GB4-AP17a	1	1639	4x300	219.5	5x300	69.5	11
857-GB1-AP9a	1	1638	4x300	219	5x300	69	18


取消

新增

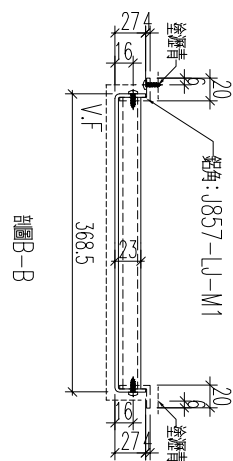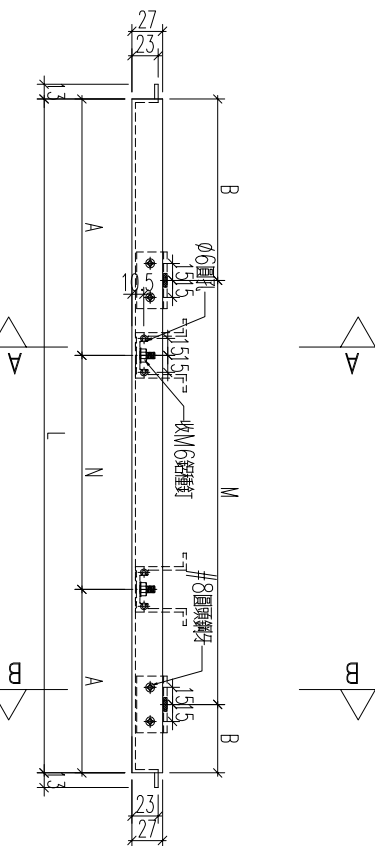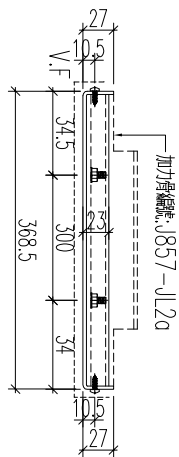

105

名稱	鋁板加工圖	制圖	黃漢卿	2022.12.2	修改	A
材料	3mm厚板	復核	王禮秋	2022.12.2	日期	2.23
顏色	深灰色(AL2)	批准			圖號	857-GB1-AP24a



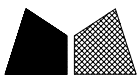


美特鋁質 有限公司  
MIDI Aluminium Fabricator Ltd.

工程號	J857	地盤	啓德6552
-----	------	----	--------


線號	數量	長度	N	A	M	B	座數
857-GB1-AP27	1	1306	3x275	240.5	4x275	103	18
857-GB4-AP11	1	1393	3x300	246.5	4x300	96.5	18
857-GB4-AP46	1	1068	2x300	234	3x300	84	

改編號, 原編號857-GB4-AP10  
取消

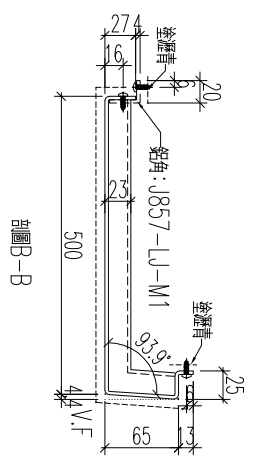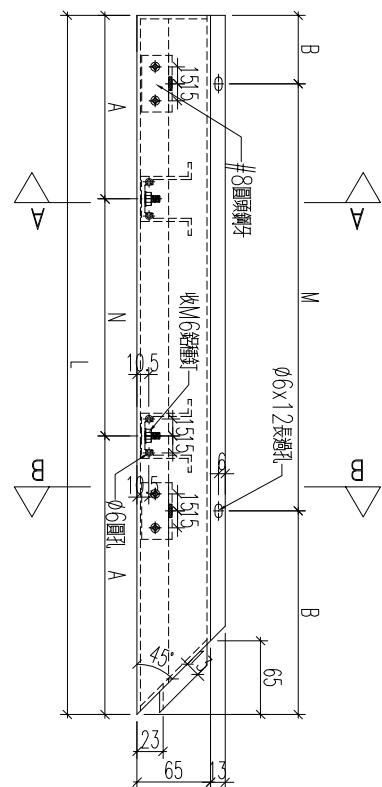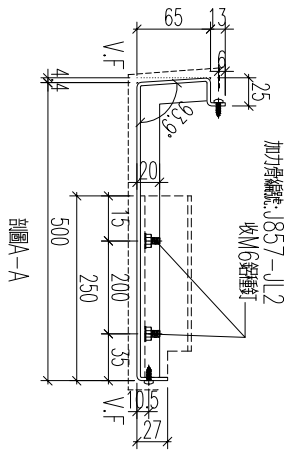

106

名稱	鋁板加工圖	制圖	黃漢卿	2022.12.2	修改	A	B
材料	3mm厚鋁板	復核	王禮秋	2022.12.2	日期	2.23	3.19
顏色	銅色(AL1)	批准			圖號	857-GB1-AP27	

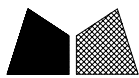


美特鋁質 有限公司  
MIDI Aluminium Fabricator Ltd.

工程號	J857	地盤	啓德6552
-----	------	----	--------

料號	數量	長度	M	B	N	A	座數
857-GB1-AP27a	1	1306	3x275	240.5	4x275	103	18
857-GB4-AP10a	1	1393	3x300	246.5	4x300	96.5	18
857-GB4-AP46a	1	1068	2x300	234	3x300	84	

改編號, 原編號857-GB4-AP10a  
取消

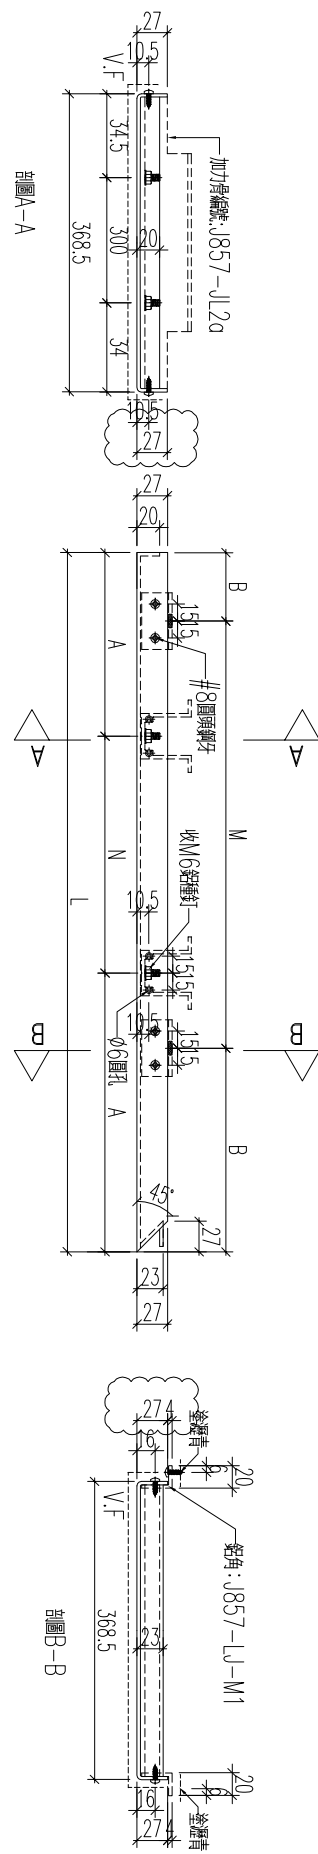

107

名稱	鋁板加工圖	制圖	黃漢卿	2022.12.2	修改	A	B
材料	3mm厚鋁板	復核	王禮秋	2022.12.2	日期	2.23	3.19
顏色	深灰色(AL2)	批准			圖號	857-GB1-AP27a	



美特鋁質 有限公司  
MIDI Aluminium Fabricator Ltd.

工程號




J857

地盤

啓德6552

編號	數量	長度	N	A	M	B	座數
857-GB1-AP28	1	1356	3x300	228	4x300	78	18
857-GB2-AP21	1	1256	3x275	215.5	4x275	78	
857-GB4-AP37	1	1388	3x300	244	4x300	94	11

取消

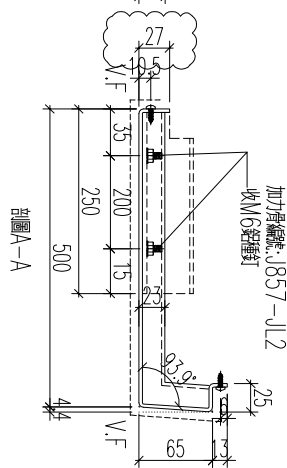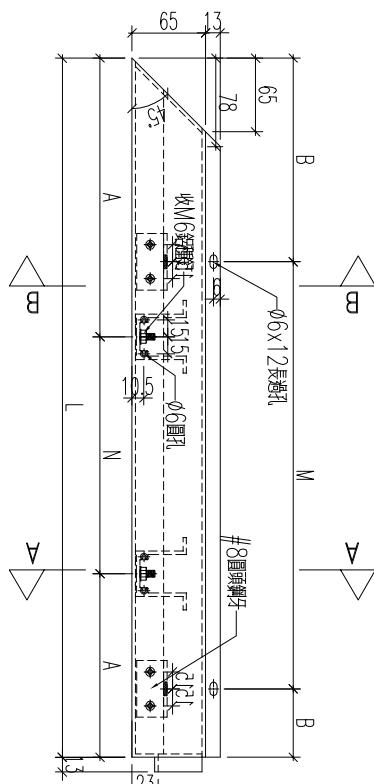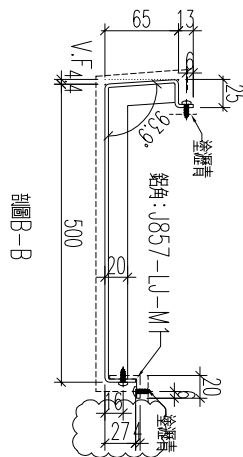

108

名稱	鋁板加工圖	制圖	黃漢卿	2022.12.2	修改	A	
材料	3mm厚板	復核	王禮秋	2022.12.2	日期	2.23	
顏色	銅色(AL1)	批准			圖號	857-GB1-AP28	



美特鋁質 有限公司  
MIDI Aluminium Fabricator Ltd.

工程號

J857

地盤

啓德6552

編號

數量

長度

M

B




N

A

座數

857-GB1-AP28a	1	1356	3x300	228	4x300	78	18
857-GB2-AP21a	1	1256	3x275	215.5	4x275	78	
857-GB4-AP37a	1	1388	3x300	244	4x300	94	11

取消

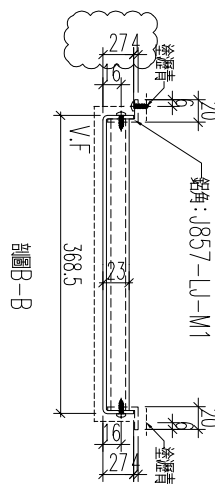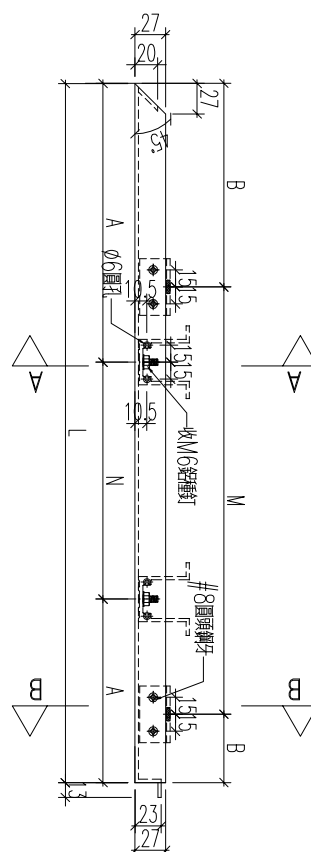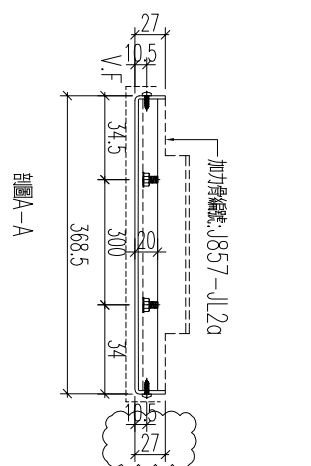

109

名稱	鋁板加工圖	制圖	黃漢卿	2022.12.2	修改	A	
材料	3mm厚鋁板	復核	王禮秋	2022.12.2	日期	2.23	
顏色	深灰色(AL2)	批准			圖號	857-GB1-AP28a	




工程號 J857

地盤

啓德6552

編號	數量	長度	N	A	M	B	座數
857-GB1-AP30	1	1466	3x300	283	4x300	133	T7
857-GB2-AP28	1	1251	2x300	325.5	3x300	175.5	取樣
857-GB3-AP14	1	1251	2x300	325.5	3x300	175.5	取樣
857-GB4-AP9	1	1491	3x300	295.5	4x300	145.5	取樣

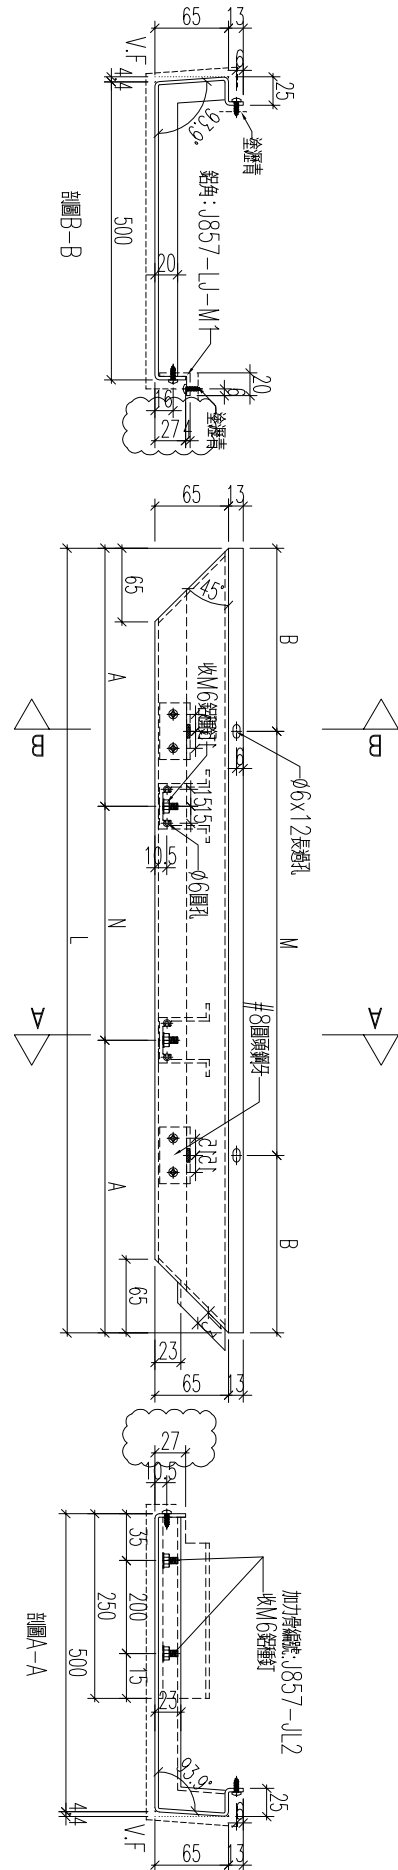

110

名稱	鋁板加工圖	制圖	黃漢卿	2022.12.2	修改	A	
材料	3mm厚鋁板	復核	王禮秋	2022.12.2	日期	2.23	
顏色	銅色(AL1)	批准			圖號	857-GB1-AP30	






工程號 J857 地盤 啓德6552

編號	數量	長度	N	A	M	B	座數
857-GB1-AP32	1	933	2x270	196.5	3x270	61.5	T7
857-GB2-AP29	1	953	2x300	176.5	3x300	26.5	T6
857-GB2-AP32	1	485	1x300	92.5		30	T6
857-GB3-AP6	1	961	2x300	180.5	3x300	30.5	
857-GB3-AP10	1	485	1x300	92.5		30	T3
857-GB3-AP35	1	950	2x300	175	3x300	25	
857-GB4-AP44	1	1197	2x300	296	3x300	148.5	T1


取消

取消

112

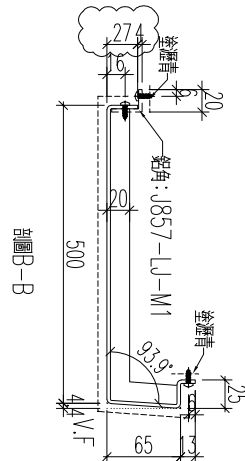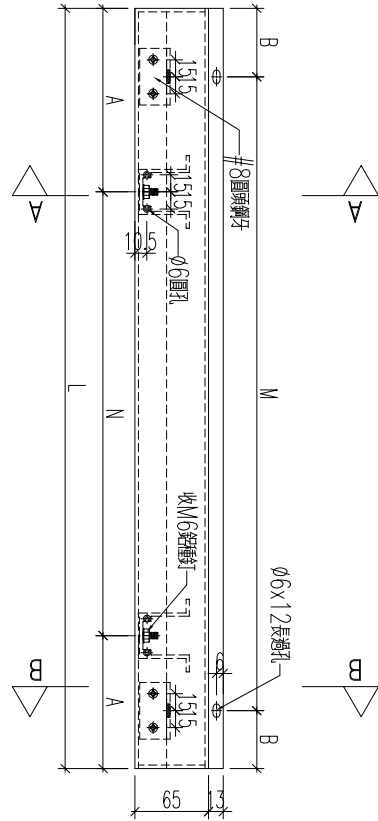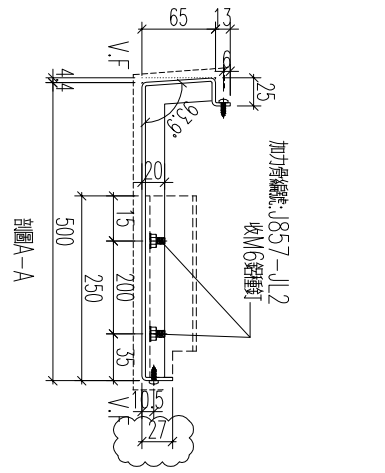

名稱	鋁板加工圖	制圖	黃漢卿	2022.12.2	修改	A	B
材料	3mm厚鋁板	復核	王禮秋	2022.12.2	日期	2.23	3.19
顏色	銅色(AL1)	批准			圖號	857-GB1-AP32	

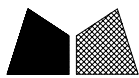




美特鋁質 有限公司  
MIDI Aluminium Fabricator Ltd.

工程號	J857	地盤	啓德6552
-----	------	----	--------

編號	數量	長度	M	B	N	A	座數
857-GB1-AP32a	1	933	2x270	196.5	3x270	61.5	T7
857-GB2-AP29a	1	953	2x300	176.5	3x300	26.5	T6
857-GB2-AP32a	1	485	1x300	92.5		242.5	T6
857-GB3-AP6a	1	961	2x300	180.5	3x300	30.5	
857-GB3-AP10a	1	485	1x300	92.5		242.5	T3
857-GB3-AP35a	1	950	2x300	175	3x300	25	
857-GB4-AP44a	1	1197	2x300	296	3x300	148.5	T1


取消

取消

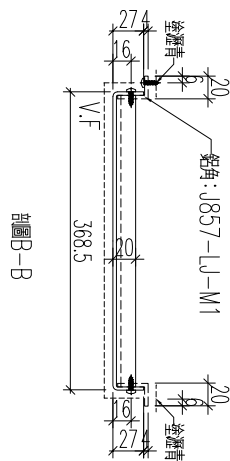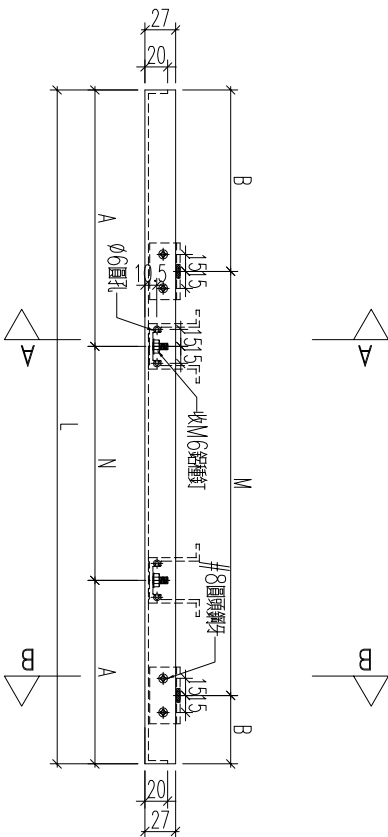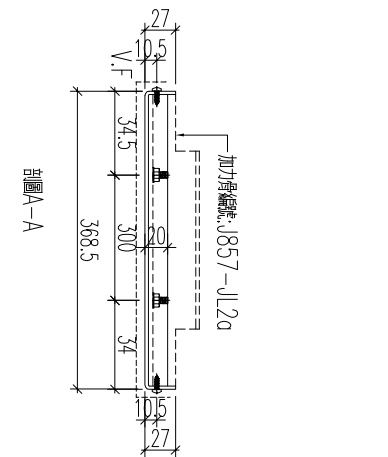

113

名稱	鋁板加工圖	制圖	黃漢卿	2022.12.2	修改	A	B
材料	3mm厚板	復核	王禮秋	2022.12.2	日期	2.23	3.19
顏色	深灰色(AL2)	批准			圖號	857-GB1-AP32a	

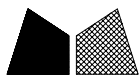

美特鋁質 有限公司  
MIDI Aluminium Fabricator Ltd.

工程號

J857




地盤

啓德6552

線號	數量	長度	N	A	M	B
857-GB2-AP23	1	851	300	275.5	2x300	125.5


收

送

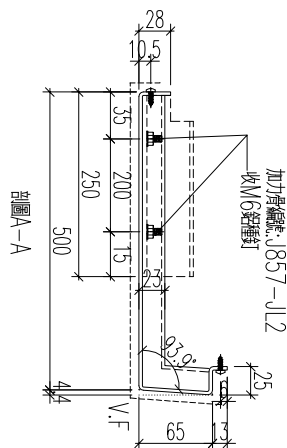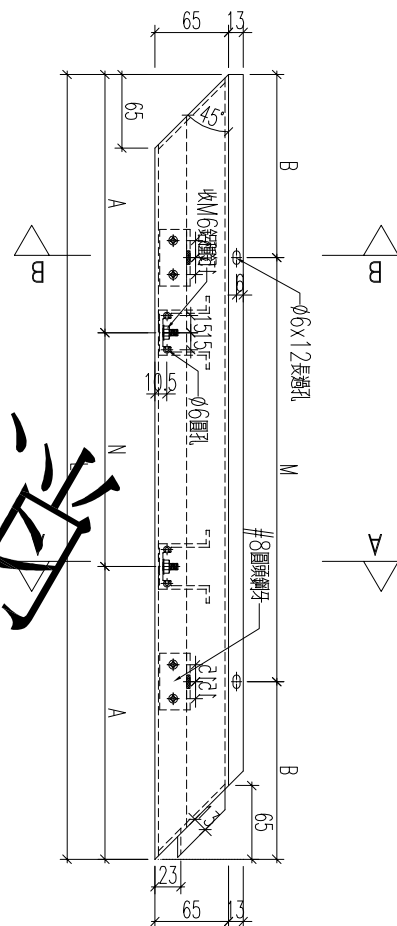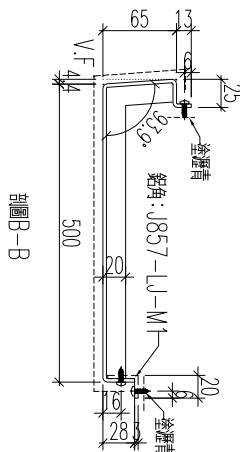

114

名稱	鋁板加工圖	制圖	黃漢卿	2022.12.2	修改		
材料	3mm厚鋁板	復核	王禮秋	2022.12.2	日期		
顏色	銅色(AL1)	批准			圖號	857-GB2-AP23	

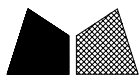

美特鋁質 有限公司  
MIDI Aluminium Fabricator Ltd.

工程號

J857




地盤

啓德6552

編號	數量	長度	M	B	N	A
857-GB2-AP23a	1	851	300	275.5	2x300	125.5

收

邊

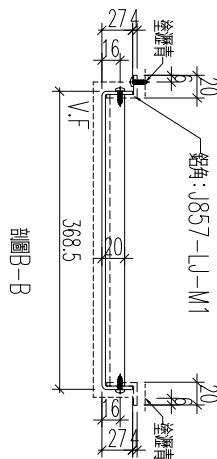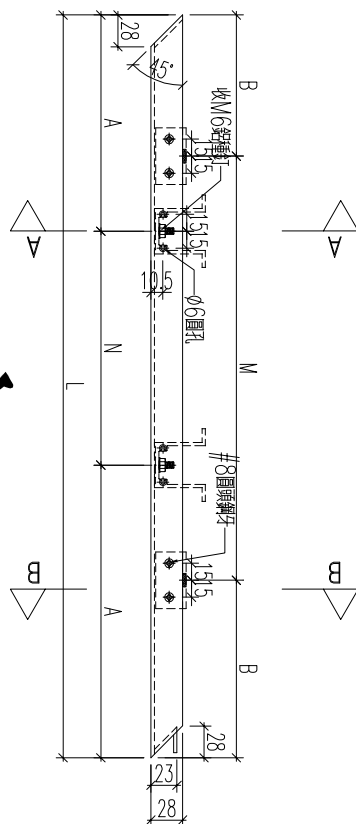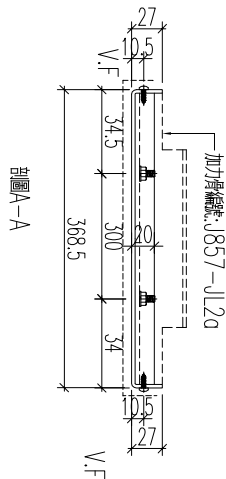

115





名稱	鋁板加工圖	制圖	黃漢卿	2022.12.2	修改		
材料	3mm厚板	復核	王禮秋	2022.12.2	日期		
顏色	深灰色(AL2)	批准			圖號	857-GB2-AP23a	



美特鋁質 有限公司  
MIDI Aluminium Fabricator Ltd.

工程號	J857	地盤	啓德6552
-----	------	----	--------

編號	數量	長度	N	A	M	B	座數
857-GB2-AP24	1						T7

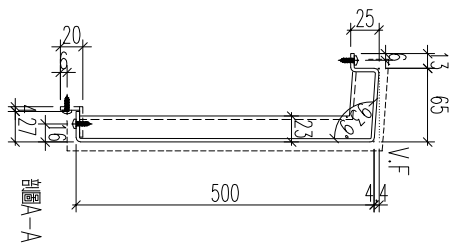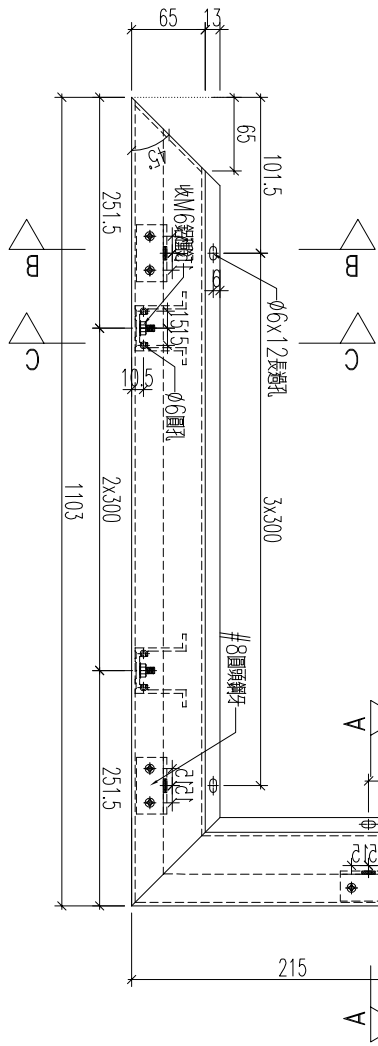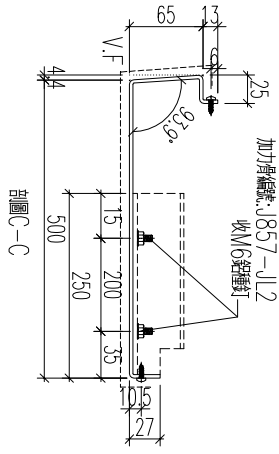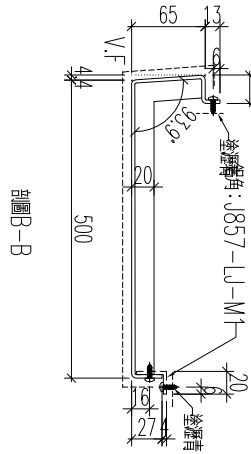

116

名稱	鋁板加工圖	制圖	黃漢卿	2022.12.2	修改		
材料	3mm厚板	復核	王禮秋	2022.12.2	日期		
顏色	銅色(AL1)	批准			圖號	857-GB2-AP24	



美特鋁質 有限公司  
MIDI Aluminium Fabricator Ltd.

工程號

J857

地盤

啓德6552

料號  
857-GB2-AP240

數量

長度

N

A


M

B


座數

1


17

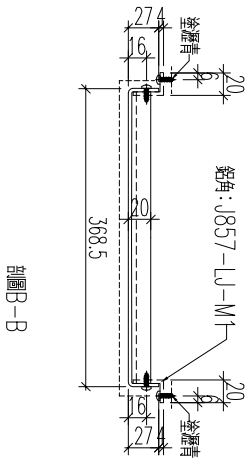


剖面B-B

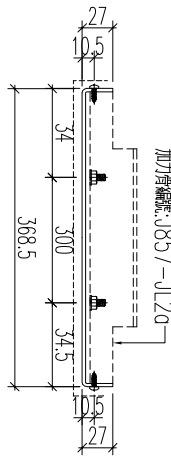

剖面C-C

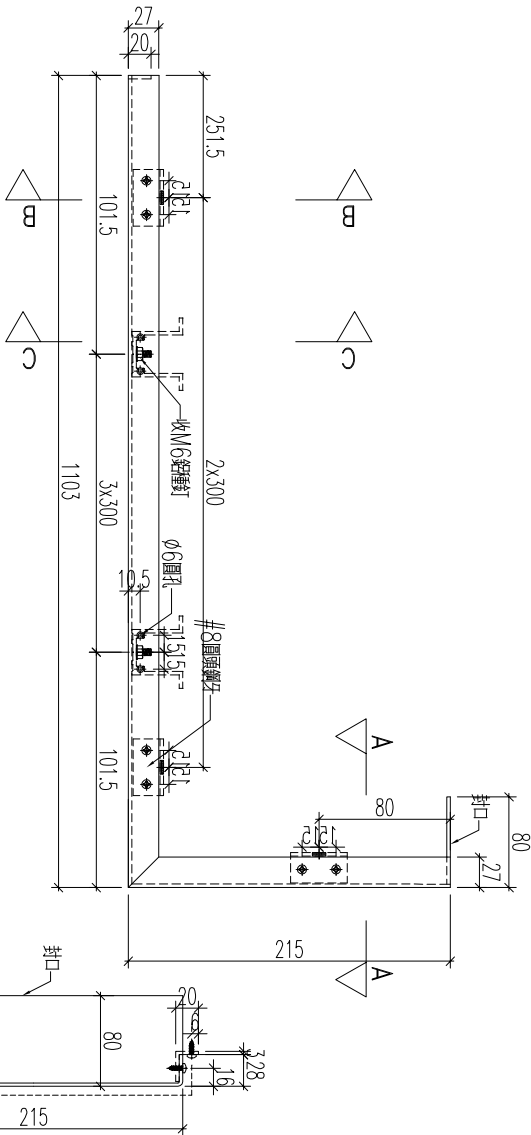

剖面A-A

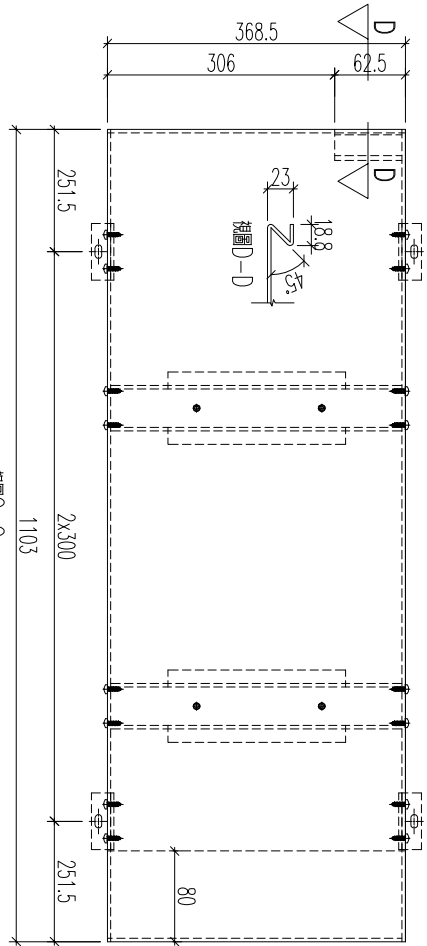

剖面C-C





117

名稱	鋁板加工圖	制圖	黃漢卿	2022.12.2	修改	A	
材料	3mm厚鋁板	復核	王禮秋	2022.12.2	日期	2.23	
顏色	深灰色(AL2)	批准			圖號	857-GB2-AP240	



新增

工程號 J857 地盤 啓德6552

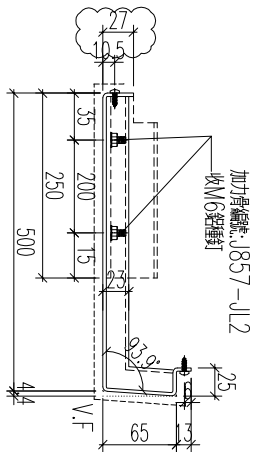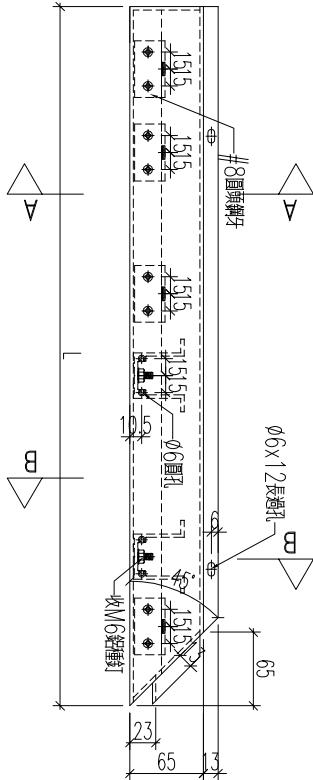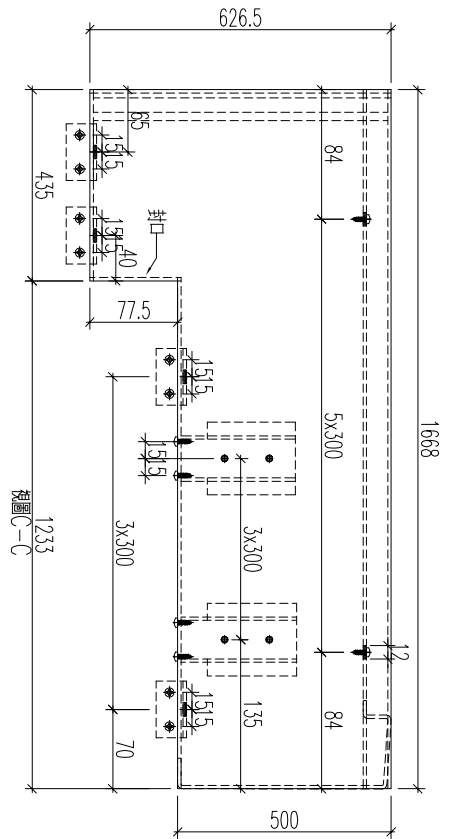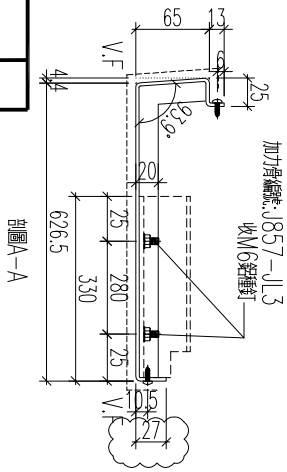

尺寸需複核後再加工

編號	數量	長度	座數
857-GB2-AP40	1	1668	15

118

名稱	鋁板加工圖	制圖	黃漢卿	2022.12.2	修改	A		
材料	3mm厚鋁板	復核	王禮秋	2022.12.2	日期	2.23		
顏色	銅色(AL1)	批准			圖號	857-GB2-AP40		



工程號

J857

地盤

啓德6552

料號

857-GB2-AP40a


數量

1

版數

T5


新增

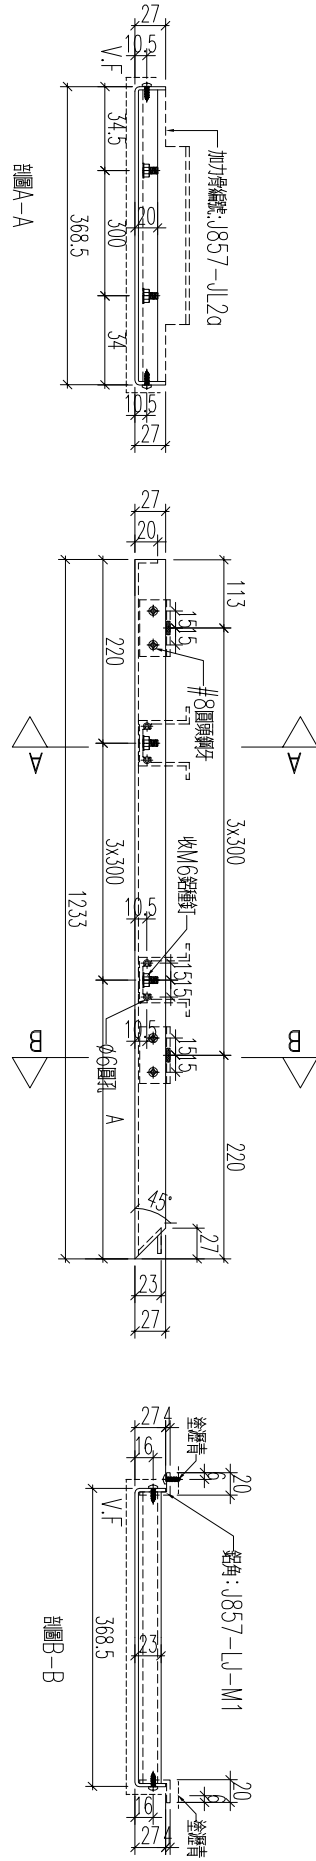

尺寸需複核後再加工

119

名稱	鋁板加工圖	制圖	黃漢卿	2022.12.2	修改	A		
材料	3mm厚鋁板	復核	王禮秋	2022.12.2	日期	2.23		
顏色	深灰色(AL2)	批准			圖號	857-GB2-AP40a		

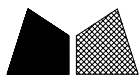

美特鋁質 有限公司  
MIDI Aluminium Fabricator Ltd.

工程號




J857

地盤

啓德6552

編號	數量	長度	N	A	M	B	座數
857-GB2-AP41	1	953	2x250	226.5	3x250	101.5	15
857-GB3-AP18	1	1398	3x300	249	4x300	99	
857-GB4-AP43	1	1286	3x275	230.5	4x275	93	11

取消

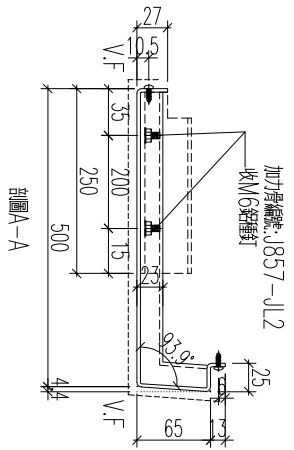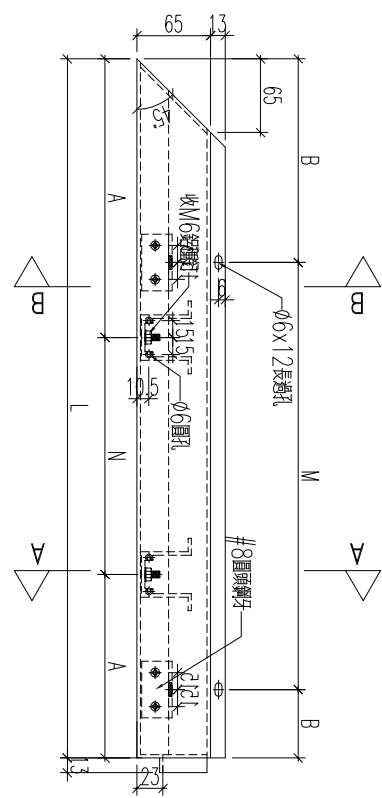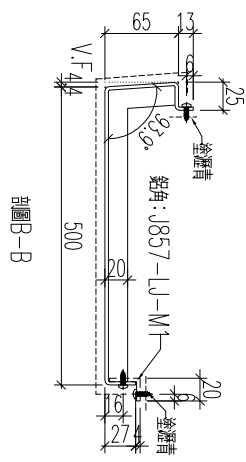

120

名稱	鋁板加工圖	制圖	黃漢卿	2022.12.2	修改	
材料	3mm厚鋁板	復核	王禮秋	2022.12.2	日期	
顏色	銅色(AL1)	批准			圖號	857-GB2-AP41



美特鋁質 有限公司  
MIDI Aluminium Fabricator Ltd.

工程號



J857

地盤


啓德6552

編號	數量	長度	M	B	N	A	座數
857-GB2-AP41a	1	953	2x250	226.5	3x250	101.5	15
857-GB3-AP186	1	1398	3x300	249	4x300	99	
857-GB4-AP43a	1	1286	3x275	230.5	4x275	93	11


取消

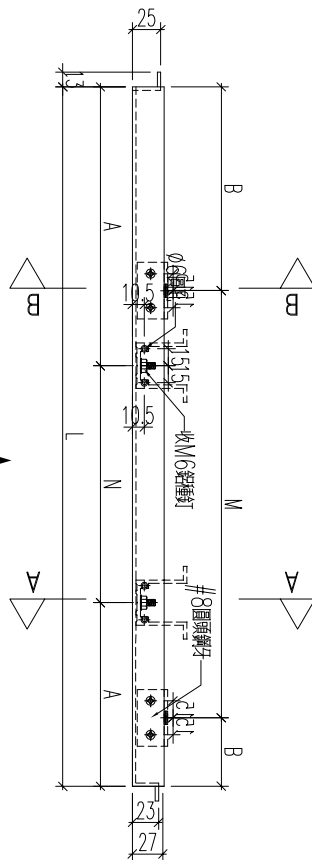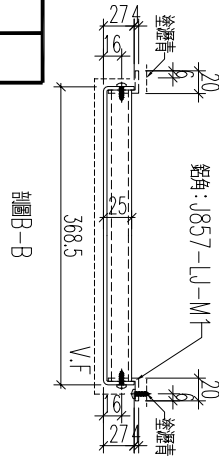

視圖C-C

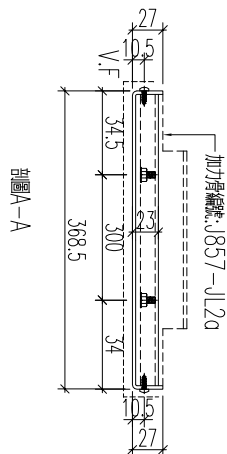

視圖A-A

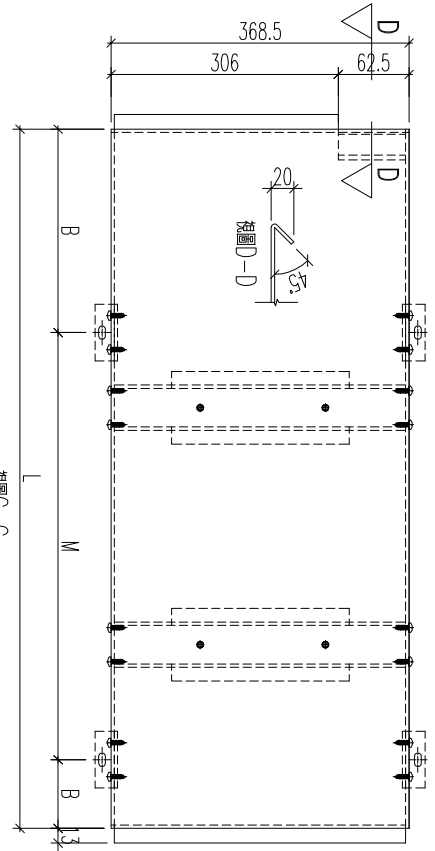

視圖C-C

121




名稱	鋁板加工圖	制圖	黃漢卿	2022.12.2	修改		
材料	3mm厚板	復核	王禮秋	2022.12.2	日期		
顏色	深灰色(AL2)	批准			圖號	857-GB2-AP41a	



工程號 J857 地盤 啓德6552

編號	數量	長度	N	A	M	B	座數
857-GB2-AP20	1	1403	3x300	251.5	4x300	101.5	
857-GB3-AP1	1	1378	3x300	239	4x300	89	15
857-GB4-AP36	1	1428	3x300	264	4x300	114	11

取消

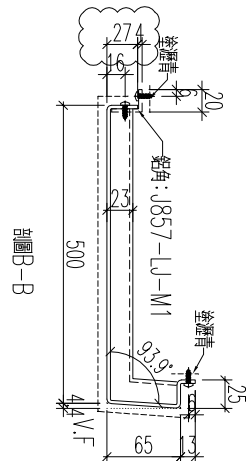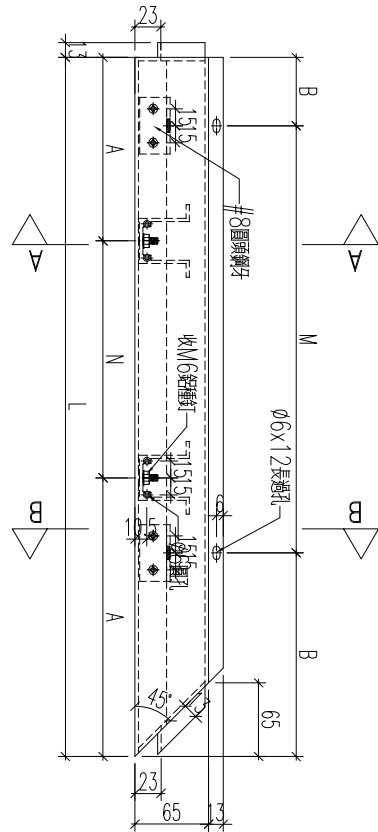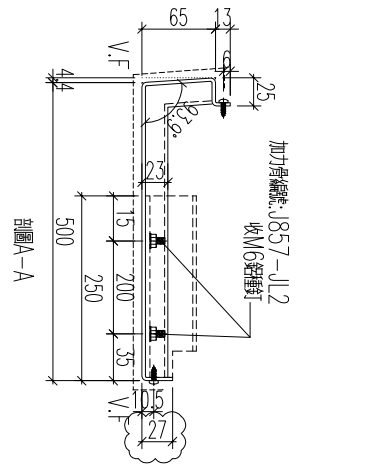

原編號: 857-GB2-AP20


122

名稱	鋁板加工圖	制圖	黃漢卿	2022.12.2	修改	A
材料	3mm磨板	復核	王禮秋	2022.12.2	日期	2.23
顏色	銅色(AL1)	批准			圖號	857-GB3-AP1



工程號	J857	地盤	啓德6552
-----	------	----	--------

編號	數量	長度	M	B	N	A	座數
857-GB4-AP36a	1	1428	3x300	264	4x300	114	T1

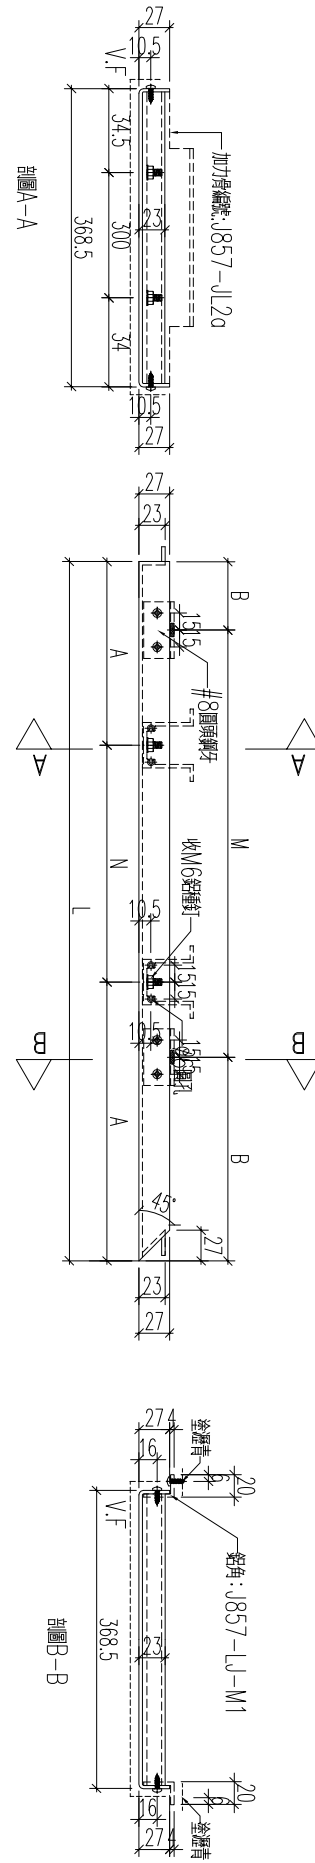

123

名稱	鋁板加工圖	制圖	黃漢卿	2022.12.2	修改		
材料	3mm厚鋁板	復核	王禮秋	2022.12.2	日期		
顏色	深灰色(AL2)	批准			圖號	857-GB4-AP36a	



美特鋁質 有限公司  
MIDI Aluminium Fabricator Ltd.

工程號


J857

地盤

啓德6552

編號	數量	長度	M	B	N	A	座數
857-GB2-AP20a	1	1403	3x300	251.5	4x300	101.5	
857-GB3-AP1a	1	1378	3x300	239	4x300	89	


取消

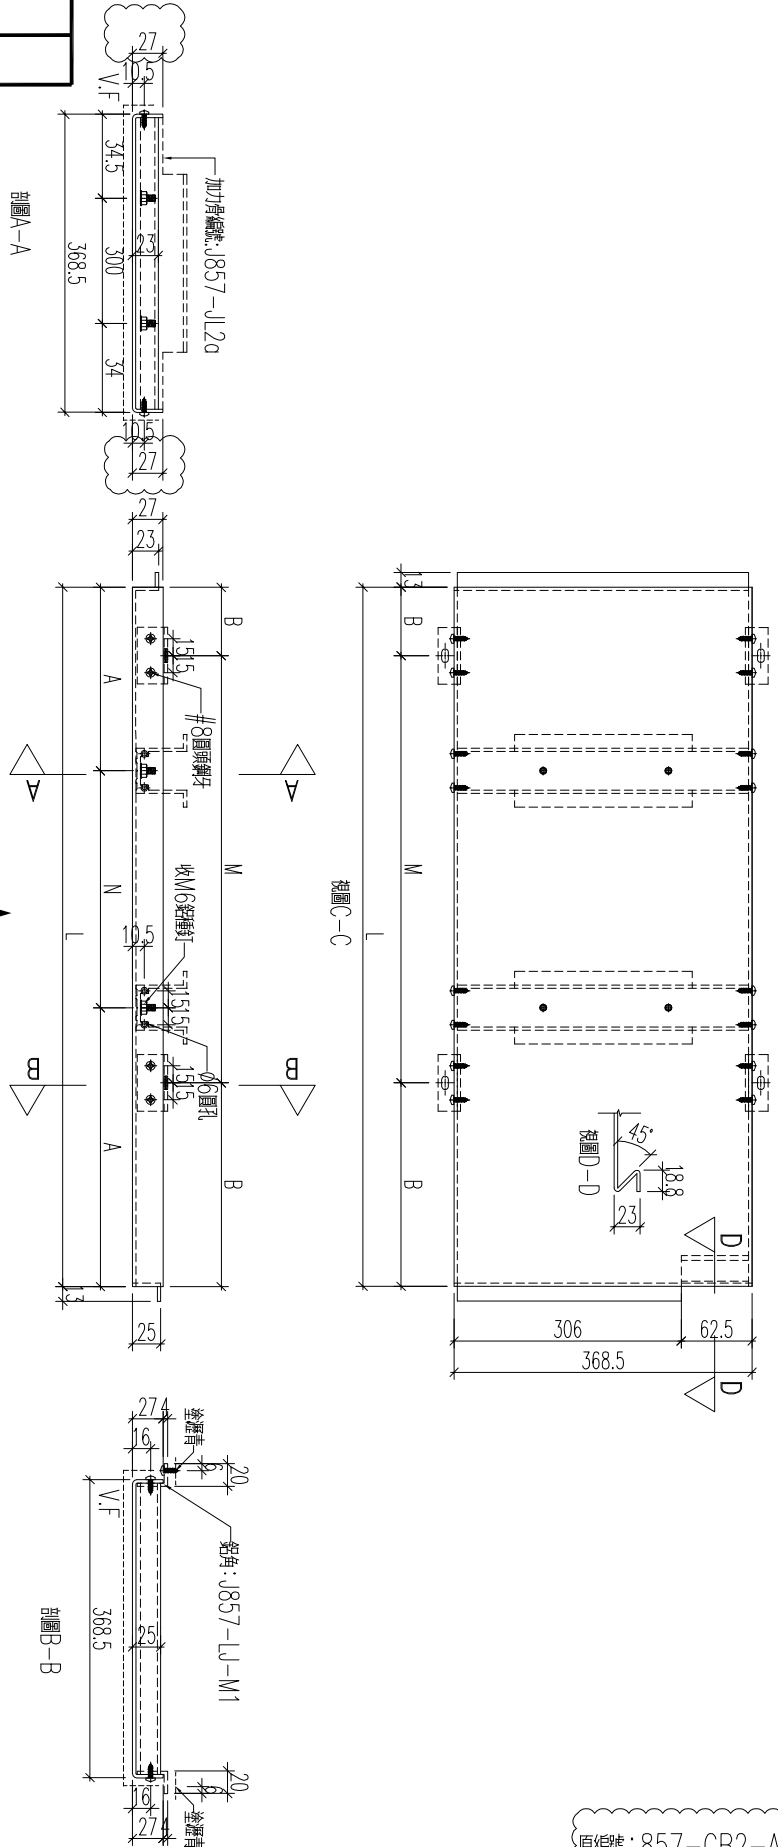

124

原編號: 857-GB2-AP20a





名稱	鋁板加工圖	制圖	黃漢卿	2022.12.2	修改	
材料	3mm磨板	復核	王禮秋	2022.12.2	日期	
顏色	深灰色(AL2)	批准			圖號	857-GB3-AP1a

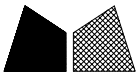

工程號	J857	地盤	啓德6552
-----	------	----	--------

料號	數量	長度					座數
857-GB3-AP2	1	1668					15


尺寸需複核後再加工

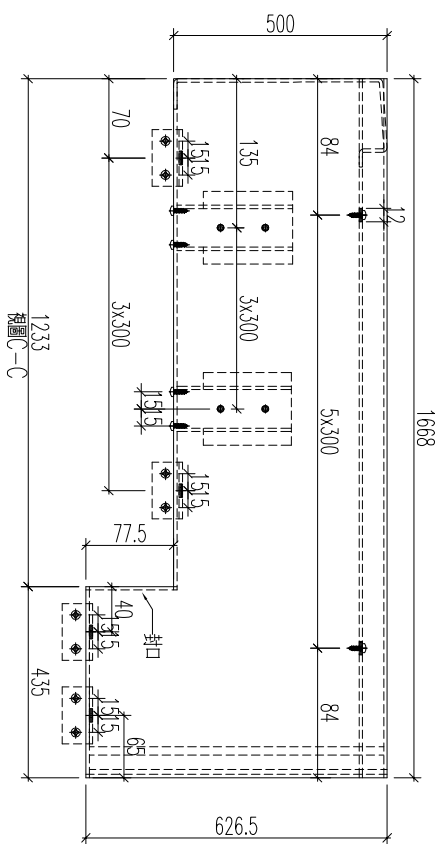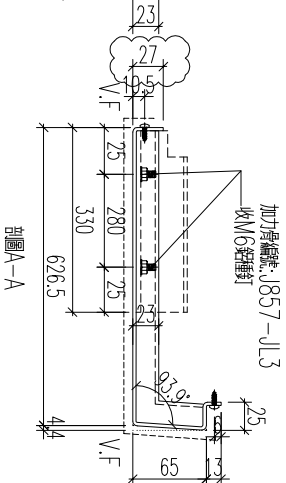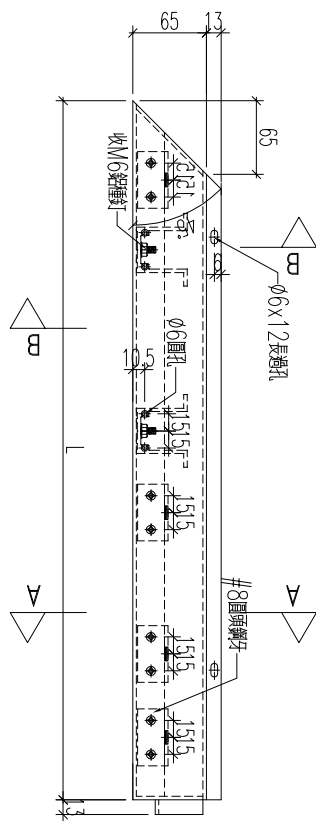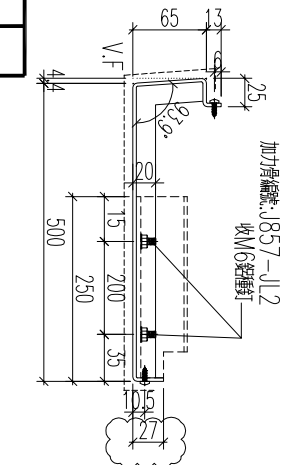

新增

名稱	鋁板加工圖	制圖	黃漢卿	2022.12.2	修改	A
材料	3mm厚鋁板	復核	王禮秋	2022.12.2	日期	2.23
顏色	銅色(AL1)	批准			圖號	857-GB3-AP2

125



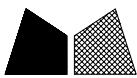


美特鋁質 有限公司  
MIDI Aluminium Fabricator Ltd.

工程號	J857	地盤	啓德6552
-----	------	----	--------

料號	數量									座數
857-GB3-AP2a	1									15


新增

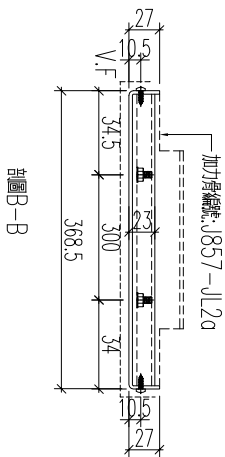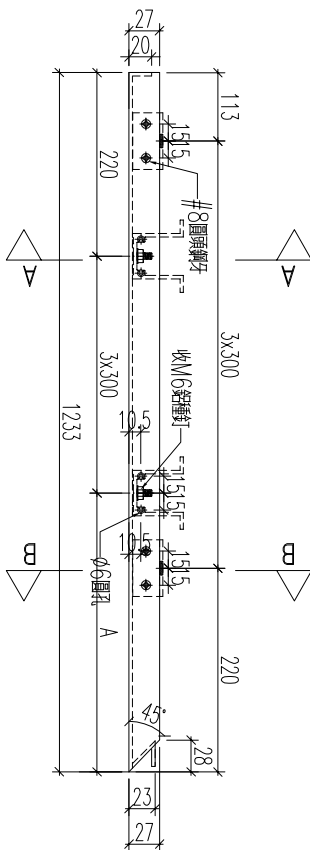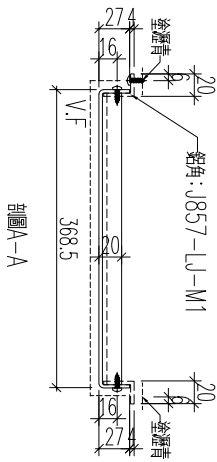

尺寸需複核後再加工

126




名稱	鋁板加工圖	制圖	黃漢卿	2022.12.2	修改		
材料	3mm厚鋁板	復核	王禮秋	2022.12.2	日期		
顏色	深灰色(AL2)	批准			圖號	857-GB3-AP2a	

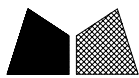

美特鋁質 有限公司  
MIDI Aluminium Fabricator Ltd.


工程號	J857	地盤	啓德6552
-----	------	----	--------

編號	數量	長尺	N	A	M	B	座數
857-GB3-AP41	1						T2

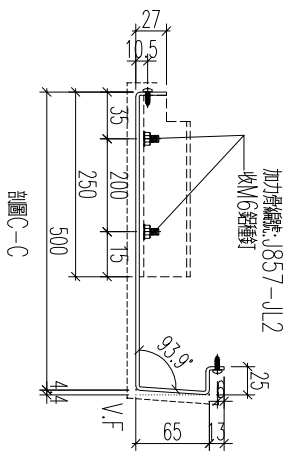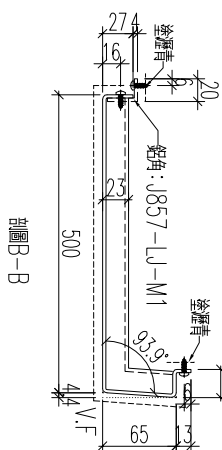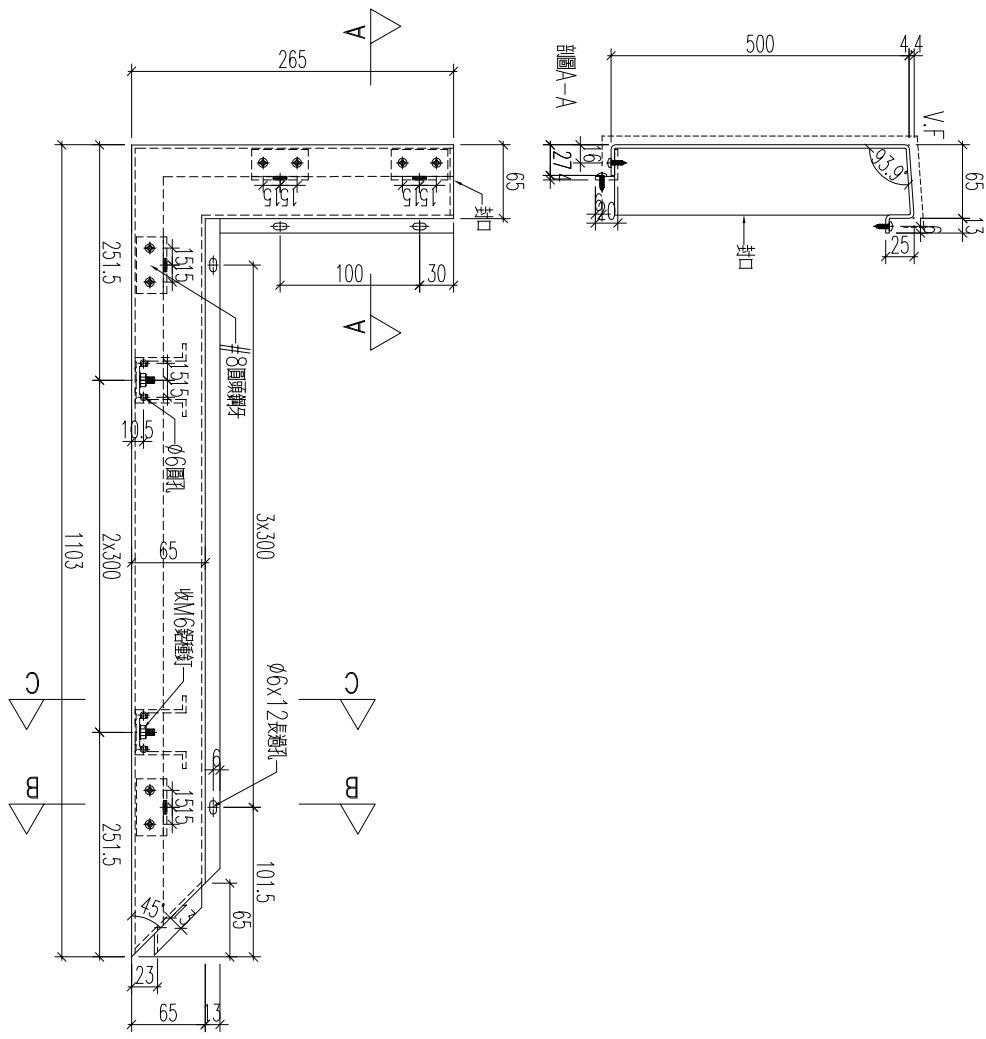






127

名稱	鋁板加工圖	制圖	黃漢卿	2022.12.2	修改		
材料	3mm厚板	復核	王禮秋	2022.12.2	日期		
顏色	銅色(AL1)	批准			圖號	857-GB3-AP41	

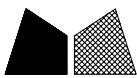

美特鋁質 有限公司  
MIDI Aluminium Fabricator Ltd.

工程號	J857	地盤	啓德6552
-----	------	----	--------

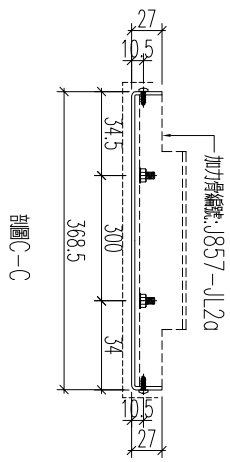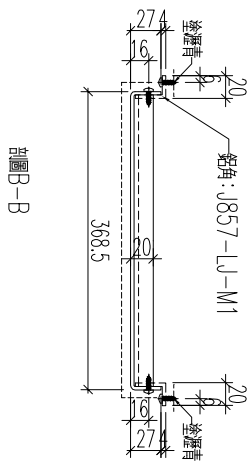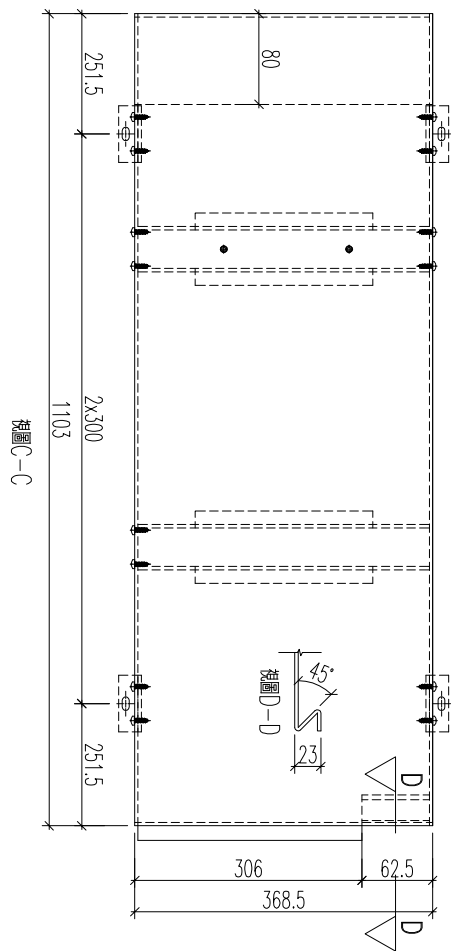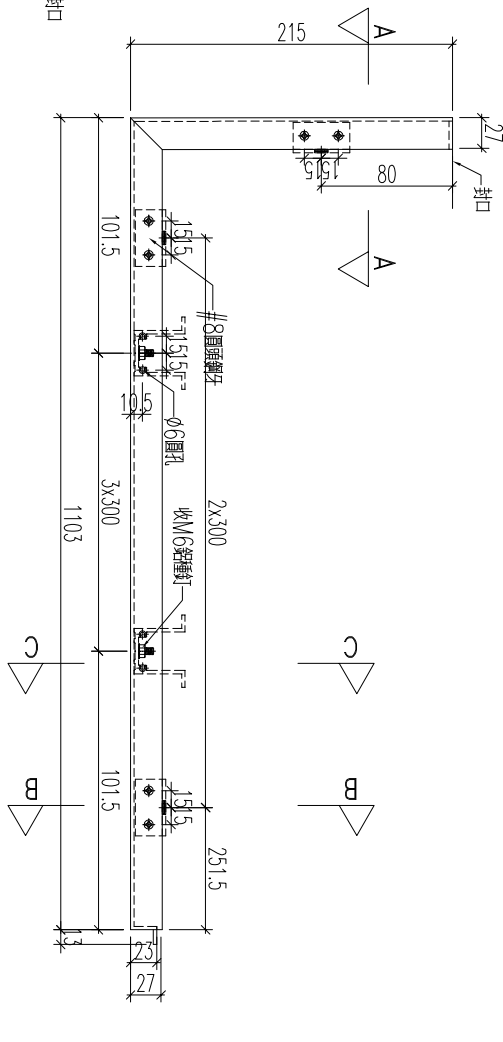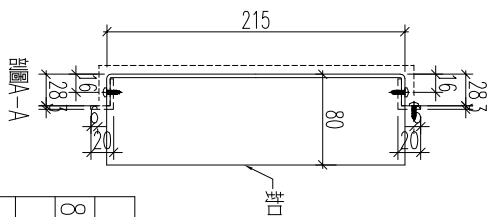

編號	數量	長度	M	B	N	A	座數
857-GB3-AP41a	1						T2

128

名稱	鋁板加工圖	制圖	黃漢卿	2022.12.2	修改	A	
材料	3mm厚板	復核	王禮秋	2022.12.2	日期	2.23	
顏色	深灰色(AL2)	批准			圖號	857-GB3-AP41a	






工程號

J857

地盤

啓德6552

編號	數量	長度	N	A	M	B	座數
857-GB4-AP12	1	1727	4x300	263.5	5x300	113.5	T1

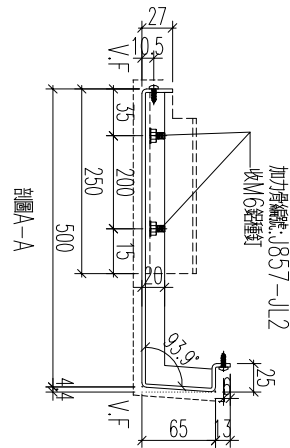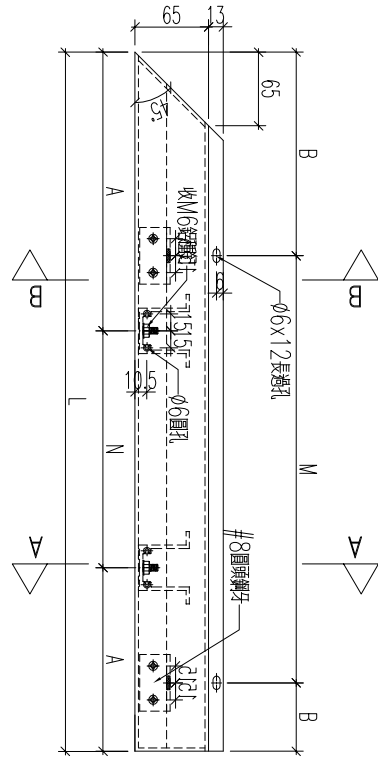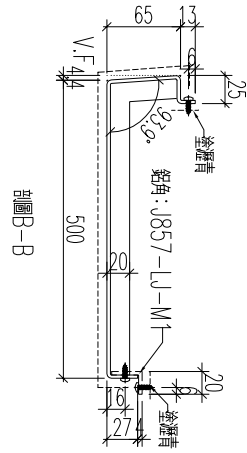

129




名稱	鋁板加工圖	制圖	黃漢卿	2022.12.2	修改		
材料	3mm厚板	復核	王禮秋	2022.12.2	日期		
顏色	銅色(AL1)	批准			圖號	857-GB4-AP12	



美特鋁質 有限公司  
MIDI Aluminium Fabricator Ltd.

工程號 J857 地盤 啓德6552

編號	數量	長度	M	B	N	A	座數
857-GB4-AP12a	1	1727	4x300	263.5	5x300	113.5	T1

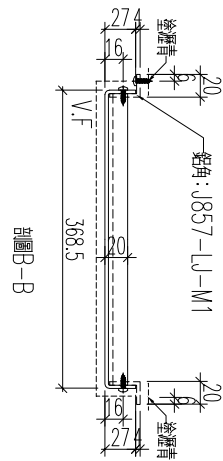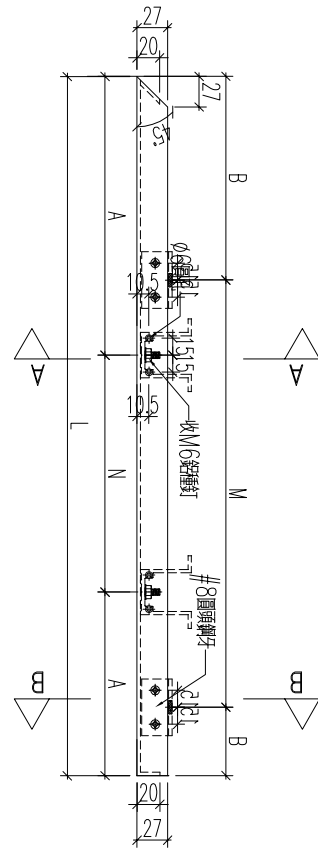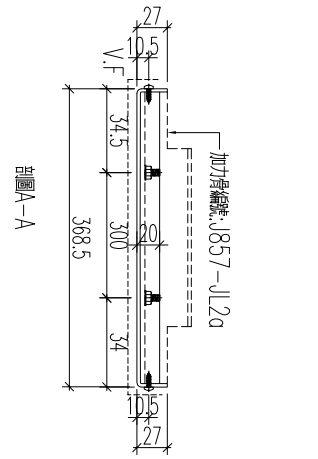


130

名稱	鋁板加工圖	制圖	黃漢卿	2022.12.2	修改	A	
材料	3mm厚板	復核	王禮秋	2022.12.2	日期	2.23	
顏色	深灰色(AL2)	批准			圖號	857-GB4-AP12a	



工程號	J857	地盤	啓德6552
-----	------	----	--------

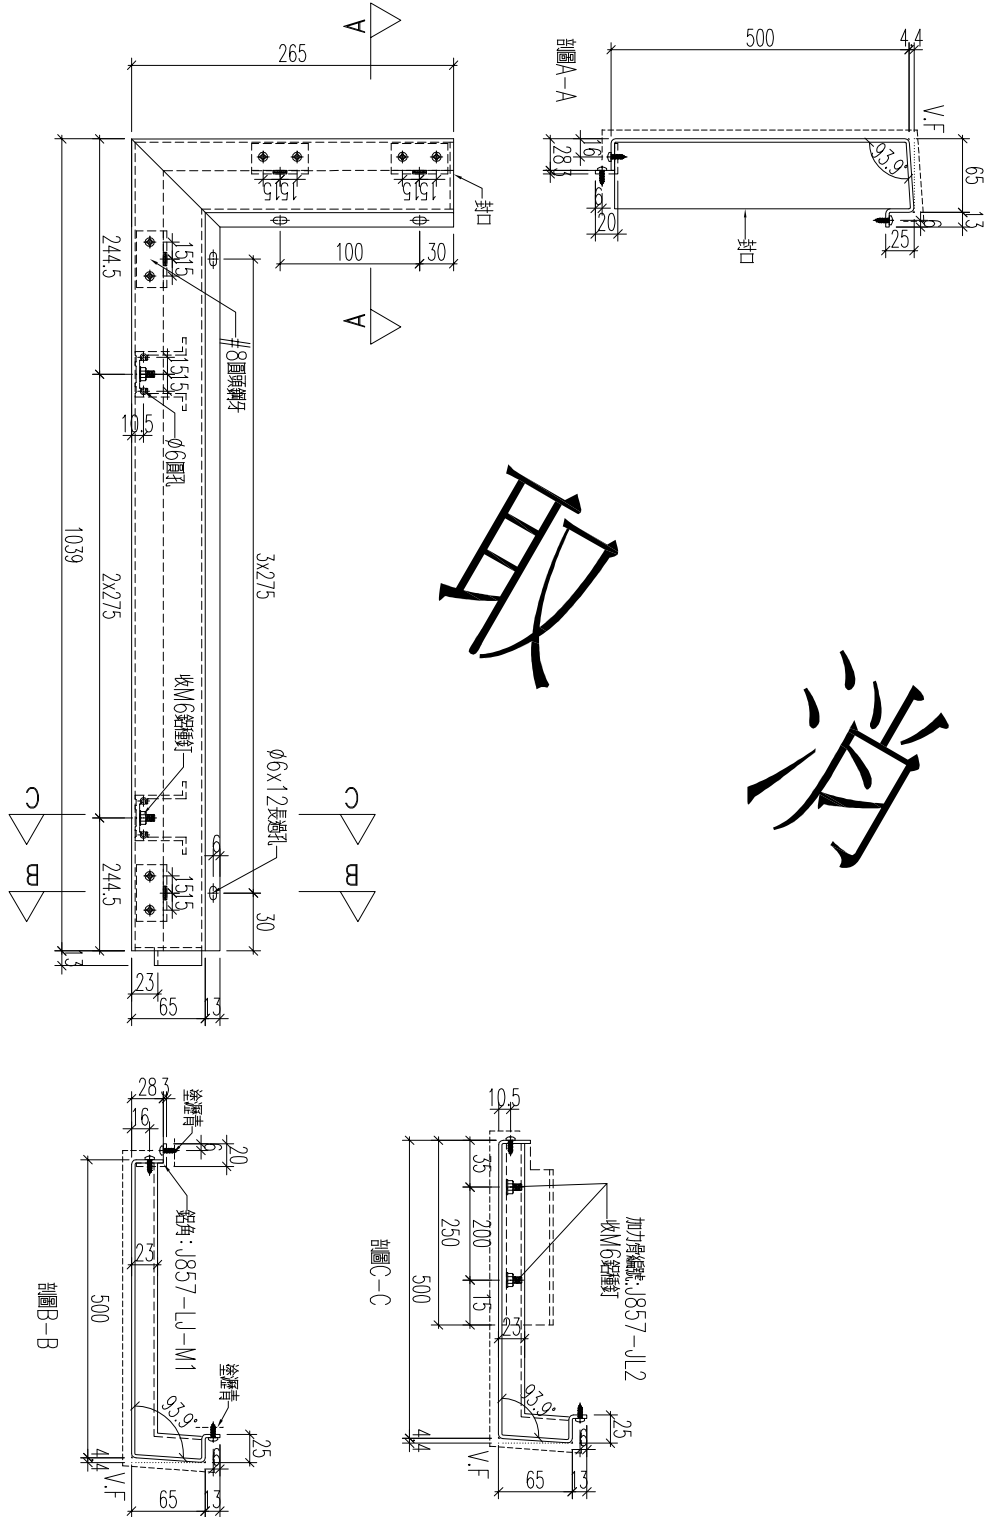

送檢

加工數量: 1支

131

名稱	鋁板加工圖	制圖	黃漢卿	2022.12.2	修改		
材料	3mm厚鋁板	復核	王禮秋	2022.12.2	日期		
顏色	銅色(AL1)	批准			圖號	857-GB4-AP14	






美特鋁質 有限公司  
MIDI Aluminium Fabricator Ltd.

工程號	J857	地盤	啓德6552
-----	------	----	--------

編號	數量	長度	N	A	M	B	座數
857-GB4-AP38b	1	1395	3x300	247.5	4x300	30	T1

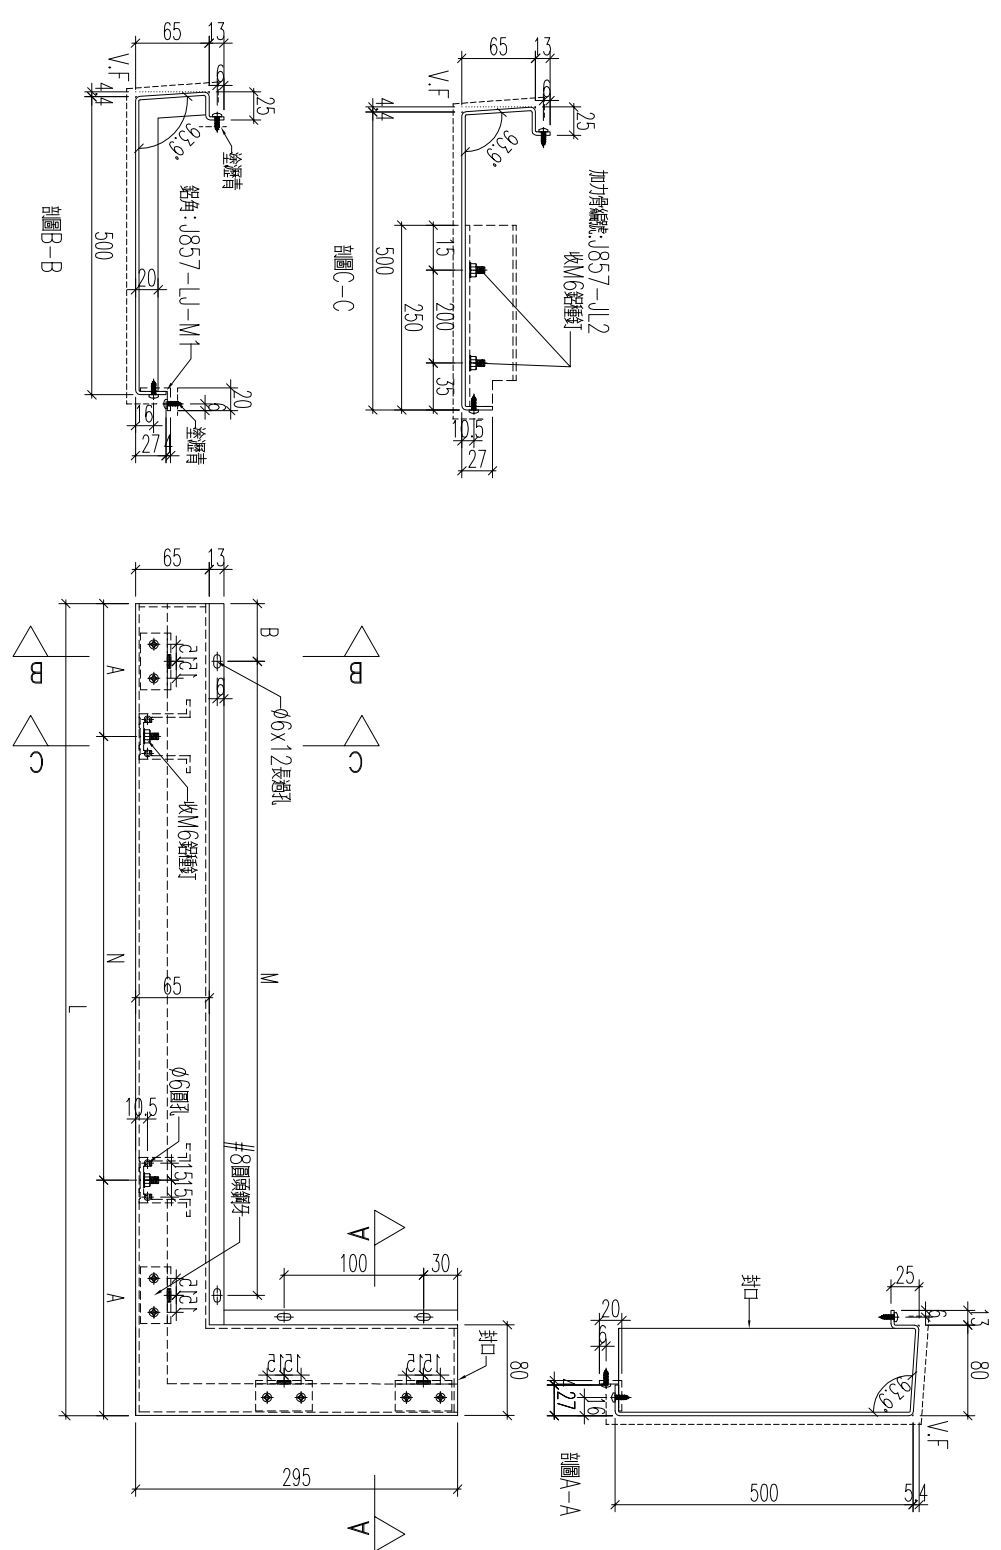

133

名稱	鋁板加工圖	制圖	黃漢卿	2022.12.2	修改		
材料	3mm厚板	復核	王禮秋	2022.12.2	日期		
顏色	銅色(AL1)	批准			圖號	857-GB4-AP38b	



美特鋁質有限公司  
MIDI Aluminium Fabricator Ltd.


工程號

J857



地盤

啓德6552


編號	數量	長度	M	B	N	A	座數
857-GB4-AP38ba	1	1395	3x300	247.5	4x300	30	T1

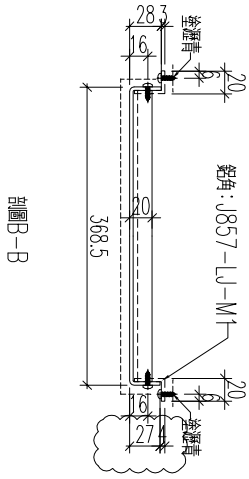

剖面圖 C-C

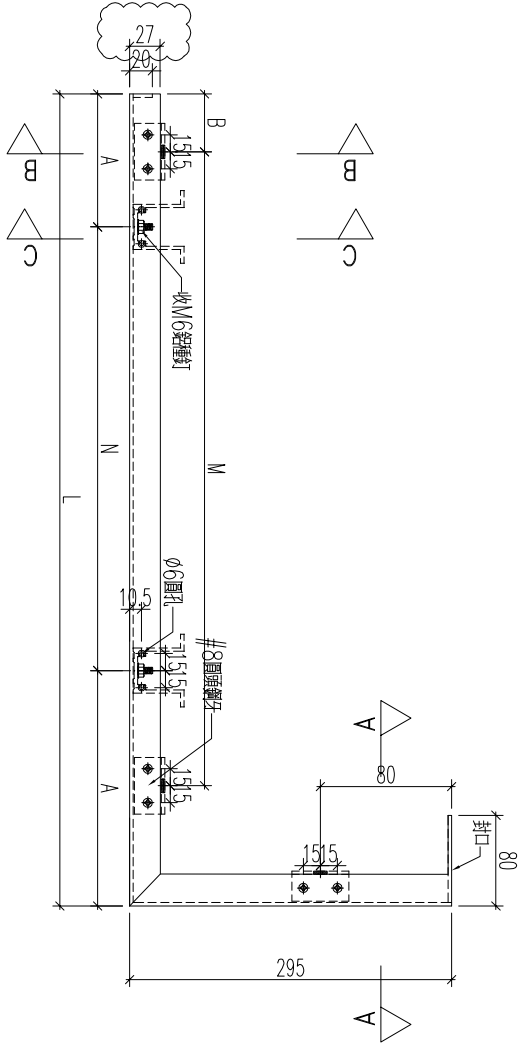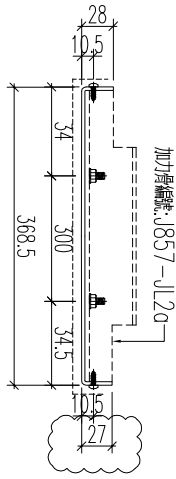

剖面圖 A-A

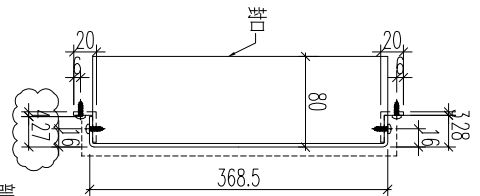

134

名稱	鋁板加工圖	制圖	黃漢卿	2022.12.2	修改	A	
材料	3mm厚板	復核	王禮秋	2022.12.2	日期	2.23	
顏色	深灰色(AL2)	批准			圖號	857-GB4-AP38ba	



工程號



J857

地盤

啓德6552

編號	數量	長度	N	A	M	B	座數
857-GB4-AP16	1						T1

需地盤複尺後加工

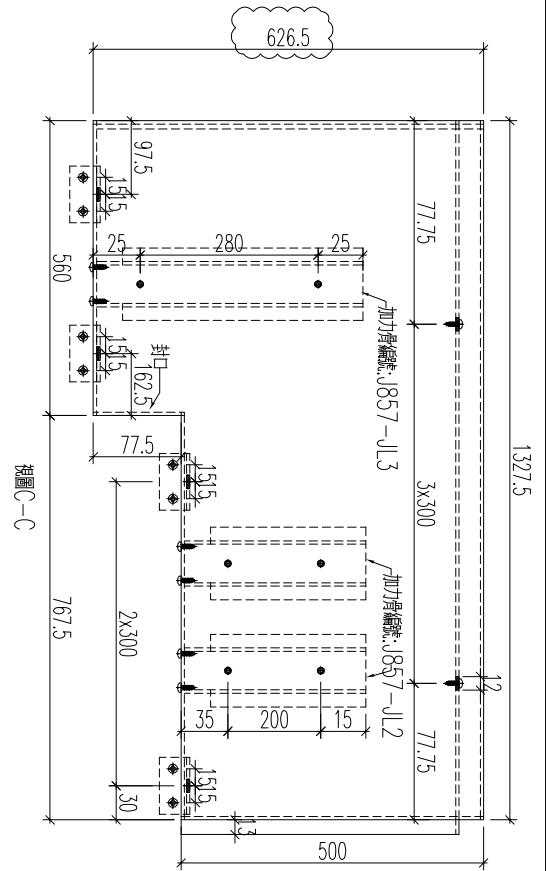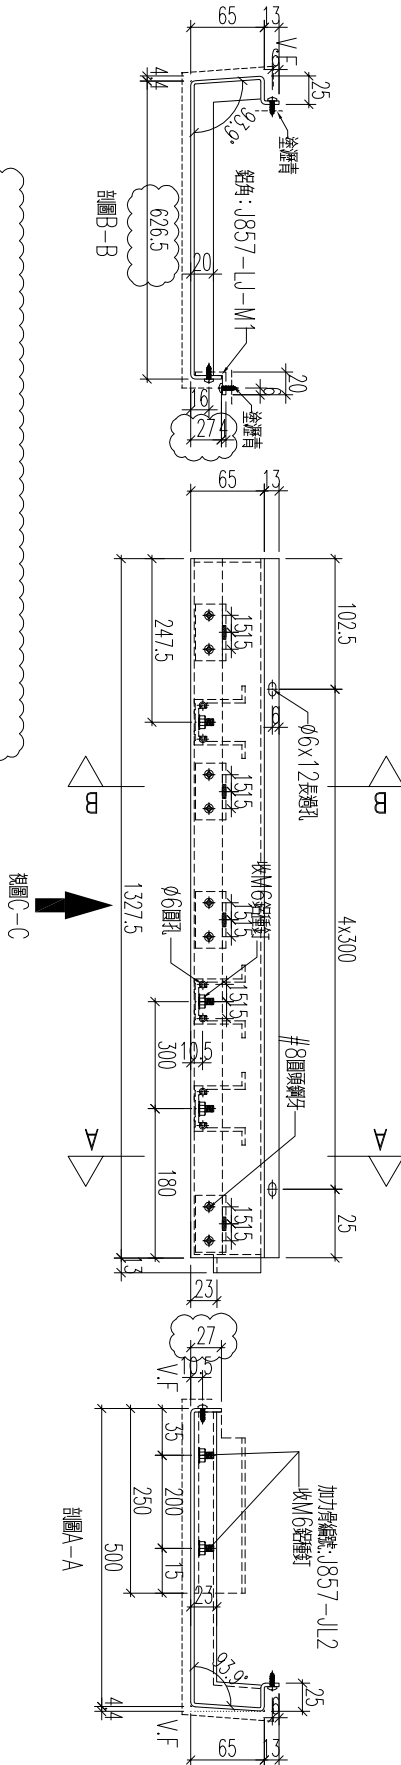

135

名稱	鋁板加工圖	制圖	黃漢卿	2022.12.2	修改	A
材料	3mm厚板	復核	王禮秋	2022.12.2	日期	2.23
顏色	銅色(AL1)	批准			圖號	857-GB4-AP16




美特鋁質 有限公司  
MIDI Aluminium Fabricator Ltd.

工程號 J857 地盤 啓德6552

編號	數量	長度	M	B	N	A	座數
857-GB4-AP16a	1	767.5	2x300	83.75	300	233.75	T1

需地盤復尺後加工

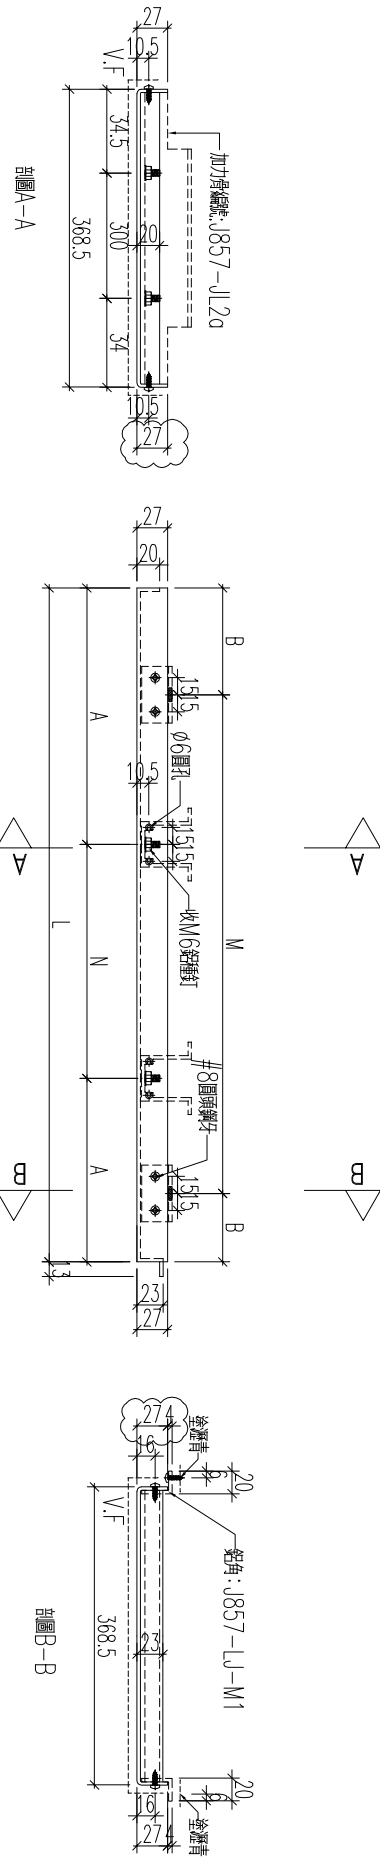

136

名稱	鋁板加工圖	制圖	黃漢卿	2022.12.2	修改	A	
材料	3mm厚鋁板	復核	王禮秋	2022.12.2	日期	2.23	
顏色	深灰色(AL2)	批准			圖號	857-GB4-AP16a	



工程號





J857

地盤

啓德6552

編號	數量	長度	N	A	M	B	座數
857-GB4-AP41	1						T1

需地盤複尺後加工

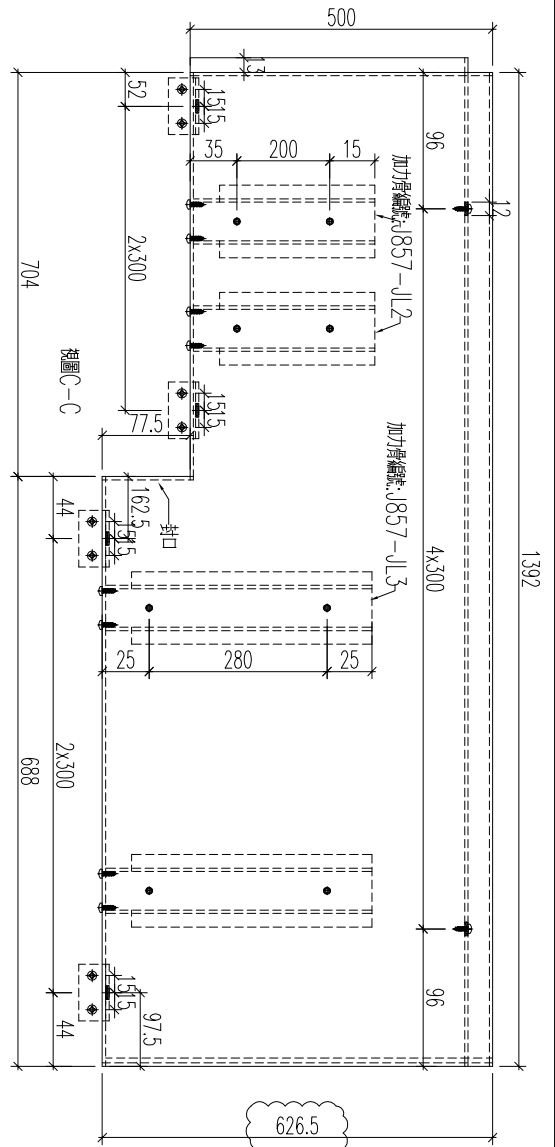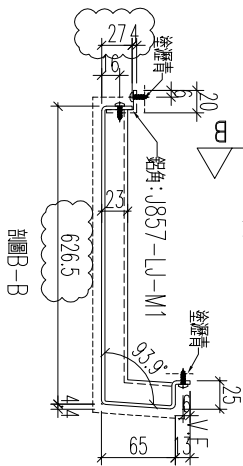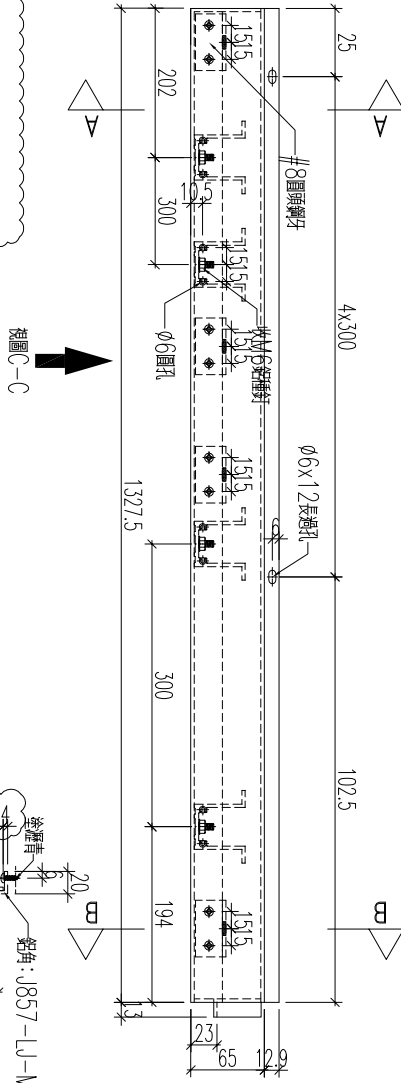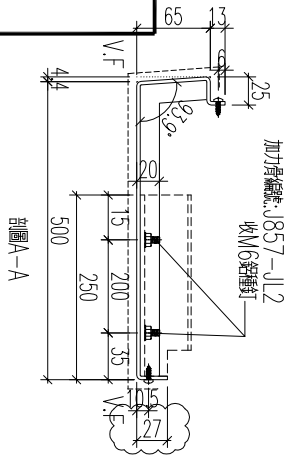




137

名稱	鋁板加工圖	制圖	黃漢卿	2022.12.2	修改	A
材料	3mm厚板	復核	王禮秋	2022.12.2	日期	2.23
顏色	銅色(AL1)	批准			圖號	857-GB4-AP41

工程號: J857    地盤: 啓德6552

編號	數量	長度	M	B	N	A	座數
857-GB4-AP41a	1	688	2x300	44	300	194	T1

需地盤複尺後加工

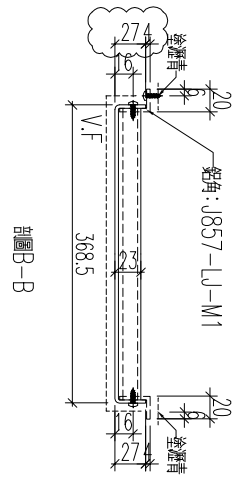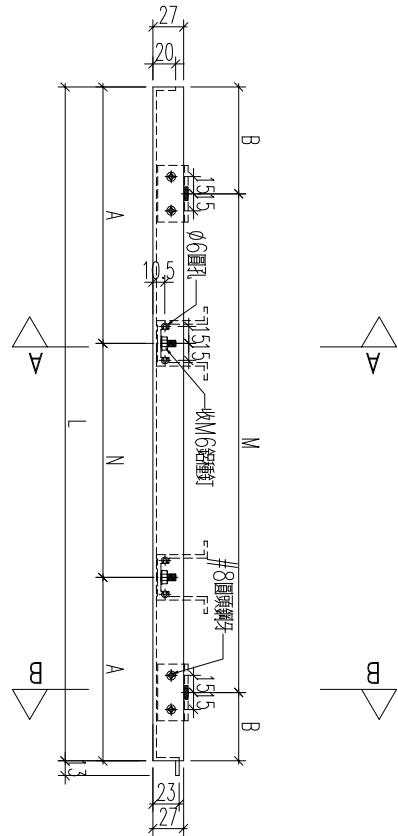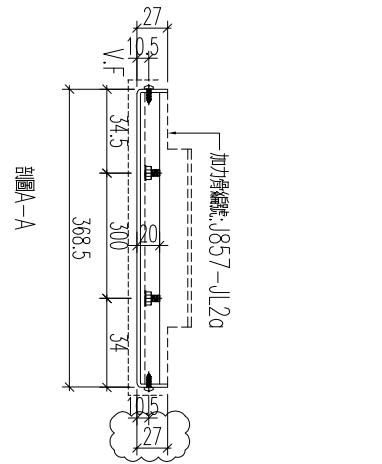

138

名稱	鋁板加工圖	制圖	黃漢卿	2022.12.2	修改	A	
材料	3mm厚鋁板	復核	王禮秋	2022.12.2	日期	2.23	
顏色	深灰色(AL2)	批准			圖號	857-GB4-AP41a	



美特鋁質 有限公司  
MIDI Aluminium Fabricator Ltd.

工程號

J857

地盤

啓德6552

料號  
857-GB5-AP1





數量

1

版數

T1

新增

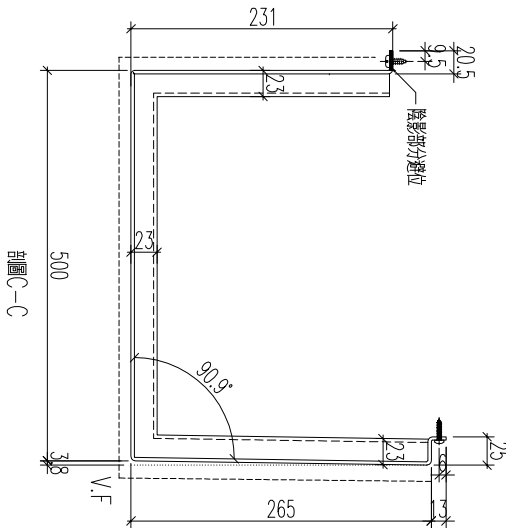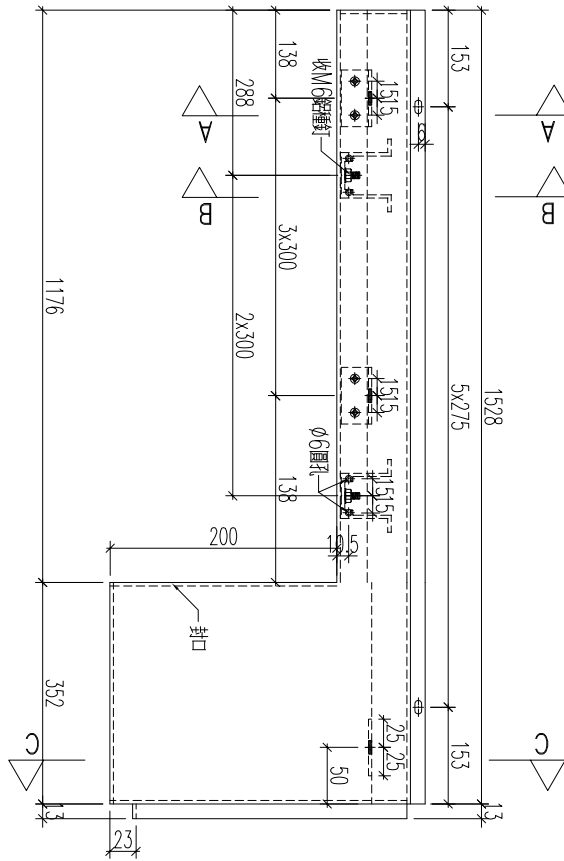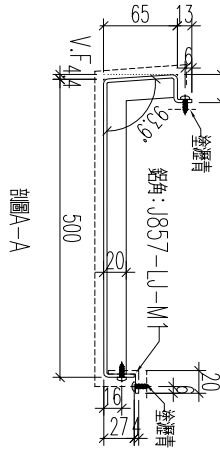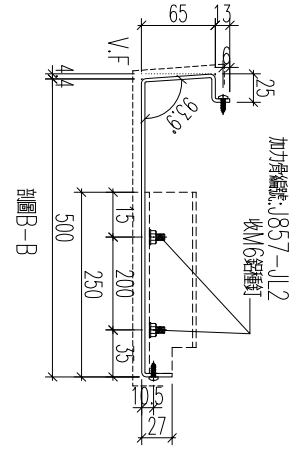

139

名稱	鋁板加工圖	制圖	黃漢卿	2022.12.2	修改	A	
材料	3mm厚鋁板	復核	王禮秋	2022.12.2	日期	2.23	
顏色	銅色(AL1)	批准			圖號	857-GB5-AP1	






美特鋁質 有限公司  
MIDI Aluminium Fabricator Ltd.

工程號 J857 地盤 啓德6552


編號	數量	廠數
857-GB5-AP1a	1	T1

新增

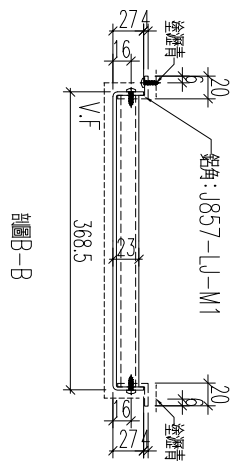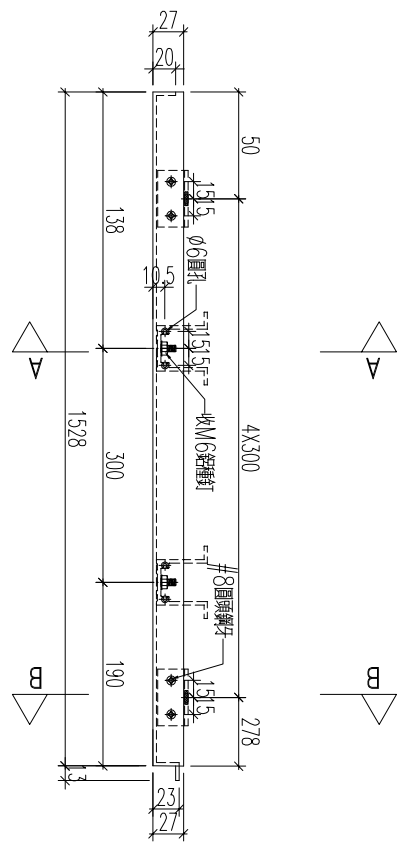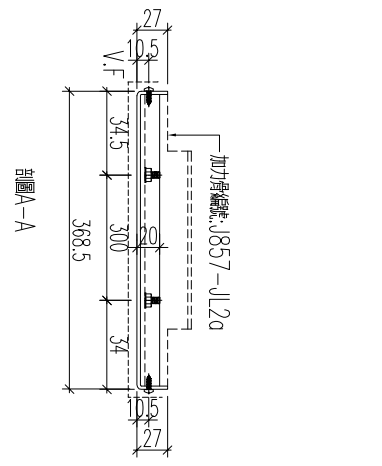

140


名稱	鋁板加工圖	制圖	黃漢卿	2022.12.2	修改		
材料	3mm厚板	復核	王禮秋	2022.12.2	日期		
顏色	深灰色(AL2)	批准			圖號	857-GB5-AP1a	

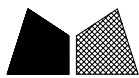

美特鋁質 有限公司  
MIDI Aluminium Fabricator Ltd.

工程號	J857	地盤	啓德6552
-----	------	----	--------

編號	數量	長度	N	A	M	B	座數
857-GB1-AP15	1	1535	4x300	167.5	4x300	30	T8
857-GB2-AP10	1	1535	4x300	167.5	4x300	30	T6
857-GB3-AP25	1	1535	4x300	167.5	4x300	30	T3
857-GB4-AP23	1	1190	3x300	145	3x300	30	T1
857-GB6-AP3	1	1454	4x300	127	4x300	30	T2
857-GB7-AP10	1	1585	4x300	192.5	4x300	30	T5
857-GB8-AP14	1	1715	4x300	257.5	5x300	30	T7

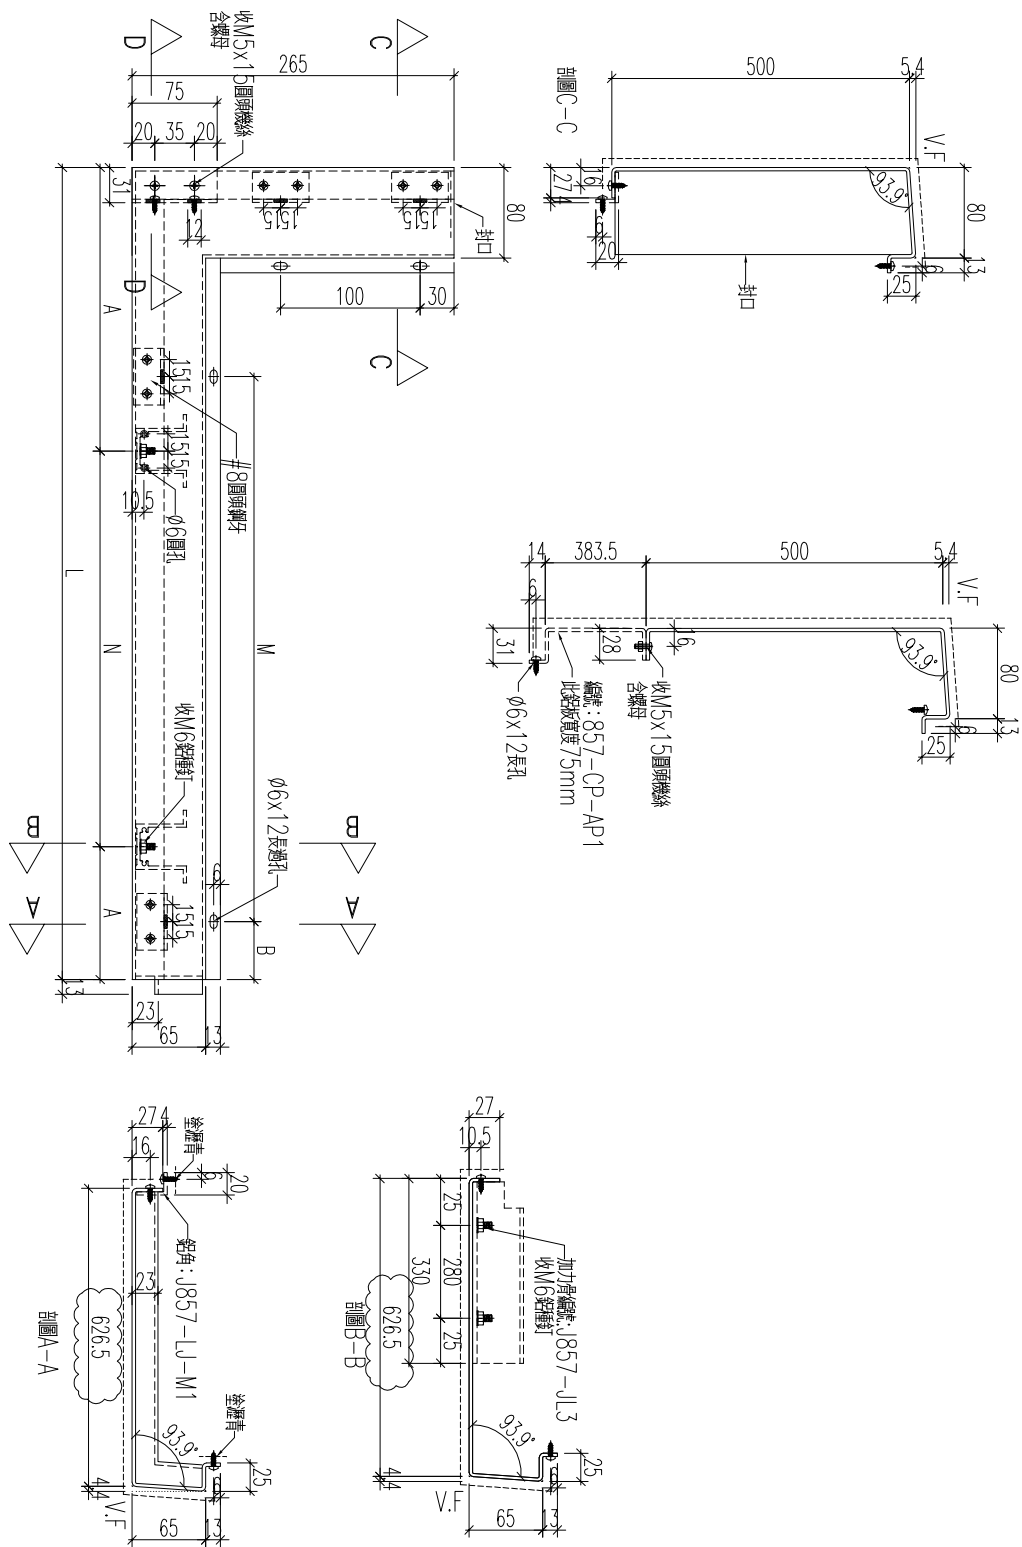




141

名稱	鋁板加工圖	制圖	黃漢卿	2022.12.2	修改	A
材料	3mm厚板	復核	王禮秋	2022.12.2	日期	2.23
顏色	銅色(AL1)	批准			圖號	857-GB1-AP15




美特鋁質 有限公司  
MIDI Aluminium Fabricator Ltd.

工程號	J857	地盤	啓德6552											
編號	數量	長度	N	A	M	B	座數							
857-GB1-AP16	2	1490	3x300	295	4x300	145	18							
857-GB2-AP12	2	1490	3x300	295	4x300	145	16							
857-GB3-AP26	2	1490	3x300	295	4x300	145	13							
857-GB4-AP24	1	1090	2x300	245	3x300	95	11						改編號, 之前編號是857-GB4-AP25	
857-GB6-AP4	1	1354	3x300	227	4x300	77	12							
857-GB6-AP7a	1	1074	2x300	237	3x300	87	12						改編號, 之前編號是857-GB4-AP7a	
857-GB7-AP11	4	1490	3x300	295	4x300	145	15							
857-GB9-AP4	1	1354	3x300	227	4x300	77	17							
857-GB2-AP21	1	1182	2x300	291	3x300	141	17						增加	
857-GB3-AP17	1	1182	2x300	291	3x300	141	12						增加	

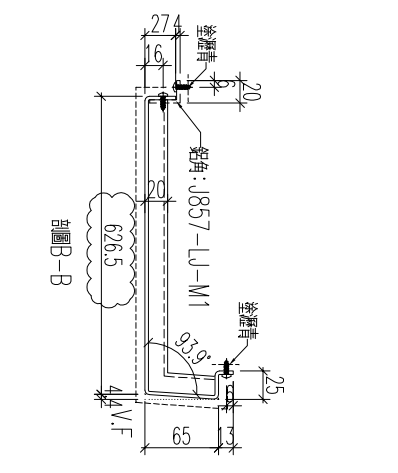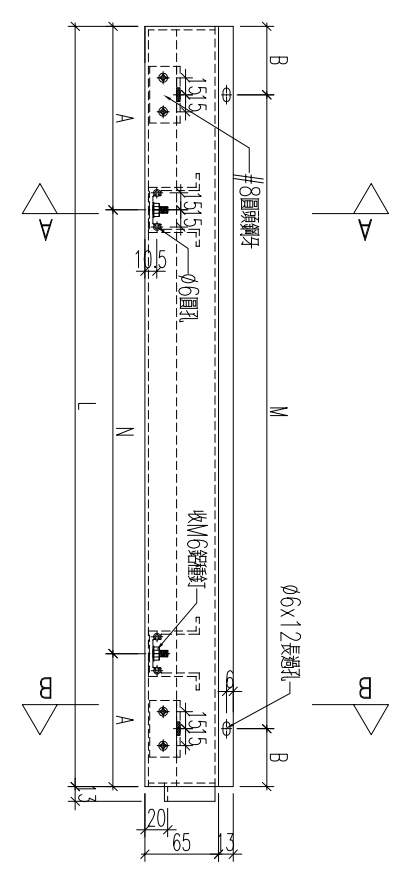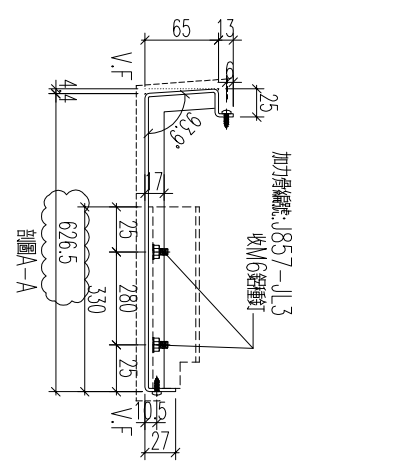

142






名稱	鋁板加工圖	制圖	黃漢卿	2022.12.2	修改	A	B
材料	3mm厚鋁板	復核	王禮秋	2022.12.2	日期	2.23	3.19
顏色	銅色(AL1)	批准			圖號	857-GB1-AP16	

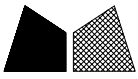

美特鋁質 有限公司  
MIDI Aluminium Fabricator Ltd.

工程號 J857 地盤 啓德6552

編號	數量	長度	N	A	M	B	座數
857-GB1-AP17	1	1535	4x300	167.5	4x300	30	T8
857-GB2-AP13	1	1535	4x300	167.5	4x300	30	T6
857-GB3-AP27	1	1535	4x300	167.5	4x300	30	T3
857-GB4-AP25	1	1190	3x300	145	3x300	30	T1
857-GB6-AP8	1	1174	3x300	137	3x300	30	T2
857-GB7-AP12	1	1585	4x300	192.5	4x300	30	T5
857-GB9-AP5	1	1454	4x300	127	4x300	30	T7

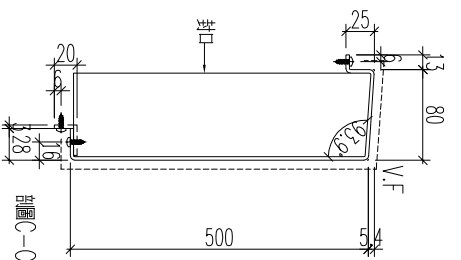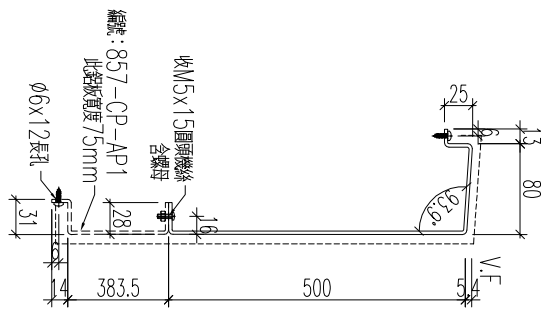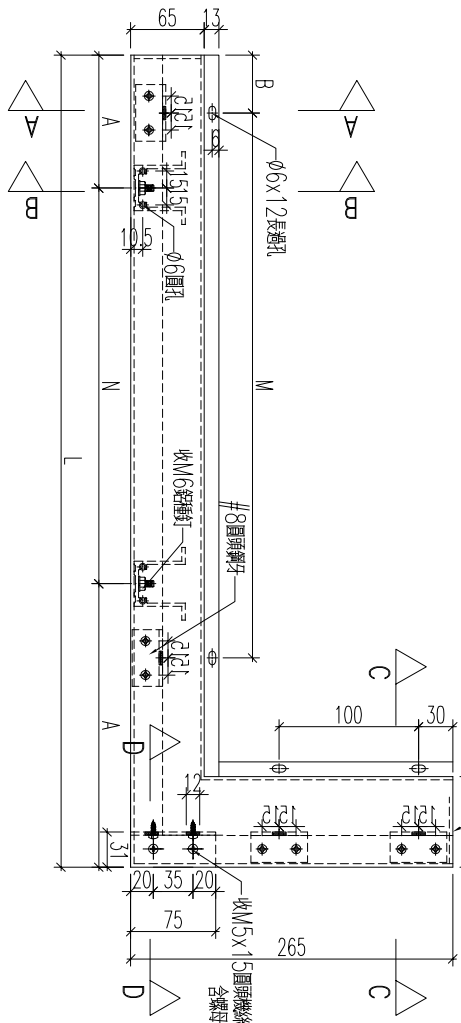
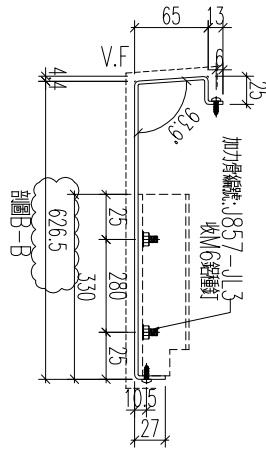
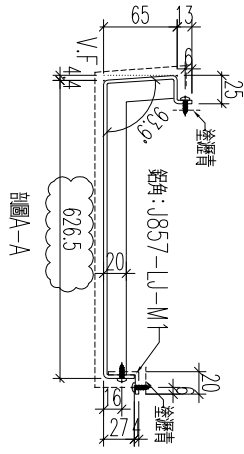


143

名稱	鋁板加工圖	制圖	黃漢卿	2022.12.2	修改	A
材料	3mm厚板	復核	王禮秋	2022.12.2	日期	2.23
顏色	銅色(AL1)	批准			圖號	857-GB1-AP17

工程號 J857 地盤 啓德6552

編號	數量	長度	N	A	M	B	座數
857-GB3-AP4	1	601		268	300	118	
857-GB9-AP2	1	551		243	300	93	
857-GB2-AP23	1	851	300	243	2x300	93	
							增加
							取消

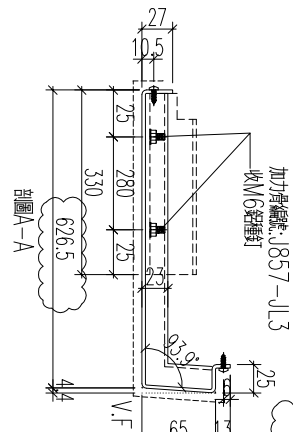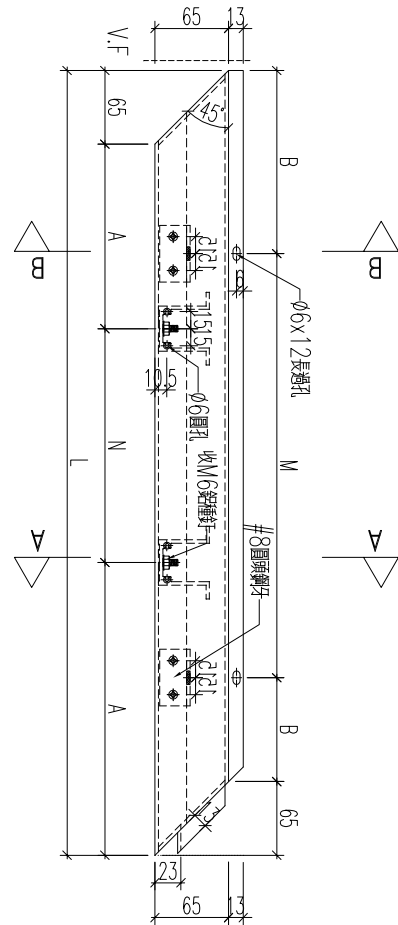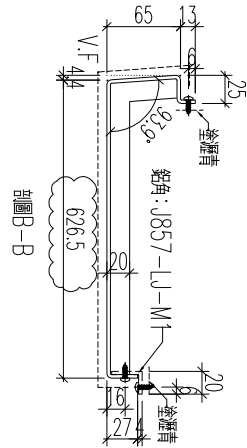

原編號: 857-GB3-AP4

144




名稱	鋁板加工圖	制圖	黃漢卿	2022.12.2	修改	A
材料	3mm厚板	復核	王禮秋	2022.12.2	日期	2.23
顏色	銅色(AL1)	批准			圖號	857-GB2-AP23



美特鋁質有限公司  
MIDI Aluminium Fabricator Ltd.

工程號	J857	地盤	啓德6552
-----	------	----	--------

編號	數量	長度	N	A	M	B	座數
857-GB3-AP3	1	1573	4x275	236.5	5x275	99	T5
857-GB9-AP1	1	1598	4x275	249	5x275	111.5	T7
857-GB2-AP22	1	1160	2x300	280	3x300	130	T7
增加							

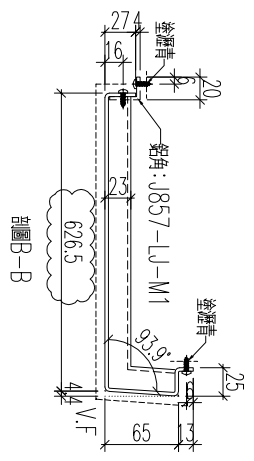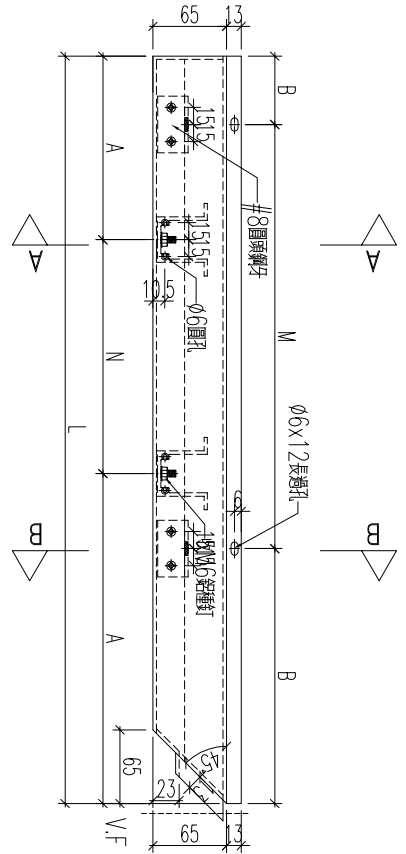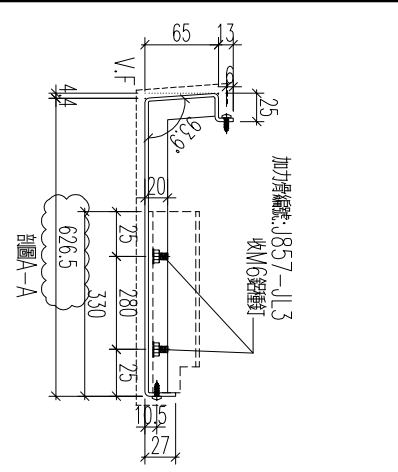

145




名稱	鋁板加工圖	制圖	黃漢卿	2022.12.2	修改	A	
材料	3mm厚鋁板	復核	王禮秋	2022.12.2	日期	2.23	
顏色	銅色(AL1)	批准			圖號	857-GB3-AP3	



美特鋁質 有限公司  
MIDI Aluminium Fabricator Ltd.


工程號 J857 地盤 啓德6552

編號	數量	長度	N	A	M	B	座數
857-GB2-AP38	1						15

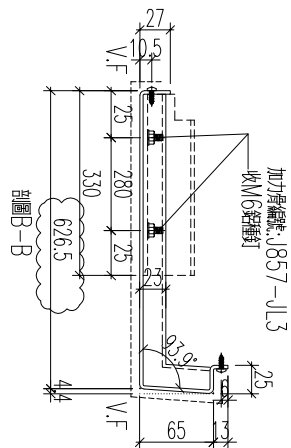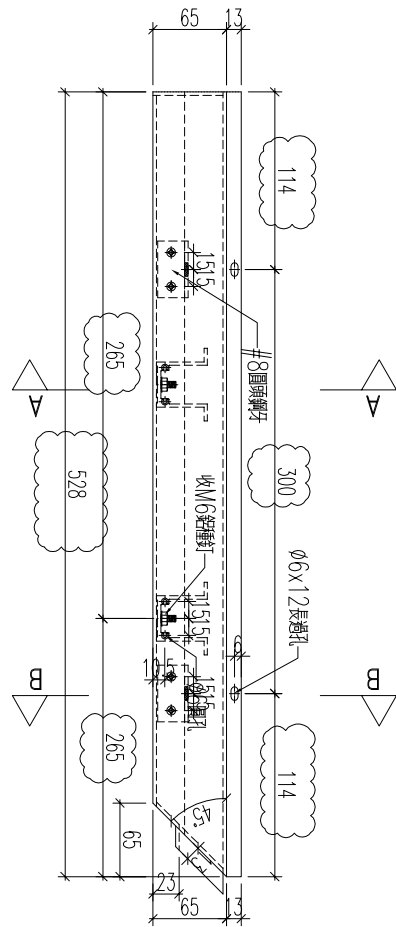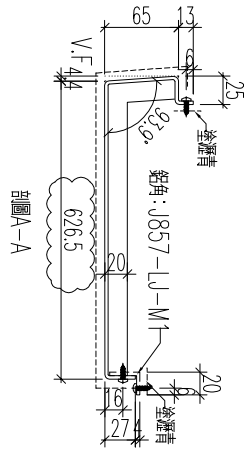

146

名稱	鋁板加工圖	制圖	黃漢卿	2022.12.2	修改	A	
材料	3mm厚鋁板	復核	王禮秋	2022.12.2	日期	2.23	
顏色	銅色(AL1)	批准			圖號	857-GB2-AP38	



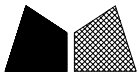


美特鋁質 有限公司  
MIDI Aluminium Fabricator Ltd.

工程號	J857	地盤	啓德6552
-----	------	----	--------


編號	數量	長度	N	A	M	B	座數
857-GB3-AP16	1	1161	2x300	280.5	3x300	130.5	T2
857-GB4-AP15	1	1306	3x275	290.5	4x275	153	T1
857-GB6-AP7	1	1057	2x275	253.5	3x275	116	T2
857-GB2-AP39	1	1573	4x275	236.5	5x275	99	T5
857-GB3-AP4	1	528		265	300	114	T5

增加

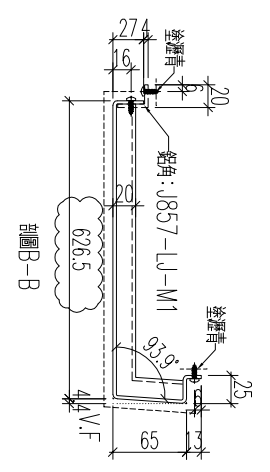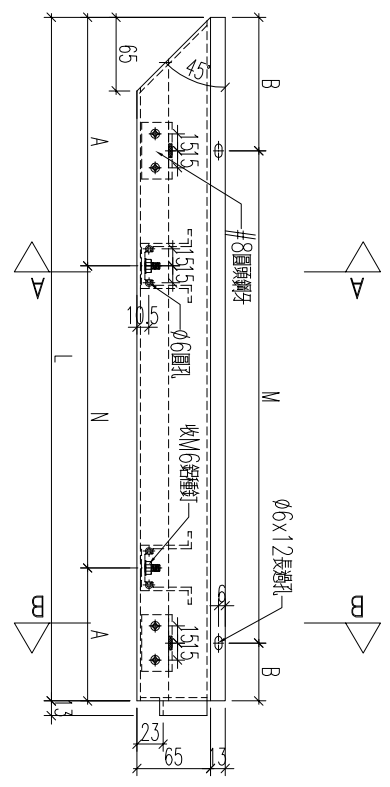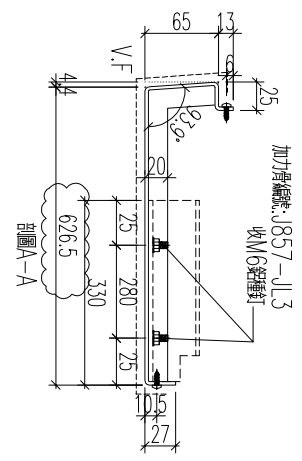




147

名稱	鋁板加工圖	制圖	黃漢卿	2022.12.2	修改	A
材料	3mm厚板	復核	王禮秋	2022.12.2	日期	2.23
顏色	銅色(AL1)	批准			圖號	857-GB3-AP16

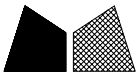

工程號 J857 地盤 啓德6552

編號	數量	長寬	N	A	M	B	座數
857-GB3-AP42	1	851	300	243	2x300	93	12
857-GB6-AP6	1	551		243	300	93	12

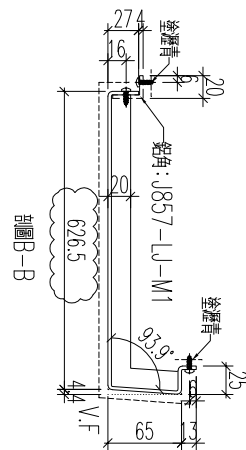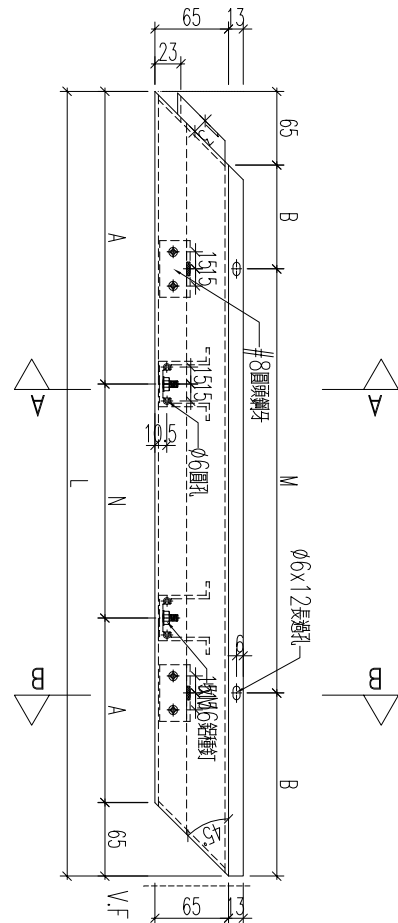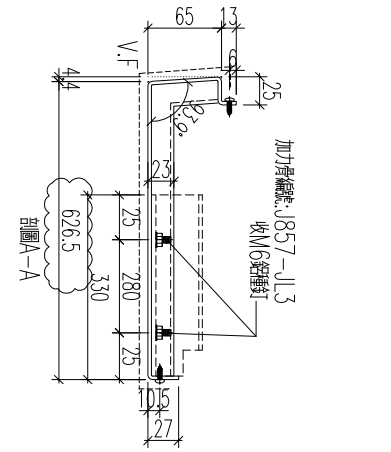

148


名稱	鋁板加工圖	制圖	黃漢卿	2022.12.2	修改	A
材料	3mm厚鋁板	復核	王禮秋	2022.12.2	日期	2.23
顏色	銅色(AL1)	批准			圖號	857-GB3-AP42



美特鋁質 有限公司  
MIDI Aluminium Fabricator Ltd.


工程號	J857	地盤	啓德6552
-----	------	----	--------

編號	數量	長度	N	A	M	B	座數
857-GB4-AP14	1						T1

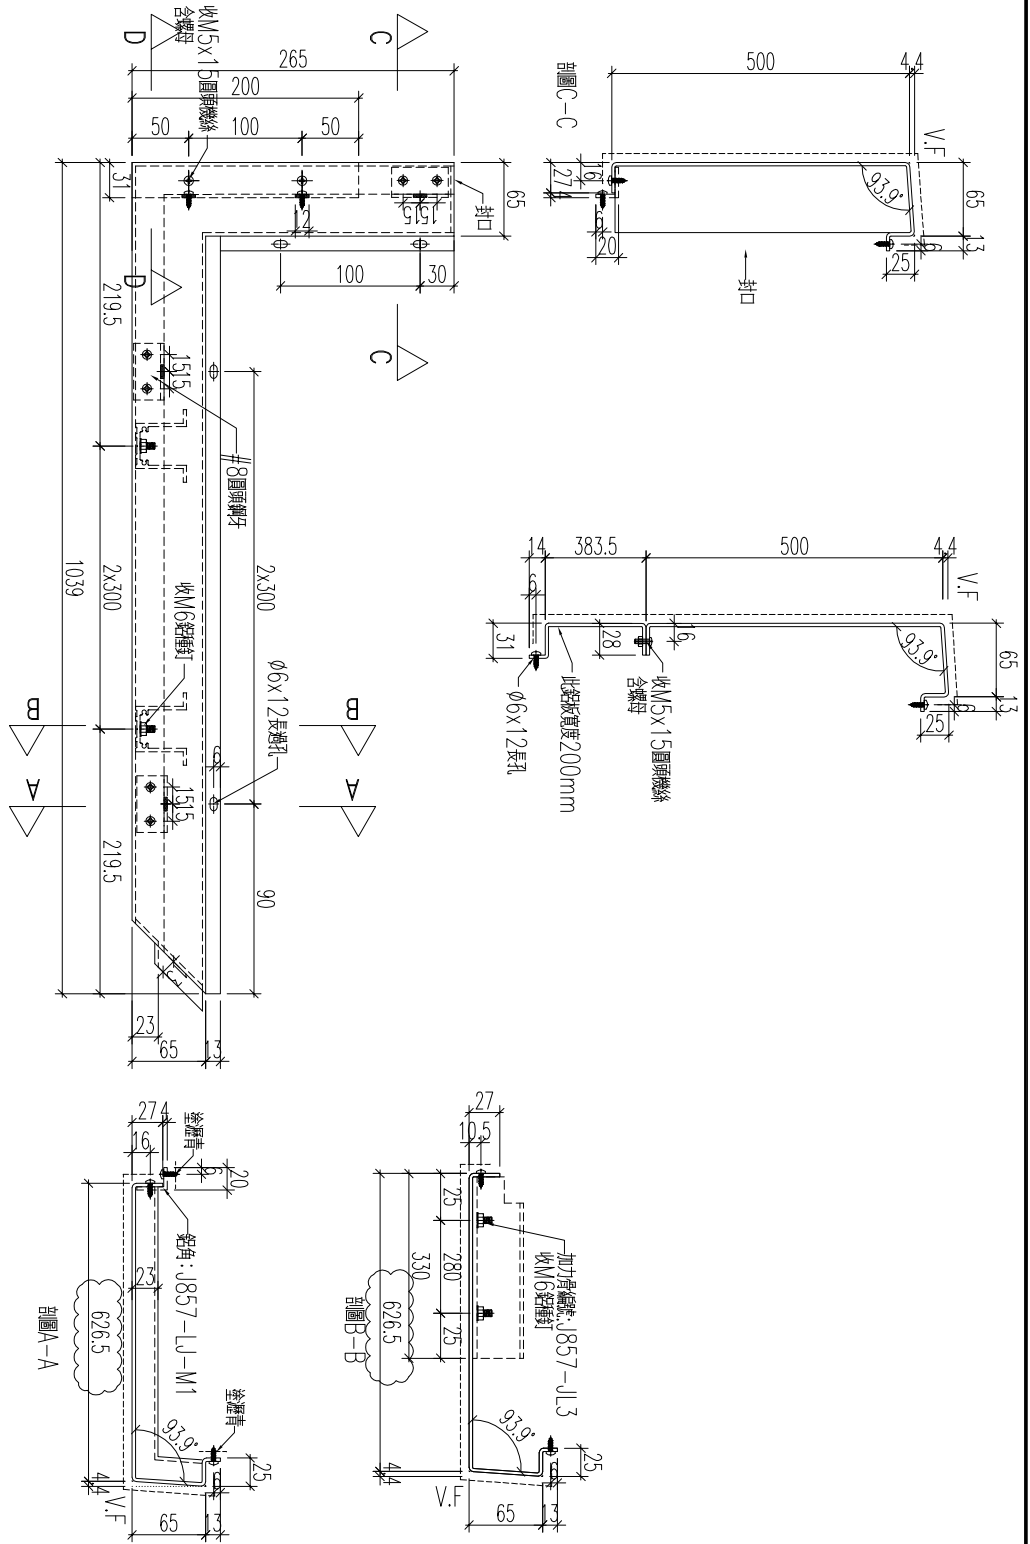

149

名稱	鋁板加工圖	制圖	黃漢卿	2022.12.2	修改	A	
材料	3mm厚鋁板	復核	王禮秋	2022.12.2	日期	2.23	
顏色	銅色(AL1)	批准			圖號	857-GB4-AP14	

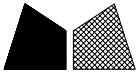




美特鋁質有限公司  
MIDI Aluminium Fabricator Ltd.

工程號

J857

地盤

啓德6552

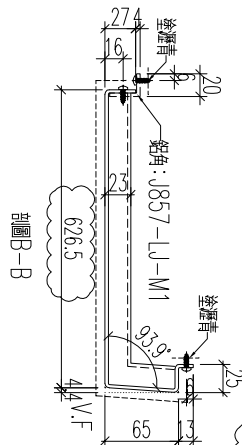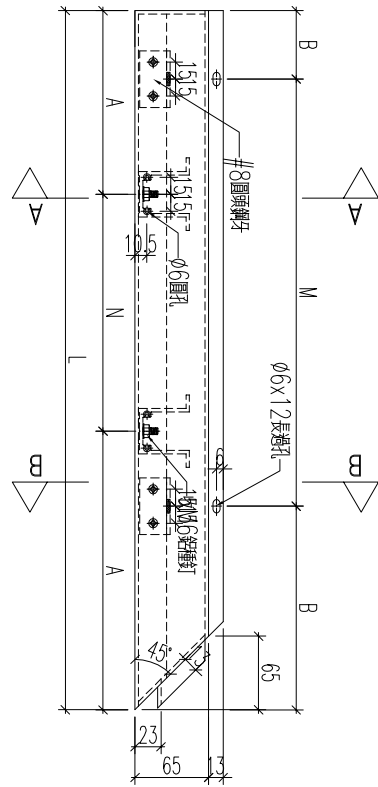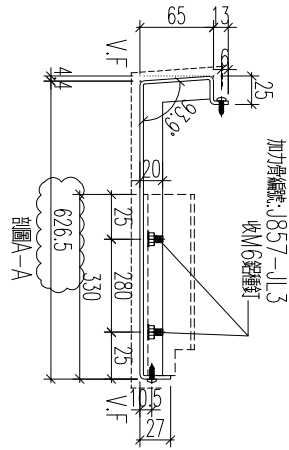

原編號: 857-GB3-AP17

編號	數量	長寬	N	A	M	B	座數
857-GB3-AP17	1	1256	3x275	215.5	4x275	78	取消
857-GB4-AP42	1	1470	3x300	285	4x300	135	取消
857-GB6-AP5	1	1432	3x300	266	4x300	116	取消
857-GB2-AP40	1	1668	4x300	234	5x300	84	取消

150

名稱	鋁板加工圖	制圖	黃漢卿	2022.12.2	修改	A
材料	3mm厚板	復核	王禮秋	2022.12.2	日期	2.23
顏色	銅色(AL1)	批准			圖號	857-GB4-AP42



工程號




J857

地盤

啓德6552

編號	數量	長度	N	A	M	B	座數
857-GB3-AP2	1	1668	4x300	234	5x300	81	
857-GB9-AP3	1	1432	3x300	266	4x300	116	

取消

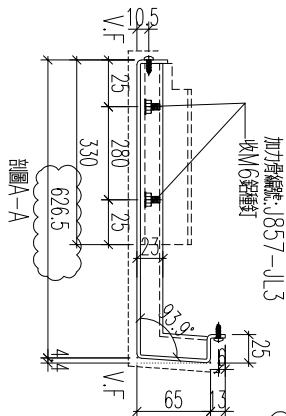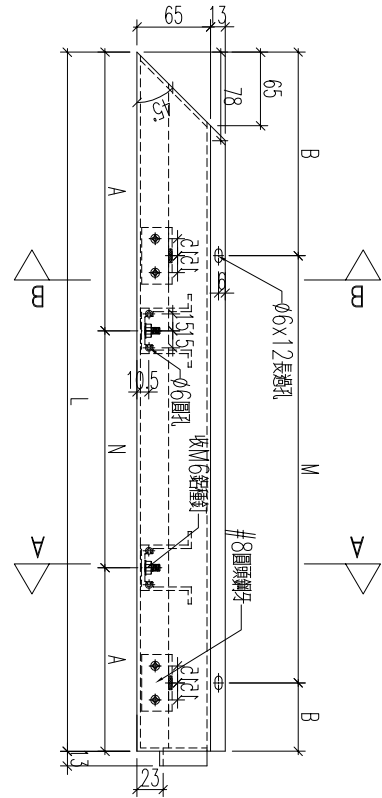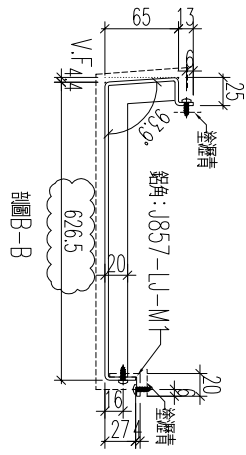

原編號: 857-GB3-AP2

151



名稱	鋁板加工圖	制圖	黃漢卿	2022.12.2	修改	A
材料	3mm厚鋁板	復核	王禮秋	2022.12.2	日期	2.23
顏色	銅色(AL1)	批准			圖號	857-GB9-AP3



美特鋁質 有限公司  
MIDI Aluminium Fabricator Ltd.


工程號	J857	地盤	啓德6552
-----	------	----	--------

857-CP-AP1	編號	數量	位數
		2	11
		2	12
		2	13
		2	15
		2	16
		2	17
		2	18

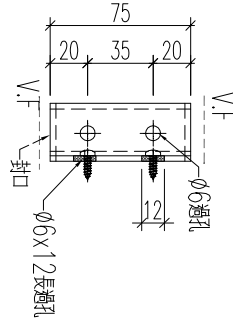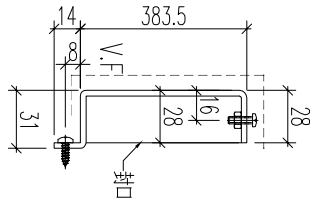

152

名稱	鋁板加工圖	制圖	黃漢卿	2022.12.2	修改			
材料	3mm厚鋁板	復核	王禮秋	2022.12.2	日期			
顏色	深灰色(AL2)	批准			圖號	857-CP-AP1		

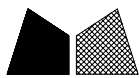

美特鋁質 有限公司  
MIDI Aluminium Fabricator Ltd.

工程號

J857

地盤

啓德6552

編號  
857-GB12-AP22

數量

1

長度

429




M

B

300


32

收邊

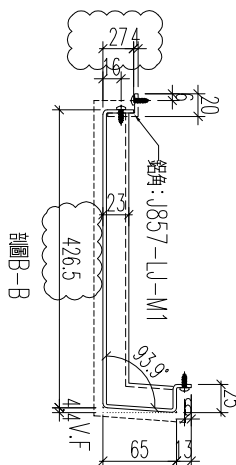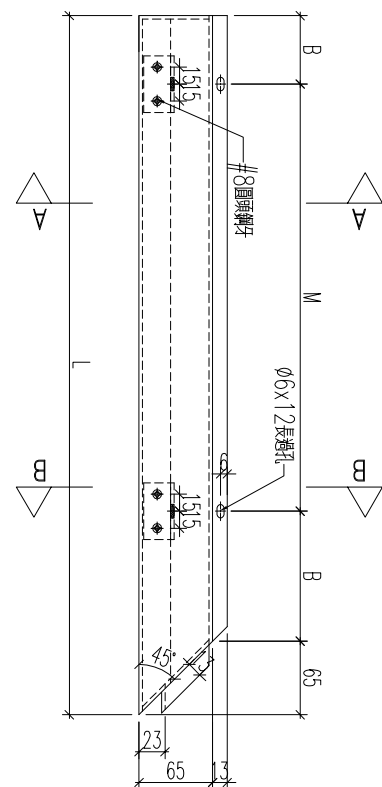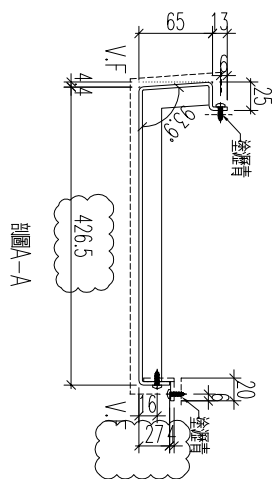

153

名稱	鋁板加工圖	制圖	黃漢卿	2022.12.2	修改	A		
材料	3mm厚鋁板	復核	王禮秋	2022.12.2	日期	2.23		
顏色	銅色(AL1)	批准			圖號	857-GB3-AP17		

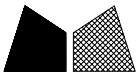

工程號





J857

地盤

啓德6552

增加

編號	數量	長度	M	B	座數
857-GB5-AP19	1	1695	5x300	30	T1
857-GB6-AP23	1	1497	4x300	30	T3
857-GB9-AP25	1	1460	4x300	30	T8
857-GB8-AP16d	1	1473	4x300	136.5	T6

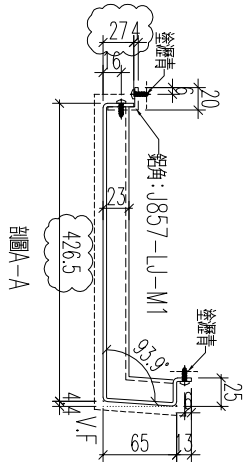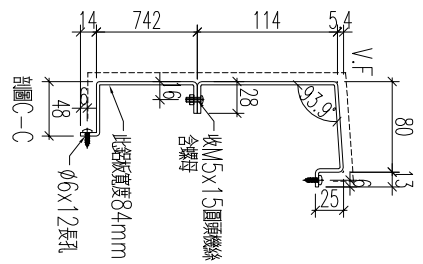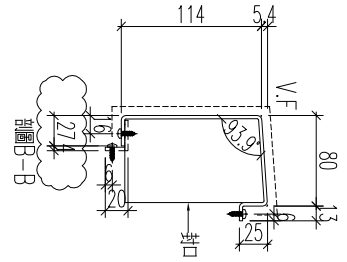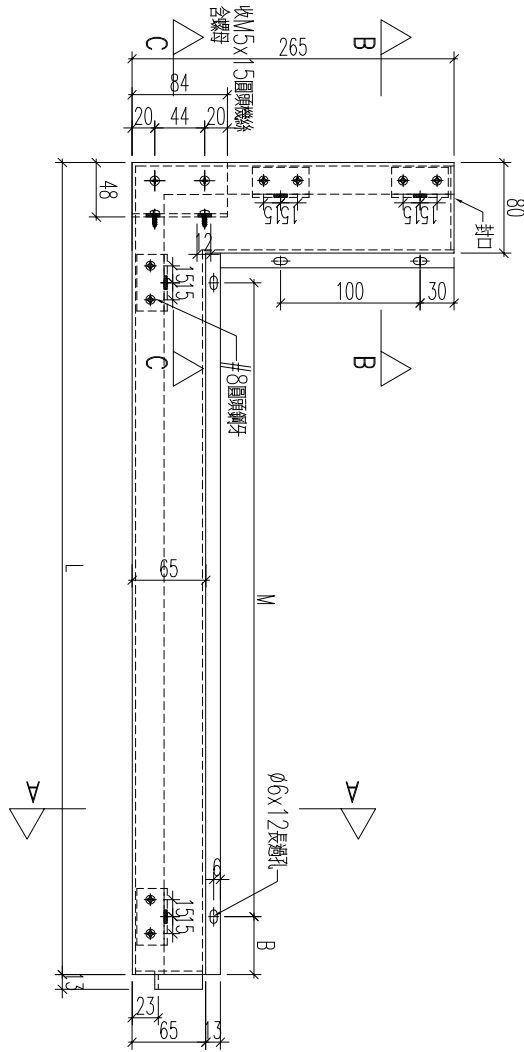

154




名稱	鋁板加工圖	制圖	黃漢卿	2022.12.2	修改	A	
材料	3mm厚板	復核	王禮秋	2022.12.2	日期	2.23	
顏色	銅色(AL1)	批准			圖號	857-GB5-AP19	



工程號	J857	地盤	啓德6552
-----	------	----	--------

編號	數量	長度	M	B	座數
857-GB5-AP20	1	1595	5x300	47.5	T1
857-GB5-AP23	1	1255	3x300	177.5	T1
857-GB5-AP24	1	1340	4x300	70	T1
857-GB6-AP24	2	1490	4x300	145	T3
857-GB7-AP15	1	1490	4x300	145	T3
857-GB8-AP16	1	1475	4x300	136.5	
857-GB7-AP16b	3	1490	4x300	145	T3
857-GB9-AP26	4	1490	4x300	145	T8

取消

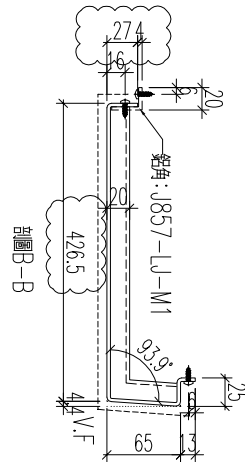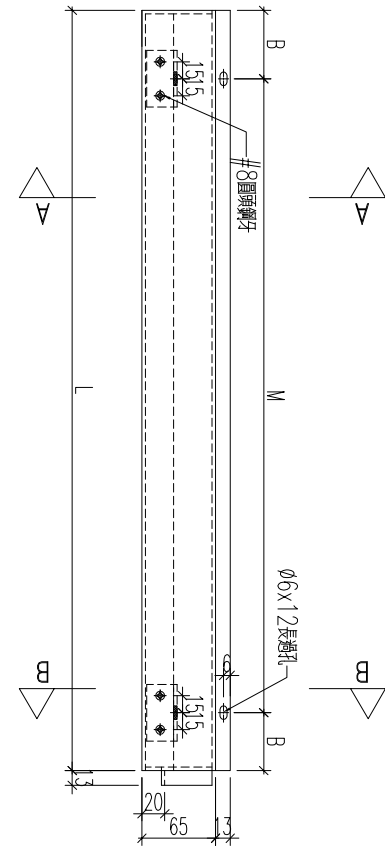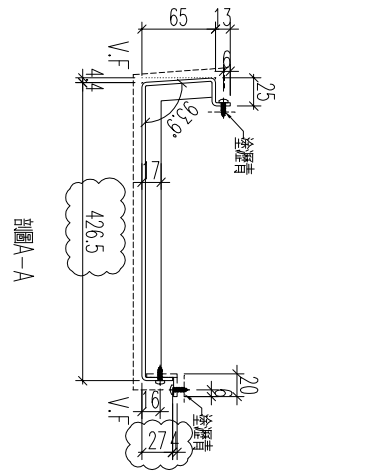

155

名稱	鋁板加工圖	制圖	黃漢卿	2022.12.2	修改	A	
材料	3mm厚板	復核	王禮秋	2022.12.2	日期	2.23	
顏色	銅色(AL1)	批准			圖號	857-GB5-AP20	







工程號

J857

地盤

啓德6552

編號	數量	長度	M	B	註數
857-GB5-AP26	1	1345	4x300	30	T1
857-GB8-AP17	1	1498	4x300	30	T6
857-GB9-AP27	1	1460	4x300	30	T8

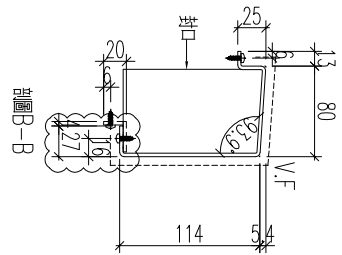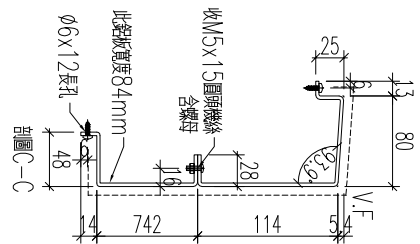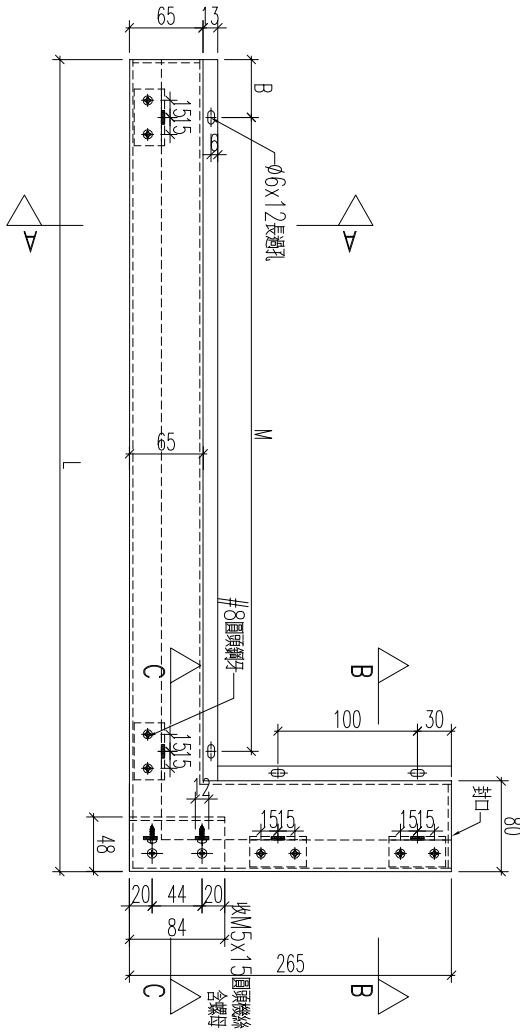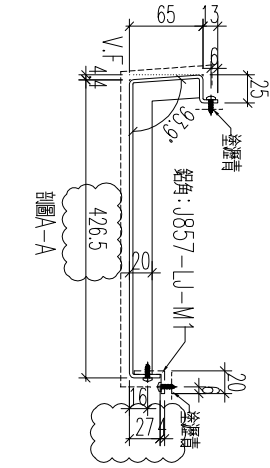

156

名稱	鋁板加工圖	制圖	黃漢卿	2022.12.2	修改	A	
材料	3mm厚板	復核	王禮秋	2022.12.2	日期	2.23	
顏色	銅色(AL1)	批准			圖號	857-GB5-AP26	



美特鋁質 有限公司  
MIDI Aluminium Fabricator Ltd.





工程號

J857

地盤


啓德6552

編號	數量	長度	M	B	座數
857-GB5-AP21	1	1680	5x300	30	T1

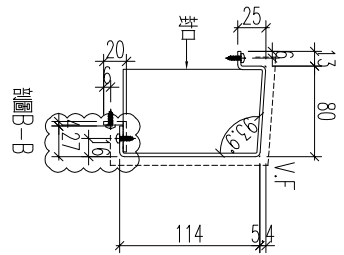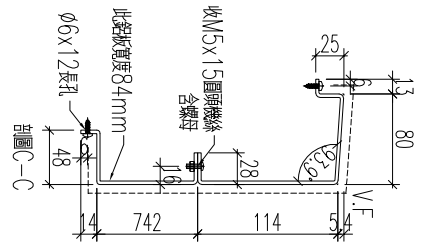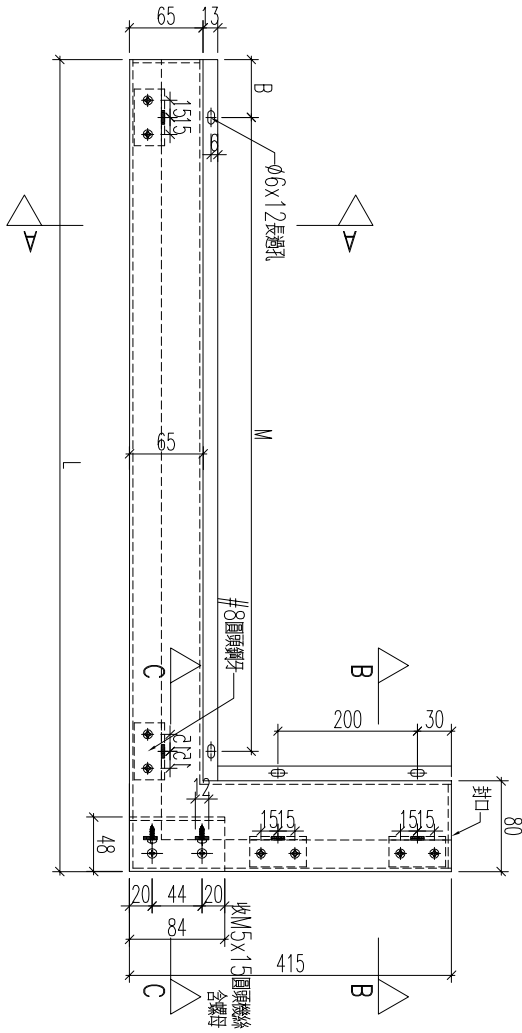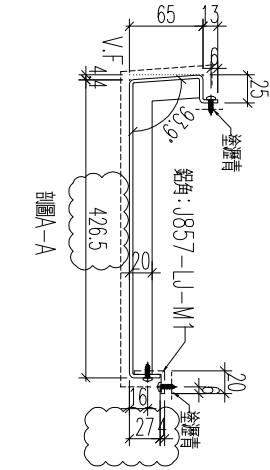

157





名稱	鋁板加工圖	制圖	黃漢卿	2022.12.2	修改	A	
材料	3mm厚板	復核	王禮秋	2022.12.2	日期	2.23	
顏色	銅色(AL1)	批准			圖號	857-GB5-AP21	

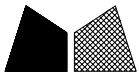

美特鋁質 有限公司  
MIDI Aluminium Fabricator Ltd.

工程號 J857 地盤 啓德6552

編號	數量	長度	M	B	座數
857-GB7-AP15a	1	1473	4x300	136.5	13

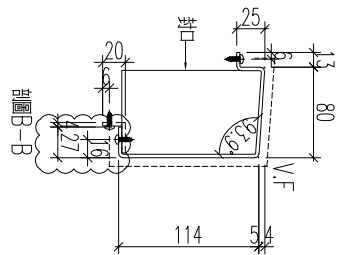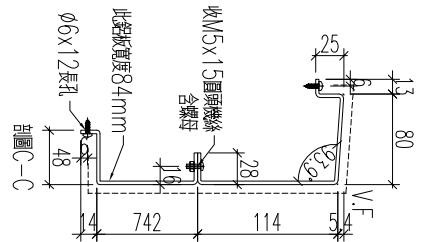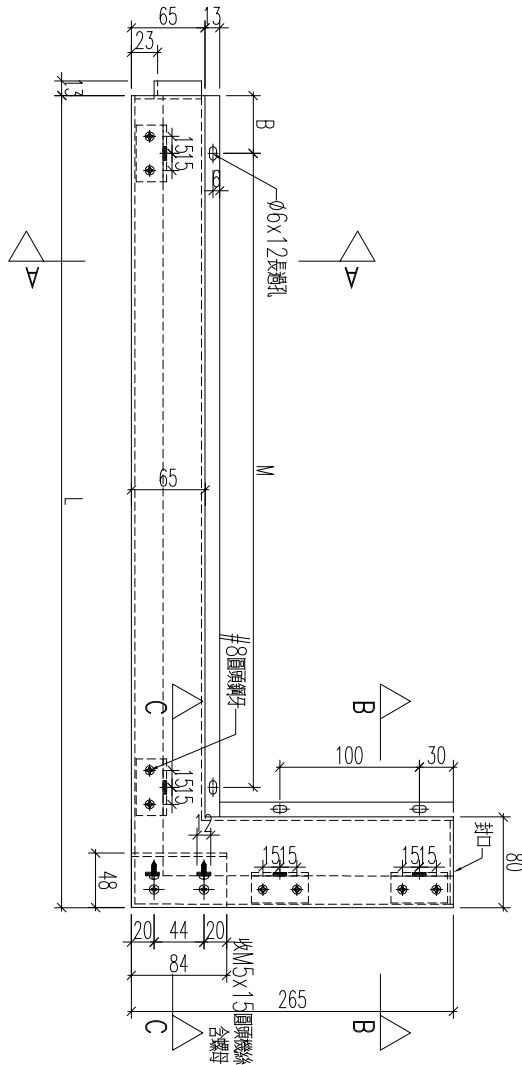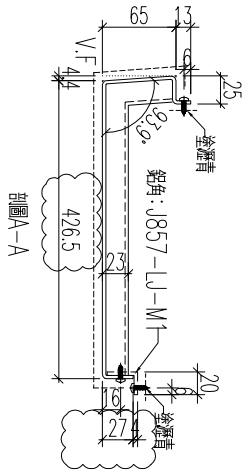

158

名稱	鋁板加工圖	制圖	黃漢卿	2022.12.2	修改	A
材料	3mm 鋁板	復核	王禮秋	2022.12.2	日期	2.23
顏色	銅色(AL1)	批准			圖號	857-GB7-AP15a




美特鋁質 有限公司  
MIDI Aluminium Fabricator Ltd.

工程號 J857 地盤 啓德6552

編號	數量	長度	M	B	座數
857-GB12-AP23	1	1226	3x300	130.5	
857-GB12-AP16	1	1026	3x250	105.5	16


取消

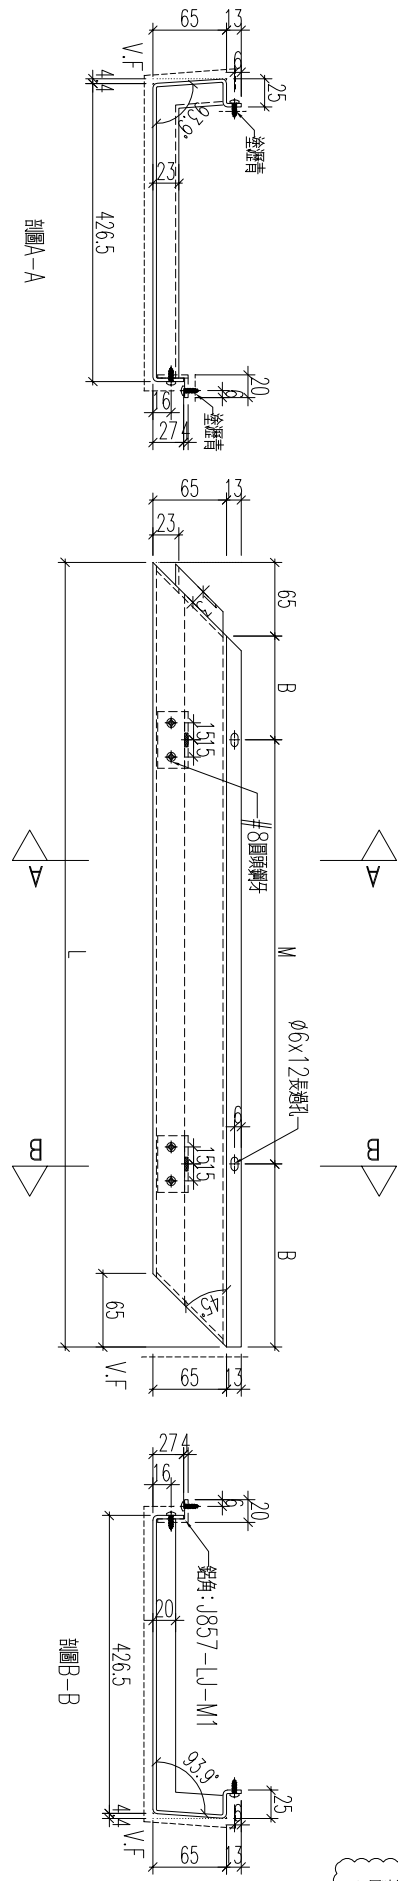

原圖號857-GB3-AP42

159

名稱	鋁板加工圖	制圖	黃漢卿	2022.12.2	修改	A	B
材料	3mm厚鋁板	復核	王禮秋	2022.12.2	日期	2.23	3.19
顏色	銅色(AL1)	批准			圖號	857-GB12-AP16	

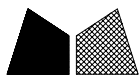

美特鋁質 有限公司  
MIDI Aluminium Fabricator Ltd.

工程號


J857

地盤

啓德6552

新增

編號	數量	長度	M	B	座數
857-GB12-AP17	1	898	2x300	149	T6

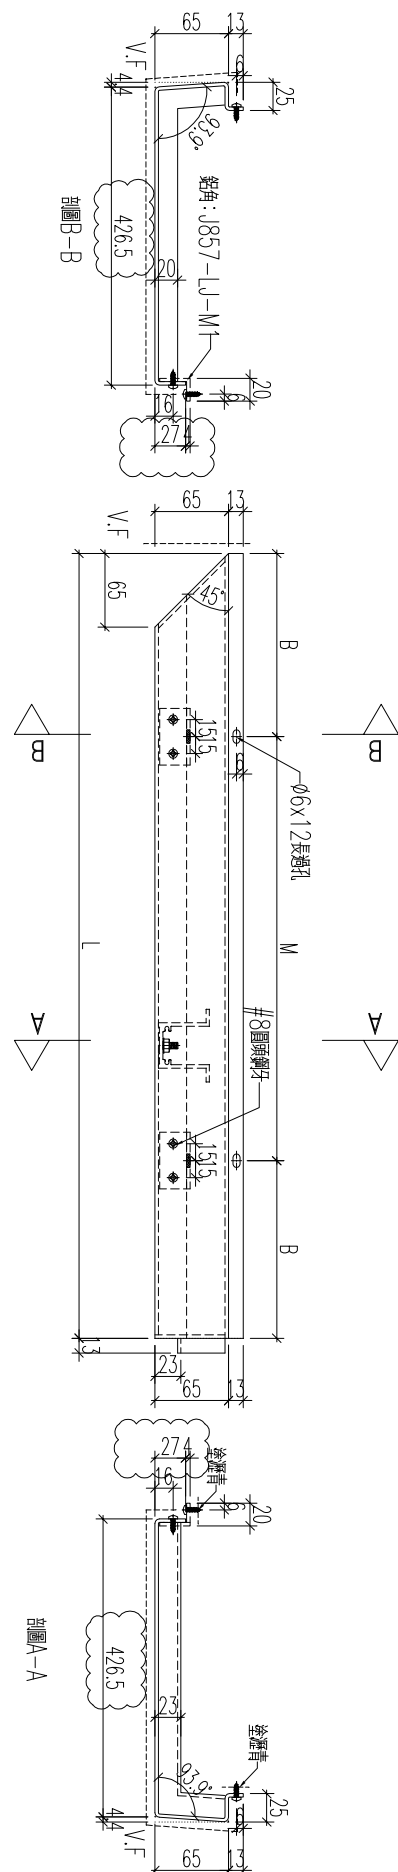

160

名稱	鋁板加工圖	制圖	黃漢卿	2022.12.2	修改	A	
材料	3mm厚鋁板	復核	王禮秋	2022.12.2	日期	2.23	
顏色	銅色(AL1)	批准			圖號	857-GB12-AP17	



美特鋁質 有限公司  
MIDI Aluminium Fabricator Ltd.

工程號

J857

地盤

啓德6552

編號  
857-GB12-AP18

數量  
1

長度  
429

M




B

300

32


收

送

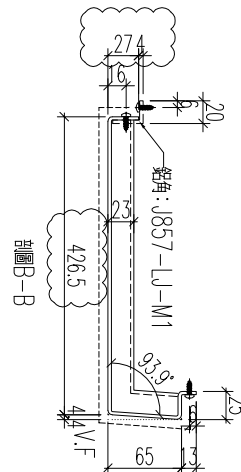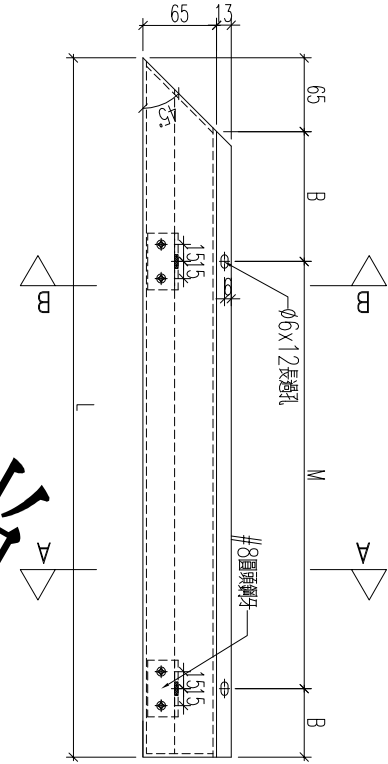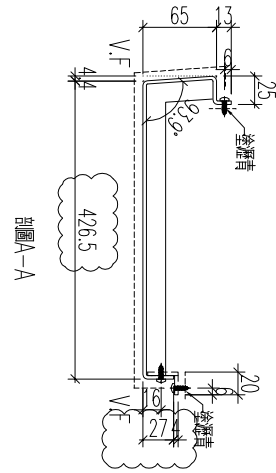

161

名稱	鋁板加工圖	制圖	黃漢卿	2022.12.2	修改	A	
材料	3mm厚鋁板	復核	王禮秋	2022.12.2	日期	2.23	
顏色	銅色(AL1)	批准			圖號	857-GB12-AP18	

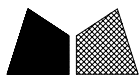

美特鋁質 有限公司  
MIDI Aluminium Fabricator Ltd.

工程號


J857

地盤

啓德6552

編號	數量	長度	M	B	座數
857-GB12-AP23	1	898	2x300	149	13

新增

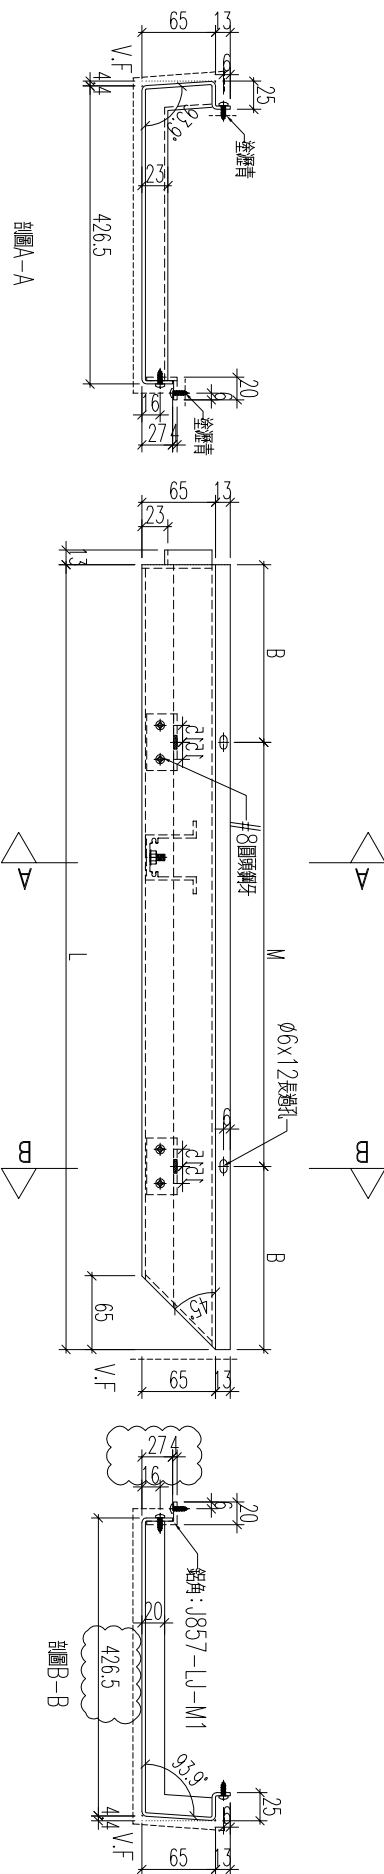

162

名稱	鋁板加工圖	制圖	黃漢卿	2022.12.2	修改		
材料	3mm厚鋁板	復核	王禮秋	2022.12.2	日期		
顏色	銅色(AL1)	批准			圖號	857-GB12-AP23	



美特鋁質 有限公司  
MIDI Aluminium Fabricator Ltd.


工程號

J857

地盤

啓德6552

編號	數量	長度	M	B	座數
857-GB12-AP24	1	1026	3x250	105.5	T3
857-GB12-AP17	1	1226	3x300	130.5	
取消					

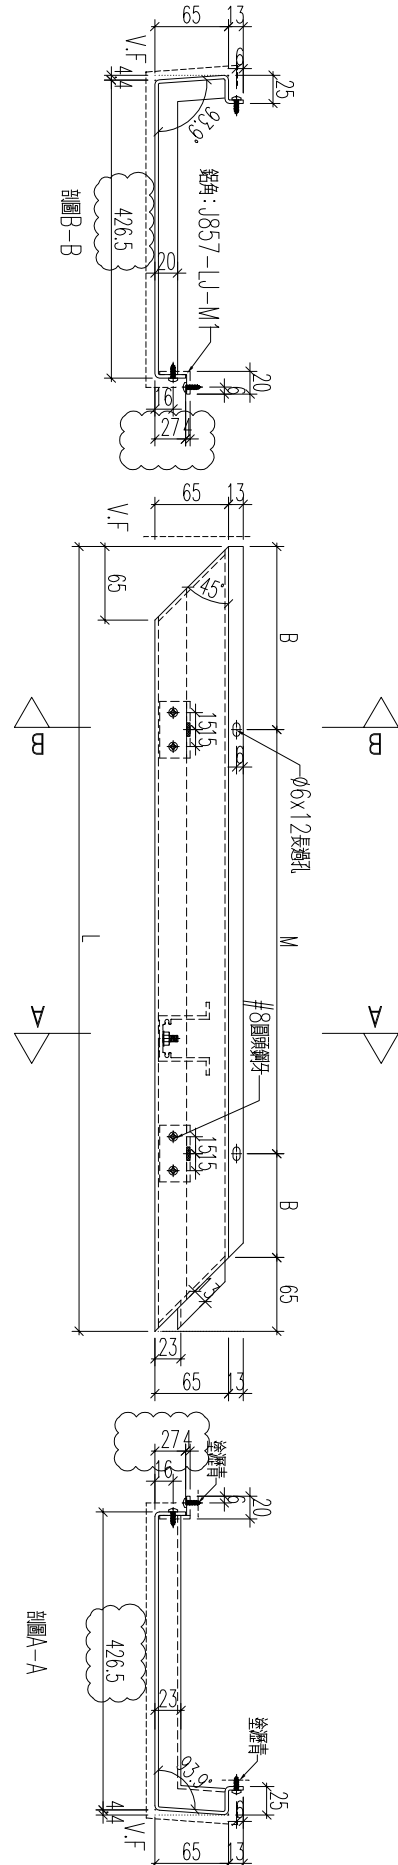

163



名稱	鋁板加工圖	制圖	黃漢卿	2022.12.2	修改	A	
材料	3mm厚板	復核	王禮秋	2022.12.2	日期	2.23	
顏色	銅色(AL1)	批准			圖號	857-GB12-AP24	



美特鋁質 有限公司  
MIDI Aluminium Fabricator Ltd.

工程號	J857	地盤	啓德6552
-----	------	----	--------

857-CP-AP2	編號	數量	座數
		3	T1
		1	T3
		2	T6
		2	T8

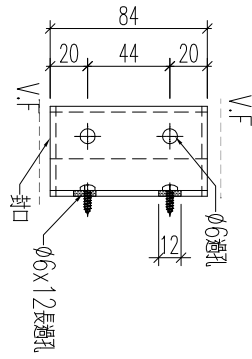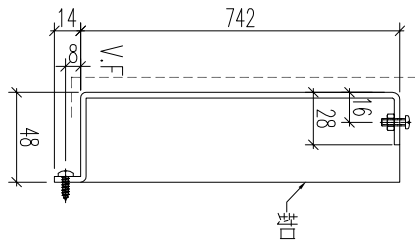

164




名稱	鋁板加工圖	制圖	黃漢卿	2022.12.2	修改		
材料	3mm厚板	復核	王禮秋	2022.12.2	日期		
顏色	銅色(AL1)	批准			圖號	857-CP-AP2	



美特鋁質 有限公司  
MIDI Aluminium Fabricator Ltd.


工程號 J857 地盤 啓德6552

編號	數量	長度L	N	A	M	B	座數
857-GB1-AP2	1	700	1x300	200	2x300	100	T8
857-GB2-AP26	1	1170	2x300	285	3x300	135	T7
857-GB3-AP39	1	1170	2x300	285	3x300	135	T2
857-GB5-AP10	1	915	2x270	187.5	3x270	52.5	T2
857-GB5-AP11	1	930	2x270	195	3x270	60	T2
857-GB6-AP11	1	1485	3x300	292.5	4x300	142.5	T2
857-GB6-AP14	1	1445	3x300	272.5	4x300	122.5	T2
857-GB6-AP15	1	1430	3x300	265	4x300	115	T2
857-GB7-AP4	1	1105	2x300	252.5	3x300	102.5	T5
857-GB7-AP5	1	1120	2x300	260	3x300	110	T5
857-GB8-AP2	1	1120	2x300	260	3x300	110	T5
857-GB8-AP3	1	1105	2x300	252.5	3x300	102.5	T5
857-GB8-AP7	1	1430	3x300	265	4x300	115	T7
857-GB8-AP8	1	1445	3x300	272.5	4x300	122.5	T7
857-GB8-AP11	1	1485	3x300	292.5	4x300	142.5	T7
857-GB9-AP10	1	1102	2x300	251	3x300	101	T7
857-GB9-AP11	1	1287	3x275	231	4x275	93.5	T7

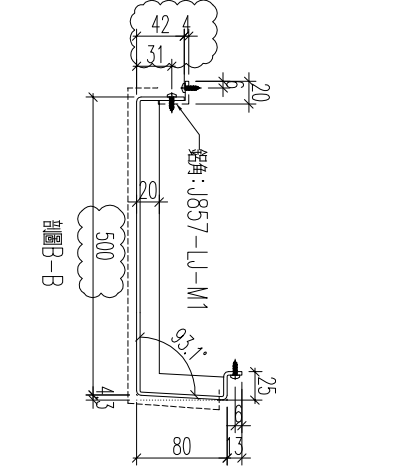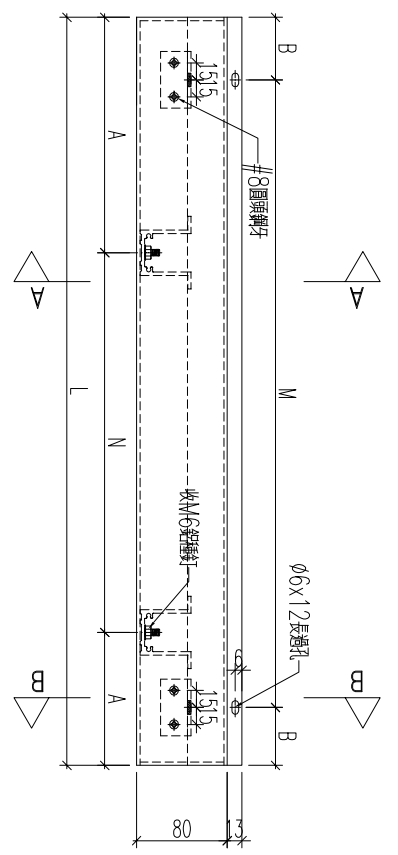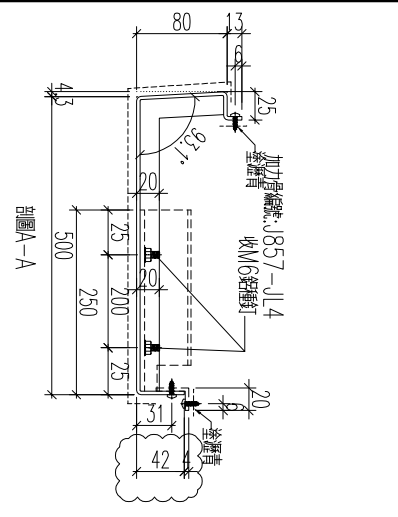

165




名稱	鋁板加工圖	制圖	黃漢卿	2022.12.2	修改	A
材料	3mm厚板	復核	王禮秋	2022.12.2	日期	2.23
顏色	銅色(AL1)	批准			圖號	857-GB1-AP2

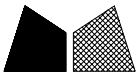

美特鋁質 有限公司  
MIDI Aluminium Fabricator Ltd.

工程號 J857 地盤 啓德6552

編號	數量	長度	N	A	M	B	座數
857-GB1-AP2a	1	700	1x300	200	2x300	100	T8
857-GB2-AP26a	1	1170	2x300	285	3x300	135	T7
857-GB3-AP39a	1	1170	2x300	285	3x300	135	T2
857-GB5-AP10a	1	915	2x270	187.5	3x270	52.5	T2
857-GB5-AP11a	1	930	2x270	195	3x270	60	T2
857-GB6-AP11a	1	1485	3x300	292.5	4x300	142.5	T2
857-GB6-AP14a	1	1445	3x300	272.5	4x300	122.5	T2
857-GB6-AP15a	1	1430	3x300	265	4x300	115	T2
857-GB7-AP4a	1	1105	2x300	252.5	3x300	102.5	T5
857-GB7-AP5a	1	1120	2x300	260	3x300	110	T5
857-GB8-AP2a	1	1120	2x300	260	3x300	110	T5
857-GB8-AP3a	1	1105	2x300	252.5	3x300	102.5	T5
857-GB8-AP7a	1	1430	3x300	265	4x300	115	T7
857-GB8-AP8a	1	1445	3x300	272.5	4x300	122.5	T7
857-GB8-AP11a	1	1485	3x300	292.5	4x300	142.5	T7
857-GB9-AP10a	1	1102	2x300	251	3x300	101	T7
857-GB9-AP11a	1	1287	3x275	231	4x275	93.5	T7

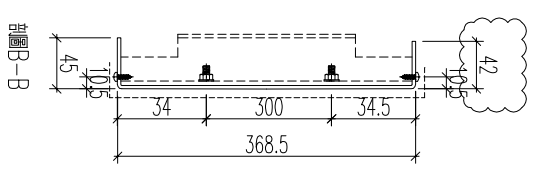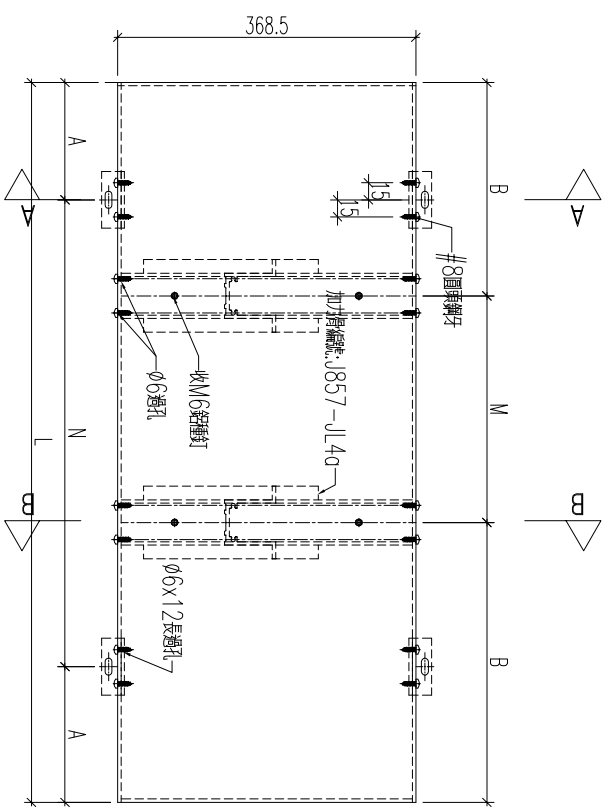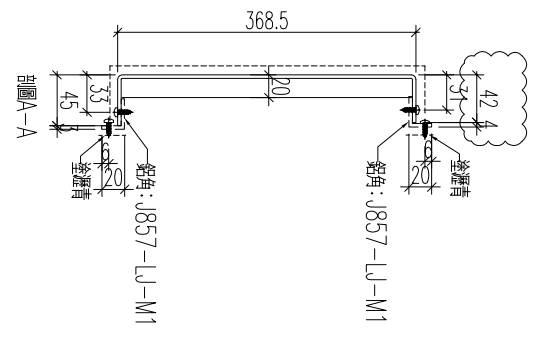

166




名稱	鋁板加工圖	制圖	黃漢卿	2022.12.2	修改	A
材料	3mm磨板	復核	王禮秋	2022.12.2	日期	2.23
顏色	深灰色(AL2)	批准			圖號	857-GB1-AP2a



美特鋁質 有限公司  
MIDI Aluminium Fabricator Ltd.


工程號	J857	地盤	啓德6552
-----	------	----	--------

料號	數量	長度	N	A	M	B	座數
857-GB6-AP20	1	1235	3x275	205	4x275	67.5	13

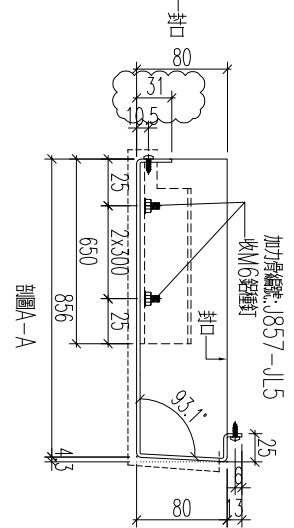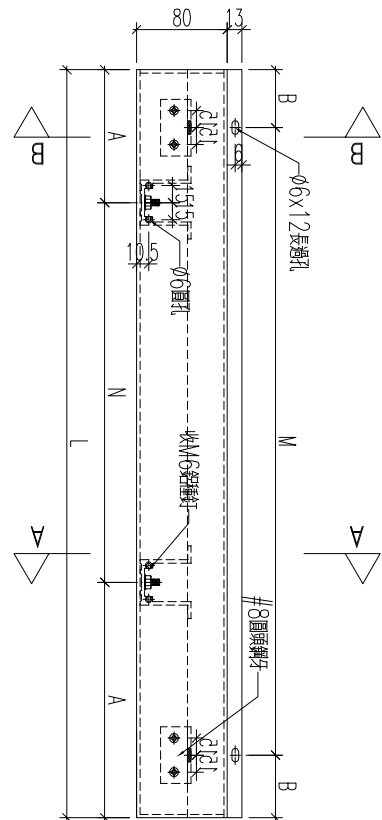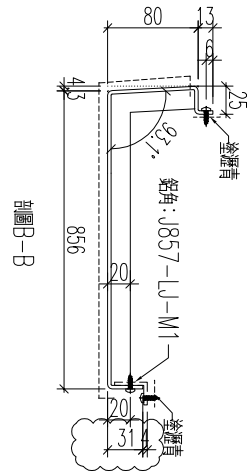

167




名稱	鋁板加工圖	制圖	黃漢卿	2022.12.2	修改	A	
材料	3mm厚鋁板	復核	王禮秋	2022.12.2	日期	2.23	
顏色	銅色(AL1)	批准			圖號	857-GB6-AP20	

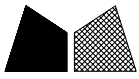

美特鋁質 有限公司  
MIDI Aluminium Fabricator Ltd.

工程號 J857 地盤 啓德6552

料號	數量	長度	N	A	M	B	座數
857-GB8-AP20	1	1235	3x275	205	4x275	67.5	16
857-GB9-AP30	1	610	250	180	2x250	55	18
857-GB12-AP13	1	555	250	152.5	2x250	27.5	11

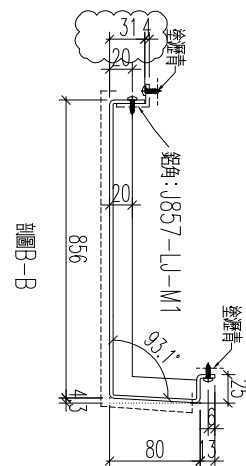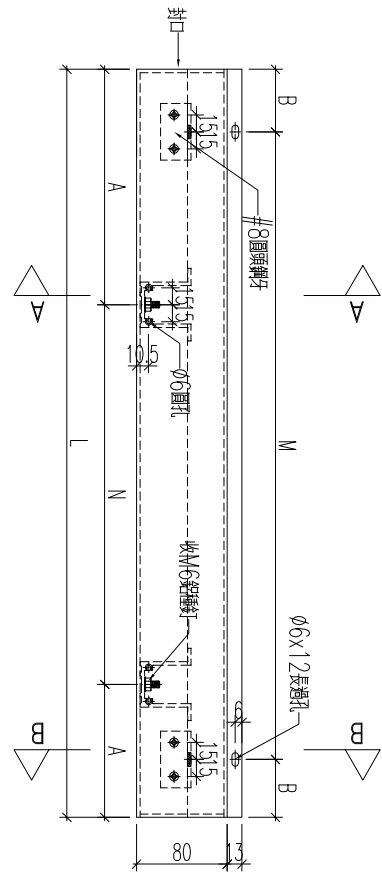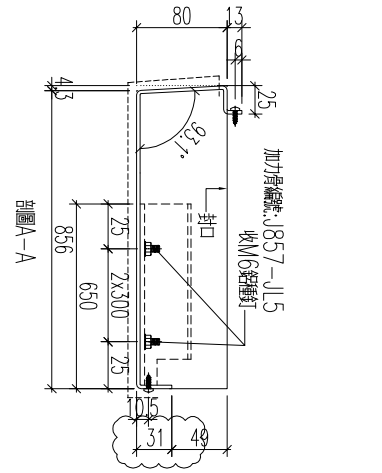

168

名稱	鋁板加工圖	制圖	黃漢卿	2022.12.2	修改	A	
材料	3mm厚板	復核	王禮秋	2022.12.2	日期	2.23	
顏色	銅色(AL1)	批准			圖號	857-GB8-AP20	



美特鋁質 有限公司  
MIDI Aluminium Fabricator Ltd.




工程號

J857

地盤


啓德6552

線號	數量	長	N	A	M	B	座數
857-GB12-AP10	1	1040	2x300	220	3x300	70	T1

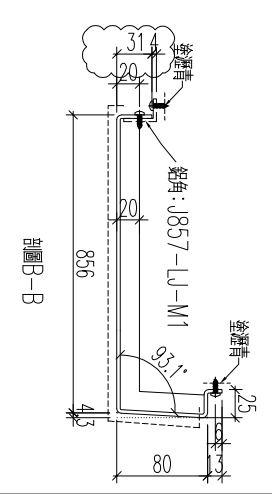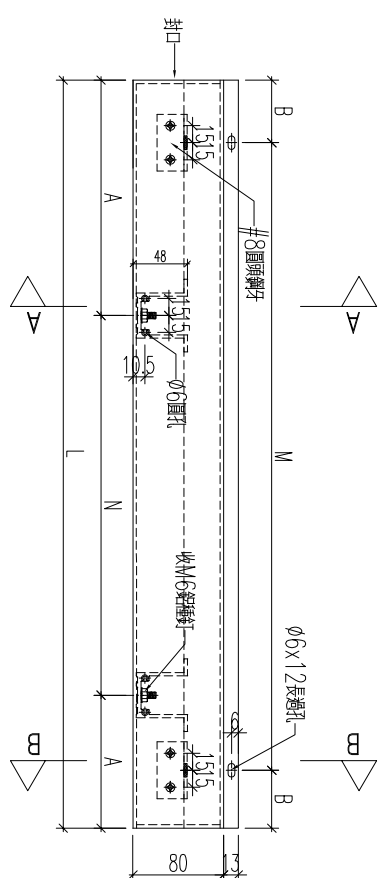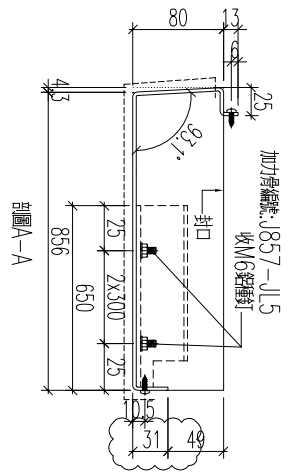

169

名稱	鋁板加工圖	制圖	黃漢卿	2022.12.2	修改	A	
材料	3mm厚鋁板	復核	王禮秋	2022.12.2	日期	2.23	
顏色	銅色(AL1)	批准			圖號	857-GB12-AP10	



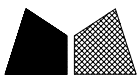


美特鋁質 有限公司  
MIDI Aluminium Fabricator Ltd.

工程號	J857	地盤	啓德6552
-----	------	----	--------

編號	數量	長度	N	A	M	B
857-GB12-AP11	1					

圖  
說

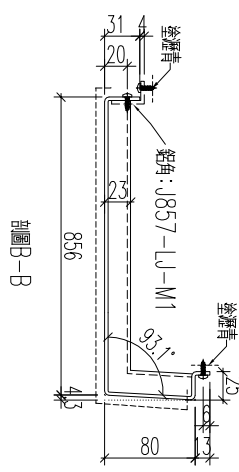
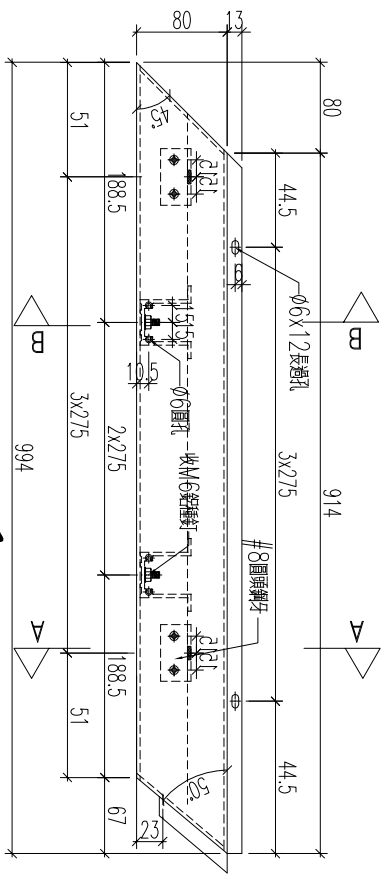
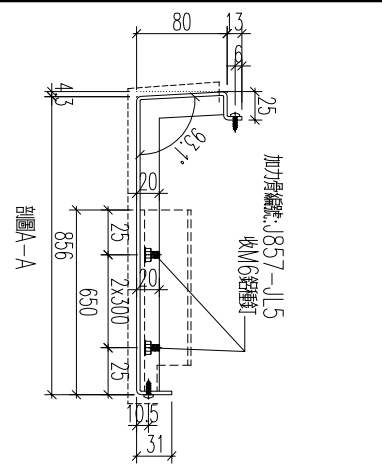


170

名稱	鋁板加工圖	制圖	黃漢卿	2022.12.2	修改		
材料	3mm厚板	復核	王禮秋	2022.12.2	日期		
顏色	銅色(AL1)	批准			圖號	857-GB12-AP11	

工程號 J857 地盤 啓德6552

編號	數量	長度	N	A	M	B	座數
857-GB12-AP27	1	480	300	90	2x200	40	18

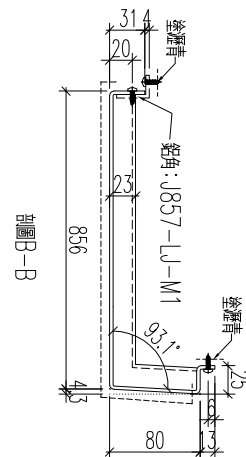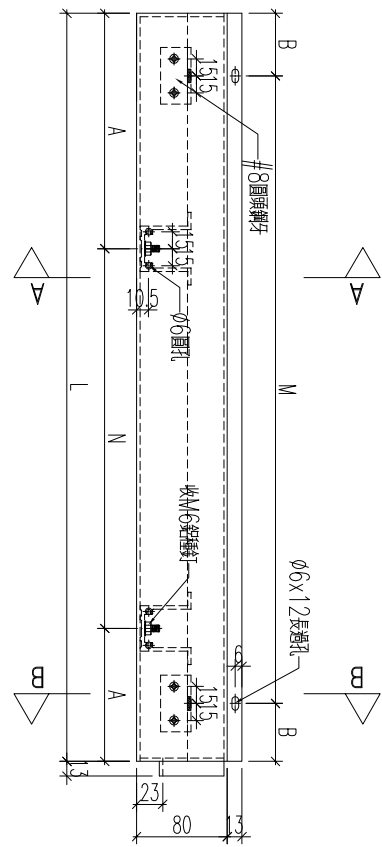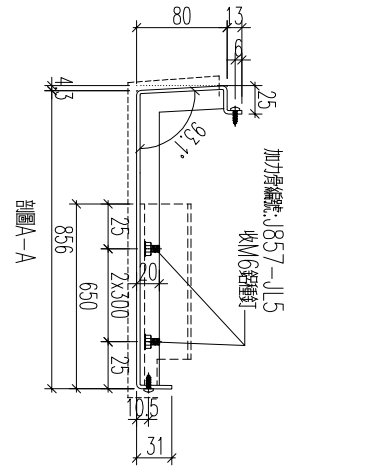

171



名稱	鋁板加工圖	制圖	黃漢卿	2022.12.2	修改	A		
材料	3mm厚板	復核	王禮秋	2022.12.2	日期	2.23		
顏色	銅色(AL1)	批准			圖號	857-GB12-AP27		



美特鋁質 有限公司  
MIDI Aluminium Fabricator Ltd.


工程號	J857	地盤	啓德6552
-----	------	----	--------

編號	數量	長度	N	A	M	B	座數
857-GB12-AP1	1	978	2x250	239	3x250	114	T1

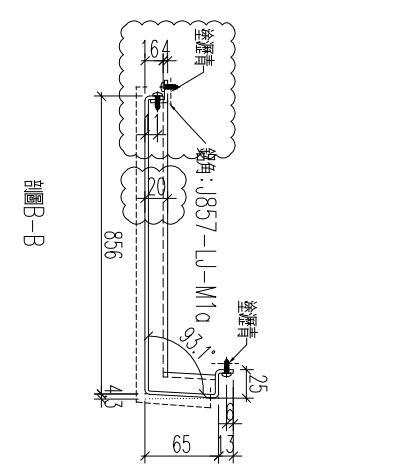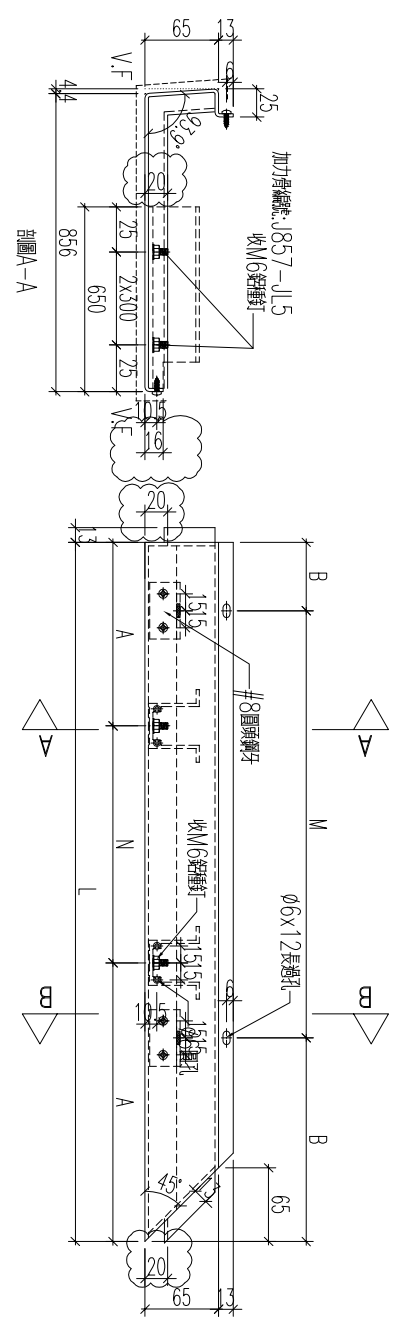


172

名稱	鋁板加工圖	制圖	黃漢卿	2022.12.2	修改	A	
材料	3mm厚板	復核	王禮秋	2022.12.2	日期	2.23	
顏色	銅色(AL1)	批准			圖號	857-GB12-AP1	

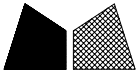

工程號	J857	地盤	啓德6552
-----	------	----	--------


料號	數量	長度	N	A	M	B	座數
857-GB12-AP2	1	1168	2x300	284	3x300	134	T1
857-GB12-AP25	1	803	250	276.5	300	219	T3

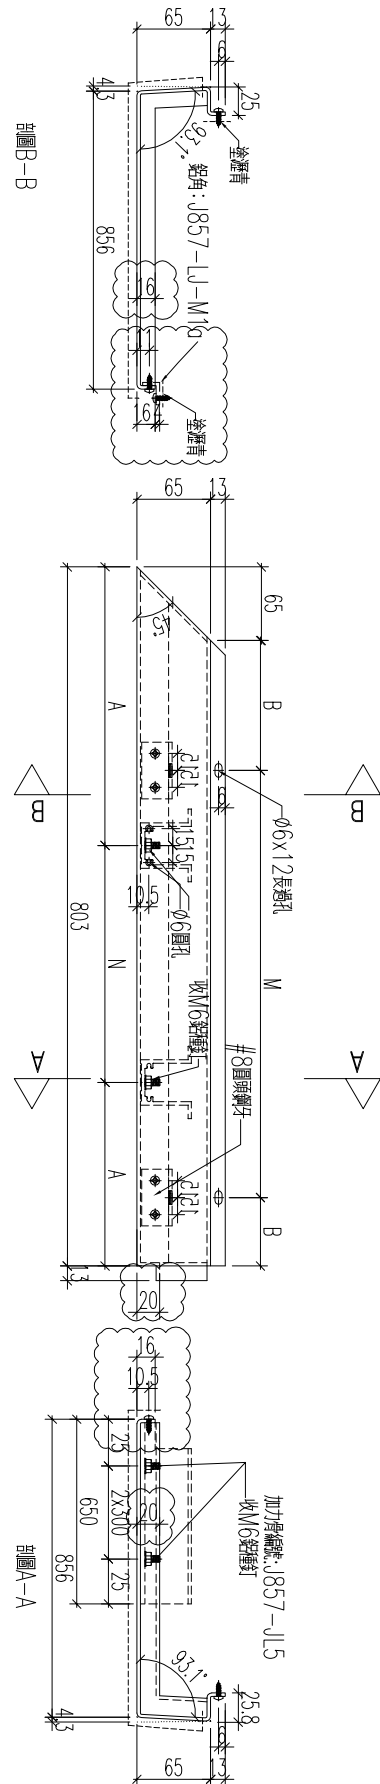

173

名稱	鋁板加工圖	制圖	黃漢卿	2022.12.2	修改	A	
材料	3mm厚板	復核	王禮秋	2022.12.2	日期	2.23	
顏色	銅色(AL1)	批准			圖號	857-GB12-AP2	



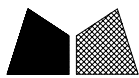




美特鋁質 有限公司  
MIDI Aluminium Fabricator Ltd.

工程號	J857	地盤	啓德6552
-----	------	----	--------

料號	數量	長度	A	M	B
857-GB12-AP12	1				

受

送

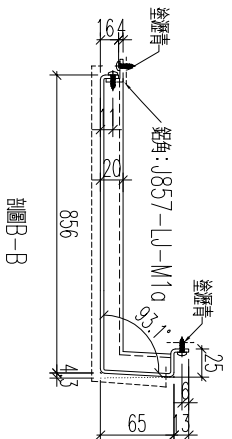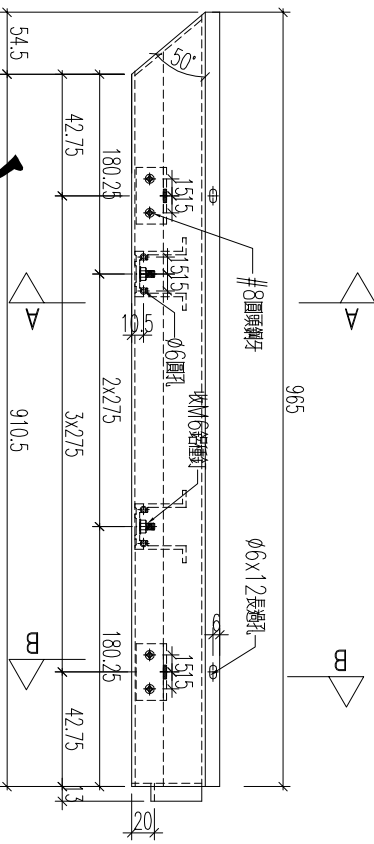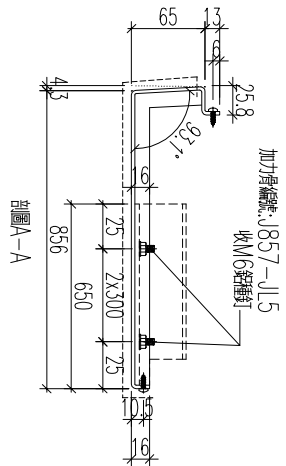

175

名稱	鋁板加工圖	制圖	黃漢卿	2022.12.2	修改		
材料	3mm厚板	復核	王禮秋	2022.12.2	日期		
顏色	銅色(AL1)	批准			圖號	857-GB12-AP12	





美特鋁質 有限公司  
MIDI Aluminium Fabricator Ltd.




工程號

J857

地盤

啓德6552

料號	數量	長度	N	A	M	B	座數
857-GB12-AP21	1	1528	4x275	214	5x275	76.5	18

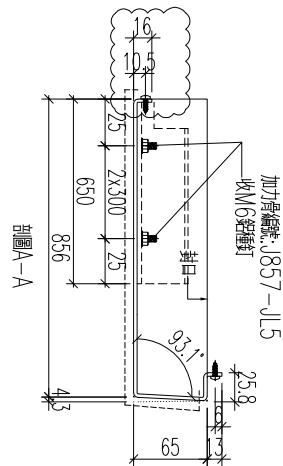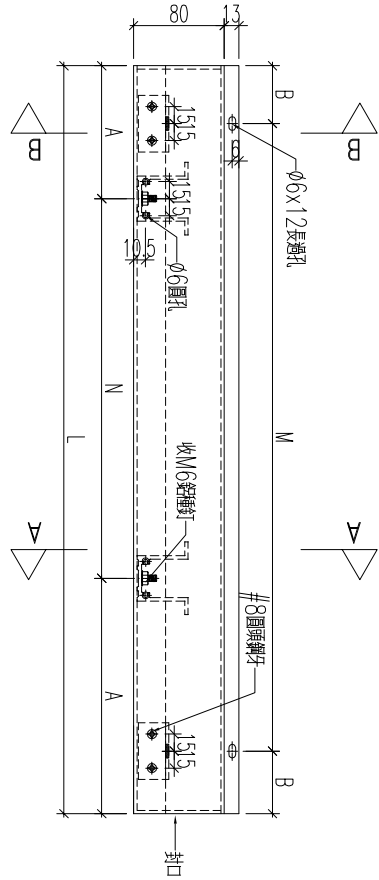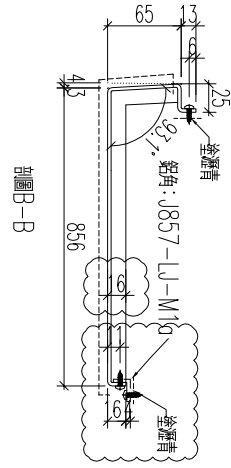

177

名稱	鋁板加工圖	制圖	黃漢卿	2022.12.2	修改	A	
材料	3mm厚鋁板	復核	王禮秋	2022.12.2	日期	2.23	
顏色	銅色(AL1)	批准			圖號	857-GB12-AP21	









新增

工程號	J857	地盤	啓德6552
-----	------	----	--------

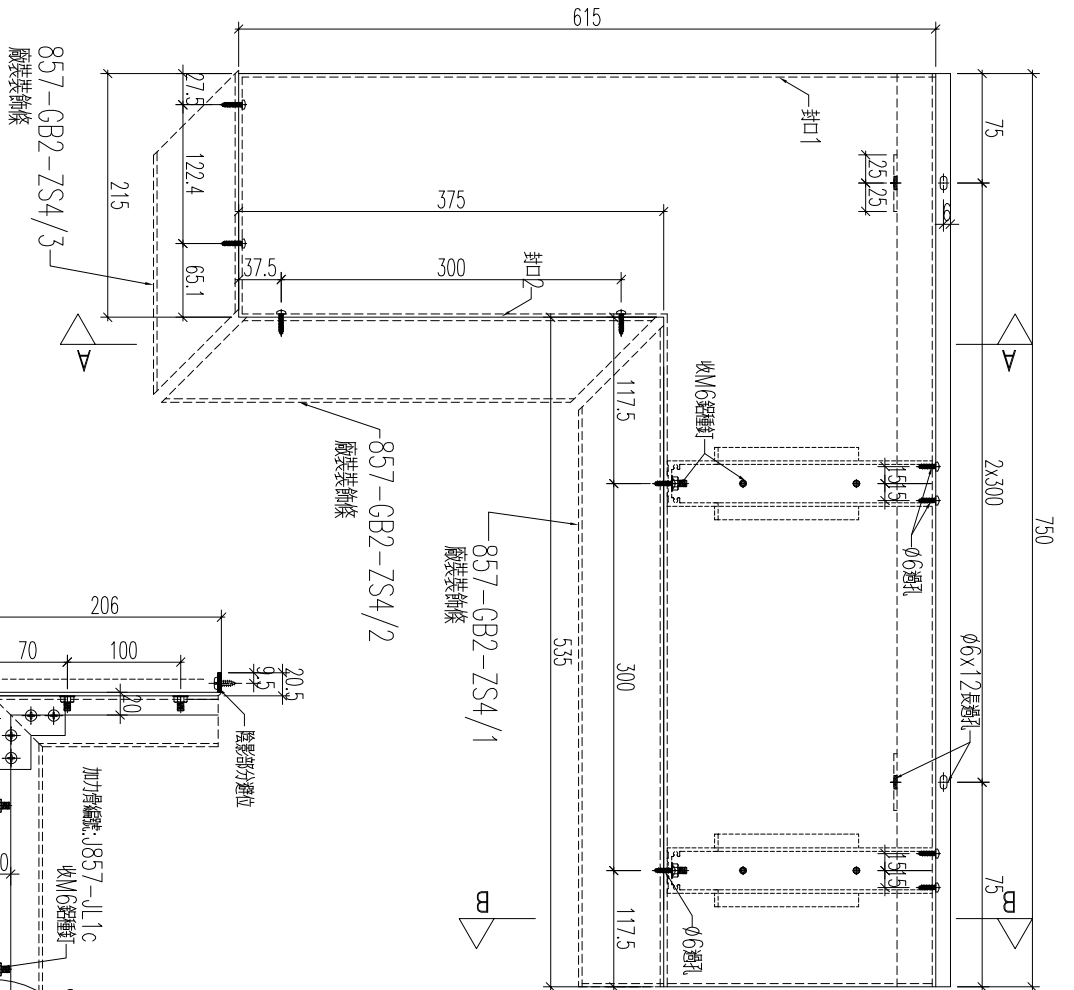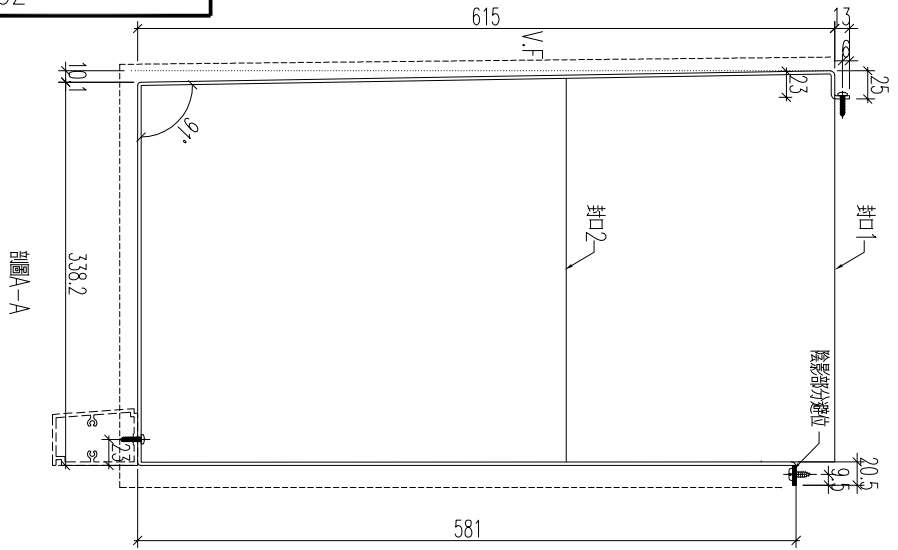


加工数量: 1

180

座數	T6
----	----


名稱	鋁板加工圖	制圖	黃漢卿	2022.12.2	修改	
材料	3mm厚板	復核	王禮秋	2022.12.2	日期	
顏色	銅色(AL1)	批准			圖號	857-GB2-AP4

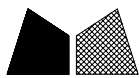

美特鋁質 有限公司  
MIDI Aluminium Fabricator Ltd.

工程號	J857	地盤	啓德6552
-----	------	----	--------

新增

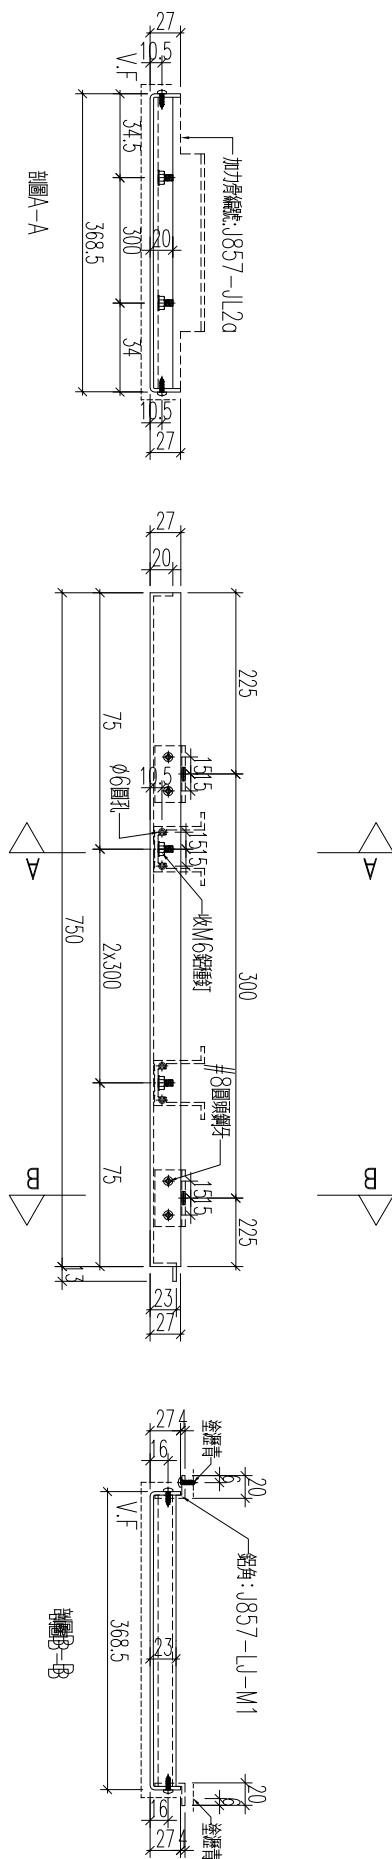

加工数量: 1

181  
T6  
座數

名稱	鋁板加工圖	制圖	黃漢卿	2022.12.2	修改	A		
材料	3mm厚板	復核	王禮秋	2022.12.2	日期	3.19		
顏色	銅色(AL1)	批准			圖號	857-GB2-AP4a		





美特鋁質有限公司  
MIDI Aluminium Fabricator Ltd.




工程號

J857

地盤

啓德6552


新增

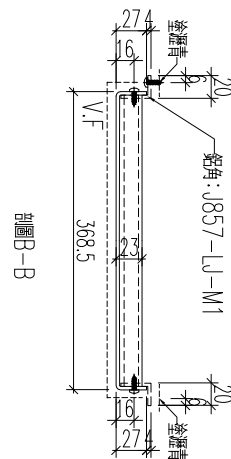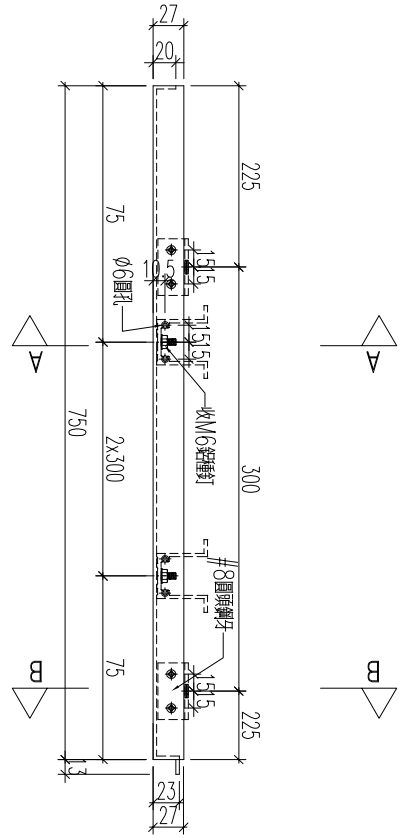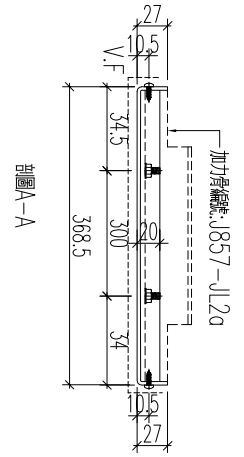

加工数量: 1

183  
座數  
T2

名稱	鋁板加工圖	制圖	黃漢卿	2022.12.2	修改		
材料	3mm厚板	復核	王禮秋	2022.12.2	日期		
顏色	銅色(AL1)	批准			圖號	857-GB3-AP35a	

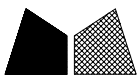

美特鋁質 有限公司  
MIDI Aluminium Fabricator Ltd.




工程號

J857

地盤

啓德6552

編號	數量	長度	N	A	M	B	距離
857-GB2-AP27	1	1650	4x300	225	5x300	75	16

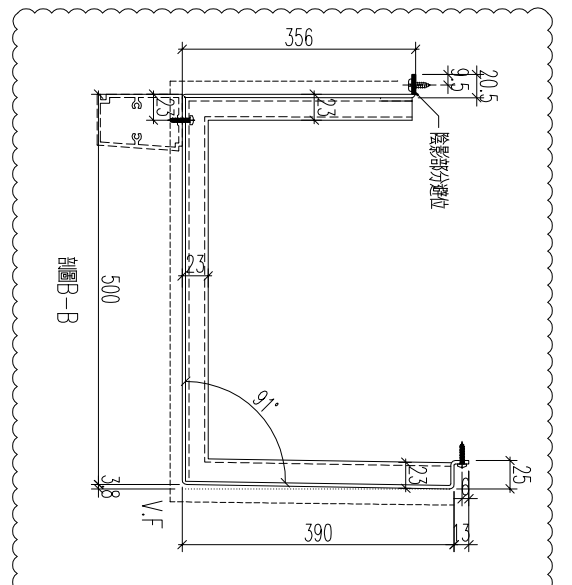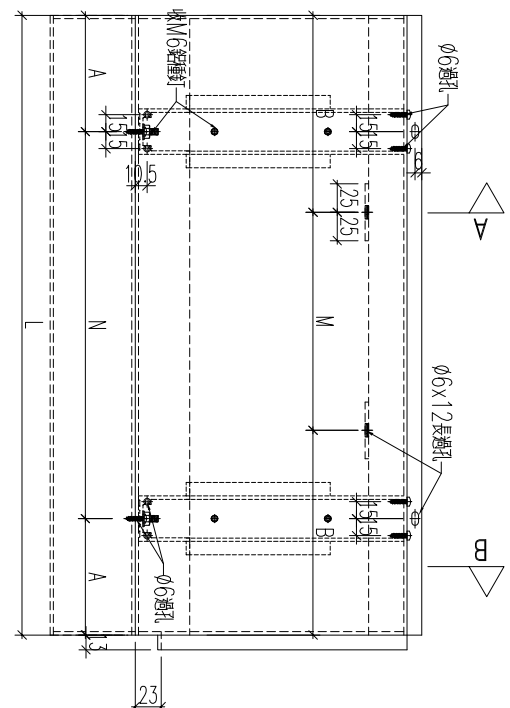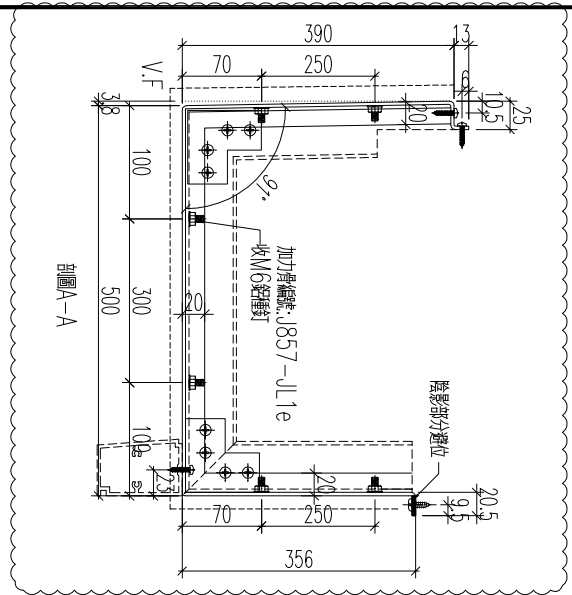

184




名稱	鋁板加工圖	制圖	黃漢卿	2022.12.2	修改	A
材料	3mm厚板	復核	王禮秋	2022.12.2	日期	2.23
顏色	銅色(AL1)	批准			圖號	857-GB2-AP27



美特鋁質 有限公司  
MIDI Aluminium Fabricator Ltd.

工程號 J857 地盤 啓德6552

編號	數量	長度	M	B	N	A	距離
857-GB2-AP27a	1	1650	4x300	225	5x300	75	16

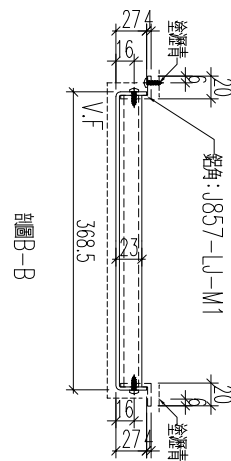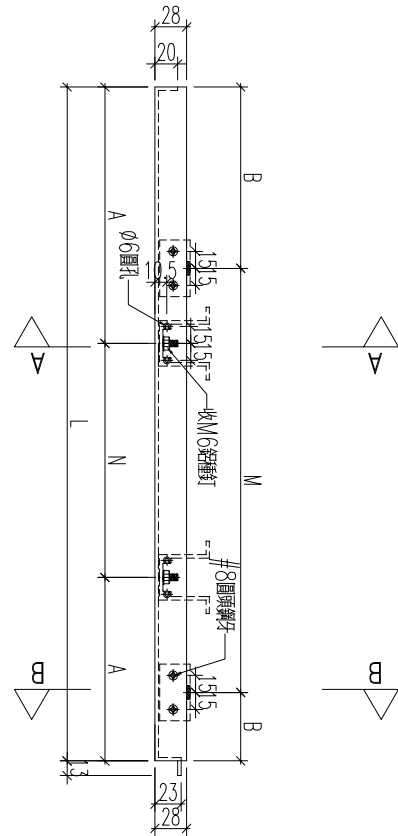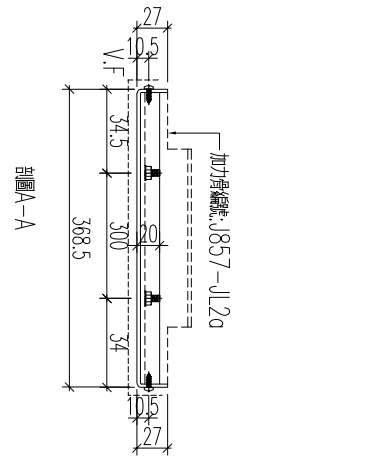

185

名稱	鋁板加工圖	制圖	黃漢卿	2022.12.2	修改	A	
材料	3mm厚鋁板	復核	王禮秋	2022.12.2	日期	2.23	
顏色	深灰色(AL2)	批准			圖號	857-GB2-AP27a	








新增

工程號 J857 地盤 啓德6552

編號	數量	長度	M	B	N	A	座數
857-GB3-AP15a	1	1650	4x300	225	5x300	75	T3
857-GB4-AP45a	1	905	2x250	202.5	3x250	77.5	T1

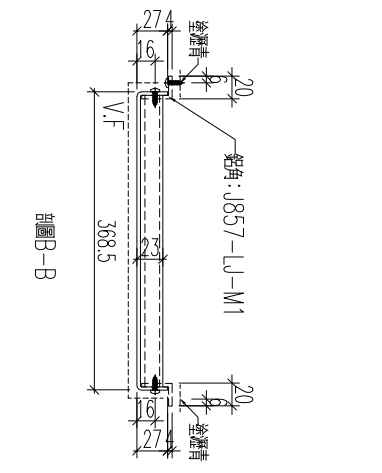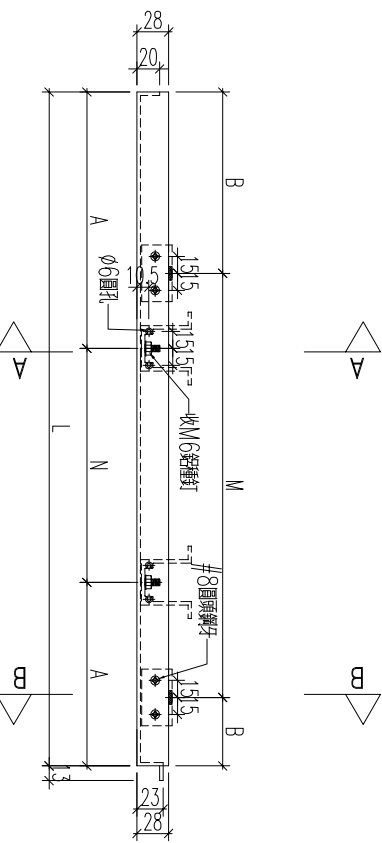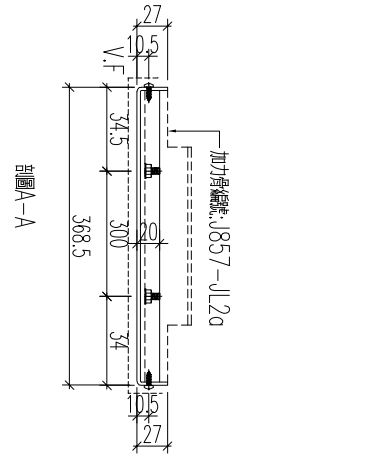

加工數量: 1

187

名稱	鋁板加工圖	制圖	黃漢卿	2022.12.2	修改		
材料	3mm厚鋁板	復核	王禮秋	2022.12.2	日期		
顏色	深灰色(AL2)	批准			圖號	857-GB3-AP15a	









新增


工程號	J857	地盤	啓德6552
-----	------	----	--------

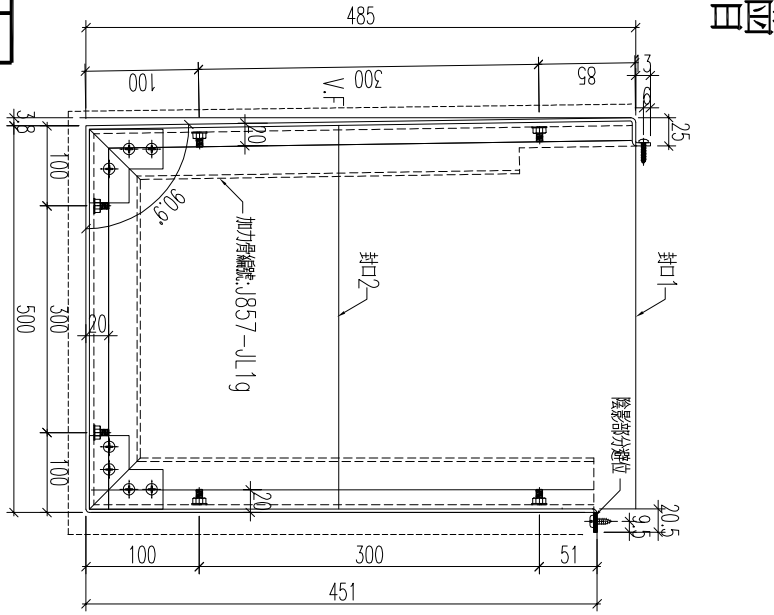

圖A-A

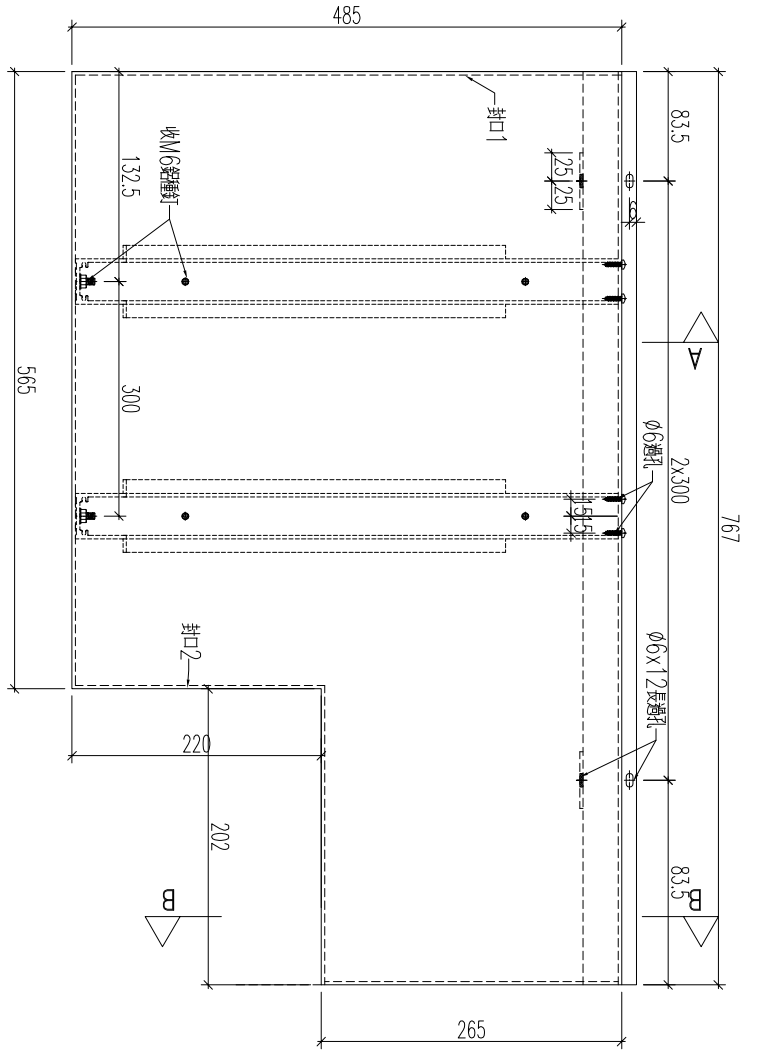

圖B-B

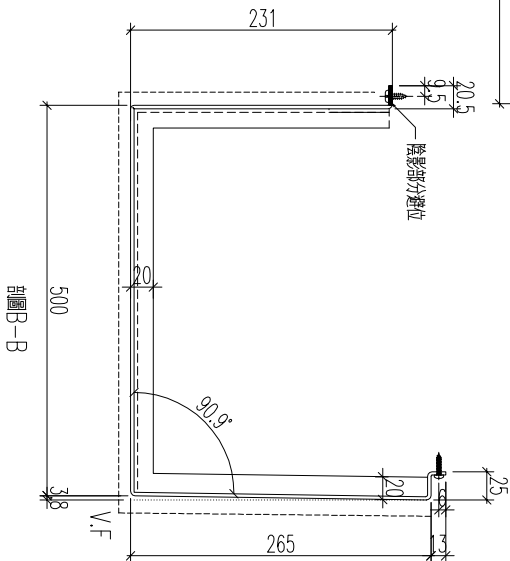

圖B-B


需地盘複尺后才能加工

料號	數量	廠數
857-GB2-AP36	1	15

190

名稱	鋁板加工圖	制圖	黃漢卿	2022.12.2	修改	
材料	3mm厚鋁板	復核	王禮秋	2022.12.2	日期	
顏色	銅色(AL1)	批准			圖號	857-GB2-AP36



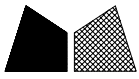

美特鋁質 有限公司  
MIDI Aluminium Fabricator Ltd.

工程號

J857

地盤

啓德6552

繪號





857-GB2-AP37

數量

1

版數

T5

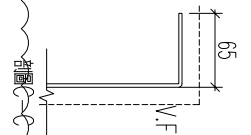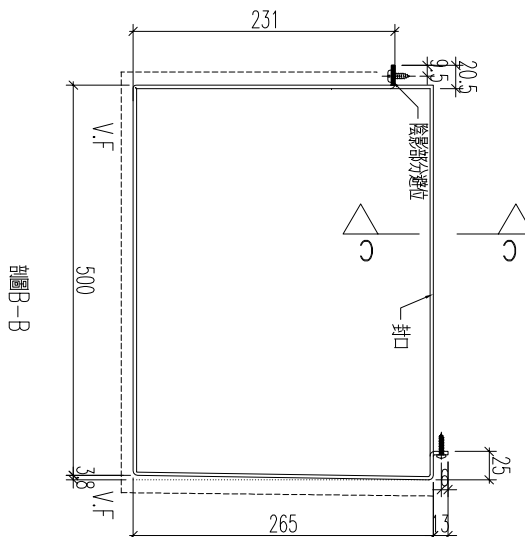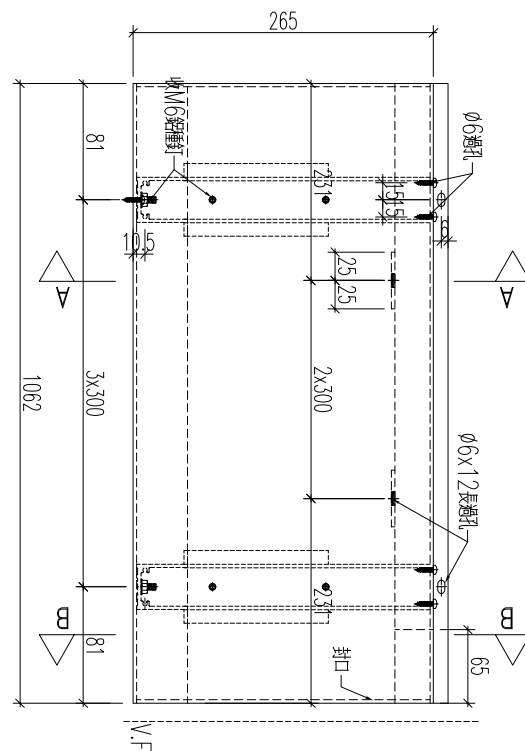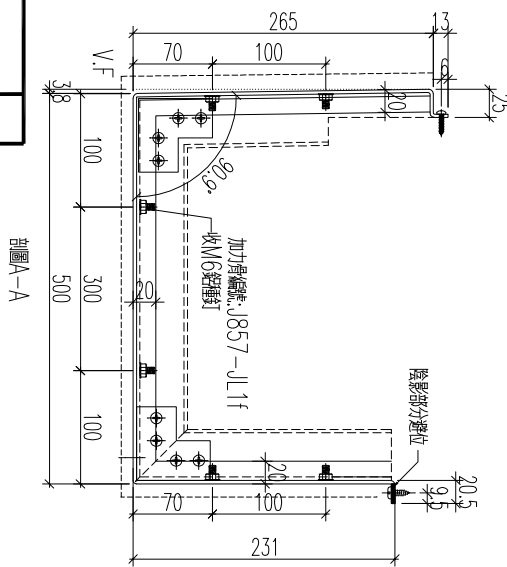

圖A-A

圖B-B

圖C-C

192


名稱	鋁板加工圖	制圖	黃漢卿	2022.12.2	修改	A
材料	3mm厚鋁板	復核	王禮秋	2022.12.2	日期	2.23
顏色	銅色(AL1)	批准			圖號	857-GB2-AP37



美特鋁質 有限公司  
MIDI Aluminium Fabricator Ltd.

工程號 J857 地盤 啓德6552

編號	數量										版數
857-GB2-AP37a	1										T5

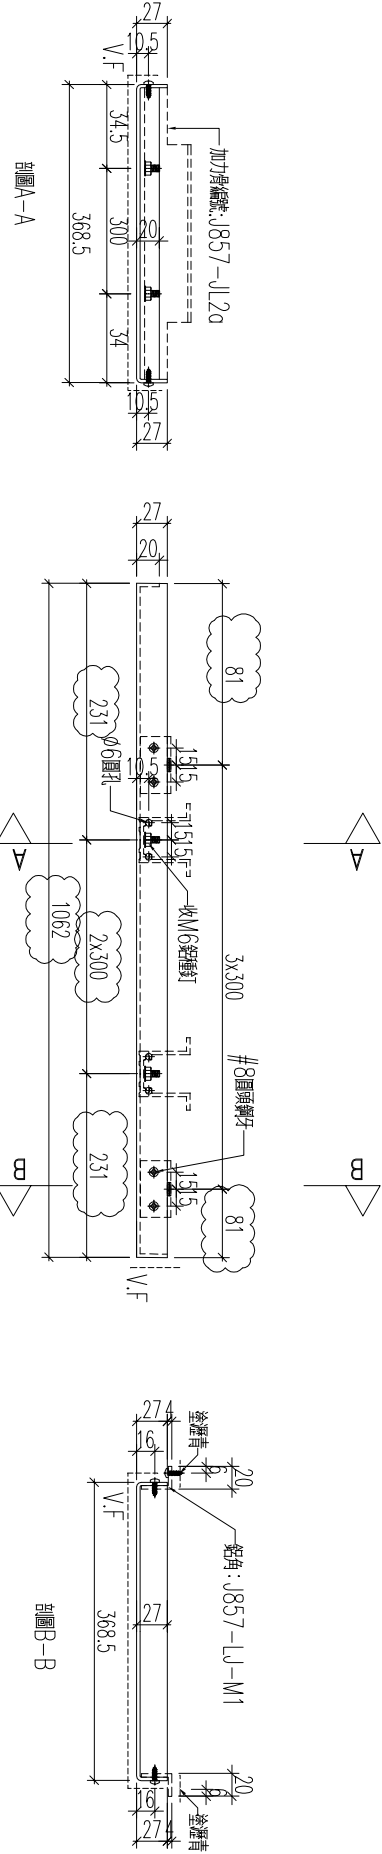

193

名稱	鋁板加工圖	制圖	黃漢卿	2022.12.2	修改	A		
材料	3mm厚鋁板	復核	王禮秋	2022.12.2	日期	2.23		
顏色	深灰色(AL2)	批准			圖號	857-GB2-AP37a		



美特鋁質 有限公司  
MIDI Aluminium Fabricator Ltd.

工程號

J857

地盤

啓德6552


料號  
857-GB3-AP5

數量


1

版數  
T5


圖B-B

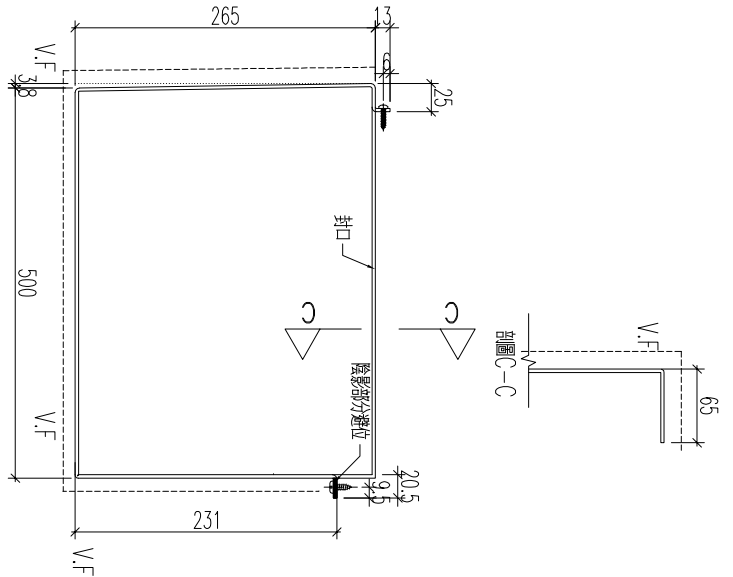

圖A-A

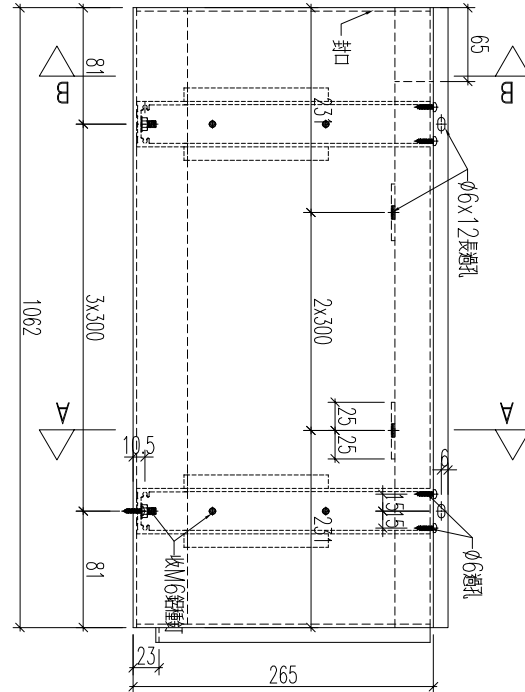


圖A-A

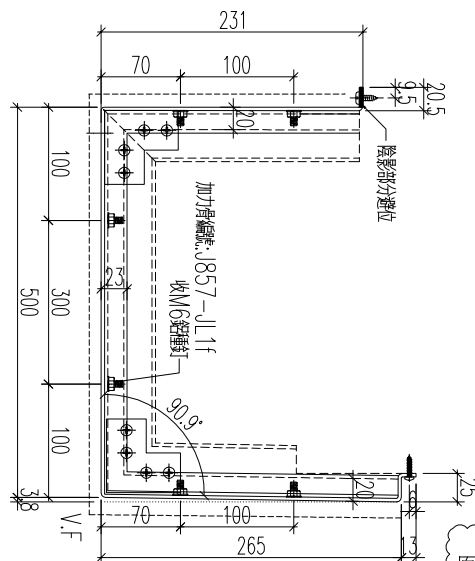

原編號: 857-GB2-AP37

194




名稱	鋁板加工圖	制圖	黃漢卿	2022.12.2	修改	A	B
材料	3mm厚鋁板	復核	王禮秋	2022.12.2	日期	2.23	3.20
顏色	銅色(AL1)	批准			圖號	857-GB3-AP5	

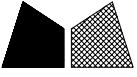

美特鋁質 有限公司  
MIDI Aluminium Fabricator Ltd.

工程號	J857	地盤	啓德6552
-----	------	----	--------

料號	數量	廠數
857-GB3-AP5a	1	15

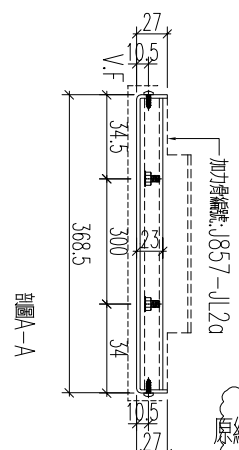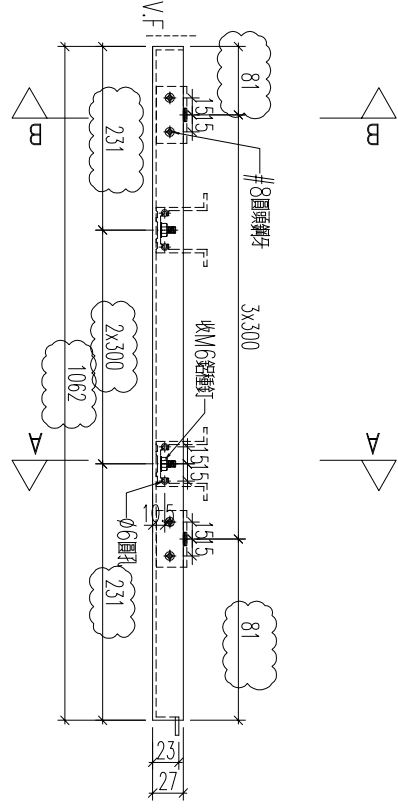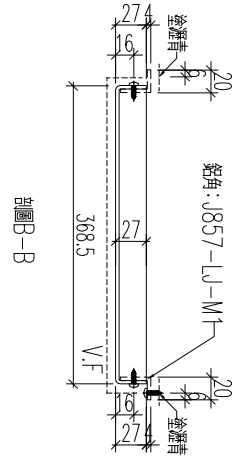

原編號: 857-GB2-AP37a

195




名稱	鋁板加工圖	制圖	黃漢卿	2022.12.2	修改	A	B
材料	3mm厚鋁板	復核	王禮秋	2022.12.2	日期	2.23	3.20
顏色	深灰色(AL2)	批准			圖號	857-GB3-AP5a	



工程號	J857	地盤	啓德6552
-----	------	----	--------

新增


料號	數量	廠數
857-GB3-AP6	1	15

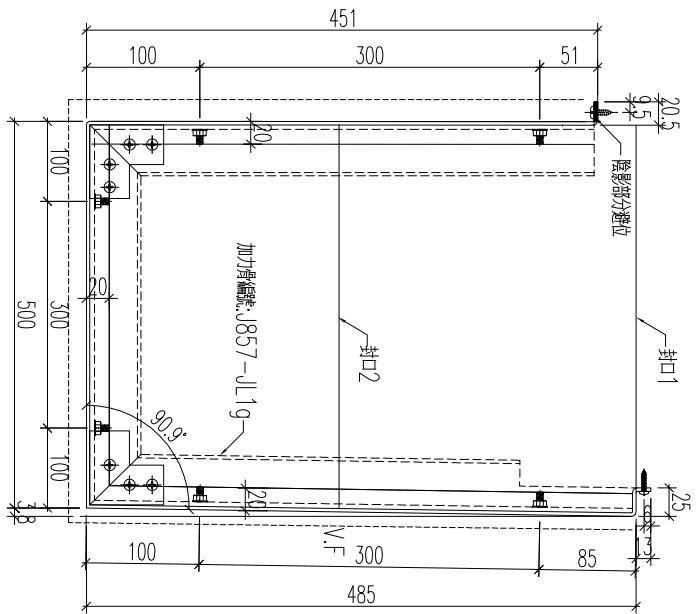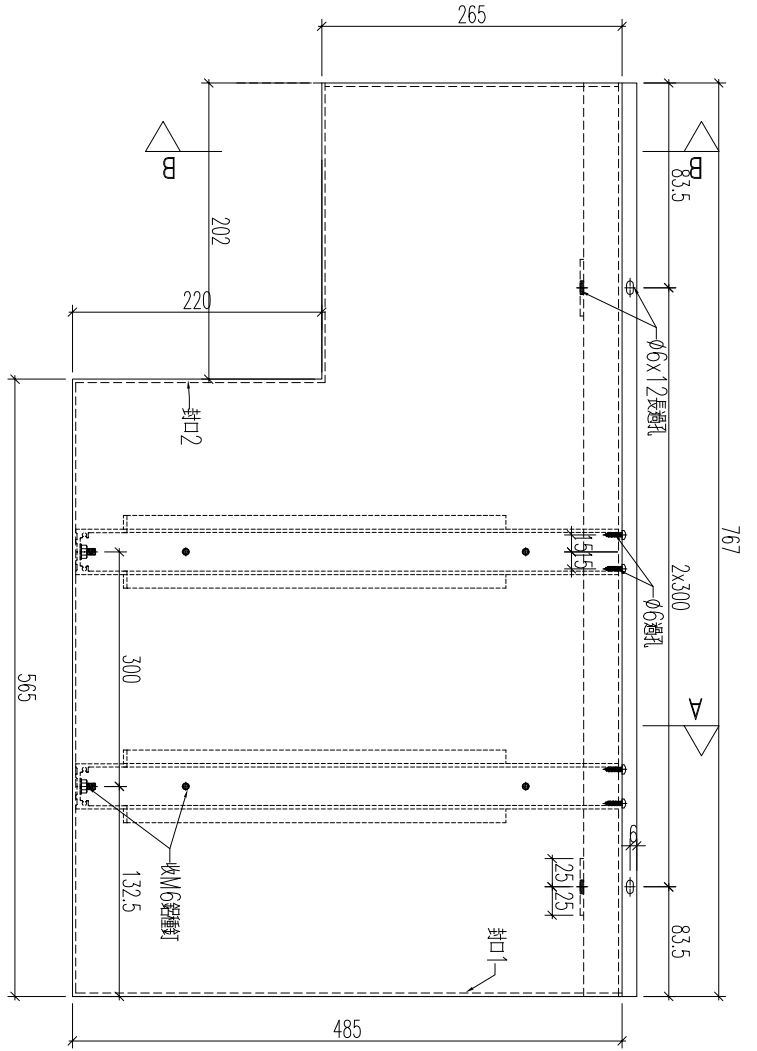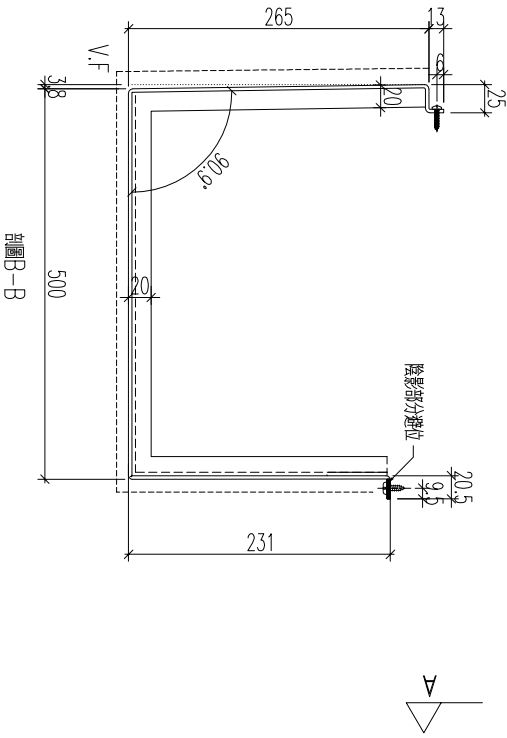

需地盘複尺后才能加工

196

名稱	鋁板加工圖	制圖	黃漢卿	2022.12.2	修改	
材料	3mm厚鋁板	復核	王禮秋	2022.12.2	日期	
顏色	銅色(AL1)	批准			圖號	857-GB3-AP6

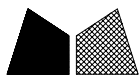

美特鋁質 有限公司  
MIDI Aluminium Fabricator Ltd.

工程號




J857

地盤

啓德6552

編號	數量	長度	M	B	N	A	座數
857-GB3-AP6a	1	767	300	233.5	2x300	83.5	15

新增

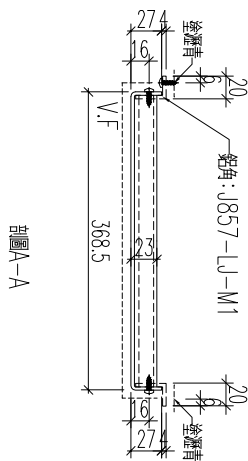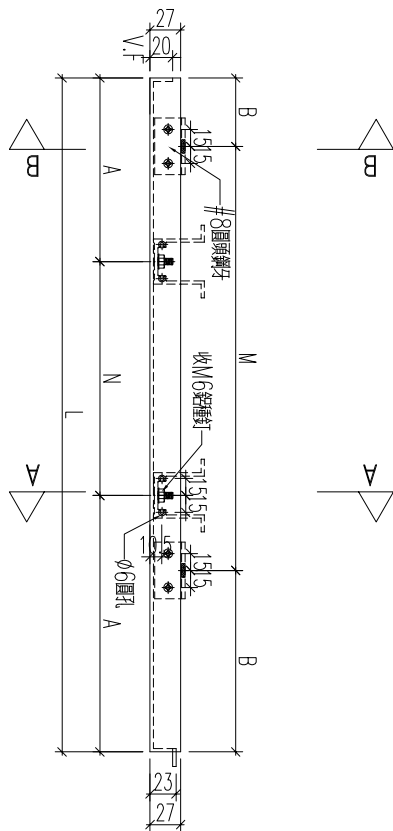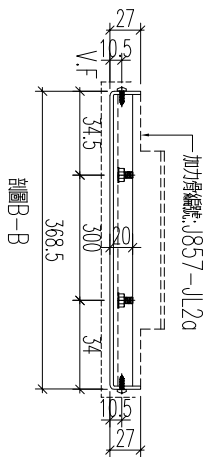

197




名稱	鋁板加工圖	制圖	黃漢卿	2022.12.2	修改		
材料	3mm厚鋁板	復核	王禮秋	2022.12.2	日期		
顏色	深灰色(AL2)	批准			圖號	857-GB3-AP6	



工程號	J857	地盤	啓德6552
-----	------	----	--------


料號	數量	廠數
857-GB5-AP2	1	T1

新增

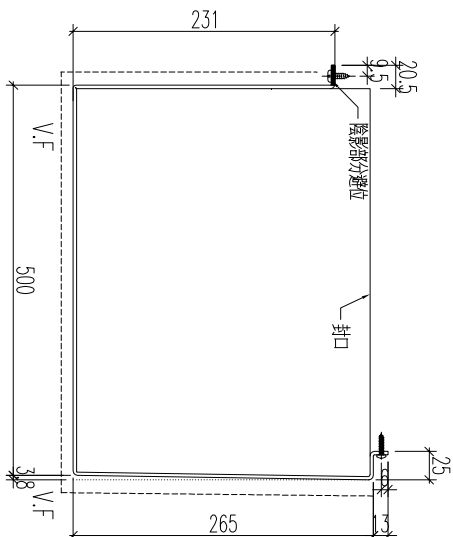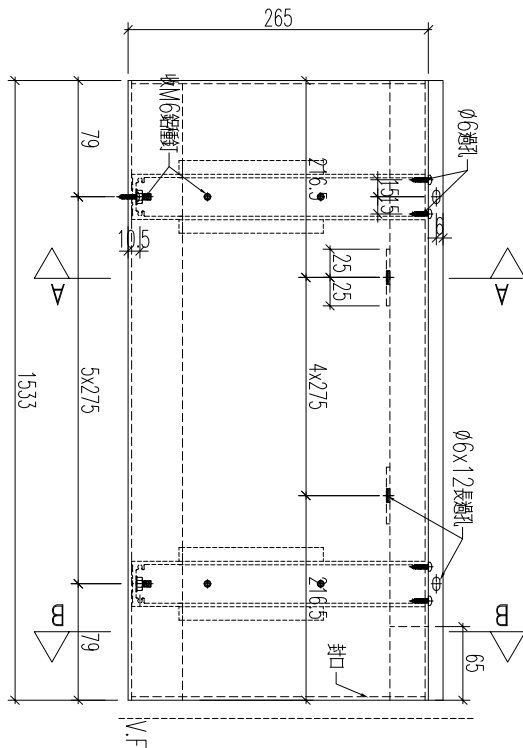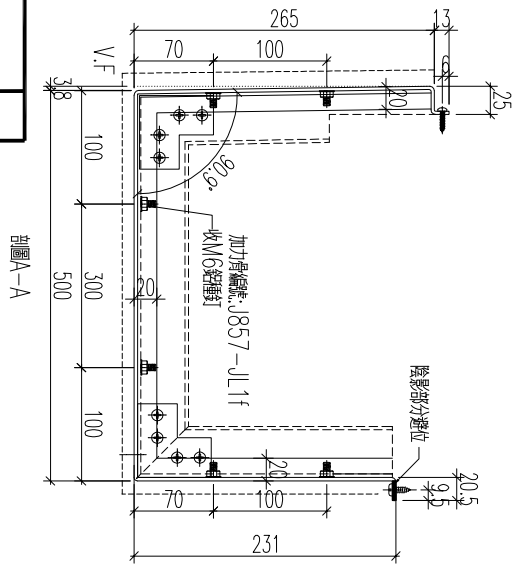

198

名稱	鋁板加工圖	制圖	黃漢卿	2022.12.2	修改		
材料	3mm厚鋁板	復核	王禮秋	2022.12.2	日期		
顏色	銅色(AL1)	批准			圖號	857-GB5-AP2	

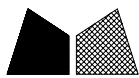

美特鋁質 有限公司  
MIDI Aluminium Fabricator Ltd.

工程號

J857

地盤

啓德6552

編號  
857-GB5-AP2a




數量

1

版數

T1

新增

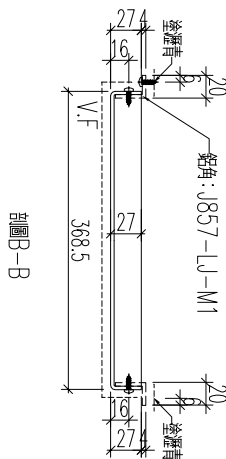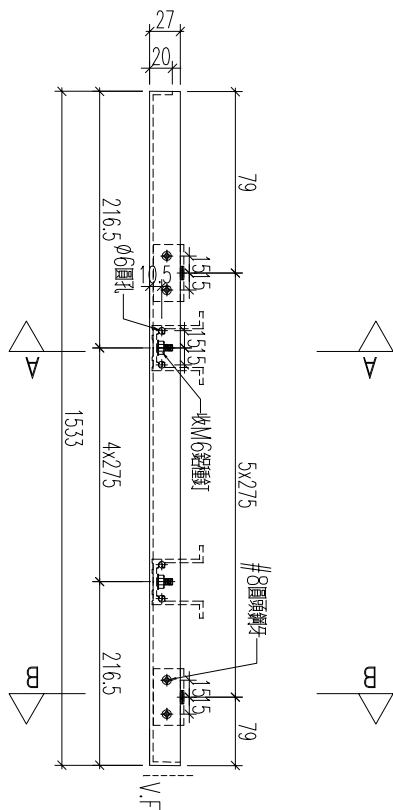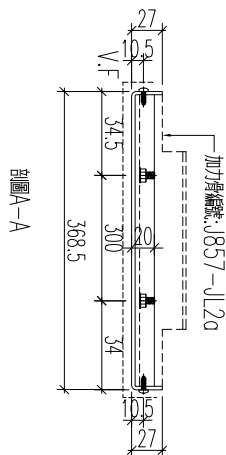

199



名稱	鋁板加工圖	制圖	黃漢卿	2022.12.2	修改		
材料	3mm厚鋁板	復核	王禮秋	2022.12.2	日期		
顏色	深灰色(AL2)	批准			圖號	857-GB5-AP2a	



美特鋁質 有限公司  
MIDI Aluminium Fabricator Ltd.


工程號	J857	地盤	啓德6552
-----	------	----	--------

数量	座数
1	T1
1	T3
1	T5
1	T7

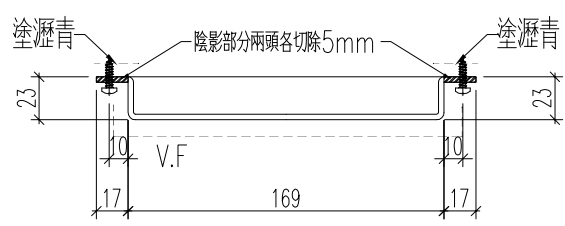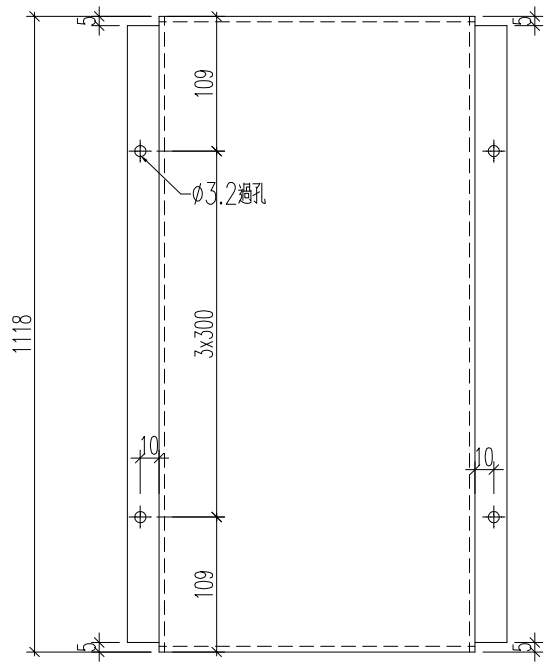

200


名稱	鋁板加工圖	制圖	黃漢卿	2022.12.2	修改		
材料	3mm厚板	復核	王禮秋	2022.12.2	日期		
顏色	深灰色(AL2)	批准			圖號	857-LH-V1	

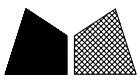


美特鋁質 有限公司  
MIDI Aluminium Fabricator Ltd.

工程號	J857	地盤	啓德6552
-----	------	----	--------

数量	座数
1	T1
1	T3
1	T5
1	T7

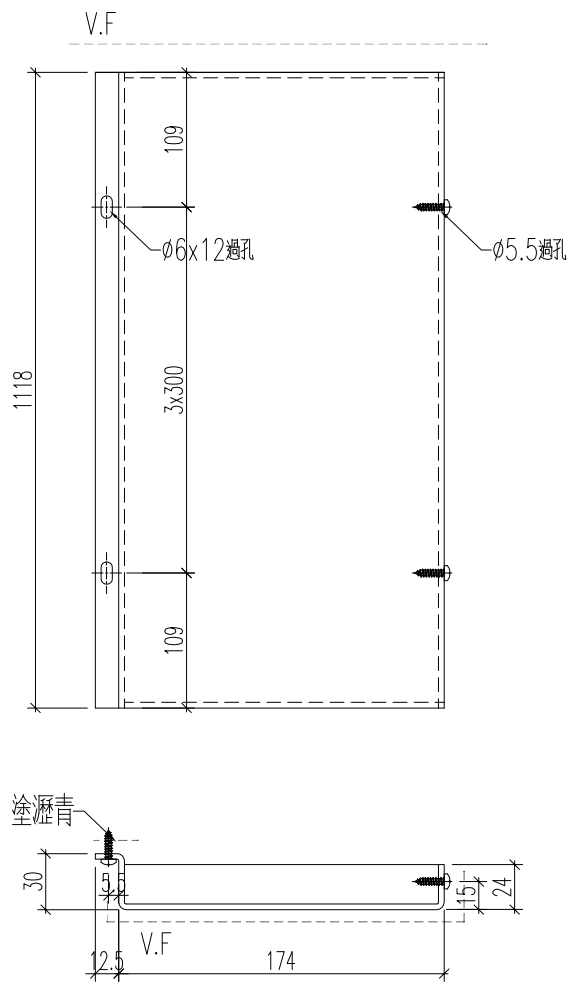



名稱	鋁板加工圖	制圖	黃漢卿	2022.12.2	修改			
材料	3mm厚板	復核	王禮秋	2022.12.2	日期			
顏色	深灰色(AL2)	批准			圖號	857-LH-V2		

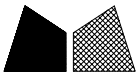


美特鋁質 有限公司  
MIDI Aluminium Fabricator Ltd.

工程號	J857	地盤	啓德6552
-----	------	----	--------

数量	座数
1	T1
1	T3
1	T5
1	T7

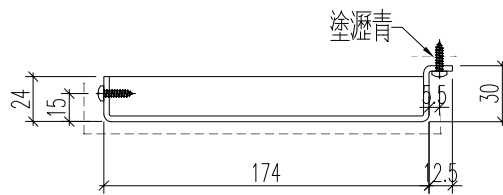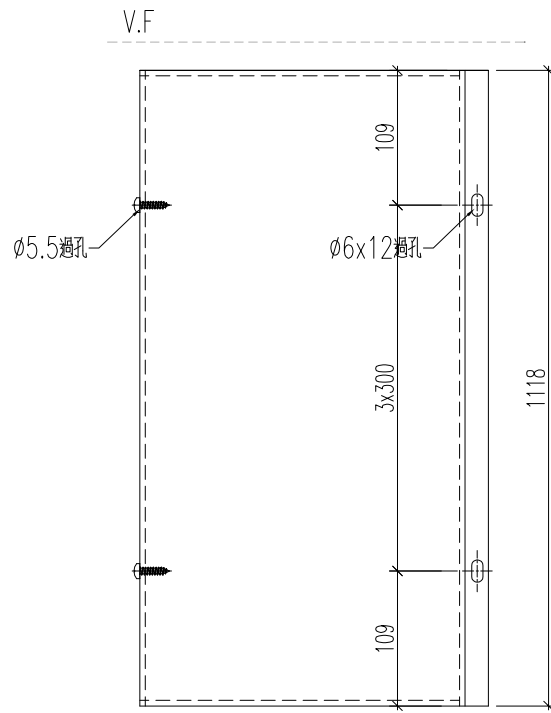



名稱	鋁板加工圖	制圖	黃漢卿	2022.12.2	修改		
材料	3mm厚板	復核	王禮秋	2022.12.2	日期		
顏色	深灰色(AL2)	批准			圖號	857-LH-V3	

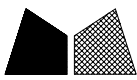

美特鋁質 有限公司  
MIDI Aluminium Fabricator Ltd.

工程號	J857	地盤	啓德6552
-----	------	----	--------

数量	座数
1	T1
1	T3
1	T5
1	T7

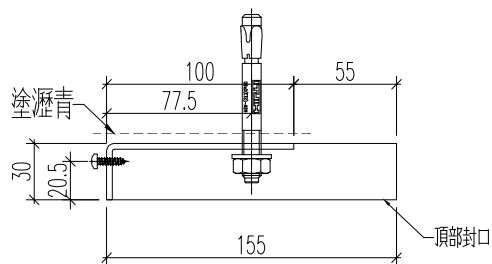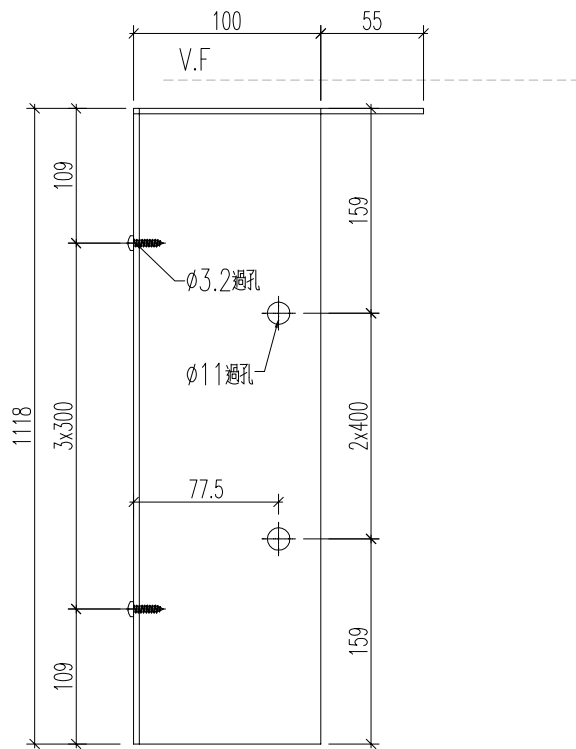

名稱	鋁板加工圖	制圖	黃漢卿	2022.12.2	修改			
材料	3mm厚鋁板	復核	王禮秋	2022.12.2	日期			
顏色	MILL	批准			圖號	857-LH-V4		



美特鋁質 有限公司  
MIDI Aluminium Fabricator Ltd.

工程號

J857

地盤

啓德6552

数量

座数

1

T1

1


T3

1

T5

1

T7

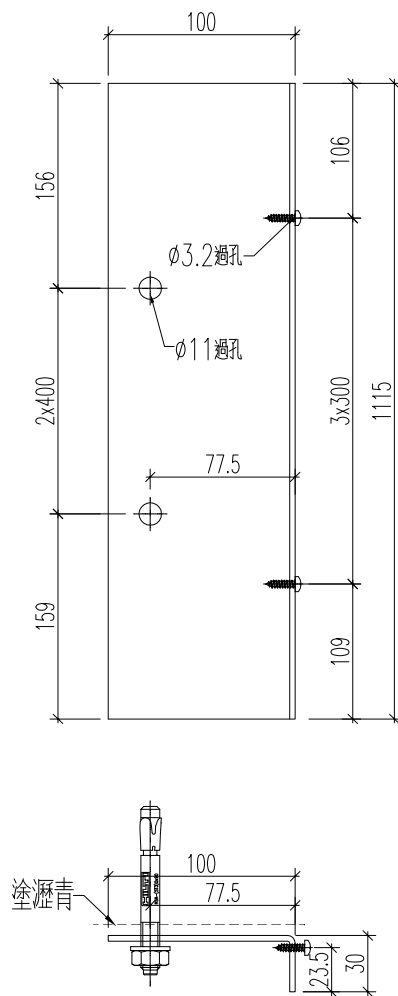



名稱	鋁板加工圖	制圖	黃漢卿	2022.12.2	修改		
材料	3mm厚板	復核	王禮秋	2022.12.2	日期		
顏色	MILL	批准			圖號	857-LH-V5	



美特鋁質 有限公司  
MIDI Aluminium Fabricator Ltd.

加工數量：1件  
座數：17

工程號	J857	地盤	啓德6552
-----	------	----	--------

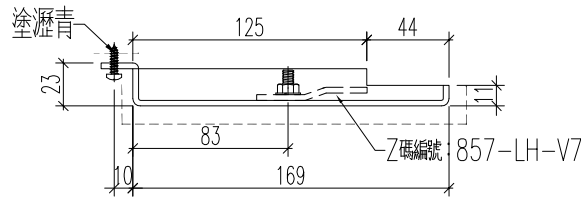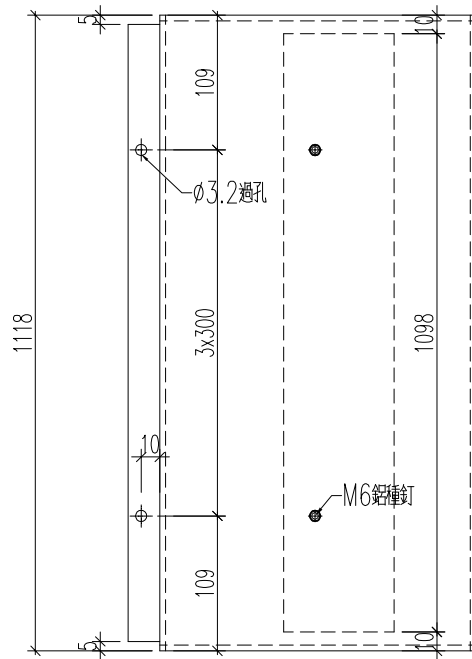

205



名稱	鋁板加工圖	制圖	黃漢卿	2022.12.2	修改			
材料	3mm厚板	復核	王禮秋	2022.12.2	日期			
顏色	深灰色(AL2)	批准			圖號	857-LH-V6		



美特鋁質 有限公司  
MIDI Aluminium Fabricator Ltd.

加工數量：1件  
座數：T7

工程號	J857	地盤	啓德6552
-----	------	----	--------

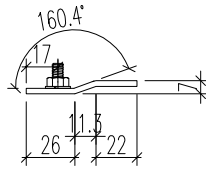
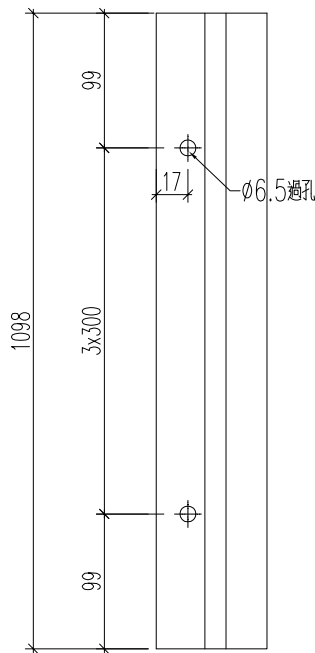


206

名稱	鋁板加工圖	制圖	黃漢卿	2022.12.2	修改			
材料	3mm厚板	復核	王禮秋	2022.12.2	日期			
顏色	MILL	批准			圖號	857-LH-V7		



工程號	J857	地盤	啓德6552
-----	------	----	--------

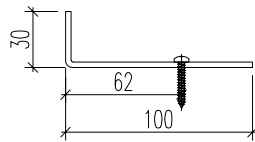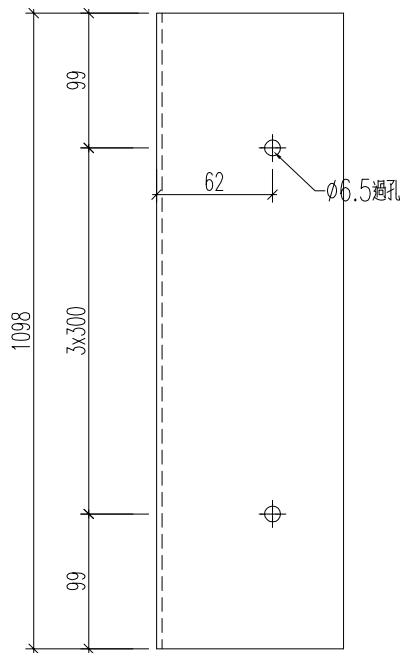

名稱	鋁板加工圖	制圖	黃漢卿	2022.12.2	修改			
材料	3mm厚板	復核	王禮秋	2022.12.2	日期			
顏色	MILL	批准			圖號	857-LH-V8		




工程號

J857

地盤

啓德6552

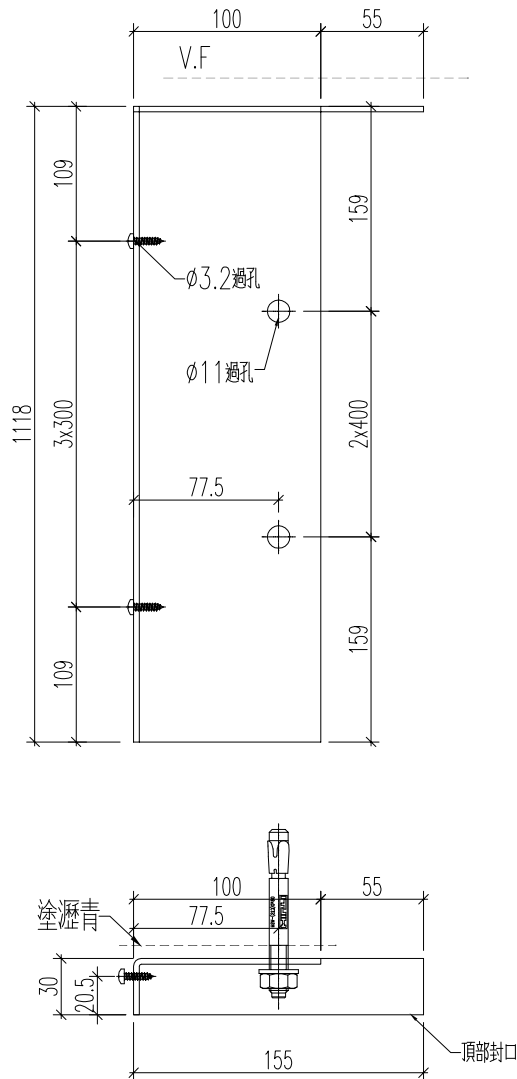



名稱	鋁板加工圖	制圖	黃漢卿	2022.12.2	修改			
材料	3mm厚板	復核	王禮秋	2022.12.2	日期			
顏色	深灰色(AL2)	批准			圖號	857-LH-V9		



美特鋁質 有限公司  
MIDI Aluminium Fabricator Ltd.


加工數量：1件  
座數：17

工程號	J857	地盤	啓德6552
-----	------	----	--------

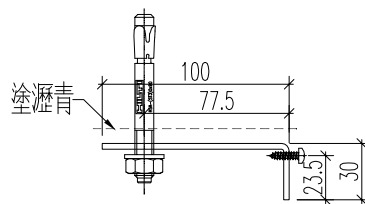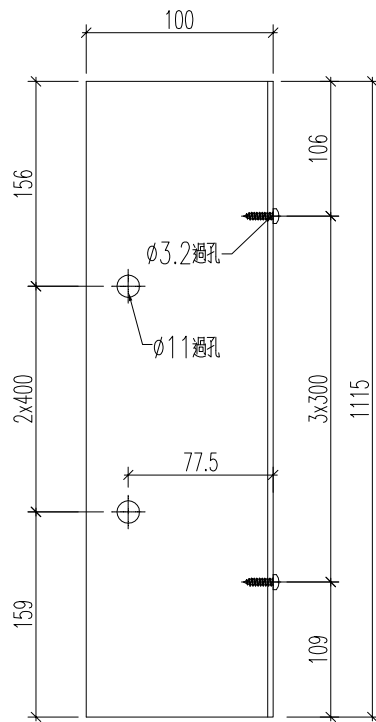

209

名稱	鋁板加工圖	制圖	黃漢卿	2022.12.2	修改			
材料	3mm厚板	復核	王禮秋	2022.12.2	日期			
顏色	MILL	批准			圖號	857-LH-V10		


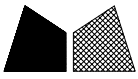


工程號


J857

地盤


啓德6552

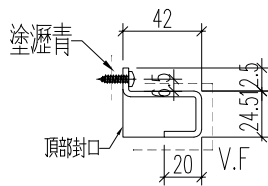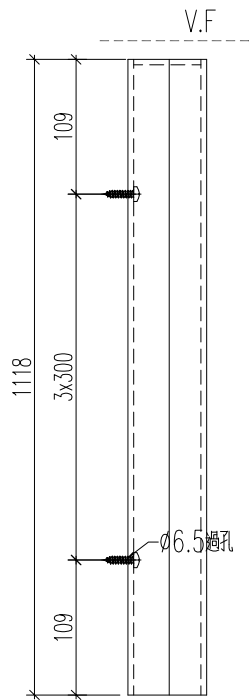

名稱	鋁板加工圖	制圖	黃漢卿	2022.12.2	修改			
材料	3mm厚板	復核	王禮秋	2022.12.2	日期			
顏色	深灰色(AL2)	批准			圖號	857-LH-V11		

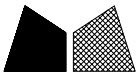

工程號	J857	地盤	啓德6552
-----	------	----	--------

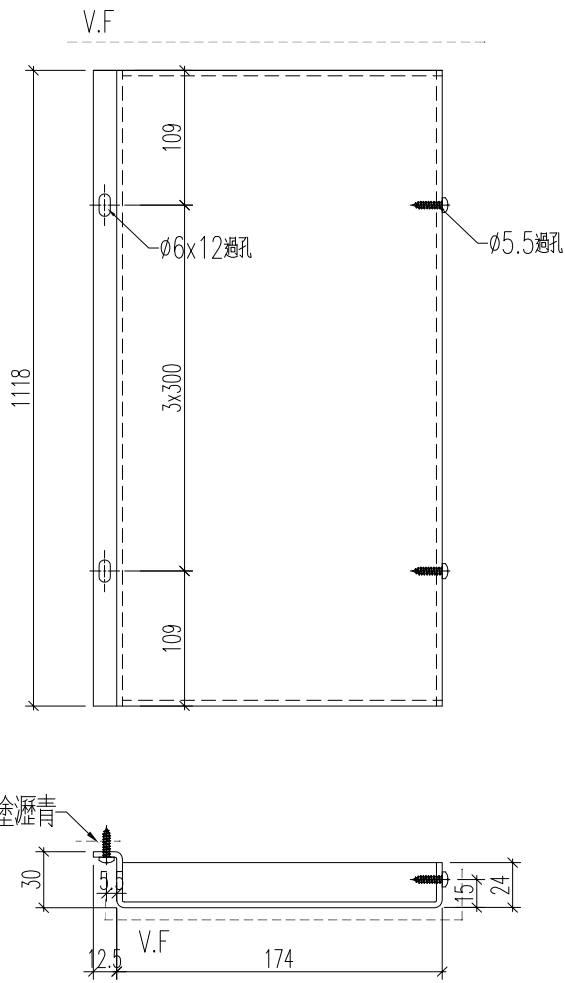



名稱	鋁板加工圖	制圖	黃漢卿	2022.12.2	修改			
材料	3mm厚板	復核	王禮秋	2022.12.2	日期			
顏色	深灰色(AL2)	批准			圖號	857-LH-V12		




美特鋁質 有限公司  
MIDI Aluminium Fabricator Ltd.

加工數量：1件  
座數：T2

工程號	J857	地盤	啓德6552
-----	------	----	--------

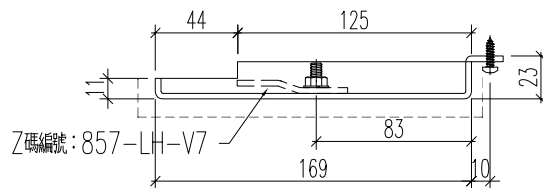
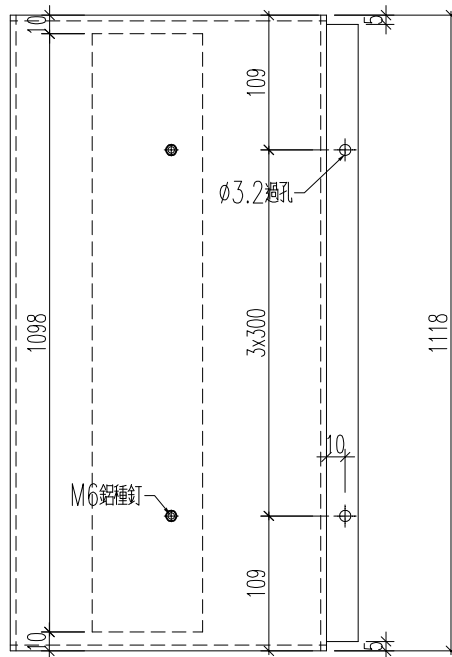


名稱	鋁板加工圖	制圖	黃漢卿	2022.12.2	修改			
材料	3mm厚板	復核	王禮秋	2022.12.2	日期			
顏色	深灰色(AL2)	批准			圖號	857-LH-V6R		

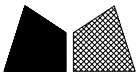


加工數量：1件  
座數：T2

工程號	J857	地盤	啓德6552
-----	------	----	--------

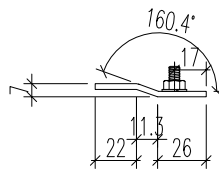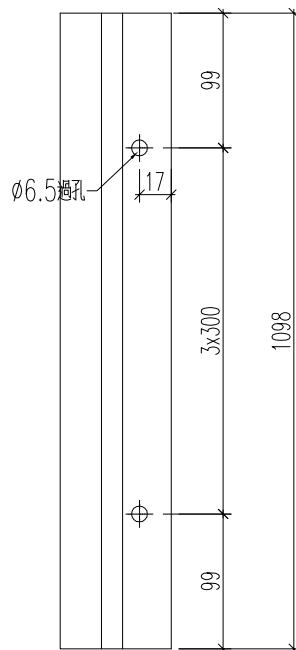

213



名稱	鋁板加工圖	制圖	黃漢卿	2022.12.2	修改			
材料	3mm厚板	復核	王禮秋	2022.12.2	日期			
顏色	MILL	批准			圖號	857-LH-V7R		

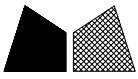

美特鋁質 有限公司  
MIDI Aluminium Fabricator Ltd.

加工數量：1件  
座數：T2

工程號	J857	地盤	啓德6552
-----	------	----	--------

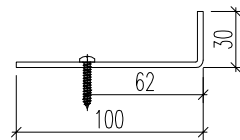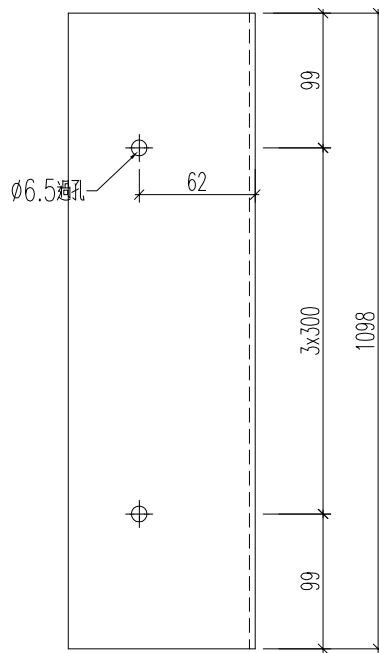

214

名稱	鋁板加工圖	制圖	黃漢卿	2022.12.2	修改			
材料	3mm厚板	復核	王禮秋	2022.12.2	日期			
顏色	MILL	批准			圖號	857-LH-V8R		





工程號


J857

地盤

啓德6552

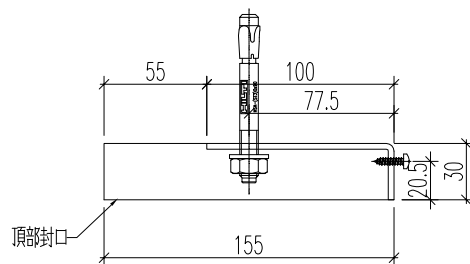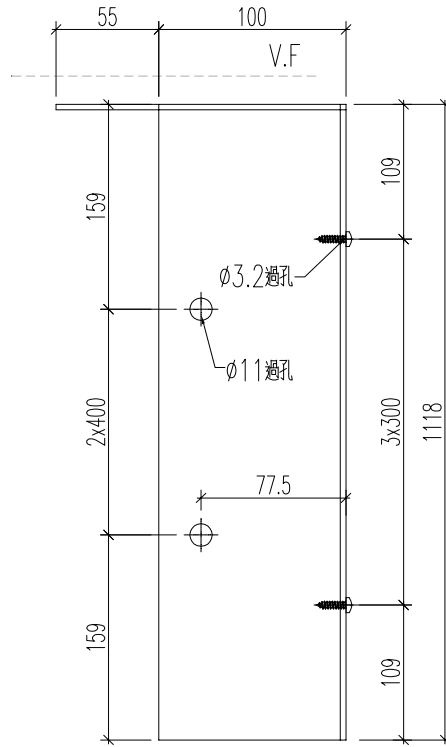



名稱	鋁板加工圖	制圖	黃漢卿	2022.12.2	修改			
材料	3mm厚板	復核	王禮秋	2022.12.2	日期			
顏色	深灰色(AL2)	批准			圖號	857-LH-V9R		

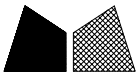

美特鋁質 有限公司  
MIDI Aluminium Fabricator Ltd.


加工數量：1件  
座數：T2

工程號	J857	地盤	啓德6552
-----	------	----	--------

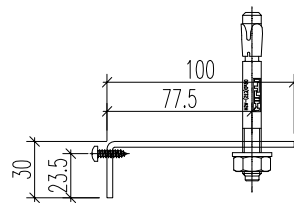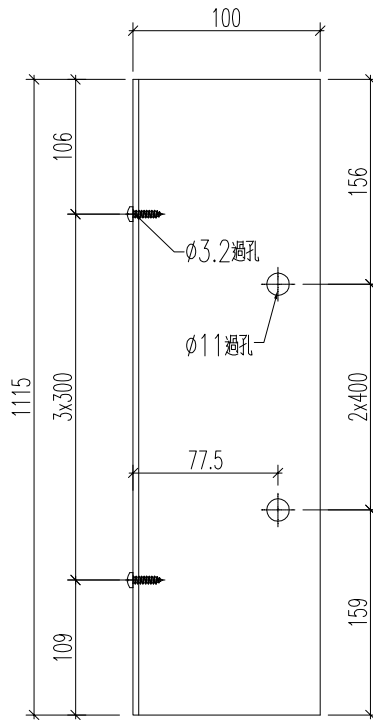

216

名稱	鋁板加工圖	制圖	黃漢卿	2022.12.2	修改			
材料	3mm厚板	復核	王禮秋	2022.12.2	日期			
顏色	MILL	批准			圖號	857-LH-V10R		

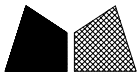

美特鋁質 有限公司  
MIDI Aluminium Fabricator Ltd.



加工數量：1件  
座數：T2

工程號

J857


地盤

啓德6552

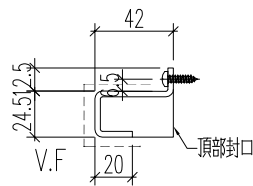
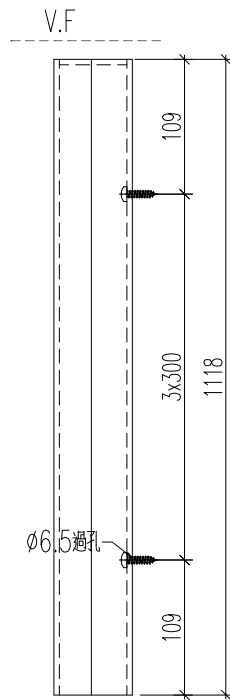


217


名稱	鋁板加工圖	制圖	黃漢卿	2022.12.2	修改			
材料	3mm厚板	復核	王禮秋	2022.12.2	日期			
顏色	深灰色(AL2)	批准			圖號	857-LH-V11R		

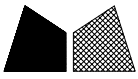

工程號	J857	地盤	啓德6552
-----	------	----	--------

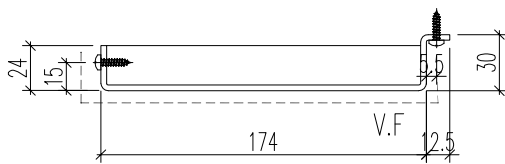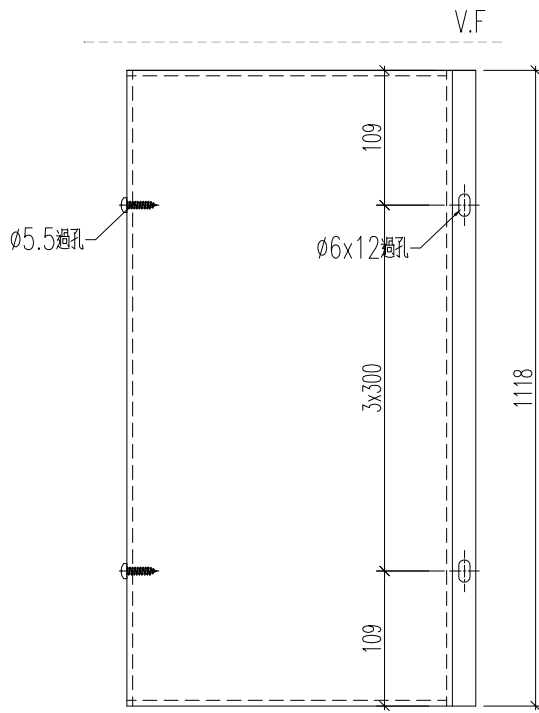

名稱	鋁板加工圖	制圖	黃漢卿	2022.12.2	修改		
材料	3mm厚板	復核	王禮秋	2022.12.2	日期		
顏色	深灰色(AL2)	批准			圖號	857-LH-V12R	

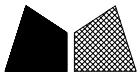

美特鋁質 有限公司  
MIDI Aluminium Fabricator Ltd.

数量

座数

1

T2

1

T3

1



T6

工程號

J857

地盤

啓德6552

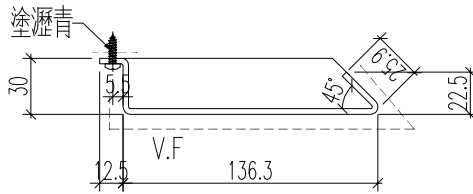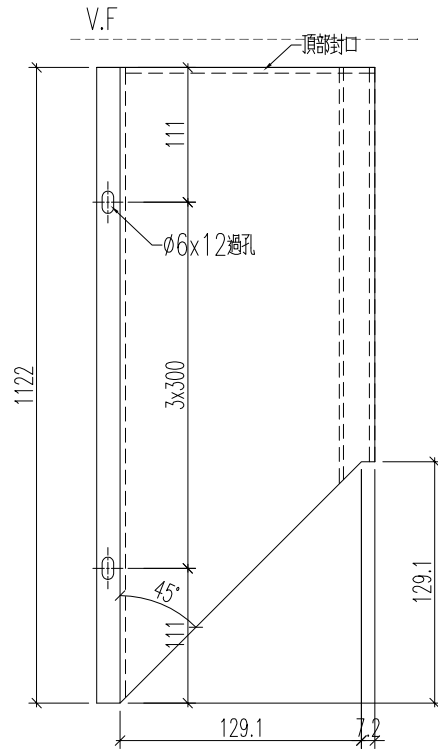

名稱	鋁板加工圖	制圖	黃漢卿	2022.12.2	修改			
材料	3mm厚板	復核	王禮秋	2022.12.2	日期			
顏色	深灰色(AL2)	批准			圖號	857-LH-V13		



美特鋁質 有限公司  
MIDI Aluminium Fabricator Ltd.

数量

座数

1

T2

1

T3

1


T6

工程號

J857

地盤

啓德6552

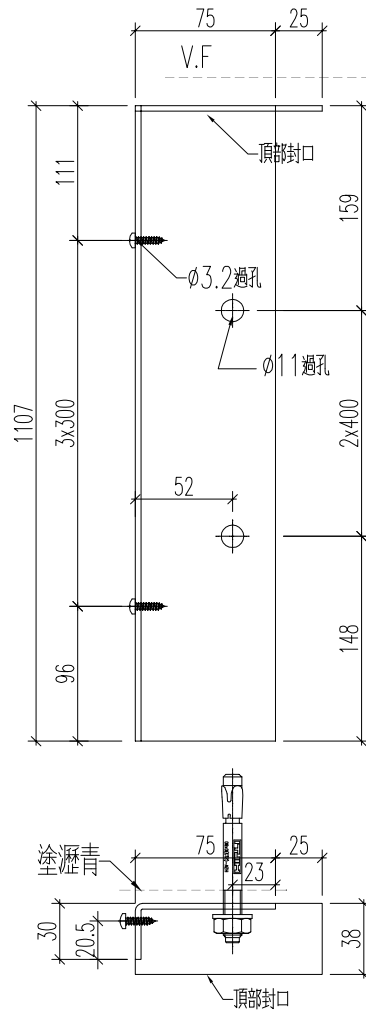

220

名稱	鋁板加工圖	制圖	黃漢卿	2022.12.2	修改			
材料	3mm厚板	復核	王禮秋	2022.12.2	日期			
顏色	深灰色(AL2)	批准			圖號	857-LH-V14		



美特鋁質 有限公司  
MIDI Aluminium Fabricator Ltd.

数量

座数

1

T2

1

T3

1



T6

工程號

J857


地盤

啓德6552

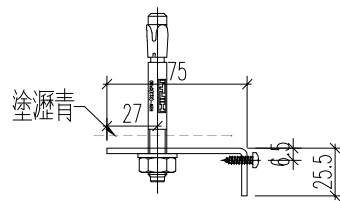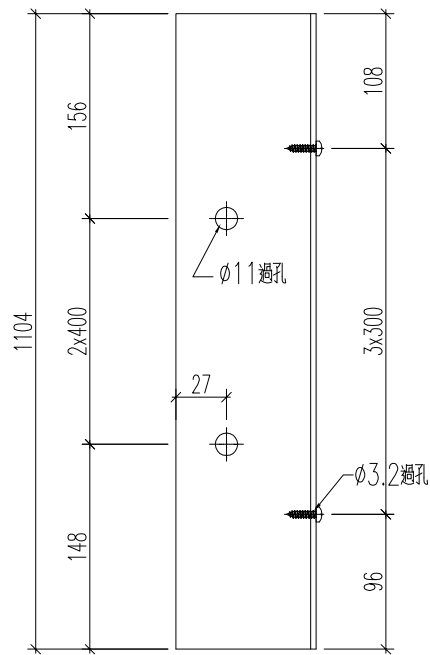

221

名稱	鋁板加工圖	制圖	黃漢卿	2022.12.2	修改			
材料	3mm厚鋁板	復核	王禮秋	2022.12.2	日期			
顏色	MILL	批准			圖號	857-LH-V15		

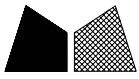

美特鋁質 有限公司  
MIDI Aluminium Fabricator Ltd.

数量

座数

1

T2

1

T3

1


T6

工程號

J857

地盤

啓德6552

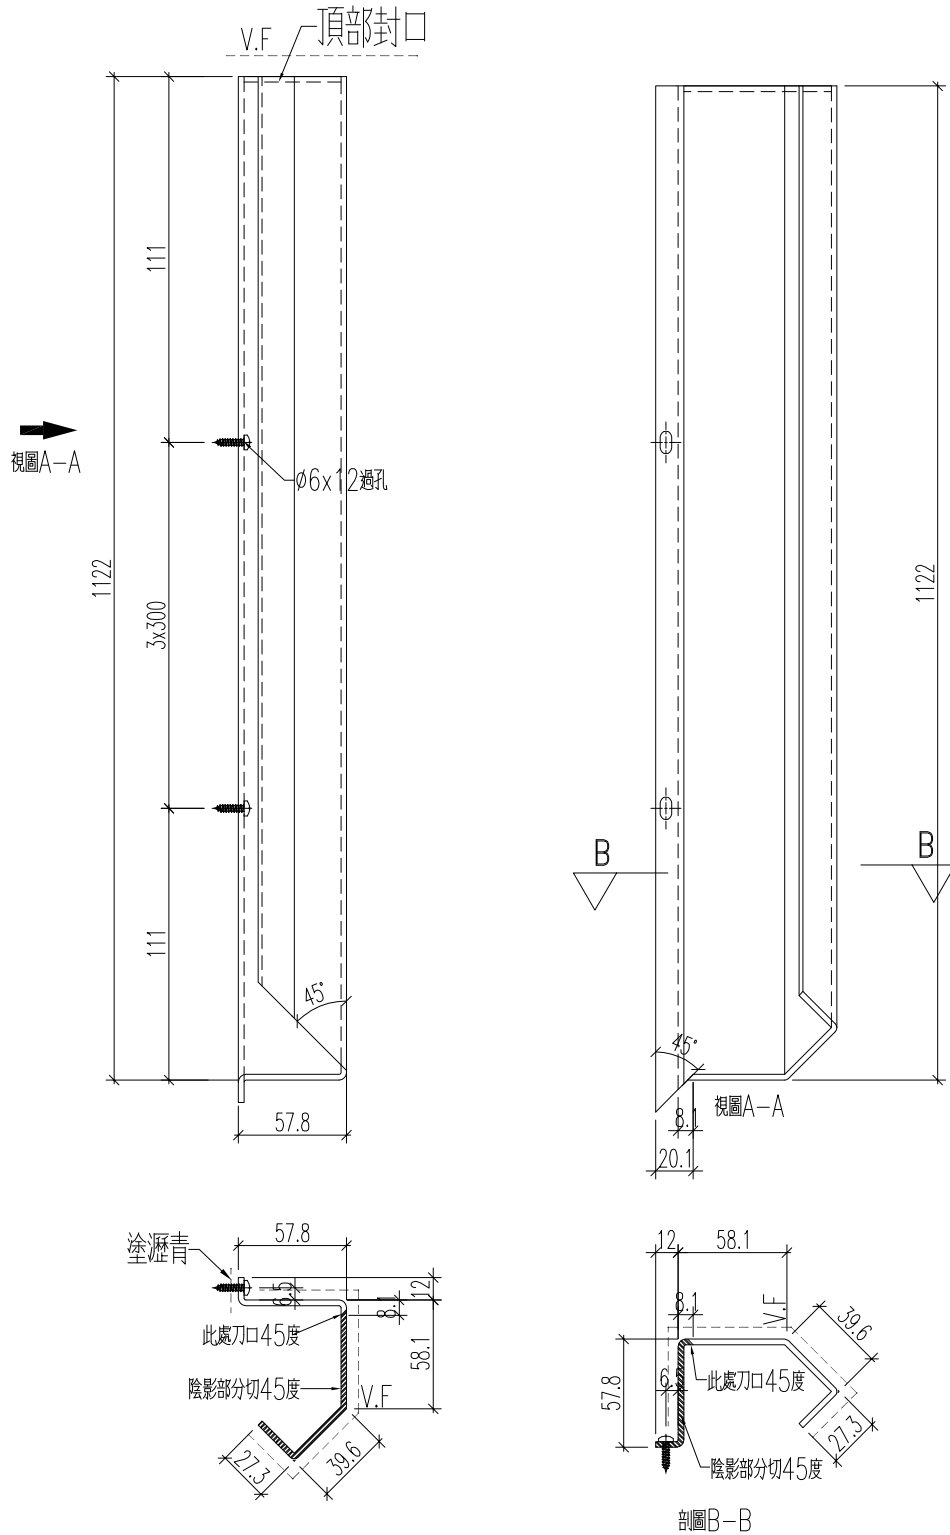

222

名稱	鋁板加工圖	制圖	黃漢卿	2022.12.2	修改		
材料	3mm厚板	復核	王禮秋	2022.12.2	日期		
顏色	深灰色(AL2)	批准			圖號	857-LH-V16	



美特鋁質 有限公司  
MIDI Aluminium Fabricator Ltd.

数量

座数

1

T3

1

T6

1



T7

工程號

J857


地盤

啓德6552

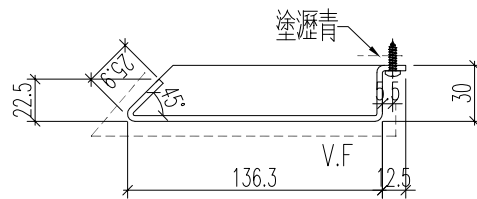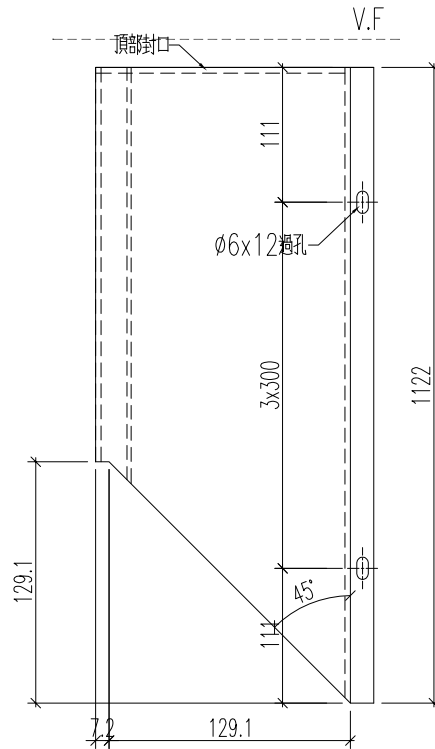

223

名稱	鋁板加工圖	制圖	黃漢卿	2022.12.2	修改			
材料	3mm厚板	復核	王禮秋	2022.12.2	日期			
顏色	深灰色(AL2)	批准			圖號	857-LH-V13R		

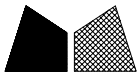

美特鋁質 有限公司  
MIDI Aluminium Fabricator Ltd.

数量

座数

1

T3

1

T6

1


T7

工程號


J857

地盤

啓德6552

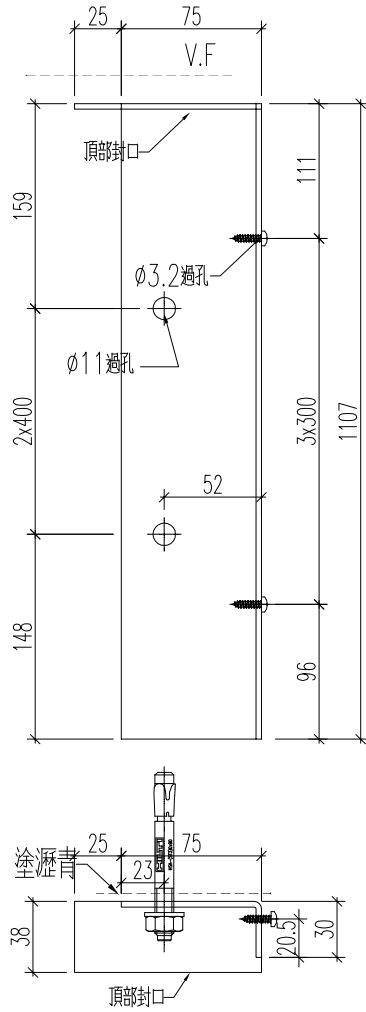

名稱	鋁板加工圖	制圖	黃漢卿	2022.12.2	修改			
材料	3mm厚板	復核	王禮秋	2022.12.2	日期			
顏色	MILL	批准			圖號	857-LH-V14R		

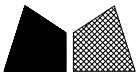

美特鋁質 有限公司  
MIDI Aluminium Fabricator Ltd.

数量

座数

1

T3

1

T6

1



T7

工程號

J857

地盤

啓德6552

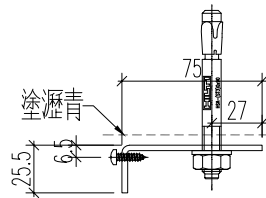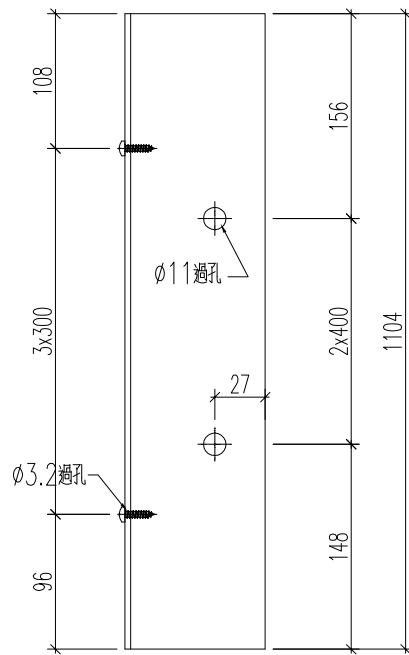

225

名稱	鋁板加工圖	制圖	黃漢卿	2022.12.2	修改			
材料	3mm厚鋁板	復核	王禮秋	2022.12.2	日期			
顏色	MILL	批准			圖號	857-LH-V15R		



美特鋁質 有限公司  
MIDI Aluminium Fabricator Ltd.

数量

座数

1

T3

1

T6

1




T7

工程號

J857

地盤

啓德6552

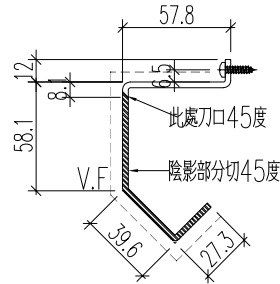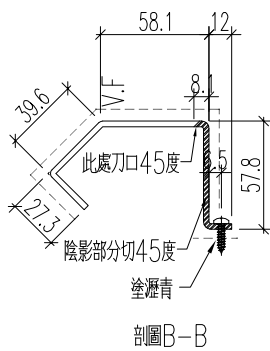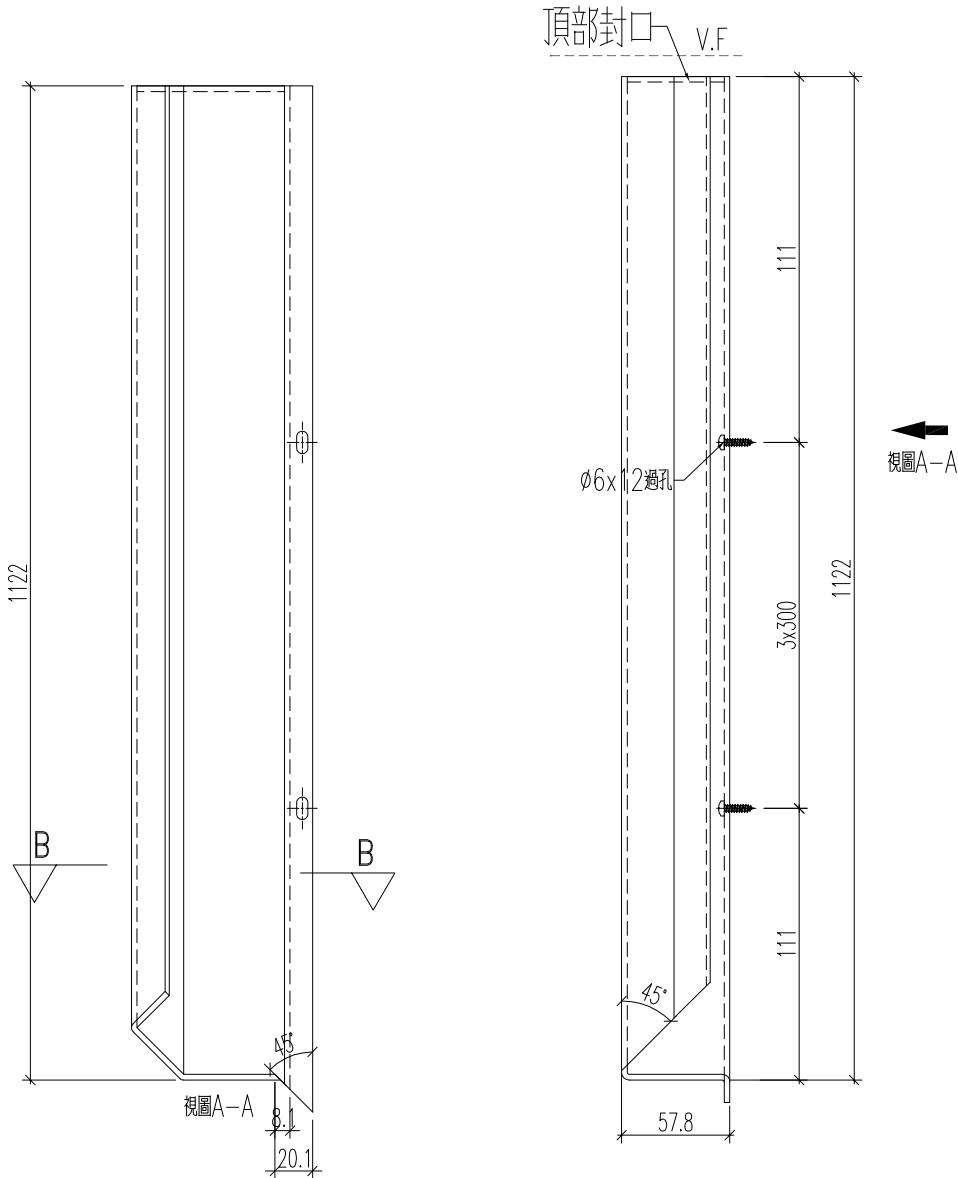



名稱	鋁板加工圖	制圖	黃漢卿	2022.12.2	修改		
材料	3mm厚鋁板	復核	王禮秋	2022.12.2	日期		
顏色	深灰色(AL2)	批准			圖號	857-LH-V16R	




美特鋁質 有限公司  
MIDI Aluminium Fabricator Ltd.

工程號	J857	地盤	啓德6552
-----	------	----	--------

数量	座数
2	T1
1	T2
1	T3
1	T5
1	T6
1	T7
1	T8

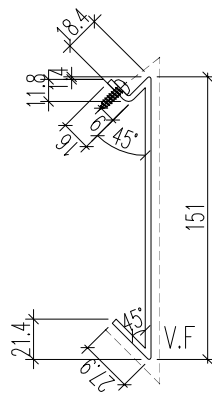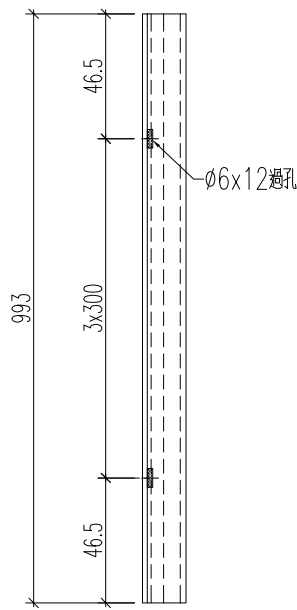



名稱	鋁板加工圖	制圖	黃漢卿	2022.12.2	修改		
材料	3mm厚板	復核	王禮秋	2022.12.2	日期		
顏色	深灰色(AL2)	批准			圖號	857-LH-V17R	

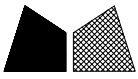

美特鋁質 有限公司  
MIDI Aluminium Fabricator Ltd.

工程號	J857	地盤	啓德6552
-----	------	----	--------

数量	座数
2	T1
1	T2
1	T3
1	T5
1	T6
1	T7
1	T8

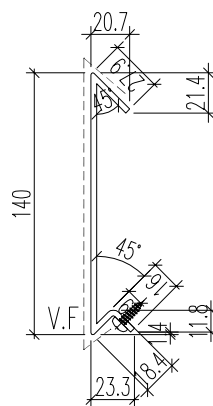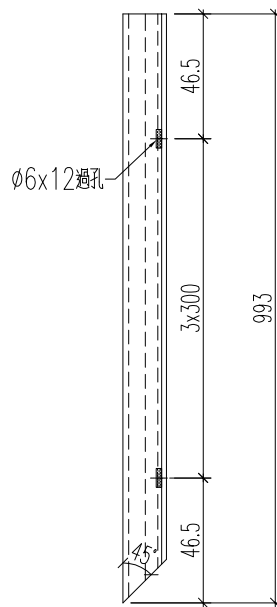



名稱	鋁板加工圖	制圖	黃漢卿	2022.12.2	修改			
材料	3mm厚板	復核	王禮秋	2022.12.2	日期			
顏色	深灰色(AL2)	批准			圖號	857-LH-V18R		




美特鋁質 有限公司  
MIDI Aluminium Fabricator Ltd.

工程號	J857	地盤	啓德6552
-----	------	----	--------

数量	座数
2	T1
1	T2
1	T3
1	T5
1	T6
1	T7
1	T8

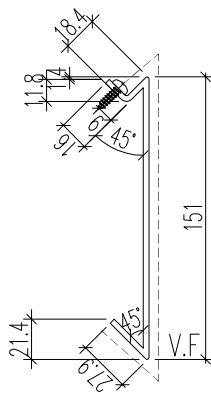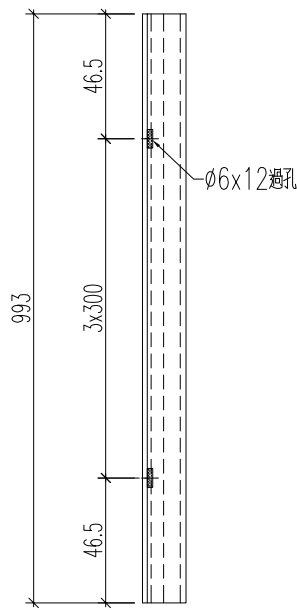



名稱	鋁板加工圖	制圖	黃漢卿	2022.12.2	修改		
材料	3mm厚板	復核	王禮秋	2022.12.2	日期		
顏色	深灰色(AL2)	批准			圖號	857-LH-V17	

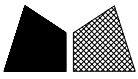

美特鋁質 有限公司  
MIDI Aluminium Fabricator Ltd.


工程號	J857	地盤	啓德6552
-----	------	----	--------

数量	座数
2	T1
1	T2
1	T3
1	T5
1	T6
1	T7
1	T8

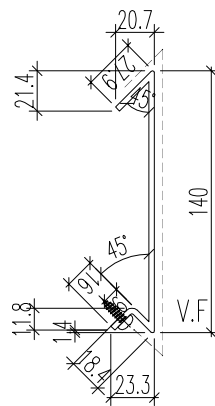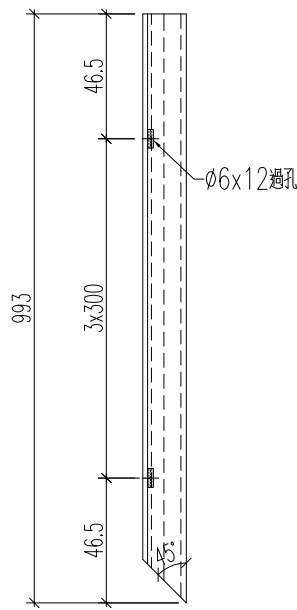

230

名稱	鋁板加工圖	制圖	黃漢卿	2022.12.2	修改		
材料	3mm厚板	復核	王禮秋	2022.12.2	日期		
顏色	深灰色(AL2)	批准			圖號	857-LH-V18	

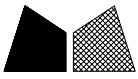

美特鋁質 有限公司  
MIDI Aluminium Fabricator Ltd.

工程號

J857

地盤

啓德6552

数量

座数

1

T1

1



T3

1

T6

1

T8

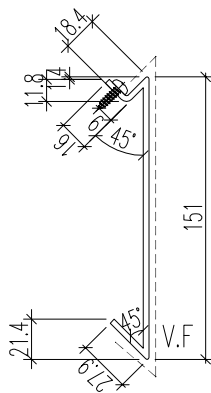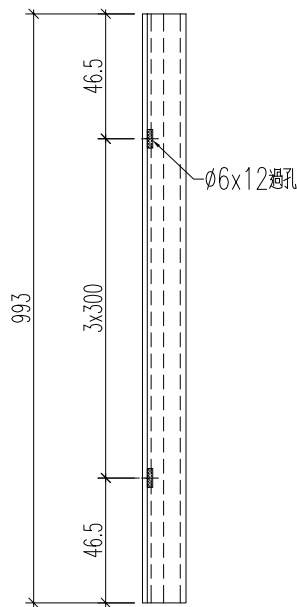

231

名稱	鋁板加工圖	制圖	黃漢卿	2022.12.2	修改	A		
材料	3mm厚板	復核	王禮秋	2022.12.2	日期	2.23		
顏色	銅色(AL1)	批准			圖號	857-LH-V17R/2		



美特鋁質 有限公司  
MIDI Aluminium Fabricator Ltd.

工程號

J857

地盤

啓德6552

数量

座数

1

T1

1



T3

1

T6

1

T8

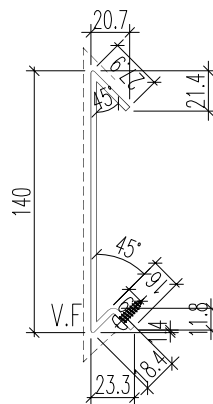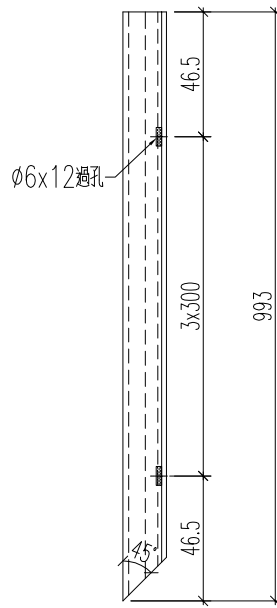

232

名稱	鋁板加工圖	制圖	黃漢卿	2022.12.2	修改	A		
材料	3mm厚板	復核	王禮秋	2022.12.2	日期	2.23		
顏色	銅色(AL1)	批准			圖號	857-LH-V18R/2		



美特鋁質 有限公司  
MIDI Aluminium Fabricator Ltd.

工程號

J857

地盤

啓德6552

数量

座数

1

T1

1



T3

1

T6


1

T8

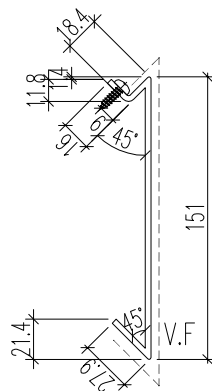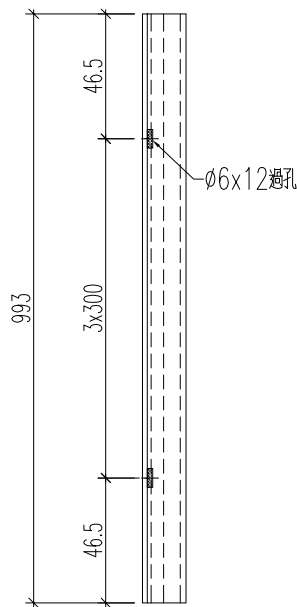

233

名稱	鋁板加工圖	制圖	黃漢卿	2022.12.2	修改	A		
材料	3mm厚板	復核	王禮秋	2022.12.2	日期	2.23		
顏色	銅色(AL1)	批准			圖號	857-LH-V17/2		

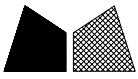

美特鋁質 有限公司  
MIDI Aluminium Fabricator Ltd.

工程號

J857

地盤

啓德6552

数量

座数

1

T1

1



T3

1

T6


1

T8

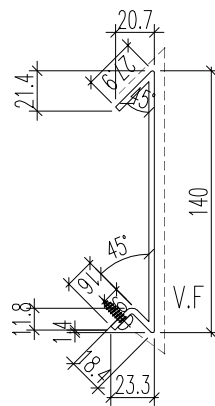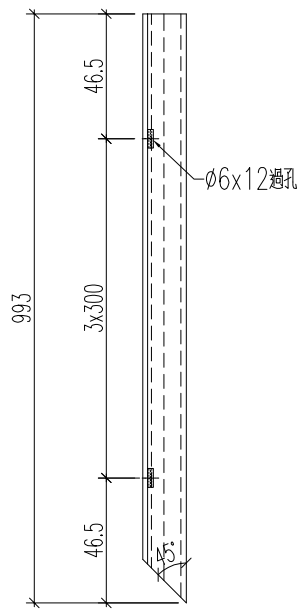

234



名稱	鋁板加工圖	制圖	黃漢卿	2022.12.2	修改	A		
材料	3mm厚板	復核	王禮秋	2022.12.2	日期	2.23		
顏色	銅色(AL1)	批准			圖號	857-LH-V18/2		

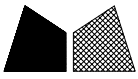

美特鋁質 有限公司  
MIDI Aluminium Fabricator Ltd.


加工數量：1件  
座數：T7

工程號	J857	地盤	啓德6552
-----	------	----	--------

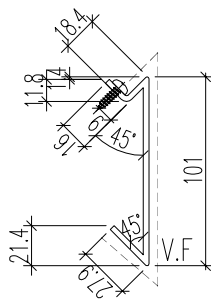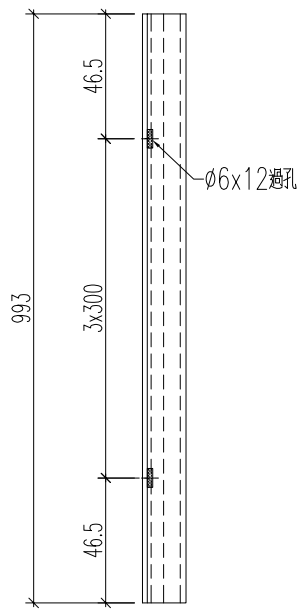

235



名稱	鋁板加工圖	制圖	黃漢卿	2022.12.2	修改			
材料	3mm厚板	復核	王禮秋	2022.12.2	日期			
顏色	深灰色(AL2)	批准			圖號	857-LH-V19R		

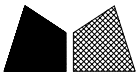

美特鋁質 有限公司  
MIDI Aluminium Fabricator Ltd.


加工數量：1件  
座數：T7

工程號	J857	地盤	啓德6552
-----	------	----	--------

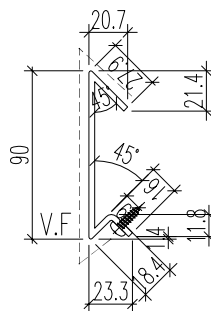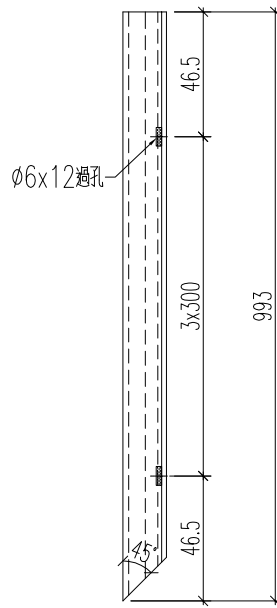

236



名稱	鋁板加工圖	制圖	黃漢卿	2022.12.2	修改			
材料	3mm厚板	復核	王禮秋	2022.12.2	日期			
顏色	深灰色(AL2)	批准			圖號	857-LH-V20R		

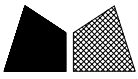

美特鋁質 有限公司  
MIDI Aluminium Fabricator Ltd.

加工數量：1件  
座數：T2

工程號	J857	地盤	啓德6552
-----	------	----	--------

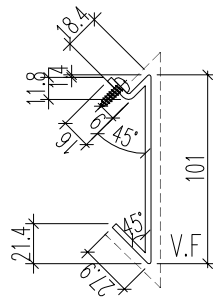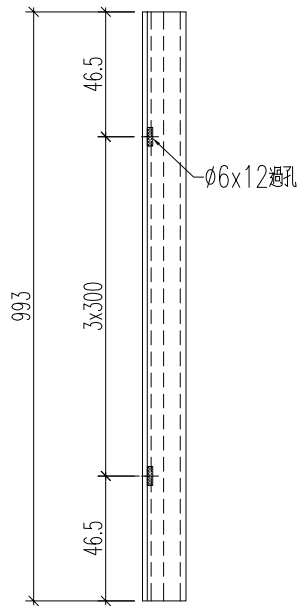

237

名稱	鋁板加工圖	制圖	黃漢卿	2022.12.2	修改			
材料	3mm厚板	復核	王禮秋	2022.12.2	日期			
顏色	深灰色(AL2)	批准			圖號	857-LH-V19		







美特鋁質 有限公司  
MIDI Aluminium Fabricator Ltd.

加工數量：1件  
座數：T1

工程號	J857	地盤	啓德6552
-----	------	----	--------

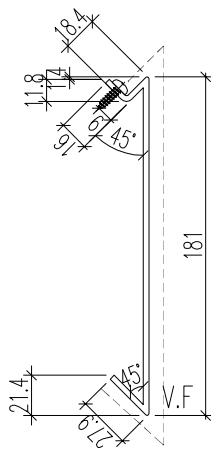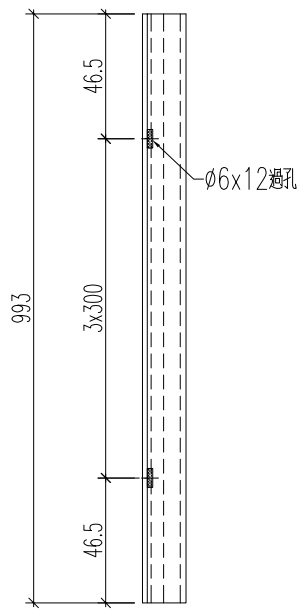

239

名稱	鋁板加工圖	制圖	黃漢卿	2022.12.2	修改			
材料	3mm厚板	復核	王禮秋	2022.12.2	日期			
顏色	深灰色(AL2)	批准			圖號	857-LH-V21R		





工程號

J857

地盤

啓德6552

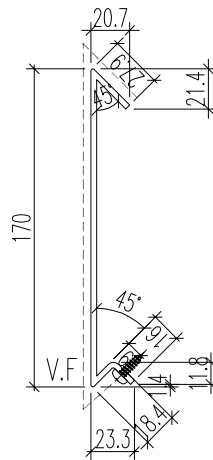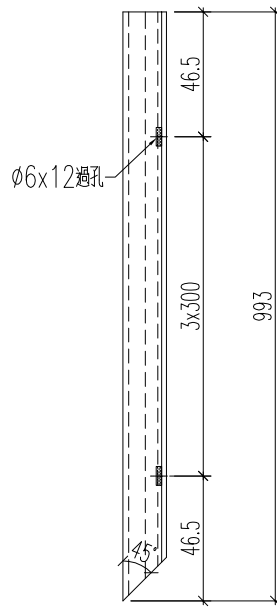




240

名稱	鋁板加工圖	制圖	黃漢卿	2022.12.2	修改			
材料	3mm厚板	復核	王禮秋	2022.12.2	日期			
顏色	深灰色(AL2)	批准			圖號	857-LH-V22R		



美特鋁質 有限公司  
MIDI Aluminium Fabricator Ltd.


工程號	J857	地盤	啓德6552
-----	------	----	--------

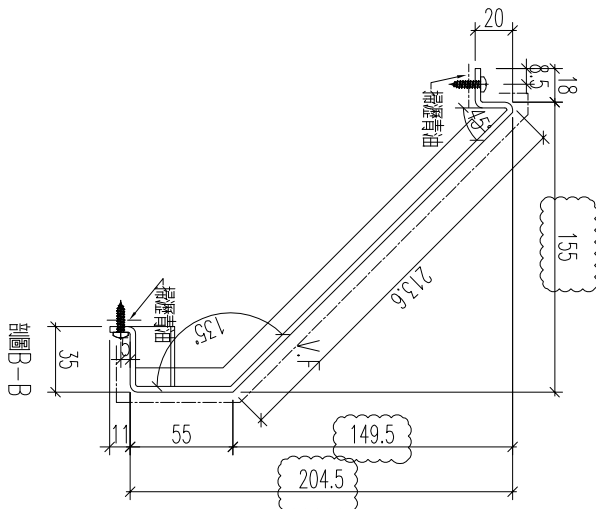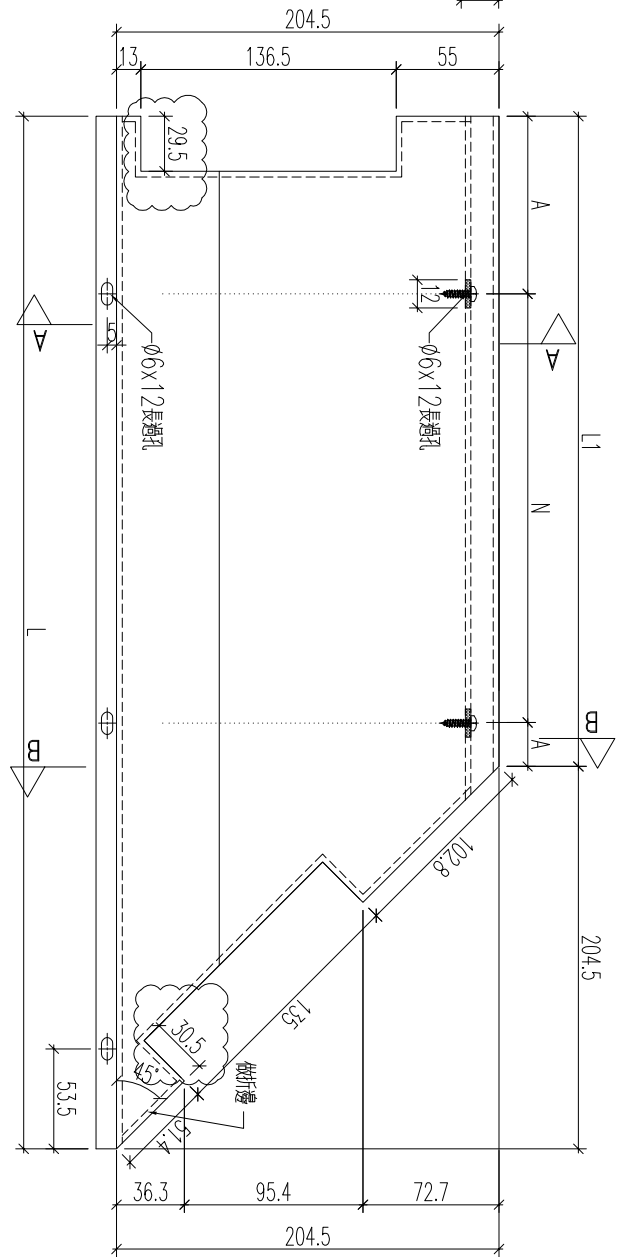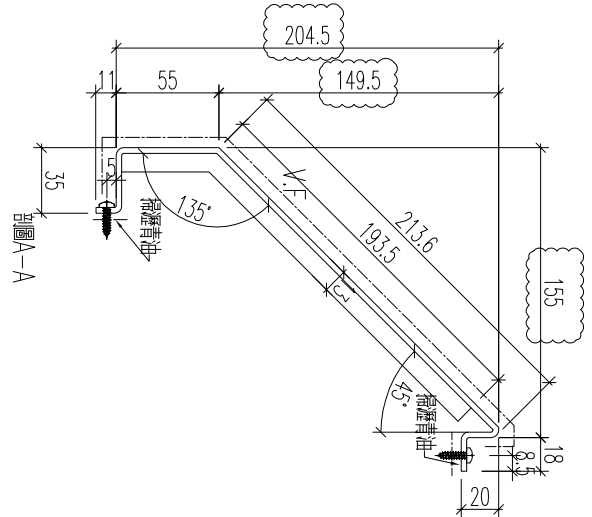

數據表見: 857-GB1-BP1a

241

名稱	鋁板加工圖	制圖	黃漢卿	2022.12.2	修改	A		
材料	3mm厚板	復核	王禮秋	2022.12.2	日期	2.23		
顏色	深灰色(AL2)	批准			圖號	857-GB1-BP1		

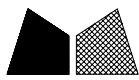

美特鋁質 有限公司  
MIDI Aluminium Fabricator Ltd.

加工圖見：857-GB1-BP1

工程號	J857	地盤	啓德6552
-----	------	----	--------

编号	数量	长度L	长度L2	N			A	分格	座数
857-GB1-BP1	1	1578.5	1374	300	x	4	87	1625	T8
857-GB1-BP11	1	1588.5	1384	300	x	4	92	1635	T8
857-GB1-BP17	1	1398.5	1194	275	x	4	47	1445	T8
857-GB1-BP20	1	1166.5	962	300	x	3	31	1213	T8
857-GB1-BP27	1	1191.5	987	300	x	3	43.5	1238	T8
857-GB1-BP32	1	891.5	687	300	x	2	43.5	938	T7
857-GB2-BP8	1	1588.5	1384	300	x	4	92	1635	T6
857-GB2-BP13	1	1398.5	1194	275	x	4	47	1445	T6
857-GB2-BP16	1	1166.5	962	300	x	3	31	1213	T6
857-GB2-BP37	1	941.5	737	300	x	2	68.5	988	T5
857-GB2-BP40	1	1553.5	1349	300	x	4	74.5	1600	T5
857-GB3-BP9	1	1545.5	1341	300	x	4	70.5	1592	T3
857-GB3-BP12	1	1361.5	1157	300	x	3	128.5	1408	T3
857-GB3-BP17	1	1141.5	937	300	x	3	18.5	1188	T2
857-GB3-BP21	1	1588.5	1384	300	x	4	92	1635	T3
857-GB3-BP27	1	1398.5	1194	275	x	4	47	1445	T3
857-GB3-BP30	1	1166.5	962	300	x	3	31	1213	T3
857-GB4-BP6	1	1255.5	1051	300	x	3	75.5	1302	T2
857-GB4-BP11	1	1278.5	1074	300	x	3	87	1325	T1
857-GB4-BP19	1	1597.5	1393	300	x	4	96.5	1644	T1
857-GB4-BP25	1	1053.5	849	275	x	3	12	1100	T1
857-GB4-BP28	1	916.5	712	300	x	2	56	963	T1
857-GB4-BP38a	1	1273.5	1069	300	x	3	84.5	1320	T1
857-GB4-BP42	1	1355.5	1151	300	x	3	125.5	1402	T1
857-GB4-BP46	1	953.5	749	300	x	2	74.5	1000	T1
857-GB5-BP2	1	1492.5	1288	300	x	4	44	1539	T1
857-GB5-BP11	1	888.5	684	300	x	2	42	935	T2
857-GB6-BP5	1	1317.5	1113	300	x	3	106.5	1364	T2
857-GB6-BP8	1	1037.5	833	300	x	2	116.5	1084	T2
857-GB7-BP5	1	1078.5	874	300	x	2	137	1125	T5
857-GB7-BP12	1	1448.5	1244	300	x	4	22	1495	T5
857-GB8-BP1	1	1116.5	912	275	x	3	43.5	1163	T5
857-GB8-BP8	1	1403.5	1199	275	x	4	49.5	1450	T7
857-GB8-BP10	1	1461.5	1257	300	x	4	28.5	1508	T7
857-GB9-BP5	1	1317.5	1113	300	x	3	106.5	1364	T7
857-GB9-BP9	1	1578.5	1374	300	x	4	87	1625	T7
857-GB9-BP18	1	1073.5	869	300	x	2	134.5	1120	T8

242

名稱	鋁板加工圖	制圖	黃漢卿	2022.12.2	修改	A	B
材料	3mm磨板	復核	王禮秋	2022.12.2	日期	2.23	3.10
顏色	深灰色(AL2)	批准			圖號	857-GB1-BP1a	








美特鋁質 有限公司  
MIDI Aluminium Fabricator Ltd.

工程號

J857

地盤

啓德6552

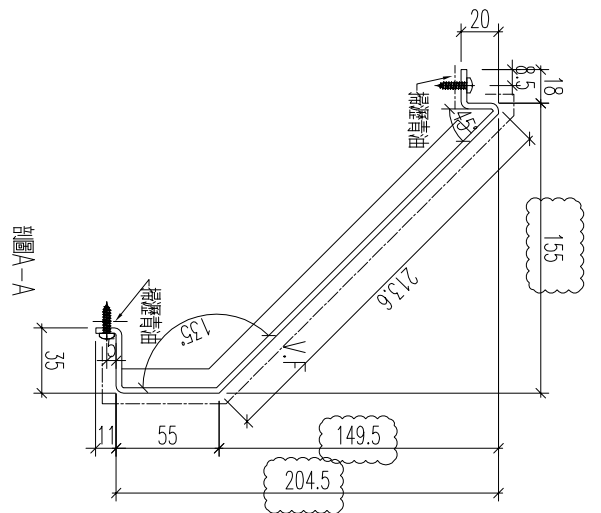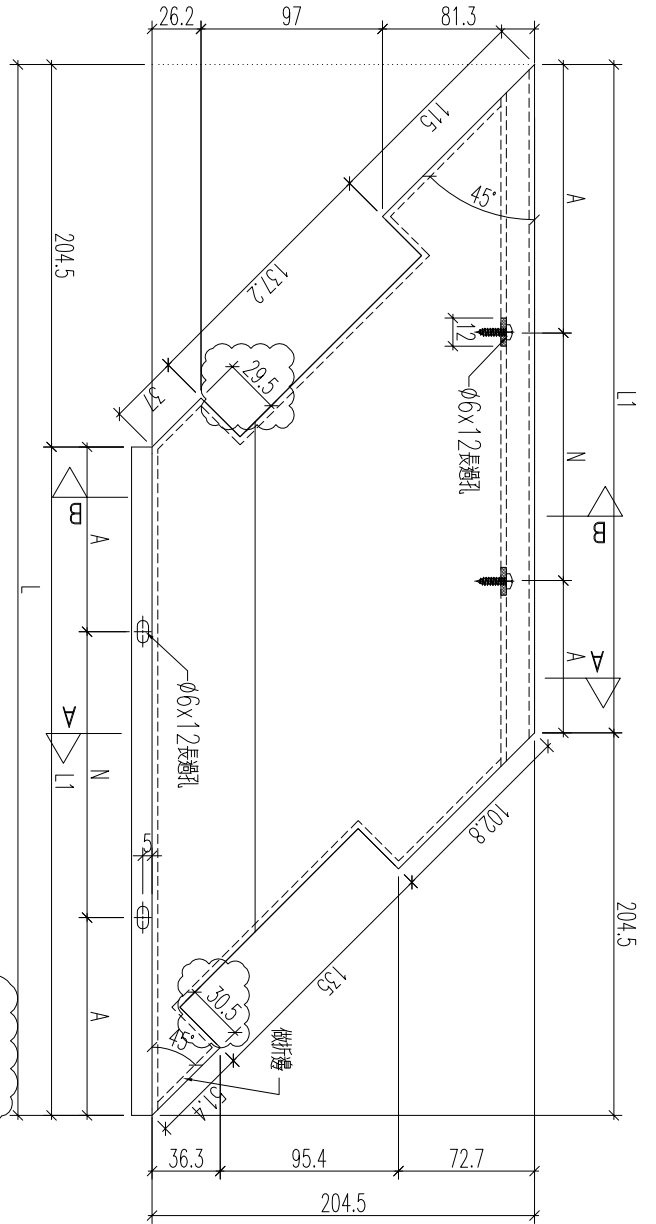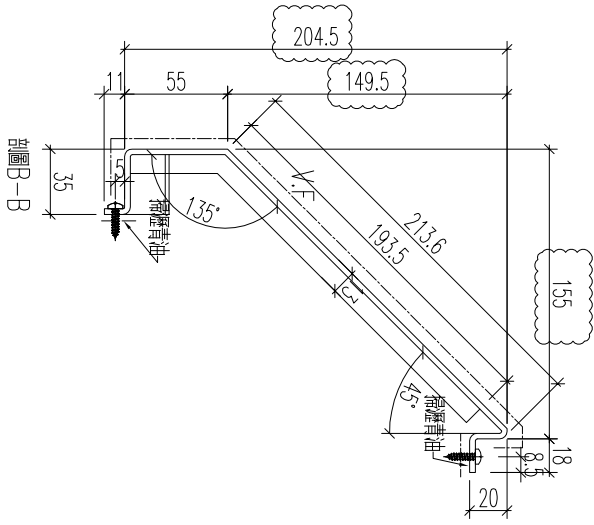

編號	數量	長度L	長度L2	N	A	分格	座數	
857-GB1-BP3	1	597.5	393	300	x 1	46.5	400	T8
857-GB1-BP14	1	397.5	193			96.5	200	T8
857-GB2-BP11	1	397.5	193			96.5	200	T6
857-GB2-BP23	1	997.5	793	300	x 2	96.5	800	T7
857-GB2-BP29	1	1172.5	968	300	x 3	34	975	T6
857-GB2-BP32	1	697.5	493	300	x 1	96.5	500	T6
857-GB3-BP4	1	747.5	543	300	x 1	121.5	550	T5
857-GB3-BP24	1	397.5	193			96.5	200	T3
857-GB3-BP40	1	347.5	143			71.5	150	T2
857-GB4-BP13	1	397.5	193			96.5	200	T1
857-GB4-BP22	1	397.5	193			96.5	200	T1
857-GB4-BP30	1	397.5	193			96.5	200	T1
857-GB5-BP6	1	552.5	348	250	x 1	49	355	T1
857-GB6-BP2	1	397.5	193			96.5	200	T2
857-GB6-BP11	1	1697.5	1493	300	x 4	146.5	1500	T2
857-GB7-BP9	1	397.5	193			96.5	200	T5
857-GB8-BP13	1	397.5	193			96.5	200	T7
857-GB9-BP2	1	697.5	493	300	x 1	96.5	500	T7
857-GB9-BP15	1	1122.5	918	300	x 2	159	925	T8




244

名稱	鋁板加工圖	制圖	黃漢卿	2022.12.2	修改	A
材料	3mm厚板	復核	王禮秋	2022.12.2	日期	2.23
顏色	深灰色(AL2)	批准			圖號	857-GB1-BP3



美特鋁質 有限公司  
MIDI Aluminium Fabricator Ltd.


工程號	J857	地盤	啓德6552
-----	------	----	--------

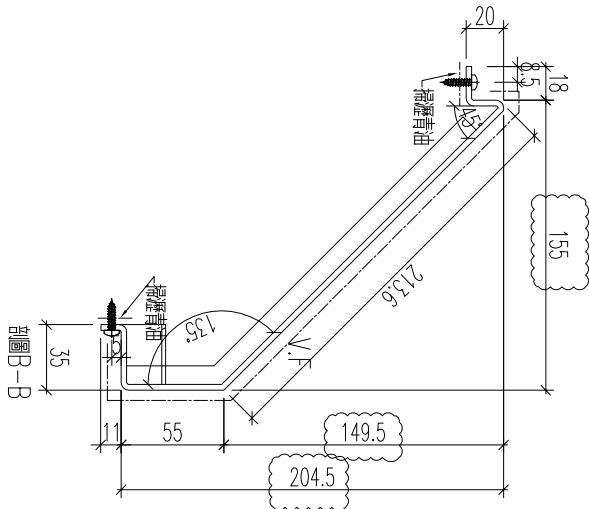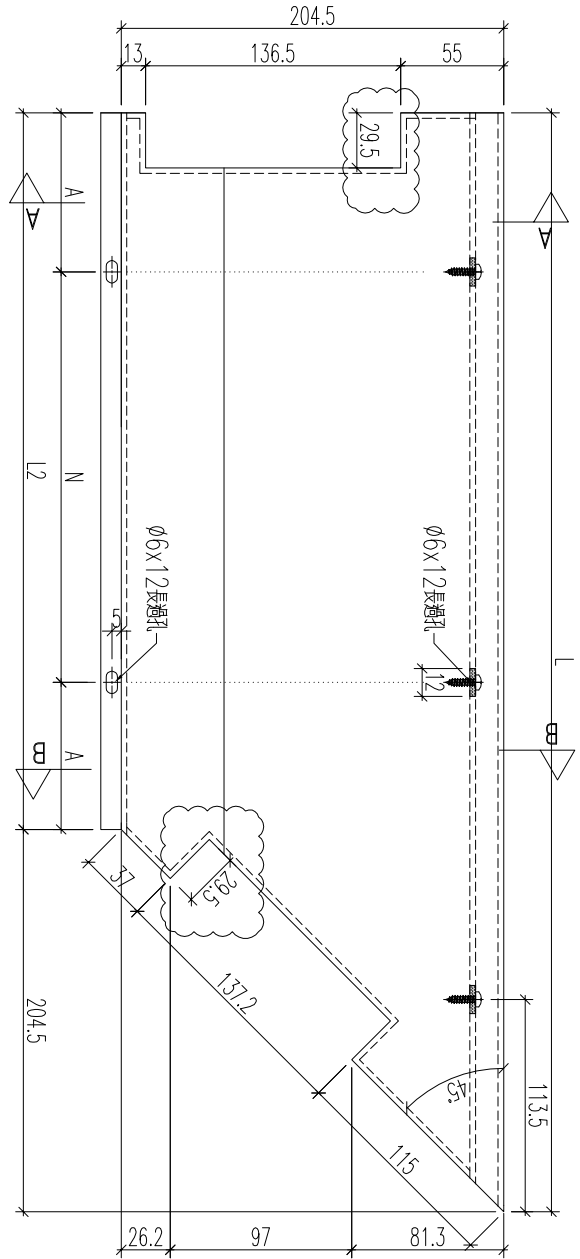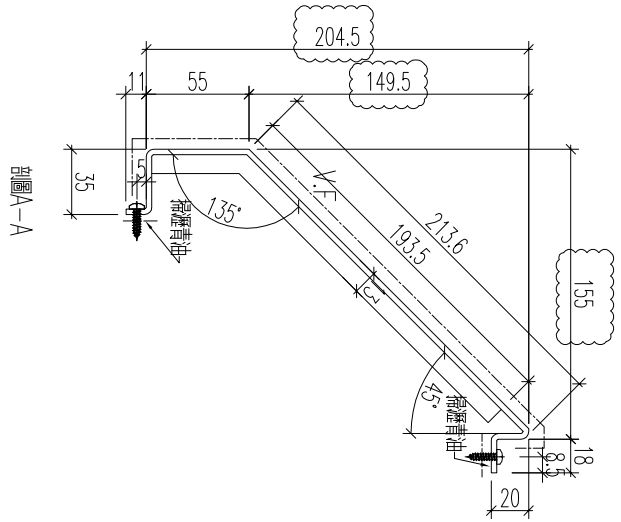

數據表見：857-GB1-BP50

245

名稱	鋁板加工圖	制圖	黃漢卿	2022.12.2	修改	A	
材料	3mm厚板	復核	王禮秋	2022.12.2	日期	2.23	
顏色	深灰色(AL2)	批准			圖號	857-GB1-BP5	

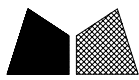

美特鋁質 有限公司  
MIDI Aluminium Fabricator Ltd.

加工圖見：857-GB1-BP5

工程號	J857	地盤	啓德6552
-----	------	----	--------

编号	数量	长度L	长度L2		N		A	分格	座数
857-GB1-BP5	1	1782	1577.5	300	x	5	38.75	1543	T8
857-GB1-BP13	1	1452	1247.5	275	x	4	73.75	1213	T8
857-GB1-BP25	1	1584	1379.5	300	x	4	89.75	1345	T8
857-GB1-BP29	1	1527	1322.5	300	x	4	61.25	1288	T8
857-GB2-BP3	1	1668	1463.5	300	x	4	131.75	1429	T6
857-GB2-BP10	1	1452	1247.5	275	x	4	73.75	1213	T6
857-GB2-BP22	1	1427	1222.5	275	x	4	61.25	1188	T7
857-GB2-BP31	1	1647	1442.5	300	x	4	121.25	1408	T6
857-GB2-BP35	1	1830	1625.5	300	x	5	62.75	1591	T5
857-GB3-BP3	1	1839	1634.5	300	x	5	67.25	1600	T5
857-GB3-BP6	1	1227	1022.5	300	x	3	61.25	988	T5
857-GB3-BP23	1	1452	1247.5	275	x	4	73.75	1213	T3
857-GB3-BP35	1	1209	1004.5	300	x	3	52.25	970	T2
857-GB4-BP8	1	1177	972.5	300	x	3	36.25	938	T1
857-GB4-BP21	1	1322	1117.5	300	x	3	108.75	1083	T1
857-GB4-BP39	1	1202	997.5	300	x	3	48.75	963	T1
857-GB4-BP44	1	1457	1252.5	275	x	4	76.25	1218	T1
857-GB5-BP5	1	1727	1522.5	275	x	5	73.75	1488	T1
857-GB6-BP1	1	1864	1659.5	300	x	5	79.75	1625	T2
857-GB6-BP10a	1	1169	964.5	300	x	3	32.25	930	T2
857-GB6-BP13	1	1747	1542.5	300	x	4	171.25	1508	T2
857-GB6-BP15	1	1689	1484.5	300	x	4	142.25	1450	T2
857-GB7-BP8	1	1402	1197.5	300	x	3	148.75	1163	T5
857-GB8-BP3	1	1364	1159.5	300	x	3	129.75	1125	T5
857-GB8-BP12a	1	1169	964.5	300	x	3	32.25	930	T7
857-GB9-BP1	1	1864	1659.5	300	x	5	79.75	1625	T7
857-GB9-BP11	1	1546	1341.5	300	x	3	220.75	1307	T7
857-GB9-BP14	1	1494	1289.5	300	x	4	44.75	1255	T8

246

名稱	鋁板加工圖	制圖	黃漢卿	2022.12.2	修改	A	
材料	3mm磨版	復核	王禮秋	2022.12.2	日期	2.23	
顏色	深灰色(AL2)	批准			圖號	857-GB1-BP5a	






美特鋁質 有限公司  
MIDI Aluminium Fabricator Ltd.

工程號

J857

地盤


啓德6552

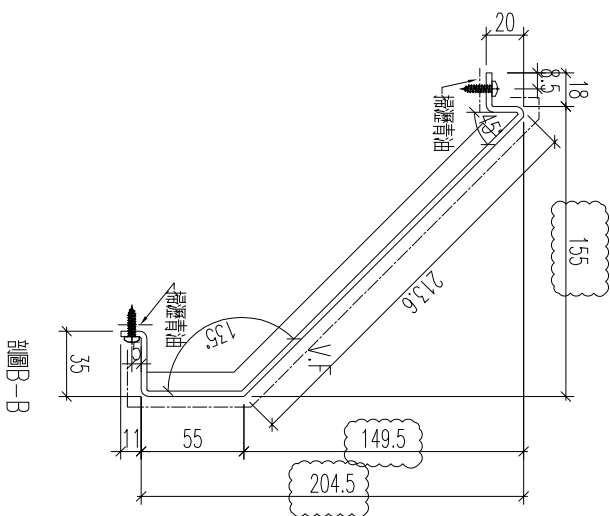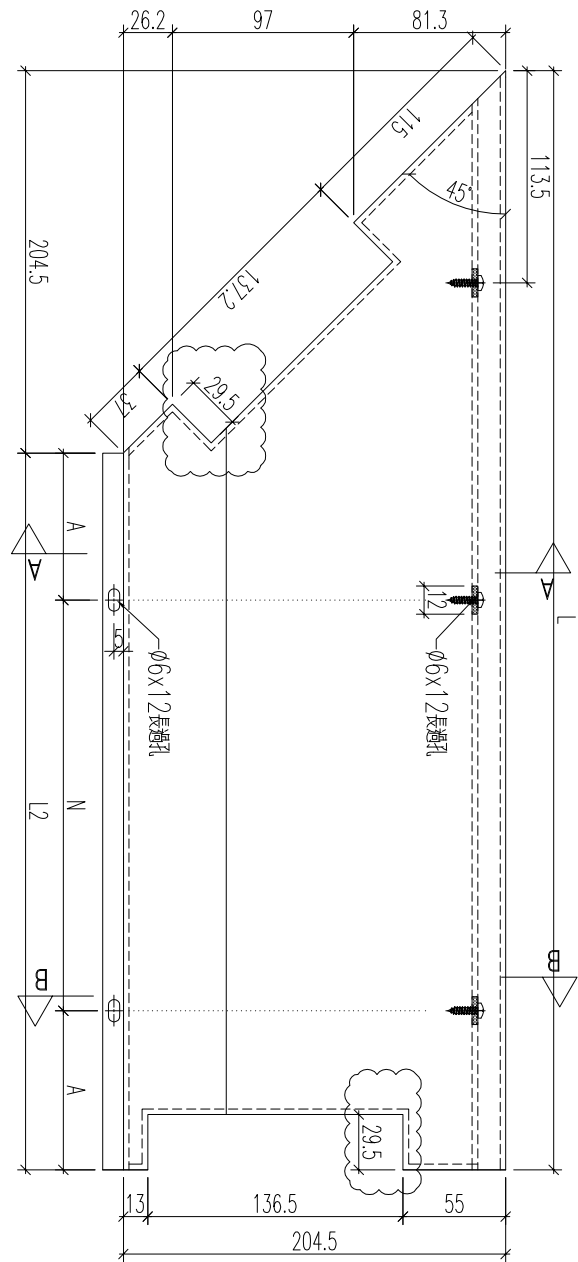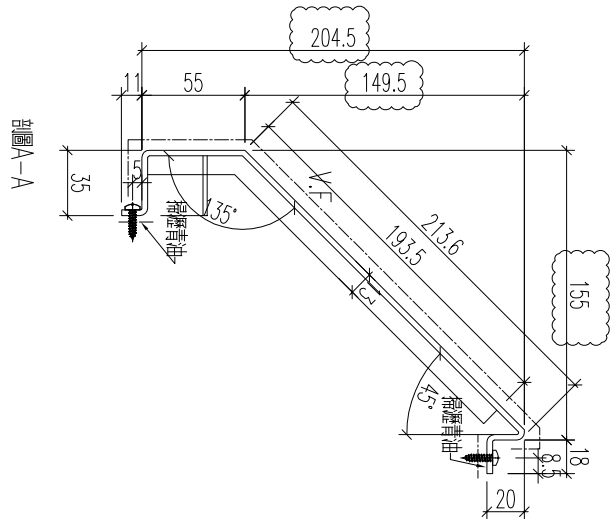

數據表見：857-GB1-BP6a

247

名稱	鋁板加工圖	制圖	黃漢卿	2022.12.2	修改	A	
材料	3mm厚鋁板	復核	王禮秋	2022.12.2	日期	2.23	
顏色	深灰色(AL2)	批准			圖號	857-GB1-BP6	

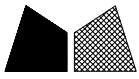

工程號	J857	地盤	啓德6552
-----	------	----	--------



编号	数量	长度L	长度L2		N		A	分格	座数
857-GB1-BP6	1	1619	1414.5	300	x	4	107.25	1380	T8
857-GB1-BP19	1	1452	1247.5	275	x	4	73.75	1213	T8
857-GB1-BP26	1	1477	1272.5	300	x	4	36.25	1238	T8
857-GB1-BP31	1	1176	971.5	300	x	3	35.75	937	T7
857-GB2-BP4	1	1209	1004.5	300	x	3	52.25	970	T6
857-GB2-BP15	1	1452	1247.5	275	x	4	73.75	1213	T6
857-GB2-BP36	1	1227	1022.5	300	x	3	61.25	988	T5
857-GB2-BP39	1	1839	1634.5	300	x	5	67.25	1600	T5
857-GB3-BP7	1	1831	1626.5	300	x	5	63.25	1592	T5
857-GB3-BP11	1	1647	1442.5	300	x	4	121.25	1408	T3
857-GB3-BP16	1	1427	1222.5	275	x	4	61.25	1188	T2
857-GB3-BP29	1	1452	1247.5	275	x	4	73.75	1213	T3
857-GB3-BP36	1	1668	1463.5	300	x	4	131.75	1429	T2
857-GB4-BP10	1	1564	1359.5	300	x	4	79.75	1325	T1
857-GB4-BP15	1	1572	1367.5	300	x	4	83.75	1333	T1
857-GB4-BP27	1	1202	997.5	300	x	3	48.75	963	T1
857-GB4-BP38c	1	1202	997.5	300	x	3	48.75	963	T1
857-GB4-BP40	1	1640	1435.5	300	x	4	117.75	1401	T1
857-GB4-BP45	1	1239	1034.5	300	x	3	67.25	1000	T1
857-GB5-BP10	1	1174	969.5	300	x	3	34.75	935	T2
857-GB6-BP7	1	1323	1118.5	300	x	3	109.25	1084	T2
857-GB6-BP10	1	1169	964.5	300	x	3	32.25	930	T2
857-GB7-BP4	1	1364	1159.5	300	x	3	129.75	1125	T5
857-GB7-BP14	1	1402	1197.5	300	x	3	148.75	1163	T5
857-GB8-BP7	1	1689	1484.5	300	x	4	142.25	1450	T7
857-GB8-BP12	1	1169	964.5	300	x	3	32.25	930	T7
857-GB9-BP7	1	1864	1659.5	300	x	5	79.75	1625	T7

名稱	鋁板加工圖	制圖	黃漢卿	2022.12.2	修改	A	
材料	3mm磨板	復核	王禮秋	2022.12.2	日期	2.23	
顏色	深灰色(AL2)	批准			圖號	857-GB1-BP6	



美特鋁質 有限公司  
MIDI Aluminium Fabricator Ltd.


工程號	J857	地盤	啓德6552
-----	------	----	--------

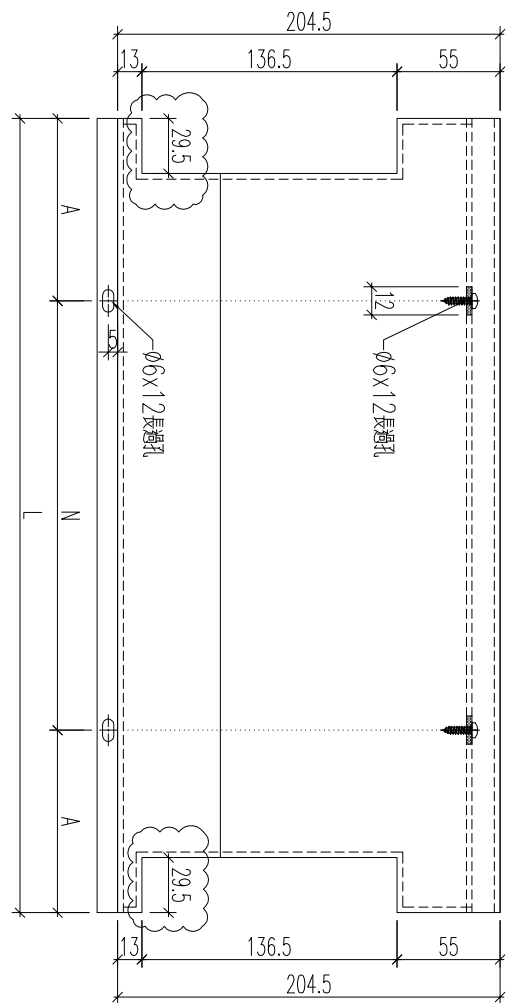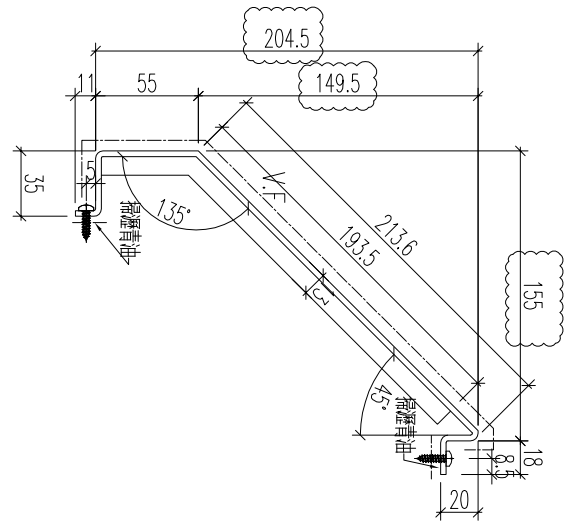

數據表見：857-GB1-BP7a

249

名稱	鋁板加工圖	制圖	黃漢卿	2022.12.2	修改	A		
材料	3mm厚鋁板	復核	王禮秋	2022.12.2	日期	2.23		
顏色	深灰色(AL2)	批准			圖號	857-GB1-BP7		

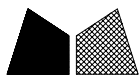

美特鋁質 有限公司  
MIDI Aluminium Fabricator Ltd.

加工圖見：857-GB1-BP7

工程號	J857	地盤	啓德6552
-----	------	----	--------

编号	数量	长度L	长度L2	N	A	分格	座数
857-GB1-BP7	1	1375		300 x 4	87.5	1380	T8
857-GB1-BP10	1	1630		300 x 5	65	1635	T8
857-GB1-BP16	2	1495		300 x 4	147.5	1500	T8
857-GB1-BP22	1	1630		300 x 5	65	1635	T8
857-GB1-BP34	1	1297		300 x 4	48.5	1302	T7
857-GB2-BP7	1	1630		300 x 5	65	1635	T6
857-GB2-BP12	2	1495		300 x 4	147.5	1500	T6
857-GB2-BP18	1	1630		300 x 5	65	1635	T6
857-GB3-BP20	1	1630		300 x 5	65	1635	T3
857-GB3-BP26	2	1495		300 x 4	147.5	1500	T3
857-GB3-BP32	1	1630		300 x 5	65	1635	T3
857-GB4-BP5	1	1297		300 x 3	198.5	1302	T2
857-GB4-BP18	1	1639		300 x 5	69.5	1644	T1
857-GB4-BP24	1	1095		300 x 3	97.5	1100	T1
857-GB4-BP38	2	1495		300 x 4	147.5	1500	T1
857-GB4-BP41	1	1397		300 x 4	98.5	1402	T1
857-GB5-BP1	1	1534		300 x 4	167	1539	T1
857-GB5-BP4	6	1495		300 x 4	147.5	1500	T1
857-GB5-BP8	4	1495		300 x 4	147.5	1500	T1
857-GB5-BP13	1	1620		300 x 5	60	1625	T2
857-GB6-BP4	1	1359		300 x 4	79.5	1364	T2
857-GB6-BP7A	1	1079		300 x 3	89.5	1084	T2
857-GB6-BP17	5	1495		300 x 4	147.5	1500	T3
857-GB7-BP2	5	1495		300 x 4	147.5	1500	T3
857-GB7-BP7	2	1495		300 x 4	147.5	1500	T5
857-GB7-BP11	4	1495		300 x 4	147.5	1500	T5
857-GB8-BP5	10	1495		300 x 4	147.5	1500	T6
857-GB9-BP4	1	1359		300 x 4	79.5	1364	T7
857-GB9-BP8	1	1620		300 x 5	60	1625	T7
857-GB9-BP13	4	1495		300 x 4	147.5	1500	T8
857-GB9-BP17	5	1495		300 x 4	147.5	1500	T8
857-GB9-BP20	1	1495		300 x 4	147.5	1500	T8
857-GB9-BP20a	2	1495		300 x 4	147.5	1500	T8

250

名稱	鋁板加工圖	制圖	黃漢卿	2022.12.2	修改	A	
材料	3mm厚板	復核	王禮秋	2022.12.2	日期	2.23	
顏色	深灰色(AL2)	批准			圖號	857-GB1-BP7a	






美特鋁質 有限公司  
MIDI Aluminium Fabricator Ltd.


工程號 J857 地盤 啓德6552

編號	數量	長度L1	長度L2	N	A	分格	座數
857-GB1-BP30/1	1	1196.5	992	300	3	46	T7
857-GB2-BP1	1	1461.5	1257	300	4	28.5	T7
857-GB4-BP9/1	1	546.5	342	200	1	71	T1

251

名稱	鋁板加工圖	制圖	黃漢卿	2022.12.2	修改	A
材料	3mm厚鋁板	復核	王禮秋	2022.12.2	日期	2.23
顏色	深灰色(AL2)	批准			圖號	857-GB1-BP30/1

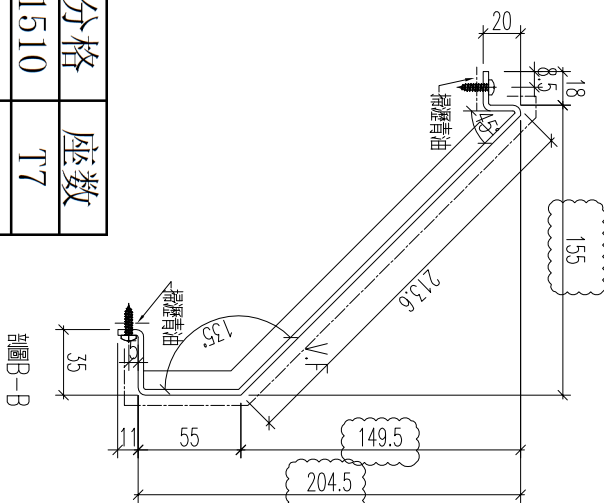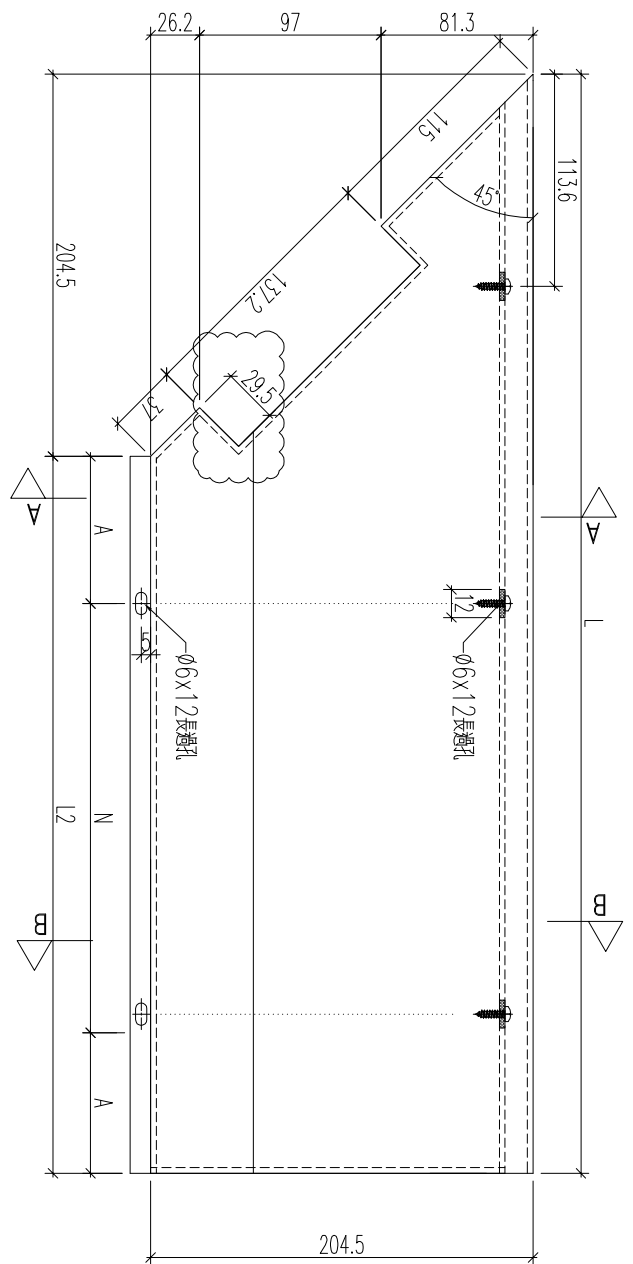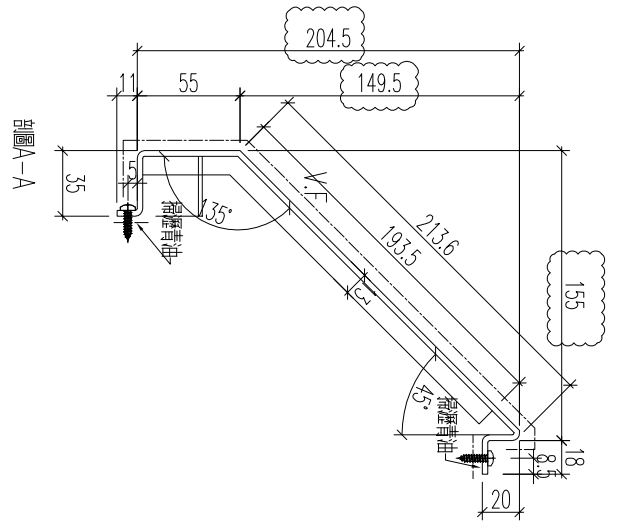

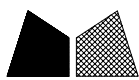

美特鋁質 有限公司  
MIDI Aluminium Fabricator Ltd.




工程號

J857

地盤

啓德6552

剖面圖 B-B

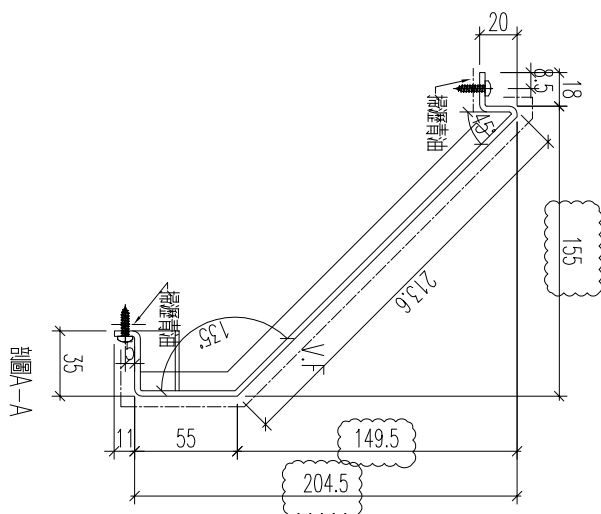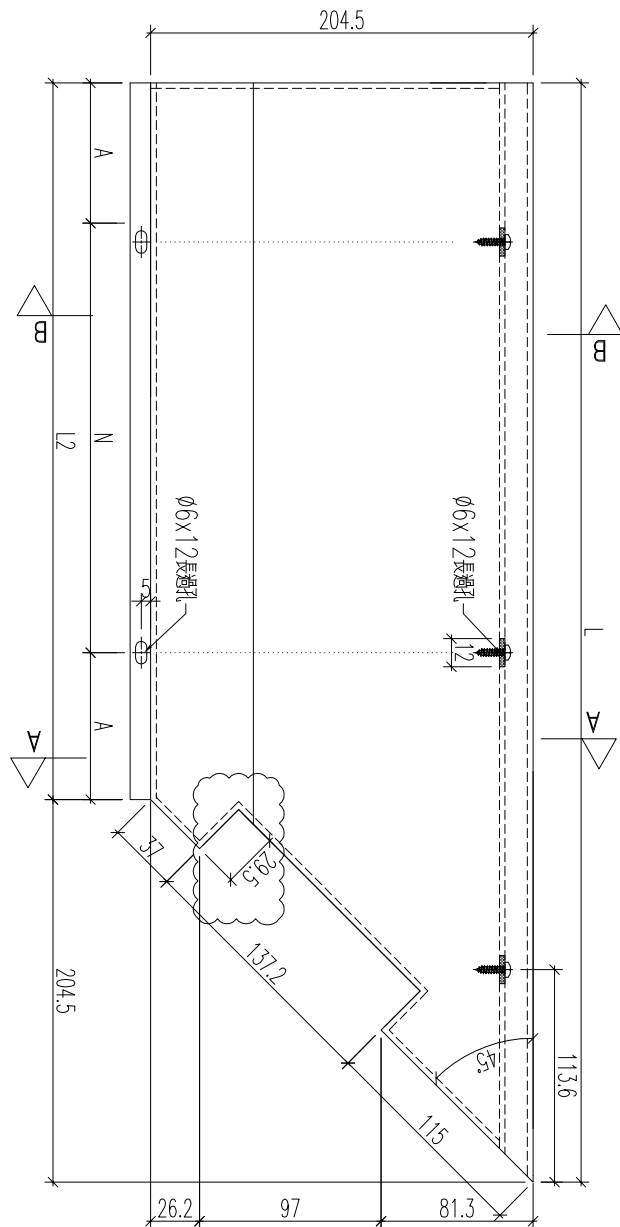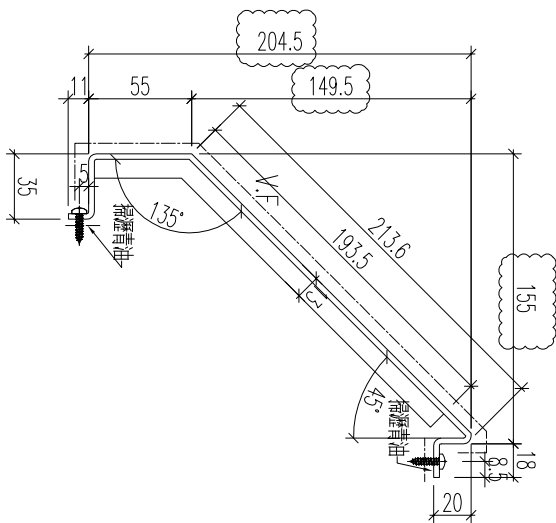

編號	數量	長度L	長度L2	N	A	分格	座數
857-GB1-BP30/2	1	546.5	342	200	x 1	71	T7
857-GB3-BP38	1	1461.5	1257	300	x 4	28.5	T2
857-GB4-BP9/2	1	1221.5	1017	300	x 3	58.5	T1




252

名稱	鋁板加工圖	制圖	黃漢卿	2022.12.2	修改	A	
材料	3mm厚板	復核	王禮秋	2022.12.2	日期	2.23	
顏色	深灰色(AL2)	批准			圖號	857-GB1-BP30/2	



工程號	J857	地盤	啓德6552
-----	------	----	--------


編號	數量	長度L	長度L2	N	A	分格	座數
857-GB2-BP20	1	1286	1081.5	300	90.75	1330	T7
857-GB3-BP1	1	1261	1056.5	300	78.25	1305	T5
857-GB4-BP36	1	1311	1106.5	300	103.25	1355	T1

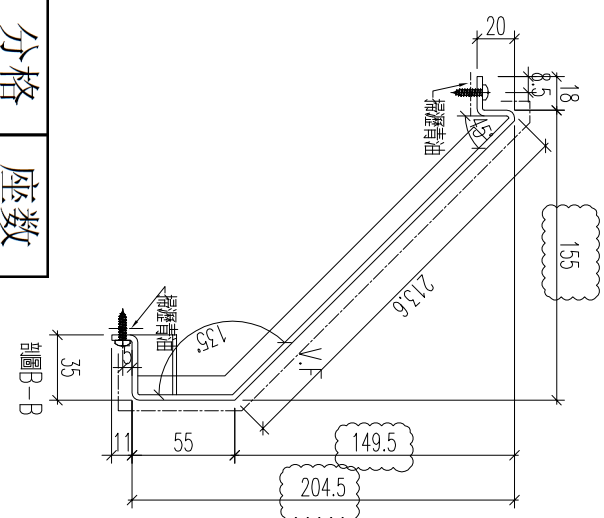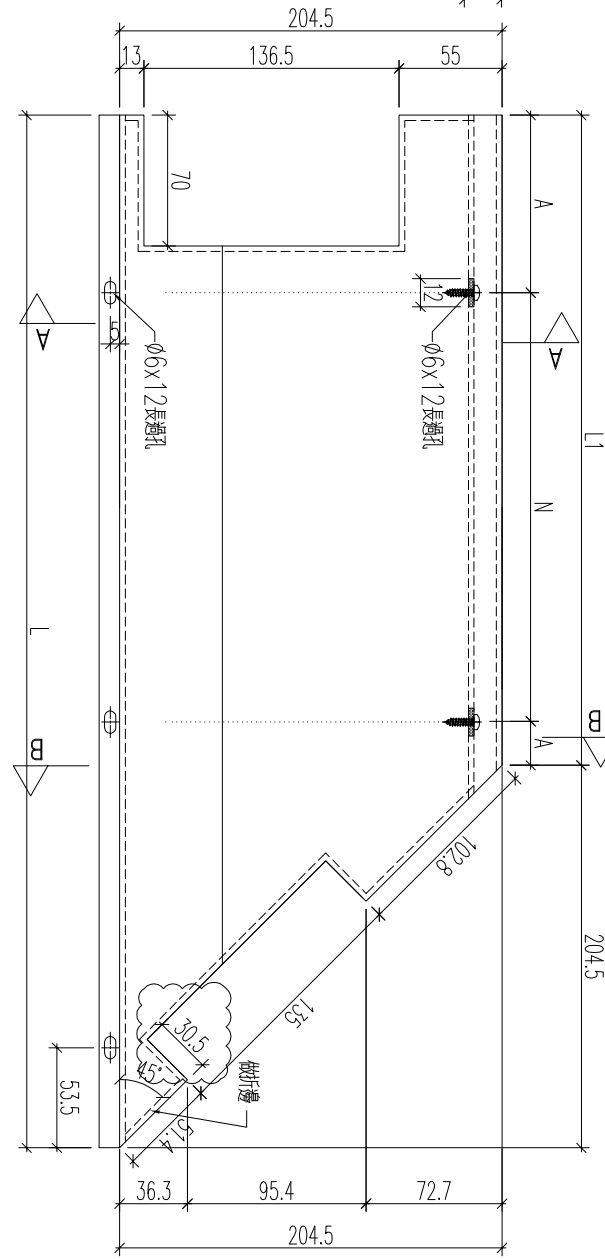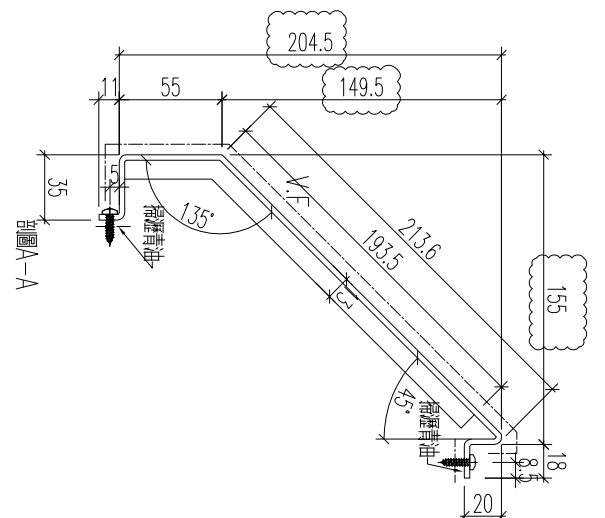

253

名稱	鋁板加工圖	制圖	黃漢卿	2022.12.2	修改	A
材料	3mm厚板	復核	王禮秋	2022.12.2	日期	2.23
顏色	深灰色(AL2)	批准			圖號	857-GB2-BP20



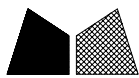


美特鋁質 有限公司  
MIDI Aluminium Fabricator Ltd.

工程號 J857 地盤 啓德6552


編號	數量	長度L1	長度L2	N	A	分格	座數
857-GB2-BP26	1	1758	1349	300 x 4	74.5	1275	T7
857-GB3-BP14	1	1778	1369	300 x 4	84.5	1295	T3
857-GB3-BP39	1	1758	1349	300 x 4	74.5	1275	T2
857-GB2-BP28	1	1778	1369	300 x 4	84.5	1295	T6

255

名稱	鋁板加工圖	制圖	黃漢卿	2022.12.2	修改	A
材料	3mm厚板	復核	王禮秋	2022.12.2	日期	2.23
顏色	深灰色(AL2)	批准			圖號	857-GB2-BP26

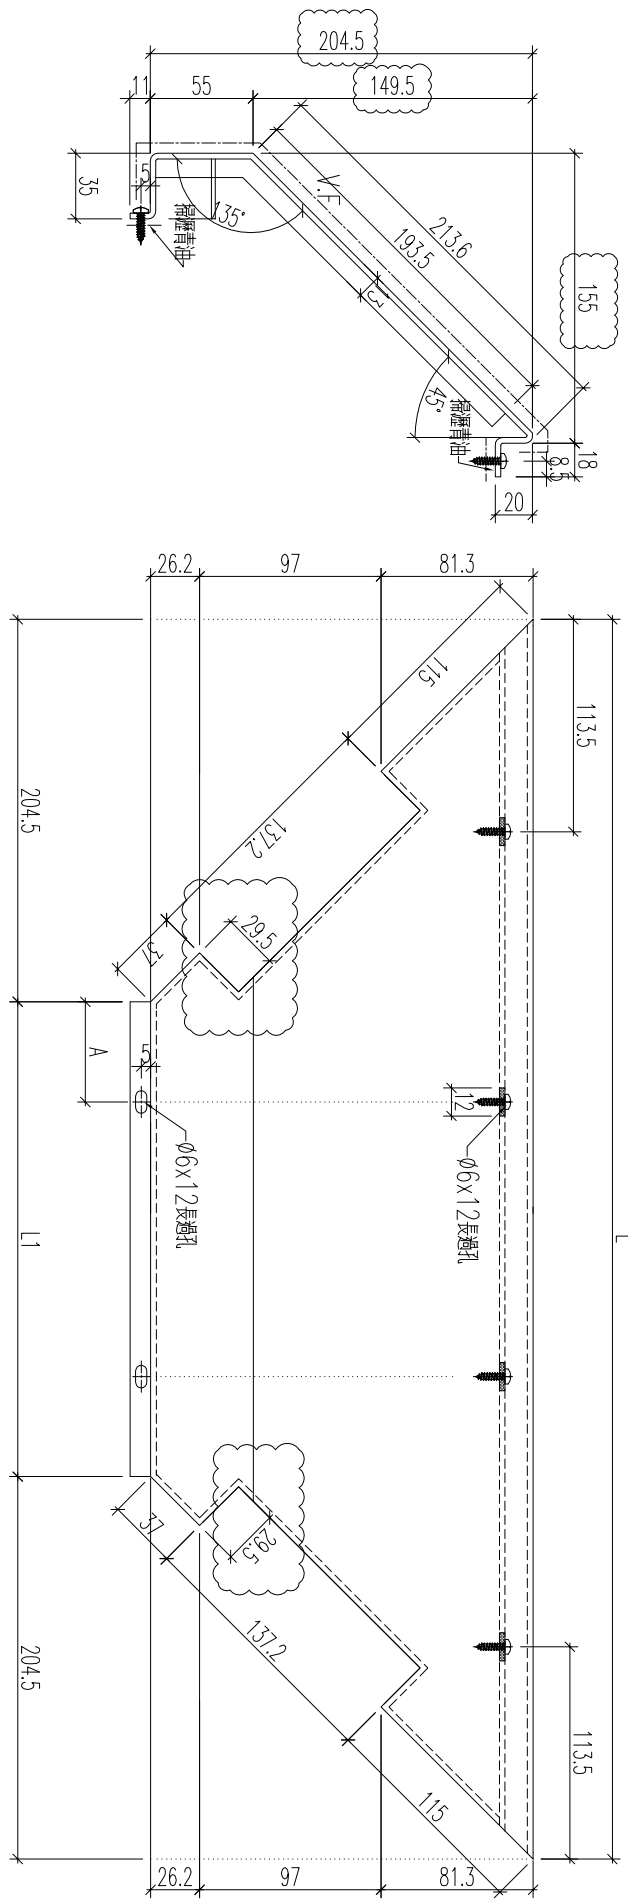



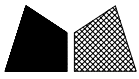



美特鋁質 有限公司  
MIDI Aluminium Fabricator Ltd.

工程號

J857

地盤


啓德6552

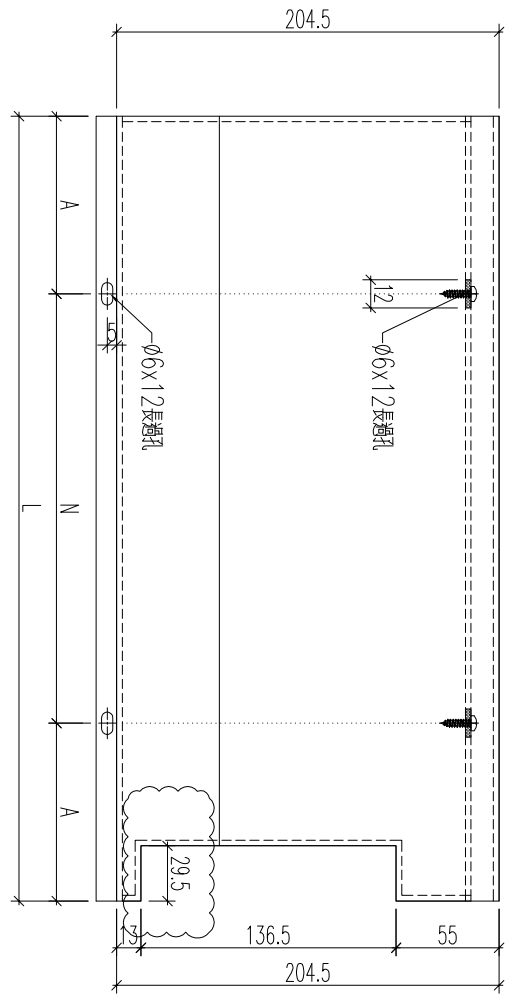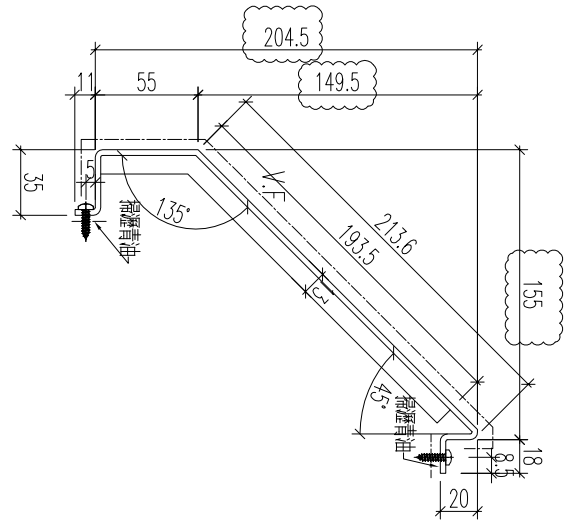

编号	数量	长度L	长度L2	N	A	分格	座数
857-GB2-BP2	1	1373.5		300	x 4	86.75	T7
857-GB2-BP34/2	1	761.5		300	x 2	80.75	T5
857-GB3-BP8/2	1	576.5		300	x 1	138.25	T3

257



名稱	鋁板加工圖	制圖	黃漢卿	2022.12.2	修改	A	
材料	3mm厚板	復核	王禮秋	2022.12.2	日期	2.23	
顏色	深灰色(AL2)	批准			圖號	857-GB2-BP2	

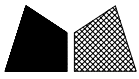

美特鋁質 有限公司  
MIDI Aluminium Fabricator Ltd.

工程號	J857	地盤	啓德6552
-----	------	----	--------

編號	數量	長度L	長度L2	N	A	分格	座數
857-GB2-BP34/1	1	575.5		300	x 1	137.75	1592
857-GB3-BP8/1	1	761.5		300	x 2	80.75	1592
857-GB3-BP37	1	1373.5		300	x 4	86.75	1429
							T2

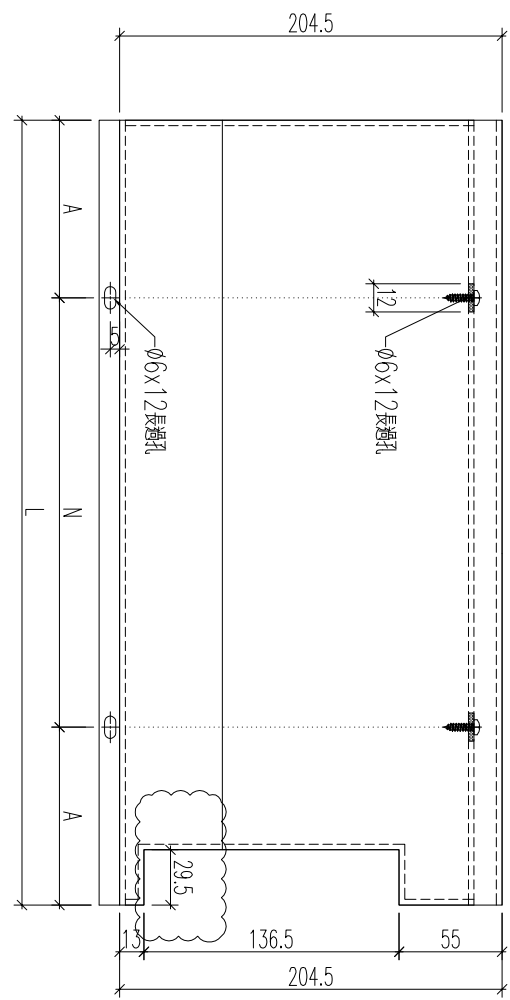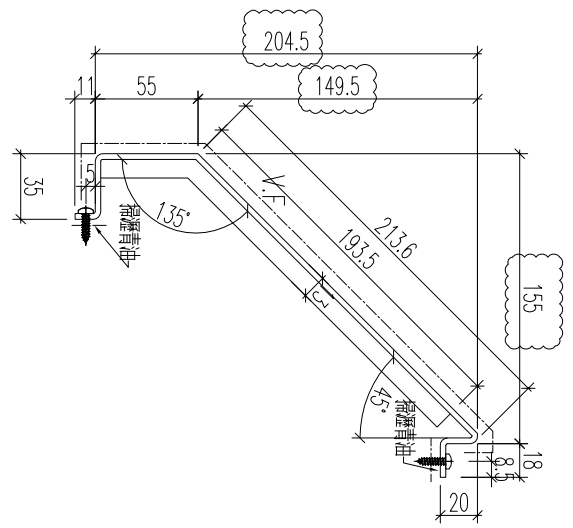

258

名稱	鋁板加工圖	制圖	黃漢卿	2022.12.2	修改	A	
材料	3mm厚板	復核	王禮秋	2022.12.2	日期	2.23	
顏色	深灰色(AL2)	批准			圖號	857-GB2-BP34/1	



美特鋁質 有限公司  
MIDI Aluminium Fabricator Ltd.




工程號

J857

地盤


啓德6552

編號	數量	長度L	長度L2	N	A	分格	座數
857-GB2-BP41	1	831	626.5	x	2	38.25	T5
857-GB3-BP18	1	1281	1076.5	x	3	88.25	T2
857-GB12-BP18	1	303.5	124		62	356	

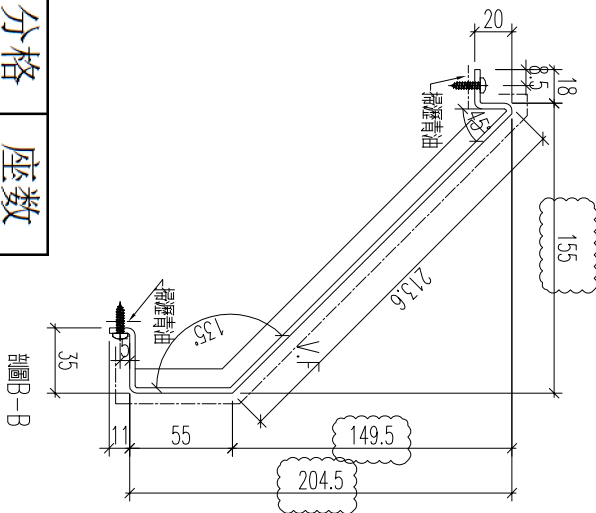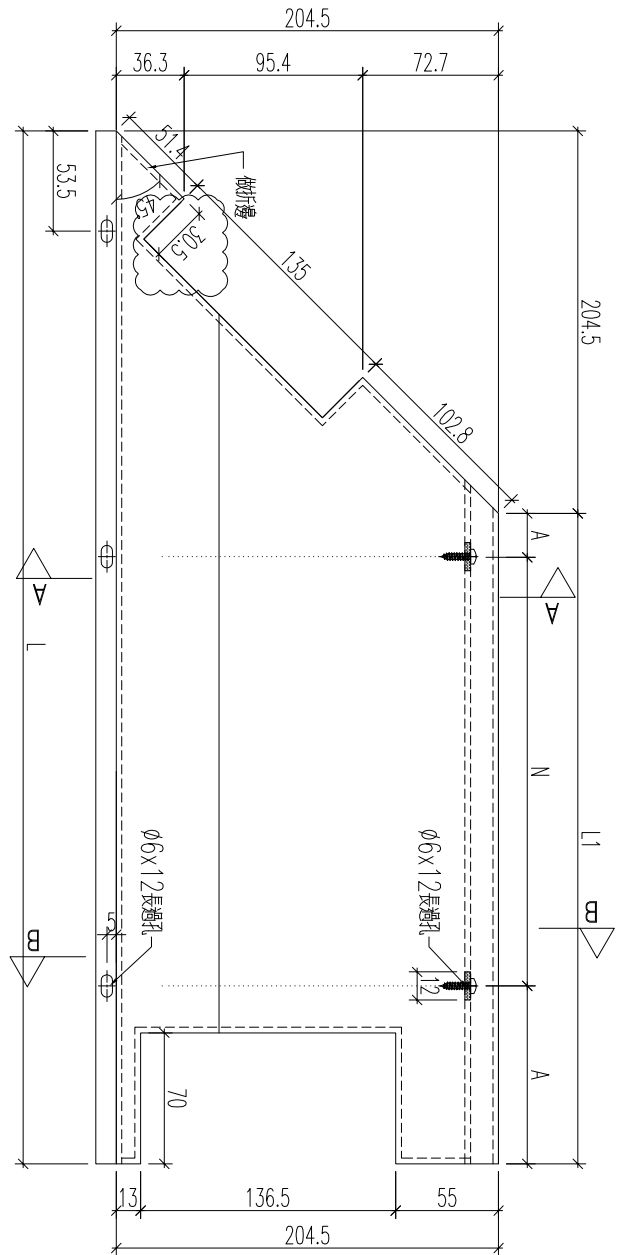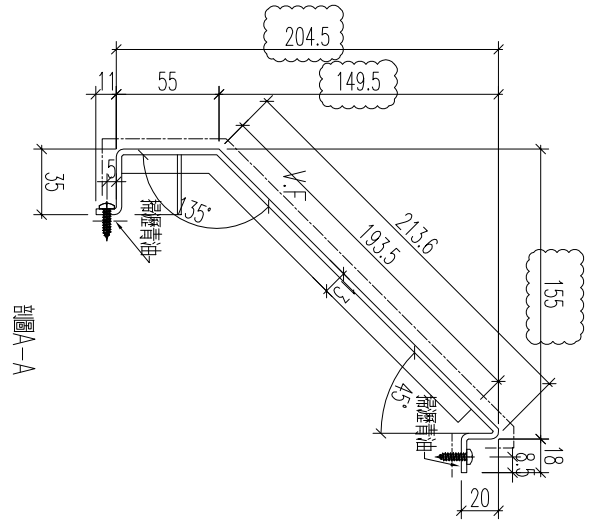

259

名稱	鋁板加工圖	制圖	黃漢卿	2022.12.2	修改	A	
材料	3mm厚板	復核	王禮秋	2022.12.2	日期	2.23	
顏色	深灰色(AL2)	批准			圖號	857-GB2-BP41	

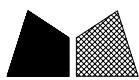

美特鋁質 有限公司  
MIDI Aluminium Fabricator Ltd.

工程號

J857

地盤

啓德6552

857-GB3-BP15

编号

数量

1981.5

长度L

1777

长度L2

300

x

N

5

x

138.5




A

1740

分格

T3

座数

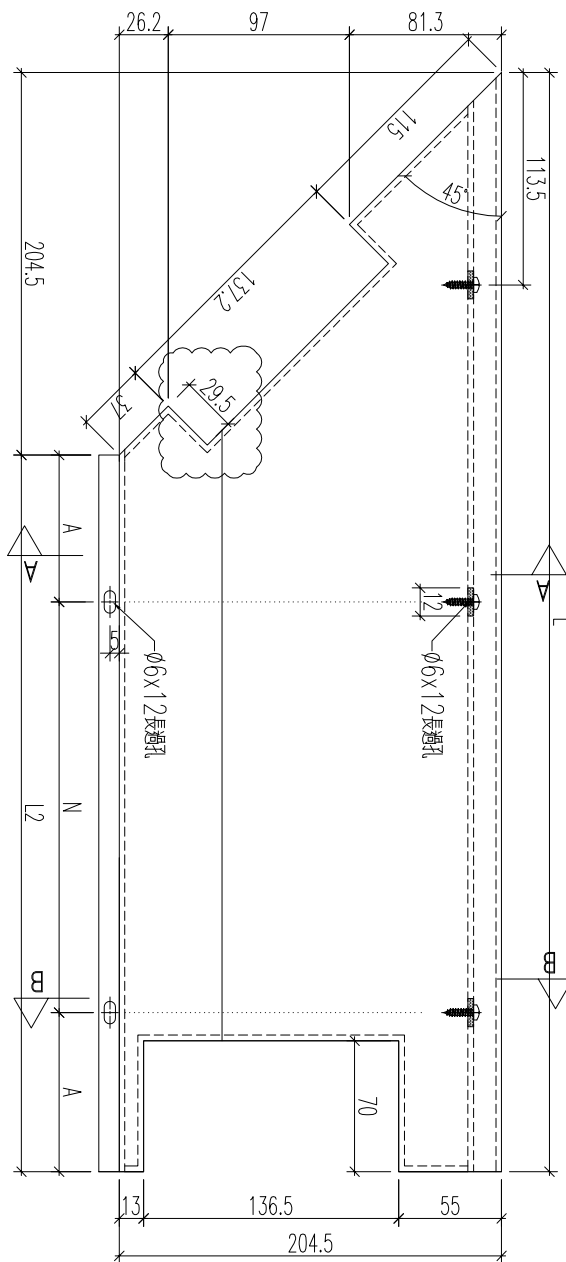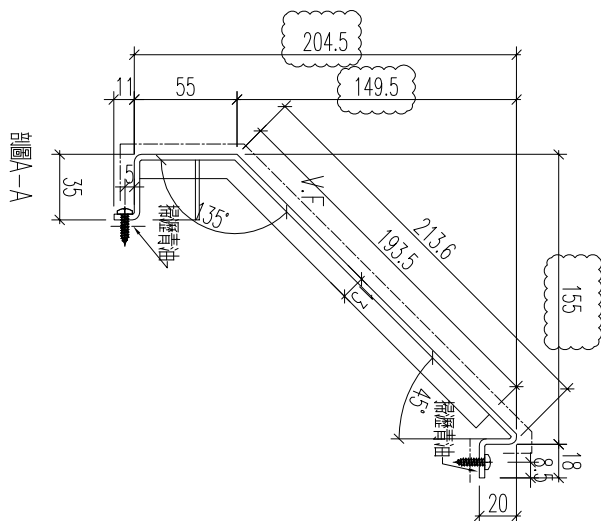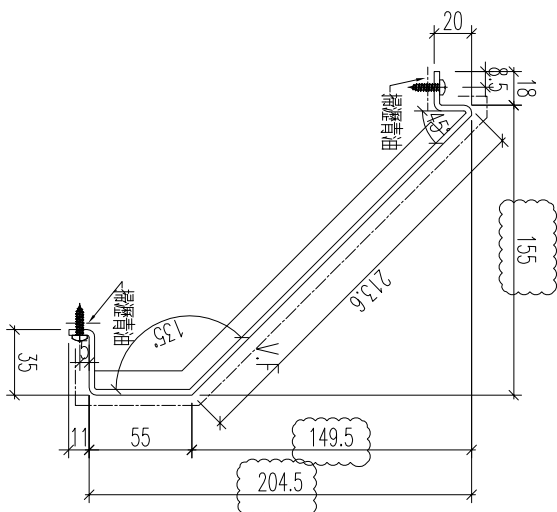

260

名稱	鋁板加工圖	制圖	黃漢卿	2022.12.2	修改	A	
材料	3mm厚板	復核	王禮秋	2022.12.2	日期	2.23	
顏色	深灰色(AL2)	批准			圖號	857-GB3-BP15	




美特鋁質 有限公司  
MIDI Aluminium Fabricator Ltd.

工程號

J857

地盤

啓德6552

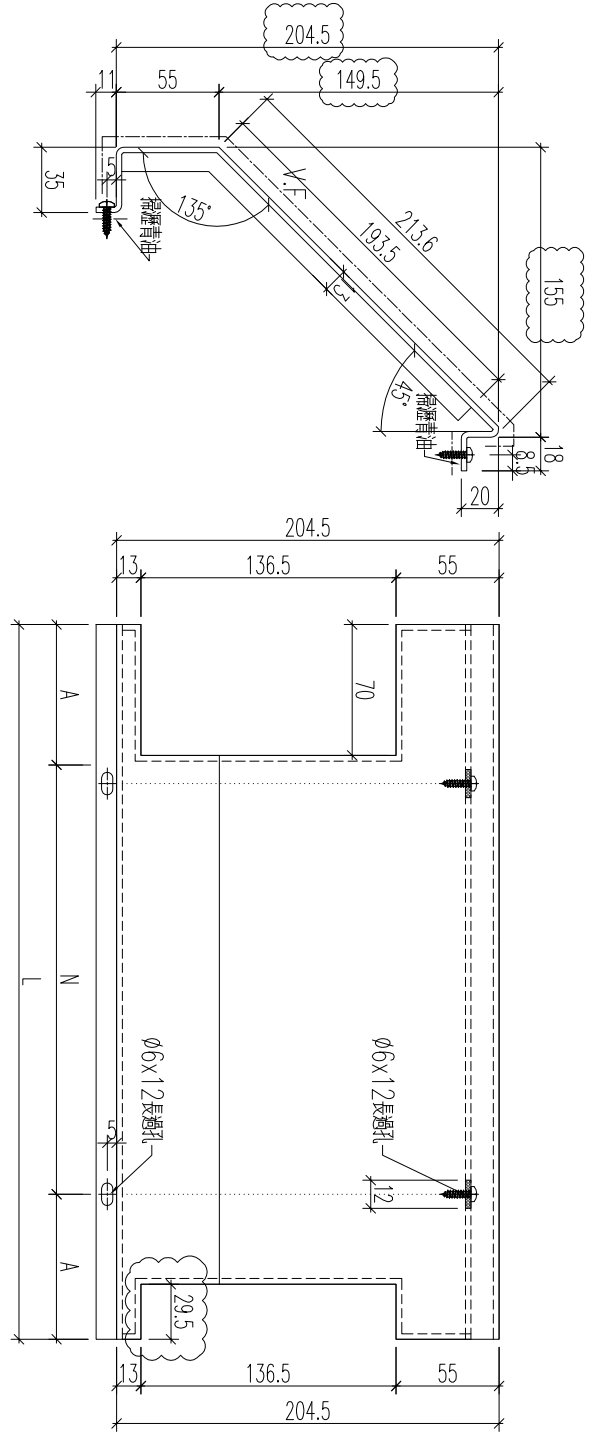

编号	数量	长度L	长度L2	N	A	分格	座数	
857-GB3-BP19	1	1632.5		300	X 5	66.25	1635	T3
857-GB3-BP34	1	967.5		300	X 3	33.75	970	T2
857-GB4-BP4	1	1299.5		300	X 4	49.75	1302	T2
857-GB4-BP17	1	1641.5		300	X 5	70.75	1644	T1
857-GB1-BP9	1	1632.5		300	X 5	66.25	1635	T8
857-GB1-BP24	1	1342.5		300	X 4	71.25	1345	T8
857-GB2-BP6	1	1632.5		300	X 5	66.25	1635	T6

261


名稱	鋁板加工圖	制圖	黃漢卿	2022.12.2	修改	A
材料	3mm厚板	復核	王禮秋	2022.12.2	日期	2.23
顏色	深灰色(AL2)	批准			圖號	857-GB3-BP19



美特鋁質 有限公司  
MIDI Aluminium Fabricator Ltd.

工程號	J857	地盤	啓德6552
-----	------	----	--------


編號	數量	長度L1	長度L2	N	A	分格	座數
857-GB3-BP33	1	1632.5		300 x 5	66.25	1635	T3
857-GB4-BP16	1	1330.5		300 x 4	65.25	1333	T1
857-GB12-BP3	1	1095		300 x 3	97.5	1100	
857-GB1-BP8	1	1377.5		300 x 4	88.75	1380	T8
857-GB1-BP23	1	1632.5		300 x 5	66.25	1635	T8
857-GB1-BP35	1	1299.5		300 x 4	49.75	1302	T7
857-GB2-BP5	1	967.5		300 x 3	33.75	970	T6
857-GB2-BP19	1	1632.5		300 x 5	66.25	1635	T6

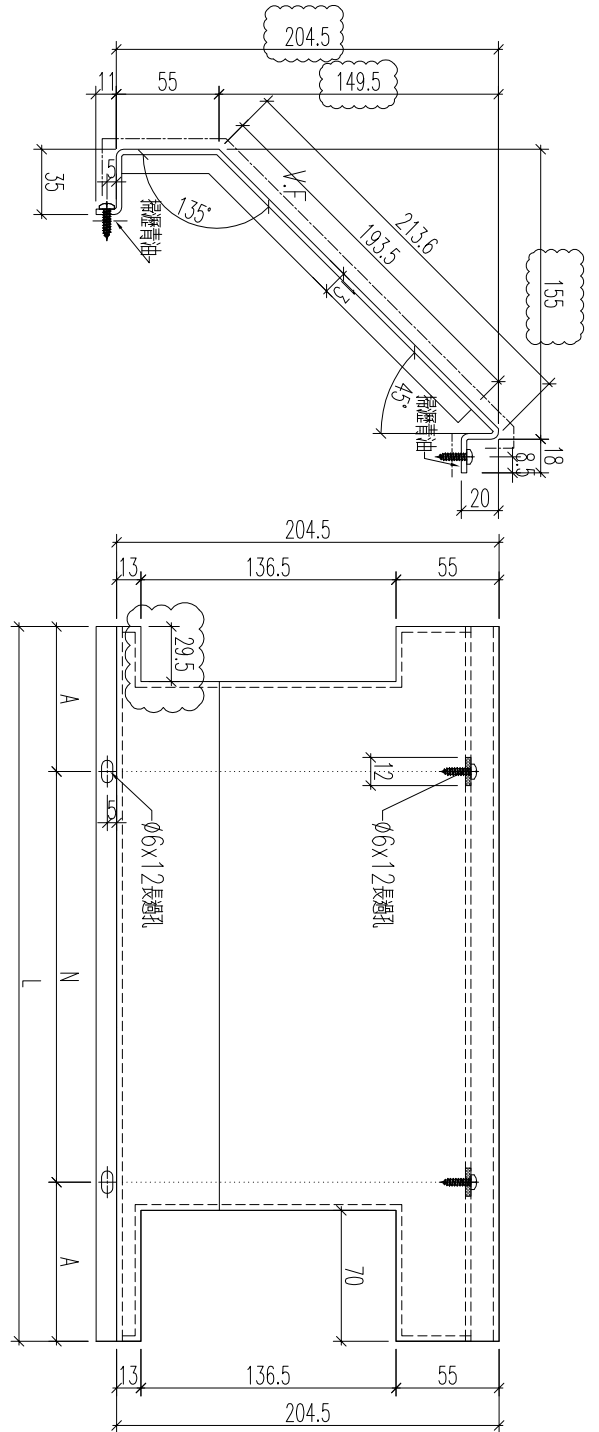

262




名稱	鋁板加工圖	制圖	黃漢卿	2022.12.2	修改	A
材料	3mm厚板	復核	王禮秋	2022.12.2	日期	2.23
顏色	深灰色(AL2)	批准			圖號	857-GB3-BP33



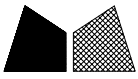

美特鋁質 有限公司  
MIDI Aluminium Fabricator Ltd.

工程號	J857	地盤	啓德6552
-----	------	----	--------

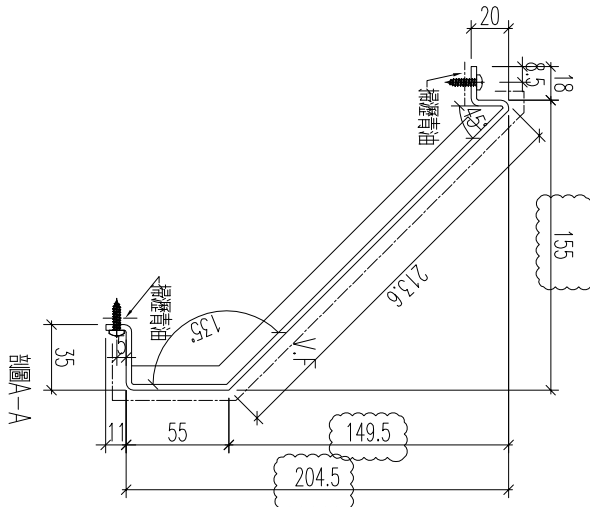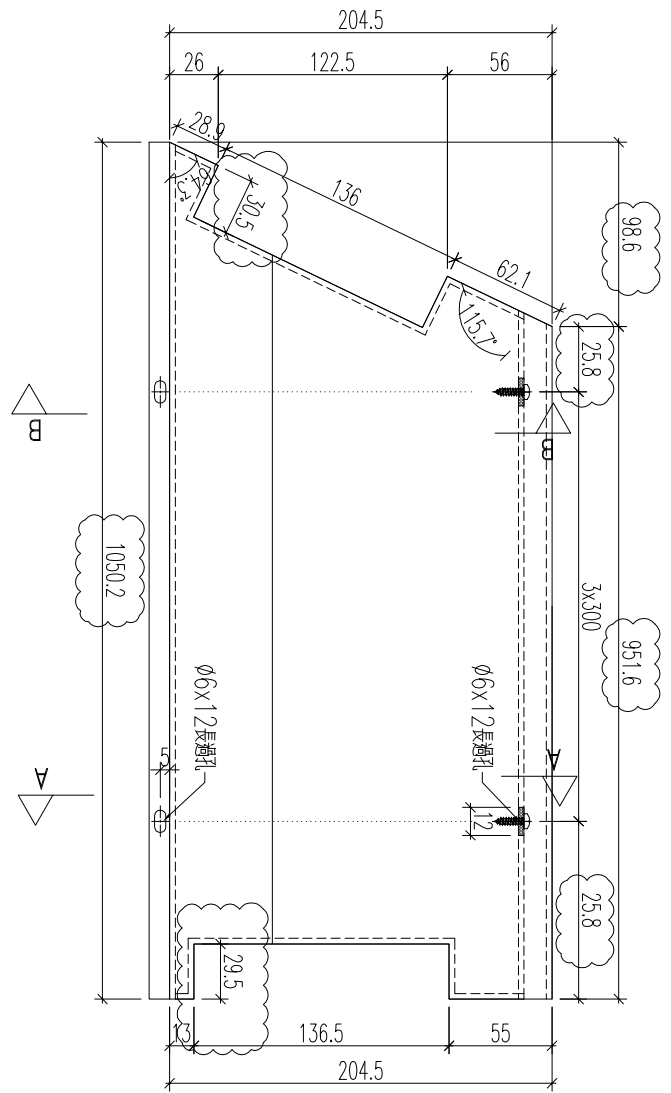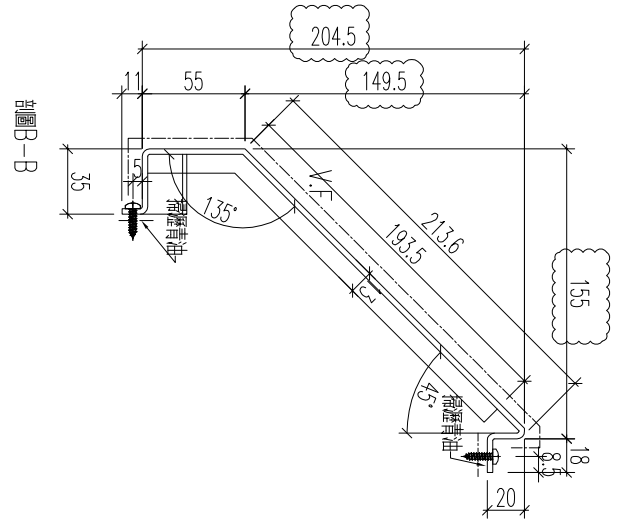


加工數量： 1支

264


座數	T1
----	----

名稱	鋁板加工圖	制圖	黃漢卿	2022.12.2	修改	A	
材料	3mm厚板	復核	王禮秋	2022.12.2	日期	2.23	
顏色	深灰色(AL2)	批准			圖號	857-GB4-BP33	

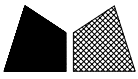

美特鋁質 有限公司  
MIDI Aluminium Fabricator Ltd.

工程號	J857	地盤	啓德6552
-----	------	----	--------

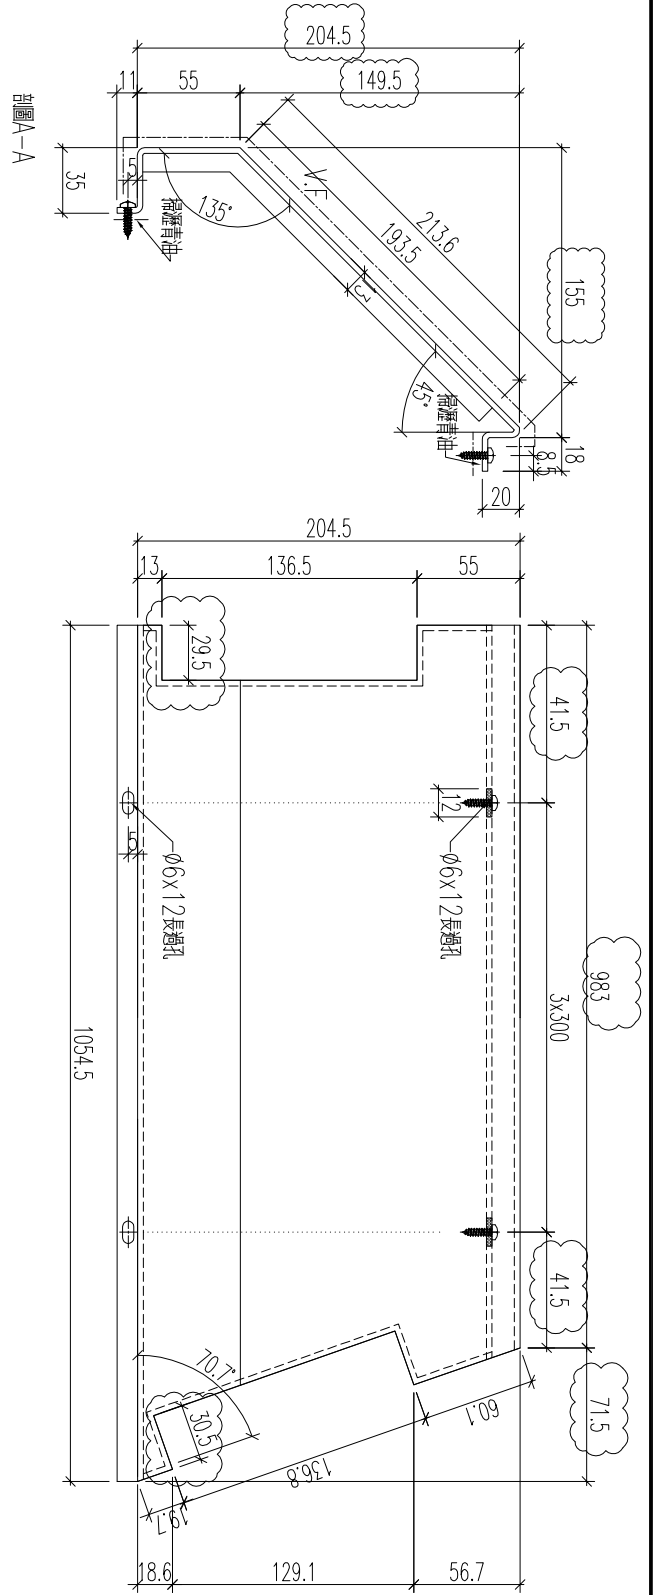

加工數量： 1支

265



座數	T1
----	----

名稱	鋁板加工圖	制圖	黃漢卿	2022.12.2	修改	A	
材料	3mm厚板	復核	王禮秋	2022.12.2	日期	2.23	
顏色	深灰色(AL2)	批准			圖號	857-GB4-BP34	



美特鋁質 有限公司  
MIDI Aluminium Fabricator Ltd.

工程號	J857	地盤	啓德6552
-----	------	----	--------

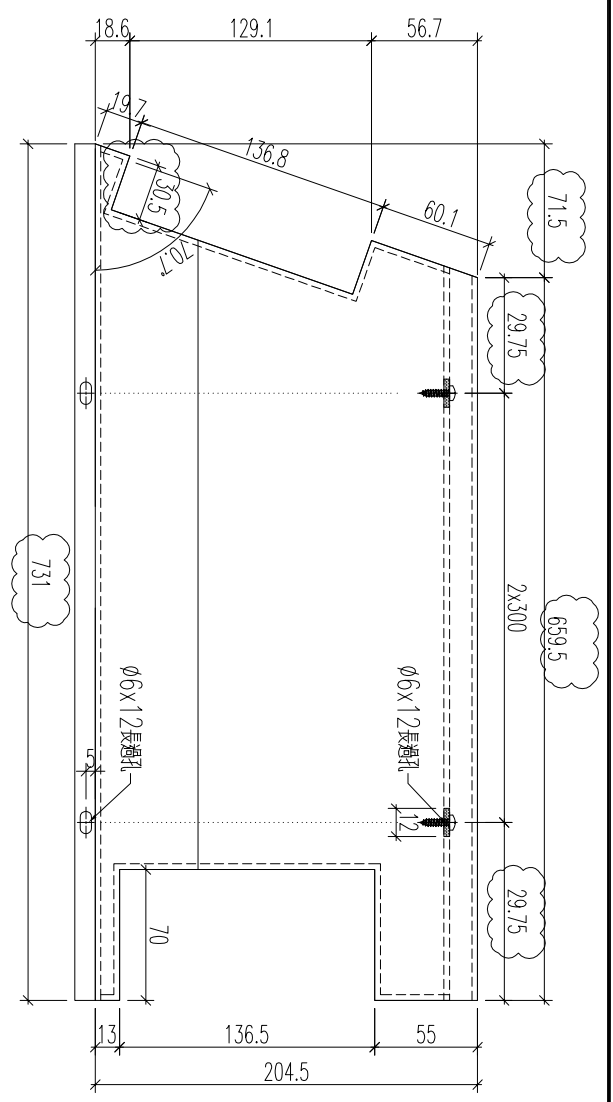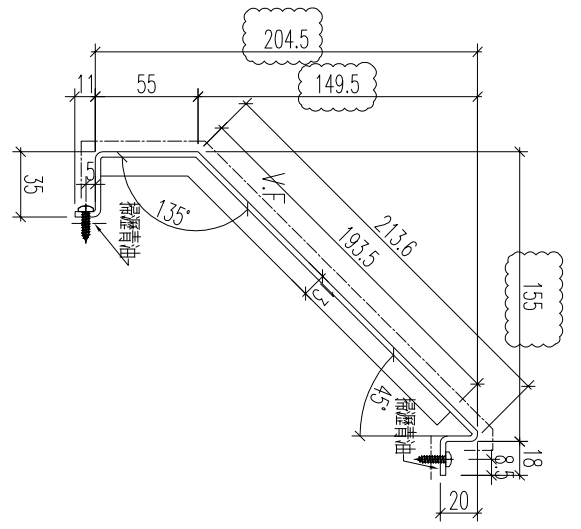


加工數量：1支

266




版數	T1
----	----

名稱	鋁板加工圖	制圖	黃漢卿	2022.12.2	修改	A	
材料	3mm厚板	復核	王禮秋	2022.12.2	日期	2.23	
顏色	深灰色(AL2)	批准			圖號	857-GB4-BP35	

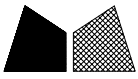

美特鋁質 有限公司  
MIDI Aluminium Fabricator Ltd.


工程號	J857	地盤	啓德6552
-----	------	----	--------

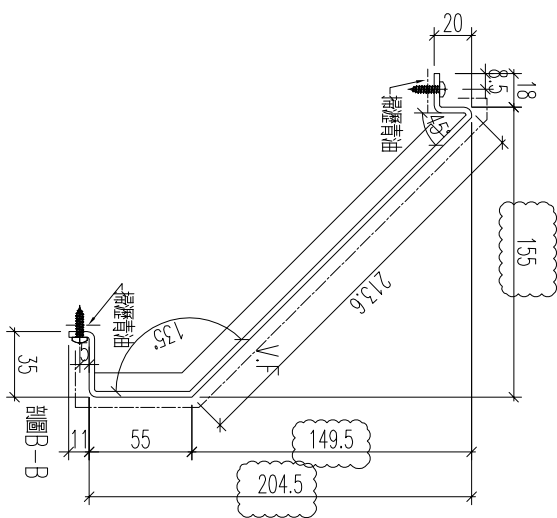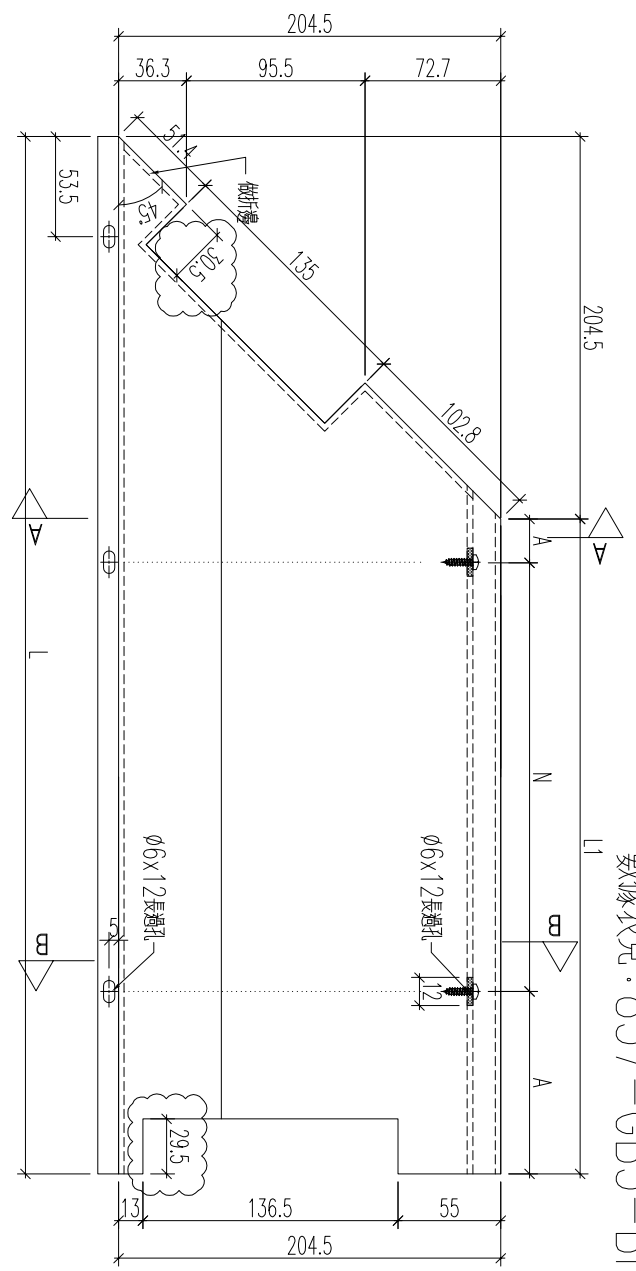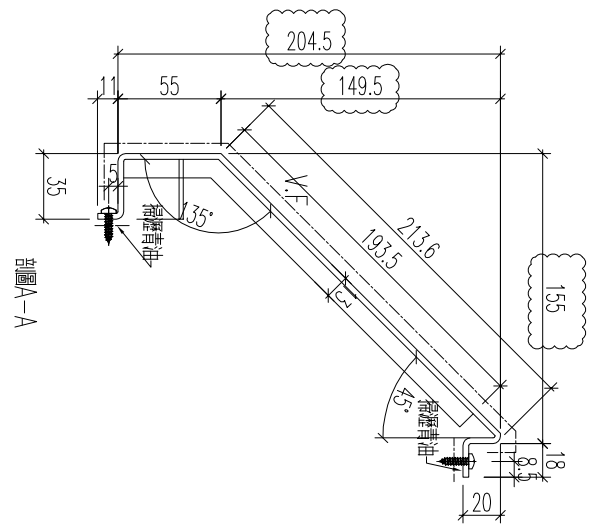

數據表見：857-GB5-BP7a

267

名稱	鋁板加工圖	制圖	黃漢卿	2022.12.2	修改	A	
材料	3mm厚鋁板	復核	王禮秋	2022.12.2	日期	2.23	
顏色	深灰色(AL2)	批准			圖號	857-GB5-BP7	

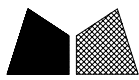

美特鋁質有限公司  
MIDI Aluminium Fabricator Ltd.


加工圖見：857-GB5-BP7

工程號	J857	地盤	密德6552
-----	------	----	--------

编号	数量	长度L	长度L2	N		A	分格	座数
857-GB5-BP7	1	1516.5	1312	300	x 4	56	1563	T1
857-GB1-BP4	1	1496.5	1292	300	x 4	46	1543	T8
857-GB1-BP12	1	1166.5	962	300	x 3	31	1213	T8
857-GB1-BP15	1	1398.5	1194	300	x 3	147	1445	T8
857-GB1-BP21	1	1588.5	1384	300	x 4	92	1635	T8
857-GB1-BP28	1	1241.5	1037	300	x 3	68.5	1288	T8
857-GB1-BP33	1	1255.5	1051	300	x 3	75.5	1302	T7
857-GB2-BP9	1	1166.5	962	300	x 3	31	1213	T6
857-GB2-BP11a	1	1398.5	1194	300	x 3	147	1445	T6
857-GB2-BP17	1	1588.5	1384	300	x 3	242	1635	T6
857-GB2-BP21	1	1141.5	937	300	x 3	18.5	1188	T7
857-GB2-BP30	1	1361.5	1157	300	x 3	128.5	1408	T6
857-GB2-BP33	1	1545.5	1341	300	x 4	70.5	1592	T5
857-GB3-BP2	1	1553.5	1349	300	x 4	74.5	1600	T5
857-GB3-BP5	1	941.5	737	300	x 2	68.5	988	T5
857-GB3-BP22	1	1166.5	962	300	x 3	31	1213	T3
857-GB3-BP25	1	1398.5	1194	300	x 3	147	1445	T3
857-GB3-BP31	1	1588.5	1384	300	x 4	92	1635	T3
857-GB4-BP7	1	891.5	687	300	x 2	43.5	938	T2
857-GB4-BP20	1	1036.5	832	300	x 2	116	1083	T1
857-GB4-BP23	1	1053.5	849	300	x 2	124.5	1100	T1
857-GB4-BP37	1	1273.5	1069	300	x 3	84.5	1320	T1
857-GB4-BP43	1	1171.5	967	300	x 3	33.5	1218	T1
857-GB4-BP47	1	1491.5	1287	300	x 4	43.5	1538	T1
857-GB5-BP3	1	1441.5	1237	300	x 4	18.5	1488	T1
857-GB5-BP12	1	1578.5	1374	300	x 4	87	1625	T2
857-GB6-BP3	1	1317.5	1113	300	x 3	106.5	1364	T2
857-GB6-BP12	1	1461.5	1257	300	x 4	28.5	1508	T2
857-GB6-BP14	1	1403.5	1199	300	x 3	149.5	1450	T2
857-GB7-BP6	1	1116.5	912	275	x 3	43.5	1163	T5
857-GB7-BP10	1	1448.5	1244	300	x 4	22	1495	T5
857-GB8-BP2	1	1078.5	874	300	x 2	137	1125	T5
857-GB8-BP9	1	1461.5	1257	300	x 4	28.5	1508	T7
857-GB8-BP14	1	1578.5	1374	300	x 4	87	1625	T7
857-GB9-BP3	1	1317.5	1113	300	x 3	106.5	1364	T7
857-GB9-BP10	1	1060.5	856	300	x 2	128	1107	T7
857-GB9-BP16	1	1073.5	869	300	x 2	134.5	1120	T8
857-GB9-BP19	1	1578.5	1374	300	x 4	87	1625	T8

268




名稱	鋁板加工圖	制圖	黃漢卿	2022.12.2	修改	A	
材料	3mm厚板	復核	王禮秋	2022.12.2	日期	2.23	
顏色	深灰色(AL2)	批准			圖號	857-GB5-BP7	

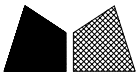

美特鋁質 有限公司  
MIDI Aluminium Fabricator Ltd.

工程號	J857	地盤	啓德6552
-----	------	----	--------

編號	數量	長度L	長度L2	N	A	分格	座數
857-GB5-BP9	1	1802	1597.5	300	x 5	48.75	T1
857-GB7-BP3	1	1744	1539.5	275	x 5	82.25	T3
857-GB8-BP6	1	1769	1564.5	300	x 5	32.25	T6

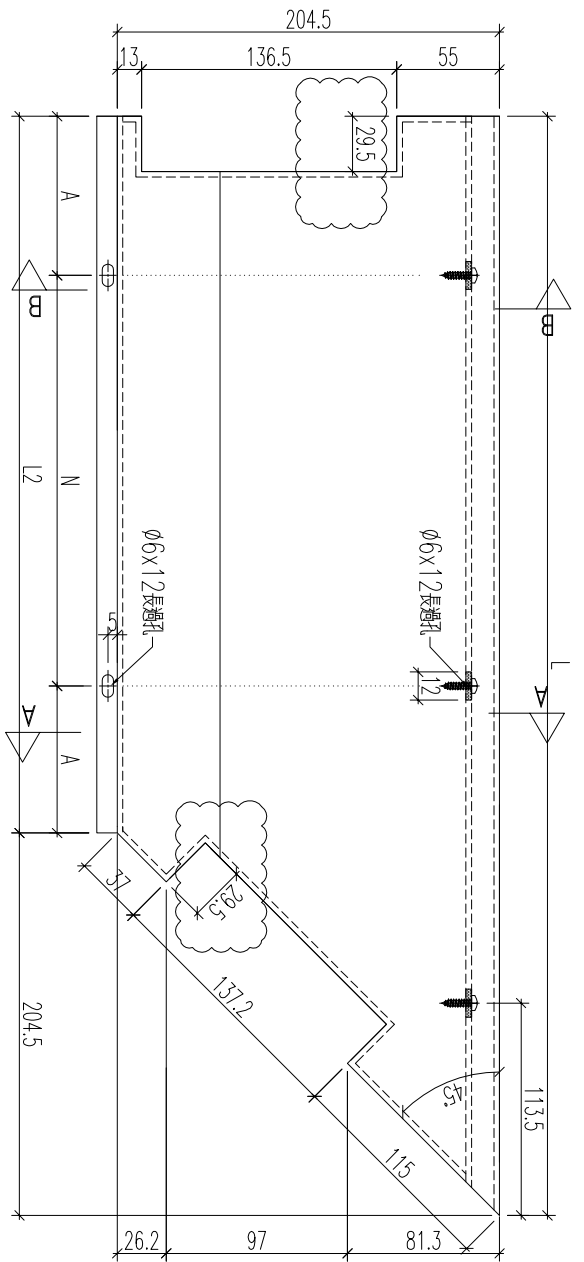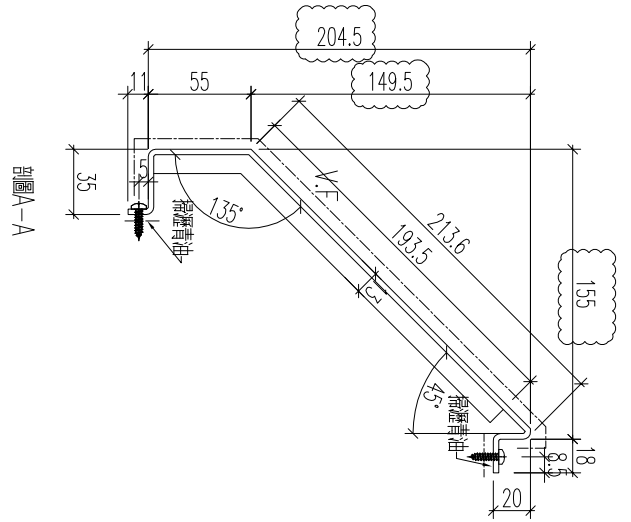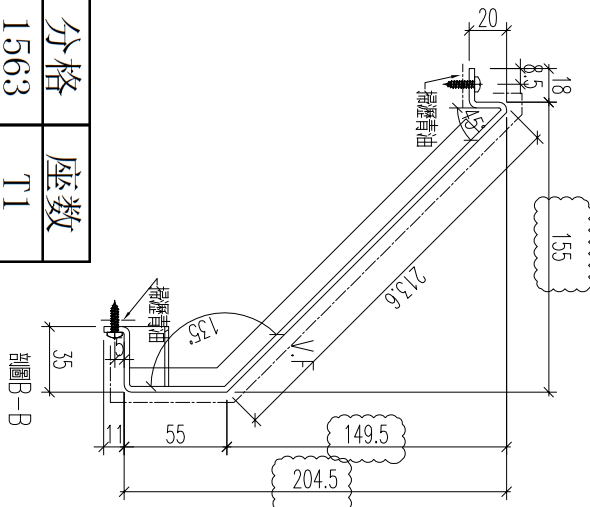

269

名稱	鋁板加工圖	制圖	黃漢卿	2022.12.2	修改	A
材料	3mm磨板	復核	王禮秋	2022.12.2	日期	2.23
顏色	深灰色(AL2)	批准			圖號	857-GB5-BP9






美特鋁質 有限公司  
MIDI Aluminium Fabricator Ltd.


工程號	J857	地盤	啓德6552
-----	------	----	--------

編號	數量	長度L	長度L2	N	A	分格	座數
857-GB6-BP16	1	1744	1539.5	275	x 5	82.25	T3
857-GB8-BP4	1	1769	1564.5	300	x 5	32.25	T6
857-GB9-BP12	1	1494	1289.5	300	x 4	44.75	T8

270
-----

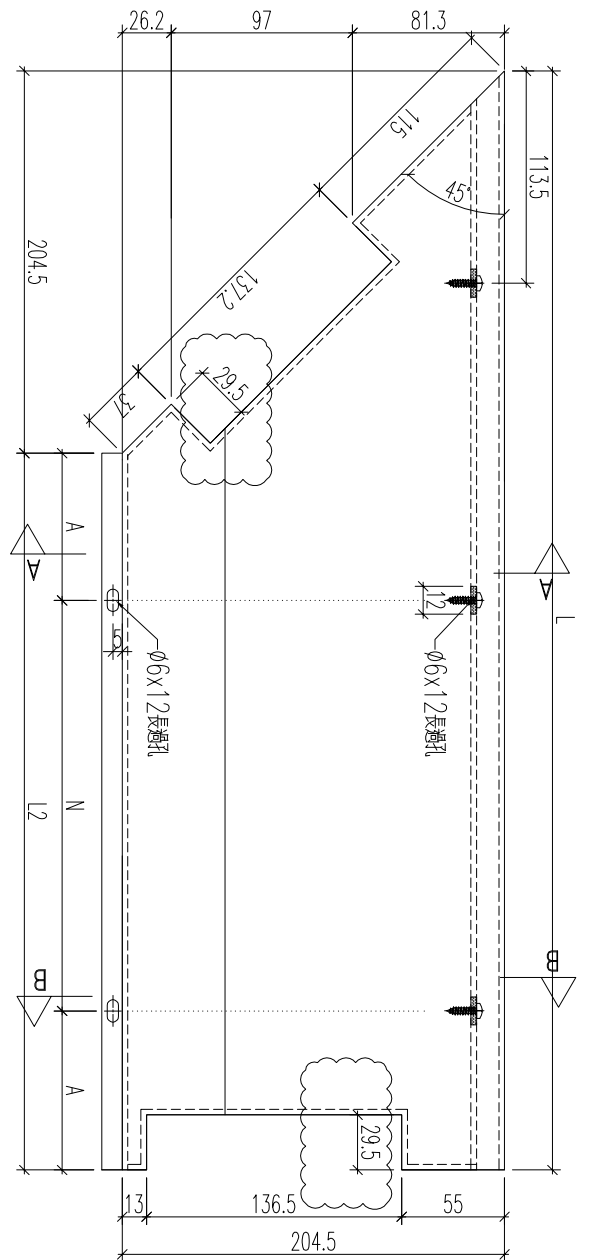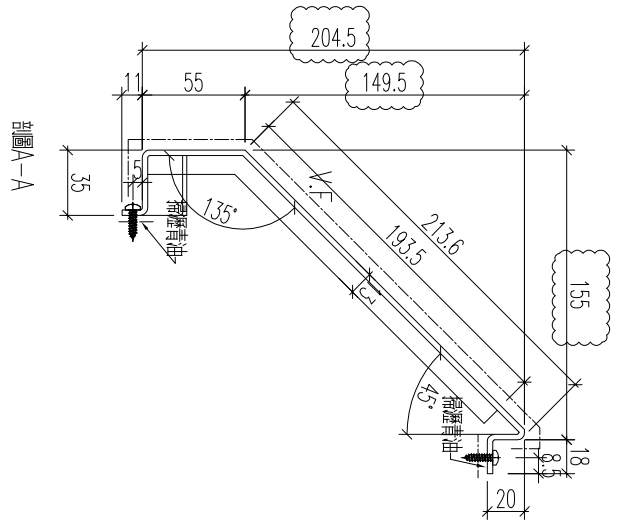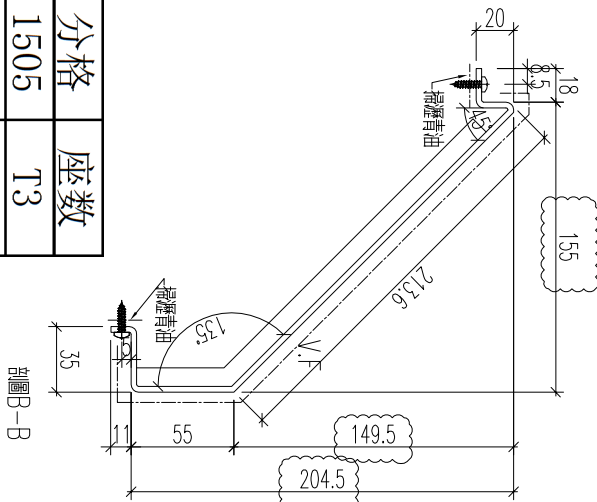


名稱	鋁板加工圖	制圖	黃漢卿	2022.12.2	修改	A
材料	3mm厚鋁板	復核	王禮秋	2022.12.2	日期	2.23
顏色	深灰色(AL2)	批准			圖號	857-GB6-BP16

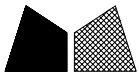

美特鋁質 有限公司  
MIDI Aluminium Fabricator Ltd.

工程號	J857	地盤	啓德6552
-----	------	----	--------

編號	數量	長度L	長度L2	N	A	分格	座數
857-GB5-BP14	1	1130.5		300 x 3	115.25	1133	T1
857-GB6-BP18	1	1019.5		300 x 3	59.75	1022	T3
857-GB8-BP15	1	1405.5		300 x 4	102.75	1408	T6
857-GB9-BP21	1	1506.5		275 x 5	65.75	1509	T8
857-GB12-BP8	1	1412.5		300 x 4	106.25	1415	T1

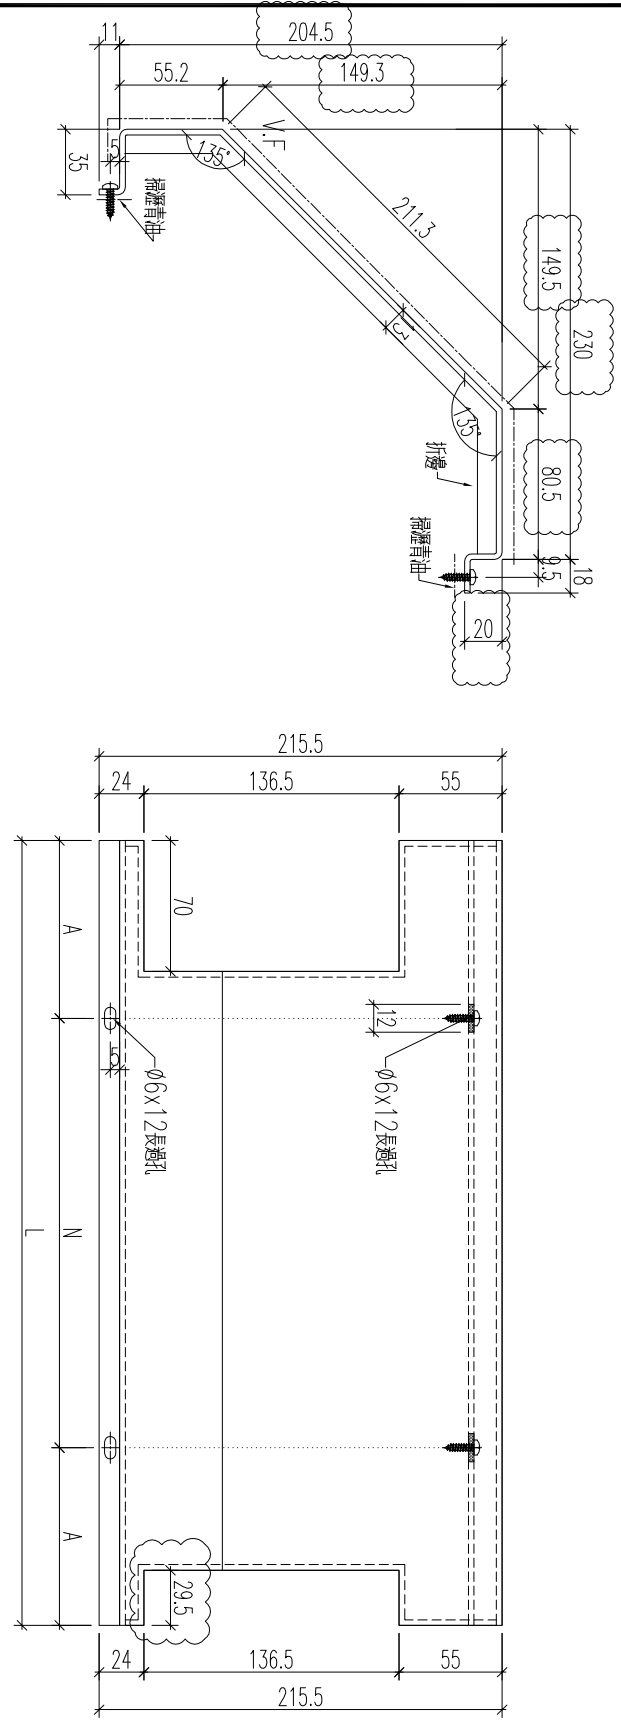

271

名稱	鋁板加工圖	制圖	黃漢卿	2022.12.2	修改	A	
材料	3mm厚板	復核	王禮秋	2022.12.2	日期	2.23	
顏色	銅色(AL1)	批准			圖號	857-GB5-BP14	



美特鋁質 有限公司  
MIDI Aluminium Fabricator Ltd.




工程號

J857

地盤

啓德6552

编号	数量	长度L1	长度L2	N	A	分格	座数
857-GB5-BP15	1	1086.5	882	x 3	28.5	1133	T1
857-GB5-BP21	1	1558.5	1354	x 4	77	1605	T1
857-GB5-BP25	1	1303.5	1099	x 3	99.5	1350	T1
857-GB6-BP19	1	1286.5	1082	x 3	91	1333	T3
857-GB8-BP17	1	1361.5	1157	x 4	28.5	1408	T6
857-GB9-BP27	1	1323.5	1119	x 3	109.5	1370	T8
857-GB12-BP9	1	1375.5	1171	x 4	35.5	1422	T1
857-GB7-BP15g	1	1336.5	1132	x 4	16	1383	T3

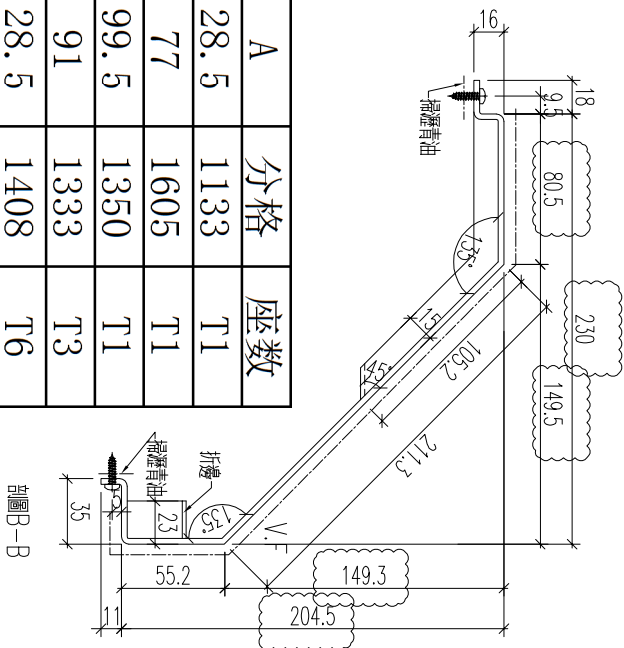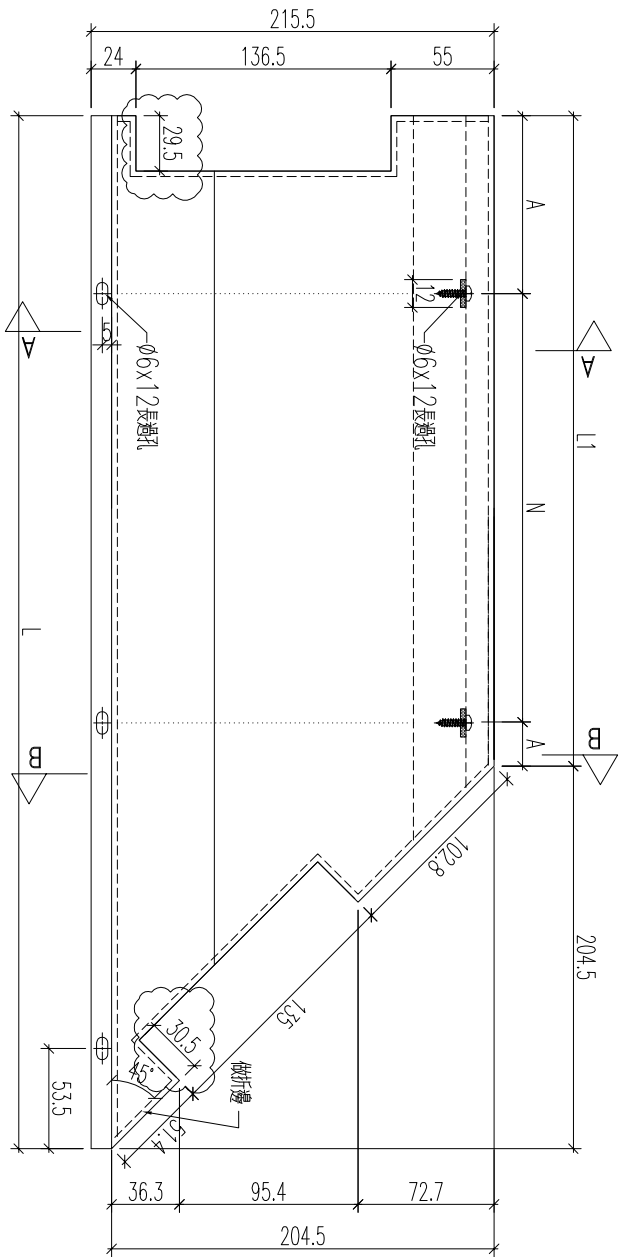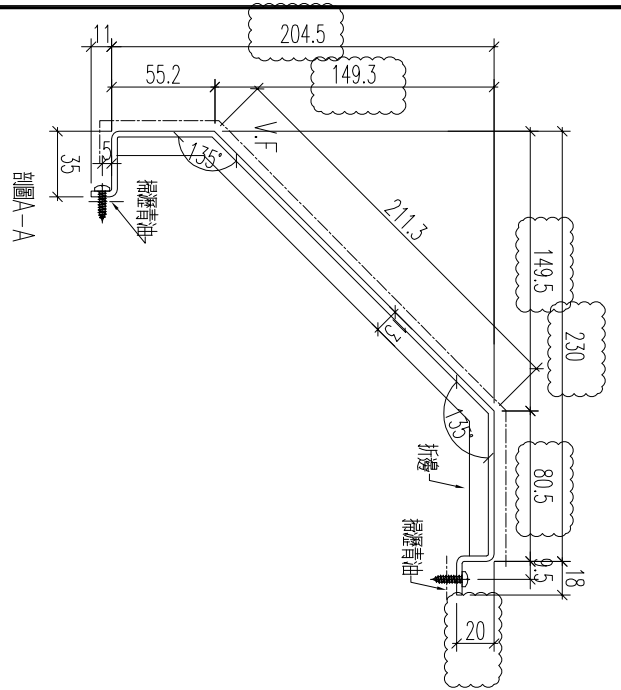

272

名稱	鋁板加工圖	制圖	黃漢卿	2022.12.2	修改	A
材料	3mm厚鋁板	復核	王禮秋	2022.12.2	日期	2.23
顏色	銅色(AL1)	批准			圖號	857-GB5-BP15










美特鋁質 有限公司  
MIDI Aluminium Fabricator Ltd.

工程號 J857 地盤 啓德6552

編號	數量	長度L1	長度L2	N	A	分格	座數
857-GB5-BP19	1	1558.5	1354	300	x 4	77	1605 T1
857-GB5-BP16	1	1216.5	1012	300	x 3	56	1263 T1
857-GB6-BP23	1	1360.5	1156	300	x 3	128	1407 T3
857-GB8-BP21	1	1286.5	1082	300	x 3	91	1333 T6
857-GB9-BP25	1	1323.5	1119	300	x 3	109.5	1370 T8
857-GB9-BP31	1	1461.5	1257	300	x 4	28.5	1508 T8
857-GB9-BP33	1	901.5	697	300	x 2	48.5	948 T8
857-GB12-BP20	1	1486.5	1282	300	x 4	41	1533 T8
857-GB12-BP2	1	1053.5	849	300	x 2	124.5	1400 T1
857-GB8-BP16a	1	1335.5	1131	275	x 4	15.5	1382 T6

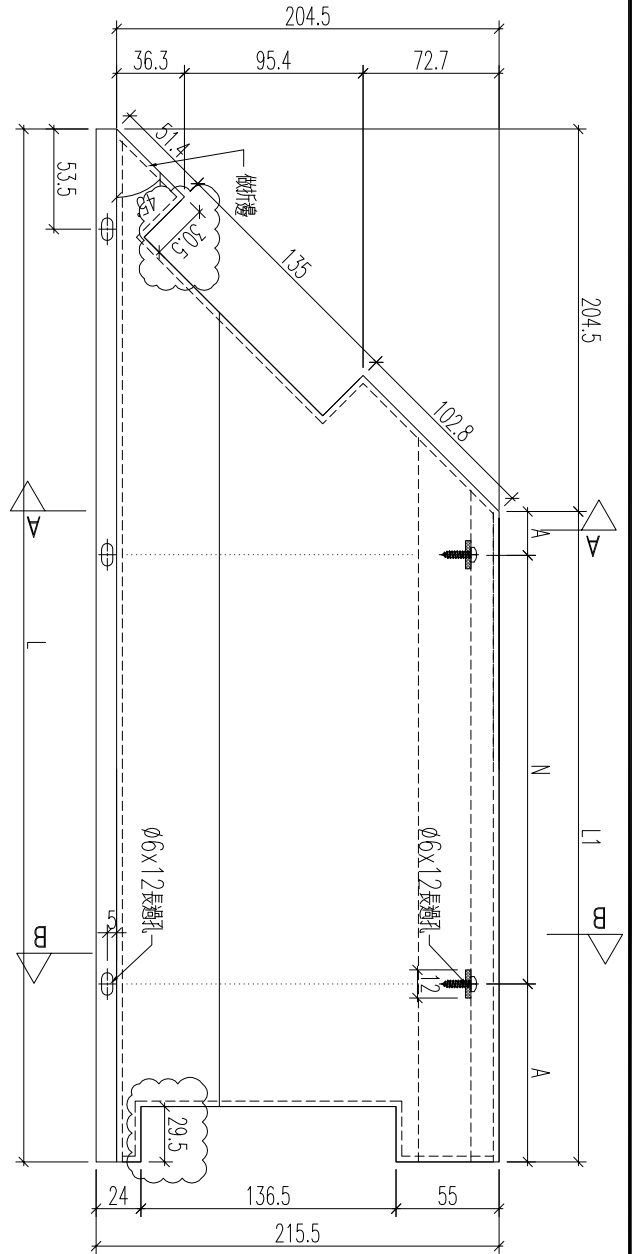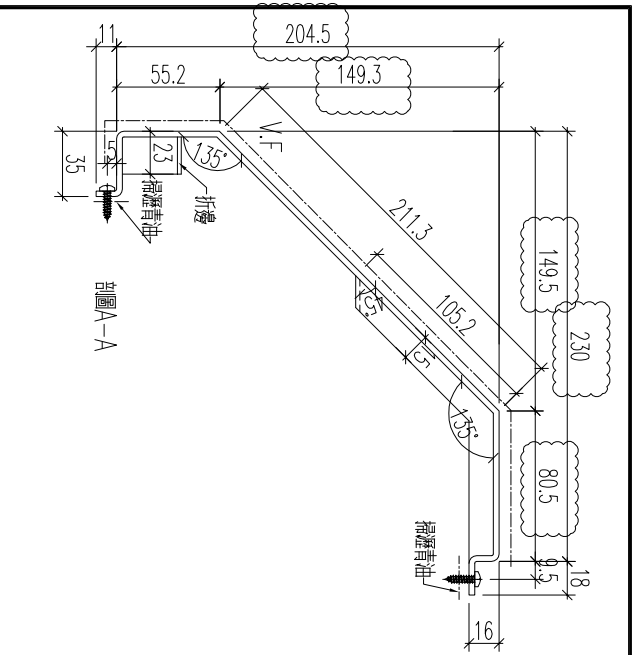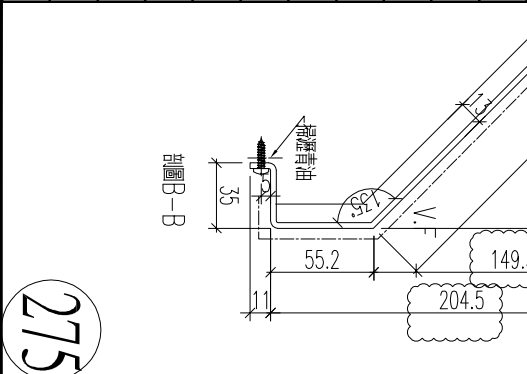

275



名稱	鋁板加工圖	制圖	黃漢卿	2022.12.2	修改	A
材料	3mm磨版	復核	王禮秋	2022.12.2	日期	2.23
顏色	銅色(AL1)	批准			圖號	857-GB5-BP19



美特鋁質 有限公司  
MIDI Aluminium Fabricator Ltd.

工程號 J857 地盤 啓德6552

編號	數量	長度L	長度L2	N	A	分格	座數
857-GB5-BP20	1	1600		300 x 5	50	1605	T1
857-GB5-BP24	1	1345		300 x 4	72.5	1350	T1
857-GB5-BP28	1	1512		275 x 5	68.5	1517	T1
857-GB6-BP24	2	1495		275 x 5	60	1500	T3
857-GB7-BP15	1	1495		275 x 5	60	1500	T3
857-GB7-BP15a	1	1495		275 x 5	60	1500	T3
857-GB8-BP16	1	1495		275 x 5	60	1500	T6
857-GB8-BP16a	1	1490		275 x 5	57.5	1500	T6
857-GB8-BP16b	3	1495		275 x 5	60	1500	T6
857-GB9-BP22	1	1504		275 x 5	64.5	1509	T8
857-GB9-BP26	4	1495		275 x 5	60	1500	T8

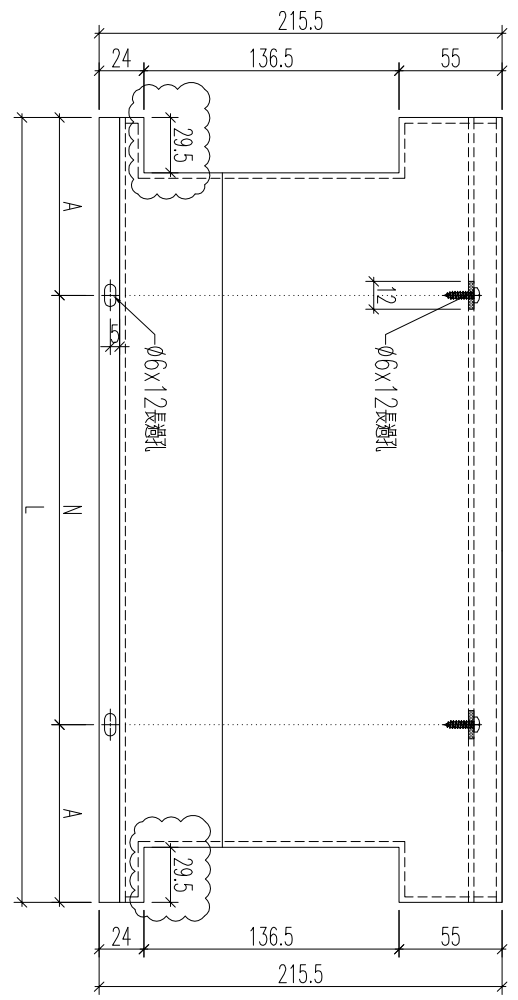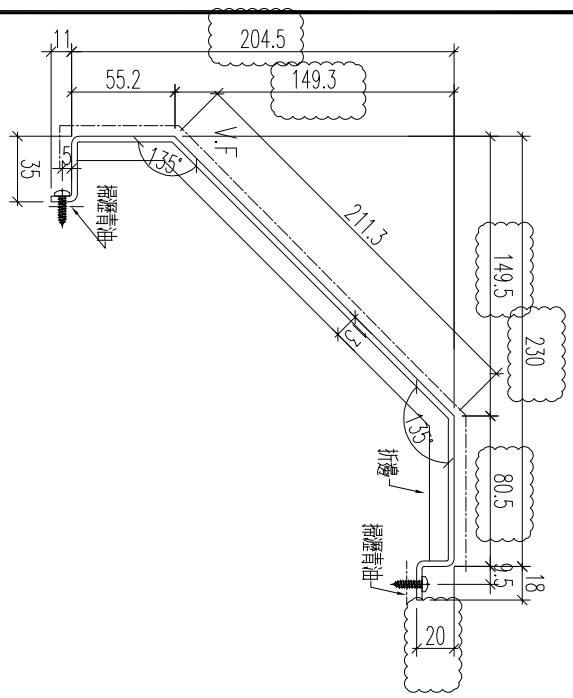


276

名稱	鋁板加工圖	制圖	黃漢卿	2022.12.2	修改	A
材料	3mm厚板	復核	王禮秋	2022.12.2	日期	2.23
顏色	銅色(AL1)	批准			圖號	857-GB5-BP20







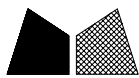

美特鋁質 有限公司  
MIDI Aluminium Fabricator Ltd.

工程號	J857	地盤	啓德6552
-----	------	----	--------

編號	數量	長度L	長度L2	N	A	分格	座數
857-GB5-BP29	1	1204.5		275 x 4	52.25	1207	T1
857-GB7-BP16	1	1405.5		300 x 4	102.75	1408	T3
857-GB8-BP22	1	1019.5		300 x 3	59.75	1022	T6
857-GB9-BP34	1	945.5		300 x 3	22.75	948	T8
857-GB12-BP21	1	1530.5		300 x 5	15.25	1533	T8
857-GB12-BP3	1	1097.5		300 x 3	98.75	1100	T1

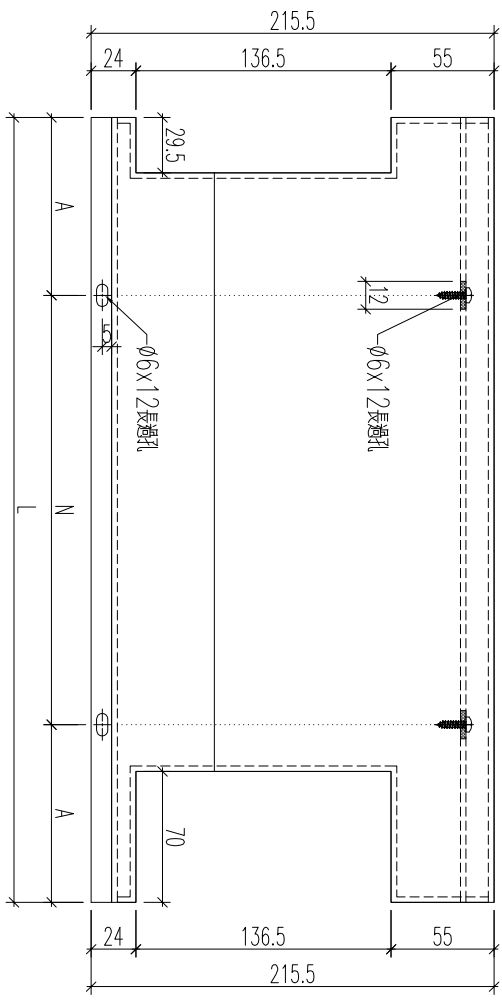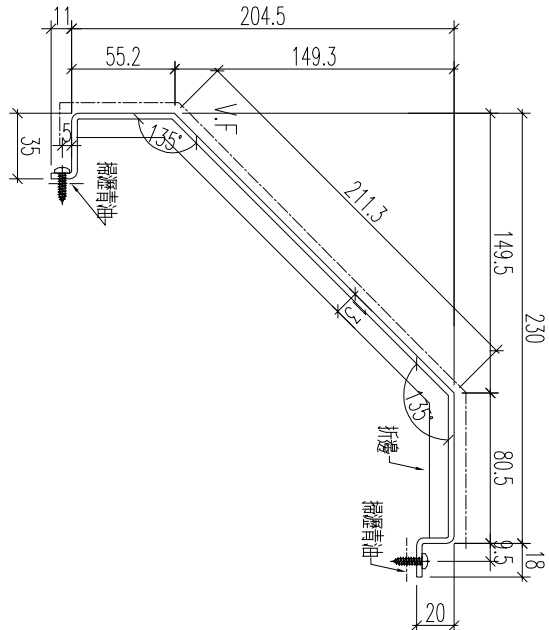

279

名稱	鋁板加工圖	制圖	黃漢卿	2022.12.2	修改	A	B
材料	3mm厚板	復核	王禮秋	2022.12.2	日期	2.23	3.10
顏色	銅色(AL1)	批准			圖號	857-GB5-BP29	





美特鋁質 有限公司  
MIDI Aluminium Fabricator Ltd.

工程號

857

地盤




啓德6552

编号	数量	长度L	长度L2	N	A	分格	座数
857-GB12-BP12	1	1203	1023.5	300	3	61.75	990
857-GB12-BP17	1	1161.5	957	300	3	28.5	920

281

名稱	鋁板加工圖
材料	3mm厚板
顏色	銅色(AL1)

剖圖B-B

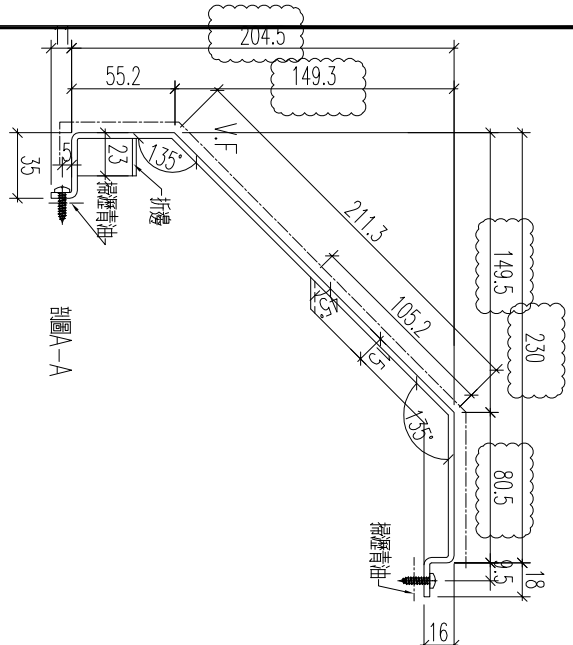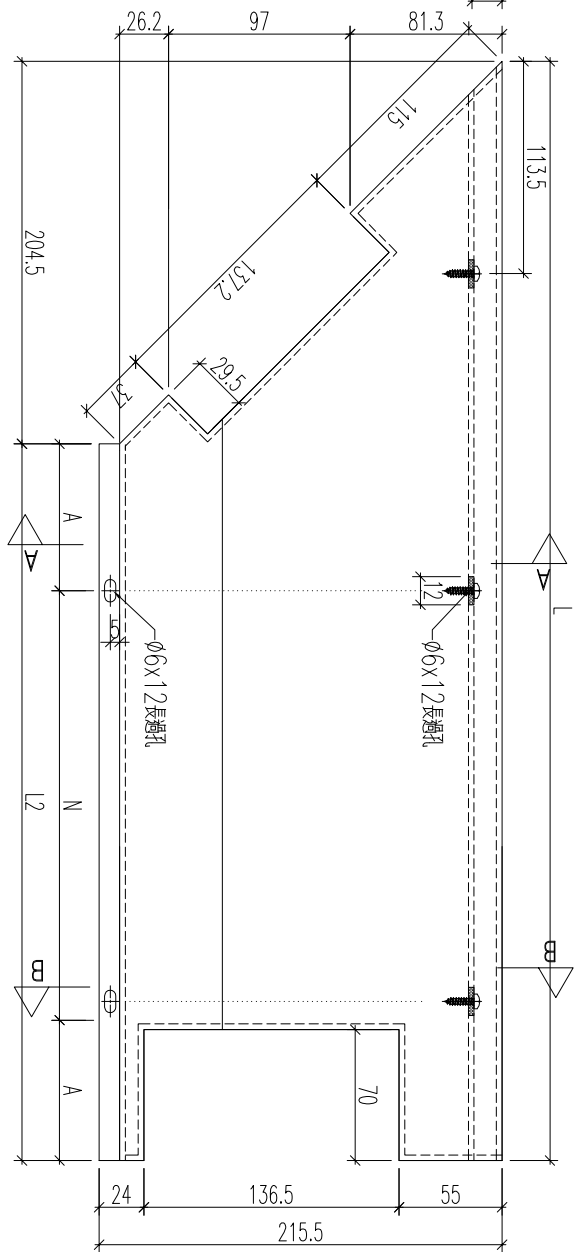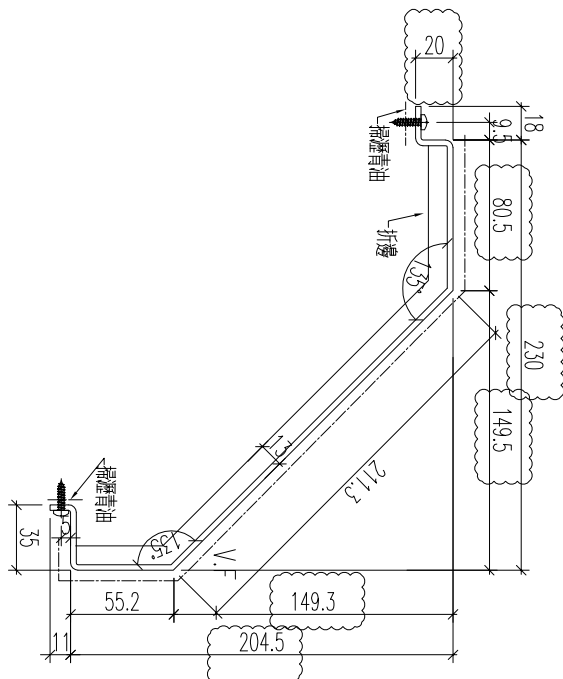

原編號: 857-GB12-BP12

制圖	黃漢卿	2022.12.2	修改	A
復核	王禮秋	2022.12.2	日期	2.23
批准			圖號	857-GB12-BP17



美特鋁質 有限公司  
MIDI Aluminium Fabricator Ltd.

工程號

J857

地盤




啓德6552

# 新增比圖

編號	數量	長度L	長度L2	N	A	分格	座數
857-GB12-BP23	1	1161.5	957	300 x 3	28.5	920	T3

282

名稱	鋁板加工圖	制圖	黃漢卿	2022.12.2	修改	A
材料	3mm厚板	復核	王禮秋	2022.12.2	日期	2.23
顏色	銅色(AL1)	批准			圖號	857-GB12-BP23

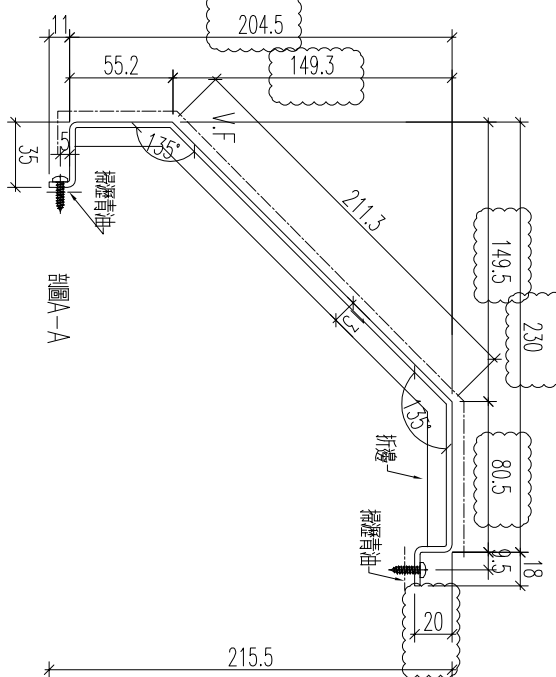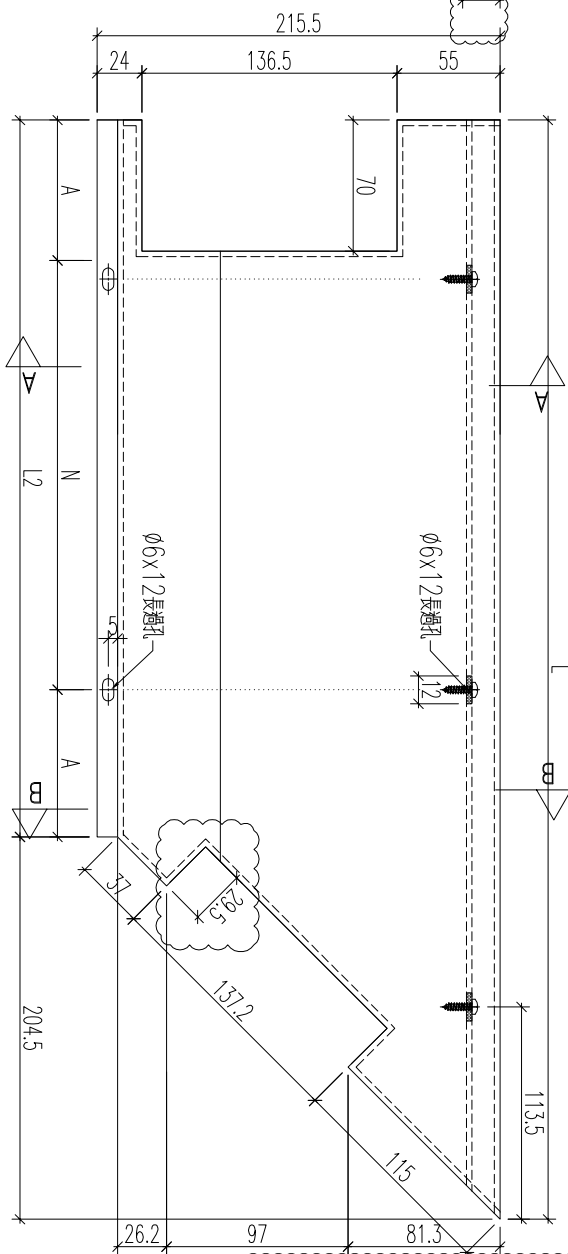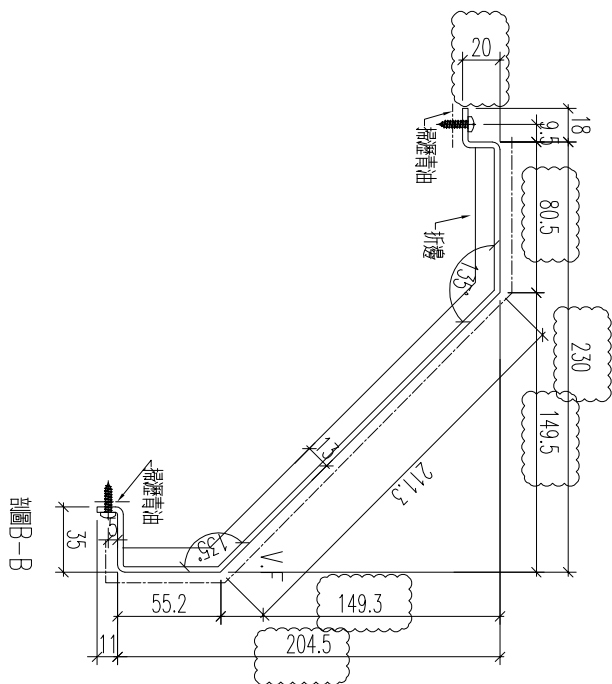




原編號: 857-GB12-BP12



美特鋁質 有限公司  
MIDI Aluminium Fabricator Ltd.

工程號 J857 地盤 啓德6552


編號	數量	長度L	長度L2	N	A	分格	座數
857-GB12-BP13	1	436	231.5	200 x 1	15.75	480	T1
857-GB12-BP15	1	696	491.5	200 x 2	45.75	740	T6
857-GB12-BP19	1	1536	1331.5	300 x 4	65.75	1580	T8
857-GB12-BP22	1	308.5	129	300 x 4	64.5	356	T8
857-GB12-BP26	1	1611	1406.5	300 x 4	103.25	1655	T8
857-GB12-BP1	1	861	656.5	275 x 2	53.25	905	T1

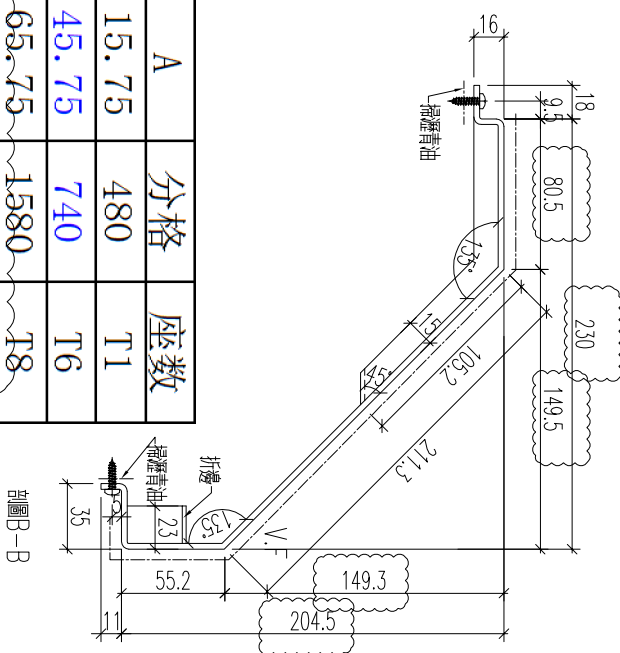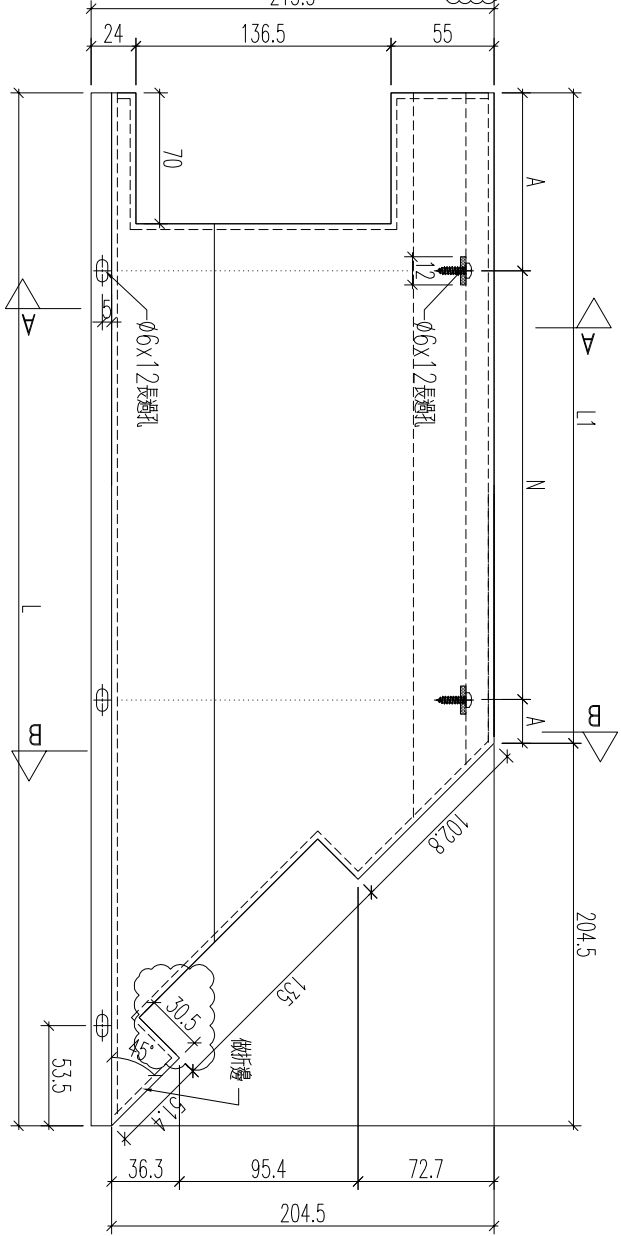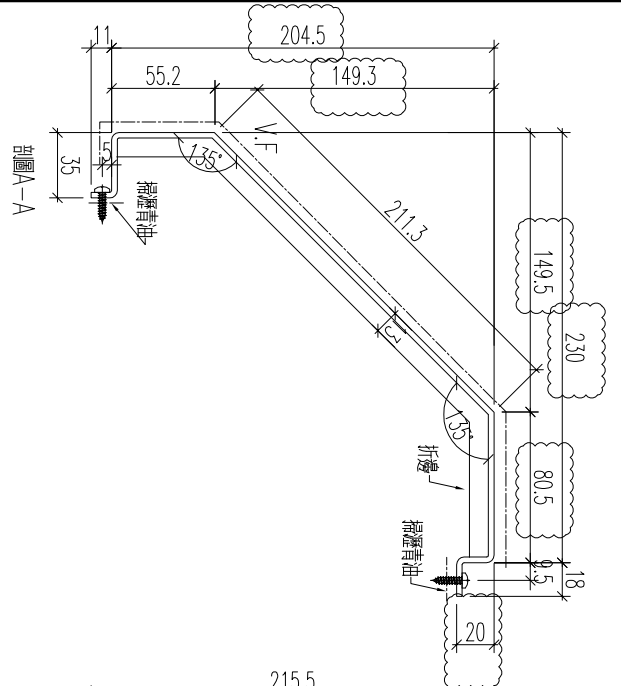

283

名稱	鋁板加工圖	制圖	黃漢卿	2022.12.2	修改	A
材料	3mm厚板	復核	王禮秋	2022.12.2	日期	2.23
顏色	銅色(AL1)	批准			圖號	857-GB12-BP13




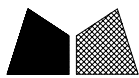


美特鋁質 有限公司  
MIDI Aluminium Fabricator Ltd.

工程號	J857	地盤	啓德6552
-----	------	----	--------


編號	857-TM-BP1		
	數量	長度	N
	1	1410	4x300
	1	105	A
座數	T1		
	T6		
	T8		

趟門頂鋁板, 長度及避位需複核後再加工

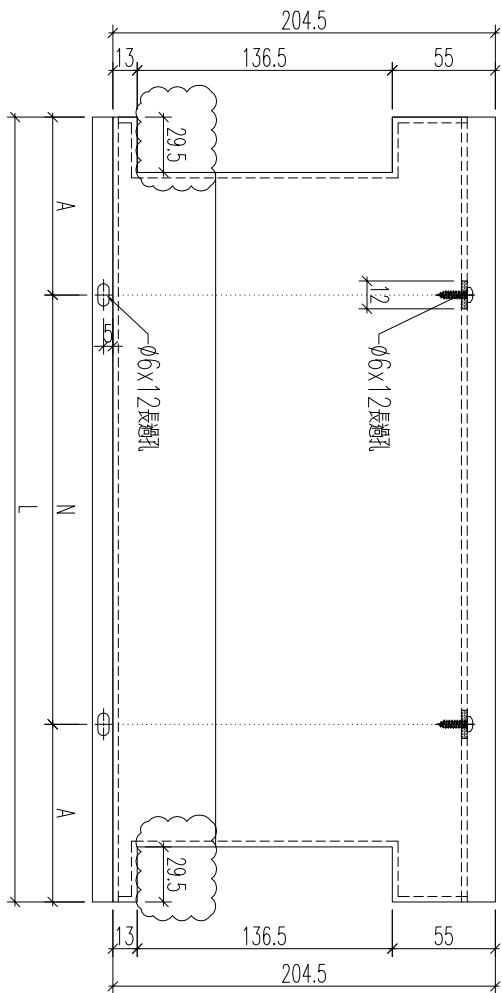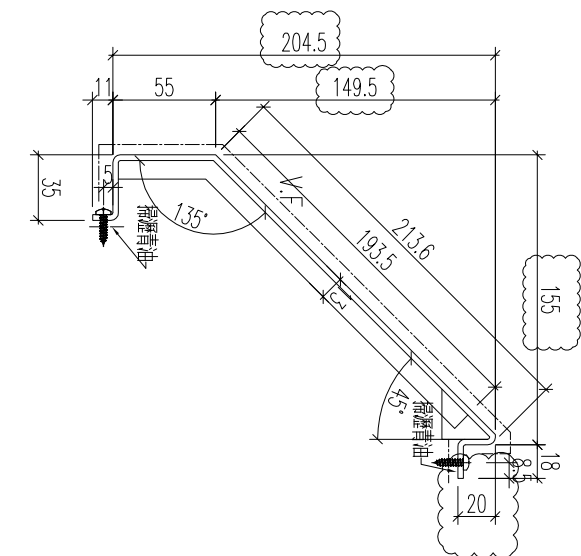

285

名稱	鋁板加工圖	制圖	黃漢卿	2022.12.2	修改	A	
材料	3mm厚鋁板	復核	王禮秋	2022.12.2	日期	2.23	
顏色	銅色(AL1)	批准			圖號	857-TM-BP1	

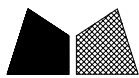

美特鋁質 有限公司  
MIDI Aluminium Fabricator Ltd.


工程號 J857 地盤 啓德6552

857-TM-BP2	編號	數量	長度	N	A	座數	T1
	1						T3
	1						T6
	1						T8

1407.5

103.75

趟門頂鋁板, 長度及避位需復核後再加工

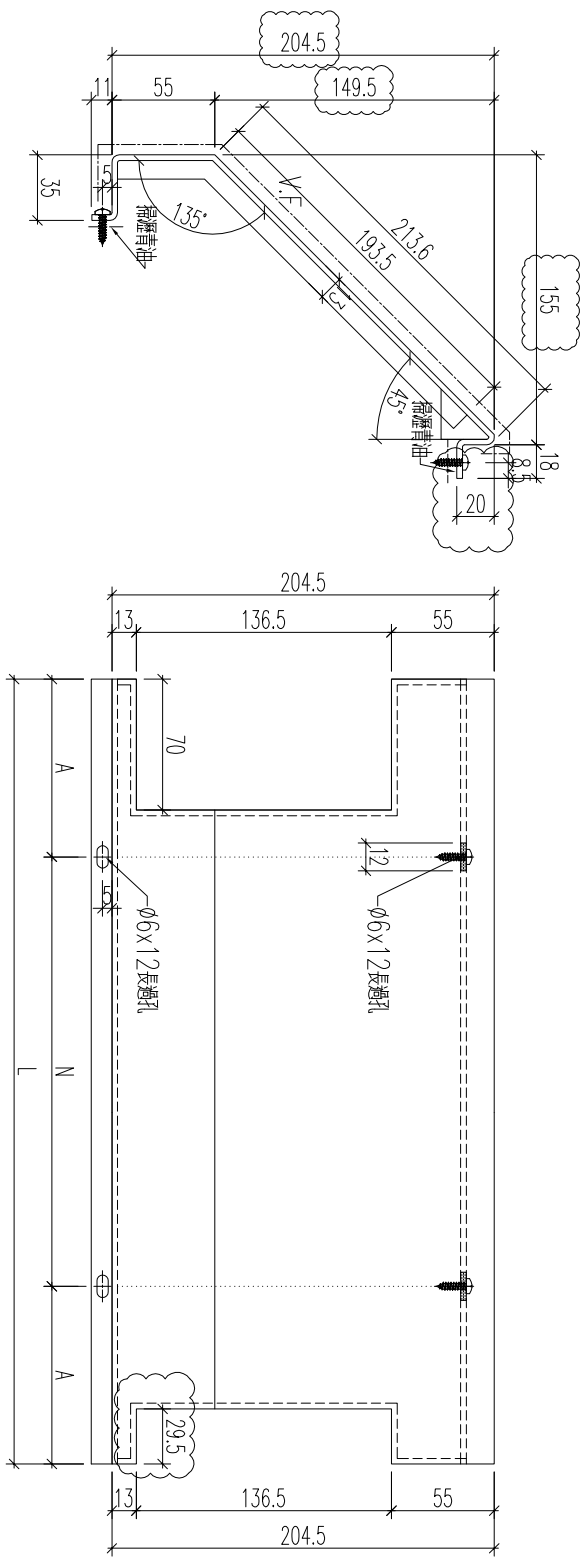

286

名稱	鋁板加工圖	制圖	黃漢卿	2022.12.2	修改	A		
材料	3mm厚鋁板	復核	王禮秋	2022.12.2	日期	2.23		
顏色	銅色(AL1)	批准			圖號	857-TM-BP2		





美特鋁質 有限公司  
MIDI Aluminium Fabricator Ltd.


工程號

J857

地盤

啓德6552

原E15428

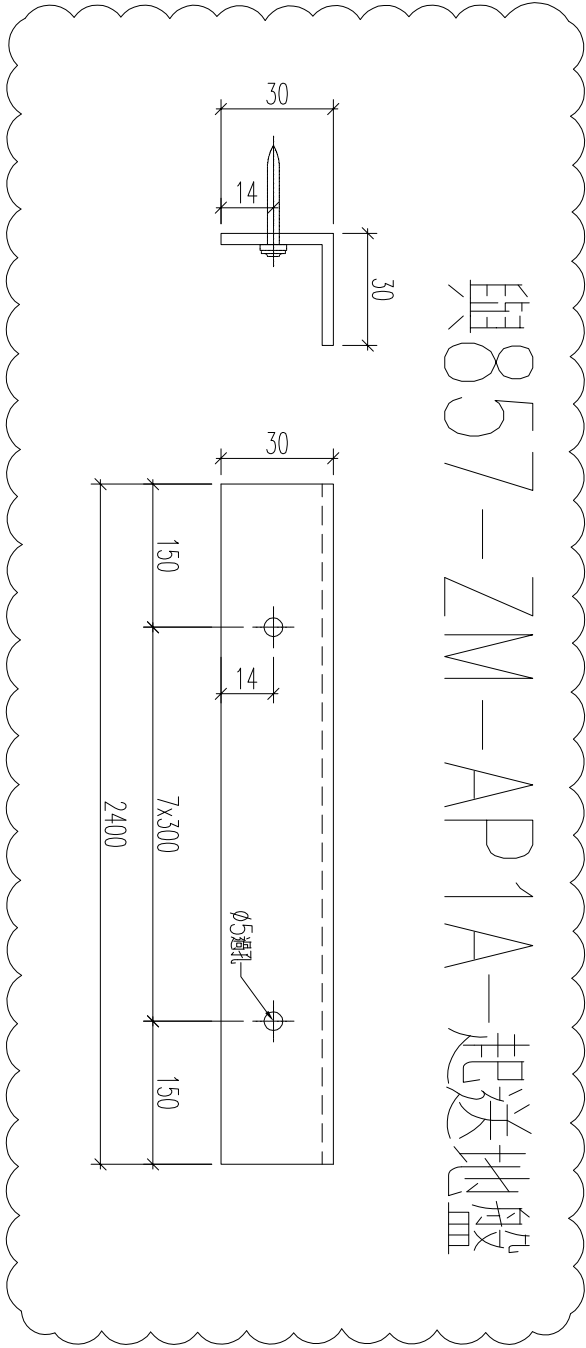


與857-ZM-AP1A一起送地盤

數量	座數
52	T1
21	T2
38	T3
21	T5
35	T6
20	T7
47	T8

288

名稱	鋁板加工圖	制圖	黃漢卿	2022.12.2	修改	A
材料	3mm厚板	復核	王禮秋	2022.12.2	日期	2023.3.15
顏色	MILL	批准			圖號	857-ZM-AP1

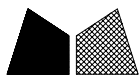


美特鋁質 有限公司  
MIDI Aluminium Fabricator Ltd.

工程號	J857	地盤	啓德6552
-----	------	----	--------

原E15428

新增

與857-ZM-AP1一起送地盤

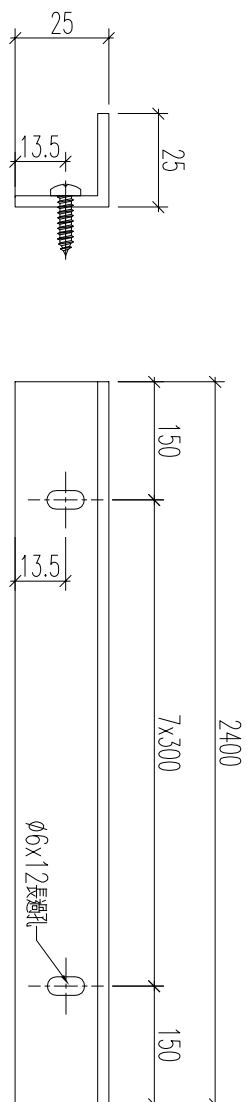

数量	座数
52	T1
21	T2
38	T3
21	T5
35	T6
20	T7
47	T8



289

名稱	鋁板加工圖	制圖	黃漢卿	2022.12.2	修改	
材料	3mm厚板	復核	王禮秋	2022.12.2	日期	
顏色	MILL	批准			圖號	857-ZM-AP1A



美特鋁質 有限公司  
MIDI Aluminium Fabricator Ltd.


工程號	J857	地盤	啓德6552
-----	------	----	--------

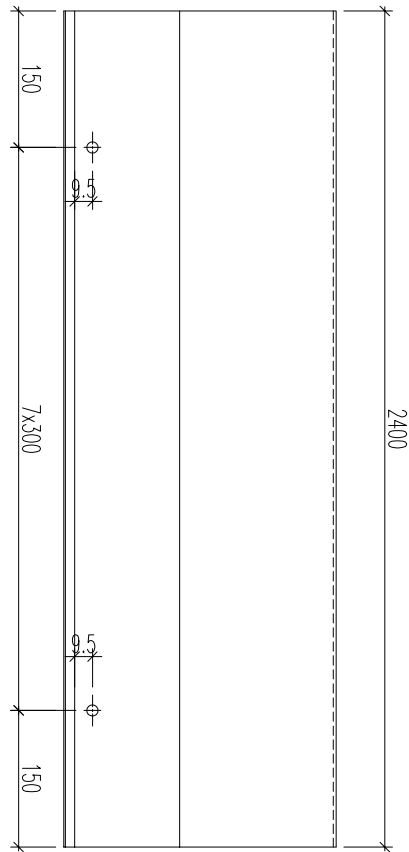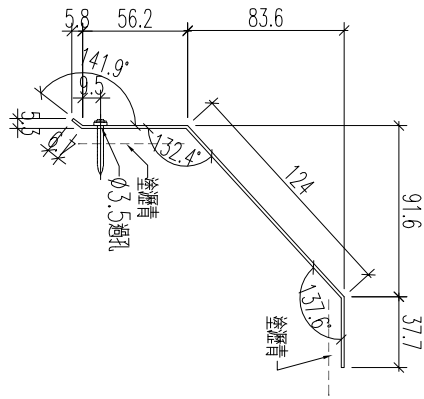

数量	座数
7	T11
9	T12
9	T13
8	T15
8	T16
8	T17
9	T18



290

名稱	鋁板加工圖	制圖	黃漢卿	2022.12.2	修改	
材料	1.5mm厚板	復核	王禮秋	2022.12.2	日期	
顏色	鉻化處理	批准			圖號	857-GB-FS1

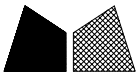

美特鋁質 有限公司  
MIDI Aluminium Fabricator Ltd.


工程號	J857	地盤	啓德6552
-----	------	----	--------

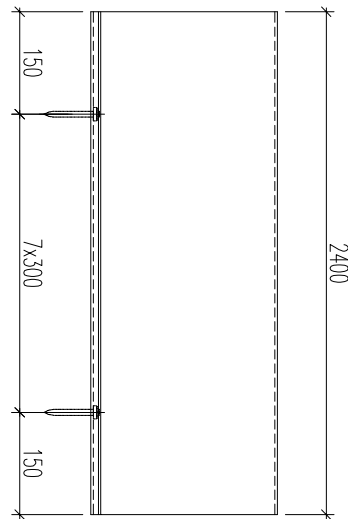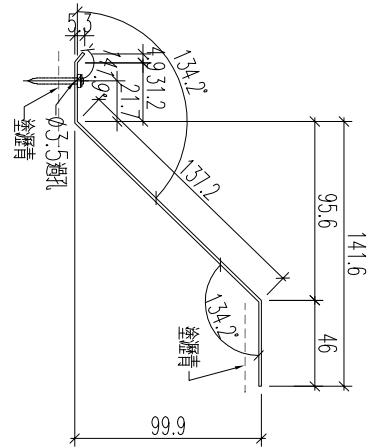

数量	座数
13	T1
11	T3
11	T6
12	T8



291

名稱	鋁板加工圖	制圖	黃漢卿	2022.12.2	修改		
材料	1.5mm厚板	復核	王禮秋	2022.12.2	日期		
顏色	鉻化處理	批准			圖號	857-GB-FS2	

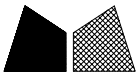

美特鋁質 有限公司  
MIDI Aluminium Fabricator Ltd.

工程號	J857	地盤	啓德6552
-----	------	----	--------

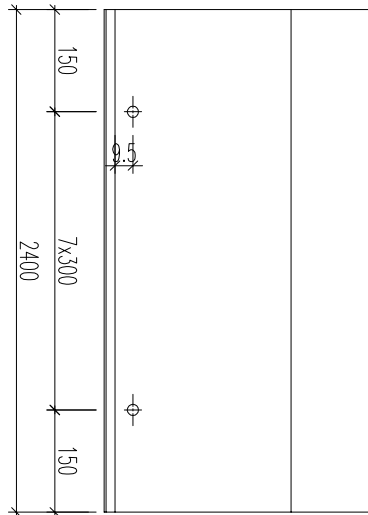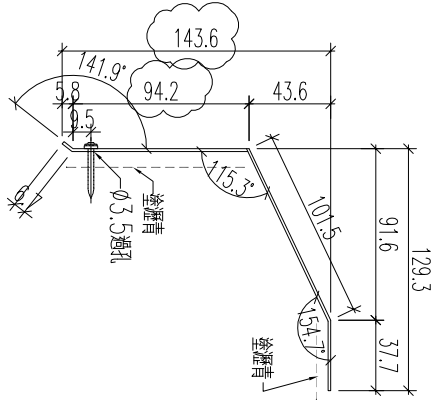

数量	座数
9	T1
4	T3
4	T6
8	T8

292

名稱	鋁板加工圖	制圖	黃漢卿	2022.12.2	修改	A	
材料	1.5mm厚板	復核	王禮秋	2022.12.2	日期	2.23	
顏色	鍍化處理	批准			圖號	857-GB-FS3	





美特鋁質 有限公司  
MIDI Aluminium Fabricator Ltd.

工程號

J857

地盤


啓德6552

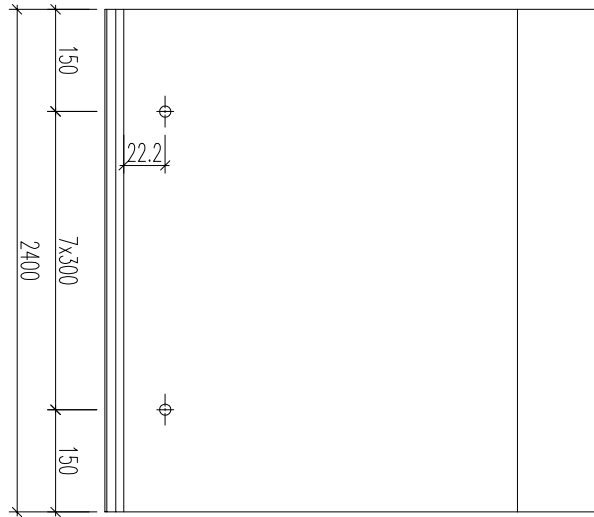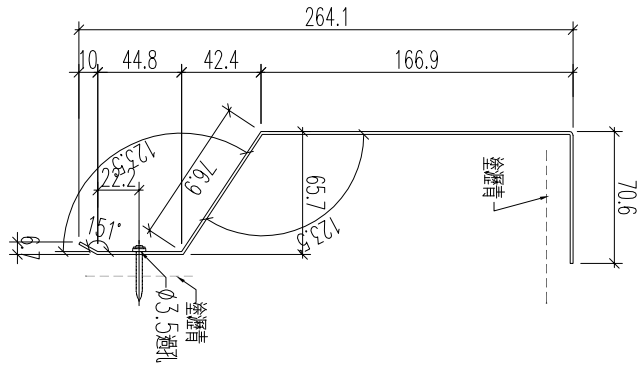

数量	座数
24	T1
12	T2
14	T3
13	T5
12	T6
12	T7
8	T8


293

名稱	鋁板加工圖	制圖	黃漢卿	2022.12.2	修改	
材料	1.5mm厚板	復核	王禮秋	2022.12.2	日期	
顏色	鍍化處理	批准			圖號	857-GB-FS4

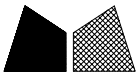

美特鋁質 有限公司  
MIDI Aluminium Fabricator Ltd.

工程號	J857	地盤	啓德6552
-----	------	----	--------

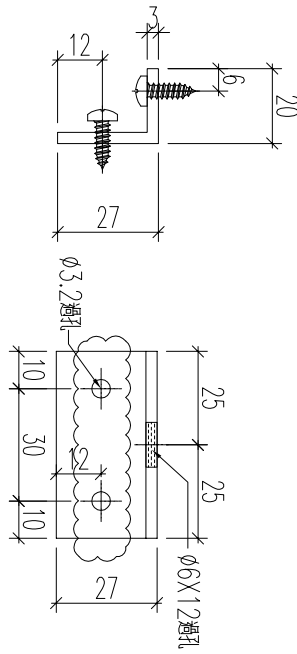

數量：1250+50後備


294

名稱	型材加工圖	制圖	黃漢卿	2022.12.2	修改			
材料	27x20x3mm鋁角	復核	王禮秋	2022.12.2	日期			
顏色	MILL	批准			圖號	857-LJ-M1		



美特鋁質 有限公司  
MIDI Aluminium Fabricator Ltd.

工程號	J857	地盤	啓德6552
-----	------	----	--------

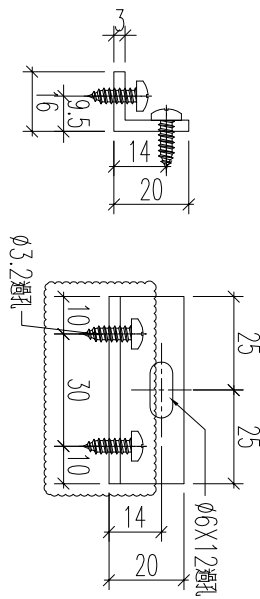

295



數量：320+30後備

名稱	型材加工圖	制圖	黃漢卿	2022.12.2	修改		
材料	20x16x3mm鋁角	復核	王禮秋	2022.12.2	日期		
顏色	MILL	批准			圖號	857-LJ-M2	



美特鋁質 有限公司  
MIDI Aluminium Fabricator Ltd.


工程號	J857	地盤	啓德6552
-----	------	----	--------

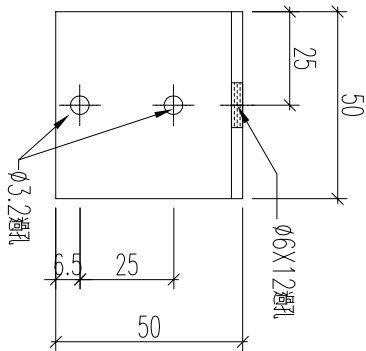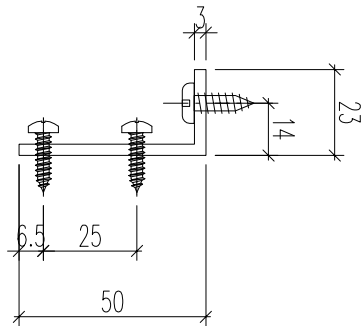

數量：300+30後備

296



名稱	型材加工圖	制圖	黃漢卿	2022.12.2	修改		
材料	50x23x3mm鋁角	復核	王禮秋	2022.12.2	日期		
顏色	MILL	批准			圖號	857-LJ-M3	

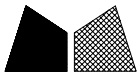

美特鋁質 有限公司  
MIDI Aluminium Fabricator Ltd.

工程號	J857	地盤	啓德6552
-----	------	----	--------





新增

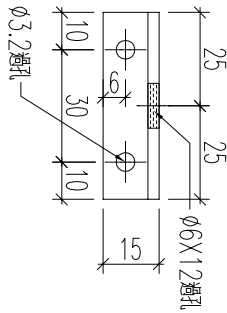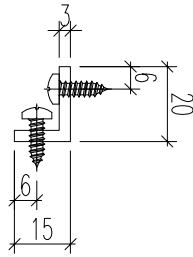

數量：24+6後備

297

名稱	型材加工圖	制圖	黃漢卿	2022.12.2	修改		
材料	27x20x3mm鋁角	復核	王禮秋	2022.12.2	日期		
顏色	MILL	批准			圖號	857-LJ-M1a	

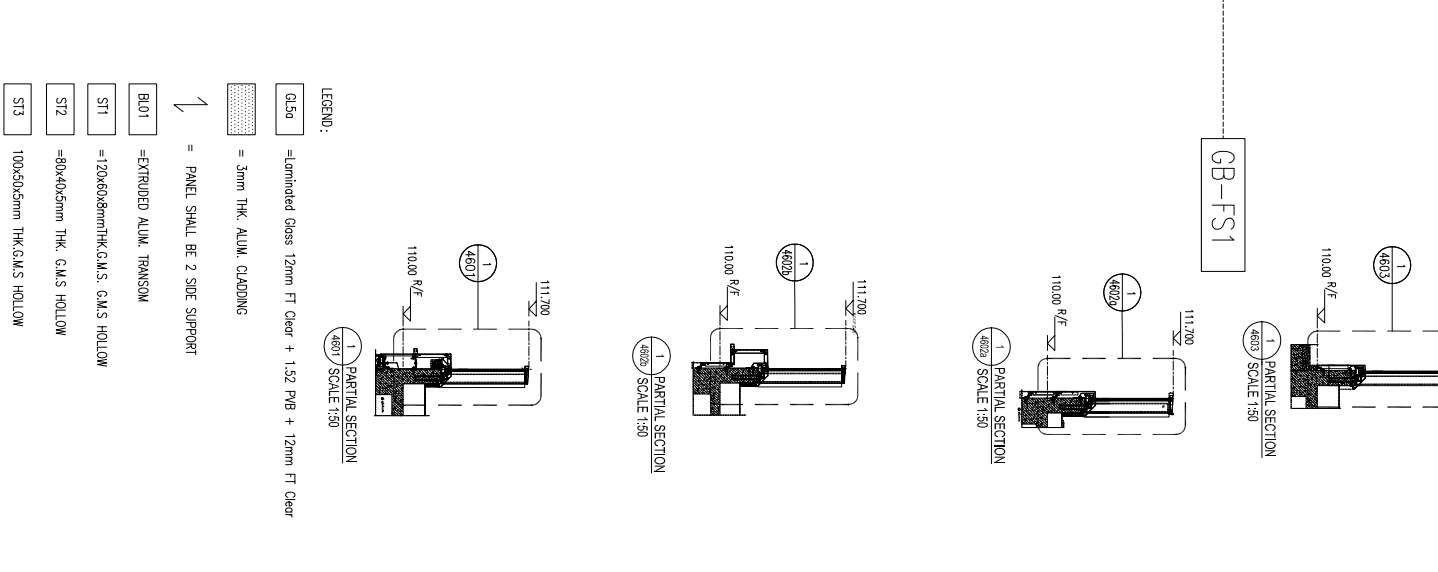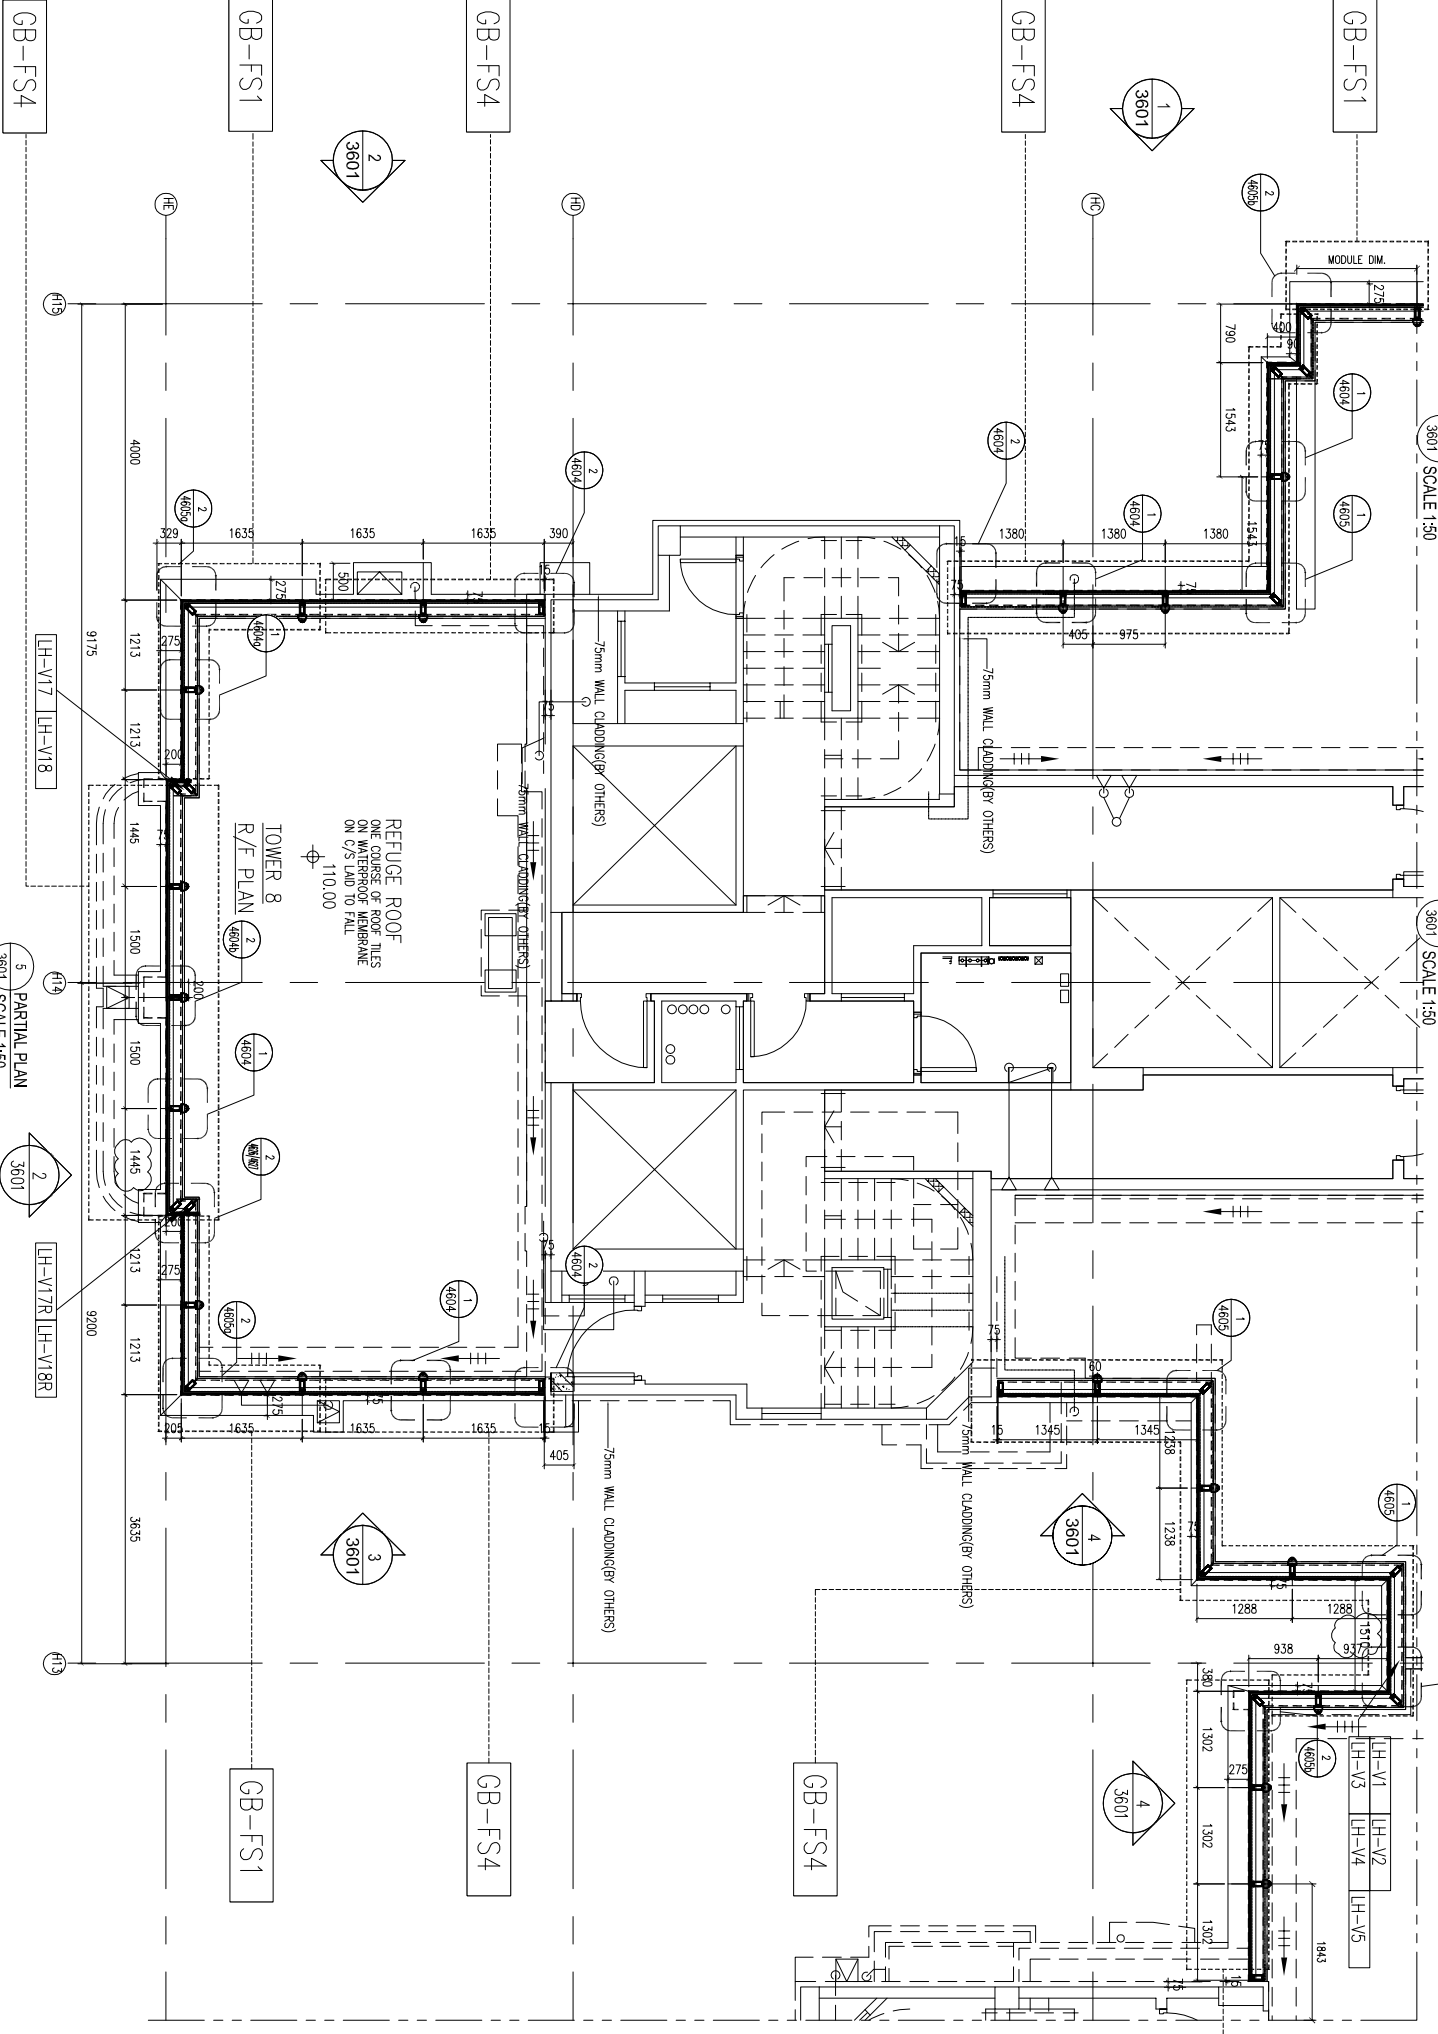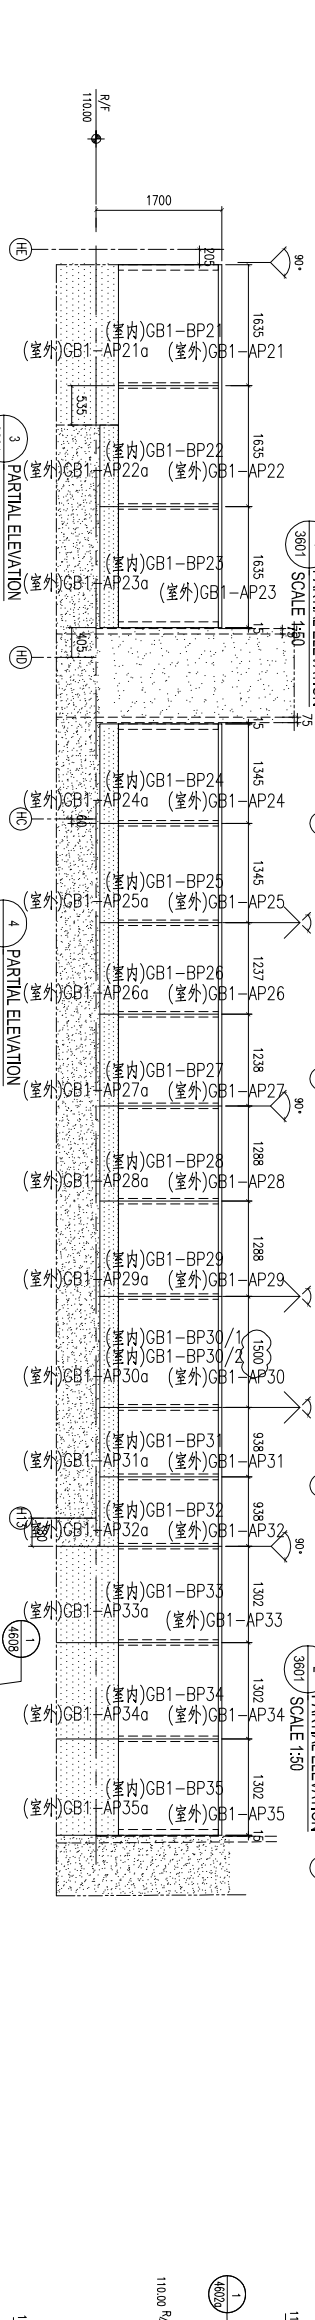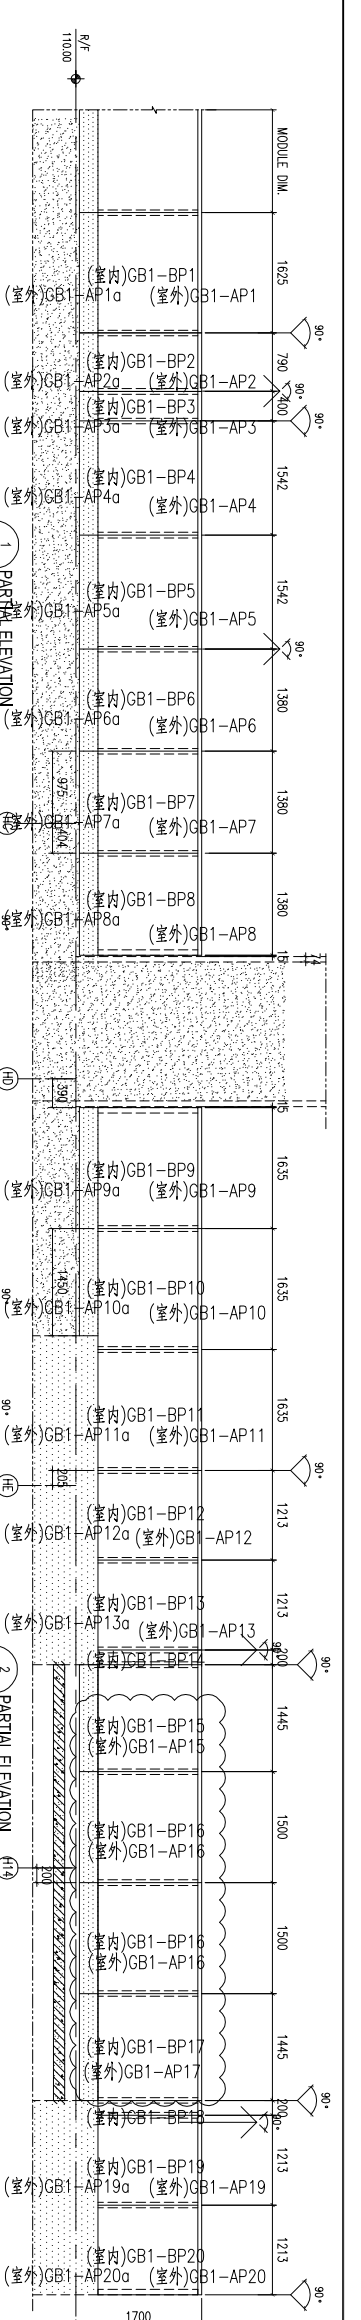

B.O. REF :  
 F.S.D. REF :  
 Note :  
 1. All dimensions are in mm.  
 2. All elevations are viewed from outside.  
 3. All dimensions to be verified on site before fabrication.

GENERAL NOTES

Legend :  
 1. F.L. -- Finished Floor Level  
 2. S.F.L. -- Structural Floor Level  
 3. R -- Reversed Detail

X1 -- DETAIL MARK NO.  
 X001 -- REFER SHEET NO.

CLIENT : MARBLE EDGE INVESTMENT LTD.

ARCHITECT : RONALD LU & PARTNERS  
 ARCHITECTS PLANNERS INTERIOR DESIGNERS

STRUCTURAL ENGINEER : CMA C M WONG & ASSOCIATES LTD.

MAIN CONTRACTOR : 裕民建築有限公司

REV.	DATE	DESCRIPTION	BY
J1	28 JAN 2023	10TH SUBMISSION	
H1	25 DEC 2022	9TH SUBMISSION	
C1	22 OCT 2022	8TH SUBMISSION	
F1	26 SEP 2022	7TH SUBMISSION	
E1	22 AUG 2022	6TH SUBMISSION	
D1	01 JUL 2022	5TH SUBMISSION	
B1	10 MAY 2022	4TH SUBMISSION	
A1	13 DEC 2021	3RD SUBMISSION	
00	18 OCT 2021	1ST SUBMISSION	

PROJECT : PROPOSED RESIDENTIAL DEVELOPMENT AT NEW KOWLOON INLAND LOT. NO.6552

TITLE : PART ELEVATION FOR GLASS BALUSTRADE

JOB NO. : J-857  
 DATE : 28 JAN 2023





DRAWN BY : AN  
 SCALE : AT 1:50

CHKD BY :  
 SCALE : AS

DWG. NO. : CW-PE-3601  
 REV. : F

Units 6-8, Sunray Industrial Centre, 1/F  
 5/F, Sunray Awo Ling, Kowloon  
 Tel: 23489211-4 Fax: (852) 27171866

美特鋁質有限公司  
 MIDI ALUMINIUM FABRICATOR LTD.

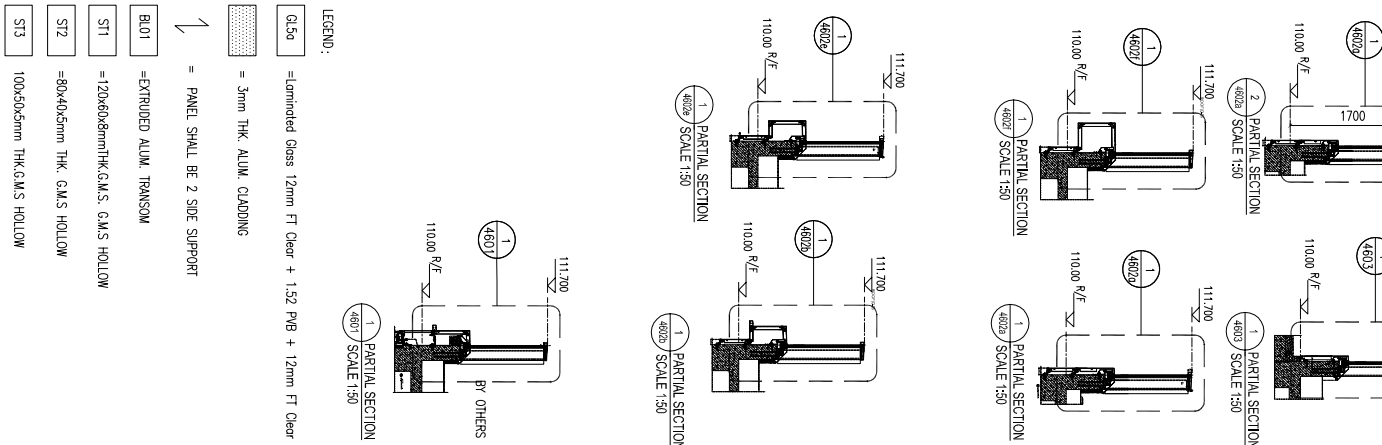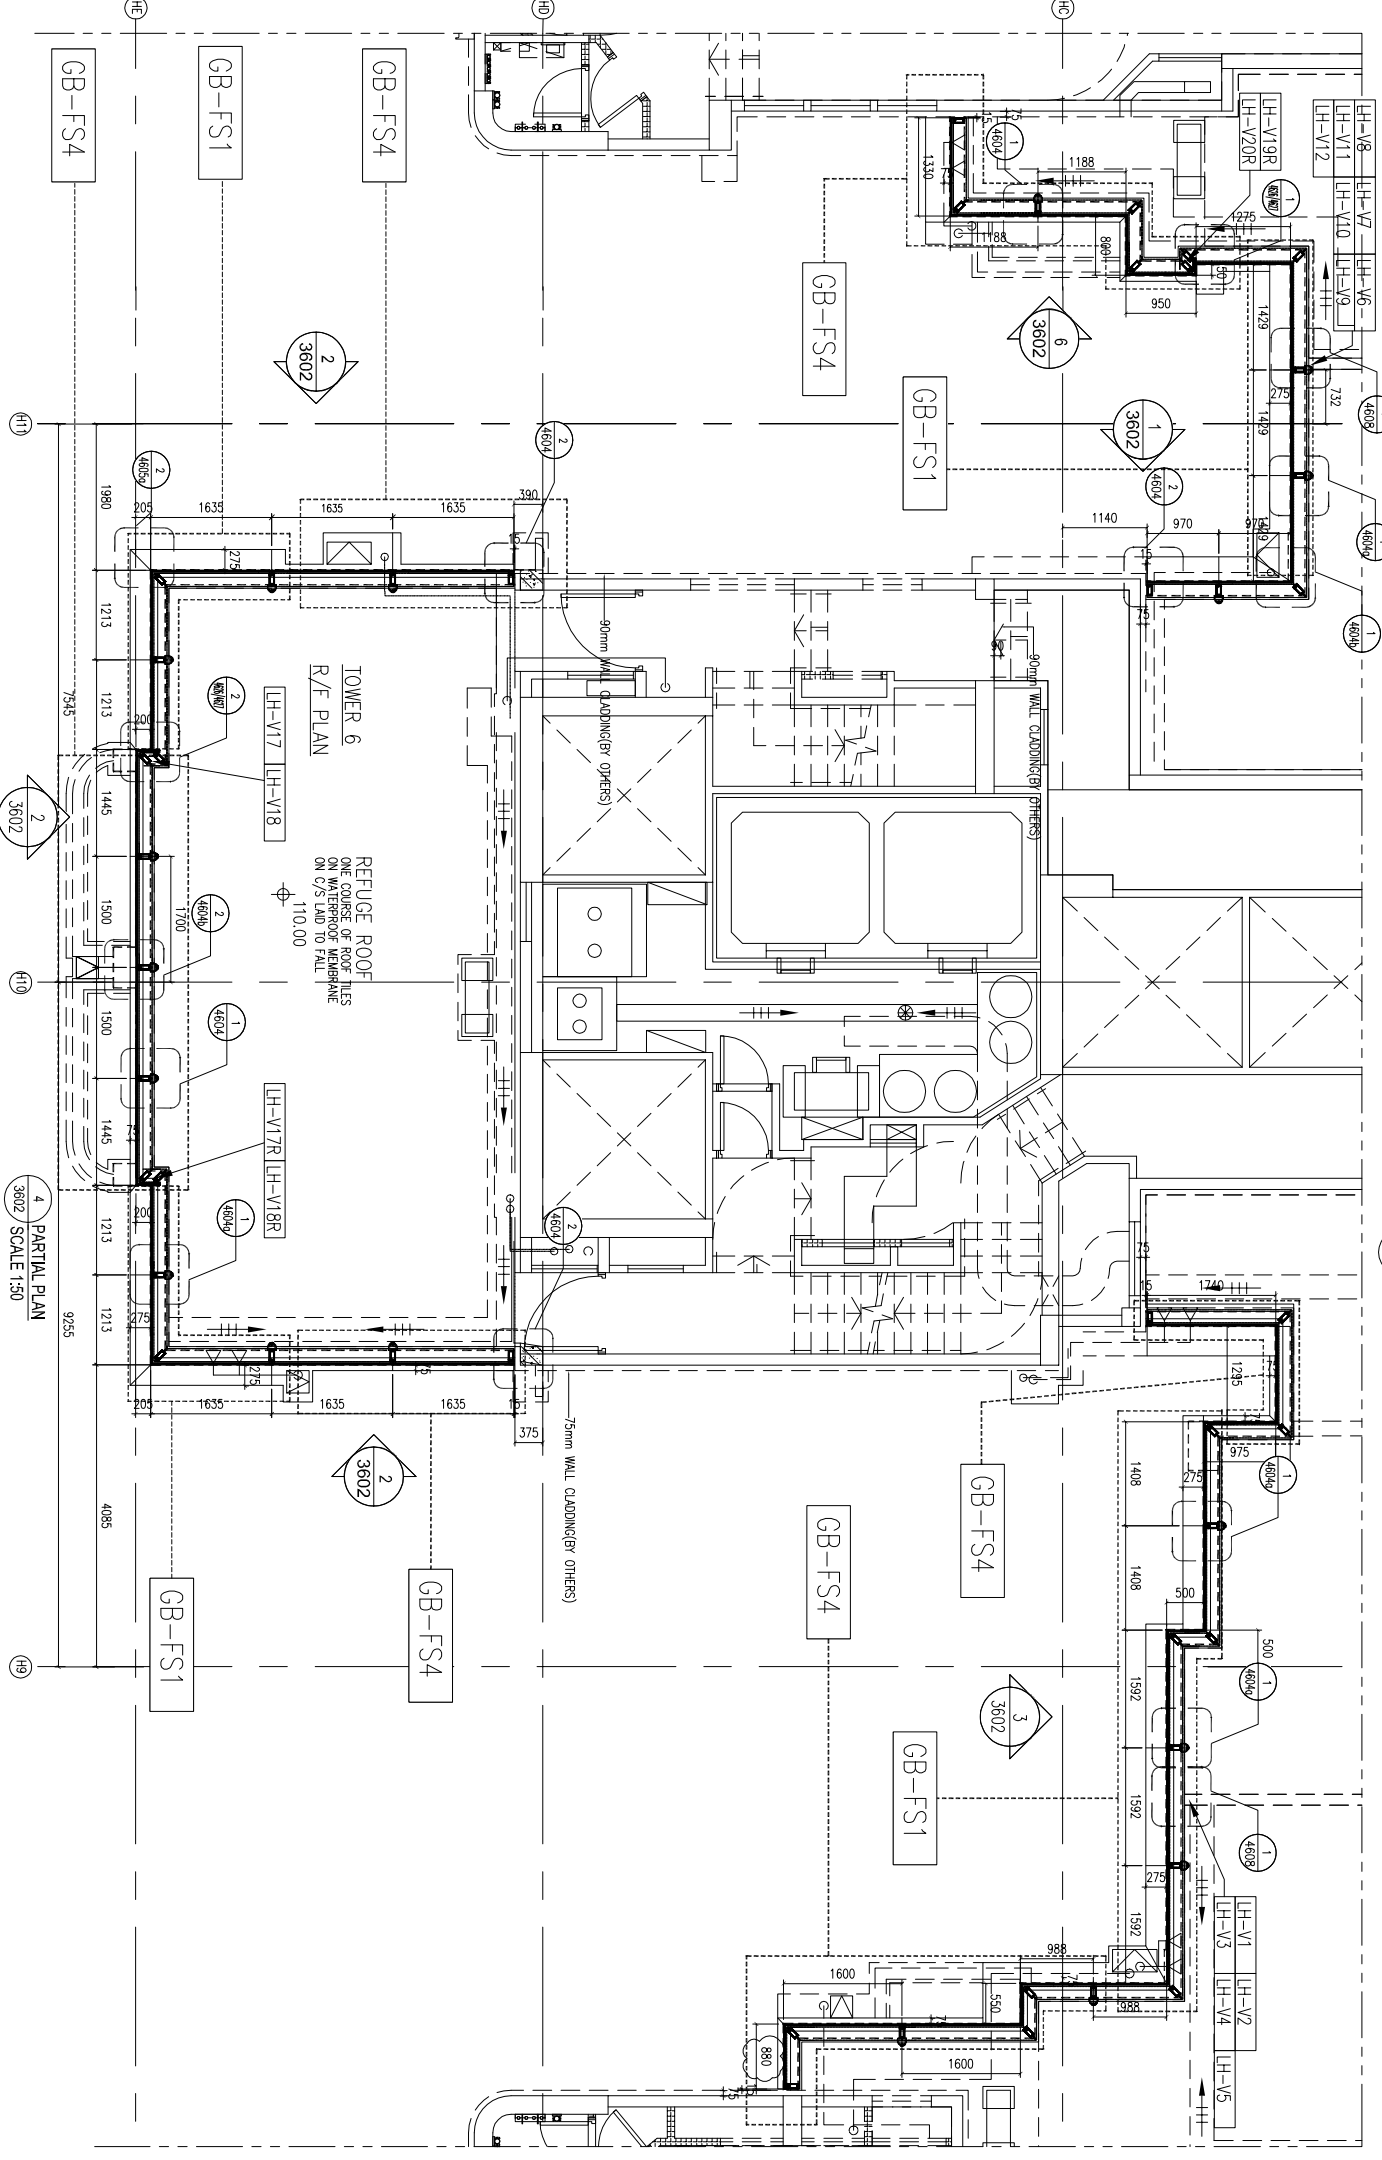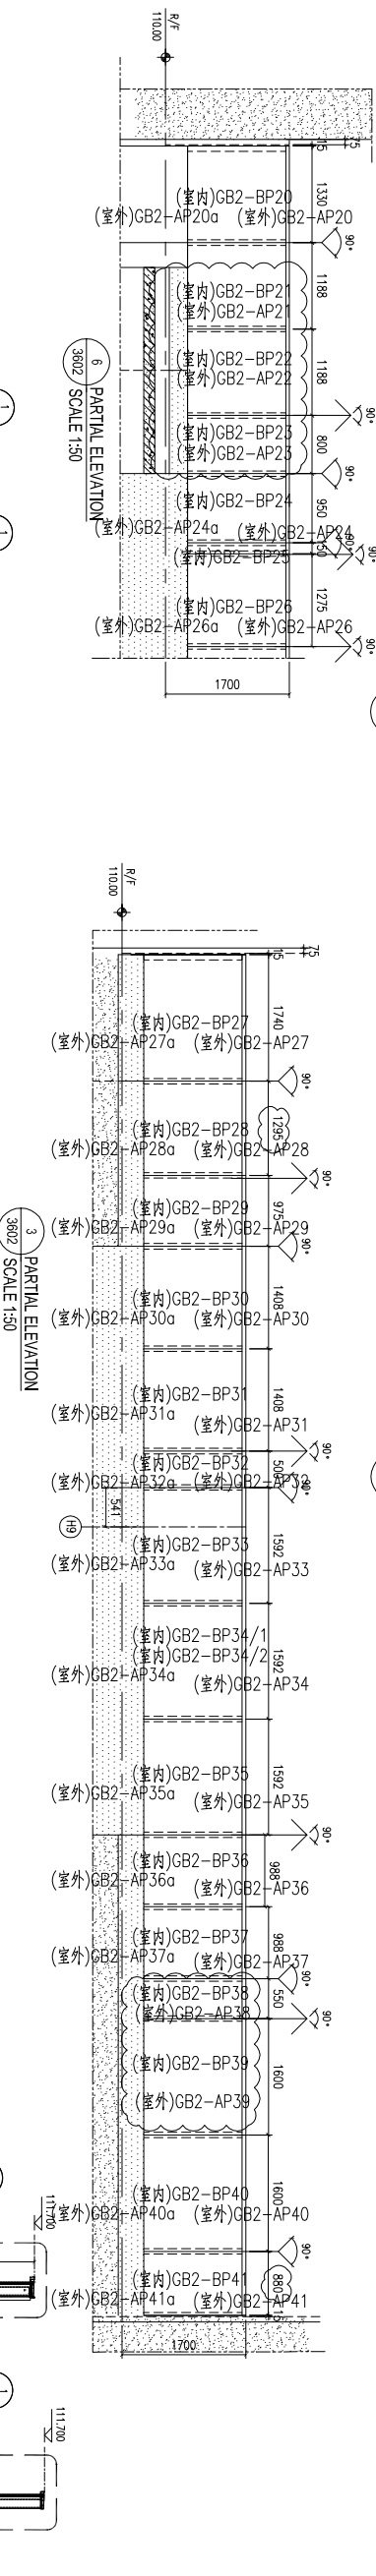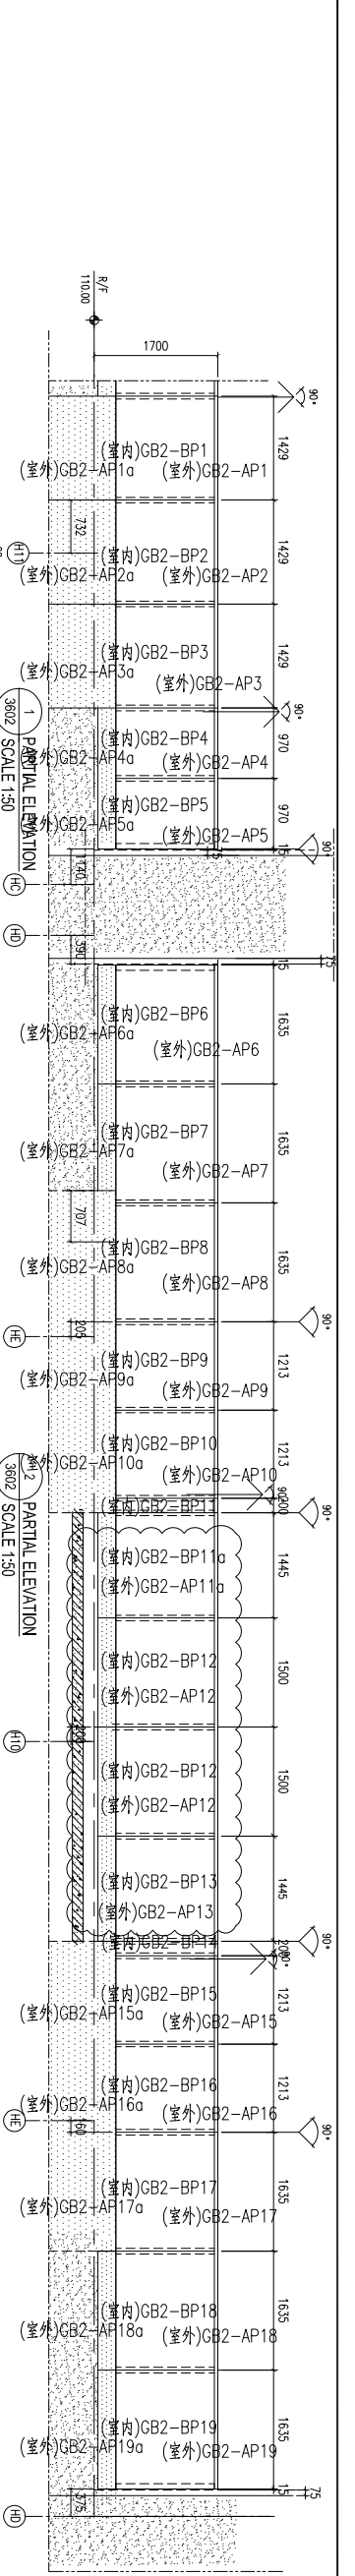

**B.O. REF :**  
**F.S.D. REF :**

**Note :**  
 1. All dimensions are in mm.  
 2. All elevations are viewed from outside.  
 3. All dimensions to be verified on site before fabrication.

**GENERAL NOTES**

**Legend :**  
 1. F.F.L. -- Finished Floor Level  
 2. S.F.L. -- Structural Floor Level  
 3. (R) -- Reversed Detail

**X1** -- DETAIL MARK NO.  
**X001** -- REFER SHEET NO.

**PROJECT :**  
 PROPOSED RESIDENTIAL DEVELOPMENT AT NEW KOWLOON INLAND LOT. NO.6552

**TITLE :**  
 PART ELEVATION FOR GLASS BALUSTRADE

**JOB NO. :** J-857  
**DATE :** 28 JUN 2023

**ARCHITECT :**  
**RONALD LU & PARTNERS**  
 ARCHITECTS PLANNERS INTERIOR DESIGNERS





**STRUCTURAL ENGINEER :**  
**CMA C M WONG & ASSOCIATES LTD**

**MAIN CONTRACTOR :**  
**裕民建築有限公司**  
**MIDI Aluminium Fabricator Ltd.**

**CLIENT :**  
**MARBLE EDGE INVESTMENT LTD.**

REV.	DATE	DESCRIPTION	BY
J1	28 JAN 2023	10TH SUBMISSION	
H1	25 DEC 2022	9TH SUBMISSION	
G1	22 OCT 2022	8TH SUBMISSION	
F1	26 SEP 2022	7TH SUBMISSION	
E1	22 AUG 2022	6TH SUBMISSION	
D1	01 JUL 2022	5TH SUBMISSION	
C1	14 JUN 2022	4TH SUBMISSION	
B1	10 MAY 2022	3RD SUBMISSION	
A1	13 DEC 2021	2ND SUBMISSION	
00	18 OCT 2021	1ST SUBMISSION	

**DWG. NO. :** CW-PE-3602  
**REV. :** F

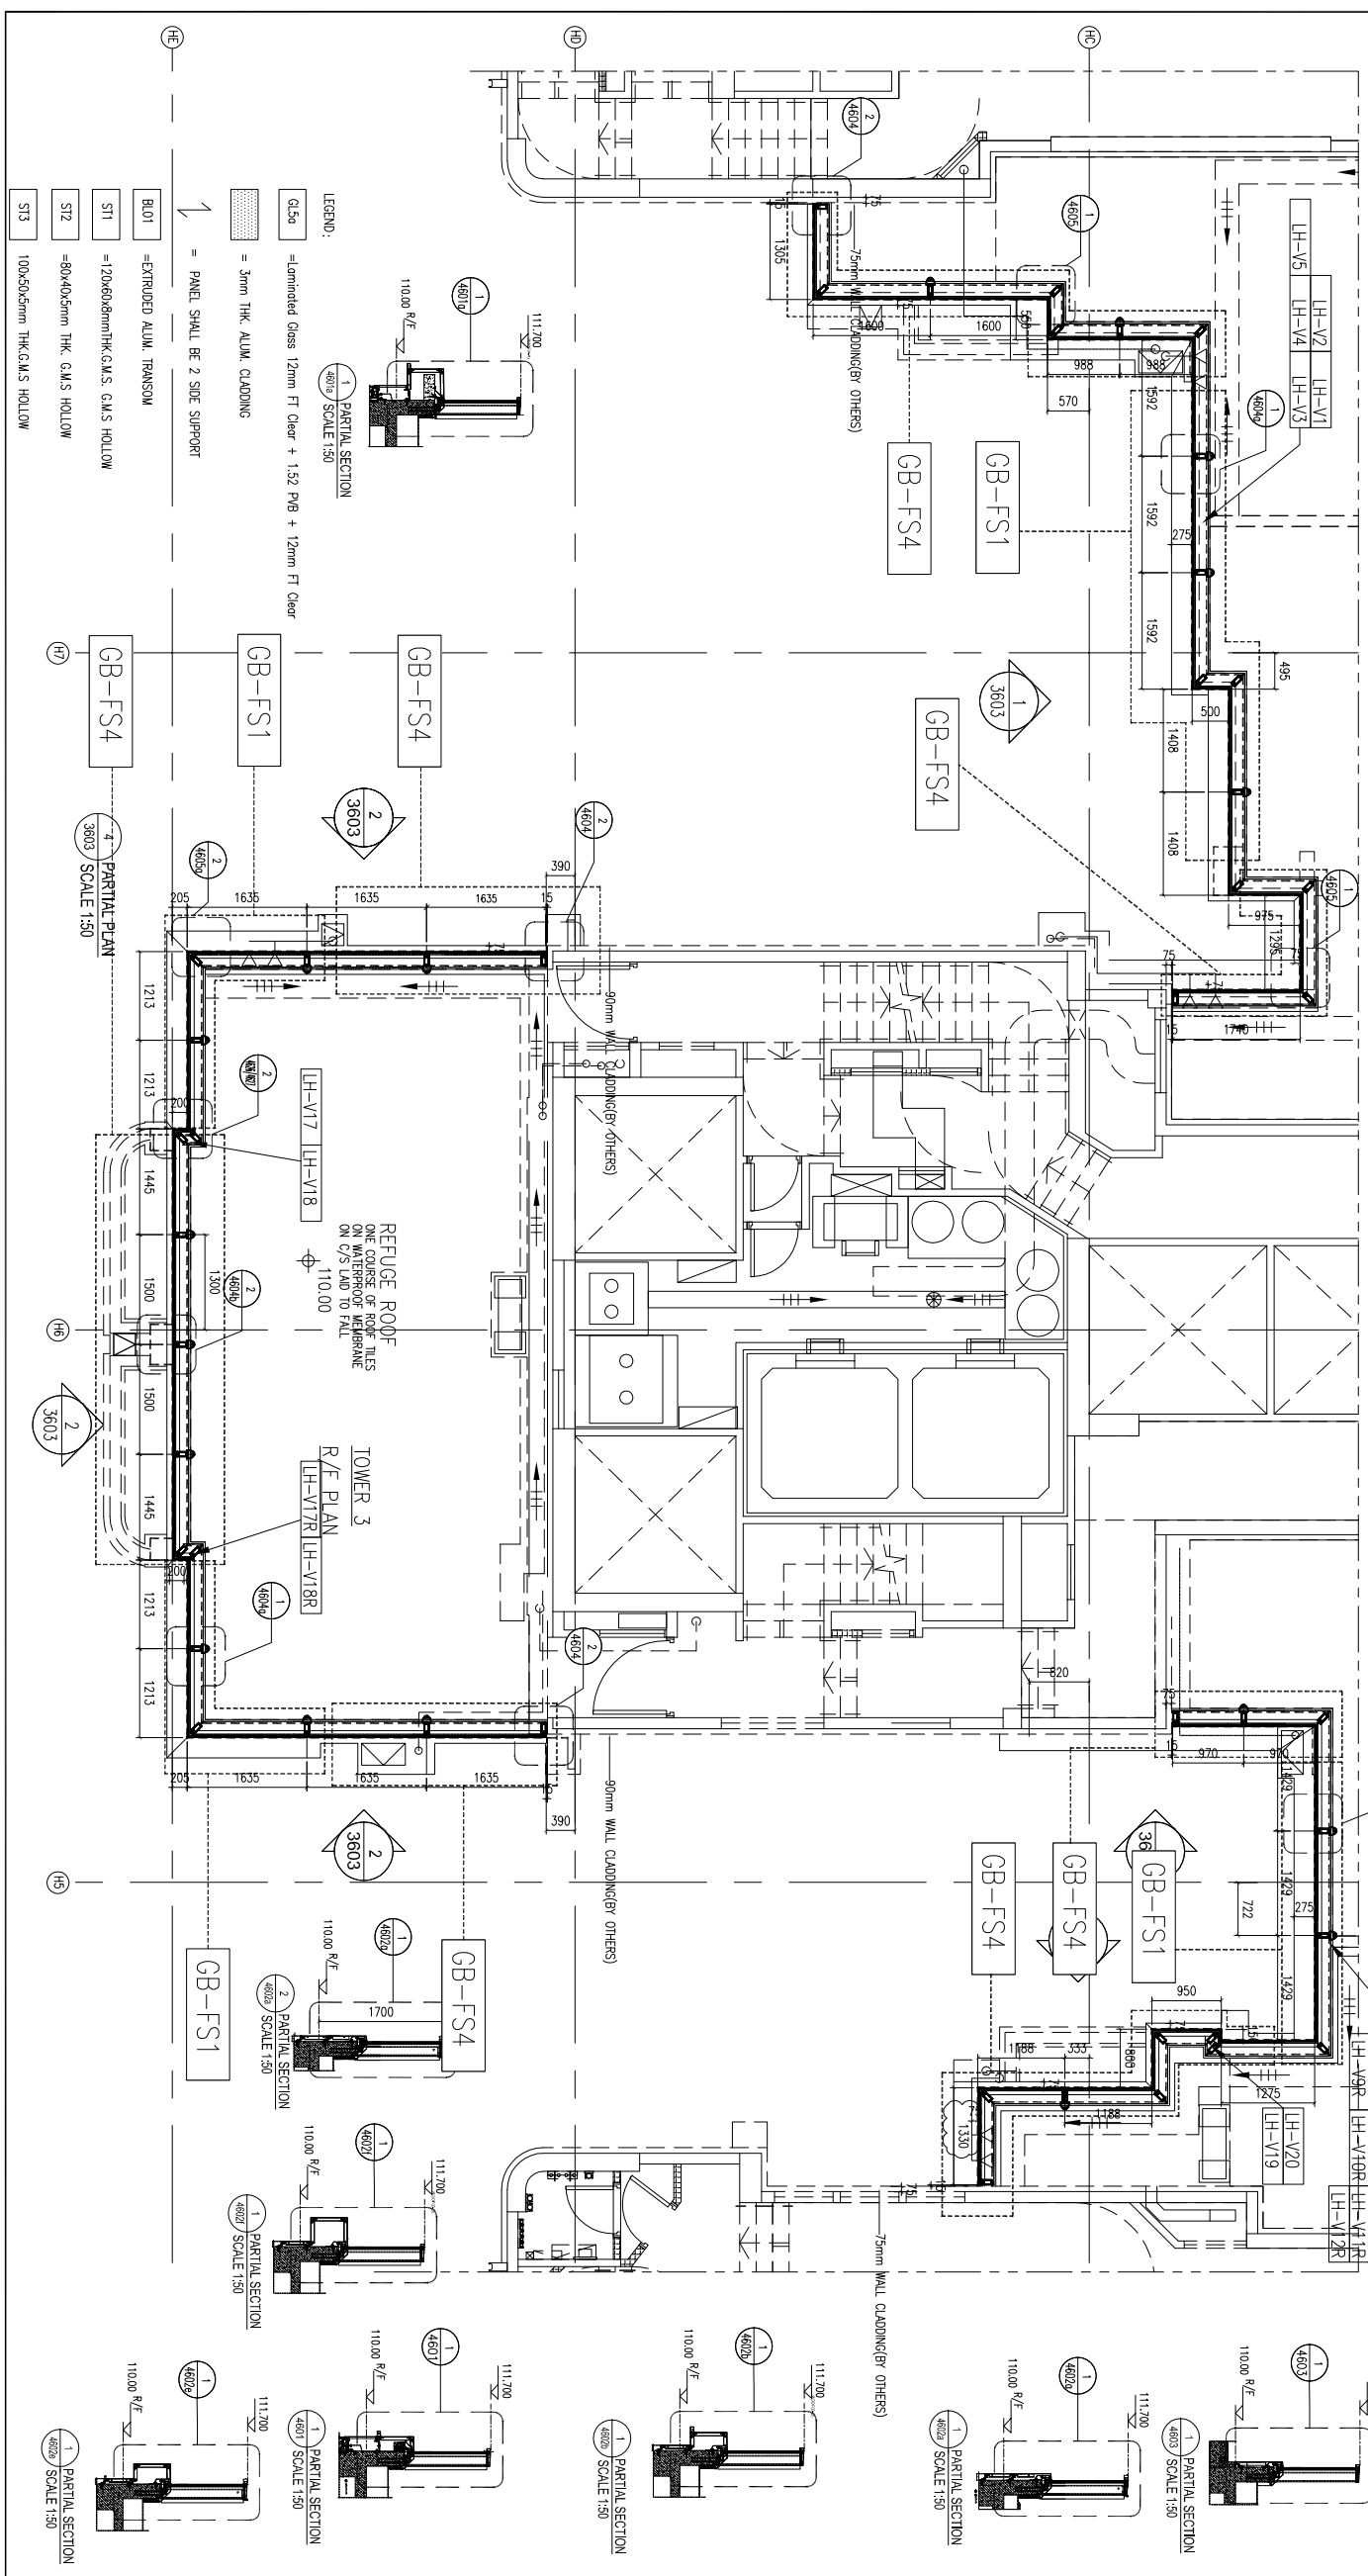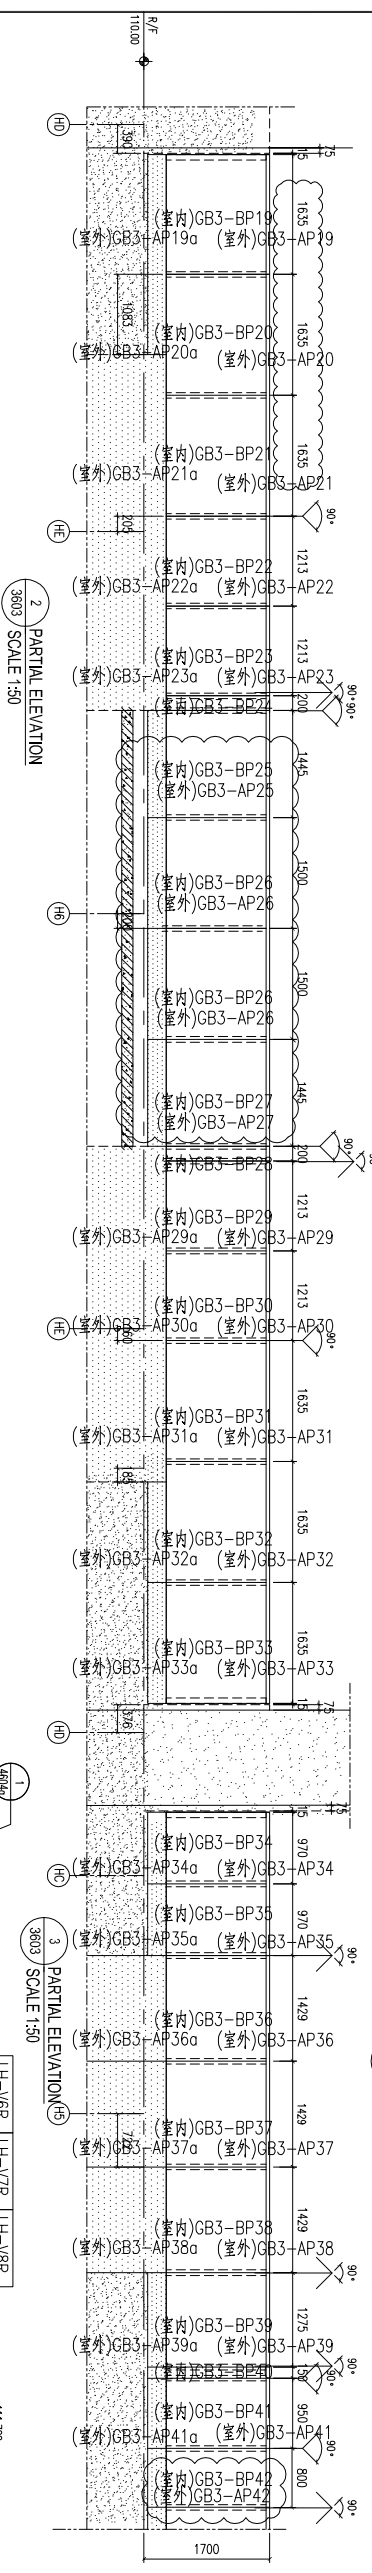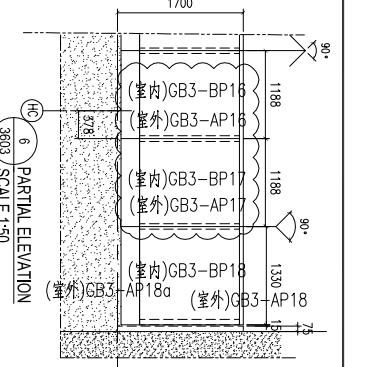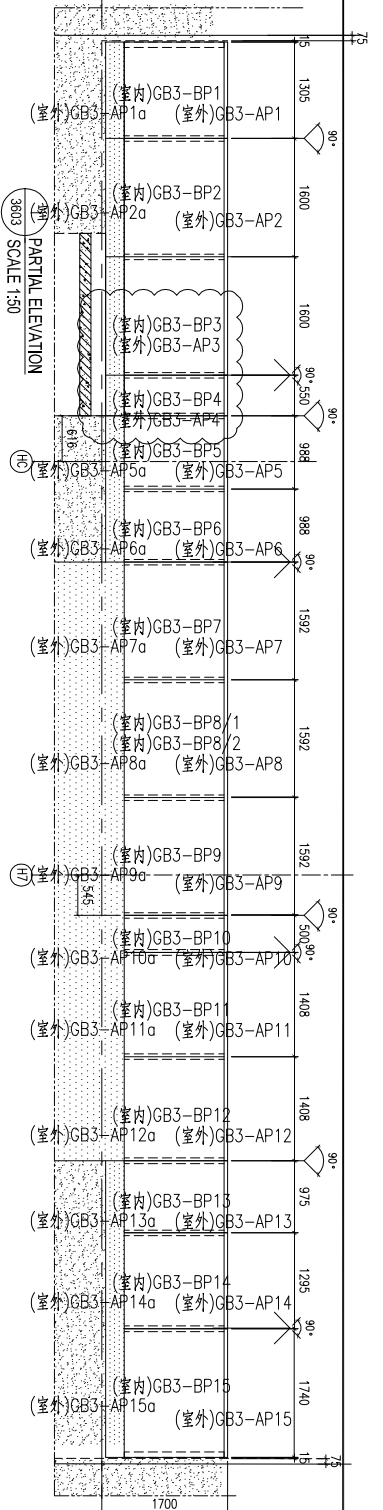

B.O. REF :  
F.S.D. REF :  
Note :  
1. All dimensions are in mm.  
2. All elevations are viewed from outside.  
3. All dimensions to be verified on site before fabrication.

GENERAL NOTES

Legend :

- 1. F.F.L. -- Finished Floor Level
- 2. S.F.L. -- Structural Floor Level
- 3. (R) -- Reversed Detail

X1 -- DETAIL MARK NO.  
X001 -- REFER SHEET NO.

REV.	DATE	DESCRIPTION	BY
J1	28 JAN 2023	10TH SUBMISSION	
H1	25 DEC 2022	9TH SUBMISSION	
G1	22 OCT 2022	8TH SUBMISSION	
F1	26 SEP 2022	7TH SUBMISSION	
E1	22 AUG 2022	6TH SUBMISSION	
D1	01 JUL 2022	5TH SUBMISSION	
C1	14 JUN 2022	4TH SUBMISSION	
B1	10 MAY 2022	3RD SUBMISSION	
A1	13 DEC 2021	2ND SUBMISSION	
00	18 OCT 2021	1ST SUBMISSION	

CLIENT : MARBLE EDGE INVESTMENT LTD.

ARCHITECT : RONALD LU & PARTNERS

STRUCTURAL ENGINEER : CMA C M WONG & ASSOCIATES LTD

MAIN CONTRACTOR : 裕民建築有限公司

美特鋁質有限公司  
MIDI Aluminium Fabricator Ltd.

PROJECT : PROPOSED RESIDENTIAL DEVELOPMENT AT NEW KOWLOON INLAND LOT. NO.6552

TITLE : PART ELEVATION FOR GLASS BALUSTRADE




JOB NO. : J-857  
DATE : 28 JAN 2023  
SCALE : A1 : 1:50  
DWG. NO. : CW-PE-3603

B.O. REF :  
 REF. S.D. REF :  
 Note :  
 1. All dimensions are in mm.  
 2. All elevations are viewed from outside.  
 3. All dimensions to be verified on site before fabrication.

GENERAL NOTES




Legend :  
 1. F.F.L. -- Finished Floor Level  
 2. S.F.L. -- Structural Floor Level  
 3. R -- Reversed Detail

X1  
 X001  
 DETAIL MARK NO.  
 REFER SHEET NO.

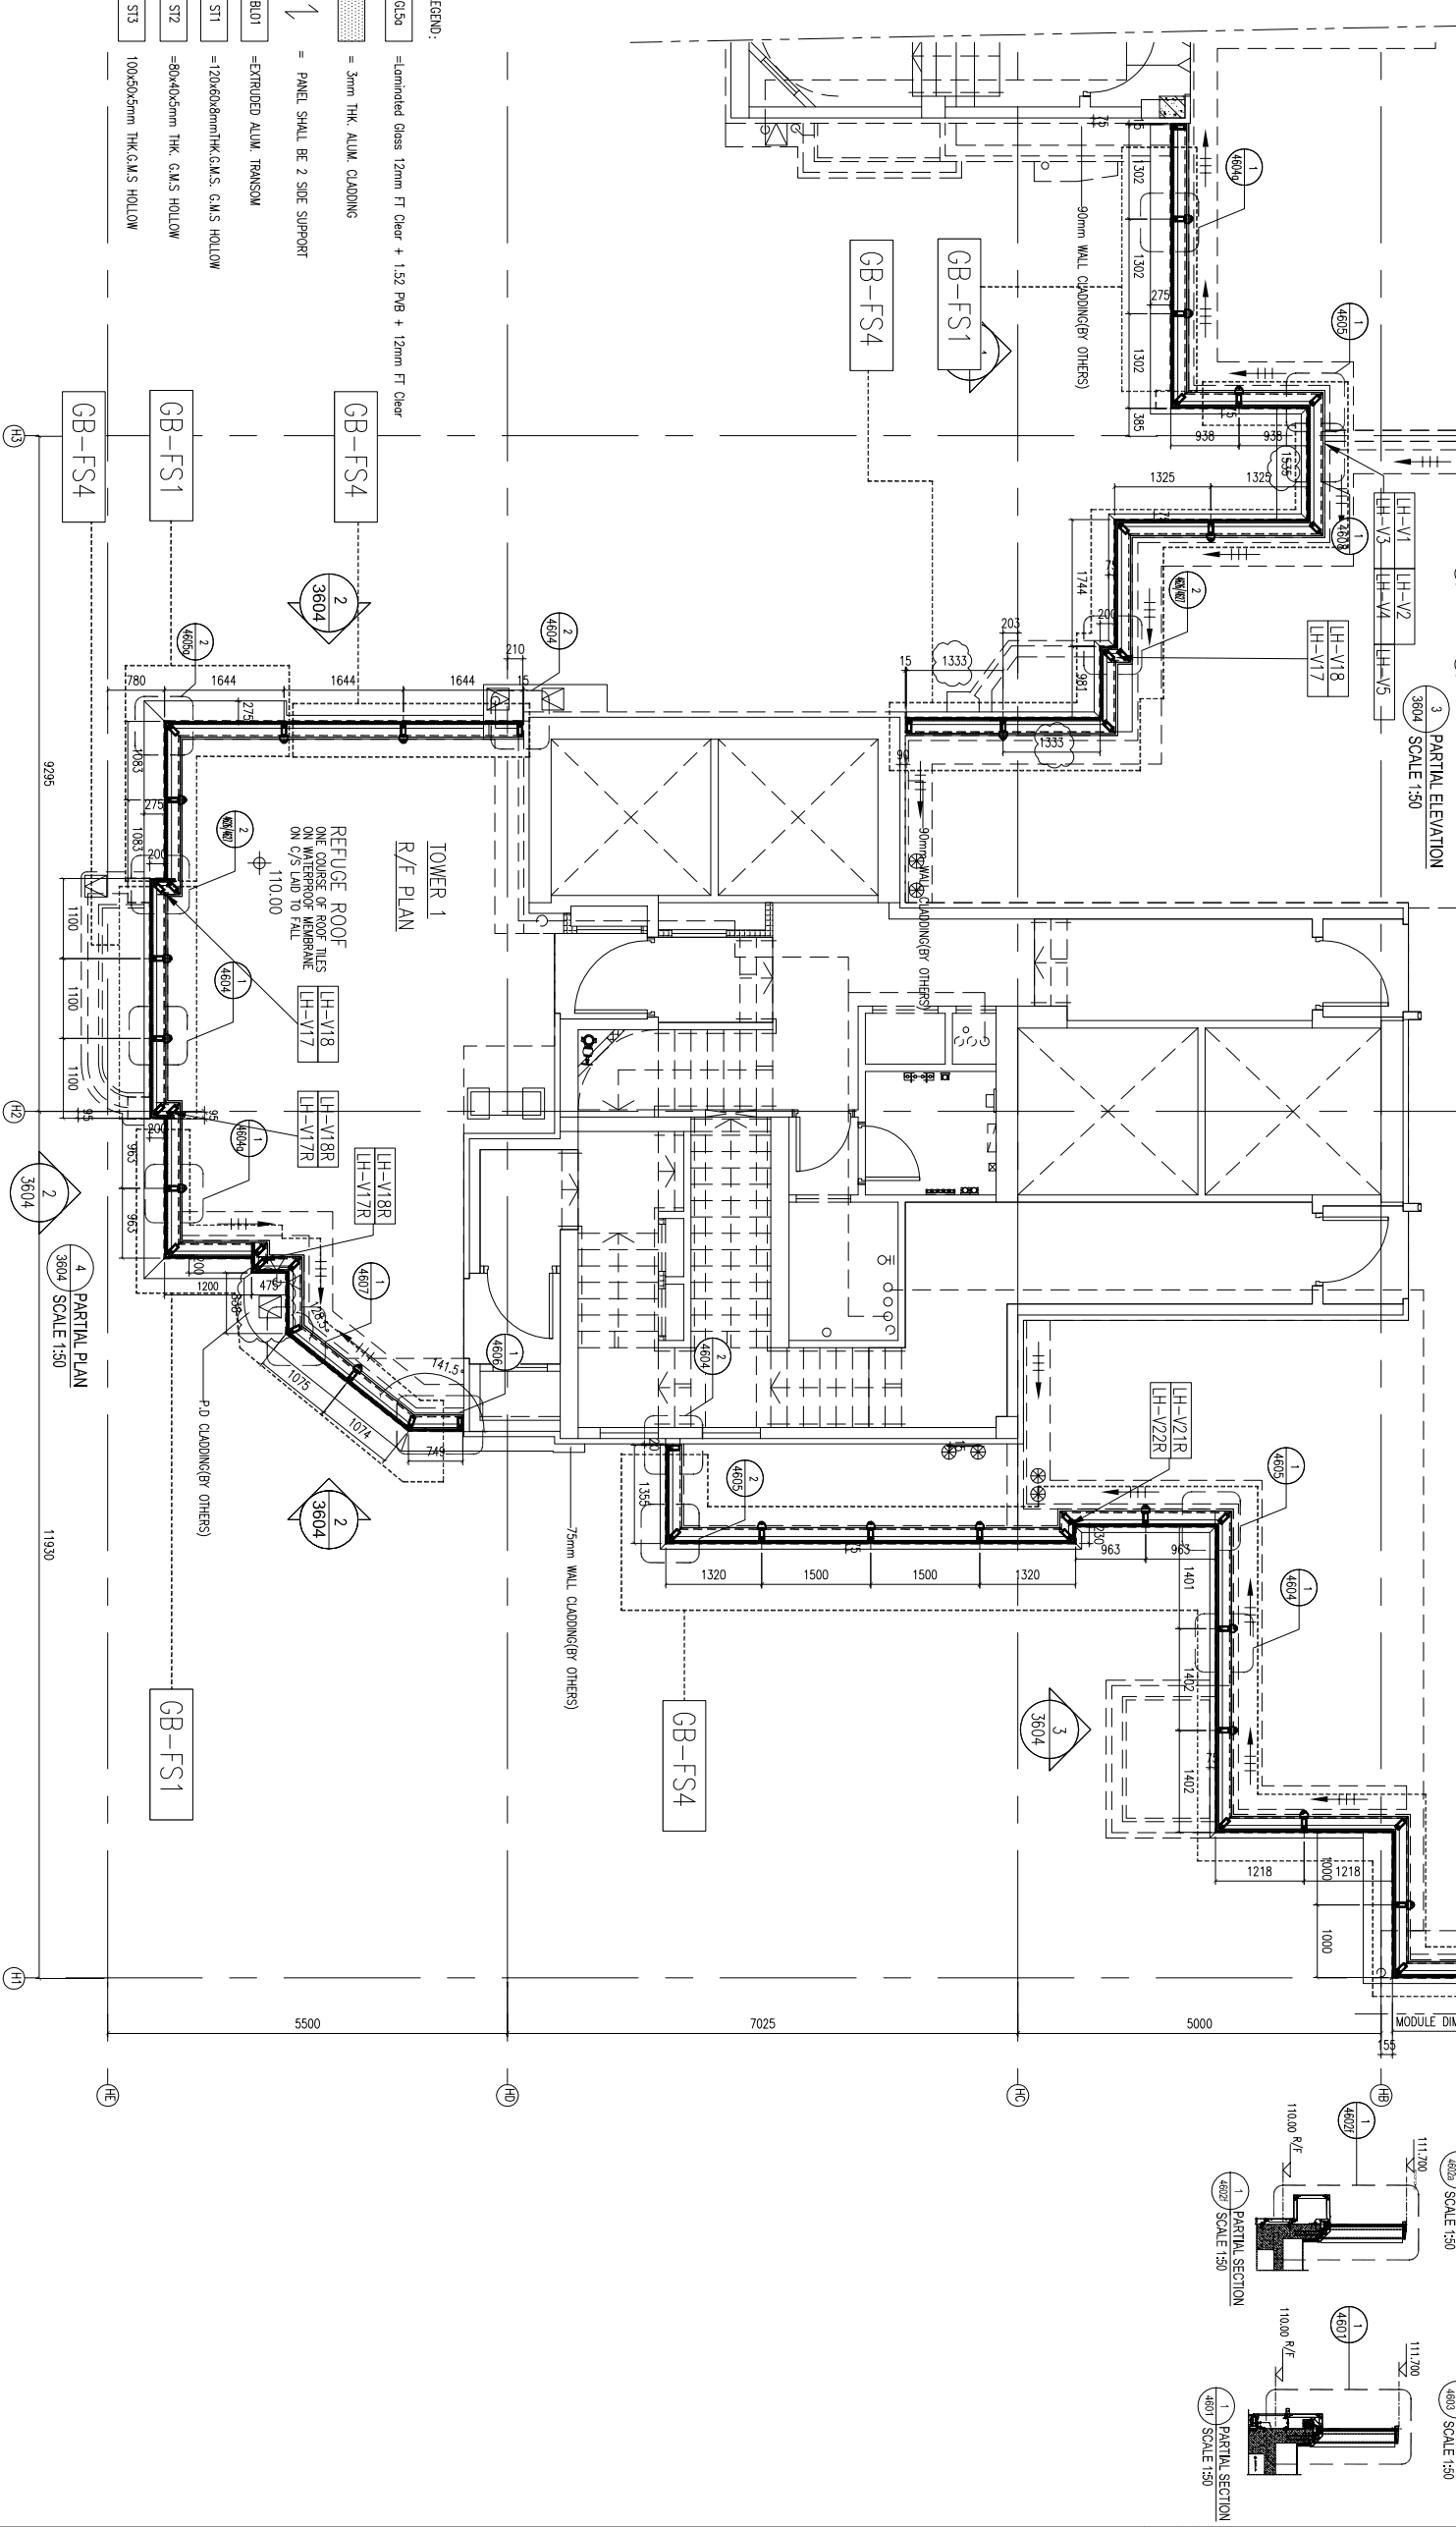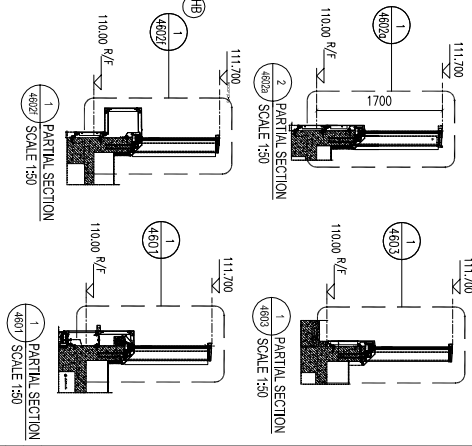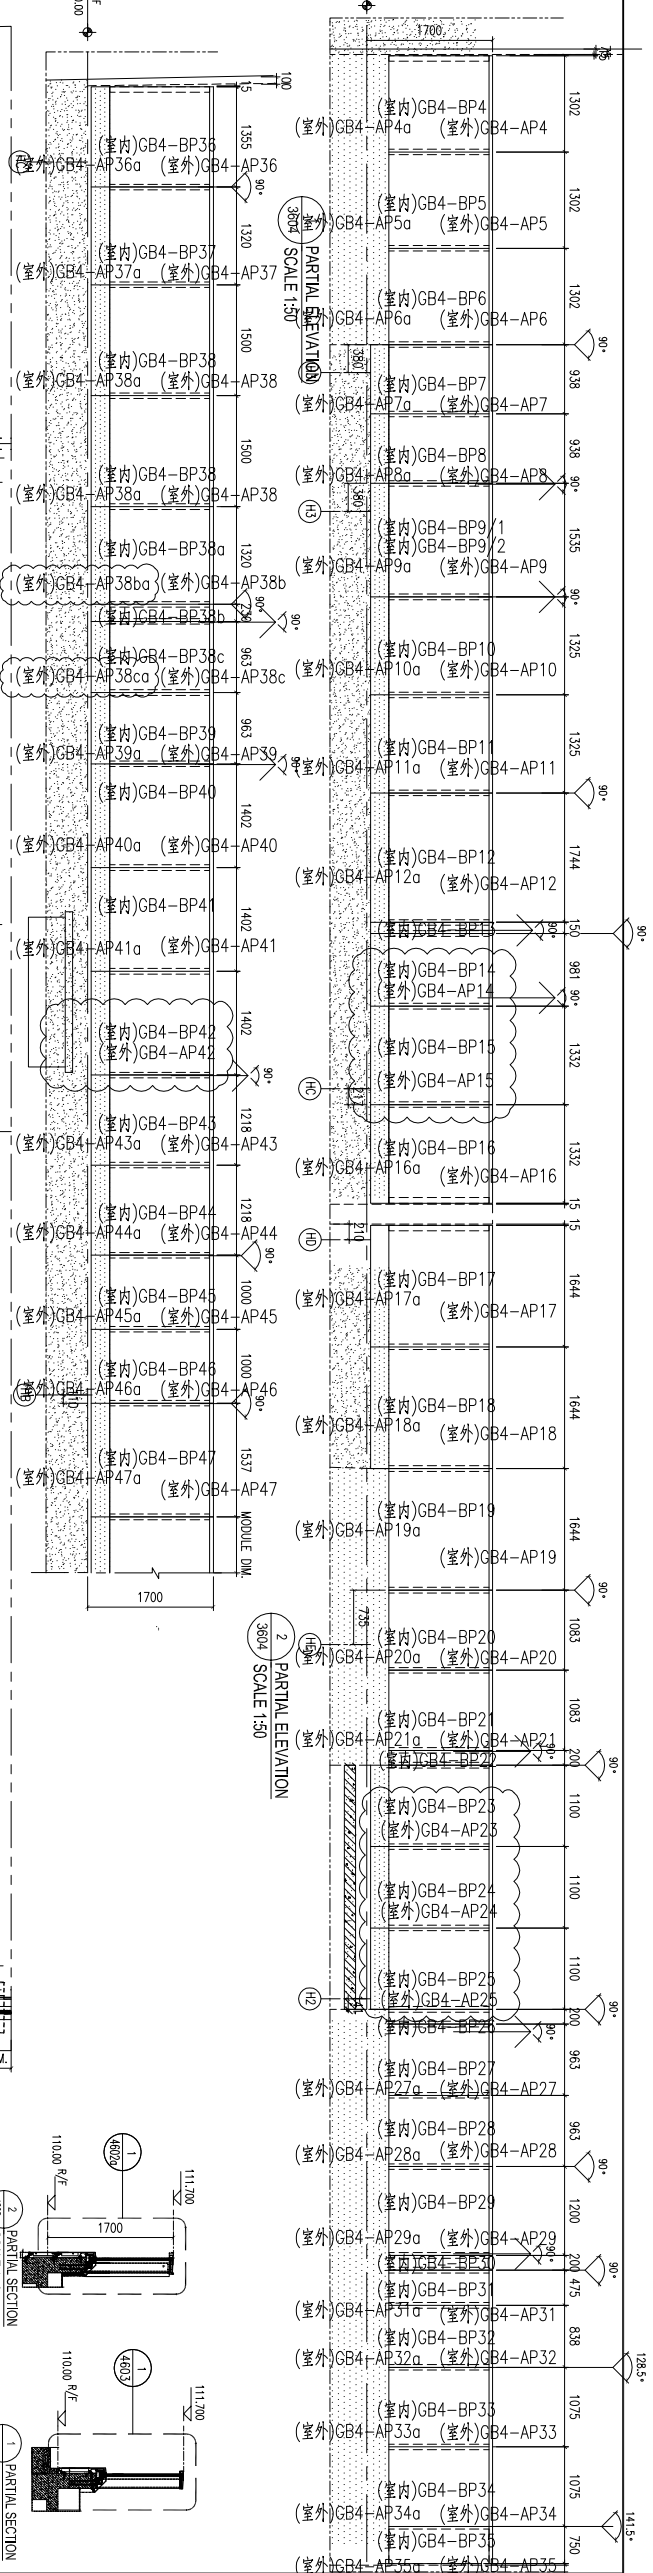

LEGEND:  
 G150 = Laminated Glass 12mm FT Clear + 1.52 PVB + 12mm FT Clear  
 = 3mm THK ALUM. CLADDING  
 = EXTRUDED ALUM. TRANSOM  
 = 120x40x6mm THK G.M.S. G.M.S. HOLLOW  
 = 80x40x5mm THK G.M.S. HOLLOW  
 = 100x50x5mm THK G.M.S. HOLLOW  
 = PANEL SHALL BE 2 SITE SUPPORT

<b>ARCHITECT :</b> <b>RONALD LU &amp; PARTNERS</b> ARCHITECTS PLANNERS INTERIOR DESIGNERS		<b>CLIENT :</b> <b>MARBLE EDGE INVESTMENT LTD.</b>	
<b>STRUCTURAL ENGINEER :</b> <b>CMA C M WONG &amp; ASSOCIATES LTD</b>		<b>DATE :</b> 18.Oct.2021	
<b>MAIN CONTRACTOR :</b> <b>裕民建築有限公司</b>		<b>DESCRIPTION :</b> 1ST SUBMISSION	
<b>PROJECT :</b> PROPOSED RESIDENTIAL DEVELOPMENT AT NEW KOWLOON INLAND LOT. NO.6552		<b>DATE :</b> 18.Oct.2021	
<b>TITLE :</b> PART ELEVATION FOR GLASS BALUSTRADE		<b>DATE :</b> 28 JAN.2023	
<b>UNITS :</b> Units 6-8, Sunny Industrial Centre, 1/F 5/F, Sunny Awo Ling, Kowloon Tel: 23489211-4 Fax: (852) 27171866		<b>DATE :</b> 28 JAN.2023	
<b>JOB NO. :</b> J-857		<b>SCALE :</b> A1: 1:50	
<b>DRAWN BY :</b> AN		<b>REV. :</b> F	
<b>CHKD BY :</b>		<b>DWG. NO. :</b> CW-PE-3604	

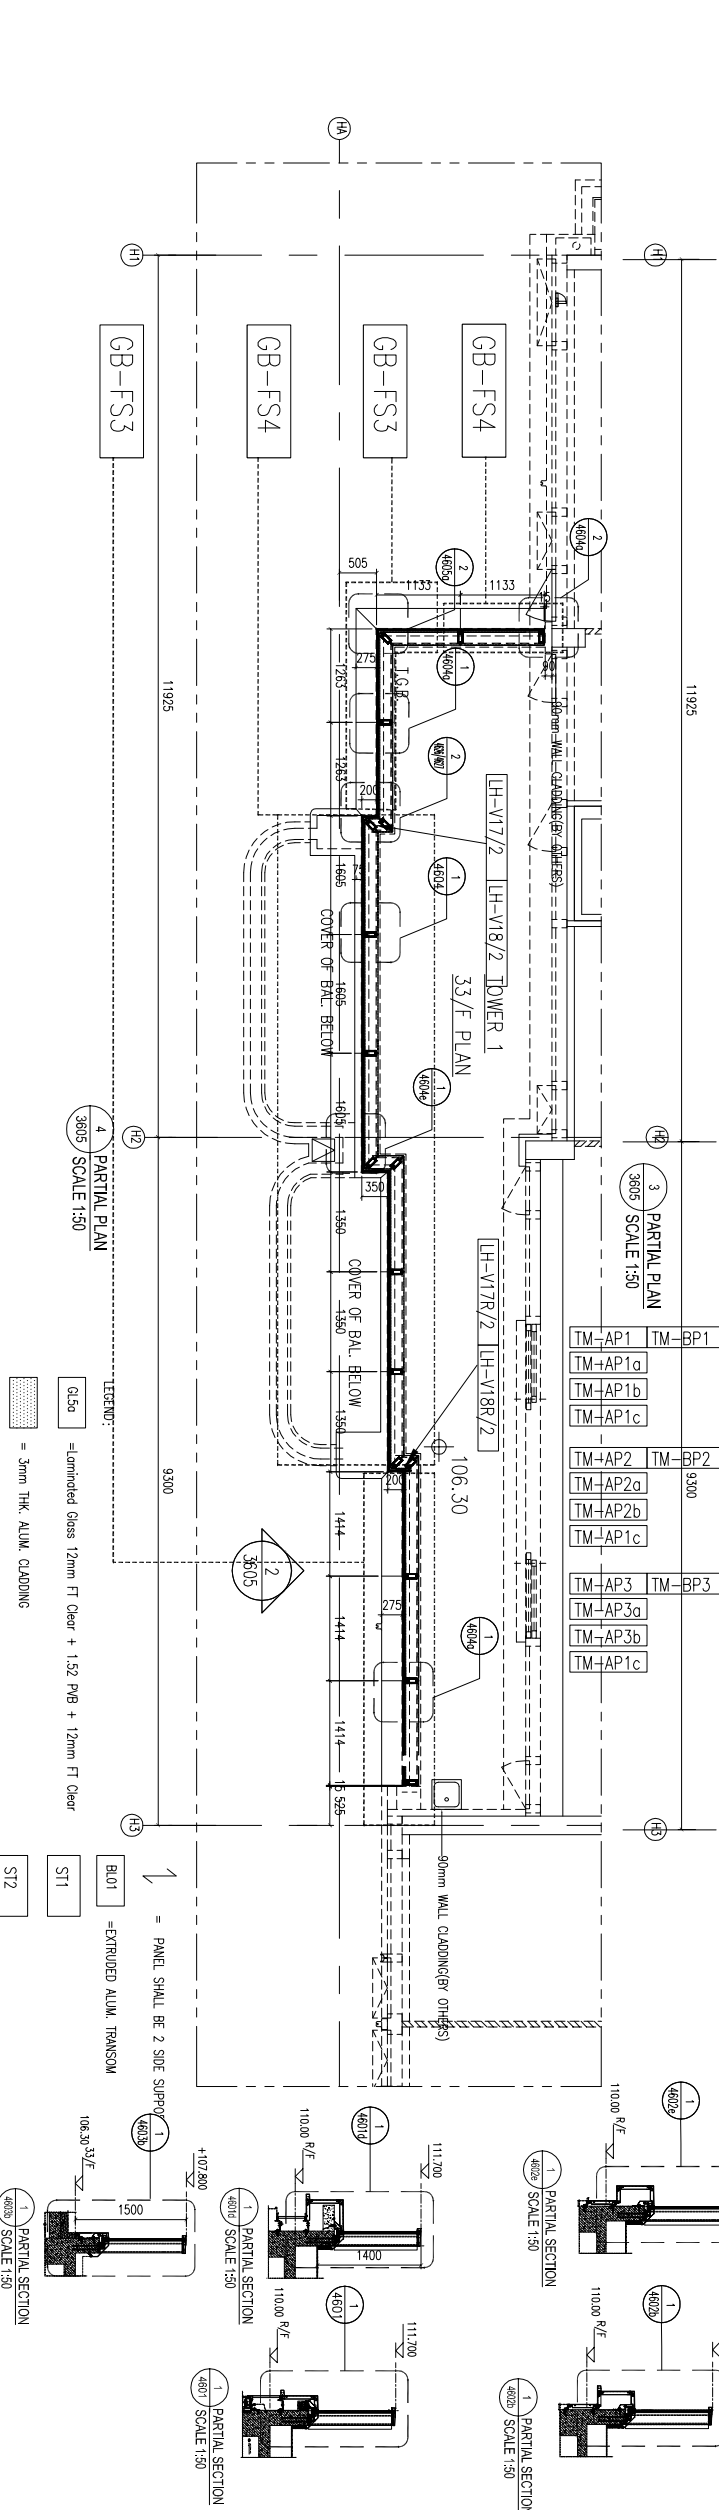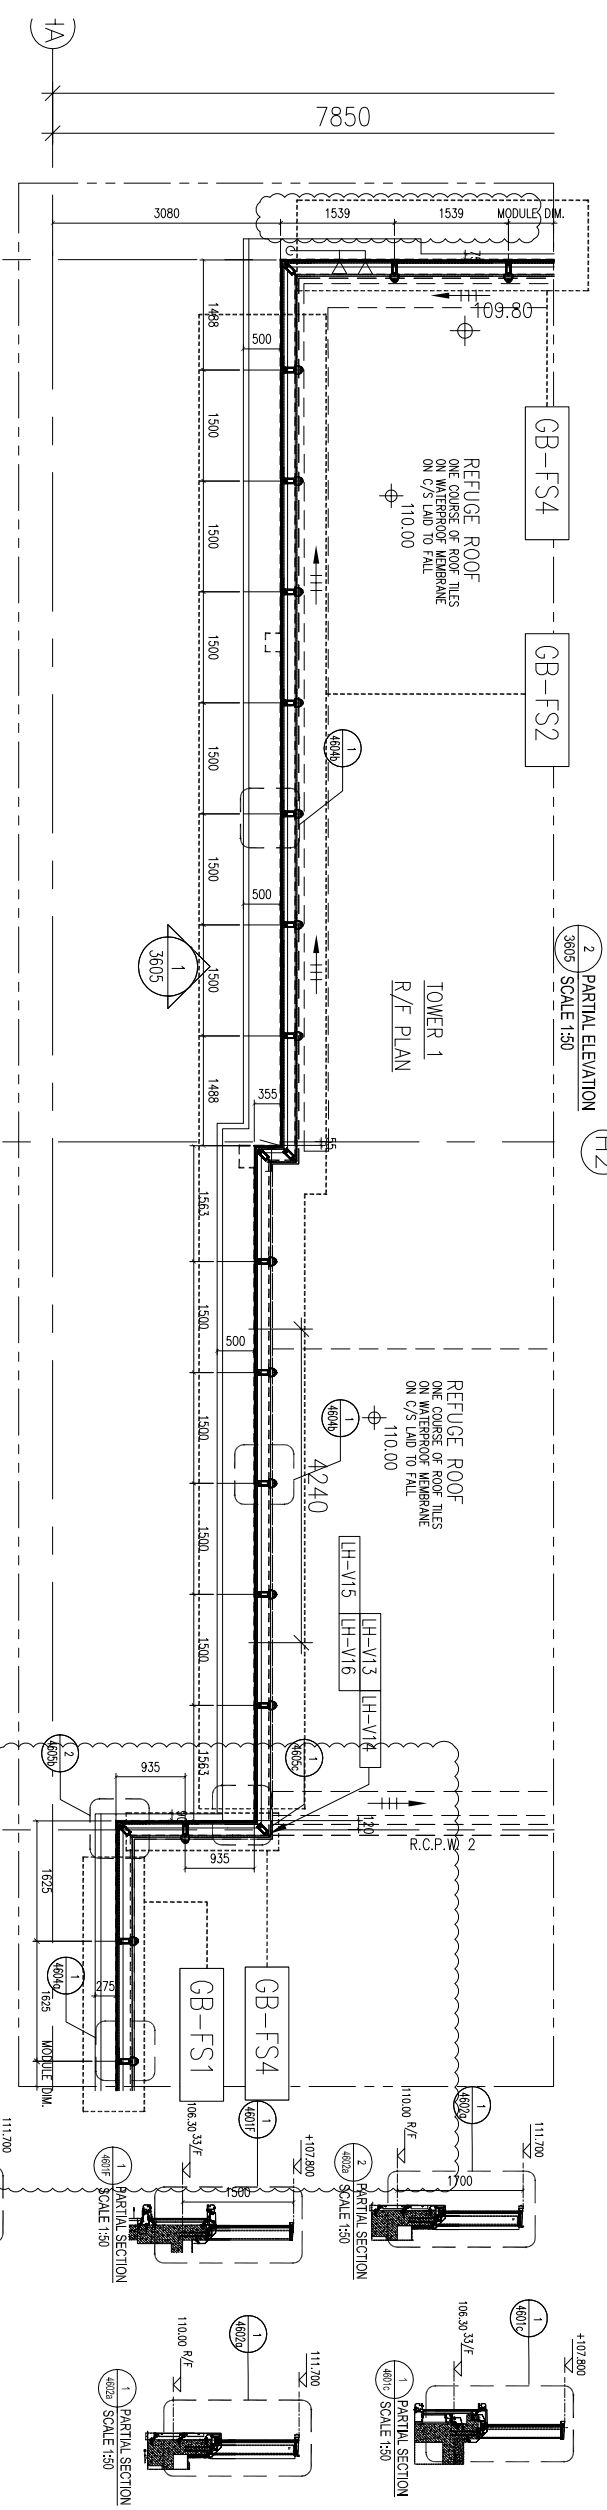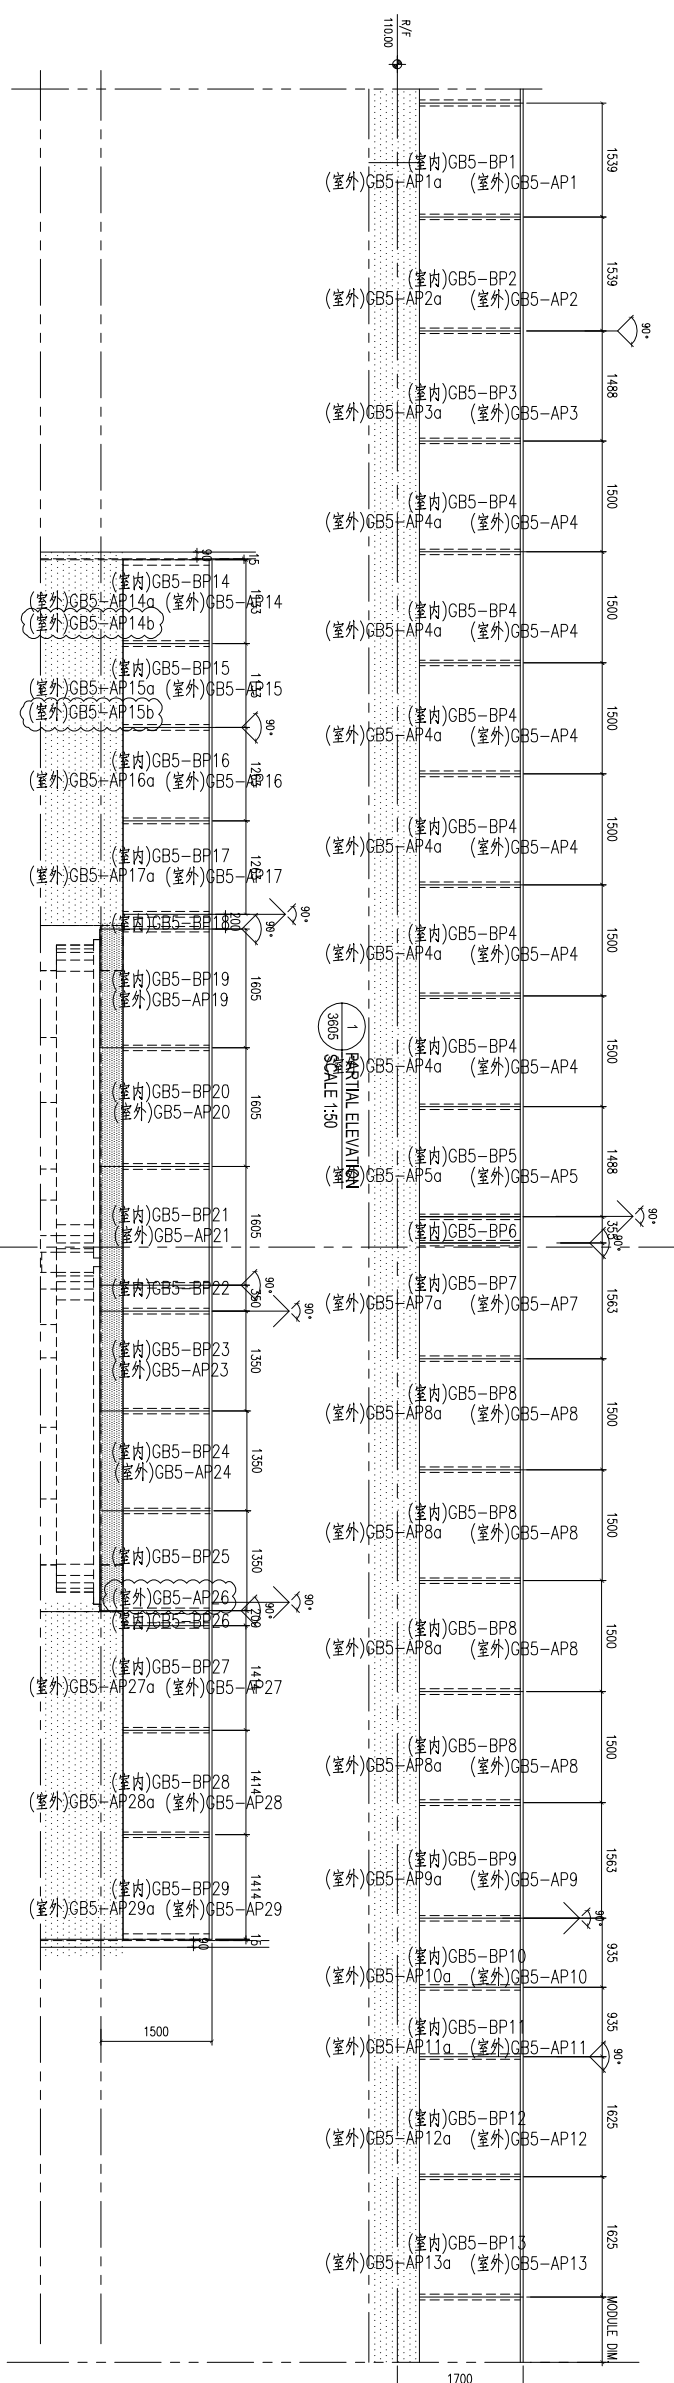

B.O. REF :  
F.S.D. REF :  
Note :  
1. All dimensions are in mm.  
2. All elevations are viewed from outside.  
3. All dimensions to be verified on site before fabrication.

GENERAL NOTES

Legend :  
1. F.F.L. -- Finished Floor Level  
2. S.F.L. -- Structural Floor Level  
3. (R) -- Reversed Detail

X1 -- DETAIL MARK NO.  
X001 -- REFER SHEET NO.

REV.	DATE	DESCRIPTION	BY
J1	28 JAN 2023	10TH SUBMISSION	
H1	25 DEC 2022	9TH SUBMISSION	
C1	22 OCT 2022	8TH SUBMISSION	
F1	26 SEP 2022	7TH SUBMISSION	
E1	22 AUG 2022	6TH SUBMISSION	
D1	01 JUL 2022	5TH SUBMISSION	
B1	10 MAY 2022	4TH SUBMISSION	
A1	13 DEC 2021	3RD SUBMISSION	
00	18 OCT 2021	1ST SUBMISSION	

CLIENT : MARBLE EDGE INVESTMENT LTD.

ARCHITECT : RONALD LU & PARTNERS  
ARCHITECTS PLANNERS INTERIOR DESIGNERS

STRUCTURAL ENGINEER : CMA C M WONG & ASSOCIATES LTD.

MAIN CONTRACTOR : 裕民建築有限公司

PROJECT : 美特鋁質有限公司  
MIDI Aluminium Fabricator Ltd.  
Units 6-8, Sunray Industrial Centre, 1/F  
51, Sui Wo Ling Road, Kwai Tsing  
Tel: 23489211-4 Fax: (852) 27171866

PROPOSED RESIDENTIAL DEVELOPMENT AT NEW KOWLOON INLAND LOT NO. 6552

TITLE : PART ELEVATION FOR GLASS BALUSTRADE





JOB NO. : J-857  
DRAWN BY : AN DATE : 28 JUN 2023  
CHKD BY : SCALE AT : 1:50 AS  
DWG. NO. : CW-PE-3605 REV. : F

B.O. REF :  
 F.S.D. REF :  
 Note :  
 1. All dimensions are in mm.  
 2. All elevations are viewed from outside.  
 3. All dimensions to be verified on site before fabrication.



GENERAL NOTES

**Legend :**  
 1. F.F.L. --- Finished Floor Level  
 2. S.F.L. --- Structural Floor Level  
 3. (R) --- Reversed Detail

X1  
 X001 --- DETAIL MARK NO.  
 REFER SHEET NO.

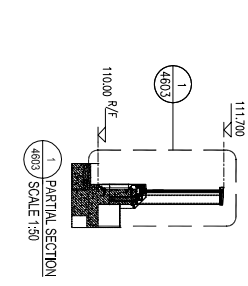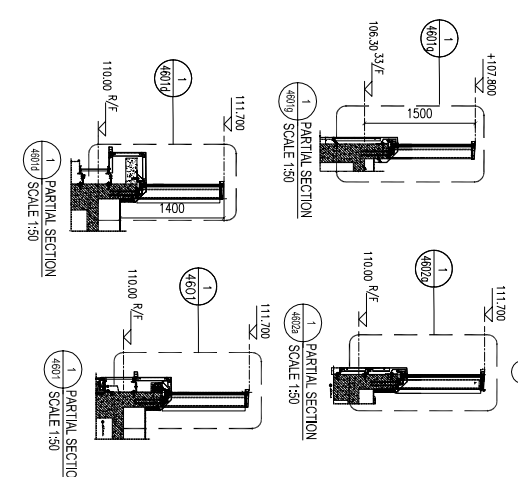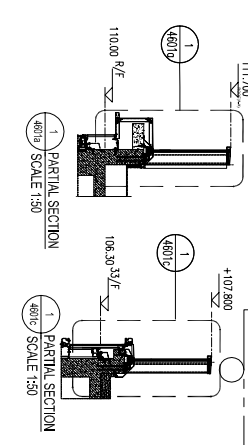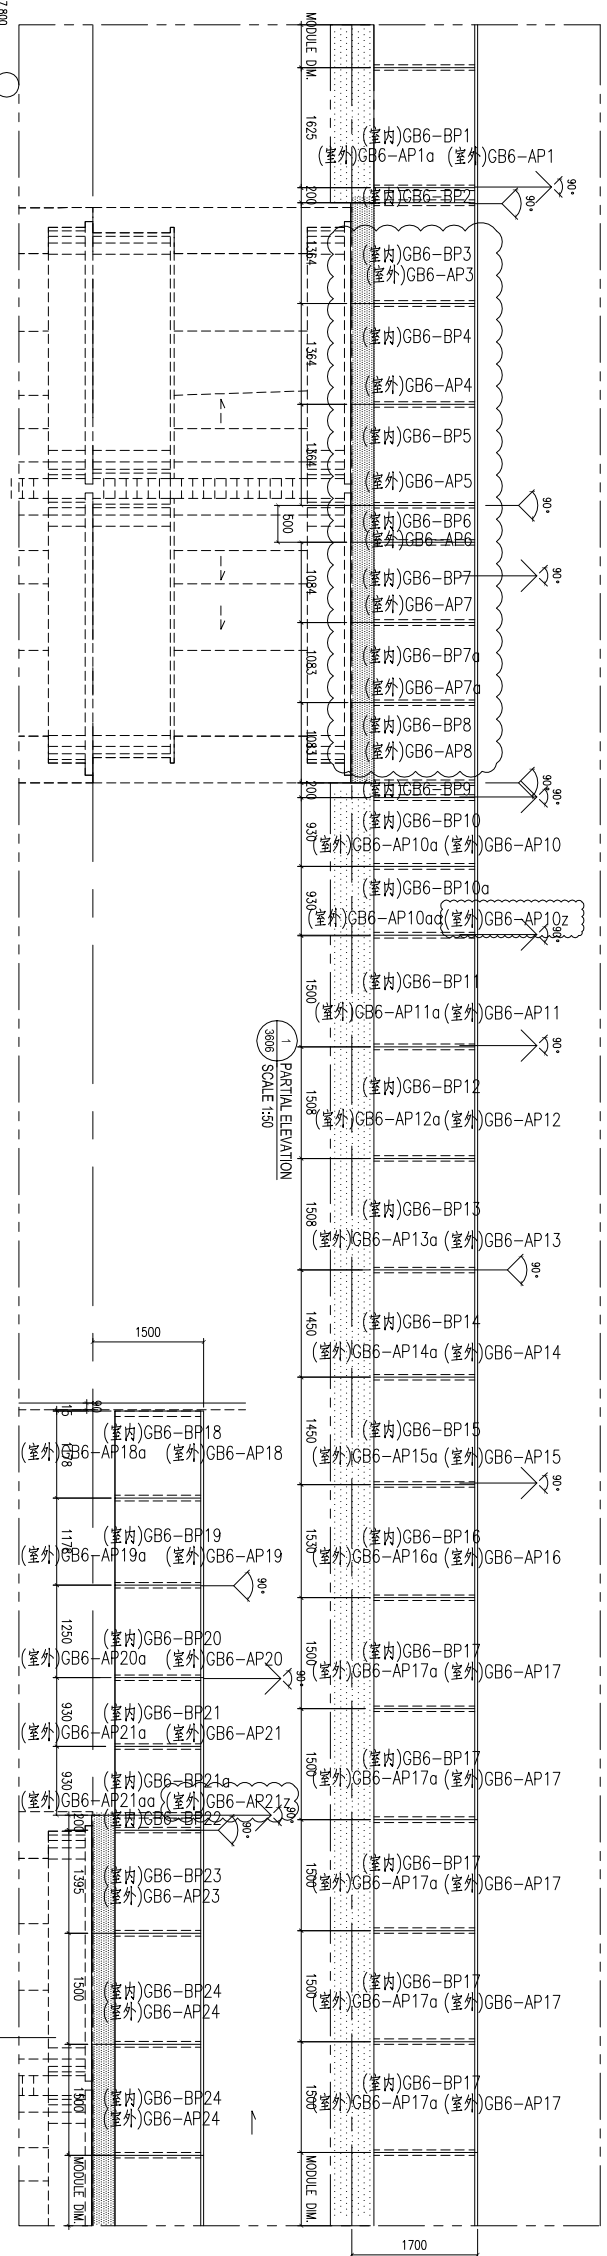

- LEGEND:  
 BLO1 = EXTRUDED ALUM. TRANSOM  
 S11 = 120x60x6mm THK G.M.S. G.M.S. HOLLOW  
 S12 = 80x40x5mm THK G.M.S. HOLLOW  
 S13 = 100x50x5mm THK G.M.S. HOLLOW

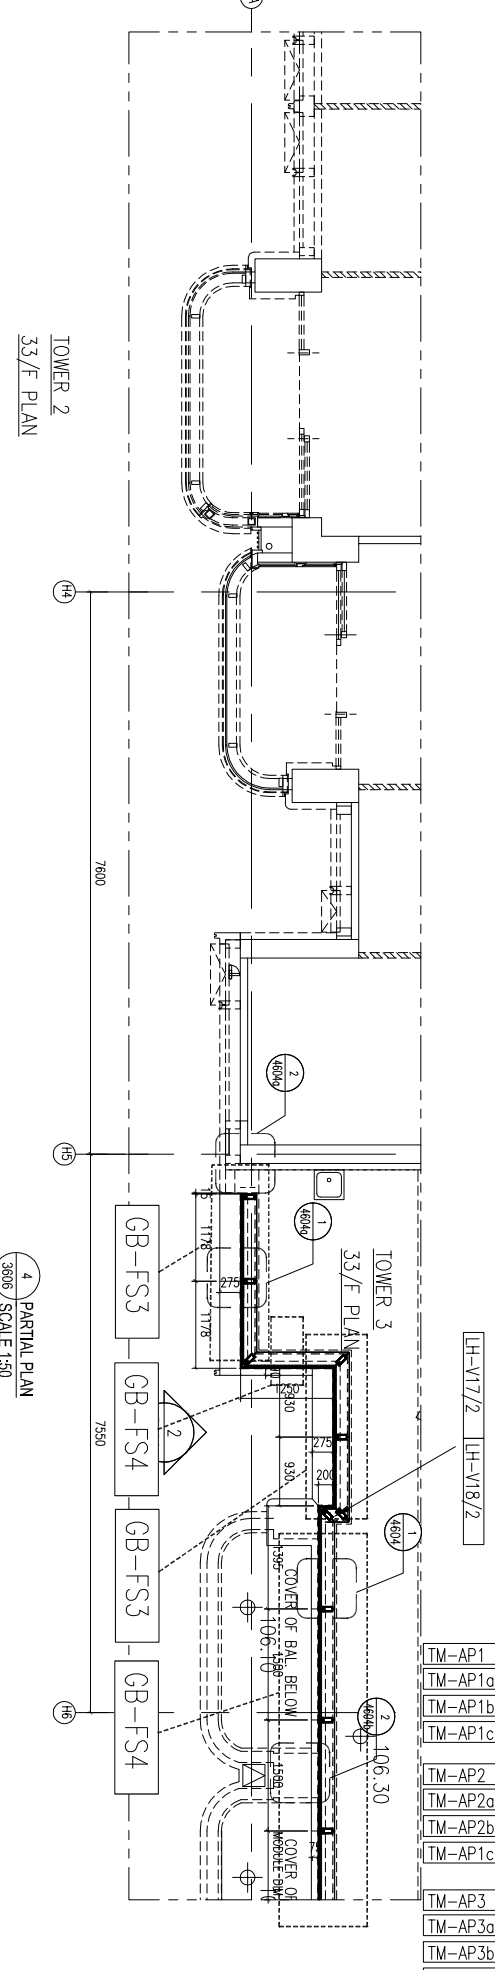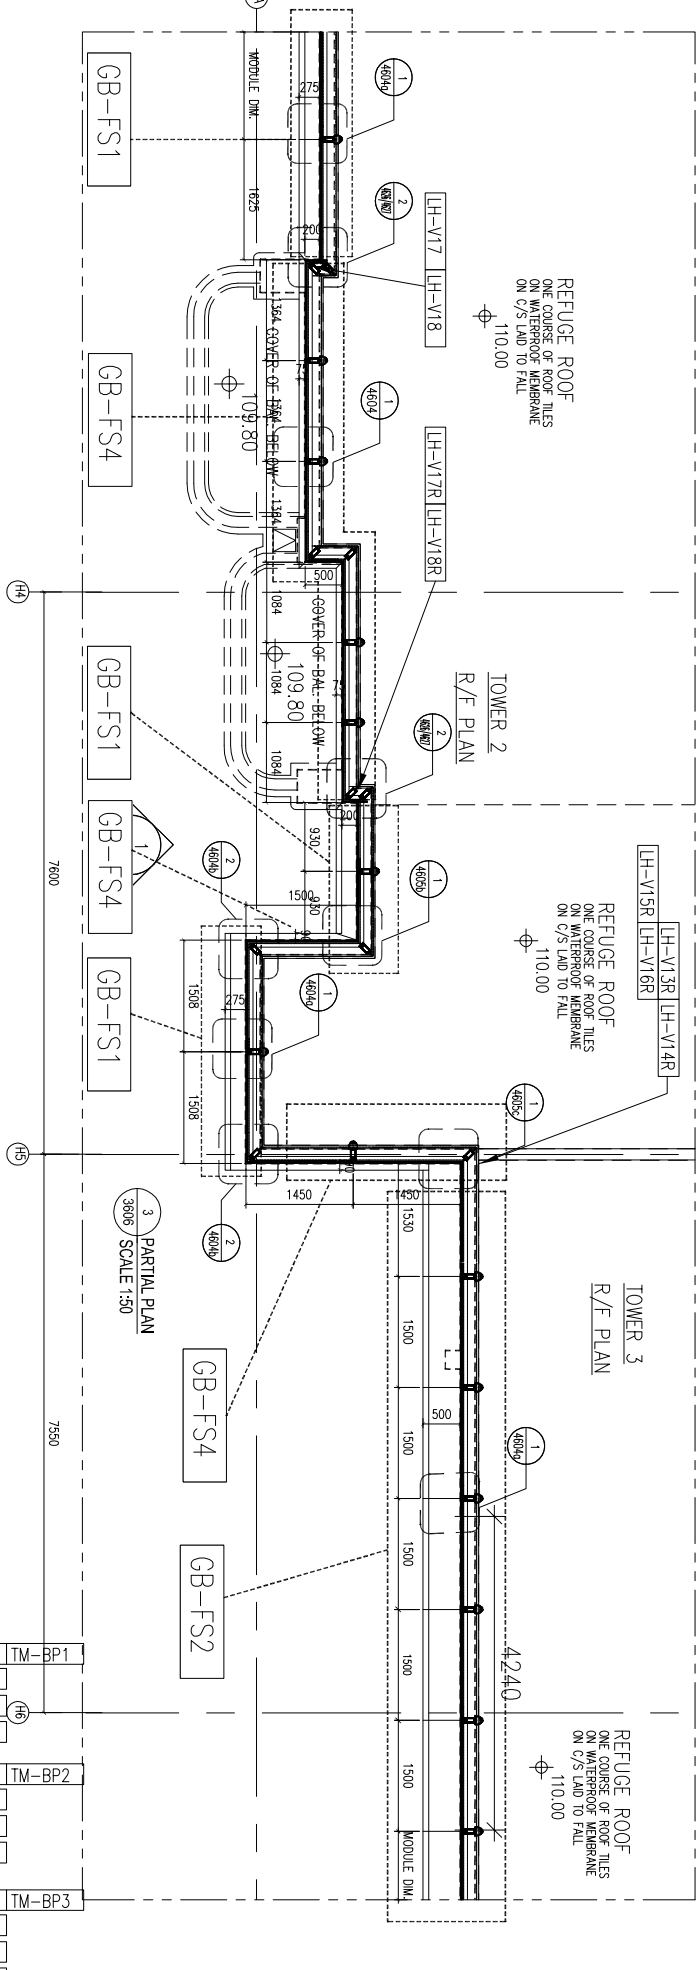

REV.	DATE	DESCRIPTION	BY
J1	28 JAN 2023	10TH SUBMISSION	
H1	25 DEC 2022	9TH SUBMISSION	
C1	22 OCT 2022	8TH SUBMISSION	
F1	26 SEP 2022	7TH SUBMISSION	
E1	22 AUG 2022	6TH SUBMISSION	
D1	01 JUL 2022	5TH SUBMISSION	
C1	14 JUN 2022	4TH SUBMISSION	
B1	10 MAY 2022	3RD SUBMISSION	
A1	13 DEC 2021	2ND SUBMISSION	
00	18 OCT 2021	1ST SUBMISSION	

CLIENT : MARBLE EDGE INVESTMENT LTD.

ARCHITECT : RONALD LU & PARTNERS  
 ARCHITECTS PLANNERS INTERIOR DESIGNERS









STRUCTURAL ENGINEER : CMA C M WONG & ASSOCIATES LTD

MAIN CONTRACTOR : 裕民建築有限公司

PROJECT : 美特鋁質有限公司  
 MIDTI ALUMINUM FABRICATOR LTD.  
 Tel: 23489211-4 Fax: (852) 27171866

TITLE : PART ELEVATION FOR GLASS BALUSTRADE

JOB NO. : J-857  
 DRAWN BY : AN DATE : 28 JUN 2023  
 CHECK BY : SCALE A1 : 1:50  
 DWG. NO. : CW-PE-3806 REV. : F

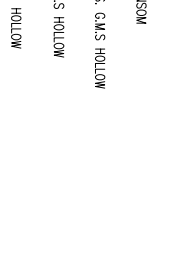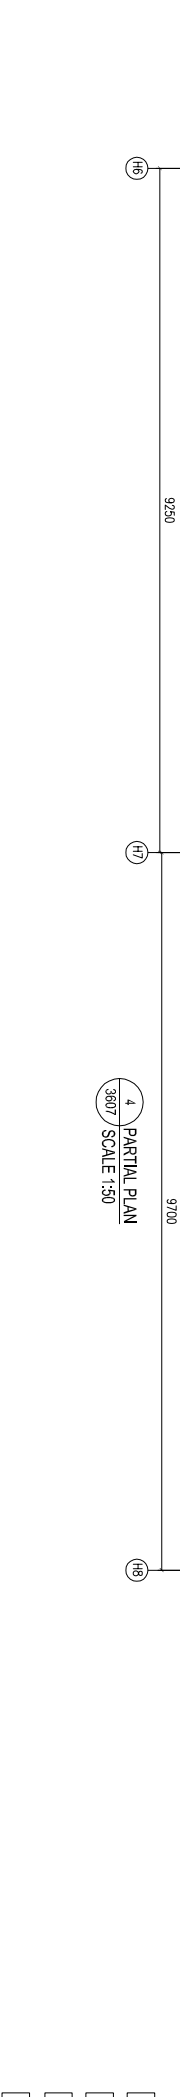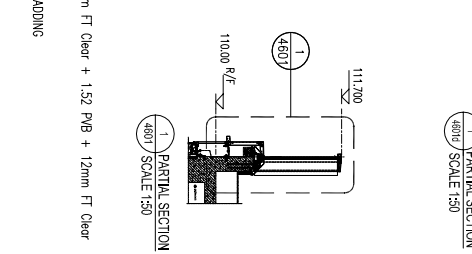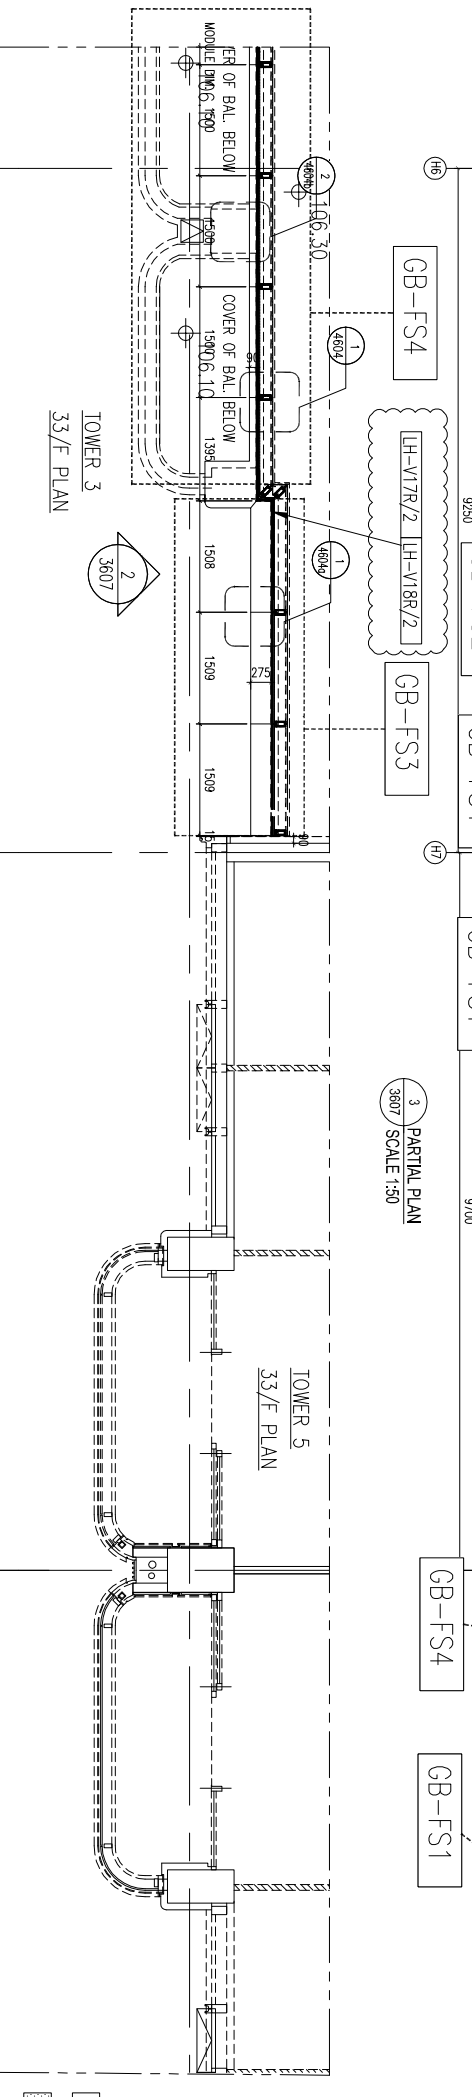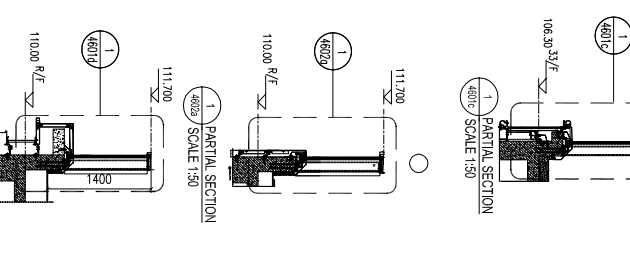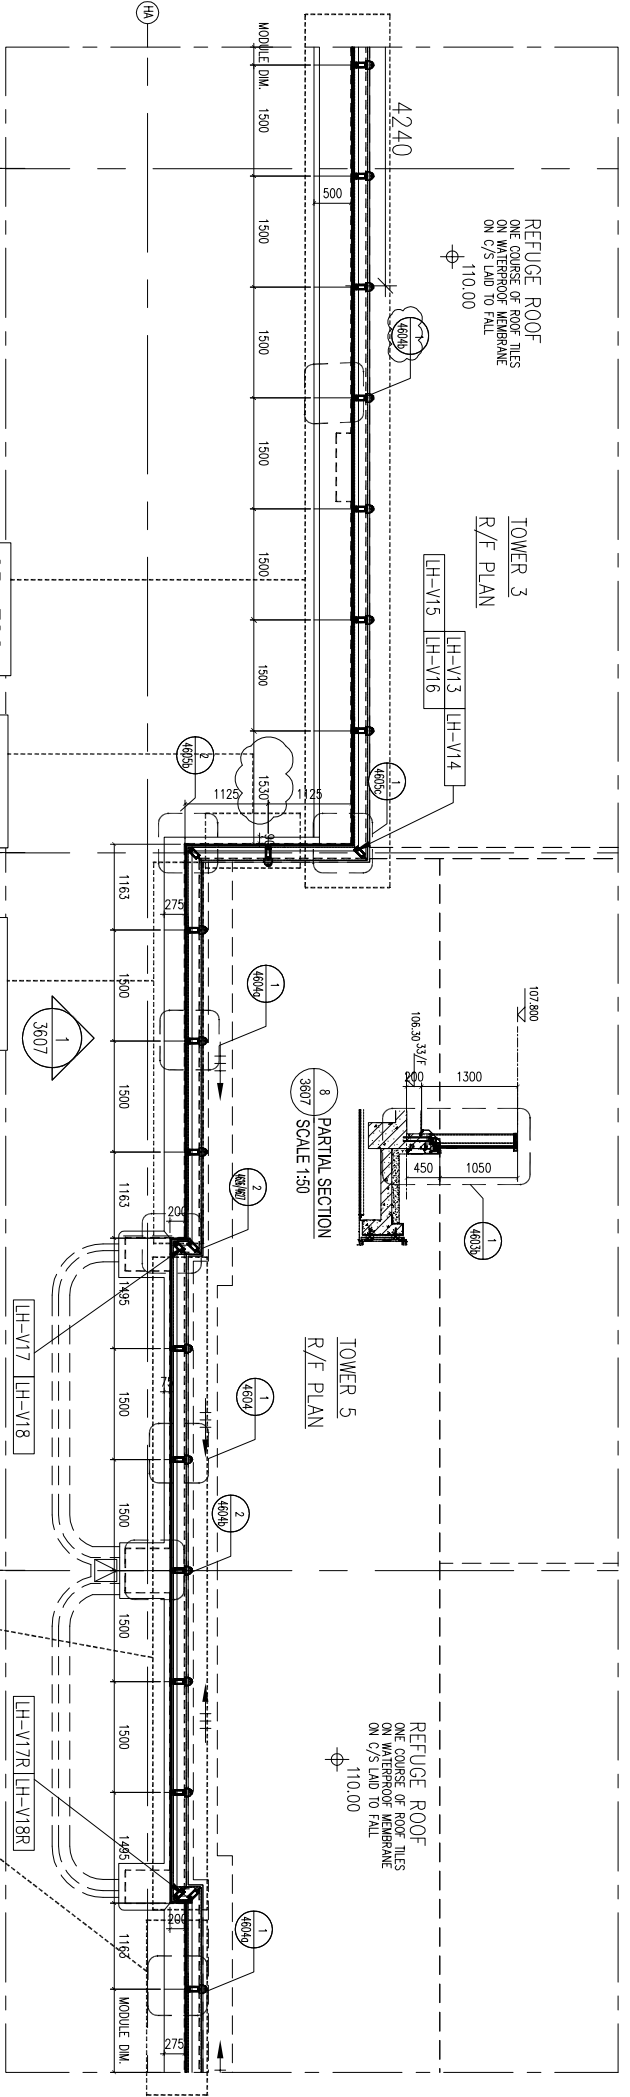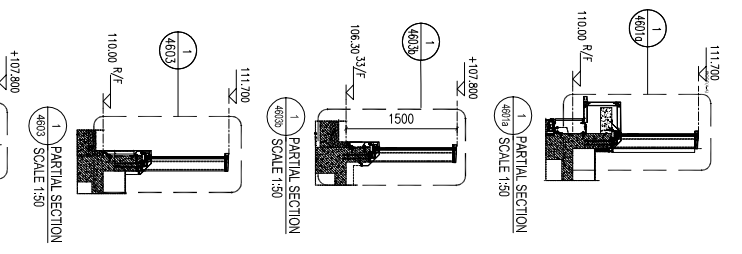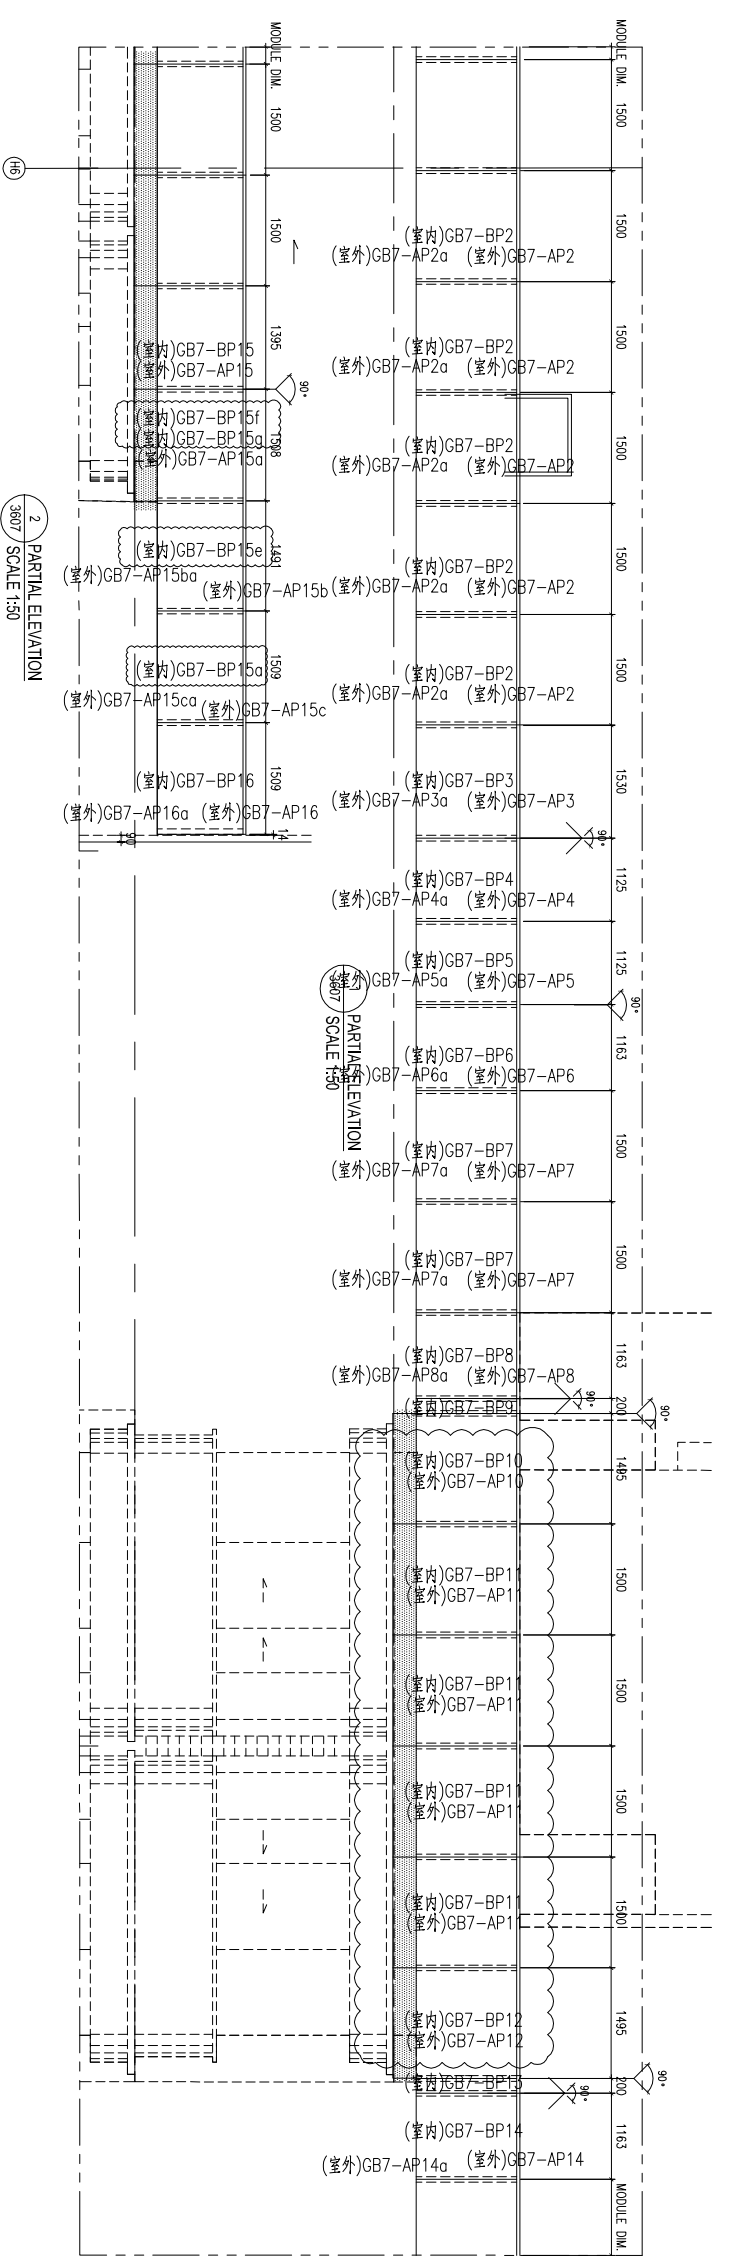

B.O. REF :  
F.S.D. REF :  
Note :  
1. All dimensions are in mm.  
2. All elevations are viewed from outside.  
3. All dimensions to be verified on site before fabrication.

GENERAL NOTES

Legend :  
 1. F.F.L. -- Finished Floor Level  
 2. S.F.L. -- Structural Floor Level  
 3. (R) -- Reversed Detail

Legend:  
 X1 -- DETAIL MARK NO.  
 X001 -- REFER SHEET NO.

J1	28 JAN 2023	10TH SUBMISSION
H1	25 DEC 2022	9TH SUBMISSION
C1	22 OCT 2022	8TH SUBMISSION
F1	26 SEP 2022	7TH SUBMISSION
E1	22 AUG 2022	6TH SUBMISSION
D1	01 JUL 2022	5TH SUBMISSION
B1	10 MAY 2022	4TH SUBMISSION
A1	13 DEC 2021	2ND SUBMISSION
00	18 OCT 2021	1ST SUBMISSION

CLIENT :  
MARBLE EDGE INVESTMENT LTD.

ARCHITECT :  
RONALD LU & PARTNERS  
ARCHITECTS PLANNERS INTERIOR DESIGNERS

STRUCTURAL ENGINEER :  
CMA C M WONG & ASSOCIATES LTD



MAIN CONTRACTOR :  
裕民建築有限公司

PROJECT :  
Units 6-8, Sunray Industrial Centre, 1/F  

PROPOSED RESIDENTIAL DEVELOPMENT AT NEW KOWLOON INLAND LOT NO. 6552

TITLE :  
PART ELEVATION FOR GLASS BALUSTRADE

JOB NO. : J-857  
DRAWN BY : AN  
DATE : 28 JUN 2023  
SCALE AT : 1:50  
AS  
DWG. NO. : CW-PE-3607  
REV. : F

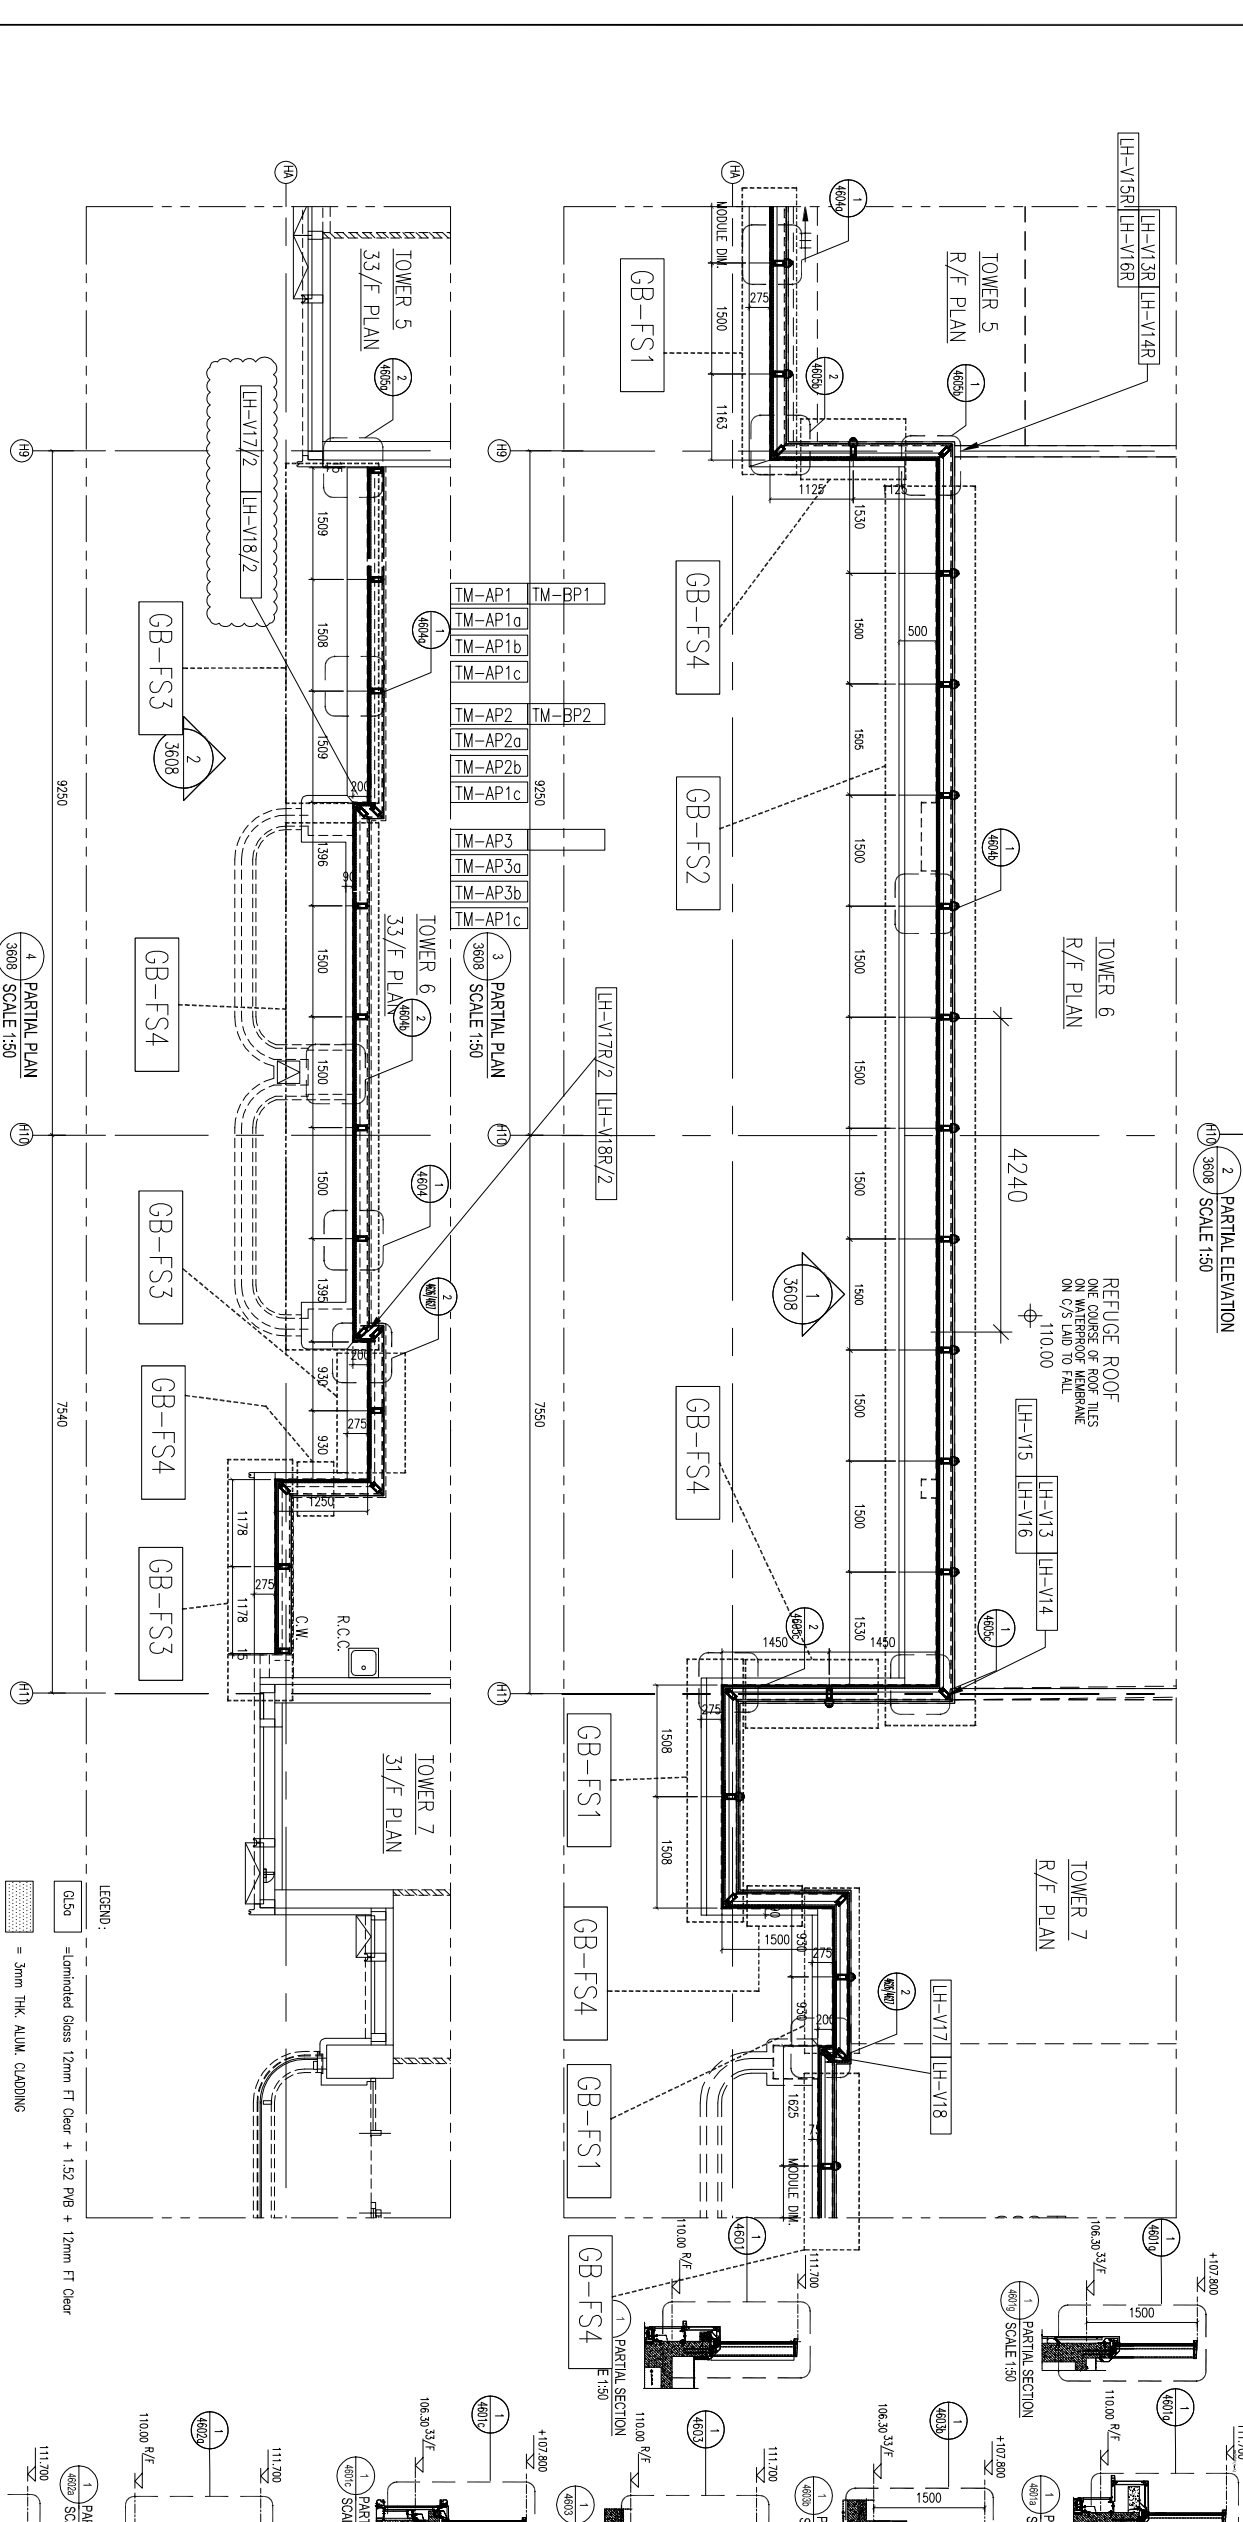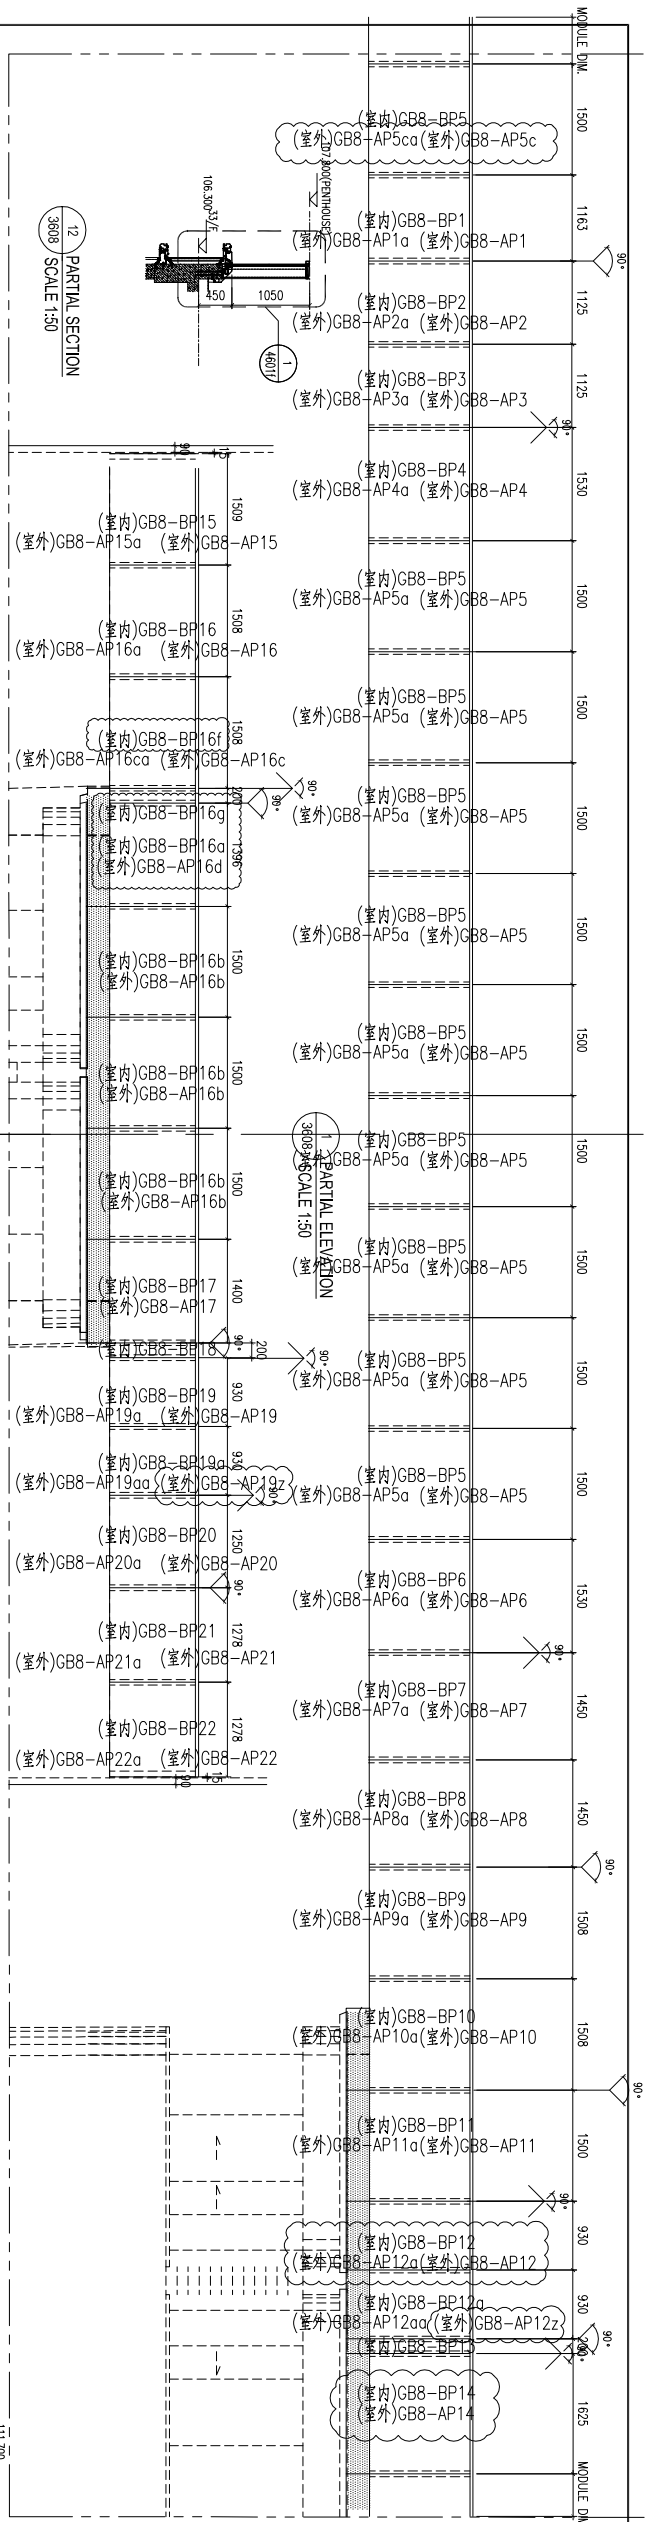

**B.O. REF :**  
F.S.D. REF :

**Note :**  
1. All dimensions are in mm.  
2. All elevations are viewed from outside.  
3. All dimensions to be verified on site before fabrication.

**GENERAL NOTES**

**Legend :**  
1. F.F.L. -- Finished Floor Level  
2. S.F.L. -- Structural Floor Level  
3. (R) -- Reversed Detail

X1 -- DETAIL MARK NO.  
X001 -- REFER SHEET NO.

**Legend :**  
BL01 -- EXTRUDED ALUM. TRANSOM  
ST1 -- 120x60x6mm THK. G.M.S. G.M.S. HOLLOW  
ST2 -- 80x40x5mm THK. G.M.S. HOLLOW  
ST3 -- 100x50x5mm THK. G.M.S. HOLLOW

**LEGEND :**  
GL50 -- Laminated Glass 12mm FT Clear + 1.52 PVB + 12mm FT Clear  
1 -- PANEL SHALL BE 2 SIDE SUPPORT

**REVISIONS:**

11	28 JAN 2023	10TH SUBMISSION
H1	25 DEC 2022	9TH SUBMISSION
C1	22 OCT 2022	8TH SUBMISSION
F1	26 SEP 2022	7TH SUBMISSION
E1	22 AUG 2022	6TH SUBMISSION
D1	01 AUG 2022	5TH SUBMISSION
C1	14 JUL 2022	4TH SUBMISSION
B1	10 MAY 2022	3RD SUBMISSION
A1	13 DEC 2021	2ND SUBMISSION
00	18 OCT 2021	1ST SUBMISSION

**CLIENT :** MARBLE EDGE INVESTMENT LTD.

**ARCHITECT :** RONALD LU & PARTNERS  
ARCHITECTS PLANNERS INTERIOR DESIGNERS

**STRUCTURAL ENGINEER :** CMA C M WONG & ASSOCIATES LTD

**MAIN CONTRACTOR :** 裕民建築有限公司

**PROJECT :** 美特鋁質有限公司  
MIDI Aluminium Fabricator Ltd.  
Units 6-8, Sunray Industrial Centre, 1/F  
51, Shun Kwong Road, Kwai Chung, Kowloon  
Tel: 23589211-4 Fax: (852) 27171866

**PROPOSED RESIDENTIAL DEVELOPMENT AT NEW KOWLOON INLAND LOT. NO. 6552**

**TITLE :** PART ELEVATION FOR GLASS BALUSTRADE

**JOB NO. :** J-857

**DRAWN BY :** AN **DATE :** 28 JAN 2023

**CHKD BY :** AS **SCALE :** A1: 1/50




**DWG. NO. :** CW-PE-3608 **REV. :** F

B.O. REF :  
F.S.D. REF :  
Note :  
1. All dimensions are in mm.  
2. All elevations are viewed from outside.  
3. All dimensions to be verified on site before fabrication.

GENERAL NOTES

**Legend :**  
1. F.F.L. -- Finished Floor Level  
2. S.F.L. -- Structural Floor Level  
3. (R) -- Reversed Detail

X1 -- DETAIL MARK NO.  
X001 -- REFER SHEET NO.

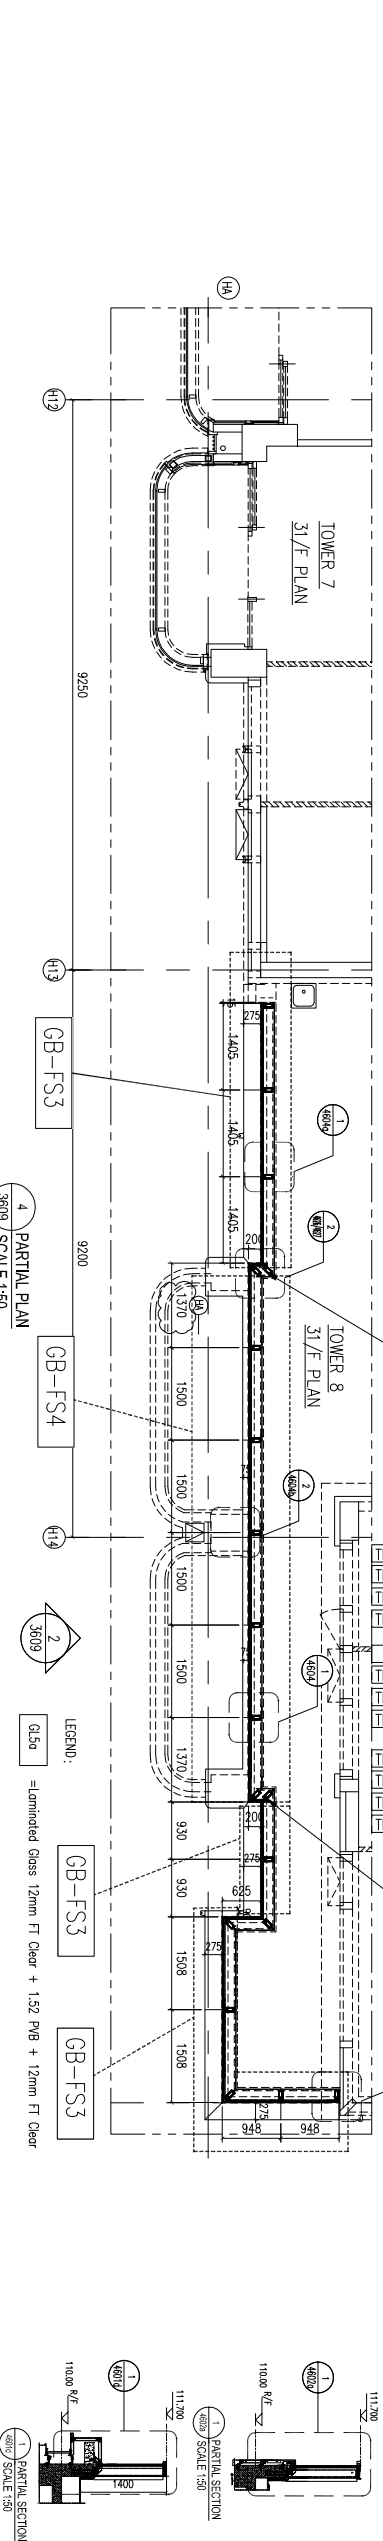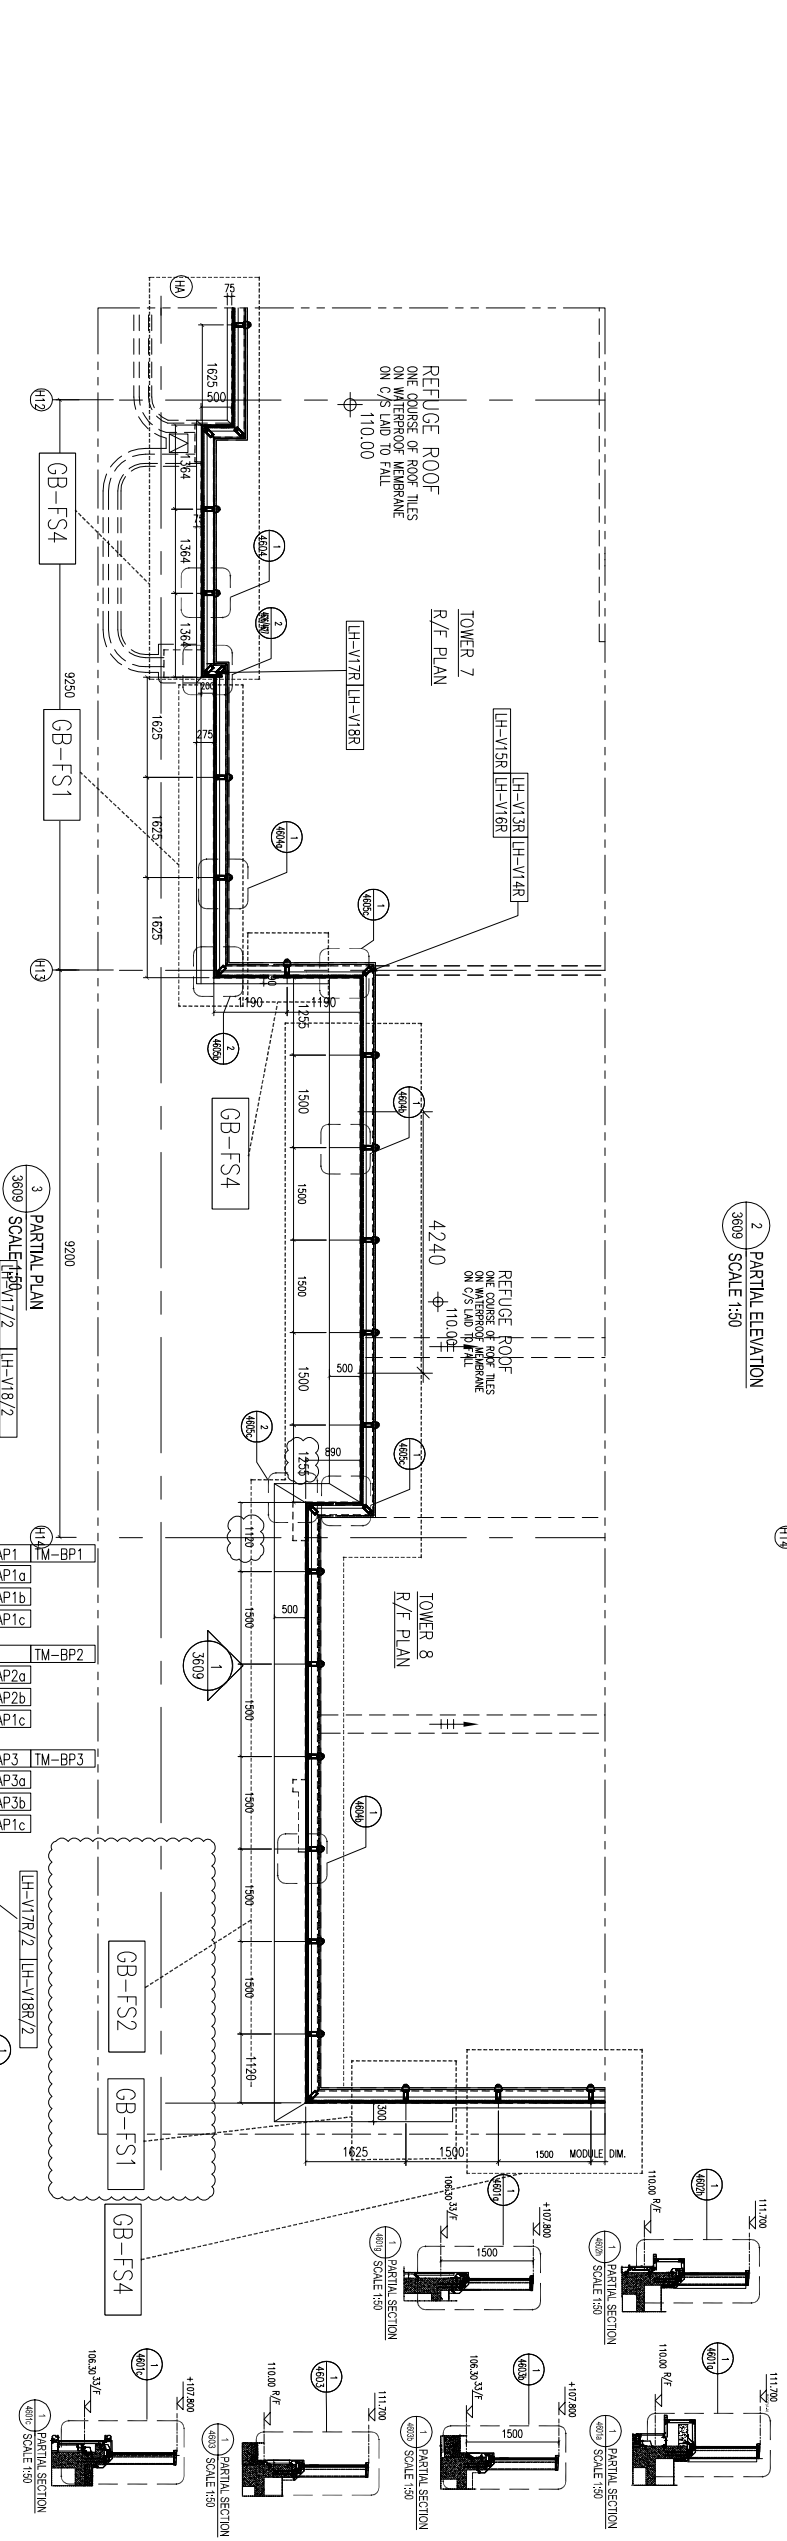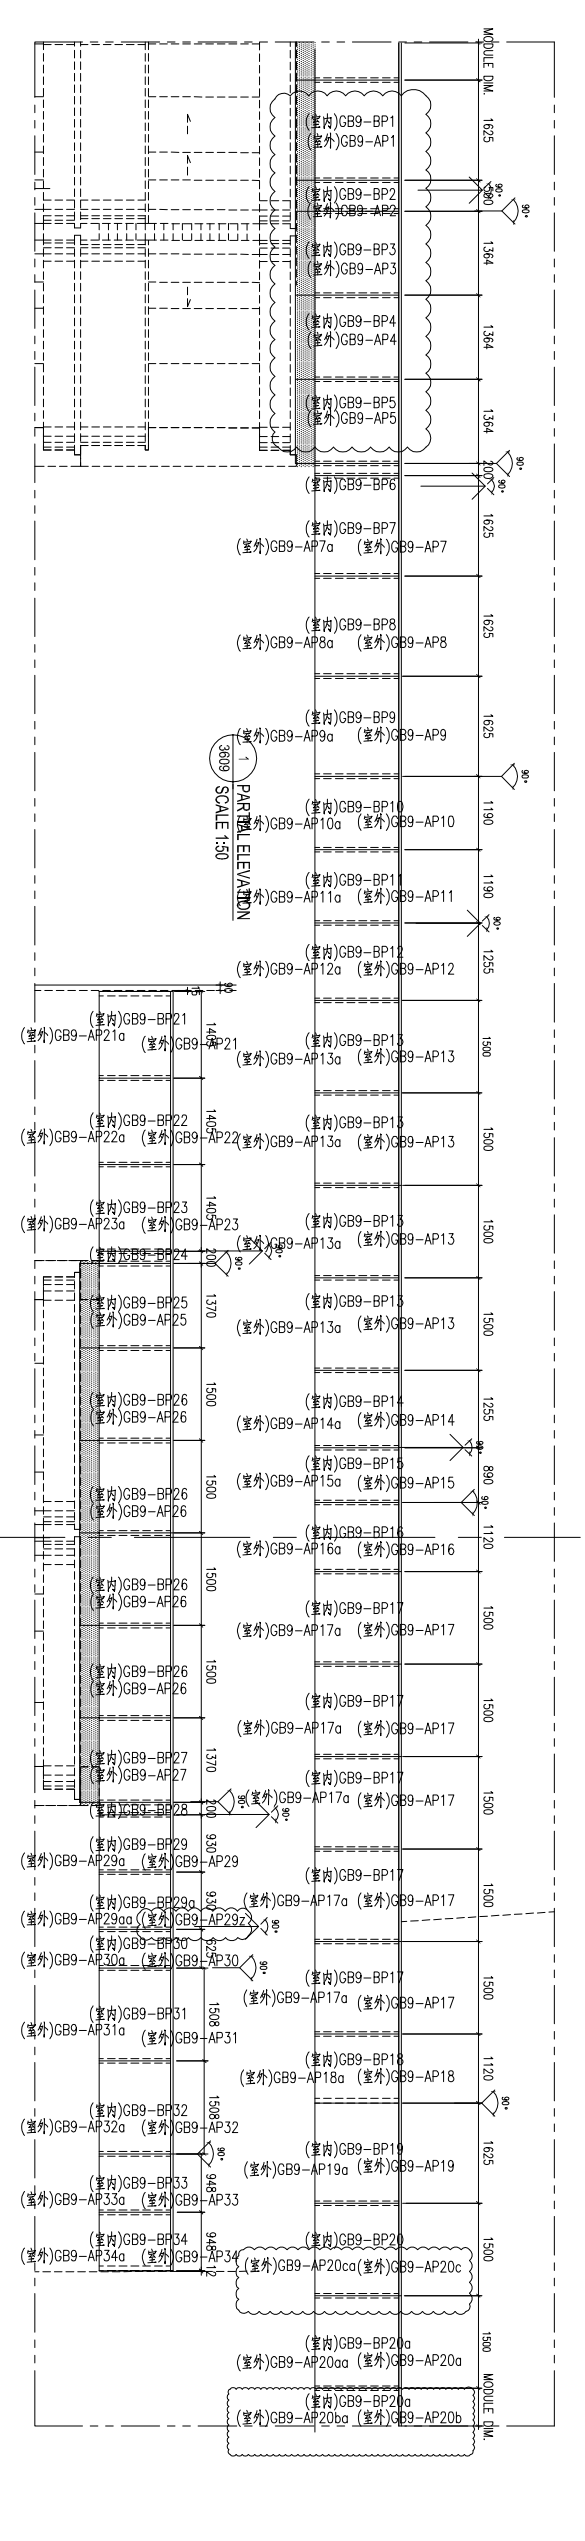

REV	DATE	DESCRIPTION	BY
J1	28 JAN 2023	10TH SUBMISSION	
H1	25 DEC 2022	9TH SUBMISSION	
G1	22 OCT 2022	8TH SUBMISSION	
F1	26 SEP 2022	7TH SUBMISSION	
E1	22 AUG 2022	6TH SUBMISSION	
D1	01 JUL 2022	5TH SUBMISSION	
C1	10 JUN 2022	4TH SUBMISSION	
B1	13 DEC 2021	3RD SUBMISSION	
A1	18 OCT 2021	1ST SUBMISSION	

CLIENT : MARBLE EDGE INVESTMENT LTD.

ARCHITECT : RONALD LU & PARTNERS  
ARCHITECTS PLANNERS INTERIOR DESIGNERS

STRUCTURAL ENGINEER : CMA C M WONG & ASSOCIATES LTD

MAIN CONTRACTOR : 裕民建築有限公司  
MIDI Aluminium Fabricator Ltd.

PROJECT : PROPOSED RESIDENTIAL DEVELOPMENT AT NEW KOWLOON INLAND LOT. NO.6552

TITLE : PART ELEVATION FOR GLASS BALUSTRADE

JOB NO. : J-857  
DATE : 28 JAN 2023

DRAWN BY : AN  
SCALE A1 : 1:50

CHKD BY : AS

DWG. NO. : CW-PE-3609  
REV. : F

LEGEND:  
GL50 = Laminated Glass 12mm FT Clear + 1.52 PVB + 12mm FT Clear  
3mm THK ALUM. CLADDING  
PANEL SHALL BE 2 SIDE SUPPORT  
BL01 = EXTRUDED ALUM. TRANSOM  
ST1 = 120x60x6mm THK G.M.S. GLASS HOLLOW  
ST2 = 80x40x5mm THK G.M.S. HOLLOW  
ST3 = 100x50x5mm THK G.M.S. HOLLOW



T1铝板分座总表

序号	图纸编号	铝板编号	数量	座号	页码
1	857-GB1-AP10	857-GB4-AP18	1	T1	3
2	857-GB1-AP10a	857-GB4-AP18a	1	T1	4
3	857-GB1-AP11	857-GB4-AP19	1	T1	5
4	857-GB1-AP11a	857-GB4-AP19a	1	T1	6
5	857-GB1-AP12	857-GB4-AP20	1	T1	7
6	857-GB1-AP12a	857-GB4-AP20a	1	T1	8
7	857-GB1-AP13	857-GB4-AP21	1	T1	9
8	857-GB1-AP13a	857-GB4-AP21a	1	T1	10
9	857-GB1-AP19	857-GB4-AP27	1	T1	11
10	857-GB1-AP19a	857-GB4-AP27a	1	T1	12
11	857-GB1-AP20	857-GB4-AP28	1	T1	13
12	857-GB1-AP20a	857-GB4-AP28a	1	T1	14
13	857-GB4-AP29	857-GB4-AP29	1	T1	25
14	857-GB4-AP29a	857-GB4-AP29a	1	T1	26
15	857-GB4-AP31	857-GB4-AP31	1	T1	27
16	857-GB4-AP31a	857-GB4-AP31a	1	T1	28
17	857-GB4-AP32	857-GB4-AP32	1	T1	29
18	857-GB4-AP32a	857-GB4-AP32a	1	T1	30
19	857-GB4-AP33	857-GB4-AP33	1	T1	31
20	857-GB4-AP33a	857-GB4-AP33a	1	T1	32
21	857-GB4-AP34	857-GB4-AP34	1	T1	33
22	857-GB4-AP34a	857-GB4-AP34a	1	T1	34
23	857-GB4-AP35	857-GB4-AP35	1	T1	35
24	857-GB4-AP35a	857-GB4-AP35a	1	T1	36
25	857-GB5-AP3	857-GB5-AP3	1	T1	39
26	857-GB5-AP3a	857-GB5-AP3a	1	T1	40
27	857-GB5-AP4	857-GB5-AP4	6	T1	41
28	857-GB5-AP4	857-GB5-AP8	6	T1	41
29	857-GB5-AP4a	857-GB5-AP4a	6	T1	42
30	857-GB5-AP4a	857-GB5-AP8a	6	T1	42
31	857-GB5-AP5	857-GB5-AP5	1	T1	43
32	857-GB5-AP5a	857-GB5-AP5a	1	T1	44
33	857-GB5-AP7	857-GB5-AP7	1	T1	45
34	857-GB5-AP7a	857-GB5-AP7a	1	T1	46
35	857-GB5-AP9	857-GB5-AP9	1	T1	47
36	857-GB5-AP9a	857-GB5-AP9a	1	T1	48
37	857-TM-AP1	857-TM-AP1	1	T1	59
38	857-TM-AP1a	857-TM-AP1a	1	T1	60
39	857-TM-AP2	857-TM-AP2	1	T1	61
40	857-TM-AP2a	857-TM-AP2a	1	T1	62
41	857-TM-AP3	857-TM-AP3	1	T1	63
42	857-TM-AP3a	857-TM-AP3a	1	T1	64
43	857-TM-AP1b	857-TM-AP1b	1	T1	65
44	857-TM-AP2b	857-TM-AP2b	1	T1	66
45	857-TM-AP3b	857-TM-AP3b	1	T1	67
46	857-TM-AP1c	857-TM-AP1c	3	T1	68
47	857-GB5-AP14	857-GB5-AP14	1	T1	69
48	857-GB5-AP14a	857-GB5-AP14a	1	T1	70

T1铝板分座总表

序号	图纸编号	铝板编号	数量	座号	页码
49	857-GB5-AP14b	857-GB5-AP14b	1	T1	71
50	857-GB5-AP14b	857-GB5-AP15b	1	T1	71
51	857-GB5-AP15	857-GB5-AP15	1	T1	72
52	857-GB5-AP15a	857-GB5-AP15a	1	T1	73
53	857-GB5-AP16	857-GB5-AP16	1	T1	74
54	857-GB5-AP16a	857-GB5-AP16a	1	T1	75
55	857-GB5-AP17	857-GB5-AP17	1	T1	76
56	857-GB5-AP17a	857-GB5-AP17a	1	T1	77
57	857-GB6-AP18	857-GB12-AP8	1	T1	78
58	857-GB6-AP18a	857-GB12-AP8a	1	T1	79
59	857-GB5-AP27	857-GB5-AP27	1	T1	80
60	857-GB5-AP27a	857-GB5-AP27a	1	T1	81
61	857-GB5-AP28	857-GB5-AP28	1	T1	82
62	857-GB5-AP28	857-GB5-AP29	1	T1	82
63	857-GB5-AP28a	857-GB5-AP28a	1	T1	83
64	857-GB5-AP28a	857-GB5-AP29a	1	T1	83
65	857-GB8-AP21	857-GB12-AP14	1	T1	86
66	857-GB8-AP21a	857-GB12-AP14a	1	T1	87
67	857-GB9-AP32	857-GB12-AP9	1	T1	88
68	857-GB9-AP32a	857-GB12-AP9a	1	T1	89
69	857-GB1-AP5	857-GB4-AP8	1	T1	98
70	857-GB1-AP5	857-GB4-AP39	1	T1	98
71	857-GB1-AP5a	857-GB4-AP8a	1	T1	99
72	857-GB1-AP5a	857-GB4-AP39a	1	T1	99
73	857-GB1-AP23	857-GB4-AP38	2	T1	100
74	857-GB1-AP23	857-GB4-AP38c	1	T1	100
75	857-GB1-AP23	857-GB4-AP47	1	T1	100
76	857-GB1-AP23a	857-GB4-AP38a	2	T1	101
77	857-GB1-AP23a	857-GB4-AP38ca	1	T1	101
78	857-GB1-AP23a	857-GB4-AP47a	1	T1	101
79	857-GB1-AP26	857-GB4-AP10	1	T1	102
80	857-GB1-AP26	857-GB4-AP40	1	T1	102
81	857-GB1-AP26a	857-GB4-AP10a	1	T1	103
82	857-GB1-AP26a	857-GB4-AP40a	1	T1	103
83	857-GB1-AP24	857-GB4-AP17	1	T1	104
84	857-GB1-AP24a	857-GB4-AP17a	1	T1	105
85	857-GB1-AP28	857-GB4-AP37	1	T1	108
86	857-GB1-AP28a	857-GB4-AP37a	1	T1	109
87	857-GB1-AP30	857-GB4-AP9	1	T1	110
88	857-GB1-AP30a	857-GB4-AP9a	1	T1	111
89	857-GB1-AP32	857-GB4-AP44	1	T1	112
90	857-GB1-AP32a	857-GB4-AP44a	1	T1	113
91	857-GB2-AP41	857-GB4-AP43	1	T1	120
92	857-GB2-AP41a	857-GB4-AP43a	1	T1	121
93	857-GB3-AP1	857-GB4-AP36	1	T1	122
94	857-GB4-AP36a	857-GB4-AP36a	1	T1	123
95	857-GB4-AP12	857-GB4-AP12	1	T1	129
96	857-GB4-AP12a	857-GB4-AP12a	1	T1	130

T1铝板分座总表

序号	图纸编号	铝板编号	数量	座号	页码
97	857-GB4-AP38b	857-GB4-AP38b	1	T1	133
98	857-GB4-AP38ba	857-GB4-AP38ba	1	T1	134
99	857-GB4-AP16	857-GB4-AP16	1	T1	135
100	857-GB4-AP16a	857-GB4-AP16a	1	T1	136
101	857-GB4-AP41	857-GB4-AP41	1	T1	137
102	857-GB4-AP41a	857-GB4-AP41a	1	T1	138
103	857-GB5-AP1	857-GB5-AP1	1	T1	139
104	857-GB5-AP1a	857-GB5-AP1a	1	T1	140
105	857-GB1-AP15	857-GB4-AP23	1	T1	141
106	857-GB1-AP16	857-GB4-AP24	1	T1	142
107	857-GB1-AP17	857-GB4-AP25	1	T1	143
108	857-GB3-AP16	857-GB4-AP15	1	T1	147
109	857-GB4-AP14	857-GB4-AP14	1	T1	149
110	857-GB4-AP42	857-GB4-AP42	1	T1	150
111	857-CP-AP1	857-CP-AP1	2	T1	152
112	857-GB5-AP19	857-GB5-AP19	1	T1	154
113	857-GB5-AP20	857-GB5-AP20	1	T1	155
114	857-GB5-AP20	857-GB5-AP23	1	T1	155
115	857-GB5-AP20	857-GB5-AP24	1	T1	155
116	857-GB5-AP26	857-GB5-AP26	1	T1	156
117	857-GB5-AP21	857-GB5-AP21	1	T1	157
118	857-CP-AP2	857-CP-AP2	3	T1	164
119	857-GB8-AP20	857-GB12-AP13	1	T1	168
120	857-GB12-AP10	857-GB12-AP10	1	T1	169
121	857-GB12-AP1	857-GB12-AP1	1	T1	172
122	857-GB12-AP2	857-GB12-AP2	1	T1	173
123	857-GB12-AP3	857-GB12-AP3	1	T1	174
124	857-GB3-AP15	857-GB4-AP45	1	T1	186
125	857-GB3-AP15a	857-GB4-AP45a	1	T1	187
126	857-GB4-AP46	857-GB4-AP46	1	T1	188
127	857-GB4-AP46a	857-GB4-AP46a	1	T1	189
128	857-GB5-AP2	857-GB5-AP2	1	T1	198
129	857-GB5-AP2a	857-GB5-AP2a	1	T1	199
130	857-LH-V1	857-LH-V1	1	T1	200
131	857-LH-V2	857-LH-V2	1	T1	201
132	857-LH-V3	857-LH-V3	1	T1	202
133	857-LH-V4	857-LH-V4	1	T1	203
134	857-LH-V5	857-LH-V5	1	T1	204
135	857-LH-V17R	857-LH-V17R	2	T1	227
136	857-LH-V18R	857-LH-V18R	2	T1	228
137	857-LH-V17	857-LH-V17	2	T1	229
138	857-LH-V18	857-LH-V18	2	T1	230
139	857-LH-V17R/2	857-LH-V17R/2	1	T1	231
140	857-LH-V18R/2	857-LH-V18R/2	1	T1	232
141	857-LH-V17/2	857-LH-V17/2	1	T1	233
142	857-LH-V18/2	857-LH-V18/2	1	T1	234
143	857-LH-V21R	857-LH-V21R	1	T1	239
144	857-LH-V22R	857-LH-V22R	1	T1	240

T1铝板分座总表

序号	图纸编号	铝板编号	数量	座号	页码
145	857-GB1-BP1	857-GB4-BP11	1	T1	242
146	857-GB1-BP1	857-GB4-BP19	1	T1	242
147	857-GB1-BP1	857-GB4-BP25	1	T1	242
148	857-GB1-BP1	857-GB4-BP28	1	T1	242
149	857-GB1-BP1	857-GB4-BP38a	1	T1	242
150	857-GB1-BP1	857-GB4-BP42	1	T1	242
151	857-GB1-BP1	857-GB4-BP46	1	T1	242
152	857-GB1-BP1	857-GB5-BP2	1	T1	242
153	857-GB1-BP2	857-GB4-BP12	1	T1	243
154	857-GB1-BP2	857-GB4-BP14	1	T1	243
155	857-GB1-BP2	857-GB4-BP26	1	T1	243
156	857-GB1-BP2	857-GB4-BP29	1	T1	243
157	857-GB1-BP2	857-GB4-BP31	1	T1	243
158	857-GB1-BP2	857-GB4-BP38b	1	T1	243
159	857-GB1-BP3	857-GB4-BP13	1	T1	244
160	857-GB1-BP3	857-GB4-BP22	1	T1	244
161	857-GB1-BP3	857-GB4-BP30	1	T1	244
162	857-GB1-BP3	857-GB5-BP6	1	T1	244
163	857-GB1-BP5	857-GB4-BP8	1	T1	246
164	857-GB1-BP5	857-GB4-BP21	1	T1	246
165	857-GB1-BP5	857-GB4-BP39	1	T1	246
166	857-GB1-BP5	857-GB4-BP44	1	T1	246
167	857-GB1-BP5	857-GB5-BP5	1	T1	246
168	857-GB1-BP6	857-GB4-BP10	1	T1	248
169	857-GB1-BP6	857-GB4-BP15	1	T1	248
170	857-GB1-BP6	857-GB4-BP27	1	T1	248
171	857-GB1-BP6	857-GB4-BP38c	1	T1	248
172	857-GB1-BP6	857-GB4-BP40	1	T1	248
173	857-GB1-BP6	857-GB4-BP45	1	T1	248
174	857-GB1-BP7	857-GB4-BP18	1	T1	250
175	857-GB1-BP7	857-GB4-BP24	1	T1	250
176	857-GB1-BP7	857-GB4-BP38	2	T1	250
177	857-GB1-BP7	857-GB4-BP41	1	T1	250
178	857-GB1-BP7	857-GB5-BP1	1	T1	250
179	857-GB1-BP7	857-GB5-BP4	6	T1	250
180	857-GB1-BP7	857-GB5-BP8	4	T1	250
181	857-GB1-BP30/1	857-GB4-BP9/1	1	T1	251
182	857-GB1-BP30/2	857-GB4-BP9/2	1	T1	252
183	857-GB2-BP20	857-GB4-BP36	1	T1	253
184	857-GB3-BP19	857-GB4-BP17	1	T1	261
185	857-GB3-BP33	857-GB4-BP16	1	T1	262
186	857-GB4-BP32	857-GB4-BP32	1	T1	263
187	857-GB4-BP33	857-GB4-BP33	1	T1	264
188	857-GB4-BP34	857-GB4-BP34	1	T1	265
189	857-GB4-BP35	857-GB4-BP35	1	T1	266
190	857-GB5-BP7	857-GB5-BP7	1	T1	268
191	857-GB5-BP7	857-GB4-BP20	1	T1	268
192	857-GB5-BP7	857-GB4-BP23	1	T1	268

T1铝板分座总表

序号	图纸编号	铝板编号	数量	座号	页码
193	857-GB5-BP7	857-GB4-BP37	1	T1	268
194	857-GB5-BP7	857-GB4-BP43	1	T1	268
195	857-GB5-BP7	857-GB4-BP47	1	T1	268
196	857-GB5-BP7	857-GB5-BP3	1	T1	268
197	857-GB5-BP9	857-GB5-BP9	1	T1	269
198	857-GB5-BP14	857-GB5-BP14	1	T1	271
199	857-GB5-BP14	857-GB12-BP8	1	T1	271
200	857-GB5-BP15	857-GB5-BP15	1	T1	272
201	857-GB5-BP15	857-GB5-BP21	1	T1	272
202	857-GB5-BP15	857-GB5-BP25	1	T1	272
203	857-GB5-BP15	857-GB12-BP9	1	T1	272
204	857-GB5-BP17	857-GB5-BP17	1	T1	273
205	857-GB5-BP18	857-GB5-BP18	1	T1	274
206	857-GB5-BP19	857-GB5-BP19	1	T1	275
207	857-GB5-BP19	857-GB5-BP16	1	T1	275
208	857-GB5-BP19	857-GB12-BP2	1	T1	275
209	857-GB5-BP20	857-GB5-BP20	1	T1	276
210	857-GB5-BP20	857-GB5-BP24	1	T1	276
211	857-GB5-BP20	857-GB5-BP28	1	T1	276
212	857-GB5-BP22	857-GB5-BP22	1	T1	277
213	857-GB5-BP22	857-GB5-BP26	1	T1	277
214	857-GB5-BP23	857-GB5-BP23	1	T1	278
215	857-GB5-BP23	857-GB5-BP27	1	T1	278
216	857-GB5-BP29	857-GB5-BP29	1	T1	279
217	857-GB5-BP29	857-GB12-BP3	1	T1	279
218	857-GB12-BP13	857-GB12-BP13	1	T1	283
219	857-GB12-BP13	857-GB12-BP1	1	T1	283
220	857-GB12-BP14	857-GB12-BP14	1	T1	284
221	857-GB12-BP14	857-GB12-BP10	1	T1	284
222	857-TM-BP1	857-TM-BP1	1	T1	285
223	857-TM-BP2	857-TM-BP2	1	T1	286
224	857-TM-BP3	857-TM-BP3	1	T1	287
225	857-ZM-AP1	857-ZM-AP1	52	T1	288
226	857-ZM-AP1A	857-ZM-AP1A	52	T1	289
227	857-GB-FS1	857-GB-FS1	7	T1	290
228	857-GB-FS2	857-GB-FS2	13	T1	291
229	857-GB-FS3	857-GB-FS3	9	T1	292
230	857-GB-FS4	857-GB-FS4	24	T1	293

T2铝板分座总表

序号	图纸编号	铝板编号	数量	座号	页码
1	857-GB1-AP1	857-GB4-AP6	1	T2	1
2	857-GB1-AP1	857-GB6-AP13	1	T2	1
3	857-GB1-AP1a	857-GB4-AP6a	1	T2	2
4	857-GB1-AP1a	857-GB6-AP13a	1	T2	2
5	857-GB1-AP13	857-GB3-AP38	1	T2	9
6	857-GB1-AP13	857-GB6-AP1	1	T2	9
7	857-GB1-AP13	857-GB6-AP10z	1	T2	9
8	857-GB1-AP13a	857-GB3-AP38a	1	T2	10
9	857-GB1-AP13a	857-GB6-AP1a	1	T2	10
10	857-GB1-AP13a	857-GB6-AP10aa	1	T2	10
11	857-GB1-AP19	857-GB4-AP4	1	T2	11
12	857-GB1-AP19	857-GB6-AP10	1	T2	11
13	857-GB1-AP19a	857-GB3-AP36a	1	T2	12
14	857-GB1-AP19a	857-GB4-AP4a	1	T2	12
15	857-GB1-AP19a	857-GB6-AP10a	1	T2	12
16	857-GB1-AP33	857-GB5-AP12	1	T2	17
17	857-GB1-AP33	857-GB6-AP12	1	T2	17
18	857-GB1-AP33a	857-GB5-AP12a	1	T2	18
19	857-GB1-AP33a	857-GB6-AP12a	1	T2	18
20	857-GB1-AP34	857-GB3-AP37	1	T2	19
21	857-GB1-AP34	857-GB4-AP5	1	T2	19
22	857-GB1-AP34	857-GB5-AP13	1	T2	19
23	857-GB1-AP34a	857-GB3-AP37a	1	T2	20
24	857-GB1-AP34a	857-GB4-AP5a	1	T2	20
25	857-GB1-AP34a	857-GB5-AP13a	1	T2	20
26	857-GB3-AP36	857-GB3-AP36	1	T2	24
27	857-GB1-AP23	857-GB4-AP7	1	T2	100
28	857-GB1-AP23a	857-GB4-AP7a	1	T2	101
29	857-GB3-AP41	857-GB3-AP41	1	T2	127
30	857-GB3-AP41a	857-GB3-AP41a	1	T2	128
31	857-GB1-AP15	857-GB6-AP3	1	T2	141
32	857-GB1-AP16	857-GB6-AP4	1	T2	142
33	857-GB1-AP16	857-GB6-AP7a	1	T2	142
34	857-GB1-AP16	857-GB3-AP17	1	T2	142
35	857-GB1-AP17	857-GB6-AP8	1	T2	143
36	857-GB3-AP16	857-GB3-AP16	1	T2	147
37	857-GB3-AP16	857-GB6-AP7	1	T2	147
38	857-GB3-AP42	857-GB3-AP42	1	T2	148
39	857-GB3-AP42	857-GB6-AP6	1	T2	148
40	857-GB4-AP42	857-GB6-AP5	1	T2	150
41	857-CP-AP1	857-CP-AP1	2	T2	152
42	857-GB1-AP2	857-GB3-AP39	1	T2	165
43	857-GB1-AP2	857-GB5-AP10	1	T2	165
44	857-GB1-AP2	857-GB5-AP11	1	T2	165
45	857-GB1-AP2	857-GB6-AP11	1	T2	165
46	857-GB1-AP2	857-GB6-AP14	1	T2	165
47	857-GB1-AP2	857-GB6-AP15	1	T2	165
48	857-GB1-AP2a	857-GB3-AP39a	1	T2	166

T2铝板分座总表

序号	图纸编号	铝板编号	数量	座号	页码
49	857-GB1-AP2a	857-GB5-AP10a	1	T2	166
50	857-GB1-AP2a	857-GB5-AP11a	1	T2	166
51	857-GB1-AP2a	857-GB6-AP11a	1	T2	166
52	857-GB1-AP2a	857-GB6-AP14a	1	T2	166
53	857-GB1-AP2a	857-GB6-AP15a	1	T2	166
54	857-GB1-AP6	857-GB3-AP34	1	T2	178
55	857-GB1-AP6	857-GB3-AP18	1	T2	178
56	857-GB1-AP6a	857-GB3-AP34a	1	T2	179
57	857-GB1-AP6a	857-GB3-AP18	1	T2	179
58	857-GB3-AP35	857-GB3-AP35	1	T2	182
59	857-GB3-AP35a	857-GB3-AP35a	1	T2	183
60	857-LH-V6R	857-LH-V6R	1	T2	212
61	857-LH-V7R	857-LH-V7R	1	T2	213
62	857-LH-V8R	857-LH-V8R	1	T2	214
63	857-LH-V9R	857-LH-V9R	1	T2	215
64	857-LH-V10R	857-LH-V10R	1	T2	216
65	857-LH-V11R	857-LH-V11R	1	T2	217
66	857-LH-V12R	857-LH-V12R	1	T2	218
67	857-LH-V13	857-LH-V13	1	T2	219
68	857-LH-V14	857-LH-V14	1	T2	220
69	857-LH-V15	857-LH-V15	1	T2	221
70	857-LH-V16	857-LH-V16	1	T2	222
71	857-LH-V17R	857-LH-V17R	1	T2	227
72	857-LH-V18R	857-LH-V18R	1	T2	228
73	857-LH-V17	857-LH-V17	1	T2	229
74	857-LH-V18	857-LH-V18	1	T2	230
75	857-LH-V19	857-LH-V19	1	T2	237
76	857-LH-V20	857-LH-V20	1	T2	238
77	857-GB1-BP1	857-GB3-BP17	1	T2	242
78	857-GB1-BP1	857-GB4-BP6	1	T2	242
79	857-GB1-BP1	857-GB5-BP11	1	T2	242
80	857-GB1-BP1	857-GB6-BP5	1	T2	242
81	857-GB1-BP1	857-GB6-BP8	1	T2	242
82	857-GB1-BP2	857-GB3-BP42	1	T2	243
83	857-GB1-BP2	857-GB6-BP6	1	T2	243
84	857-GB1-BP2	857-GB6-BP9	1	T2	243
85	857-GB1-BP3	857-GB3-BP40	1	T2	244
86	857-GB1-BP3	857-GB6-BP2	1	T2	244
87	857-GB1-BP3	857-GB6-BP11	1	T2	244
88	857-GB1-BP5	857-GB3-BP35	1	T2	246
89	857-GB1-BP5	857-GB6-BP1	1	T2	246
90	857-GB1-BP5	857-GB6-BP10a	1	T2	246
91	857-GB1-BP5	857-GB6-BP13	1	T2	246
92	857-GB1-BP5	857-GB6-BP15	1	T2	246
93	857-GB1-BP6	857-GB3-BP16	1	T2	248
94	857-GB1-BP6	857-GB3-BP36	1	T2	248
95	857-GB1-BP6	857-GB5-BP10	1	T2	248
96	857-GB1-BP6	857-GB6-BP7	1	T2	248

T2铝板分座总表

序号	图纸编号	铝板编号	数量	座号	页码
97	857-GB1-BP6	857-GB6-BP10	1	T2	248
98	857-GB1-BP7	857-GB4-BP5	1	T2	250
99	857-GB1-BP7	857-GB5-BP13	1	T2	250
100	857-GB1-BP7	857-GB6-BP4	1	T2	250
101	857-GB1-BP7	857-GB6-BP7A	1	T2	250
102	857-GB1-BP30/2	857-GB3-BP38	1	T2	252
103	857-GB2-BP24	857-GB3-BP41	1	T2	254
104	857-GB2-BP26	857-GB3-BP39	1	T2	255
105	857-GB2-BP34/1	857-GB3-BP37	1	T2	258
106	857-GB2-BP41	857-GB3-BP18	1	T2	259
107	857-GB3-BP19	857-GB3-BP34	1	T2	261
108	857-GB3-BP19	857-GB4-BP4	1	T2	261
109	857-GB5-BP7	857-GB4-BP7	1	T2	268
110	857-GB5-BP7	857-GB5-BP12	1	T2	268
111	857-GB5-BP7	857-GB6-BP3	1	T2	268
112	857-GB5-BP7	857-GB6-BP12	1	T2	268
113	857-GB5-BP7	857-GB6-BP14	1	T2	268
114	857-ZM-AP1	857-ZM-AP1	21	T2	288
115	857-ZM-AP1A	857-ZM-AP1A	21	T2	289
116	857-GB-FS1	857-GB-FS1	9	T2	290
117	857-GB-FS4	857-GB-FS4	12	T2	293

T3铝板分座总表

序号	图纸编号	铝板编号	数量	座号	页码
1	857-GB1-AP1	857-GB3-AP9	1	T3	1
2	857-GB1-AP1	857-GB3-AP12	1	T3	1
3	857-GB1-AP1a	857-GB3-AP9a	1	T3	2
4	857-GB1-AP1a	857-GB3-AP12a	1	T3	2
5	857-GB1-AP10	857-GB3-AP20	1	T3	3
6	857-GB1-AP10a	857-GB3-AP20a	1	T3	4
7	857-GB1-AP11	857-GB3-AP21	1	T3	5
8	857-GB1-AP11	857-GB3-AP31	1	T3	5
9	857-GB1-AP11a	857-GB3-AP21a	1	T3	6
10	857-GB1-AP11a	857-GB3-AP31a	1	T3	6
11	857-GB1-AP12	857-GB3-AP22	1	T3	7
12	857-GB1-AP12a	857-GB3-AP22a	1	T3	8
13	857-GB1-AP13	857-GB3-AP23	1	T3	9
14	857-GB1-AP13a	857-GB3-AP23a	1	T3	10
15	857-GB1-AP19	857-GB3-AP11	1	T3	11
16	857-GB1-AP19	857-GB3-AP29	1	T3	11
17	857-GB1-AP19a	857-GB3-AP11a	1	T3	12
18	857-GB1-AP19a	857-GB3-AP29a	1	T3	12
19	857-GB1-AP20	857-GB3-AP30	1	T3	13
20	857-GB1-AP20a	857-GB3-AP30a	1	T3	14
21	857-GB1-AP22	857-GB3-AP32	1	T3	15
22	857-GB1-AP22a	857-GB3-AP32a	1	T3	16
23	857-GB1-AP34	857-GB3-AP8	1	T3	19
24	857-GB1-AP34a	857-GB3-AP8a	1	T3	20
25	857-GB5-AP4	857-GB6-AP17	5	T3	41
26	857-GB5-AP4	857-GB7-AP2	5	T3	41
27	857-GB5-AP4a	857-GB6-AP17a	5	T3	42
28	857-GB5-AP4a	857-GB7-AP2a	5	T3	42
29	857-GB5-AP9	857-GB7-AP3	1	T3	47
30	857-GB5-AP9a	857-GB7-AP3a	1	T3	48
31	857-GB6-AP16	857-GB6-AP16	1	T3	49
32	857-GB6-AP16a	857-GB6-AP16a	1	T3	50
33	857-TM-AP1	857-TM-AP1	1	T3	59
34	857-TM-AP1a	857-TM-AP1a	1	T3	60
35	857-TM-AP2	857-TM-AP2	1	T3	61
36	857-TM-AP2a	857-TM-AP2a	1	T3	62
37	857-TM-AP3	857-TM-AP3	1	T3	63
38	857-TM-AP3a	857-TM-AP3a	1	T3	64
39	857-TM-AP1b	857-TM-AP1b	1	T3	65
40	857-TM-AP2b	857-TM-AP2b	1	T3	66
41	857-TM-AP3b	857-TM-AP3b	1	T3	67
42	857-TM-AP1c	857-TM-AP1c	3	T3	68
43	857-GB5-AP17	857-GB6-AP21z	1	T3	76
44	857-GB5-AP17a	857-GB6-AP21aa	1	T3	77
45	857-GB6-AP18	857-GB6-AP18	1	T3	78
46	857-GB6-AP18a	857-GB6-AP18a	1	T3	79
47	857-GB5-AP27	857-GB6-AP21	1	T3	80
48	857-GB5-AP27a	857-GB6-AP21a	1	T3	81

T3铝板分座总表

序号	图纸编号	铝板编号	数量	座号	页码
49	857-GB5-AP28	857-GB7-AP15b	1	T3	82
50	857-GB5-AP28	857-GB7-AP15c	1	T3	82
51	857-GB5-AP28	857-GB7-AP16	1	T3	82
52	857-GB5-AP28a	857-GB7-AP15ba	1	T3	83
53	857-GB5-AP28a	857-GB7-AP15ca	1	T3	83
54	857-GB5-AP28a	857-GB7-AP16a	1	T3	83
55	857-GB6-AP19	857-GB6-AP19	1	T3	84
56	857-GB6-AP19a	857-GB6-AP19a	1	T3	85
57	857-GB1-AP5	857-GB3-AP13	1	T3	98
58	857-GB1-AP5a	857-GB3-AP13a	1	T3	99
59	857-GB1-AP23	857-GB3-AP33	1	T3	100
60	857-GB1-AP23a	857-GB3-AP33a	1	T3	101
61	857-GB1-AP26	857-GB3-AP14	1	T3	102
62	857-GB1-AP26a	857-GB3-AP14a	1	T3	103
63	857-GB1-AP24	857-GB3-AP19	1	T3	104
64	857-GB1-AP24a	857-GB3-AP19a	1	T3	105
65	857-GB1-AP32	857-GB3-AP10	1	T3	112
66	857-GB1-AP32a	857-GB3-AP10a	1	T3	113
67	857-GB1-AP15	857-GB3-AP25	1	T3	141
68	857-GB1-AP16	857-GB3-AP26	2	T3	142
69	857-GB1-AP17	857-GB3-AP27	1	T3	143
70	857-CP-AP1	857-CP-AP1	2	T3	152
71	857-GB5-AP19	857-GB6-AP23	1	T3	154
72	857-GB5-AP20	857-GB6-AP24	2	T3	155
73	857-GB5-AP20	857-GB7-AP15	1	T3	155
74	857-GB5-AP20	857-GB7-AP16b	3	T3	155
75	857-GB7-AP15a	857-GB7-AP15a	1	T3	158
76	857-GB12-AP23	857-GB12-AP23	1	T3	162
77	857-GB12-AP24	857-GB12-AP24	1	T3	163
78	857-CP-AP2	857-CP-AP2	1	T3	164
79	857-GB6-AP20	857-GB6-AP20	1	T3	167
80	857-GB12-AP2	857-GB12-AP25	1	T3	173
81	857-GB3-AP15	857-GB3-AP15	1	T3	186
82	857-GB3-AP15a	857-GB3-AP15a	1	T3	187
83	857-LH-V1	857-LH-V1	1	T3	200
84	857-LH-V2	857-LH-V2	1	T3	201
85	857-LH-V3	857-LH-V3	1	T3	202
86	857-LH-V4	857-LH-V4	1	T3	203
87	857-LH-V5	857-LH-V5	1	T3	204
88	857-LH-V13	857-LH-V13	1	T3	219
89	857-LH-V14	857-LH-V14	1	T3	220
90	857-LH-V15	857-LH-V15	1	T3	221
91	857-LH-V16	857-LH-V16	1	T3	222
92	857-LH-V13R	857-LH-V13R	1	T3	223
93	857-LH-V14R	857-LH-V14R	1	T3	224
94	857-LH-V15R	857-LH-V15R	1	T3	225
95	857-LH-V16R	857-LH-V16R	1	T3	226
96	857-LH-V17R	857-LH-V17R	1	T3	227

T3铝板分座总表

序号	图纸编号	铝板编号	数量	座号	页码
97	857-LH-V18R	857-LH-V18R	1	T3	228
98	857-LH-V17	857-LH-V17	1	T3	229
99	857-LH-V18	857-LH-V18	1	T3	230
100	857-LH-V17R/2	857-LH-V17R/2	1	T3	231
101	857-LH-V18R/2	857-LH-V18R/2	1	T3	232
102	857-LH-V17/2	857-LH-V17/2	1	T3	233
103	857-LH-V18/2	857-LH-V18/2	1	T3	234
104	857-GB1-BP1	857-GB3-BP9	1	T3	242
105	857-GB1-BP1	857-GB3-BP12	1	T3	242
106	857-GB1-BP1	857-GB3-BP21	1	T3	242
107	857-GB1-BP1	857-GB3-BP27	1	T3	242
108	857-GB1-BP1	857-GB3-BP30	1	T3	242
109	857-GB1-BP2	857-GB3-BP10	1	T3	243
110	857-GB1-BP2	857-GB3-BP13	1	T3	243
111	857-GB1-BP2	857-GB3-BP28	1	T3	243
112	857-GB1-BP3	857-GB3-BP24	1	T3	244
113	857-GB1-BP5	857-GB3-BP23	1	T3	246
114	857-GB1-BP6	857-GB3-BP11	1	T3	248
115	857-GB1-BP6	857-GB3-BP29	1	T3	248
116	857-GB1-BP7	857-GB3-BP20	1	T3	250
117	857-GB1-BP7	857-GB3-BP26	2	T3	250
118	857-GB1-BP7	857-GB3-BP32	1	T3	250
119	857-GB1-BP7	857-GB6-BP17	5	T3	250
120	857-GB1-BP7	857-GB7-BP2	5	T3	250
121	857-GB2-BP26	857-GB3-BP14	1	T3	255
122	857-GB2-BP2	857-GB3-BP8/2	1	T3	257
123	857-GB2-BP34/	857-GB3-BP8/1	1	T3	258
124	857-GB3-BP15	857-GB3-BP15	1	T3	260
125	857-GB3-BP19	857-GB3-BP19	1	T3	261
126	857-GB3-BP33	857-GB3-BP33	1	T3	262
127	857-GB5-BP7	857-GB3-BP22	1	T3	268
128	857-GB5-BP7	857-GB3-BP25	1	T3	268
129	857-GB5-BP7	857-GB3-BP31	1	T3	268
130	857-GB5-BP9	857-GB7-BP3	1	T3	269
131	857-GB6-BP16	857-GB6-BP16	1	T3	270
132	857-GB5-BP14	857-GB6-BP18	1	T3	271
133	857-GB5-BP15	857-GB6-BP19	1	T3	272
134	857-GB5-BP15	857-GB7-BP15g	1	T3	272
135	857-GB5-BP17	857-GB6-BP21a	1	T3	273
136	857-GB5-BP18	857-GB6-BP22	1	T3	274
137	857-GB5-BP18	857-GB12-BP24	1	T3	274
138	857-GB5-BP19	857-GB6-BP23	1	T3	275
139	857-GB5-BP20	857-GB6-BP24	2	T3	276
140	857-GB5-BP20	857-GB7-BP15	1	T3	276
141	857-GB5-BP20	857-GB7-BP15a	1	T3	276
142	857-GB5-BP22	857-GB6-BP20	1	T3	277
143	857-GB5-BP22	857-GB7-BP15f	1	T3	277
144	857-GB5-BP23	857-GB6-BP21	1	T3	278

### T3铝板分座总表

序号	图纸编号	铝板编号	数量	座号	页码
145	857-GB5-BP23	857-GB7-BP15e	1	T3	278
146	857-GB5-BP29	857-GB7-BP16	1	T3	279
147	857-GB12-BP23	857-GB12-BP23	1	T3	282
148	857-GB12-BP14	857-GB12-BP25	1	T3	284
149	857-TM-BP1	857-TM-BP1	1	T3	285
150	857-TM-BP2	857-TM-BP2	1	T3	286
151	857-TM-BP3	857-TM-BP3	1	T3	287
152	857-ZM-AP1	857-ZM-AP1	38	T3	288
153	857-ZM-AP1A	857-ZM-AP1A	38	T3	289
154	857-GB-FS1	857-GB-FS1	9	T3	290
155	857-GB-FS2	857-GB-FS2	11	T3	291
156	857-GB-FS3	857-GB-FS3	4	T3	292
157	857-GB-FS4	857-GB-FS4	14	T3	293

T5铝板分座总表

序号	图纸编号	铝板编号	数量	座号	页码
1	857-GB1-AP1	857-GB8-AP1	1	T5	1
2	857-GB1-AP1a	857-GB8-AP1a	1	T5	2
3	857-GB1-AP13	857-GB7-AP8	1	T5	9
4	857-GB1-AP13a	857-GB2-AP35a	1	T5	10
5	857-GB1-AP13a	857-GB7-AP8a	1	T5	10
6	857-GB1-AP19	857-GB7-AP14	1	T5	11
7	857-GB1-AP19a	857-GB3-AP7a	1	T5	12
8	857-GB1-AP19a	857-GB7-AP14a	1	T5	12
9	857-GB1-AP33	857-GB2-AP33	1	T5	17
10	857-GB1-AP33	857-GB7-AP6	1	T5	17
11	857-GB1-AP33a	857-GB2-AP33a	1	T5	18
12	857-GB1-AP33a	857-GB7-AP6a	1	T5	18
13	857-GB1-AP34	857-GB2-AP34	1	T5	19
14	857-GB1-AP34	857-GB7-AP7	2	T5	19
15	857-GB1-AP34	857-GB8-AP5c	1	T5	19
16	857-GB1-AP34a	857-GB2-AP34a	1	T5	20
17	857-GB1-AP34a	857-GB7-AP7a	2	T5	20
18	857-GB1-AP34a	857-GB8-AP5ca	1	T5	20
19	857-GB2-AP35	857-GB2-AP35	1	T5	21
20	857-GB3-AP7	857-GB3-AP7	1	T5	23
21	857-GB2-AP40	857-GB2-AP40	1	T5	118
22	857-GB2-AP40a	857-GB2-AP40a	1	T5	119
23	857-GB2-AP41	857-GB2-AP41	1	T5	120
24	857-GB2-AP41a	857-GB2-AP41a	1	T5	121
25	857-GB3-AP1	857-GB3-AP1	1	T5	122
26	857-GB3-AP1a	857-GB3-AP1a	1	T5	124
27	857-GB3-AP2	857-GB3-AP2	1	T5	125
28	857-GB3-AP2a	857-GB3-AP2a	1	T5	126
29	857-GB1-AP15	857-GB7-AP10	1	T5	141
30	857-GB1-AP16	857-GB7-AP11	4	T5	142
31	857-GB1-AP17	857-GB7-AP12	1	T5	143
32	857-GB3-AP3	857-GB3-AP3	1	T5	145
33	857-GB2-AP38	857-GB2-AP38	1	T5	146
34	857-GB3-AP16	857-GB2-AP39	1	T5	147
35	857-GB3-AP16	857-GB3-AP4	1	T5	147
36	857-CP-AP1	857-CP-AP1	2	T5	152
37	857-GB1-AP2	857-GB7-AP4	1	T5	165
38	857-GB1-AP2	857-GB7-AP5	1	T5	165
39	857-GB1-AP2	857-GB8-AP2	1	T5	165
40	857-GB1-AP2	857-GB8-AP3	1	T5	165
41	857-GB1-AP2a	857-GB7-AP4a	1	T5	166
42	857-GB1-AP2a	857-GB7-AP5a	1	T5	166
43	857-GB1-AP2a	857-GB8-AP2a	1	T5	166
44	857-GB1-AP2a	857-GB8-AP3a	1	T5	166
45	857-GB2-AP36	857-GB2-AP36	1	T5	190
46	857-GB2-AP36a	857-GB2-AP36a	1	T5	191
47	857-GB2-AP37	857-GB2-AP37	1	T5	192
48	857-GB2-AP37a	857-GB2-AP37a	1	T5	193

T5铝板分座总表

序号	图纸编号	铝板编号	数量	座号	页码
49	857-GB3-AP5	857-GB3-AP5	1	T5	194
50	857-GB3-AP5a	857-GB3-AP5a	1	T5	195
51	857-GB3-AP6	857-GB3-AP6	1	T5	196
52	857-GB3-AP6a	857-GB3-AP6a	1	T5	197
53	857-LH-V1	857-LH-V1	1	T5	200
54	857-LH-V2	857-LH-V2	1	T5	201
55	857-LH-V3	857-LH-V3	1	T5	202
56	857-LH-V4	857-LH-V4	1	T5	203
57	857-LH-V5	857-LH-V5	1	T5	204
58	857-LH-V17R	857-LH-V17R	1	T5	227
59	857-LH-V18R	857-LH-V18R	1	T5	228
60	857-LH-V17	857-LH-V17	1	T5	229
61	857-LH-V18	857-LH-V18	1	T5	230
62	857-GB1-BP1	857-GB2-BP37	1	T5	242
63	857-GB1-BP1	857-GB2-BP40	1	T5	242
64	857-GB1-BP1	857-GB7-BP5	1	T5	242
65	857-GB1-BP1	857-GB7-BP12	1	T5	242
66	857-GB1-BP1	857-GB8-BP1	1	T5	242
67	857-GB1-BP2	857-GB2-BP38	1	T5	243
68	857-GB1-BP2	857-GB7-BP13	1	T5	243
69	857-GB1-BP3	857-GB3-BP4	1	T5	244
70	857-GB1-BP3	857-GB7-BP9	1	T5	244
71	857-GB1-BP5	857-GB2-BP35	1	T5	246
72	857-GB1-BP5	857-GB3-BP3	1	T5	246
73	857-GB1-BP5	857-GB3-BP6	1	T5	246
74	857-GB1-BP5	857-GB7-BP8	1	T5	246
75	857-GB1-BP5	857-GB8-BP3	1	T5	246
76	857-GB1-BP6	857-GB2-BP36	1	T5	248
77	857-GB1-BP6	857-GB2-BP39	1	T5	248
78	857-GB1-BP6	857-GB3-BP7	1	T5	248
79	857-GB1-BP6	857-GB7-BP4	1	T5	248
80	857-GB1-BP6	857-GB7-BP14	1	T5	248
81	857-GB1-BP7	857-GB7-BP7	2	T5	250
82	857-GB1-BP7	857-GB7-BP11	4	T5	250
83	857-GB2-BP20	857-GB3-BP1	1	T5	253
84	857-GB2-BP2	857-GB2-BP34/2	1	T5	257
85	857-GB2-BP34/	857-GB2-BP34/1	1	T5	258
86	857-GB2-BP41	857-GB2-BP41	1	T5	259
87	857-GB5-BP7	857-GB2-BP33	1	T5	268
88	857-GB5-BP7	857-GB3-BP2	1	T5	268
89	857-GB5-BP7	857-GB3-BP5	1	T5	268
90	857-GB5-BP7	857-GB7-BP6	1	T5	268
91	857-GB5-BP7	857-GB7-BP10	1	T5	268
92	857-GB5-BP7	857-GB8-BP2	1	T5	268
93	857-ZM-AP1	857-ZM-AP1	21	T5	288
94	857-ZM-AP1A	857-ZM-AP1A	21	T5	289
95	857-GB-FS1	857-GB-FS1	8	T5	290
96	857-GB-FS4	857-GB-FS4	13	T5	293

T6铝板分座总表

序号	图纸编号	铝板编号	数量	座号	页码
1	857-GB1-AP10	857-GB2-AP7	1	T6	3
2	857-GB1-AP10a	857-GB2-AP7a	1	T6	4
3	857-GB1-AP11	857-GB2-AP8	1	T6	5
4	857-GB1-AP11	857-GB2-AP17	1	T6	5
5	857-GB1-AP11a	857-GB2-AP8a	1	T6	6
6	857-GB1-AP11a	857-GB2-AP17a	1	T6	6
7	857-GB1-AP12	857-GB2-AP9	1	T6	7
8	857-GB1-AP12a	857-GB2-AP9a	1	T6	8
9	857-GB1-AP13	857-GB2-AP10	1	T6	9
10	857-GB1-AP13	857-GB2-AP31	1	T6	9
11	857-GB1-AP13a	857-GB2-AP3a	1	T6	10
12	857-GB1-AP13a	857-GB2-AP10a	1	T6	10
13	857-GB1-AP13a	857-GB2-AP31a	1	T6	10
14	857-GB1-AP19	857-GB2-AP15	1	T6	11
15	857-GB1-AP19a	857-GB2-AP15a	1	T6	12
16	857-GB1-AP20	857-GB2-AP16	1	T6	13
17	857-GB1-AP20a	857-GB2-AP16a	1	T6	14
18	857-GB1-AP22	857-GB2-AP18	1	T6	15
19	857-GB1-AP22a	857-GB2-AP18a	1	T6	16
20	857-GB1-AP33	857-GB2-AP30	1	T6	17
21	857-GB1-AP33a	857-GB2-AP30a	1	T6	18
22	857-GB2-AP3	857-GB2-AP3	1	T6	22
23	857-GB5-AP4	857-GB8-AP5	10	T6	41
24	857-GB5-AP4a	857-GB8-AP5a	10	T6	42
25	857-GB5-AP9	857-GB8-AP6	1	T6	47
26	857-GB5-AP9a	857-GB8-AP6a	1	T6	48
27	857-GB6-AP16	857-GB8-AP4	1	T6	49
28	857-GB6-AP16a	857-GB8-AP4a	1	T6	50
29	857-TM-AP1	857-TM-AP1	1	T6	59
30	857-TM-AP1a	857-TM-AP1a	1	T6	60
31	857-TM-AP2	857-TM-AP2	1	T6	61
32	857-TM-AP2a	857-TM-AP2a	1	T6	62
33	857-TM-AP3	857-TM-AP3	1	T6	63
34	857-TM-AP3a	857-TM-AP3a	1	T6	64
35	857-TM-AP1b	857-TM-AP1b	1	T6	65
36	857-TM-AP2b	857-TM-AP2b	1	T6	66
37	857-TM-AP3b	857-TM-AP3b	1	T6	67
38	857-TM-AP1c	857-TM-AP1c	3	T6	68
39	857-GB5-AP17	857-GB8-AP19z	1	T6	76
40	857-GB5-AP17a	857-GB8-AP19aa	1	T6	77
41	857-GB6-AP18	857-GB8-AP15	1	T6	78
42	857-GB6-AP18a	857-GB8-AP15a	1	T6	79
43	857-GB5-AP27	857-GB8-AP19	1	T6	80
44	857-GB5-AP27a	857-GB8-AP19a	1	T6	81
45	857-GB5-AP28	857-GB8-AP16	1	T6	82
46	857-GB5-AP28	857-GB8-AP16c	1	T6	82
47	857-GB5-AP28	857-GB8-AP22	1	T6	82
48	857-GB5-AP28a	857-GB8-AP16a	1	T6	83
49	857-GB5-AP28a	857-GB8-AP16ca	1	T6	83
50	857-GB5-AP28a	857-GB8-AP22a	1	T6	83
51	857-GB8-AP21	857-GB8-AP21	1	T6	86

T6铝板分座总表

序号	图纸编号	铝板编号	数量	座号	页码
52	857-GB8-AP21a	857-GB8-AP21a	1	T6	87
53	857-GB1-AP5	857-GB2-AP28	1	T6	98
54	857-GB1-AP5a	857-GB2-AP28a	1	T6	99
55	857-GB1-AP23	857-GB2-AP19	1	T6	100
56	857-GB1-AP23a	857-GB2-AP19a	1	T6	101
57	857-GB1-AP24	857-GB2-AP6	1	T6	104
58	857-GB1-AP24a	857-GB2-AP6a	1	T6	105
59	857-GB1-AP32	857-GB2-AP29	1	T6	112
60	857-GB1-AP32	857-GB2-AP32	1	T6	112
61	857-GB1-AP32a	857-GB2-AP29a	1	T6	113
62	857-GB1-AP32a	857-GB2-AP32a	1	T6	113
63	857-GB1-AP15	857-GB2-AP11a	1	T6	141
64	857-GB1-AP16	857-GB2-AP12	2	T6	142
65	857-GB1-AP17	857-GB2-AP13	1	T6	143
66	857-CP-AP1	857-CP-AP1	2	T6	152
67	857-GB5-AP19	857-GB8-AP16d	1	T6	154
68	857-GB5-AP26	857-GB8-AP17	1	T6	156
69	857-GB12-AP16	857-GB12-AP16	1	T6	159
70	857-GB12-AP17	857-GB12-AP17	1	T6	160
71	857-CP-AP2	857-CP-AP2	2	T6	164
72	857-GB8-AP20	857-GB8-AP20	1	T6	168
73	857-GB12-AP15	857-GB12-AP15	1	T6	176
74	857-GB1-AP6	857-GB2-AP5	1	T6	178
75	857-GB1-AP6a	857-GB2-AP5a	1	T6	179
76	857-GB2-AP4	857-GB2-AP4	1	T6	180
77	857-GB2-AP4a	857-GB2-AP4a	1	T6	181
78	857-GB2-AP27	857-GB2-AP27	1	T6	184
79	857-GB2-AP27a	857-GB2-AP27a	1	T6	185
80	857-LH-V13	857-LH-V13	1	T6	219
81	857-LH-V14	857-LH-V14	1	T6	220
82	857-LH-V15	857-LH-V15	1	T6	221
83	857-LH-V16	857-LH-V16	1	T6	222
84	857-LH-V13R	857-LH-V13R	1	T6	223
85	857-LH-V14R	857-LH-V14R	1	T6	224
86	857-LH-V15R	857-LH-V15R	1	T6	225
87	857-LH-V16R	857-LH-V16R	1	T6	226
88	857-LH-V17R	857-LH-V17R	1	T6	227
89	857-LH-V18R	857-LH-V18R	1	T6	228
90	857-LH-V17	857-LH-V17	1	T6	229
91	857-LH-V18	857-LH-V18	1	T6	230
92	857-LH-V17R/2	857-LH-V17R/2	1	T6	231
93	857-LH-V18R/2	857-LH-V18R/2	1	T6	232
94	857-LH-V17/2	857-LH-V17/2	1	T6	233
95	857-LH-V18/2	857-LH-V18/2	1	T6	234
96	857-GB1-BP1	857-GB2-BP8	1	T6	242

T6铝板分座总表

序号	图纸编号	铝板编号	数量	座号	页码
97	857-GB1-BP1	857-GB2-BP13	1	T6	242
98	857-GB1-BP1	857-GB2-BP16	1	T6	242
99	857-GB1-BP2	857-GB2-BP14	1	T6	243
100	857-GB1-BP3	857-GB2-BP11	1	T6	244
101	857-GB1-BP3	857-GB2-BP29	1	T6	244
102	857-GB1-BP3	857-GB2-BP32	1	T6	244
103	857-GB1-BP5	857-GB2-BP3	1	T6	246
104	857-GB1-BP5	857-GB2-BP10	1	T6	246
105	857-GB1-BP5	857-GB2-BP31	1	T6	246
106	857-GB1-BP6	857-GB2-BP4	1	T6	248
107	857-GB1-BP6	857-GB2-BP15	1	T6	248
108	857-GB1-BP7	857-GB2-BP7	1	T6	250
109	857-GB1-BP7	857-GB2-BP12	2	T6	250
110	857-GB1-BP7	857-GB2-BP18	1	T6	250
111	857-GB1-BP7	857-GB8-BP5	10	T6	250
112	857-GB2-BP26	857-GB2-BP28	1	T6	255
113	857-GB2-BP27	857-GB2-BP27	1	T6	256
114	857-GB3-BP19	857-GB2-BP6	1	T6	261
115	857-GB3-BP33	857-GB2-BP5	1	T6	262
116	857-GB3-BP33	857-GB2-BP19	1	T6	262
117	857-GB5-BP7	857-GB2-BP9	1	T6	268
118	857-GB5-BP7	857-GB2-BP11a	1	T6	268
119	857-GB5-BP7	857-GB2-BP17	1	T6	268
120	857-GB5-BP7	857-GB2-BP30	1	T6	268
121	857-GB5-BP9	857-GB8-BP6	1	T6	269
122	857-GB6-BP16	857-GB8-BP4	1	T6	270
123	857-GB5-BP14	857-GB8-BP15	1	T6	271
124	857-GB5-BP15	857-GB8-BP17	1	T6	272
125	857-GB5-BP17	857-GB8-BP19a	1	T6	273
126	857-GB5-BP17	857-GB8-BP16f	1	T6	273
127	857-GB5-BP18	857-GB8-BP20	1	T6	274
128	857-GB5-BP18	857-GB8-BP16g	1	T6	274
129	857-GB5-BP19	857-GB8-BP21	1	T6	275
130	857-GB5-BP19	857-GB8-BP16a	1	T6	275
131	857-GB5-BP20	857-GB8-BP16	1	T6	276
132	857-GB5-BP20	857-GB8-BP16b	3	T6	276
133	857-GB5-BP22	857-GB8-BP18	1	T6	277
134	857-GB5-BP22	857-GB12-BP16	1	T6	277
135	857-GB5-BP23	857-GB8-BP19	1	T6	278
136	857-GB5-BP29	857-GB8-BP22	1	T6	279
137	857-GB12-BP17	857-GB12-BP17	1	T6	281
138	857-GB12-BP13	857-GB12-BP15	1	T6	283
139	857-TM-BP1	857-TM-BP1	1	T6	285
140	857-TM-BP2	857-TM-BP2	1	T6	286
141	857-TM-BP3	857-TM-BP3	1	T6	287
142	857-ZM-AP1	857-ZM-AP1	35	T6	288
143	857-ZM-AP1A	857-ZM-AP1A	35	T6	289
144	857-GB-FS1	857-GB-FS1	8	T6	290
145	857-GB-FS2	857-GB-FS2	11	T6	291
146	857-GB-FS3	857-GB-FS3	4	T6	292
147	857-GB-FS4	857-GB-FS4	12	T6	293

T7铝板分座总表

序号	图纸编号	铝板编号	数量	座号	页码
1	857-GB1-AP1	857-GB8-AP10	1	T7	1
2	857-GB1-AP1	857-GB9-AP9	1	T7	1
3	857-GB1-AP1a	857-GB8-AP10a	1	T7	2
4	857-GB1-AP1a	857-GB9-AP9a	1	T7	2
5	857-GB1-AP13	857-GB1-AP35	1	T7	9
6	857-GB1-AP13	857-GB8-AP12z	1	T7	9
7	857-GB1-AP13a	857-GB1-AP35a	1	T7	10
8	857-GB1-AP13a	857-GB8-AP12da	1	T7	10
9	857-GB1-AP19	857-GB2-AP1	1	T7	11
10	857-GB1-AP19	857-GB8-AP12	1	T7	11
11	857-GB1-AP19	857-GB9-AP7	1	T7	11
12	857-GB1-AP19a	857-GB2-AP1a	1	T7	12
13	857-GB1-AP19a	857-GB8-AP12a	1	T7	12
14	857-GB1-AP19a	857-GB9-AP7a	1	T7	12
15	857-GB1-AP33	857-GB1-AP33	1	T7	17
16	857-GB1-AP33	857-GB8-AP9	1	T7	17
17	857-GB1-AP33a	857-GB1-AP33a	1	T7	18
18	857-GB1-AP33a	857-GB8-AP9a	1	T7	18
19	857-GB1-AP34	857-GB1-AP34	1	T7	19
20	857-GB1-AP34	857-GB2-AP2	1	T7	19
21	857-GB1-AP34	857-GB9-AP8	1	T7	19
22	857-GB1-AP34a	857-GB1-AP34a	1	T7	20
23	857-GB1-AP34a	857-GB2-AP2a	1	T7	20
24	857-GB1-AP34a	857-GB9-AP8a	1	T7	20
25	857-GB1-AP26	857-GB1-AP31	1	T7	102
26	857-GB1-AP26a	857-GB1-AP31a	1	T7	103
27	857-GB1-AP30	857-GB1-AP30	1	T7	110
28	857-GB1-AP30a	857-GB1-AP30a	1	T7	111
29	857-GB1-AP32	857-GB1-AP32	1	T7	112
30	857-GB1-AP32a	857-GB1-AP32a	1	T7	113
31	857-GB2-AP24	857-GB2-AP24	1	T7	116
32	857-GB2-AP24a	857-GB2-AP24a	1	T7	117
33	857-GB1-AP15	857-GB8-AP14	1	T7	141
34	857-GB1-AP16	857-GB9-AP4	1	T7	142
35	857-GB1-AP16	857-GB2-AP21	1	T7	142
36	857-GB1-AP17	857-GB9-AP5	1	T7	143
37	857-GB2-AP23	857-GB9-AP2	1	T7	144
38	857-GB2-AP23	857-GB2-AP23	1	T7	144
39	857-GB3-AP3	857-GB9-AP1	1	T7	145
40	857-GB3-AP3	857-GB2-AP22	1	T7	145
41	857-GB9-AP3	857-GB9-AP3	1	T7	151
42	857-CP-AP1	857-CP-AP1	2	T7	152
43	857-GB1-AP2	857-GB2-AP26	1	T7	165
44	857-GB1-AP2	857-GB8-AP7	1	T7	165
45	857-GB1-AP2	857-GB8-AP8	1	T7	165
46	857-GB1-AP2	857-GB8-AP11	1	T7	165
47	857-GB1-AP2	857-GB9-AP10	1	T7	165
48	857-GB1-AP2	857-GB9-AP11	1	T7	165

T7铝板分座总表

序号	图纸编号	铝板编号	数量	座号	页码
49	857-GB1-AP2a	857-GB2-AP26a	1	T7	166
50	857-GB1-AP2a	857-GB8-AP7a	1	T7	166
51	857-GB1-AP2a	857-GB8-AP8a	1	T7	166
52	857-GB1-AP2a	857-GB8-AP11a	1	T7	166
53	857-GB1-AP2a	857-GB9-AP10a	1	T7	166
54	857-GB1-AP2a	857-GB9-AP11a	1	T7	166
55	857-GB1-AP6	857-GB2-AP20	1	T7	178
56	857-GB1-AP6a	857-GB2-AP20a	1	T7	179
57	857-LH-V1	857-LH-V1	1	T7	200
58	857-LH-V2	857-LH-V2	1	T7	201
59	857-LH-V3	857-LH-V3	1	T7	202
60	857-LH-V4	857-LH-V4	1	T7	203
61	857-LH-V5	857-LH-V5	1	T7	204
62	857-LH-V6	857-LH-V6	1	T7	205
63	857-LH-V7	857-LH-V7	1	T7	206
64	857-LH-V8	857-LH-V8	1	T7	207
65	857-LH-V9	857-LH-V9	1	T7	208
66	857-LH-V10	857-LH-V10	1	T7	209
67	857-LH-V11	857-LH-V11	1	T7	210
68	857-LH-V12	857-LH-V12	1	T7	211
69	857-LH-V13R	857-LH-V13R	1	T7	223
70	857-LH-V14R	857-LH-V14R	1	T7	224
71	857-LH-V15R	857-LH-V15R	1	T7	225
72	857-LH-V16R	857-LH-V16R	1	T7	226
73	857-LH-V17R	857-LH-V17R	1	T7	227
74	857-LH-V18R	857-LH-V18R	1	T7	228
75	857-LH-V17	857-LH-V17	1	T7	229
76	857-LH-V18	857-LH-V18	1	T7	230
77	857-LH-V19R	857-LH-V19R	1	T7	235
78	857-LH-V20R	857-LH-V20R	1	T7	236
79	857-GB1-BP1	857-GB1-BP32	1	T7	242
80	857-GB1-BP1	857-GB8-BP8	1	T7	242
81	857-GB1-BP1	857-GB8-BP10	1	T7	242
82	857-GB1-BP1	857-GB9-BP5	1	T7	242
83	857-GB1-BP1	857-GB9-BP9	1	T7	242
84	857-GB1-BP2	857-GB2-BP25	1	T7	243
85	857-GB1-BP2	857-GB8-BP11	1	T7	243
86	857-GB1-BP2	857-GB9-BP6	1	T7	243
87	857-GB1-BP3	857-GB2-BP23	1	T7	244
88	857-GB1-BP3	857-GB8-BP13	1	T7	244
89	857-GB1-BP3	857-GB9-BP2	1	T7	244
90	857-GB1-BP5	857-GB2-BP22	1	T7	246
91	857-GB1-BP5	857-GB8-BP12a	1	T7	246
92	857-GB1-BP5	857-GB9-BP1	1	T7	246
93	857-GB1-BP5	857-GB9-BP11	1	T7	246
94	857-GB1-BP6	857-GB1-BP31	1	T7	248
95	857-GB1-BP6	857-GB8-BP7	1	T7	248
96	857-GB1-BP6	857-GB8-BP12	1	T7	248

T7铝板分座总表

序号	图纸编号	铝板编号	数量	座号	页码
97	857-GB1-BP6	857-GB9-BP7	1	T7	248
98	857-GB1-BP7	857-GB1-BP34	1	T7	250
99	857-GB1-BP7	857-GB9-BP4	1	T7	250
100	857-GB1-BP7	857-GB9-BP8	1	T7	250
101	857-GB1-BP30/1	857-GB1-BP30/1	1	T7	251
102	857-GB1-BP30/1	857-GB2-BP1	1	T7	251
103	857-GB1-BP30/2	857-GB1-BP30/2	1	T7	252
104	857-GB2-BP20	857-GB2-BP20	1	T7	253
105	857-GB2-BP24	857-GB2-BP24	1	T7	254
106	857-GB2-BP26	857-GB2-BP26	1	T7	255
107	857-GB2-BP2	857-GB2-BP2	1	T7	257
108	857-GB3-BP33	857-GB1-BP35	1	T7	262
109	857-GB5-BP7	857-GB1-BP33	1	T7	268
110	857-GB5-BP7	857-GB2-BP21	1	T7	268
111	857-GB5-BP7	857-GB8-BP9	1	T7	268
112	857-GB5-BP7	857-GB8-BP14	1	T7	268
113	857-GB5-BP7	857-GB9-BP3	1	T7	268
114	857-GB5-BP7	857-GB9-BP10	1	T7	268
115	857-ZM-AP1	857-ZM-AP1	20	T7	288
116	857-ZM-AP1A	857-ZM-AP1A	20	T7	289
117	857-GB-FS1	857-GB-FS1	8	T7	290
118	857-GB-FS4	857-GB-FS4	12	T7	293

T8铝板分座总表

序号	图纸编号	铝板编号	数量	座号	页码
1	857-GB1-AP1	857-GB1-AP1	1	T8	1
2	857-GB1-AP1a	857-GB1-AP1a	1	T8	2
3	857-GB1-AP10	857-GB1-AP10	1	T8	3
4	857-GB1-AP10a	857-GB1-AP10a	1	T8	4
5	857-GB1-AP10a	857-GB9-AP20ba	1	T8	4
6	857-GB1-AP11	857-GB1-AP11	1	T8	5
7	857-GB1-AP11	857-GB1-AP21	1	T8	5
8	857-GB1-AP11a	857-GB1-AP11a	1	T8	6
9	857-GB1-AP11a	857-GB1-AP21a	1	T8	6
10	857-GB1-AP12	857-GB1-AP12	1	T8	7
11	857-GB1-AP12a	857-GB1-AP12a	1	T8	8
12	857-GB1-AP13	857-GB1-AP13	1	T8	9
13	857-GB1-AP13a	857-GB1-AP13a	1	T8	10
14	857-GB1-AP19	857-GB1-AP19	1	T8	11
15	857-GB1-AP19a	857-GB1-AP19a	1	T8	12
16	857-GB1-AP20	857-GB1-AP20	1	T8	13
17	857-GB1-AP20a	857-GB1-AP20a	1	T8	14
18	857-GB1-AP22	857-GB1-AP22	1	T8	15
19	857-GB1-AP22a	857-GB1-AP22a	1	T8	16
20	857-GB1-AP22a	857-GB9-AP20ca	1	T8	16
21	857-GB1-AP33	857-GB9-AP19	1	T8	17
22	857-GB1-AP33a	857-GB9-AP19a	1	T8	18
23	857-GB9-AP20b	857-GB9-AP20b	1	T8	37
24	857-GB9-AP20c	857-GB9-AP20c	1	T8	38
25	857-GB5-AP4	857-GB9-AP13	4	T8	41
26	857-GB5-AP4	857-GB9-AP17	5	T8	41
27	857-GB5-AP4a	857-GB9-AP13a	4	T8	42
28	857-GB5-AP4a	857-GB9-AP17a	5	T8	42
29	857-GB6-AP16	857-GB9-AP12	1	T8	49
30	857-GB6-AP16a	857-GB9-AP12a	1	T8	50
31	857-GB9-AP14	857-GB9-AP14	1	T8	51
32	857-GB9-AP14a	857-GB9-AP14a	1	T8	52
33	857-GB9-AP15	857-GB9-AP15	1	T8	53
34	857-GB9-AP15a	857-GB9-AP15a	1	T8	54
35	857-GB9-AP16	857-GB9-AP16	1	T8	55
36	857-GB9-AP16a	857-GB9-AP16a	1	T8	56
37	857-GB9-AP18	857-GB9-AP18	1	T8	57
38	857-GB9-AP18a	857-GB9-AP18a	1	T8	58
39	857-TM-AP1	857-TM-AP1	1	T8	59
40	857-TM-AP1a	857-TM-AP1a	1	T8	60
41	857-TM-AP2	857-TM-AP2	1	T8	61
42	857-TM-AP2a	857-TM-AP2a	1	T8	62
43	857-TM-AP3	857-TM-AP3	1	T8	63
44	857-TM-AP3a	857-TM-AP3a	1	T8	64
45	857-TM-AP1b	857-TM-AP1b	1	T8	65
46	857-TM-AP2b	857-TM-AP2b	1	T8	66
47	857-TM-AP3b	857-TM-AP3b	1	T8	67
48	857-TM-AP1c	857-TM-AP1c	3	T8	68

T8铝板分座总表

序号	图纸编号	铝板编号	数量	座号	页码
49	857-GB5-AP17	857-GB9-AP23	1	T8	76
50	857-GB5-AP17	857-GB9-AP29z	1	T8	76
51	857-GB5-AP17a	857-GB9-AP23a	1	T8	77
52	857-GB5-AP17a	857-GB9-AP29aa	1	T8	77
53	857-GB6-AP18	857-GB9-AP21	1	T8	78
54	857-GB6-AP18a	857-GB9-AP21a	1	T8	79
55	857-GB5-AP27	857-GB9-AP29	1	T8	80
56	857-GB5-AP27a	857-GB9-AP29a	1	T8	81
57	857-GB5-AP28	857-GB9-AP22	1	T8	82
58	857-GB5-AP28	857-GB9-AP33	1	T8	82
59	857-GB5-AP28	857-GB9-AP34	1	T8	82
60	857-GB5-AP28a	857-GB9-AP22a	1	T8	83
61	857-GB5-AP28a	857-GB8-AP33a	1	T8	83
62	857-GB5-AP28a	857-GB9-AP33a	1	T8	83
63	857-GB8-AP21	857-GB9-AP31	1	T8	86
64	857-GB8-AP21a	857-GB9-AP31a	1	T8	87
65	857-GB9-AP32	857-GB9-AP32	1	T8	88
66	857-GB9-AP32a	857-GB9-AP32a	1	T8	89
67	857-GB12-AP19	857-GB12-AP19	1	T8	90
68	857-GB12-AP19a	857-GB12-AP19a	1	T8	91
69	857-GB12-AP20	857-GB12-AP20	1	T8	92
70	857-GB12-AP20a	857-GB12-AP20a	1	T8	93
71	857-GB12-AP26	857-GB12-AP26	1	T8	94
72	857-GB12-AP26a	857-GB12-AP26a	1	T8	95
73	857-GB1-AP4	857-GB1-AP4	1	T8	96
74	857-GB1-AP4a	857-GB1-AP4a	1	T8	97
75	857-GB1-AP5	857-GB1-AP5	1	T8	98
76	857-GB1-AP5	857-GB1-AP25	1	T8	98
77	857-GB1-AP5	857-GB1-AP29	1	T8	98
78	857-GB1-AP5a	857-GB1-AP5a	1	T8	99
79	857-GB1-AP5a	857-GB1-AP25a	1	T8	99
80	857-GB1-AP5a	857-GB1-AP29a	1	T8	99
81	857-GB1-AP23	857-GB1-AP23	1	T8	100
82	857-GB1-AP23	857-GB9-AP20a	1	T8	100
83	857-GB1-AP23a	857-GB1-AP23a	1	T8	101
84	857-GB1-AP23a	857-GB9-AP20aa	1	T8	101
85	857-GB1-AP26	857-GB1-AP26	1	T8	102
86	857-GB1-AP26a	857-GB1-AP26a	1	T8	103
87	857-GB1-AP24	857-GB1-AP24	1	T8	104
88	857-GB1-AP24	857-GB1-AP9	1	T8	104
89	857-GB1-AP24a	857-GB1-AP24a	1	T8	105
90	857-GB1-AP24a	857-GB1-AP9a	1	T8	105
91	857-GB1-AP27	857-GB1-AP27	1	T8	106
92	857-GB1-AP27	857-GB4-AP11	1	T8	106
93	857-GB1-AP27a	857-GB1-AP27a	1	T8	107
94	857-GB1-AP27a	857-GB4-AP11a	1	T8	107
95	857-GB1-AP28	857-GB1-AP28	1	T8	108
96	857-GB1-AP28a	857-GB1-AP28a	1	T8	109

T8铝板分座总表

序号	图纸编号	铝板编号	数量	座号	页码
97	857-GB1-AP15	857-GB1-AP15	1	T8	141
98	857-GB1-AP16	857-GB1-AP16	2	T8	142
99	857-GB1-AP17	857-GB1-AP17	1	T8	143
100	857-CP-AP1	857-CP-AP1	2	T8	152
101	857-GB5-AP19	857-GB9-AP25	1	T8	154
102	857-GB5-AP20	857-GB9-AP26	4	T8	155
103	857-GB5-AP26	857-GB9-AP27	1	T8	156
104	857-CP-AP2	857-CP-AP2	2	T8	164
105	857-GB1-AP2	857-GB1-AP2	1	T8	165
106	857-GB1-AP2a	857-GB1-AP2a	1	T8	166
107	857-GB8-AP20	857-GB9-AP30	1	T8	168
108	857-GB12-AP27	857-GB12-AP27	1	T8	171
109	857-GB12-AP21	857-GB12-AP21	1	T8	177
110	857-GB1-AP6	857-GB1-AP6	1	T8	178
111	857-GB1-AP6	857-GB1-AP7	1	T8	178
112	857-GB1-AP6	857-GB1-AP8	1	T8	178
113	857-GB1-AP6a	857-GB1-AP6a	1	T8	179
114	857-GB1-AP6a	857-GB1-AP7a	1	T8	179
115	857-GB1-AP6a	857-GB1-AP8a	1	T8	179
116	857-LH-V17R	857-LH-V17R	1	T8	227
117	857-LH-V18R	857-LH-V18R	1	T8	228
118	857-LH-V17	857-LH-V17	1	T8	229
119	857-LH-V18	857-LH-V18	1	T8	230
120	857-LH-V17R/2	857-LH-V17R/2	1	T8	231
121	857-LH-V18R/2	857-LH-V18R/2	1	T8	232
122	857-LH-V17/2	857-LH-V17/2	1	T8	233
123	857-LH-V18/2	857-LH-V18/2	1	T8	234
124	857-GB1-BP1	857-GB1-BP1	1	T8	242
125	857-GB1-BP1	857-GB1-BP11	1	T8	242
126	857-GB1-BP1	857-GB1-BP17	1	T8	242
127	857-GB1-BP1	857-GB1-BP20	1	T8	242
128	857-GB1-BP1	857-GB1-BP27	1	T8	242
129	857-GB1-BP1	857-GB9-BP18	1	T8	242
130	857-GB1-BP2	857-GB1-BP2	1	T8	243
131	857-GB1-BP2	857-GB1-BP18	1	T8	243
132	857-GB1-BP3	857-GB1-BP3	1	T8	244
133	857-GB1-BP3	857-GB1-BP14	1	T8	244
134	857-GB1-BP3	857-GB9-BP15	1	T8	244
135	857-GB1-BP5	857-GB1-BP5	1	T8	246
136	857-GB1-BP5	857-GB1-BP13	1	T8	246
137	857-GB1-BP5	857-GB1-BP25	1	T8	246
138	857-GB1-BP5	857-GB1-BP29	1	T8	246
139	857-GB1-BP5	857-GB9-BP14	1	T8	246
140	857-GB1-BP6	857-GB1-BP6	1	T8	248
141	857-GB1-BP6	857-GB1-BP19	1	T8	248
142	857-GB1-BP6	857-GB1-BP26	1	T8	248
143	857-GB1-BP7	857-GB1-BP7	1	T8	250
144	857-GB1-BP7	857-GB1-BP10	1	T8	250

T8铝板分座总表

序号	图纸编号	铝板编号	数量	座号	页码
145	857-GB1-BP7	857-GB1-BP16	2	T8	250
146	857-GB1-BP7	857-GB1-BP22	1	T8	250
147	857-GB1-BP7	857-GB9-BP13	4	T8	250
148	857-GB1-BP7	857-GB9-BP17	5	T8	250
149	857-GB1-BP7	857-GB9-BP20	1	T8	250
150	857-GB1-BP7	857-GB9-BP20a	2	T8	250
151	857-GB3-BP19	857-GB1-BP9	1	T8	261
152	857-GB3-BP19	857-GB1-BP24	1	T8	261
153	857-GB3-BP33	857-GB1-BP8	1	T8	262
154	857-GB3-BP33	857-GB1-BP23	1	T8	262
155	857-GB5-BP7	857-GB1-BP4	1	T8	268
156	857-GB5-BP7	857-GB1-BP12	1	T8	268
157	857-GB5-BP7	857-GB1-BP15	1	T8	268
158	857-GB5-BP7	857-GB1-BP21	1	T8	268
159	857-GB5-BP7	857-GB1-BP28	1	T8	268
160	857-GB5-BP7	857-GB9-BP16	1	T8	268
161	857-GB5-BP7	857-GB9-BP19	1	T8	268
162	857-GB6-BP16	857-GB9-BP12	1	T8	270
163	857-GB5-BP14	857-GB9-BP21	1	T8	271
164	857-GB5-BP15	857-GB9-BP27	1	T8	272
165	857-GB5-BP17	857-GB9-BP23	1	T8	273
166	857-GB5-BP17	857-GB9-BP29a	1	T8	273
167	857-GB5-BP17	857-GB9-BP32	1	T8	273
168	857-GB5-BP18	857-GB9-BP24	1	T8	274
169	857-GB5-BP18	857-GB9-BP30	1	T8	274
170	857-GB5-BP19	857-GB9-BP25	1	T8	275
171	857-GB5-BP19	857-GB9-BP31	1	T8	275
172	857-GB5-BP19	857-GB9-BP33	1	T8	275
173	857-GB5-BP19	857-GB12-BP20	1	T8	275
174	857-GB5-BP20	857-GB9-BP22	1	T8	276
175	857-GB5-BP20	857-GB9-BP26	4	T8	276
176	857-GB5-BP22	857-GB9-BP28	1	T8	277
177	857-GB5-BP23	857-GB9-BP29	1	T8	278
178	857-GB5-BP29	857-GB9-BP34	1	T8	279
179	857-GB5-BP29	857-GB12-BP21	1	T8	279
180	857-GB12-BP13	857-GB12-BP19	1	T8	283
181	857-GB12-BP13	857-GB12-BP26	1	T8	283
182	857-GB12-BP14	857-GB12-BP27	1	T8	284
183	857-TM-BP1	857-TM-BP1	1	T8	285
184	857-TM-BP2	857-TM-BP2	1	T8	286
185	857-TM-BP3	857-TM-BP3	1	T8	287
186	857-ZM-AP1	857-ZM-AP1	47	T8	288
187	857-ZM-AP1A	857-ZM-AP1A	47	T8	289
188	857-GB-FS1	857-GB-FS1	9	T8	290
189	857-GB-FS2	857-GB-FS2	12	T8	291
190	857-GB-FS3	857-GB-FS3	8	T8	292
191	857-GB-FS4	857-GB-FS4	18	T8	293