

美特鋁質有限公司

MIDI ALUMINIUM FABRICATOR LTD.



工程指示 / 要求簡箋 ENGINEER INSTRUCTIONS (E.I.)

工程指示編號:	EI- 5737 / 23	修改版本:	-
	HK- 0262 / 23		
工程編號:	J 857	工程名稱:	啟德6552
收件人:	生統	發件人:	nero ho
工程項目:	幕牆單元件 - L座部份單元改為14寸扇撐	日期:	20/02/2023

<input type="checkbox"/> 原合約工程包	<input type="checkbox"/> 原合約工程加 / 減賬 QT-	<input type="checkbox"/> 新工程報價 QT-
---------------------------------	--	------------------------------------

信件批核號碼/圖紙參考編號:	批核模具圖紙編號:
客戶指示附件:	管理內部批簽署:

<input type="checkbox"/> 初步鋁料 B.M.	<input type="checkbox"/> 加工拆圖, 然後生產	<input type="checkbox"/> 尺寸表
<input type="checkbox"/> 正式鋁料 B.M.	<input type="checkbox"/> 技術上資料/指示	<input type="checkbox"/> 報價
<input type="checkbox"/> 配件 B.M.	<input type="checkbox"/> 樣辦或貨品說明書	<input type="checkbox"/> 分判合約
<input type="checkbox"/> 其他:		

內容: 由於18寸扇撐倉庫存貨已耗盡, 為配合生產進度
因此把L座單元件(CW-351, CW-352, CW-328, CW-360, CW-362, CW-364)生窗玉扇撐暫時改用14寸
及用深灰色防水膠堵上已開18寸孔先出貨。日後會在現場更換回18寸。

完成上列要求日期: 25/02/2023

國內

<input type="checkbox"/> 生產技術總監	<input type="checkbox"/> 連附件	<input type="checkbox"/> 技術部	<input type="checkbox"/> 連附件	<input type="checkbox"/> 生產部	<input type="checkbox"/> 連附件
<input type="checkbox"/> 採購部	<input type="checkbox"/> 連附件	<input checked="" type="checkbox"/> 生產統籌部	<input checked="" type="checkbox"/> 連附件	<input type="checkbox"/> 報關組	<input type="checkbox"/> 連附件
<input type="checkbox"/> 質檢部	<input type="checkbox"/> 連附件	<input type="checkbox"/> 會計部	<input type="checkbox"/> 連附件	<input type="checkbox"/> 機械設計部	<input type="checkbox"/> 連附件
<input type="checkbox"/> 香港辦	<input type="checkbox"/> 連附件	<input type="checkbox"/> 其他:			

香港

<input type="checkbox"/> 行政部	<input type="checkbox"/> 連附件	<input type="checkbox"/> 會計部	<input type="checkbox"/> 連附件	<input type="checkbox"/> 統籌部	<input type="checkbox"/> 連附件	<input type="checkbox"/> 工程部	<input type="checkbox"/> 連附件
<input type="checkbox"/> 採購部	<input type="checkbox"/> 連附件	<input type="checkbox"/> QS部	<input type="checkbox"/> 連附件	<input checked="" type="checkbox"/> 地盤管理	<input checked="" type="checkbox"/> 連附件	<input type="checkbox"/> 維修部	<input type="checkbox"/> 連附件

*發件人簽署:	<i>[Signature]</i>	*組別成員批核簽署:	<i>[Signature]</i>
傳遞編號:	HK 0262 / 23	項目經理簽署:	<i>[Signature]</i>

关于单元件 CW-351 352 328 360 生窗玉扇撑
改为 14 寸扇撑

1: 企料改孔按附图钻孔示意, 只钻孔 不需要看料型, 因为已组框。

2: 窗玉料 X86072-033 X86072-034 各拿 4 支料按附图改 14 寸扇撑孔。


3: 按附图及所给数量增加一些扇撑垫巴。

注意 附图图纸不可用于大货 不可復盖大货图纸。

关于单元件 CW-362 364 生窗玉扇撑改为 14 寸扇撑

1: X86050-902/901 X86055-901/902 四支企料按附图修改扇撑孔,


2: X86072-903/904 生窗企料按附图改扇撑孔

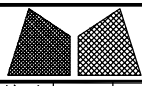

美特鋁質有限公司
MIDI Aluminium Fabricator Ltd.

工程號	J857	類別		物料號	-	
地盘	啟德6552	制圖	陈梓豪	2022.6.23	圖號	X86050-L05
修改		復核	練松文	2022.6.25	數量	-
日期		批准	林仁安	2022.6.27	單件重量	- (KG)
採用工廠	✓	地盤	-	图纸名称	铝料加工图	
材料颜色	AL2: ECK3X10063S-XF1	材料	XXXX			


第3页/共3页

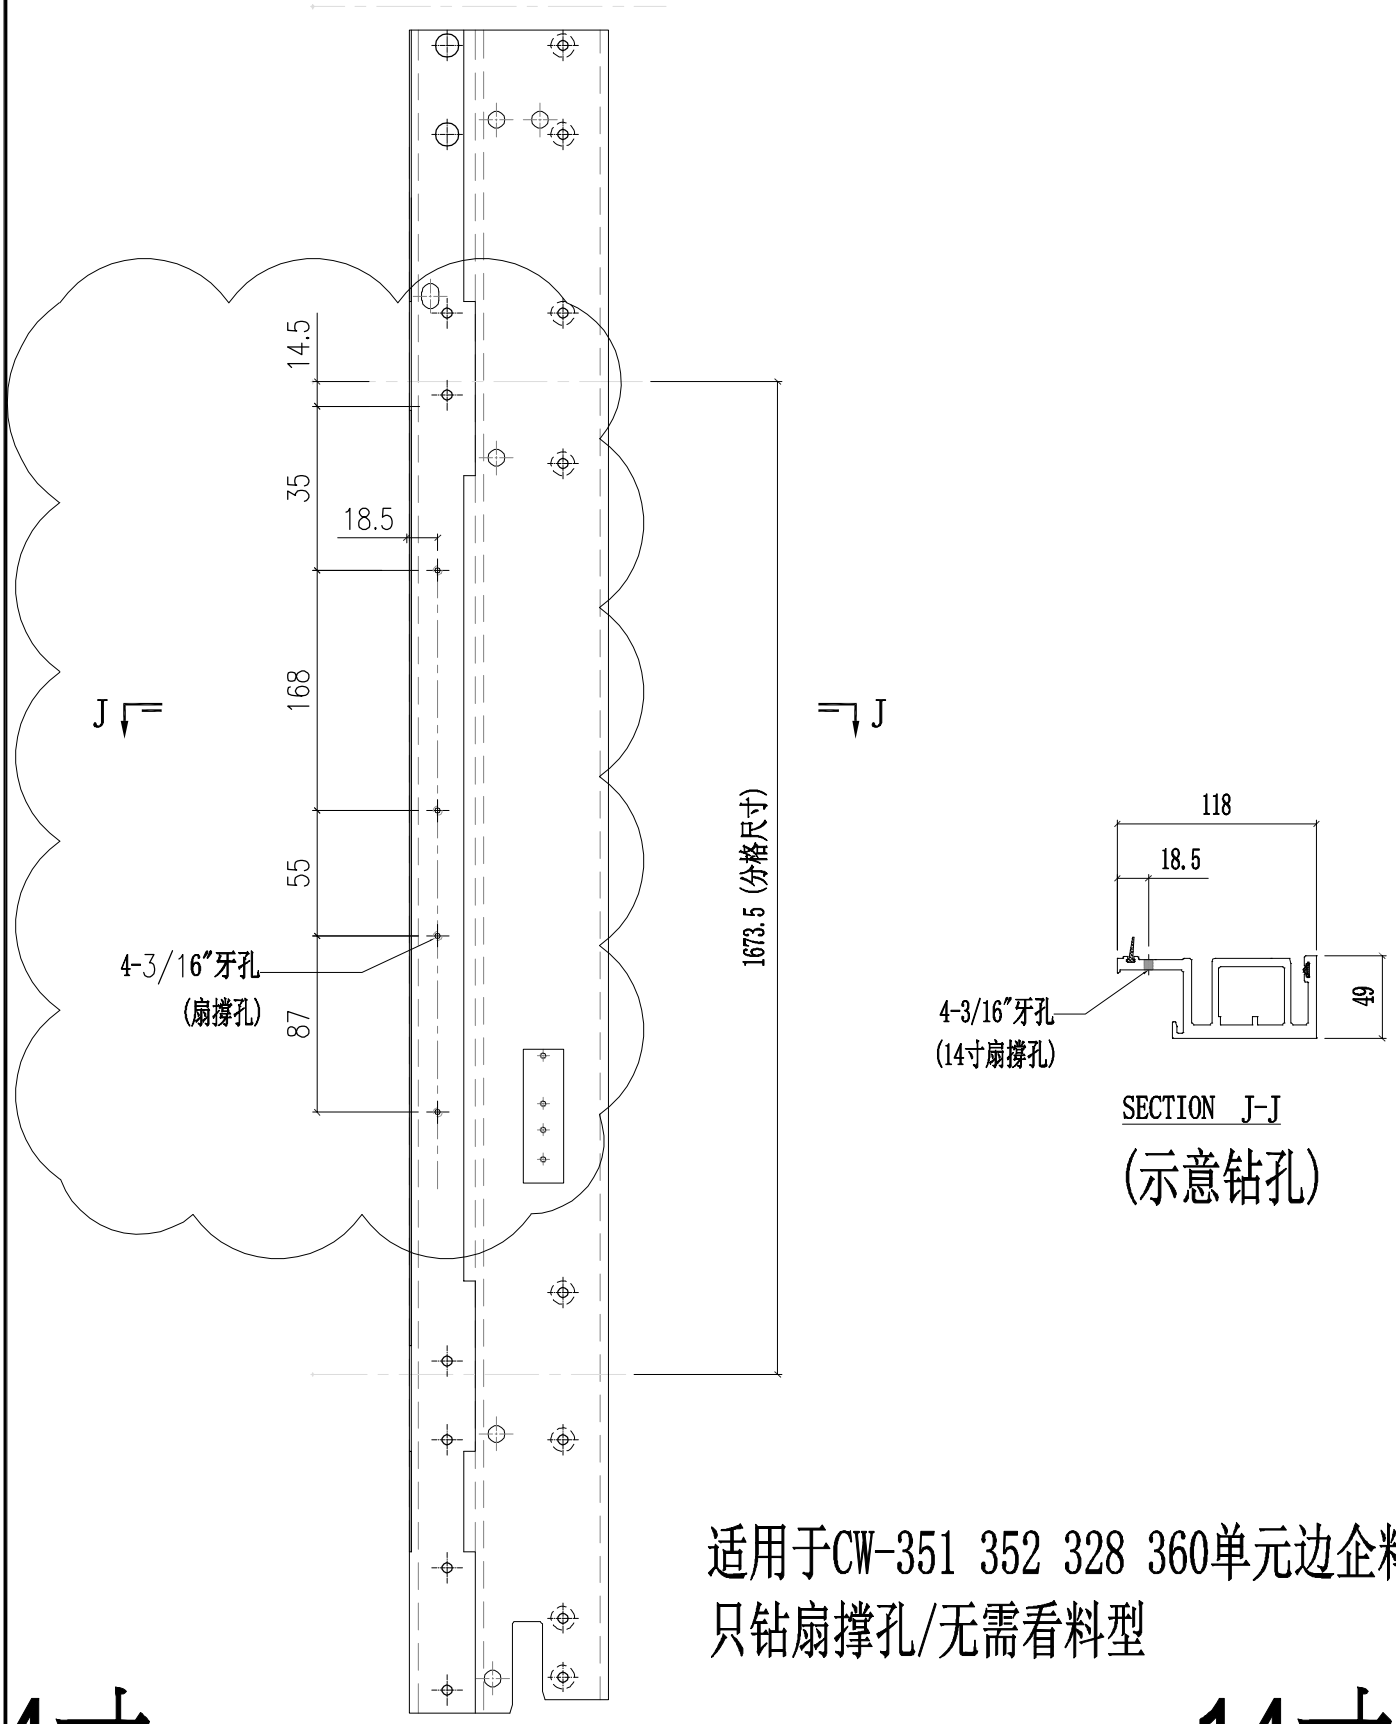

适用于CW-351 352 328 360单元边企料
只钻扇撑孔/无需看料型

4寸



14寸

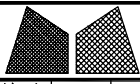


美特鋁質有限公司
MIDI Aluminium Fabricator Ltd.

工程號	J857	類別		物料號	-			
地盘	啟德6552	制圖	陈梓豪	2022-12-22	圖號	X86050-902		
修改	A	採用工廠	✓	地盤	-	图纸名称	铝料加工图	
日期	02.06	材料颜色	AL2:ECX3X10063S-XF1	材料	X86050	復核	練松文	
						批准	林仁安	
						2022-12-23	數量	-
						2022-12-24	單件重量	- (KG)

第3页/共3页

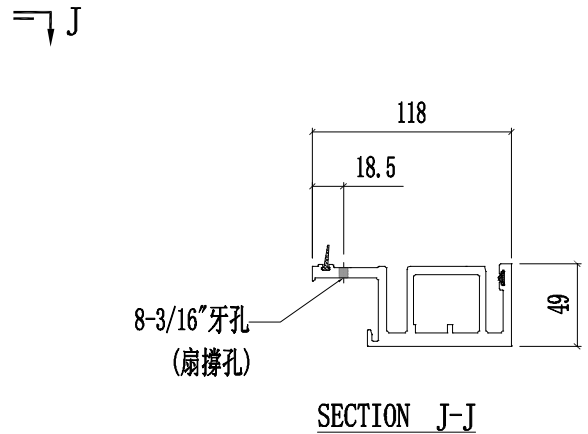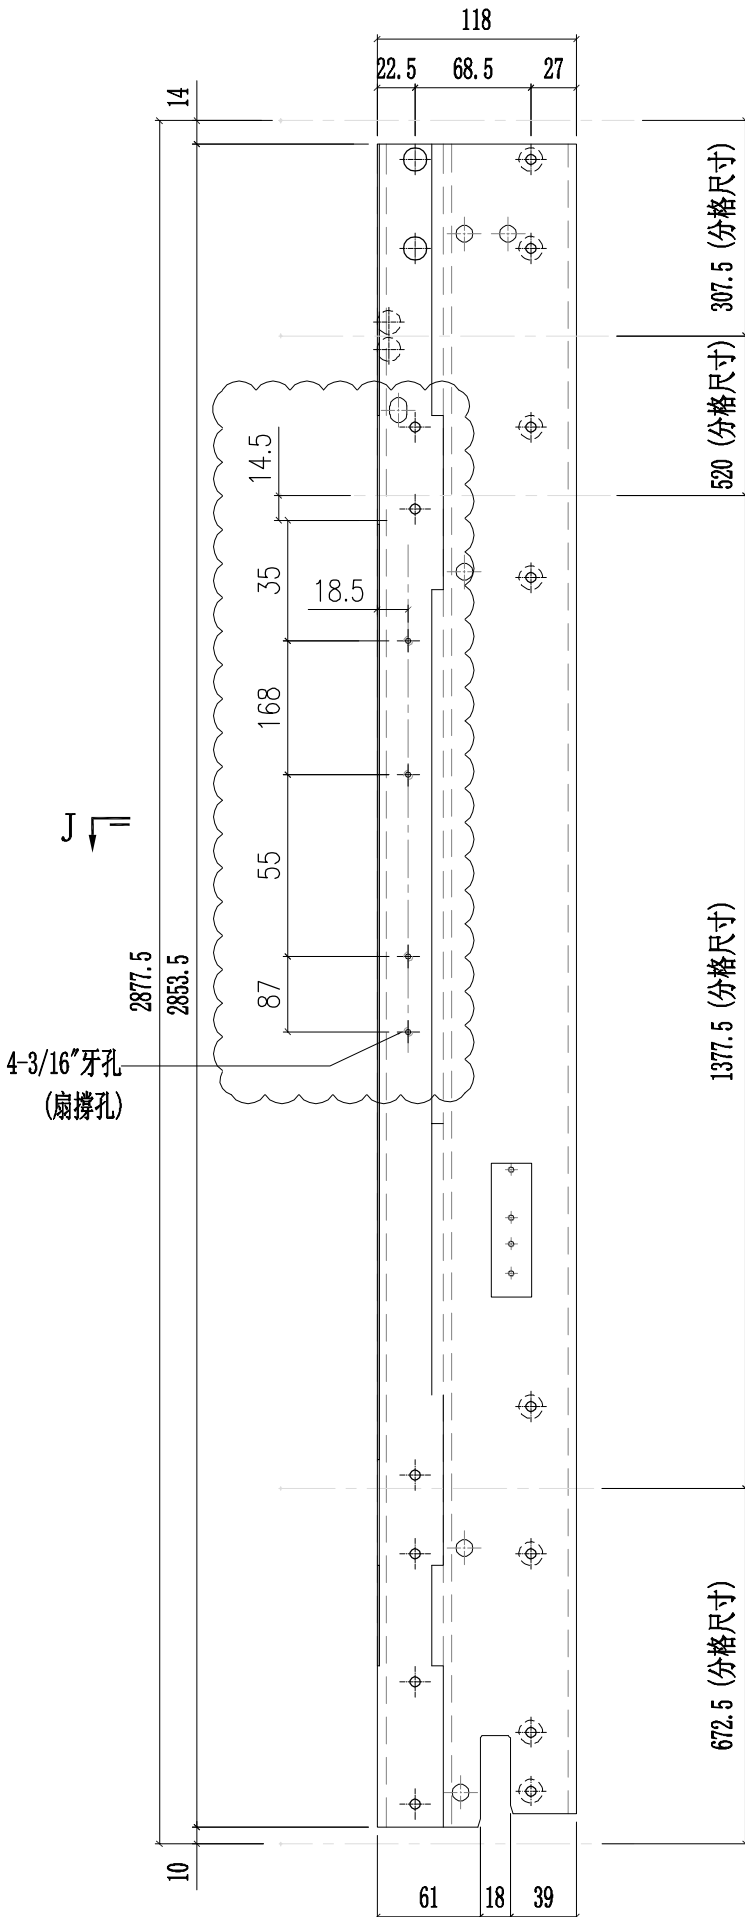



SECTION J-J

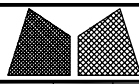


美特鋁質有限公司
MIDI Aluminium Fabricator Ltd.

工程號	J857	類別		物料號	-							
地盘	啟德6552	制圖	陈梓豪	2022-12-22	圖號	X86050-901						
修改	A	採用工廠	✓	地盤	-	图纸名称	铝料加工图	復核	練松文	2022-12-23	數量	-
日期	02.06	材料颜色	AL2:ECK3X10063S-XF1	材料	X86050	批准	林仁安	2022-12-24	單件重量	-	(KG)	

第3页/共3页

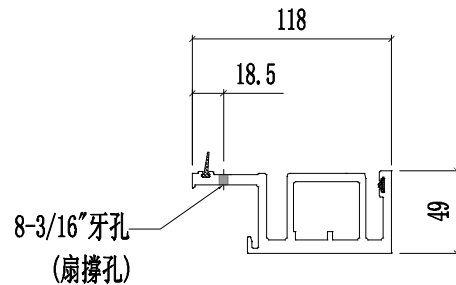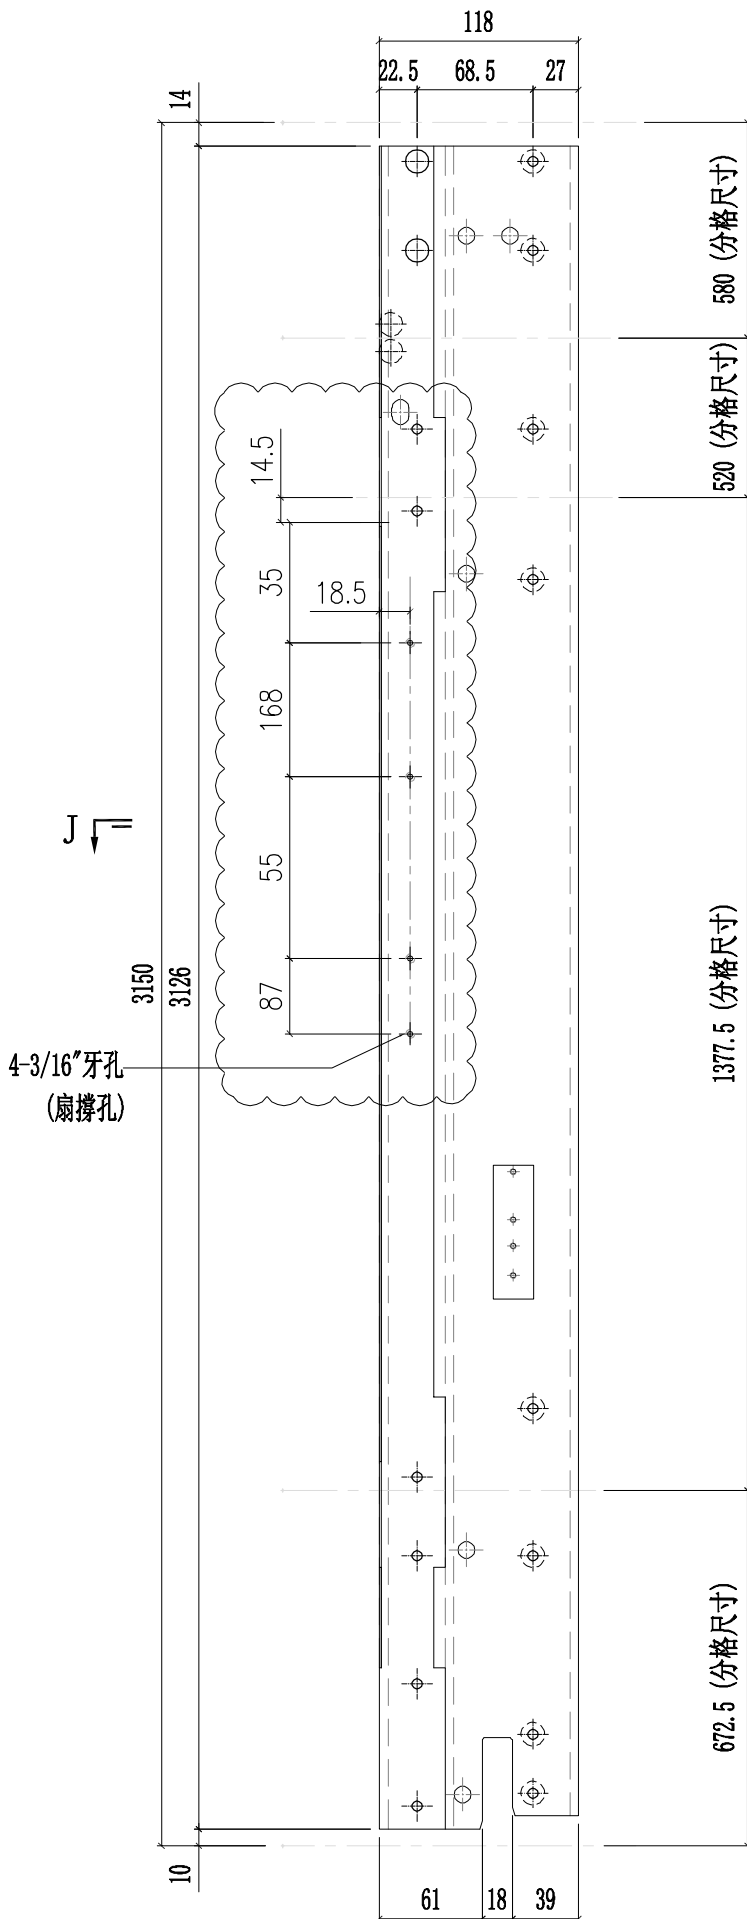



SECTION J-J

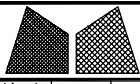


美特鋁質有限公司
MIDI Aluminium Fabricator Ltd.

工程號	J857	類別		物料號	-	
地盘	啟德6552	制圖	陈梓豪	2022-12-22	圖號	X86055-901
修改		復核	練松文	2022-12-23	數量	-
日期		批准	林仁安	2022-12-24	單件重量	- (KG)
採用工廠	✓	图纸名称	铝料加工图			
地盤	-	材料	X86055			
材料颜色	AL2: ECK3X10063S-XF1					

第3页/共3页

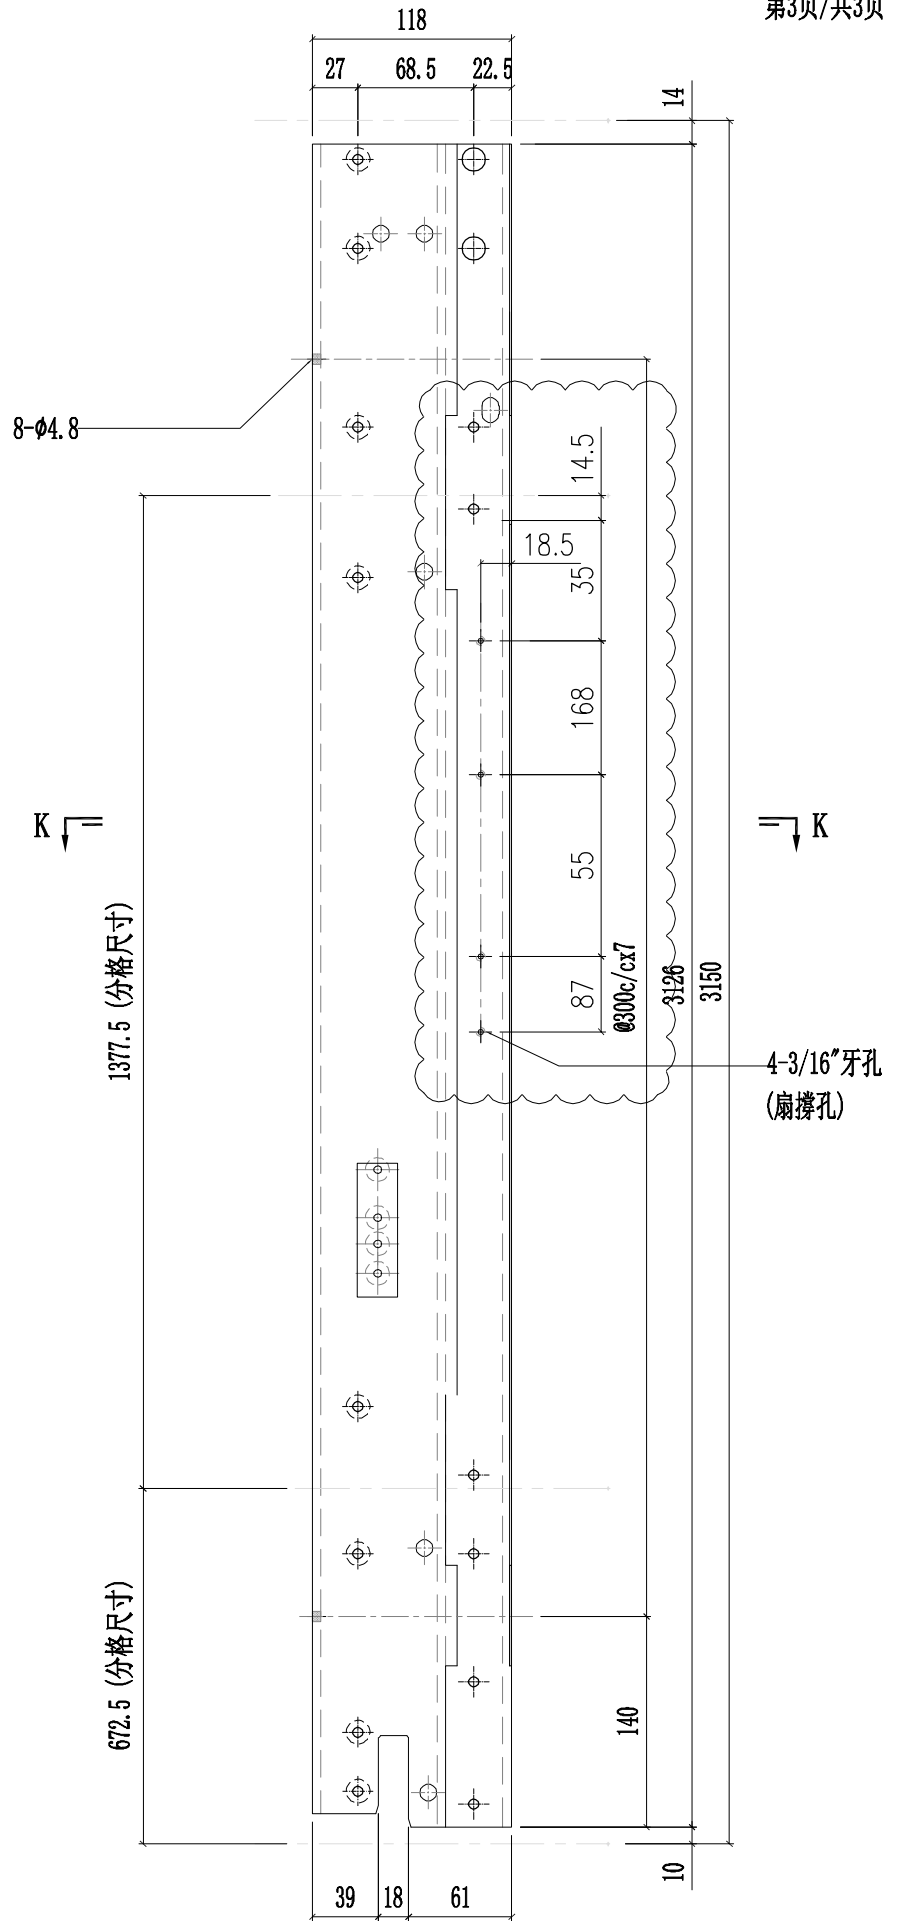
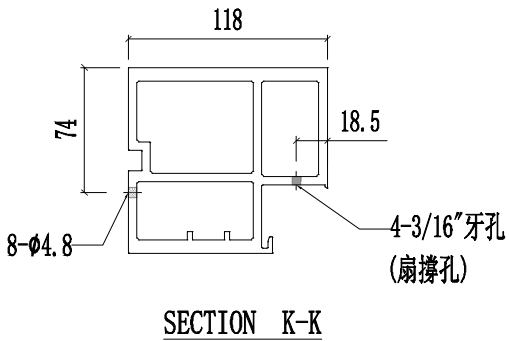


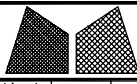


美特鋁質有限公司
MIDI Aluminium Fabricator Ltd.

工程號	J857	類別		物料號	-	
地盘	啟德6552	制圖	陈梓豪	2022-12-22	圖號	X86055-902
修改		復核	練松文	2022-12-23	數量	-
日期		批准	林仁安	2022-12-24	單件重量	- (KG)
採用工廠	✓	图纸名称	铝料加工图			
地盤	-	材料	X86055			
材料颜色	AL2:ECK3X10063S-XF1					

第3页/共3页

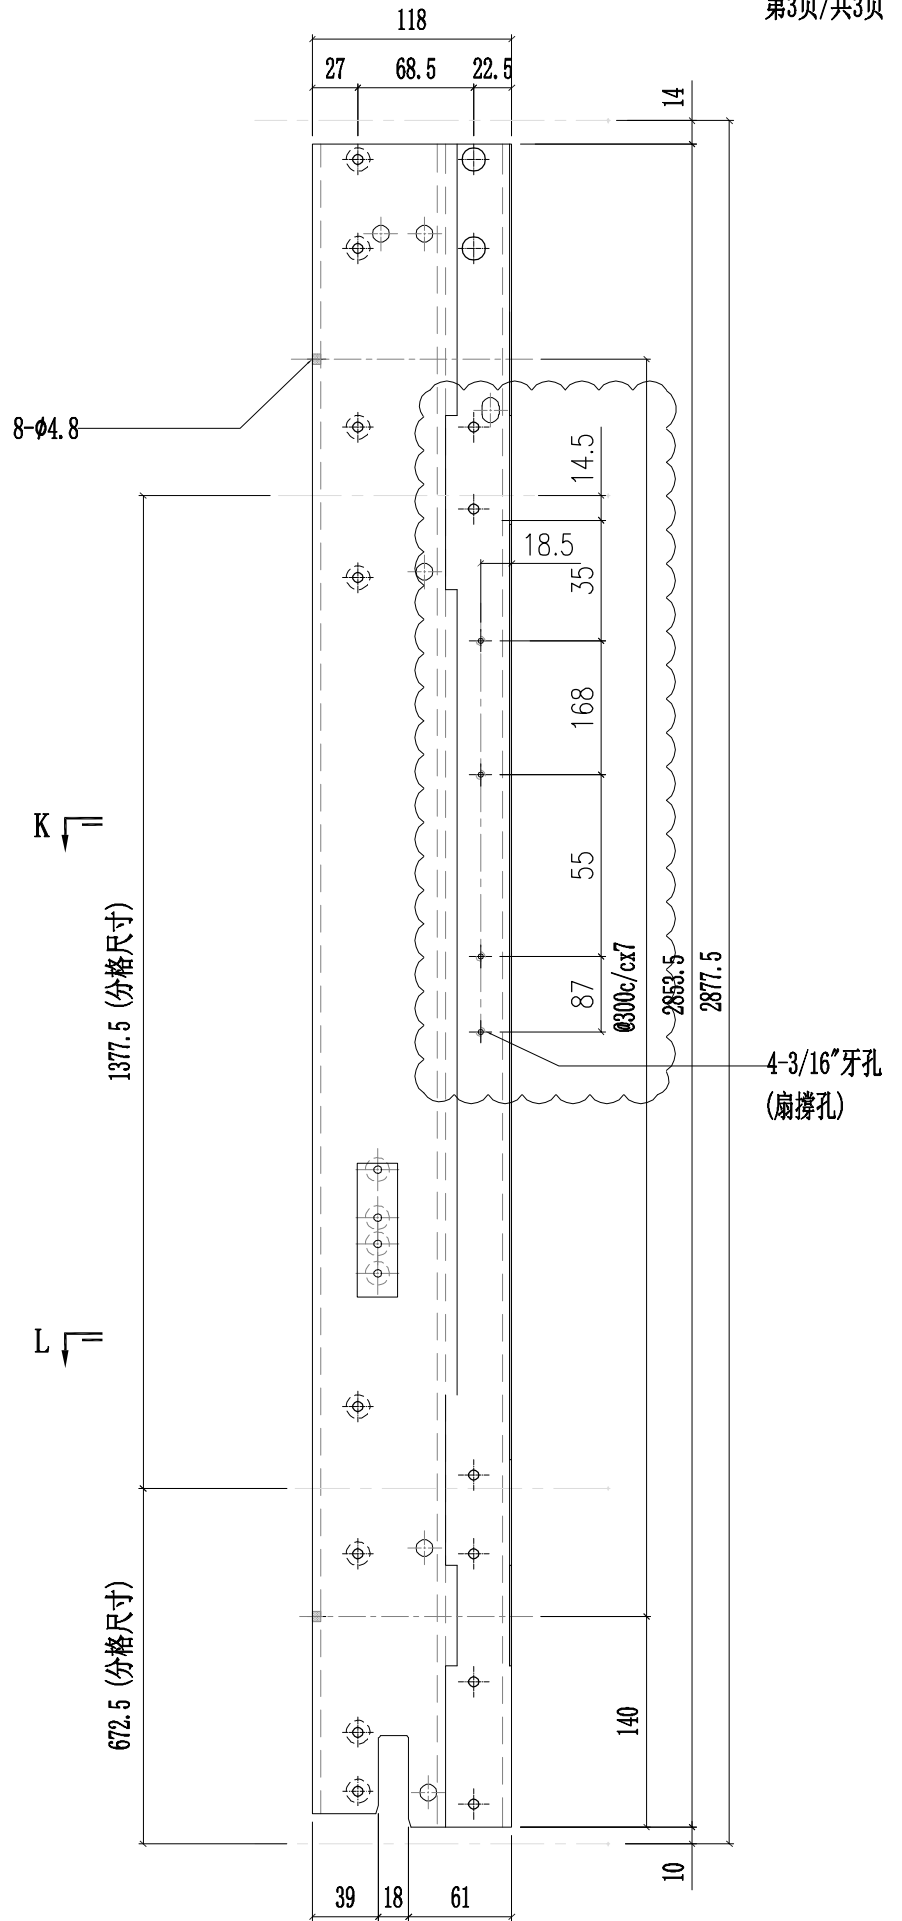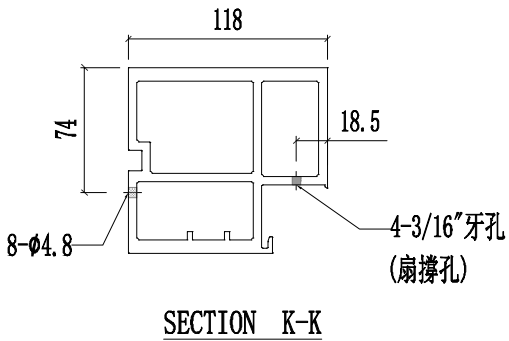


 美特鋁質有限公司 MIDI Aluminium Fabricator Ltd.		工程號 J857 地盘 啟德6552	類別 制圖 李传鹏 復核 練松文 批准 林仁安	物料號 M1 2022-02-11 2022-02-13 2022-02-15	圖號 X86072-033 數量 - 單件重量 - (KG)
修改 B 日期 04.12	採用工廠 ✓ 材料颜色 AL2:ECK3X10063S-XF1	图纸名称 铝料加工图 材料 X86072			

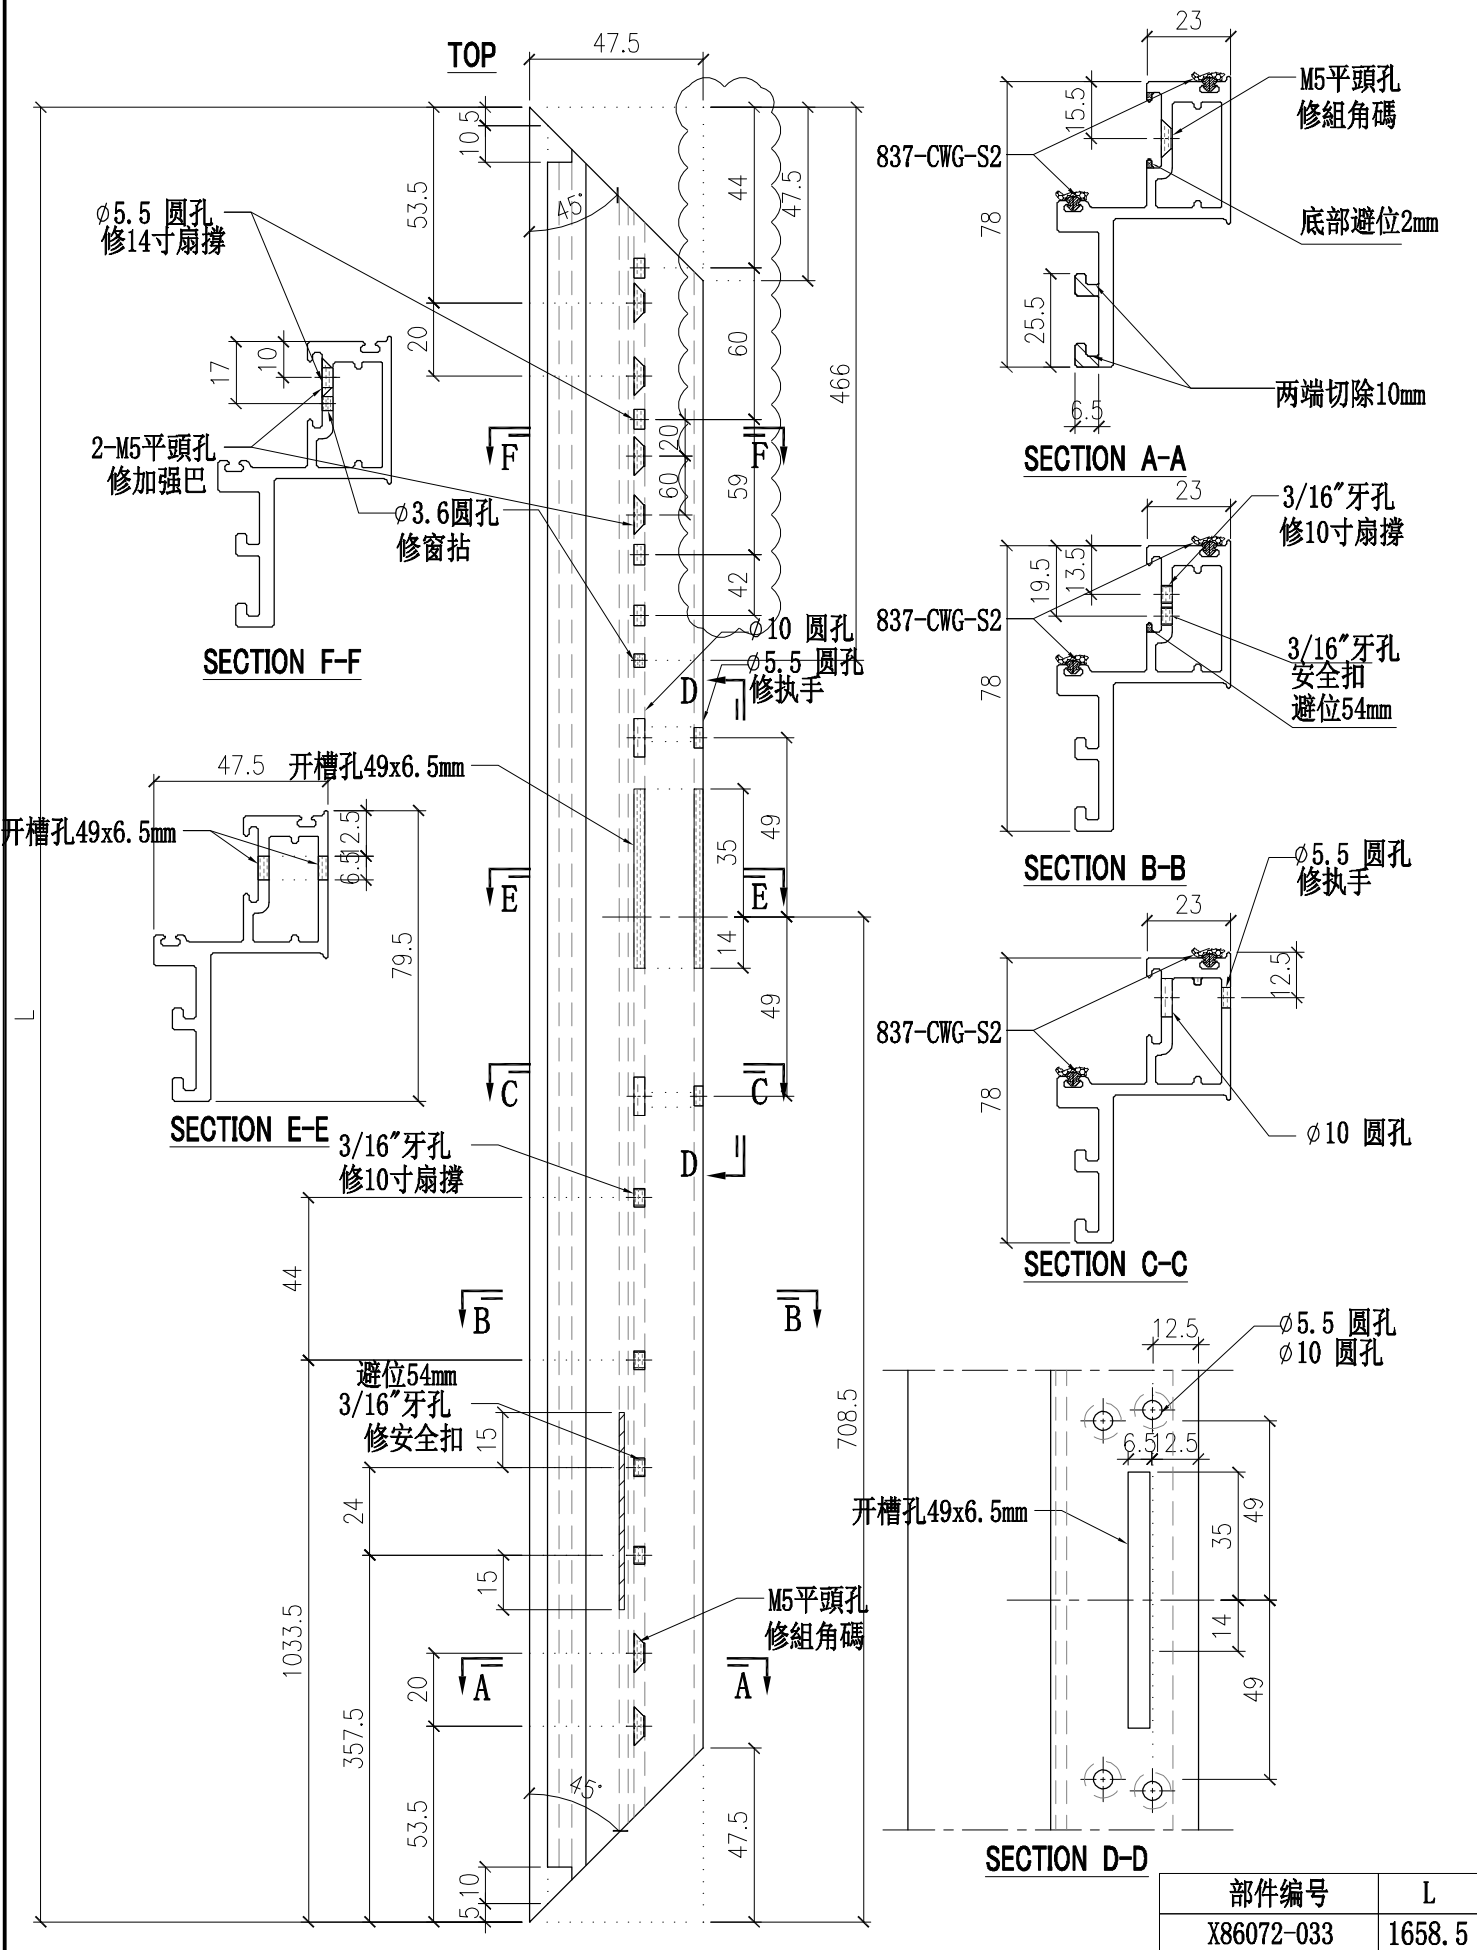

部件编号 X86072-033	L 1658.5
--------------------	-------------

 美特鋁質有限公司 MIDI Aluminium Fabricator Ltd.				工程號 J857 地盤 啟德G552	類別 制圖 李传鹏	物料號 M1 圖號 X86150-037
修改 日期	採用工廠 <input checked="" type="checkbox"/> 地盤	图纸名称 铝料加工图	復核 練松文	2022-02-11 2022-02-13	數量 -	單件重量 - (KG)
材料颜色 AL2:ECK3X10063S-XF1		材料 X86150	批准 林仁安	2022-02-15		

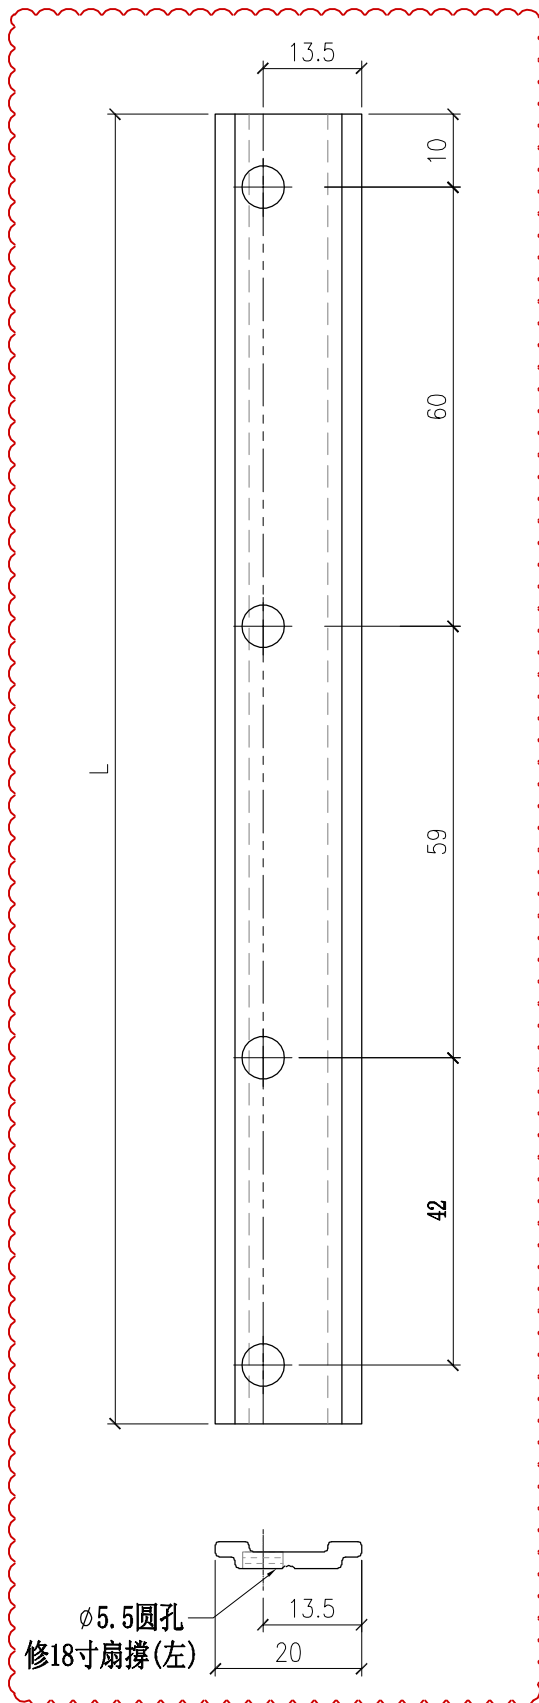


数量：6支

TH窗 室外看左边


部件编号 X86150-037	L 179
--------------------	----------

 美特鋁質有限公司 MIDI Aluminium Fabricator Ltd.				工程號 J857	類別 制圖	物料號 M1		
				地盤 啟德6552	李傳鵬 2022-02-11	圖號 X86150-037R		
修改 日期		採用工廠 ✓ 地盤	圖紙名稱 鋁料加工圖	復核 練松文 2022-02-13	數量 -			
				材料顏色 AL2:ECK3X10063S-XF1	材料 X86150	批准 林仁安 2022-02-15	單件重量 -	(KG)

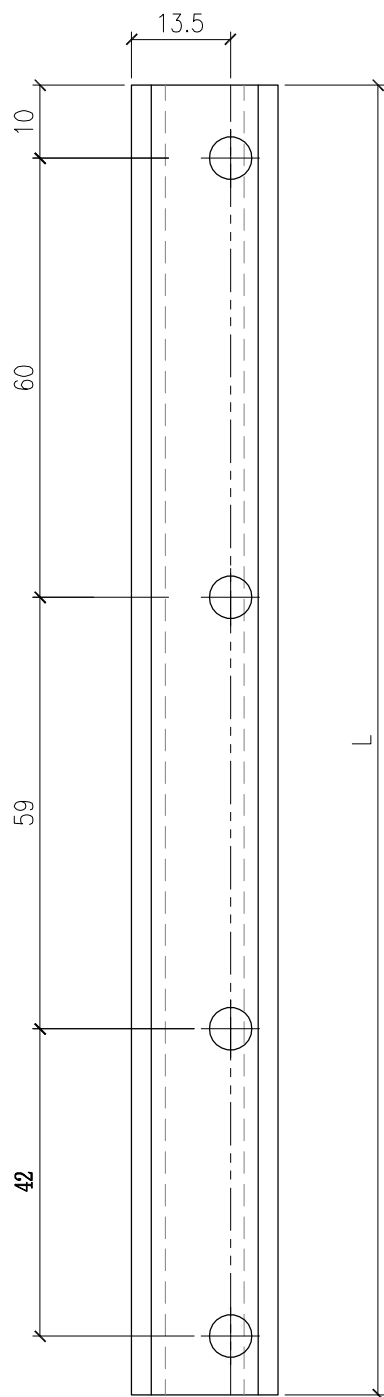


数量：6支

TH窗 室外看右边

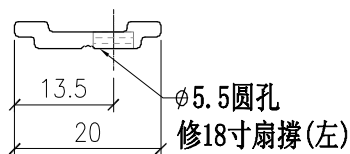


部件编号 X86150-037R	L 179
---------------------	----------

 美特鋁質有限公司 MIDI Aluminium Fabricator Ltd.				工程號	J857	類別		物料號	M1	
				地盘	啟德6552	制圖	李传鹏	2022-02-11	圖號	B2968-031
修改		採用工廠	✓ 地盘	图纸名称	铝料加工图	復核	練松文	2022-02-13	數量	-
日期		材料颜色	MILL	材料	B2968	批准	林仁安	2022-02-15	單件重量	- (KG)

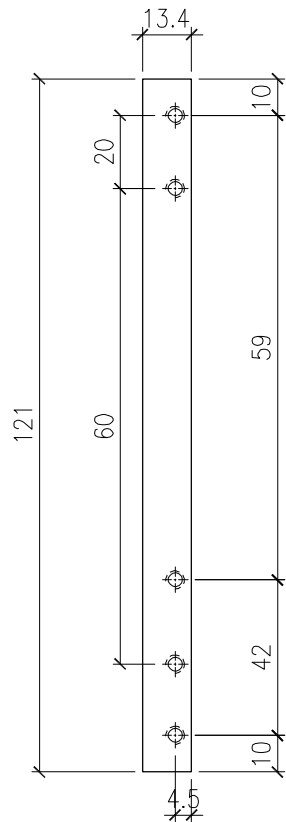

3/16"牙孔
修14寸扇撐(左)


數量: 6支

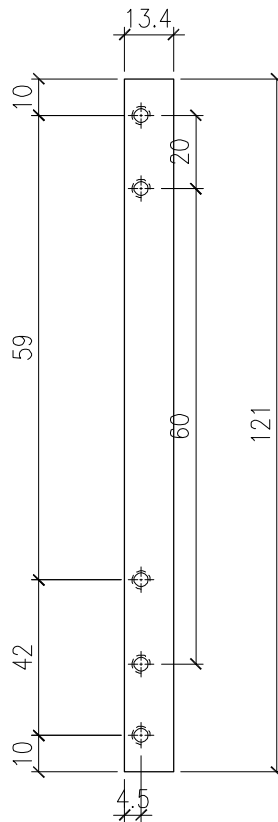

3/16"牙孔
修14寸扇撐(左)


數量: 6支

 美特铝质有限公司 MIDI Aluminium Fabricator Ltd.		工程號 J857 地盘 啟德6552	類別 制圖 李传鹏 復核 練松文 批准 林仁安	物料號 M1 2022-12-22 2022-12-23 2022-12-24	圖號 X86072-903 數量 - 單件重量 - (KG)
修改 A 日期 02.06	採用工廠 <input checked="" type="checkbox"/> 地盘 材料颜色 AL2:ECK3X10063S-XF1	图纸名称 铝料加工图 材料 X86072			

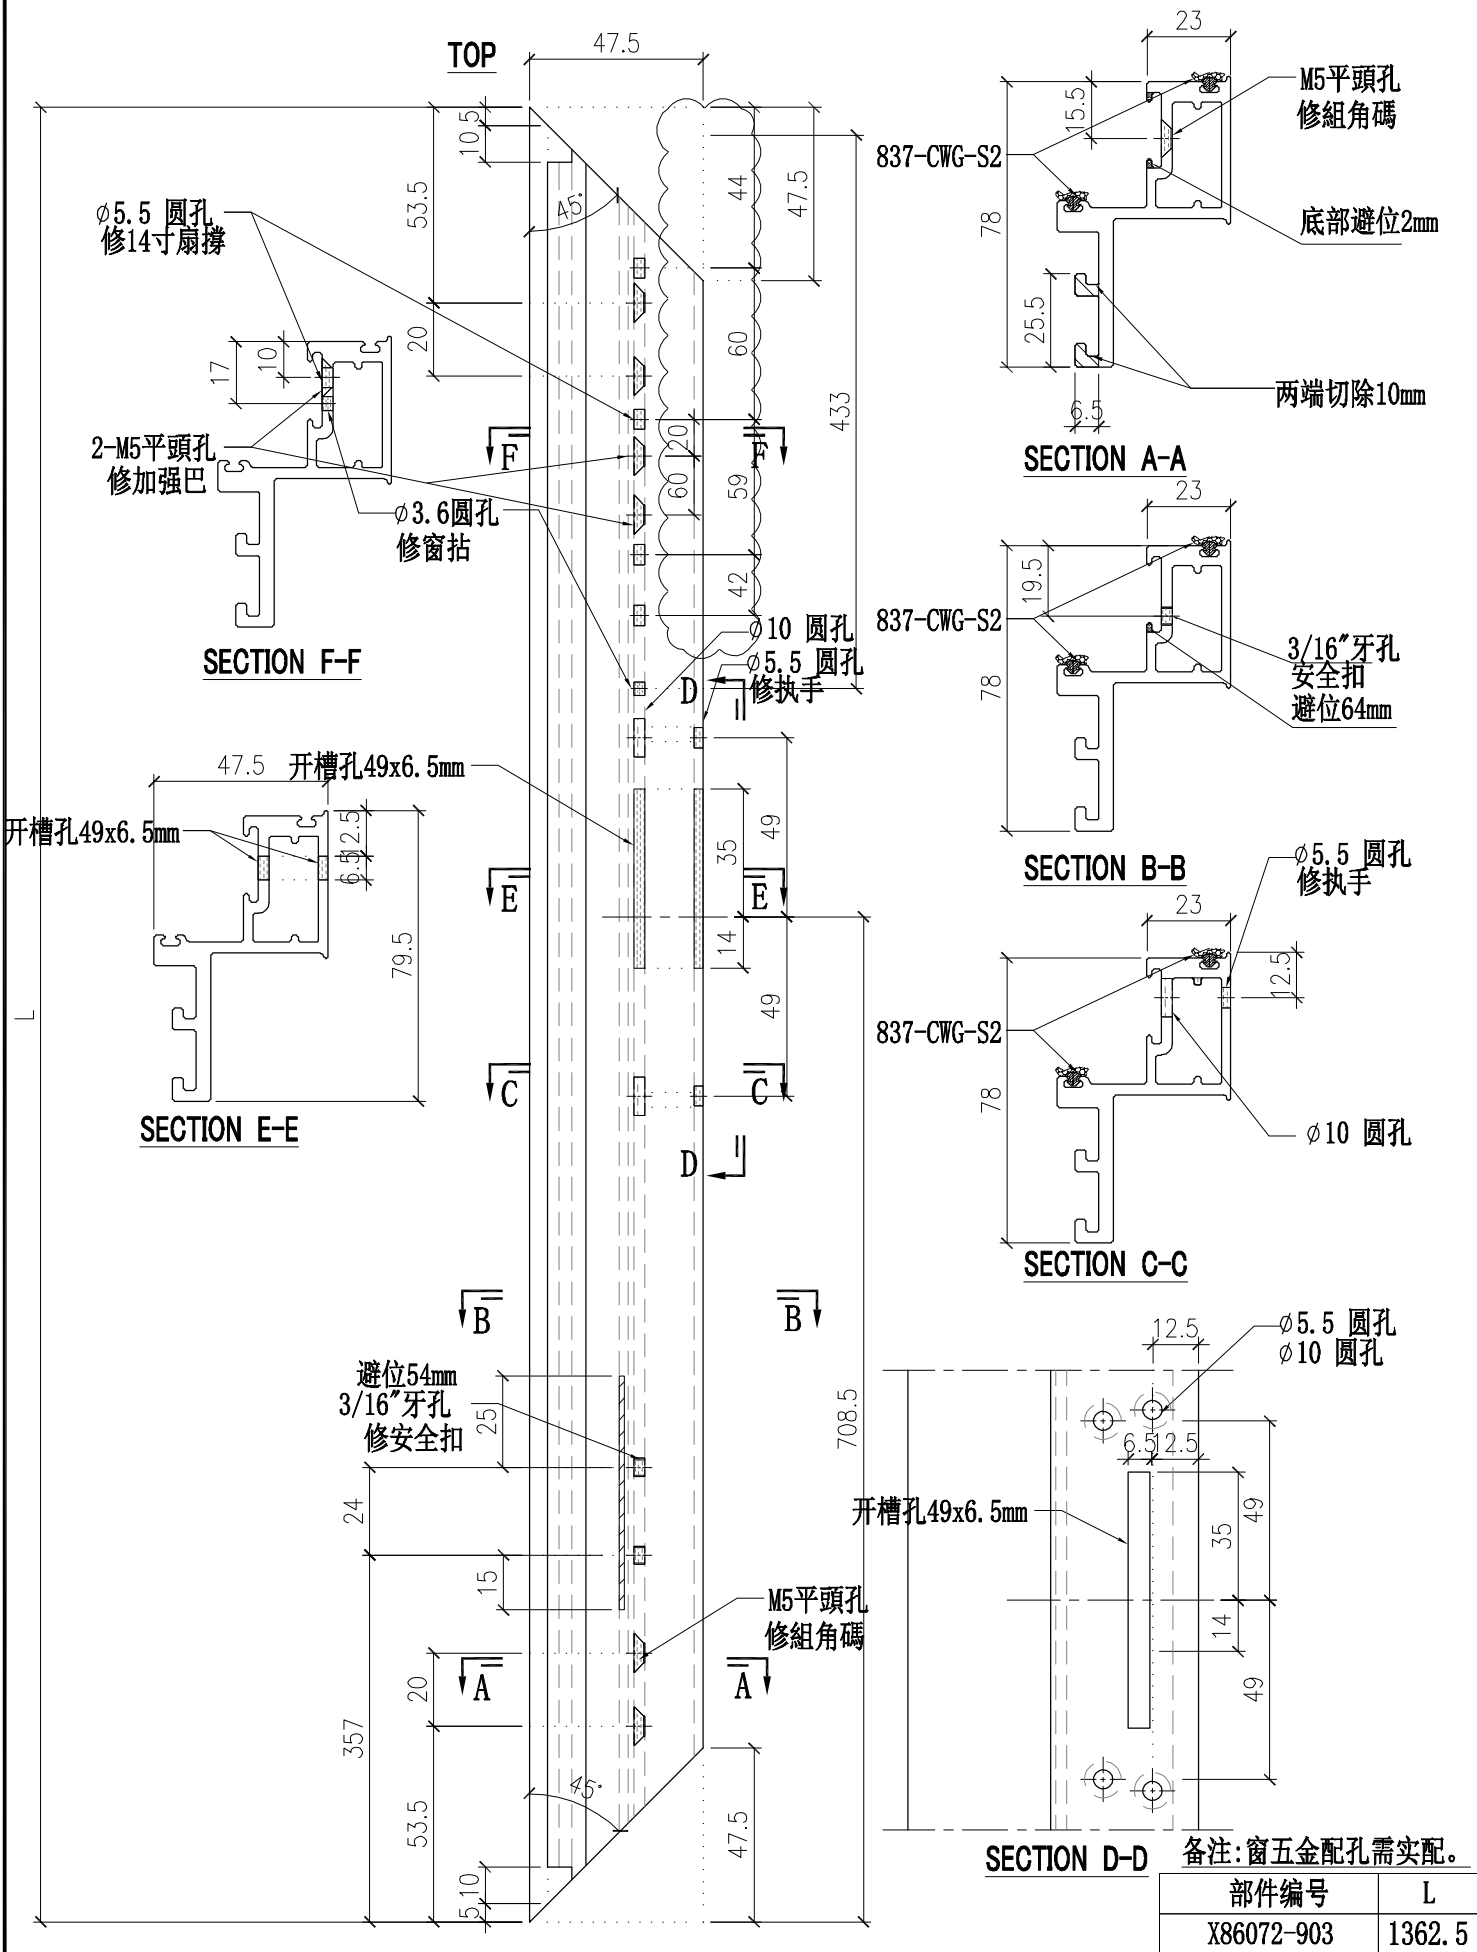

部件编号	L
X86072-903	1362.5

 美特铝质有限公司 MIDI Aluminium Fabricator Ltd.		工程號 J857 地盘 啟德G552	類別 制圖 李传鹏 復核 練松文 批准 林仁安	物料號 M1 圖號 X86072-904 數量 - 單件重量 - (KG)
修改 A 日期 02.06	採用工廠 ✓ 地盘 材料颜色 AL2:ECK3X10063S-XF1	图纸名称 铝料加工图 材料 X86072		

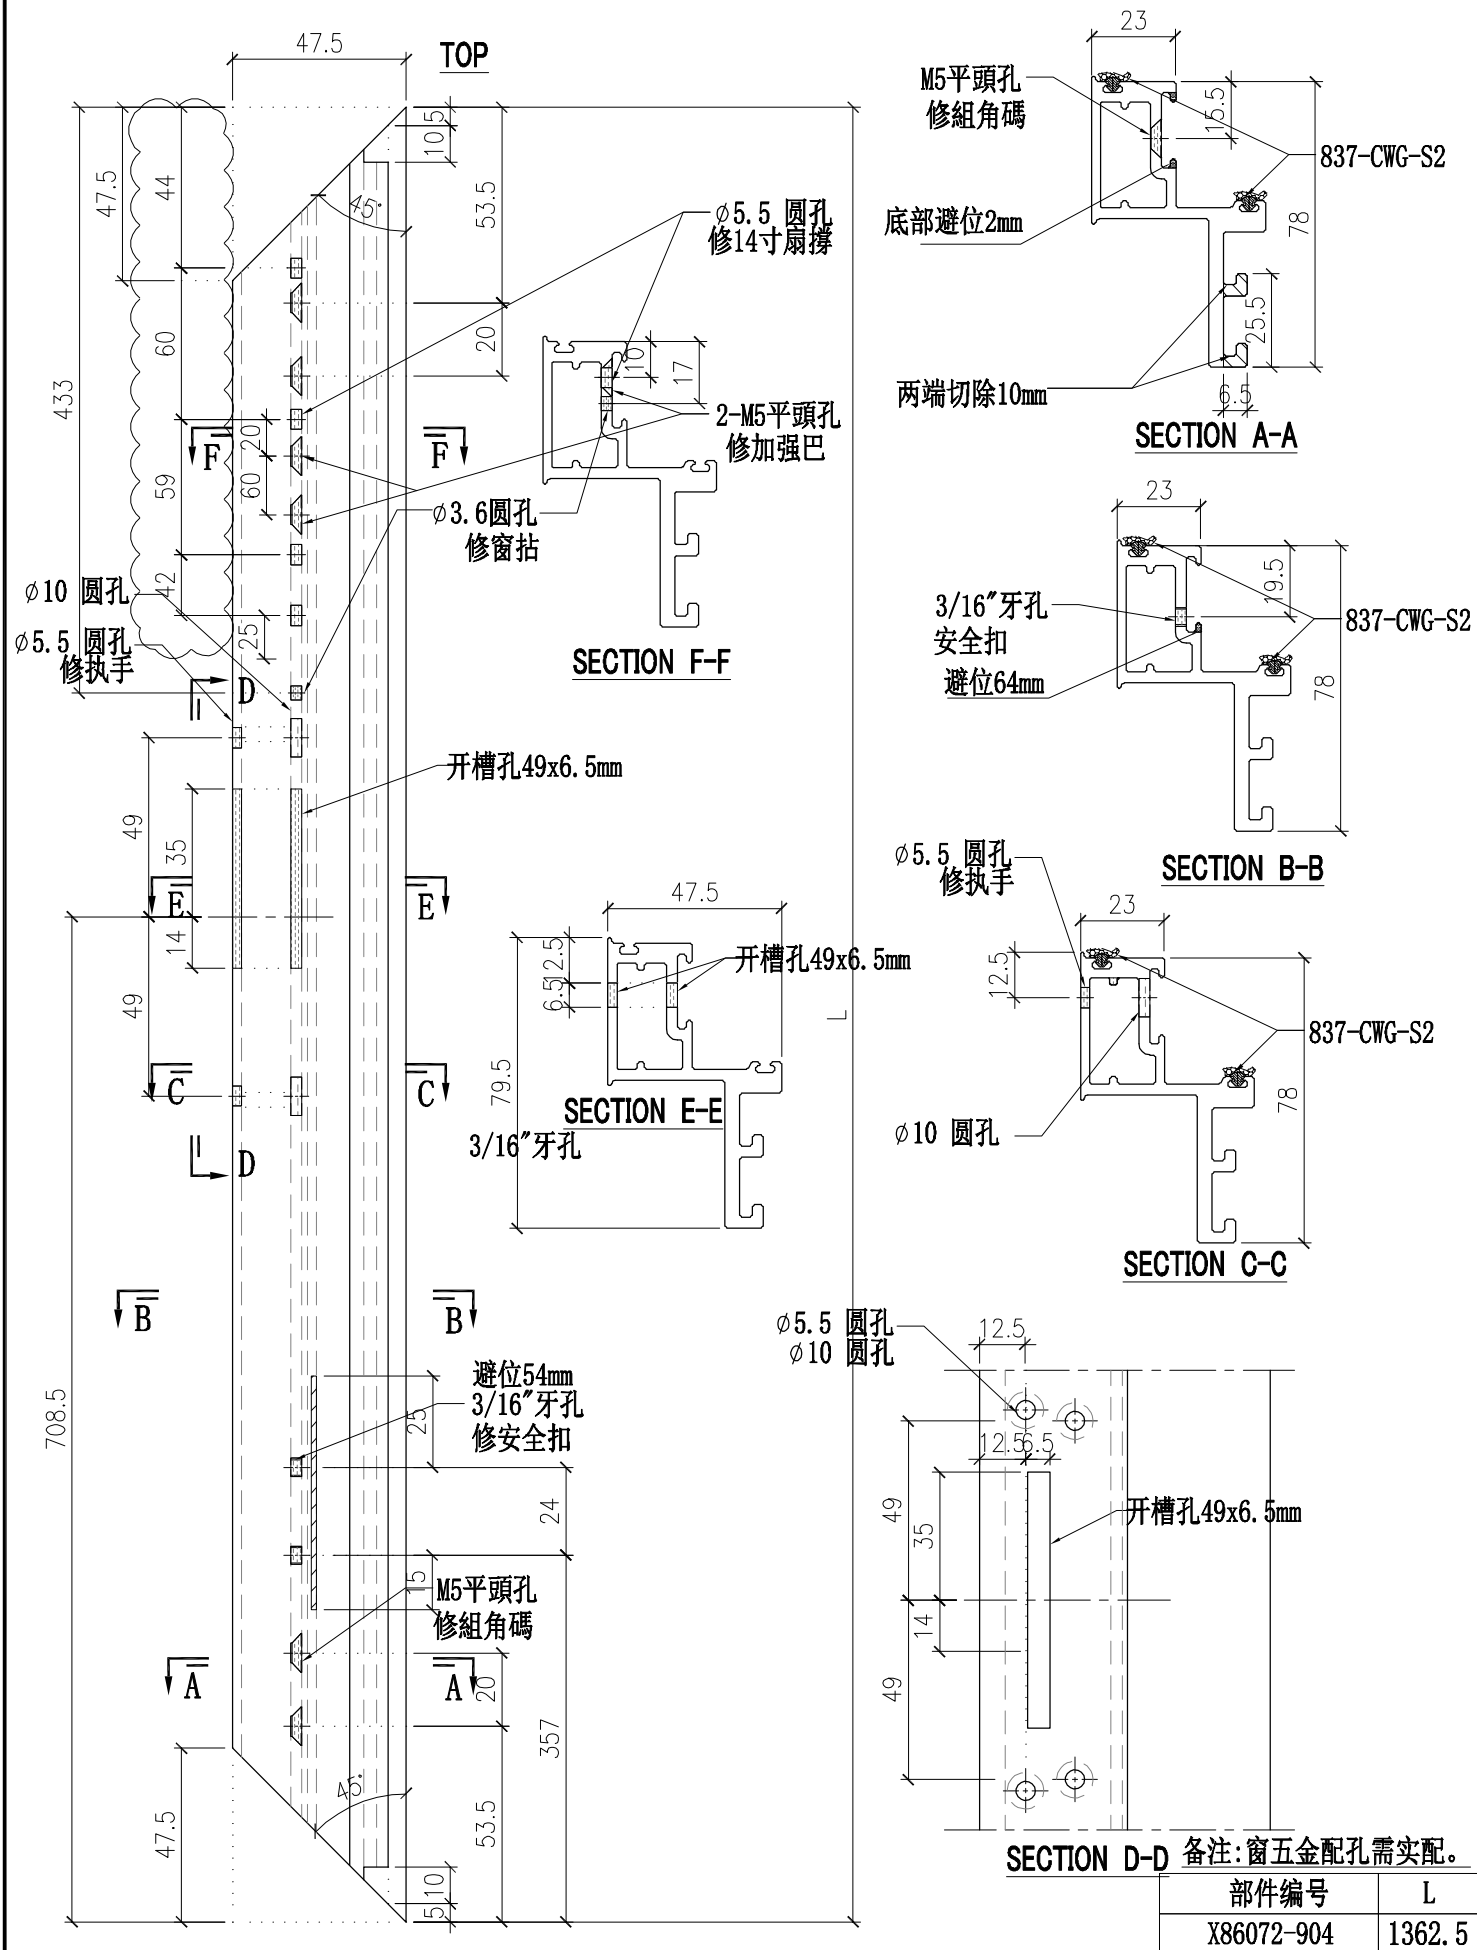

SECTION D-D 备注:窗五金配孔需实配。

部件编号	L
X86072-904	1362.5