

工程指示 / 要求簡箋 ENGINEER INSTRUCTIONS(E.I.)

工程指示編號:	EI- 6386 / 23	修改版本:	-
	HK- 1427 / 23		
工程編號:	J 857	工程名稱:	NKIL6552
收件人:	生統	發件人:	N
工程項目:	後裝窗 - 地盤用鋁料(護欄鋁槽)	日期:	27/06/2023

<input type="checkbox"/> 原合約工程包	<input type="checkbox"/> 原合約工程加 / 減脹 QT-	<input type="checkbox"/> 新工程報價 QT-
---------------------------------	--	------------------------------------

信件批核號碼/圖紙參考編號:	批核模具圖紙編號:
客戶指示附件:	管理內部批簽署:

<input type="checkbox"/> 初步鋁料 B.M.	<input type="checkbox"/> 加工拆圖, 然後生產	<input type="checkbox"/> 尺寸表
<input type="checkbox"/> 正式鋁料 B.M.	<input type="checkbox"/> 技術上資料/指示	<input type="checkbox"/> 報價
<input type="checkbox"/> 配件 B.M.	<input type="checkbox"/> 樣辦或貨品說明書	<input type="checkbox"/> 分判合約
<input type="checkbox"/> 其他:		

內容:
請按附件資料生產加工, 送地盤。

完成上列要求日期: 04/07/2023

國內

<input type="checkbox"/> 生產技術總監	<input type="checkbox"/> 連附件	<input type="checkbox"/> 技術部	<input type="checkbox"/> 連附件	<input type="checkbox"/> 生產部	<input type="checkbox"/> 連附件
<input type="checkbox"/> 採購部	<input type="checkbox"/> 連附件	<input checked="" type="checkbox"/> 生產統籌部	<input checked="" type="checkbox"/> 連附件	<input type="checkbox"/> 報關組	<input type="checkbox"/> 連附件
<input type="checkbox"/> 質檢部	<input type="checkbox"/> 連附件	<input type="checkbox"/> 會計部	<input type="checkbox"/> 連附件	<input type="checkbox"/> 機械設計部	<input type="checkbox"/> 連附件
<input type="checkbox"/> 香港辦	<input type="checkbox"/> 連附件	<input type="checkbox"/> 其他:			

香港




<input type="checkbox"/> 行政部	<input type="checkbox"/> 連附件	<input type="checkbox"/> 會計部	<input type="checkbox"/> 連附件	<input type="checkbox"/> 統籌部	<input type="checkbox"/> 連附件	<input type="checkbox"/> 工程部	<input type="checkbox"/> 連附件
<input type="checkbox"/> 採購部	<input type="checkbox"/> 連附件	<input type="checkbox"/> QS部	<input type="checkbox"/> 連附件	<input checked="" type="checkbox"/> 地盤管理	<input checked="" type="checkbox"/> 連附件	<input type="checkbox"/> 維修部	<input type="checkbox"/> 連附件

*發件人簽署:		*組別成員批核簽署:	
傳遞編號:	HK-1427 / 23	項目經理簽署:	

 美特鋁質有限公司 MIDI Aluminium Fabricator Ltd.				類別		物料號	
修改	A	B		制圖	HHQ	2021.12.17	圖號 J857-LH2L -AW12
日期	12.27	2.11		復核	WLQ	2021.12.17	數量 104
				批准			位置

原EI/4162/21

位置: 1座
數量: 3

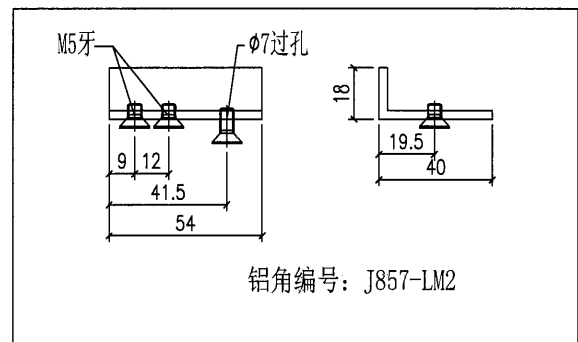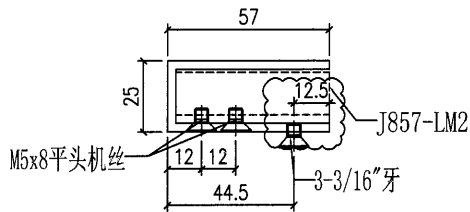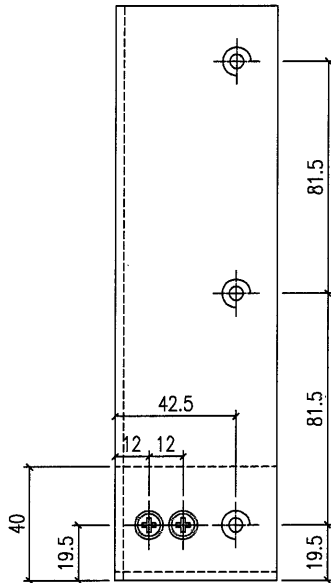




工程號	J-857	地盤	啟德6552	附 件
名稱	铝槽加工图		探用	
材料	X86176 (25x57x3铝槽)		地盤	
顏色	深灰色		工廠	

 美特鋁質有限公司 MIDI Aluminium Fabricator Ltd.				類別		物料號	
				制圖	HHQ	2021.12.17	圖號 J857-LH3R -AW12
修改	A	B		復核	WLQ	2021.12.17	數量 02
日期	12.27	2.11		批准			位置

原EI/4162/21

位置: 1座

數量: 3

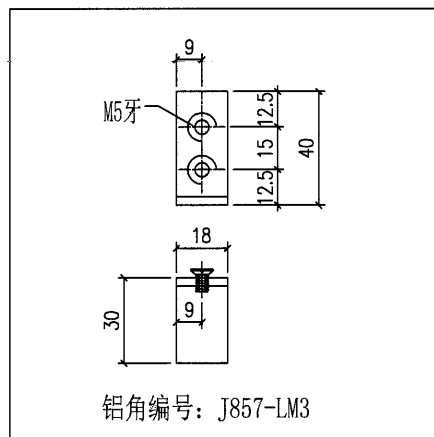
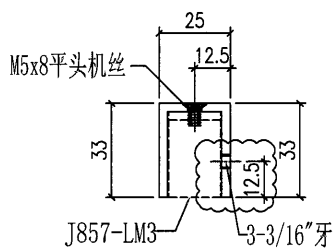
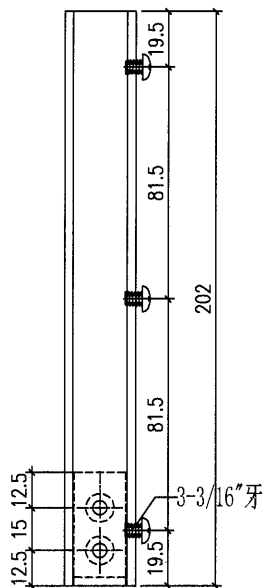


工程號	J-857	地盤	啟德6552	附 件
名稱	铝槽加工图		探用	
材料	X86175 (25x33x3铝槽)		地盤	
顏色	深灰色		工廠	

 美特鋁質 有限公司 MIDI Aluminium Fabricator Ltd.				類別		物料號	
修改	A	B		制圖	HHQ	2021.12.17	圖號 J857-LH1R -AW12
日期	12.27	2.11		復核	WLQ	2021.12.17	數量 300
				批准			位置

原EI/4162/21

位置: 1座
數量: 3

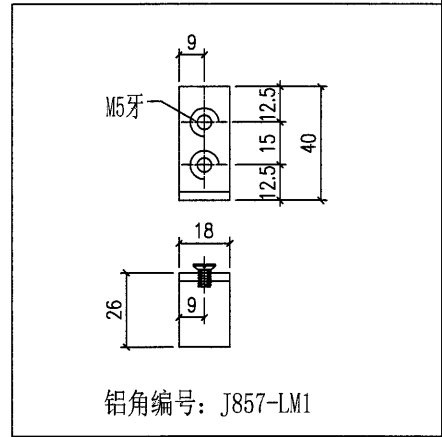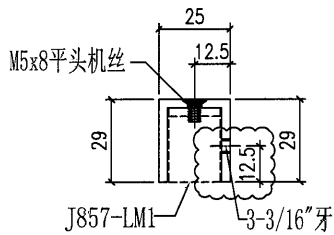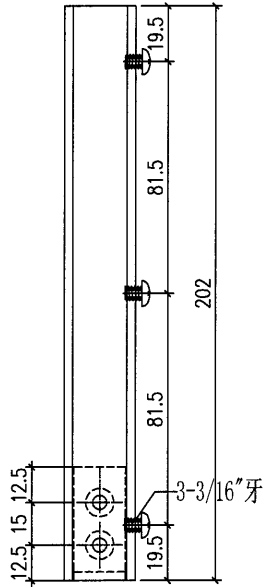




工程號	J-857	地盤	啟德6552	附 件
名稱	铝槽加工图		採用	
材料	H99669 (25x29x3铝槽)		地盤	
顏色	深灰色		工廠	

 美特鋁質 有限公司 MIDI Aluminium Fabricator Ltd.				類別		物料號	
修改	A	B		制圖	HHQ	2021.12.17	圖號 J857-LHIL -AW12
日期	12.27	2.11		復核	WLQ	2021.12.17	數量 188
				批准			位置

原EI/4162/21

位置: 1座

數量: 3

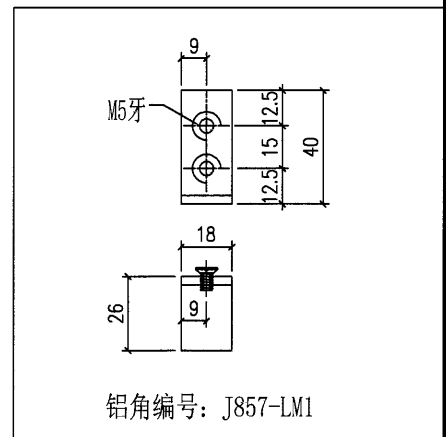
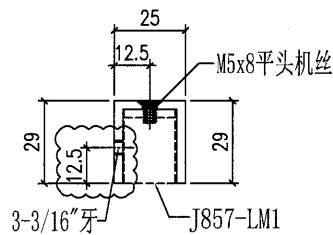
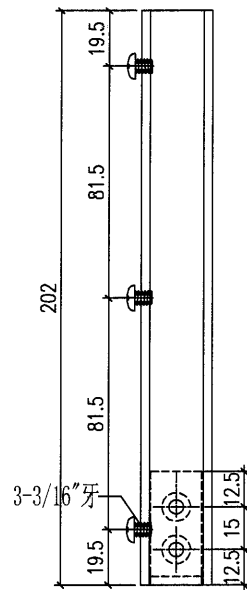


工程號	J-857	地盤	啟德6552	附 件
名稱	铝槽加工图		採用	
材料	H99669 (25x29x3铝槽)		地盤	
顏色	深灰色		工廠	

 美特鋁質 有限公司 MIDI Aluminium Fabricator Ltd.				類別		物料號	
修改	A	B		制圖	HHQ	2021.12.17	圖號 J857-LH1R -AW13
日期	12.27	2.11		復核	WLQ	2021.12.17	數量 289
				批准			位置

原EI/4162/21

位置: 1座
數量: 27

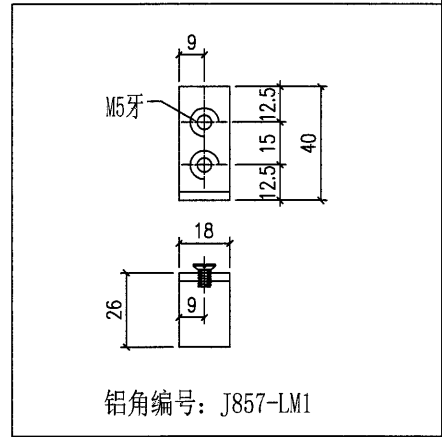
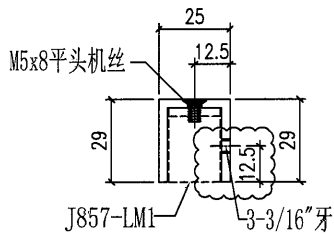
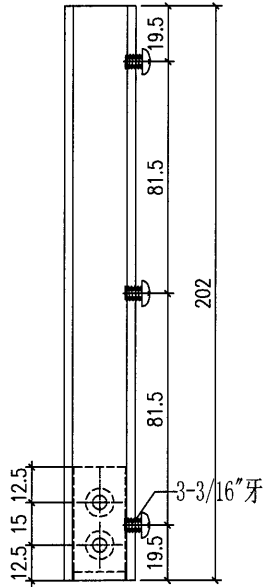


工程號	J-857	地盤	啟德6552	附 件
名稱	铝槽加工图		採用	
材料	H99669 (25x29x3铝槽)		地盤	
顏色	深灰色		工廠	

 美特鋁質 有限公司 MIDI Aluminium Fabricator Ltd.				類別		物料號	
修改	A	B		制圖	HHQ	2021.12.17	圖號 J857-LH2L -AW13
日期	12.27	2.11		復核	WLQ	2021.12.17	數量 104
				批准			位置

原EI/4162/21

位置: 1座
數量: 27

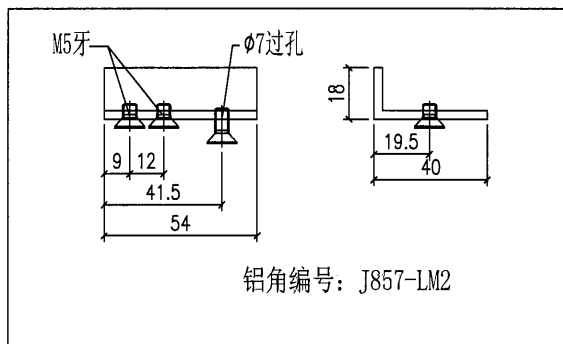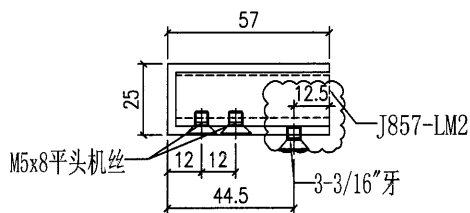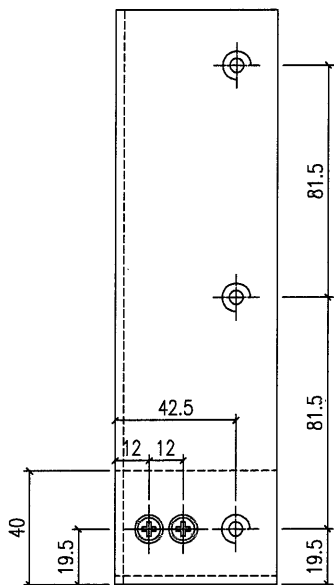




工程號	J-857	地盤	啟德6552	附 件
名稱	铝槽加工圖		探用	
材料	X86176 (25x57x3铝槽)		地盤	
顏色	深灰色		工廠	

 美特鋁質 有限公司 MIDI Aluminium Fabricator Ltd.				類別		物料號	
修改	A	B		制圖	HHQ	2021.12.17	圖號 J857-LHIL -AW15
日期	12.27	2.11		復核	WLQ	2021.12.17	數量 188
				批准			位置

原EI/4162/21

位置: 2座

數量: 5

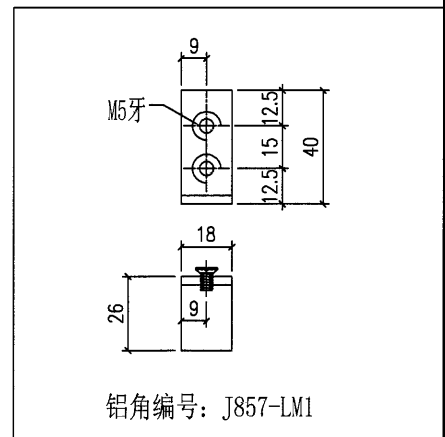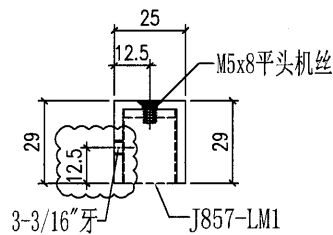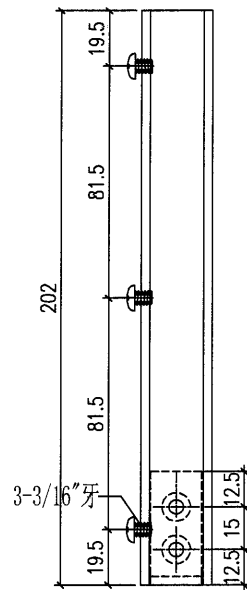




工程號	J-857	地盤	啟德6552	附 件
名稱	铝槽加工图		採用	
材料	H99669 (25x29x3铝槽)		地盤	
顏色	深灰色		工廠	

 美特鋁質 有限公司 MIDI Aluminium Fabricator Ltd.				類別		物料號	
				制圖	HHQ	2021.12.17	圖號 J857-LH3R -AW15
修改	A	B		復核	WLQ	2021.12.17	數量 82
日期	12.27	2.11		批准			位置

原EI/4162/21

位置: 2座

數量: 5

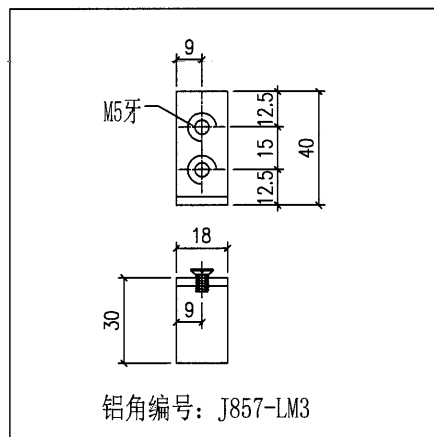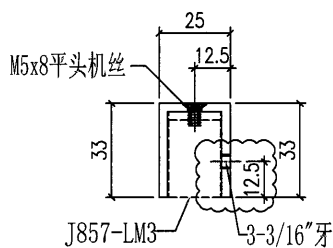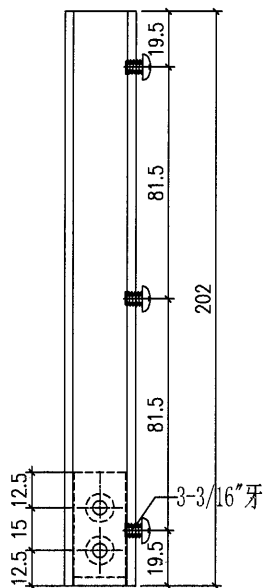




工程號	J-857	地盤	啟德6552	附 件
名稱	铝槽加工圖		探用	
材料	X86175 (25x33x3铝槽)		地盤	
顏色	深灰色		工廠	

 美特鋁質 有限公司 MIDI Aluminium Fabricator Ltd.				類別		物料號	
				制圖	HHQ	2021.12.17	圖號 J857-LHIL -AW17
修改	A	B		復核	WLQ	2021.12.17	數量 188
日期	12.27	2.11		批准			位置

原EI/4162/21

位置: 3座

數量: 4

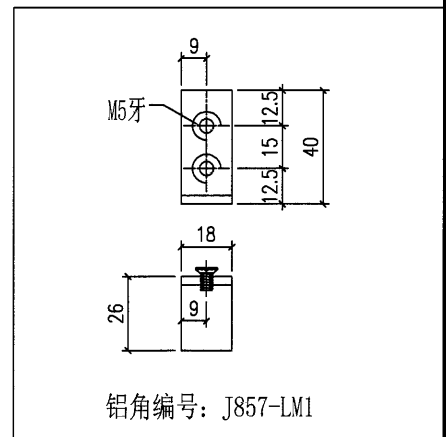
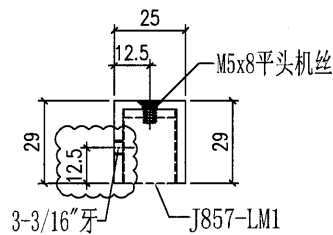
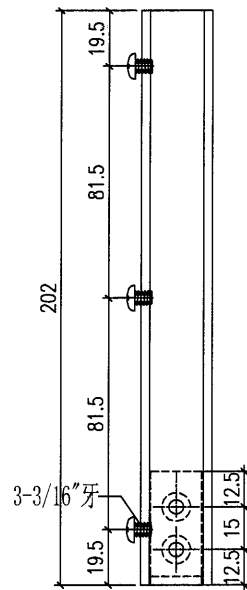


工程號	J-857	地盤	啟德6552	附 件
名稱	铝槽加工图		採用	
材料	H99669 (25x29x3铝槽)		地盤	
顏色	深灰色		工廠	

 美特鋁質有限公司 MIDI Aluminium Fabricator Ltd.				類別		物料號	
修改	A	B		制圖	HHQ	2021.12.17	圖號 J857-LH3R -AW17
日期	12.27	2.11		復核	WLQ	2021.12.17	數量 02
				批准			位置

原EI/4162/21

位置: 3座
數量: 4

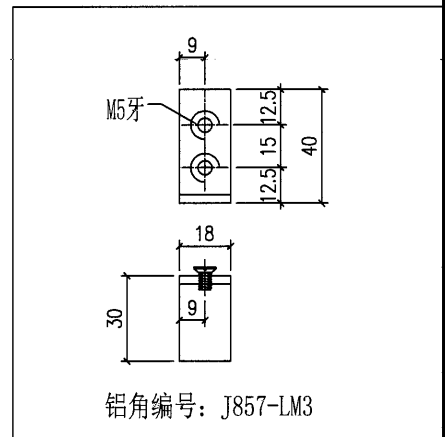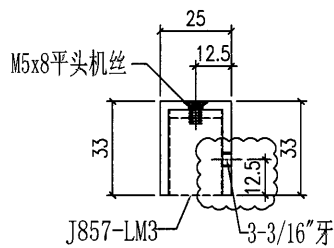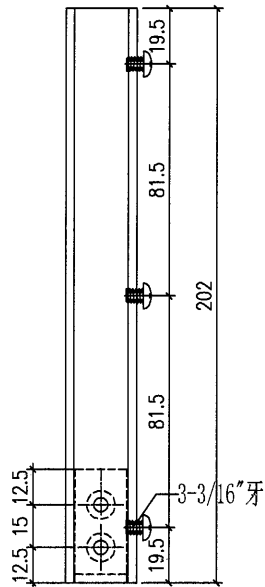




工程號	J-857	地盤	啟德6552	附 件
名稱	铝槽加工图		探用	
材料	X86175 (25x33x3铝槽)		地盤	
顏色	深灰色		工廠	

 美特鋁質 有限公司 MIDI Aluminium Fabricator Ltd.				類別		物料號	
修改	A	B		制圖	HHQ	2021.12.17	圖號 J857-LHIL -AW18R
日期	12.27	2.11		復核	WLQ	2021.12.17	數量 188
				批准			位置

原EI/4162/21

位置: 5座

數量: 3

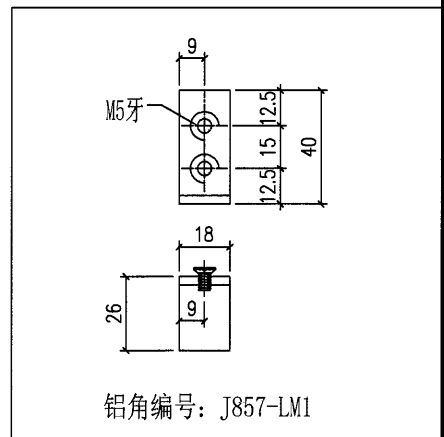
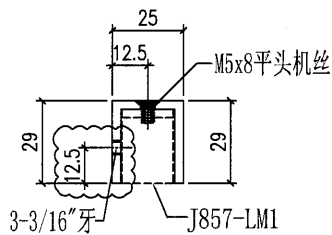
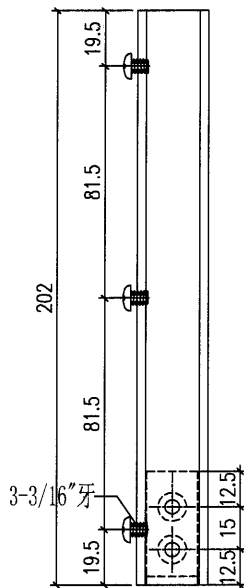


工程號	J-857	地盤	啟德6552	附 件
名稱	铝槽加工图		採用	
材料	H99669 (25x29x3铝槽)		地盤	
顏色	深灰色		工廠	

 美特鋁質 有限公司 MIDI Aluminium Fabricator Ltd.				類別		物料號	
修改	A	B		制圖	HHQ	2021.12.17	圖號 J857-LH2R -AW18R
日期	12.27	2.11		復核	WLQ	2021.12.17	數量 52
				批准			位置

原EI/4162/21

位置: 5座
數量: 3

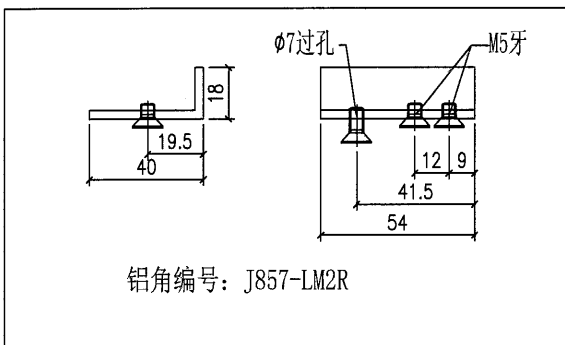
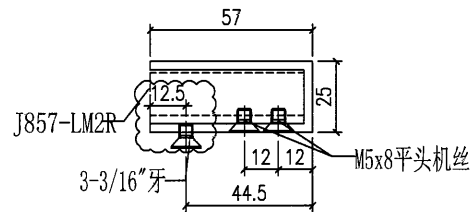
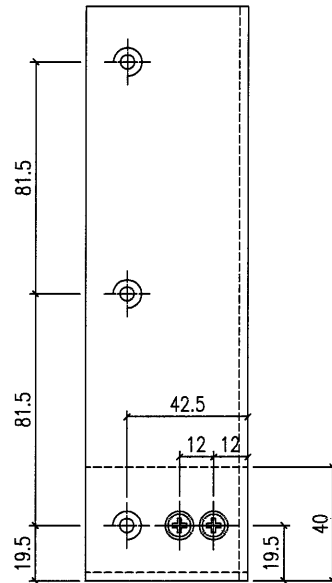


工程號	J-857	地盤	啟德6552	附 件
名稱	铝槽加工图		採用	
材料	X86176 (25x57x3铝槽)		地盤	
顏色	深灰色		工廠	

 美特鋁質 有限公司 MIDI Aluminium Fabricator Ltd.				類別		物料號	
修改	A	B		制圖	HHQ	2021.12.17	圖號 J857-LH1R -AW18
日期	12.27	2.11		復核	WLQ	2021.12.17	數量 289
				批准			位置

原EI/4162/21

位置: 5座
數量: 3

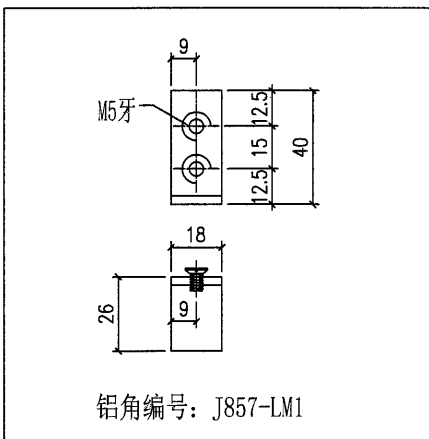
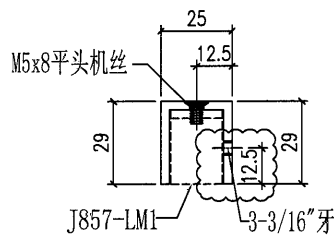
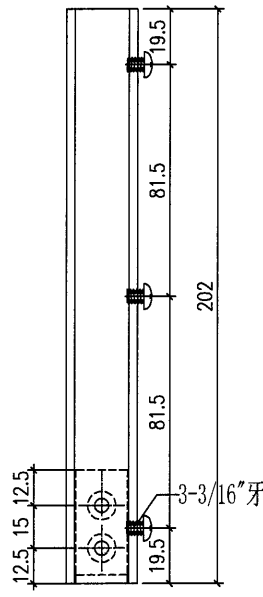


工程號	J-857	地盤	啟德6552	附 件
名稱	铝槽加工图		採用	
材料	H99669 (25x29x3铝槽)		地盤	
顏色	深灰色		工廠	

 美特鋁質有限公司 MIDI Aluminium Fabricator Ltd.				類別		物料號	
修改	A	B		制圖	HHQ	2021.12.17	圖號 J857-LH2L -AW18
日期	12.27	2.11		復核	WLQ	2021.12.17	數量 104
				批准			位置

原EI/4162/21

位置: 5座
數量: 3

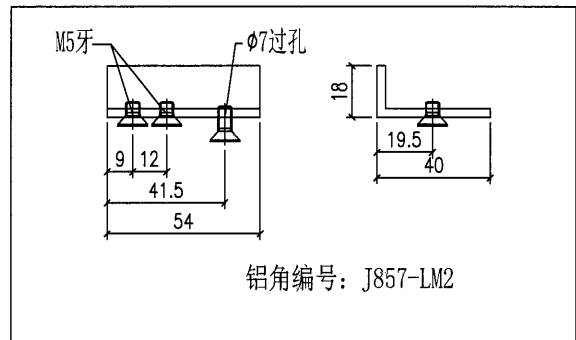
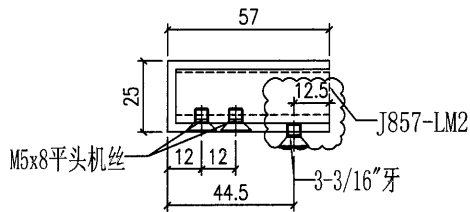
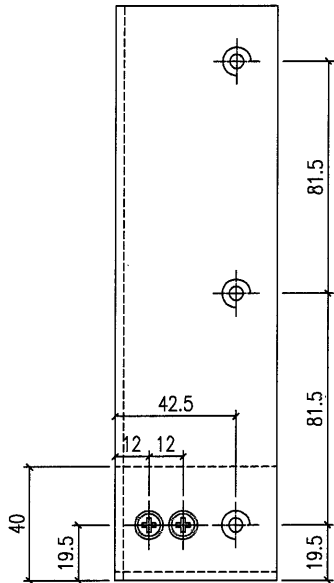


工程號	J-857	地盤	啟德6552	附 件
名稱	铝槽加工图		探用	
材料	X86176 (25x57x3铝槽)		地盤	
顏色	深灰色		工廠	

 美特鋁質 有限公司 MIDI Aluminium Fabricator Ltd.				類別		物料號	
修改	A	B		制圖	HHQ	2021.12.17	圖號 J857-LH1R -AW17R
日期	12.27	2.11		復核	WLQ	2021.12.17	數量 389
				批准			位置

原EI/4162/21

位置: 6座
數量: 4

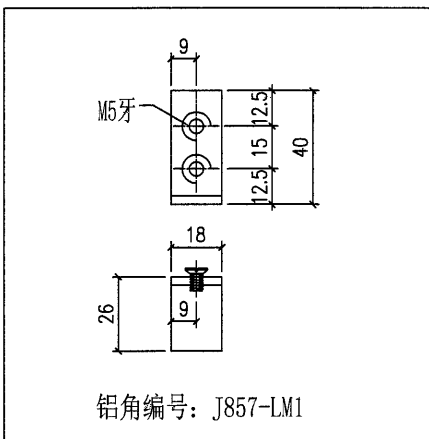
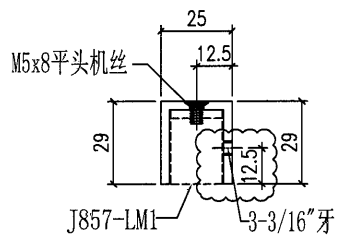
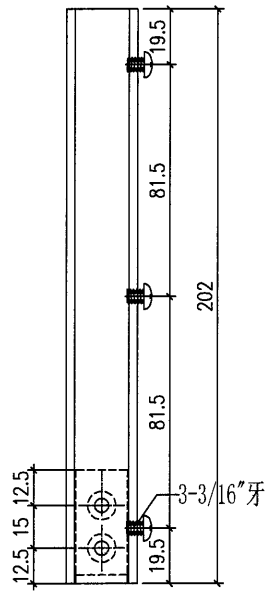


工程號	J-857	地盤	啟德6552	附 件
名稱	铝槽加工图		採用	
材料	H99669 (25x29x3铝槽)		地盤	
顏色	深灰色		工廠	

 美特鋁質 有限公司 MIDI Aluminium Fabricator Ltd.				類別		物料號	
修改	A	B		制圖	HHQ	2021.12.17	圖號 J857-LH3L -AW17R
日期	12.27	2.11		復核	WLQ	2021.12.17	數量 51
				批准			位置

原EI/4162/21

位置: 6座
數量: 4

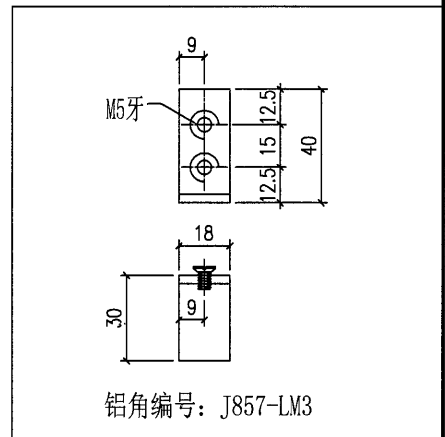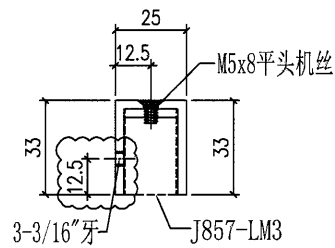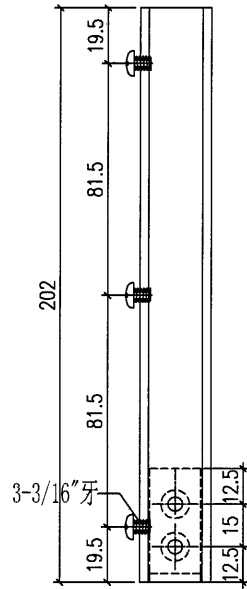




工程號	J-857	地盤	啟德6552	附 件
名稱	鋁槽加工圖		採用	
材料	X86175 (25x33x3 鋁槽)		地盤	
顏色	深灰色		工廠	

 美特鋁質 有限公司 MIDI Aluminium Fabricator Ltd.				類別		物料號	
修改	A	B		制圖	HHQ	2021.12.17	圖號 J857-LHIL -AW14R
日期	12.27	2.11		復核	WLQ	2021.12.17	數量 188
				批准			位置

原EI/4162/21

位置: 7座

數量: 2

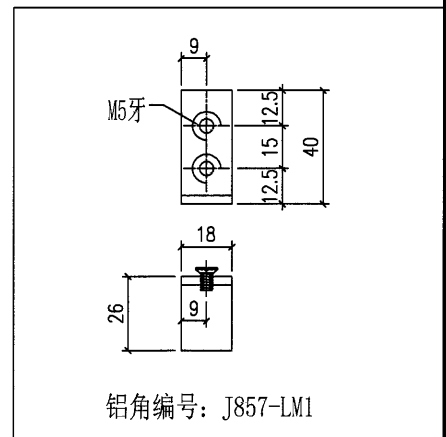
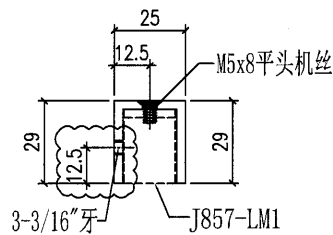
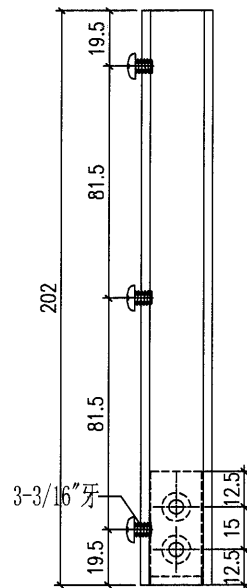


工程號	J-857	地盤	啟德6552	附 件
名稱	铝槽加工图		採用	
材料	H99669 (25x29x3铝槽)		地盤	
顏色	深灰色		工廠	

 美特鋁質 有限公司 MIDI Aluminium Fabricator Ltd.				類別		物料號	
修改	A	B		制圖	HHQ	2021.12.17	圖號 J857-LH2R -AW14R
日期	12.27	2.11		復核	WLQ	2021.12.17	數量 52
				批准			位置

原EI/4162/21

位置: 7座
數量: 2

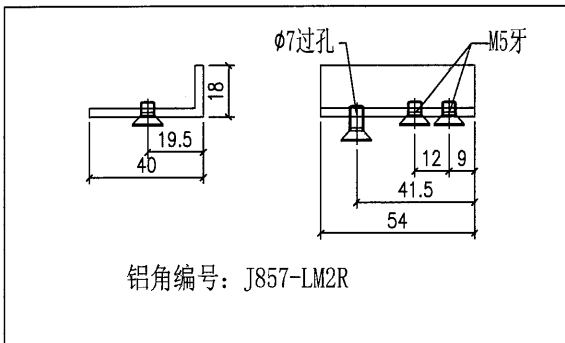
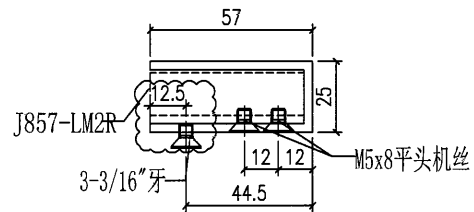
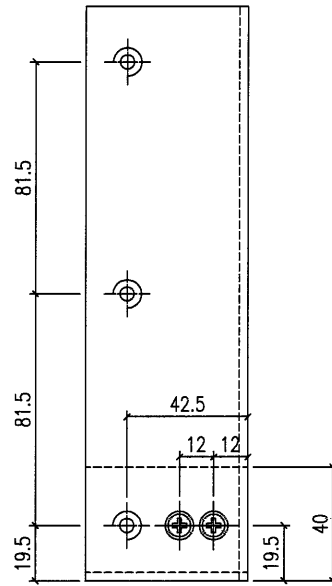


工程號	J-857	地盤	啟德6552	附 件
名稱	铝槽加工图		探用	
材料	X86176 (25x57x3铝槽)		地盤	
顏色	深灰色		工廠	

 美特鋁質 有限公司 MIDI Aluminium Fabricator Ltd.				類別		物料號	
修改	A	B		制圖	HHQ	2021.12.17	圖號 J857-LH1R -AW15R
日期	12.27	2.11		復核	WLQ	2021.12.17	數量 200
				批准			位置

原EI/4162/21

位置: 7座
數量: 2

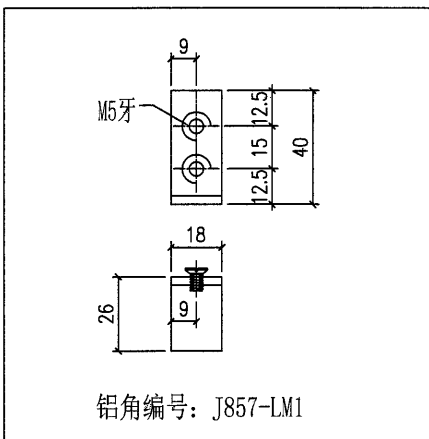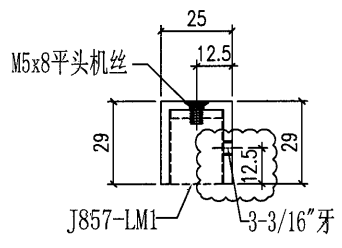
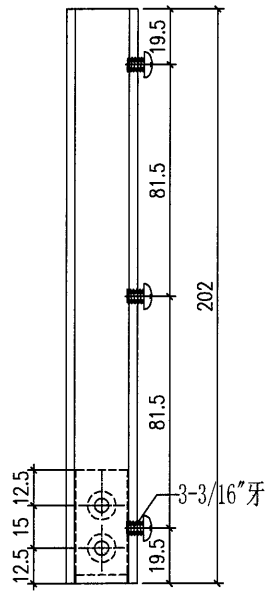


工程號	J-857	地盤	啟德6552	附 件
名稱	铝槽加工图		採用	
材料	H99669 (25x29x3铝槽)		地盤	
顏色	深灰色		工廠	


 美特鋁質 有限公司 MIDI Aluminium Fabricator Ltd.				類別		物料號	
修改	A	B		制圖	HHQ	2021.12.17	圖號 J857-LH3L -AW15R
日期	12.27	2.11		復核	WLQ	2021.12.17	數量 51
				批准			位置

原EI/4162/21


位置: 7座
數量: 2

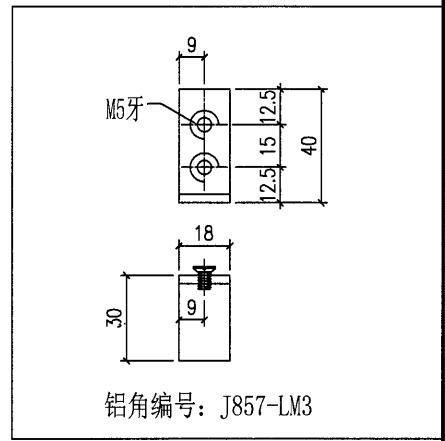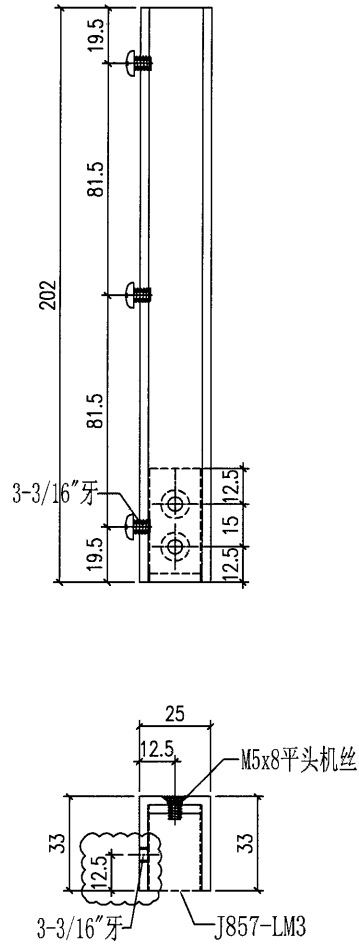


工程號	J-857	地盤	啟德6552	附 件
名稱	鋁槽加工圖		採用	
材料	X86175 (25x33x3鋁槽)		地盤	
顏色	深灰色		工廠	

 美特鋁質有限公司 MIDI Aluminium Fabricator Ltd.				類別		物料號	
修改	A	B		制圖	HHQ	2021.12.17	圖號 J857-LM1
日期	12.27	2.11		復核	WLQ	2021.12.17	數量
				批准			位置


原EI/4162/21

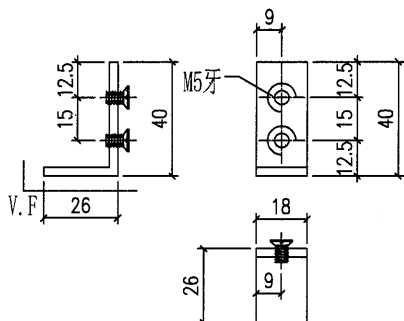


铝角编号: J857-LM1
数量: ~~42~~ 56

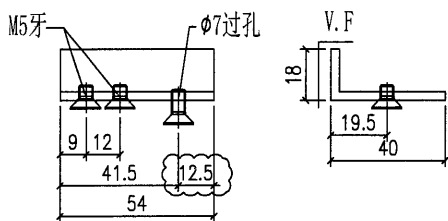

铝角编号: J857-LM2
数量: ~~124~~ 33

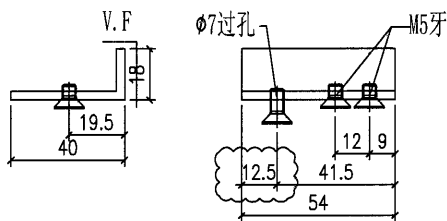

铝角编号: J857-LM2R
数量: ~~52~~ 5

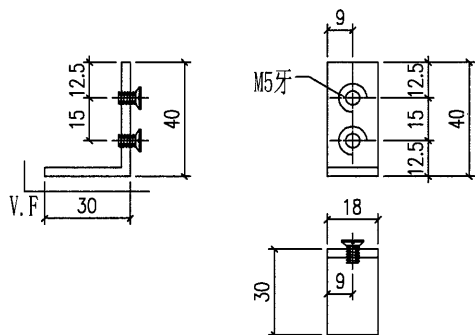

铝角编号: J857-LM3
数量: ~~128~~ 18

工程號	J-857	地盤	啟德6552	附 件
名稱	攔河底托鋁角加工圖		探用	
材料	L044 (40x40x3鋁角)		地盤	
顏色	深灰色		工廠	