

工程指示 / 要求簡箋 ENGINEER INSTRUCTIONS(E.I.)

工程指示編號:	EI- 6541	修改版本:	A
	HK- 17.5 / 23		
工程編號:	J 857	工程名稱:	nkil6552
收件人:	生統	發件人:	n
工程項目:	後裝百葉 - 廠用鋁料加工圖(補)	日期:	31/07/2023

<input type="checkbox"/> 原合約工程包	<input type="checkbox"/> 原合約工程加 / 減脹 QT-	<input type="checkbox"/> 新工程報價 QT-
---------------------------------	--	------------------------------------

信件批核號碼/圖紙參考編號:	批核模具圖紙編號:
客戶指示附件:	管理內部批簽署:

<input type="checkbox"/> 初步鋁料 B.M.	<input type="checkbox"/> 加工拆圖, 然後生產	<input type="checkbox"/> 尺寸表
<input type="checkbox"/> 正式鋁料 B.M.	<input type="checkbox"/> 技術上資料/指示	<input type="checkbox"/> 報價
<input type="checkbox"/> 配件 B.M.	<input type="checkbox"/> 樣辦或貨品說明書	<input type="checkbox"/> 分判合約
<input type="checkbox"/> 其他:		

內容:  
修改加工圖。

完成上列要求日期: 31/07/2023

國內


<input type="checkbox"/> 生產技術總監	<input type="checkbox"/> 連附件	<input type="checkbox"/> 技術部	<input type="checkbox"/> 連附件	<input type="checkbox"/> 生產部	<input type="checkbox"/> 連附件
<input type="checkbox"/> 採購部	<input type="checkbox"/> 連附件	<input checked="" type="checkbox"/> 生產統籌部	<input checked="" type="checkbox"/> 連附件	<input type="checkbox"/> 報關組	<input type="checkbox"/> 連附件
<input type="checkbox"/> 質檢部	<input type="checkbox"/> 連附件	<input type="checkbox"/> 會計部	<input type="checkbox"/> 連附件	<input type="checkbox"/> 機械設計部	<input type="checkbox"/> 連附件
<input type="checkbox"/> 香港辦	<input type="checkbox"/> 連附件	<input type="checkbox"/> 其他:			

香港

<input type="checkbox"/> 行政部	<input type="checkbox"/> 連附件	<input type="checkbox"/> 會計部	<input type="checkbox"/> 連附件	<input type="checkbox"/> 統籌部	<input type="checkbox"/> 連附件	<input type="checkbox"/> 工程部	<input type="checkbox"/> 連附件
<input type="checkbox"/> 採購部	<input type="checkbox"/> 連附件	<input type="checkbox"/> QS部	<input type="checkbox"/> 連附件	<input checked="" type="checkbox"/> 地盤管理	<input checked="" type="checkbox"/> 連附件	<input type="checkbox"/> 維修部	<input type="checkbox"/> 連附件




*發件人簽署:	<i>[Signature]</i>	*組別成員批核簽署:	<i>[Signature]</i>
傳遞編號:	HK 17.5 / 23	項目經理簽署:	<i>[Signature]</i>



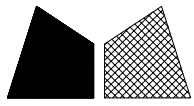


美特鋁質 有限公司  
MIDI Aluminium Fabricator


窗號	分格寬度L	分格高度H	鋁背板寬度	鋁背板高度	總幅數量	
AL/65	1920	650	891.5	540	1	
序號	料號	名稱	出筭	長度	單幅數量	加工說明
1	X86037	百葉片	避位	1798	7	
2	X86107	百葉片底	避位	1798	1	
3	X86032	生邊企	直口	620	1	加工圖號J857-HBY-VBQ87A
4	X86032	生邊企	直口	620	1	加工圖號J857-HBY-VBQ87AR
5	X86033	百葉頂橫	避位	1812	1	加工圖號J857-HBY-HD18A
6	X86033	百葉底橫	避位	1812	1	加工圖號J857-HBY-HDD18A
7	B2257	百葉玉企巴	直口	534	2	
8	X86043	百葉擋水鋁角	直口	1797	1	加工圖號J857-HBY-DJ18A
9	3mm厚鋁板	3mm鋁背板			1	加工圖號J857-HBY-BB99-A
10		雀仔網			2	與鋁背板尺寸相同
11	M021	25x25x3鋁槽	直口	540	1	加工圖號J857-HBY-LC99A
12	3mm厚鋁板	3mm鋁背板			1	加工圖號J857-HBY-BB99A-A

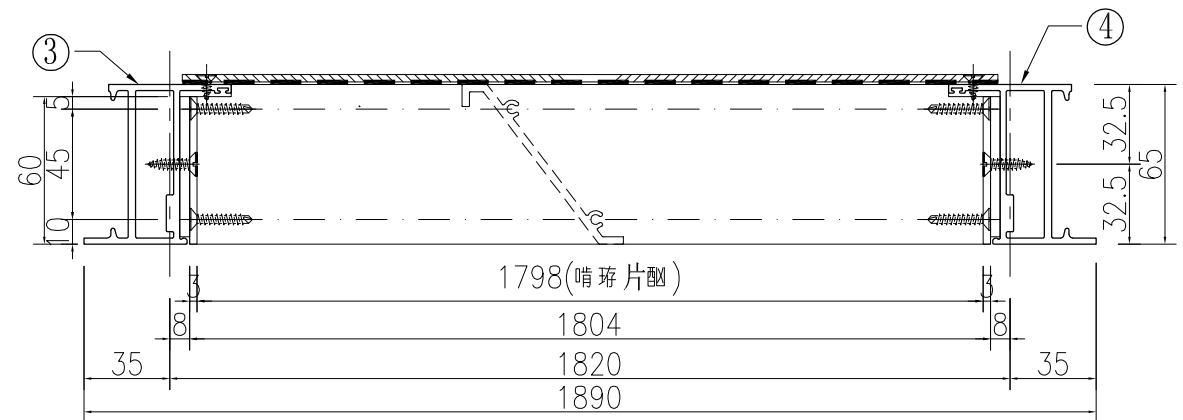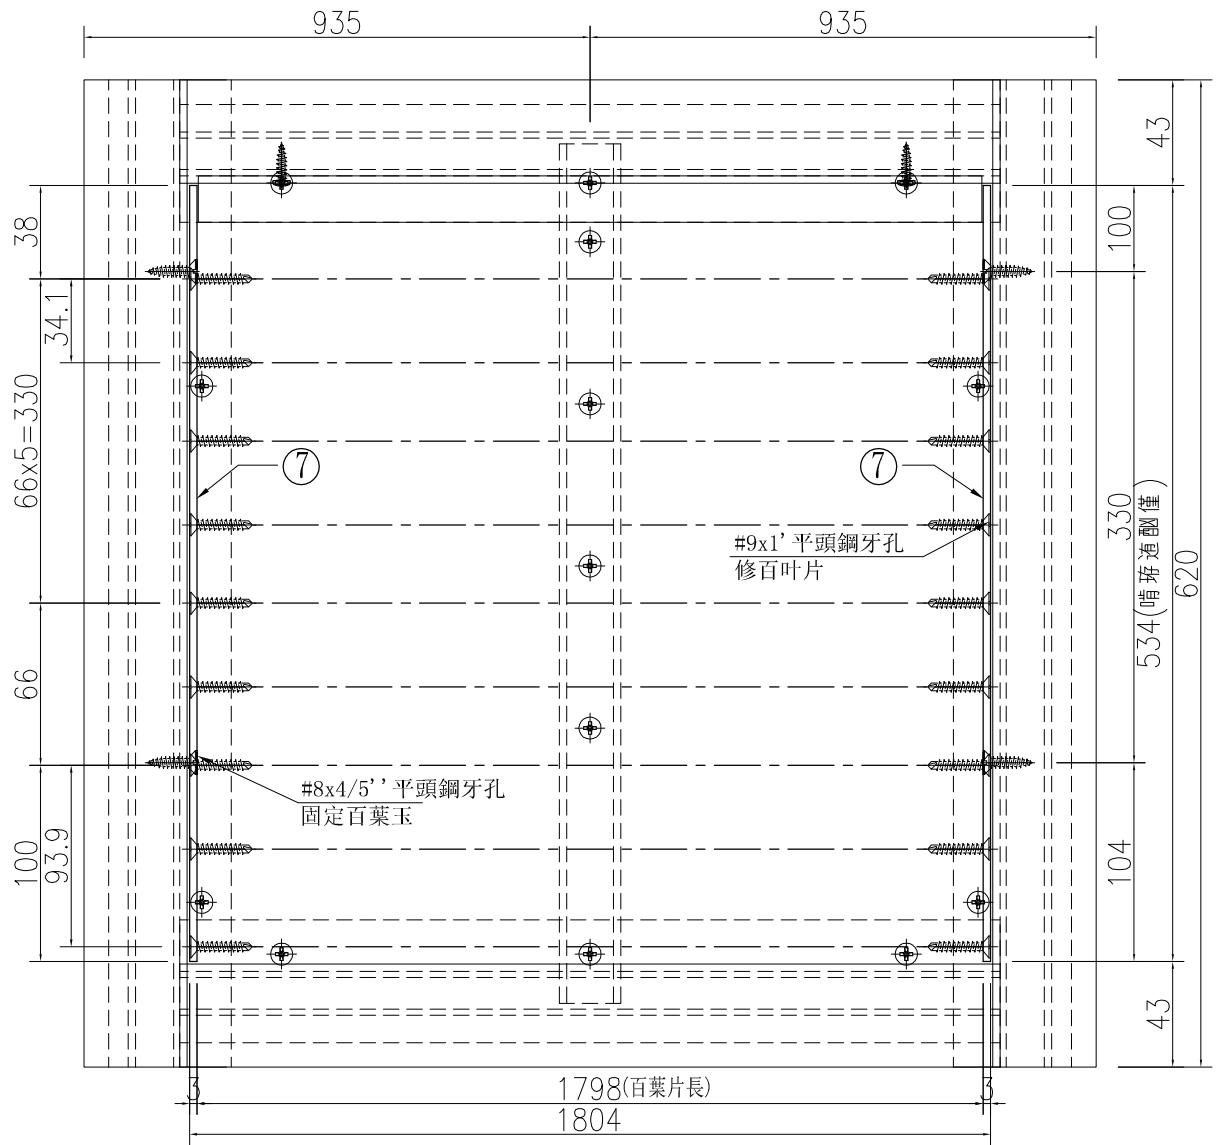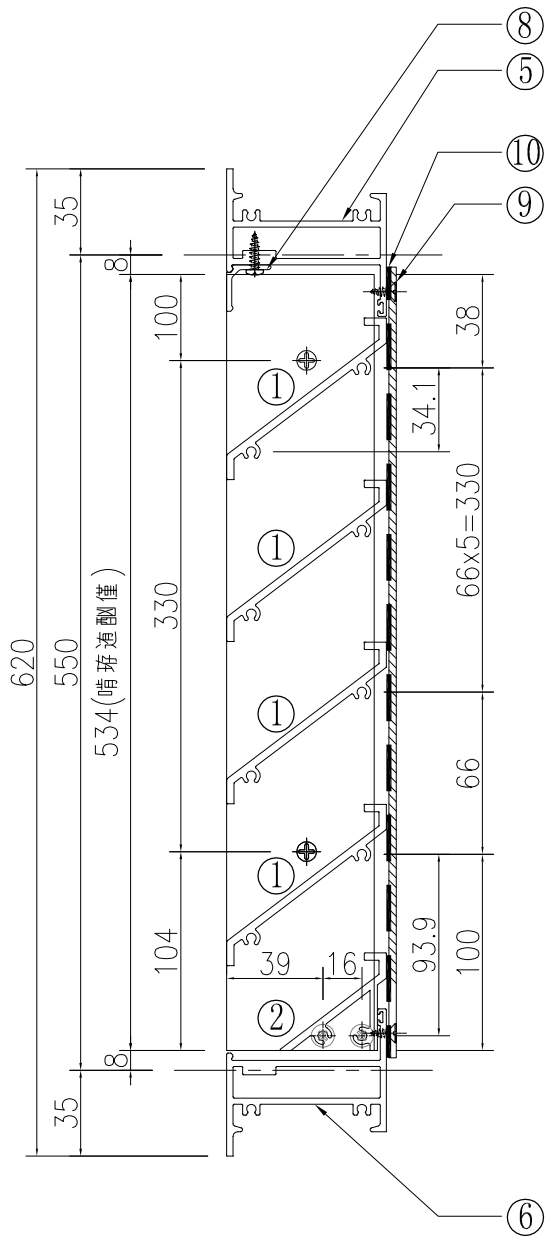

①號百葉加工圖

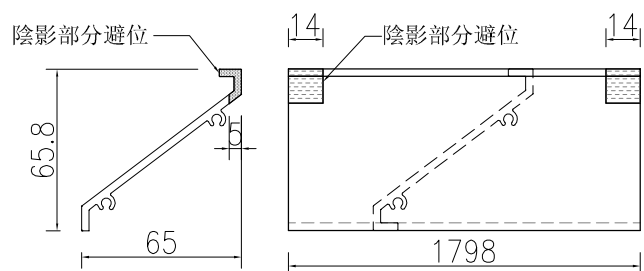

②號百葉加工圖

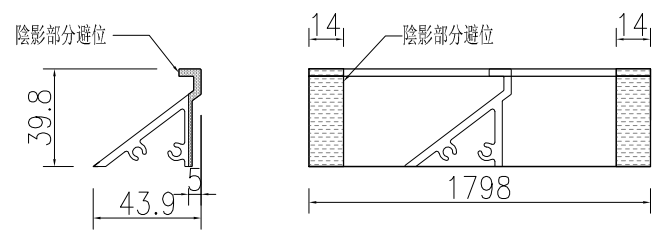

名稱	百葉組裝圖	制圖	吳禕瑜	2022.03.24	修改	A
材料	詳見加工圖	復核			日期	2022.11.18
顏色	ECK3X10063S-XF1 三塗(深灰)	批准			圖號	AL/65