



工程指示 / 要求簡箋 ENGINEER INSTRUCTIONS(E.I.)

工程指示編號:	EI- 6135 / 22	修改版本:	-
	HK- 2148 / 25		
工程編號:	J 857	工程名稱:	NKIL6552
收件人:	生統	發件人:	n
工程項目:	屋頂欄河 - 地盤用鋁板(T6-33樓防水片)	日期:	15/09/2023

<input type="checkbox"/> 原合約工程包	<input type="checkbox"/> 原合約工程加 / 減賬 QT-	<input type="checkbox"/> 新工程報價 QT-
---------------------------------	--	------------------------------------

信件批核號碼/圖紙參考編號:	批核模具圖紙編號:
客戶指示附件:	管理內部批簽署:

<input type="checkbox"/> 初步鋁料 B.M.	<input type="checkbox"/> 加工拆圖, 然後生產	<input type="checkbox"/> 尺寸表
<input type="checkbox"/> 正式鋁料 B.M.	<input type="checkbox"/> 技術上資料/指示	<input type="checkbox"/> 報價
<input type="checkbox"/> 配件 B.M.	<input type="checkbox"/> 樣辦或貨品說明書	<input type="checkbox"/> 分判合約
<input type="checkbox"/> 其他:		

內容:  
按附件資料生產加工, 送地盤。

完成上列要求日期: 22/09/2023


國內



<input type="checkbox"/> 生產技術總監	<input type="checkbox"/> 連附件	<input type="checkbox"/> 技術部	<input type="checkbox"/> 連附件	<input type="checkbox"/> 生產部	<input type="checkbox"/> 連附件
<input type="checkbox"/> 採購部	<input type="checkbox"/> 連附件	<input checked="" type="checkbox"/> 生產統籌部	<input checked="" type="checkbox"/> 連附件	<input type="checkbox"/> 報關組	<input type="checkbox"/> 連附件
<input type="checkbox"/> 質檢部	<input type="checkbox"/> 連附件	<input type="checkbox"/> 會計部	<input type="checkbox"/> 連附件	<input type="checkbox"/> 機械設計部	<input type="checkbox"/> 連附件
<input type="checkbox"/> 香港辦	<input type="checkbox"/> 連附件	<input type="checkbox"/> 其他:			

香港

<input type="checkbox"/> 行政部	<input type="checkbox"/> 連附件	<input type="checkbox"/> 會計部	<input type="checkbox"/> 連附件	<input type="checkbox"/> 統籌部	<input type="checkbox"/> 連附件	<input type="checkbox"/> 工程部	<input type="checkbox"/> 連附件
<input type="checkbox"/> 採購部	<input type="checkbox"/> 連附件	<input type="checkbox"/> QS部	<input type="checkbox"/> 連附件	<input checked="" type="checkbox"/> 地盤管理	<input checked="" type="checkbox"/> 連附件	<input type="checkbox"/> 維修部	<input type="checkbox"/> 連附件

*發件人簽署:	<i>[Signature]</i>	*組別成員批核簽署:	<i>[Signature]</i>
傳遞編號:	Mo 2148 / 23	項目經理簽署:	<i>[Signature]</i>

 美特鋁質有限公司 MIDI Aluminium Fabricator Ltd.				工程號	J857	類別		物料號	-					
				地盘	啟德6552	制圖	陈梓豪	2022.5.3	圖號	AC-31				
修改	-	-	-	採用工廠	-	地盤	✓	图纸名称	防水铝板	復核	練松文	2022.5.4	數量	-
日期	-	-	-	材料颜色	鍍化	材料	1.5mm 铝板	批准	林仁安	2022.5.5	單件重量	-	(KG)	

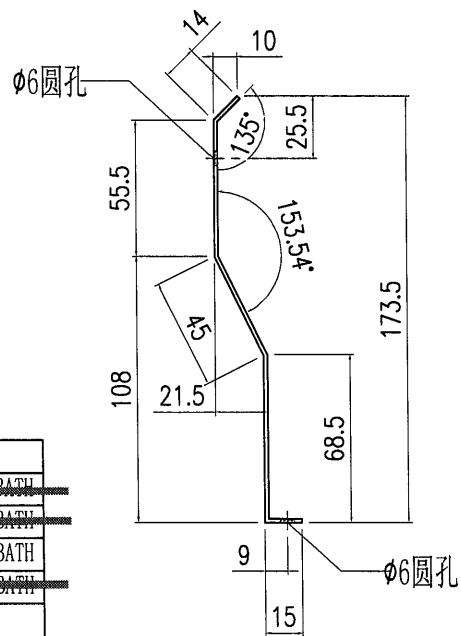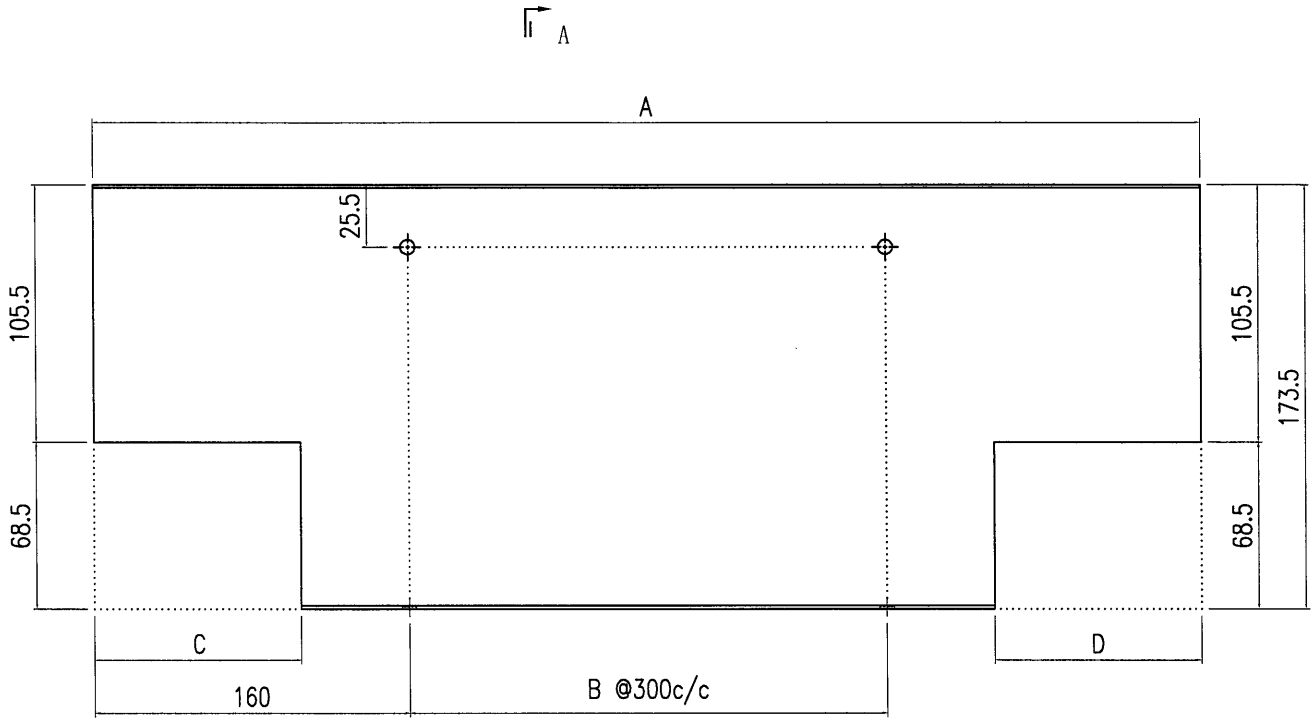

圖號	A	B	C	D	數量	位置
<del>AC-31</del>	<del>656</del>	<del>1</del>	<del>111</del>	<del>155</del>	<del>1</del>	<del>2座33樓A單位M. BATH</del>
<del>AC-32</del>	<del>1000</del>	<del>2</del>	<del>111</del>	<del>111</del>	<del>1</del>	<del>3座33樓A單位M. BATH</del>
AC-33	1000	2	111	111	1	6座33樓A單位M. BATH
<del>AC-34</del>	<del>656</del>	<del>1</del>	<del>155</del>	<del>111</del>	<del>1</del>	<del>6座33樓A單位M. BATH</del>

SECTION A-A