



美特鋁質有限公司

MIDI ALUMINIUM FABRICATOR LTD.



工程指示 / 要求簡箋 ENGINEER INSTRUCTIONS(E.I.)

工程指示編號:	EI- 6818 / 23	修改版本:	
	HK- 2366		
工程編號:	J 857	工程名稱:	nkil6552
收件人:	生統	發件人:	nero
工程項目:	後裝窗 - 廠用鋁板(拉彎)(AW/P01)	日期:	19/10/2023

<input type="checkbox"/> 原合約工程包	<input type="checkbox"/> 原合約工程加 / 減賬 QT-	<input type="checkbox"/> 新工程報價 QT-
---------------------------------	--	------------------------------------

信件批核號碼/圖紙參考編號:	批核模具圖紙編號:
客戶指示附件:	管理內部批簽署:

<input type="checkbox"/> 初步鋁料 B.M.	<input type="checkbox"/> 加工拆圖, 然後生產	<input type="checkbox"/> 尺寸表
<input type="checkbox"/> 正式鋁料 B.M.	<input type="checkbox"/> 技術上資料/指示	<input type="checkbox"/> 報價
<input type="checkbox"/> 配件 B.M.	<input type="checkbox"/> 樣辦或貨品說明書	<input type="checkbox"/> 分判合約
<input type="checkbox"/> 其他:		

內容: 依附件資料生產加工。  <b>改顏色</b>
完成上列要求日期: 20/10/2023

國內

<input type="checkbox"/> 生產技術總監	<input type="checkbox"/> 連附件	<input type="checkbox"/> 技術部	<input type="checkbox"/> 連附件	<input type="checkbox"/> 生產部	<input type="checkbox"/> 連附件
<input type="checkbox"/> 採購部	<input type="checkbox"/> 連附件	<input checked="" type="checkbox"/> 生產統籌部	<input checked="" type="checkbox"/> 連附件	<input type="checkbox"/> 報關組	<input type="checkbox"/> 連附件
<input type="checkbox"/> 質檢部	<input type="checkbox"/> 連附件	<input type="checkbox"/> 會計部	<input type="checkbox"/> 連附件	<input type="checkbox"/> 機械設計部	<input type="checkbox"/> 連附件
<input type="checkbox"/> 香港辦	<input type="checkbox"/> 連附件	<input type="checkbox"/> 其他:			


香港

<input type="checkbox"/> 行政部	<input type="checkbox"/> 連附件	<input type="checkbox"/> 會計部	<input type="checkbox"/> 連附件	<input type="checkbox"/> 統籌部	<input type="checkbox"/> 連附件	<input type="checkbox"/> 工程部	<input type="checkbox"/> 連附件
<input type="checkbox"/> 採購部	<input type="checkbox"/> 連附件	<input type="checkbox"/> QS部	<input type="checkbox"/> 連附件	<input type="checkbox"/> 地盤管理	<input type="checkbox"/> 連附件	<input type="checkbox"/> 維修部	<input type="checkbox"/> 連附件

*發件人簽署:	*組別成員批核簽署:
傳遞編號: <b>HK2366</b>	項目經理簽署:

 <b>美特鋁質有限公司</b> MIDI Aluminium Fabricator Ltd.				類別		物料號	
修改	-	-		制圖	HHQ	2022.9.20	圖號 P01-B3
日期	-	-		復核	WLQ	2022.9.20	數量
				批准			位置

陰影部份是預長

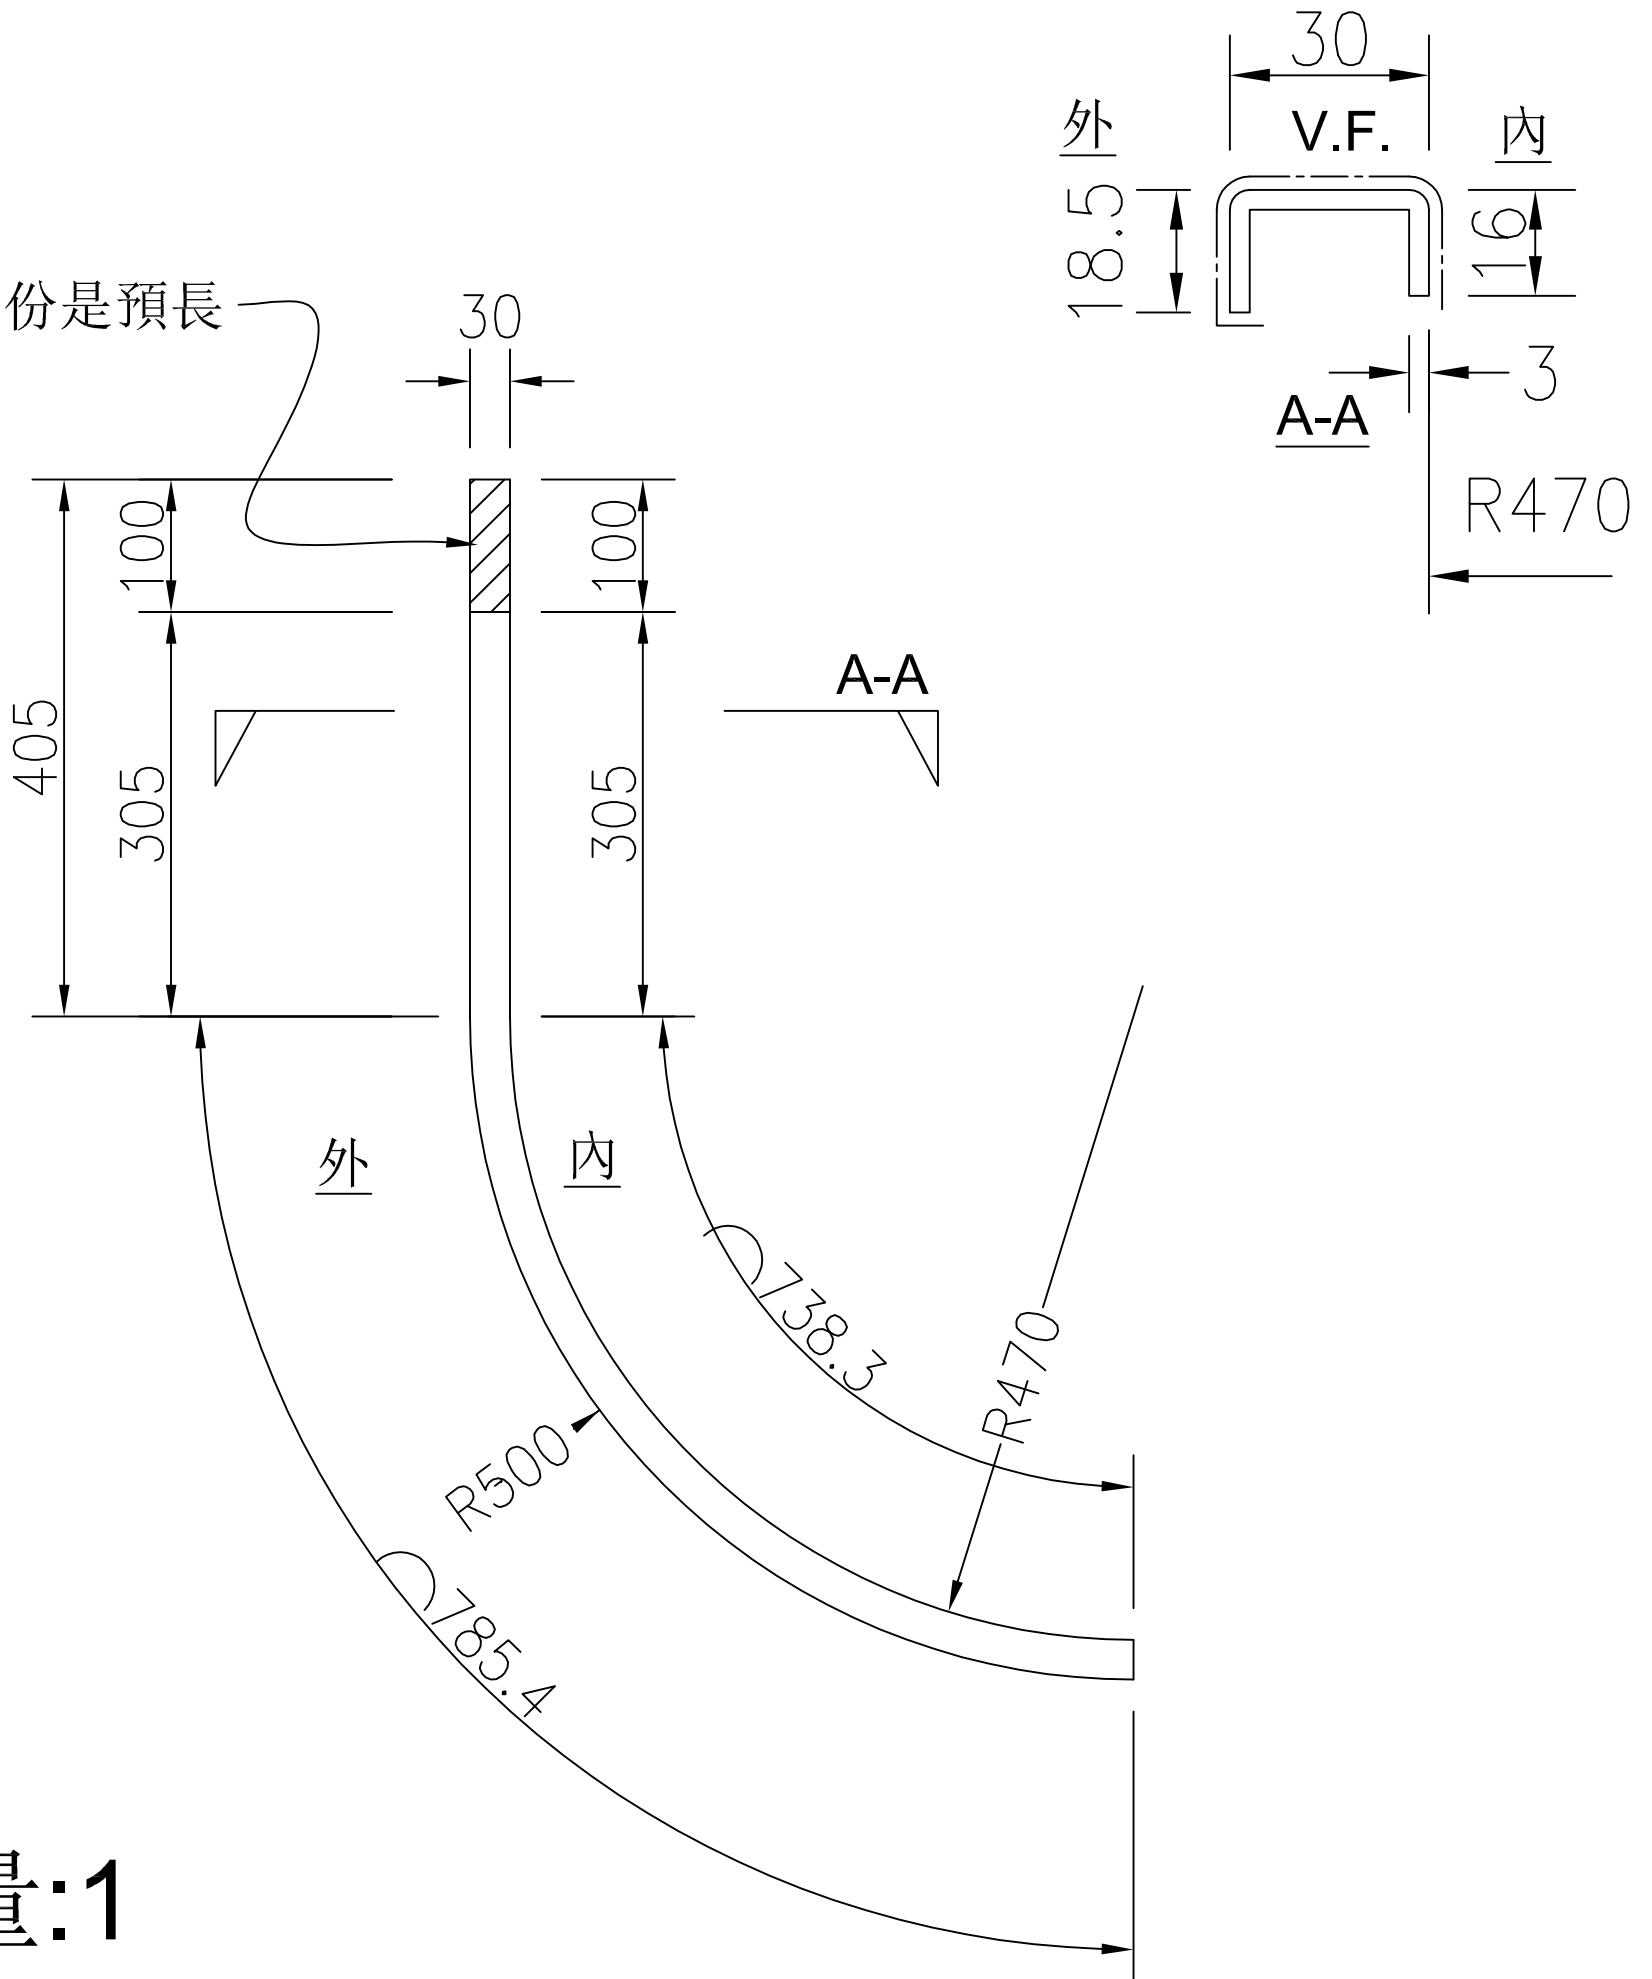


數量:1

**ECD3M96294S 古銅色**

工程號	J-857	地盤	啟德6552	附件
名稱	玻璃線	採用		
材料	3mm鋁摺件	地盤		
顏色	<del>深灰色</del>	工廠		

 <b>美特鋁質有限公司</b> MIDI Aluminium Fabricator Ltd.				類別		物料號	
修改	-	-		制圖	HHQ	2022.9.20	圖號 P01-B4
日期	-	-		復核	WLQ	2022.9.20	數量
				批准			位置

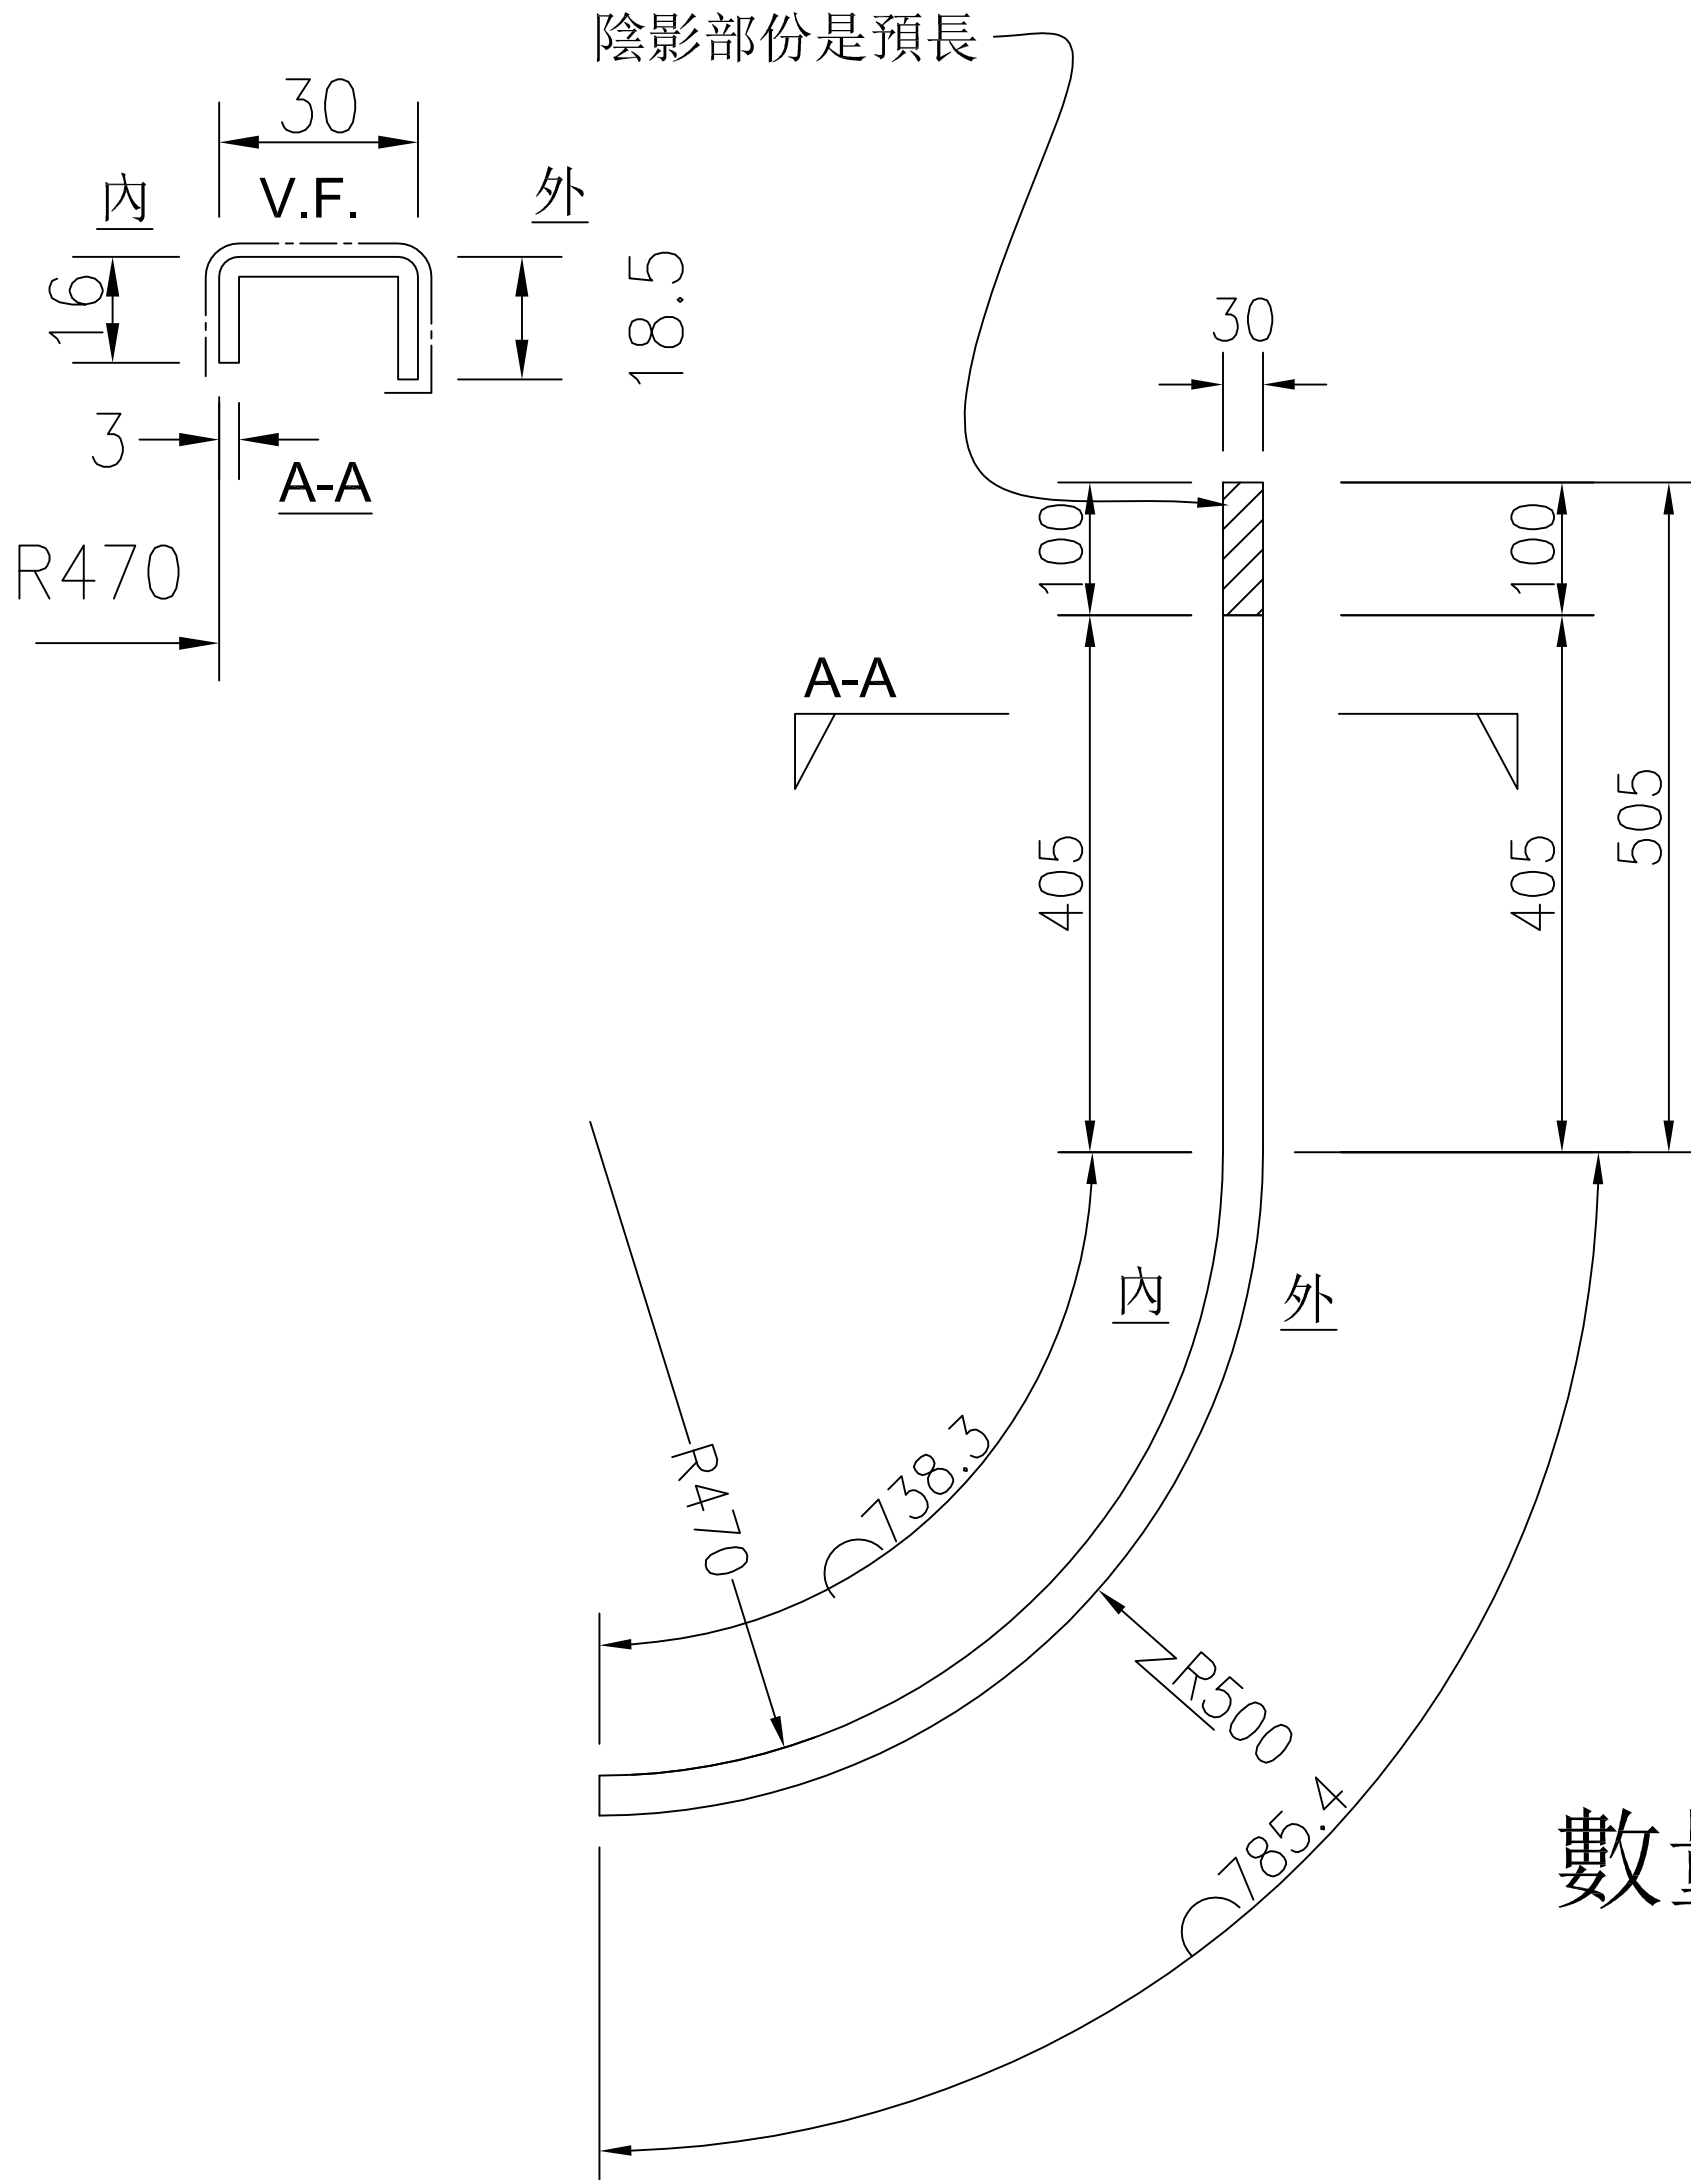


數量:1

**ECD3M96294S 古銅色**

工程號	J-857	地盤	啟德6552	附件
名稱	玻璃線	採用		
材料	3mm鋁摺件	地盤		
顏色	<del>深灰色</del>	工廠		

 <b>美特鋁質有限公司</b> MIDI Aluminium Fabricator Ltd.				類別		物料號	
修改	-	-		制圖	HHQ	2022.9.20	圖號 P01-T3
日期	-	-		復核	WLQ	2022.9.20	數量
				批准			位置

陰影部份是預長

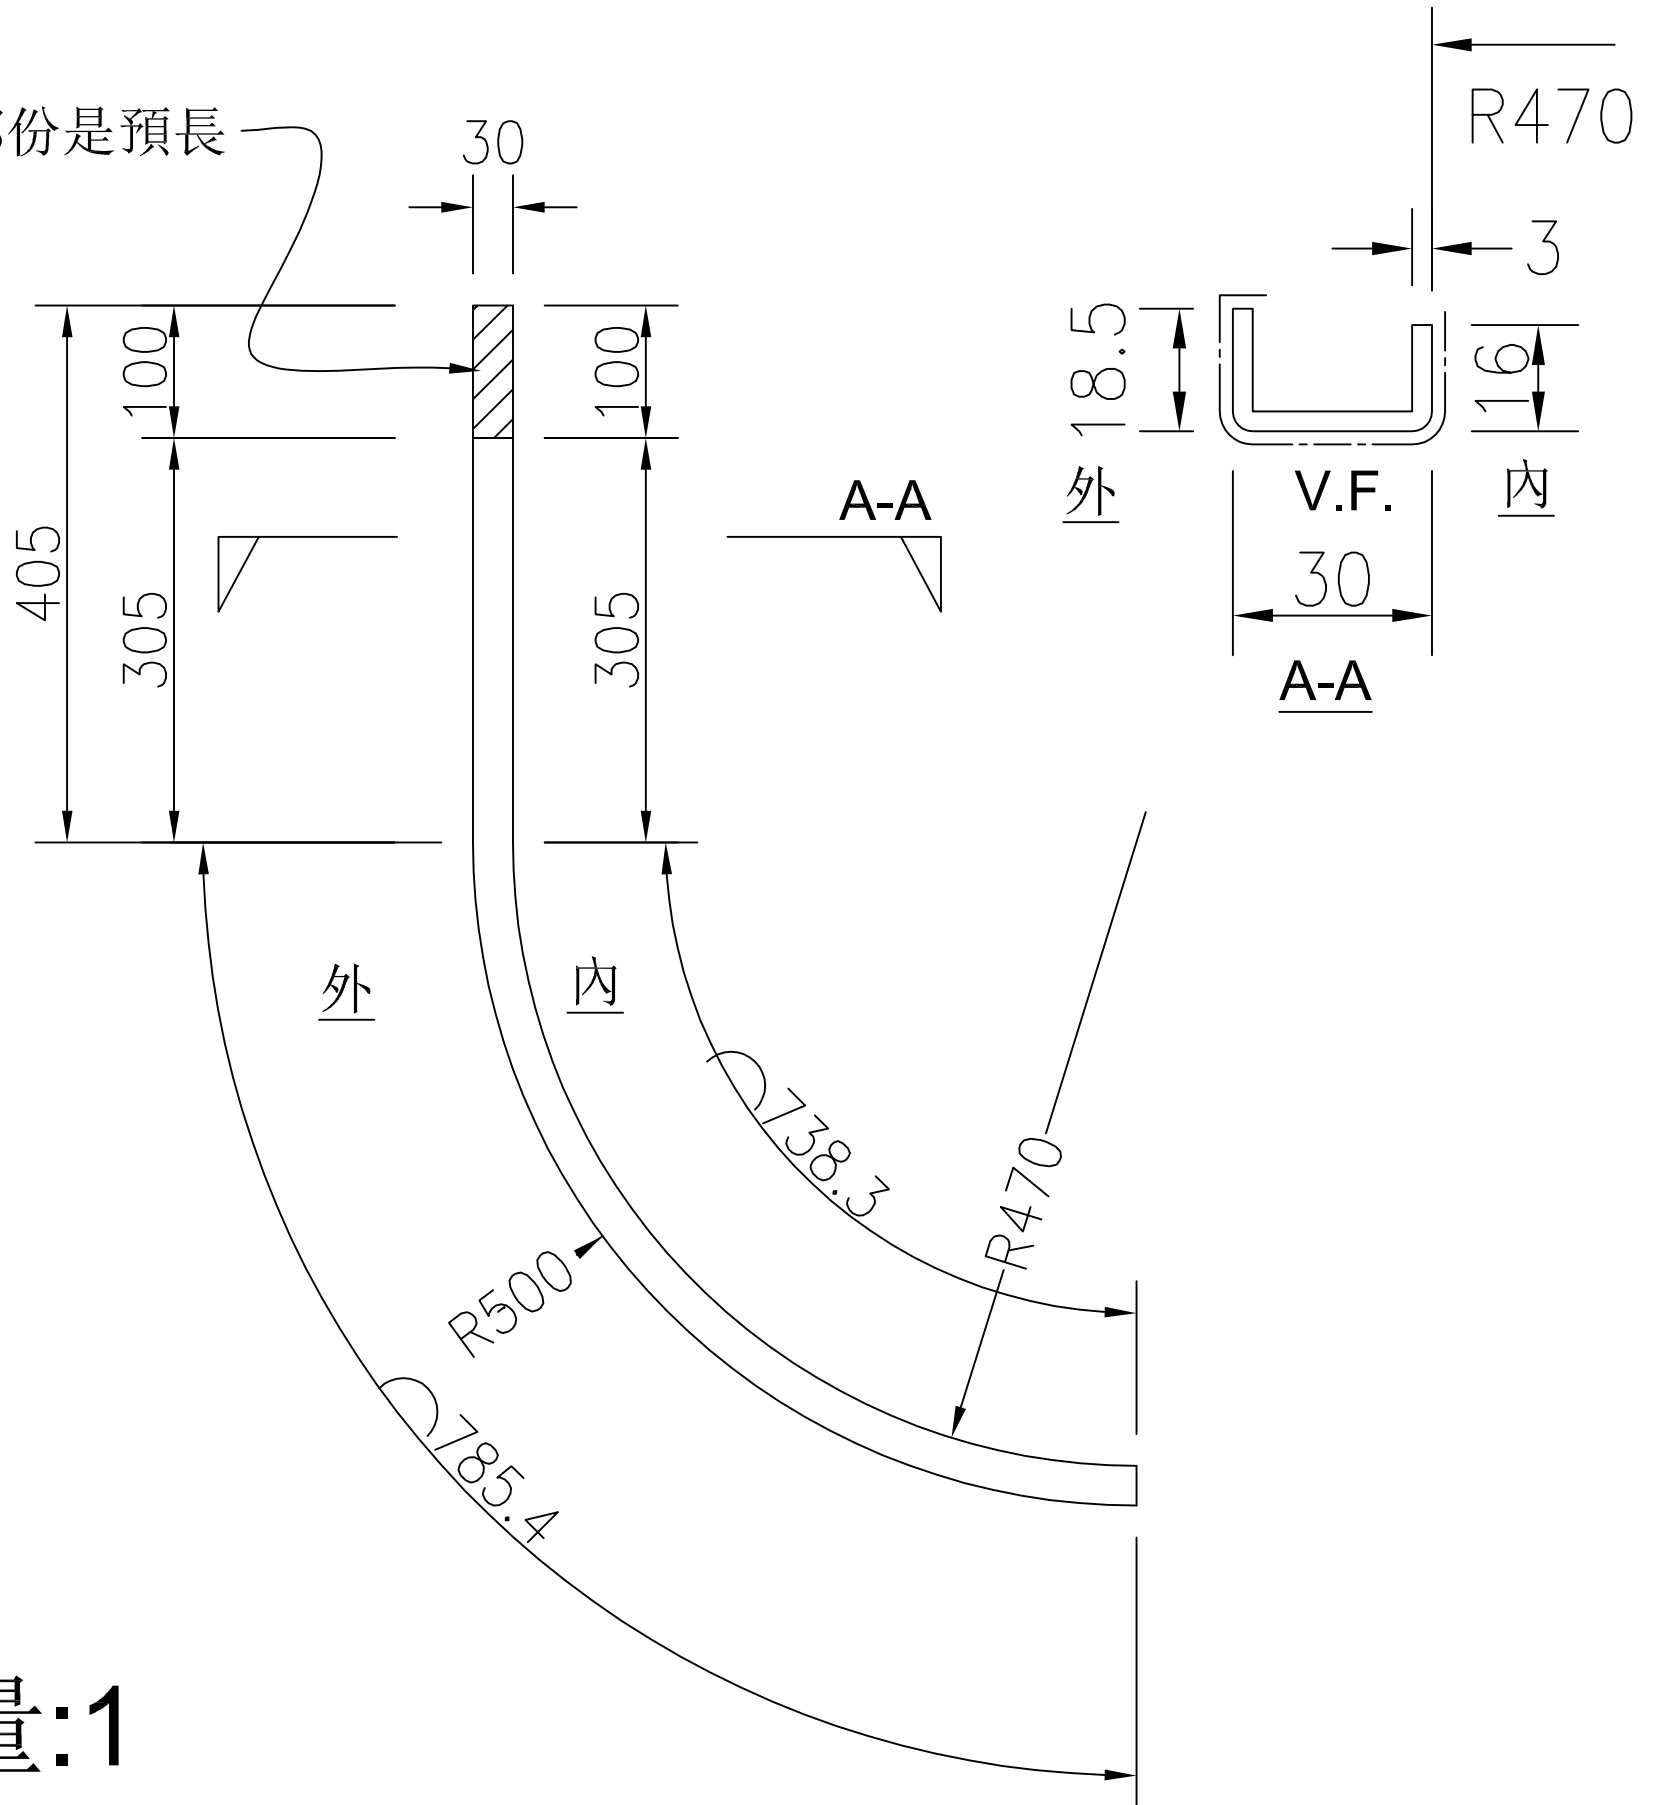


數量:1

**ECD3M96294S 古銅色**

工程號	J-857	地盤	啟德6552	附件
名稱	玻璃線	採用		
材料	3mm鋁摺件	地盤		
顏色	<del>深灰色</del>	工廠		

 <b>美特鋁質有限公司</b> MIDI Aluminium Fabricator Ltd.				類別		物料號	
修改	-	-		制圖	HHQ	2022.9.20	圖號 P01-T4
日期	-	-		復核	WLQ	2022.9.20	數量
				批准			位置

陰影部份是預長

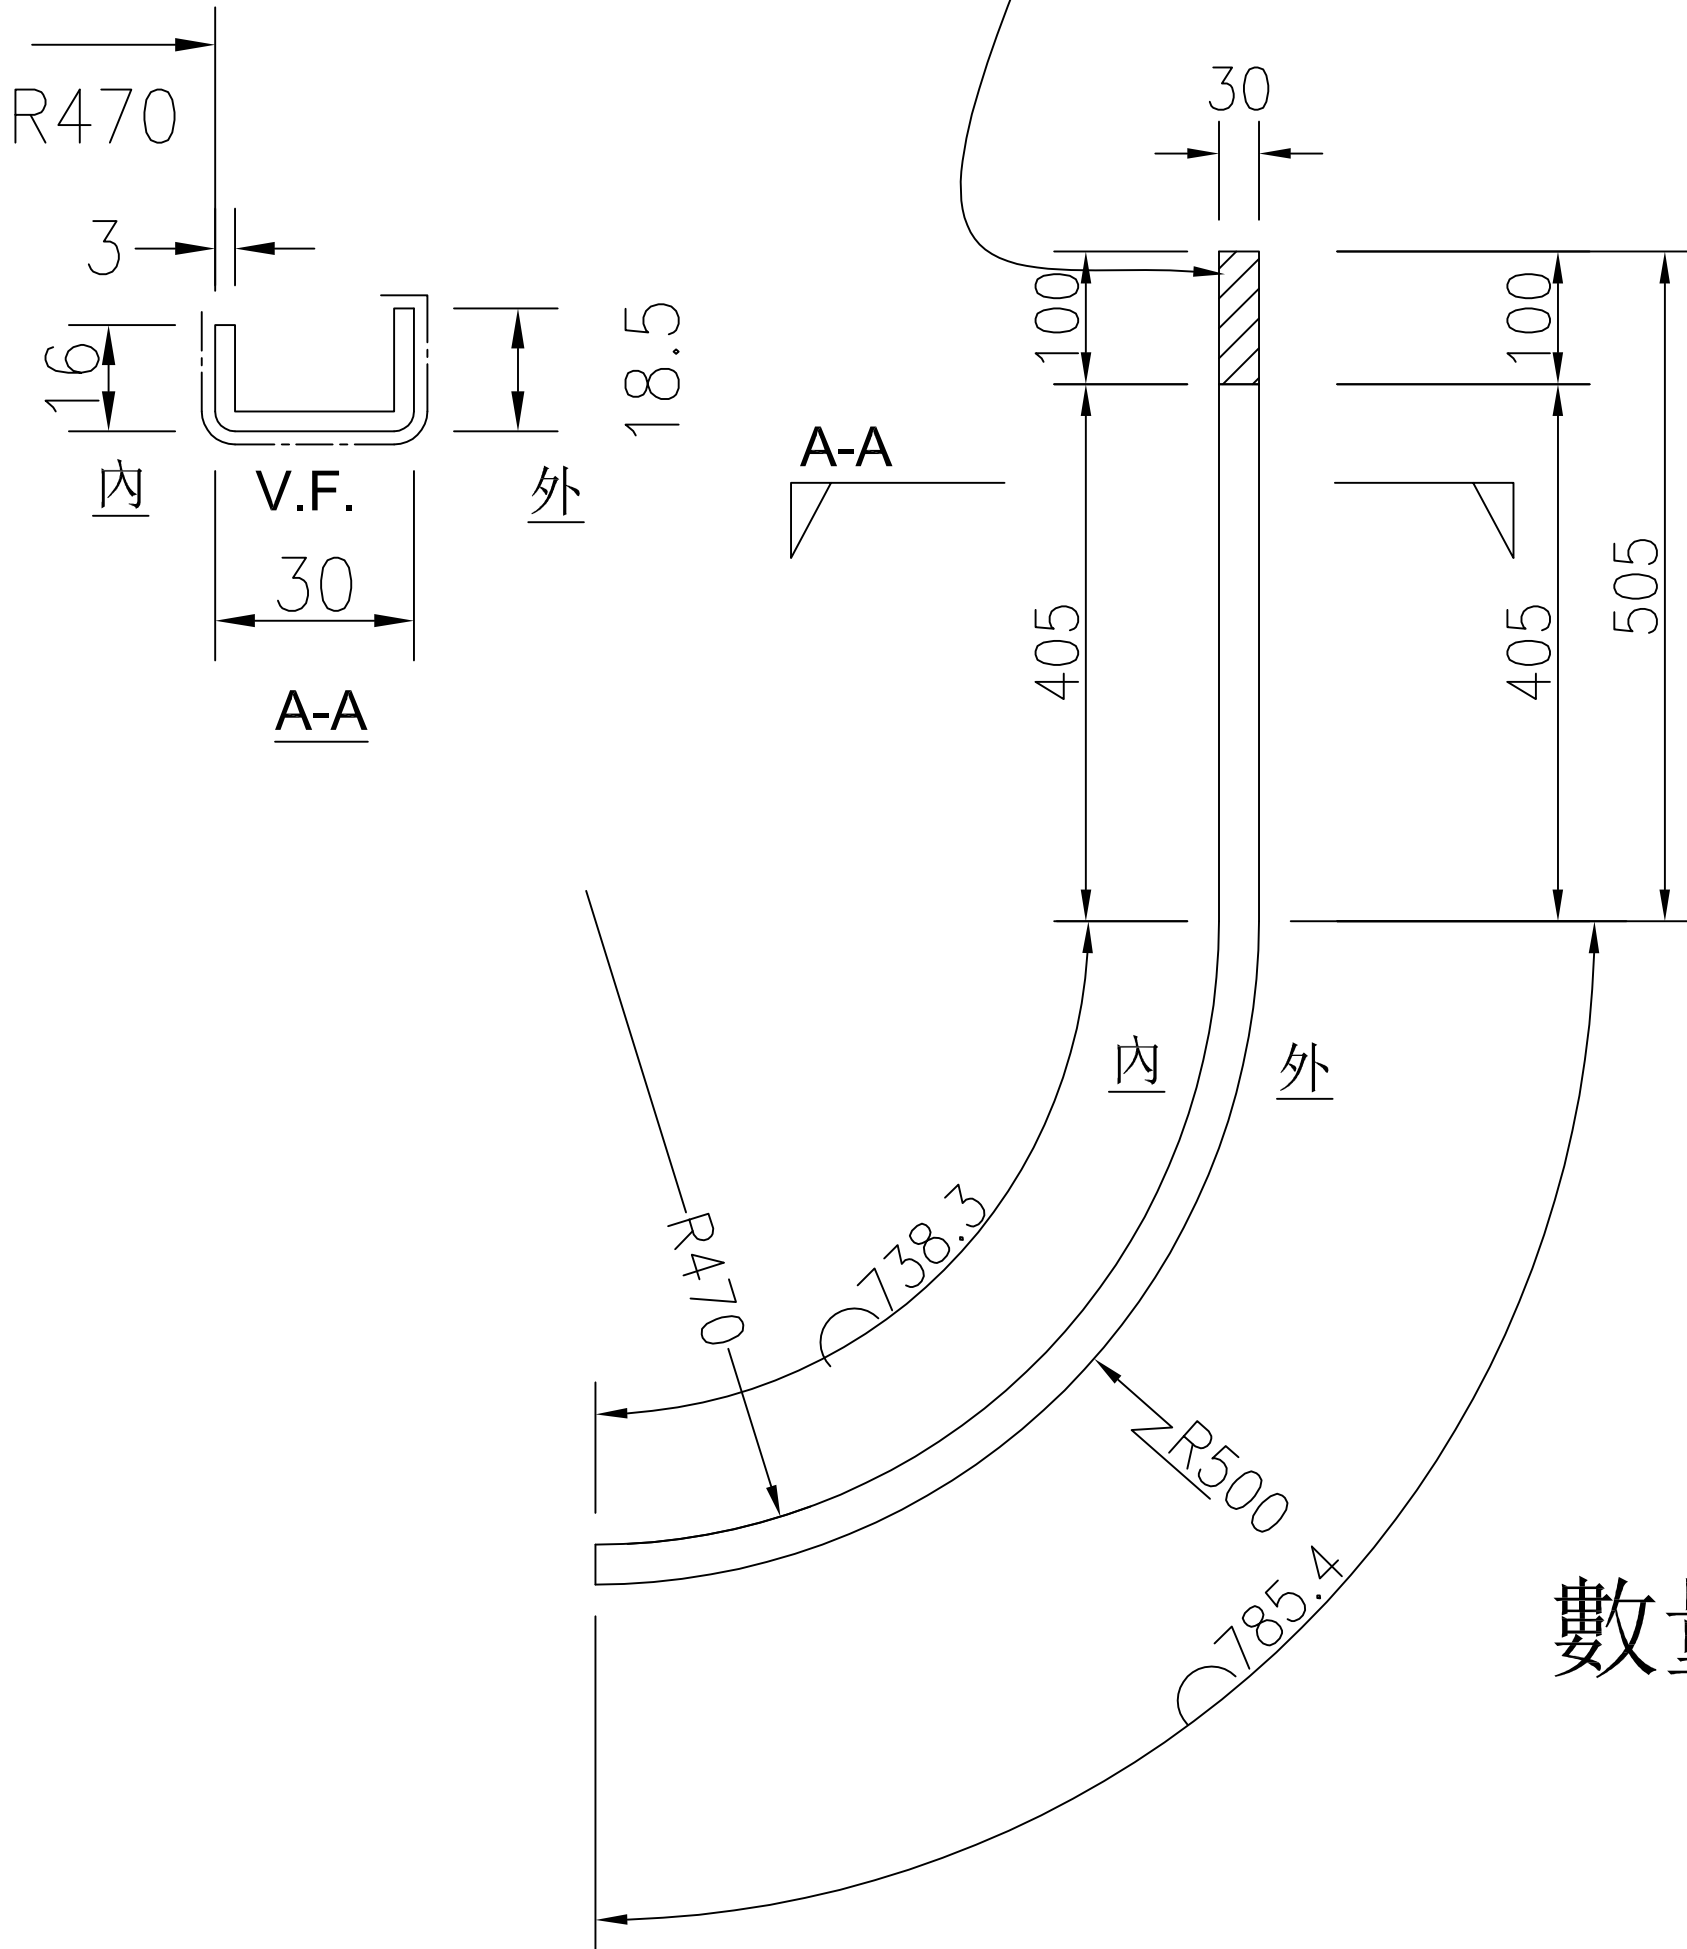

數量:1

**ECD3M96294S 古銅色**

工程號	J-857	地盤	啟德6552	附件
名稱	玻璃線	採用		
材料	3mm鋁摺件	地盤		
顏色	<del>深灰色</del>	工廠		