

工程指示 / 要求簡箋(E.I.)

工程指示編號：EI / 4138 / 21 修改版次：-  
 工程編號：J - 858 工程名稱：將軍澳日出康城11  
 工程項目：荃灣 VMU 地盤用配件 BM  
 收件人：林哥 / 楊榮輝 發件人：Eric Liu 日期：14/12/2021

要求提供 /  確認 事項：

- |                                    |                                     |                               |
|------------------------------------|-------------------------------------|-------------------------------|
| <input type="checkbox"/> 初步鋁料 B.M. | <input type="checkbox"/> 加工拆圖，然後生產  | <input type="checkbox"/> 尺寸表  |
| <input type="checkbox"/> 正式鋁料 B.M. | <input type="checkbox"/> 技術上資料 / 指示 | <input type="checkbox"/> 報價   |
| <input type="checkbox"/> 配件 B.M.   | <input type="checkbox"/> 樣辦或貨品說明書   | <input type="checkbox"/> 分判合約 |

內容：

請按配件 BM 訂購配件供地盤組裝使用

包括 EI4009 用配件

(VMU 筒仔 + 等位螺絲用螺絲)

謝謝

#4, #5, #6, #7, #8 請由廠安排提供

請在 2021.12.15 前完成上列要求。

高平先取用837款式

附：

以上項目為：

- 原合約工程包  原合約工程加 / 減賬  新工程報價

原因：-

分發東莞各部門：

- |                                 |                              |                                |                              |                               |                              |  |                                  |
|---------------------------------|------------------------------|--------------------------------|------------------------------|-------------------------------|------------------------------|--|----------------------------------|
| <input type="checkbox"/> 生產技術總監 | <input type="checkbox"/> 連附件 | <input type="checkbox"/> 技術部   | <input type="checkbox"/> 連附件 | <input type="checkbox"/> 生產部  | <input type="checkbox"/> 連附件 | <input type="checkbox"/> 機械設計部         | <input type="checkbox"/> 連附件     |
| <input type="checkbox"/> 採購部    | <input type="checkbox"/> 連附件 | <input type="checkbox"/> 生產統籌部 | <input type="checkbox"/> 連附件 | <input type="checkbox"/> 小羅&清 | <input type="checkbox"/> 連附件 |  |                                  |
| <input type="checkbox"/> 質檢部    | <input type="checkbox"/> 連附件 | <input type="checkbox"/> 會計部   | <input type="checkbox"/> 連附件 | <input type="checkbox"/> 報關組  | <input type="checkbox"/> 連附件 | <input checked="" type="checkbox"/> 其他 | 楊榮輝 <input type="checkbox"/> 連附件 |

分發其他分判：

- 水洪  連附件

分發香港各部門：


- |                              |                              |                               |                              |   |                              |                                  |                                    |
|------------------------------|------------------------------|-------------------------------|------------------------------|---|------------------------------|----------------------------------|------------------------------------|
| <input type="checkbox"/> 行政部 | <input type="checkbox"/> 連附件 | <input type="checkbox"/> 會計部  | <input type="checkbox"/> 連附件 | <input checked="" type="checkbox"/> 統籌部 | <input type="checkbox"/> 連附件 | <input type="checkbox"/> 工程部地盤科文 | <input type="checkbox"/> 連附件       |
| <input type="checkbox"/> 採購部 | <input type="checkbox"/> 連附件 | <input type="checkbox"/> QS 部 | <input type="checkbox"/> 連附件 | <input type="checkbox"/> 維修部            | <input type="checkbox"/> 連附件 | <input type="checkbox"/> 其他      | _____ <input type="checkbox"/> 連附件 |

傳遞編號：

HK 2278 / 21

發件人簽署：

項目經理簽署：


 美特鋁質有限公司 MIDI Aluminium Fabricator Ltd.	工程號:	J-858	計算:	吳祿瑜	日期:	08/12/2021	送呈:	Jason哥	
	地盤名稱:	康城11期	核對:	王禮秋	日期:	08/12/2021	副本:		
地盤用配件B.M.表		項目類別:	后裝窗, 佛沙窗及panel窗	批准:		日期:			
BM編號:		A/C Code:					此BM依據20211112收施工圖大樣計算		

序號	修改標示	配件圖號	物料編號	配件名稱	顏色	實用	後備	總數	單位	備注
1				D.C.791防水膠	黑色	10	0	10	支	300ml/支(牆邊防水膠, 2.8m/支)
2				D.C.791防水膠	黑色	20	0	20	支	300ml/支, 用於玻璃密封打膠
3				皺紋膠紙		3	1	4	卷	20m/卷
4	由廠提供	材質: EPDM		50(L)x6(寬)x5(高)側面墊膠	黑色	144	0	144	粒	玻璃四周側1/4處 硬度65±5°(每片玻璃16粒)
5	由廠提供	材質: EPDM		15x9mm厚墊塊(L=150mm)	黑色	18	0	18	塊	玻璃底1/4處 硬度80°~90°
6	由廠提供			木尖		64		64	個	
7	由廠提供	厚度1.5mm	837款式	後裝窗摩爾-(長200mm)-	熱浸鋅	80	5	85	隻	間距300mm (50窗用)
8	由廠提供	厚度1.5mm	837款式	預製窗摩爾-(長45mm)-	熱浸鋅	80	5	85	隻	間距300mm (50窗用)
9				M5.5x19圓頭自鑽		100	0	100	粒	
10				M4.8x19圓頭自鑽		100	0	100	粒	
11				M5.5x25圓頭自鑽		100	0	100	粒	
12				M5.5x19圓頭自鑽		100	0	100	粒	
13				膠塞+9#*1圓頭鋼牙		200		200	粒	
14			<b>HILTI</b>	cut碟		1		1	盒	
15				M5x20圓頭機絲		300		300	粒	

EG-DWG4

 美特鋁質有限公司 MIDI Aluminium Fabricator Ltd.				類別	物料號		
修改				制圖 陳俊賢	2019.01.12	圖號 MT-GMB-03	
日期				復核 謝永林	2019.01.14	數量 <del>1540</del>	
				批准		位置 用於佛沙轉後裝窗框四周	

~~80~~ (85)

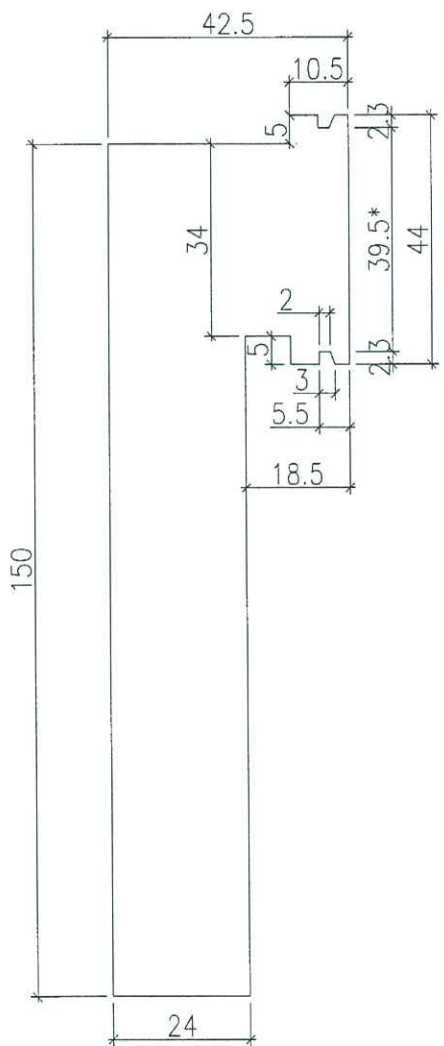

注：帶"\*"號為重要尺寸


扭曲後圖樣

工程號	J-837	地盤	觀塘裕民坊	附件	
名稱	50佛沙轉後裝窗摩耳加工圖	採用			
材料	1.5mm厚鐵板	地盤	✓		
顏色	熱浸鋅	工廠			


EG-DWG4

 美特鋁質有限公司 MIDI Aluminium Fabricator Ltd.				類別	物料號		
修改				制圖 陳俊賢	2019.01.12	圖號 MT-GMB-04	
日期				復核 謝永林	2019.01.14	數量 <del>1610</del>	
				批准		位置 用於佛沙轉後裝窗框四周	

85

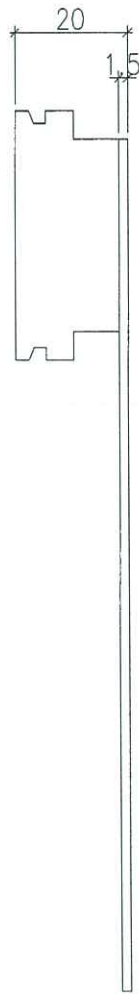

扭曲後圖樣

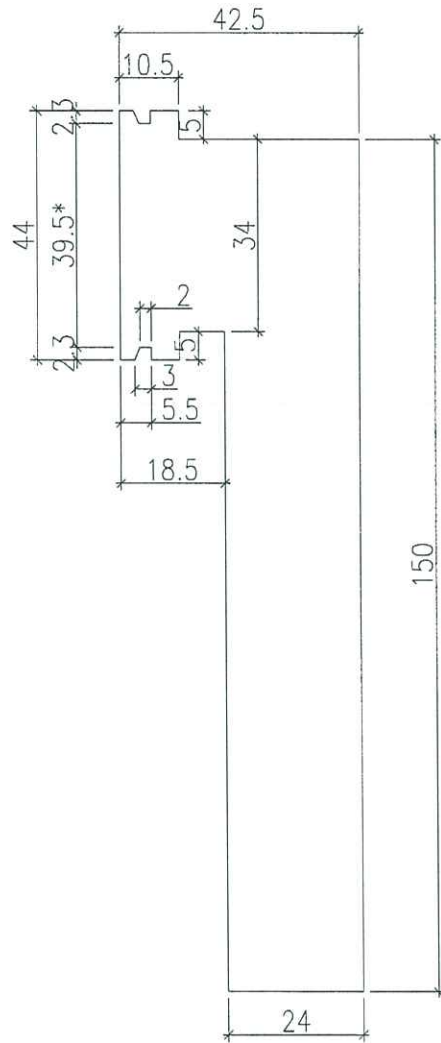

注：帶"\*"號為重要尺寸

工程號	J-837	地盤	觀塘裕民坊	附 件
名稱	50佛沙轉後裝窗摩耳加工圖	採用		
材料	1.5mm厚鐵板	地盤	✓	
顏色	熱浸鋅	工廠		