
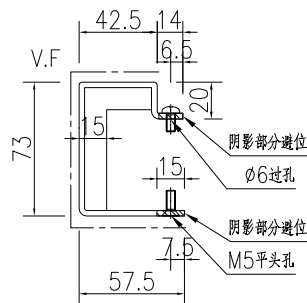
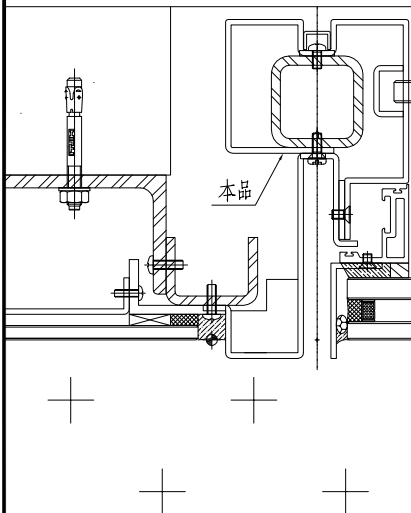


 美特鋁質有限公司 MIDI Aluminium Fabricator Ltd.			
工程號	J858	地盤	荃灣

产品编号	L(MM)	数量	A	N	M	B	N1	M1	备注
		1							

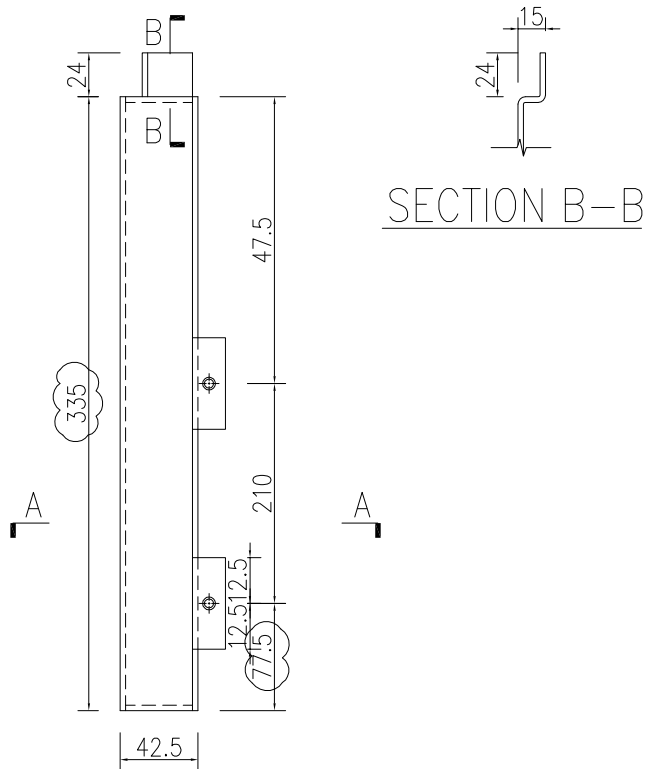

SECTION A-A




名稱	鋁板加工圖	制圖	WYY	2021-12-02	修改	A		
材料	3mm厚鋁板	復核			日期	2021.12.25		
顏色	UC70202F-香檳銅	批准			圖號	J858-VMU-LB29		



美特鋁質 有限公司
MIDI Aluminium Fabricator Ltd.

产品编号	L(MM)	数量	A	N	M	B	N1	M1	备注
		1							

工程號	J858	地盤	荃灣
-----	------	----	----

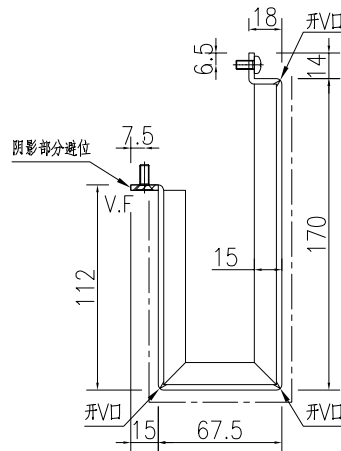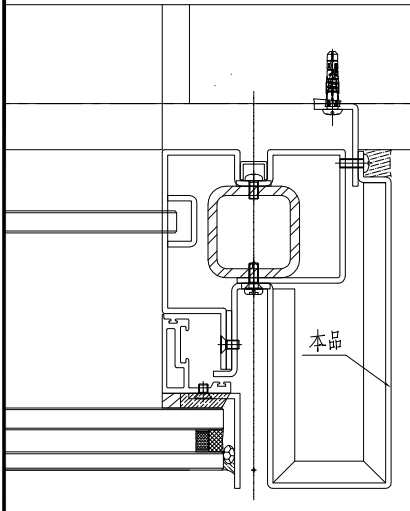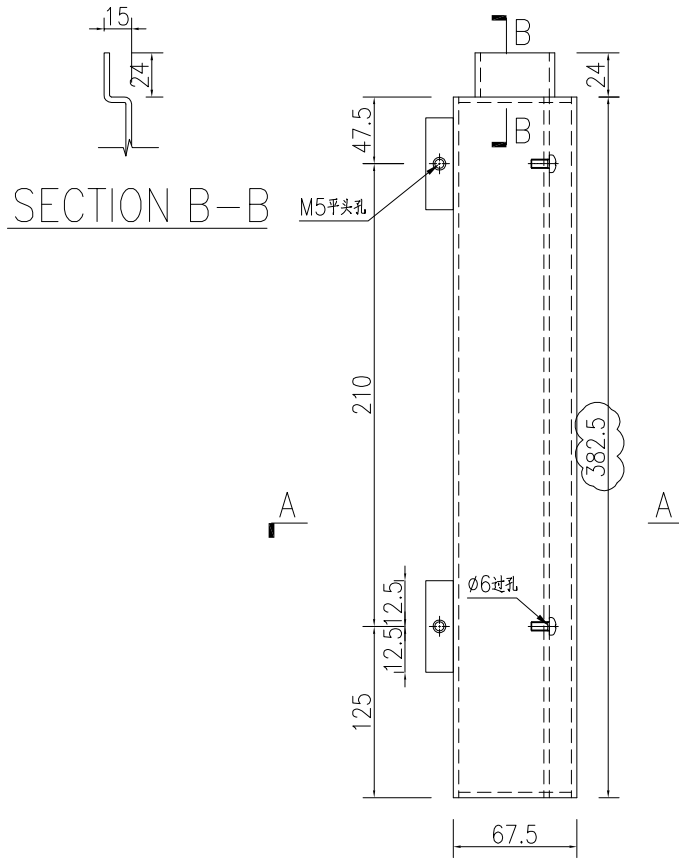

名稱	鋁板加工圖	制圖	WYY	2021-12-02	修改	A		
材料	3mm厚鋁板	復核			日期	2021.12.25		
顏色	UC70202F-香檳銅	批准			圖號	J858-VMU-LB23		