

工程指示 / 要求簡箋(E.I.)

工程指示編號：EI / 4266 / 21

修改版次：B

工程編號：J - 858

工程名稱：將軍澳日出康城 11

工程項目：荃灣 VMU 幕牆窗玉

收件人：生統

發件人：Eric Liu

日期：19/01/2022

要求提供 / 確認 事項：

- | | | |
|------------------------------------|-------------------------------------|-------------------------------|
| <input type="checkbox"/> 初步鋁料 B.M. | <input type="checkbox"/> 加工拆圖，然後生產 | <input type="checkbox"/> 尺寸表 |
| <input type="checkbox"/> 正式鋁料 B.M. | <input type="checkbox"/> 技術上資料 / 指示 | <input type="checkbox"/> 報價 |
| <input type="checkbox"/> 配件 B.M. | <input type="checkbox"/> 樣辦或貨品說明書 | <input type="checkbox"/> 分判合約 |

內容：

B 版：按廠組裝覆核加工圖多點鎖位置有誤，修改多點鎖加工圖

A 版：已加膠條：J837-CWG-S1

請按加工圖生上窗玉送地盤安裝用 (4 隻)

玻璃現場裝，做好窗玉連配件直送地盤

請優先處理，安排 13 號出貨

請在 2022.01. 前完成上列要求。

附：

以上項目為：

- 原合約工程包 原合約工程加 / 減賬 新工程報價

原因：-

分發東莞各部門：

- () 生產技術總監 連附件 () 技術部 連附件 () 生產部 連附件 () 機械設計部 連附件
 () 採購部 連附件 (/) 生產統籌部 連附件 *梅* (/) 小羅 & 清 連附件
 () 質檢部 連附件 () 會計部 連附件 () 報關組 連附件 () 其他 _____ 連附件

分發其他分判：

- () 水洪 連附件

分發香港各部門：

- () 行政部 連附件 () 會計部 連附件 () 統籌部 連附件 () 工程部地盤科文 連附件
 () 採購部 連附件 () QS 部 連附件 () 維修部 連附件 () 其他 _____ 連附件

傳遞編號：

HK 0146 / 22

發件人簽署：

[Signature]

項目經理簽署：


[Signature]

EG-DWG3



美特鋁質 有限公司
MIDI Aluminium Fabricator Ltd.

工程號 J858 地盤 荃灣

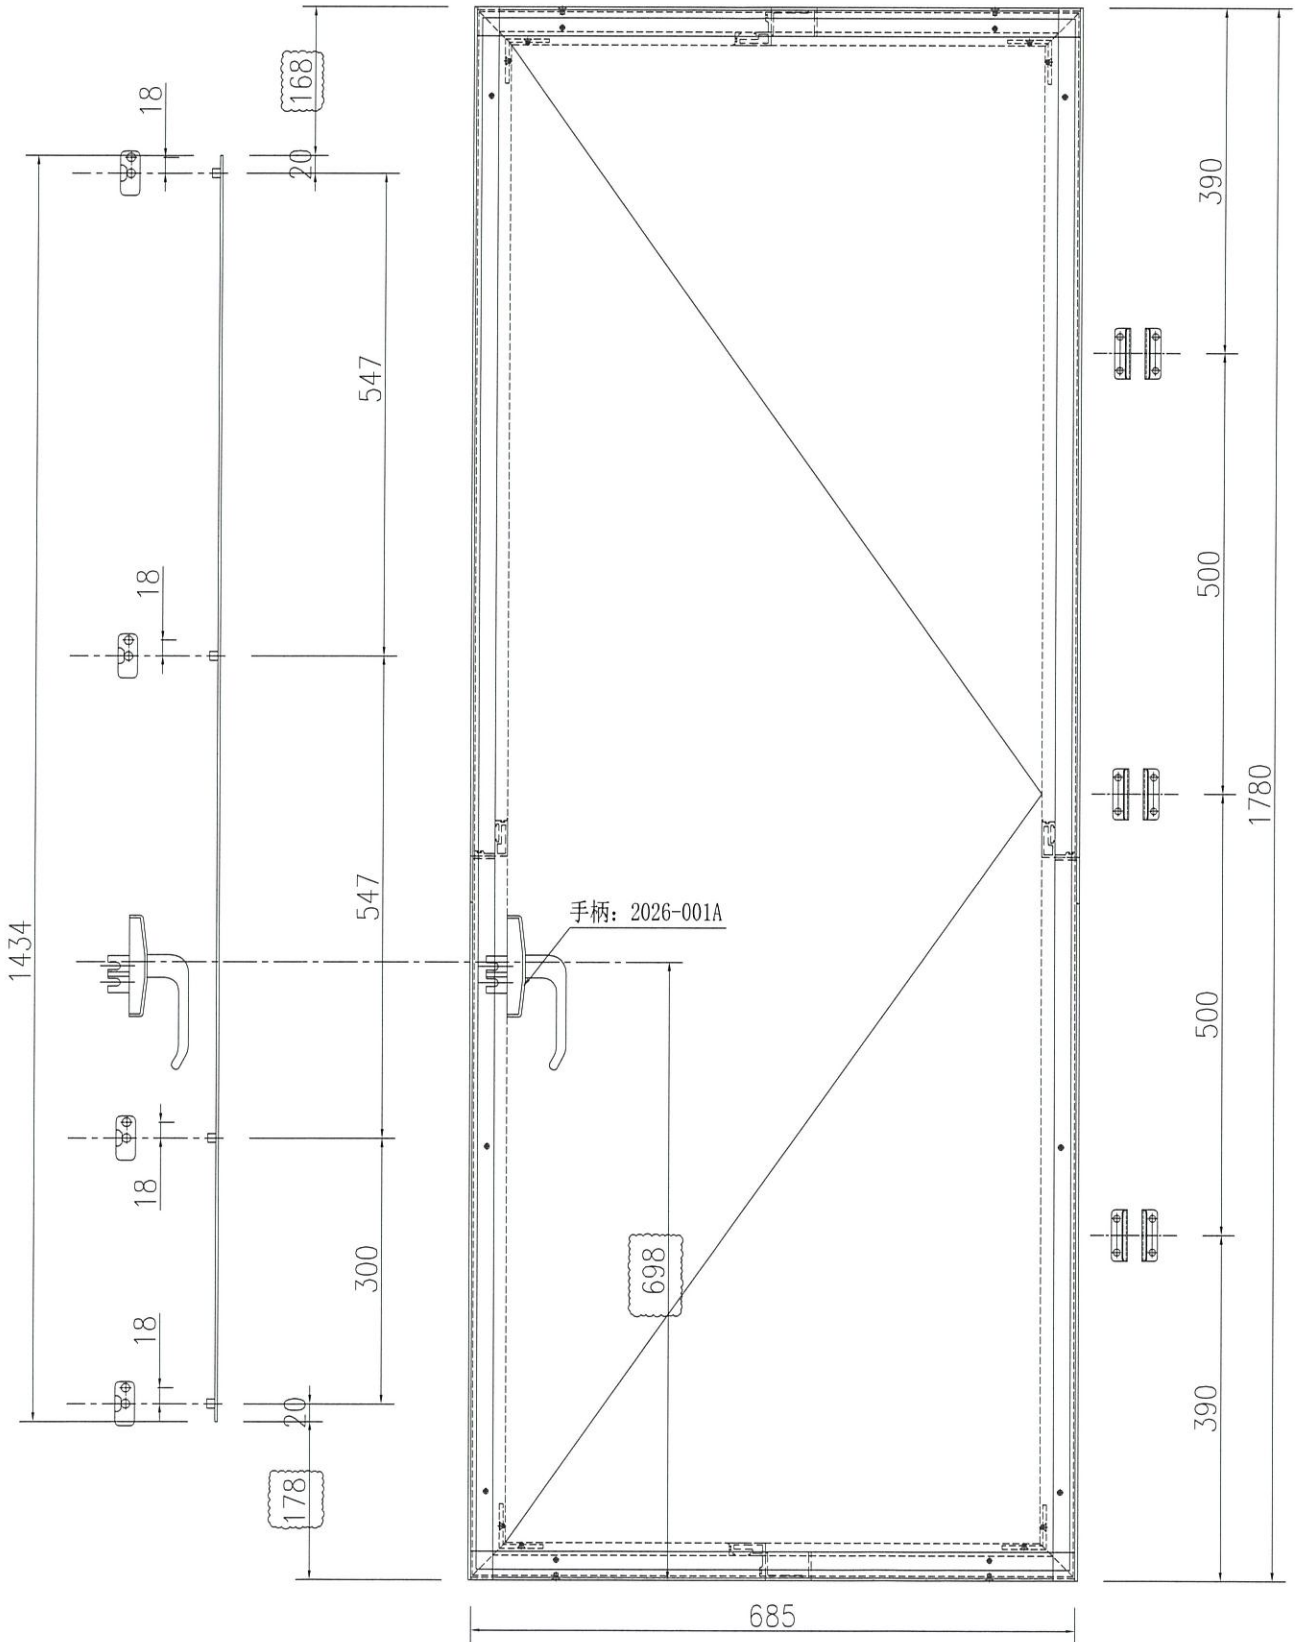

名稱	多點鎖放樣圖	制圖	WYY	2022-1-4	修改	A		
材料	—	復核			日期	2022.01.18		
顏色	香檳銅	批准			圖號	J858-VMU-DDS01		

