

工程指示 / 要求簡箋(E.I.)

工程指示編號：EI 4330 / 22

修改版次：-

工程編號：J - 858

工程名稱：康城 11 期

工程項目：荃灣 VMU 收口鋁板(街料)

收件人：偉哥 / 師傅強 / 林哥 發件人：Eric Liu

日期：25/01/2022

要求提供 / 確認 事項：

- | | | |
|------------------------------------|-------------------------------------|-------------------------------|
| <input type="checkbox"/> 初步鋁料 B.M. | <input type="checkbox"/> 加工拆圖，然後生產 | <input type="checkbox"/> 尺寸表 |
| <input type="checkbox"/> 正式鋁料 B.M. | <input type="checkbox"/> 技術上資料 / 指示 | <input type="checkbox"/> 報價 |
| <input type="checkbox"/> 配件 B.M. | <input type="checkbox"/> 樣辦或貨品說明書 | <input type="checkbox"/> 分判合約 |

內容：

請在香港買街料做 4 件收口鋁板，荃灣 VMU 趙門邊收口鋁板用

謝謝

師傅強已約 觀塘摺板, 料由 Medi 提供

請在 2022.01.27 前完成上列要求。

補出紅

附：

以上項目為：

- 原合約工程包 原合約工程加 / 減賬 新工程報價

原因：-

分發東莞各部門：

- () 生產技術總監 連附件 () 技術部 連附件 () 生產部 連附件 () 機械設計部 連附件
 () 採購部 連附件 () 生產統籌部 連附件 () 小羅 & 清 連附件
 () 質檢部 連附件 () 會計部 連附件 () 報關組 連附件 () 其他 _____ 連附件

分發其他分判：

分發香港各部門：

- () 行政部 連附件 () 會計部 連附件 () 統籌部 連附件 () 工程部地盤科文 連附件
 () 採購部 連附件 () QS 部 連附件 () 維修部 連附件 () 其他 _____ 連附件

傳遞編號：

HK / 22

發件人簽署：

項目經理簽署：


(Handwritten signatures)


L=2625

2件

不用喷包

只打磨, 理角喷包

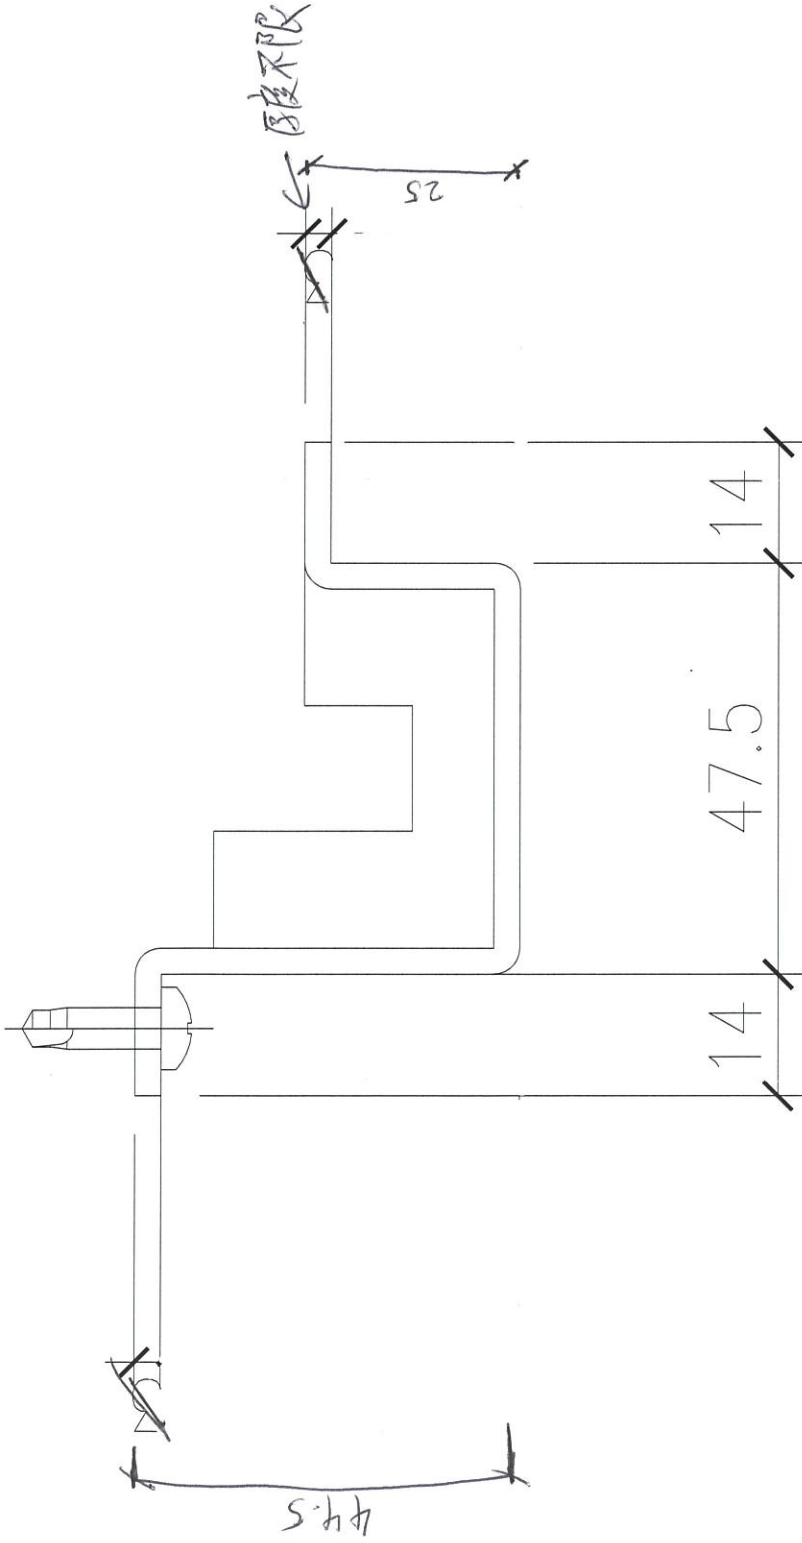

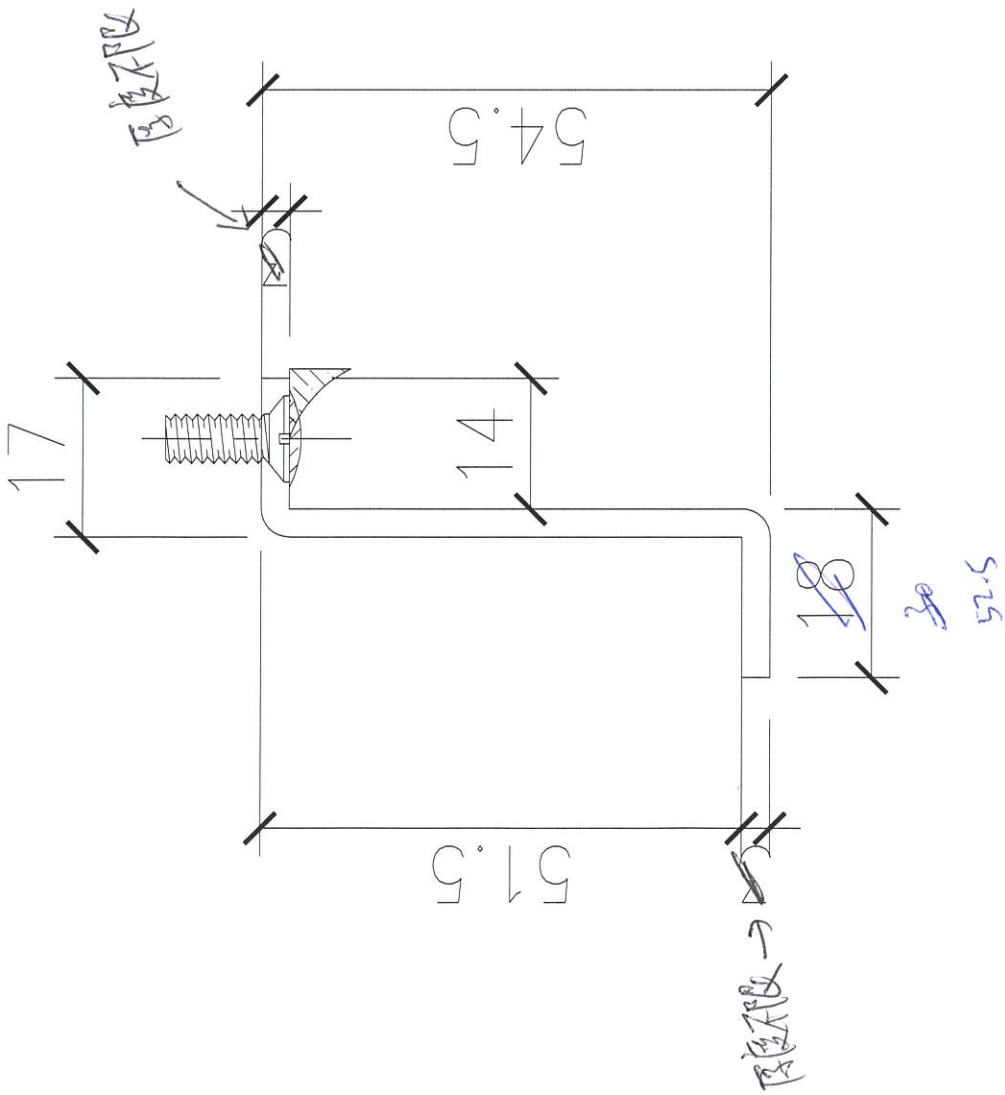

L: 2625

2件

不用冲孔; 另打磨

现场喷漆