



工程指示 / 要求簡箋 ENGINEER INSTRUCTIONS(E.I.)

工程指示編號:	EI- 4395	修改版本:	K
	HK- 0610		
工程編號:	J 858	工程名稱:	將軍澳日出康城11
收件人:	生統	發件人:	Renee Lo
工程項目:	佛沙窗 大貨(T1-T3) 窗玉鎖盒問題 (mo4,5)	日期:	12/04/2022

<input type="checkbox"/> 原合約工程包	<input type="checkbox"/> 原合約工程加 / 減賬 QT-	<input type="checkbox"/> 新工程報價 QT-
---------------------------------	--	------------------------------------

信件批核號碼/圖紙參考編號:	批核模具圖紙編號:
客戶指示附件:	管理內部批簽署:

<input type="checkbox"/> 初步鋁料 B.M.	<input type="checkbox"/> 加工拆圖, 然後生產	<input type="checkbox"/> 尺寸表
<input type="checkbox"/> 正式鋁料 B.M.	<input type="checkbox"/> 技術上資料 / 指示	<input type="checkbox"/> 報價
<input type="checkbox"/> 配件 B.M.	<input type="checkbox"/> 樣辦或貨品說明書	<input type="checkbox"/> 分判合約
<input type="checkbox"/> 其他:		

內容: 窗玉鎖盒問題 因應窗玉的鎖盒螺絲孔開大了。應用m4, 不是3/16孔。 做樣板後, mo1,2,3 廠有自行改 孔。但mo4,mo5 用了3/16孔。 按生產的補救方案, 避免浪費鋁料, 需要加裝鋁巴。請使用此方案。 另外, 請留意其後拆圖的鎖盒螺絲孔。 謝謝
完成上列要求日期: 04/15/2022

國內

<input type="checkbox"/> 生產技術總監	<input type="checkbox"/> 連附件	<input type="checkbox"/> 技術部	<input type="checkbox"/> 連附件	<input type="checkbox"/> 生產部	<input type="checkbox"/> 連附件
<input type="checkbox"/> 採購部	<input type="checkbox"/> 連附件	<input checked="" type="checkbox"/> 生產統籌部	<input checked="" type="checkbox"/> 連附件	<input type="checkbox"/> 報關組	<input type="checkbox"/> 連附件
<input checked="" type="checkbox"/> 質檢部	<input checked="" type="checkbox"/> 連附件	<input type="checkbox"/> 會計部	<input type="checkbox"/> 連附件	<input type="checkbox"/> 機械設計部	<input type="checkbox"/> 連附件
<input checked="" type="checkbox"/> 其他: 檢					

香港

<input type="checkbox"/> 行政部	<input type="checkbox"/> 連附件	<input type="checkbox"/> 會計部	<input type="checkbox"/> 連附件	<input type="checkbox"/> 統籌部	<input type="checkbox"/> 連附件	<input type="checkbox"/> 工程部	<input type="checkbox"/> 連附件
<input type="checkbox"/> 採購部	<input type="checkbox"/> 連附件	<input type="checkbox"/> QS部	<input type="checkbox"/> 連附件	<input type="checkbox"/> 地盤管理	<input type="checkbox"/> 連附件	<input type="checkbox"/> 維修部	<input type="checkbox"/> 連附件

*發件人簽署:	*組別成員批核簽署:
傳遞編號:	項目經理簽署:

T1 鋁窗交佛沙窗貨期 MO

T2 鋁窗交佛沙窗貨期 MO

T3 鋁窗交佛沙窗貨期 MO

67/F	1	29/06/2022	MO5	29/08/2022	MO5	29/08/2022	MO5
66/F	1						
65/F	1						
63/F	1						
62/F	1						
61/F	1						
60/F	1	15/06/2022	MO4	15/08/2022	MO4	15/08/2022	MO4
59/F	1						
58/F	1						
57/F	1						
56/F	1						
55/F	1						
53/F	1						
52/F	1						
51/F	1						
50/F	1						
49/F	1						
48/F	1	15/05/2022	MO3	15/07/2022	MO3	15/07/2022	MO3
47/F	1						
46/F	1						
45/F	1						
43/F	1						
42/F	1						
41/F	1						
39/F	1						
38/F	1						
37/F	1						
36/F	1						
35/F	1						
33/F	1						
32/F	1						
31/F	1						
30/F	1						
29/F	1	15/04/2022	MO2	15/06/2022	MO2	15/06/2022	MO2
28/F	1						
27/F	1						
26/F	1						
25/F	1						
23/F	1						
22/F	1						
21/F	1						
20/F	1						
19/F	1						
18/F	1						
17/F	1						
16/F	1						
15/F	1						
12/F	1	07/03/2022	MO1	07/04/2022	MO1	07/04/2022	MO1
10/F	1						
9/F	1						

MO4, MO5
 窗架加
 窗架

MO1, 23
 窗架已自行
 改孔
 用了M4螺絲

T1, 9/F
 於3月9號前送到佛沙廠

MIDI ALUMINIUM FABRICATOR LTD.

工程指示 / 要求簡箋 ENGINEER INSTRUCTIONS(E.I.)



工程指示編號:	EI- 4570	修改版本:	-
	HK- 591	工程名稱:	亞齊老樹中電
工程編號:	J 852	發件人:	Eric Liu
收件人:	生統		
工程項目:	佛沙及後裝窗 後加蓋		

25/4/11



已加工工程報價 QT-

信件批核號碼/圖紙參考編號:	批核模具圖紙編號:
客戶指示附件:	管理內部批簽署:

- 初步銘料 B.M.
- 正式銘料 B.M.

M

日期: 批日
08/04/2022

10 圖紙工程

+M

.

00

0

ON/OFF

Handwritten signature in blue ink.

美特鋁質有限公司
MIDI ALUMINIUM FABRICATOR LTD

工程指示 / 要求圖樣

工程指示編號: EI- 613

材料 9
000 4

工程指示 / 要求圖樣 (E.I.)

備用 (好樣品)

加下
250

因此方案 ✓

工程指示 QT

此項圖樣經審核


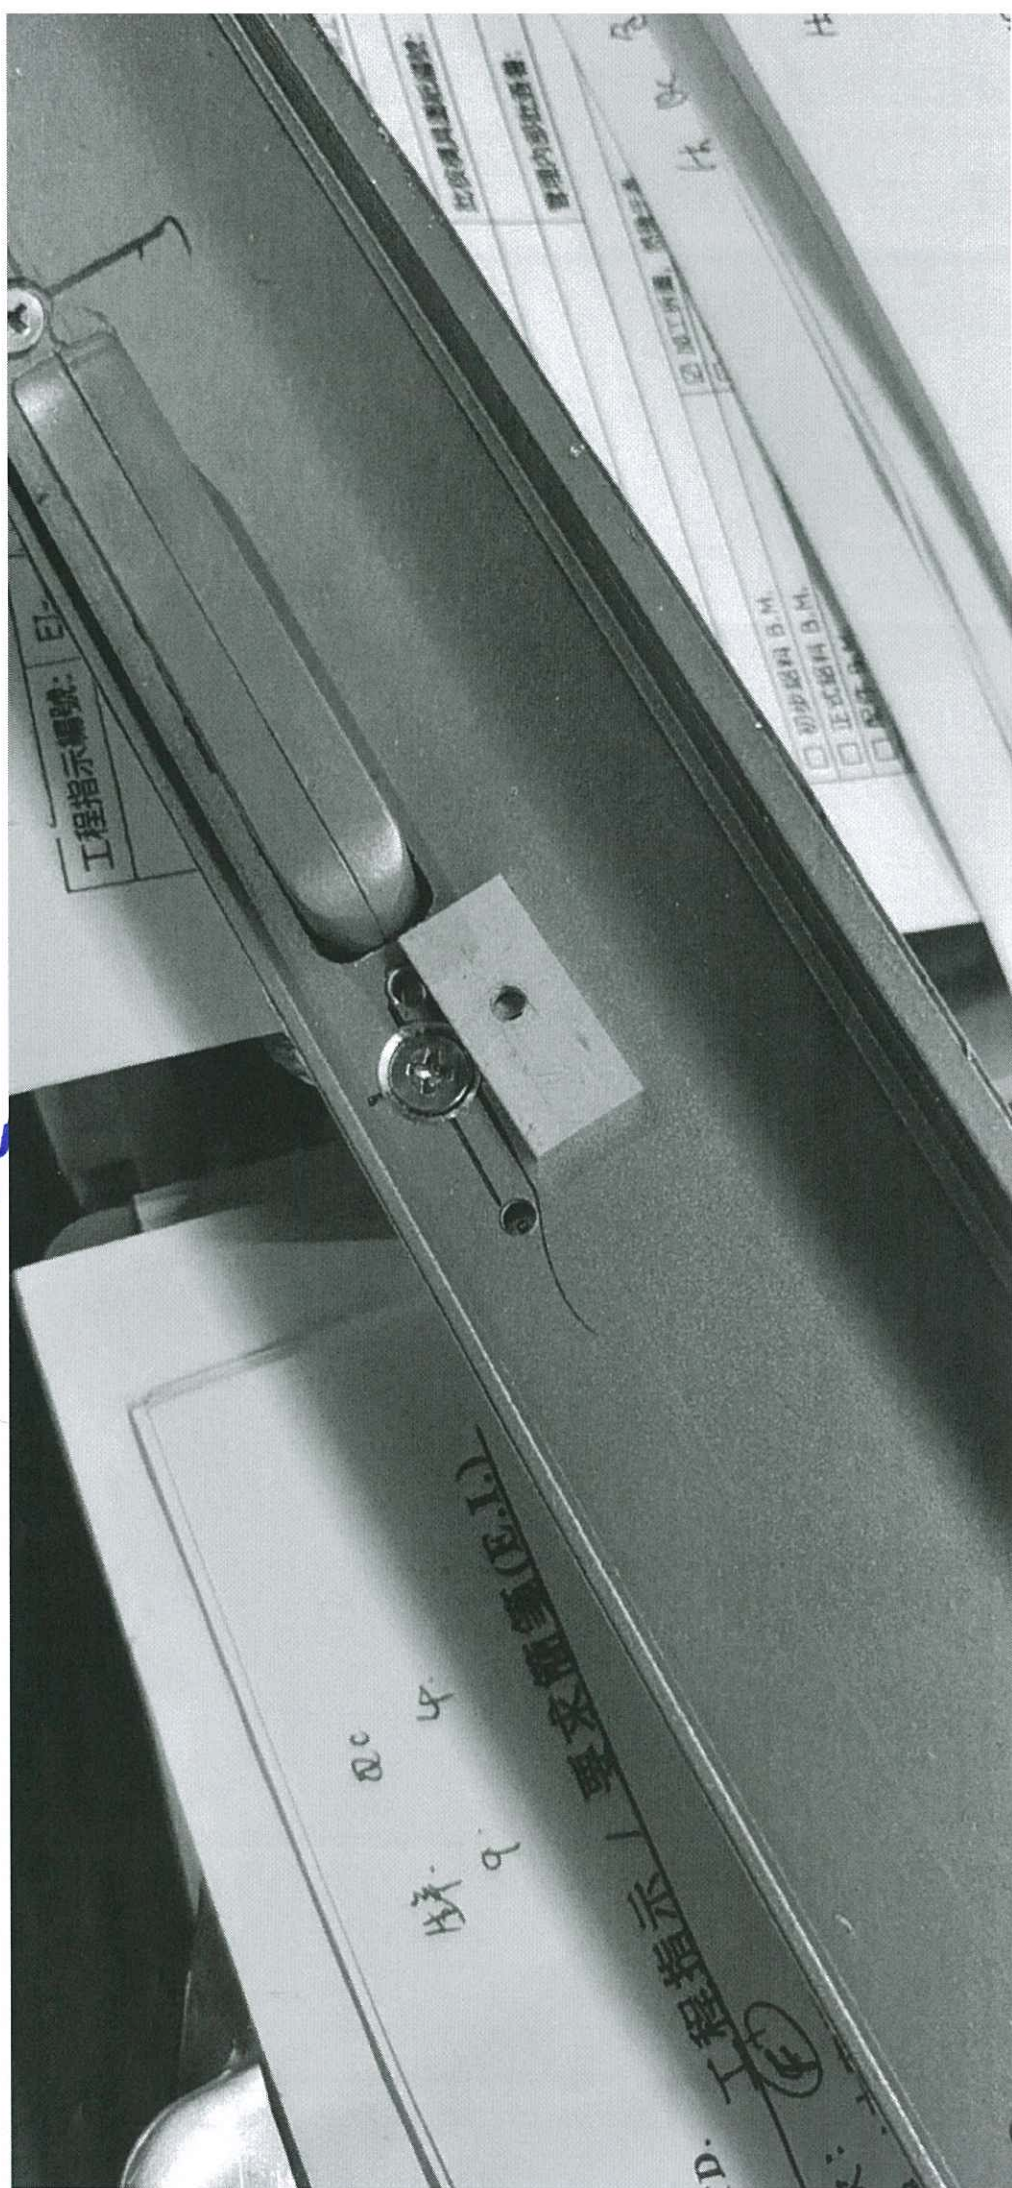
YK 10.5

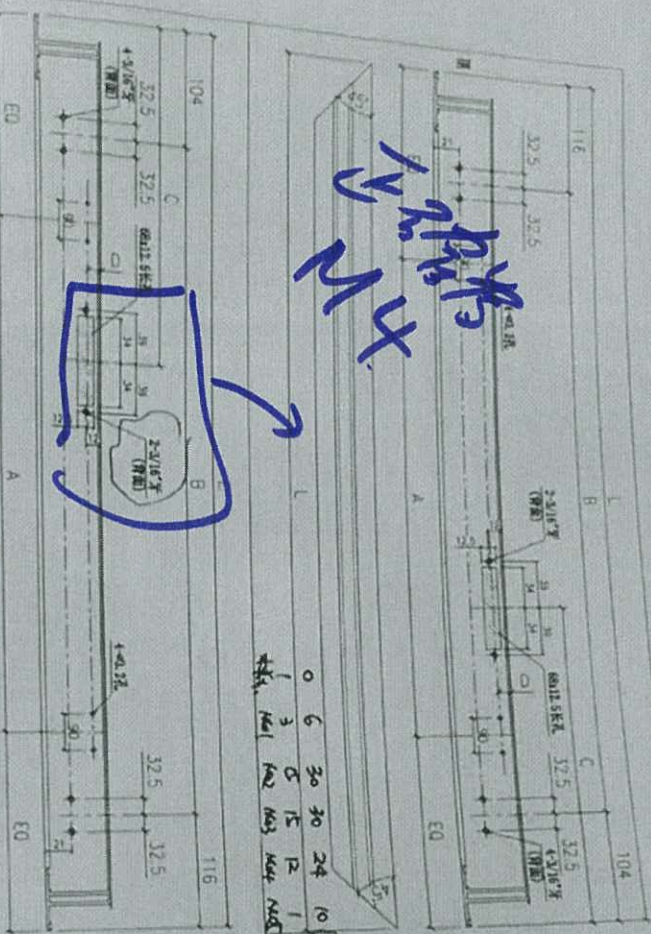


新图

留玉料


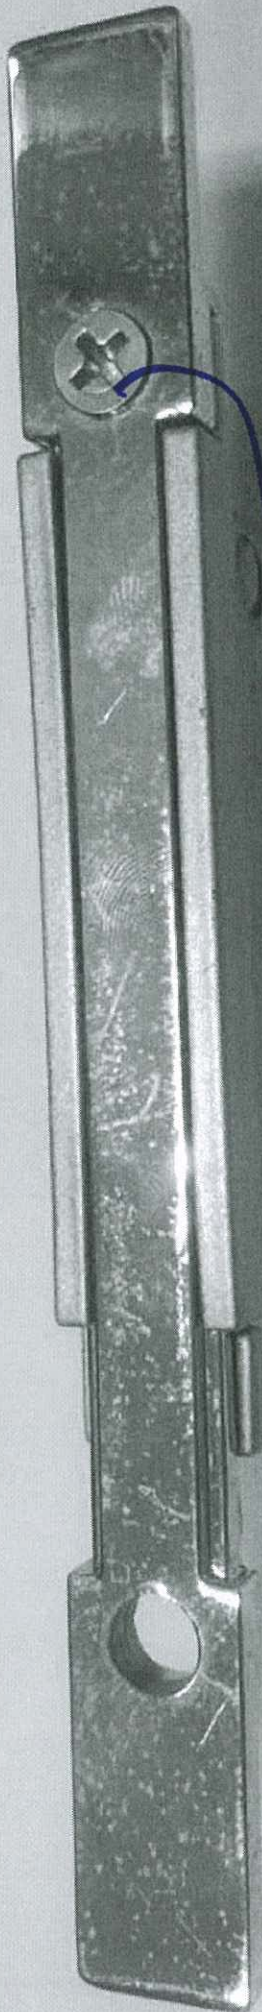

3/16

3/16 板
2个 有下



Handwritten blue text: $M4 \rightarrow$