



工程指示 / 要求簡箋(E.I.)

工程指示編號：EI / 4430 / 21

修改版次：A

工程編號：J - 858

工程名稱：將軍澳日出康城 11

工程項目：幕牆 鋁料鋁碼模圖(2 個) (X86256, X86258) 新增 畫圖

收件人：Maggie / 王良

發件人：Karina Lee

日期：24/03/2022

要求提供 / 確認 事項：

- | | | |
|------------------------------------|-------------------------------------|-------------------------------|
| <input type="checkbox"/> 初步鋁料 B.M. | <input type="checkbox"/> 加工拆圖，然後生產 | <input type="checkbox"/> 尺寸表 |
| <input type="checkbox"/> 正式鋁料 B.M. | <input type="checkbox"/> 技術上資料 / 指示 | <input type="checkbox"/> 報價 |
| <input type="checkbox"/> 配件 B.M. | <input type="checkbox"/> 樣辦或貨品說明書 | <input type="checkbox"/> 分判合約 |

內容：

新增幕牆畫新模圖共 2 個 (X86256, X86258)

請為幕牆畫新模圖共 7 個 (X86254, X86255, X86257, X86259, X86260, X86261, X86266)

預計完成繪畫模圖日期: 28/03/2021

謝謝

請在 2022.03.28 前完成上列要求。

附：2 頁 + CAD

以上項目為：

- 原合約工程包 原合約工程加 / 減賬 新工程報價

原因：-

分發東莞各部門：

- | | | | |
|-------------------------------------------------------------------------|------------------------------------------------------------------------|------------------------------------------------------------|----------------------------------------------------------------|
| <input type="checkbox"/> 生產技術總監 <input type="checkbox"/> 連附件 | <input type="checkbox"/> 技術部 <input type="checkbox"/> 連附件 | <input type="checkbox"/> 生產部 <input type="checkbox"/> 連附件 | <input type="checkbox"/> 機械設計部 <input type="checkbox"/> 連附件 |
| <input type="checkbox"/> 採購部 <input type="checkbox"/> 連附件 | <input checked="" type="checkbox"/> 生產統籌部 <input type="checkbox"/> 連附件 | <input type="checkbox"/> 小羅&清 <input type="checkbox"/> 連附件 | |
| <input checked="" type="checkbox"/> 質檢部 王良 <input type="checkbox"/> 連附件 | <input type="checkbox"/> 會計部 <input type="checkbox"/> 連附件 | <input type="checkbox"/> 報關組 <input type="checkbox"/> 連附件 | <input type="checkbox"/> 其他 _____ <input type="checkbox"/> 連附件 |

分發其他分判：

分發香港各部門：

- | | | | |
|----------------------------------------------------------------------|------------------------------------------------------------|-----------------------------------------------------------|----------------------------------------------------------------|
| <input type="checkbox"/> 行政部 <input type="checkbox"/> 連附件 | <input type="checkbox"/> 會計部 <input type="checkbox"/> 連附件 | <input type="checkbox"/> 統籌部 <input type="checkbox"/> 連附件 | <input type="checkbox"/> 工程部地盤科文 <input type="checkbox"/> 連附件 |
| <input checked="" type="checkbox"/> 採購部 <input type="checkbox"/> 連附件 | <input type="checkbox"/> QS 部 <input type="checkbox"/> 連附件 | <input type="checkbox"/> 維修部 <input type="checkbox"/> 連附件 | <input type="checkbox"/> 其他 _____ <input type="checkbox"/> 連附件 |

傳遞編號：


HK 0478/21

發件人簽署：

項目經理簽署：



美特鋁質有限公司
承認圖面
日期 24/03/2022

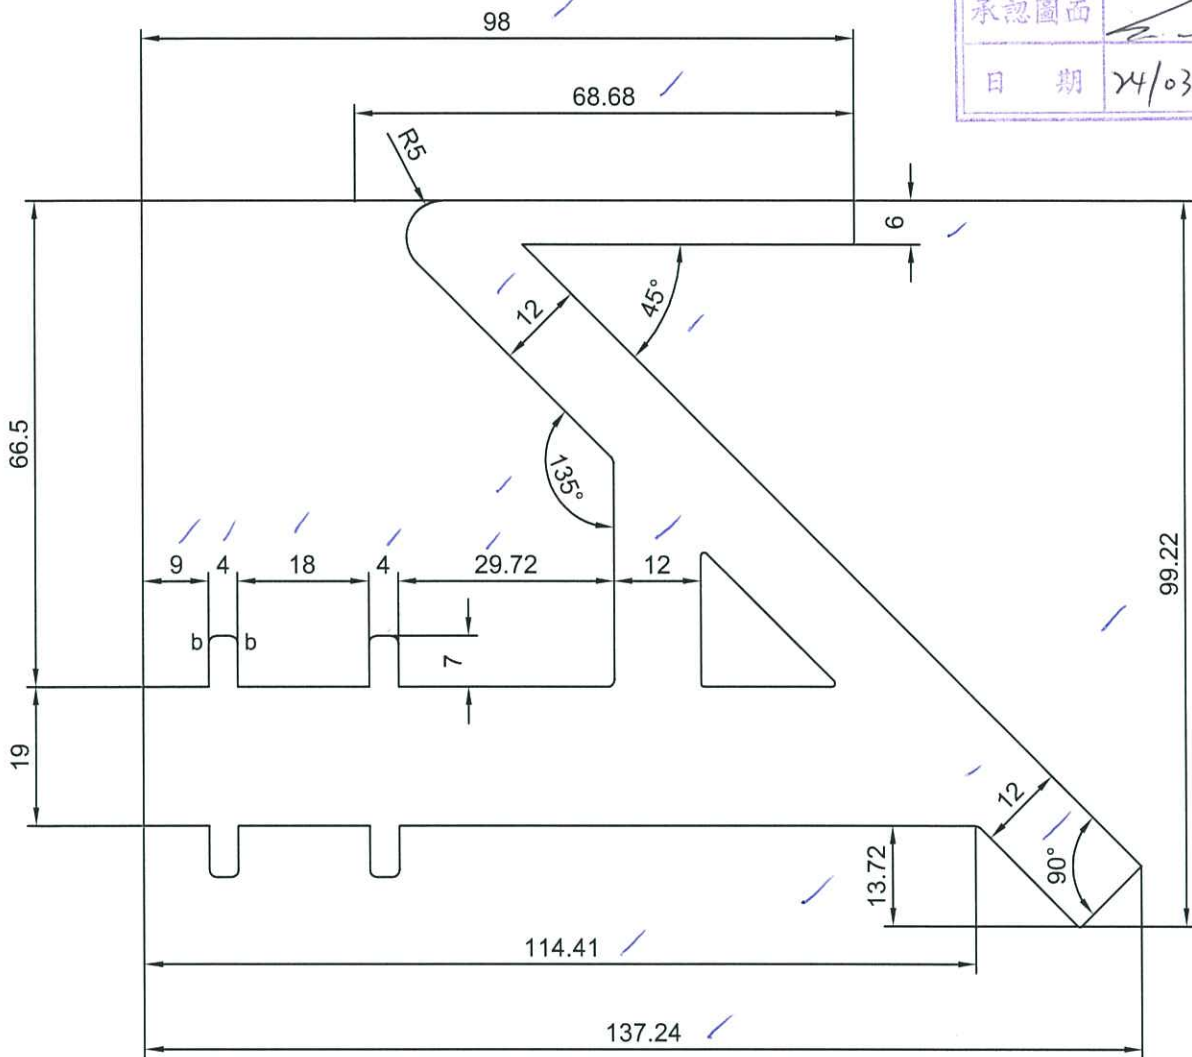

SCALE 1:1

APPROVED :

6061-T6
Unspec. Radius: R0.5

- 1. Important dimension: *
- 2. Referenced dimension: ()

a=R0.3
b=R1.0
v=R0.5XDP0.5

SECTIONAL AREA	mm ²	ADDITIONAL TOLERANCE	DATE	REVISION			
				NO.	DATE	NAME	DESCRIPTION
4290.2		Thickness ± 0.1 mm	01/03/2022				
WEIGHT	KG/M	Flatness 0.1 /25mm width	SCALE				
11.63		Straightness 0.3 /300mm	1 : 1				
PERIMETER	mm	Twist 0.5° /300 mm max	DRAWN				
654.0		Angularity ± 1.0 degree	CHECK				
V.F.	mm						




MIDI ALUMINIUM FABRICATOR LTD.

DRAWING NO.
X86258

REV.

TITLE

美特鋁質有限公司	
承認圖面	
日期	24/03/2022

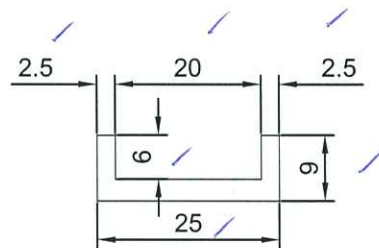

SCALE 1:1

APPROVED :

6061-T6

Unspec. Radius: R0.5
Unspec. Thickness: 3.0

1. Important dimension: *
2. Referenced dimension: ()

a=R0.3
b=R1.0
v=R0.5XDP0.5

SECTIONAL AREA	mm ²	ADDITIONAL TOLERANCE	DATE	REVISION			
				NO.	DATE	NAME	DESCRIPTION
105		Thickness ± 0.1 mm	01/03/2022				
WEIGHT	KG/M	Flatness 0.1 /25mm width	SCALE				
0.28		Straightness 0.3 /300mm	1 : 1				
PERIMETER	mm	Twist 0.5° /300 mm max	DRAWN				
80		Angularity ± 1.0 degree	CHECK				
V.F.	mm						