

## 工程指示 / 要求簡箋(E.I.)

工程指示編號：EI / 4438 / 21

修改版次：B

工程編號：J - 858

工程名稱：將軍澳日出康城 11

工程項目：後裝窗 鋁料改模 批核 (3 個) (X86250,X86252,X86253)

收件人：Maggie/ 王良

發件人：Karina Lee

日期：19/04/2022

□要求提供 / □確認 事項：

- |                                    |                                     |                               |
|------------------------------------|-------------------------------------|-------------------------------|
| <input type="checkbox"/> 初步鋁料 B.M. | <input type="checkbox"/> 加工拆圖，然後生產  | <input type="checkbox"/> 尺寸表  |
| <input type="checkbox"/> 正式鋁料 B.M. | <input type="checkbox"/> 技術上資料 / 指示 | <input type="checkbox"/> 報價   |
| <input type="checkbox"/> 配件 B.M.   | <input type="checkbox"/> 樣辦或貨品說明書   | <input type="checkbox"/> 分判合約 |

內容：

**B 版：因應顧問 Comment 修扇撐位置的 5mm 厚地方要有足夠的 edge distance. 才能避免加扇撐巴**  
**請為後裝窗改模圖共 3 個 (X86250, X86252, X86253)**

**預算完成開模及試模日期: 2022.05.20**

**X86251 不改 謝謝**

請在 2022.05.20 前完成上列要求。

附：3 頁模圖

以上項目為：

- 原合約工程包                       原合約工程加 / 減賬                       新工程報價

原因：-

分發東莞各部門：

- |   |   |                                |                              |                               |                              |                                |                              |
|---|---|--------------------------------|------------------------------|-------------------------------|------------------------------|--------------------------------|------------------------------|
| <input type="checkbox"/> 生產技術總監         | <input type="checkbox"/> 連附件            | <input type="checkbox"/> 技術部   | <input type="checkbox"/> 連附件 | <input type="checkbox"/> 生產部  | <input type="checkbox"/> 連附件 | <input type="checkbox"/> 機械設計部 | <input type="checkbox"/> 連附件 |
| <input type="checkbox"/> 採購部            | <input type="checkbox"/> 連附件            | <input type="checkbox"/> 生產統籌部 | <input type="checkbox"/> 連附件 | <input type="checkbox"/> 小羅&清 | <input type="checkbox"/> 連附件 |                                |                              |
| <input checked="" type="checkbox"/> 質檢部 | <input checked="" type="checkbox"/> 連附件 | <input type="checkbox"/> 會計部   | <input type="checkbox"/> 連附件 | <input type="checkbox"/> 報關組  | <input type="checkbox"/> 連附件 | <input type="checkbox"/> 其他    | <input type="checkbox"/> 連附件 |

分發其他分判：

- 檳                       連附件                      *1/2 ship ding*

分發香港各部門：

- |   |   |                               |                              |                              |                              |                                  |                              |
|---|---|-------------------------------|------------------------------|------------------------------|------------------------------|----------------------------------|------------------------------|
| <input type="checkbox"/> 行政部            | <input type="checkbox"/> 連附件            | <input type="checkbox"/> 會計部  | <input type="checkbox"/> 連附件 | <input type="checkbox"/> 統籌部 | <input type="checkbox"/> 連附件 | <input type="checkbox"/> 工程部地盤科文 | <input type="checkbox"/> 連附件 |
| <input checked="" type="checkbox"/> 採購部 | <input checked="" type="checkbox"/> 連附件 | <input type="checkbox"/> QS 部 | <input type="checkbox"/> 連附件 | <input type="checkbox"/> 維修部 | <input type="checkbox"/> 連附件 | <input type="checkbox"/> 其他      | <input type="checkbox"/> 連附件 |

傳遞編號：

HK *643* / 22

發件人簽署：*[Signature]*

項目經理簽署：*[Signature]*








4438B

此型材如停止订货两年以上，我司有权对模具进行报废或销毁  
如私自改动而确认，导致生产出来有异议，我司一律不承担责任！

B	版次	2	型号	C80143
---	----	---	----	--------

箭头所指喷涂时会出现起影，  
接受请在此签名：\_\_\_\_\_

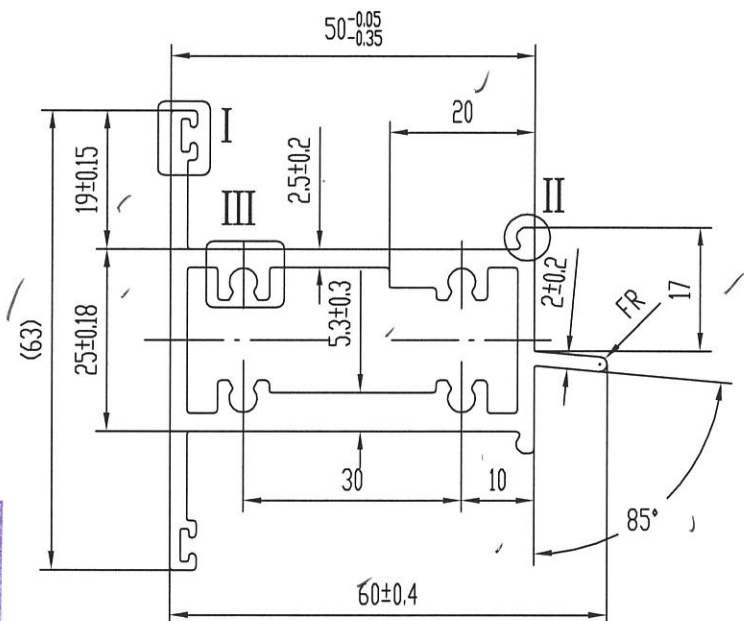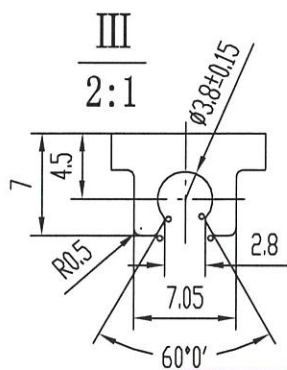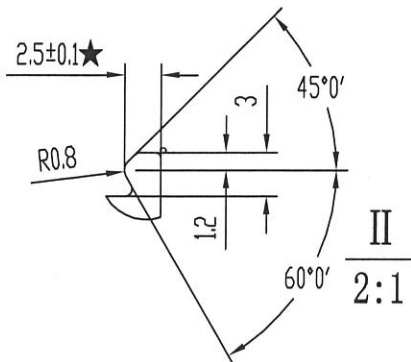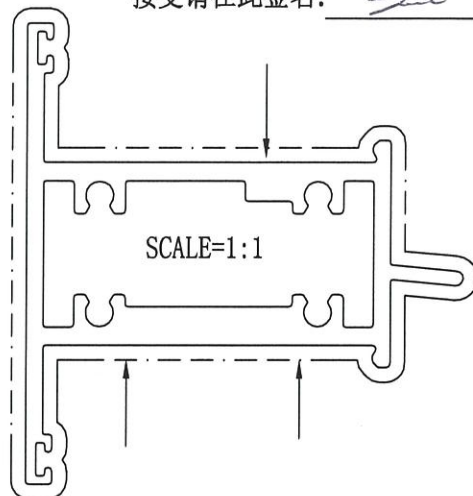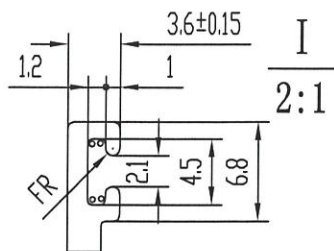

美特铝质有限公司

承認圖面

日期 19. 4. 2022

技术要求

特此声明

- 装饰面为：----- 1. 此图与客户“来样/来图”相符，若涉及专利或商标事宜，概由需方负责。
- 基材验收标准按EN755-9执行 2. 如与其它型材或配件配合，需注明或提供配套件，  
否则产生的装配问题，由客户自行承担。
- 表面处理是：PVF2 3. 客户确认图纸，包括确认并认可图纸上所示的图形、  
公差、验收标准，模具费，单重和装饰面面积等图面上的信息。
- 带“★”尺寸以实配为准
- °=R0.3

计划用量 吨


(改控控)

未注实心部位壁厚	2.3 ± 0.13	机 型		未注圆角	R0.4	外 D	76.44 mm	材 料	
未注空心部位壁厚	2.3 ± 0.2	备 注		周 长	275.6 mm	比 例	1:1	6063-T5	
装饰面面积	0.2756 m <sup>2</sup> /m	 广东兴发铝业有限公司 兴发铝业(成都)有限公司 广东兴发铝业(江西)有限公司 广东兴发铝业(河南)有限公司			型材重量	1.672 Kg/m			
设计	陆建鸿 2022.04.11				客户编号	X86250			
校核	何美玲 2022.04.11				型 号	C80143			
批准	陆承强 2022.04.11				名 称	中柱			
总部技术部E-mail: tech@xingfa.com 联系电话: 0757-66695205									



6638B

此型材如停止订货两年以上，我司有权对模具进行报废或销毁  
如私自改动而确认，导致生产出来有异议，我司一律不承担责任！



C	版次	2	型号	C73929
---	----	---	----	--------

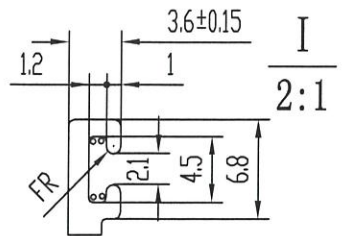

箭头所指喷涂时会出现起影，  
接受请在此签名：\_\_\_\_\_

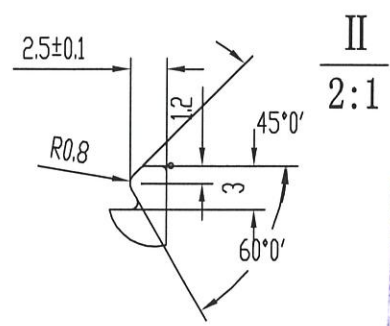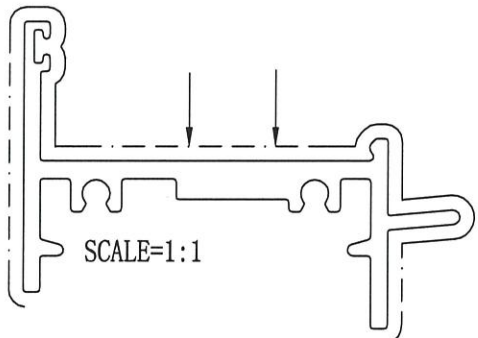

美特铝质有限公司  
承认图面  
日期 18.4.2022

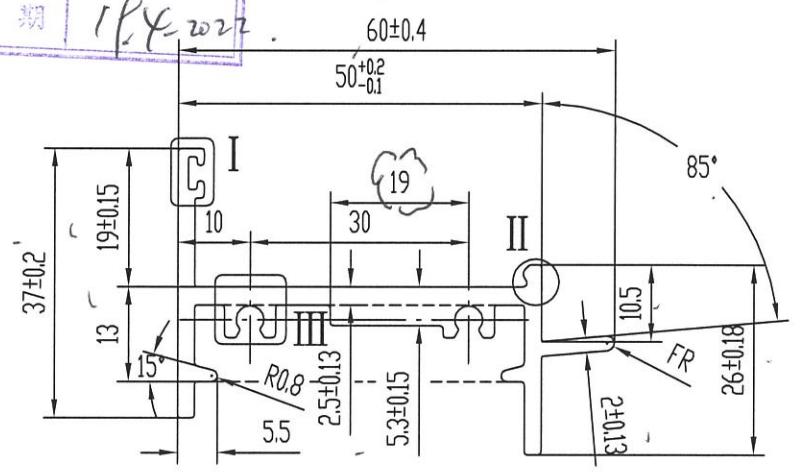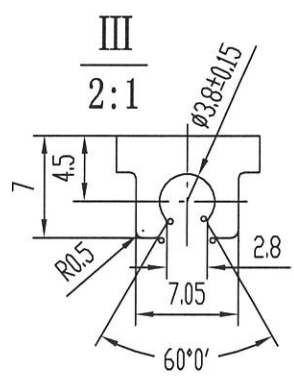

技术要求

特此声明

- |                     |  |
|---------------------|--|
| 1. 装饰面为：———         | 1. 此图与客户“来样/来图”相符，若涉及专利或商标事宜，概由需方负责。                       |
| 2. 基材验收标准按EN755-9执行 | 2. 如与其它型材或配件配合，需注明或提供配套件，<br>否则产生的装配问题，由客户自行承担。            |
| 3. 表面处理是：PVF2       | 3. 客户确认图纸，包括确认并认可图纸上所示的图形、<br>公差、验收标准，模具费，单重和装饰面面积等图面上的信息。 |
| 4. 带“★”尺寸以实配为准      |  |
| 5. °=R0.3           |  |

计划用量 吨  
(改模后)





富推  
顶

未注实心部位壁厚	2.3 ± 0.13	机 型		未注圆角	R0.4	外 D	66.50 mm	材 料	
未注空心部位壁厚		备 注		周 长	289.0 mm	比 例	1:1	6063-T5	
装饰面面积	0.1734 m <sup>2</sup> /m	 广东兴发铝业有限公司 兴发铝业（成都）有限公司 广东兴发铝业（江西）有限公司 广东兴发铝业（河南）有限公司 总部技术部E-mail: tech@xingfa.com 联系电话: 0757-66695205			型材重量	0.999 Kg/m			
设计	陆建鸿 2022.04.14				客户编号	X86252			
校核	何美玲 2022.04.14				型 号	C73929			
批准	陆承强 2022.04.14				名 称	框料			


4438B

此型材如停止订货两年以上，我司有权对模具进行报废或销毁  
如私自改动而确认，导致生产出来有异议，我司一律不承担责任！

B	版次	2	型号	C73939
---	----	---	----	--------

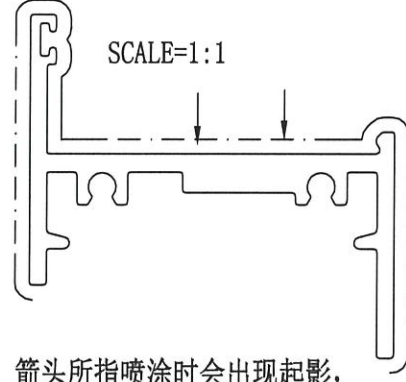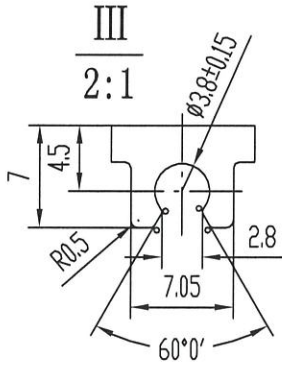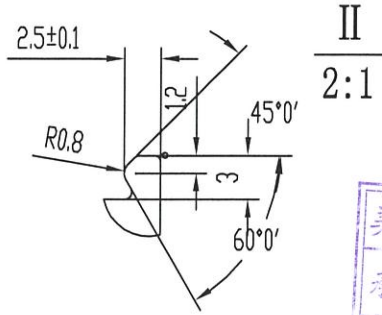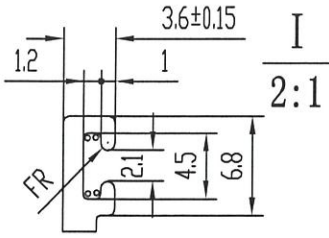

美特铝质有限公司  
承认图面  
日期 19.4.2022

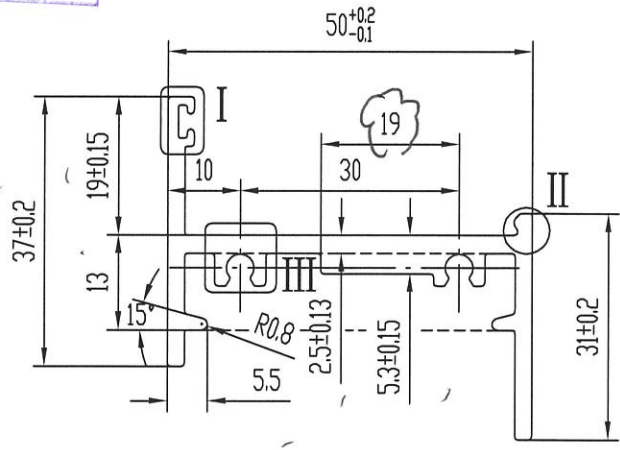

技术要求


特此声明


1. 装饰面为：—— ——— ———
2. 基材验收标准按EN755-9执行
3. 表面处理是：PVF2
4. 带“★”尺寸以实配为准
5. °=R0.3

1. 此图与客户“来样/来图”相符，若涉及专利或商标事宜，概由需方负责。
2. 如与其它型材或配件配合，需注明或提供配套件，否则产生的装配问题，由客户自行承担。
3. 客户确认图纸，包括确认并认可图纸上所示的图形、公差、验收标准，模具费，单重和装饰面面积等图面上的信息。

计划用量 吨  
( 0.977 )

未注实心部位壁厚	2.3 ± 0.13	机 型		未注圆角	R 0.4	外 D	68.28 mm	材 料	
未注空心部位壁厚		备 注		周 长	280.1 mm	比 例	1:1	6063-T5	
装饰面面积	0.1681 m <sup>2</sup> /m	 广东兴发铝业有限公司 兴发铝业(成都)有限公司 广东兴发铝业(江西)有限公司 广东兴发铝业(河南)有限公司 二维码 202013047			型材重量	0.977 Kg/m			
设计	陆建鸿 2022.04.14				客户编号	X86253			
校核	何美玲 2022.04.14				型 号	C73939			
批准	陆承强 2022.04.14				名 称	框料			
总部技术部E-mail: tech@xingfa.com 联系电话: 0757-66695205									

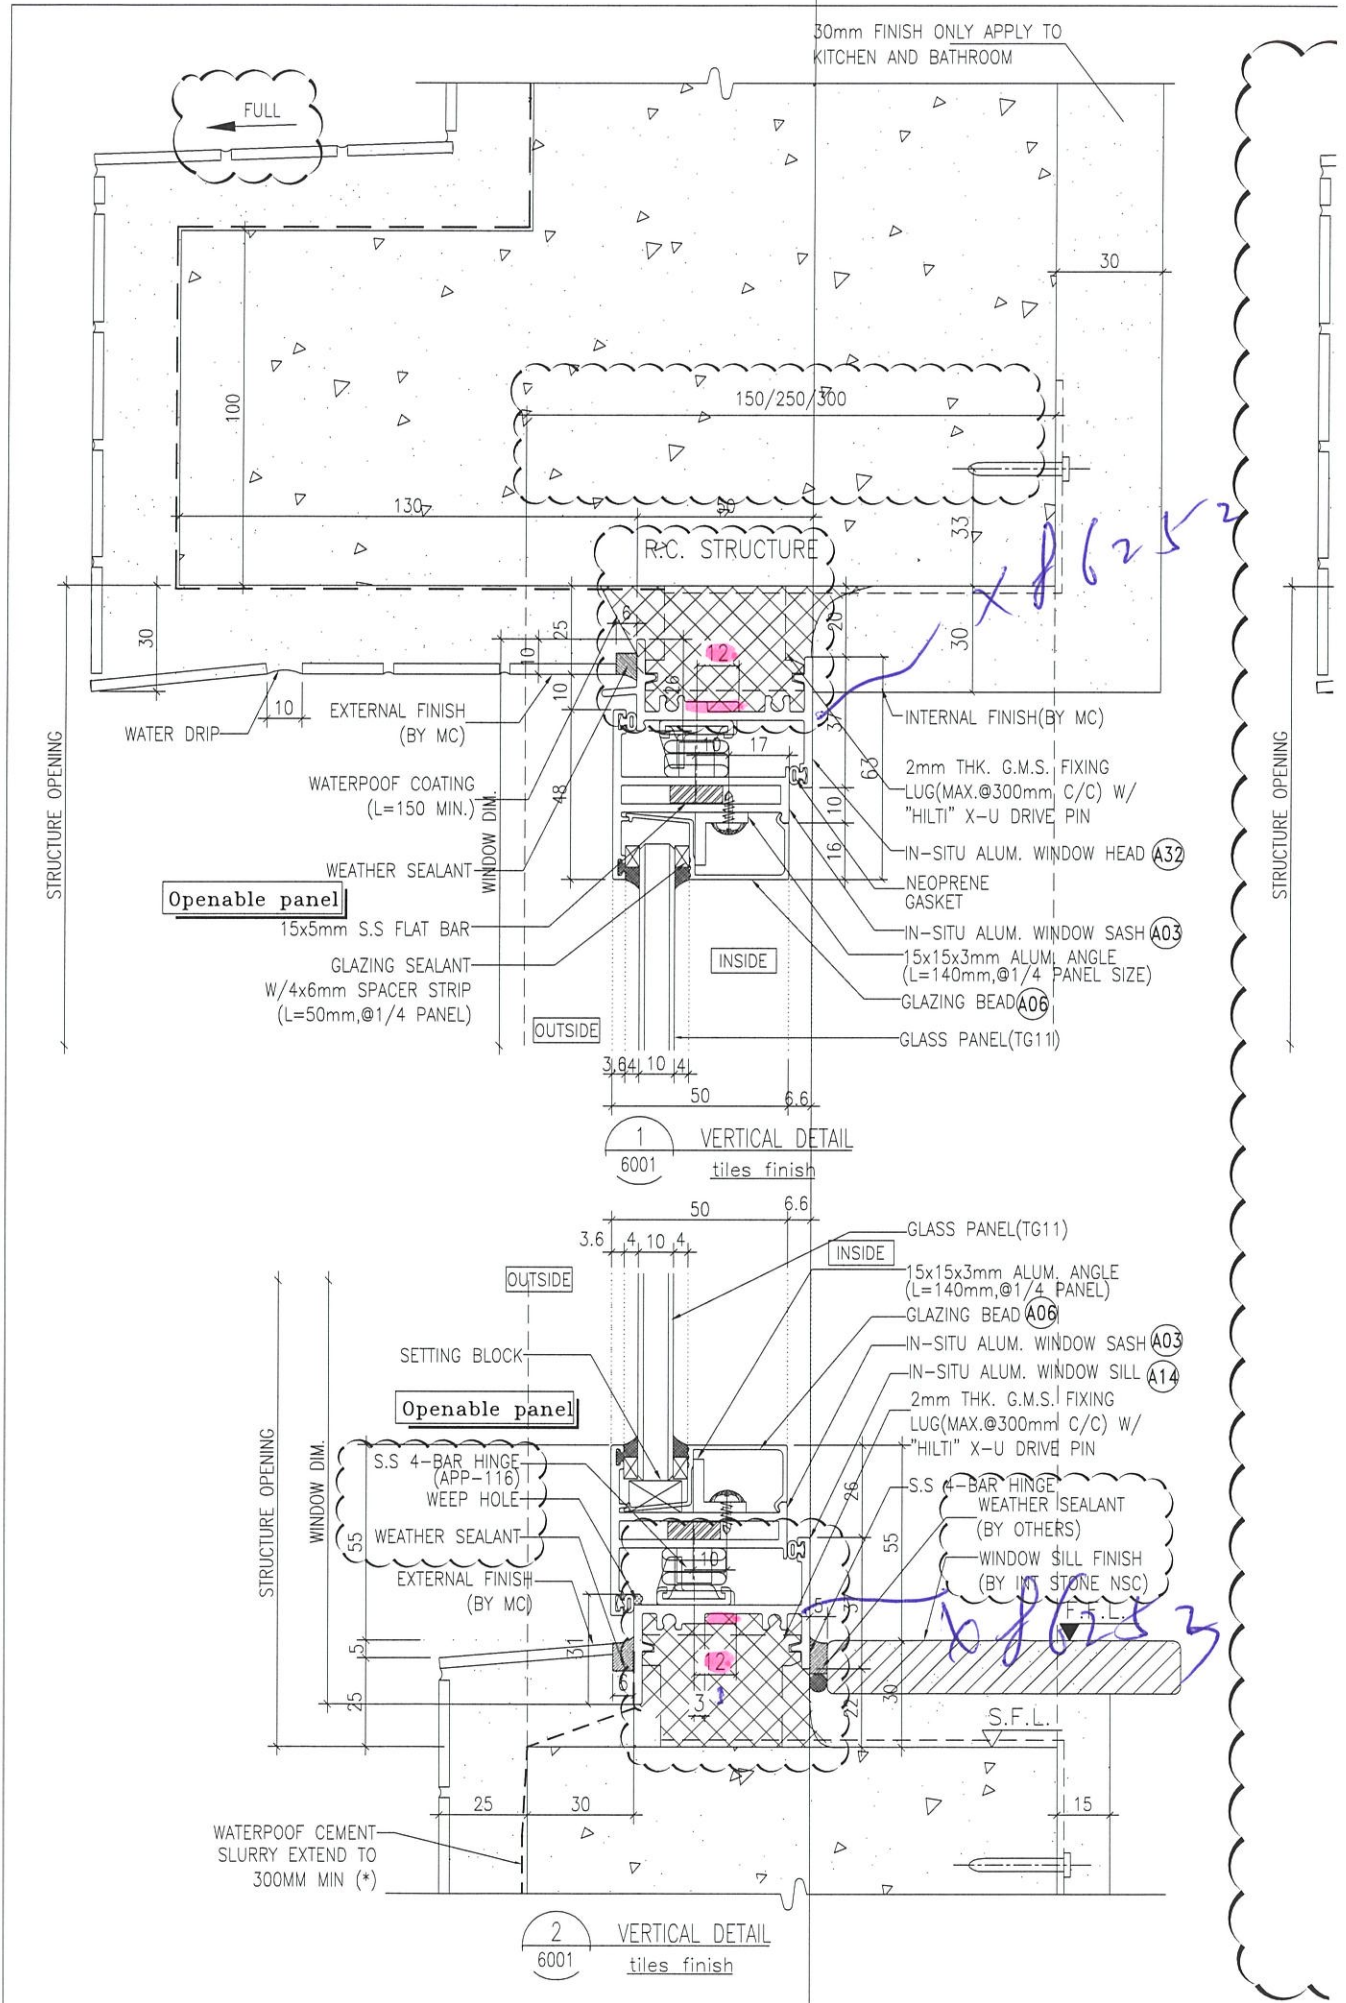

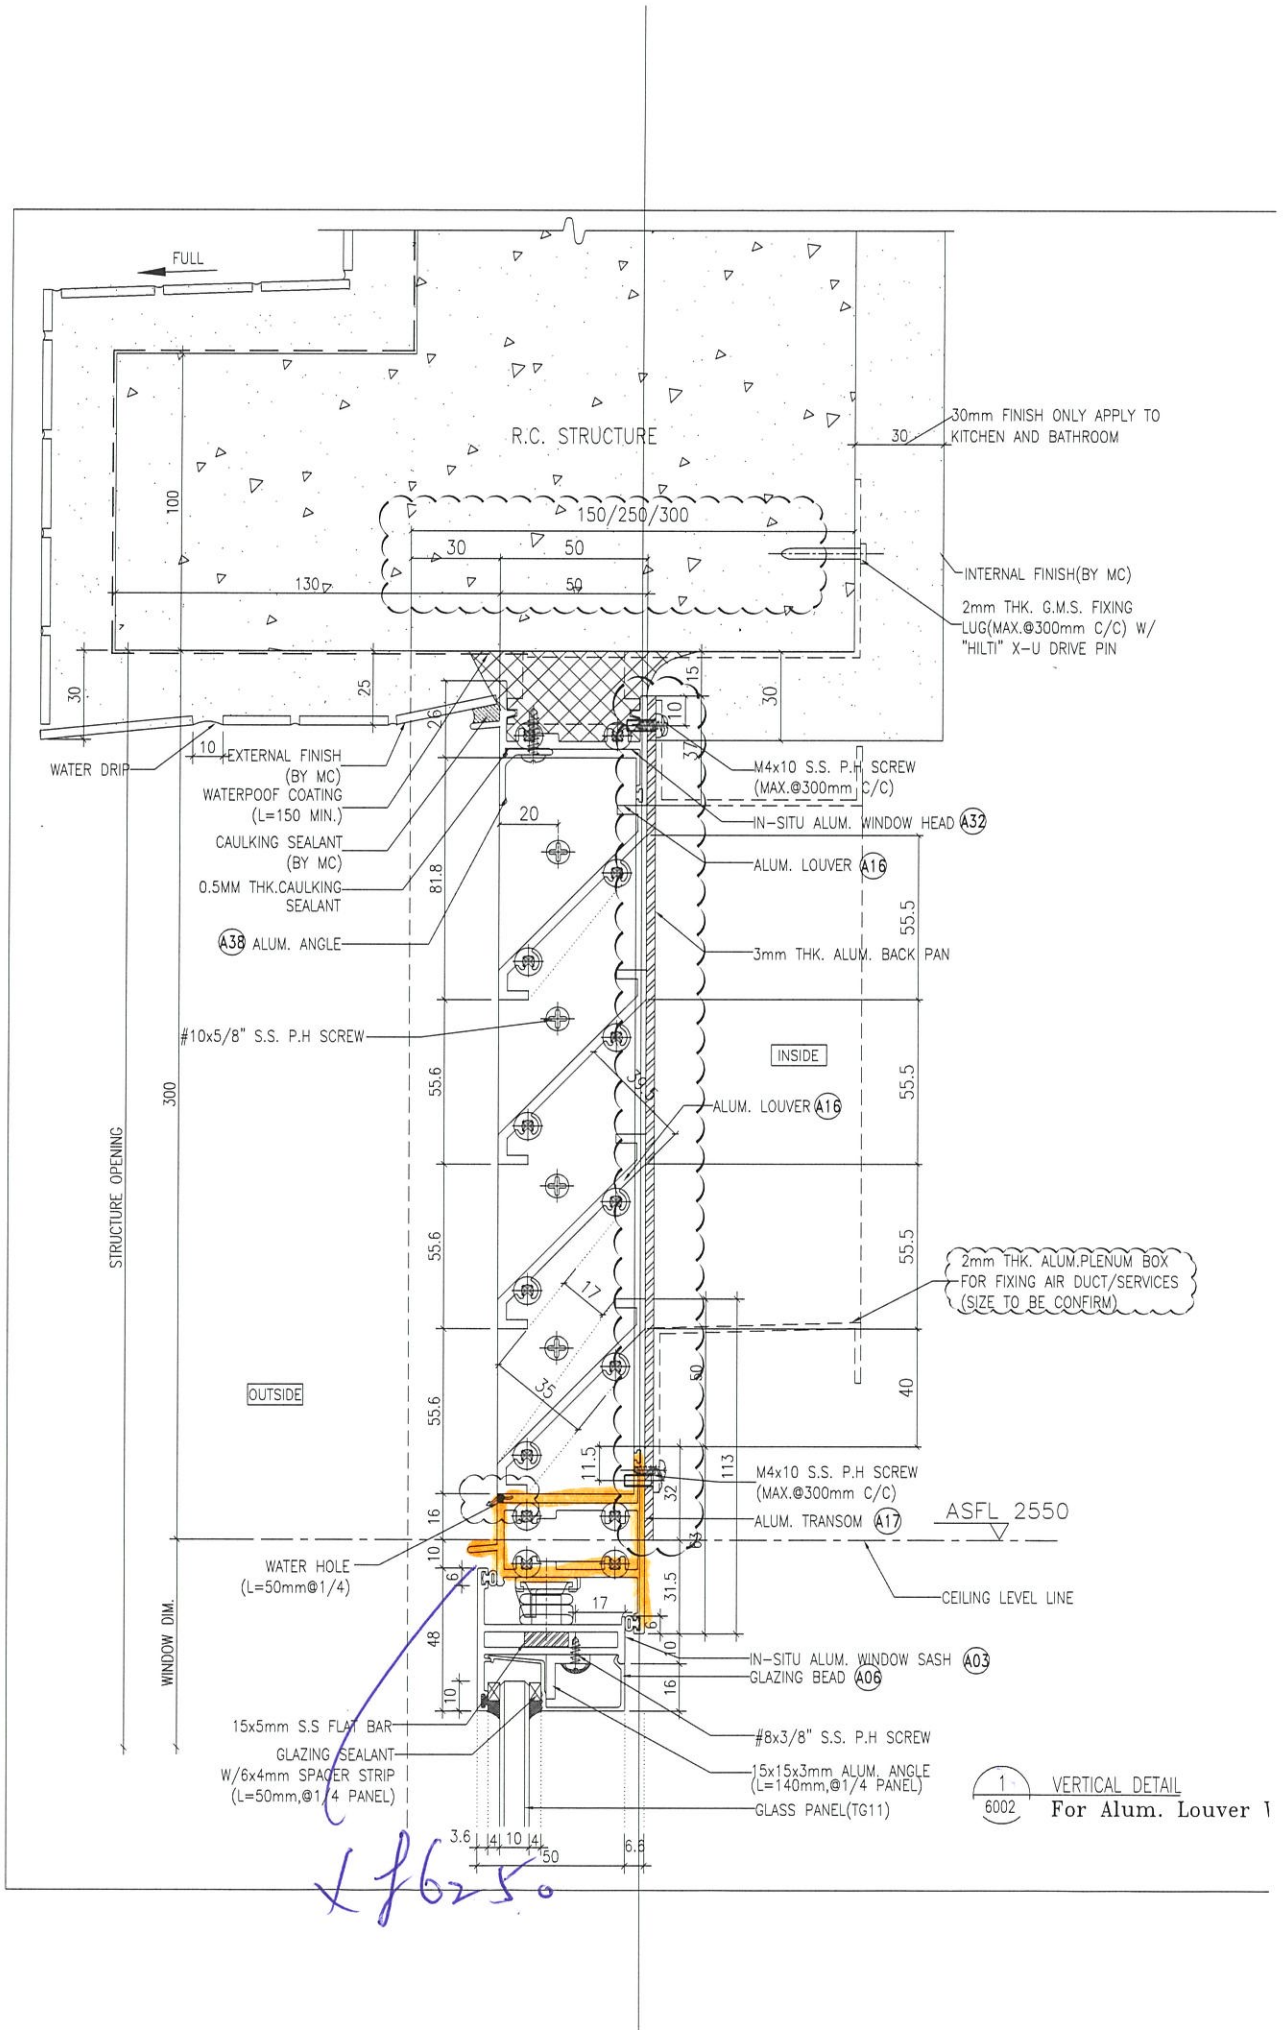

1  
6002 VERTICAL DETAIL  
For Alum. Louver

*1 f 6250*