

工程指示 / 要求簡箋(E.I.)

工程指示編號：EI / 4446 / 22

修改版次：A

工程編號：J - 858

工程名稱：將軍澳日出康城 11

工程項目：佛沙窗 加力撐（佛沙廠用）

收件人：生統 / 王良

發件人：Ant Yeung

日期：14/03/2022

要求提供 / 確認 事項：

- | | | |
|------------------------------------|-------------------------------------|-------------------------------|
| <input type="checkbox"/> 初步鋁料 B.M. | <input type="checkbox"/> 加工拆圖，然後生產 | <input type="checkbox"/> 尺寸表 |
| <input type="checkbox"/> 正式鋁料 B.M. | <input type="checkbox"/> 技術上資料 / 指示 | <input type="checkbox"/> 報價 |
| <input type="checkbox"/> 配件 B.M. | <input type="checkbox"/> 樣辦或貨品說明書 | <input type="checkbox"/> 分判合約 |

內容：

A: 鋁通頭尾加鋁角

請生產加力撐 佛沙廠用 可用廢料或倉存料

石矢前加上 石矢後取出 循環使用

請提醒駐佛沙窗人員使用

請在 2022.03.16 前完成上列要求。

附：1 頁

以上項目為：

- 原合約工程包 原合約工程加 / 減賬 新工程報價

原因：-

分發東莞各部門：

- | | | | |
|---|---|--|--|
| <input type="checkbox"/> 生產技術總監 <input type="checkbox"/> 連附件 | <input type="checkbox"/> 技術部 <input type="checkbox"/> 連附件 | <input type="checkbox"/> 生產部 <input type="checkbox"/> 連附件 | <input type="checkbox"/> 機械設計部 <input type="checkbox"/> 連附件 |
| <input type="checkbox"/> 採購部 <input type="checkbox"/> 連附件 | <input checked="" type="checkbox"/> 生產統籌部 <input checked="" type="checkbox"/> 連附件 | <input type="checkbox"/> 小羅&清 <input type="checkbox"/> 連附件 | |
| <input checked="" type="checkbox"/> 質檢部 <input checked="" type="checkbox"/> 連附件 | <input type="checkbox"/> 會計部 <input type="checkbox"/> 連附件 | <input type="checkbox"/> 報關組 <input type="checkbox"/> 連附件 | <input type="checkbox"/> 其他 _____ <input type="checkbox"/> 連附件 |

分發香港各部門：

- | | | | |
|---|--|---|--|
| <input type="checkbox"/> 行政部 <input type="checkbox"/> 連附件 | <input type="checkbox"/> 會計部 <input type="checkbox"/> 連附件 | <input type="checkbox"/> 統籌部 <input type="checkbox"/> 連附件 | <input type="checkbox"/> 工程部地盤科文 <input type="checkbox"/> 連附件 |
| <input type="checkbox"/> 採購部 <input type="checkbox"/> 連附件 | <input type="checkbox"/> QS 部 <input type="checkbox"/> 連附件 | <input type="checkbox"/> 維修部 <input type="checkbox"/> 連附件 | <input type="checkbox"/> 其他 _____ <input type="checkbox"/> 連附件 |

傳遞編號：


HK 0401 / 22

發件人簽署：

項目經理簽署：

工 I 4466 A

U/L0401

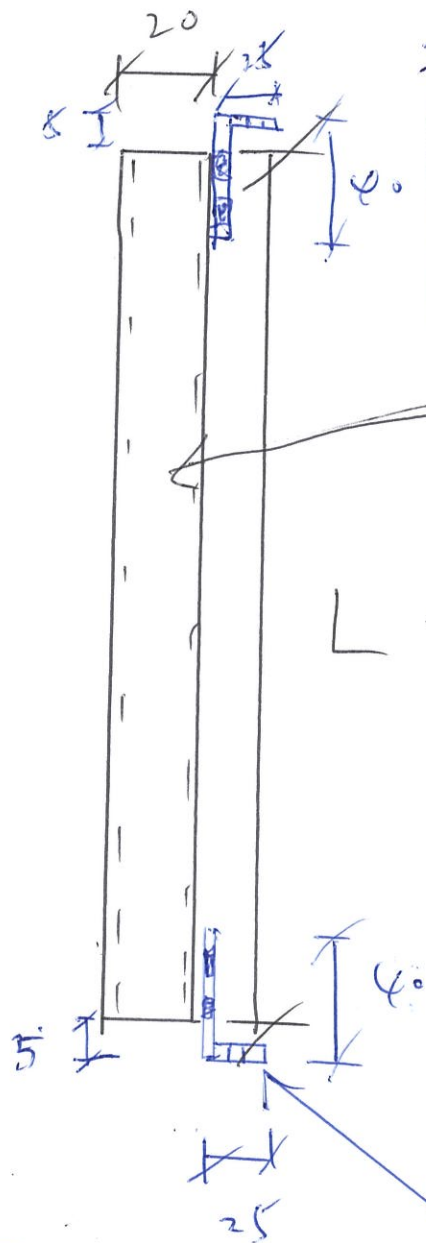

20 x 20 x 3
角钢

L = ~~47~~
 460 mm (20)
 315 mm (20)
 365 mm (10)
 (1/2)
 (50/2)


L = 20mm

40 x 25 x 3

角钢

5.5 x 12 孔

45.5 孔

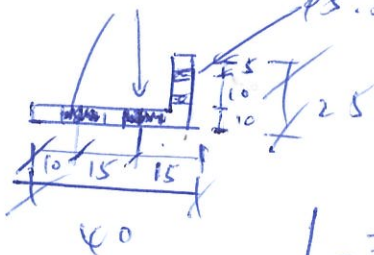


L = 20


Indicator Ltd.

圖名/圖號


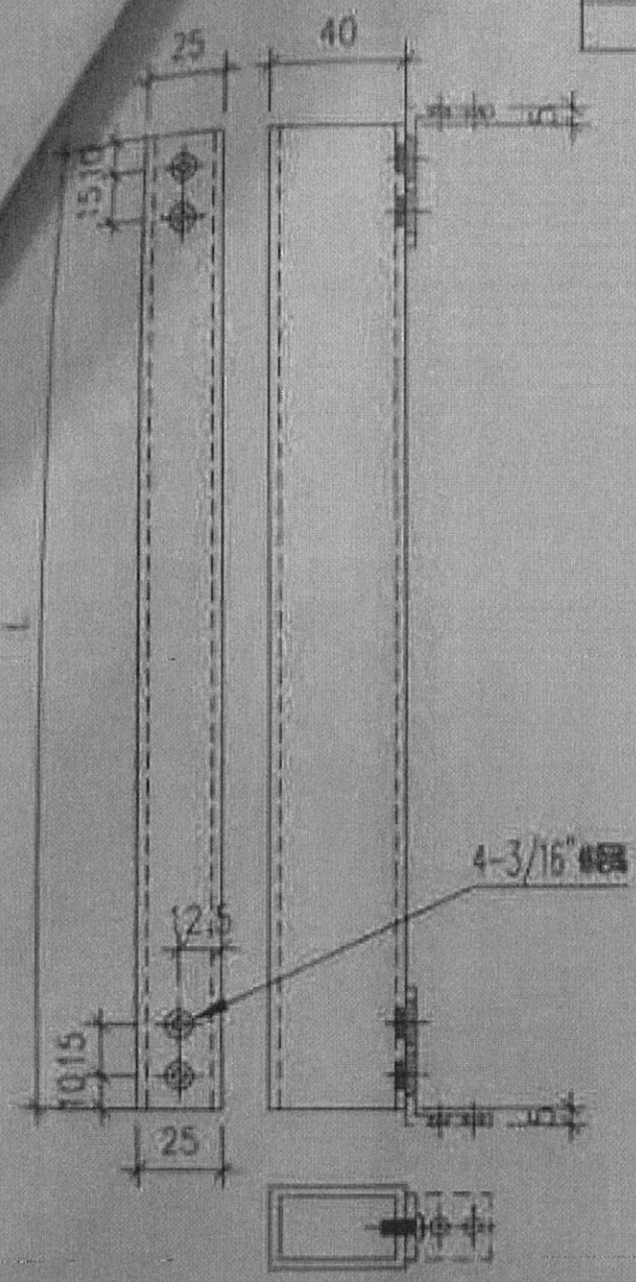

24^h
22^h

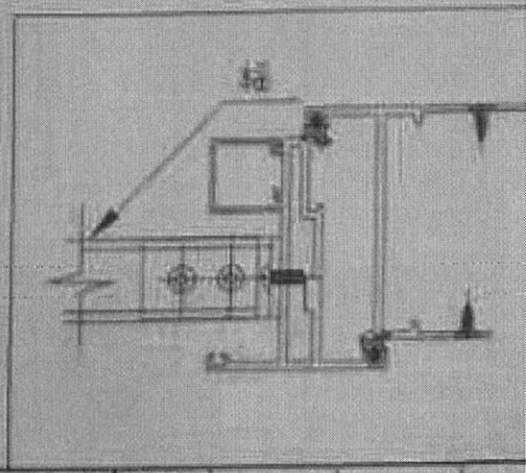


名稱	加力螺絲	制圖	DZL	2021.10.30	修改	
材料	40253-01	復核	sde	-	日期	
顏色	MIL	批准			圖號	J853-40253-1



143

Indicator bit
圖行號/圖號

序號	物料編號	L	數量
1	25403-1	20	240
2			
3			

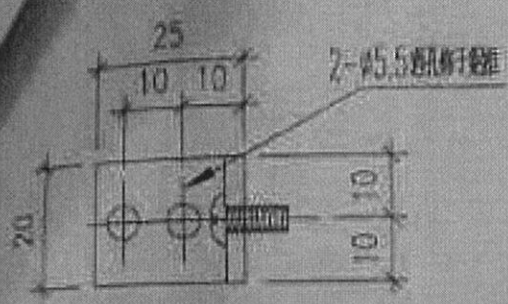

24
24

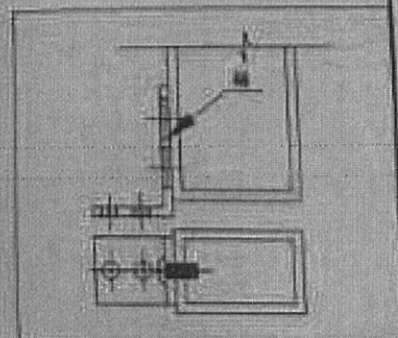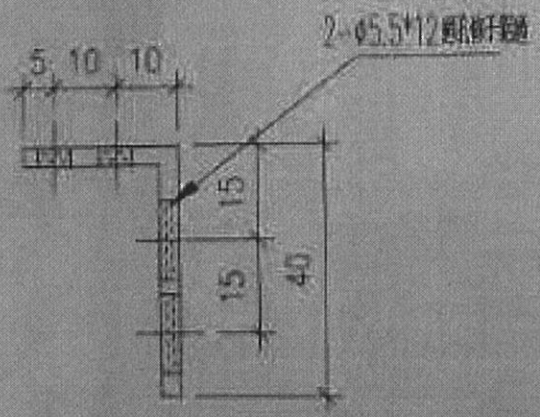

名稱	加工機殼	制圖	DZL	2021.10.30	修改		
材料	25403BA	復核	sde	-	日期		113
顏色	MILL	批准			圖號	J853-25403-1	