

工程指示 / 要求簡箋(E.I.)

工程指示編號：EI / 4476 / 22

修改版次：-

工程編號：J - 858

工程名稱：將軍澳日出康城

工程項目：佛沙窗 水線碼 供應和安裝報價 (S.I.)

收件人：生統 IQS

發件人：Ant Yeung

日期：21/03/2022

要求提供 /  確認 事項：

- |                                    |                                     |                               |
|------------------------------------|-------------------------------------|-------------------------------|
| <input type="checkbox"/> 初步鋁料 B.M. | <input type="checkbox"/> 加工拆圖，然後生產  | <input type="checkbox"/> 尺寸表  |
| <input type="checkbox"/> 正式鋁料 B.M. | <input type="checkbox"/> 技術上資料 / 指示 | <input type="checkbox"/> 報價   |
| <input type="checkbox"/> 配件 B.M.   | <input type="checkbox"/> 樣辦或貨品說明書   | <input type="checkbox"/> 分判合約 |

內容：

按 SI 要求，本司提供佛沙窗的水線碼 供應和安裝。請安排人手在佛沙廠和提供報價

謝謝

1750mm 長 (616mm + 134 = 646mm) 安裝工作

請在 2022.03.25 前完成上列要求。

附：

以上項目為：

- 原合約工程包                       原合約工程加 / 減賬                       新工程報價

原因：-

分發東莞各部門：

- ( ) 生產技術總監  連附件    ( ) 技術部     連附件    ( ) 生產部     連附件    ( ) 機械設計部  連附件  
 ( ) 採購部     連附件    ( ) 生產統籌部  連附件    ( ) 小羅 & 清     連附件  
 ( ) 質檢部     連附件    ( ) 會計部     連附件    ( ) 報關組     連附件    ( ) 其他 \_\_\_\_\_  連附件

分發香港各部門：

- ( ) 行政部  連附件    ( ) 會計部  連附件    ( ) 統籌部  連附件    ( ) 工程部地盤科文  連附件  
 ( ) 採購部  連附件    ( ) QS 部  連附件    ( ) 維修部  連附件    ( ) 其他 \_\_\_\_\_  連附件


傳遞編號：

HK 0437 / 22

發件人簽署：

項目經理簽署：

EG-DWG4


 美特鋁質有限公司 MIDI Aluminium Fabricator Ltd.		類別	物料號	
修改		制圖 邱紅	2018.07.23	圖號 837-AF01-S1
日期		復核 謝永林	2018.07.24	數量 <del>2458</del> <del>180</del> <del>1</del> = 2480
		批准		位置

J858

626+20  
= 646 94

佛沙場用

用水線碼裝置

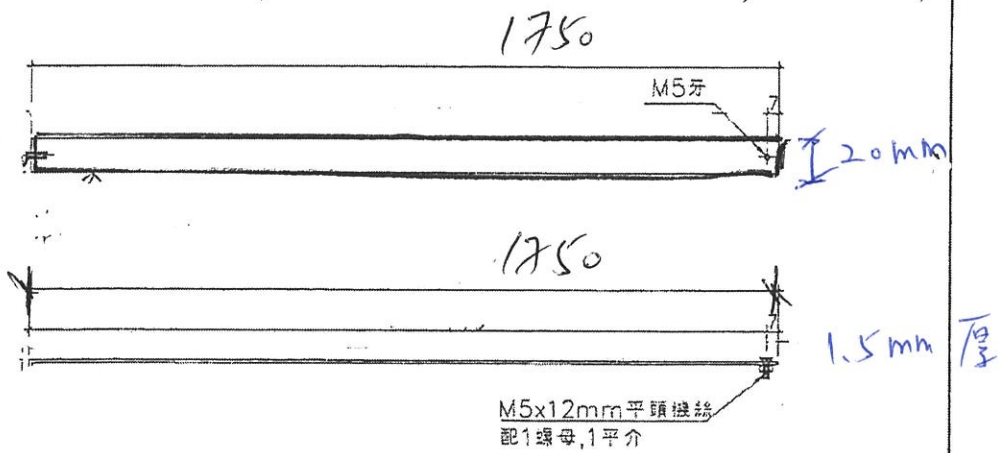

鋼油漆者

L = 1750 mm

J858

20x1.5 厚

工程號 J-857	地盤	製糖機身		
名稱 鋁板加工圖		採用		附
材料		地盤		件
顏色		工廠		

1.5 mm 鋁板 x 20 mm 厚

DISC

A new ISC form is submitted

To Brian Pak Ki Ng

for 4476  
H/L 0437

1750 M/L

Dear Colleague(s),

Job No.:	13931
ISC No.:	
Subcontractor:	Midi Aluminium Fabricator Ltd
Subcontract:	3010 - Design, Supply and Installation of Curtain Wall, Glass Wall, Aluminium Window, Aluminium Louvres and Glass Balustrade (Tender 2 - Works at Tower (Curtain Wall and Aluminium Windows))
Title:	有關佛沙窗水線碼供應及安裝事宜
Detail:	因信和規定優先於 general spec, 按信和規定, 佛沙窗水線碼的供應和安裝並非由美特負責, 現我司要求貴判提供及安裝水線碼, 以確保不會影響佛沙到貨時間, 特此通知
Submitted By:	Brian Pak Ki Ng (Senior Project Building Engineer)
Submitted Date:	19 Mar 2022 09:39 AM
Disc URL:	<a href="http://disc.gammonconstruction.com/#/disc/list?discid=12638">http://disc.gammonconstruction.com/#/disc/list?discid=12638</a>

Best regards,

DISC System