

工程指示 / 要求簡箋(E.I.)

工程指示編號：EI / 4477 / 22

修改版次：-

工程編號：J - 858

工程名稱：將軍澳日出康城

工程項目：售樓處 趟門收口鋁板(重做)

收件人：偉哥/林哥/師傅強

發件人：Eric Liu

日期：21/03/2022

要求提供 / 確認 事項：

- | | | |
|------------------------------------|-------------------------------------|-------------------------------|
| <input type="checkbox"/> 初步鋁料 B.M. | <input type="checkbox"/> 加工拆圖，然後生產 | <input type="checkbox"/> 尺寸表 |
| <input type="checkbox"/> 正式鋁料 B.M. | <input type="checkbox"/> 技術上資料 / 指示 | <input type="checkbox"/> 報價 |
| <input type="checkbox"/> 配件 B.M. | <input type="checkbox"/> 樣辦或貨品說明書 | <input type="checkbox"/> 分判合約 |

內容：

請師傅強用 1/F 倉存料重新加工 3 款收口鋁板，每款 9 件

地址：奧海城 1 期 SHOP#101, 聯絡人:KEN, 電話:90609019

謝謝

請在 2022.03. 22 前完成上列要求。

附：

以上項目為：

- 原合約工程包 原合約工程加 / 減賬 新工程報價

原因：-

分發東莞各部門：

- ()生產技術總監 連附件 ()技術部 連附件 ()生產部 連附件 ()機械設計部 連附件
 ()採購部 連附件 ()生產統籌部 連附件 ()小羅&清 連附件
 ()質檢部 連附件 ()會計部 連附件 ()報關組 連附件 ()其他 _____ 連附件

分發其他分判：

- ()水洪 連附件

分發香港各部門：

- ()行政部 連附件 ()會計部 連附件 ()統籌部 連附件 ()工程部地盤科文 連附件
 ()採購部 連附件 ()QS 部 連附件 ()維修部 連附件 ()其他 _____ 連附件

傳遞編號：

HK 122


發件人簽署：


項目經理簽署：

~~L=2400mm~~
 鋁板厚度不限
 不限顏色
~~數量=6支~~

L21200
 數量 9支

2 3/4" = 64.325cm

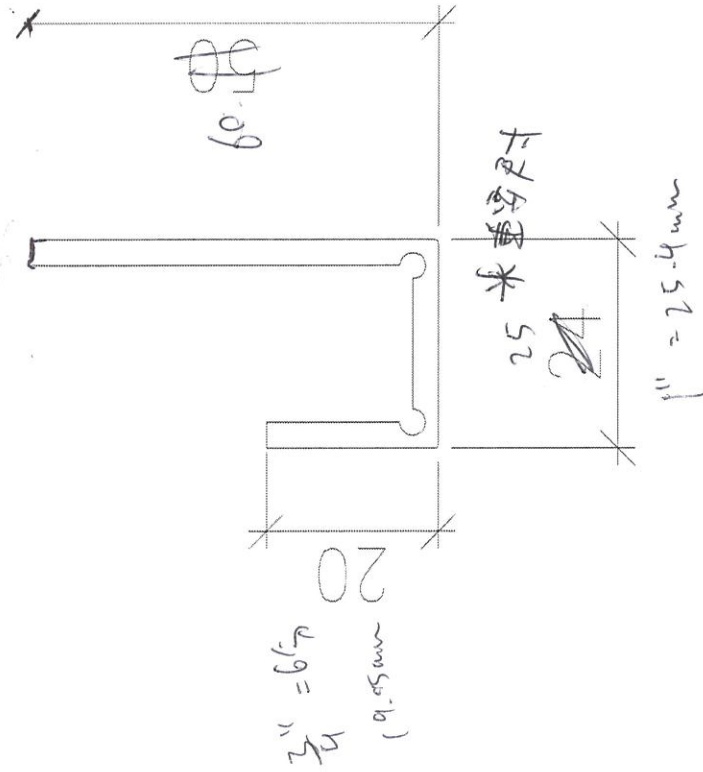

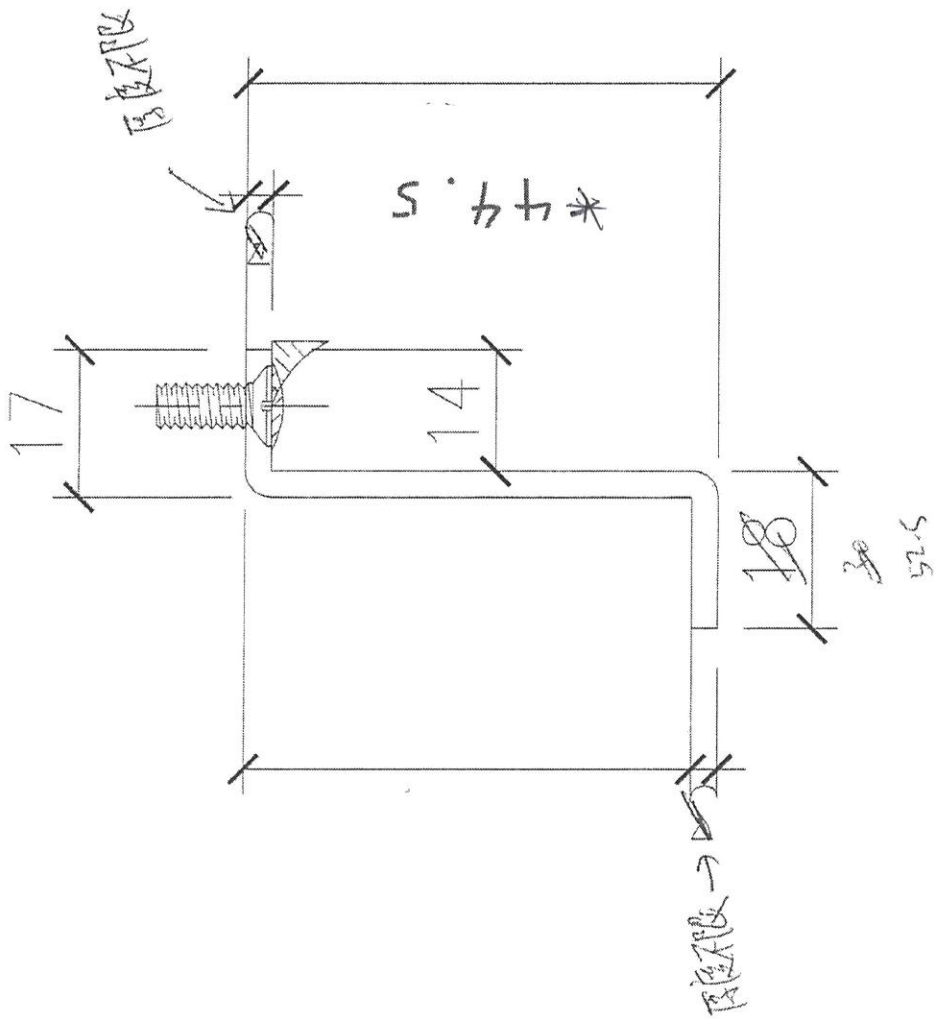

C-1320
9件

~~C-2625~~

~~4件~~

不用管它，另打廢
現時情況

