

工程指示 / 要求簡箋(E.I.)

工程指示編號：EI / 4482 / 22

修改版次：A

工程編號：J - 858

工程名稱：將軍澳日出康城

工程項目：佛沙窗 水線碼配件 生產

收件人：生統

發件人：Ant Yeung

日期：24/03/2022

要求提供 / 確認 事項：

- | | | |
|------------------------------------|-------------------------------------|-------------------------------|
| <input type="checkbox"/> 初步鋁料 B.M. | <input type="checkbox"/> 加工拆圖，然後生產 | <input type="checkbox"/> 尺寸表 |
| <input type="checkbox"/> 正式鋁料 B.M. | <input type="checkbox"/> 技術上資料 / 指示 | <input type="checkbox"/> 報價 |
| <input type="checkbox"/> 配件 B.M. | <input type="checkbox"/> 樣辦或貨品說明書 | <input type="checkbox"/> 分判合約 |

內容：

A 版：增加修水線碼孔位，M5 牙孔，配一螺母一平介

請生產水線碼配件 鋁巴 646 件

謝謝

請在 2022.03.25 前完成上列要求。

附：

以上項目為：

- 原合約工程包 原合約工程加 / 減賬 新工程報價

原因：-

分發東莞各部門：

- () 生產技術總監 連附件 () 技術部 連附件 () 生產部 連附件 () 機械設計部 連附件
 () 採購部 連附件 () 生產統籌部 連附件 () 小羅 & 清 連附件
 () 質檢部 連附件 () 會計部 連附件 () 報關組 連附件 () 其他 _____ 連附件

分發其他分判：

分發香港各部門：

- () 行政部 連附件 () 會計部 連附件 () 統籌部 連附件 () 工程部地盤科文 連附件
 () 採購部 連附件 () QS 部 連附件 () 維修部 連附件 () 其他 _____ 連附件

傳遞編號：

HK 0484 / 22


發件人簽署：

項目經理簽署：

F26682A

連配件

EG-DWG4

 美特鋁質有限公司 MIDI Aluminium Fabricator Ltd.		類別	物料號		
修改		制圖 邱紅	2018.07.23	圖號	837-AF01-S1
日期		復核 謝永林	2018.07.24	數量	2458 2458 2480
		批准		位置	

J858

626+20
= 646 94

佛沙場用


用水線碼裝置

M5
930


15mm
配

一吋鋼
一吋

1750

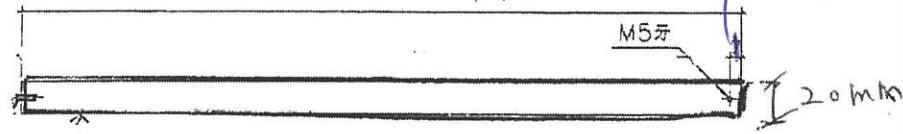

1750

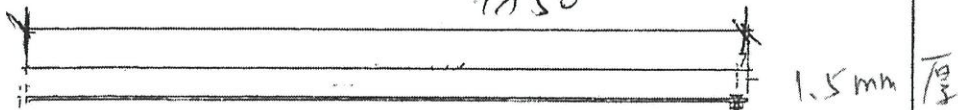

M5x12mm 平頭螺絲
配1螺母, 1平介

鋼油活者

L = 1750 mm

J858

20x1.5 厚

工程號	U-837	地盤	佛沙場	附 件
名稱	鋁板加工圖	採	角	
材料		地盤		
顏色		工廠		

1.5mm 鋁板 x 20mm 寬