

工程指示 / 要求簡箋(E.I.)

工程指示編號：EI / 4482 / 22

修改版次：-

工程編號：J - 858

工程名稱：將軍澳日出康城

工程項目：佛沙窗 水線碼配件 生產(S.I)

收件人：生統

發件人：Ant Yeung

日期：21/03/2022

□要求提供 / □確認 事項：

- | | | |
|------------------------------------|-------------------------------------|-------------------------------|
| <input type="checkbox"/> 初步鋁料 B.M. | <input type="checkbox"/> 加工拆圖，然後生產 | <input type="checkbox"/> 尺寸表 |
| <input type="checkbox"/> 正式鋁料 B.M. | <input type="checkbox"/> 技術上資料 / 指示 | <input type="checkbox"/> 報價 |
| <input type="checkbox"/> 配件 B.M. | <input type="checkbox"/> 樣辦或貨品說明書 | <input type="checkbox"/> 分判合約 |

內容：

請生產水線碼配件 鋁巴 646 件

送佛功德便田

謝謝

請在 2022.03.25 前完成上列要求。

附：

以上項目為：

- | | | |
|---------------------------------|--------------------------------------|--------------------------------|
| <input type="checkbox"/> 原合約工程包 | <input type="checkbox"/> 原合約工程加 / 減賬 | <input type="checkbox"/> 新工程報價 |
|---------------------------------|--------------------------------------|--------------------------------|

原因：-

分發東莞各部門：

- | | | | |
|--------------------------------------|--|------------------------------------|--|
| <input type="checkbox"/> 生產技術總監 □連附件 | <input type="checkbox"/> 技術部 □連附件 | <input type="checkbox"/> 生產部 □連附件 | <input type="checkbox"/> 機械設計部 □連附件 |
| <input type="checkbox"/> 採購部 □連附件 | <input checked="" type="checkbox"/> 生產統籌部 □連附件 | <input type="checkbox"/> 小羅&清 □連附件 | |
| <input type="checkbox"/> 質檢部 □連附件 | <input type="checkbox"/> 會計部 □連附件 | <input type="checkbox"/> 報關組 □連附件 | <input type="checkbox"/> 其他 _____ □連附件 |

分發其他分判：

分發香港各部門：

- | | | | |
|-----------------------------------|------------------------------------|-----------------------------------|--|
| <input type="checkbox"/> 行政部 □連附件 | <input type="checkbox"/> 會計部 □連附件 | <input type="checkbox"/> 統籌部 □連附件 | <input type="checkbox"/> 工程部地盤科文 □連附件 |
| <input type="checkbox"/> 採購部 □連附件 | <input type="checkbox"/> QS 部 □連附件 | <input type="checkbox"/> 維修部 □連附件 | <input type="checkbox"/> 其他 _____ □連附件 |


傳遞編號：

HK 0446 / 22

發件人簽署：

項目經理簽署：

EG-DWG4


 美特鋁質有限公司 MIDI Aluminium Fabricator Ltd.		類別	物料號		
修改		制圖 邱紅	2018.07.23	圖號	837-AF01-SI
日期		復核 謝永林	2018.07.24	數量	2458 2458 2480
		批准		位置	

J858

626+20
= 646 94

佛沙場用

用水線碼裝置

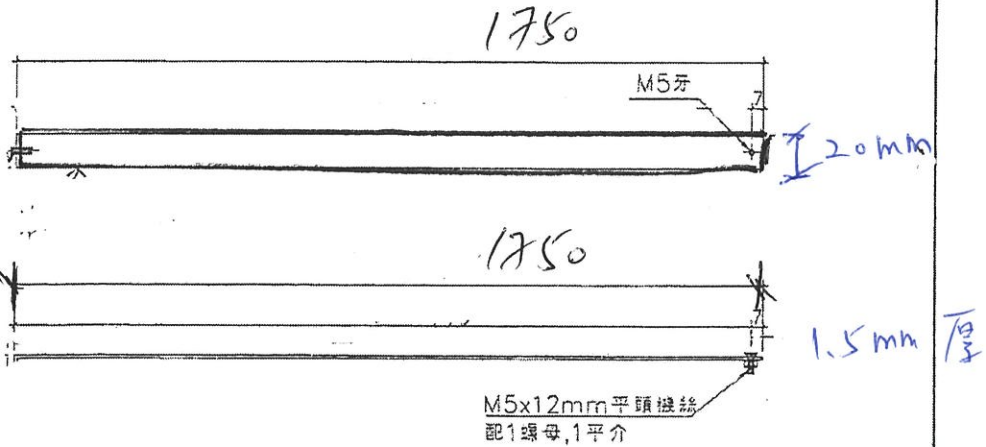

用油漆

L = 1750 mm

J858

20x1.5 厚

工程號	J-837	地盤	製糖機房	附 件
名稱	鋁板加工圖	採用		
材料		地盤		
顏色		工廠		

1.5mm 鋁板 x 20mm 厚

Sat 19/03/2022 9:39 AM

DISC

A new ISC form is submitted

To Brian Pak Ki Ng

1750 m m 取

Dear Colleague(s),

Job No.:	13931
ISC No.:	
Subcontractor:	Midi Aluminium Fabricator Ltd
Subcontract:	3010 - Design, Supply and Installation of Curtain Wall, Glass Wall, Aluminium Window, Aluminium Louvres and Glass Balustrade (Tender 2 - Works at Tower (Curtain Wall and Aluminium Windows))
Title:	有關佛沙窗水線碼供應及安裝事宜
Detail:	因信和規定優先於 general spec, 按信和規定, 佛沙窗水線碼的供應和安裝並非由美特負責, 現我司要求貴判提供及安裝水線碼, 以確保不會影響佛沙到貨時間, 特此通知
Submitted By:	Brian Pak Ki Ng (Senior Project Building Engineer)
Submitted	19 Mar 2022 09:39 AM
Date:	
Disc URL:	http://disc.gammonconstruction.com/#/disc/list?discid=12638

Best regards,
DISC System