

工程指示 / 要求簡箋(E.I.)

工程指示編號：EI / 4528 / 22

修改版次：B

工程編號：J - 858

工程名稱：將軍澳日出康城 11

工程項目：預留碼大貨 (絲桿+凳子碼) (T1-T3)

收件人：Maggie

發件人：Ant Yeung

日期：31/03/2022

要求提供 / 確認 事項：

- |                                    |                                     |                               |
|------------------------------------|-------------------------------------|-------------------------------|
| <input type="checkbox"/> 初步鋁料 B.M. | <input type="checkbox"/> 加工拆圖，然後生產  | <input type="checkbox"/> 尺寸表  |
| <input type="checkbox"/> 正式鋁料 B.M. | <input type="checkbox"/> 技術上資料 / 指示 | <input type="checkbox"/> 報價   |
| <input type="checkbox"/> 配件 B.M.   | <input type="checkbox"/> 樣辦或貨品說明書   | <input type="checkbox"/> 分判合約 |

內容：

**B 版: 1) 凳子碼(CA06, CA04)使用 16mm 鐵板** *記銷用*

2) 此單 EI4528 貨期為 5 月中開始出貨

**A 版：增加絲桿長度 15 mm 以增加石矢縮入 Tolerance**

請按 BM 及加工圖訂購預留碼送地盤安裝用 (絲桿+凳子碼)

1. 按早前會議商討，此項目不使用 channel，轉用絲杆碼

2. 計數已覆核，共四款絲杆，牆邊款(CA02)，標準款(CA07)，轉角款(CA08)及浴室款(CA09) 兩款凳子碼，起腳款(CA06)，趟門款(CA04)

3. 前 EI4321 和 ei 4373 絲桿已訂購 T1-T3, 9-12/F，此單已扣數

前 EI4306 凳子碼已訂購 T1-T3, 9-12/F，此單已扣數

4. 因現場做鋁模，絲桿碼不需要 3mm guide plate 出貨，已出電郵確認

5. 另附上分層表，內附分 MO 批次及到貨預算期

6. 絲桿(CA02,07,08,09) 由鐵廠按支穿好螺母，鐵介子及平彈介

7. 凳子碼需驗焊， Fillet weld, 100% Visual, 10% MPI (For Curtain Wall)

8 特色層和 R/F 未訂碼

9. 請提供 Mill cert 謝謝

請在 2022.05.15 前完成上列要求。

以上項目為：

- 原合約工程包                       原合約工程加 / 減賬                       新工程報價

原因：-

分發東莞各部門：

- |  |   |  |   |
|--|---|--|---|
| <input type="checkbox"/> 生產技術總監 <input type="checkbox"/> 連附件 | <input type="checkbox"/> 技術部 <input type="checkbox"/> 連附件   | <input type="checkbox"/> 生產部 <input type="checkbox"/> 連附件  | <input type="checkbox"/> 機械設計部 <input type="checkbox"/> 連附件         |
| <input type="checkbox"/> 採購部 <input type="checkbox"/> 連附件    | <input type="checkbox"/> 生產統籌部 <input type="checkbox"/> 連附件 | <input type="checkbox"/> 小羅&清 <input type="checkbox"/> 連附件 |   |
| <input type="checkbox"/> 質檢部 <input type="checkbox"/> 連附件    | <input type="checkbox"/> 會計部 <input type="checkbox"/> 連附件   | <input type="checkbox"/> 報關組 <input type="checkbox"/> 連附件  | <input type="checkbox"/> 其他 <u>楊榮輝</u> <input type="checkbox"/> 連附件 |

分發香港各部門：

- |   |  |   |   |
|---|--|---|---|
| <input type="checkbox"/> 行政部 <input type="checkbox"/> 連附件 | <input type="checkbox"/> 會計部 <input type="checkbox"/> 連附件  | <input type="checkbox"/> 統籌部 <input type="checkbox"/> 連附件 | <input type="checkbox"/> 工程部地盤科文 <input type="checkbox"/> 連附件 <u>積哥</u> |
| <input type="checkbox"/> 採購部 <input type="checkbox"/> 連附件 | <input type="checkbox"/> QS 部 <input type="checkbox"/> 連附件 | <input type="checkbox"/> 維修部 <input type="checkbox"/> 連附件 | <input type="checkbox"/> 其他 _____ <input type="checkbox"/> 連附件          |



傳遞編號：

發件人簽署：Ant Yeung

項目經理簽署：\_\_\_\_\_

類別	物料號
制圖 LS	2022-03-16
圖號	J858-CW-ED03
副數	- pcs
位置	-

修改	
日期	

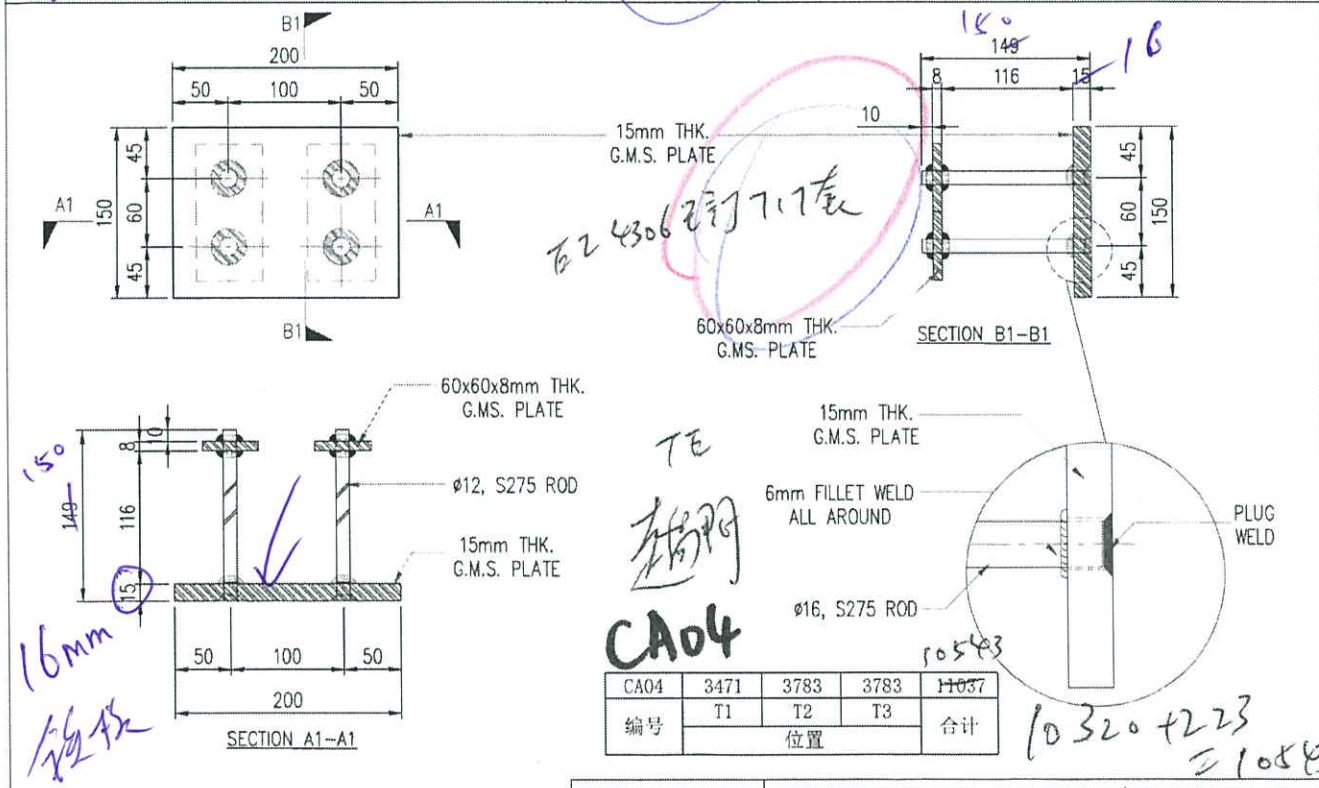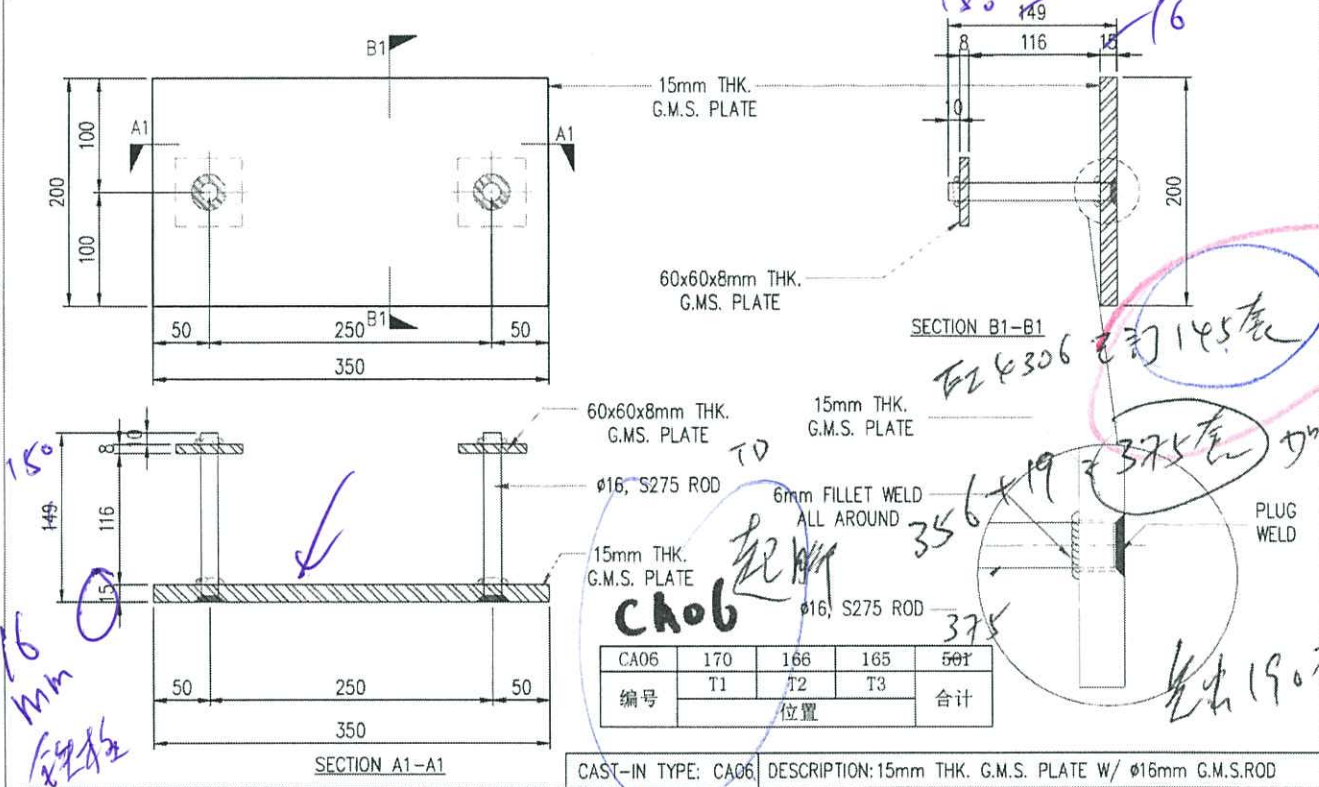

工程號	J-858	地盤	康城11期
名稱	EMBED 加工图	採	昂
材料	AS SHOWN	地盤	✓
顏色	H.D GALV.	工廠	

附件	
	10543