

工程指示 / 要求簡箋 ENGINEER INSTRUCTIONS(E.I.)

工程指示編號:	EI- 4541	修改版本:	-
	HK- 0548		
工程編號:	J 858	工程名稱:	將軍澳日出康城11
收件人:	Maggie/ 生統/ 王良	發件人:	Karina Lee
工程項目:	幕牆 鋁料開模 (9個) <i>鋁料開模</i> (X86254-X86261, X86266)	日期:	01/04/2022

<input type="checkbox"/> 原合約工程包	<input type="checkbox"/> 原合約工程加 / 減賬 QT-	<input type="checkbox"/> 新工程報價 QT-
---------------------------------	--	------------------------------------

信件批核號碼/圖紙參考編號:	批核模具圖紙編號: <i>9個</i>
客戶指示附件:	管理內部批簽署:

<input type="checkbox"/> 初步鋁料 B.M.	<input type="checkbox"/> 加工拆圖, 然後生產	<input type="checkbox"/> 尺寸表
<input type="checkbox"/> 正式鋁料 B.M.	<input type="checkbox"/> 技術上資料/指示	<input type="checkbox"/> 報價
<input type="checkbox"/> 配件 B.M.	<input type="checkbox"/> 樣辦或貨品說明書	<input type="checkbox"/> 分判合約
<input type="checkbox"/> 其他:		

內容: 請為幕牆開新模圖共9個 (X86254, X86255, X86256, X86257, X86258, X86259, X86260, X86261, X86266) 完成開模和試模日期: 29/04/2022 謝謝
完成上列要求日期: 29/04/2022

國內

<input type="checkbox"/> 生產技術總監	<input type="checkbox"/> 連附件	<input type="checkbox"/> 技術部	<input type="checkbox"/> 連附件	<input type="checkbox"/> 生產部	<input type="checkbox"/> 連附件
<input type="checkbox"/> 採購部	<input type="checkbox"/> 連附件	<input checked="" type="checkbox"/> 生產統籌部	<input checked="" type="checkbox"/> 連附件	<input type="checkbox"/> 報關組	<input type="checkbox"/> 連附件
<input checked="" type="checkbox"/> 質檢部	<input checked="" type="checkbox"/> 連附件	<input type="checkbox"/> 會計部	<input type="checkbox"/> 連附件	<input type="checkbox"/> 機械設計部	<input type="checkbox"/> 連附件
<input checked="" type="checkbox"/> 其他: <i>尚 + CAD 批核改BD.</i>					

香港


<input type="checkbox"/> 行政部	<input type="checkbox"/> 連附件	<input type="checkbox"/> 會計部	<input type="checkbox"/> 連附件	<input type="checkbox"/> 統籌部	<input type="checkbox"/> 連附件	<input type="checkbox"/> 工程部	<input type="checkbox"/> 連附件
<input checked="" type="checkbox"/> 採購部	<input checked="" type="checkbox"/> 連附件	<input type="checkbox"/> QS部	<input type="checkbox"/> 連附件	<input type="checkbox"/> 地盤管理	<input type="checkbox"/> 連附件	<input type="checkbox"/> 維修部	<input type="checkbox"/> 連附件

*發件人簽署:	<i>[Signature]</i>	*組別成員批核簽署:	<i>[Signature]</i>
傳遞編號:		項目經理簽署:	<i>[Signature]</i>


此型材如停止订货两年以上，我司有权对模具进行报废或销毁如私自改动而确认，导致生产出来有异议，我司一律不承担责任！

A 版次 1 型号

大铝码

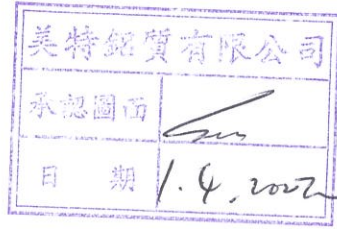

SCALE=1:2

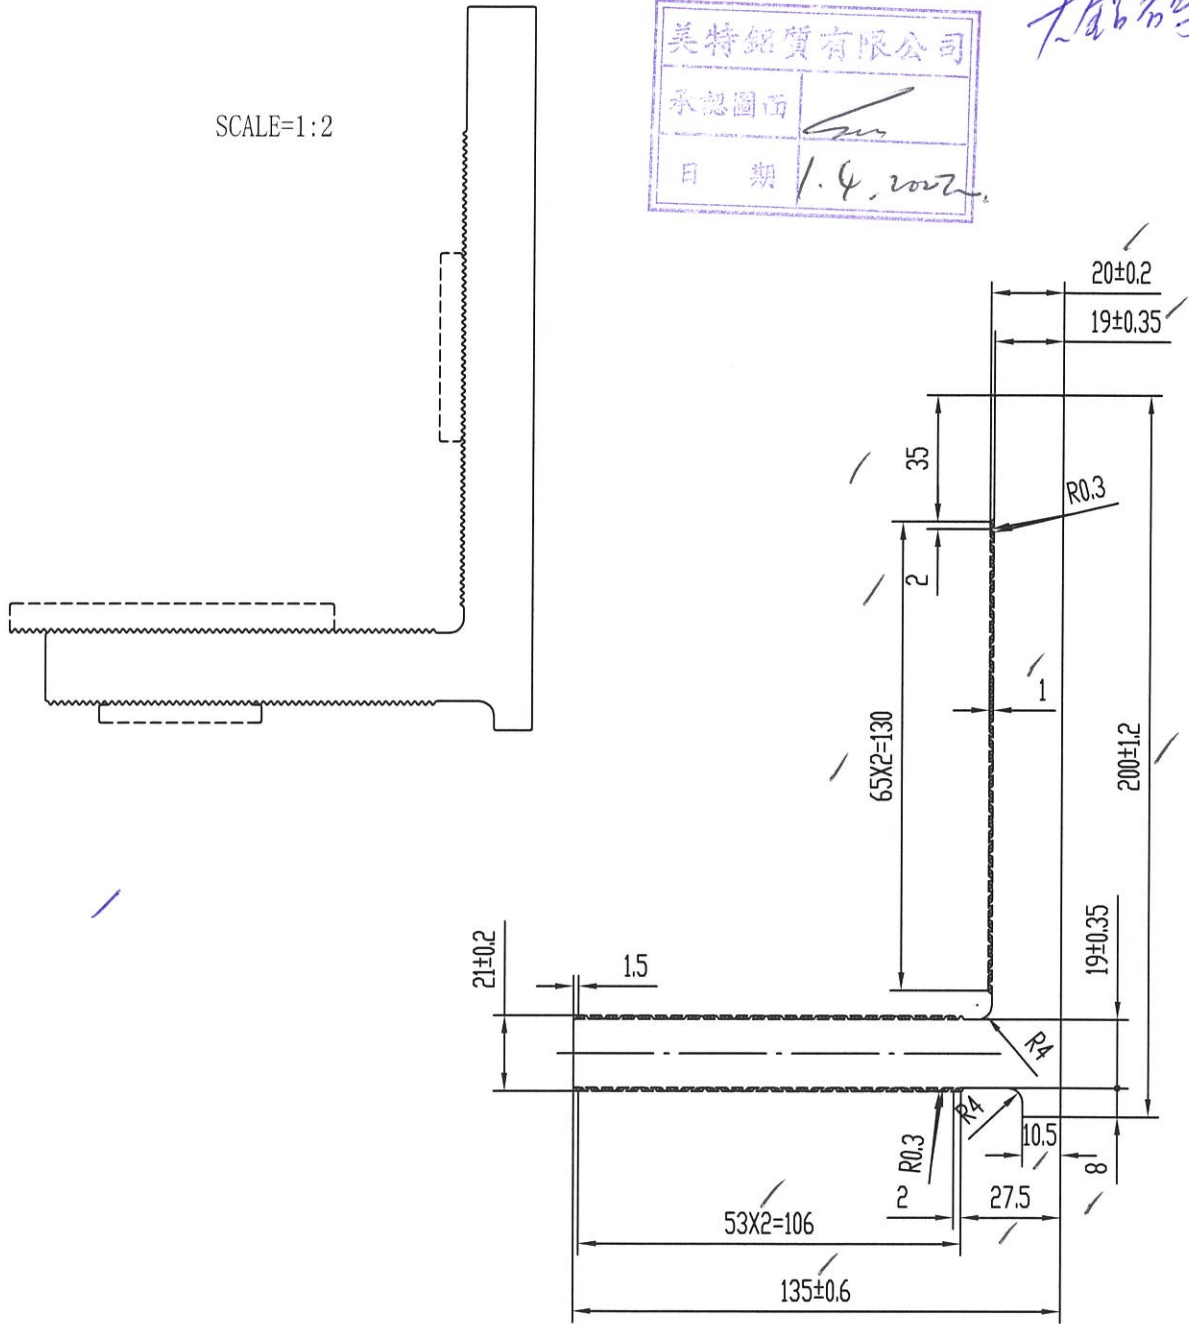


技术要求

1. 装饰面为: _____
2. 基材验收标准按EN755-9执行
3. 表面处理是:氧化 _____
4. 带“★”尺寸以实配为准

特此声明

1. 此图与客户“来样/来图”相符，若涉及专利或商标事宜，概由需方负责。
2. 如与其它型材或配件配合，需注明或提供配套件，否则产生的装配问题，由客户自行承担。
3. 客户确认图纸，包括确认并认可图纸上所示的图形、公差、验收标准，模具费，单重和装饰面面积等图面上的信息。


计划用量 吨

未注实心部位壁厚		机型	0	未注圆角	R0.5	外 D	234.83 mm	材料	
未注空心部位壁厚		备注		周长	831.3 mm	比例	1:2	6061-T6	
装饰面面积	m ² /m	 广东兴发铝业股份有限公司 兴发铝业(成都)有限公司 广东兴发铝业(江西)有限公司 广东兴发铝业(河南)有限公司 总部技术部E-mail: tech@xingfa.com 联系电话: 0757-66695205				型材重量	16.576 Kg/m		
设计	陆建鸿 2022.03.22					客户编号	X86254		
校核	何美玲 2022.03.22					型号			
批准	陆承强 2022.03.22					名称			


此型材如停止订货两年以上，我司有权对模具进行报废或销毁
如私自改动而确认，导致生产出来有异议，我司一律不承担责任！

B	版次	1	型号
---	----	---	----

批号

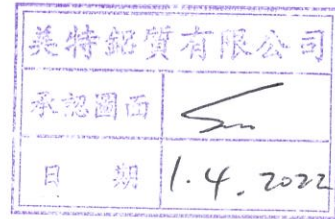

SCALE=1:1

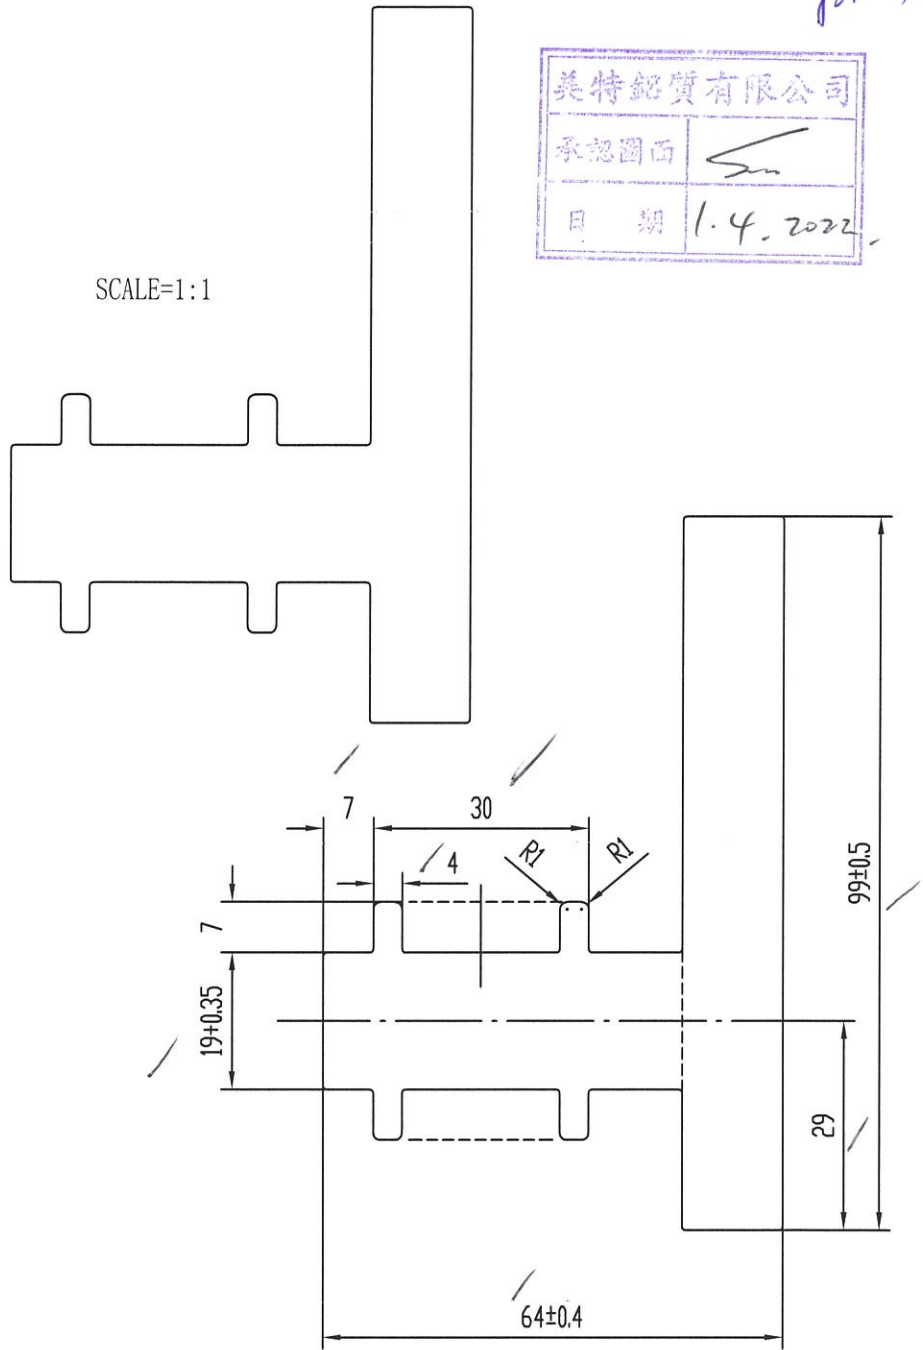

技术要求

1. 装饰面为: — — — — —
2. 基材验收标准按EN755-9执行
3. 表面处理是:氧化
4. 带“★”尺寸以实配为准

特此声明


1. 此图与客户“来样/来图”相符，若涉及专利或商标事宜，概由需方负责。
2. 如与其它型材或配件配合，需注明或提供配套件，否则产生的装配问题，由客户自行承担。
3. 客户确认图纸，包括确认并认可图纸上所示的图形、公差、验收标准，模具费，单重和装饰面面积等图面上的信息。

计划用量 吨

未注实心部位壁厚	14 ± 0.3	机 型	0	未注圆角	R 0.5	外 D	106.38 mm	材 料	
未注空心部位壁厚		备 注		周 长	375.1 mm	比 例	1:1	6061-T6	
装饰面面积	m ² /m	广东兴发铝业有限公司 兴发铝业(成都)有限公司 广东兴发铝业(江西)有限公司 广东兴发铝业(河南)有限公司 总部技术部E-mail: tech@xingfa.com 联系电话: 0757-66695205			型材重量	6.630 Kg/m			
设计	陆建鸿				2022.03.26	客户编号	X86255		
校核	何美玲				2022.03.26	型 号			
批准	陆承强				2022.03.26	名 称			



此型材如停止订货两年以上，我司有权对模具进行报废或销毁如私自改动而确认，导致生产出来有异议，我司一律不承担责任！

A	版次	1	型号
---	----	---	----

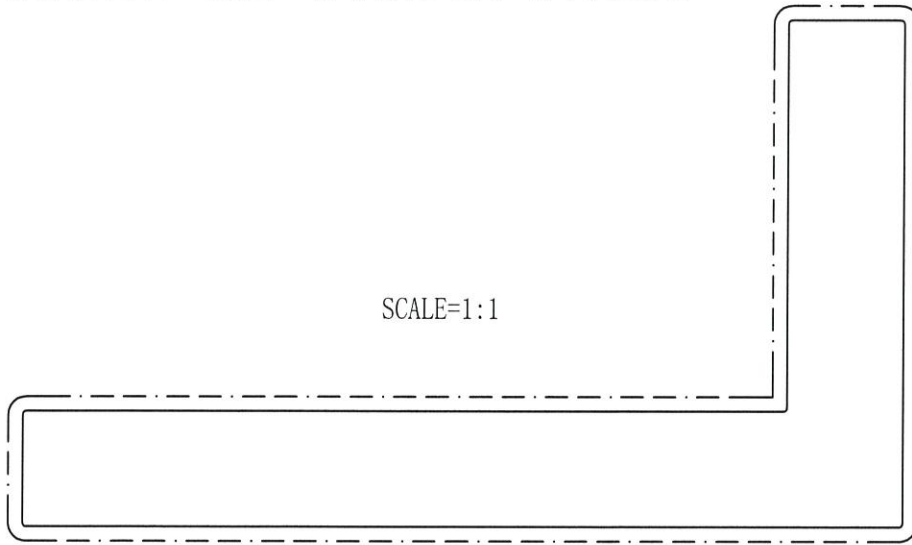

陈石鸣 1-1月

装饰面是否正确？ 不需 V.F. 面

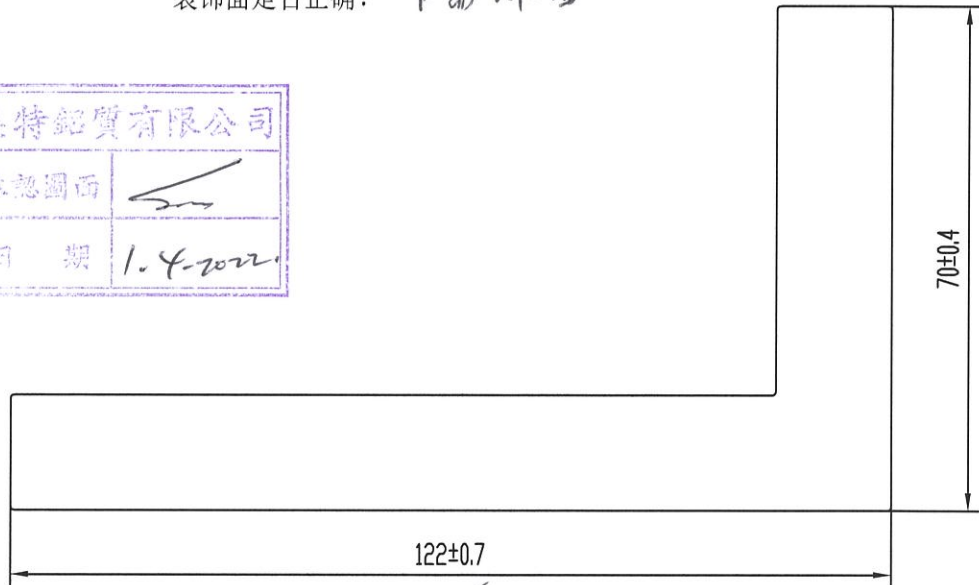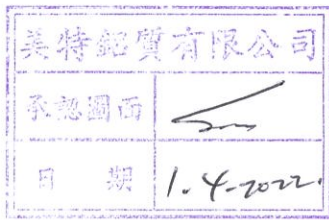


技术要求

1. 装饰面为：—— — — — —
2. 基材验收标准按EN755-9执行
3. 表面处理是：氧化
4. 带“★”尺寸以实配为准

特此声明

1. 此图与客户“来样/来图”相符，若涉及专利或商标事宜，概由需方负责。
2. 如与其它型材或配件配合，需注明或提供配套件，否则产生的装配问题，由客户自行承担。
3. 客户确认图纸，包括确认并认可图纸上所示的图形、公差、验收标准，模具费，单重和装饰面面积等图面上的信息。

计划用量 吨

未注实心部位壁厚	16 ± 0.35	机型	0	未注圆角	R0.5	外 D	140.28 mm	材料
未注空心部位壁厚		备注		周长	382.7 mm	比例	1:1	6061-T6
装饰面面积	0.3827 m ² /m	 广东兴发铝业有限公司 兴发铝业（成都）有限公司 广东兴发铝业（江西）有限公司 广东兴发铝业（河南）有限公司 二维码：122019034				型材重量	7.631 Kg/m	
设计	陆建鸿 2022.03.22					客户编号	X86257	
校核	何美玲 2022.03.22					型号		
批准	陆承强 2022.03.22					名称		
总部技术部E-mail: tech@xingfa.com 联系电话: 0757-66695205								


此型材如停止订货两年以上，我司有权对模具进行报废或销毁如私自改动而确认，导致生产出来有异议，我司一律不承担责任！

A	版次	1	型号
---	----	---	----

内角子




SCALE=1:1

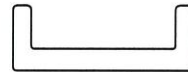

是否有装饰面?

不要作面

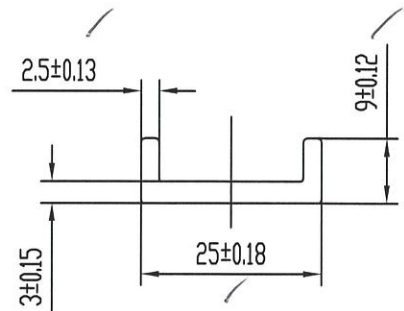

技术要求

1. 装饰面为: — — — — —
2. 基材验收标准按EN755-9执行
3. 表面处理是:氧化
4. 带“★”尺寸以实配为准

特此声明


1. 此图与客户“来样/来图”相符，若涉及专利或商标事宜，概由需方负责。
2. 如与其它型材或配件配合，需注明或提供配套件，否则产生的装配问题，由客户自行承担。
3. 客户确认图纸，包括确认并认可图纸上所示的图形、公差、验收标准，模具费，单重和装饰面面积等图面上的信息。

计划用量 吨


未注实心部位壁厚		机型	0	未注圆角	R0.5	外 D	26.30 mm	材料
未注空心部位壁厚		备注		周长	78.3 mm	比例	1:1	6061-T6
装饰面面积	m ² /m		广东兴发铝业有限公司 兴发铝业(成都)有限公司 广东兴发铝业(江西)有限公司 广东兴发铝业(河南)有限公司			型材重量	0.284 Kg/m	
设计	陆建鸿 2022.03.22		客户编号	X86258		型号		
校核	何美玲 2022.03.22		名称					
批准	陆承强 2022.03.22		总部技术部E-mail: tech@xingfa.com 联系电话: 0757-66695205					

此型材如停止订货两年以上，我司有权对模具进行报废或销毁
如私自改动而确认，导致生产出来有异议，我司一律不承担责任！


A	版次	1	型号
---	----	---	----

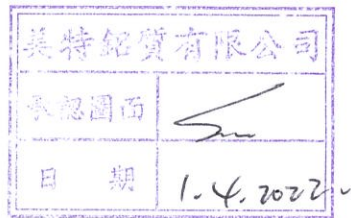

90 个

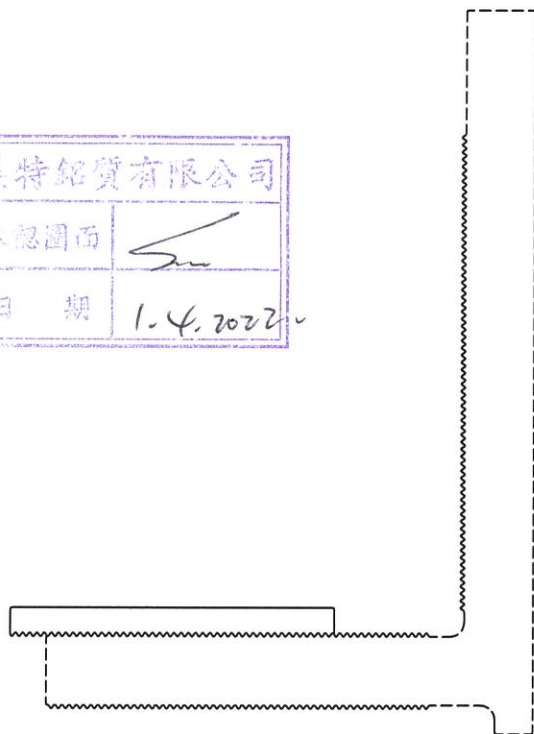

SCALE=1:2

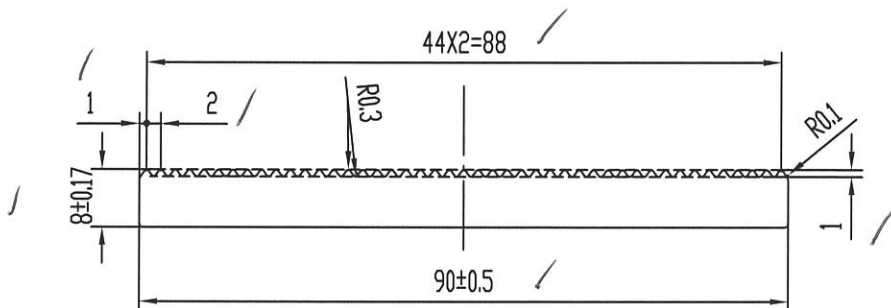

技术要求

1. 装饰面为: _____
2. 基材验收标准按EN755-9执行
3. 表面处理是: 氧化
4. 带“★”尺寸以实配为准

特此声明

1. 此图与客户“来样/来图”相符，若涉及专利或商标事宜，概由需方负责。
2. 如与其它型材或配件配合，需注明或提供配套件，否则产生的装配问题，由客户自行承担。
3. 客户确认图纸，包括确认并认可图纸上所示的图形、公差、验收标准，模具费，单重和装饰面面积等图面上的信息。

计划用量 吨

未注实心部位壁厚		机 型	0	未注圆角	R 0.5	外 D	90.21 mm	材 料	
未注空心部位壁厚		备 注		周 长	236.3 mm	比 例	1:1	6061-T6	
装饰面面积	m ² /m	广东兴发铝业有限公司 兴发铝业（成都）有限公司 广东兴发铝业（江西）有限公司 广东兴发铝业（河南）有限公司 二维码: 722019032	型材重量	1.829 Kg/m					
设计	陆建鸿		2022.03.22	客户编号	X86259				
校核	何美玲		2022.03.22	型 号					
批准	陆承强		2022.03.22	名 称					
		总部技术部E-mail: tech@xingfa.com 联系电话: 0757-66695205							



此型材如停止订货两年以上，我司有权对模具进行报废或销毁如私自改动而确认，导致生产出来有异议，我司一律不承担责任！

A	版次	1	型号
---	----	---	----



659.8

SCALE=1:2

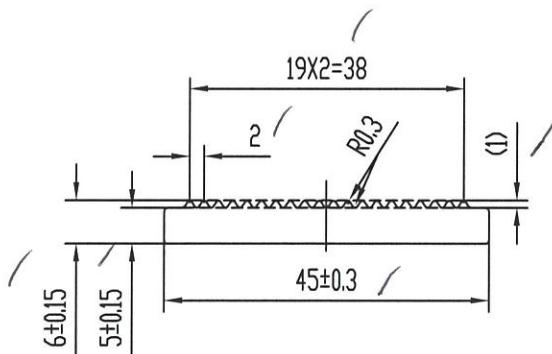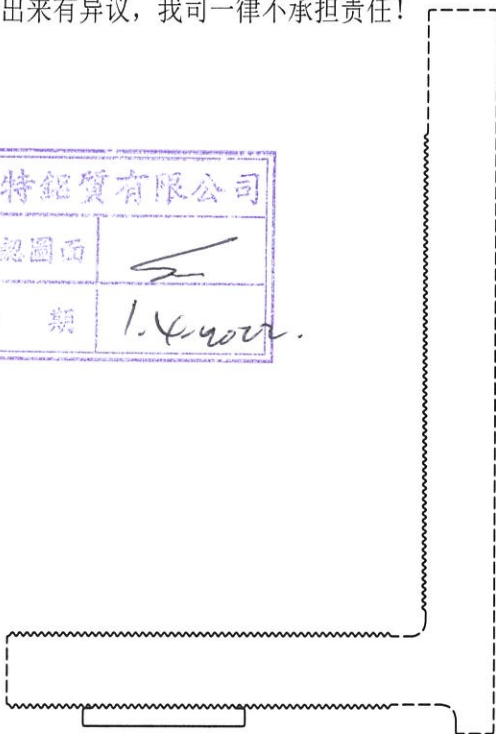


技术要求

1. 装饰面为: — — — — —
2. 基材验收标准按EN755-9执行
3. 表面处理是: 氧化
4. 带“★”尺寸以实配为准

特此声明

1. 此图与客户“来样/来图”相符，若涉及专利或商标事宜，概由需方负责。
2. 如与其它型材或配件配合，需注明或提供配套件，否则产生的装配问题，由客户自行承担。
3. 客户确认图纸，包括确认并认可图纸上所示的图形、公差、验收标准，模具费，单重和装饰面面积等图面上的信息。

计划用量 吨


未注实心部位壁厚		机 型	0	未注圆角	R0.5	外 D	45.18 mm	材 料	
未注空心部位壁厚		备 注		周 长	118.2 mm	比 例	1:1	6061-T6	
装饰面面积	m ² /m	 广东兴发铝业有限公司 兴发铝业（成都）有限公司 广东兴发铝业（江西）有限公司 广东兴发铝业（河南）有限公司 总部技术部E-mail: tech@xingfa.com 联系电话: 0757-66695205			型材重量	0.663 Kg/m			
设计	陆建鸿 2022.03.22				客户编号	X86260			
校核	何美玲 2022.03.22				型 号				
批准	陆承强 2022.03.22				名 称				

此型材如停止订货两年以上，我司有权对模具进行报废或销毁
如私自改动而确认，导致生产出来有异议，我司一律不承担责任！


A	版次	1	型号
---	----	---	----



52/1.3

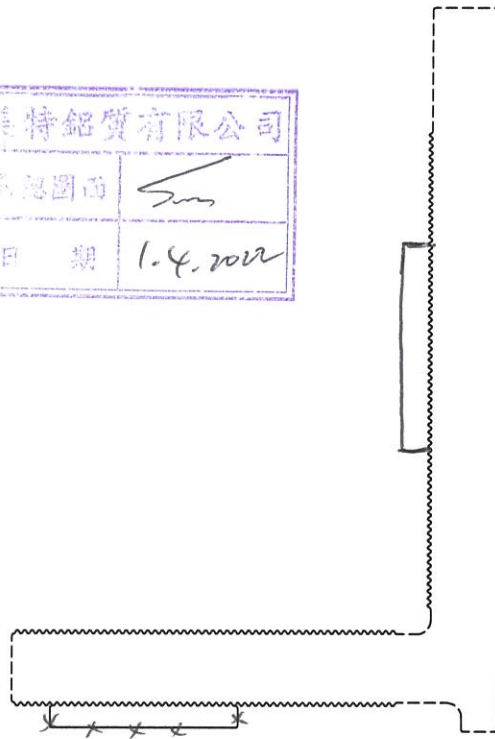

SCALE=1:2

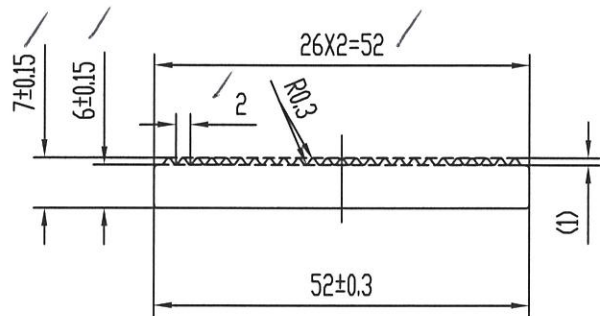

技术要求

1. 装饰面为: — — — — —
2. 基材验收标准按EN755-9执行
3. 表面处理是: 氧化
4. 带“★”尺寸以实配为准

特此声明

1. 此图与客户“来样/来图”相符，若涉及专利或商标事宜，概由需方负责。
2. 如与其它型材或配件配合，需注明或提供配套件，否则产生的装配问题，由客户自行承担。
3. 客户确认图纸，包括确认并认可图纸上所示的图形、公差、验收标准，模具费，单重和装饰面面积等图面上的信息。


计划用量 吨

未注实心部位壁厚		机 型	0	未注圆角	R0.5	外 D	52.24 mm	材 料	
未注空心部位壁厚		备 注		周 长	139.0 mm	比 例	1:1	6061-T6	
装饰面面积	m ² /m	广东兴发铝业有限公司 兴发铝业（成都）有限公司 广东兴发铝业（江西）有限公司 广东兴发铝业（河南）有限公司 二维码 22019030			型材重量	0.913 Kg/m			
设计	陆建鸿 2022.03.22				客户编号	X86261			
校核	何美玲 2022.03.22				型 号				
批准	陆承强 2022.03.22				名 称				
		总部技术部E-mail: tech@xingfa.com			联系电话: 0757-66695205				

此型材如停止订货两年以上，我司有权对模具进行报废或销毁
如私自改动而确认，导致生产出来有异议，我司一律不承担责任！

A	版次	1	型号
---	----	---	----


掛碼之腳

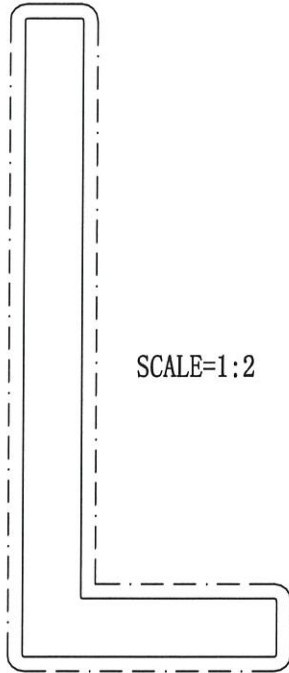

SCALE=1:2

裝飾面是否正确?

不需V-F面

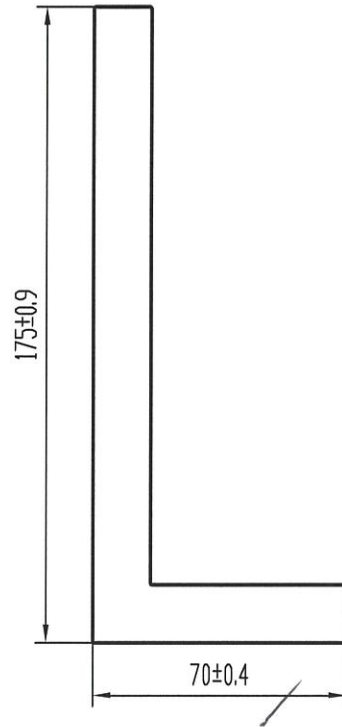

技术要求

1. 装饰面为: _____
2. 基材验收标准按EN755-9执行
3. 表面处理是: 氧化 _____
4. 带“★”尺寸以实配为准

特此声明

1. 此图与客户“来样/来图”相符，若涉及专利或商标事宜，概由需方负责。
2. 如与其它型材或配件配合，需注明或提供配套件，否则产生的装配问题，由客户自行承担。
3. 客户确认图纸，包括确认并认可图纸上所示的图形、公差、验收标准，模具费，单重和装饰面面积等图面上的信息。

计划用量 吨

未注实心部位壁厚	16 ± 0.35	机 型	0	未注圆角	R0.5	外 D	188.18 mm	材 料			
未注空心部位壁厚		备 注		周 长	488.7 mm	比 例	1:2	6061-T6			
装饰面面积	0.4887 m ² /m	 广东兴发铝业有限公司 兴发铝业(成都)有限公司 广东兴发铝业(江西)有限公司 广东兴发铝业(河南)有限公司		型材重量	9.929 Kg/m						
设计	陆建鸿 2022.03.22			客户编号	X86262						
校核	何美玲 2022.03.22			型 号	X86266						
批准	陆承强 2022.03.22			名 称							
总部技术部E-mail: tech@xingfa.com 联系电话: 0757-66695205											

midi@midiltd.com.hk

From: "Frankie Leung" <xingfa38@biznetvigator.com>
To: <j858@midiltd.com.hk>
Subject: RE: J858-LP11-Amend CW Dies
Date sent: Wed, 30 Mar 2022 12:05:16 +0800

Dear Karina,

我看過這7頁的改圖文件，其中我司會把配套的模具型狀標示在圖紙上，型號就免卻註明。而另外有 部分圖紙的裝飾面可以不用刪去，只要貴司下單時註明是鉻化或氧化就可以。因此，此7 張圖紙貴司可以簽署蓋章批圖，謝謝。

Best Regards,

Frankie Leung

Xingfa Aluminium (Hong Kong) Ltd.

For and On behalf of Guangdong Xingfa Aluminium Co. Ltd.

Unit 5, 6/F, Wing On Plaza,

62 Mody Road, Kowloon, Hong Kong

Tel: 852- 2780 3680 Fax: 852- 2175 5383

From: j858@midiltd.com.hk <j858@midiltd.com.hk>
Sent: Tuesday, March 29, 2022 7:02 PM
To: Frankie Leung <xingfa38@biznetvigator.com>
Subject: J858-LP11-Amend CW Dies

Dear Frankie,

Attached please find revised die lists of Curtain Wall for your handling. Please follow my amendment in red and amend the CAD accordingly.

Thank you for your help.

Regards,

Karina

MIDI Aluminium Fabricator Ltd., Tel:(852) 2348 9211, Fax:(852) 2772 7666

The information contained in this e-mail is confidential and is intended solely for the addressee. If you are not the intended recipient, please notify the sender immediately and delete this e-mail from your system. Any unauthorised use, disclosure, copying, printing, forwarding or dissemination of any part of this information is prohibited. MIDI does not accept responsibility for the content of any e-mail transmitted by its staff for any reason other than bona fide business purposes. Any information that is not transmitted via secure tamper-proof technology should not be relied upon, unless advised or agreed otherwise in writing by an authorised representative of MIDI
