



工程指示 / 要求簡箋 ENGINEER INSTRUCTIONS(E.I.)

工程指示編號:	EI- 4716	修改版本:	D
	HK- 0244		
工程編號:	J 858	工程名稱:	將軍澳日出康城11
收件人:	Maggie/ 生統/ 王良	發件人:	Ant Yeung
工程項目:	Curtain Wall 開模生產 1個 (X86351) 轉角生窗玉	日期:	27/07/2022

<input type="checkbox"/> 原合約工程包	<input type="checkbox"/> 原合約工程加 / 減脹 QT-	<input type="checkbox"/> 新工程報價 QT-
---------------------------------	--	------------------------------------

信件批核號碼/圖紙參考編號:	批核模具圖紙編號:
客戶指示附件:	管理內部批簽署:

<input type="checkbox"/> 初步鋁料 B.M.	<input type="checkbox"/> 加工拆圖, 然後生產	<input type="checkbox"/> 尺寸表
<input type="checkbox"/> 正式鋁料 B.M.	<input type="checkbox"/> 技術上資料 / 指示	<input type="checkbox"/> 報價
<input type="checkbox"/> 配件 B.M.	<input type="checkbox"/> 樣辦或貨品說明書	<input type="checkbox"/> 分判合約
<input type="checkbox"/> 其他:		

內容:
D版, 因開窗後, 尾部和橫料相撞, 避免打磨窗撐, 開新模給轉角窗玉使用 (已縮了5mm) 請按模圖生產。附CAD
此料大貨使用, 。試水箱未能趕及, 不使用
完成上列要求日期: 10/08/2022

國內

<input type="checkbox"/> 生產技術總監	<input type="checkbox"/> 連附件	<input type="checkbox"/> 技術部	<input type="checkbox"/> 連附件	<input type="checkbox"/> 生產部	<input type="checkbox"/> 連附件
<input type="checkbox"/> 採購部	<input type="checkbox"/> 連附件	<input checked="" type="checkbox"/> 生產統籌部	<input checked="" type="checkbox"/> 連附件	<input type="checkbox"/> 報關組	<input type="checkbox"/> 連附件
<input checked="" type="checkbox"/> 質檢部	<input checked="" type="checkbox"/> 連附件	<input type="checkbox"/> 會計部	<input type="checkbox"/> 連附件	<input type="checkbox"/> 機械設計部	<input type="checkbox"/> 連附件
<input type="checkbox"/> 其他:					

香港

<input type="checkbox"/> 行政部	<input type="checkbox"/> 連附件	<input type="checkbox"/> 會計部	<input type="checkbox"/> 連附件	<input type="checkbox"/> 統籌部	<input type="checkbox"/> 連附件	<input type="checkbox"/> 工程部	<input type="checkbox"/> 連附件
<input checked="" type="checkbox"/> 採購部	<input checked="" type="checkbox"/> 連附件	<input type="checkbox"/> QS部	<input type="checkbox"/> 連附件	<input type="checkbox"/> 地盤管理	<input type="checkbox"/> 連附件	<input type="checkbox"/> 維修部	<input type="checkbox"/> 連附件

*發件人簽署:	*組別成員批核簽署:
傳遞編號:	項目經理簽署:

## Curtain Wall &amp; Glass Cladding



Item	Die no. (midi)	BD Die no.	Member no.	Grade	畫模圖 EI 4650							開模 EI 4716							Remark	
					0	A	B	C	D	E	0	A	B	C	D	E	F			
1	X86272	E1	梗公企	6063 T6	1								1							
2	X86273	E2	梗母企	6063 T6	1								1	1						
3	X86274	E3	生公企	6063 T6	1								1	1						
4	X86275	E5	轉角梗公企	6063 T6	1			1							1					
5	X86276	E6	轉角生母企	6063 T6	1			1							1					
6	X86277	E7	生邊企	6063 T6	1								1	1						
7	X86278	E8	梗邊企	6063 T6	1								1	1						
8	X86279	D1	水槽橫	6063 T6	1									1						
9	X86280	D2	底橫	6063 T6	1									1						
10	X86281	D3	生下梗中橫	6063 T6	1									1						
11	X86282	A1	欄河槽	6063 T5	1								1	1						
12	X86283	A12	4205 Cap	6063 T5	1								1	1						
13	X86284	S1	企生窗玉	6063 T5	1								1	1						
14	X86285	S2	企蝴蝶窗	6063 T5	1									1						
15	X86286	B12	轉角欄河槽	6063 T5	1								1	1						
16	X86287	ST2	鋁板角	6063 T5	1										0					
17	X86288	E4	生母企	6063 T6	1								1	1						
18	X86289	D15	浴室中橫	6063 T6	1									1						
19	X86290	D16	GC企	6063 T6	1									1	1					
20	X86291	D17	GC中橫	6063 T6	1									1	1					
21	X86292	D18	GC頂橫	6063 T6	1									1						
22	X86293	D19	GC底橫	6063 T6	1									1	1					
23	X86294	E10	假生企	6063 T6	1								1	1						
24	X86295	E11	轉角生公企	6063 T6	1			1								1				
25	X86296	E12	轉角梗母企	6063 T6	1			1								1				
26	X86297	D24	企轉角生窗玉	6063 T5	1								1	1						
27	X86298	D25	浴室橫料	6063 T6	1									1						
28	X86299	S4	窗玉橫	6063 T5	1									1						
29	X86300	A13	5705 Cap	6063 T5	1									1						
30	X86301	A14	60 Cap	6063 T5	1									1						
31	X86302	D4	梗中梗	6063 T6			1							1	1					
32	X86303	D9	水槽套芯	6061 T6			1							1	1					
33	X86304	A8	死牆轉角	6063 T5			1							1	1					
34	X86305	A10	死牆梗	6063 T5			1								1					
35	X86306	S3	Feature Adaptor	6063 T5			1									1	1			
36	X86307	D12	Feature	6063 T6			1									1				
37	X86308	D13	Feature 中橫	6063 T6			1							1	1					
38	X86309	D14	生中橫	6063 T6			1							1	1					
39	X86310	D23	死牆轉角副框	6063 T5			1		1						1					
40	X86311	D26	生下梗 轉角副框	6063 T5			1		1						1					
41	X86312	D27	假企中橫	6063 T5			1							1	1					
42	X86313	D28	死牆生企副框	6063 T5			1							1	1					
43	X86314	/	生下梗副框	6063 T5			1							1	1					
44	X86315	/	鋁板角	6063 T5			1								1					
45	X86316	/	轉角interlock	6063 T5			1								1					
46	X86317	/	室內收口之字扣碼	6063 T5			1								1					
47	X86318	/	幕牆窗玉角	6063 T5			1									1				
48	X86319	/	鋁板加力骨	6063 T5			1								1					
49	X86351		企轉角生窗玉(2)	6063 T5					1										1	

30 18 6 1

19 40 10 1 1

壁厚尺寸公差(单位:mm)		
Ø100<Ø≤Ø250		
壁厚	实心	空心
0<T≤2	±0.15	±0.23
2<T≤3	±0.15	±0.25
3<T≤6	±0.18	±0.30
6<T≤10	±0.20	±0.60
10<T≤15	±0.20	—
15<T≤20	±0.23	—
20<T≤30	±0.25	—
30<T≤40	±0.30	—
未注非壁厚尺寸公差(单位:mm)		
0<H≤3	±0.15	
3<H≤10	±0.18	
10<H≤15	±0.20	
15<H≤30	±0.23	
30<H≤45	±0.30	
45<H≤60	±0.36	
60<H≤90	±0.60	
90<H≤120	±0.60	
120<H≤150	±0.86	
150<H≤200	±1.10	
200<H≤250	±1.35	

美特铝质有限公司  
 承認圖面  

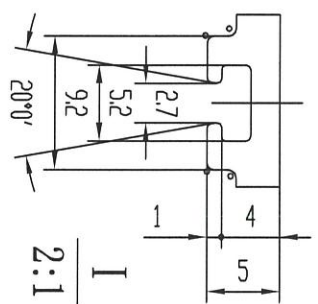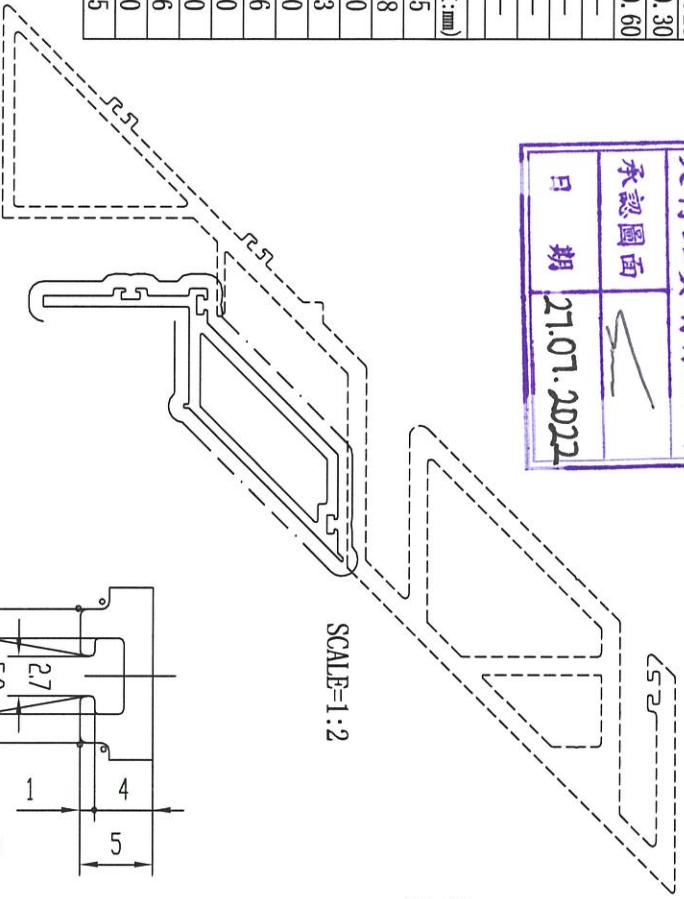

技术要求

1. 装饰面为: \_\_\_\_\_
  2. 基材验收标准按EN755-9执行
  3. 表面处理是: 粉末喷涂
  4. 带“★”尺寸以实配为准 5. R=0.5
- 此型材如停止订货一年以上, 我有权对模具进行报废或销毁如私自改动而确认, 导致生产出来有异议, 我司一律不承担责任!
- 特此声明
1. 此图与客户“来样/来图”相符, 若涉及专利或商标事宜, 概由需方负责。
  2. 如与其它型材或配件配合, 需注明或提供配套件, 否则产生的装配问题, 由客户自行承担。
  3. 客户确认图纸, 包括确认并认可图纸上所示的图形、公差、验收标准, 模具费, 单重和装饰面积等图面上的信息。

未注实心部位壁厚	3 ± 0.15	机 型		未注圆角	R0.3	外 D	109.77 mm	材 料	6063-T5
未注空心部位壁厚	3 ± 0.25	备 注		周 长	301.9 mm	比 例	1:1		
装饰面面积	0.2627 m <sup>2</sup> /m					型材重量	1.618 Kg/m		
设计	陆建鸿					客户编号	X86351		
校 核	何美玲					型 号			
批 准	陆承强					名 称			

广东兴发铝业有限公司  
 兴发铝业(成都)有限公司  
 广东兴发铝业(江西)有限公司  
 广东兴发铝业(湖南)有限公司  
 广东兴发铝业(广西)有限公司  
 总部技术部: tech@xingfa.com 联系电话: 0757-66695205

杨向瑞 王木才

A	版次	1	型号	
---	----	---	----	--