

工程指示 / 要求簡箋(E.I.)

工程指示編號：EI / 4789 / 22 修改版次：
 工程編號：J - 858 工程名稱：將軍澳日出康城 11
 工程項目：T1 單元件 鋁碼鋁料 BM (廠用)
 收件人：生統 發件人：Ant Yeung 日期：16/06/2022

要求提供 / 確認 事項：

- | | | |
|------------------------------------|-------------------------------------|-------------------------------|
| <input type="checkbox"/> 初步鋁料 B.M. | <input type="checkbox"/> 加工拆圖，然後生產 | <input type="checkbox"/> 尺寸表 |
| <input type="checkbox"/> 正式鋁料 B.M. | <input type="checkbox"/> 技術上資料 / 指示 | <input type="checkbox"/> 報價 |
| <input type="checkbox"/> 配件 B.M. | <input type="checkbox"/> 樣辦或貨品說明書 | <input type="checkbox"/> 分判合約 |

內容：

請按 BM 訂購鋁料送廠，T1 標單層。

此鋁模已完成開模

謝謝 予自製鋁碼掛架到地

請在 2022.7.13 前完成上列要求。

附： 頁

- 原合約工程包 原合約工程加 / 減賬 新工程報價

分發東莞各部門：

- | | | | |
|--|--|---|--|
| <input type="checkbox"/> 生產技術總監 <input type="checkbox"/> 連附件 | <input type="checkbox"/> 技術部 <input type="checkbox"/> 連附件 | <input type="checkbox"/> 生產部 <input type="checkbox"/> 連附件 | <input type="checkbox"/> 機械設計部 <input type="checkbox"/> 連附件 |
| <input type="checkbox"/> 採購部 <input type="checkbox"/> 連附件 | <input checked="" type="checkbox"/> 生產統籌部 <input type="checkbox"/> 連附件 | <input checked="" type="checkbox"/> 小羅 & 清 <input type="checkbox"/> 連附件 | <input checked="" type="checkbox"/> 水坑 |
| <input type="checkbox"/> 質檢部 <input type="checkbox"/> 連附件 | <input type="checkbox"/> 會計部 <input type="checkbox"/> 連附件 | <input type="checkbox"/> 報關組 <input type="checkbox"/> 連附件 | <input type="checkbox"/> 其他 _____ <input type="checkbox"/> 連附件 |

分發香港各部門： 已核


- | | | | |
|---|--|---|--|
| <input type="checkbox"/> 行政部 <input type="checkbox"/> 連附件 | <input type="checkbox"/> 會計部 <input type="checkbox"/> 連附件 | <input type="checkbox"/> 統籌部 <input type="checkbox"/> 連附件 | <input type="checkbox"/> 工程部地盤科文 <input type="checkbox"/> 連附件 |
| <input type="checkbox"/> 採購部 <input type="checkbox"/> 連附件 | <input type="checkbox"/> QS 部 <input type="checkbox"/> 連附件 | <input type="checkbox"/> 維修部 <input type="checkbox"/> 連附件 | <input type="checkbox"/> 其他 _____ <input type="checkbox"/> 連附件 |

傳遞編號：


HK 0982 / 22

發件人簽署：


項目經理簽署：

		美特鋁制有限公司		工程號:	J-858	計算:	xiaoyb	日期:	2022/06/09	送呈:			
		MIDI Aluminium Fabricator Ltd.		地盤名稱:	康城11期	核對:		日期:		副本:			
廠用鋁型材BOM表		項目類別:		單元幕牆(T1-9F-60F)		批准:		日期:					
BM編號:		A/C Code:		有顏色鋁料(Kg):		0	無顏色鋁料(Kg):		27676	V.F.總面積(米 ²): 0			
序號	修改標示	物料編號	鋁料名稱	顏色	合金狀態	長度 (mm)	數量 (支)		重量(Kg)		V.F.(米 ²)		備注
							實用	後備	總數	Kg/M	總重量	米 ² /米	
45		X86254	大牆身掛碼	MILL	6061-T6	6000	198	12	210	16.580	20890.80		L=230&468&413
48		X86257	鋁角掛碼小托架	MILL	6061-T6	6000	62	3	65	7.630	2975.70		L=90
50		X86259	牙板	MILL	6061-T6	6000	115	5	120	1.830	1317.60		L=175&122
43		X86260	45mm寬介子	MILL	6061-T6	6000	45	4	49	0.660	194.04		L=45
44		X86261	52mm寬介子	MILL	6061-T6	6000	65	5	70	0.910	382.20		L=52
51		X86266	鋁角掛碼大托架	MILL	6061-T6	6000	30	5	35	9.120	1915.20		L=90
									549		27676		


J-858幕牆鋁料模圖

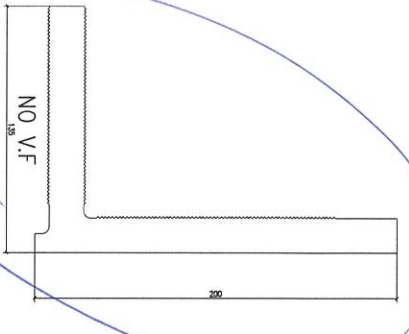


模號: X86254
名稱: 大鋁碼
合金狀態: 6061-T6
重量: 16.58 KG/M
V.F.: -

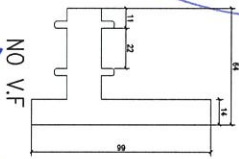


模號: X86255
名稱: 掛勾碼
合金狀態: 6061-T6
重量: 6.63 KG/M
V.F.: -

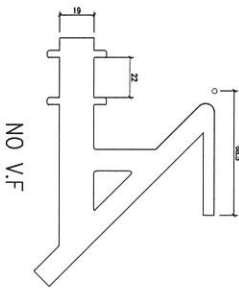


模號: X86256
名稱: 柱勾碼
合金狀態: 6061-T6
重量: 11.63 KG/M
V.F.: -

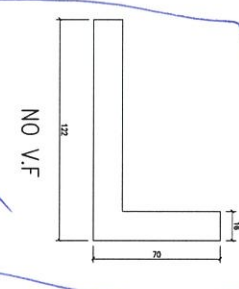


模號: X86257
名稱: 大鋁碼
合金狀態: 6061-T6
重量: 1.63 KG/M
V.F.: -

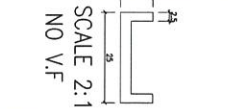


模號: X86258
名稱: 鋁介子
合金狀態: 6061-T6
重量: 0.28 KG/M
V.F.: -

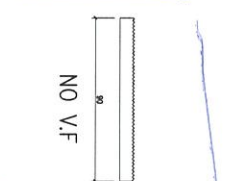


模號: X86259
名稱: 鋁介子
合金狀態: 6061-T6
重量: 1.83 KG/M
V.F.: -

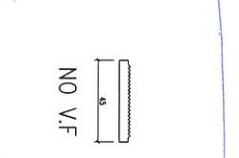


模號: X86260
名稱: 鋁介子
合金狀態: 6061-T6
重量: 0.66 KG/M
V.F.: -

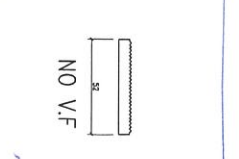


模號: X86261
名稱: 鋁介子
合金狀態: 6061-T6
重量: 0.91 KG/M
V.F.: -

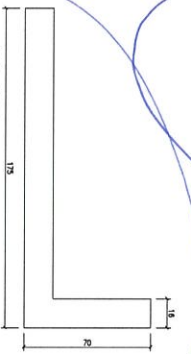


模號: X86266
名稱: 鋁碼
合金狀態: 6061-T6
重量: 9.12 KG/M
V.F.: -

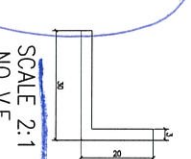


模號: X86287
名稱: 鋁板角
合金狀態: 6063-T5
重量: 0.38 KG/M
V.F.: -

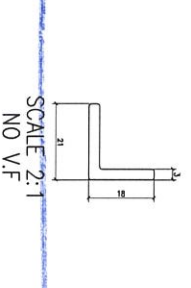


模號: X86315
名稱: 鋁板角
合金狀態: 6063-T5
重量: 0.292 KG/M
V.F.: -

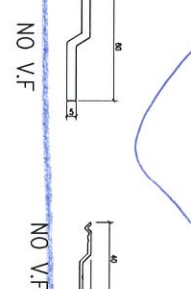


模號: X86316
名稱: 轉角interlock
合金狀態: 6063-T5
重量: 0.823 KG/M
V.F.: -

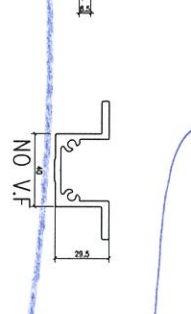

模號: X86317
名稱: 室內收口之字扣碼
合金狀態: 6063-T5
重量: 0.193 KG/M
V.F.: -

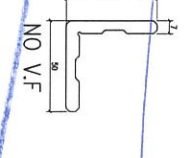


模號: X86319
名稱: 鋁板加力骨
合金狀態: 6063-T5
重量: 1.369 KG/M
V.F.: -

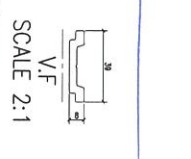


模號: X86318
名稱: 幕牆窗玉角
合金狀態: 6063-T5
重量: 1.624 KG/M
V.F.: -




模號: H122785 (X86011)
名稱: 滑柱
合金狀態: 6063-T6
重量: 0.145 KG/M
V.F.: 14.9

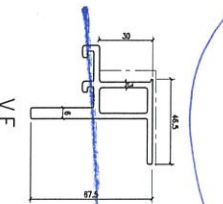


模號: X86291
名稱: CC中橫
合金狀態: 6063-T6
重量: 1.853 KG/M
V.F.: 180.3

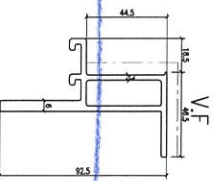

模號: X86293
名稱: CC底橫
合金狀態: 6063-T6
重量: 2.260 KG/M
V.F.: 210.3

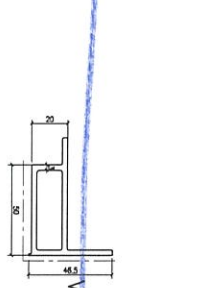


模號: X86290
名稱: CC企
合金狀態: 6063-T6
重量: 1.372 KG/M
V.F.: 132.5

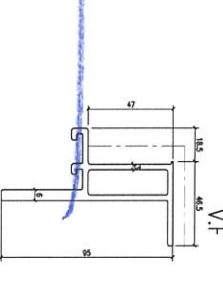

模號: X86292
名稱: CC頂橫
合金狀態: 6063-T6
重量: 2.301 KG/M
V.F.: 213.3

Handwritten note: 不锈钢 (Stainless Steel)

Handwritten note: 86261 (52T/s)

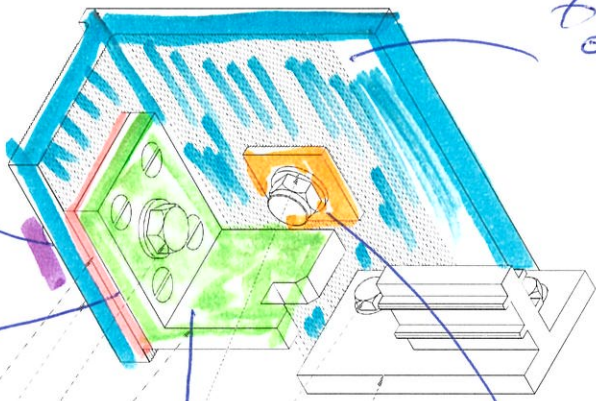

5 ISOMETRIC VIEW

Handwritten note: 3 NOS OF M6 S.S BOLT & NUT A4-70
 花穿 (通孔用) 86266

Handwritten note: 花穿 小螺母

M16 S.S BOLT & NUT A4-70

CAST-IN EMBED "CA07/CA02"

Handwritten note: 86260
 86259 面有子 90个



B6

MODULE DIMENSION

T1 EXTRUDED ALUM. TRANSOM

M16 S.S BOLT & NUT A4-70

B2

B3