

工程指示 / 要求簡箋(E.I.)

工程指示編號：EI / 4820 / 22 修改版次：A
 工程編號 : J - 858 工程名稱 : 將軍澳日出康城 11
 工程項目 : 幕牆 單元件保護方案 (坑板)
 收件人 : 生統 / 王良 發件人 : Ant Yeung 日期 : 28/11/2022

要求提供 / 確認 事項 :

- | | | |
|------------------------------------|-------------------------------------|-------------------------------|
| <input type="checkbox"/> 初步鋁料 B.M. | <input type="checkbox"/> 加工拆圖，然後生產 | <input type="checkbox"/> 尺寸表 |
| <input type="checkbox"/> 正式鋁料 B.M. | <input type="checkbox"/> 技術上資料 / 指示 | <input type="checkbox"/> 報價 |
| <input type="checkbox"/> 配件 B.M. | <input type="checkbox"/> 樣辦或貨品說明書 | <input type="checkbox"/> 分判合約 |

內容 :

A 版: 上廠時，按業主要求，單元件保護用坑板。如坑板分開，需要統一在一個方向。一整板也是左小右大，^{例如}。請留意，巡廠會視察此保護。

請按單元件包裝指示示意圖包裝單元件。

地盆：如現場環境或工序的考慮，導致保護方案需要修改。請及早通知。

生統：請計算，保護物料所需物資和報價。 謝謝

請在 2022.11.30 前完成上列要求。

附：2 頁

以上項目為:

- 原合約工程包 原合約工程加 / 減賬 新工程報價

原因：-

分發東莞各部門：

- | | | | |
|---|---|--|--|
| <input type="checkbox"/> 生產技術總監 <input type="checkbox"/> 連附件 | <input type="checkbox"/> 技術部 <input type="checkbox"/> 連附件 | <input type="checkbox"/> 生產部 <input type="checkbox"/> 連附件 | <input type="checkbox"/> 機械設計部 <input type="checkbox"/> 連附件 |
| <input type="checkbox"/> 採購部 <input type="checkbox"/> 連附件 | <input checked="" type="checkbox"/> 生產統籌部 <input checked="" type="checkbox"/> 連附件 | <input checked="" type="checkbox"/> 小羅 & 清 <input checked="" type="checkbox"/> 連附件 | |
| <input checked="" type="checkbox"/> 質檢部 <input checked="" type="checkbox"/> 連附件 | <input type="checkbox"/> 會計部 <input type="checkbox"/> 連附件 | <input type="checkbox"/> 報關組 <input type="checkbox"/> 連附件 | <input checked="" type="checkbox"/> 其他 <u>李軍</u> <input checked="" type="checkbox"/> 連附件 |

分發其他分判：

- 橫 連附件

分發香港各部門：

- | | | | |
|---|--|---|---|
| <input type="checkbox"/> 行政部 <input type="checkbox"/> 連附件 | <input type="checkbox"/> 會計部 <input type="checkbox"/> 連附件 | <input type="checkbox"/> 統籌部 <input type="checkbox"/> 連附件 | <input checked="" type="checkbox"/> 工程部地盤科文 <u>積哥</u> <input checked="" type="checkbox"/> 連附件 |
| <input type="checkbox"/> 採購部 <input type="checkbox"/> 連附件 | <input type="checkbox"/> QS 部 <input type="checkbox"/> 連附件 | <input type="checkbox"/> 維修部 <input type="checkbox"/> 連附件 | <input type="checkbox"/> 其他 _____ <input type="checkbox"/> 連附件 |

傳遞編號：

HK 214 / 22

發件人簽署：

項目經理簽署：



如坑板分開，留意坑板之闊度方向

一雙坑是左小右大

坑板

如右小左大，請也統一


坑板

坑板

Hollow Board 3mm



Duct Tape

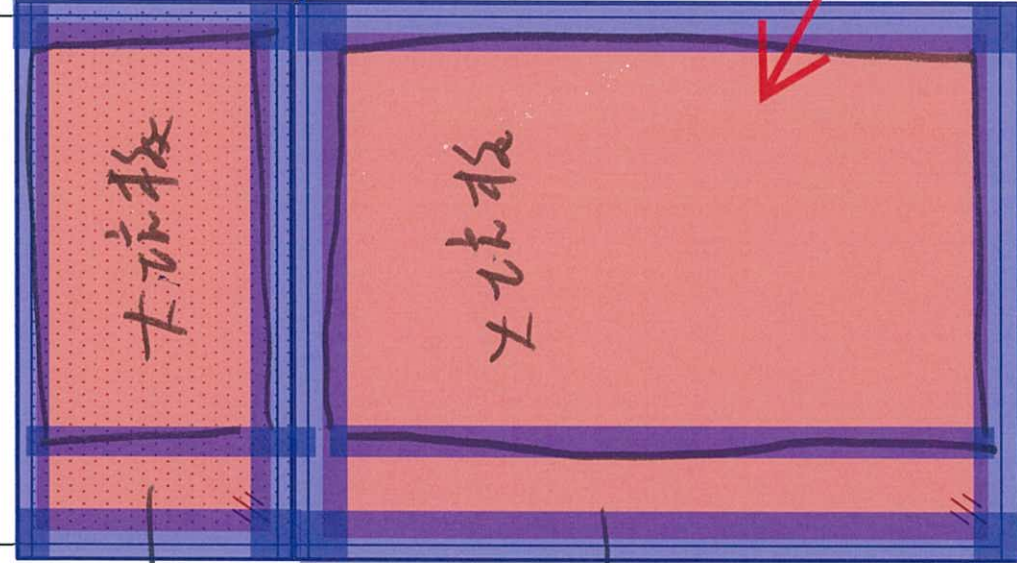

Duct Tape (White)

坑板


Anti-UV Hollow Board 3mm (White)

坑板之闊度方向

Curtain Wall unit above 1500mm (W)

如單元之闊度 (500-1000mm) 尺寸



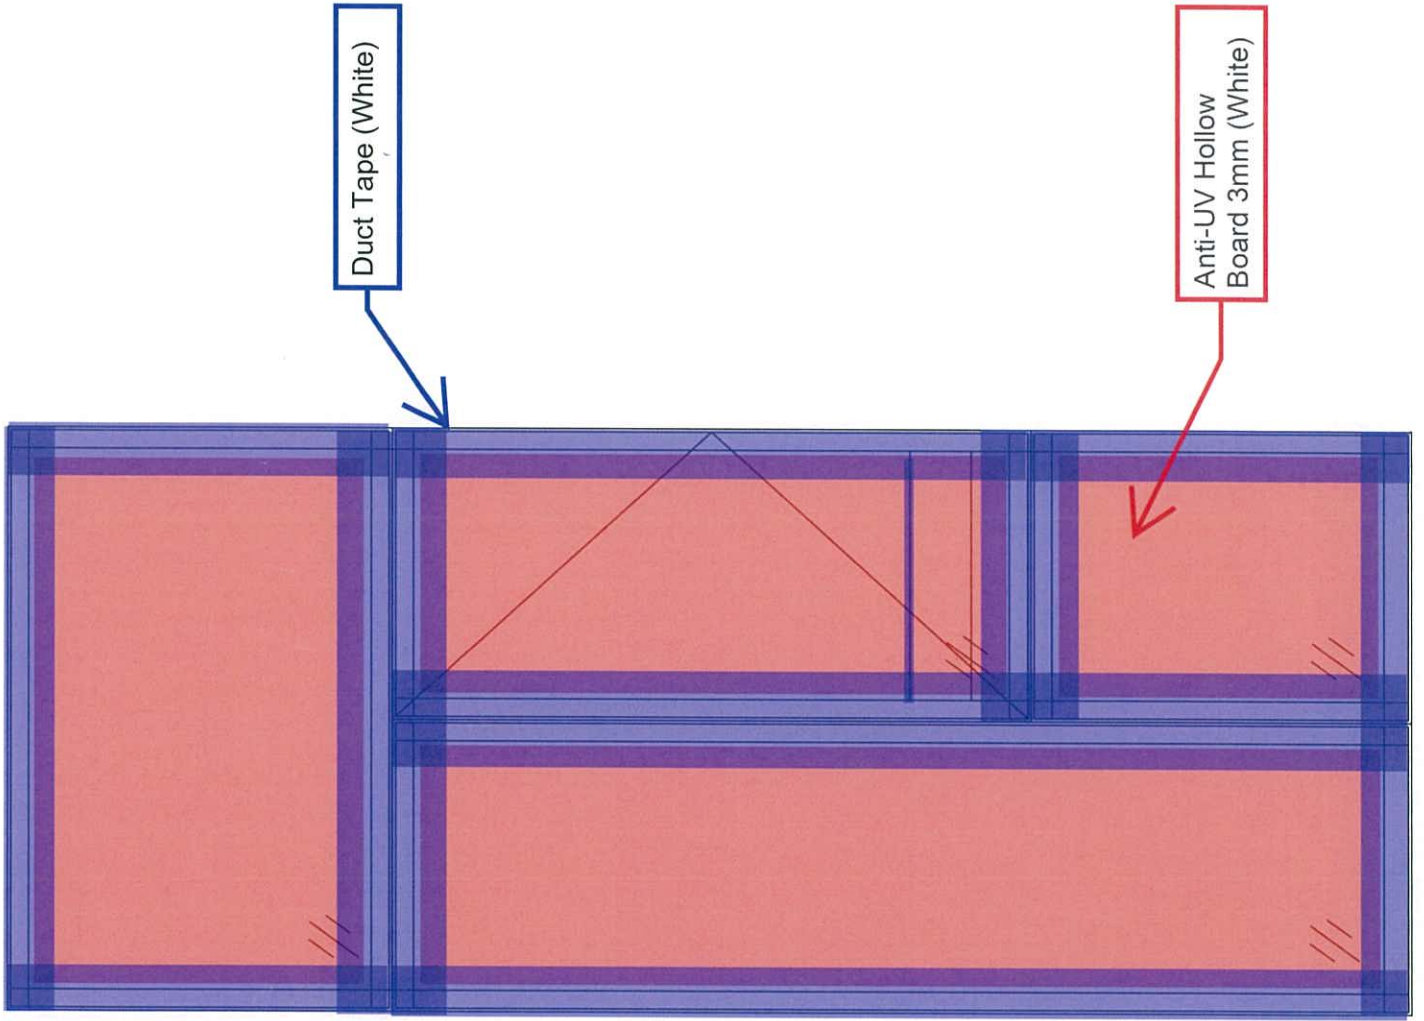

Duct Tape (White)

Anti-UV Hollow Board 3mm (White)

Hollow Board 3mm
Duct Tape

