



工程指示 / 要求簡箋(E.I.)

工程指示編號：EI / 8974/22 修改版次： -  
 工程編號：J - 858 工程名稱：將軍澳日出康城 11  
 工程項目：後裝窗 大貨地盆用配件 BM  
 收件人：林哥 (林哥) 發件人：Ant Yeung 日期：09/08/2022

要求提供 /  確認 事項：

- |                                    |                                     |                               |
|------------------------------------|-------------------------------------|-------------------------------|
| <input type="checkbox"/> 初步鋁料 B.M. | <input type="checkbox"/> 加工拆圖，然後生產  | <input type="checkbox"/> 尺寸表  |
| <input type="checkbox"/> 正式鋁料 B.M. | <input type="checkbox"/> 技術上資料 / 指示 | <input type="checkbox"/> 報價   |
| <input type="checkbox"/> 配件 B.M.   | <input type="checkbox"/> 樣辦或貨品說明書   | <input type="checkbox"/> 分判合約 |

內容：  
內容：

請按 B.M. 訂購配件送地盤安裝使用

請留意: 1) 磨耳由廠加工出貨，要油瀝青 (如有 i837 餘貨。請優先使用) 先去 250件

2) 防水物料已訂 見 EI4971

3) 木尖用大木尖 跟 J832

謝謝！

謝謝

請在 2022.08.31 前完成上列要求。

附： 頁

原合約工程包  原合約工程加 / 減賬  新工程報價

分發東莞各部門：

- |                                 |                              |   |   |                               |                              |                                |   |
|---------------------------------|------------------------------|---|---|-------------------------------|------------------------------|--------------------------------|---|
| <input type="checkbox"/> 生產技術總監 | <input type="checkbox"/> 連附件 | <input type="checkbox"/> 技術部              | <input type="checkbox"/> 連附件            | <input type="checkbox"/> 生產部  | <input type="checkbox"/> 連附件 | <input type="checkbox"/> 機械設計部 | <input type="checkbox"/> 連附件                |
| <input type="checkbox"/> 採購部    | <input type="checkbox"/> 連附件 | <input checked="" type="checkbox"/> 生產統籌部 | <input checked="" type="checkbox"/> 連附件 | <input type="checkbox"/> 小羅&清 | <input type="checkbox"/> 連附件 |                                |   |
| <input type="checkbox"/> 質檢部    | <input type="checkbox"/> 連附件 | <input type="checkbox"/> 會計部              | <input type="checkbox"/> 連附件            | <input type="checkbox"/> 報關組  | <input type="checkbox"/> 連附件 | <input type="checkbox"/> 其他    | <input checked="" type="checkbox"/> 楊榮輝 連附件 |

分發香港各部門： Bun. K


- |                              |                              |                               |                              |   |   |   |   |    |
|------------------------------|------------------------------|-------------------------------|------------------------------|---|---|---|---|----|
| <input type="checkbox"/> 行政部 | <input type="checkbox"/> 連附件 | <input type="checkbox"/> 會計部  | <input type="checkbox"/> 連附件 | <input checked="" type="checkbox"/> 統籌部 | <input checked="" type="checkbox"/> 連附件 | <input checked="" type="checkbox"/> 工程部地盤科文 | <input checked="" type="checkbox"/> 連附件 | 積哥 |
| <input type="checkbox"/> 採購部 | <input type="checkbox"/> 連附件 | <input type="checkbox"/> QS 部 | <input type="checkbox"/> 連附件 | <input type="checkbox"/> 維修部            | <input type="checkbox"/> 連附件            | <input type="checkbox"/> 其他                 | <input type="checkbox"/> 連附件            |    |

傳遞編號：

HK 1310 / 22

發件人簽署： R

項目經理簽署： S

 美特鋁質有限公司 MIDI Aluminium Fabricator Ltd.	工程號:	J-858	計算:	Shaw	日期:	2022/08/09	送呈:	Jason哥	
	地盤名稱:	康城11期	核對:	蕭衍楦	日期:	2022/08/09	副本:		
地盤用配件B.M.表	項目類別:	地盤後裝窗	批准:		日期:				
BM編號:	A/C Code: <i>e: 8974</i>						此BM依據20220301收施工圖計算		

序號	修改標示	配件圖號	物料編號	配件名稱	顏色	實用	後備	總數	單位	備注
1	玻璃用			D.C.791防水膠	黑色	300	12	312	支	300ml/支,用於玻璃密封打膠
2	玻璃用	材質: EPDM	单片玻璃用	50(L)x6(寬)x5(高)側面墊膠	黑色	2528	172	2700	粒	玻璃四周側1/4處 硬度65±5°(每片玻璃16粒)
3	玻璃用	材質: EPDM	夾膠玻璃用	50(L)x6(寬)x7(高)側面墊膠	黑色	1696	104	1800	粒	玻璃四周側1/4處 硬度65±5°(每片玻璃16粒)
4	玻璃用	材質: EPDM		15x9mm厚墊塊(L=150mm)	黑色	528	22	550	塊	玻璃底1/4處 硬度80°~90°
5/	先用存貨250隻	厚度1.5mm	MT-GMB -03(L=150mm)	铁摩爾 (150mm)	熱浸鋅	4400	100	4500	隻	間距300mm (50窗用)
6			Hilti X-U P8 Nail	子彈 X-U P8	不秀網 A4-70	4400	100	4500	隻	間距300mm (50窗用)
7				子彈	紅/黃藥	4400	100	4500	隻	間距300mm (50窗用)
8				木尖 (大) 跟J832款		1200	50	1250	隻	間距300mm (50窗用)
9										


倉存資料

2022.8.9



50窗存以下磨耳				
MT-GMB-01	✓	50窗磨耳(熱浸鋅)左 L=120mm 20mm高 掃瀝青油	✓	274支
MT-GMB-02	✓	50窗磨耳(熱浸鋅)右 L=120mm 20mm高 掃瀝青油	✓	260支
MT-GMB-03		50窗磨耳(熱浸鋅)左 L=150mm 20mm高 掃瀝青油	✓	254支
MT-GMB-04	✓	50窗磨耳(熱浸鋅)右 L=150mm 20mm高 掃瀝青油	✓	10支

使用存貨

EG-DWG4

 美特鋁質有限公司 MIDI Aluminium Fabricator Ltd.				類別		物料號		
修改	C			制圖	陳俊賢	2018.11.09	圖號	MT-GMB-03
日期	23/11			復核	謝永林	2018.11.10	數量	250
				批准			位置	用於50後裝門窗框四周

先用存貨 250件

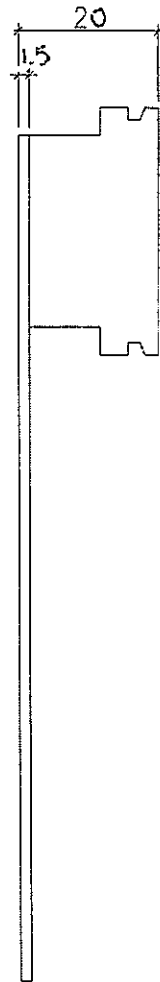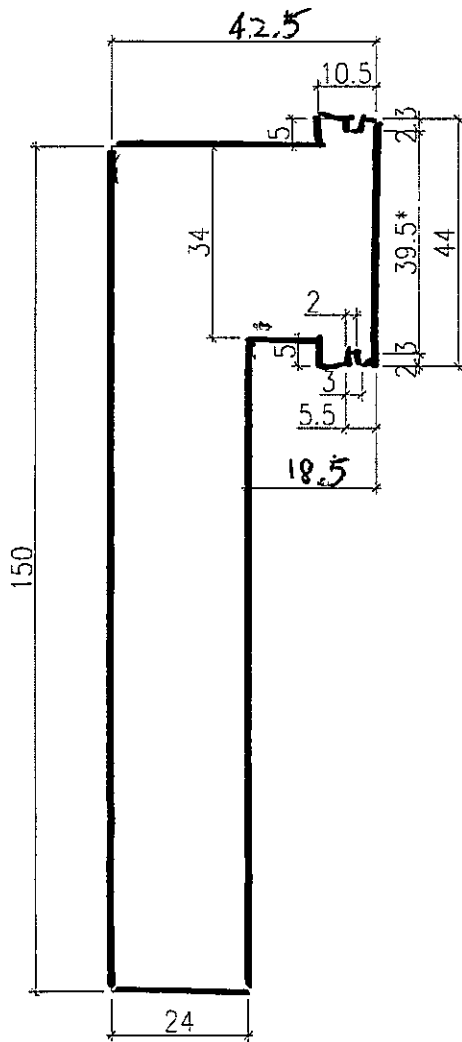

注：帶"\*"號為重要尺寸

扭曲後圖樣

J. J. 58

工程號	U-837	地盤	觀塘裕民坊	附 件	
名稱	50後裝窗/門摩耳加工圖	採	用		
材	料 1.5mm 厚鐵板	地	盤 <input checked="" type="checkbox"/>		
顏	色 熱浸鋅	工	廠		

