

工程指示 / 要求簡箋(E.I.)

工程指示編號：EI / 4978 / 22

修改版次：E

工程編號：J - 858

工程名稱：將軍澳日出康城 11

工程項目：試水箱 單元件加工圖

收件人：生統

發件人：Ant Yeung

日期：03/09/2022

要求提供 / 確認 事項：

- |                                    |                                     |                               |
|------------------------------------|-------------------------------------|-------------------------------|
| <input type="checkbox"/> 初步鋁料 B.M. | <input type="checkbox"/> 加工拆圖，然後生產  | <input type="checkbox"/> 尺寸表  |
| <input type="checkbox"/> 正式鋁料 B.M. | <input type="checkbox"/> 技術上資料 / 指示 | <input type="checkbox"/> 報價   |
| <input type="checkbox"/> 配件 B.M.   | <input type="checkbox"/> 樣辦或貨品說明書   | <input type="checkbox"/> 分判合約 |

內容：

E 版：試水場用舊模，舊料 X86297，修改一張 X86297-S01 (料型用 X86297)

D 版：修改一張 X86288-P02

C 版：試水箱不需使用鉻化料， Mill 是 OK

B 版：新加吊船扣避位(安裝吊船扣後，圍邊唧膠) 和修改防風扣(玉用 J837-CWH-K1)。

請按加工圖生產送試水場，試水場地址在 EI 4672 21 件單元

A 版：更正窗玉編號

請留意: 1) 老闆指示：21 件試水場單元件需要 100%於廠內水槽試水，需按 EI4916 封企料孔

2) 10 隻生窗，廠內測試開關窗。需特別留意轉角窗

3) 出貨時連 DZ-01 吊運碼 2 對。

4) 需要安裝吊船扣，出貨連吊船針。

謝謝！

請在 2022.09.15 前完成上列要求。

附：1 頁

原合約工程包

原合約工程加 / 減賬

新工程報價

分發東莞各部門：

- |  |   |  |  |
|--|---|--|--|
| <input type="checkbox"/> 生產技術總監 <input type="checkbox"/> 連附件 | <input type="checkbox"/> 技術部 <input type="checkbox"/> 連附件   | <input type="checkbox"/> 生產部 <input type="checkbox"/> 連附件    | <input type="checkbox"/> 機械設計部 <input type="checkbox"/> 連附件                    |
| <input type="checkbox"/> 採購部 <input type="checkbox"/> 連附件    | <input type="checkbox"/> 生產統籌部 <input type="checkbox"/> 連附件 | <input type="checkbox"/> 小羅 & 清 <input type="checkbox"/> 連附件 | <input checked="" type="checkbox"/> 水洪   |
| <input type="checkbox"/> 質檢部 <input type="checkbox"/> 連附件    | <input type="checkbox"/> 會計部 <input type="checkbox"/> 連附件   | <input type="checkbox"/> 報關組 <input type="checkbox"/> 連附件    | <input type="checkbox"/> 其他 <u>楊榮輝</u> <input checked="" type="checkbox"/> 連附件 |

Bun

分發香港各部門：


- |   |  |   |  |  |
|---|--|---|--|--|
| <input type="checkbox"/> 行政部 <input type="checkbox"/> 連附件 | <input type="checkbox"/> 會計部 <input type="checkbox"/> 連附件  | <input type="checkbox"/> 統籌部 <input type="checkbox"/> 連附件 | <input type="checkbox"/> 工程部地盤科文 <input type="checkbox"/> 連附件  | <input checked="" type="checkbox"/> 寶城 |
| <input type="checkbox"/> 採購部 <input type="checkbox"/> 連附件 | <input type="checkbox"/> QS 部 <input type="checkbox"/> 連附件 | <input type="checkbox"/> 維修部 <input type="checkbox"/> 連附件 | <input type="checkbox"/> 其他 _____ <input type="checkbox"/> 連附件 |  |

傳遞編號：

HK 1506 / 22

發件人簽署：

項目經理簽署：


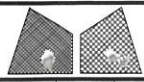


美特鋁質有限公司  
MIDI Aluminium Fabricator Ltd.

工程號	J858	類別		物料號	-		
地盘	康城11期	制圖	W. E. X	2022-05-27	圖號	X86297-S01	
修改	-	採用工廠	✓	地盤	-	圖紙名稱	鋁料加工圖
日期	-	材料顏色	香槟金(ECD3X1009 9S-XF1)	材料	X86297	復核	-
						批准	-
						數量	-
						單件重量	- (KG)

序号	加工图编号	长度	数量
1	X86297-S01A	1485	1
2	X86297-S01B	1685	1

封水箱圖紙

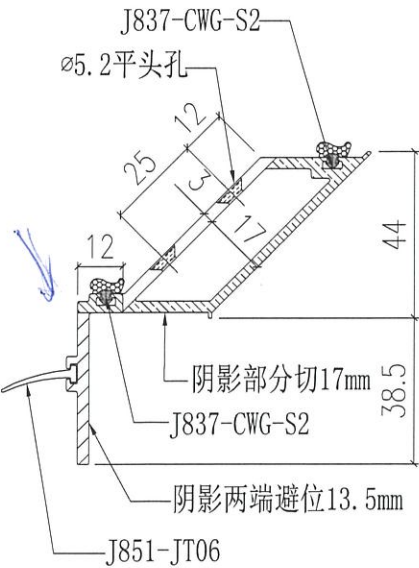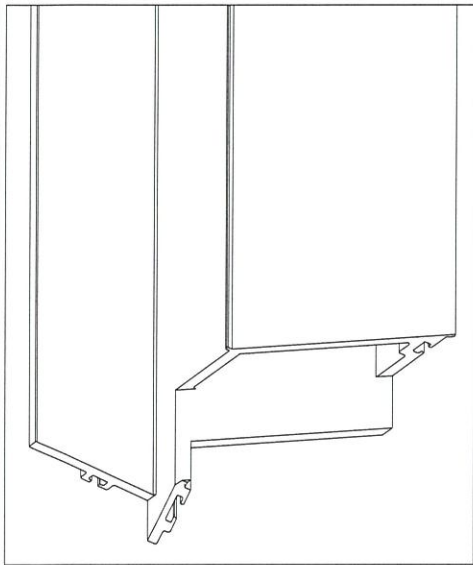

SECTION A-A

