



工程指示 / 要求簡箋(E.I.)

工程指示編號：EI / 4978 / 22

修改版次：G

工程編號：J - 858

工程名稱：將軍澳日出康城 11

工程項目：試水箱 單元件加工圖

收件人：生統

發件人：Ant Yeung

日期：14/09/2022

要求提供 / 確認 事項：

- | | | |
|------------------------------------|-------------------------------------|-------------------------------|
| <input type="checkbox"/> 初步鋁料 B.M. | <input type="checkbox"/> 加工拆圖，然後生產 | <input type="checkbox"/> 尺寸表 |
| <input type="checkbox"/> 正式鋁料 B.M. | <input type="checkbox"/> 技術上資料 / 指示 | <input type="checkbox"/> 報價 |
| <input type="checkbox"/> 配件 B.M. | <input type="checkbox"/> 樣辦或貨品說明書 | <input type="checkbox"/> 分判合約 |
- 內容：

G 版：需要過大小孔修單元鋁掛碼，和內螺母卡槽加平頭孔

F 版：拆圖部上廠後，按生產意見，修改了轉角生窗加工做法

E 版：試水場用舊模，舊料 X86297，修改一張 X86297-S01 (料型用 X86297)

D 版：修改一張 X86288-P02

C 版：試水箱不需使用鉻化料，Mill 是 OK

B 版：新加吊船扣避位(安裝吊船扣後，圍邊唧膠)和修改防風扣(玉用 J837-CWH-K1)。

請按加工圖生產送試水場，試水場地址在 EI 4672 21 件單元

A 版：更正窗玉編號

請留意: 1) 老闆指示：21 件試水場單元件需要 100%於廠內水槽試水，需按 EI4916 封企料孔

2) 10 隻生窗，廠內測試開關窗。需特別留意轉角窗

3) 出貨時連 DZ-01 吊運碼 2 對。

4) 需要安裝吊船扣，出貨連吊船針。

謝謝！

請在 2022.09.20 前完成上列要求。

附：3 頁

原合約工程包

原合約工程加 / 減賬

新工程報價

分發東莞各部門：

- | | | | | | | | |
|---------------------------------|------------------------------|---|------------------------------|--|------------------------------|--------------------------------|----------------------------------|
| <input type="checkbox"/> 生產技術總監 | <input type="checkbox"/> 連附件 | <input type="checkbox"/> 技術部 | <input type="checkbox"/> 連附件 | <input type="checkbox"/> 生產部 | <input type="checkbox"/> 連附件 | <input type="checkbox"/> 機械設計部 | <input type="checkbox"/> 連附件 |
| <input type="checkbox"/> 採購部 | <input type="checkbox"/> 連附件 | <input checked="" type="checkbox"/> 生產統籌部 | <input type="checkbox"/> 連附件 | <input checked="" type="checkbox"/> 小羅 & 清 | <input type="checkbox"/> 連附件 | | |
| <input type="checkbox"/> 質檢部 | <input type="checkbox"/> 連附件 | <input type="checkbox"/> 會計部 | <input type="checkbox"/> 連附件 | <input type="checkbox"/> 報關組 | <input type="checkbox"/> 連附件 | <input type="checkbox"/> 其他 | 楊榮輝 <input type="checkbox"/> 連附件 |

分發香港各部門：*blu*


- | | | | | | | | | |
|------------------------------|------------------------------|-------------------------------|------------------------------|------------------------------|------------------------------|----------------------------------|------------------------------|------------------------------|
| <input type="checkbox"/> 行政部 | <input type="checkbox"/> 連附件 | <input type="checkbox"/> 會計部 | <input type="checkbox"/> 連附件 | <input type="checkbox"/> 統籌部 | <input type="checkbox"/> 連附件 | <input type="checkbox"/> 工程部地盤科文 | <input type="checkbox"/> 連附件 | 寶城 |
| <input type="checkbox"/> 採購部 | <input type="checkbox"/> 連附件 | <input type="checkbox"/> QS 部 | <input type="checkbox"/> 連附件 | <input type="checkbox"/> 維修部 | <input type="checkbox"/> 連附件 | <input type="checkbox"/> 其他 | | <input type="checkbox"/> 連附件 |

傳遞編號：

HK 1570 / 22





發件人簽署：*Ant Yeung*

項目經理簽署：*[Signature]*


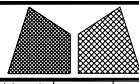



美特鋁質有限公司
MIDI Aluminium Fabricator Ltd.

工程號	J858	類別		物料號	-							
地盘	康城11期	制圖	W. E. X	2022-05-18	圖號	X86272-P02						
修改	1	採用工廠	✓	地盤	-	图纸名称	铝料加工图	復核	-	-	數量	1
日期	13/09	材料颜色	香槟金 (ECD3X1009 9S-XF1)	材料	X86272	批准	-	-	-	-	單件重量	- (KG)

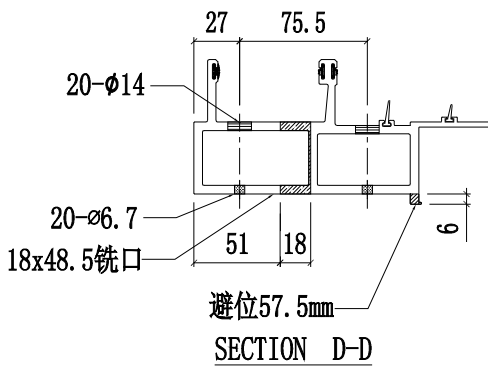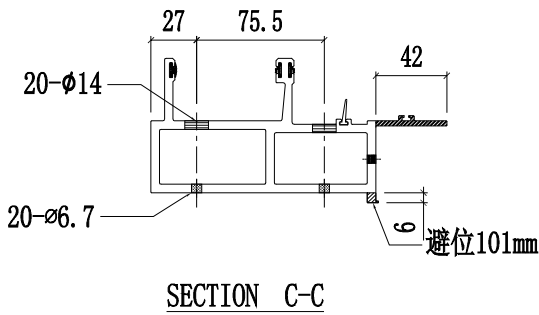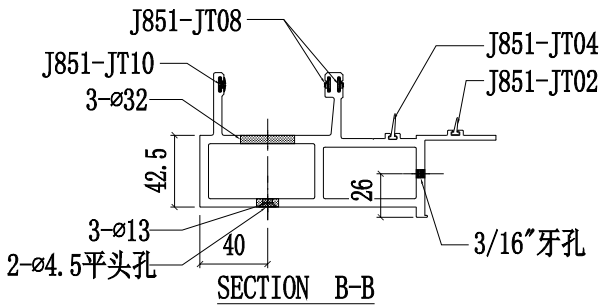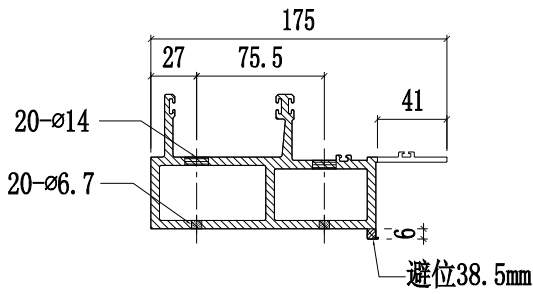


向室內此位, 不用斜角

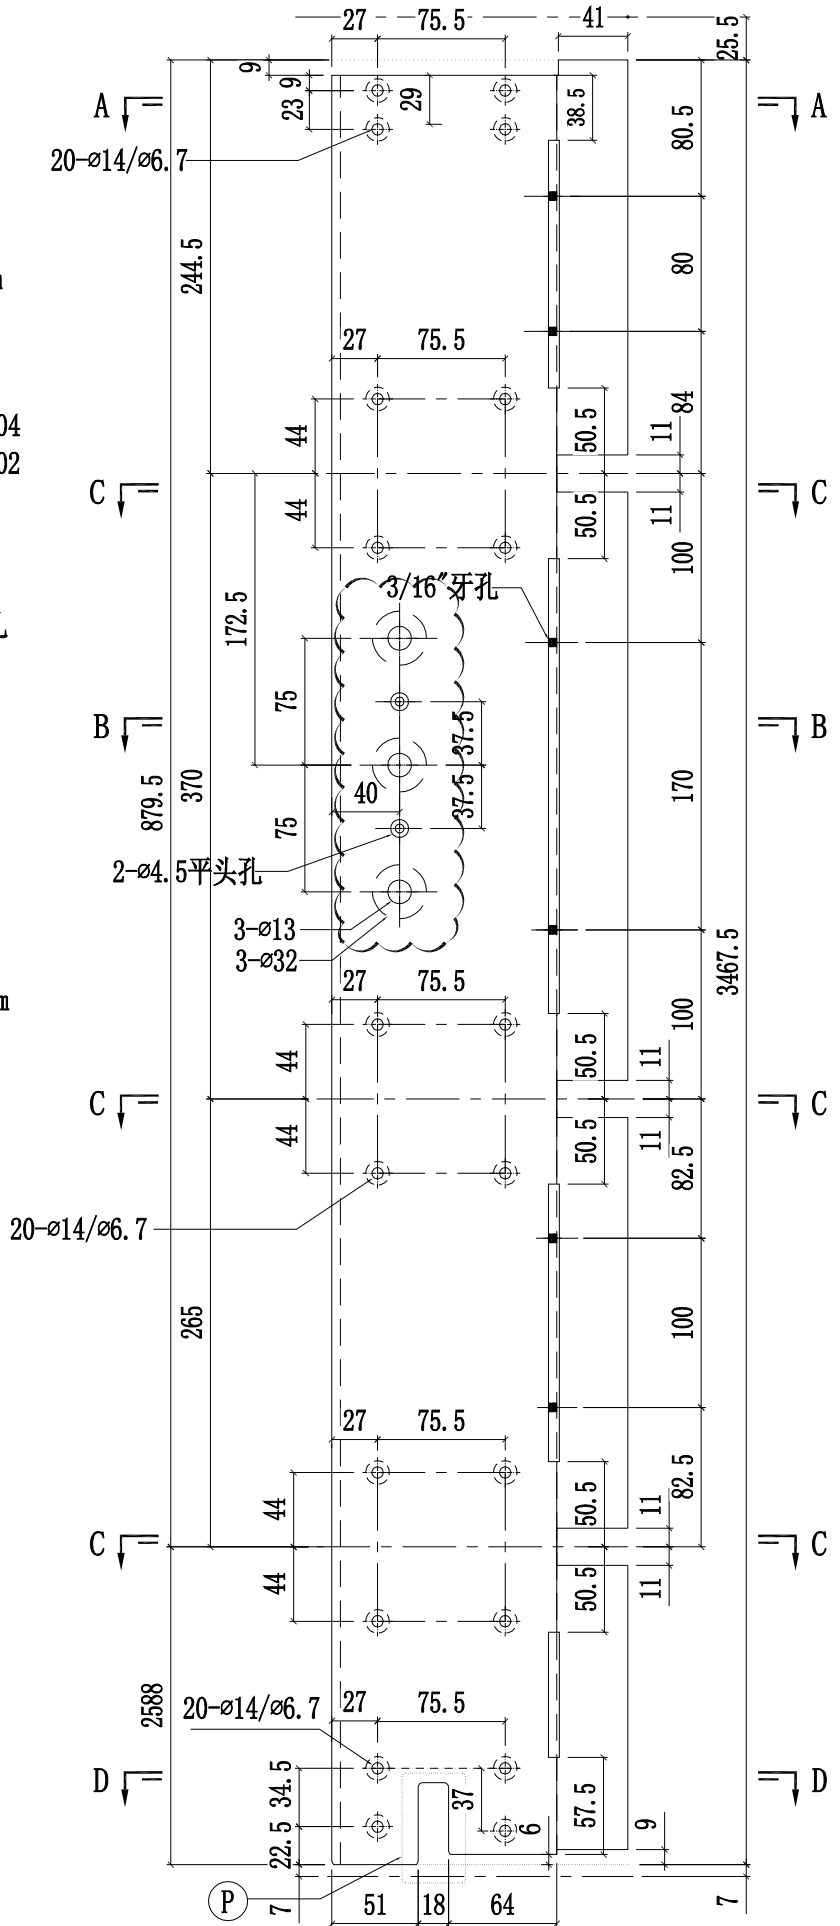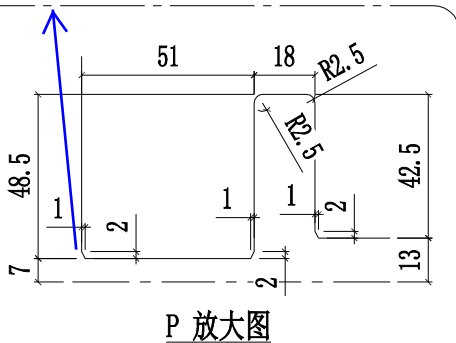

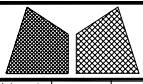


美特鋁質有限公司
MIDI Aluminium Fabricator Ltd.


工程號	J858	類別		物料號	-	
地盤	康城11期	制圖	W. E. X	2022-05-18	圖號	X86272-P03
修改	1	採用工廠			數量	5
日期	13/09	地盤			單件重量	- (KG)
		材料顏色	香檳金 (ECD3X1009 9S-XF1)	材料	X86272	
		图纸名称	铝料加工图	復核	-	
				批准	-	

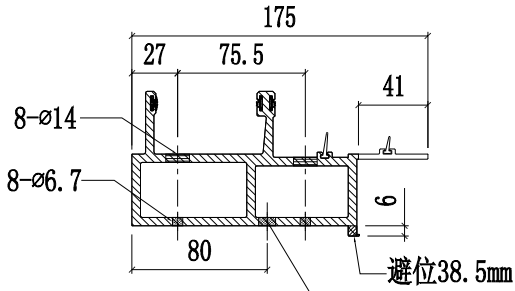


SECTION A-A

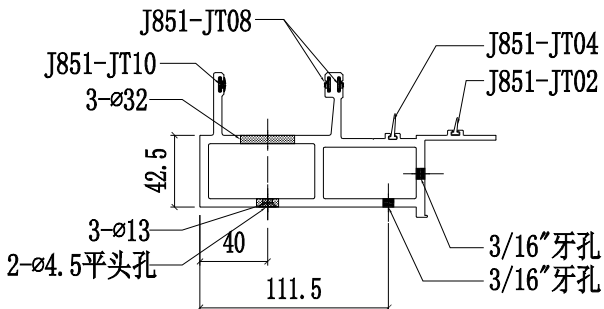


SECTION B-B

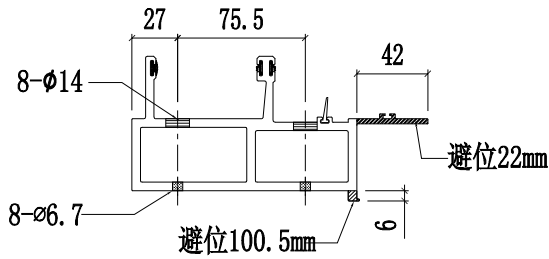





SECTION C-C

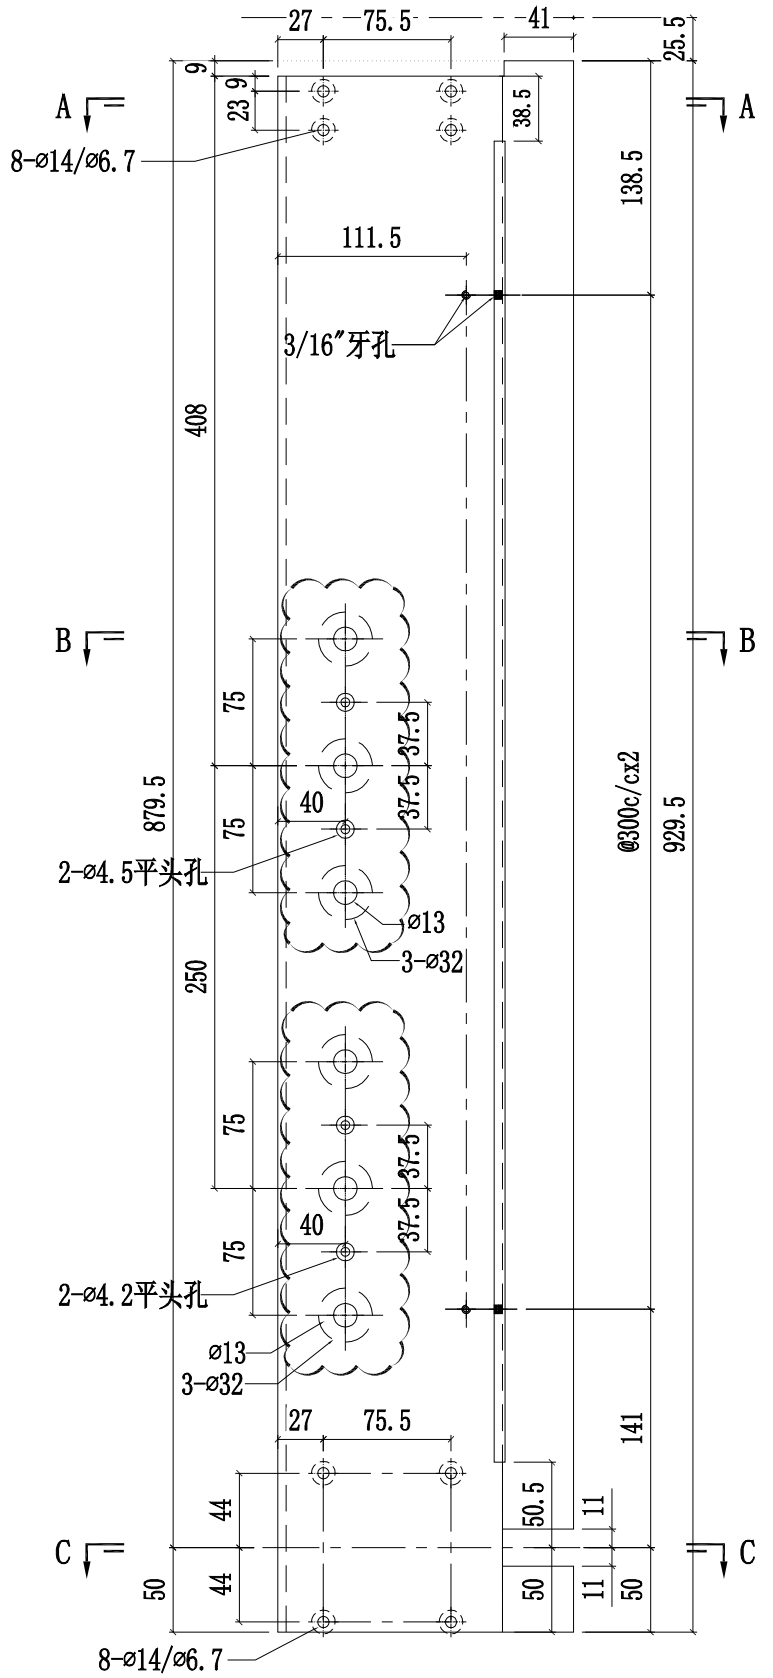


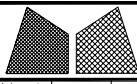



美特鋁質有限公司
MIDI Aluminium Fabricator Ltd.

工程號	J858	類別		物料號	-							
地盘	康城11期	制圖	W. E. X	2022-05-18	圖號	X86272-P01						
修改	1	採用工廠	✓	地盤	-	圖紙名稱	铝料加工图	復核	-	-	數量	1
日期	13/09	材料顏色	香槟金 (ECD3X1009 9S-XF1)	材料	X86272	批准	-	-	-	單件重量	-	(KG)

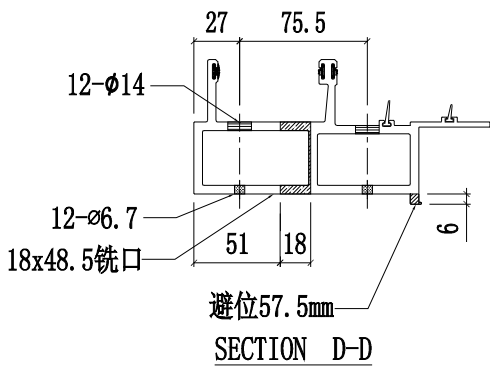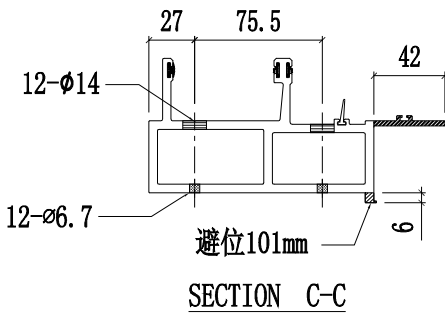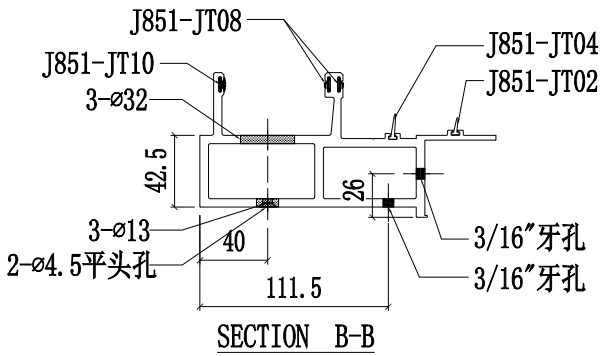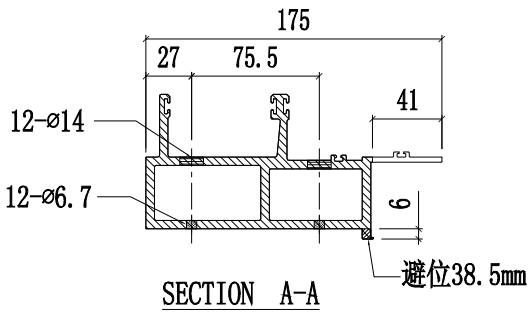



向室內此位,不用斜角

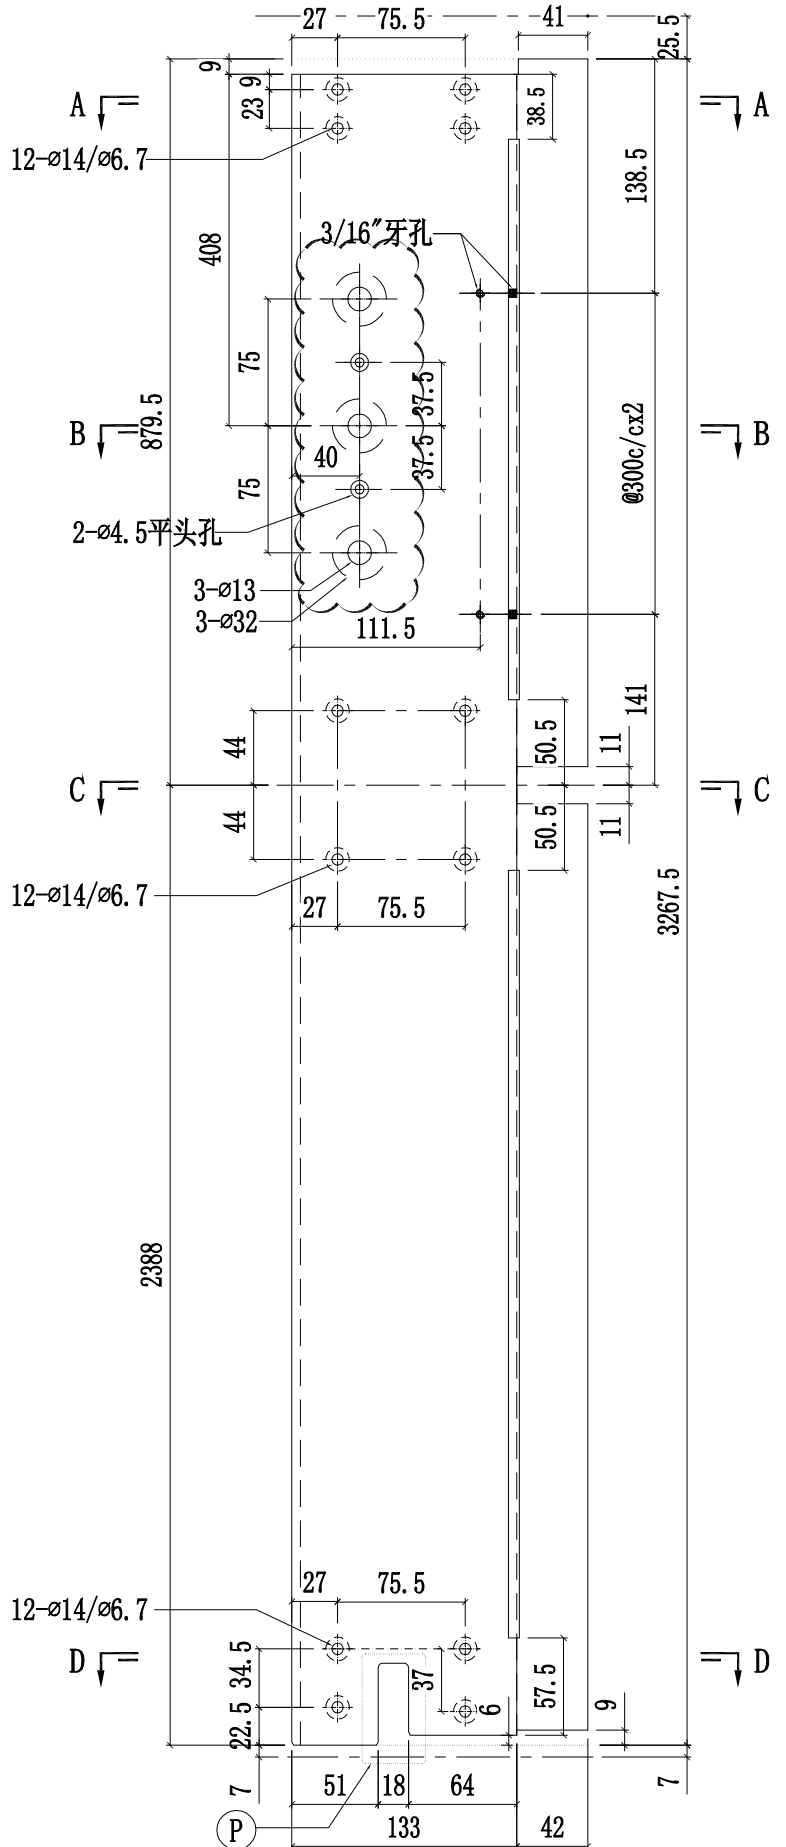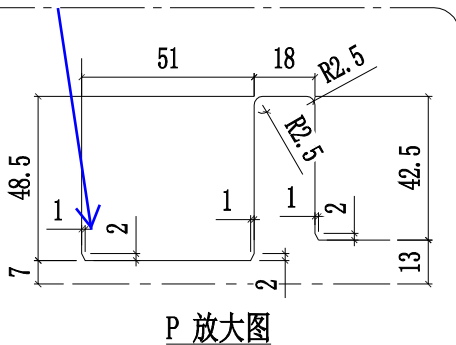

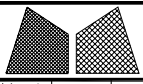


美特鋁質有限公司
MIDI Aluminium Fabricator Ltd.


工程號	J858	類別		物料號	-						
地盘	康城11期	制圖	W. E. X	2022-05-18	圖號	X86273-P04					
修改	1	採用工廠	✓	地盤	-	圖紙名稱	铝料加工图	復核	-	數量	1
日期	13/09	材料颜色	香槟金 (ECD3X1009 9S-XF1)	材料	X86273	批准	-	單件重量	-	(KG)	

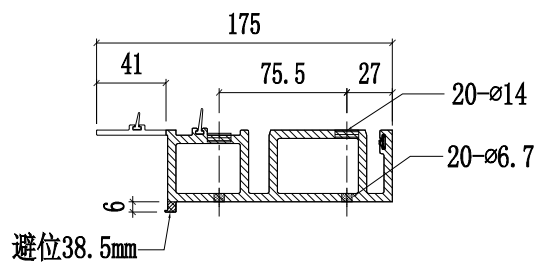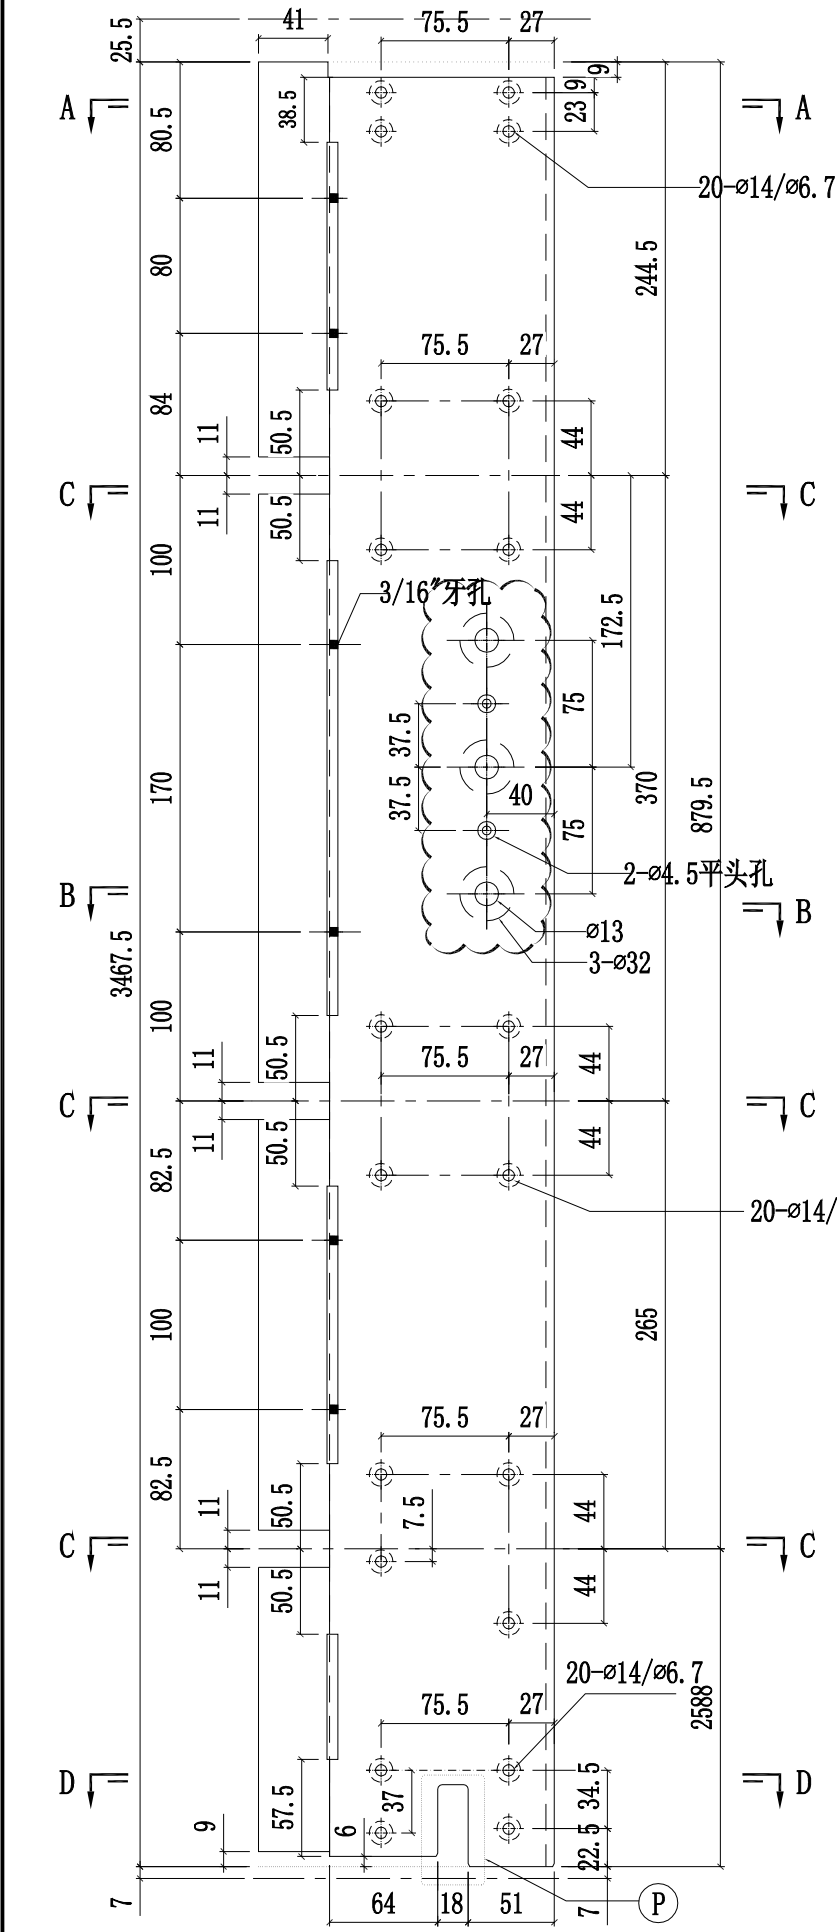


SECTION A-A

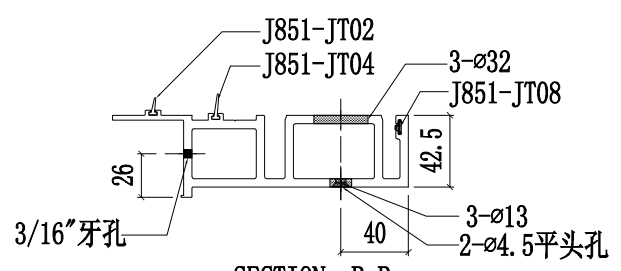

SECTION B-B

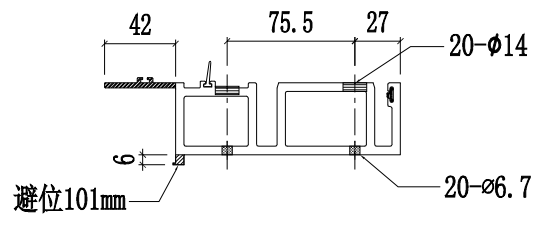



SECTION C-C

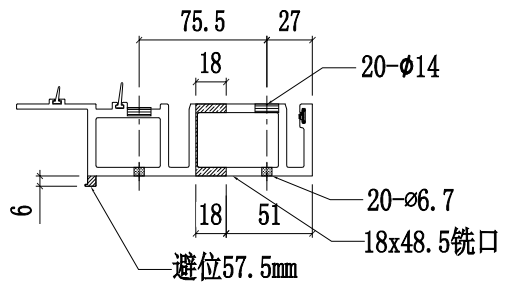

SECTION D-D

向室內此位, 不用斜角

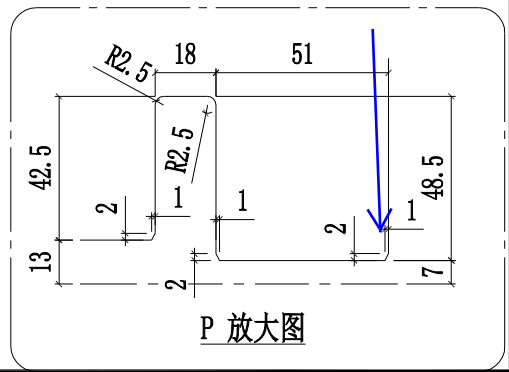

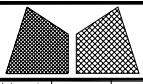

美特鋁質有限公司
MIDI Aluminium Fabricator Ltd.

工程號	J858	類別		物料號	-		
地盘	康城11期	制圖	W. E. X	2022-05-18	圖號	X86273-P03	
修改	1	採用工廠			數量	1	
日期	13/09	材料颜色	香槟金 (ECD3X1009 9S-XF1)	材料	X86273	單件重量	- (KG)






修改 1
日期 13/09

採用工廠
材料颜色 香槟金 (ECD3X1009 9S-XF1)


图纸名称 铝料加工图
材料 X86273


復核 -
批准 -

圖號 X86273-P03
數量 1
單件重量 - (KG)

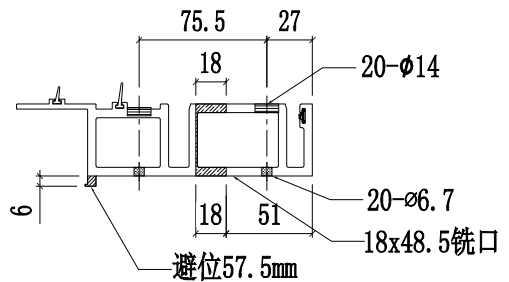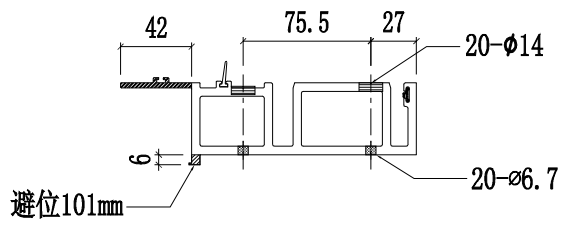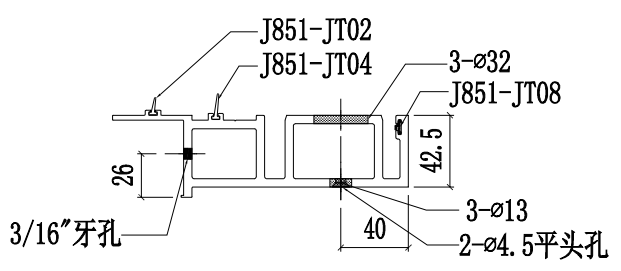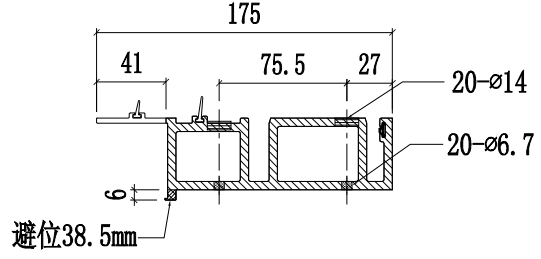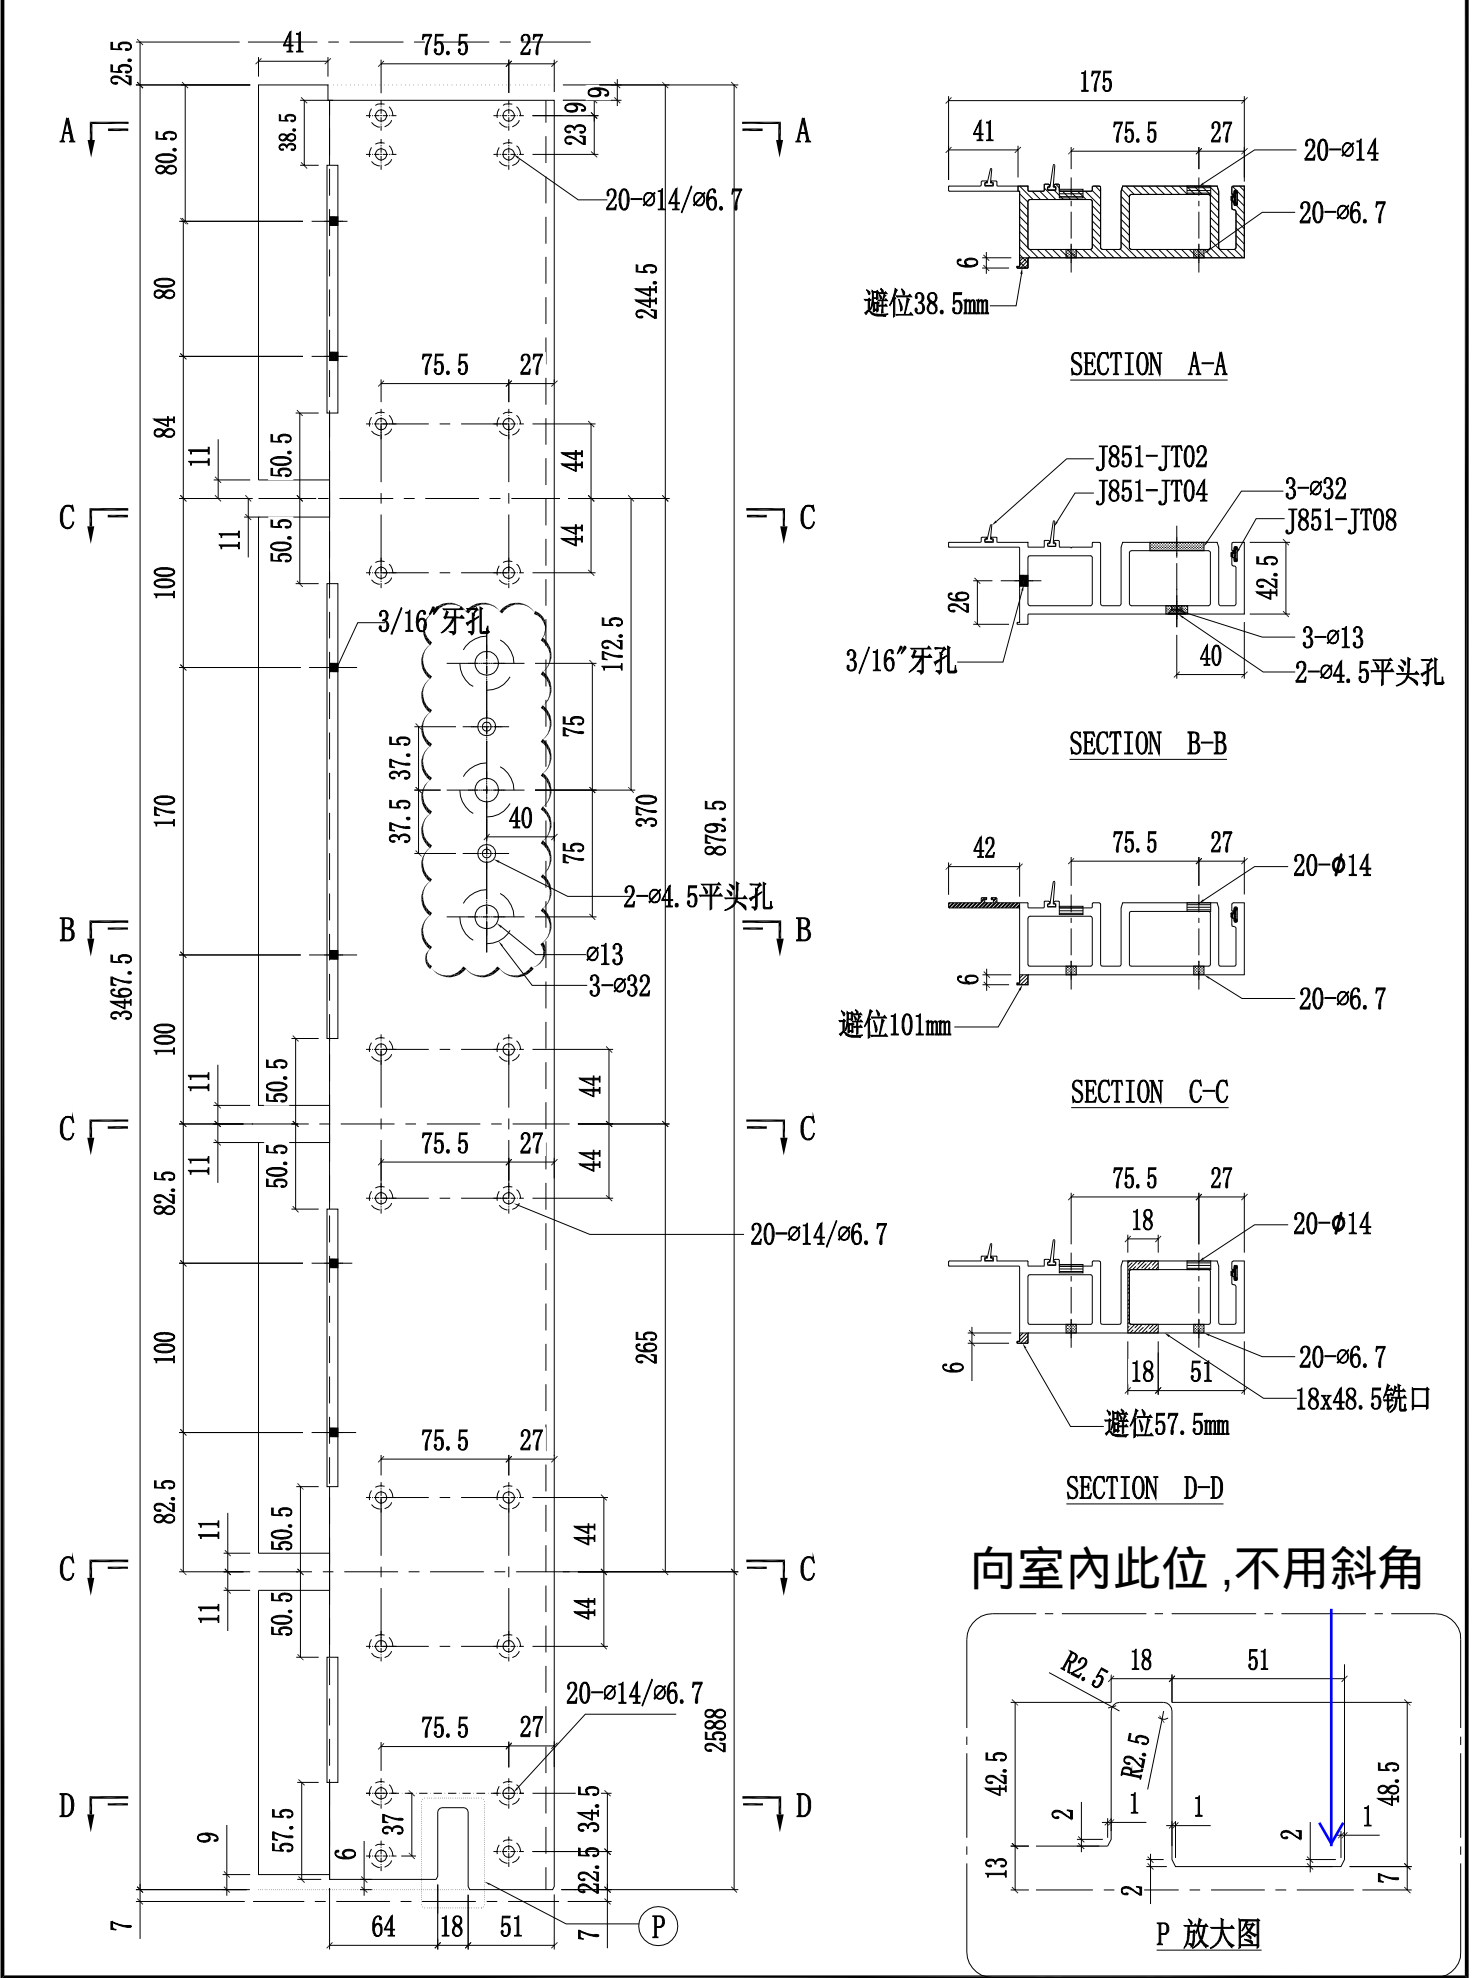





向室內此位, 不用斜角

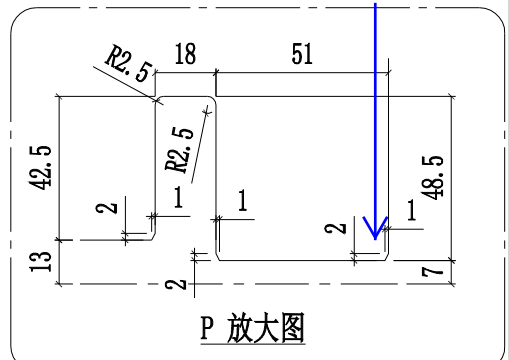


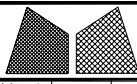

美特鋁質有限公司
MIDI Aluminium Fabricator Ltd.






工程號	J858	類別		物料號	-		
地盘	康城11期	制圖	W. E. X	2022-05-18	圖號	X86273-P05	
修改	1	採用工廠			數量	5	
日期	13/09	材料顏色	香檳金 (ECD3X1009 9S-XF1)	材料	X86273	單件重量	- (KG)

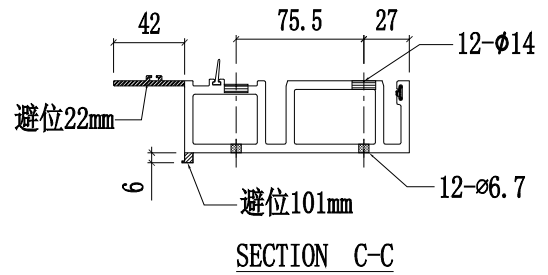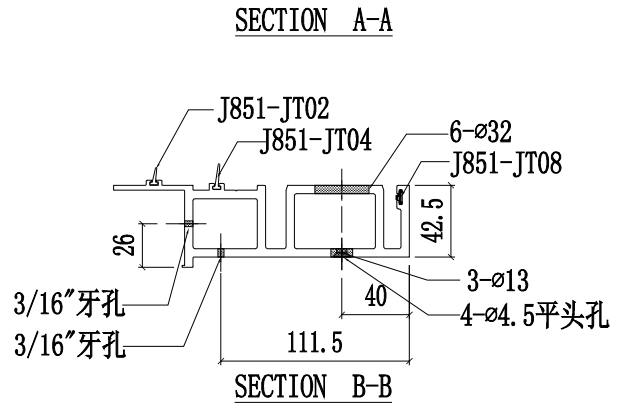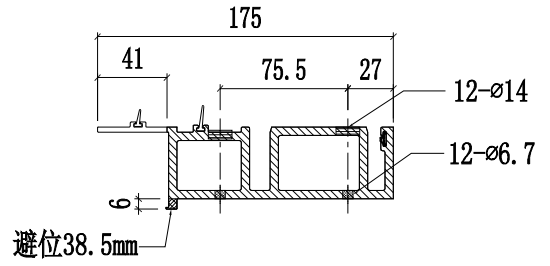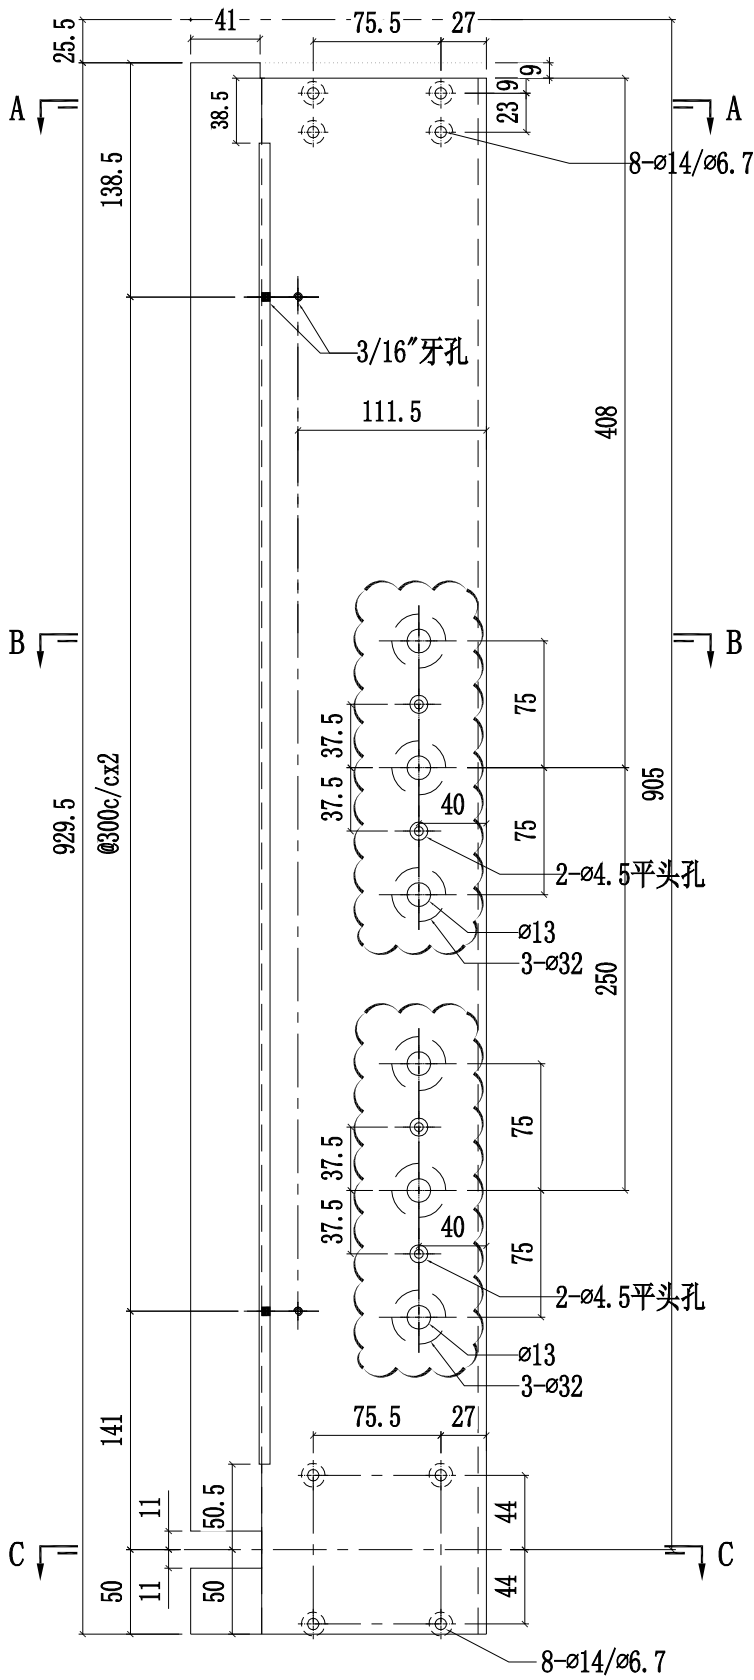

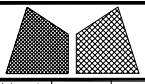



美特鋁質有限公司
MIDI Aluminium Fabricator Ltd.

工程號	J858	類別		物料號	-	
地盘	康城11期	制圖	W. E. X	2022-05-18	圖號	X86273-P02
修改 1	採用工廠 ✓ 地盘 -	图纸名称	铝料加工图	復核	-	數量 1
日期 13/09	材料颜色 香槟金 (ECD3X1009 9S-XF1)	材料	X86273	批准	-	單件重量 - (KG)

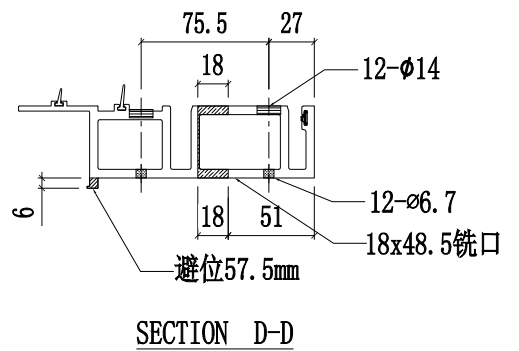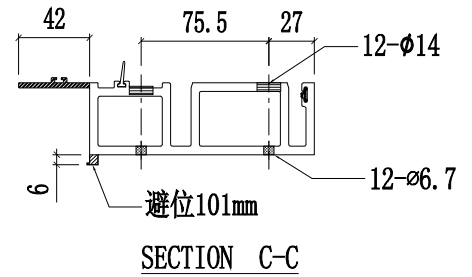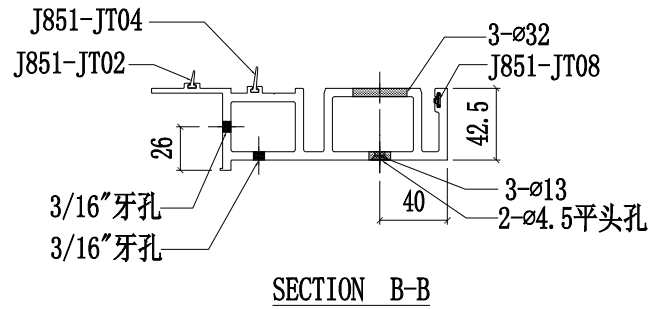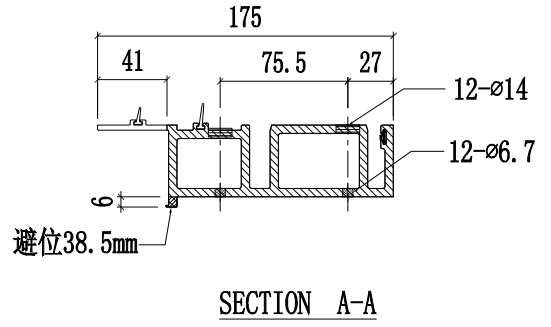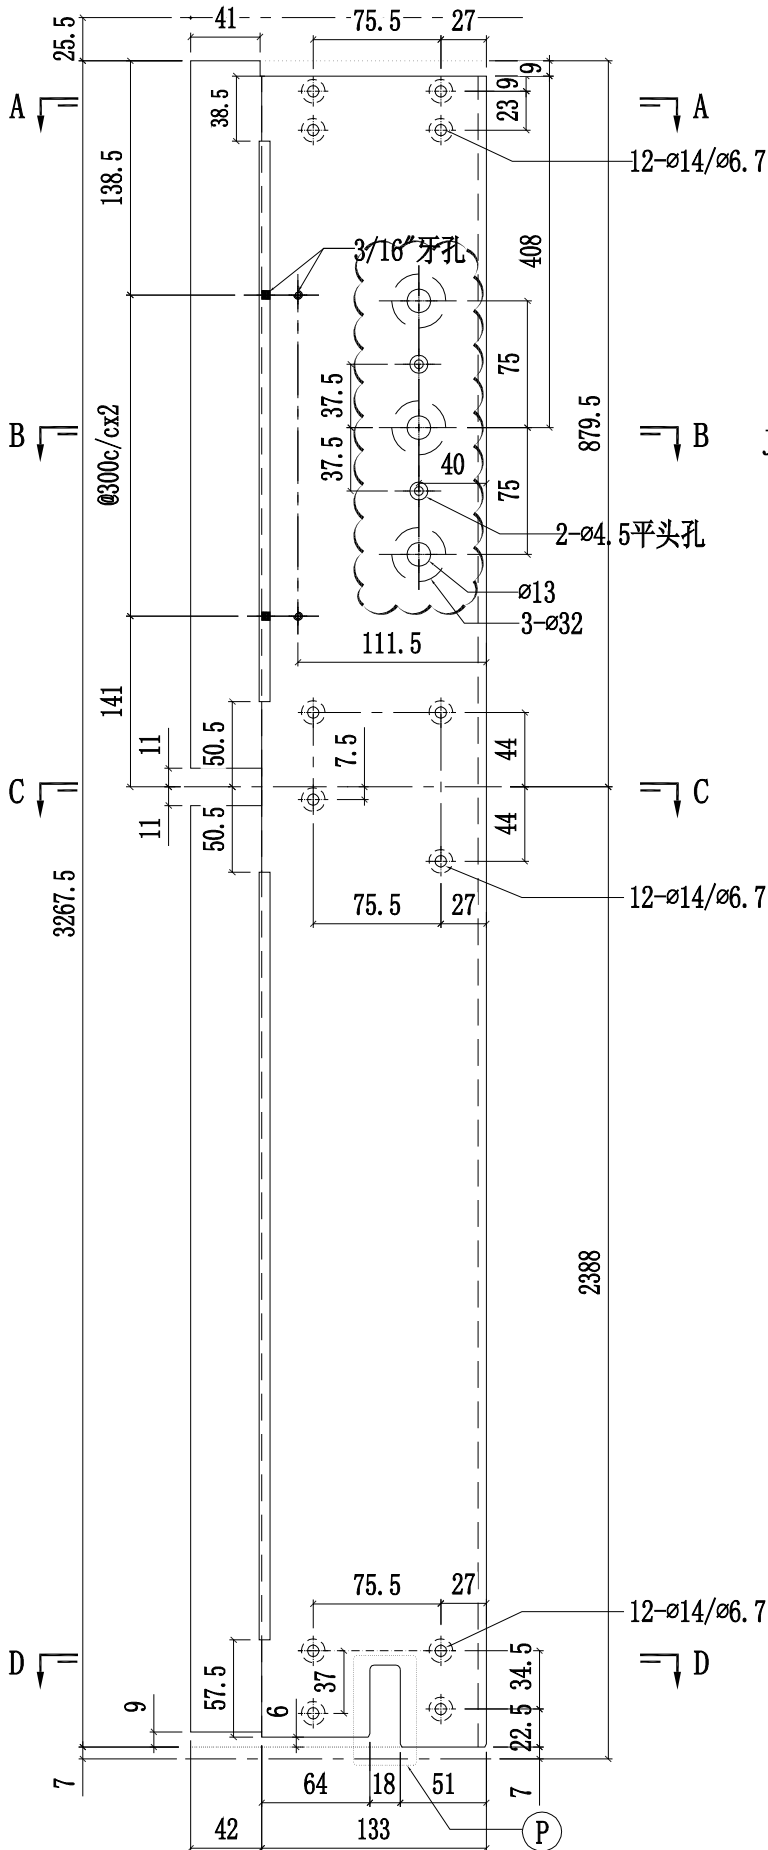






向室內此位,不用斜角

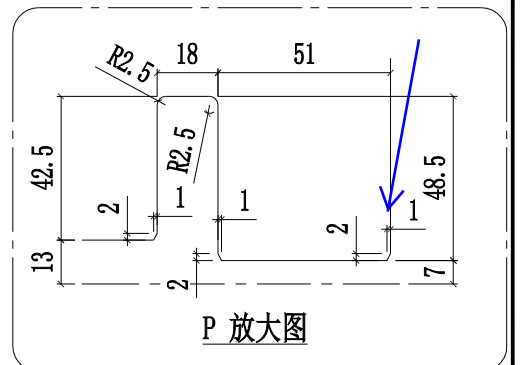

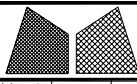



美特鋁質有限公司
MIDI Aluminium Fabricator Ltd.

工程號	J858	類別		物料號	-						
地盘	康城11期	制圖	W. E. X	2022-05-18	圖號	X86273-P01					
修改	1	採用工廠	✓	地盤	-	图纸名称	铝料加工图	復核	-	數量	1
日期	13/09	材料颜色	香槟金 (ECD3X1009 9S-XF1)	材料	X86273	批准	-	單件重量	-	(KG)	

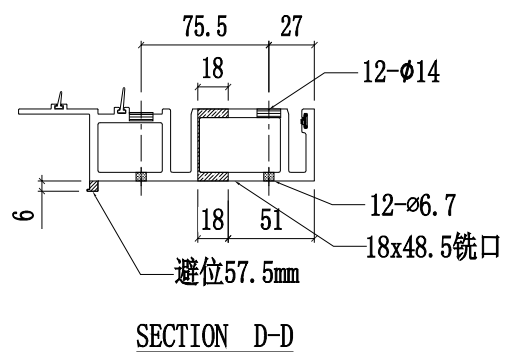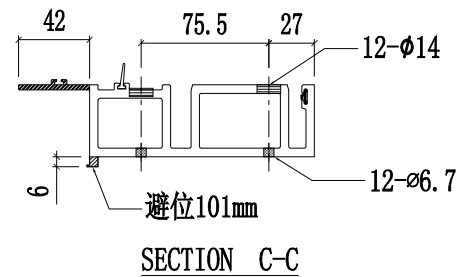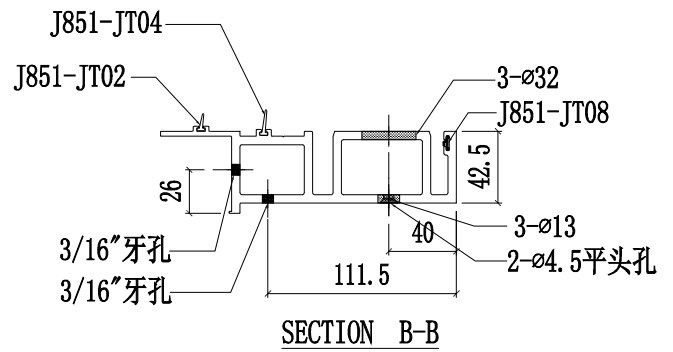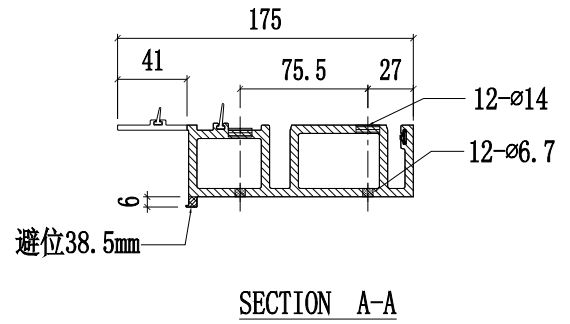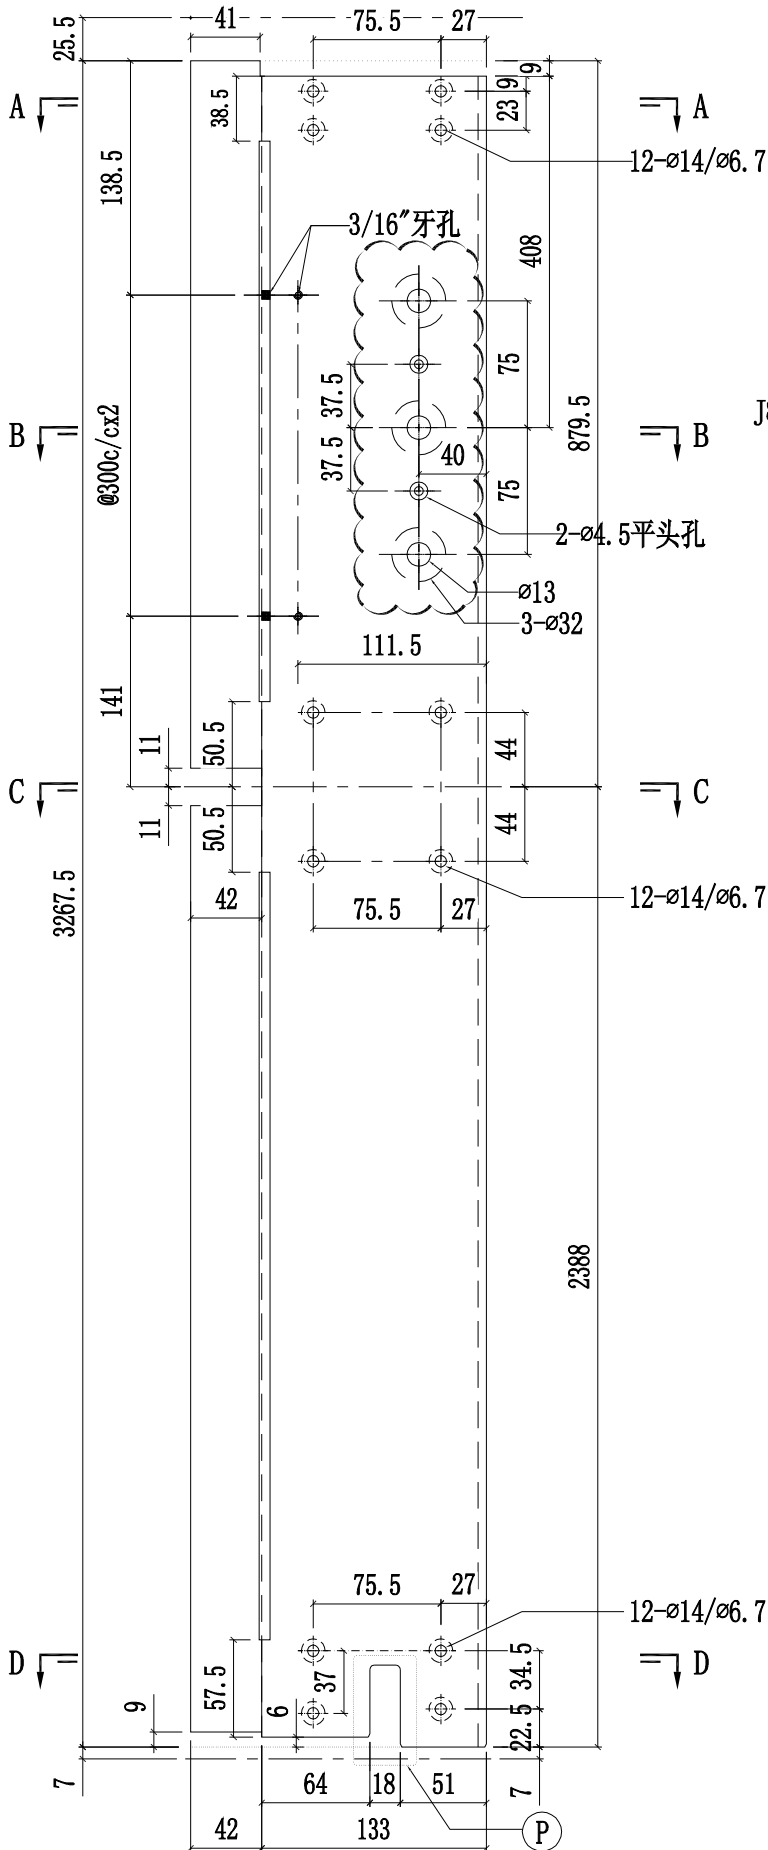



向室內此位,不用斜角

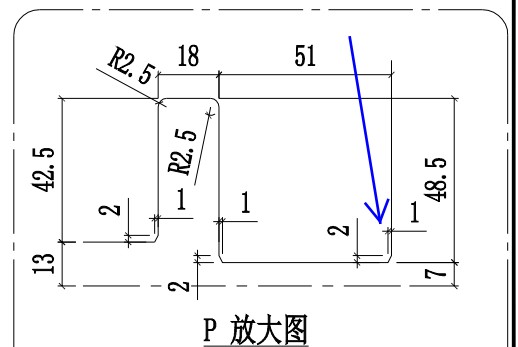

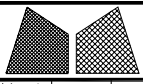


美特鋁質有限公司
MIDI Aluminium Fabricator Ltd.


工程號	J858	類別		物料號	-						
地盘	康城11期	制圖	W. E. X	2022-05-18	圖號	X86288-P06					
修改	1	採用工廠	✓	地盤	-	圖紙名稱	铝料加工图	復核	-	數量	1
日期	13/09	材料顏色	香檳金 (ECD3X1009 9S-XF1)	材料	X86288	批准	-	單件重量	-	(KG)	

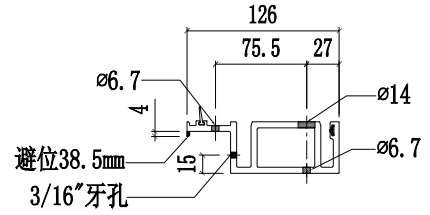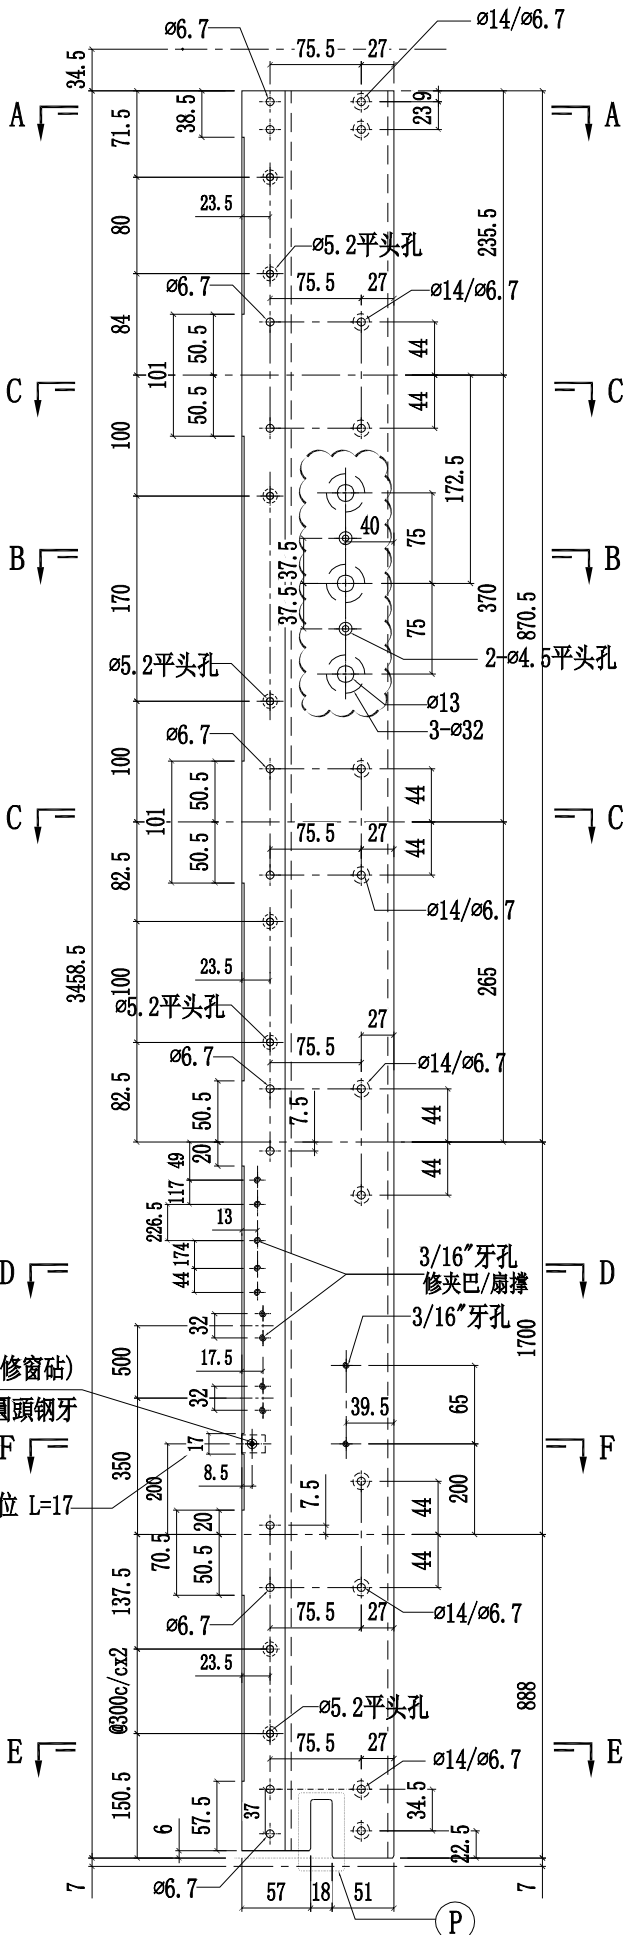


SECTION A-A

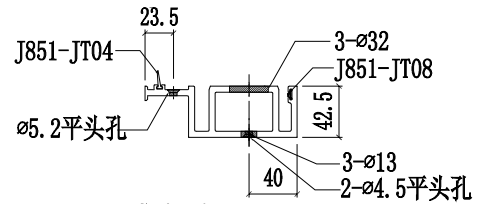


SECTION B-B

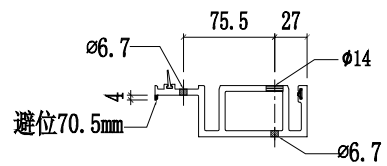


SECTION C-C

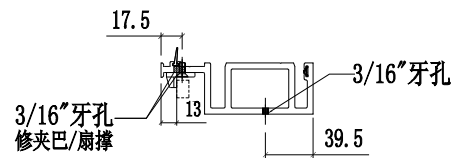

SECTION D-D

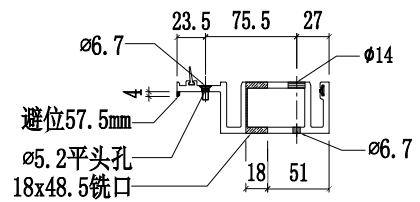


SECTION E-E

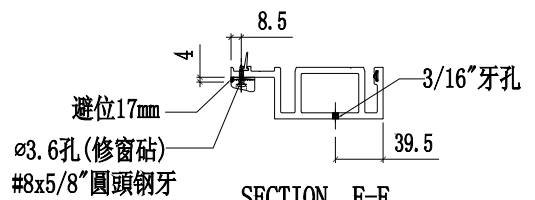


SECTION F-F

向室內此位,不用斜角

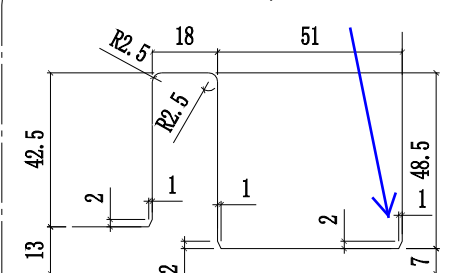


P 放大图
SCALE 3:1

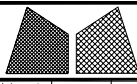


美特鋁質有限公司
MIDI Aluminium Fabricator Ltd.

工程號	J858	類別		物料號	-						
地盘	康城11期	制圖	W. E. X	2022-05-18	圖號	X86288-P03					
修改	1	採用工廠	✓	地盤	-	圖紙名稱	铝料加工图	復核	-	數量	1
日期	13/09	材料颜色	香槟金 (ECD3X1009 9S-XP1)	材料	X86288	批准	-	單件重量	-	(KG)	

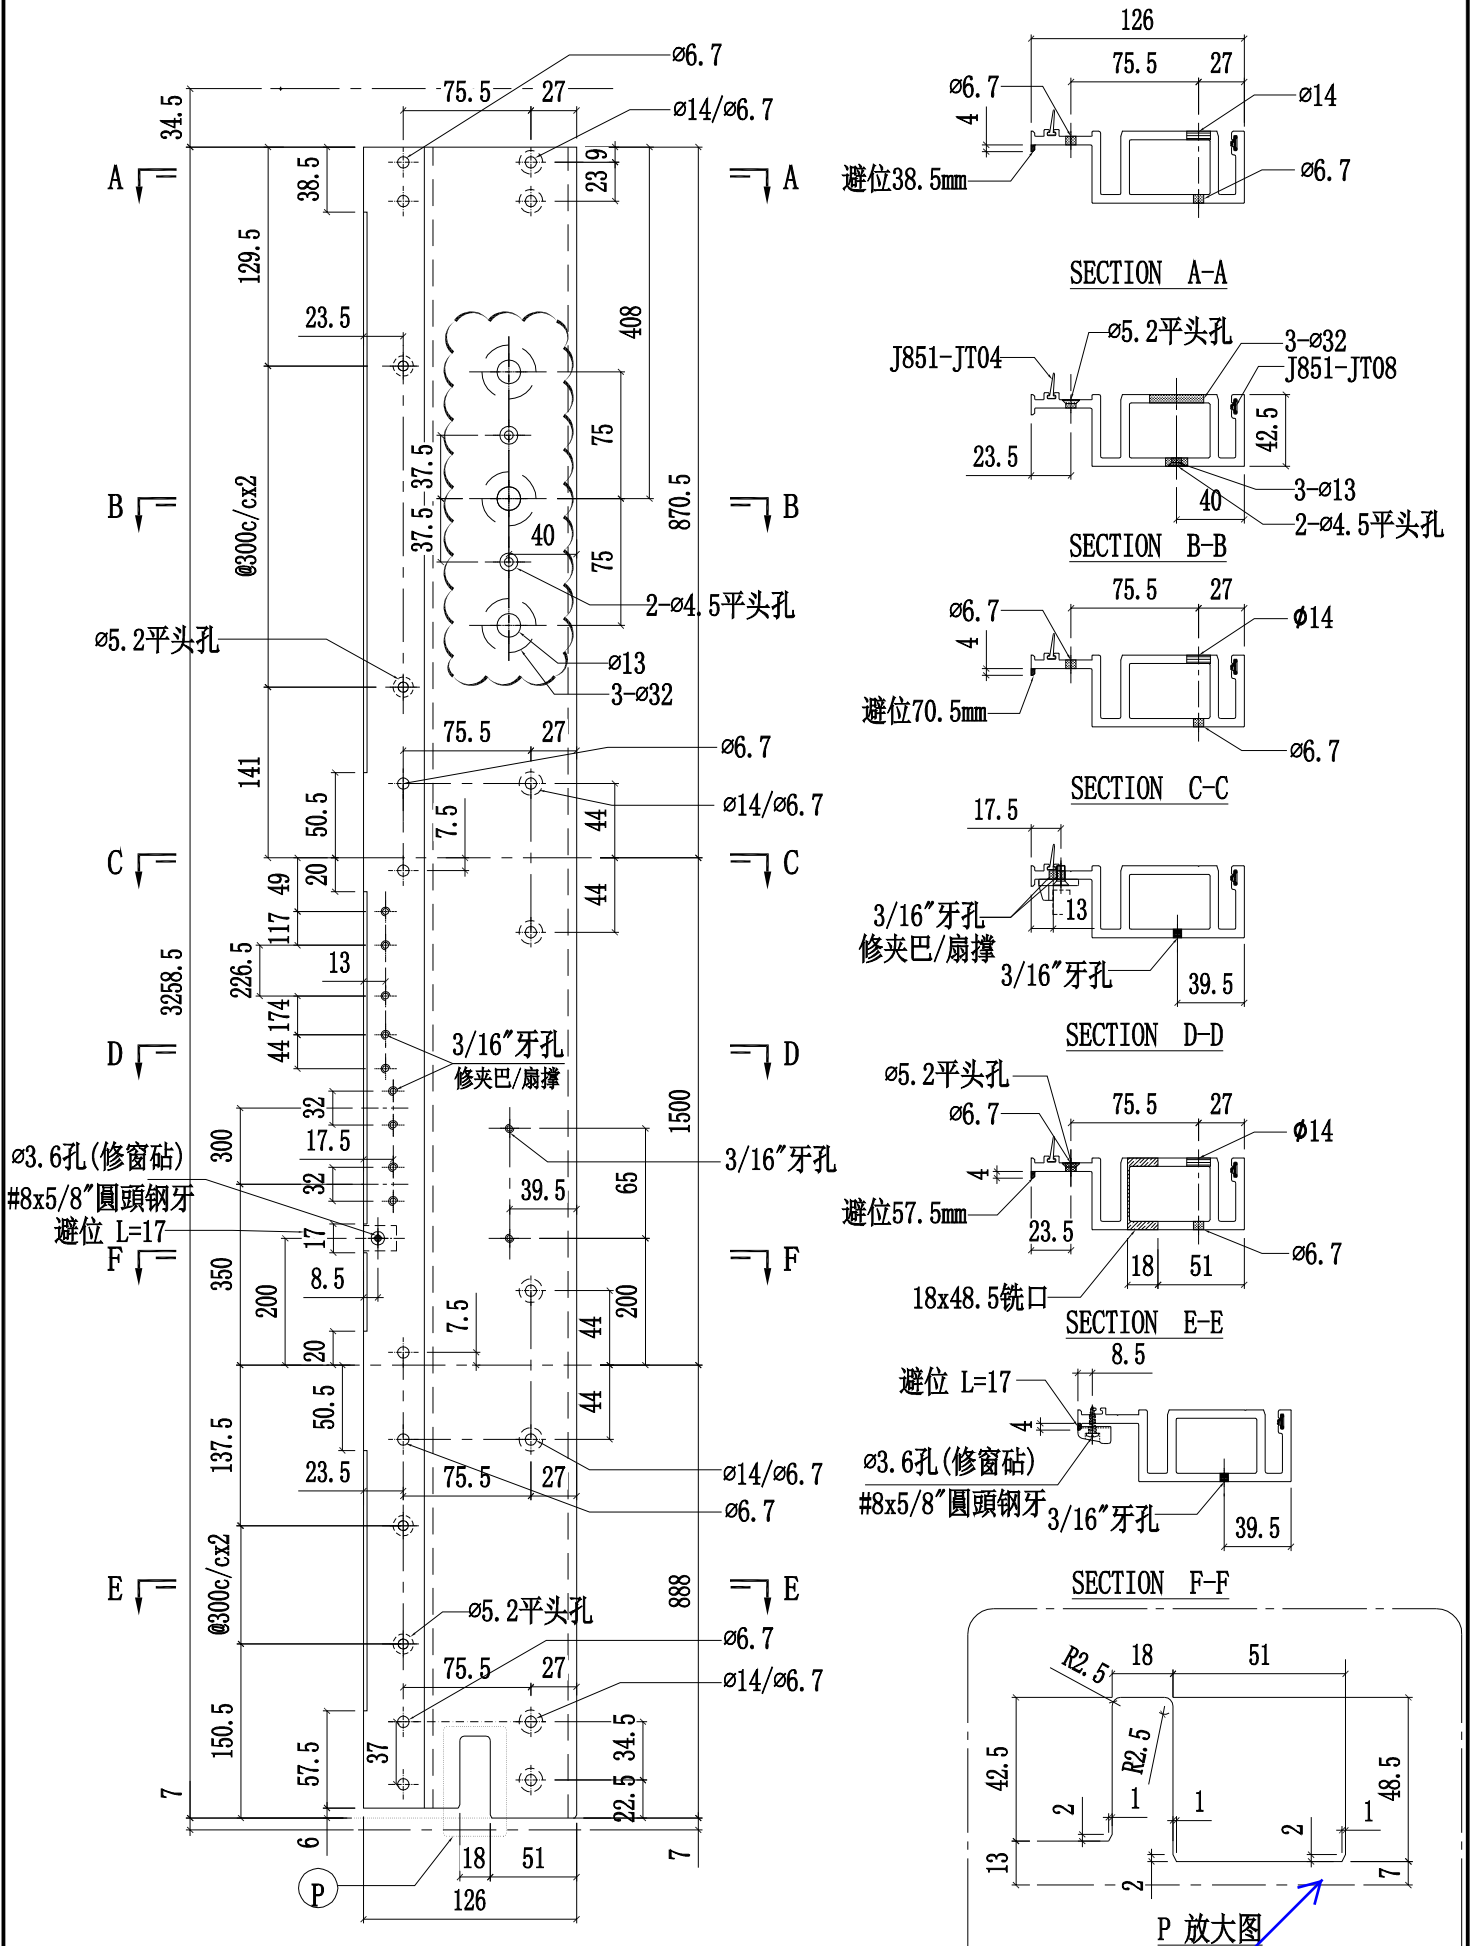


向室內此位,不用斜角

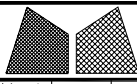


美特鋁質有限公司
MIDI Aluminium Fabricator Ltd.


工程號	J858	類別		物料號	-							
地盘	康城11期	制圖	W. E. X	2022-05-18	圖號	X86274-P03						
修改	1	採用工廠	✓	地盤		圖紙名稱	鋁料加工圖	復核	-	-	數量	2
日期	13/09	材料顏色	香檳金 (ECD3X1009 9S-XF1)	材料	X86274	批准	-	-	-	-	單件重量	- (KG)

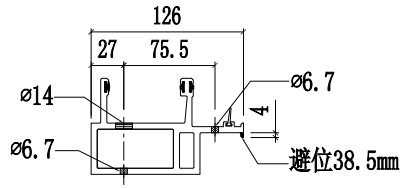


SECTION A-A

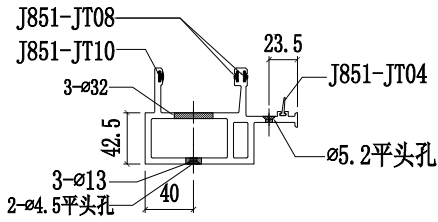


SECTION B-B

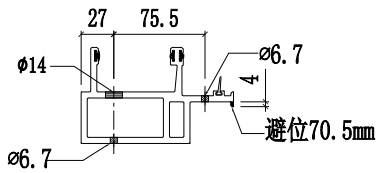


SECTION C-C

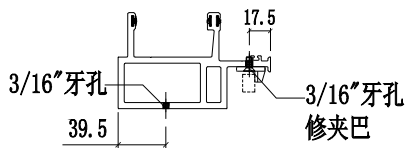


SECTION D-D

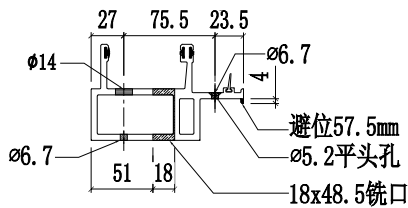


SECTION E-E

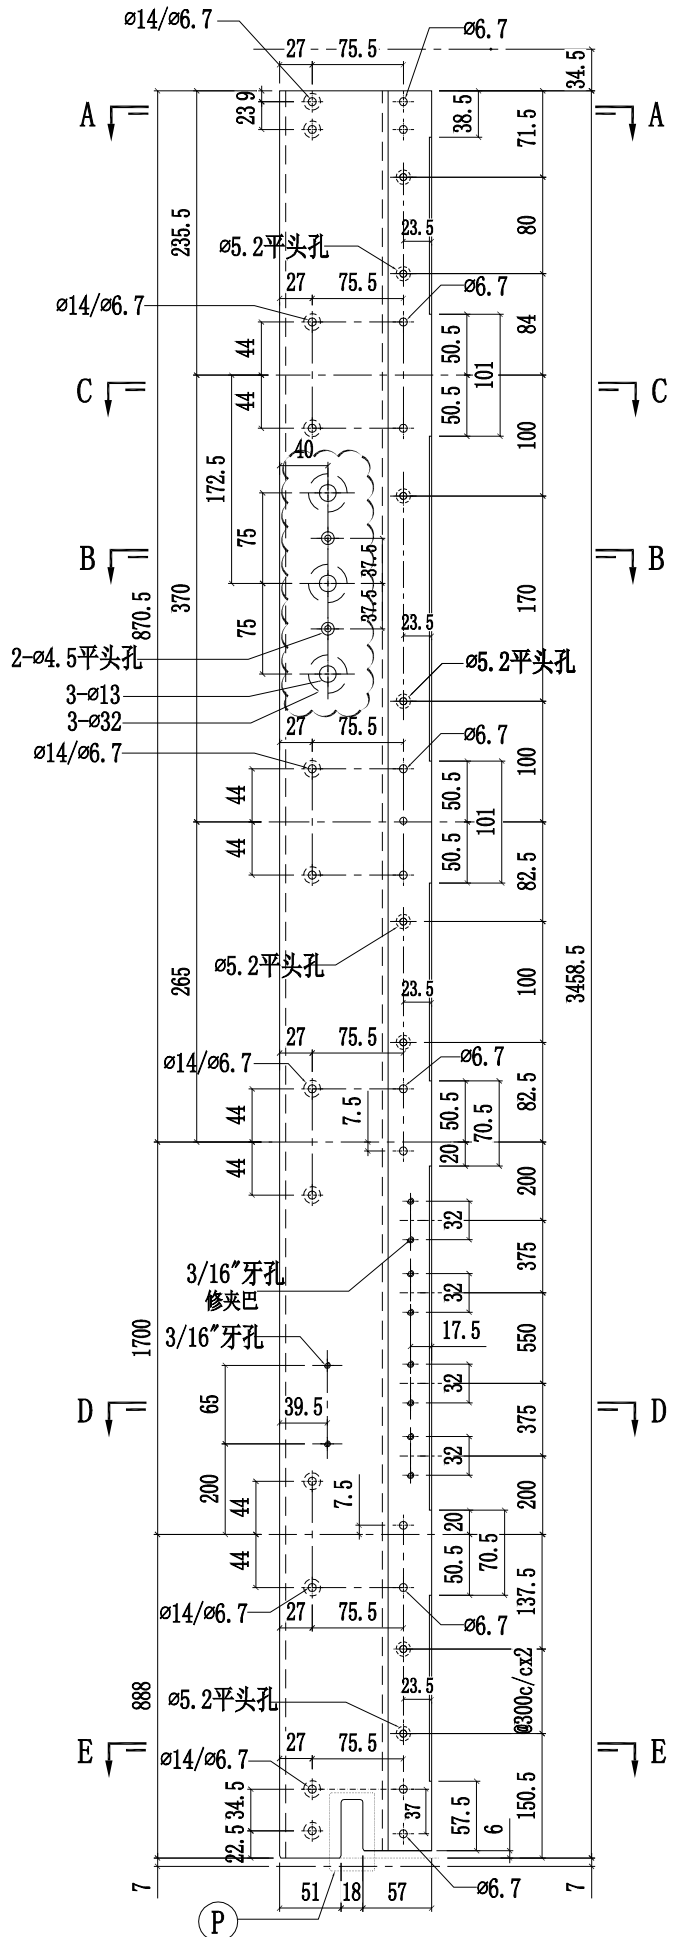



向室內此位,不用斜角

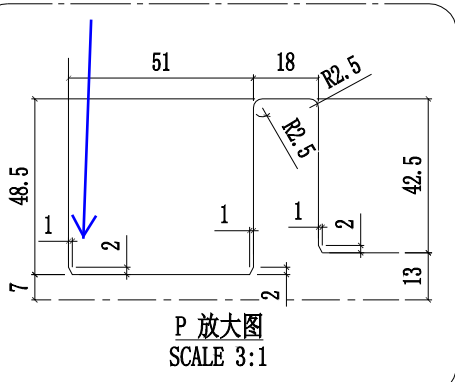

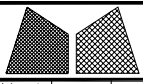


美特鋁質有限公司
MIDI Aluminium Fabricator Ltd.


工程號	J858	類別		物料號	-						
地盘	康城11期	制圖	W. E. X	2022-05-18	圖號	X86288-P05					
修改	1	採用工廠	✓	地盤	-	圖紙名稱	铝料加工图	復核	-	數量	1
日期	13/09	材料顏色	香換金 (EBCD3X1009 9S-XF1)	材料	X86288	批准	-	單件重量	-	(KG)	

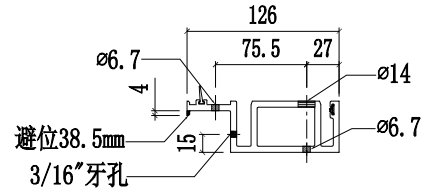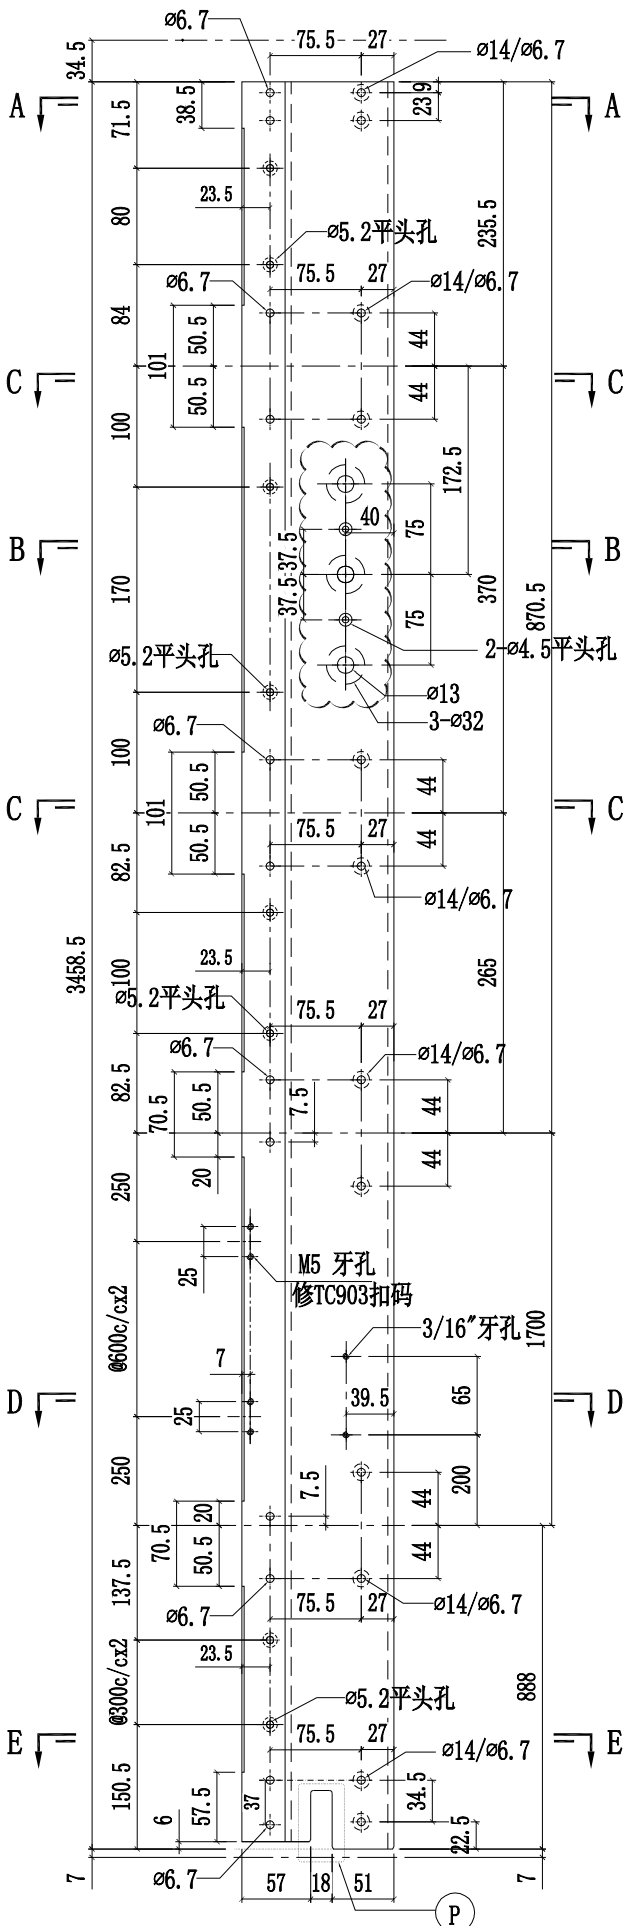


SECTION A-A

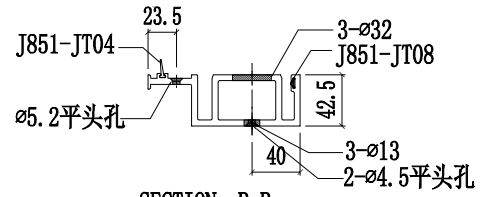


SECTION B-B

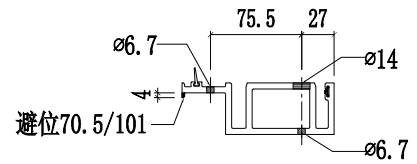

SECTION C-C

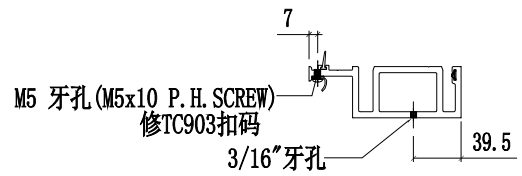



SECTION D-D

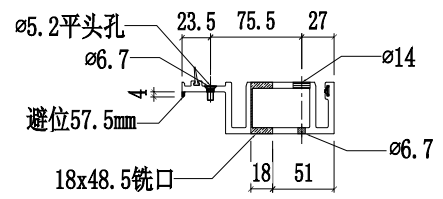

SECTION E-E



向室內此位,不用斜角

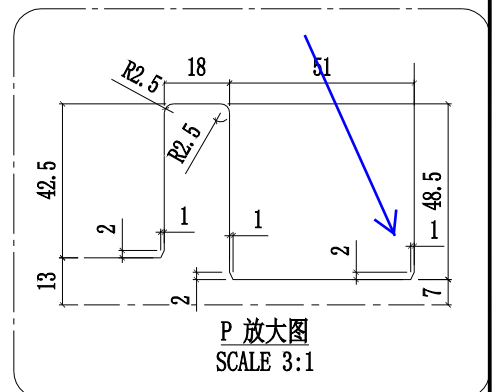

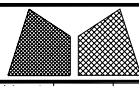


美特鋁質有限公司
MIDI Aluminium Fabricator Ltd.


工程號	J858	類別		物料號	-						
地盘	康城11期	制圖	W. E. X	2022-05-18	圖號	X86288-P04					
修改	1	採用工廠	✓	地盤	-	圖紙名稱	鋁料加工圖	復核	-	數量	1
日期	13/09	材料顏色	香檳金 (EBCD3X1009 9S-XF1)	材料	X86288	批准	-	單件重量	-	(KG)	

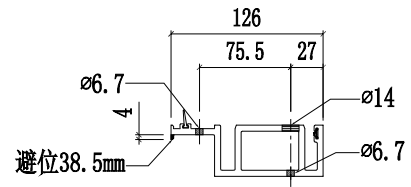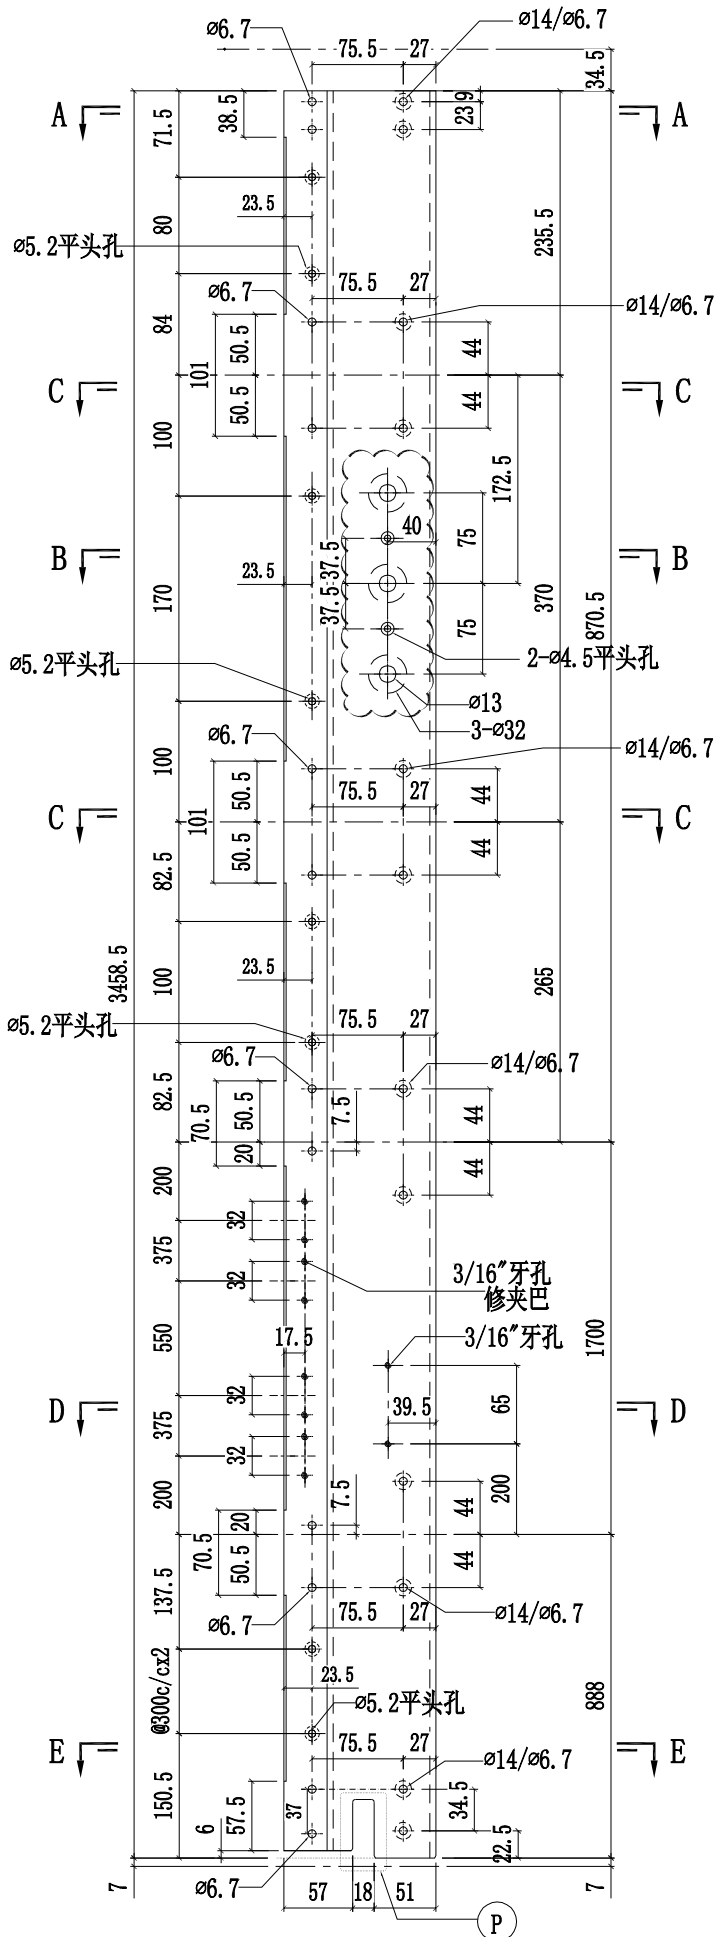


SECTION A-A

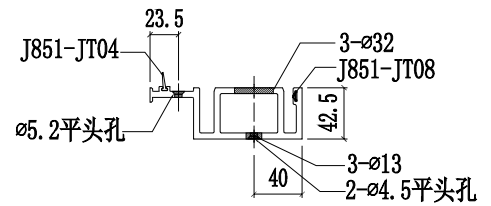


SECTION B-B

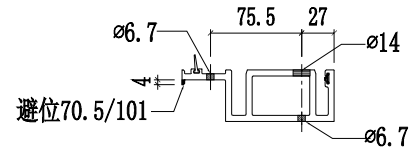

SECTION C-C

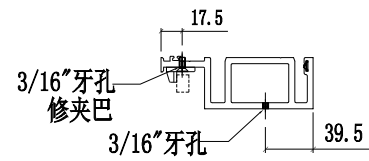


SECTION D-D

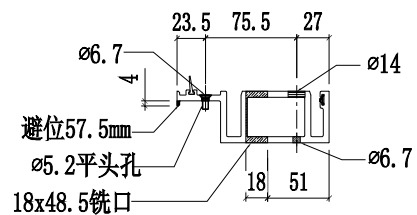


SECTION E-E

向室內此位, 不用斜角

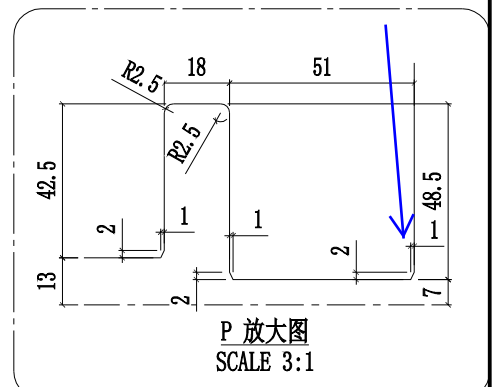


P 放大图
SCALE 3:1

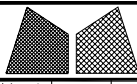


美特鋁質有限公司
MIDI Aluminium Fabricator Ltd.


工程號	J858	類別		物料號	-		
地盘	康城11期	制圖	W. E. X	2022-05-18	圖號	X86274-P04	
修改	1	採用工廠	✓	地盤		數量	2
日期	13/09	材料顏色	香檳金 (ECD3X1009 9S-XF1)	材料	X86274	批准	-
						單件重量	- (KG)

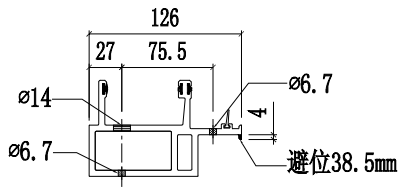


SECTION A-A

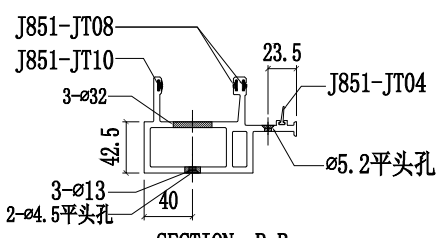


SECTION B-B

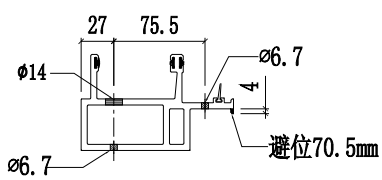


SECTION C-C

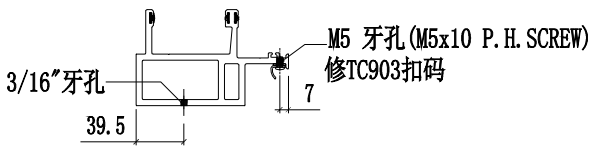


SECTION D-D

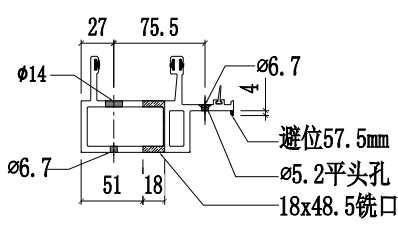


SECTION E-E

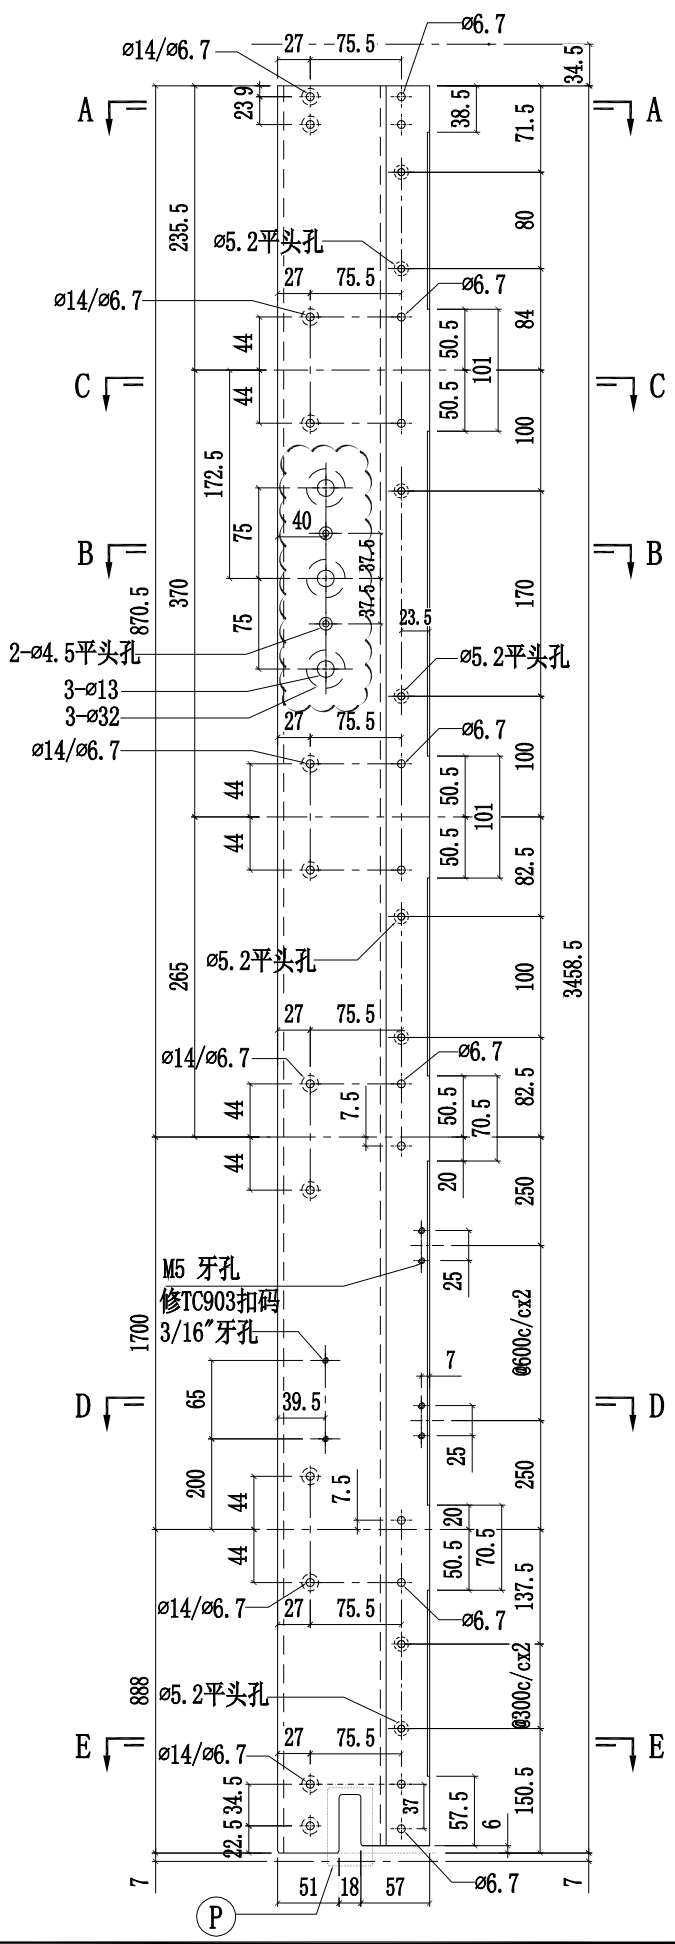



向室內此位, 不用斜角

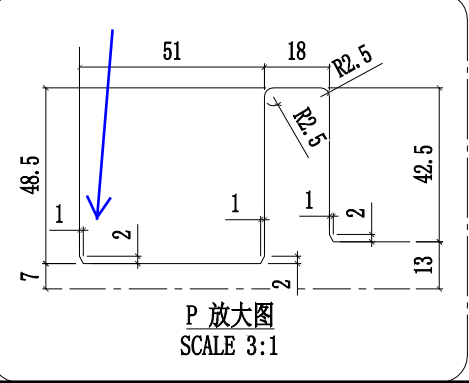

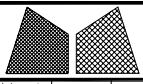


美特鋁質有限公司
MIDI Aluminium Fabricator Ltd.


工程號	J858	類別		物料號	-						
地盘	康城11期	制圖	W. E. X	2022-05-18	圖號	X86278-P02					
修改	1	採用工廠	✓	地盤	-	圖紙名稱	铝料加工图	復核	-	數量	1
日期	13/09	材料颜色	香槟金 (ECD3X1009 9S-XF1)	材料	X86278	批准	-	單件重量	-	(KG)	

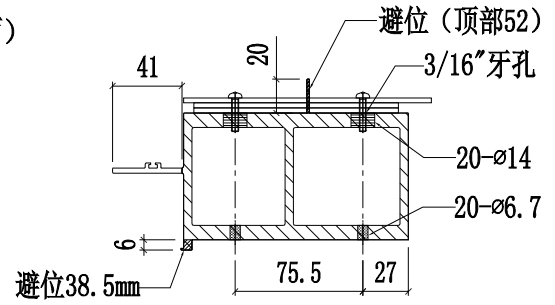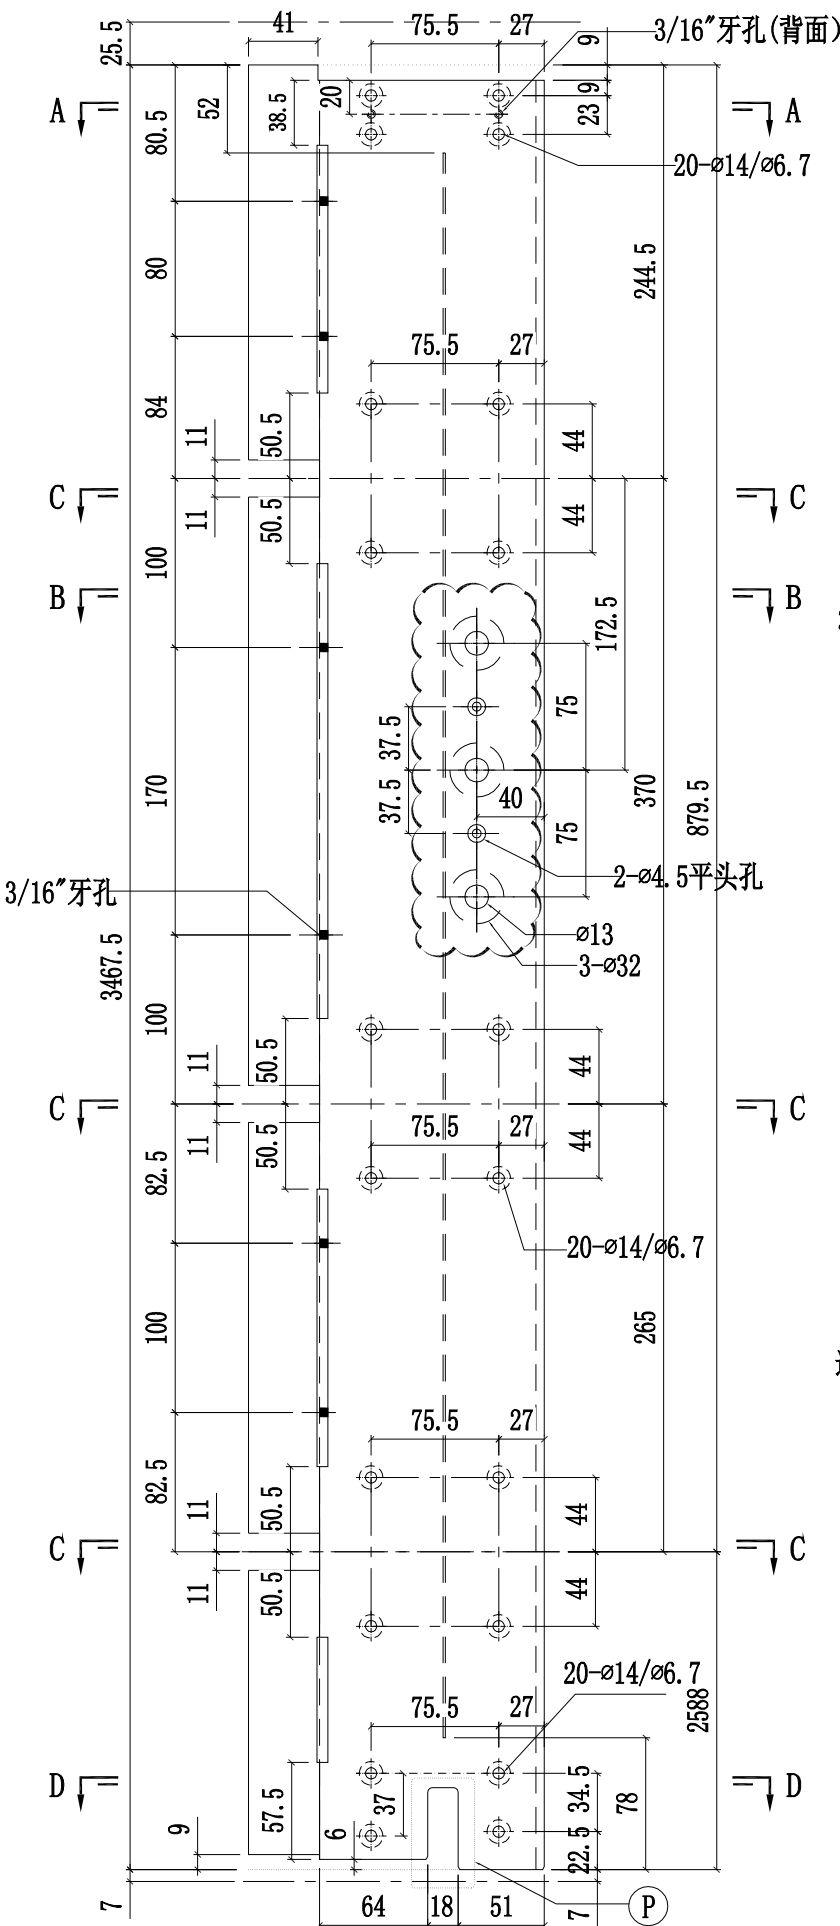


SECTION A-A

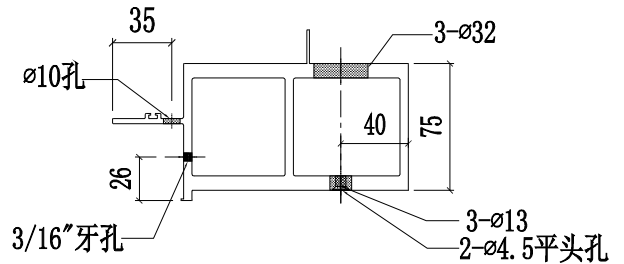

SECTION B-B

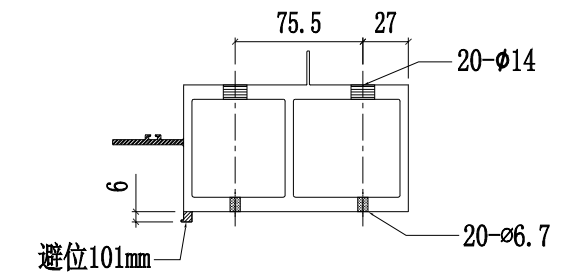



SECTION C-C

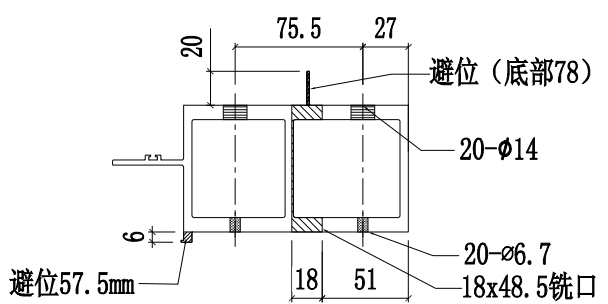

SECTION D-D



向室內此位,不用斜角

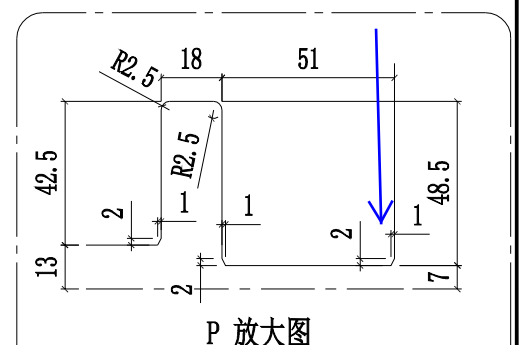

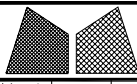


美特鋁質有限公司
MIDI Aluminium Fabricator Ltd.


工程號	J858	類別		物料號	-						
地盘	康城11期	制圖	W. E. X	2022-05-18	圖號	X86288-P02					
修改	1 2	採用工廠	✓	地盤	-	圖紙名稱	铝料加工图	復核	-	數量	1
日期	31/08/13/09	材料顏色	香鍍金 (ECD3X1009 9S-XF1)	材料	X86288	批准	-	單件重量	-	(KG)	

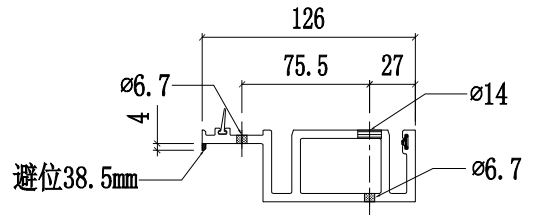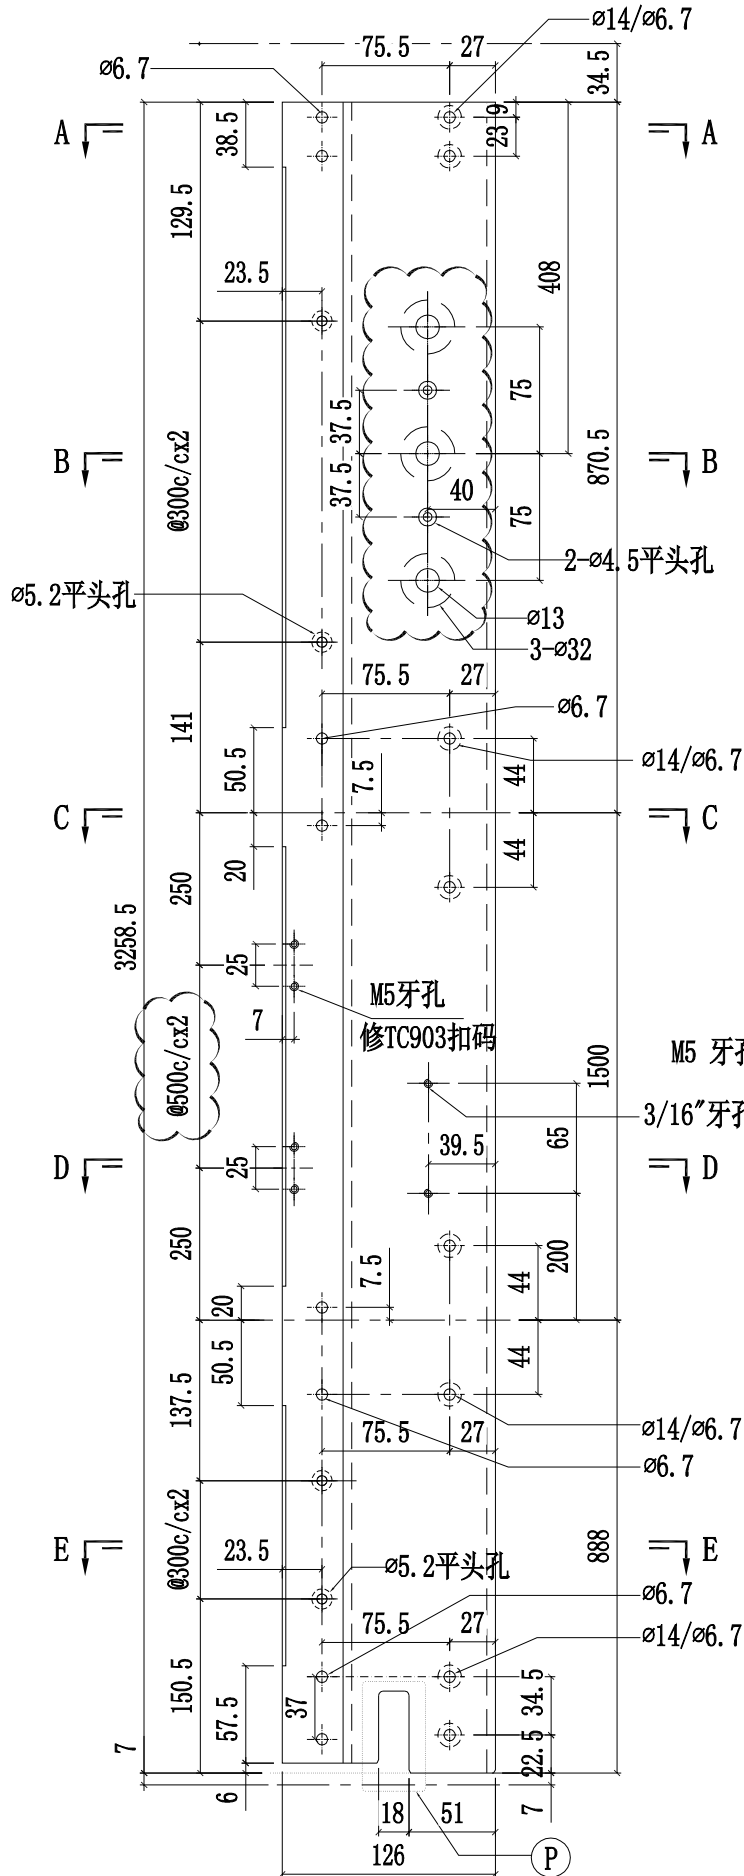


SECTION A-A

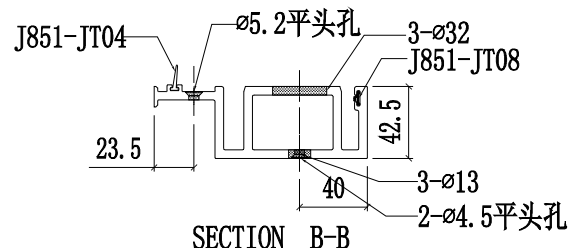


SECTION B-B

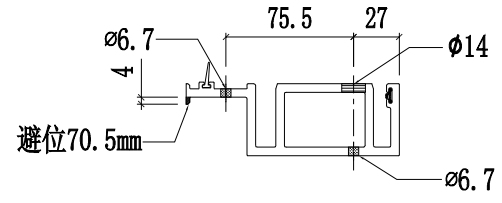


SECTION C-C

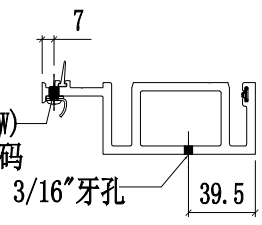


SECTION D-D

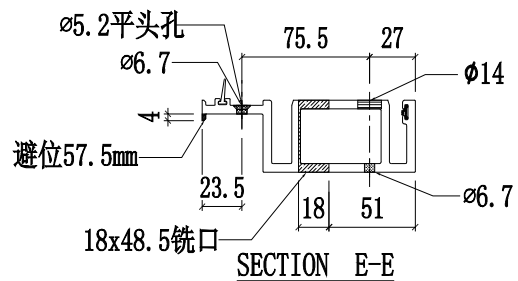

SECTION E-E

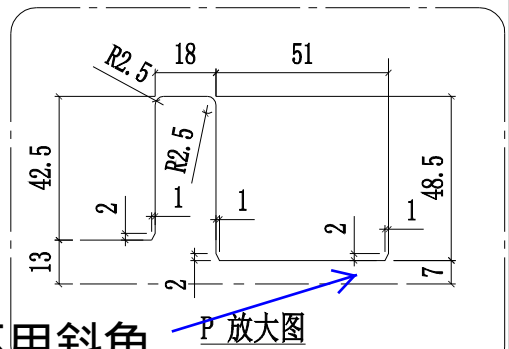


向室內此位, 不用斜角 P 放大图

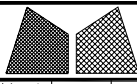


美特鋁質有限公司
MIDI Aluminium Fabricator Ltd.


工程號	J858	類別		物料號	-						
地盘	康城11期	制圖	W. E. X	2022-05-18	圖號	X86274-P02					
修改	1	採用工廠	✓	地盤	-	图纸名称	铝料加工图	復核	-	數量	2
日期	13/09	材料颜色	香槟金 (ECD3X1009 9S-XF1)	材料	X86274	批准	-	單件重量	-	(KG)	

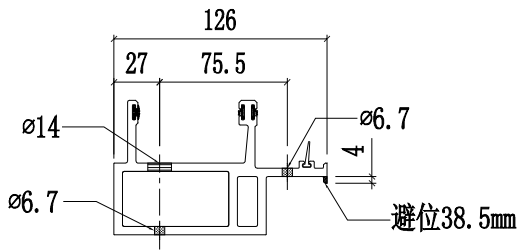


SECTION A-A

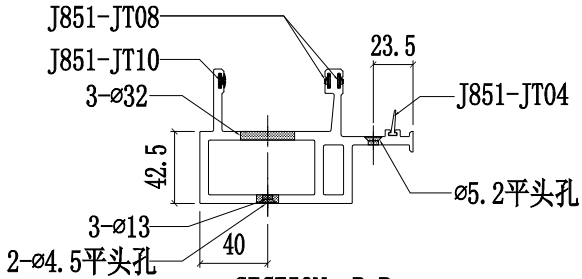


SECTION B-B

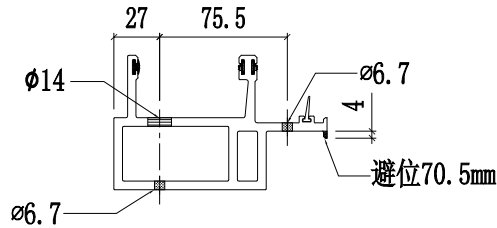

SECTION C-C

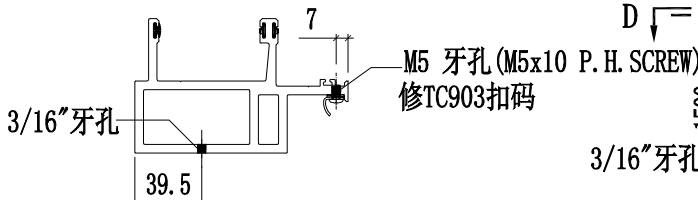


SECTION D-D

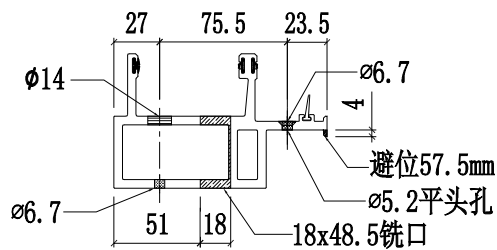



SECTION E-E

向室內此位, 不用斜角

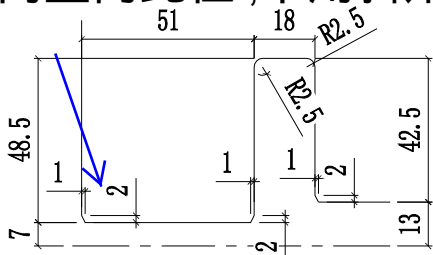



P 放大图

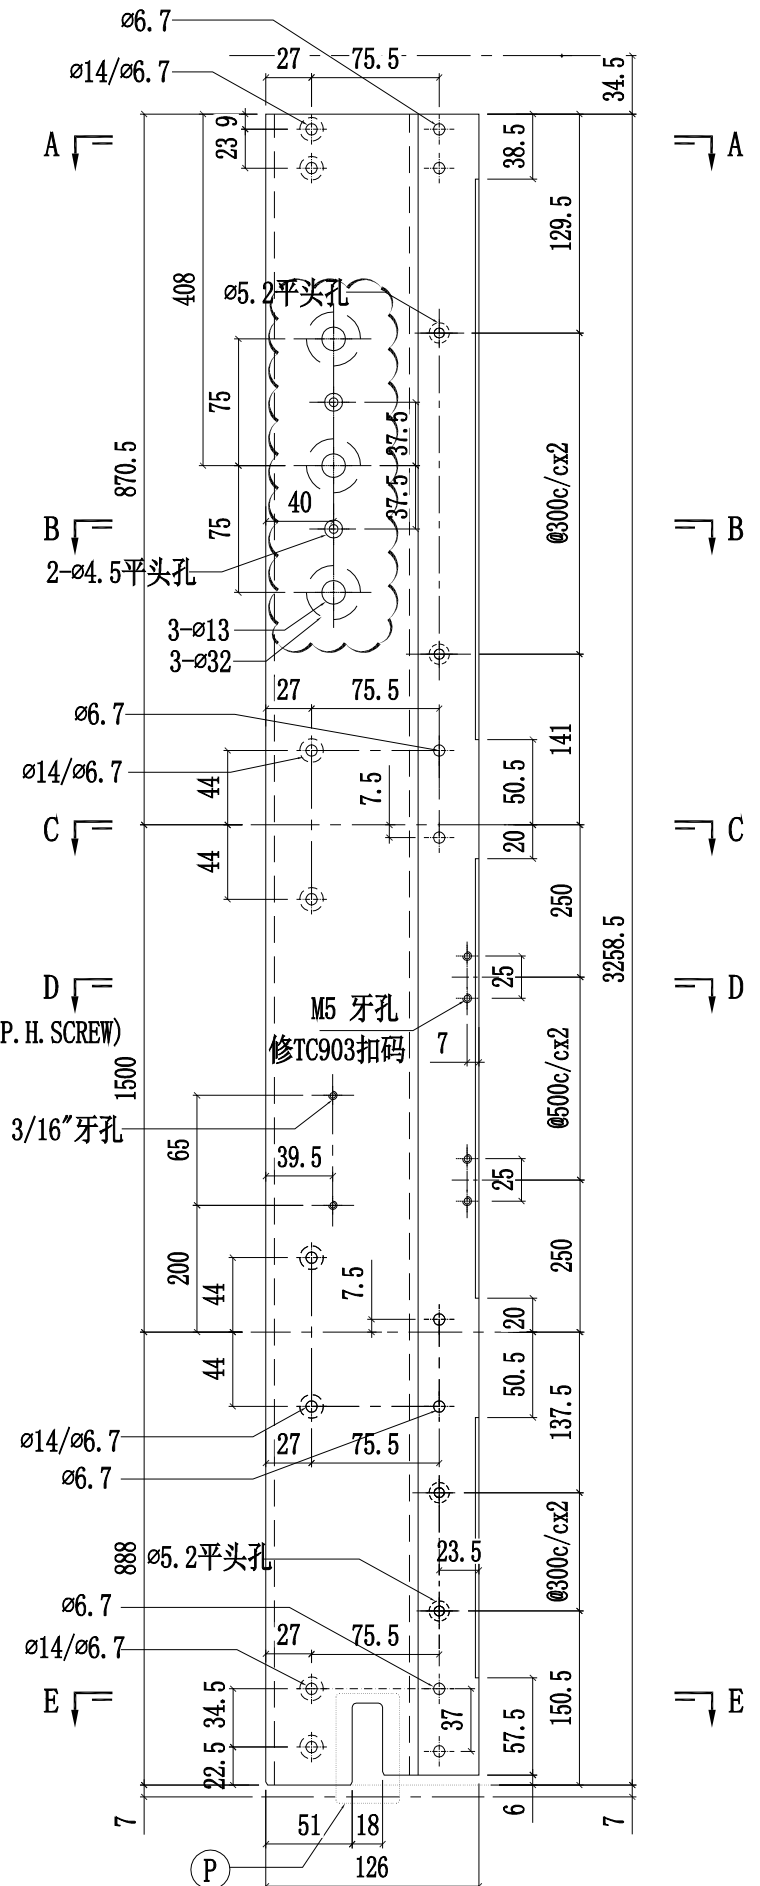

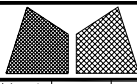


美特鋁質有限公司
MIDI Aluminium Fabricator Ltd.


工程號	J858	類別		物料號	-							
地盘	康城11期	制圖	W. E. X	2022-05-18	圖號	X86288-P01						
修改	1	採用工廠	✓	地盤	-	圖紙名稱	铝料加工图	復核	-	-	數量	1
日期	13/09	材料顏色	香鍍金 (ECD3X1009 9S-XF1)	材料	X86288	批准	-	-	-	-	單件重量	- (KG)

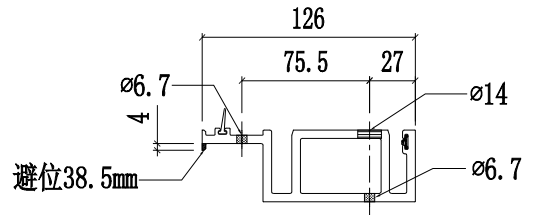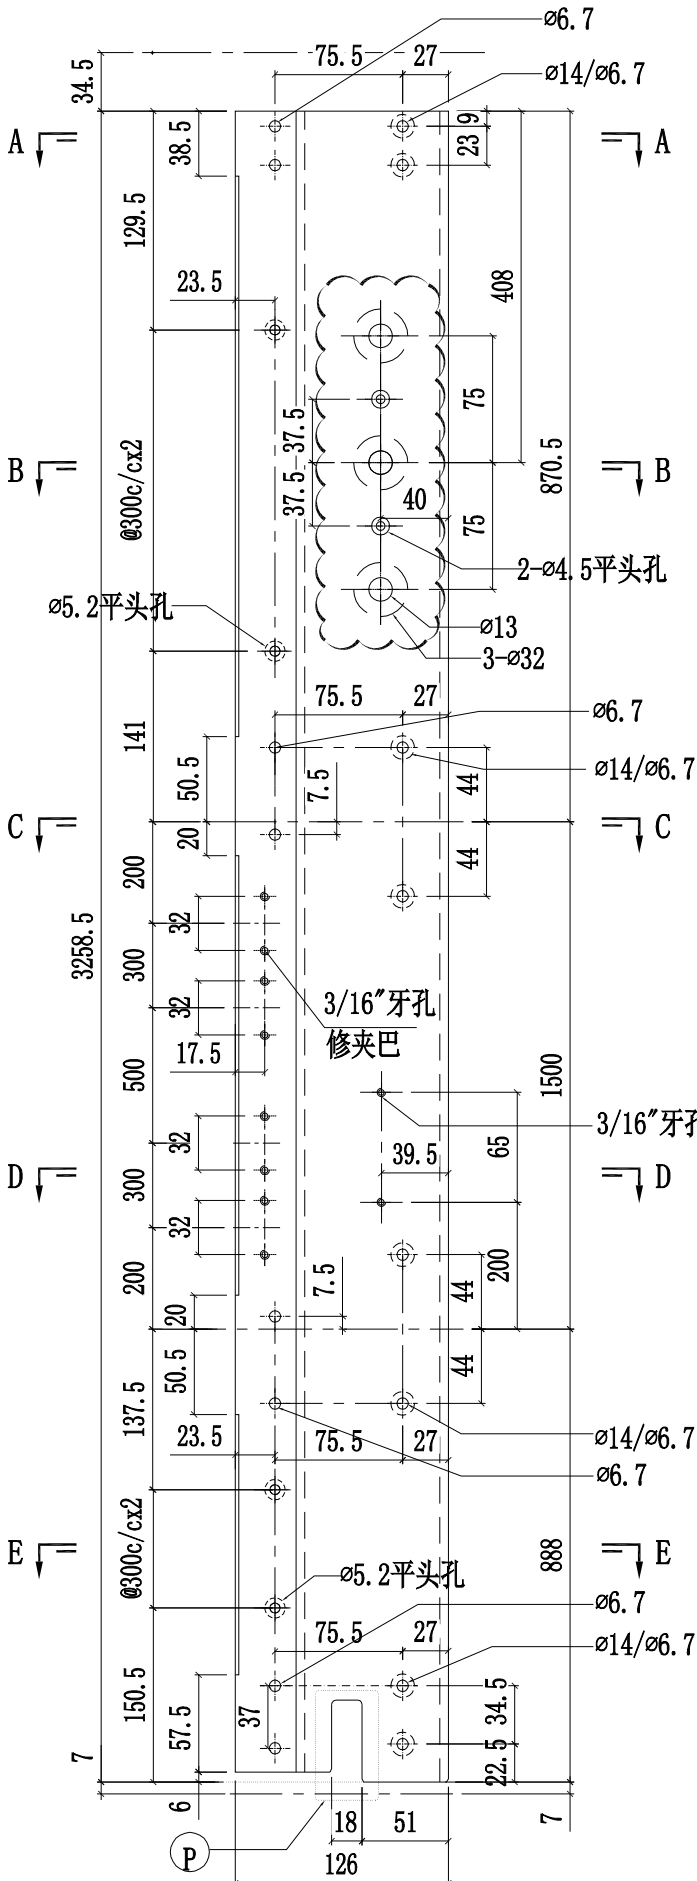


SECTION A-A

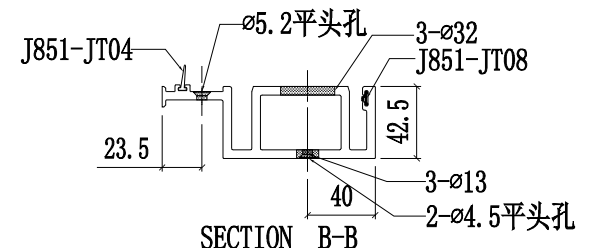


SECTION B-B

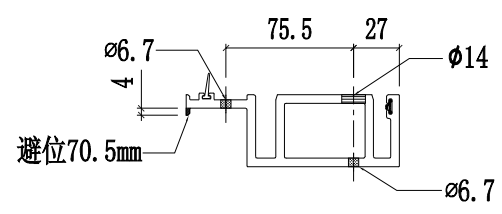


SECTION C-C

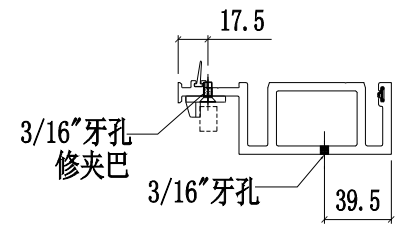

SECTION D-D

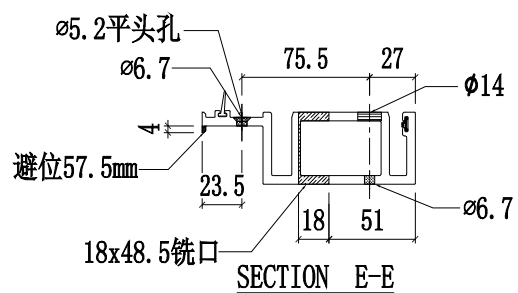


SECTION E-E

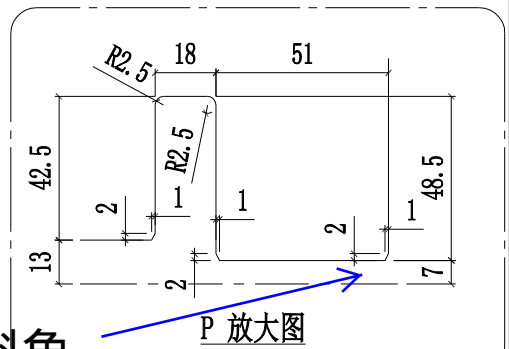


向室內此位, 不用斜角

P 放大图

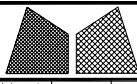


美特鋁質有限公司
MIDI Aluminium Fabricator Ltd.


工程號	J858	類別		物料號	-						
地盘	康城11期	制圖	W. E. X	2022-05-18	圖號	X86274-P01					
修改	1	採用工廠	✓	地盤	-	图纸名称	铝料加工图	復核	-	數量	2
日期	13/09	材料颜色	香槟金 (ECD3X1009 9S-XF1)	材料	X86274	批准	-	單件重量	-	(KG)	

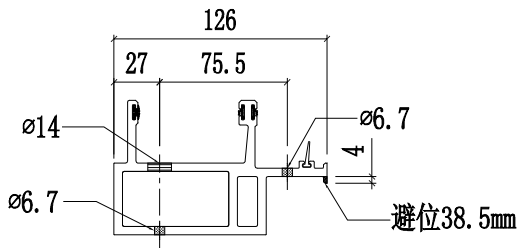


SECTION A-A

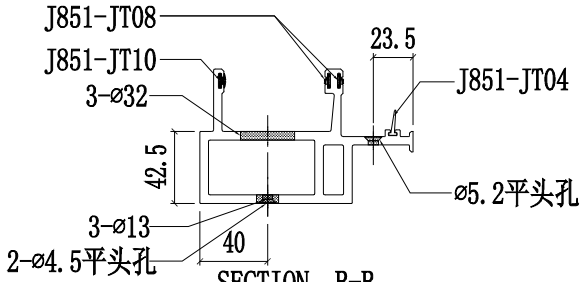


SECTION B-B

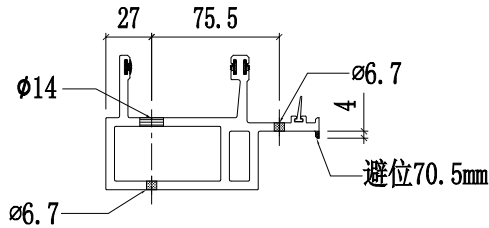


SECTION C-C

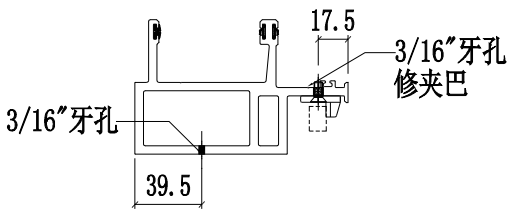


SECTION D-D

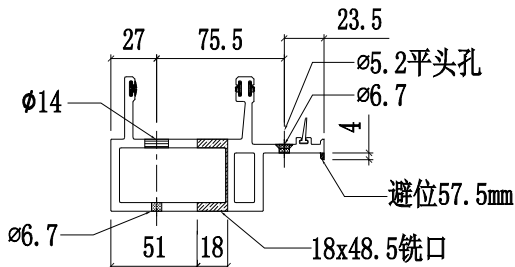


SECTION E-E

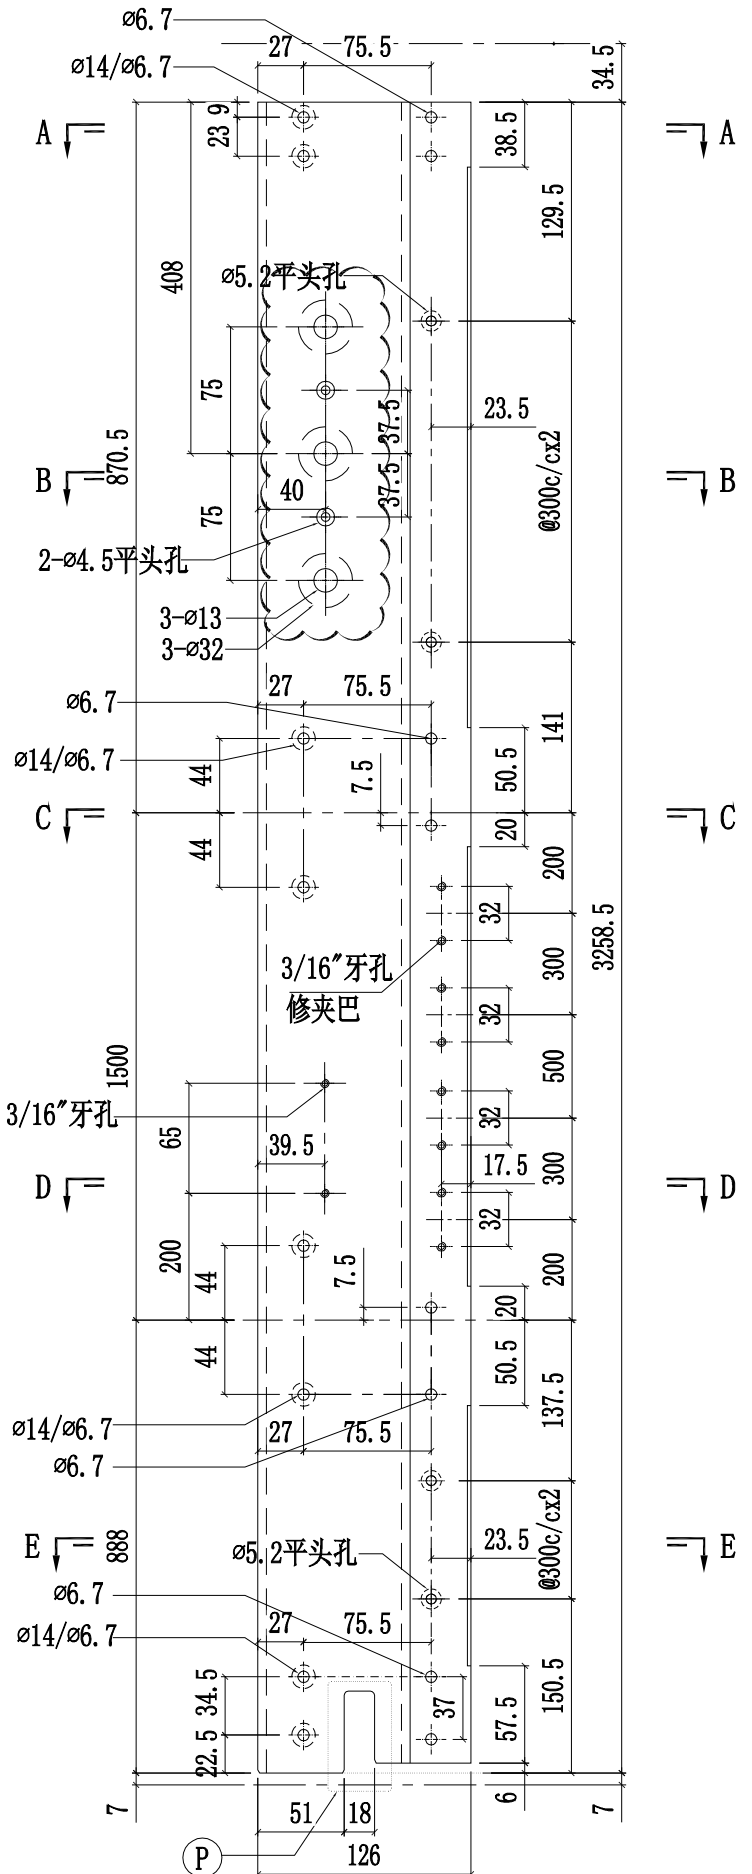

向室內此位, 不用斜角

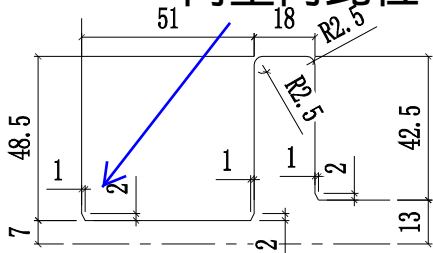


P 放大图

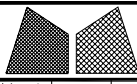


美特鋁質有限公司
MIDI Aluminium Fabricator Ltd.


工程號	J858	類別		物料號	-							
地盘	康城11期	制圖	W. E. X	2022-05-18	圖號	X86278-P04						
修改	1	採用工廠	✓	地盤	-	圖紙名稱	铝料加工图	復核	-	-	數量	1
日期	13/09	材料顏色	香槟金 (ECD3X1009 9S-XF1)	材料	X86278	批准	-	-	-	-	單件重量	- (KG)

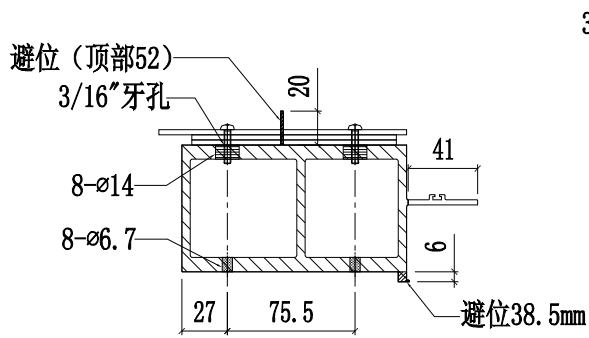


SECTION A-A

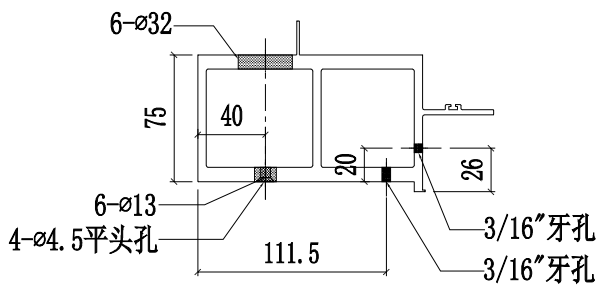


SECTION B-B

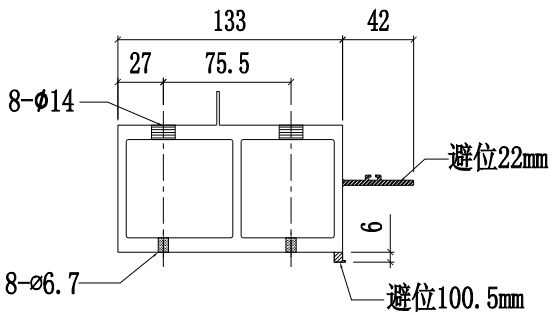



SECTION C-C

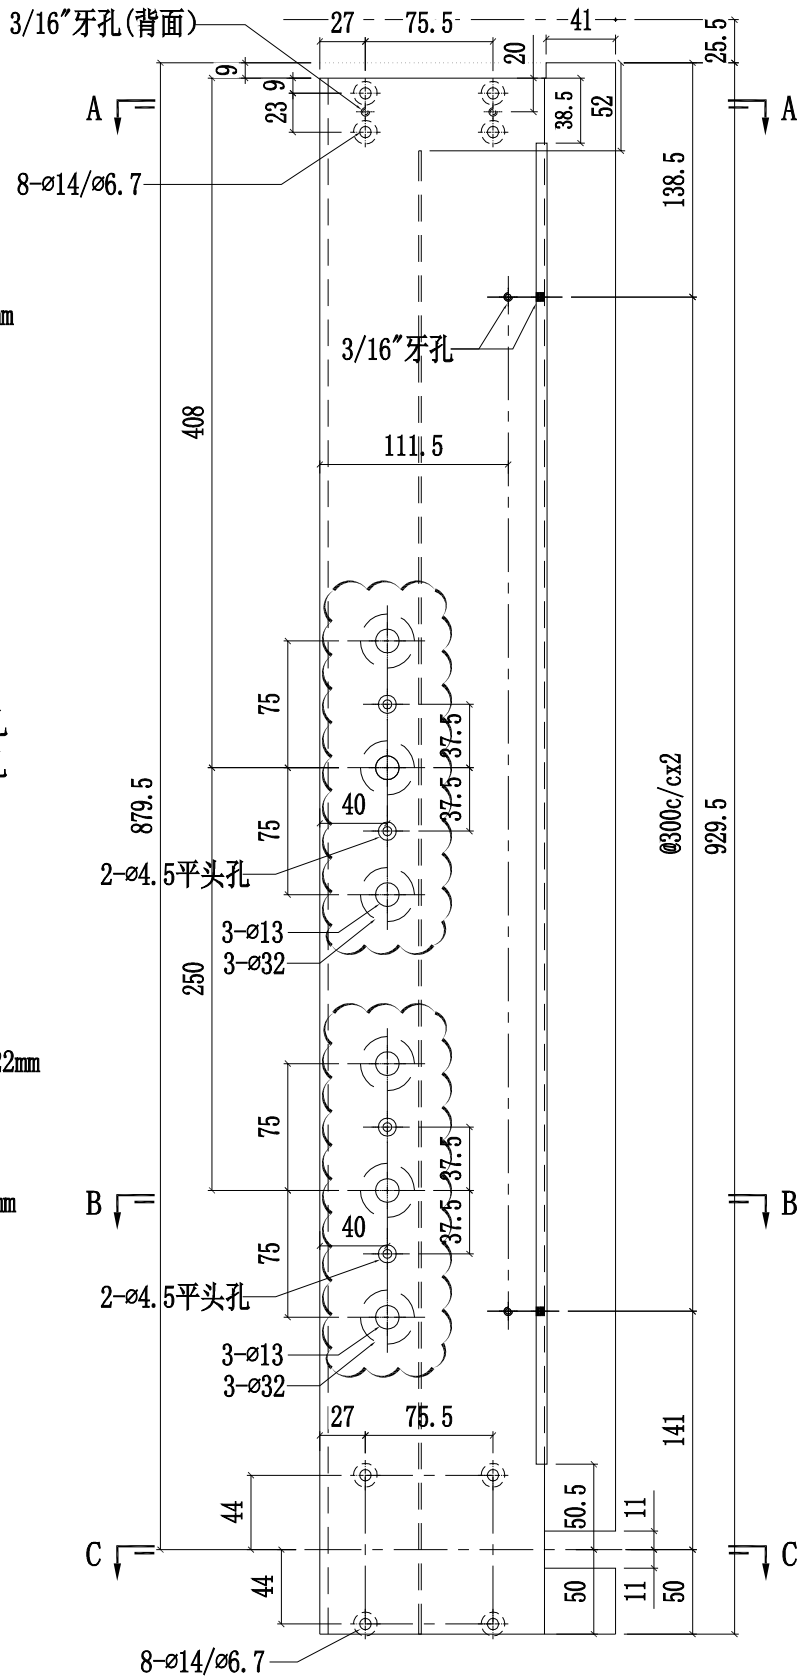

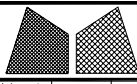


美特鋁質有限公司
MIDI Aluminium Fabricator Ltd.


工程號	J858	類別		物料號	-							
地盘	康城11期	制圖	W. E. X	2022-05-18	圖號	X86278-P03						
修改	1	採用工廠	✓	地盤	-	圖紙名稱	铝料加工图	復核	-	-	數量	1
日期	13/09	材料顏色	香槟金 (ECD3X1009 9S-XF1)	材料	X86278	批准	-	-	-	-	單件重量	- (KG)

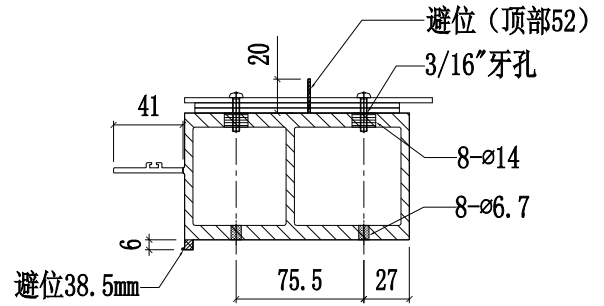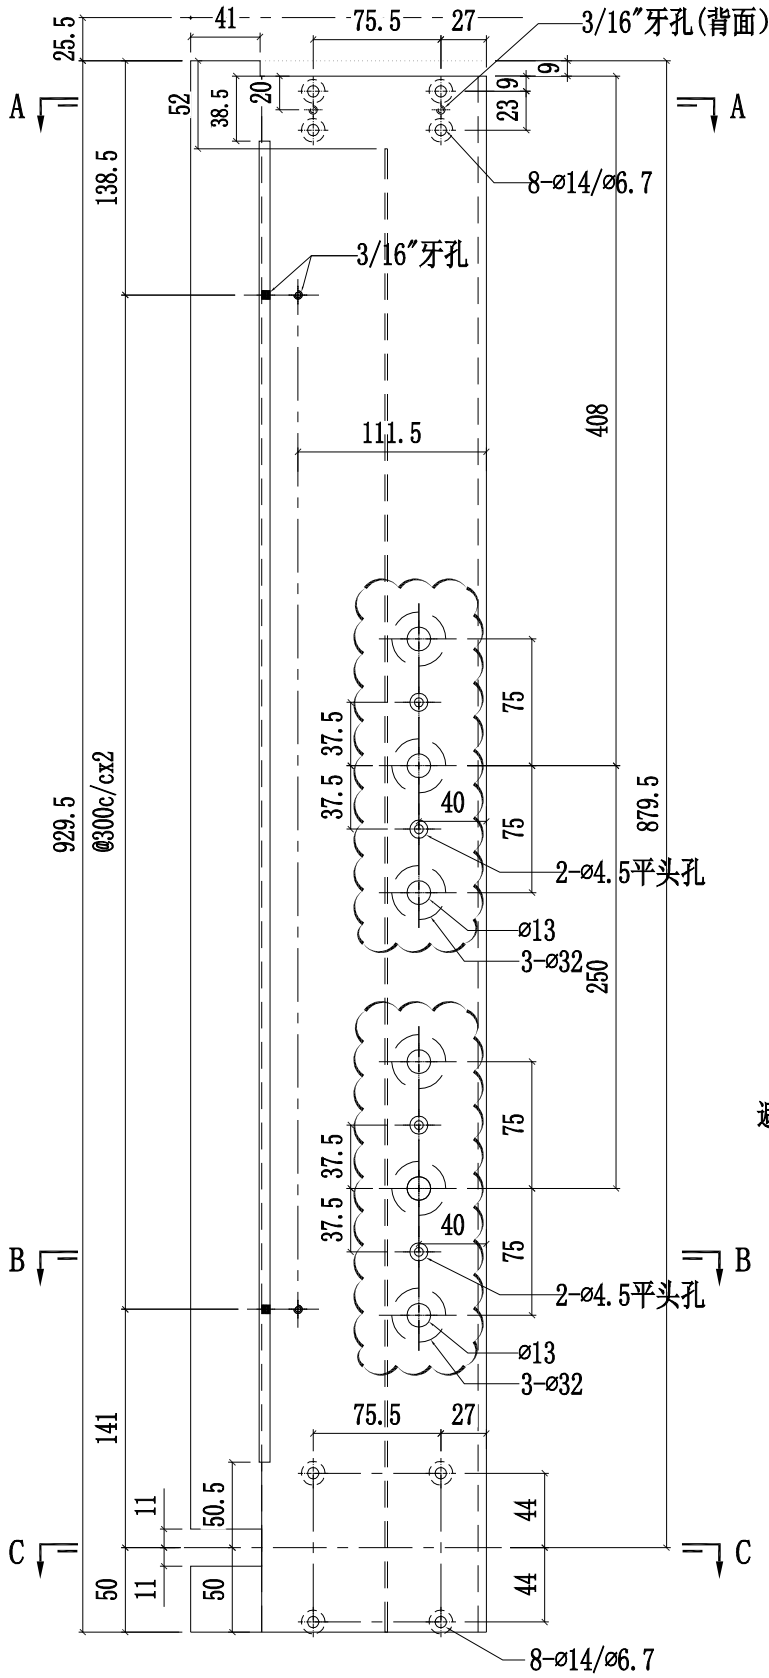



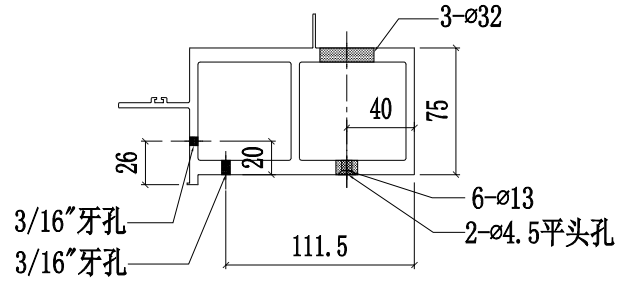

SECTION B-B





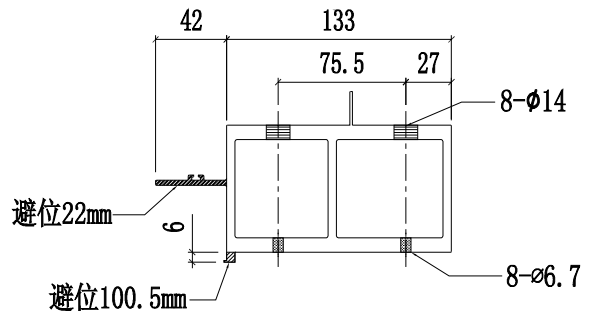


SECTION C-C

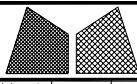



美特鋁質有限公司
MIDI Aluminium Fabricator Ltd.

工程號	J858	類別		物料號	-							
地盘	康城11期	制圖	W. E. X	2022-05-18	圖號	X86278-P01						
修改	1	採用工廠	✓	地盤	-	圖紙名稱	铝料加工图	復核	-	-	數量	1
日期	13/09	材料颜色	香槟金 (ECD3X1009 9S-XF1)	材料	X86278	批准	-	-	-	單件重量	-	(KG)

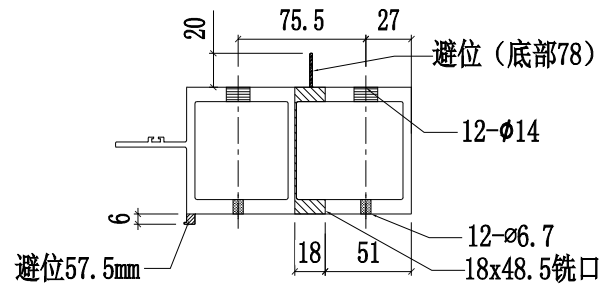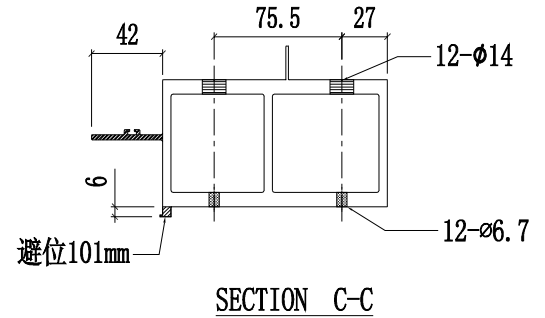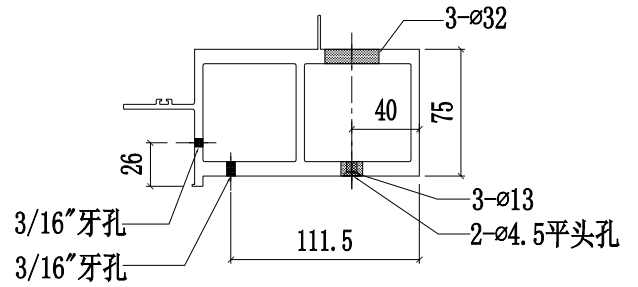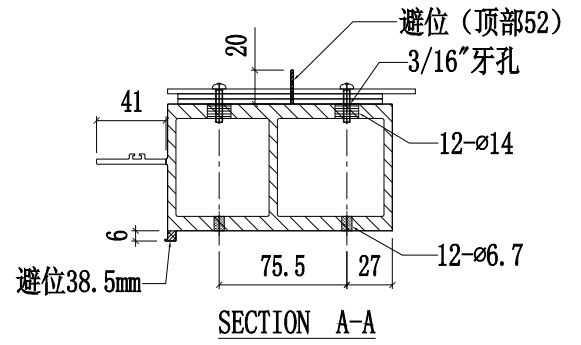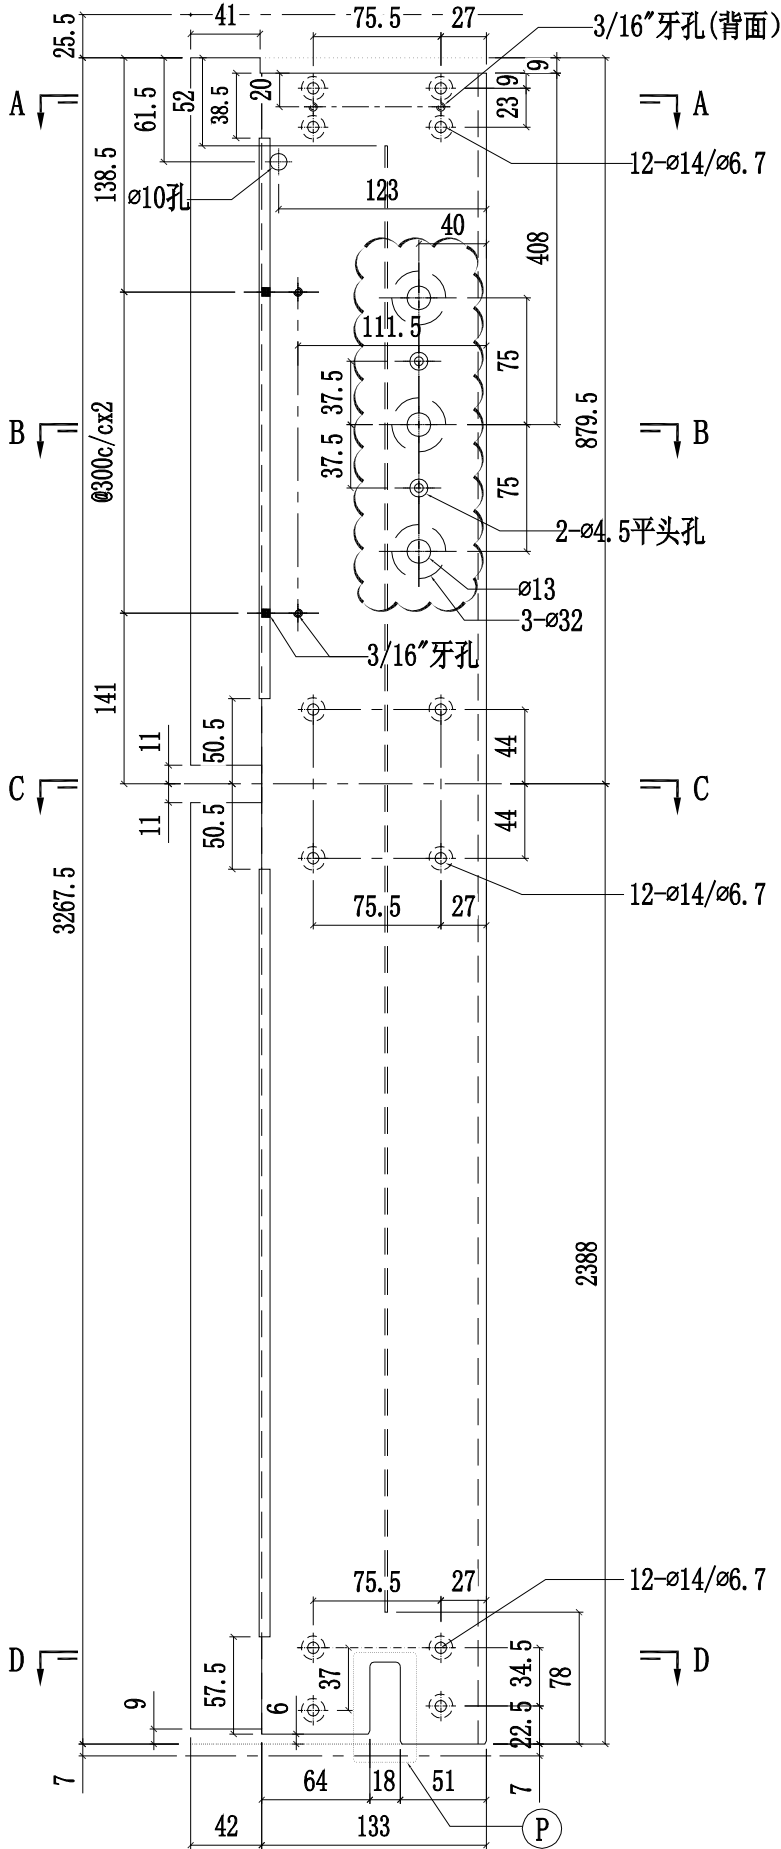


向室内此位,不用斜角

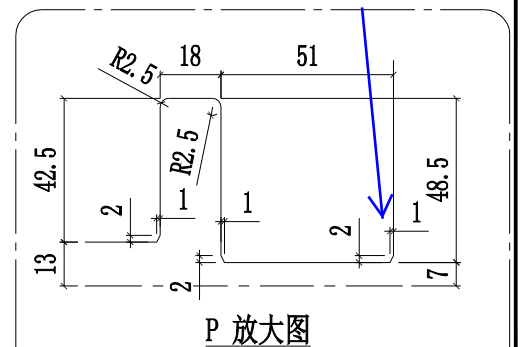


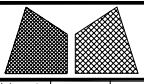

美特鋁質有限公司
MIDI Aluminium Fabricator Ltd.



工程號	J858	類別		物料號	-
地盘	康城11期	制圖	W. E. X	2022-05-18	圖號 X86275-P02
修改	1	採用工廠		地盤	
日期	13/09	材料顏色	香檳金 (ECD3X1009 9S-XF1)	材料	X86275
		图纸名称	铝料加工图	復核	-
		材料	X86275	批准	-
				數量	1
				單件重量	- (KG)

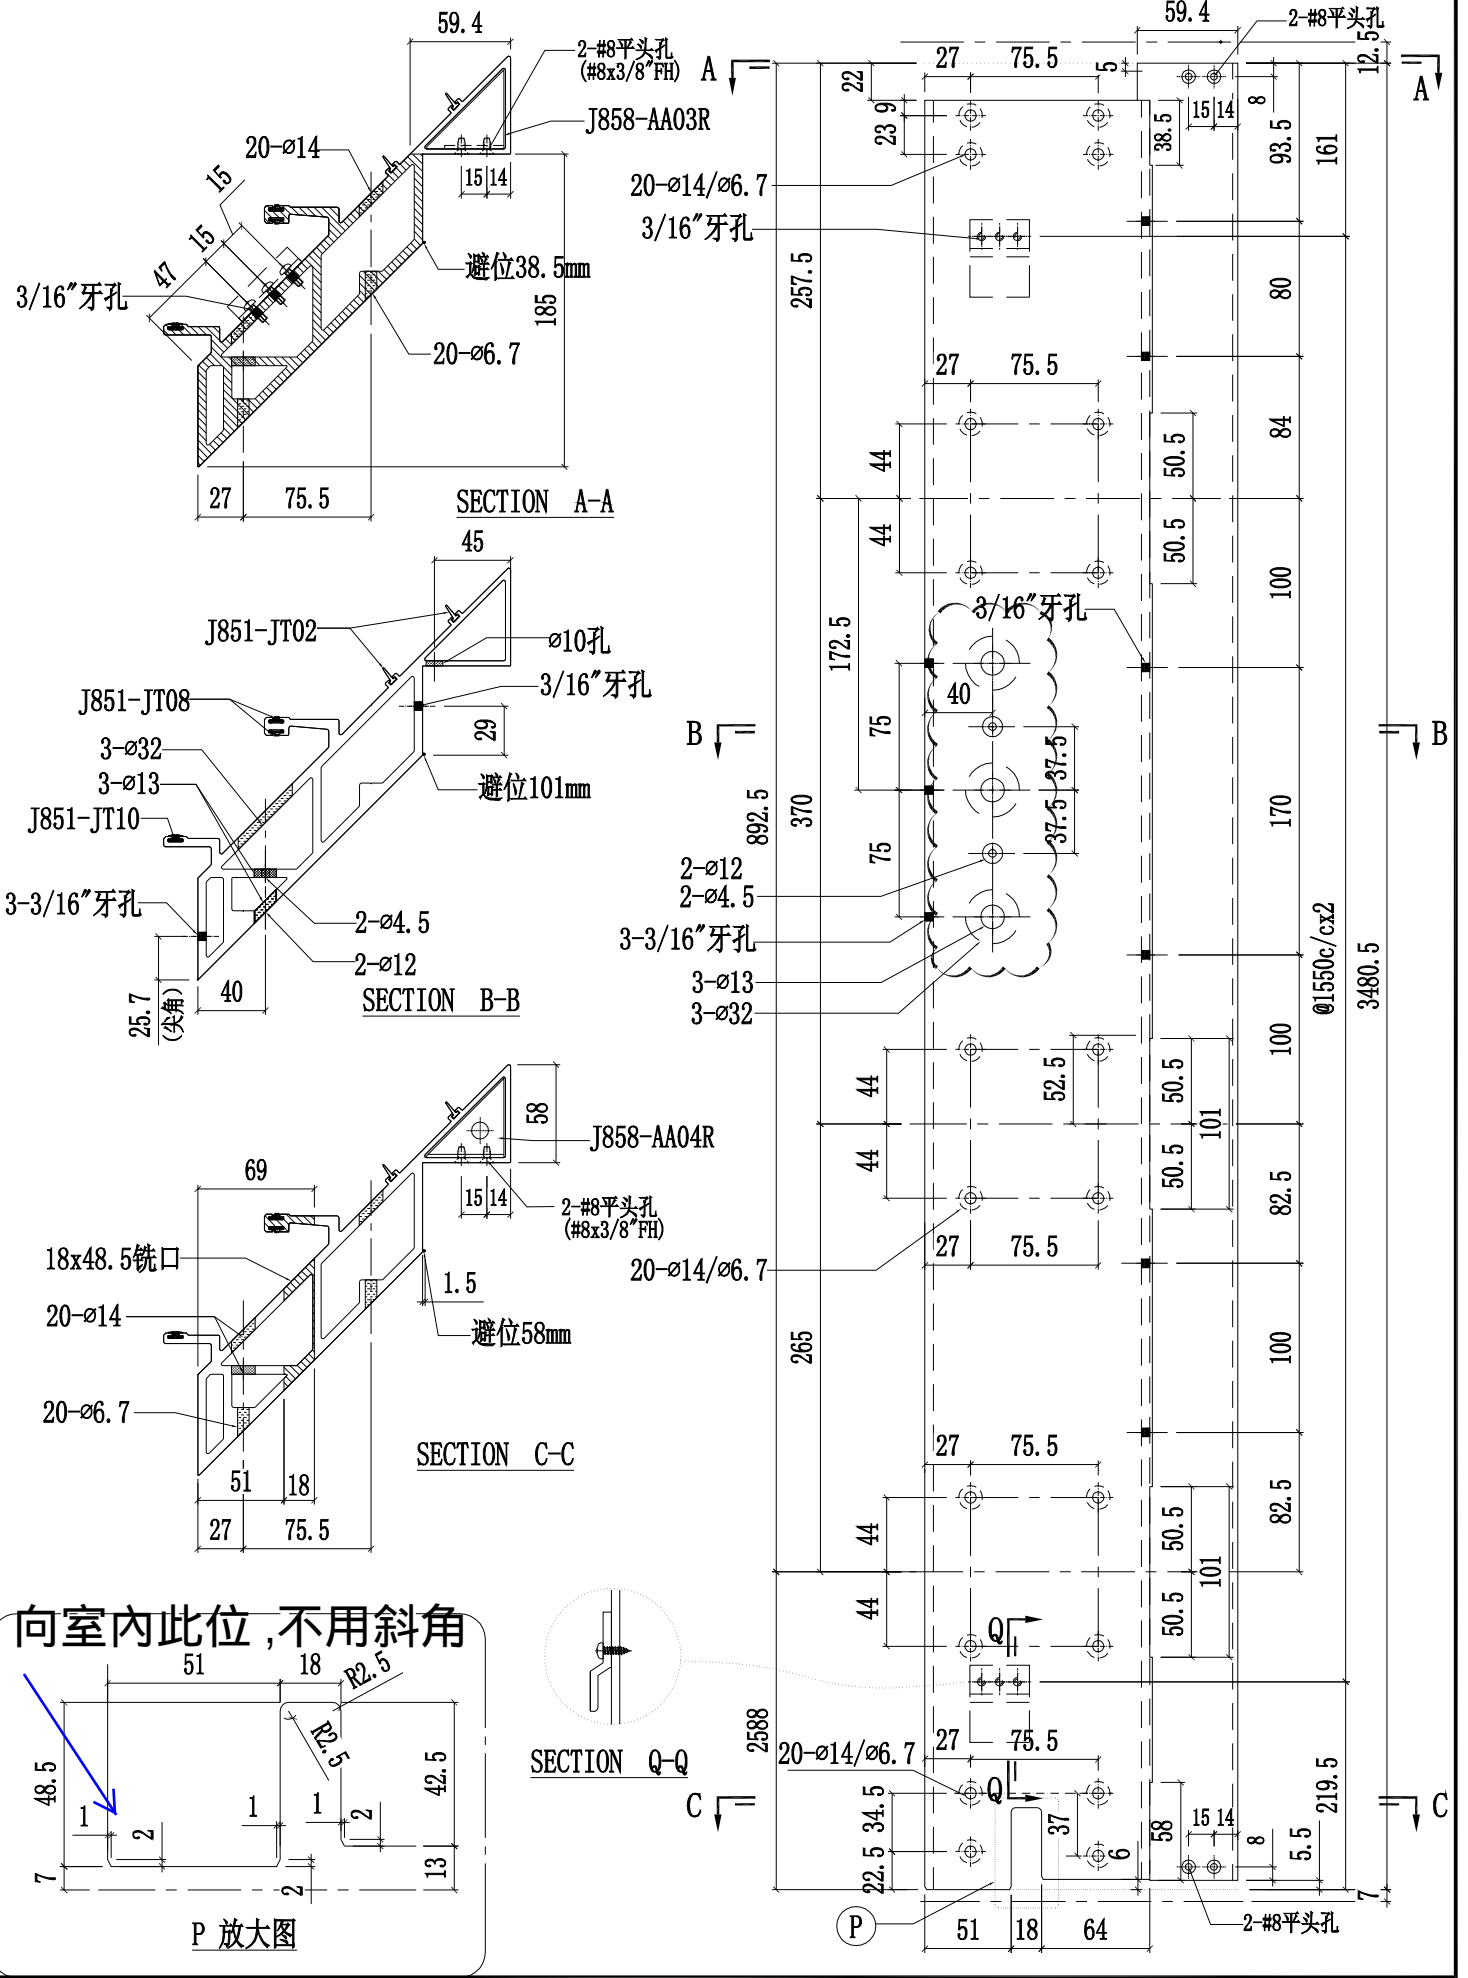

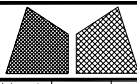


美特鋁質有限公司
MIDI Aluminium Fabricator Ltd.

工程號	J858	類別		物料號	-						
地盘	康城11期	制圖	W. E. X	2022-05-18	圖號	X86276-P02					
修改	1	採用工廠	✓	地盤	-	圖紙名稱	铝料加工图	復核	-	數量	1
日期	13/09	材料颜色	香槟金 (ECD3X1009 9S-XF1)	材料	X86276	批准	-	單件重量	-	(KG)	

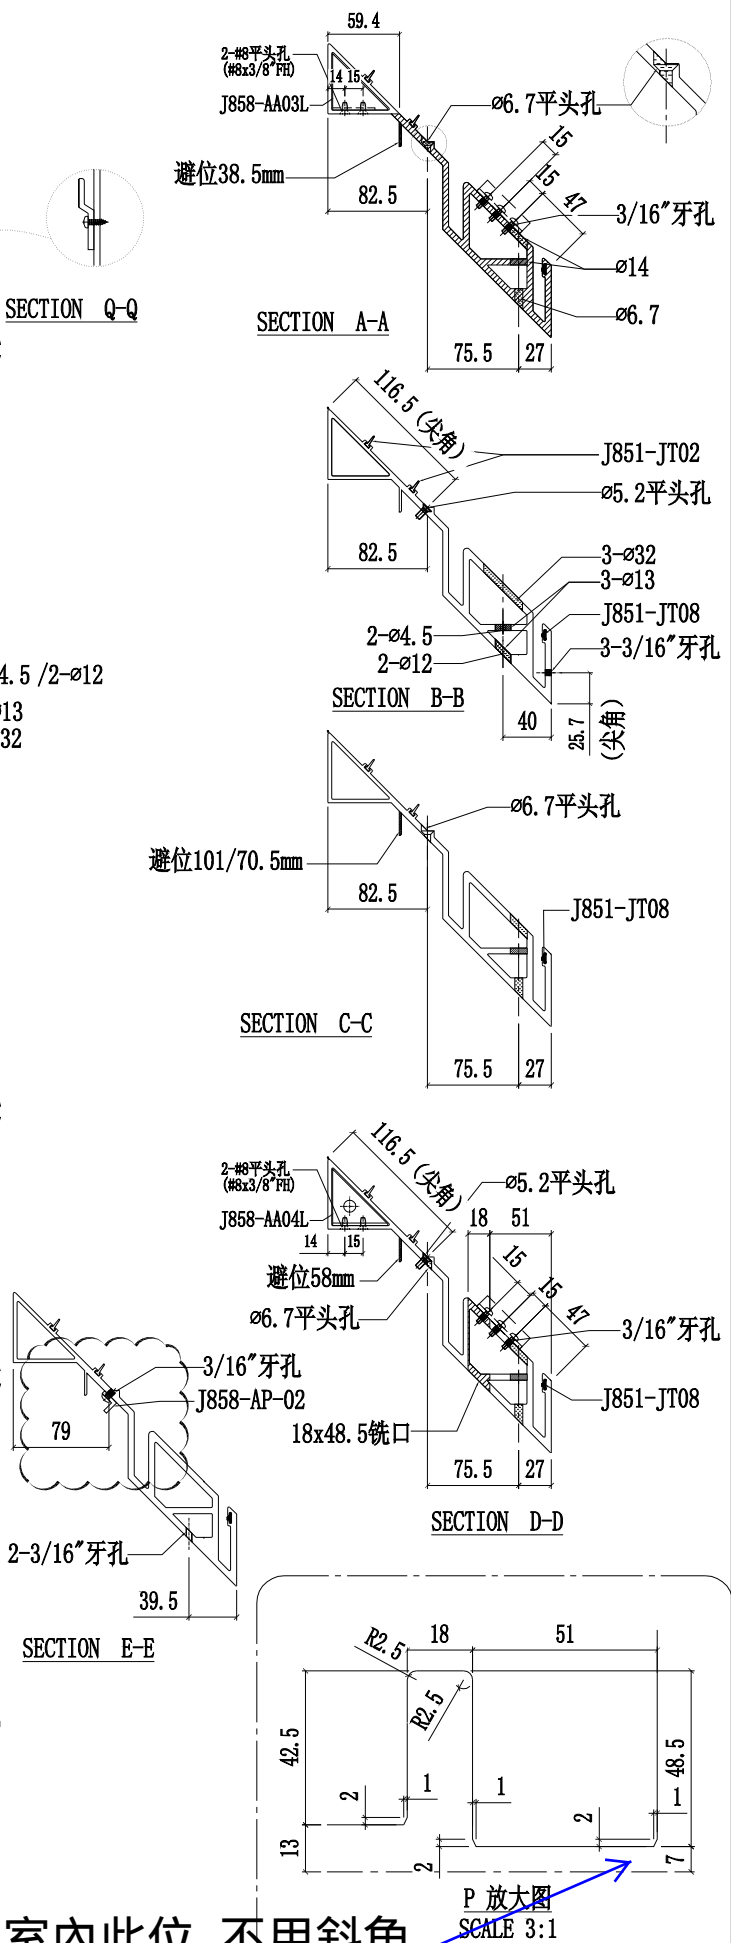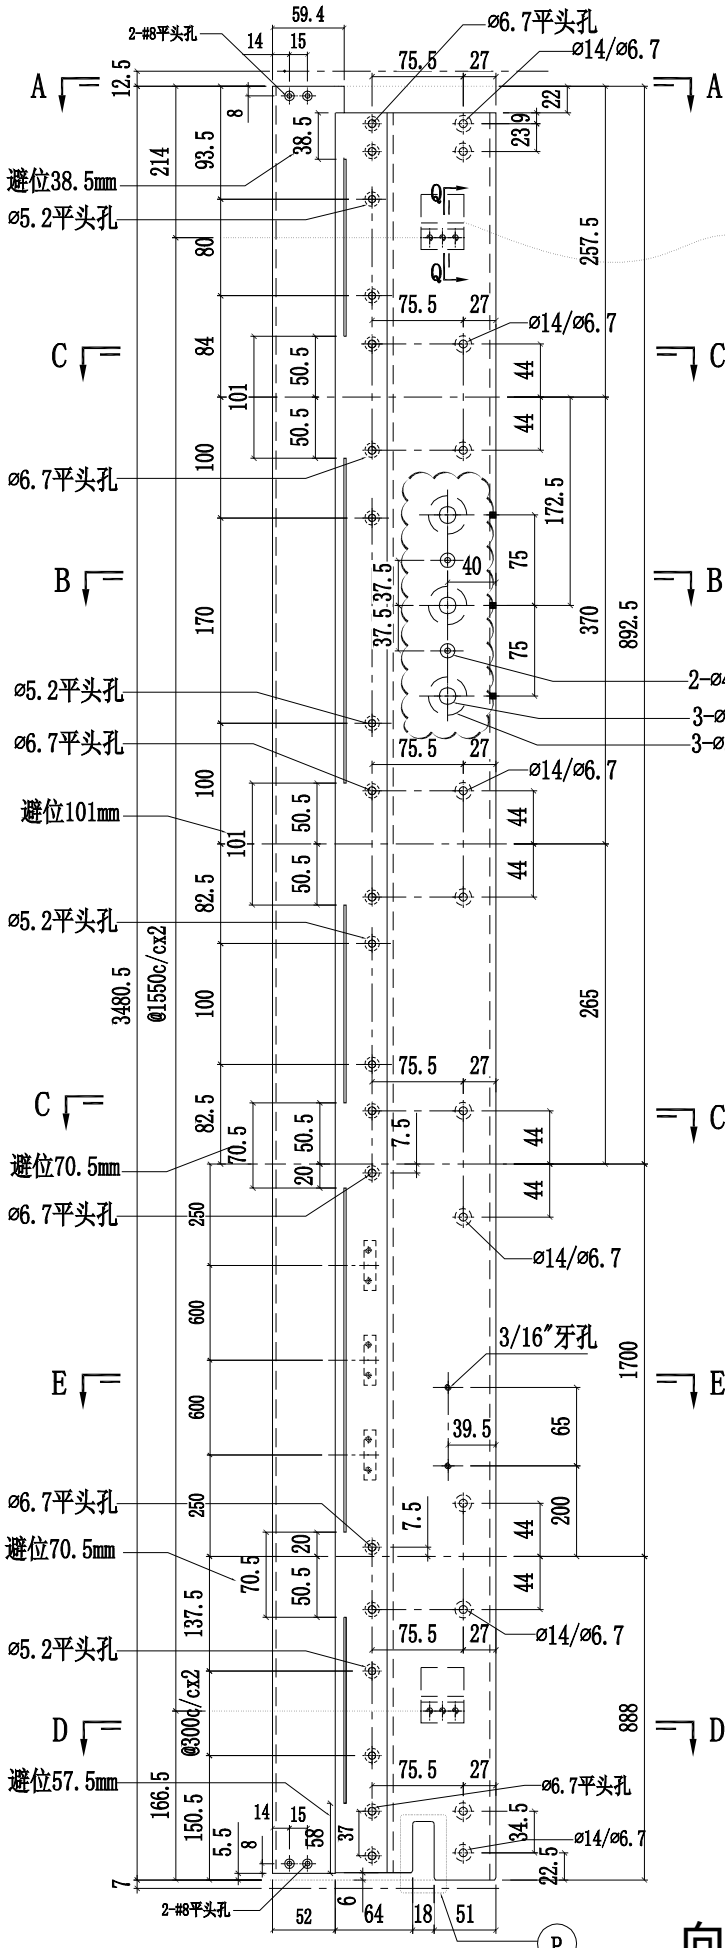





向室內此位,不用斜角


P 放大图
SCALE 3:1

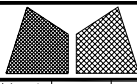

美特鋁質有限公司
MIDI Aluminium Fabricator Ltd.


工程號	J858	類別		物料號	-		
地盘	康城11期	制圖	W. E. X	2022-05-18	圖號	X86296-P01	
修改	1	採用工廠		復核	-	數量	1
日期	13/09	材料颜色	香槟金 (ECD3X1009 9S-XF1)	批准	-	單件重量	- (KG)
图纸名称	铝料加工图	材料	X86296				

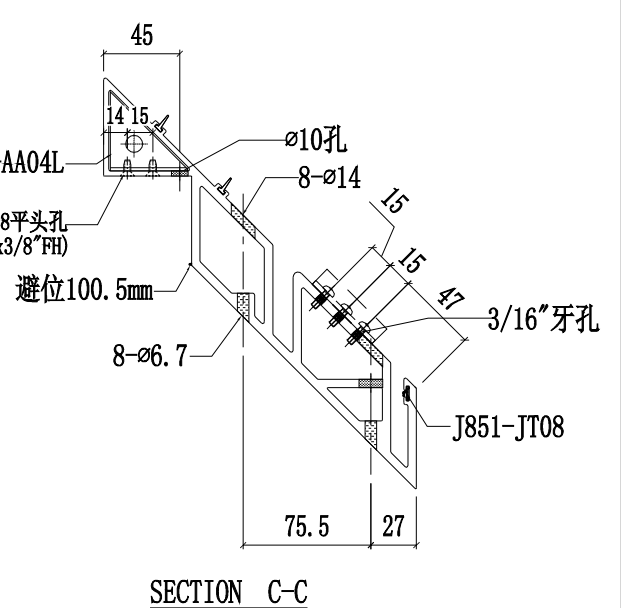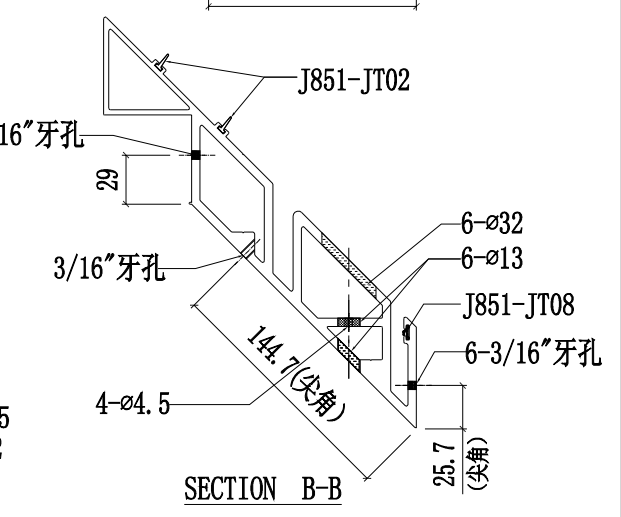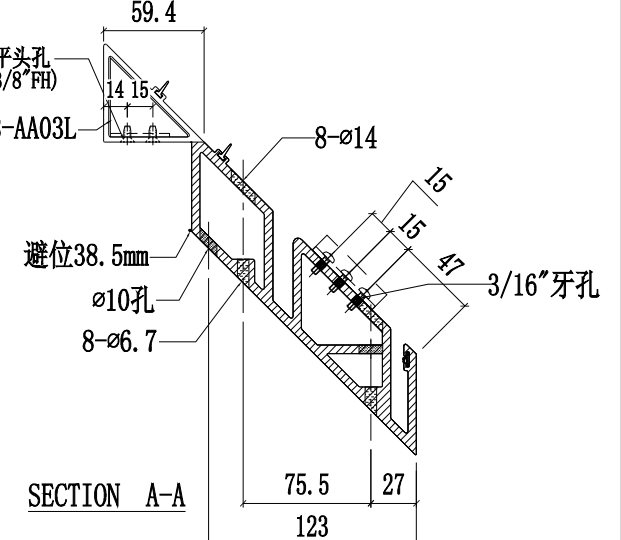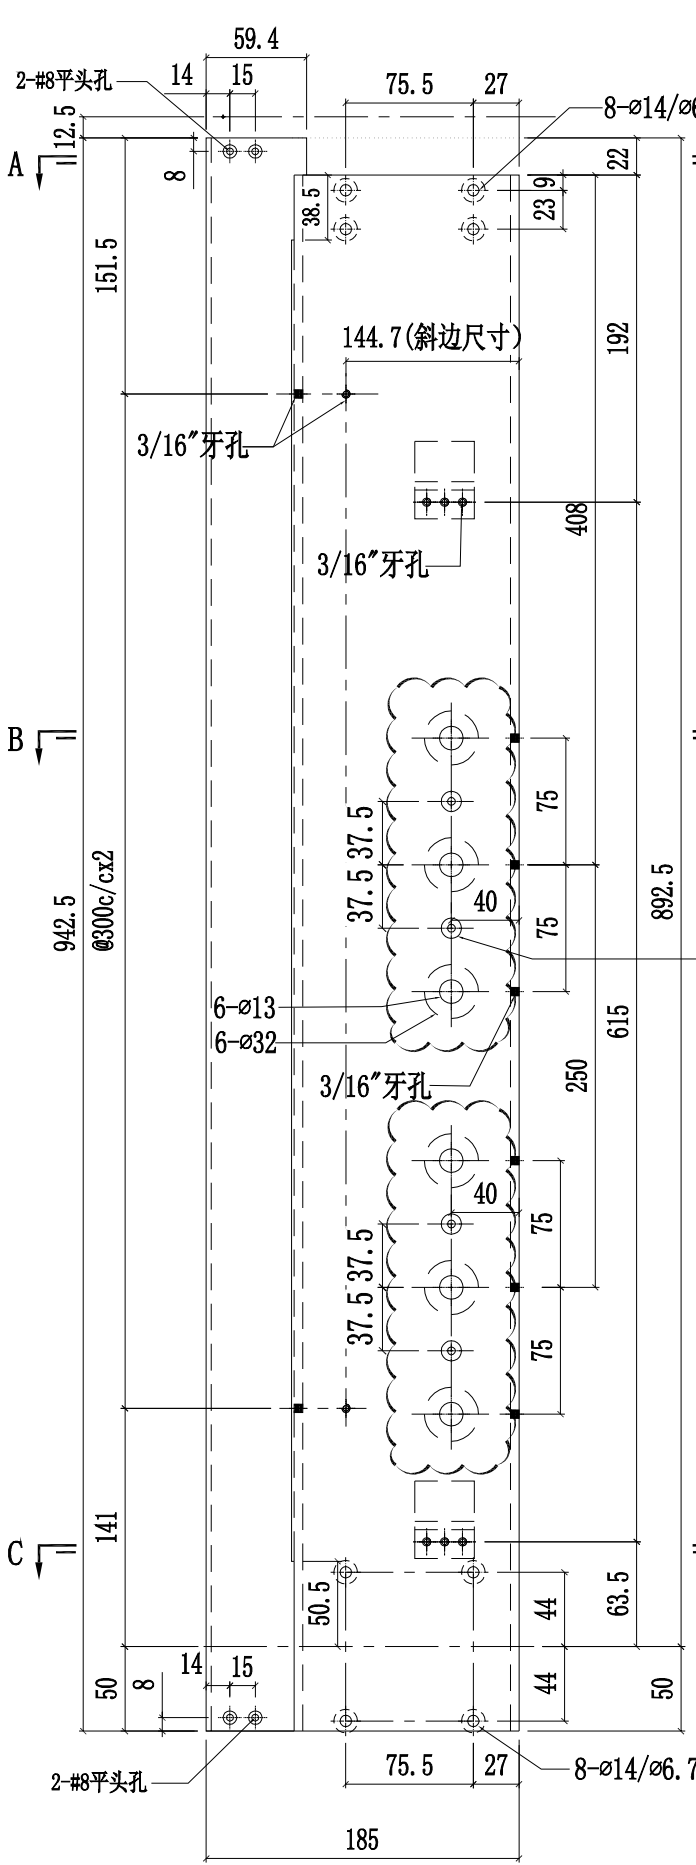

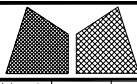


美特鋁質有限公司
MIDI Aluminium Fabricator Ltd.


工程號	J858	類別		物料號	-							
地盘	康城11期	制圖	W. E. X	2022-05-18	圖號	X86277-P02						
修改	1	採用工廠	✓	地盤	-	图纸名称	铝料加工图	復核	-	-	數量	1
日期	13/09	材料颜色	香槟金 (ECD3X1009 9S-XF1)	材料	X86277	批准	-	-	-	單件重量	-	(KG)

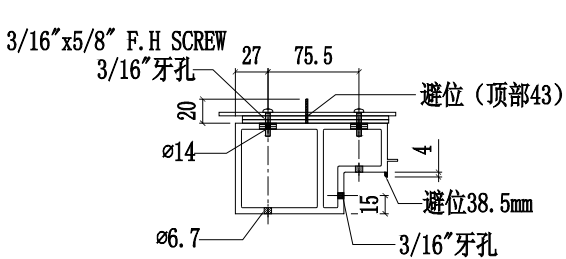


SECTION A-A

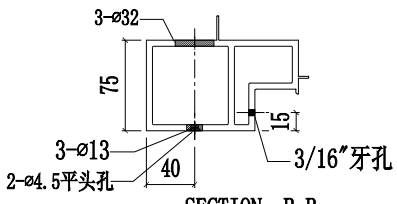


SECTION B-B

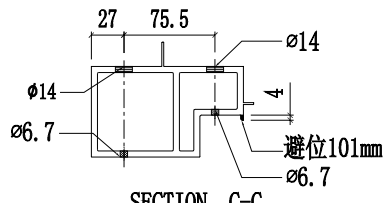


SECTION C-C

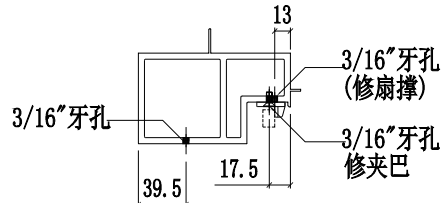



SECTION D-D

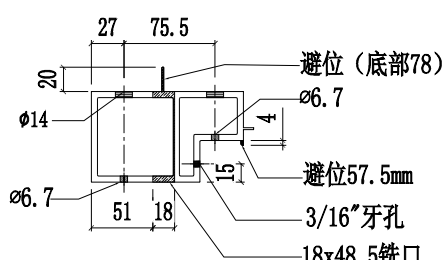

SECTION E-E

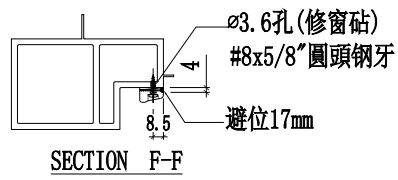


SECTION F-F

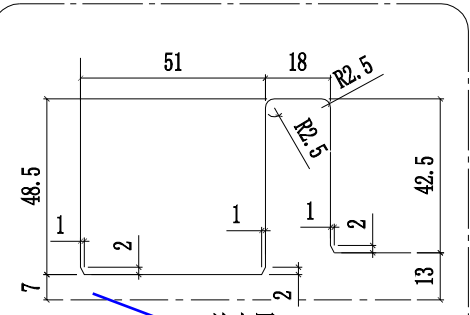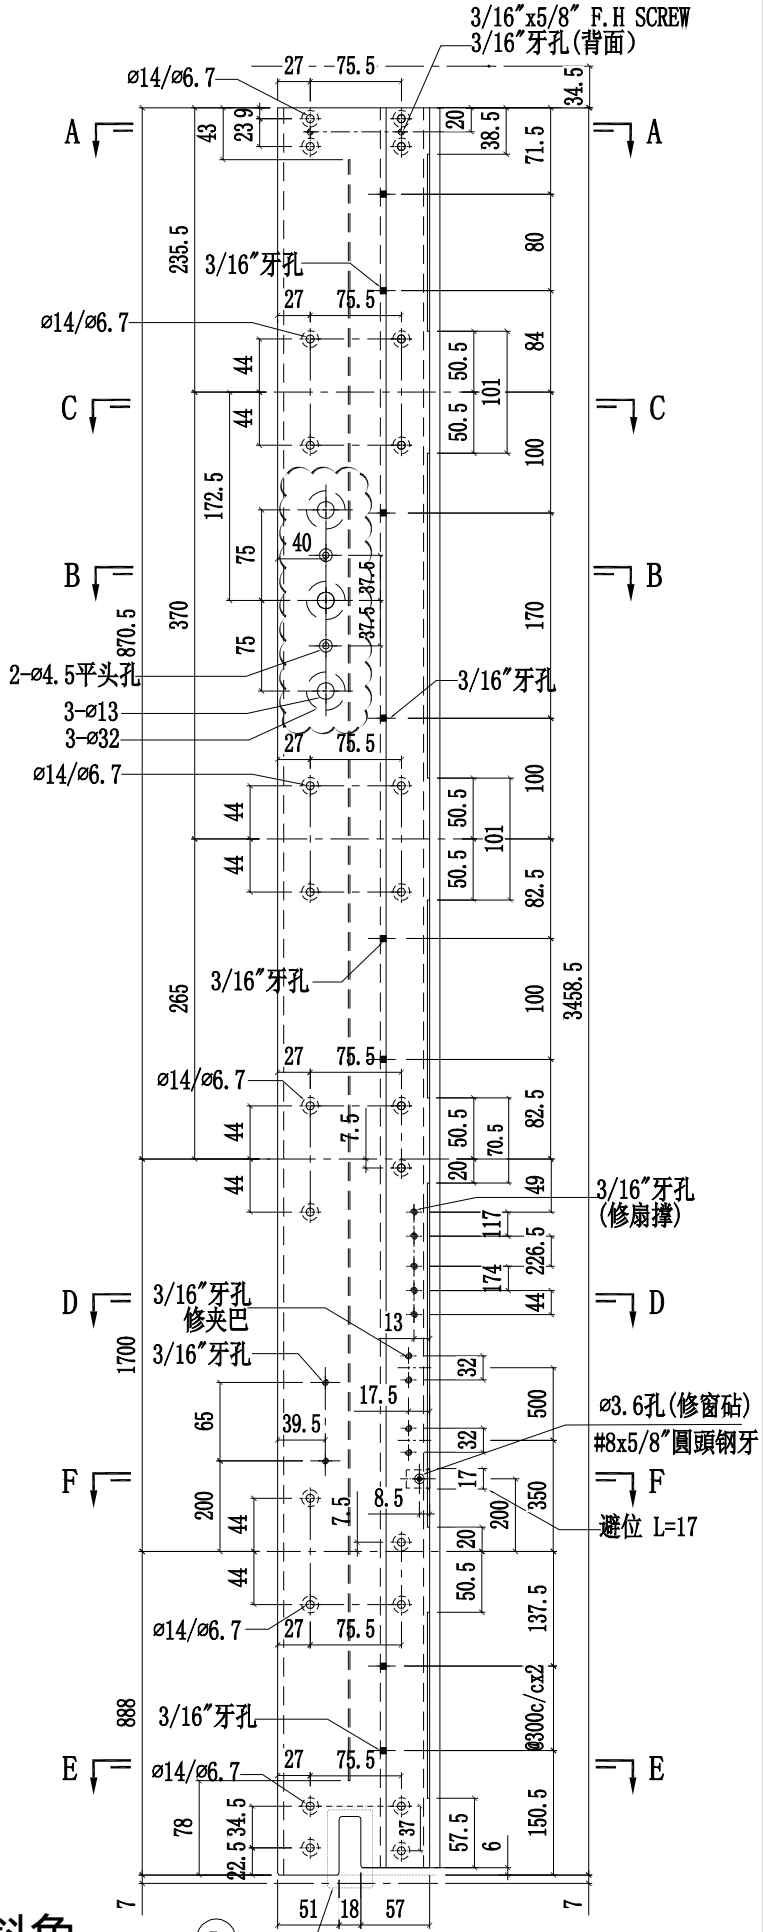


P 放大图
SCALE 3:1


向室内此位, 不用斜角

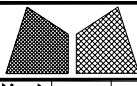

美特鋁質有限公司
MIDI Aluminium Fabricator Ltd.

工程號	J858	類別		物料號	-						
地盘	康城11期	制圖	W. E. X	2022-05-18	圖號	X86277-P01					
修改	1	採用工廠	✓	地盤	-	圖紙名稱	铝料加工图	復核	-	數量	1
日期	13/09	材料颜色	香槟金 (ECD3X1009 9S-XF1)	材料	X86277	批准	-	單件重量	-	(KG)	

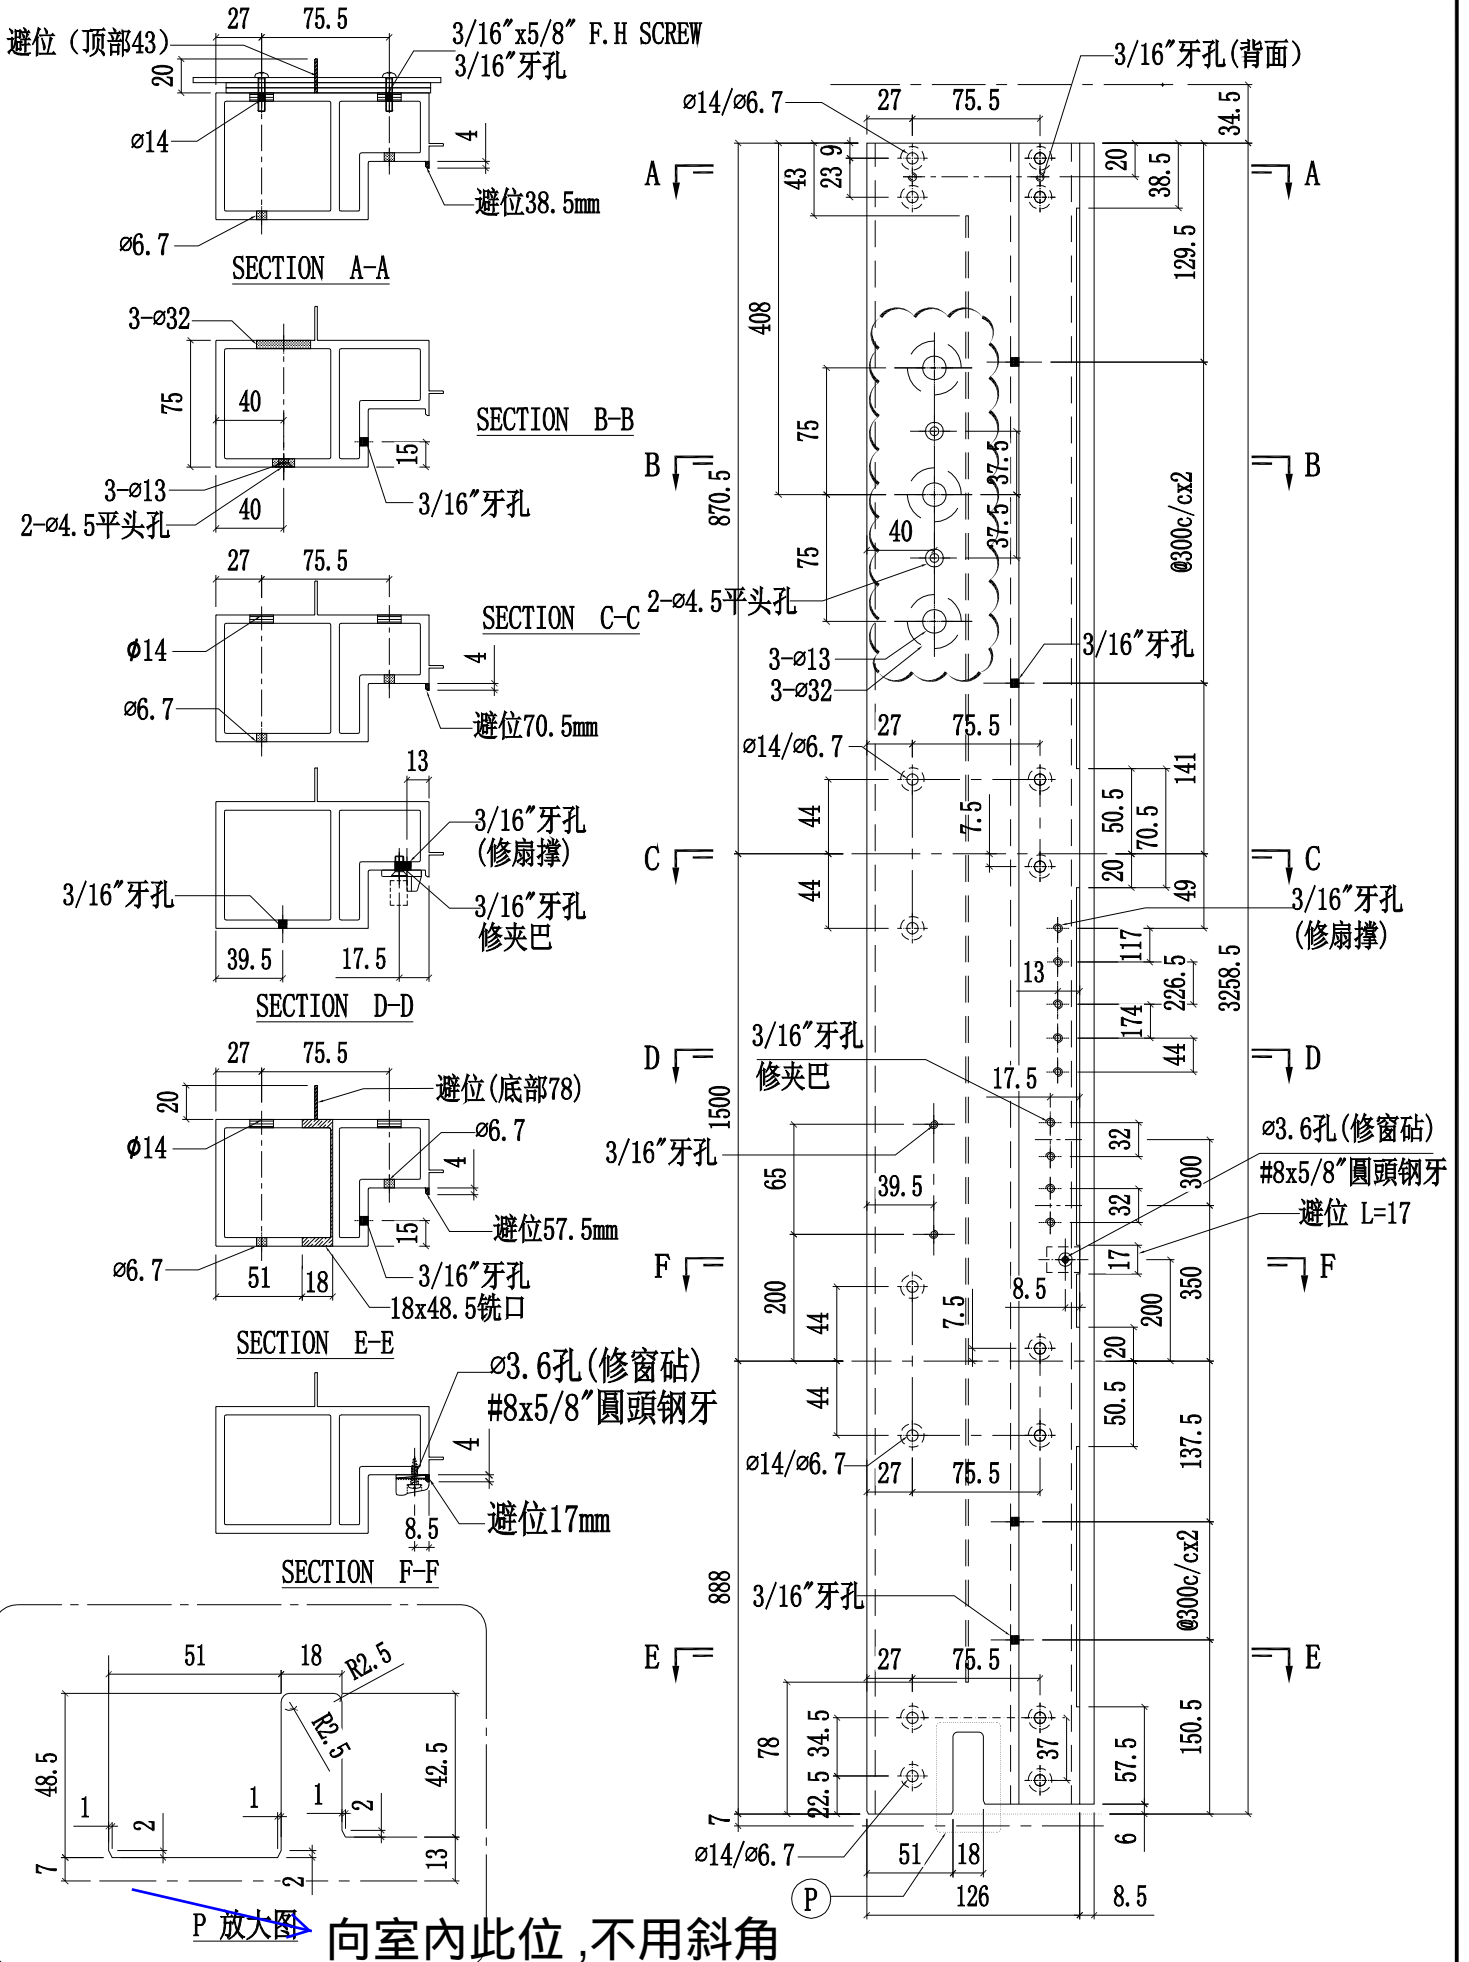

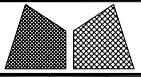

美特鋁質有限公司
MIDI Aluminium Fabricator Ltd.

工程號	J858	類別		物料號	-				
地盘	康城11期	制圖	W. E. X	2022-05-30	圖號	X86258-P01			
修改	1	採用工廠	✓ 地盘	图纸名称	铝槽	復核	-	數量	56
日期	13/09	材料颜色	CHROMATE	材料	X86258	批准	-	單件重量	- (KG)

