

工程指示 / 要求簡箋(E.I.)

工程指示編號：EI / 4984 / 22

修改版次： D

工程編號： J - 858

工程名稱：將軍澳日出康城 11

工程項目：試水箱單元 廠用鋁板

收件人：生統

發件人：Ant Yeung

日期：22/09/2022

要求提供 /  確認 事項：

- |                                    |                                     |                               |
|------------------------------------|-------------------------------------|-------------------------------|
| <input type="checkbox"/> 初步鋁料 B.M. | <input type="checkbox"/> 加工拆圖，然後生產  | <input type="checkbox"/> 尺寸表  |
| <input type="checkbox"/> 正式鋁料 B.M. | <input type="checkbox"/> 技術上資料 / 指示 | <input type="checkbox"/> 報價   |
| <input type="checkbox"/> 配件 B.M.   | <input type="checkbox"/> 樣辦或貨品說明書   | <input type="checkbox"/> 分判合約 |

內容：

D 版：J858-AP07 修改，鋁板改斜面 改平 (J858)

C 版：為不阻試水箱生產進度，此單所有鋁板，全使用 Mill 板。

B 版：J858-AP05 改修在玉底

試水場用 mill 片也可鉻化

A 版：轉角單元的鋁背板尺寸太小，需修改才將能生產

請按加工圖生產供廠組裝試水場單元用。

謝謝！

請在 2022.09.17 前完成上列要求。

附：頁

原合約工程包

原合約工程加 / 減賬

新工程報價

分發東莞各部門：

- |  |   |  |  |
|--|---|--|--|
| <input type="checkbox"/> 生產技術總監 <input type="checkbox"/> 連附件 | <input type="checkbox"/> 技術部 <input type="checkbox"/> 連附件                         | <input type="checkbox"/> 生產部 <input type="checkbox"/> 連附件                          | <input type="checkbox"/> 機械設計部 <input type="checkbox"/> 連附件                        |
| <input type="checkbox"/> 採購部 <input type="checkbox"/> 連附件    | <input checked="" type="checkbox"/> 生產統籌部 <input checked="" type="checkbox"/> 連附件 | <input checked="" type="checkbox"/> 小羅 & 清 <input checked="" type="checkbox"/> 連附件 |  |
| <input type="checkbox"/> 質檢部 <input type="checkbox"/> 連附件    | <input type="checkbox"/> 會計部 <input type="checkbox"/> 連附件                         | <input type="checkbox"/> 報關組 <input type="checkbox"/> 連附件                          | <input checked="" type="checkbox"/> 其他 楊榮輝 <input checked="" type="checkbox"/> 連附件 |

分發香港各部門：

- |   |  |   |  |
|---|--|---|--|
| <input type="checkbox"/> 行政部 <input type="checkbox"/> 連附件 | <input type="checkbox"/> 會計部 <input type="checkbox"/> 連附件  | <input type="checkbox"/> 統籌部 <input type="checkbox"/> 連附件 | <input type="checkbox"/> 工程部地盤科文 <input type="checkbox"/> 連附件 寶城 |
| <input type="checkbox"/> 採購部 <input type="checkbox"/> 連附件 | <input type="checkbox"/> QS 部 <input type="checkbox"/> 連附件 | <input type="checkbox"/> 維修部 <input type="checkbox"/> 連附件 | <input type="checkbox"/> 其他 _____ <input type="checkbox"/> 連附件   |




傳遞編號：

HK 1640 / 22

發件人簽署：

項目經理簽署：

 <b>美特鋁質有限公司</b> MIDI Aluminium Fabricator Ltd.		工程號 J858 地盘 康城11期	類別 制圖 W. E. X	物料號 - 圖號 J858-AP07
修改 2 日期 21/09	採用工廠 <input checked="" type="checkbox"/> 地盤 材料颜色 香槟金 (ECD3X1009 9S-JF2)	图纸名称 防水片加工图 材料 1.5mm鋁板	復核 - 批准 -	數量 - 單件重量 - (KG)

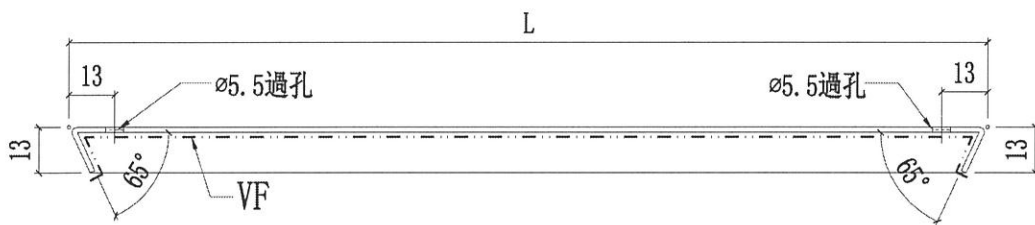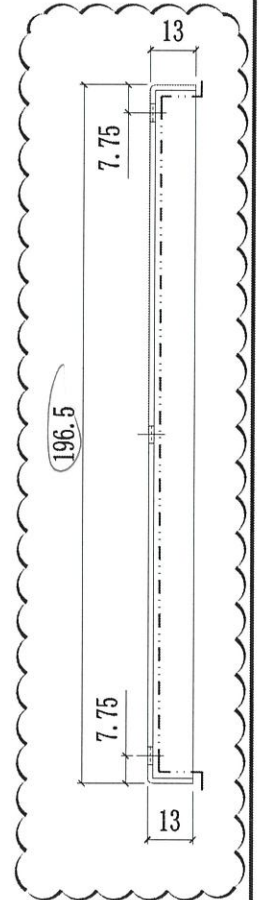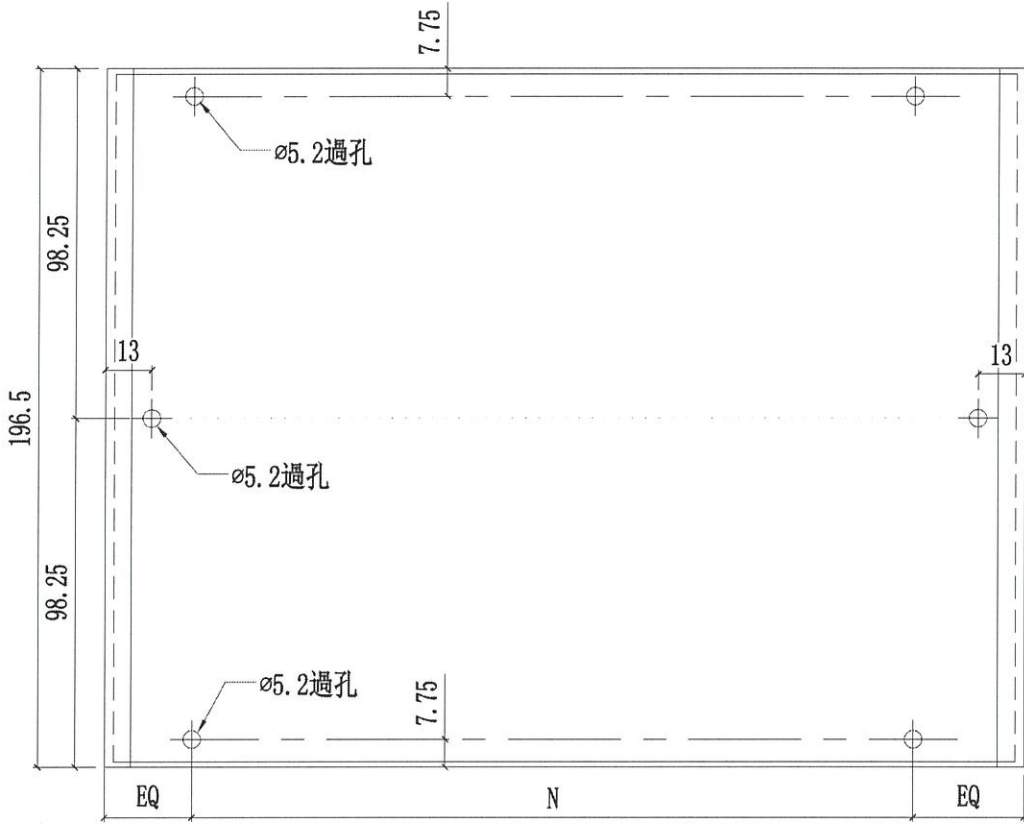

J858-AP07-06	1220	@250c/cx4	2
J858-AP07-05	690.5	@250c/cx2	2
J858-AP07-04	1782	@300c/cx5	2
J858-AP07-03	1700	@300c/cx5	2
J858-AP07-02	675	@250c/cx2	4
J858-AP07-01	1830	@300c/cx5	2
编号	L	N	數量