

工程指示 / 要求簡箋(E.I.)

工程指示編號：EI / 5019 / 22

修改版次： -

工程編號： J - 858

工程名稱：將軍澳日出康城 11

工程項目：單元件 回覆王良問題

收件人：生統 / 王良

發件人：Ant Yeung

日期：23/08/2022

要求提供 / 確認 事項：

- | | | |
|------------------------------------|-------------------------------------|-------------------------------|
| <input type="checkbox"/> 初步鋁料 B.M. | <input type="checkbox"/> 加工拆圖，然後生產 | <input type="checkbox"/> 尺寸表 |
| <input type="checkbox"/> 正式鋁料 B.M. | <input type="checkbox"/> 技術上資料 / 指示 | <input type="checkbox"/> 報價 |
| <input type="checkbox"/> 配件 B.M. | <input type="checkbox"/> 樣辦或貨品說明書 | <input type="checkbox"/> 分判合約 |

內容：

附件為回覆王總文件

畫圖和拆圖部留意：需改大圖和改拆圖的地方

謝謝！

請在 2022.08.24 前完成上列要求。

附：8 頁

原合約工程包

原合約工程加 / 減賬

新工程報價

分發東莞各部門：

- | | | | |
|---|--|--|---|
| <input type="checkbox"/> 生產技術總監 <input type="checkbox"/> 連附件 | <input type="checkbox"/> 技術部 <input type="checkbox"/> 連附件 | <input type="checkbox"/> 生產部 <input type="checkbox"/> 連附件 | <input type="checkbox"/> 機械設計部 <input type="checkbox"/> 連附件 |
| <input type="checkbox"/> 採購部 <input type="checkbox"/> 連附件 | <input checked="" type="checkbox"/> 生產統籌部 <input type="checkbox"/> 連附件 | <input checked="" type="checkbox"/> 小羅 & 清 <input checked="" type="checkbox"/> 連附件 | 水崇 |
| <input checked="" type="checkbox"/> 質檢部 <input checked="" type="checkbox"/> 連附件 | <input type="checkbox"/> 會計部 <input type="checkbox"/> 連附件 | <input type="checkbox"/> 報關組 <input type="checkbox"/> 連附件 | <input checked="" type="checkbox"/> 其他 楊榮輝 <input type="checkbox"/> 連附件 |
| <input checked="" type="checkbox"/> BUN <input checked="" type="checkbox"/> 連附件 | | | |

分發香港各部門：

- | | | | | |
|---|--|---|--|----|
| <input type="checkbox"/> 行政部 <input type="checkbox"/> 連附件 | <input type="checkbox"/> 會計部 <input type="checkbox"/> 連附件 | <input type="checkbox"/> 統籌部 <input type="checkbox"/> 連附件 | <input type="checkbox"/> 工程部地盤科文 <input type="checkbox"/> 連附件 | 寶城 |
| <input type="checkbox"/> 採購部 <input type="checkbox"/> 連附件 | <input type="checkbox"/> QS 部 <input type="checkbox"/> 連附件 | <input type="checkbox"/> 維修部 <input type="checkbox"/> 連附件 | <input type="checkbox"/> 其他 _____ <input type="checkbox"/> 連附件 | |


傳遞編號：

HK 1395 / 22

發件人簽署：

項目經理簽署：

Handwritten notes: 5019, 11-1395

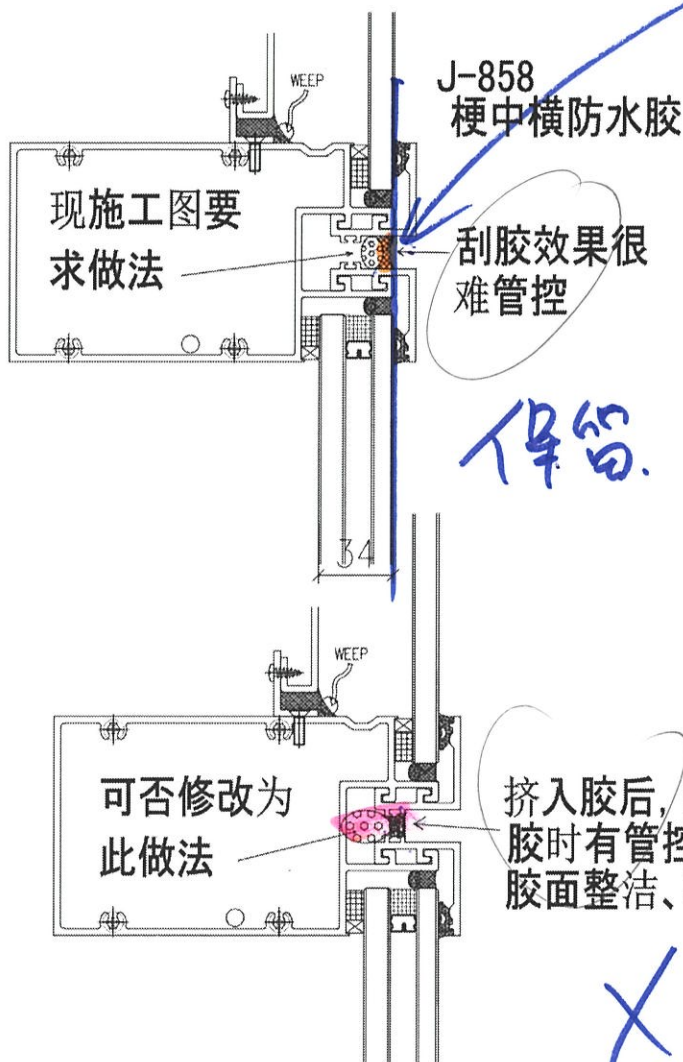


此胶面
和铝板的
胶面已经
不能修改

保留

✓

X

X

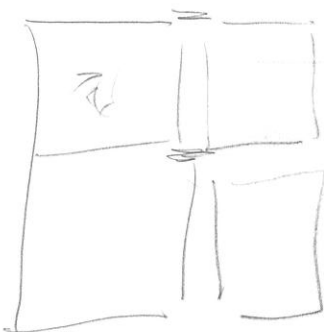







J853

窗玉扣盖不用挤胶

SO

J858

窗玉扣盖需要挤胶

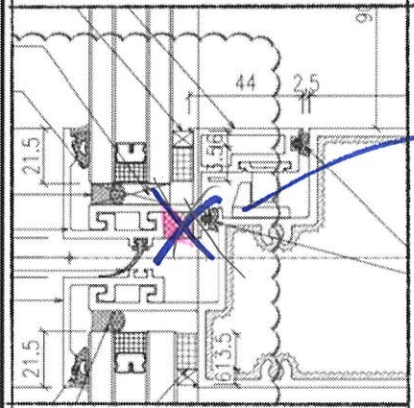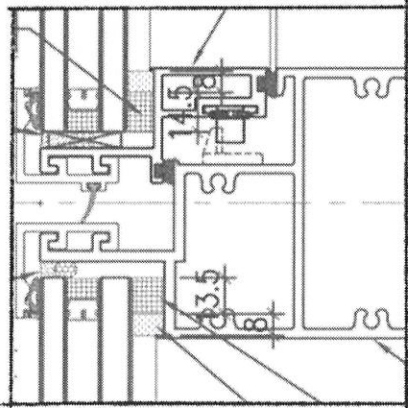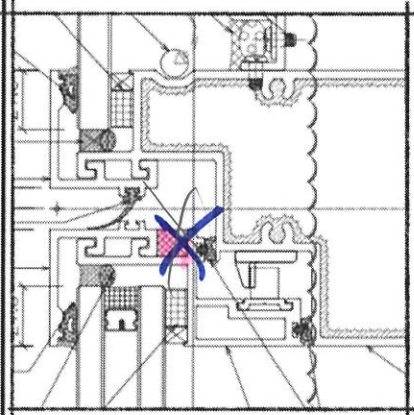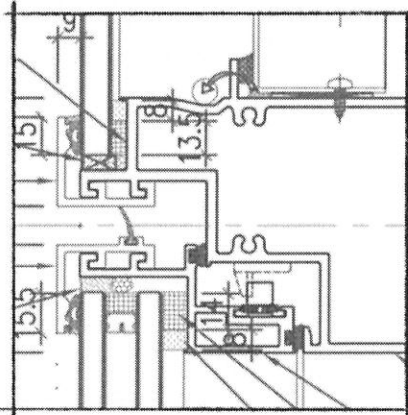

可以先挂玉再装玻璃，拍扣盖，同步落架


CU

框、玉各自生产，框下线后挂玉，不能同步落架

此胶

不留

↳ 改大图
↳ 改拆图

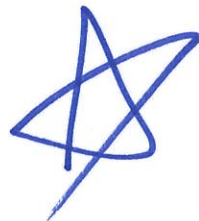

1.2




T0:胡哥、Jason

J858单元气循环孔



室内

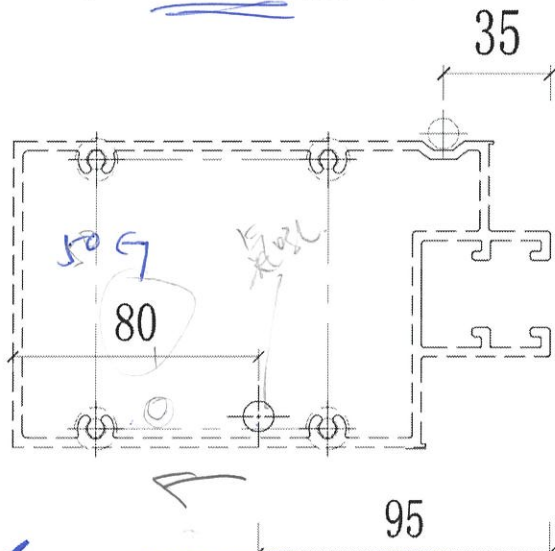

✓ 建议气循环孔改从室内50MM处，


避免试水检测时水从单元气孔溢入。

试水深度正常要求为100MM.

★ 留意剖面图内，在横磁磁时

在气孔开气孔，并且在室内50mm处。



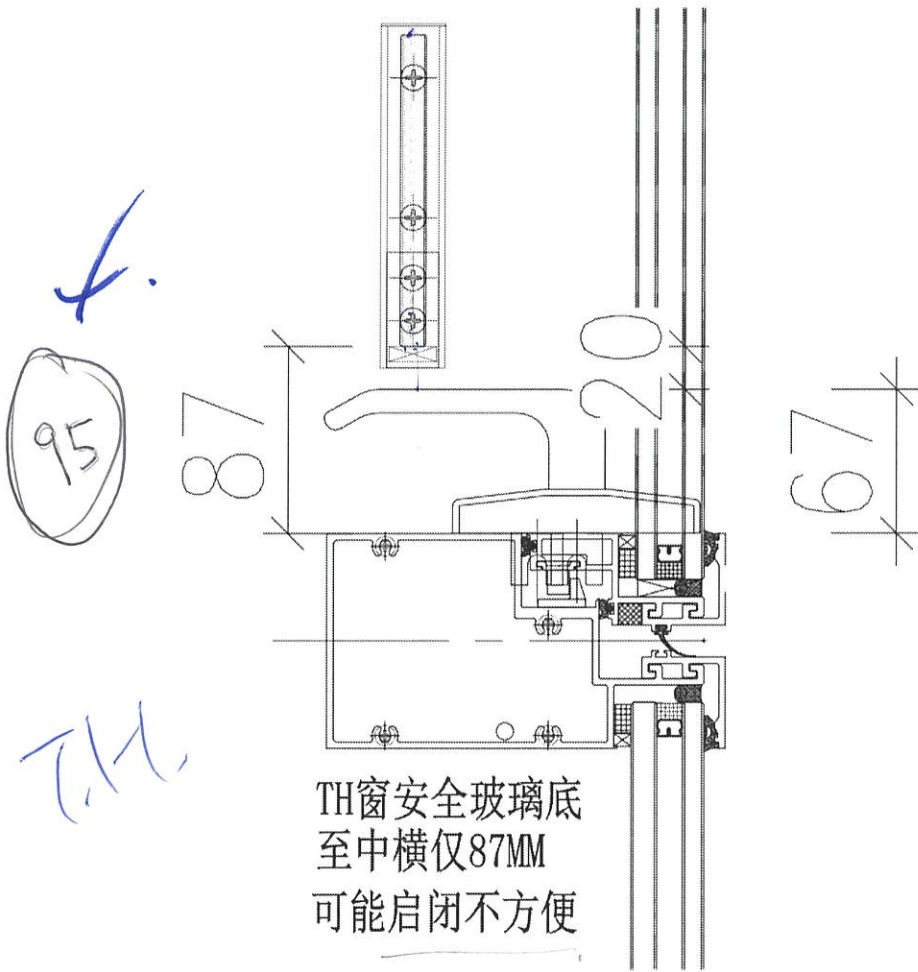

95
TH

→ 大图
→ 拆图


→ 试水箱不改

→ 大厦只有了三物色层的窗

向上调整





原设计安全栏下班与螺丝尾仅1mm间距

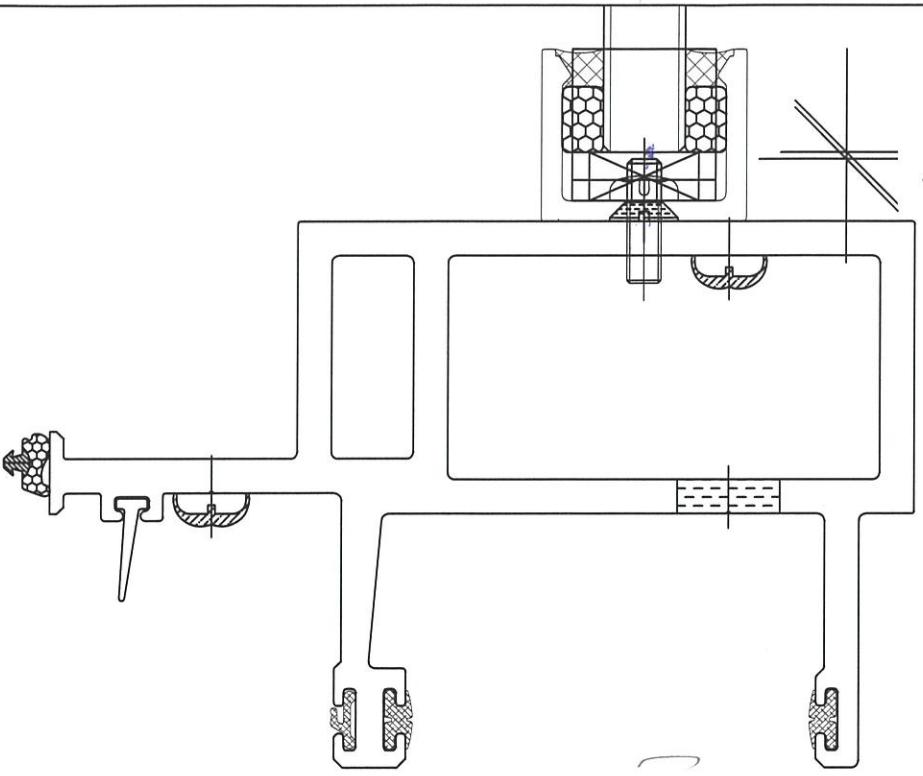

建议栏河槽底开避位缺口
托玻璃铝码卡入，铝码、
栏河槽料用平头螺丝均收于
框上。

原因：原设计玻璃与螺丝尾
仅1mm间距

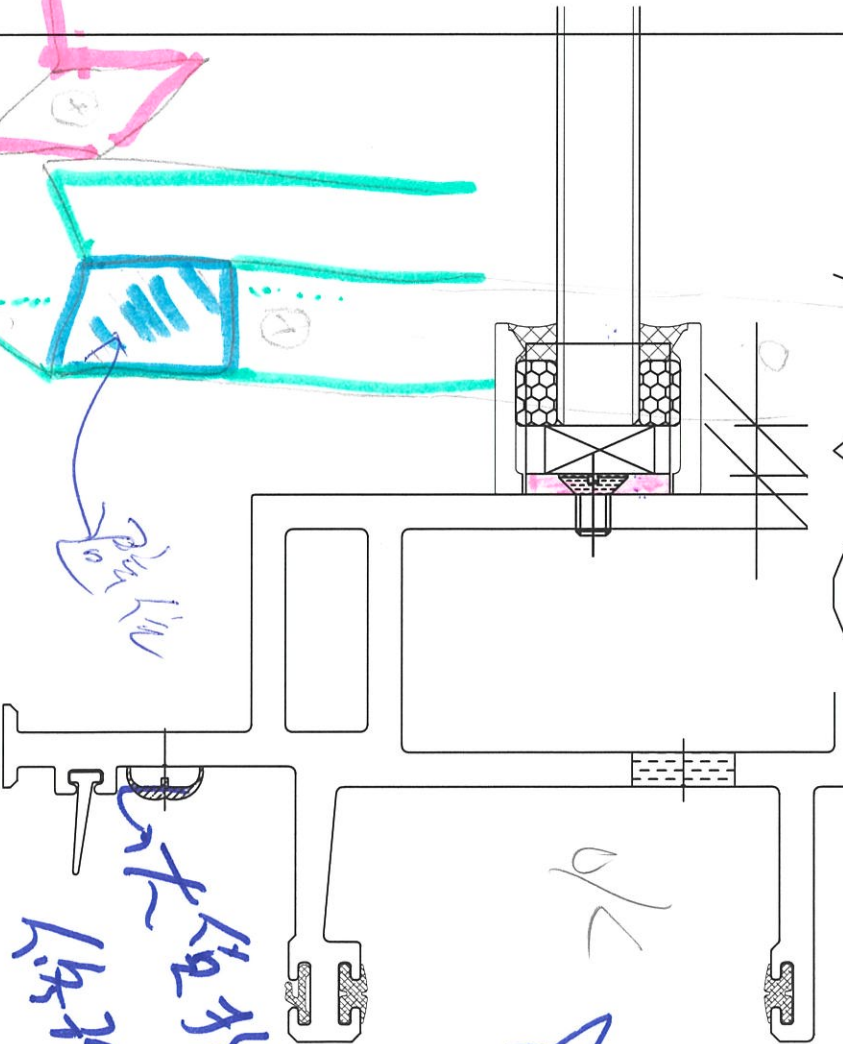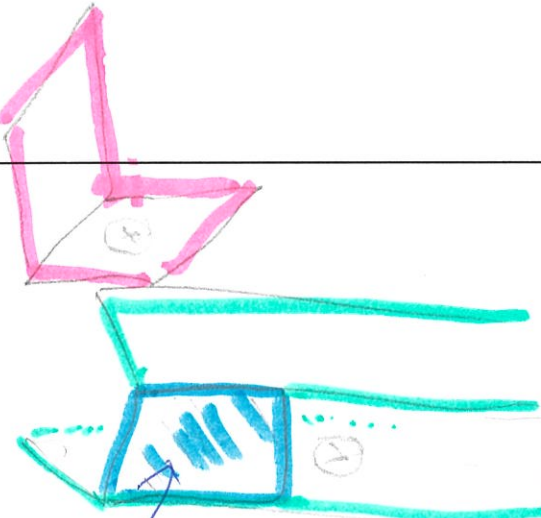

避位
平头螺丝