

工程指示 / 要求簡箋(E.I.)

工程指示編號：EI / 5119 / 22

修改版次： -

工程編號：J - 858

工程名稱：將軍澳日出康城 11

工程項目：Glass Cladding 地盆用配件

收件人：林哥

發件人：Ant Yeung

日期：19/09/2022

要求提供 / 確認 事項：

- | | | |
|------------------------------------|-------------------------------------|-------------------------------|
| <input type="checkbox"/> 初步鋁料 B.M. | <input type="checkbox"/> 加工拆圖，然後生產 | <input type="checkbox"/> 尺寸表 |
| <input type="checkbox"/> 正式鋁料 B.M. | <input type="checkbox"/> 技術上資料 / 指示 | <input type="checkbox"/> 報價 |
| <input type="checkbox"/> 配件 B.M. | <input type="checkbox"/> 樣辦或貨品說明書 | <input type="checkbox"/> 分判合約 |

內容：

請按地盆用配件 BM 訂購送地盆使用。

#5 拉爆 M10 先訂一半，如石矢縮入需要加長。

謝謝

請在 2022.10.14 前完成上列要求。

附： 頁

原合約工程包

原合約工程加 / 減賬

新工程報價

分發東莞各部門：

- | | | | | | | | |
|---------------------------------|------------------------------|--------------------------------|------------------------------|-------------------------------|------------------------------|--------------------------------|------------------------------|
| <input type="checkbox"/> 生產技術總監 | <input type="checkbox"/> 連附件 | <input type="checkbox"/> 技術部 | <input type="checkbox"/> 連附件 | <input type="checkbox"/> 生產部 | <input type="checkbox"/> 連附件 | <input type="checkbox"/> 機械設計部 | <input type="checkbox"/> 連附件 |
| <input type="checkbox"/> 採購部 | <input type="checkbox"/> 連附件 | <input type="checkbox"/> 生產統籌部 | <input type="checkbox"/> 連附件 | <input type="checkbox"/> 小羅&清 | <input type="checkbox"/> 連附件 | | |
| <input type="checkbox"/> 質檢部 | <input type="checkbox"/> 連附件 | <input type="checkbox"/> 會計部 | <input type="checkbox"/> 連附件 | <input type="checkbox"/> 報關組 | <input type="checkbox"/> 連附件 | <input type="checkbox"/> 其他 | <input type="checkbox"/> 連附件 |

分發其他分判：

- 橫 連附件

分發香港各部門：

- | | | | | | | | | |
|------------------------------|------------------------------|-------------------------------|------------------------------|---|------------------------------|---|------------------------------|----|
| <input type="checkbox"/> 行政部 | <input type="checkbox"/> 連附件 | <input type="checkbox"/> 會計部 | <input type="checkbox"/> 連附件 | <input checked="" type="checkbox"/> 統籌部 | <input type="checkbox"/> 連附件 | <input checked="" type="checkbox"/> 工程部地盤科文 | <input type="checkbox"/> 連附件 | 積哥 |
| <input type="checkbox"/> 採購部 | <input type="checkbox"/> 連附件 | <input type="checkbox"/> QS 部 | <input type="checkbox"/> 連附件 | <input type="checkbox"/> 維修部 | <input type="checkbox"/> 連附件 | <input type="checkbox"/> 其他 | <input type="checkbox"/> 連附件 | |

傳遞編號：

HK / 22

發件人簽署：

項目經理簽署：


 美特鋁質有限公司 MIDI Aluminium Fabricator Ltd.	工程號:	J-858	計算:	WCM	日期:	2022/09/19	送呈:	Jason哥
	地盤名稱:	康城11期	核對:		日期:		副本:	
地盤用配件B.M.表	項目類別:	Glass Cladding单元	批准:		日期:			
BM編號: 858-CW-M01-S-HP04	A/C Code:	EI 5119				此BM依據第7版施工圖大樣計算		

序號	修改標示	配件圖號	物料編號	配件名稱	顏色	實用	後備	總數	單位	備注
1				M5 x20mm圓頭機絲	SS 316	18704	296	19000	粒	修Glass Cladding 橫向铁槽上下螺丝用
2				M6.3 x38mm圓頭自鑽	SS 316	30403	597	31000	粒	修Glass Cladding 企向边框, 橫向边框
3		牙長=全牙	M8x30 mm	六角头螺栓配1平1彈1螺帽	A4-70	13918	82	14000	粒	修Glass Cladding 企向铁码与牆身铁码, 修铁件接驳片
4		牙長=全牙	M8x75mm	六角头螺栓配1平1彈1螺帽	A4-70	1964	36	2000	粒	修Glass Cladding 企向铁槽与牆身铁码, 修铁件接驳片
5	先訂一半	避免石矢出入	M10x90mm	拉爆螺絲 (Hilti HST3-R)	不秀鋼	14540	60	14600	粒	修Glass Cladding 牆身铁码, 間距1200C/C


5119 #3

M8 玻璃幕墙 (Building)

* 幕墙

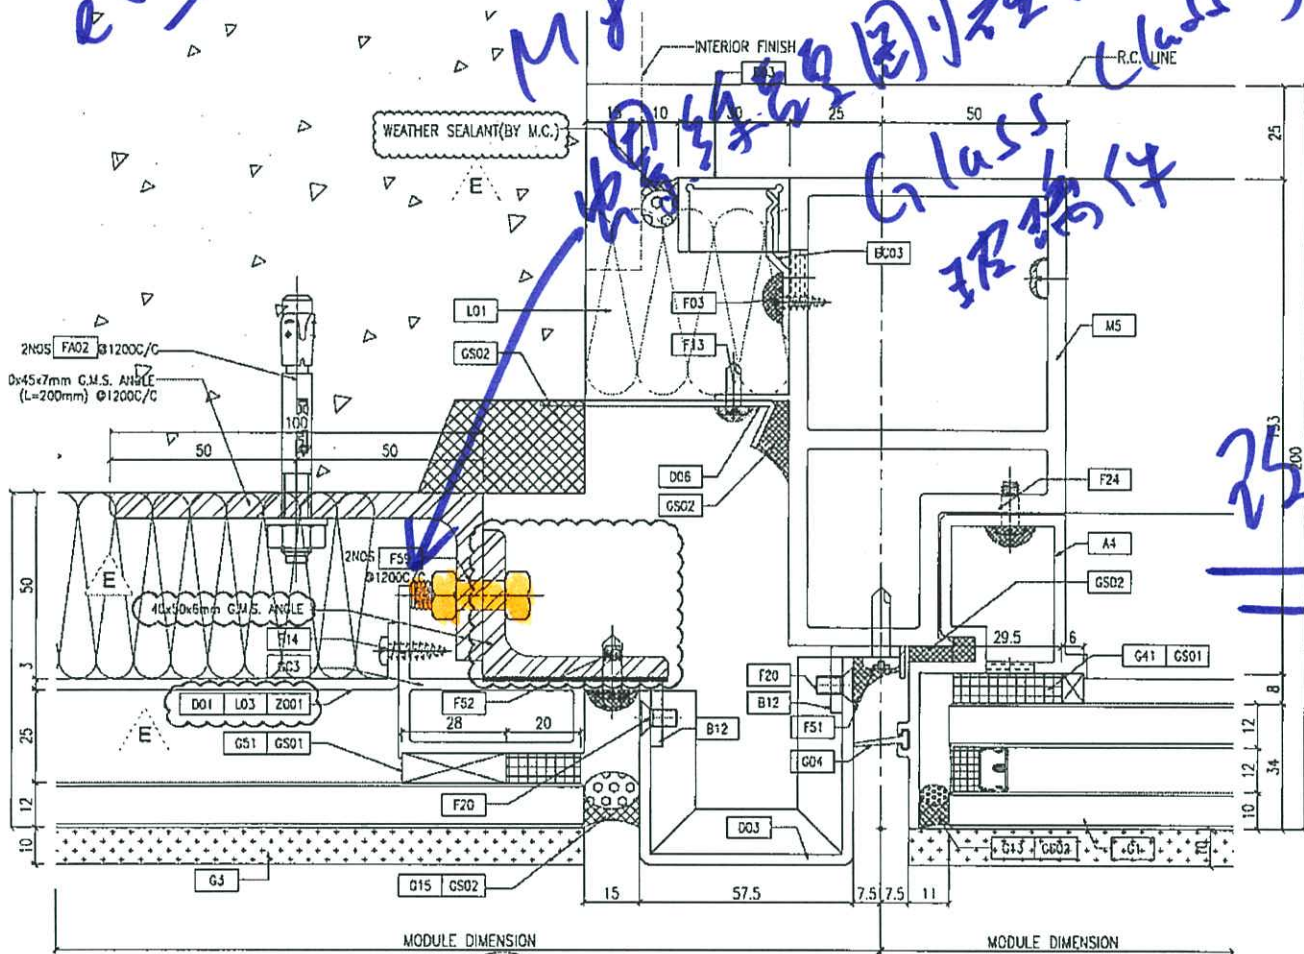

1 TYPICAL MULLION DETAIL CURTAIN WALL

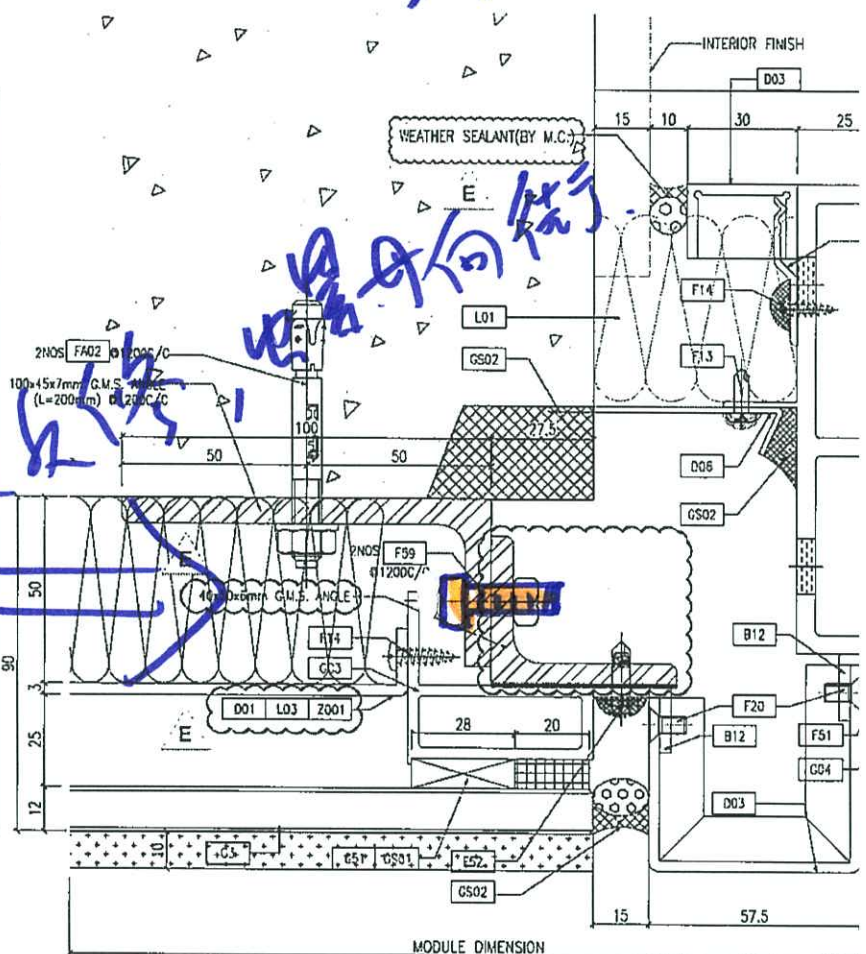

2 TYPICAL MULLION DETAIL CURTAIN WALL

玻璃幕墙 (Building)

* 幕墙

25

