



工程指示 / 要求簡箋(E.I.)

工程指示編號：EI / 5127 / 22

修改版次： B

工程編號： J - 858

工程名稱：將軍澳日出康城 11

工程項目：幕牆 泥水收口鋁角 (T1-T3) 放行工單

收件人：生統

發件人：Ant Yeung

日期：25/04/2023

要求提供 / 確認 事項：

- | | | |
|------------------------------------|-------------------------------------|-------------------------------|
| <input type="checkbox"/> 初步鋁料 B.M. | <input type="checkbox"/> 加工拆圖，然後生產 | <input type="checkbox"/> 尺寸表 |
| <input type="checkbox"/> 正式鋁料 B.M. | <input type="checkbox"/> 技術上資料 / 指示 | <input type="checkbox"/> 報價 |
| <input type="checkbox"/> 配件 B.M. | <input type="checkbox"/> 樣辦或貨品說明書 | <input type="checkbox"/> 分判合約 |
- 內容：

B: 地盆通知，按加工圖最後圖紙版本，放行 T1,2,3 M03 及以上生產。

B: 地盆通知，新增圖紙 ALS-04 (90 件)，跟下一次出貨

分层统计表 (T1,2,3) 在原版本

→ 加長預留破口

A: 改一款尺寸 (ALS-01)

請按加工圖生產幕牆 泥水收口鋁角 (T1-T3)

1. 鉻化(用鋁板摺)

2. 附上分层统计表 (T1,2,3)

3. 附上(10 層 1 批) *最優先出貨為 T1 (9-20/F 含樣板層)

4. 放行 T1,2,3 MO1,2 先生產；暫停 M03 及以上，待通知再生產

5. 因各座判頭不同，必須分座包裝

謝謝

請在 2023.5.15 前完成上列要求。

附： 頁

原合約工程包

原合約工程加 / 減賬

新工程報價

分發東莞各部門：

- | | | | |
|--|---|--|--|
| <input type="checkbox"/> 生產技術總監 <input type="checkbox"/> 連附件 | <input checked="" type="checkbox"/> 技術部 <input checked="" type="checkbox"/> 連附件 | <input type="checkbox"/> 生產部 <input type="checkbox"/> 連附件 | <input type="checkbox"/> 機械設計部 <input type="checkbox"/> 連附件 |
| <input type="checkbox"/> 採購部 <input type="checkbox"/> 連附件 | <input checked="" type="checkbox"/> 生產統籌部 <input checked="" type="checkbox"/> 連附件 | <input checked="" type="checkbox"/> 小羅 & 清 <input checked="" type="checkbox"/> 連附件 | |
| <input type="checkbox"/> 質檢部 <input type="checkbox"/> 連附件 | <input type="checkbox"/> 會計部 <input type="checkbox"/> 連附件 | <input type="checkbox"/> 報關組 <input type="checkbox"/> 連附件 | <input type="checkbox"/> 其他 _____ <input type="checkbox"/> 連附件 |

分發其他分判：

檯 連附件

分發香港各部門：

- | | | | |
|---|--|---|---|
| <input type="checkbox"/> 行政部 <input type="checkbox"/> 連附件 | <input type="checkbox"/> 會計部 <input type="checkbox"/> 連附件 | <input type="checkbox"/> 統籌部 <input type="checkbox"/> 連附件 | <input checked="" type="checkbox"/> 工程部地盤科文 <input checked="" type="checkbox"/> 連附件 <u>積哥</u> |
| <input type="checkbox"/> 採購部 <input type="checkbox"/> 連附件 | <input type="checkbox"/> QS 部 <input type="checkbox"/> 連附件 | <input type="checkbox"/> 維修部 <input type="checkbox"/> 連附件 | <input type="checkbox"/> 其他 _____ <input type="checkbox"/> 連附件 |

傳遞編號：

發件人簽署：Ant Yeung

HK 860/23

項目經理簽署：[Signature]

預算出貨

預算出貨 (10層1批)

至 28/27.B

EI-5127			T1			T2 / T3			
							R/F		
							67/F		
					11		66/F		
					10		65/F		
		R/F			9		63/F		
8	48	62/F	Mo5	2023/04/29	8		62/F		
7	47	61/F			7		61/F		
6	46	60/F			6		60/F		
5	45	59/F			5		59/F		
4	44	58/F			4		58/F		
3	43	57/F			3		57/F		
2	42	56/F			2		56/F		
1	41	55/F			1		55/F		
10	40	53/F					10		53/F
9	39	52/F					9		52/F
8	38	51/F	Mo4	2023/03/15	8		51/F		
7	37	50/F			7		50/F		
6	36	49/F			6		49/F		
5	35	48/F			5		48/F		
4	34	47/F			4		47/F		
3	33	46/F			3		46/F		
2	32	45/F			2		45/F		
1	31	43/F			1		43/F		
10	30	42/F					10		42/F
9	29	41/F					9		41/F
8	28	40/F	Mo3	2023/01/14	8		40/F		
7	27	39/F			7		39/F		
6	26	38/F			6		38/F		
5	25	37/F			5		37/F		
4	24	36/F			4		36/F		
3	23	35/F			3		35/F		
2	22	33/F			2		33/F		
1	21	32/F			1		32/F		
10	20	31/F					10		31/F
9	19	30/F					9		30/F
8	18	29/F	Mo2	2022/11/29	8		29/F		
7	17	28/F			7		28/F		
6	16	27/F			6		27/F		
5	15	26/F			5		26/F		
4	14	25/F			4		25/F		
3	13	23/F			3		23/F		
2	12	22/F			2		22/F		
1	11	21/F			1		21/F		
10	10	20/F					10		20/F
9	9	19/F					9		19/F
8	8	18/F	Mo1	2022/09/30	8		18/F		
7	7	17/F			7		17/F		
6	6	16/F			6		16/F		
5	5	15/F			5		15/F		
4	4	12/F			4		12/F		
3	3	11/F			3		11/F		
2	2	10/F			2		10/F		
1	1	09/F			1		09/F		

6/15

6/30

5/20

6/15

5/10

5/20

執行

執行

↓
執行

↑
執行

圖則登記表
DRAWING REGISTER

工程名稱 Project Title:	康城11期
	J858泥水收口角加工圖 (T1, 2, 3)
工程編號 Project No:	J858

接收日期 Receiving Date (適用於客戶圖則)

年									
月									
日									

分發予 Distributed To

發出日期 Issued Date

年	22								
月	9								
日	08								

圖則編號 Drg. No.	圖則名稱 Drawing Title
J858-LG101	J858泥水收口角安裝位置圖(T1)
J858-LG102	J858泥水收口角安裝位置圖(T1)
J858-LG103	J858泥水收口角安裝位置圖(T1)
J858-LG201	J858泥水收口角安裝位置圖(T2)
J858-LG202	J858泥水收口角安裝位置圖(T2)
J858-LG203	J858泥水收口角安裝位置圖(T2)
J858-LG301	J858泥水收口角安裝位置圖(T3)
J858-LG302	J858泥水收口角安裝位置圖(T3)
J858-LG303	J858泥水收口角安裝位置圖(T3)
ALS-01	泥水收口角加工圖
ALS-02	泥水收口角加工圖
ALS-03	泥水收口角加工圖

修訂編號

Revision No.

1	-								
2	-								
3	-								
4	-								
5	-								
6	-								
7	-								
8	-								
9	-								
10	-								
11	-								
12	-								



+

ALS-04 泥水收口角

27
5125 11K 1817

 美特鋁質有限公司 MIDI Aluminium Fabricator Ltd.				工程號	J858	類別		物料號	-			
				地盘	康城11期	制圖	WCM	2022-09-01	圖號	ALS-01		
修改	-	-	-	採用工廠	地盘	✓	圖紙名稱	泥水收口角加工圖	復核	-	數量	-
日期	-	-	-	材料顏色	铬化		材料	3mm铝板	批准	-	單件重量	- (KG)

位置	QTY
T1	141
T2	205
T3	205
合计	551

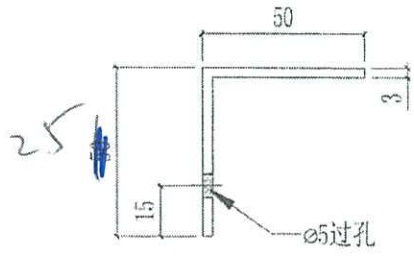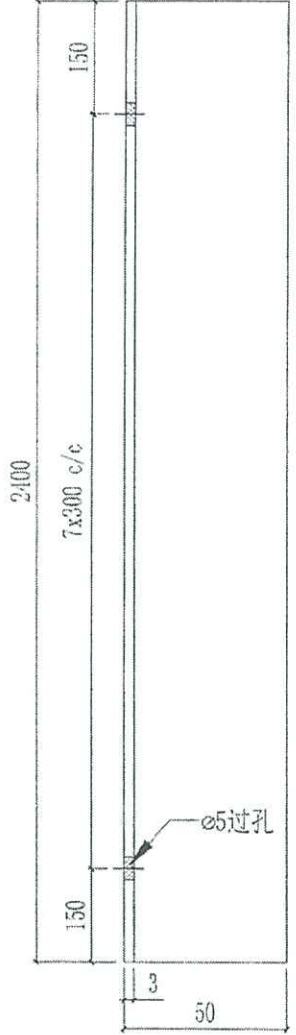


原工號碼
5127A.

 美特鋁質有限公司 MIDI Aluminium Fabricator Ltd.				工程號	J858	類別		物料號	-			
				地盘	康城11期	制圖	WCM	2022-09-01	圖號	ALS-02		
修改	-	-	-	採用工廠	地盘	✓	圖紙名稱	泥水收口角加工圖	復核	-	數量	-
日期	-	-	-	材料顏色	铬化		材料	3mm铝板	批准	-	單件重量	- (KG)



位置	QTY
T1	49
T2	2
T3	53
合计	104

Handwritten in red: 5127

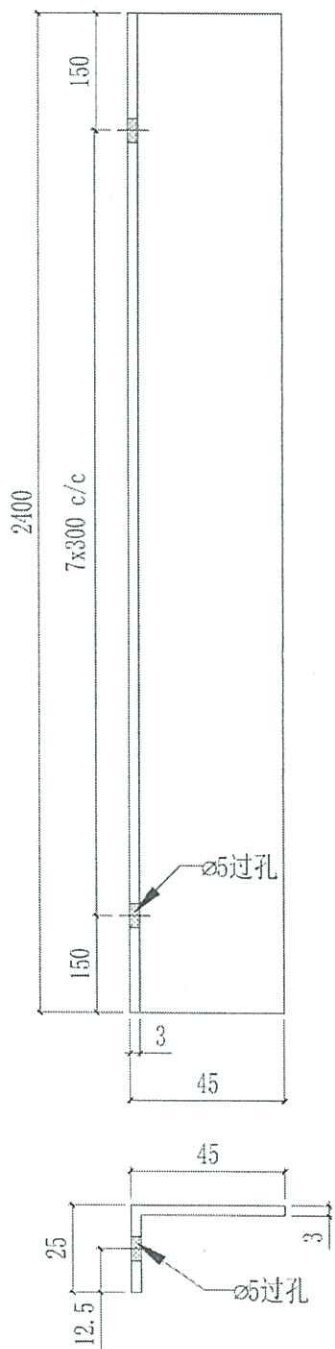


 美特鋁質有限公司 MIDI Aluminium Fabricator Ltd.				工程號	J858	類別		物料號	-
				地盘	康城11期	制圖	WCM	2022-09-01	圖號 ALS-03
修改	-	-	-	採用工廠	地盘	✓	圖紙名稱	泥水收口角加工圖	復核 -
日期	-	-	-	材料顏色	铬化		材料	3mm 鋁板	批准 -
								數量	-
								單件重量	- (KG)


位置		QTY
T1	11/F, 40/F	10
T2	11/F, 40/F	12
T3	11/F, 40/F	8
合計		30

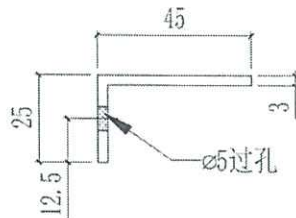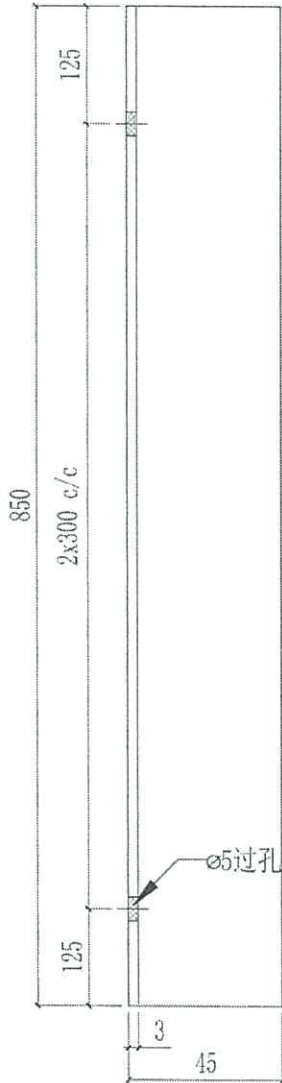

7/25/27

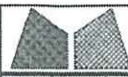 美特鋁質有限公司 MIDI Aluminium Fabricator Ltd.		工程號 J858 地盤 康城11期	類別 制圖 WCM	物料號 - 2022-09-01	圖號 AL5-01 數量 -	ALS-04
修改 - 日期 -	採用工廠 材料顏色 铬化	地盤 <input checked="" type="checkbox"/>	图纸名称 泥水收口角加工图 材料 3mm铝板	復核 - 批准 -	單件重量 - (KG)	

位置	QTY
T1	14 30
T2	25 30
T3	205 30
合计	551 90

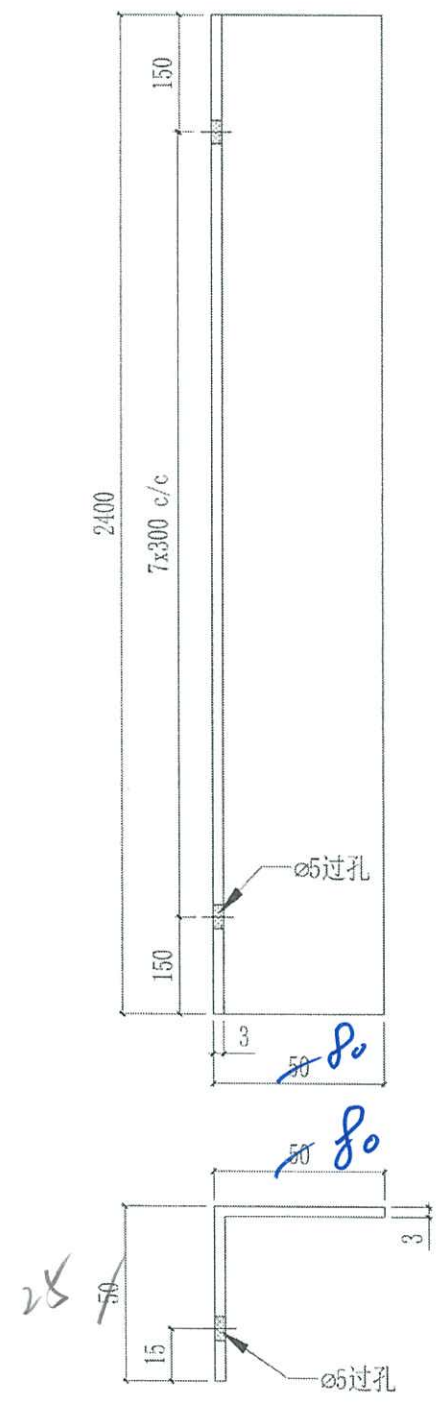

90 條

新舊圖紙

跟下一次出單

加長: 預防石氣公署

