



工程指示 / 要求簡箋(E.I.)

工程指示編號：EI / 5169 / 22

修改版次： I

工程編號： J - 858

工程名稱：將軍澳日出康城 11

工程項目：幕牆 大貨廠用鋁背板+ 封口片(裝棉指示) 放行大貨

收件人：生統

發件人：Ant Yeung

日期：29/11/2022

要求提供 / 確認 事項：

內容：

**I版**: 此封口板不用噴塗，不用平頭，未做的按此做，可不分左右使用。

**H 版**: 放行大貨背板，跟單元件期次序生產。 修改飾線封口片。

**H 版**: 因則師改分倉 暫停 T1 A-cw6 #1 ,#3 T1A-cw3 #1 ,#3 T2A-cw3 #3 ,#5 T3A-cw3 #3 ,#5 的背板

**G 版**:修正顏色，提分層數量 excel 。

**F 版**: 補回棉和棉的避位(鋁碼和掛勾碼)。提供分層數 excel 。雙碼的背板有加避位

**E 版**: 此位置不見光， 15x15x3 沒有訂鋁角、請用鋁板摺。

**D 版**: 修飾線封口片用#14 平頭螺絲，生產時請也用螺絲配對。

**C 版**: 附 AP-09 加工圖。

**B 版**: 附修改 BM。

7. 所有飾線封口片，請提供大貨料頭供鍍金配套生產使用。

請在 2022.11.12 前完成上列要求。

附： 頁

原合約工程包

原合約工程加 / 減賬

新工程報價

分發拆圖部門 BUN 連附件

分發東莞各部門：

( ) 生產技術總監 連附件 ( ) 技術部 連附件 ( ) 生產部 連附件 ( ) 機械設計部 連附件

( ) 採購部 連附件 (✓) 生產統籌部 連附件 (✓) 小羅&清 連附件

( ) 質檢部 連附件 ( ) 會計部 連附件 ( ) 報關組 連附件 (✓) 其他 水洪 連附件

分發香港各部門：

( ) 行政部 連附件 ( ) 會計部 連附件 ( ) 統籌部 連附件 ( ) 工程部地盤科文 連附件

( ) 採購部 連附件 ( ) QS 部 連附件 ( ) 維修部 連附件 ( ) 其他 \_\_\_\_\_ 連附件

傳遞編號：

HK 2120 / 22



發件人簽署：

項目經理簽署：

ei 8169-I

 美特鋁質有限公司 MIDI Aluminium Fabricator Ltd.		工程號 J858 地盘 康城11期	類別 制圖 W. E. X 復核 - 批准 -	物料號 - 圖號 J858-AP02 數量 - 單件重量 - (KG)
修改 日期	採用工廠 <input checked="" type="checkbox"/> 地盘	图纸名称 铝封口片 材料 3.0mm 铝板		
材料颜色 香槟金 (R07311609 9S-PP)				

銘化 7/2  
 不用噴漆

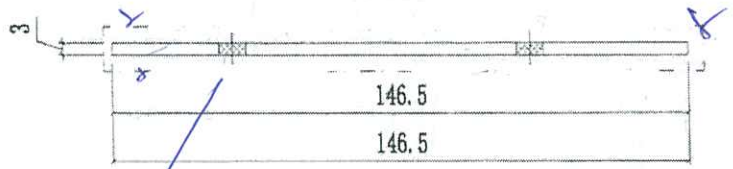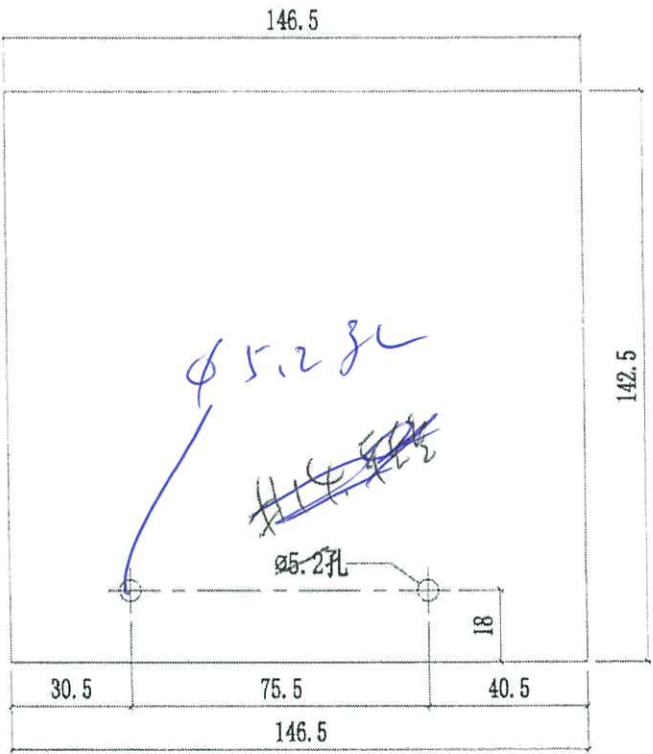

不用噴漆

φ5.2孔

本做的按此做

安裝時, 可左右