



工程指示 / 要求簡箋(E.I.)

工程指示編號：EI / 5169 / 23

修改版次：N

工程編號：J - 858

工程名稱：將軍澳日出康城 11

工程項目：幕牆 大貨廠用鋁背板+ 封口片

收件人：生統

發件人：Ant Yeung

日期：08/03/2023

要求提供 / 確認 事項：

內容：

→ N 版：拆圖協助覆核後，大飾綫的封口片按圖紙修改，生產時，請用斜料頭協助生產。

→ N 版：生統提供 45 度斜料頭。 X86307

M 版：水槽料封口片加避位，參考 J853 地盤做

M 版：注意：如鋁板已生產的，也需要開避位。

L 版：附上 BM 和

L 版：(EI5695 的拆圖修改)

因地盆現場的直身單元安裝困難。

直身單元，母企一方，

工廠掛勾底計 130mm 的背板、鋁角要介去(包括隔熱棉)

L 版：分層數量表

請在 2023.03.17 前完成上列要求。

附：頁

原合約工程包

原合約工程加 / 減賬

新工程報價

分發拆圖部門 BUN 連附件

分發東莞各部門：

( )生產技術總監 連附件 (✓)技術部 連附件 ( )生產部 連附件 ( )機械設計部 連附件

( )採購部 連附件 (✓)生產統籌部 連附件 (✓)小羅&清 連附件

(✓)質檢部 連附件 ( )會計部 連附件 ( )報關組 連附件 (✓)其他 水洪 連附件

分發香港各部門：

( )行政部 連附件 ( )會計部 連附件 ( )統籌部 連附件 ( )工程部地盤科文 連附件

( )採購部 連附件 ( )QS 部 連附件 ( )維修部 連附件 ( )其他 \_\_\_\_\_ 連附件

傳遞編號：

發件人簽署：

HK 0414 / 23



項目經理簽署：

6/1

 美特鋁質有限公司 MIDI Aluminium Fabricator Ltd.		工程號 J858 地盘 康城11期	類別 制圖 W. E. X	物料號 - 2022-05-13
修改 1 2 日期 25/11 06/01	採用工廠 <input checked="" type="checkbox"/> 地盘 材料颜色 香槟金 (DC30X1009-9S-JF2)	图纸名称 鋁封口片加工图 材料 3mm鋁板	復核 - 批准 -	圖號 J858-AP15L 數量 - 單件重量 - (KG)

收埋  
ECL3X106.5  
IT-1

CW

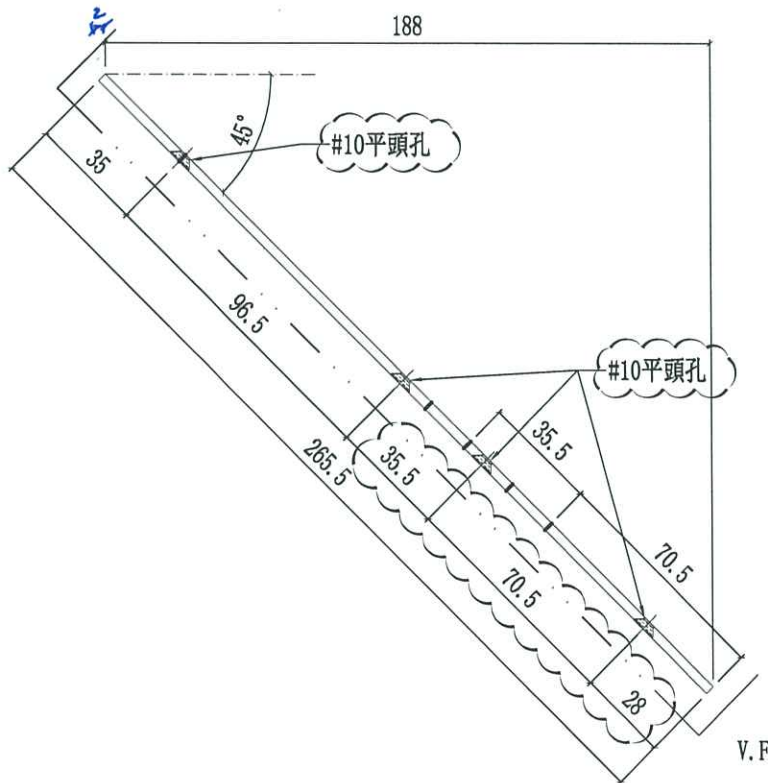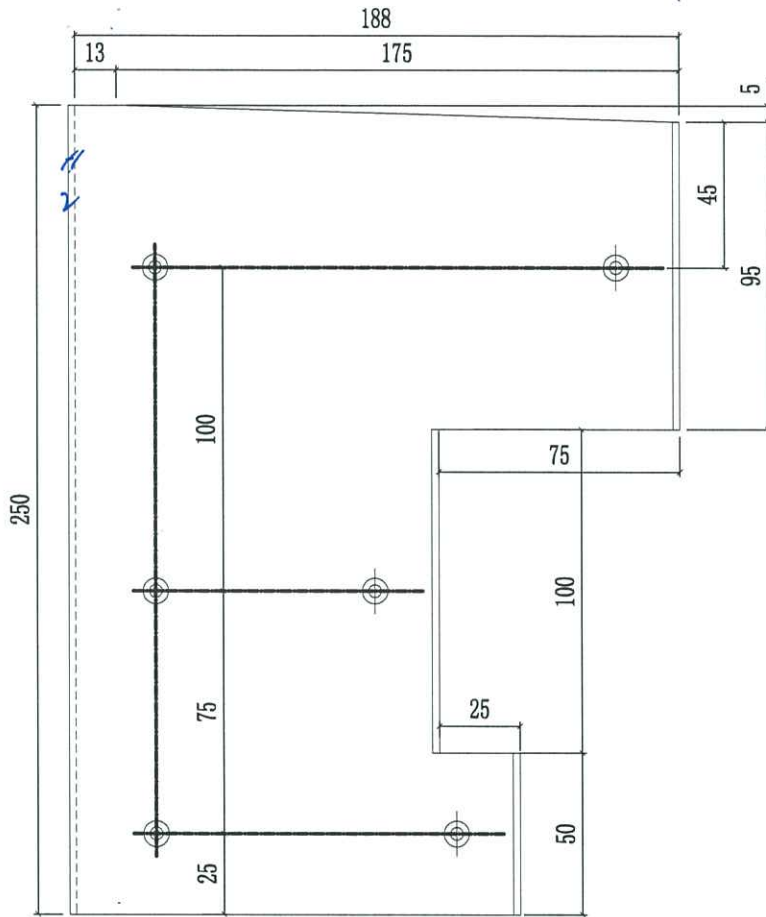



美特鋁質有限公司  
MIDI Aluminium Fabricator Ltd.

工程號	J858	類別		物料號	-				
地盘	康城11期	制圖	W. E. X	2022-05-13	圖號	J858-AP15R			
修改	1 2	採用工廠	✓ 地盘	圖紙名稱	鋁封口片加工圖	復核	-	數量	-
日期	25/11 06/01	材料顏色	香槟金 (EC3X1000-9S-JF2)	材料	3mm 鋁板	批准	-	單件重量	- (KG)

換炮筒  
EC3X  
101005-JF1

