



工程指示 / 要求簡箋(E.I.)

工程指示編號：EI / 5169 / 22 修改版次：
 工程編號：J - 858 工程名稱：將軍澳日出康城 11
 工程項目：幕牆 大貨廠用鋁背板+ 封口片
 收件人：生統 發件人：Ant Yeung 日期：05/10/2022

要求提供 / 確認 事項：

- | | | |
|------------------------------------|-------------------------------------|-------------------------------|
| <input type="checkbox"/> 初步鋁料 B.M. | <input type="checkbox"/> 加工拆圖，然後生產 | <input type="checkbox"/> 尺寸表 |
| <input type="checkbox"/> 正式鋁料 B.M. | <input type="checkbox"/> 技術上資料 / 指示 | <input type="checkbox"/> 報價 |
| <input type="checkbox"/> 配件 B.M. | <input type="checkbox"/> 樣辦或貨品說明書 | <input type="checkbox"/> 分判合約 |

內容：

請按加工圖生產鋁背板和飾線封口片。

1. 附 BM，請備片

2. 只放行 T1 (9-17/F) MO1 的生產，附總數量表

3. 拆圖部：請提供分層數

4. 拆圖部：轉角大飾線 X86307 封口片先暫停 AP15L 和 AP15R) 需按 EI5074 處理

5. 拆圖部：請再覆核 BM 和加工圖的(顏色/銘化)，需對上 (阿圖化銘化, BM有色)

6. 拆圖部：請補回棉和棉的避位(鋁碼和掛勾碼)

請在 2022.10.30 前完成上列要求。

附：頁

原合約工程包 原合約工程加 / 減賬 新工程報價

分發東莞各部門：

- | | | | | | | | |
|---------------------------------|------------------------------|--------------------------------|------------------------------|-------------------------------|------------------------------|--------------------------------|---------------------------------|
| <input type="checkbox"/> 生產技術總監 | <input type="checkbox"/> 連附件 | <input type="checkbox"/> 技術部 | <input type="checkbox"/> 連附件 | <input type="checkbox"/> 生產部 | <input type="checkbox"/> 連附件 | <input type="checkbox"/> 機械設計部 | <input type="checkbox"/> 連附件 |
| <input type="checkbox"/> 採購部 | <input type="checkbox"/> 連附件 | <input type="checkbox"/> 生產統籌部 | <input type="checkbox"/> 連附件 | <input type="checkbox"/> 小羅&清 | <input type="checkbox"/> 連附件 | | |
| <input type="checkbox"/> 質檢部 | <input type="checkbox"/> 連附件 | <input type="checkbox"/> 會計部 | <input type="checkbox"/> 連附件 | <input type="checkbox"/> 報關組 | <input type="checkbox"/> 連附件 | <input type="checkbox"/> 其他 | 水洪 <input type="checkbox"/> 連附件 |

分發香港各部門：12 Jun

- | | | | | | | | |
|------------------------------|------------------------------|-------------------------------|------------------------------|------------------------------|------------------------------|----------------------------------|------------------------------|
| <input type="checkbox"/> 行政部 | <input type="checkbox"/> 連附件 | <input type="checkbox"/> 會計部 | <input type="checkbox"/> 連附件 | <input type="checkbox"/> 統籌部 | <input type="checkbox"/> 連附件 | <input type="checkbox"/> 工程部地盤科文 | <input type="checkbox"/> 連附件 |
| <input type="checkbox"/> 採購部 | <input type="checkbox"/> 連附件 | <input type="checkbox"/> QS 部 | <input type="checkbox"/> 連附件 | <input type="checkbox"/> 維修部 | <input type="checkbox"/> 連附件 | <input type="checkbox"/> 其他 | <input type="checkbox"/> 連附件 |

傳遞編號：

HK 1705 / 22

發件人簽署：

項目經理簽署：

總數量表

加工圖編號	T1:9F-60F共44層	T2:9F-65F共48層	T3:9F-65F共48層
J858-AA03L	184	150	150
J858-AA03R	184	150	150
J858-AA04L	184	150	150
J858-AA04R	184	150	150
J858-AP02	1360	1468	1405
J858-AP03	2720	2936	2699
J858-AP04	3564	3600	3453
J858-AP05	1364	1344	1295
J858-AP06	1132	972	994
J858-AP07-01	0	12	12
J858-AP07-02	88	24	120
J858-AP07-04	33	60	12
J858-AP07-05	77	60	60
J858-AP07-07	90	98	50
J858-AP07-08	55	60	12
J858-AP07-09	46	0	0
J858-AP07-10	11	0	0
J858-AP07-11	11	0	0
J858-AP07-12	11	12	12
J858-AP07-13	46	50	50
J858-AP07-14	22	0	24
J858-AP07-15	22	0	0
J858-AP07-16	22	0	24
J858-AP07-17	22	0	0
J858-AP07-18	0	0	24
J858-AP07-19	0	50	50
J858-AP07-20	0	12	12
J858-AP07-21	0	13	0
J858-AP07-22	0	24	0
J858-AP07-23	0	0	24
J858-AP08-02	33	0	48
J858-AP08-06	33	0	48
J858-AP08-09	0	12	12
J858-AP08-10	55	24	72
J858-AP08-13	22	24	0
J858-AP08-14	22	24	0
J858-AP08-15	11	0	12
J858-AP08-16	11	0	0
J858-AP08-17	22	24	0
J858-AP08-18	22	24	0
J858-AP08-19	11	0	12
J858-AP08-20	11	0	0
J858-AP08-21	68	74	50
J858-AP08-22	33	36	12
J858-AP08-23	46	0	0
J858-AP08-24	11	0	0
J858-AP08-25	11	0	0

請拆圖詳
再提供
分層數量表

加工图编号	T1:9F-60F共44层	T2:9F-65F共48层	T3:9F-65F共48层
J858-AP08-26	11	12	12
J858-AP08-27	46	50	50
J858-AP08-28	11	0	12
J858-AP08-29	11	0	0
J858-AP08-30	8	6	8
J858-AP08-31	8	6	8
J858-AP08-32	2	2	2
J858-AP08-33	2	0	0
J858-AP08-34	8	8	8
J858-AP08-35	2	0	0
J858-AP08-36	2	0	0
J858-AP08-37	4	2	2
J858-AP08-38	44	0	0
J858-AP08-39	0	48	48
J858-AP08-40	0	12	0
J858-AP08-41	0	12	0
J858-AP08-42	0	0	12
J858-AP08-43	0	12	0
J858-AP08-44	0	12	0
J858-AP08-45	0	0	12
J858-AP08-46	0	12	0
J858-AP08-47	0	12	0
J858-AP08-48	0	0	12
J858-AP08-49	0	50	50
J858-AP08-50	0	12	12
J858-AP08-52	0	2	2
J858-AP08-53	0	2	2
J858-AP08-54	0	4	4
J858-AP08-55	0	0	2
J858-AP09-01	0	38	38
J858-AP09-02	359	276	428
J858-AP09-04	92	50	50
J858-AP09-05	254	276	200
J858-AP09-06	289	314	238
J858-AP09-08	35	0	0
J858-AP09-09	35	0	0
J858-AP09-10	35	38	38
J858-AP09-11	46	0	0
J858-AP09-12	46	0	0
J858-AP09-13	35	0	38
J858-AP09-14	35	0	0
J858-AP09-15	46	50	50
J858-AP09-16	46	0	0
J858-AP09-17	46	50	50
J858-AP09-18	11	12	12
J858-AP09-19	46	0	0
J858-AP09-20	11	0	0

加工图编号	T1:9F-60F共44层	T2:9F-65F共48层	T3:9F-65F共48层
J858-AP09-21	11	0	0
J858-AP09-22	11	12	12
J858-AP09-23	46	50	50
J858-AP09-24	22	24	24
J858-AP09-25	18	24	6
J858-AP09-26	2	0	0
J858-AP09-27	16	14	20
J858-AP09-28	2	0	0
J858-AP09-29	2	2	2
J858-AP09-30	2	0	2
J858-AP09-31	2	0	0
J858-AP09-32	2	0	0
J858-AP09-33	8	6	8
J858-AP09-34	8	6	8
J858-AP09-35	2	2	2
J858-AP09-36	2	0	0
J858-AP09-37	8	8	8
J858-AP09-38	2	0	0
J858-AP09-39	2	0	0
J858-AP09-40	6	6	6
J858-AP09-41	6	6	6
J858-AP09-42	36	48	36
J858-AP09-43	12	12	12
J858-AP09-44	4	2	2
J858-AP09-45	12	0	0
J858-AP09-46	2	0	0
J858-AP09-47	6	6	0
J858-AP09-47a	0	0	12
J858-AP09-48	0	38	38
J858-AP09-49	0	50	50
J858-AP09-50	0	50	50
J858-AP09-51	0	38	0
J858-AP09-52	0	38	0
J858-AP09-53	0	0	38
J858-AP09-54	0	50	50
J858-AP09-55	0	100	100
J858-AP09-56	0	50	50
J858-AP09-57	0	12	12
J858-AP09-58	0	12	12
J858-AP09-59	0	2	2
J858-AP09-60	0	2	2
J858-AP09-61	0	2	0
J858-AP09-62	0	2	0
J858-AP09-63	0	2	2
J858-AP09-64	0	0	2
J858-AP09-65	0	2	0
J858-AP09-66	0	2	2

加工图编号	T1:9F-60F共44层	T2:9F-65F共48层	T3:9F-65F共48层
J858-AP09-67	0	2	2
J858-AP09-68	0	4	4
J858-AP09-69	0	0	2
J858-AP09-70	0	0	6
J858-AP10-01	11	24	0
J858-AP10-02	11	24	0
J858-AP10-03	22	36	12
J858-AP10-04	33	24	24
J858-AP10-05	33	24	24
J858-AP10-06	44	36	36
J858-AP10-07	11	0	12
J858-AP10-08	11	0	12
J858-AP10-09	11	0	12
J858-AP10-10	11	0	0
J858-AP10-11	11	0	0
J858-AP10-12	11	0	0
J858-AP10-13	0	0	12
J858-AP10-14	0	0	12
J858-AP10-15	0	0	12
J858-AP12-01	70	114	38
J858-AP12-02	140	114	114
J858-AP12-03	35	0	38
J858-AP12-04	35	0	0
J858-AP12-05	4	6	2
J858-AP12-06	8	6	6
J858-AP12-07	2	0	2
J858-AP12-08	2	0	0
J858-AP12-09	11	12	12
J858-AP12-10	11	12	12
J858-AP12-11	0	0	38
J858-AP12-12	0	0	2
J858-AP14L	468	379	414
J858-AP14R	479	415	426
J858-AP15L	88	96	72
J858-AP15R	77	60	60
J858-AP16	1268	1220	1270
J858-AP17	184	150	150

BM編號:		工程號:		J858		計算:		L.S		日期:		2022/09/30		送呈:	
MIDI Aluminium Fabricator Ltd.		地盤名稱:		康城11期		核對:				日期:				副本:	
廠用鋁板B.M.表		項目類別:		J858 T1,2,3单元标准层铝槽件		A/C Code:		總V.F.:		日期:		25703.25		此BM依據**拆圖資料計算	
序號	修改內容	鋁板圖號	鋁板名稱	顏色	實用	後備	總數	總重量	總展開面積		單件V.F.	總V.F.	備註	樓層	
									單件展開面積	平方米					總重量
1		J858-AA03L	2mm厚鋁板	香槟金ECD3X1009 9S-JF2	484		484	4.164	0.002	0.768	0.001	0.514			
2		J858-AA03R	2mm厚鋁板	香槟金ECD3X1009 9S-JF2	484		484	4.164	0.002	0.768	0.001	0.514			
3		J858-AA04L	2mm厚鋁板	香槟金ECD3X1009 9S-JF2	484		484	4.577	0.002	0.845	0.001	0.514			
4		J858-AA04R	2mm厚鋁板	香槟金ECD3X1009 9S-JF2	484		484	4.577	0.002	0.845	0.001	0.514			
5		J858-AP05	2mm厚鋁板	香槟金ECD3X1009 9S-JF2	4003		4003	17.981	0.001	3.317	0.000	1.291			
6		J858-AP02	3mm厚鋁板	香槟金ECD3X1009 9S-JF2	4233		4233	382.708	0.011	47.074	0.021	90.179			
7		J858-AP03	3mm厚鋁板	铬化chromate	8355		8355	147.026	0.002	18.084	0.000	0.000			
8		J858-AP06	3mm厚鋁板	铬化chromate	3098		3098	79.905	0.003	9.828	0.000	0.000			
9		J858-AP08-02	3mm厚鋁板	铬化chromate	81		81	41.435	0.063	5.097	0.000	0.000			
10		J858-AP08-06	3mm厚鋁板	香槟金ECD3X1009 9S-JF2	81		81	67.652	0.103	8.321	0.000	0.000			
11		J858-AP08-09	3mm厚鋁板	铬化chromate	24		24	36.937	0.189	4.543	0.000	0.000			
12		J858-AP08-10	3mm厚鋁板	铬化chromate	151		151	84.225	0.069	10.360	0.000	0.000			
13		J858-AP08-13	3mm厚鋁板	铬化chromate	46		46	47.254	0.126	5.812	0.000	0.000			
14		J858-AP08-14	3mm厚鋁板	铬化chromate	46		46	22.850	0.061	2.811	0.000	0.000			
15		J858-AP08-15	3mm厚鋁板	铬化chromate	23		23	24.746	0.132	3.044	0.000	0.000			
16		J858-AP08-16	3mm厚鋁板	铬化chromate	11		11	10.765	0.120	1.324	0.000	0.000			
17		J858-AP08-17	3mm厚鋁板	香槟金ECD3X1009 9S-JF2	46		46	77.318	0.207	9.510	0.000	0.000			
18		J858-AP08-18	3mm厚鋁板	香槟金ECD3X1009 9S-JF2	46		46	37.304	0.100	4.588	0.000	0.000			
19		J858-AP08-19	3mm厚鋁板	香槟金ECD3X1009 9S-JF2	23		23	40.494	0.217	4.981	0.000	0.000			
20		J858-AP08-20	3mm厚鋁板	香槟金ECD3X1009 9S-JF2	11		11	17.612	0.197	2.166	0.000	0.000			

BM編號:		工程號:	J858	計算:	L.S	日期:	2022/09/30	送呈:				
MIDI Aluminium Fabricator Ltd. <th>地盤名稱:</th> <td>康城11期</td> <th>核對:</th> <td></td> <th>日期:</th> <td></td> <th>副本:</th>		地盤名稱:	康城11期	核對:		日期:		副本:				
廠用鋁板B.M.表 <th>項目類別:</th> <td>J858 T1,2,3单元标准层铝槽件 <th>A/C Code:</th> <td></td> <th>日期:</th> <td></td> <td></td> </td>		項目類別:	J858 T1,2,3单元标准层铝槽件 <th>A/C Code:</th> <td></td> <th>日期:</th> <td></td> <td></td>	A/C Code:		日期:						
		修改版次:		總V.F.:	2868.28	總重量:	25703.25	此BM依據**拆圖資料計算				
序號	修改內容	鋁板圖號	鋁板名稱	顏色	實用	後備	總數	總重量	單件展開面積	單件V.F.	總V.F.	備註
								平方米	平方米	平方米		樓層
21		J858-AP08-21	3mm厚鋁板	鉻化chromate	192		192	215.161	0.138	0.000	0.000	
22		J858-AP08-22	3mm厚鋁板	鉻化chromate	81		81	43.873	0.067	0.000	0.000	
23		J858-AP08-23	3mm厚鋁板	鉻化chromate	46		46	24.290	0.065	0.000	0.000	
24		J858-AP08-24	3mm厚鋁板	鉻化chromate	11		11	14.920	0.167	0.000	0.000	
25		J858-AP08-25	3mm厚鋁板	鉻化chromate	11		11	16.696	0.187	0.000	0.000	
26		J858-AP08-26	3mm厚鋁板	鉻化chromate	35		35	45.169	0.159	0.000	0.000	
27		J858-AP08-27	3mm厚鋁板	鉻化chromate	146		146	168.263	0.142	0.000	0.000	
28		J858-AP08-28	3mm厚鋁板	鉻化chromate	23		23	26.996	0.144	0.000	0.000	
29		J858-AP08-29	3mm厚鋁板	鉻化chromate	11		11	11.743	0.131	0.000	0.000	
30		J858-AP08-30	3mm厚鋁板	香檳金ECD3X1009 9S-JF2	22		22	36.392	0.203	0.000	0.000	
31		J858-AP08-31	3mm厚鋁板	香檳金ECD3X1009 9S-JF2	22		22	17.559	0.098	0.000	0.000	
32		J858-AP08-32	3mm厚鋁板	香檳金ECD3X1009 9S-JF2	6		6	9.522	0.195	0.000	0.000	
33		J858-AP08-33	3mm厚鋁板	香檳金ECD3X1009 9S-JF2	2		2	4.154	0.255	0.000	0.000	
34		J858-AP08-34	3mm厚鋁板	香檳金ECD3X1009 9S-JF2	24		24	19.728	0.101	0.000	0.000	
35		J858-AP08-35	3mm厚鋁板	香檳金ECD3X1009 9S-JF2	2		2	3.983	0.245	0.000	0.000	
36		J858-AP08-36	3mm厚鋁板	香檳金ECD3X1009 9S-JF2	2		2	3.857	0.237	0.000	0.000	
37		J858-AP08-37	3mm厚鋁板	香檳金ECD3X1009 9S-JF2	8		8	12.053	0.185	0.000	0.000	
38		J858-AP08-38	3mm厚鋁板	香檳金ECD3X1009 9S-JF2	44		44	32.584	0.091	0.000	0.000	
39		J858-AP08-39	3mm厚鋁板	香檳金ECD3X1009 9S-JF2	96		96	65.355	0.084	0.000	0.000	
40		J858-AP08-40	3mm厚鋁板	鉻化chromate	12		12	16.227	0.166	0.000	0.000	
41		J858-AP08-41	3mm厚鋁板	鉻化chromate	12		12	15.737	0.161	0.000	0.000	

BM編號:		工程號: J858		計算:		L.S		日期:		2022/09/30		送呈:	
MIDI Aluminium Fabricator Ltd. <td colspan="2">地盤名稱: 康城11期 <td colspan="2">核對: <td colspan="2"></td> <td colspan="2">日期:</td> <td colspan="2"></td> <td colspan="2">副本:</td> </td></td>		地盤名稱: 康城11期 <td colspan="2">核對: <td colspan="2"></td> <td colspan="2">日期:</td> <td colspan="2"></td> <td colspan="2">副本:</td> </td>		核對: <td colspan="2"></td> <td colspan="2">日期:</td> <td colspan="2"></td> <td colspan="2">副本:</td>				日期:				副本:	
廠用鋁板B.M.表 <td colspan="2">項目類別: J858 T1,2,3单元标准层铝槽件 <td colspan="2">A/C Code: <td colspan="2">總V.F.: <td colspan="2">日期: <td colspan="2">25703.25 <td colspan="2">此BM依據**拆圖資料計算</td> </td></td></td></td></td>		項目類別: J858 T1,2,3单元标准层铝槽件 <td colspan="2">A/C Code: <td colspan="2">總V.F.: <td colspan="2">日期: <td colspan="2">25703.25 <td colspan="2">此BM依據**拆圖資料計算</td> </td></td></td></td>		A/C Code: <td colspan="2">總V.F.: <td colspan="2">日期: <td colspan="2">25703.25 <td colspan="2">此BM依據**拆圖資料計算</td> </td></td></td>		總V.F.: <td colspan="2">日期: <td colspan="2">25703.25 <td colspan="2">此BM依據**拆圖資料計算</td> </td></td>		日期: <td colspan="2">25703.25 <td colspan="2">此BM依據**拆圖資料計算</td> </td>		25703.25 <td colspan="2">此BM依據**拆圖資料計算</td>		此BM依據**拆圖資料計算	
序號	修改內容	鋁板圖號	鋁板名稱	顏色	實用	後備	總數	總重量	單件展開面積	總展開面積	單件V.F.	總V.F.	備註
									平方米	平方米	平方米		樓層
42		J858-AP08-42	3mm/厚鋁板	鉻化chromate	12		12	14.452	0.148	1.778	0.000	0.000	
43		J858-AP08-43	3mm/厚鋁板	香檳金ECD3X1009 9S-JF2	12		12	26.565	0.272	3.268	0.000	0.000	
44		J858-AP08-44	3mm/厚鋁板	香檳金ECD3X1009 9S-JF2	12		12	25.761	0.264	3.169	0.000	0.000	
45		J858-AP08-45	3mm/厚鋁板	香檳金ECD3X1009 9S-JF2	12		12	23.655	0.242	2.910	0.000	0.000	
46		J858-AP08-46	3mm/厚鋁板	鉻化chromate	12		12	17.704	0.181	2.178	0.000	0.000	
47		J858-AP08-47	3mm/厚鋁板	鉻化chromate	12		12	17.169	0.176	2.112	0.000	0.000	
48		J858-AP08-48	3mm/厚鋁板	鉻化chromate	12		12	15.767	0.162	1.939	0.000	0.000	
49		J858-AP08-49	3mm/厚鋁板	鉻化chromate	100		100	48.556	0.060	5.973	0.000	0.000	
50		J858-AP08-50	3mm/厚鋁板	鉻化chromate	24		24	33.573	0.172	4.130	0.000	0.000	
51		J858-AP08-52	3mm/厚鋁板	香檳金ECD3X1009 9S-JF2	4		4	8.433	0.259	1.037	0.000	0.000	
52		J858-AP08-53	3mm/厚鋁板	香檳金ECD3X1009 9S-JF2	4		4	8.091	0.249	0.995	0.000	0.000	
53		J858-AP08-54	3mm/厚鋁板	香檳金ECD3X1009 9S-JF2	8		8	7.078	0.109	0.871	0.000	0.000	
54		J858-AP08-55	3mm/厚鋁板	香檳金ECD3X1009 9S-JF2	2		2	3.217	0.198	0.396	0.000	0.000	
55		J858-AP09-01	3mm/厚鋁板	香檳金ECD3X1009 9S-JF2	76		76	459.776	0.744	56.553	0.702	53.347	
56		J858-AP09-02	3mm/厚鋁板	香檳金ECD3X1009 9S-JF2	1063		1063	2305.870	0.267	283.625	0.243	258.433	
57		J858-AP09-04	3mm/厚鋁板	香檳金ECD3X1009 9S-JF2	192		192	768.050	0.492	94.471	0.460	88.247	
58		J858-AP09-05	3mm/厚鋁板	香檳金ECD3X1009 9S-JF2	730		730	3208.369	0.541	394.633	0.506	369.595	
59		J858-AP09-06	3mm/厚鋁板	香檳金ECD3X1009 9S-JF2	841		841	1770.621	0.259	217.789	0.236	198.114	
60		J858-AP09-08	3mm/厚鋁板	香檳金ECD3X1009 9S-JF2	35		35	186.457	0.655	22.934	0.617	21.579	
61		J858-AP09-09	3mm/厚鋁板	香檳金ECD3X1009 9S-JF2	35		35	208.799	0.734	25.683	0.692	24.220	
62		J858-AP09-10	3mm/厚鋁板	香檳金ECD3X1009 9S-JF2	111		111	562.434	0.623	69.180	0.586	65.018	

BM編號:		美特鋁質 MIDI Aluminium Fabricator Ltd.		工程號: J858		計算:		L.S		日期:		2022/09/30		送呈:															
		地盤名稱: 康城11期		項目類別: J858 T1,2,3单元标准层铝槽件		核對:				日期:				副本:															
		修改版次:		A/C Code:				總V.F.:		日期:		總重量:		此BM(依據**拆圖資料計算															
		修改內容		鋁板圖號		鋁板名稱		顏色		實用		後備		總數		總重量		單件展開面積		總展開面積		單件V.F.		總V.F.		備註			
		序號																											
63		J858-AP09-11	3mm厚鋁板	香檳金ECD3X1009 9S-JF2	46		46	243.667	0.652	29.971	0.613	28.196																	
64		J858-AP09-12	3mm厚鋁板	香檳金ECD3X1009 9S-JF2	46		46	235.940	0.631	29.021	0.593	27.282																	
65		J858-AP09-13	3mm厚鋁板	香檳金ECD3X1009 9S-JF2	73		73	336.166	0.566	41.349	0.531	38.772																	
66		J858-AP09-14	3mm厚鋁板	香檳金ECD3X1009 9S-JF2	35		35	146.477	0.515	18.017	0.481	16.851																	
67		J858-AP09-15	3mm厚鋁板	香檳金ECD3X1009 9S-JF2	146		146	615.431	0.518	75.699	0.485	70.816																	
68		J858-AP09-16	3mm厚鋁板	香檳金ECD3X1009 9S-JF2	46		46	254.176	0.680	31.264	0.640	29.439																	
69		J858-AP09-17	3mm厚鋁板	香檳金ECD3X1009 9S-JF2	146		146	436.194	0.367	53.652	0.337	49.264																	
70		J858-AP09-18	3mm厚鋁板	香檳金ECD3X1009 9S-JF2	35		35	50.124	0.176	6.165	0.157	5.495																	
71		J858-AP09-19	3mm厚鋁板	香檳金ECD3X1009 9S-JF2	46		46	64.197	0.172	7.896	0.153	7.027																	
72		J858-AP09-20	3mm厚鋁板	香檳金ECD3X1009 9S-JF2	11		11	39.831	0.445	4.899	0.411	4.520																	
73		J858-AP09-21	3mm厚鋁板	香檳金ECD3X1009 9S-JF2	11		11	44.602	0.499	5.486	0.461	5.073																	
74		J858-AP09-22	3mm厚鋁板	香檳金ECD3X1009 9S-JF2	35		35	120.545	0.424	14.827	0.390	13.663																	
75		J858-AP09-23	3mm厚鋁板	香檳金ECD3X1009 9S-JF2	146		146	448.691	0.378	55.190	0.347	50.713																	
76		J858-AP09-24	3mm厚鋁板	香檳金ECD3X1009 9S-JF2	70		70	103.283	0.181	12.704	0.162	11.342																	
77		J858-AP09-25	3mm厚鋁板	香檳金ECD3X1009 9S-JF2	48		48	276.971	0.710	34.068	0.663	31.837																	
78		J858-AP09-26	3mm厚鋁板	香檳金ECD3X1009 9S-JF2	2		2	11.245	0.692	1.383	0.645	1.291																	
79		J858-AP09-27	3mm厚鋁板	香檳金ECD3X1009 9S-JF2	50		50	365.066	0.898	44.904	0.849	42.447																	
80		J858-AP09-28	3mm厚鋁板	香檳金ECD3X1009 9S-JF2	2		2	16.318	1.004	2.007	0.953	1.906																	
81		J858-AP09-29	3mm厚鋁板	香檳金ECD3X1009 9S-JF2	6		6	83.404	1.710	10.259	1.649	9.895																	
82		J858-AP09-30	3mm厚鋁板	香檳金ECD3X1009 9S-JF2	4		4	50.530	1.554	6.215	1.495	5.982																	
83		J858-AP09-31	3mm厚鋁板	香檳金ECD3X1009 9S-JF2	2		2	9.124	0.561	1.122	0.517	1.033																	

美特鋁質 MIDI Aluminium Fabricator Ltd.		工程號： 地盤名稱：	J858 康城11期	計算： 核對：	L.S	日期： 日期：	2022/09/30	送呈： 副本：					
廠用鋁板B.M.表		項目類別：	J858 T1,2,3单元标准层铝槽件	A/C Code:	總V.F.:	日期：	25703.25	此BM(依據**拆圖資料計算					
BM編號:	修改內容	鋁板圖號	鋁板名稱	顏色	實用	後備	總數	總重量	單件展開面積 平方米	總展開面積 平方米	單件V.F. 平方米	總V.F. 平方米	備註
84		J858-AP09-32	3mm厚鋁板	香槟金ECD3X1009 9S-JF2	2		2	12.813	0.788	1.576	0.740	1.481	
85		J858-AP09-33	3mm厚鋁板	香槟金ECD3X1009 9S-JF2	22		22	57.257	0.320	7.043	0.291	6.407	
86		J858-AP09-34	3mm厚鋁板	香槟金ECD3X1009 9S-JF2	22		22	27.454	0.153	3.377	0.136	2.981	
87		J858-AP09-35	3mm厚鋁板	香槟金ECD3X1009 9S-JF2	6		6	14.977	0.307	1.842	0.279	1.674	
88		J858-AP09-36	3mm厚鋁板	香槟金ECD3X1009 9S-JF2	2		2	6.543	0.402	0.805	0.368	0.736	
89		J858-AP09-37	3mm厚鋁板	香槟金ECD3X1009 9S-JF2	24		24	30.856	0.158	3.795	0.140	3.356	
90		J858-AP09-38	3mm厚鋁板	香槟金ECD3X1009 9S-JF2	2		2	6.273	0.386	0.772	0.353	0.705	
91		J858-AP09-39	3mm厚鋁板	香槟金ECD3X1009 9S-JF2	2		2	6.074	0.374	0.747	0.341	0.682	
92		J858-AP09-40	3mm厚鋁板	香槟金ECD3X1009 9S-JF2	18		18	34.127	0.233	4.198	0.210	3.780	
93		J858-AP09-41	3mm厚鋁板	香槟金ECD3X1009 9S-JF2	18		18	34.699	0.237	4.268	0.214	3.846	
94		J858-AP09-42	3mm厚鋁板	香槟金ECD3X1009 9S-JF2	120		120	228.705	0.234	28.131	0.211	25.336	
95		J858-AP09-43	3mm厚鋁板	香槟金ECD3X1009 9S-JF2	36		36	66.679	0.228	8.202	0.205	7.379	
96		J858-AP09-44	3mm厚鋁板	香槟金ECD3X1009 9S-JF2	8		8	18.952	0.291	2.331	0.264	2.115	
97		J858-AP09-45	3mm厚鋁板	香槟金ECD3X1009 9S-JF2	12		12	22.656	0.232	2.787	0.209	2.509	
98		J858-AP09-46	3mm厚鋁板	香槟金ECD3X1009 9S-JF2	2		2	32.736	2.013	4.027	1.948	3.897	
99		J858-AP09-47	3mm厚鋁板	香槟金ECD3X1009 9S-JF2	12		12	98.987	1.015	12.175	0.965	11.583	
100		J858-AP09-47a	3mm厚鋁板	香槟金ECD3X1009 9S-JF2	12		12	98.883	1.014	12.163	0.964	11.570	
101		J858-AP09-48	3mm厚鋁板	香槟金ECD3X1009 9S-JF2	76		76	417.645	0.676	51.371	0.636	48.366	
102		J858-AP09-49	3mm厚鋁板	香槟金ECD3X1009 9S-JF2	100		100	427.240	0.526	52.551	0.492	49.180	
103		J858-AP09-50	3mm厚鋁板	香槟金ECD3X1009 9S-JF2	100		100	538.110	0.662	66.188	0.623	62.289	
104		J858-AP09-51	3mm厚鋁板	香槟金ECD3X1009 9S-JF2	38		38	220.313	0.713	27.099	0.672	25.542	

BM編號:		工程號:		J858		計算:		L.S		日期:		2022/09/30		送呈:	
美特鋁質 MIDI Aluminium Fabricator Ltd.		地盤名稱:		康城11期		核對:				日期:				副本:	
廠用鋁板B.M.表		項目類別:		J858 T1,2,3单元标准层铝槽件		A/C Code:		總V.F.:		日期:		總重量:		25703.25	
修改版次:		鋁板名稱		顏色		實用		後備		總數		總重量		備註	
序號	修改內容	鋁板圖號	鋁板名稱	顏色	實用	後備	總數	總重量	單件展開面積		總展開面積	單件V.F.		總V.F.	樓層
									平方米	平方米		平方米	平方米		
105		J858-AP09-52	3mm厚鋁板	香槟金ECD3X1009 9S-JF2	38		38	213.610	0.691	26.274	0.651	24.749			
106		J858-AP09-53	3mm厚鋁板	香槟金ECD3X1009 9S-JF2	38		38	196.056	0.635	24.115	0.597	22.673			
107		J858-AP09-54	3mm厚鋁板	香槟金ECD3X1009 9S-JF2	100		100	560.957	0.690	68.998	0.650	64.990			
108		J858-AP09-55	3mm厚鋁板	香槟金ECD3X1009 9S-JF2	200		200	467.439	0.287	57.496	0.263	52.596			
109		J858-AP09-56	3mm厚鋁板	香槟金ECD3X1009 9S-JF2	100		100	128.146	0.158	15.762	0.140	13.952			
110		J858-AP09-57	3mm厚鋁板	香槟金ECD3X1009 9S-JF2	24		24	89.644	0.459	11.026	0.424	10.179			
111		J858-AP09-58	3mm厚鋁板	香槟金ECD3X1009 9S-JF2	24		24	98.682	0.506	12.138	0.468	11.228			
112		J858-AP09-59	3mm厚鋁板	香槟金ECD3X1009 9S-JF2	4		4	20.646	0.635	2.539	0.589	2.358			
113		J858-AP09-60	3mm厚鋁板	香槟金ECD3X1009 9S-JF2	4		4	34.481	1.060	4.241	1.009	4.036			
114		J858-AP09-61	3mm厚鋁板	香槟金ECD3X1009 9S-JF2	2		2	18.901	1.162	2.325	1.110	2.219			
115		J858-AP09-62	3mm厚鋁板	香槟金ECD3X1009 9S-JF2	2		2	17.932	1.103	2.206	1.051	2.102			
116		J858-AP09-63	3mm厚鋁板	香槟金ECD3X1009 9S-JF2	4		4	66.394	2.042	8.167	1.976	7.906			
117		J858-AP09-64	3mm厚鋁板	香槟金ECD3X1009 9S-JF2	2		2	28.309	1.741	3.482	1.680	3.360			
118		J858-AP09-65	3mm厚鋁板	香槟金ECD3X1009 9S-JF2	2		2	23.439	1.441	2.883	1.385	2.769			
119		J858-AP09-66	3mm厚鋁板	香槟金ECD3X1009 9S-JF2	4		4	13.285	0.409	1.634	0.374	1.495			
120		J858-AP09-67	3mm厚鋁板	香槟金ECD3X1009 9S-JF2	4		4	12.744	0.392	1.568	0.358	1.433			
121		J858-AP09-68	3mm厚鋁板	香槟金ECD3X1009 9S-JF2	8		8	11.081	0.170	1.363	0.151	1.210			
122		J858-AP09-69	3mm厚鋁板	香槟金ECD3X1009 9S-JF2	2		2	5.060	0.311	0.622	0.283	0.566			
123		J858-AP09-70	3mm厚鋁板	香槟金ECD3X1009 9S-JF2	6		6	11.447	0.235	1.408	0.211	1.268			
124		J858-AP10-01	3mm厚鋁板	铬化chromate	35		35	47.062	0.165	5.789	0.135	4.709			
125		J858-AP10-02	3mm厚鋁板	香槟金ECD3X1009 9S-JF2	35		35	77.043	0.271	9.476	0.238	8.325			

BM編號:		工程號:	J858	計算:	L.S	日期:	2022/09/30	送呈:						
		地盤名稱:	康城11期	核對:		日期:		副本:						
		項目類別:	J858 T1,2,3单元标准层铝槽件			日期:								
		修改版次:		A/C Code:		日期:	2868.28	總重量: 25703.25						
		此BM依據**拆圖資料計算												
序號	修改內容	鋁板圖號	鋁板名稱	顏色	實用	後備	總數	總重量	單件展開面積	總展開面積	單件V.F.	總V.F.	備註	樓層
平方厘米														
126		J858-AP10-03	3mm厚鋁板	铬化chromate	70		70	102.690	0.180	12.631	0.149	10.451		
127		J858-AP10-04	3mm厚鋁板	铬化chromate	81		81	40.092	0.061	4.931	0.047	3.847		
128		J858-AP10-05	3mm厚鋁板	香槟金ECD3X1009 9S-JF2	81		81	65.450	0.099	8.050	0.084	6.801		
129		J858-AP10-06	3mm厚鋁板	铬化chromate	116		116	62.603	0.066	7.700	0.053	6.113		
130		J858-AP10-07	3mm厚鋁板	铬化chromate	23		23	30.586	0.164	3.762	0.133	3.060		
131		J858-AP10-08	3mm厚鋁板	香槟金ECD3X1009 9S-JF2	23		23	50.070	0.268	6.159	0.235	5.409		
132		J858-AP10-09	3mm厚鋁板	铬化chromate	23		23	33.370	0.178	4.105	0.148	3.395		
133		J858-AP10-10	3mm厚鋁板	铬化chromate	11		11	13.849	0.155	1.703	0.126	1.383		
134		J858-AP10-11	3mm厚鋁板	香槟金ECD3X1009 9S-JF2	11		11	22.669	0.253	2.788	0.222	2.446		
135		J858-AP10-12	3mm厚鋁板	铬化chromate	11		11	15.109	0.169	1.858	0.140	1.535		
136		J858-AP10-13	3mm厚鋁板	铬化chromate	12		12	15.841	0.162	1.949	0.132	1.584		
137		J858-AP10-14	3mm厚鋁板	香槟金ECD3X1009 9S-JF2	12		12	25.932	0.266	3.190	0.233	2.801		
138		J858-AP10-15	3mm厚鋁板	铬化chromate	12		12	17.283	0.177	2.126	0.147	1.758		
139		J858-AP12-01	3mm厚鋁板	香槟金ECD3X1009 9S-JF2	222		222	1280.901	0.710	157.552	0.668	148.379		
140		J858-AP12-02	3mm厚鋁板	香槟金ECD3X1009 9S-JF2	368		368	773.789	0.259	95.177	0.235	86.397		
141		J858-AP12-03	3mm厚鋁板	香槟金ECD3X1009 9S-JF2	73		73	416.537	0.702	51.235	0.661	48.240		
142		J858-AP12-04	3mm厚鋁板	香槟金ECD3X1009 9S-JF2	35		35	189.009	0.664	23.248	0.625	21.864		
143		J858-AP12-05	3mm厚鋁板	香槟金ECD3X1009 9S-JF2	12		12	189.963	1.947	23.366	1.882	22.583		
144		J858-AP12-06	3mm厚鋁板	香槟金ECD3X1009 9S-JF2	20		20	115.257	0.709	14.177	0.661	13.221		
145		J858-AP12-07	3mm厚鋁板	香槟金ECD3X1009 9S-JF2	4		4	62.620	1.926	7.702	1.861	7.442		
146		J858-AP12-08	3mm厚鋁板	香槟金ECD3X1009 9S-JF2	2		2	29.631	1.822	3.645	1.759	3.518		


BM編號:	工程號:	J858	計算:	L.S	日期:	2022/09/30	送呈:
	地盤名稱:	康城11期	核對:		日期:		副本:
	項目類別:	J858 T1,2,3单元标准层铝槽件			日期:		
	修改版次:	A/C Code:			總重量:	25703.25	此BM依據**拆圖資料計算

序號	修改內容	鋁板圖號	鋁板名稱	顏色	實用	後備	總數	總重量	單件展開面積		備註	樓層	
									單件展開面積	總展開面積			
147		J858-AP12-09	3mm厚鋁板	香槟金ECD3X1009 9S-JF2	35		35	137.257	0.482	16.883	0.445	15.590	
148		J858-AP12-10	3mm厚鋁板	香槟金ECD3X1009 9S-JF2	35		35	50.060	0.176	6.157	0.156	5.476	
149		J858-AP12-11	3mm厚鋁板	香槟金ECD3X1009 9S-JF2	38		38	215.232	0.697	26.474	0.656	24.923	
150		J858-AP12-12	3mm厚鋁板	香槟金ECD3X1009 9S-JF2	2		2	18.167	1.117	2.235	1.064	2.127	
151		J858-API4L	3mm厚鋁板	玫瑰金ECD3X1010 0S-XF1	1261		1261	259.707	0.025	31.944	0.026	32.795	
152		J858-API4R	3mm厚鋁板	玫瑰金ECD3X1010 0S-XF1	1320		1320	271.858	0.025	33.439	0.026	34.330	
153		J858-API5L	3mm厚鋁板	玫瑰金ECD3X1010 0S-XF1	256		256	69.526	0.033	8.552	0.034	8.775	
154		J858-API5R	3mm厚鋁板	玫瑰金ECD3X1010 0S-XF1	197		197	53.502	0.033	6.581	0.034	6.753	

155		J858-AP04	1.5mm厚鋁板	铬化chromate	10617		10617	37.871	0.001	9.316	0.000	0.000	
157		J858-AP07-01	1.5mm厚鋁板	香槟金ECD3X1009 9S-JF2	24		24	20.232	0.207	4.977	0.204	4.886	
158		J858-AP07-02	1.5mm厚鋁板	香槟金ECD3X1009 9S-JF2	232		232	74.401	0.079	18.303	0.077	17.823	
159		J858-AP07-04	1.5mm厚鋁板	香槟金ECD3X1009 9S-JF2	105		105	86.238	0.202	21.215	0.198	20.823	
160		J858-AP07-05	1.5mm厚鋁板	香槟金ECD3X1009 9S-JF2	197		197	64.557	0.081	15.881	0.079	15.470	
161		J858-AP07-07	1.5mm厚鋁板	香槟金ECD3X1009 9S-JF2	238		238	147.630	0.153	36.317	0.150	35.589	
162		J858-AP07-08	1.5mm厚鋁板	香槟金ECD3X1009 9S-JF2	127		127	40.211	0.078	9.892	0.076	9.631	
163		J858-AP07-09	1.5mm厚鋁板	香槟金ECD3X1009 9S-JF2	46		46	14.024	0.075	3.450	0.073	3.357	
164		J858-AP07-10	1.5mm厚鋁板	香槟金ECD3X1009 9S-JF2	11		11	8.204	0.183	2.018	0.180	1.980	
165		J858-AP07-11	1.5mm厚鋁板	香槟金ECD3X1009 9S-JF2	11		11	9.149	0.205	2.251	0.201	2.209	
166		J858-AP07-12	1.5mm厚鋁板	香槟金ECD3X1009 9S-JF2	35		35	24.876	0.175	6.120	0.171	6.002	
167		J858-AP07-13	1.5mm厚鋁板	香槟金ECD3X1009 9S-JF2	146		146	93.039	0.157	22.888	0.154	22.433	

BM編號:		工程號:		J858		計算:		L.S		日期:		2022/09/30		送呈:	
MIDI Aluminium Fabricator Ltd.		地盤名稱:		康城11期		核對:				日期:				副本:	
廠用鋁板B.M.表		項目類別:		J858 T1,2,3单元标准层铝槽件		A/C Code:		總V.F.:		日期:		總重量:		25703.25	
修改內容		鋁板圖號		鋁板名稱		顏色		實用		後備		總數		總重量	
序號												單件展開面積		備註	
												平方米		樓層	
168	J858-AP07-14	1.5mm厚鋁板	香槟金ECD3X1009 9S-JF2	46		46	29.834	0.160	7.339	0.156	7.194				
169	J858-AP07-15	1.5mm厚鋁板	香槟金ECD3X1009 9S-JF2	22		22	13.025	0.146	3.204	0.143	3.139				
170	J858-AP07-16	1.5mm厚鋁板	香槟金ECD3X1009 9S-JF2	46		46	37.385	0.200	9.197	0.196	9.027				
171	J858-AP07-17	1.5mm厚鋁板	香槟金ECD3X1009 9S-JF2	22		22	16.974	0.190	4.176	0.186	4.097				
172	J858-AP07-18	1.5mm厚鋁板	香槟金ECD3X1009 9S-JF2	24		24	19.370	0.199	4.765	0.195	4.677				
173	J858-AP07-19	1.5mm厚鋁板	香槟金ECD3X1009 9S-JF2	100		100	28.225	0.069	6.944	0.067	6.750				
174	J858-AP07-20	1.5mm厚鋁板	香槟金ECD3X1009 9S-JF2	24		24	18.442	0.189	4.537	0.185	4.451				
175	J858-AP07-21	1.5mm厚鋁板	香槟金ECD3X1009 9S-JF2	13		13	10.518	0.199	2.588	0.195	2.540				
176	J858-AP07-22	1.5mm厚鋁板	香槟金ECD3X1009 9S-JF2	24		24	18.849	0.193	4.637	0.190	4.550				
177	J858-AP07-23	1.5mm厚鋁板	香槟金ECD3X1009 9S-JF2	24		24	17.356	0.178	4.270	0.175	4.188				
178	J858-AP16	1mm厚鋁板	铬化chromate	3758		3758	55.580	0.005	20.509	0.000	0.000				
179	J858-AP17	1mm厚鋁板	铬化chromate	484		484	14.026	0.011	5.176	0.000	0.000				

總計: 49351 25703.3 3282.98 2868.28

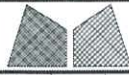

美特鋁質有限公司

MIDI Aluminium Fabricator Ltd.

工程號

J858

類別

物料號

-

地盘

康城11期

制圖

W. E. X

2022-07-29

圖號

J858-AA03L

修改

採用工廠

✓

地盘

图纸名称

转角料铝封口片

復核

-

-

數量

-

日期

材料颜色 香槟金(BCD3X1009 9S-XP1)

材料

2mm厚铝板

批准

-




-


單件重量

-

(KG)

XF2

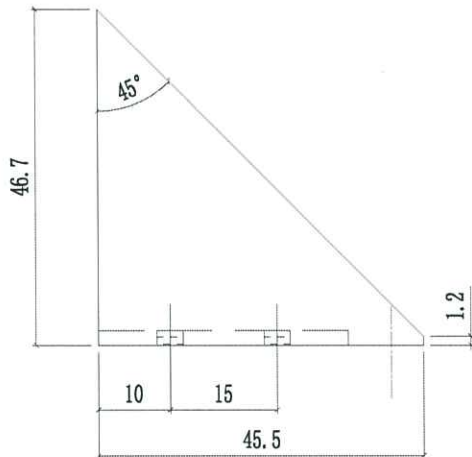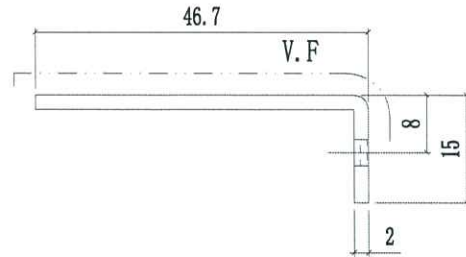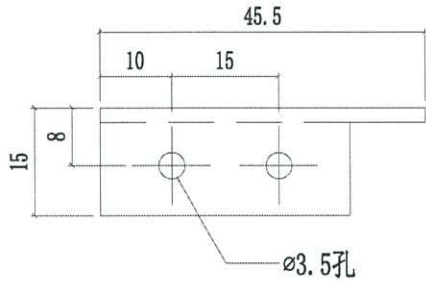

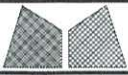




美特鋁質有限公司
MIDI Aluminium Fabricator Ltd.


工程號	J858	類別		物料號	-
地盘	康城11期	制圖	W. E. X	圖號	J858-AA03R
图纸名称	转角料铝封口片	復核	-	數量	-
材料	2mm厚铝板	批准	-	單件重量	- (KG)

修改
日期

採用工廠 地盘
材料颜色 香槟金 (ECC03X1009 9S-XP)

XP2

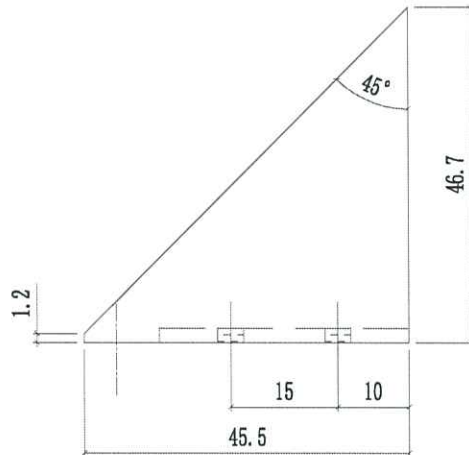
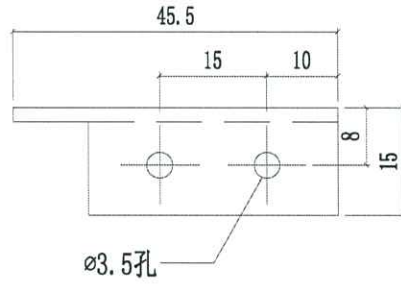
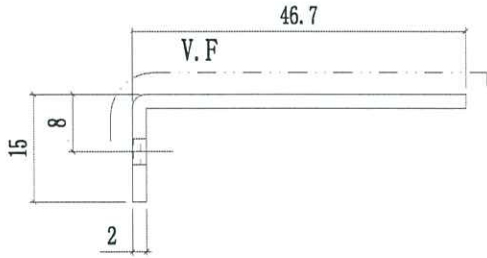


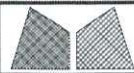


美特鋁質有限公司
MIDI Aluminium Fabricator Ltd.

工程號	J858	類別		物料號	-		
地盘	康城11期	制圖	W. E. X	2022-07-29	圖號	J858-AA04L	
採用工廠	✓ 地盘	图纸名称	转角料铝封口片	復核	-	數量	-
日期		材料颜色	香槟金 (EC03X1009 9S-XP1)	材料	2mm厚铝板	批准	-
						單件重量	- (KG)

✓ 12

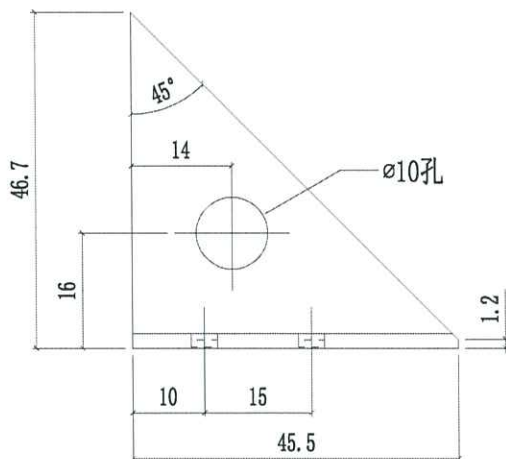
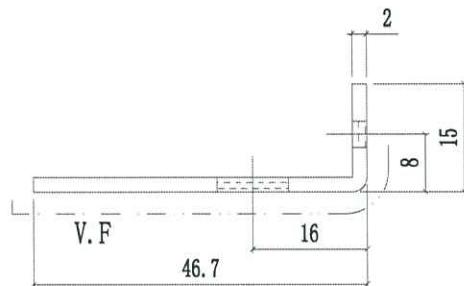
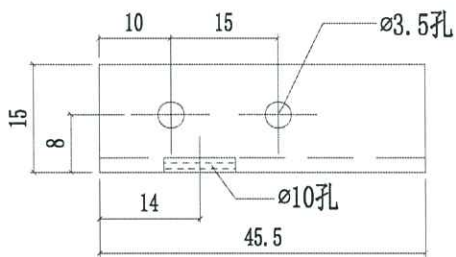


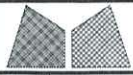


美特鋁質有限公司
MIDI Aluminium Fabricator Ltd.

工程號	J858	類別		物料號	-				
地盘	康城11期	制圖	W. E. X	2022-07-29	圖號	J858-AA04R			
修改		採用工廠	✓	地盤	圖紙名稱	轉角料鋁封口片			
日期		材料顏色	香槟金(BCD3X1009 9S-XP1)	材料	2mm厚鋁板	復核	-	數量	-
					批准	-	單件重量	-	(KG)

Handwritten mark: X P 2

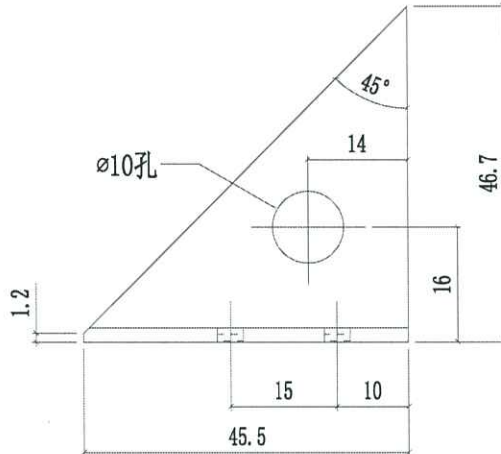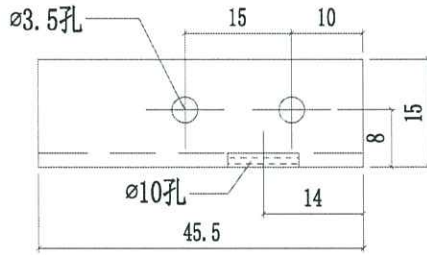
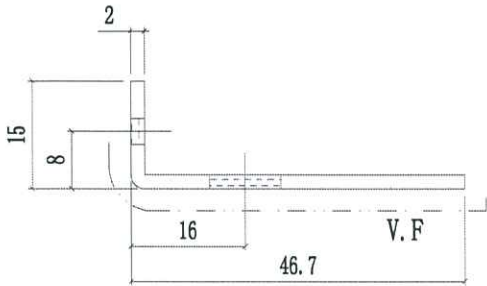


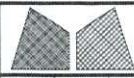


美特鋁質有限公司
MIDI Aluminium Fabricator Ltd.

工程號	J858	類別		物料號	-					
地盘	康城11期	制圖	W. E. X	2022-07-29	圖號	J858-AP02				
採用工廠	✓	地盤		圖紙名稱	铝封口片	復核	-	-	數量	-
日期		材料顏色	香槟金 (BCD3X1009 9S-XF1)	材料	3.0mm 铝板	批准	-	-	單件重量	- (KG)

5/2

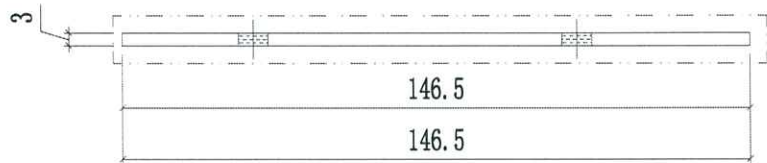
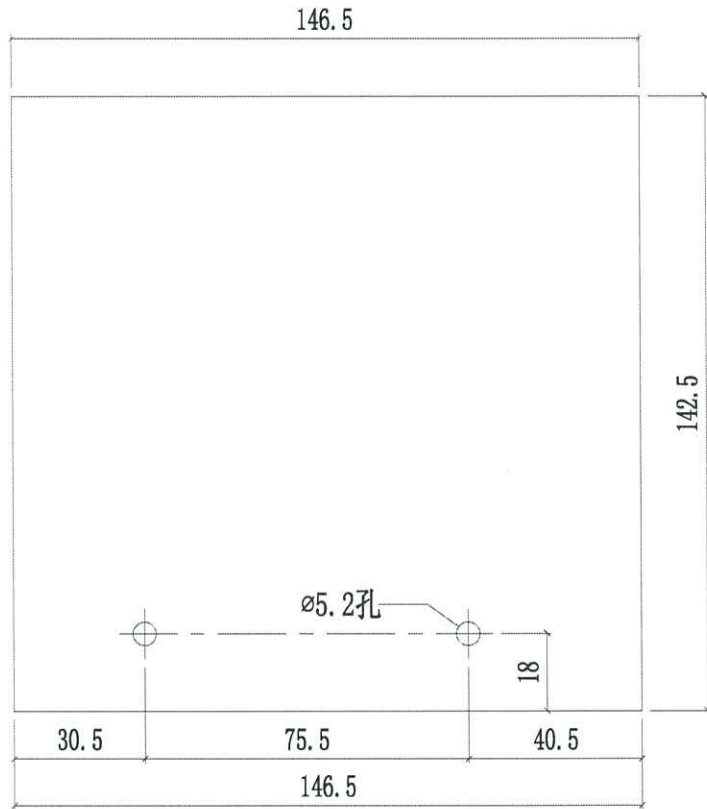


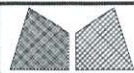


美特鋁質有限公司
MIDI Aluminium Fabricator Ltd.

工程號	J858	類別		物料號	-		
地盘	康城11期	制圖	W. E. X	2022-07-29	圖號	J858-AP03	
採用工廠	✓ 地盘	图纸名称	铝巴	復核	-	數量	-
材料颜色	MILL	材料	3mm厚铝板	批准	-	單件重量	- (KG)

Handwritten signature or initials in blue ink.


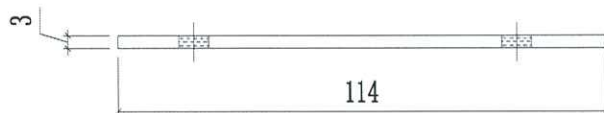
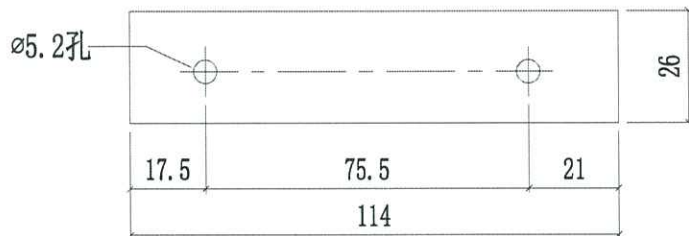


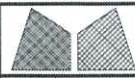


美特鋁質有限公司
MIDI Aluminium Fabricator Ltd.

工程號	J858	類別		物料號	-		
地盘	康城11期	制圖	W. E. X	2022-07-29	圖號	J858-AP04	
修改日期		採用工廠	✓ 地盘	图纸名称	铝垫巴	數量	-
		材料颜色	MILL	材料	1.5mm厚铝板	批准	-
						單件重量	- (KG)

Handwritten signature in blue ink.

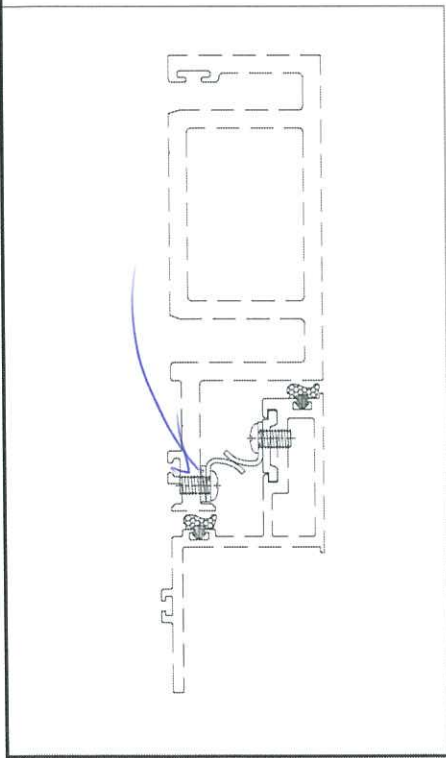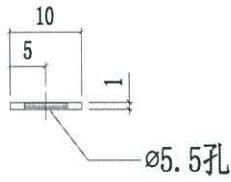
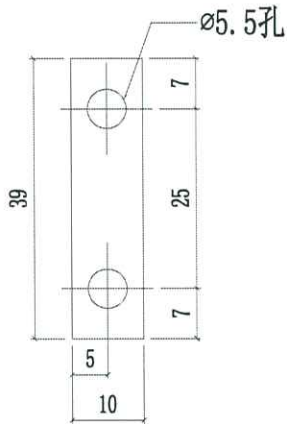


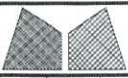


美特鋁質有限公司
MIDI Aluminium Fabricator Ltd.


工程號	J858	類別		物料號	-
地盘	康城11期	制圖	W. E. X	2022-07-29	圖號 J858-AP05
採用工廠	✓ 地盘	图纸名称	铝垫巴	復核	-
材料颜色	香槟金 (PCD3X1009-9S-XP1)	材料	2mm厚铝板	批准	-
修改日期				數量	-
				單件重量	- (KG)

Handwritten: 16/7/22

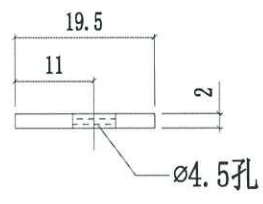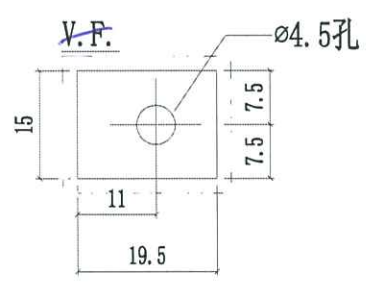



Handwritten notes:
拆圖繪圖
西邊封鋁料孔
及修孔位

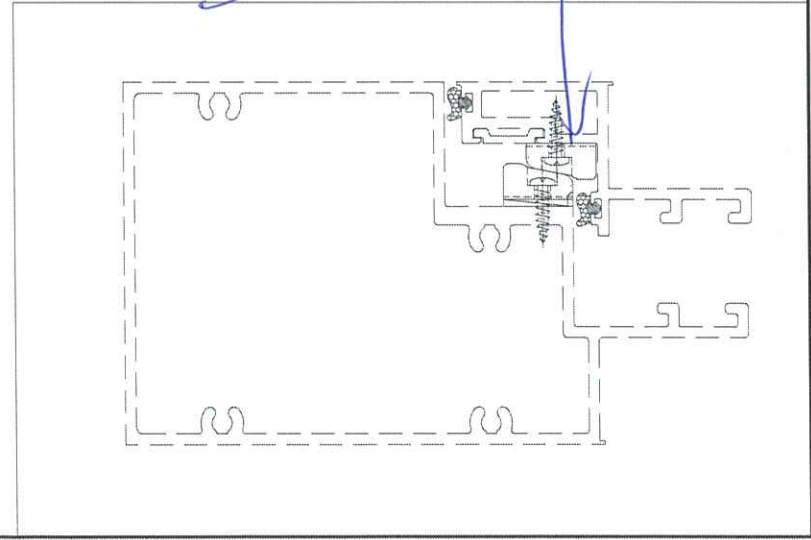


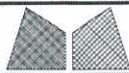

美特鋁質有限公司
MIDI Aluminium Fabricator Ltd.


工程號	J858	類別		物料號	-				
地盘	康城11期	制圖	W. E. X	2022-07-29	圖號	J858-AP06			
採用工廠	✓ 地盘	图纸名称	铝垫巴加工图	復核	-	數量	-		
日期		材料颜色	MILL	材料	3mm厚铝板	批准	-	單件重量	- (KG)

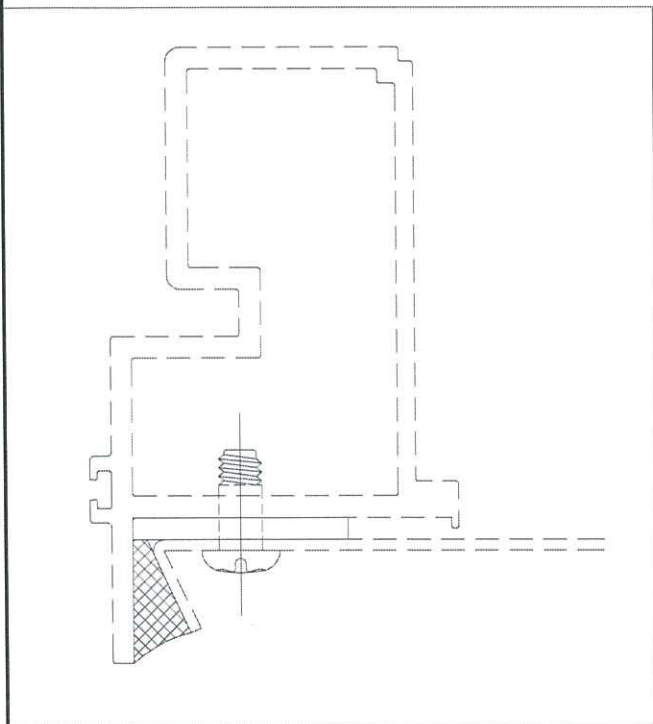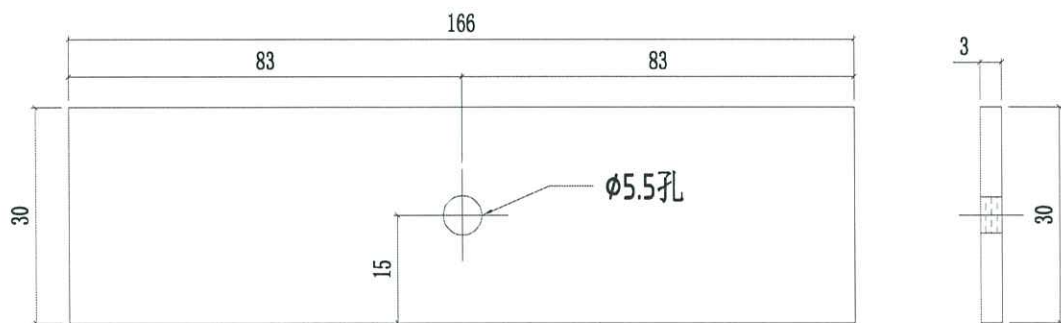

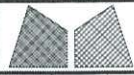

美特鋁質有限公司
MIDI Aluminium Fabricator Ltd.


工程號	J858	類別		物料號	-		
地盘	康城11期	制圖	W. E. X	2022-07-29	圖號	J858-AP07	
修改	採用工廠 <input checked="" type="checkbox"/> 地盘	图纸名称	防水片加工图	復核	-	數量	-
日期	材料颜色 香槟金 (EC3X1009-9S-JF2)	材料	1.5mm鋁板	批准	-	單件重量	- (KG)

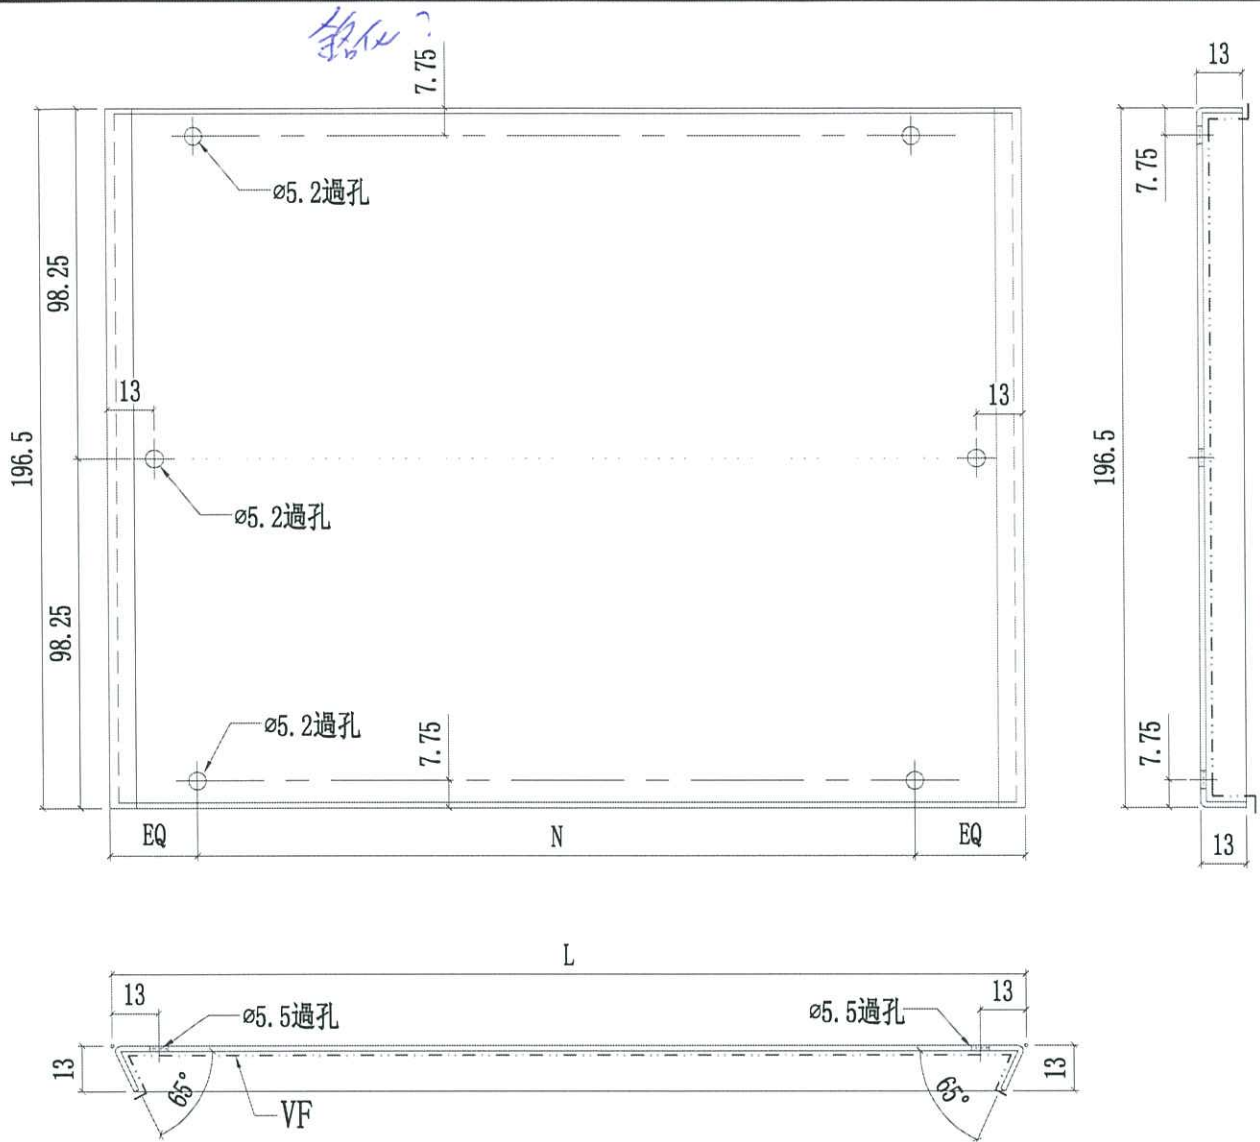

合線後防水片


J858-AP07-17	1672	@300c/cx5	-
J858-AP07-16	1763	@300c/cx5	-
J858-AP07-15	1275	@280c/cx4	-
J858-AP07-14	1400	@300c/cx4	-
J858-AP07-13	1375	@300c/cx4	-
J858-AP07-12	1537.5	@300c/cx4	-
J858-AP07-11	1805	@300c/cx5	-
J858-AP07-10	1615	@280c/cx5	-
J858-AP07-09	640	@245c/cx2	-
J858-AP07-08	656	@250c/cx2	-
J858-AP07-07	1337.5	@280c/cx4	-
J858-AP07-06	1220	@250c/cx4	-
J858-AP07-05	690.5	@250c/cx2	-
J858-AP07-04	1782	@300c/cx5	-
J858-AP07-03	1700	@300c/cx5	-
J858-AP07-02	675	@250c/cx2	-
J858-AP07-01	1830	@300c/cx5	-
编号	L	N	數量

J858-AP07-23	1565	@280c/cx5	-
J858-AP07-22	1702.5	@300c/cx5	-
J858-AP07-21	1755	@300c/cx5	-
J858-AP07-20	1665	@300c/cx5	-
J858-AP07-19	590	@220c/cx2	-
J858-AP07-18	1750.5	@300c/cx5	-
编号	L	N	數量

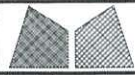

美特铝质有限公司
MIDI Aluminium Fabricator Ltd.


工程號	J858	類別		物料號	-	
地盘	康城11期	制圖	W. E. X	2022-07-29	圖號	J858-AP08
修改	採用工廠 ✓	地盤			數量	-
日期	材料颜色 純 ✓	材料	3mm THK. 铝板 -	批准	-	單件重量 - (KG)

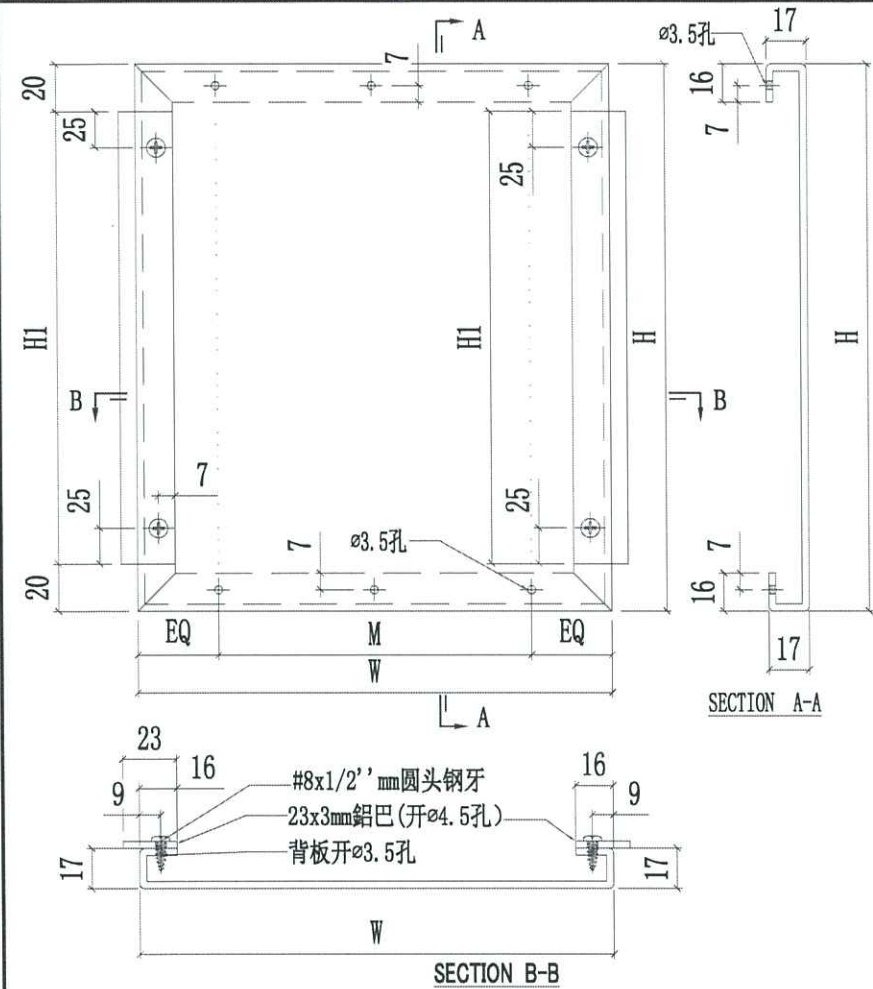

编号	W	H	M	铝巴长度H1	数量
J858-AP08-20	1184		ø280c/cx4		-
J858-AP08-19	1309	248	ø300c/cx4	208	-
J858-AP08-18	565		ø250c/cx2		-
J858-AP08-17	1246.5		ø280c/cx4		-
J858-AP08-16	1184		ø280c/cx4		-
J858-AP08-15	1309	125.5	ø300c/cx4	85.5	-
J858-AP08-14	565		ø250c/cx2		-
J858-AP08-13	1246.5		ø280c/cx4		-
J858-AP08-12	1129		ø250c/cx4		-
J858-AP08-11	1609	143	ø300c/cx5	103	-
J858-AP08-10	584		ø250c/cx2		-
J858-AP08-09	1739		ø300c/cx5		-
J858-AP08-08	1129		ø250c/cx4		-
J858-AP08-07	1609	248	ø300c/cx5	208	-
J858-AP08-06	584		ø250c/cx2		-
J858-AP08-05	1739		ø300c/cx5		-
J858-AP08-04	1129		ø250c/cx4		-
J858-AP08-03	1609	125.5	ø300c/cx5	85.5	-
J858-AP08-02	584		ø250c/cx2		-
J858-AP08-01	1739		ø300c/cx5		-

李卓峰 设计

编号	W	H	M	铝巴长度H1	数量
J858-AP08-55	1210		ø280c/cx4		-
J858-AP08-54	634		ø250c/cx2		-
J858-AP08-53	1540	243	ø280c/cx5	203	-
J858-AP08-52	1608		ø300c/cx5		-
J858-AP08-51					-
J858-AP08-50	1574		ø300c/cx5		-
J858-AP08-49	499	143	ø220c/cx2	103	-
J858-AP08-48	1474		ø280c/cx5		-
J858-AP08-47	1611.5		ø300c/cx5		-
J858-AP08-46	1664		ø300c/cx5		-
J858-AP08-45	1474		ø280c/cx5		-
J858-AP08-44	1611.5	248	ø300c/cx5	208	-
J858-AP08-43	1664		ø300c/cx5		-
J858-AP08-42	1474		ø280c/cx5		-
J858-AP08-41	1611.5	125.5	ø300c/cx5	85.5	-
J858-AP08-40	1664		ø300c/cx5		-
J858-AP08-39	499	228	ø220c/cx2	188	-
J858-AP08-38	549		ø245c/cx2		-
J858-AP08-37	1129		ø250c/cx4		-
J858-AP08-36	1465		ø280c/cx5		-
J858-AP08-35	1515		ø280c/cx5		-
J858-AP08-34	584	243	ø250c/cx2	203	-
J858-AP08-33	1583		ø300c/cx5		-
J858-AP08-32	1193		ø280c/cx4		-
J858-AP08-31	565		ø250c/cx2		-
J858-AP08-30	1246.5		ø280c/cx4		-
J858-AP08-29	1184		ø280c/cx4		-
J858-AP08-28	1309		ø300c/cx4		-
J858-AP08-27	1284		ø300c/cx4		-
J858-AP08-26	1446.5		ø300c/cx4		-
J858-AP08-25	1714	143	ø300c/cx5	103	-
J858-AP08-24	1524		ø280c/cx5		-
J858-AP08-23	549		ø245c/cx2		-
J858-AP08-22	565		ø250c/cx2		-
J858-AP08-21	1246.5		ø280c/cx4		-

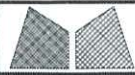

美特鋁質有限公司
MIDI Aluminium Fabricator Ltd.

工程號 J858
地盘 康城11期

類別
制圖 W. E. X
物料號 -


圖號 J858-AP09

修改
日期
採用工廠 地盘
材料颜色 香槟金(ECD3X1009 9S-JF2)

图纸名称 鋁背板加工图
材料 3mm THK. 鋁板

復核 -
批准 -


數量 -
單件重量 - (KG)

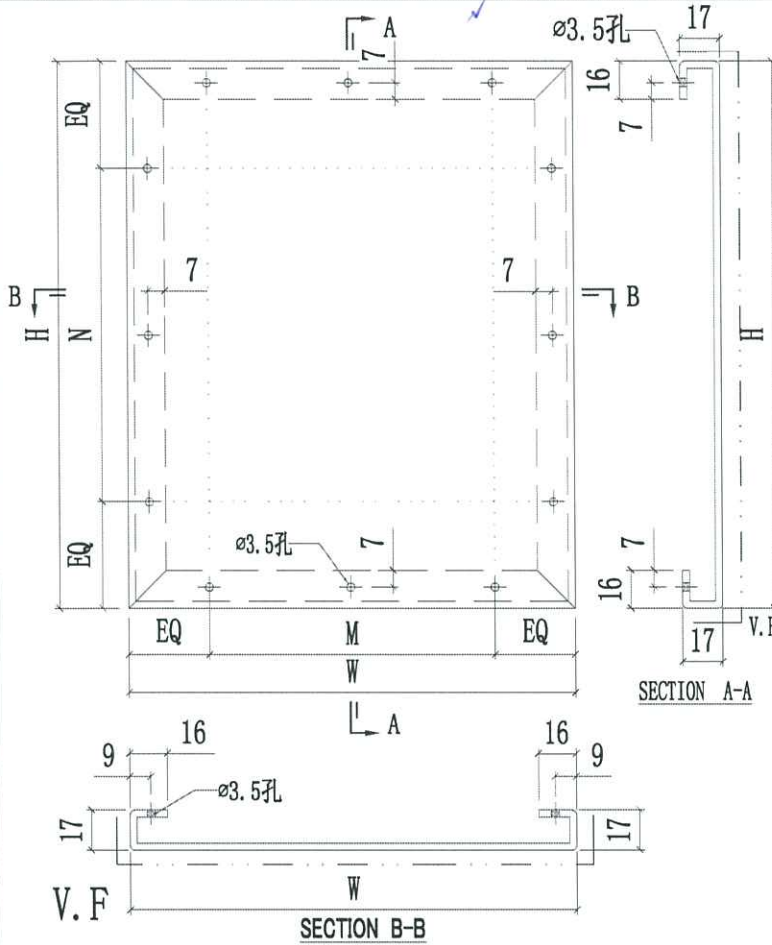

J858-AP09-70	891		@250c/cx3		-
J858-AP09-69	1204		@280c/cx4		-
J858-AP09-68	628	423	@250c/cx2	@300c/cx1	-
J858-AP09-67	1534		@280c/cx5		-
J858-AP09-66	1602		@300c/cx5		-
J858-AP09-65	1204		@280c/cx4		-
J858-AP09-64	1468		@280c/cx5		-
J858-AP09-63	1733		@300c/cx5		-
J858-AP09-62	905.5	2203	@250c/cx3	@300c/cx7	-
J858-AP09-61	958		@300c/cx3		-
J858-AP09-60	868		@250c/cx3		-
J858-AP09-59	493		@220c/cx2		-
J858-AP09-58	1733		@300c/cx5		-
J858-AP09-57	1568	495.5	@300c/cx5	@300c/cx1	-
J858-AP09-56	493		@220c/cx2		-
J858-AP09-55	628		@250c/cx2		-
J858-AP09-54	1602		@300c/cx5		-
J858-AP09-53	1468		@280c/cx5		-
J858-AP09-52	1605.5	760.5	@300c/cx5	@300c/cx2	-
J858-AP09-51	1658		@300c/cx5		-
J858-AP09-50	1534		@280c/cx5		-
J858-AP09-49	1204		@280c/cx4		-
J858-AP09-48	1568		@300c/cx5		-
J858-AP09-47a	890	2053	@250c/cx3	@280c/cx7	-
J858-AP09-47	891		@250c/cx3		-
J858-AP09-46	1708	2203	@300c/cx5	@300c/cx7	-
J858-AP09-45	881		@250c/cx3		-
J858-AP09-44	1123		@250c/cx4		-
J858-AP09-43	863		@250c/cx3		-
J858-AP09-42	890		@250c/cx3		-
J858-AP09-41	901		@250c/cx3		-
J858-AP09-40	885		@250c/cx3		-
J858-AP09-39	1459		@280c/cx5		-
J858-AP09-38	1509	423	@280c/cx5	@300c/cx1	-
J858-AP09-37	578		@250c/cx2		-
J858-AP09-36	1577		@300c/cx5		-
J858-AP09-35	1187		@280c/cx4		-
J858-AP09-34	559		@250c/cx2		-
J858-AP09-33	1240.5		@280c/cx4		-
J858-AP09-32	628		@250c/cx2		-
J858-AP09-31	428		@300c/cx1		-
J858-AP09-30	1303		@300c/cx4		-
J858-AP09-29	1440.5		@300c/cx4		-
J858-AP09-28	818	2203	@250c/cx3	@300c/cx7	-
J858-AP09-27	578		@250c/cx2		-
J858-AP09-26	543		@245c/cx2		-
J858-AP09-25	559		@250c/cx2		-
编号	W	H	M	N	數量


J858-AP09-24	578		@250c/cx2		-
J858-AP09-23	1278		@300c/cx4		-
J858-AP09-22	1440.5		@300c/cx4		-
J858-AP09-21	1708	495.5	@300c/cx5	@300c/cx1	-
J858-AP09-20	1518		@280c/cx5		-
J858-AP09-19	543		@245c/cx2		-
J858-AP09-18	559		@250c/cx2		-
J858-AP09-17	1240.5		@280c/cx4		-
J858-AP09-16	1577		@300c/cx5		-
J858-AP09-15	1187		@280c/cx4		-
J858-AP09-14	1178		@280c/cx4		-
J858-AP09-13	1303		@300c/cx4		-
J858-AP09-12	1459		@280c/cx5		-
J858-AP09-11	1509		@280c/cx5		-
J858-AP09-10	1440.5		@300c/cx4		-
J858-AP09-09	1708	760.5	@300c/cx5	@300c/cx2	-
J858-AP09-08	1518		@280c/cx5		-
J858-AP09-07	543		@245c/cx2		-
J858-AP09-06	559		@250c/cx2		-
J858-AP09-05	1240.5		@280c/cx4		-
J858-AP09-04	1123		@250c/cx4		-
J858-AP09-03	1603		@300c/cx5		-
J858-AP09-02	578		@250c/cx2		-
J858-AP09-01	1733		@300c/cx5		-
编号	W	H	M	N	數量

現此個物料

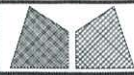


美特铝质有限公司
MIDI Aluminium Fabricator Ltd.

工程號	J858	類別		物料號	-
地盘	康城11期	制圖	W. E. X	2022-07-29	圖號 J858-AP10
修改	採用工廠 ✓ 地盘	图纸名称	铝背板加工图	復核	-
日期	材料颜色 银	材料	3mm THK. 铝板	批准	-
				數量	-
				單件重量	- (KG)

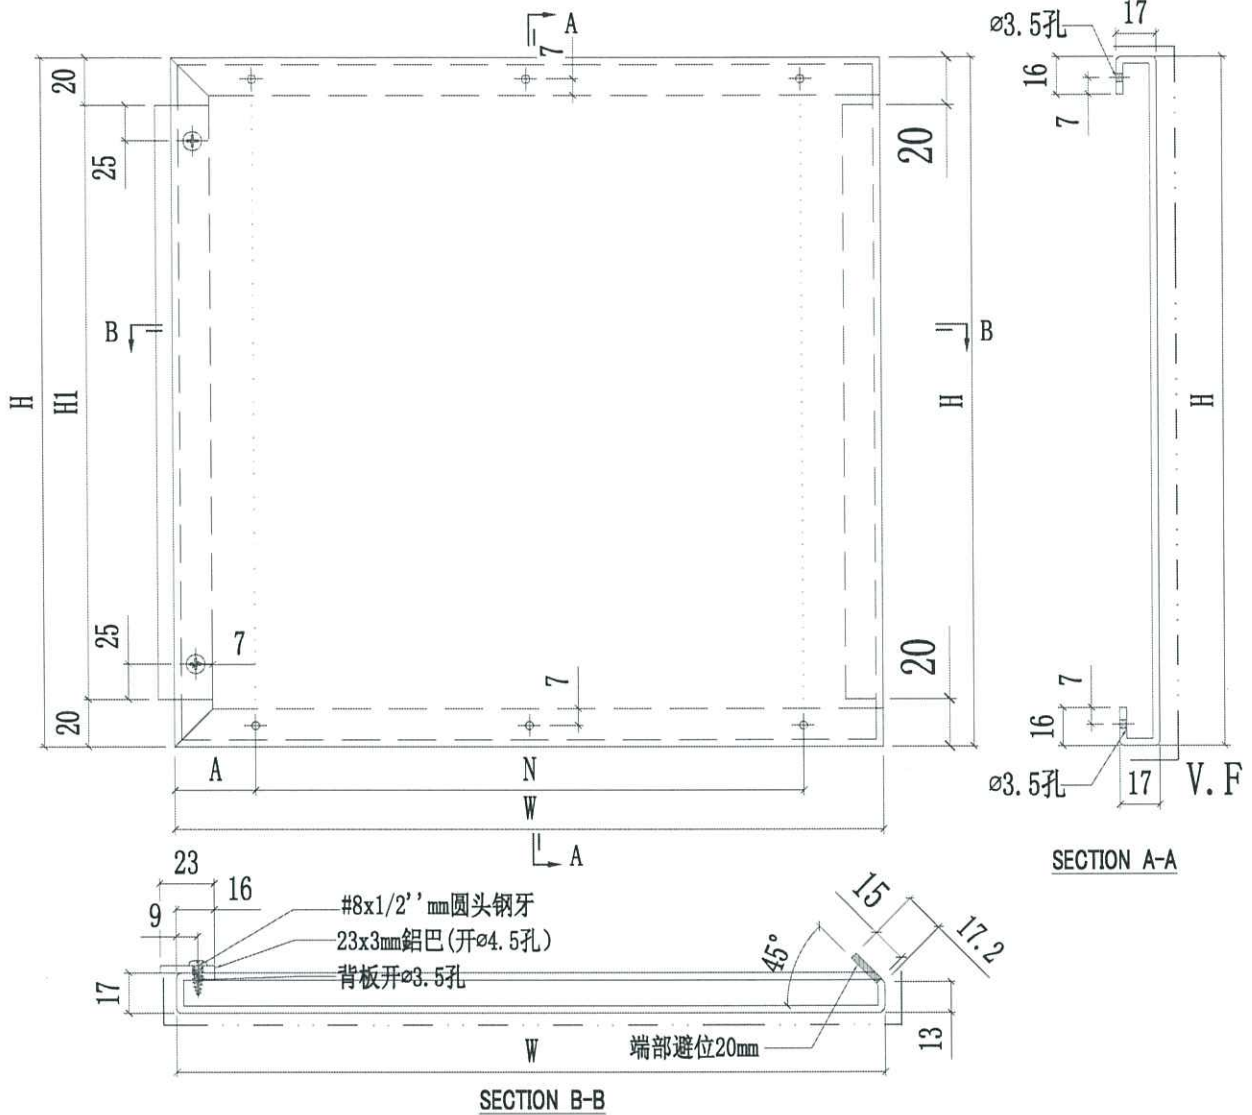


J858-AP10-15	1625.5	143	56.5	@300c/cx5	103	-
J858-AP10-14	1625.5	248	56.5	@300c/cx5	208	-
J858-AP10-13	1625.5	125.5	56.5	@300c/cx5	85.5	-
J858-AP10-12	1547	143	67	@280c/cx5	103	-
J858-AP10-11	1547	248	67	@280c/cx5	208	-
J858-AP10-10	1547	125.5	67	@280c/cx5	85.5	-
J858-AP10-09	1638	143	62.5	@300c/cx5	103	-
J858-AP10-08	1638	248	62.5	@300c/cx5	208	-
J858-AP10-07	1638	125.5	62.5	@300c/cx5	85.5	-
J858-AP10-06	565.5	143	26.5	@250c/cx2	103	-
J858-AP10-05	565.5	248	26.5	@250c/cx2	208	-
J858-AP10-04	565.5	125.5	26.5	@250c/cx2	85.5	-
J858-AP10-03	1657	143	72	@300c/cx5	103	-
J858-AP10-02	1657	248	72	@300c/cx5	208	-
J858-AP10-01	1657	125.5	72	@300c/cx5	85.5	-
编号	W	H	A	N	铝巴长度 H1	數量

龍

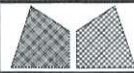


美特鋁質有限公司
MIDI Aluminium Fabricator Ltd.


工程號	J858	類別		物料號	-		
地盘	康城11期	制圖	W. E. X	2022-07-29	圖號	J858-AP12	
修改	採用工廠 ✓ 地盘	图纸名称	鋁背板加工图	復核	-	數量	-
日期	材料颜色 香槟金 (ECD3X1009 9S-JF2)	材料	3mm THK. 鋁板	批准	-	單件重量	- (KG)

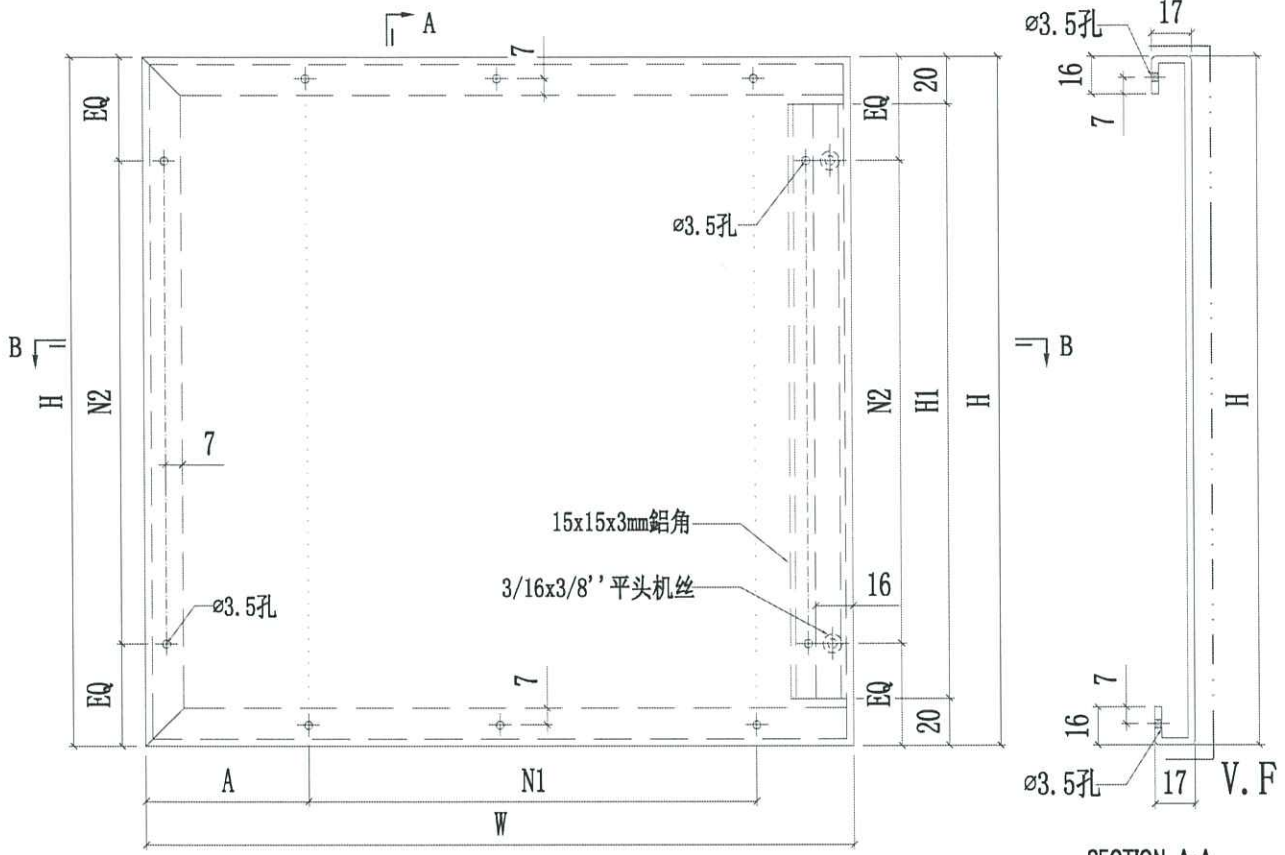

SECTION A-A

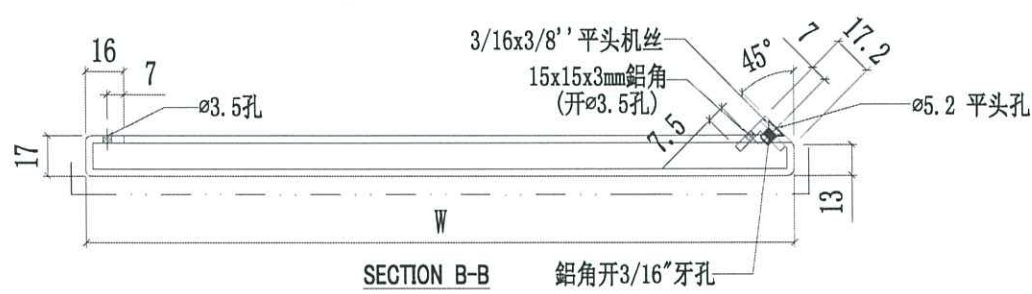


SECTION B-B 鋁角开3/16"牙孔

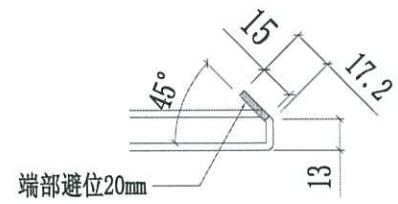


端部避位20mm


J858-AP12-12	921	2203	33.5	@280c/cx3	@300c/cx7	2163	-
J858-AP12-11	1621	760.5	53.5	@300c/cx5	@300c/cx2	720.5	-
J858-AP12-10	561	495.5	23.5	@250c/cx2	@300c/cx1	455.5	-
J858-AP12-09	1652.5		69	@300c/cx5		-	
J858-AP12-08	1542.5	2203	64	@280c/cx5	@300c/cx7	2163	-
J858-AP12-07	1633.5		59.5	@300c/cx5			-
J858-AP12-06	561		23.5	@250c/cx2			-
J858-AP12-05	1652.5	760.5	69	@300c/cx5	@300c/cx2	720.5	-
J858-AP12-04	1542.5		64	@280c/cx5			-
J858-AP12-03	1633.5		59.5	@300c/cx5			-
J858-AP12-02	561		23.5	@250c/cx2			-
J858-AP12-01	1652.5		69	@300c/cx5			-
编号	W	H	A	N1	N2	鋁角长度 H1	數量

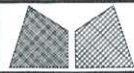

美特鋁質有限公司
MIDI Aluminium Fabricator Ltd.

工程號	J858	類別		物料號	-				
地盘	康城11期	制圖	W. E. X	2022-05-13	圖號	J858-AP14L			
修改	採用工廠	✓	地盤	圖紙名稱	鋁封口片加工圖	復核	-	數量	-
日期	材料顏色	玫瑰金 (ECC3X1010 OS-XF1)	材料	3mm鋁板	批准	-	單件重量	-	(KG)


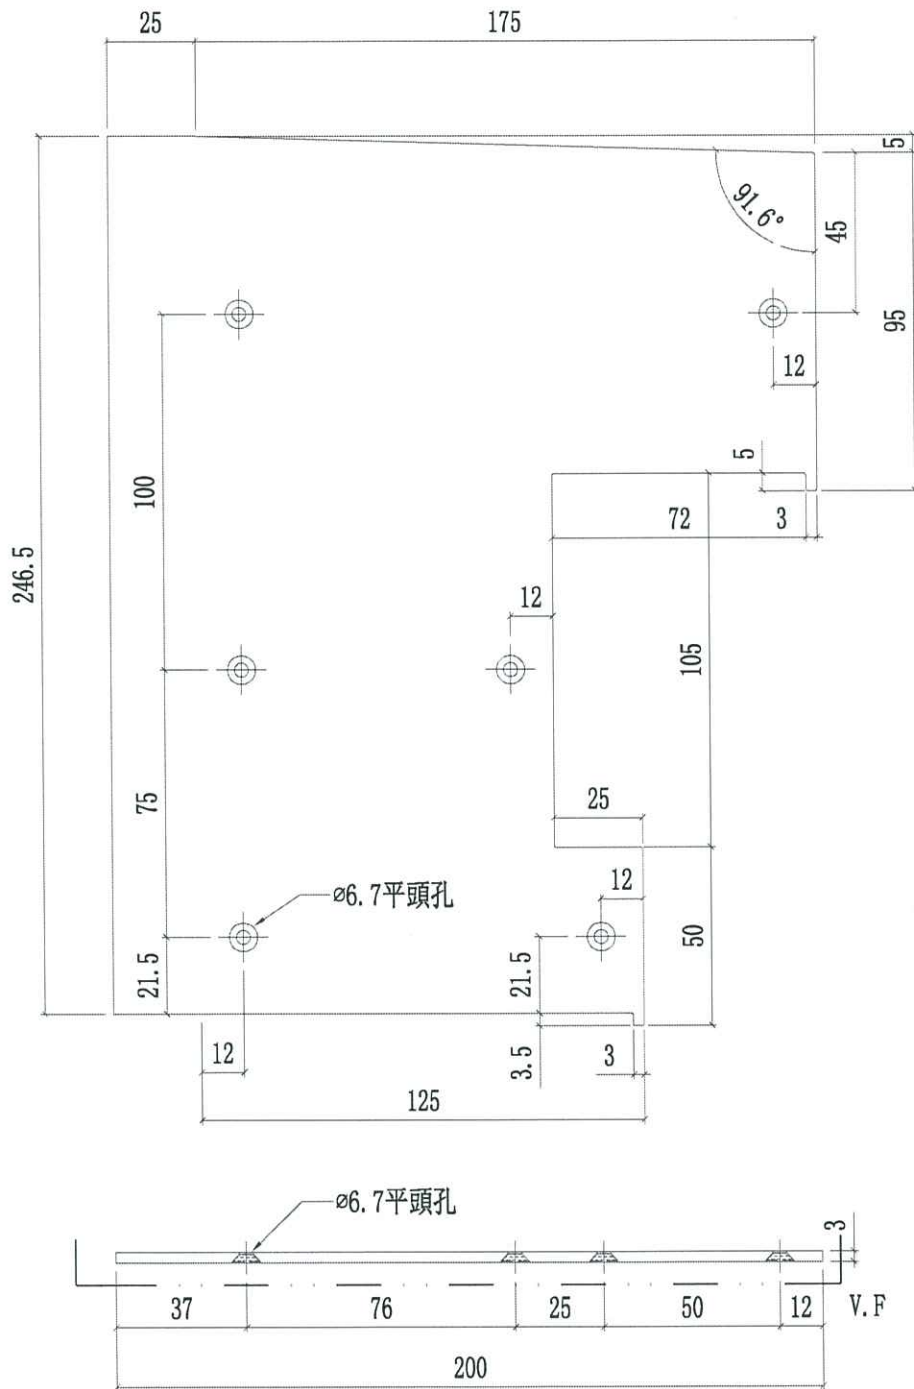


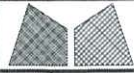


美特鋁質有限公司

MIDI Aluminium Fabricator Ltd.



工程號	J858	類別		物料號	-				
地盘	康城11期	制圖	W. E. X	2022-05-13	圖號	J858-AP14R			
修改		採用工廠	✓ 地盘	图纸名称	鋁封口片加工图	復核	-	數量	-
日期		材料颜色	玫瑰金 (ECC3X1010 OS-XF1)	材料	3mm鋁板	批准	-	單件重量	- (KG)

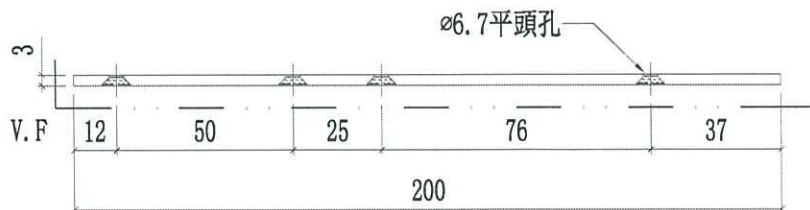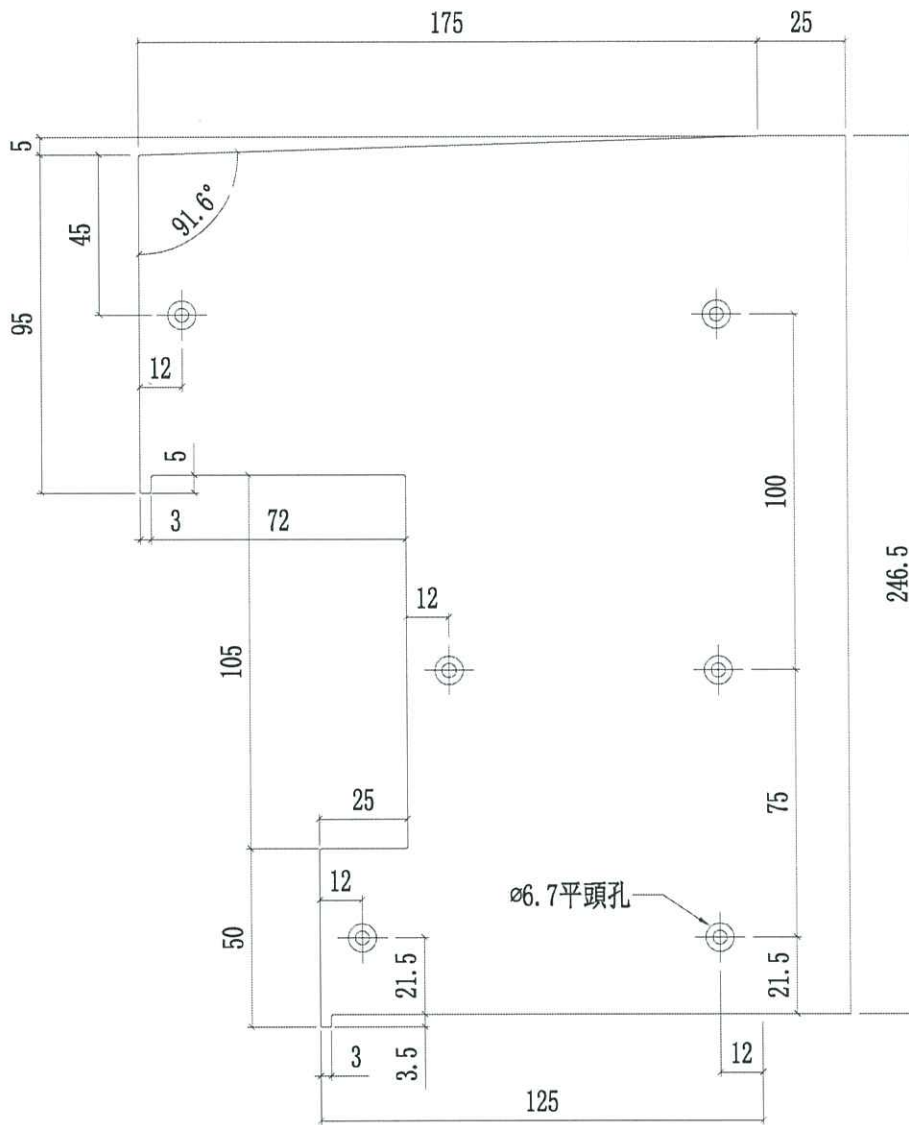

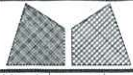


美特鋁質有限公司
MIDI Aluminium Fabricator Ltd.

工程號	J858	類別		物料號	-				
地盘	康城11期	制圖	W. E. X	2022-05-13	圖號	J858-AP15R			
修改		採用工廠	✓ 地盘	图纸名称	鋁封口片加工图	復核	-	數量	-
日期		材料颜色	玫瑰金 (EC03X1010 OS-XF1)	材料	3mm鋁板	批准	-	單件重量	- (KG)

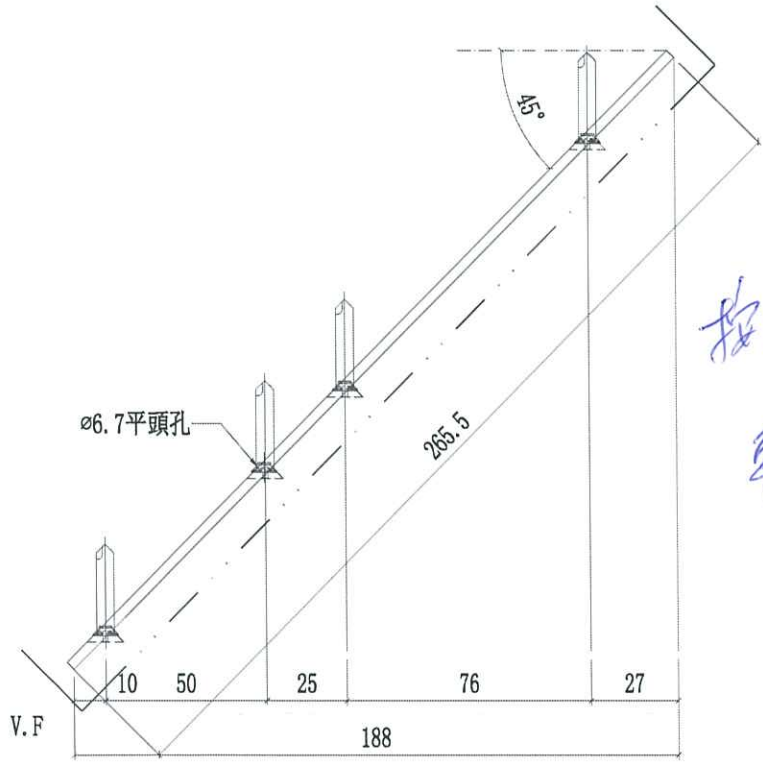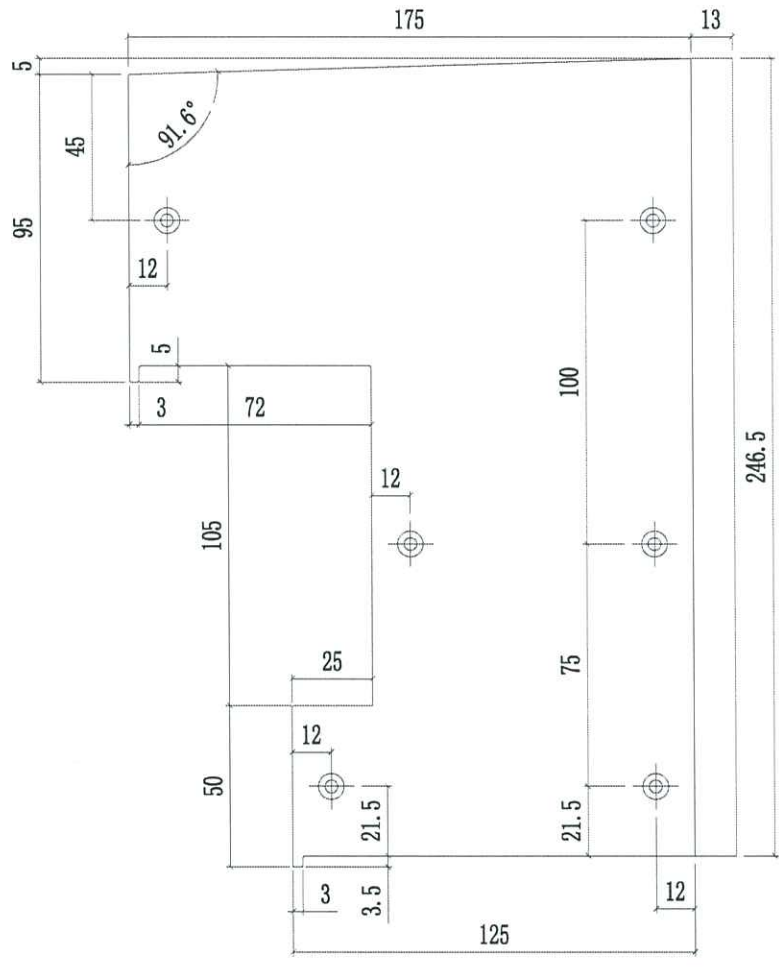

按E25074修
及
新修

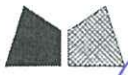


美特鋁質有限公司
MIDF Aluminium Fabricator Ltd.

背板編號	寬度(L/mm)	高度(H/mm)	A	N	數量
BB-13	1692	841	96	300*5	9
BB-23	689.5	45	300*2	9	

工程號 J-833 地盤 白石

注：長度不夠減的隔熱棉通長切除。

頂

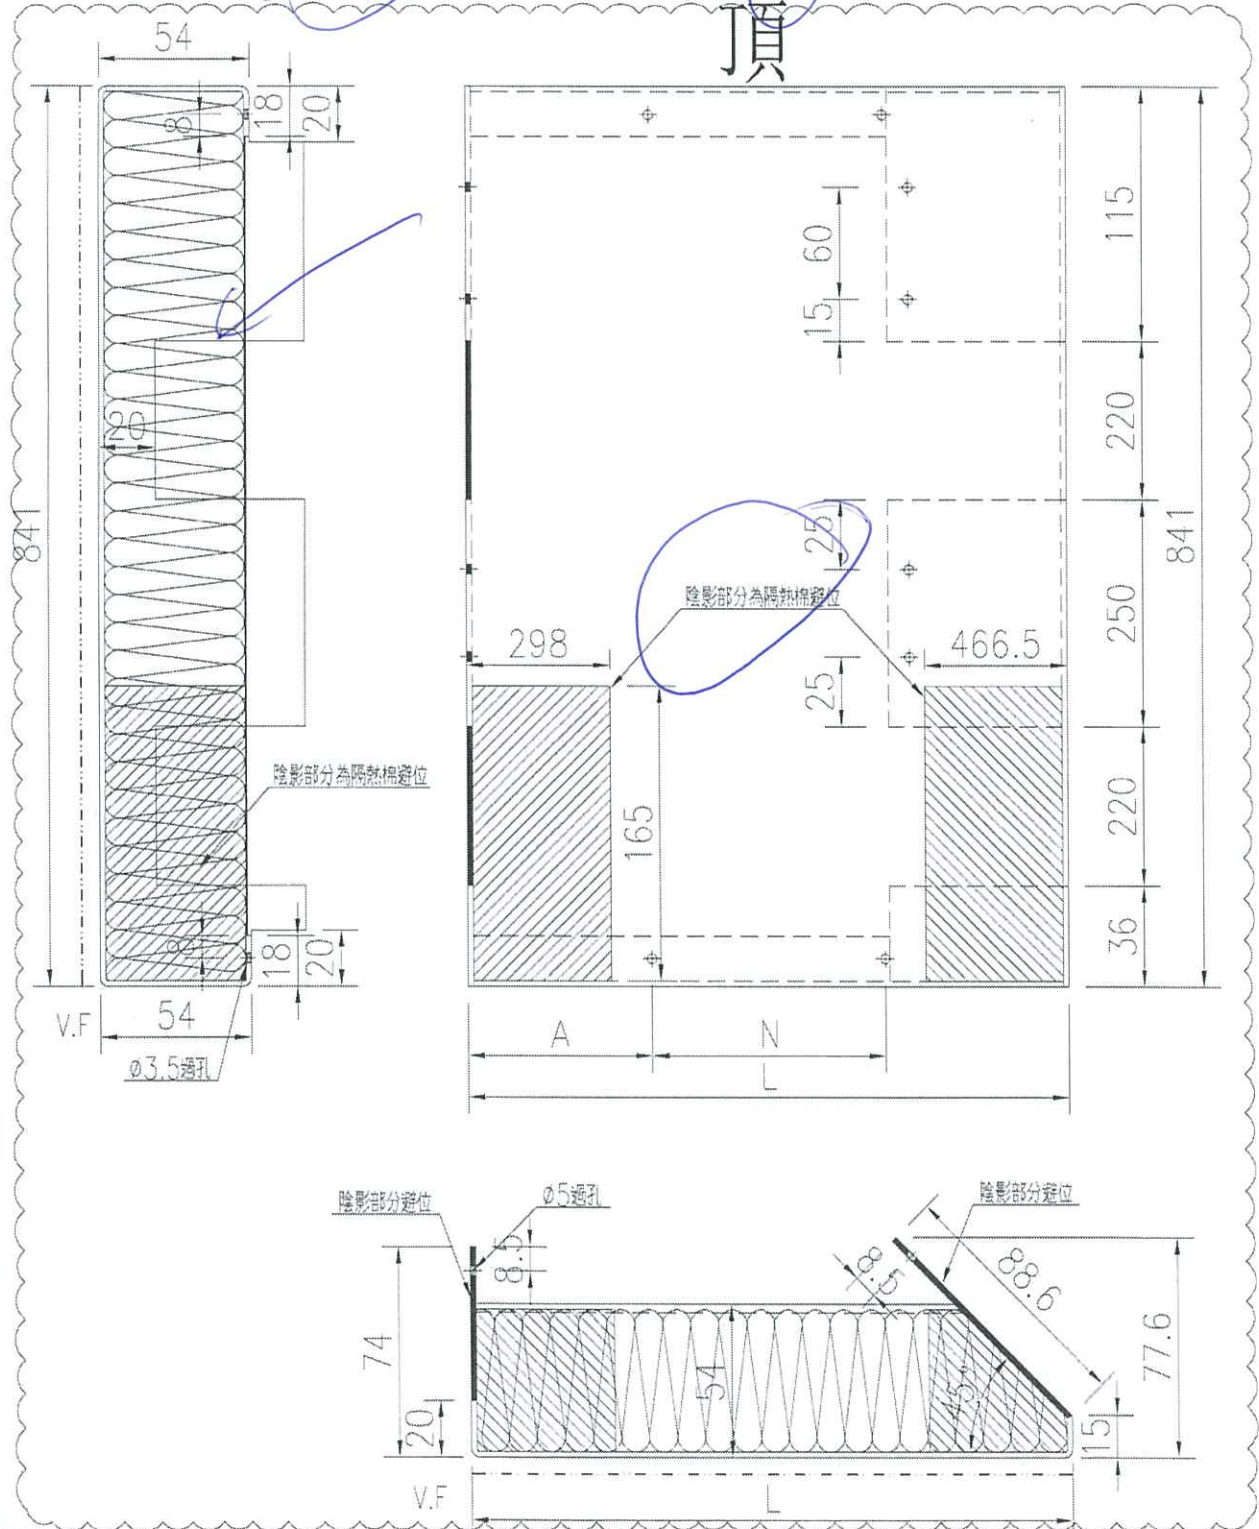

名稱	鋁板拆圖	制圖	吳禕瑜	2017.07.04	修改	A
材料	2mm鋁板	復核			日期	2017.8.08
顏色	UCT88362XL-3淺香檳銀灰	批准			圖號	BB-13




美特鋁質有限公司
MIDI Aluminium Fabricator Ltd.

背板編號	寬度(L/mm)	高度(H/mm)	數量
BB-67A	689.5	213	8






工程號 J-833 地盤 白面


注：此款鋁板隔熱棉不需避位。

臨時板 頂

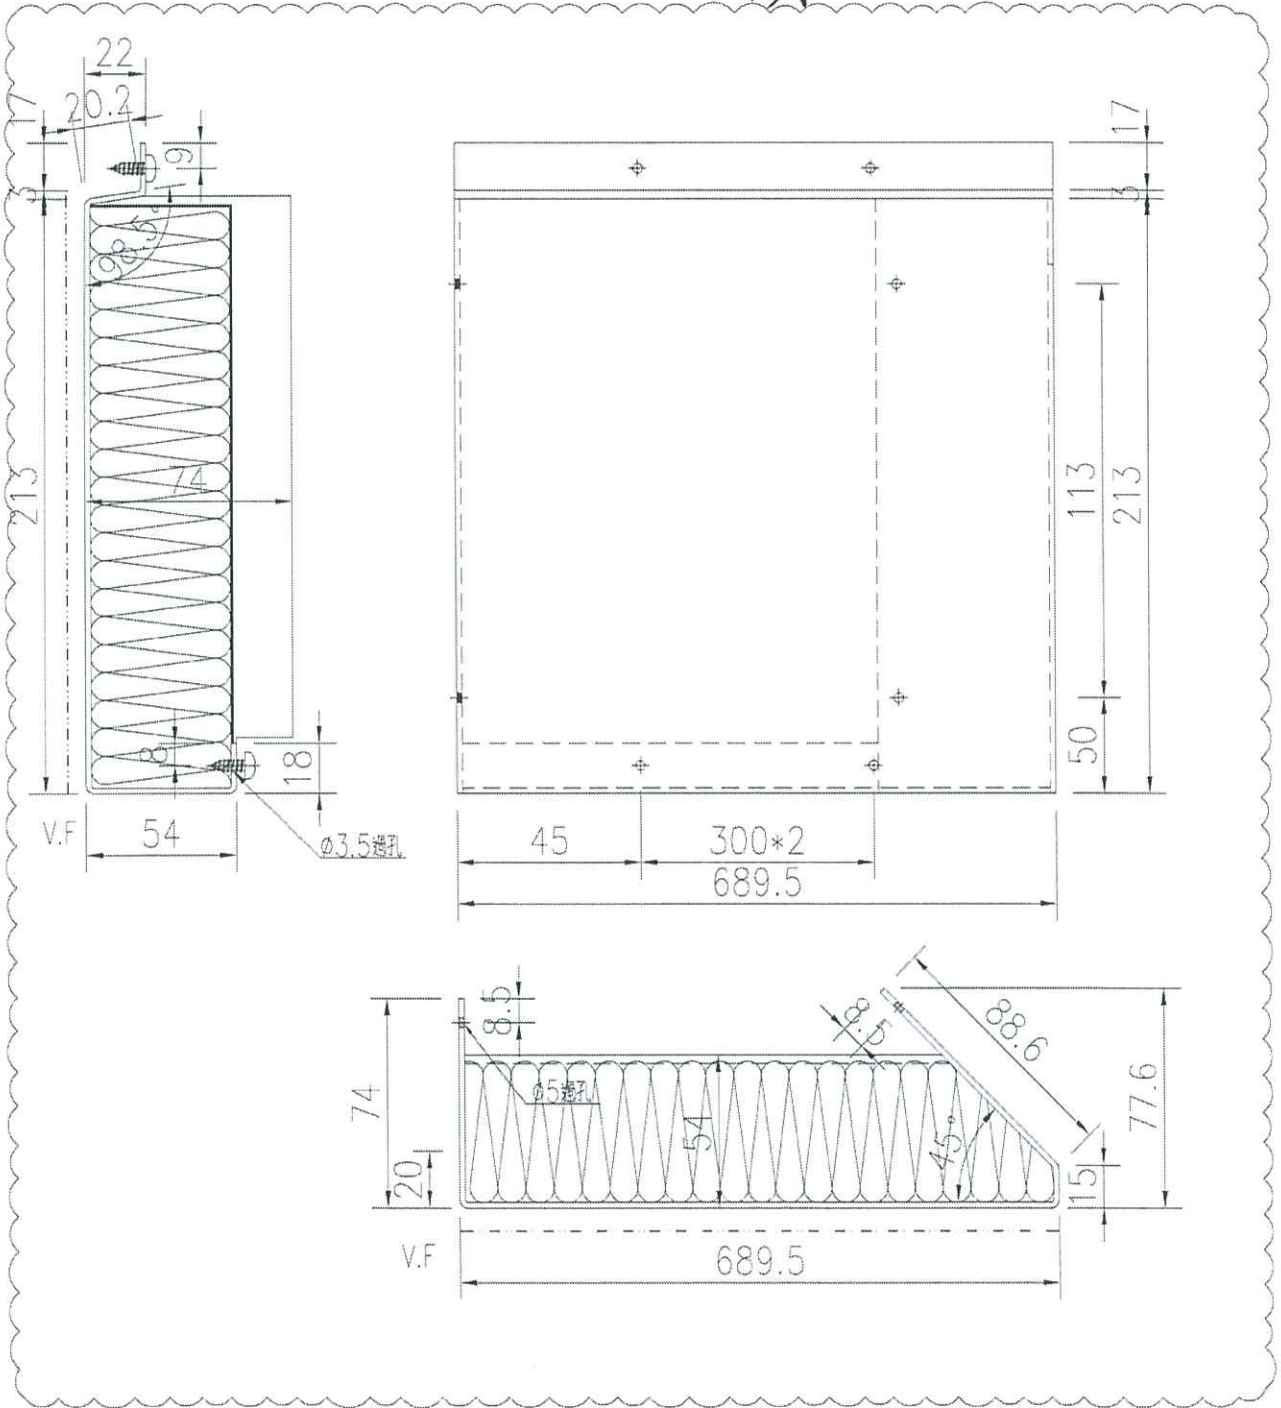

名稱	鋁板拆圖	制圖	吳禱瑜	2017.07.04	修改	A
材料	2mm鋁板	復核			日期	2017.8.08
顏色	UCT88362XL-3淺香檳銀灰	批准			圖號	BB-67A

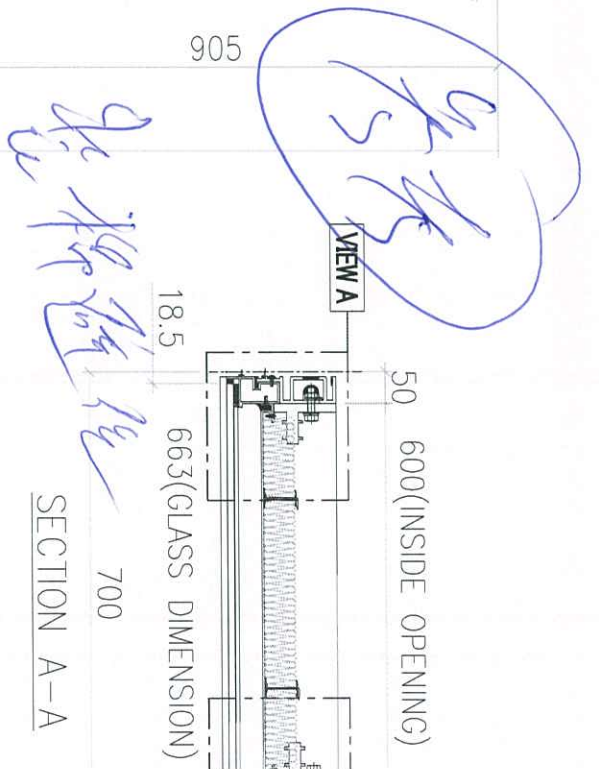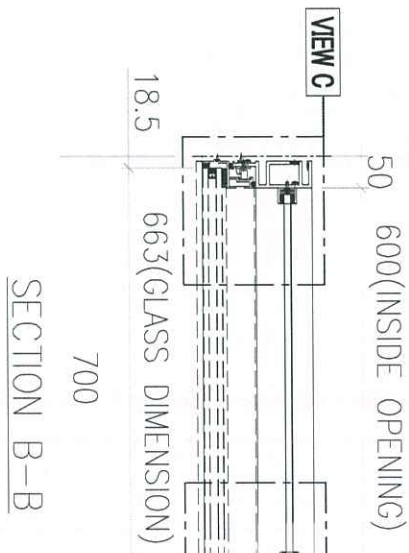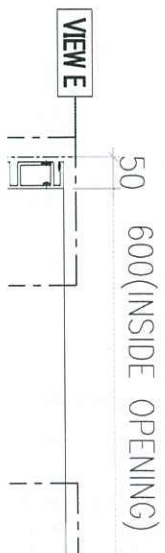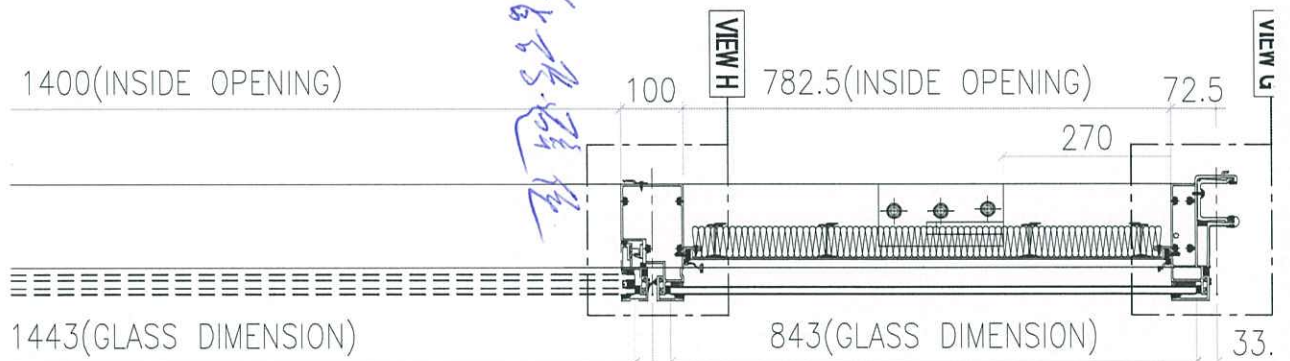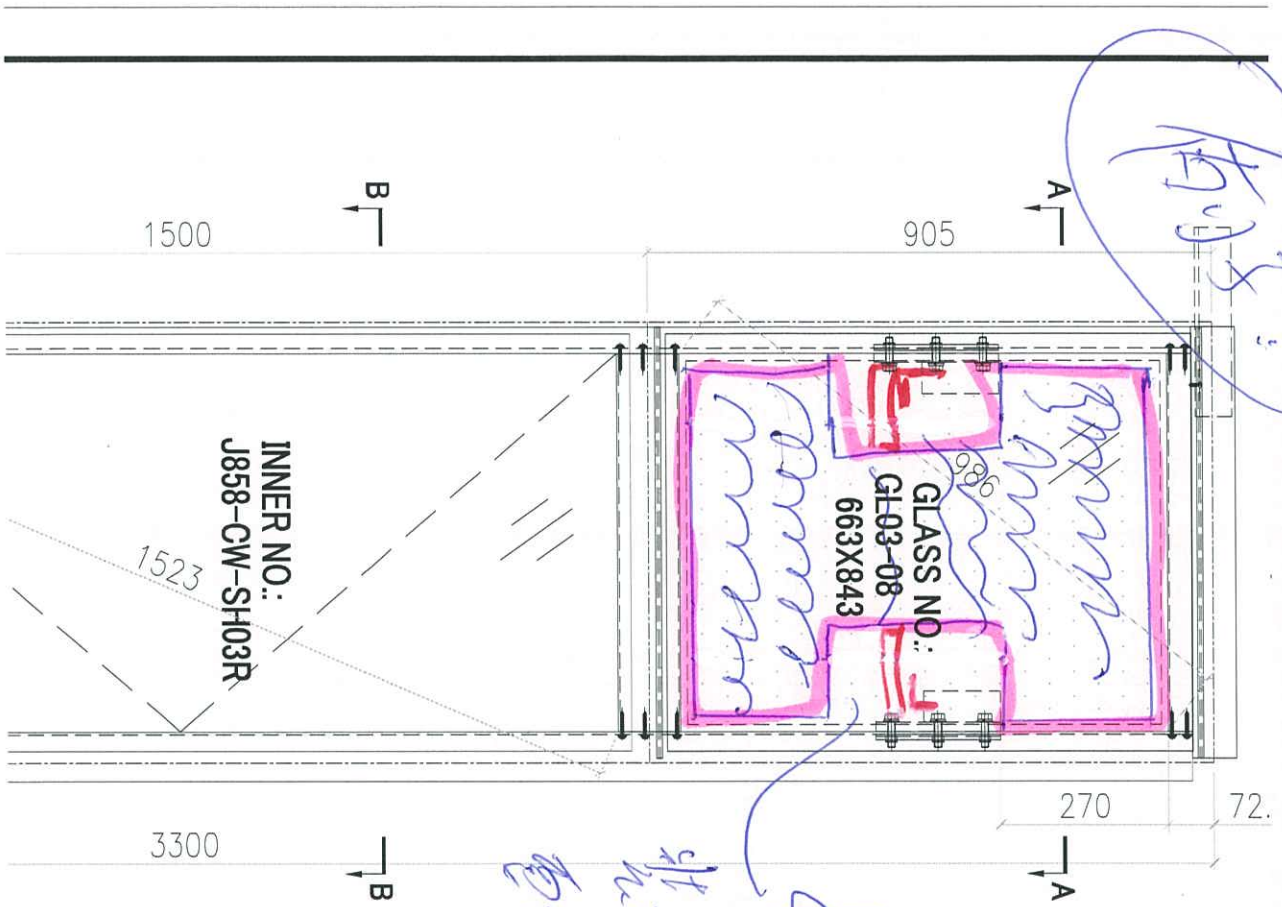

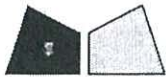

工程指示 / 要求簡箋(E.I.)

工程指示編號：EI / 5074 / 22

修改版次： -

工程編號： J - 858

工程名稱：將軍澳日出康城 11

工程項目：幕牆 回覆王良 飾線封口片 (轉角狀態)

收件人：生統 / 王良

發件人：Ant Yeung

日期：06/09/2022

□要求提供 / □確認 事項：

- () 初步鋁料 B.M. () 加工拆圖，然後生產 () 尺寸表
- () 正式鋁料 B.M. () 技術上資料 / 指示 () 報價
- () 配件 B.M. () 樣辦或貨品說明書 () 分判合約

內容：

請按附件 飾線封口片 X86307 改善方案 (轉角狀態)

拆圖部：修改拆圖，大貨按此做法 (封箱改)

請在 2022.09.10 前完成上列要求。

附： 頁

□ 原合約工程包

□ 原合約工程加 / 減賬

□ 新工程報價

分發東莞各部門：

- () 生產技術總監 □連附件 () 技術部 □連附件 () 生產部 □連附件 () 機械設計部 □連附件
- () 採購部 □連附件 () 生產統籌部 □連附件 () 小羅&清 □連附件
- () 質檢部 連附件 () 會計部 □連附件 () 報關組 □連附件 () 其他 水洪 □連附件
- () Bun □連附件

分發香港各部門：

- () 行政部 □連附件 () 會計部 □連附件 () 統籌部 □連附件 () 工程部地盤科文 □連附件 積哥
- () 採購部 □連附件 () QS 部 □連附件 () 維修部 □連附件 () 其他 _____ □連附件

傳遞編號：

HK 1524 / 22


發件人簽署：Ant Yeung


項目經理簽署：[Signature]

Handwritten signature or initials in the top right corner.

X86307


轉交中心

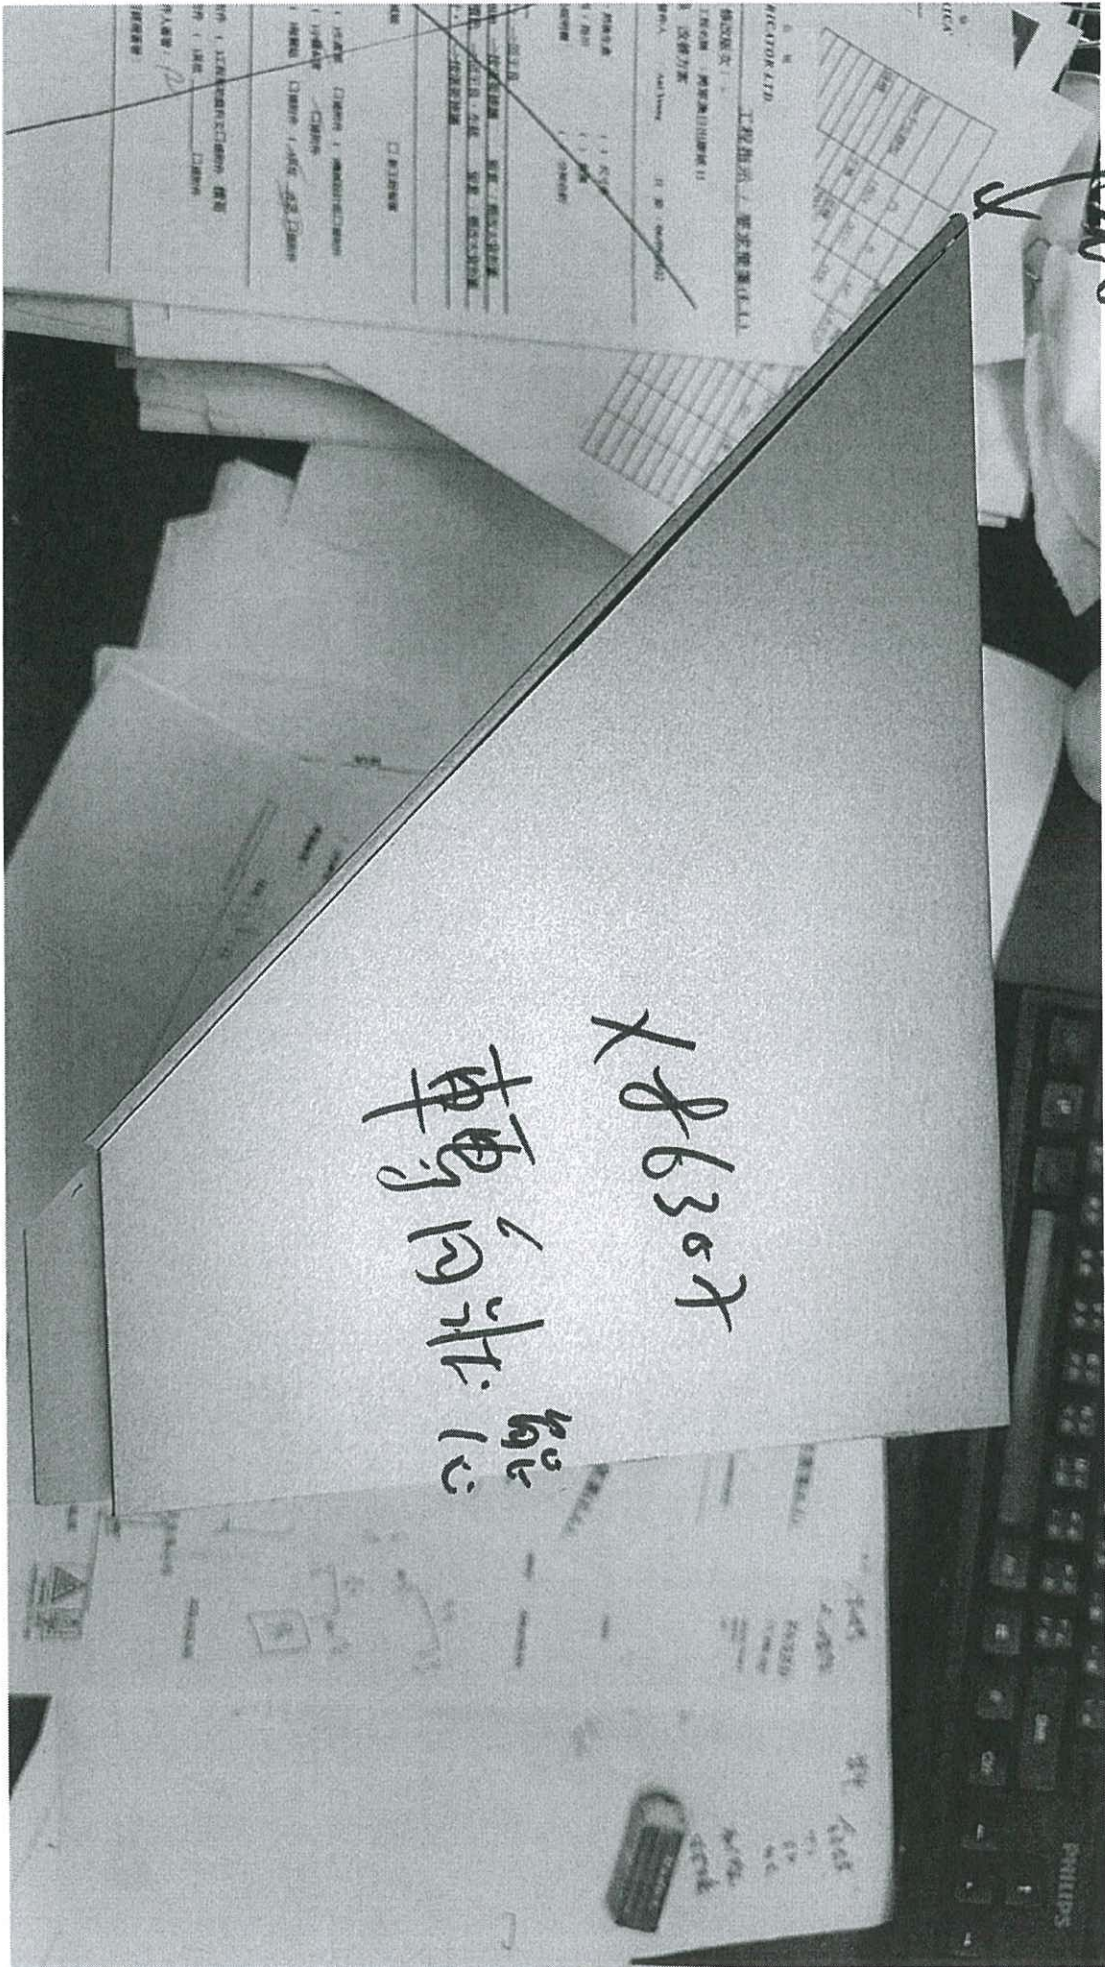

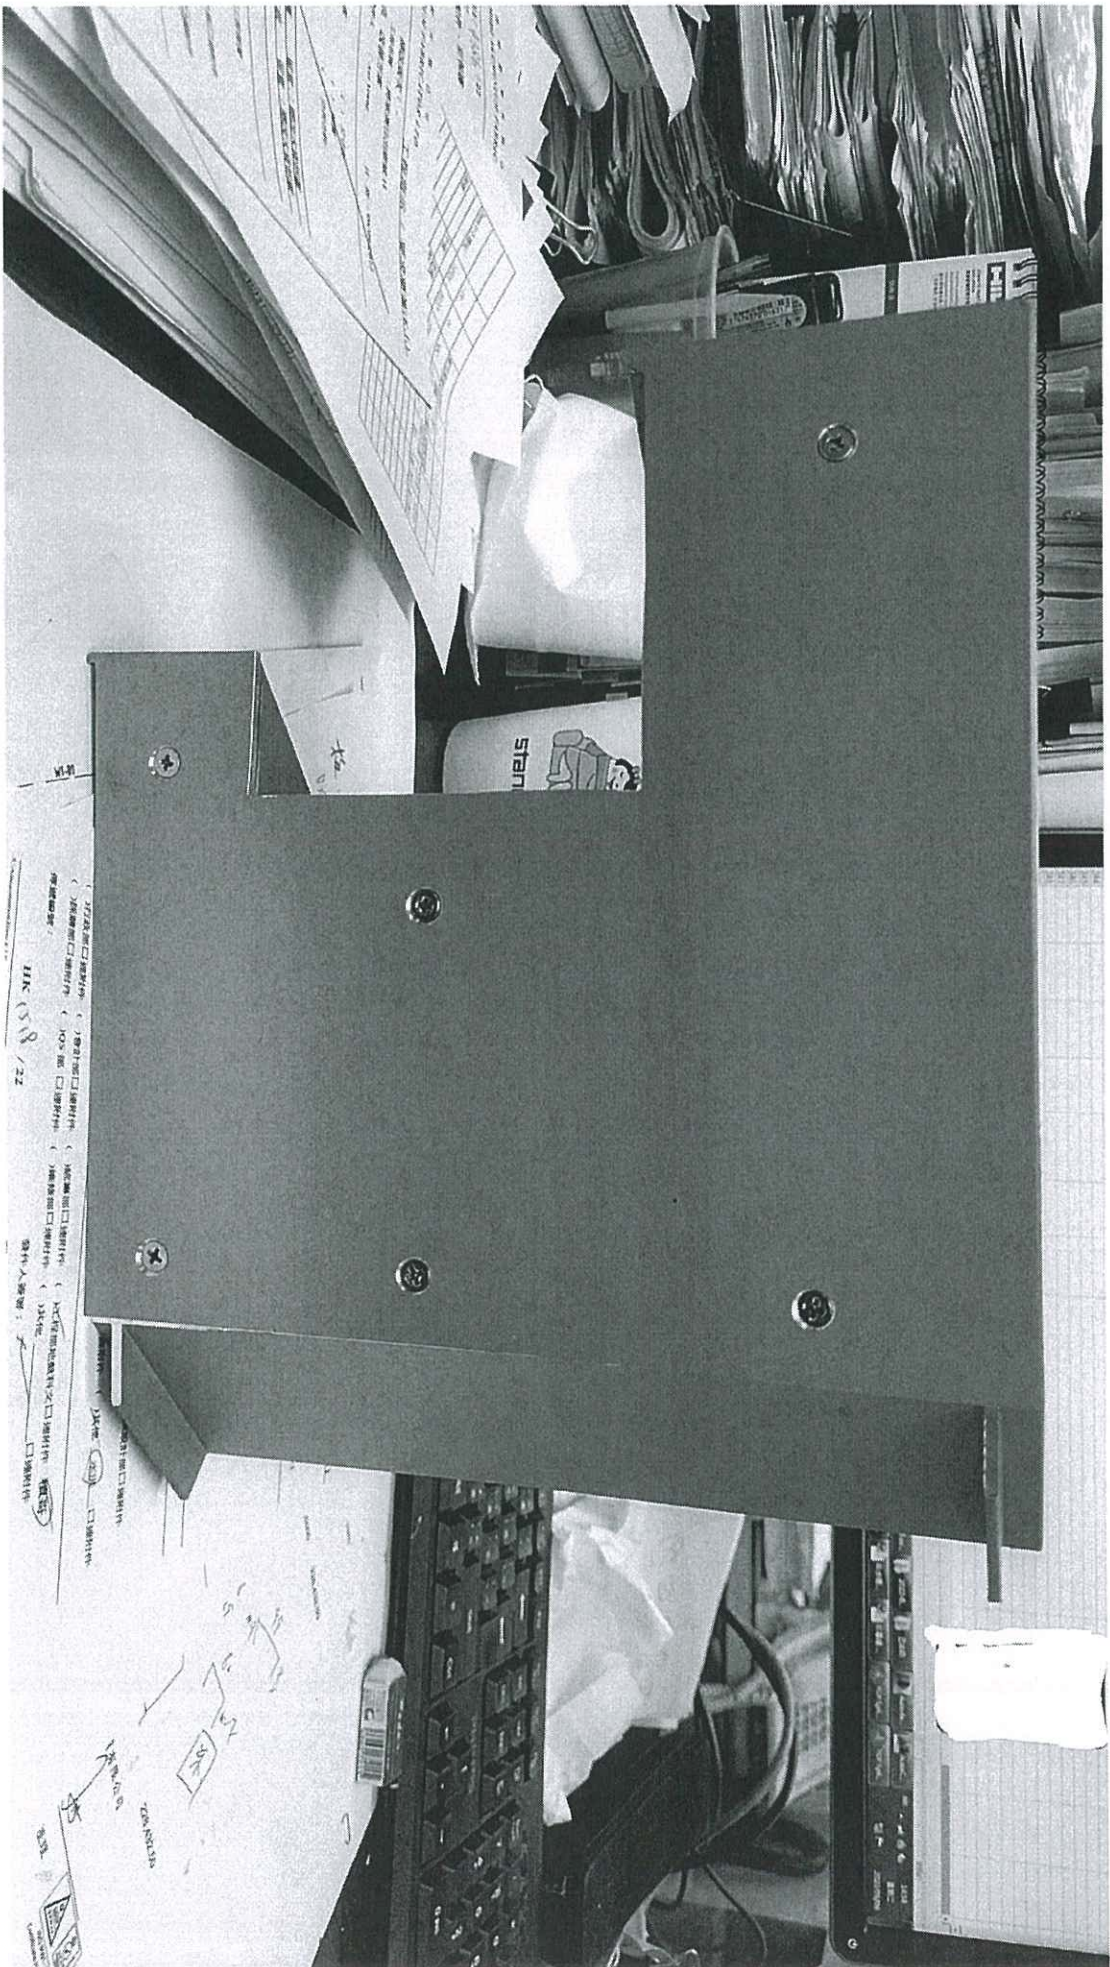

HIC 05/18/22


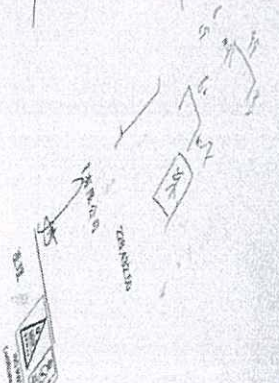

板木

