



工程指示 / 要求簡箋(E.I.)

工程指示編號：EI / 5175 / 23

修改版次： B

工程編號： J - 858

工程名稱：將軍澳日出康城 11

工程項目：單元件 水槽料洩水片 放行大貨及增加數量(特色層和後備) 地盤用(鉻化)

收件人：生統

發件人：Ant Yeung

日期：18/09/2023

□要求提供 / □確認 事項：

- | | | |
|------------------------------------|-------------------------------------|-------------------------------|
| <input type="checkbox"/> 初步鋁料 B.M. | <input type="checkbox"/> 加工拆圖，然後生產 | <input type="checkbox"/> 尺寸表 |
| <input type="checkbox"/> 正式鋁料 B.M. | <input type="checkbox"/> 技術上資料 / 指示 | <input type="checkbox"/> 報價 |
| <input type="checkbox"/> 配件 B.M. | <input type="checkbox"/> 樣辦或貨品說明書 | <input type="checkbox"/> 分判合約 |

內容：

B 版：放行大貨及增加數量供特色層和後備用，增加 AP16(300 件)，AP17(50 件)**A 版：AP16 修改；AP18 取消(胡哥表示不需)。**

請按加工圖生產水槽料洩水片(鉻化)供地盆使用

請提供水槽料 L=300 mm 給鍍金做試板，免得防水片卡不進。請在群組給相片回覆

試板後，首批先做三分一數量

餘下三分二：2023 年才年生產

謝謝

請在 2023.10.04 前完成上列要求。

附： 頁

 原合約工程包 原合約工程加 / 減賬 新工程報價

分發東莞各部門：

- | | | | | | | | |
|---|------------------------------|---|------------------------------|--|------------------------------|-----------------------------------|------------------------------|
| <input type="checkbox"/> 生產技術總監 | <input type="checkbox"/> 連附件 | <input type="checkbox"/> 技術部 | <input type="checkbox"/> 連附件 | <input type="checkbox"/> 生產部 | <input type="checkbox"/> 連附件 | <input type="checkbox"/> 機械設計部 | <input type="checkbox"/> 連附件 |
| <input type="checkbox"/> 採購部 | <input type="checkbox"/> 連附件 | <input checked="" type="checkbox"/> 生產統籌部 | <input type="checkbox"/> 連附件 | <input checked="" type="checkbox"/> 小羅&清 | <input type="checkbox"/> 連附件 | | |
| <input checked="" type="checkbox"/> 質檢部 | <input type="checkbox"/> 連附件 | <input type="checkbox"/> 會計部 | <input type="checkbox"/> 連附件 | <input type="checkbox"/> 報關組 | <input type="checkbox"/> 連附件 | <input type="checkbox"/> 其他 _____ | <input type="checkbox"/> 連附件 |

分發香港各部門：

- | | | | | | | | | |
|------------------------------|------------------------------|-------------------------------|------------------------------|------------------------------|------------------------------|---|------------------------------|----|
| <input type="checkbox"/> 行政部 | <input type="checkbox"/> 連附件 | <input type="checkbox"/> 會計部 | <input type="checkbox"/> 連附件 | <input type="checkbox"/> 統籌部 | <input type="checkbox"/> 連附件 | <input checked="" type="checkbox"/> 工程部地盤科文 | <input type="checkbox"/> 連附件 | 積哥 |
| <input type="checkbox"/> 採購部 | <input type="checkbox"/> 連附件 | <input type="checkbox"/> QS 部 | <input type="checkbox"/> 連附件 | <input type="checkbox"/> 維修部 | <input type="checkbox"/> 連附件 | <input type="checkbox"/> 其他 _____ | <input type="checkbox"/> 連附件 | |

傳遞編號：

HK 2169/23

發件人簽署：

項目經理簽署：




美特鋁質有限公司
MIDI Aluminium Fabricator Ltd.

工程號	J858	類別		物料號	-	
地盘	康城11期	制圖	W. E. X	2022-05-13	圖號	J858-AP16
修改		採用工廠			數量	200
日期		材料颜色	鍍化		單件重量	- (KG)
图纸名称	水槽料接驳位防水片	復核	-	-		
材料	1.0mm 铝板	批准	-	-		

~~200~~


FZ 5175B

T1 T2 T3
1268 + 1220 + 1270

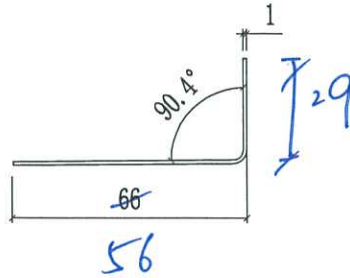

= 3758 + 142
各用


厚度 \Rightarrow 39.074

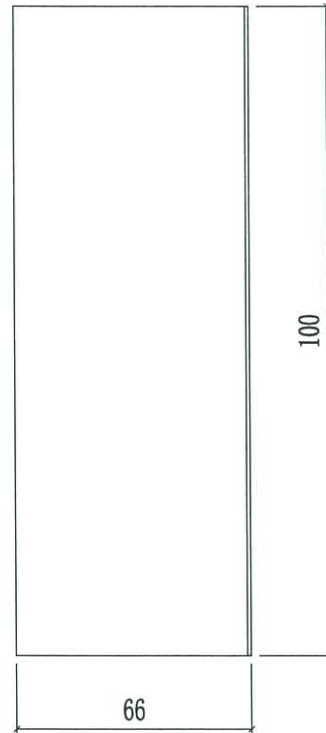

+ 300 94

特色層用

B 版加 300 94

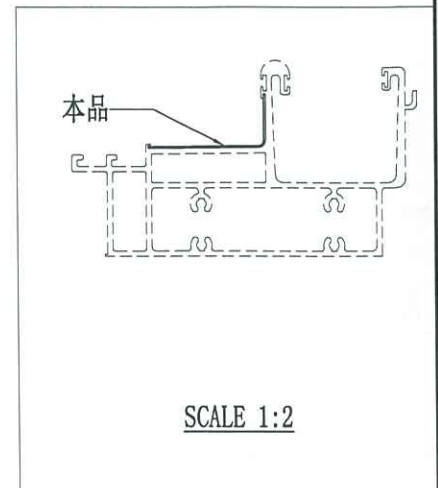


直位

SCALE 1:2




美特鋁質有限公司
MIDI Aluminium Fabricator Ltd.

修改		採用工廠	地盤	✓	工程號	J858	類別		物料號	-	
日期		材料顏色	銘化		地盤	康城11期	制圖	W. E. X	2022-08-13	圖號	J858-AP17
					圖紙名稱	水槽料接駁位防水片	復核	-	-	數量	-
					材料	1.0mm 鋁板	批准	-	-	單件重量	- (KG)

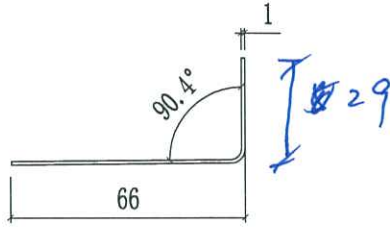


原板 50094

原板 50094

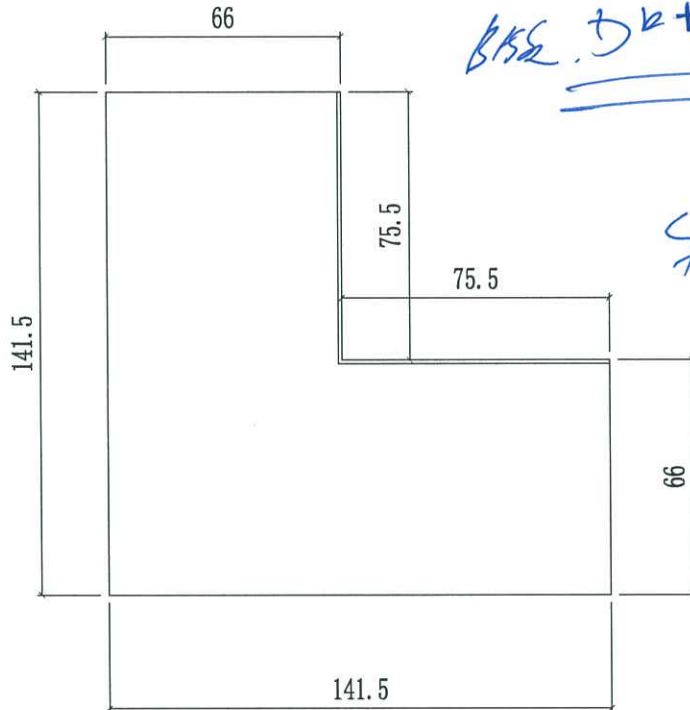

物料用

轉角位

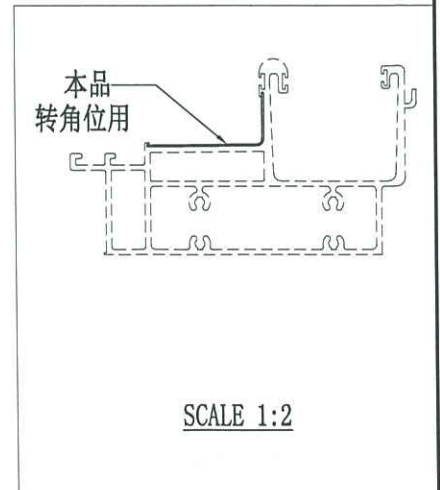

SCALE 1:2