

工程指示 / 要求簡箋(E.I.)

工程指示編號：EI / 5175 / 23

修改版次：C

工程編號：J - 858

工程名稱：將軍澳日出康城 11

工程項目：單元件 水槽料洩水片 放行大貨及增加數量(特色層和後備) 地盤用(銘化)

收件人：生統

發件人：Ant Yeung

日期：11/12/2023

要求提供 / 確認 事項：

- | | | |
|------------------------------------|-------------------------------------|-------------------------------|
| <input type="checkbox"/> 初步鋁料 B.M. | <input type="checkbox"/> 加工拆圖，然後生產 | <input type="checkbox"/> 尺寸表 |
| <input type="checkbox"/> 正式鋁料 B.M. | <input type="checkbox"/> 技術上資料 / 指示 | <input type="checkbox"/> 報價 |
| <input type="checkbox"/> 配件 B.M. | <input type="checkbox"/> 樣辦或貨品說明書 | <input type="checkbox"/> 分判合約 |

內容：

C 版：增加數量供特色層和後備用，增加 AP16: 600 件，AP17: 150 件

B 版：放行大貨及增加數量供特色層和後備用，增加 AP16 300 件，AP17 50 件

A 版：AP16 修改；AP18 取消(胡哥表示不需)。

請按加工圖生產水槽料洩水片(銘化)供地盆使用

請提供水槽料 L=300 mm 給鈹金做試板，免得防水片卡不進。請在群組給相片回覆

試板後，首批先做三分一數量

餘下三分二：2023 年才年生產

謝謝

請在 2023.12.22 前完成上列要求。

附： 頁

原合約工程包

原合約工程加 / 減賬

新工程報價

分發東莞各部門：

- | | | | | | | | |
|---------------------------------|------------------------------|-------------------------------------------|-----------------------------------------|------------------------------------------|-----------------------------------------|-----------------------------------|------------------------------|
| <input type="checkbox"/> 生產技術總監 | <input type="checkbox"/> 連附件 | <input type="checkbox"/> 技術部 | <input type="checkbox"/> 連附件 | <input type="checkbox"/> 生產部 | <input type="checkbox"/> 連附件 | <input type="checkbox"/> 機械設計部 | <input type="checkbox"/> 連附件 |
| <input type="checkbox"/> 採購部 | <input type="checkbox"/> 連附件 | <input checked="" type="checkbox"/> 生產統籌部 | <input checked="" type="checkbox"/> 連附件 | <input checked="" type="checkbox"/> 小羅&清 | <input checked="" type="checkbox"/> 連附件 | | |
| <input type="checkbox"/> 質檢部 | <input type="checkbox"/> 連附件 | <input type="checkbox"/> 會計部 | <input type="checkbox"/> 連附件 | <input type="checkbox"/> 報關組 | <input type="checkbox"/> 連附件 | <input type="checkbox"/> 其他 _____ | <input type="checkbox"/> 連附件 |


分發香港各部門：

- | | | | | | | | | |
|------------------------------|------------------------------|-------------------------------|------------------------------|------------------------------|------------------------------|---------------------------------------------|-----------------------------------------|----|
| <input type="checkbox"/> 行政部 | <input type="checkbox"/> 連附件 | <input type="checkbox"/> 會計部 | <input type="checkbox"/> 連附件 | <input type="checkbox"/> 統籌部 | <input type="checkbox"/> 連附件 | <input checked="" type="checkbox"/> 工程部地盤科文 | <input checked="" type="checkbox"/> 連附件 | 積哥 |
| <input type="checkbox"/> 採購部 | <input type="checkbox"/> 連附件 | <input type="checkbox"/> QS 部 | <input type="checkbox"/> 連附件 | <input type="checkbox"/> 維修部 | <input type="checkbox"/> 連附件 | <input type="checkbox"/> 其他 _____ | <input type="checkbox"/> 連附件 | |

傳遞編號：

HK 2869 / 23

發件人簽署：

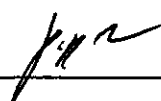項目經理簽署：






美特鋁質有限公司
MIDI Aluminium Fabricator Ltd.

| | | | | | | | | | | | | |
|------|-------|------|---------|------------|----------|-----------|-----------|----|------|---|------|--|
| 工程號 | J858 | 類別 | | 物料號 | - | | | | | | | |
| 地盘 | 康城11期 | 制圖 | W. E. X | 2022-05-13 | 圖號 | J858-AP16 | | | | | | |
| 修改日期 | | 採用工廠 | | 地盤 | ✓ | 圖紙名稱 | 水槽料接驳位防水片 | 復核 | - | - | 數量 | |
| | | 材料颜色 | 鍍化 | 材料 | 1.0mm 铝板 | 批准 | - | - | 單件重量 | - | (KG) | |

EI5175C

原版 3900
B版+300
C版+600*
總數 =
4800件

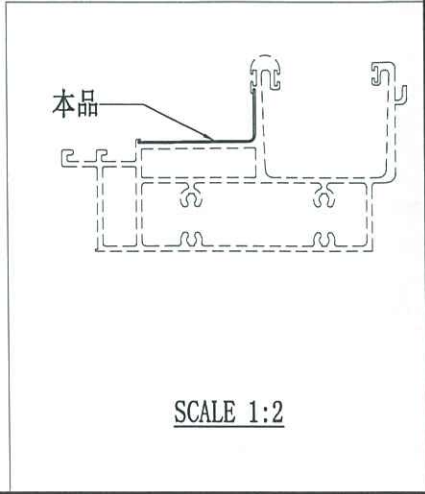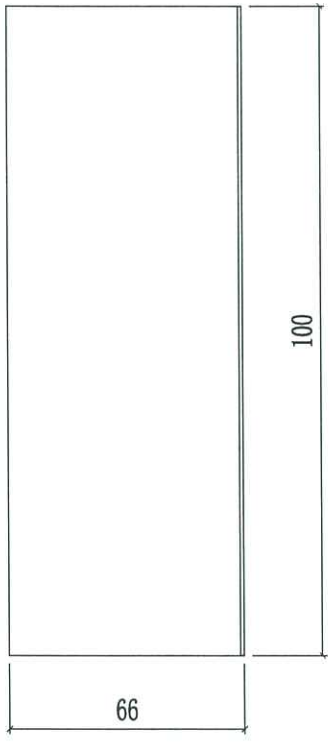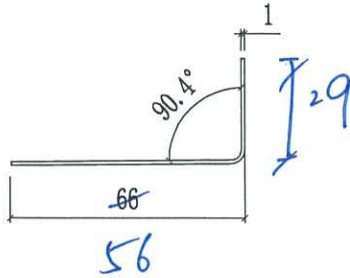

直徑



SCALE 1:2



美特鋁質有限公司
MIDI Aluminium Fabricator Ltd.


| | | | | | | | | | | | |
|----|--|------|----|---|------|-----------|----|---------|------------|------|-----------|
| 修改 | | 採用工廠 | 地盤 | ✓ | 工程號 | J858 | 類別 | | 物料號 | - | |
| 日期 | | 材料颜色 | 铬化 | | 地盘 | 康城11期 | 制圖 | W. E. X | 2022-08-13 | 圖號 | J858-AP17 |
| | | | | | 图纸名称 | 水槽料接驳位防水片 | 復核 | - | - | 數量 | - |
| | | | | | 材料 | 1.0mm 铝板 | 批准 | - | - | 單件重量 | - (KG) |

EI5175C

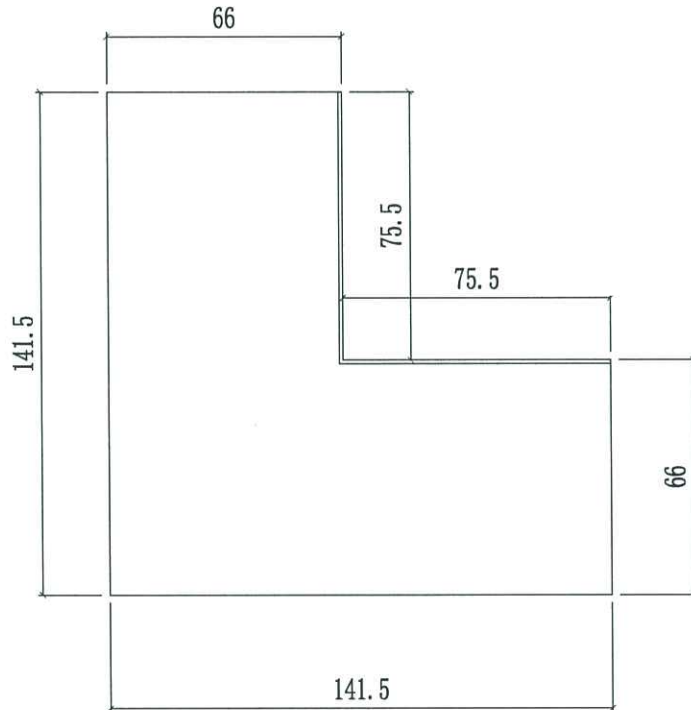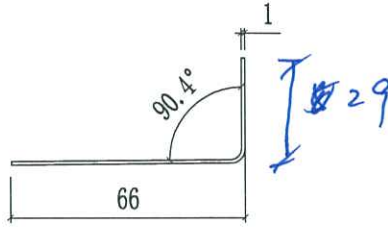

原版 500
B版+50
C版+150*
總數 = 700件

轉角位

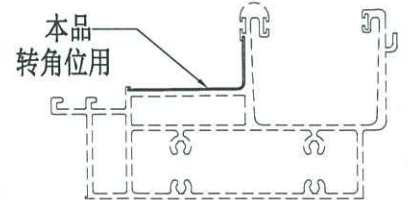

SCALE 1:2