



工程指示 / 要求簡箋(E.I.)

工程指示編號：EI / 5175 / 24

修改版次： E

工程編號： J - 858

工程名稱：將軍澳日出康城 11

工程項目：單元件 水槽料洩水片增加數量(後備) 地盤用(鉻化)

收件人：生統

發件人：Ant Yeung

日期：24/05/2024

要求提供 / 確認 事項：

- |                                    |                                     |                               |
|------------------------------------|-------------------------------------|-------------------------------|
| <input type="checkbox"/> 初步鋁料 B.M. | <input type="checkbox"/> 加工拆圖，然後生產  | <input type="checkbox"/> 尺寸表  |
| <input type="checkbox"/> 正式鋁料 B.M. | <input type="checkbox"/> 技術上資料 / 指示 | <input type="checkbox"/> 報價   |
| <input type="checkbox"/> 配件 B.M.   | <input type="checkbox"/> 樣辦或貨品說明書   | <input type="checkbox"/> 分判合約 |

內容：

E 版：地盤覆核後，增加數量後備用，增加 AP16: 2000 件，AP17: 500 件

D 版：增加數量後備用，增加 AP16: 1500 件，AP17: 300 件

C 版：增加數量供特色層和後備用，增加 AP16: 600 件，AP17: 150 件

B 版：放行大貨及增加數量供特色層和後備用，增加 AP16 300 件，AP17 50 件

A 版：AP16 修改；AP18 取消(胡哥表示不需)。

請按加工圖生產水槽料洩水片(鉻化)供地盆使用

請提供水槽料 L=300 mm 給鋁金做試板，免得防水片卡不進。請在群組給相片回覆

試板後，首批先做三分一數量

餘下三分二：2023 年才年生產

謝謝

請在 2024.05.27 前完成上列要求。

附： 頁 25

原合約工程包

原合約工程加 / 減賬

新工程報價

分發東莞各部門：

- |                                 |                              |   |   |  |   |                                |                              |
|---------------------------------|------------------------------|---|---|--|---|--------------------------------|------------------------------|
| <input type="checkbox"/> 生產技術總監 | <input type="checkbox"/> 連附件 | <input type="checkbox"/> 技術部              | <input type="checkbox"/> 連附件            | <input type="checkbox"/> 生產部             | <input type="checkbox"/> 連附件            | <input type="checkbox"/> 機械設計部 | <input type="checkbox"/> 連附件 |
| <input type="checkbox"/> 採購部    | <input type="checkbox"/> 連附件 | <input checked="" type="checkbox"/> 生產統籌部 | <input checked="" type="checkbox"/> 連附件 | <input checked="" type="checkbox"/> 小羅&清 | <input checked="" type="checkbox"/> 連附件 |                                |                              |
| <input type="checkbox"/> 質檢部    | <input type="checkbox"/> 連附件 | <input type="checkbox"/> 會計部              | <input type="checkbox"/> 連附件            | <input type="checkbox"/> 報關組             | <input type="checkbox"/> 連附件            | <input type="checkbox"/> 其他    | <input type="checkbox"/> 連附件 |

分發香港各部門：

- |                              |                              |                               |                              |                              |                              |   |   |           |
|------------------------------|------------------------------|-------------------------------|------------------------------|------------------------------|------------------------------|---|---|-----------|
| <input type="checkbox"/> 行政部 | <input type="checkbox"/> 連附件 | <input type="checkbox"/> 會計部  | <input type="checkbox"/> 連附件 | <input type="checkbox"/> 統籌部 | <input type="checkbox"/> 連附件 | <input checked="" type="checkbox"/> 工程部地盤科文 | <input checked="" type="checkbox"/> 連附件 | <u>積哥</u> |
| <input type="checkbox"/> 採購部 | <input type="checkbox"/> 連附件 | <input type="checkbox"/> QS 部 | <input type="checkbox"/> 連附件 | <input type="checkbox"/> 維修部 | <input type="checkbox"/> 連附件 | <input type="checkbox"/> 其他                 | <input type="checkbox"/> 連附件            |           |

傳遞編號：

HK

0964 24 / 23

發件人簽署：

項目經理簽署：





美特鋁質有限公司  
MIDI Aluminium Fabricator Ltd.


工程號	J858	類別		物料號	-						
地盘	康城11期	制圖	W. E. X	2022-05-13	圖號	J858-AP16					
修改日期		採用工廠		地盤	✓	圖紙名稱	水槽料接驳位防水片	復核	-	數量	
		材料颜色	鍍化	材料	1.0mm 铝板	批准	-	單件重量	-	(KG)	

EI5175E

原版 3900  
 B版+300  
 C版+600  
 D版+1500  
 E版+2000\*  
 總數 =  
 8300件

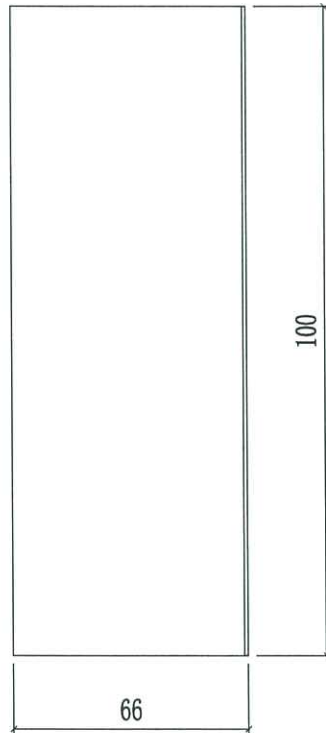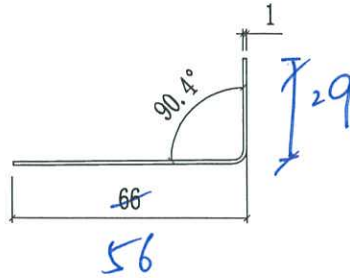

直位


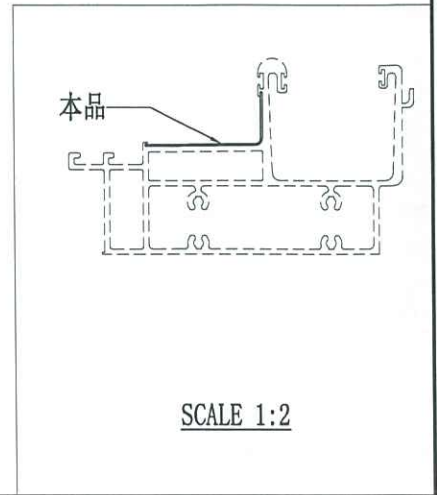




美特鋁質有限公司  
MIDI Aluminium Fabricator Ltd.


修改		採用工廠	地盤	✓	工程號	J858	類別		物料號	-	
日期		材料颜色	铬化		地盘	康城11期	制圖	W. E. X	2022-08-13	圖號	J858-AP17
					图纸名称	水槽料接驳位防水片	復核	-	-	數量	-
					材料	1.0mm 铝板	批准	-	-	單件重量	- (KG)

**EI5175E**

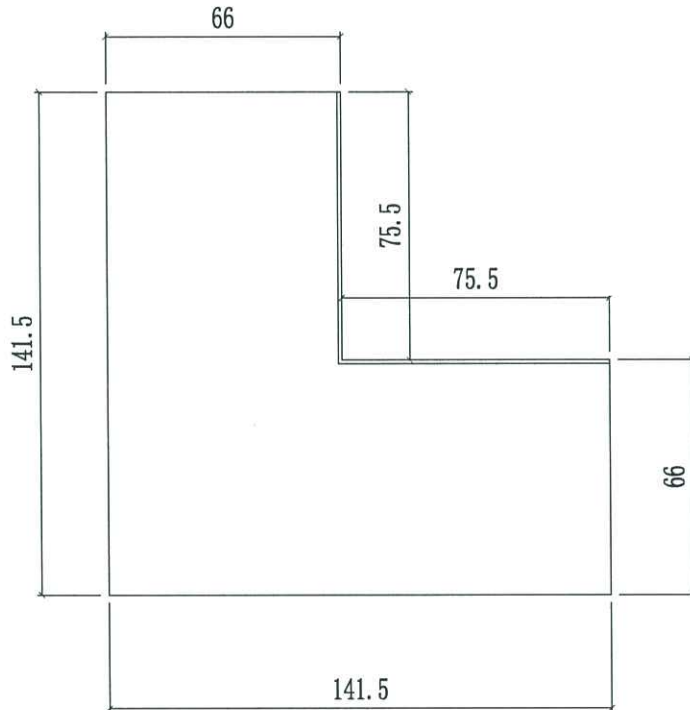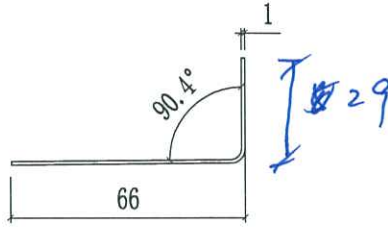

原版 500  
B版+50  
C版+150  
D版+300  
E版+500\*  
總數 = 1500件

轉角位

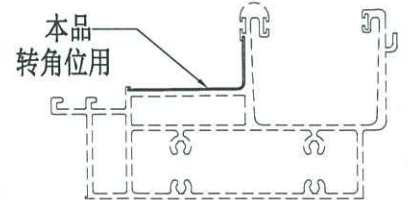

SCALE 1:2