

工程指示 / 要求簡箋(E.I.)

工程指示編號：EI / 5195 / 23

修改版次：L

工程編號：J - 858

工程名稱：將軍澳日出康城 11

工程項目：趟門 大貨鋁料 (放行鋁通, 內框 T1 (12,15,16/F)) 附上完整版圖紙

收件人：生統

發件人：Ant Yeung

日期：16/02/2023

內容：

L 版: 根據廠做樣板時反饋, 修改大貨門框加工圖。^{16日}

K 版: 附上整理後完整版圖紙, 請按次序 EI4723 D 排產。

K 版: 放行全部鋁通 I711、趟門內框 T1 (12,15,16/F) 生產、趟門玉待完成樣板後才再放行。

K 版: 經討論後, 請留意, 玻璃線改為廠安裝

K 版: 附 J-858 趟門工序明細表 內框(T1-12F,15F,16F 样板层) 2023.02.02.xls

K 版: 附 J-858 趟門型材開料單 內框(T1-12F,15F,16F 样板层) 2023.02.02.pdf

K 版: 附 J-858 趟門型材加工明細表 內框(T1-12F,15F,16F 样板层) 2023.02.02.xls

J 版: 所有 150 X 50 X 5 通(企通、橫通)頭尾封篤 EVA。EVA 於料內 10mm。

I 版: M6 x 100 六角頭 的螺絲不用安裝於鐵件上

H 版: 鐵件 EI4952 需要在廠安裝於頂橫通上, 現補回加工圖參考給組裝用(請配鑽)。在鋁通上的舊孔用膠封, 鋁通(企橫)不用油瀝清。

請在 2022.11.07 前完成上列要求。

附：頁

原合約工程包

原合約工程加 / 減賬

新工程報價

分發東莞各部門：

() 生產技術總監 連附件 (✓) 技術部 連附件 () 生產部 連附件 () 機械設計部 連附件

() 採購部 連附件 (✓) 生產統籌部 連附件 (✓) 小羅 & 清 連附件

() 質檢部 連附件 () 會計部 連附件 () 報關組 連附件 (✓) 其他 水洪, 楊榮輝 連附件

() BUN 連附件

分發香港各部門：

() 行政部 連附件 () 會計部 連附件 () 統籌部 連附件 () 工程部地盤科文 連附件 積哥

() 採購部 連附件 () QS 部 連附件 () 維修部 連附件 () 其他 _____ 連附件

傳遞編號：





HK 241 / 23

發件人簽署：

項目經理簽署：

美特鋁質 有限公司
MIDI Aluminium Fabricator Ltd.

工程號	J858	地盤	將軍澳 康城11期
-----	------	----	-----------

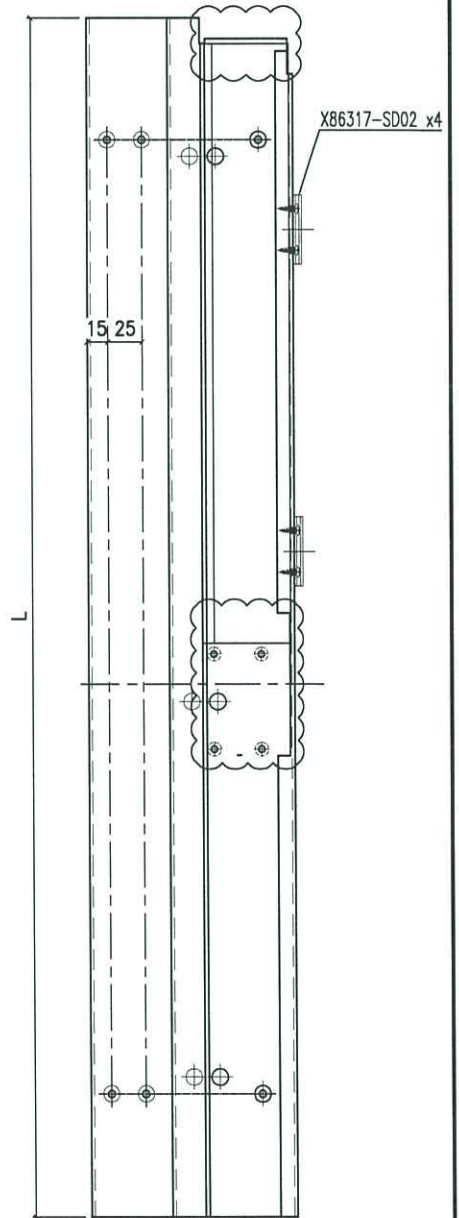
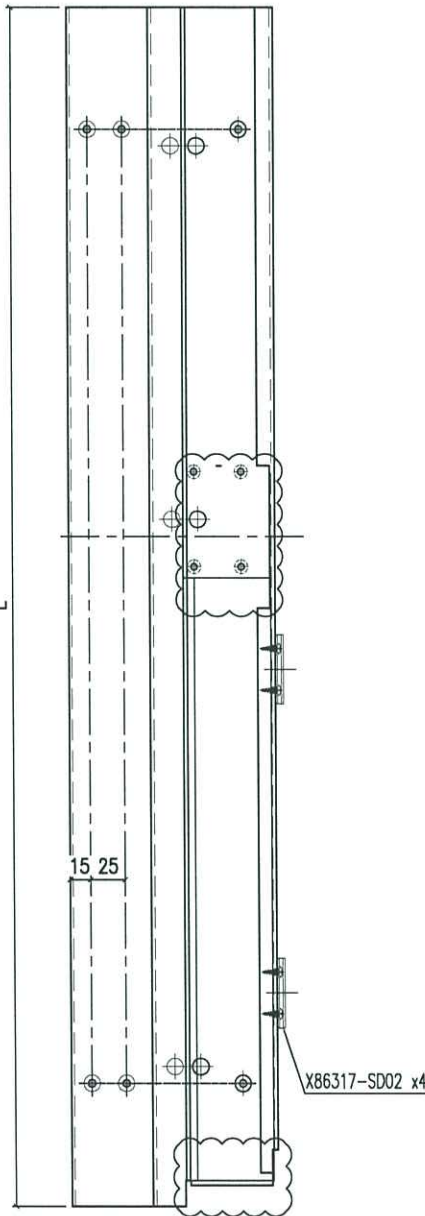
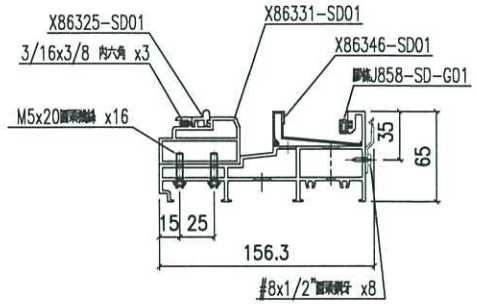
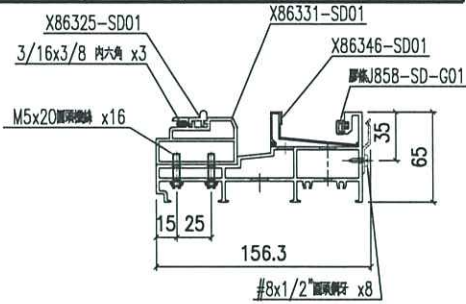


备注	组裝编号	材料编号	L	趟門道軌编号	底框料编号	玻璃线编号
W-2260	X86330-SD01LA-S	X86330-SD01LA	2112	X86325-SD01A	X86331-SD01A	X86346-SD01A
W-2315	X86330-SD01LB-S	X86330-SD01LB	2167	X86325-SD01B	X86331-SD01B	X86346-SD01B
W-2325	X86330-SD01LC-S	X86330-SD01LC	2177	X86325-SD01C	X86331-SD01C	X86346-SD01C
W-2340	X86330-SD01LD-S	X86330-SD01LD	2192	X86325-SD01D	X86331-SD01D	X86346-SD01D
W-2345	X86330-SD01LE-S	X86330-SD01LE	2197	X86325-SD01E	X86331-SD01E	X86346-SD01E
W-1800	X86330-SD01LG-S	X86330-SD01LG	1652	X86325-SD01G	X86331-SD01G	X86346-SD01G

备注	组裝编号	材料编号	L	趟門道軌编号	底框料编号	玻璃线编号
W-2315	X86330-SD01RB-S	X86330-SD01RB	2167	X86325-SD01B	X86331-SD01B	X86346-SD01B
W-2340	X86330-SD01RD-S	X86330-SD01RD	2192	X86325-SD01D	X86331-SD01D	X86346-SD01D
W-2375	X86330-SD01RF-S	X86330-SD01RF	2227	X86325-SD01F	X86331-SD01F	X86346-SD01F

名稱	提升推拉門底邊框	制圖	Jack	2023-01-12	修改	△A	△B
材料	X86330	復核			日期	20230206	20230215
顏色	ECD3X1009 9S-XF1	批准			圖號	X86330-SD01-S	

工程號	J858	地盤	將軍澳 康城11期
-----	------	----	-----------

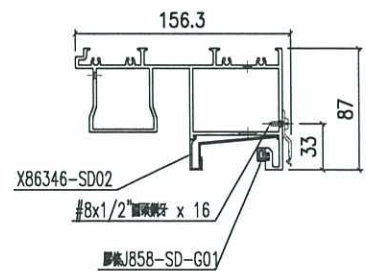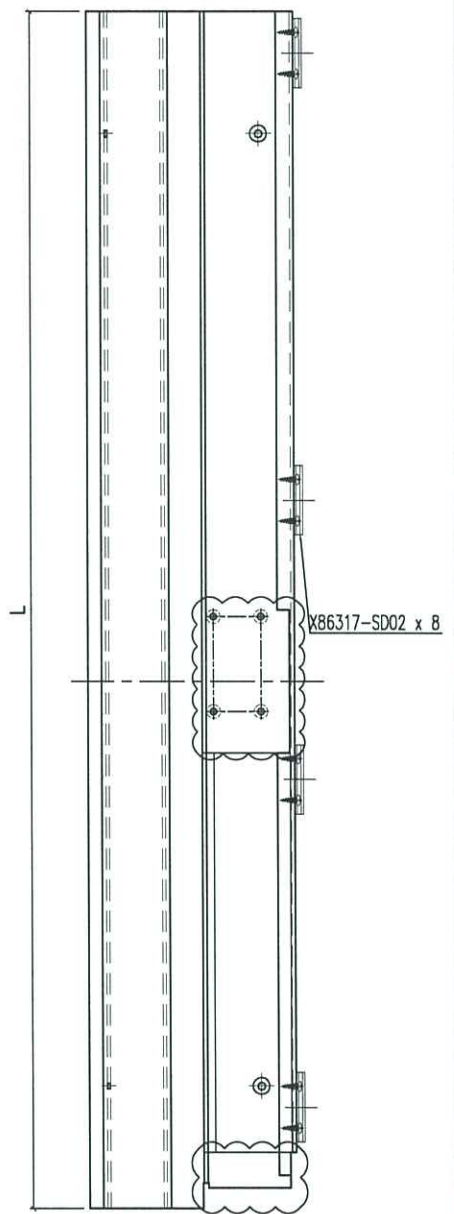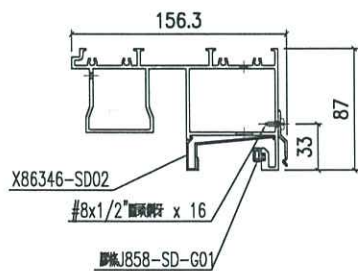
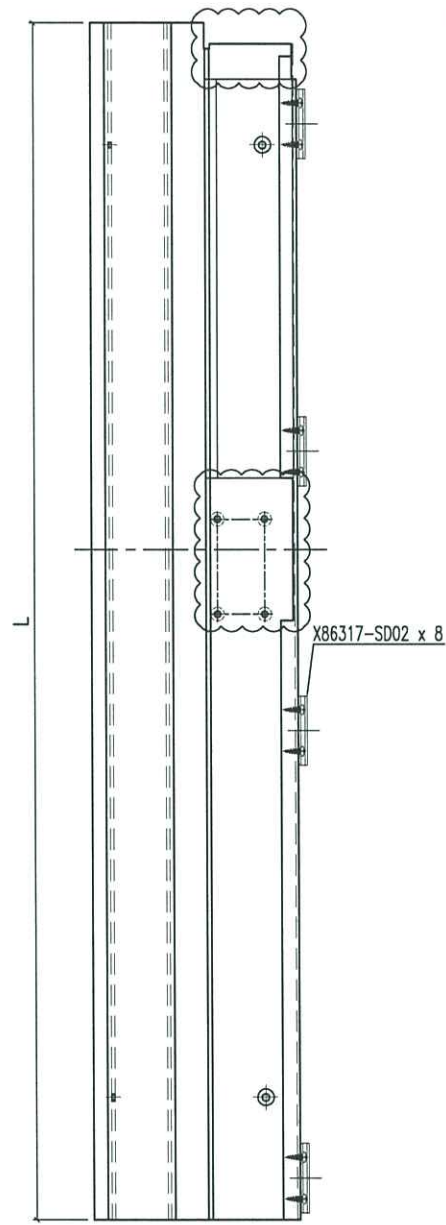


备注	组裝编号	材料编号	L	之号码编号	玻璃线编号
W-2260	X86332-SD01LA-S	X86332-SD01LA	2112	X86317-SD02	X86346-SD02A
W-2315	X86332-SD01LB-S	X86332-SD01LB	2167	X86317-SD02	X86346-SD02B
W-2325	X86332-SD01LC-S	X86332-SD01LC	2177	X86317-SD02	X86346-SD02C
W-2340	X86332-SD01LD-S	X86332-SD01LD	2192	X86317-SD02	X86346-SD02D
W-2345	X86332-SD01LE-S	X86332-SD01LE	2197	X86317-SD02	X86346-SD02E

备注	组裝编号	材料编号	L	之号码编号	玻璃线编号
W-2315	X86332-SD01RB-S	X86332-SD01RB	2167	X86317-SD02	X86346-SD02B
W-2340	X86332-SD01RD-S	X86332-SD01RD	2192	X86317-SD02	X86346-SD02D
W-2375	X86332-SD01RF-S	X86332-SD01RF	2227	X86317-SD02	X86346-SD02F

名稱	提升推拉門頂框料	制圖	Jack	2023-01-12	修改	△	△
材料	X86332	復核			日期	20230206	20230215
顏色	ECD3X1009 9S-XF1	批准			圖號	X86332-SD01-S	

工程號	J858	地盤	將軍澳 康城11期
-----	------	----	-----------

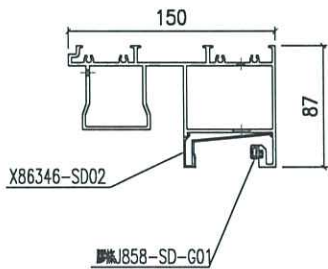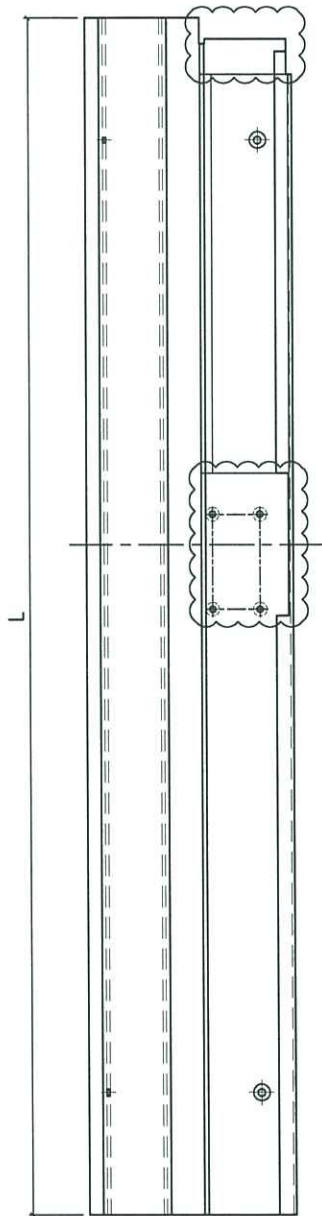

备注	W=1800	组装编号	X86332-SD02LA-S	材料编号	X86332-SD02LA	L	1652	玻璃线编号	X86346-SD02G
----	--------	------	-----------------	------	---------------	---	------	-------	--------------


名稱	提升推拉門頂框料	制圖	Jack	2023-01-12	修改	△		
材料	X86332	復核			日期	20230215		
顏色	ECD3X1009 9S-XF1	批准			圖號	X86332-SD02-S		

EG-DWG3




美特鋁質 有限公司
MIDI Aluminium Fabricator Ltd.

工程號 J858 地盤 將軍澳 康城11期

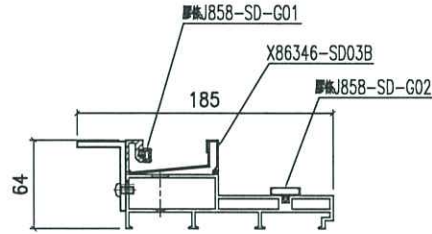

頂


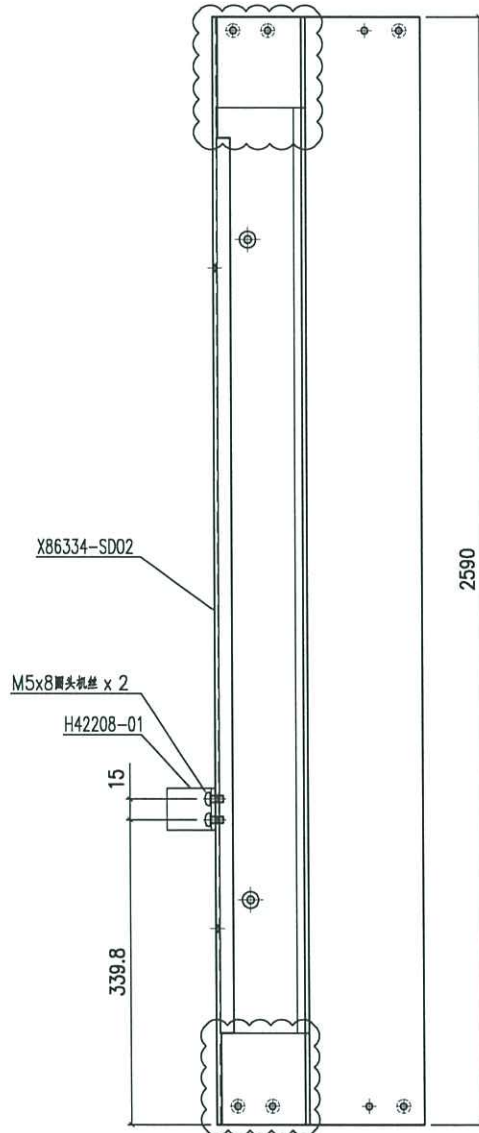


名稱	提升推拉門邊框	制圖	Jack	2023-01-12	修改	△	
材料	X86334	復核			日期	20230215	
顏色	ECD3X1009 9S-XF1	批准			圖號	X86334-SD02-S	





美特鋁質 有限公司
MIDI Aluminium Fabricator Ltd.

工程號 J858 地盤 將軍澳 康城11期

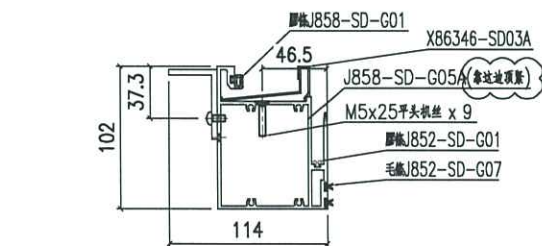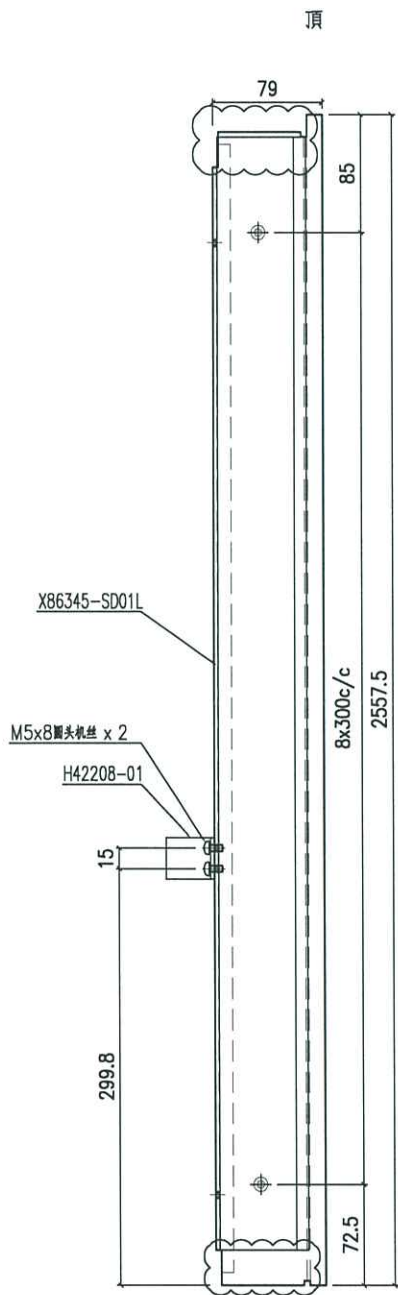

产品编号 X86345-SD01L-S

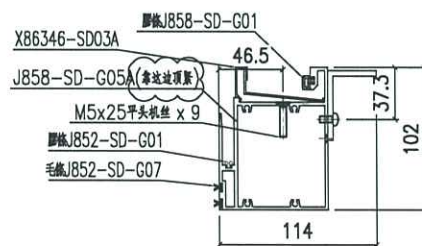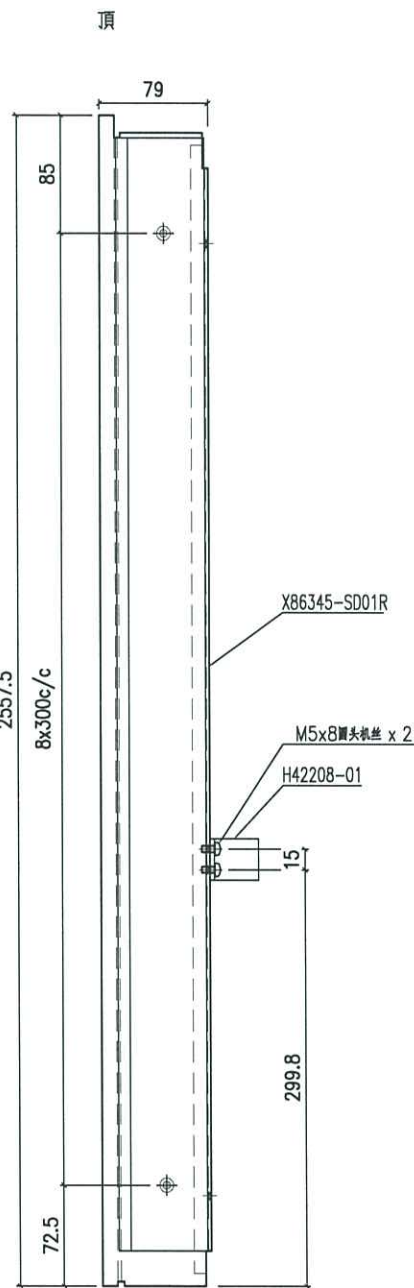


产品编号 X86345-SD01R-S

名稱	提升推拉門豎中梃	制圖	Jack	2023-01-12	修改	△	△
材料	X86345	復核			日期	20230206	20230215
顏色	ECD3X1009 9S-XF1	批准			圖號	X86345-SD01-S	



美特鋁質 有限公司
MIDI Aluminium Fabricator Ltd.

工程號 J858 地盤 將軍澳 康城11期


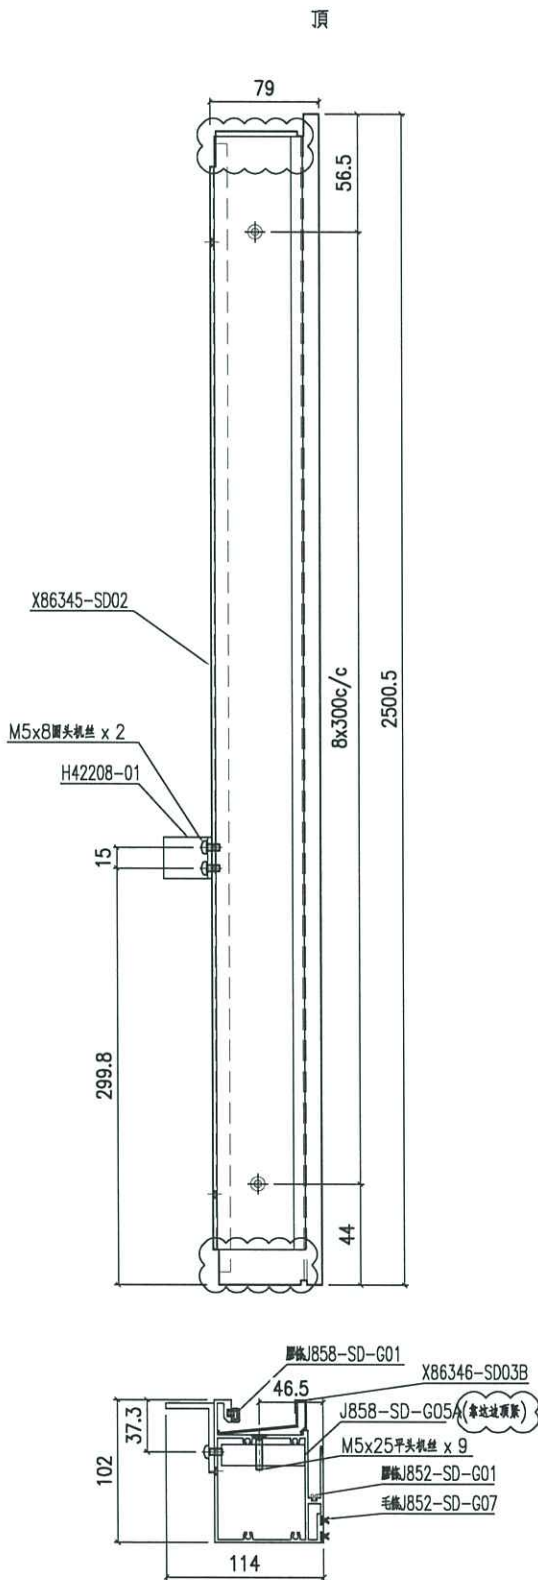


名稱	提升推拉門豎中梃	制圖	Jack	2023-01-12	修改	△	
材料	X86345	復核			日期	20230215	
顏色	ECD3X1009 9S-XF1	批准			圖號	X86345-SD02-S	





美特鋁質 有限公司
MIDI Aluminium Fabricator Ltd.

工程號 J858 地盤 將軍澳 康城11期

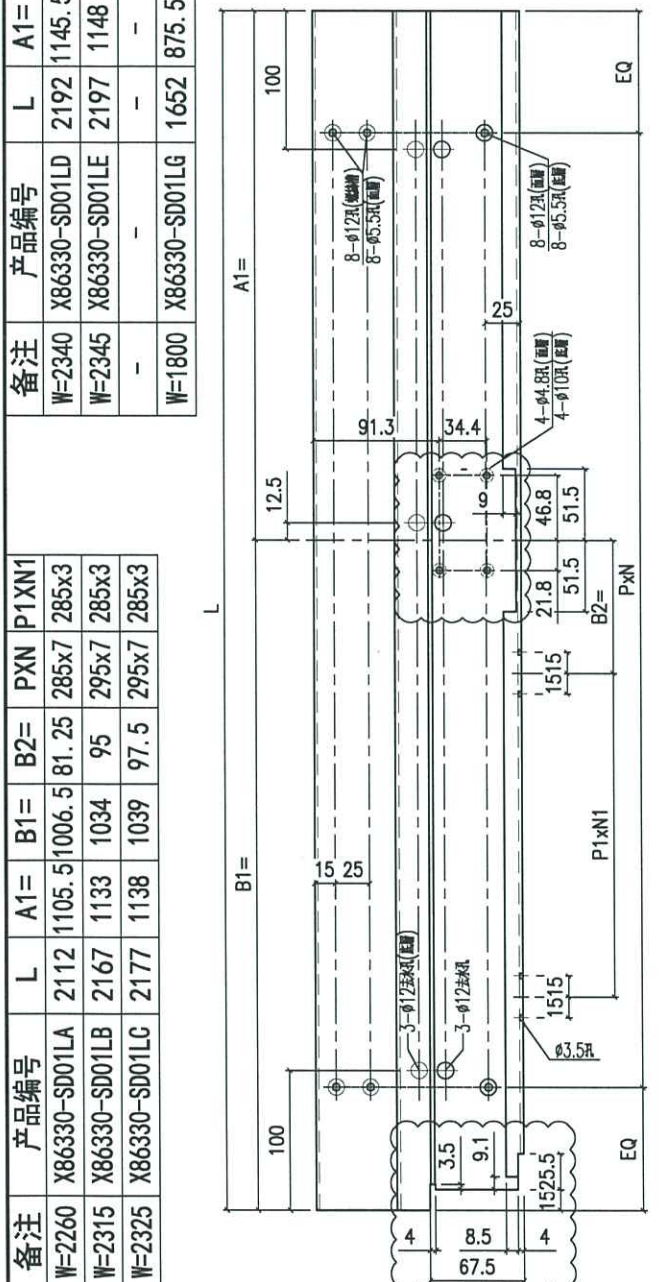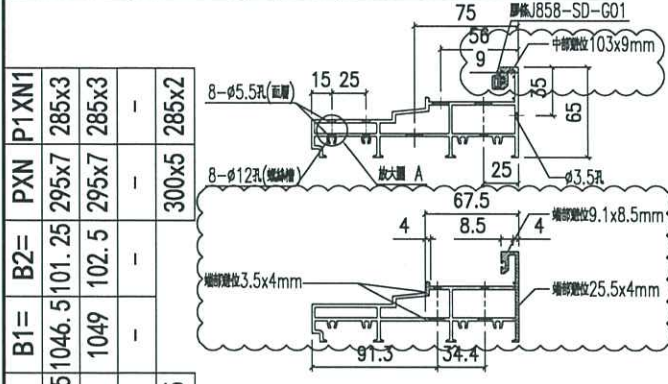

備注	產品編號	L	A1=	B1=	B2=	PXN	P1xN1
W=2260	X86330-SD01LA	2112	1105.5	1006.5	81.25	285x7	285x3
W=2315	X86330-SD01LB	2167	1133	1034	95	295x7	285x3
W=2325	X86330-SD01LC	2177	1138	1039	97.5	295x7	285x3

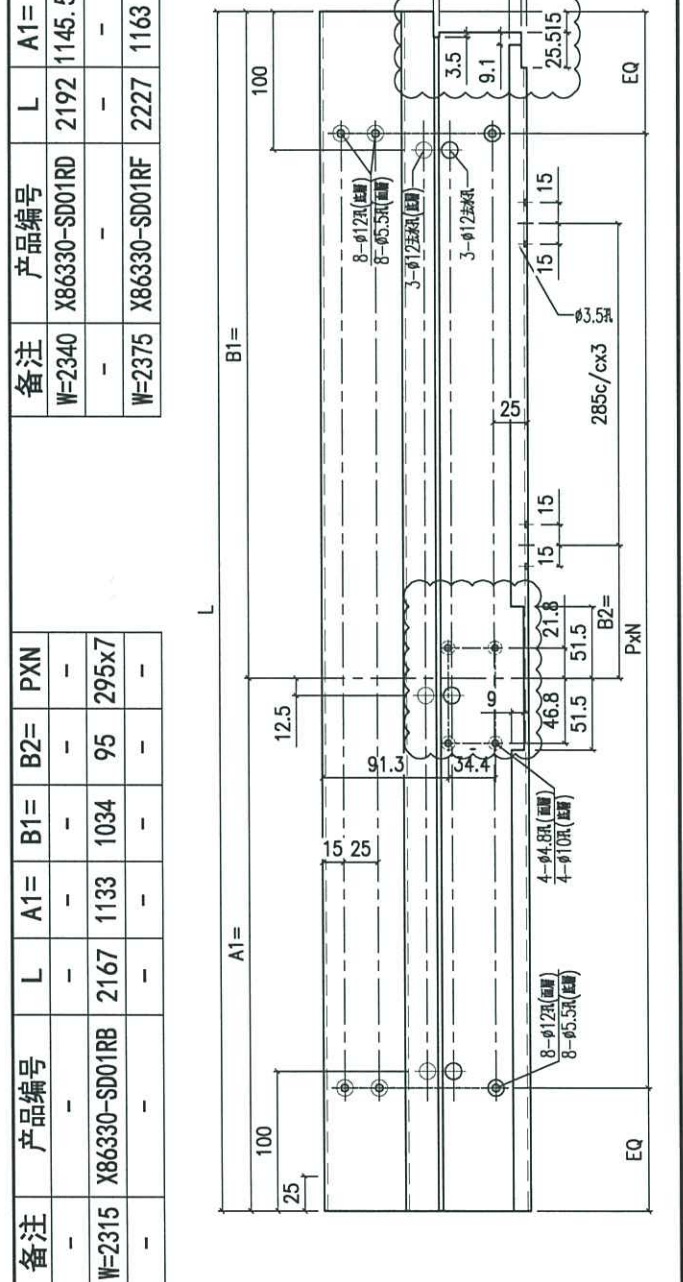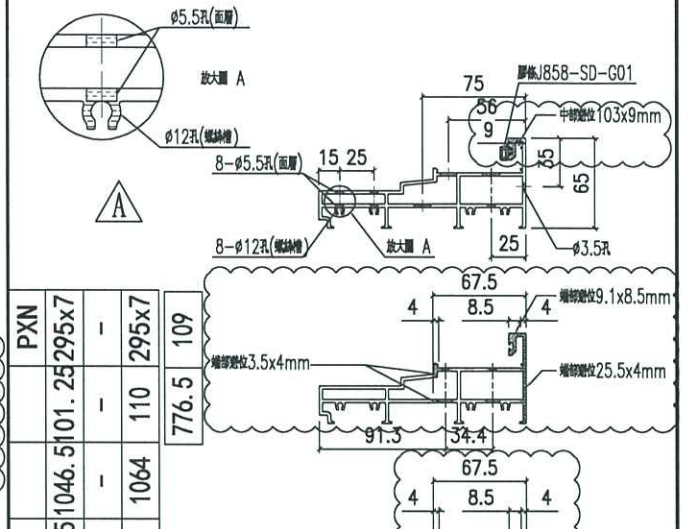

備注	產品編號	L	A1=	B1=	B2=	PXN
W=2340	X86330-SD01RD	2192	1145.5	1046.5	101.25	295x7
W=2375	X86330-SD01RF	2227	1163	1064	110	295x7

名稱	提升推拉門底邊框	制圖	Jack	2023-01-12	修改	△	△
材料	X86330	復核			日期	20230106	20230215
顏色	ECD3X1009 9S-XF1	批准			圖號	X86330-SD01	



EG-DWG3



美特鋁質 有限公司
MIDI Aluminium Fabricator Ltd.

工程號 J858 地盤 將軍澳 康城11期

备注	产品编号	L	PXN=	A	B	C
W=2260	X86331-SD01A	2049	285x7	388	310	20.5
W=2315	X86331-SD01B	2104	295x7	348	320	13
W=2325	X86331-SD01C	2114	295x7	350	321	18
W=2340	X86331-SD01D	2129	295x7	323	352	38.5
W=2345	X86331-SD01E	2134	295x7	352	325	28
W=2375	X86331-SD01F	2164	295x7	330	358	56
W=1800	X86331-SD01G	1589	300x5	262	234	38
W=2340	X86331-SD01H	2129	295x7	352	323	25.5
W=2315	X86331-SD01J	2104	295x7	320	348	26

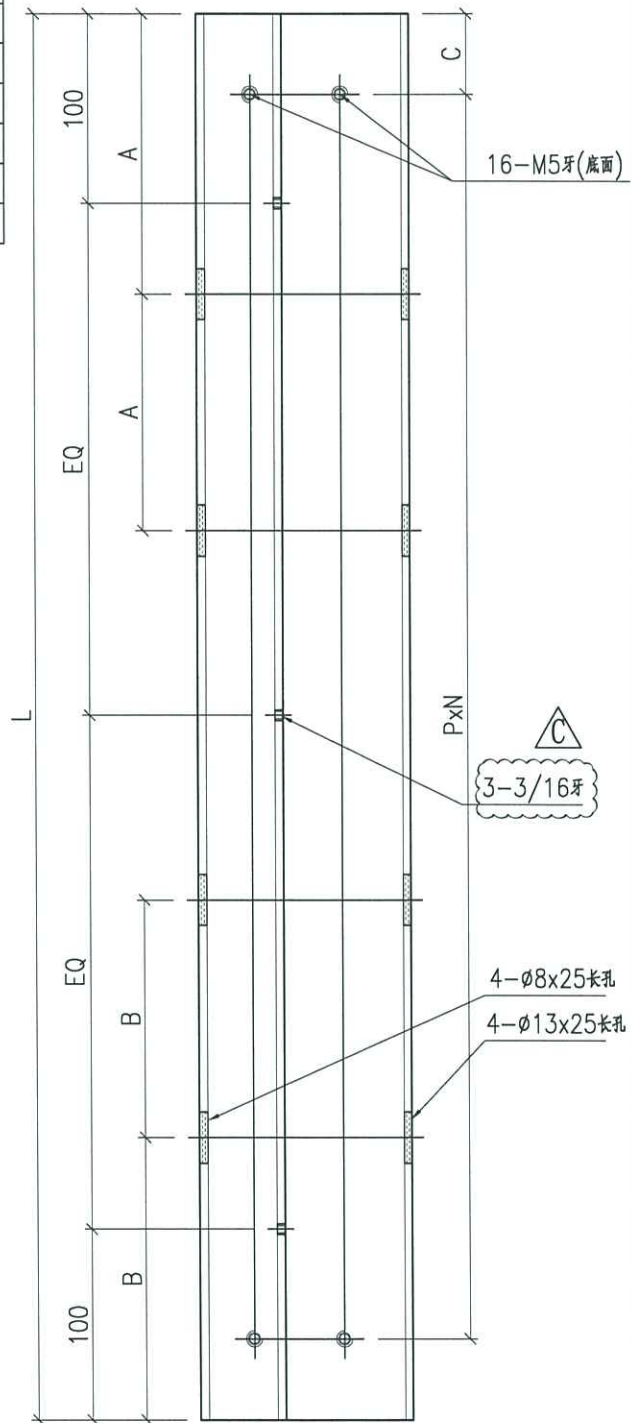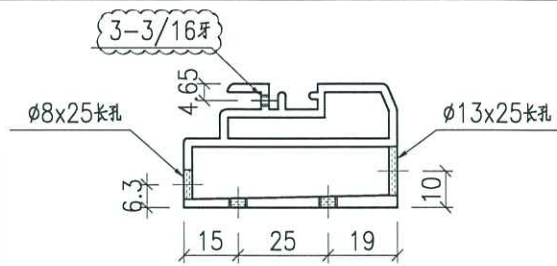

名稱	底框料加工圖	制圖	Jack	2023-01-12	修改	△A	△B	△C
材料	X86331	復核			日期	20230112	20230206	20230215
顏色	ECD3X1009 9S-XF1	批准			圖號	X86331-SD01		




美特鋁質 有限公司
MIDI Aluminium Fabricator Ltd.

工程號 J858 地盤 將軍澳 康城11期


备注	产品编号	L	A1=	B1=	A2=	B2=	PXN
W=2340	X86332-SD01LD	2192	1145.5	1046.5	148.25	101.25	295x7
W=2345	X86332-SD01LE	2197	1148	1049	149.5	102.5	295x7
-	-	-	-	-	-	-	-

备注	产品编号	L	A1=	B1=	A2=	B2=	PXN
W=2260	X86332-SD01LA	2112	1105.5	1006.5	128.25	81.25	285x7
W=2315	X86332-SD01LB	2167	1133	1034	142	95	295x7
W=2325	X86332-SD01LC	2177	1138	1039	144.5	97.5	295x7

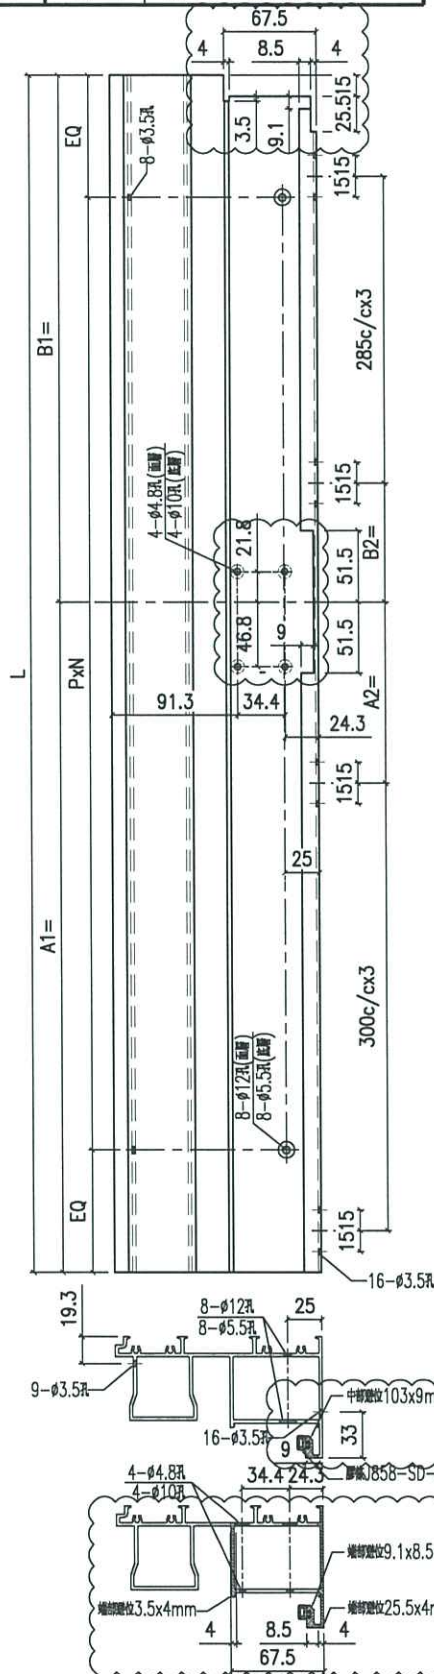

备注	产品编号	L	A1=	B1=	A2=	B2=	PXN
W=2340	X86332-SD01RD	2192	1145.5	1046.5	148.25	101.25	295x7
W=2375	X86332-SD01RF	2227	1163	1064	157	110	295x7

备注	产品编号	L	A1=	B1=	A2=	B2=	PXN
W=2315	X86332-SD01RB	2167	1133	1034	142	95	295x7
-	-	-	-	-	-	-	-

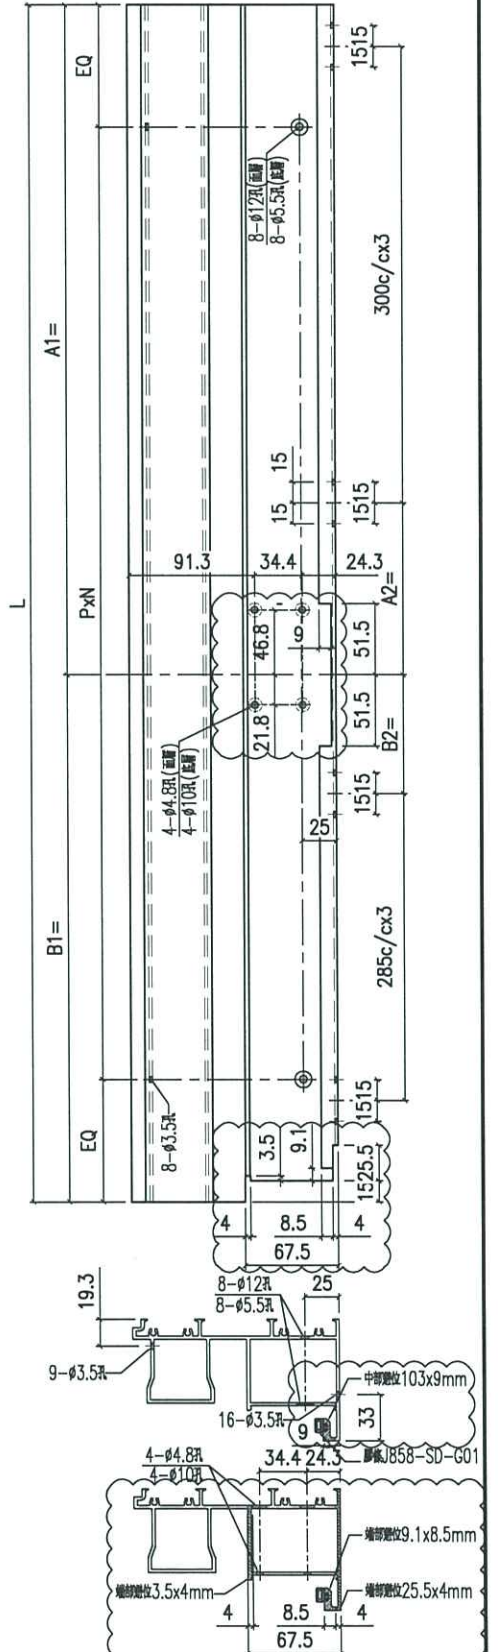


名稱	提升推拉門頂樑料	制圖	Jack	2023-01-12	修改	△A	△B	△C
材料	X86332	復核			日期	20221021	20230106	20230215
顏色	ECD3X1009 9S-XF1	批准			圖號	X86332-SD01		



美特鋁質 有限公司
MIDI Aluminium Fabricator Ltd.





工程號 J858 地盤 將軍澳 康城11期

備注	產品編號	L	A1=	B1=	A2=	B2=	PXN
W=1800	X86332-SD02LA	1652	875.5	776.5	-	-	300x5

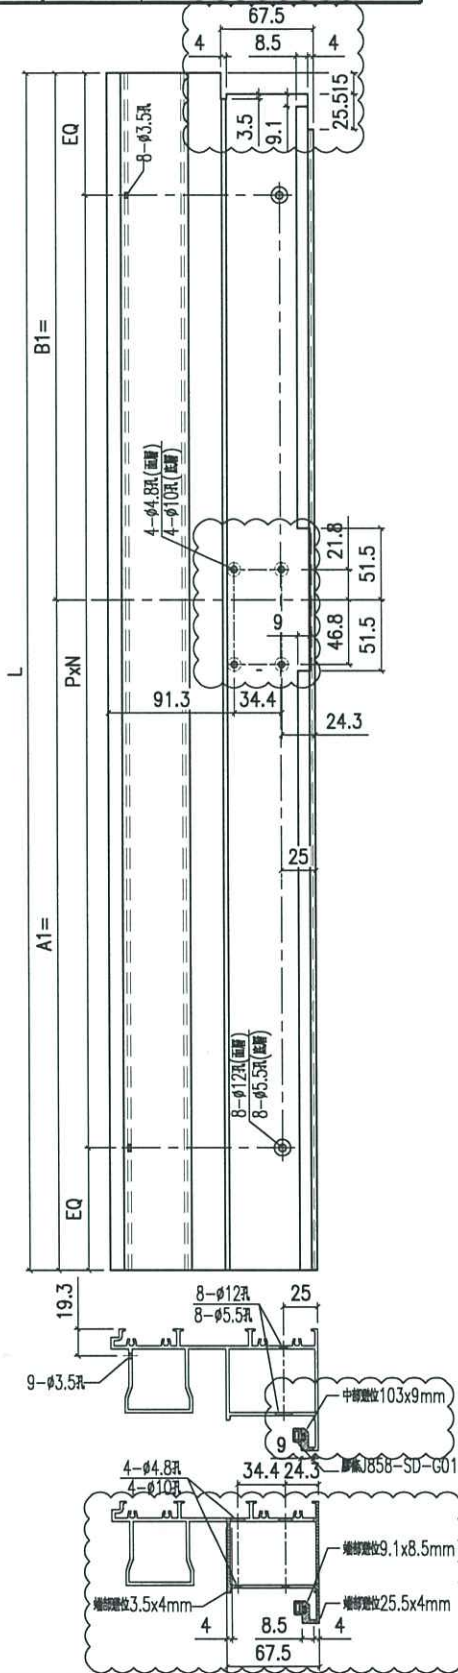

名稱	提升推拉門頂樑料	制圖	Jack	2023-01-12	修改	△A	△B	△C
材料	X86332	復核			日期	20221021	20230106	20230215
顏色	ECD3X1009 9S-XF1	批准			圖號	X86332-SD02		

工程號 J858 地盤 將軍澳 康城11期

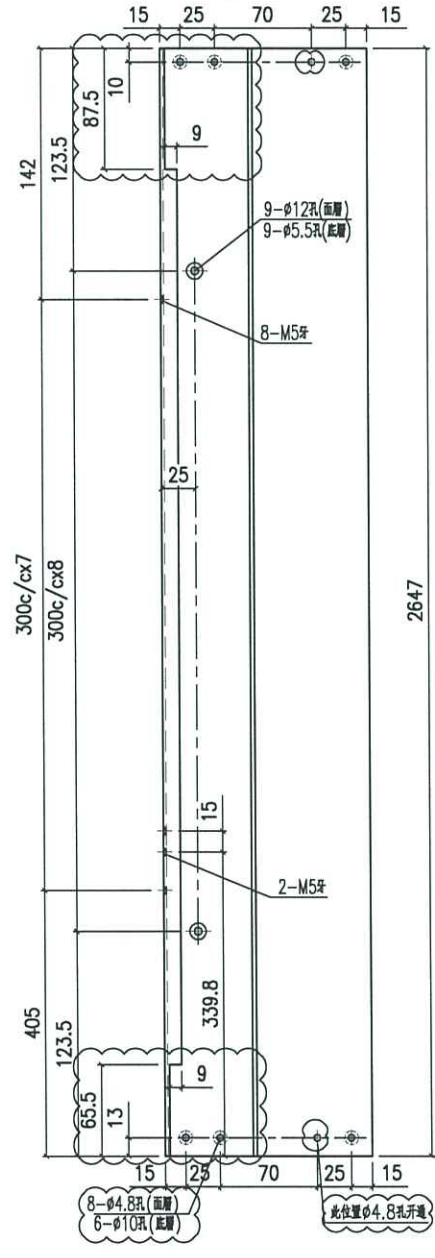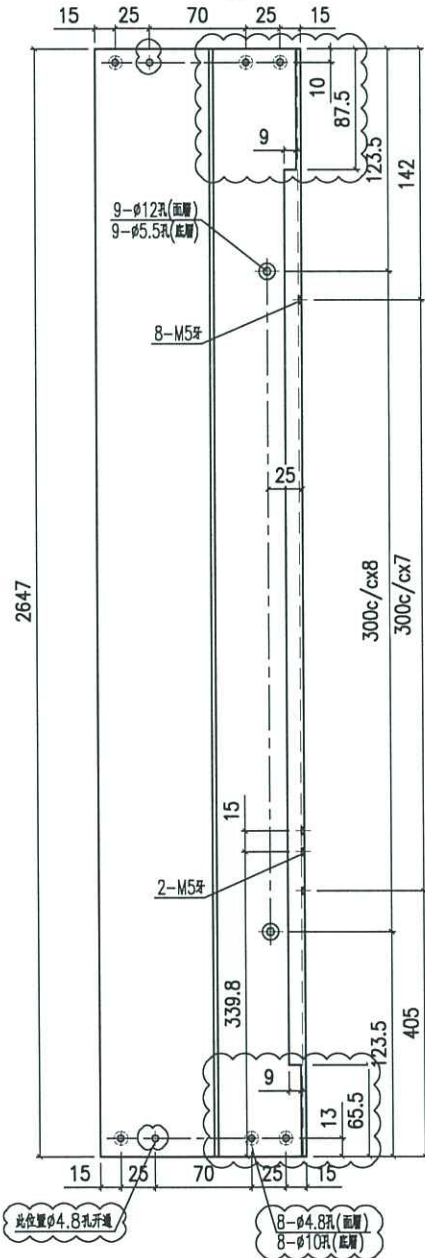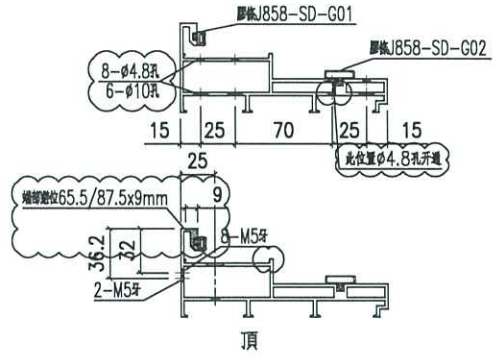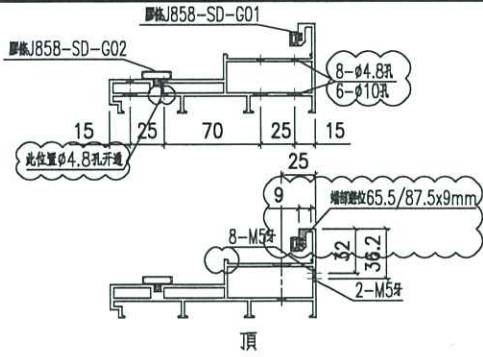

产品编号 X86334-SD01L


产品编号 X86334-SD01R

名稱	提升推拉門邊框	制圖	Jack	2023-01-12	修改	△	△
材料	X86334	復核			日期	20230106	20230210
顏色	ECD3X1009 9S-XF1	批准			圖號	X86334-SD01	

EG-DWG3


美特鋁質 有限公司
 MIDI Aluminium Fabricator Ltd.

工程號 J858 | 地盤 將軍澳 康城11期

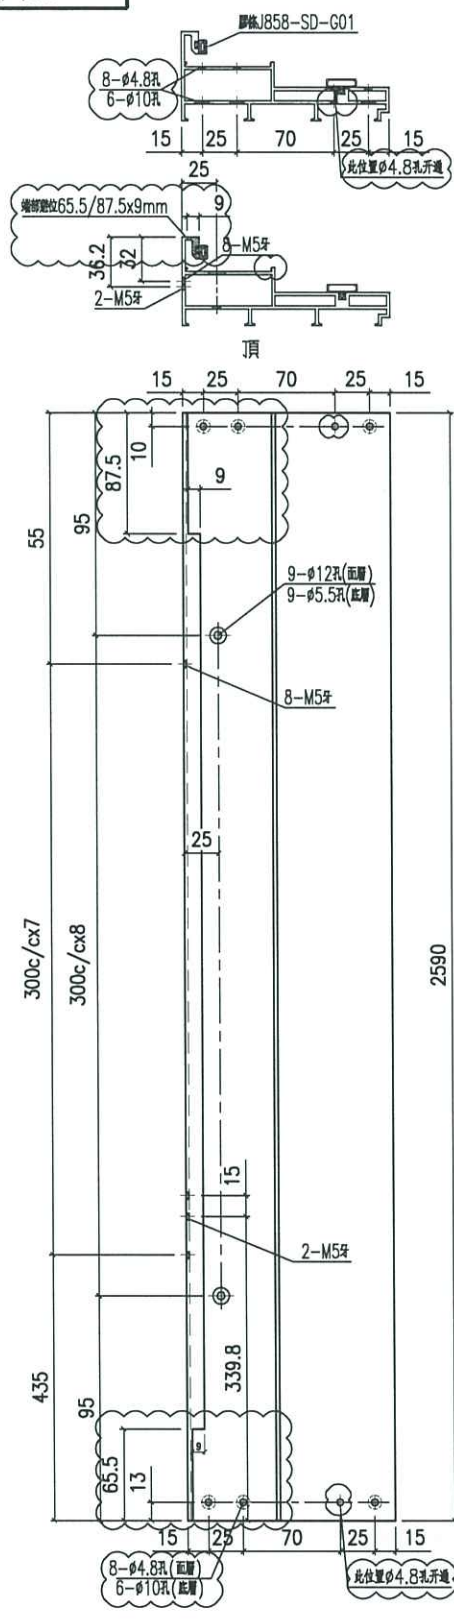


名稱	提升推拉門邊框	制圖	Jack	2023-01-12	修改	△	△
材料	X86334	復核			日期	20230106	20230210
顏色	ECD3X1009 9S-XF1	批准			圖號	X86334-SD02	




美特鋁質 有限公司
MIDI Aluminium Fabricator Ltd.

工程號 J858 地盤 將軍澳 康城11期

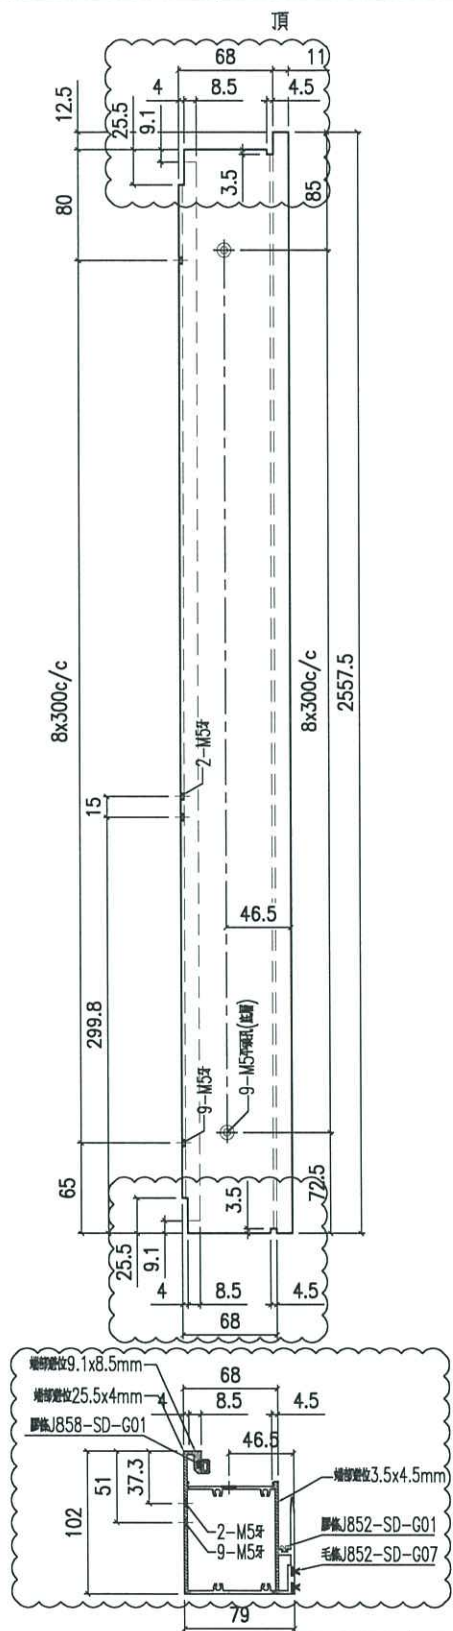

产品编号 X86345-SD01L

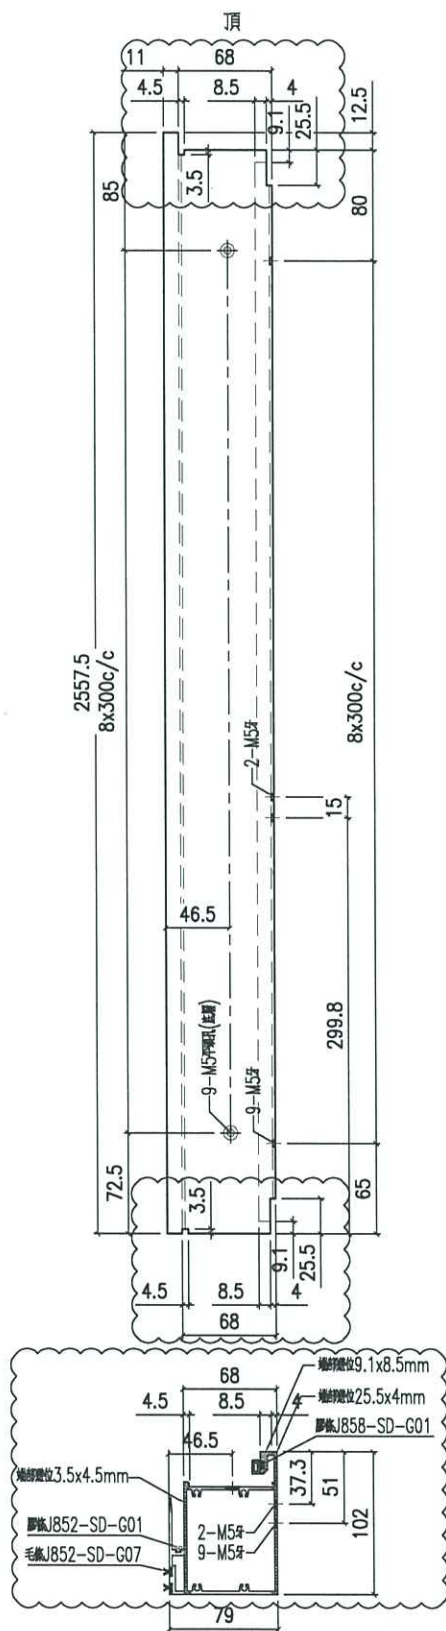



产品编号 X86345-SD01R

名稱	提升推拉門豎中梃	制圖	Jack	2023-01-12	修改	△A	△B
材料	X86345	復核			日期	20230106	20230215
顏色	ECD3X1009 9S-XF1	批准			圖號	X86345-SD01	

EG-DWG3


美特鋁質 有限公司
 MIDI Aluminium Fabricator Ltd.

工程號 J858 | 地盤 將軍澳 康城11期

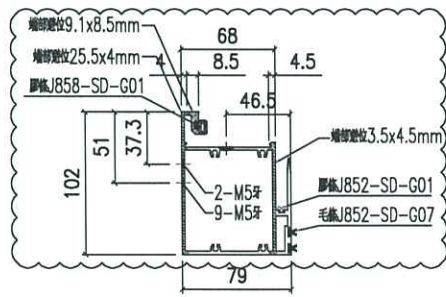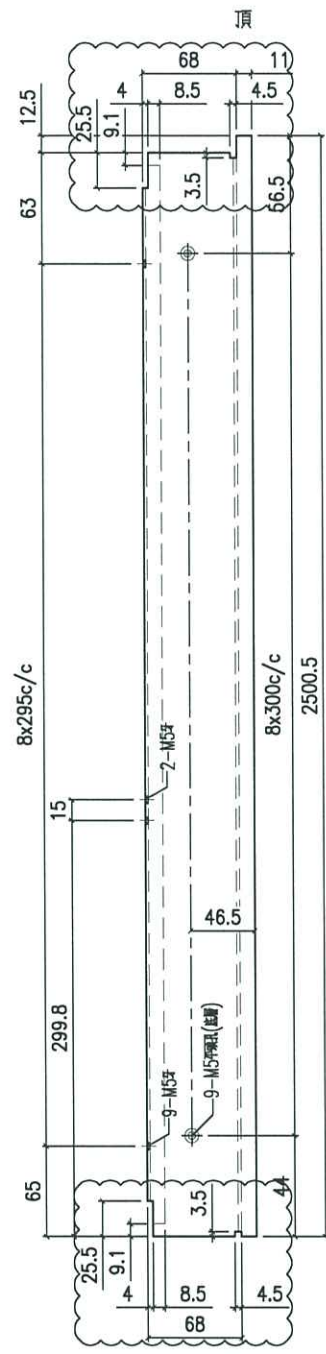

名稱	提升推拉門豎中梃	制圖	Jack	2023-01-12	修改	△A	△B
材料	X86345	復核			日期	20230106	20230215
顏色	ECD3X1009 9S-XF1	批准			圖號	X86345-SD02	


EG-DWG3


美特鋁質 有限公司
 MIDI Aluminium Fabricator Ltd.

工程號 J858 地盤 將軍澳 康城11期

备注	产品编号	L
W=2260	X86346-SD01A	958.5
W=2315	X86346-SD01B	986
W=2325	X86346-SD01C	991
W=2340	X86346-SD01D	998.5
W=2345	X86346-SD01E	1001
W=2375	X86346-SD01F	1016
W=1800	X86346-SD01G	728.5

	产品编号	L
W=2260	X86346-SD01L	947
W=2315	X86346-SD01M	974.5
W=2325	X86346-SD01N	979.5
W=2340	X86346-SD01P	987
W=2345	X86346-SD01Q	989.5
W=2375	X86346-SD01R	1004.5
W=1800	X86346-SD01S	717

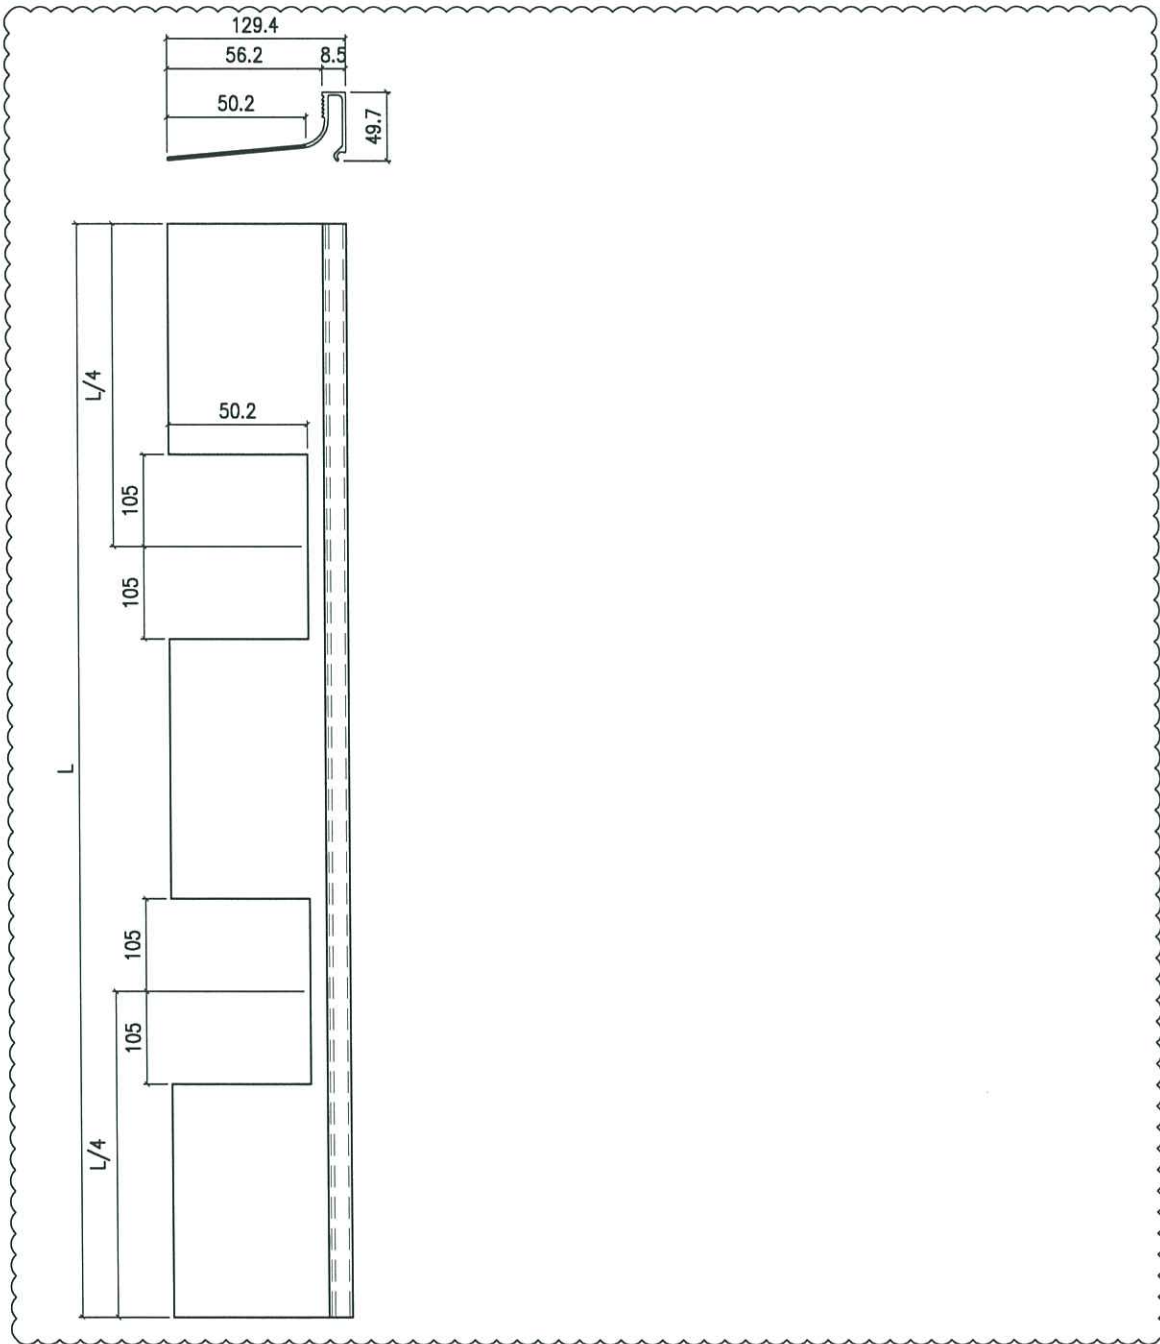

名稱	型材加工圖	制圖	Jack	2023-01-12	修改	△A	△B	△C
材料	X86346	復核			日期	20230112	20230206	20230215
顏色	ECD3X1009 9S-XF1	批准			圖號	X86346-SD01		