



工程指示 / 要求簡箋(E.I.)

工程指示編號：EI / 5195 / 23

修改版次：O

工程編號：J - 858

工程名稱：將軍澳日出康城 11

工程項目：趟門 大貨鋁料 (放行鋁通, 內框 T1 (12,15,16/F))

收件人：生統 / 王良 / 拆圖

發件人：Ant Yeung

日期：28/02/2023

→ O 版: 做樣板後附上修改加工圖

→ O 版: 今日討論結果 趟門框 (企框頂底) 不用封篤

→ O 版: 玻璃線修改加工圖, 增加避位供直接修趟門框螺絲

→ O 版: 趟門的室內收口蓋 (X86342, X86321, X86320)

樣板層: 可跟框出貨 / 大貨: 分開出貨 (待地盆發出貨指示)

→ 拆圖: 請給大貨趟門框開料單

N 版: 附上開料單

M 版: 今日討論結果 趟門框 (企框頂底) / 頂底橫框兩端 需要封篤: 塞入膠塊、封平。

拆圖: 請標明加工圖

M 版: 提升門趟門玉底不需限位塊

L 版: 根據廠做樣板時反饋, 修改大貨門框加工圖。

K 版: 附上整理後完整版圖紙, 請按次序 EI4723 D 排產。

K 版: 放行全部鋁通 I711、趟門內框 T1 (12,15,16/F) 生產、趟門玉待完成樣板後才再放

K 版: 經討論後, 請留意, 玻璃線改為廠安裝

K 版: 附 J-858 趟門工序明細表 內框(T1-12F,15F,16F 樣板層) 2023.02.02.xls

K 版: 附 J-858 趟門型材開料單 內框(T1-12F,15F,16F 樣板層) 2023.02.02.pdf

K 版: 附 J-858 趟門型材加工明細表 內框(T1-12F,15F,16F 樣板層) 2023.02.02.xls

請在 2023.03.07 前完成上列要求。

附：頁

☐ 原合約工程包

☐ 原合約工程加 / 減賬

☐ 新工程報價

分發東莞各部門：

() 生產技術總監 ☐ 連附件 (✓) 技術部 ☒ 連附件 () 生產部 ☐ 連附件 () 機械設計部 ☐ 連附件

() 採購部 ☐ 連附件 (✓) 生產統籌部 ☒ 連附件 (✓) 小羅 & 清 ☒ 連附件

(✓) 質檢部 ☒ 連附件 () 會計部 ☐ 連附件 () 報關組 ☐ 連附件 (✓) 其他 水洪, 楊榮輝 ☐ 連附件

分發香港各部門：

() 行政部 ☐ 連附件 () 會計部 ☐ 連附件 () 統籌部 ☐ 連附件 (✓) 工程部地盤科文 ☒ 連附件 積哥

() 採購部 ☐ 連附件 () QS 部 ☐ 連附件 () 維修部 ☐ 連附件 () 其他 ☐ 連附件

傳遞編號：

發件人簽署：R

HK 335 / 23

項目經理簽署：K. P. R




美特鋁質有限公司
MIDI Aluminium Fabricator Ltd.

名稱 趟門拆圖

工程號	J858	拆圖	Jack	2023-01-29
地盤	將軍澳 康城11期	復核		
顏色		批准		

A-SD-01

版次C按趟門分類重新排序

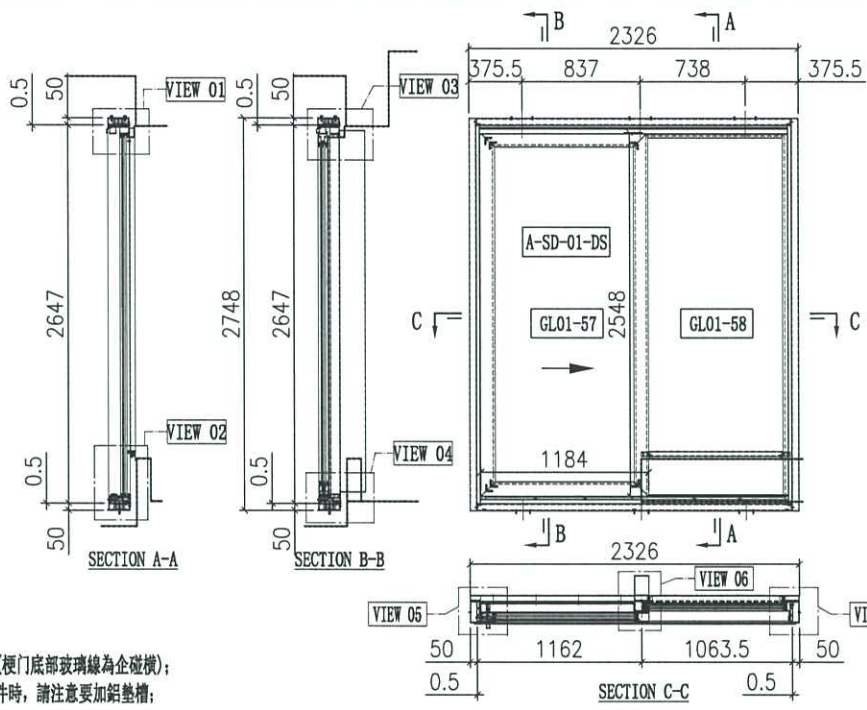

- 說明:
- 玻璃線為橫碰企(梗門底部玻璃線為企碰橫);
 - 安裝絲吉利亞配件時,請注意要加鋁墊槽;

序号	玻璃编号	玻璃尺寸
1	GL01-57	1010x2374
2	GL01-58	978x2525

門內框用料表						
序号	料号	名称	出荷	长度(mm)	支	加工说明 注明
21	X86334	趟門邊框料	-	2647	1	X86334-SD01R-S 地盤安裝
22	X86322	趟門邊框料	-	2647	1	X86322-SD01L 地盤安裝
23	X86332	趟門頂框料	-	2177	1	X86332-SD01LC-S 地盤安裝
24	X86330	趟門底框料	-	2177	1	X86330-SD01LC-S 地盤安裝
25	X86345	趟門企中橫	-	2557.5	1	X86345-SD01L-S 地盤安裝
26	X86336	趟門企位扣蓋	-	1086	2	X86336-SD01C 地盤安裝
27	X86337	趟門企位鎖扣料	-	2559	1	X86337-SD01A 地盤安裝
28	X86326	SD平台橫扣蓋	-	947.5	1	X86326-SD01C 地盤安裝
29	X86335	SD平台橫扣蓋	-	947.5	1	X86335-SD01C 地盤安裝
30	X86340	壓板加工圖	-	2530	1	X86340-SD01R 地盤安裝
31	X86320	室內蓋加工圖	-	2530	1	X86320-SD01R 地盤安裝
32	X86341	壓板扣	-	2258	1	X86341-SD01RA 地盤安裝
33	X86321	室內企蓋加工圖	-	2293	1	X86321-SD01RA 地盤安裝
34	X86339	壓板加工圖	-	2545	1	X86339-SD01A 地盤安裝
35	X86342	室內企蓋加工圖	-	2545	1	X86342-SD01A 地盤安裝
36	L061	鋁角25x25x3	-	30	2	L061-01 地盤安裝
37	-	3mm厚鋁板	-	-	1	J858-SD-AP01C 地盤安裝
38	-	3mm厚鋁板	-	-	1	J858-SD-AP02C 地盤安裝
39	-	3mm厚鋁板	-	-	1	J858-SD-AP02N 地盤安裝
40	X86317	室內企口之字扣碼	-	50	12	X86317-SD02 工廠組裝
41	X86325	趟門導軌	-	2114	1	X86325-SD01C 工廠組裝
42	X86331	底框料加工圖	-	2114	1	X86331-SD01C 工廠組裝
43	H42208	趟門企碼35x50x4	-	30	2	H42208-01 工廠組裝
44	-	加力墊(企向)	-	-	1	J858-SD-GS05 工廠組裝
45	X86346	趟門橫橫線	-	991	1	X86346-SD06LC 工廠組裝
46	X86346	趟門橫橫線	-	947.5	1	X86346-SD07LC 工廠組裝
47	X86346	趟門企企線	-	2516	1	X86346-SD03A 工廠組裝
48	X86346	趟門企企線	-	2516	1	X86346-SD05A 工廠組裝

加工細則			
頂留			mm
底留			mm
企料底部開避位			mm
底橫料防水巴鋸去			mm
安裝扣碼			
安裝扣碼			
多點鎖芯型號:			
手柄型號:			
限位桿型號:			
T窗最大的開度:			
窗玉搭位數:			

門玉款	寬度(mm)	高度(mm)	只/幅	撐長
A-SD-01-DS	1184	2548	1	
大圖版次		本圖版		D
		日期		23/02/22
窗號	寬度(W)	高度(H)	數量	樓層
T1A-SD-B1	2326	2748	43	10F-60F
T2A-SD-B1	2326	2748	47	10F-65F
T3A-SD-B1	2326	2748	47	10F-65F
合計:			137	
圖號				-

內門框配件	顏色	數量	備註
#8x1/2"圓頭螺絲	A4-70	8	玻璃線
#8x1/2"圓頭螺絲	A4-70	4	扣蓋裝
M5x10圓頭螺絲	A4-70	4	蓋扣蓋螺絲
M5x15圓頭螺絲	A4-70	4	蓋扣蓋螺絲
M5x15圓頭螺絲	A4-70	34	企料蓋板
M5x25圓頭螺絲	A4-70	34	企料蓋板
M5x10平頭螺絲	A4-70	9	企料扣碼
#9x1-1/4"圓頭螺絲	A4-70	24	企料扣碼

門外框用料表						
序号	料号	名称	出荷	长度(mm)	支	加工说明 注明
1	I711	150x50x5鋁通	-	2748	1	I711-SD02R-S 地盤安裝
2	I711	150x50x5鋁通	-	2748	1	I711-SD01L-S 地盤安裝
3	I711	150x50x5鋁通	-	2326	1	I711-SD04LC-S 地盤安裝
4	I711	150x50x5鋁通	-	2326	1	I711-SD03LC-S 地盤安裝
5	X86317	室內企口之字扣碼	-	2326	2	X86317-SD01C 工廠組裝
6	L107	趟門企碼35x35x4	-	80	4	L107-01 工廠組裝
7	L00155	趟門企企身修口鋁角	-	2748	2	L00155-01A 工廠組裝
8	-	頂橫通快碼	-	-	3	J858-SD-GS01 工廠組裝


外框配件	顏色	數量	備註
M5x12平頭螺絲	A4-70	12	企料蓋板

門玉用料表						
序号	料号	名称	出荷	长度(mm)	支	加工说明 注明
67	X86329	趟門頂企蓋料	-	2225	1	X86329-SD01C 地盤安裝
68	-	趟門玉	-	-	1	A-SD-01-DS 地盤安裝

名稱	趟門拆圖	美特鋁質有限公司 MIDI Aluminium Fabricator Ltd.	工程號	J858	拆圖	Jack	2023-01-29
			地盤	將軍澳 康城11期	復核		
			顏色		批准		

A-SD-02

版次C按趟門分類重新排序

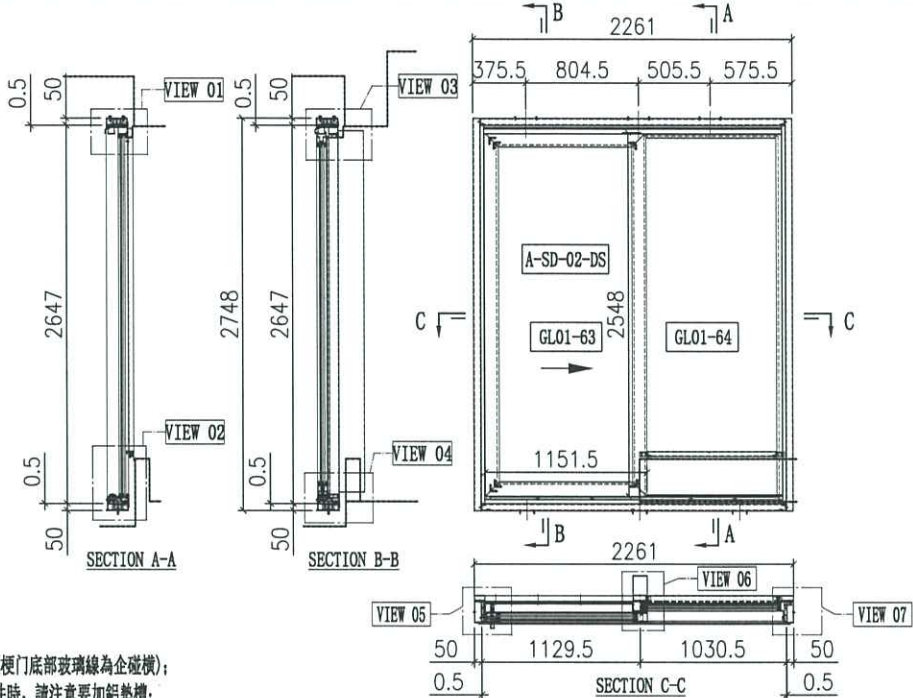

- 說明:
- 1、玻璃線為橫碰企(梗門底部玻璃線為企碰橫);
 - 2、安裝絲吉利亞配件時,請注意要加鋁墊槽;

序号	玻璃编号	玻璃尺寸
1	GL01-63	977.5x2374
2	GL01-64	945.5x2525

門內框用料表						
序号	料号	名称	出荷	长度(mm)	支	加工说明 注明
21	X86334	趟門邊框料	-	2647	1	X86334-SD01R-S 地盤安裝
22	X86322	趟門邊框料	-	2647	1	X86322-SD01L 地盤安裝
23	X86332	趟門頂框料	-	2112	1	X86332-SD01LA-S 地盤安裝
24	X86330	趟門底框料	-	2112	1	X86330-SD01LA-S 地盤安裝
25	X86345	趟門全中橫	-	2557.5	1	X86345-SD01L-S 地盤安裝
26	X86336	趟門生位扣蓋	-	1053.5	2	X86336-SD01A 地盤安裝
27	X86337	趟門邊全鎖扣料	-	2559	1	X86337-SD01A 地盤安裝
28	X86326	SD平台橫料	-	915	1	X86326-SD01A 地盤安裝
29	X86335	SD平台橫扣蓋	-	915	1	X86335-SD01A 地盤安裝
30	X86340	壓板加工圖	-	2530	1	X86340-SD01R 地盤安裝
31	X86320	室內蓋加工圖	-	2530	1	X86320-SD01R 地盤安裝
32	X86341	壓板扣	-	2258	1	X86341-SD01RA 地盤安裝
33	X86321	室內全蓋加工圖	-	2293	1	X86321-SD01RA 地盤安裝
34	X86339	壓板加工圖	-	2545	1	X86339-SD01A 地盤安裝
35	X86342	室內蓋加工圖	-	2545	1	X86342-SD01A 地盤安裝
36	L061	鋁角25x25x3	-	30	2	L061-01 地盤安裝
37	-	3mm厚鋁板	-	-	1	J858-SD-AP01A 地盤安裝
38	-	3mm厚鋁板	-	-	1	J858-SD-AP02A 地盤安裝
39	-	3mm厚鋁板	-	-	1	J858-SD-AP02L 地盤安裝
40	X86317	室內收口之字扣碼	-	50	12	X86317-SD02 工廠組裝
41	X86325	趟門導軌	-	2049	1	X86325-SD01A 工廠組裝
42	X86331	底框料加工圖	-	2049	1	X86331-SD01A 工廠組裝
43	H42208	趟門角碼35x50x4	-	30	2	H42208-01 工廠組裝
44	-	加力墊(全向)	-	-	1	J858-SD-GS05 工廠組裝
45	X86346	趟門橫橫線	-	958.5	1	X86346-SD06LA 工廠組裝
46	X86346	趟門橫橫線	-	915	1	X86346-SD07LA 工廠組裝
47	X86346	趟門橫全鎖線	-	2516	1	X86346-SD03A 工廠組裝
48	X86346	趟門橫全鎖線	-	2516	1	X86346-SD05A 工廠組裝

加工細則			
頂留		mm	
底留		mm	
企料底部開避位		mm	
底橫料防水巴鋸去		mm	
安裝扣碼			
安裝扣碼			
多点鎖芯型號:			
手柄型號:			
限位桿型號:			
T窗最大的開度:			
窗玉擋位數:			

門玉款	寬度(mm)	高度(mm)	只/幅	撐長
A-SD-02-DS	1151.5	2548	1	
大圖版次		本圖版	D	
		日期	23/02/22	
窗号	寬度(W)	高度(H)	数量	樓層
T1A-SD-C1	2261	2748	43	10F-60F
T1B-SD-B1	2261	2748	43	10F-60F
T2A-SD-C1	2261	2748	47	10F-65F
T2B-SD-B1	2261	2748	47	10F-65F
T3A-SD-C1	2261	2748	47	10F-65F
T3B-SD-B1	2261	2748	47	10F-65F
合計:			274	
圖号			-	

內門框配件	顏色	數量	备注
#8x1/2"圓頭螺絲	A4-70	8	玻璃線
#8x1/2"圓頭螺絲	A4-70	4	扣管裝
M5x10圓頭螺絲	A4-70	4	蓋件扣螺絲
M5x15圓頭螺絲	A4-70	4	蓋件扣螺絲
M5x15圓頭螺絲	A4-70	34	全框壓板
M5x25圓頭螺絲	A4-70	34	趟門壓板
M5x10平頭螺絲	A4-70	9	口企螺絲
#9x1-1/4"圓頭螺絲	A4-70	24	壓板

門外框用料表						
序号	料号	名称	出荷	长度(mm)	支	加工说明 注明
1	I711	150x50x5鋁通	-	2748	1	I711-SD02R-S 地盤安裝
2	I711	150x50x5鋁通	-	2748	1	I711-SD01L-S 地盤安裝
3	I711	150x50x5鋁通	-	2261	1	I711-SD04LA-S 地盤安裝
4	I711	150x50x5鋁通	-	2261	1	I711-SD03LA-S 地盤安裝
5	X86317	室內收口之字扣碼	-	2261	2	X86317-SD01A 工廠組裝
6	L107	趟門角碼35x35x4	-	80	4	L107-01 工廠組裝
7	L00155	增進全身修口鋁角	-	2748	2	L00155-01A 工廠組裝
8	-	頂橫通快碼	-	-	3	J858-SD-GS01 工廠組裝


外框配件	顏色	數量	备注
M5x12平頭螺絲	A4-70	12	壓板

門玉用料表						
序号	料号	名称	出荷	长度(mm)	支	加工说明 注明
67	X86329	趟門頂外蓋料	-	2160	1	X86329-SD01A 地盤安裝
68	-	趟門玉	-	-	1	A-SD-02-DS 地盤安裝

名稱	趟門拆圖	美特鋁質有限公司 MIDI Aluminium Fabricator Ltd.	工程號	J858	拆圖	Jack	2023-01-29
			地盤	將軍澳 康城11期	復核		
			顏色		批准		

A-SD-03

版次C按趟門分類重新排序

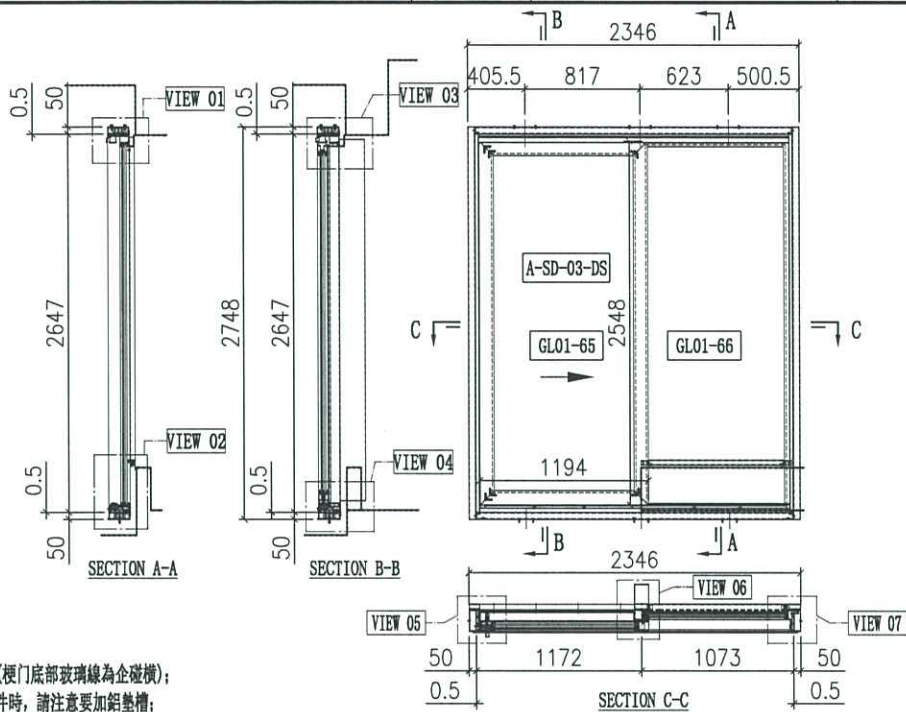

說明:

- 1、玻璃線為橫碰企(梗門底部玻璃線為企碰橫);
- 2、安裝綠吉利亞配件時,請注意要加鋁墊槽;

序号	玻璃编号	玻璃尺寸
1	GL01-65	1020x2374
2	GL01-66	988x2525

門內框用料表						
序号	料号	名称	出荷	长度(mm)	支	加工说明 注明
21	X86334	趟門邊框料	-	2647	1	X86334-SD01R-S 地盤安裝
22	X86322	趟門邊框料	-	2647	1	X86322-SD01L 地盤安裝
23	X86332	趟門頂框料	-	2197	1	X86332-SD01LE-S 地盤安裝
24	X86330	趟門底框料	-	2197	1	X86330-SD01LE-S 地盤安裝
25	X86345	趟門企中橫	-	2557.5	1	X86345-SD01L-S 地盤安裝
26	X86336	趟門企生扣蓋	-	1096	2	X86336-SD01E 地盤安裝
27	X86337	趟門企生扣料	-	2559	1	X86337-SD01A 地盤安裝
28	X86326	SD平台橫料	-	957.5	1	X86326-SD01E 地盤安裝
29	X86335	SD平台橫扣蓋	-	957.5	1	X86335-SD01E 地盤安裝
30	X86340	壓板加工面	-	2530	1	X86340-SD01R 地盤安裝
31	X86320	室內蓋加工面	-	2530	1	X86320-SD01R 地盤安裝
32	X86341	橫企扣	-	2258	1	X86341-SD01RA 地盤安裝
33	X86321	室內企蓋加工面	-	2293	1	X86321-SD01RA 地盤安裝
34	X86339	壓板加工面	-	2545	1	X86339-SD01A 地盤安裝
35	X86342	室內蓋加工面	-	2545	1	X86342-SD01A 地盤安裝
36	L061	鋁角25x25x3	-	30	2	L061-01 地盤安裝
37	-	3mm厚鋁板	-	-	1	J858-SD-AP01E 地盤安裝
38	-	3mm厚鋁板	-	-	1	J858-SD-AP02E 地盤安裝
39	-	3mm厚鋁板	-	-	1	J858-SD-AP02Q 地盤安裝
40	X86317	室內收口之字扣碼	-	50	12	X86317-SD02 工廠組裝
41	X86325	趟門導軌	-	2134	1	X86325-SD01E 工廠組裝
42	X86331	底框料加工面	-	2134	1	X86331-SD01E 工廠組裝
43	H42208	趟門角碼35x50x4	-	30	2	H42208-01 工廠組裝
44	-	加力墊(企向)	-	-	1	J858-SD-GS05 工廠組裝
45	X86346	趟門橫線	-	1001	1	X86346-SD06LE 工廠組裝
46	X86346	趟門橫線	-	957.5	1	X86346-SD07LE 工廠組裝
47	X86346	趟門橫線	-	2516	1	X86346-SD03A 工廠組裝
48	X86346	趟門橫線	-	2516	1	X86346-SD05A 工廠組裝

門玉用料表						
序号	料号	名称	出荷	长度(mm)	支	加工说明 注明
67	X86329	趟門頂企蓋料	-	2245	1	X86329-SD01E 地盤安裝
68	-	趟門玉	-	-	1	A-SD-03-DS 地盤安裝

加工細則		
頂留		mm
底留		mm
企料底部開避位		mm
底橫料防水巴鋸去		mm
安裝扣碼		
安裝扣碼		
多鎖鎖芯型號:		
手柄型號:		
限位桿型號:		
T窗最大的開度:		
窗玉搭位數:		


內門框配件	顏色	數量	備註
#8x1/2"圓頭螺絲	A4-70	8	玻璃鎖
#8x1/2"圓頭螺絲	A4-70	4	扣蓋
M5x10圓頭螺絲	A4-70	4	蓋板螺絲
M5x15圓頭螺絲	A4-70	4	蓋板螺絲
M5x15圓頭螺絲	A4-70	34	企料壓板
M5x25圓頭螺絲	A4-70	34	企料壓板
M5x10圓頭螺絲	A4-70	9	門企扣蓋
#9x1-1/4"圓頭螺絲	A4-70	24	企料壓板

門外框用料表						
序号	料号	名称	出荷	长度(mm)	支	加工说明 注明
1	I711	150x50x5鋁通	-	2748	1	I711-SD02R-S 地盤安裝
2	I711	150x50x5鋁通	-	2748	1	I711-SD01L-S 地盤安裝
3	I711	150x50x5鋁通	-	2346	1	I711-SD04LE-S 地盤安裝
4	I711	150x50x5鋁通	-	2346	1	I711-SD03LE-S 地盤安裝
5	X86317	室內收口之字扣碼	-	2346	2	X86317-SD01E 工廠組裝
6	L107	趟門角碼35x35x4	-	80	4	L107-01 工廠組裝
7	L00155	趟門企身修口鋁角	-	2748	2	L00155-01A 工廠組裝
8	-	頂橫通快碼	-	-	3	J858-SD-GS01 工廠組裝

外框配件	顏色	數量	備註
M5x12平頭螺絲	A4-70	12	企料壓板

A-SD-04

版次C按趟门分类重新排序

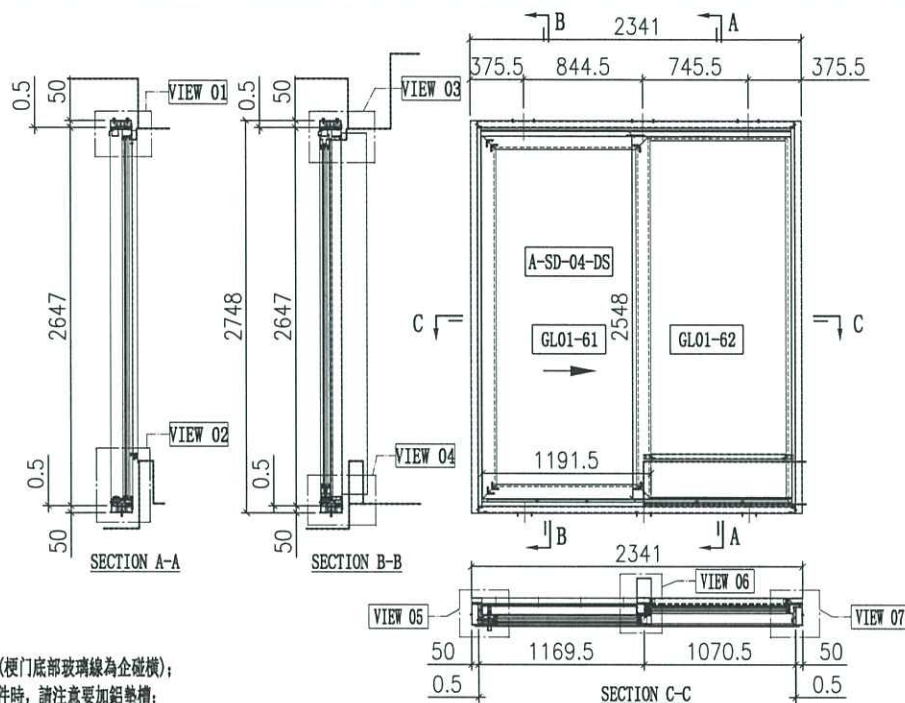

說明:

- 1、玻璃線為橫碰企(梗門底部玻璃線為企碰橫)；
- 2、安裝絲吉利亞配件時，請注意要加鉛筆槽；

序号	玻璃编号	玻璃尺寸
1	GL01-61	1017.5x2374
2	GL01-62	985.5x2525

序号	料号	名称	出荷	长度(mm)	支	加工说明	注明
21	X86334	趟门底框料	—	2647	1	X86334—SD01R—S	地盘安装
22	X86322	趟门底框料	—	2647	1	X86322—SD01L	地盘安装
23	X86332	趟门顶框料	—	2192	1	X86332—SD01LD—S	地盘安装
24	X86330	趟门底框料	—	2192	1	X86330—SD01LD—S	地盘安装
25	X86345	趟门全中框	—	2557.5	1	X86345—SD01L—S	地盘安装
26	X86336	趟门生拉扣盖	—	1093.5	2	X86336—SD01D	地盘安装
27	X86337	趟门边全锁扣料	—	2559	1	X86337—SD01A	地盘安装
28	X86326	SD平台锁料	—	955	1	X86326—SD01D	地盘安装
29	X86335	SD平台锁扣盖	—	955	1	X86335—SD01D	地盘安装
30	X86340	压板加工图	—	2530	1	X86340—SD01R	地盘安装
31	X86320	室内盖加工图	—	2530	1	X86320—SD01R	地盘安装
32	X86341	锁全扣	—	2258	1	X86341—SD01RA	地盘安装
33	X86321	室内全盖加工图	—	2293	1	X86321—SD01RA	地盘安装
34	X86339	压板加工图	—	2545	1	X86339—SD01A	地盘安装
35	X86342	室内盖加工图	—	2545	1	X86342—SD01A	地盘安装
36	L061	铝角25x25x3	—	30	2	L061—01	地盘安装
37	—	3mm厚铝板	—	—	1	J858—SD—AP01D	地盘安装
38	—	3mm厚铝板	—	—	1	J858—SD—AP02D	地盘安装
39	—	3mm厚铝板	—	—	1	J858—SD—AP02P	地盘安装
40	X86317	室内收口之字扣码	—	50	12	X86317—SD02	工厂组装
41	X86325	趟门导轨	—	2129	1	X86325—SD01D	工厂组装
42	X86331	底框料加工图	—	2129	1	X86331—SD01H	工厂组装
43	H42208	趟门滑轮35x50x4	—	30	2	H42208—01	工厂组装
44	—	加力锁(全角)	—	—	1	J858—SD—GS05	工厂组装
45	X86346	趟门锁模装线	—	998.5	1	X86346—SD06LD	工厂组装
46	X86346	趟门锁模装线	—	955	1	X86346—SD07LD	工厂组装
47	X86346	趟门锁全装线	—	2516	1	X86346—SD03A	工厂组装
48	X86346	趟门锁全装线	—	2516	1	X86346—SD05A	工厂组装

门玉用料表							
序号	料号	名称	出荷	长度(mm)	支	加工说明	注明
67	X86329	越门顶外盘料	—	2240	1	X86329—SD01D	地盘安装
68	—	越门玉	—	—	1	A—SD—04—DS	地盘安装

加工细则		
顶留		mm
底留		mm
企料底部开避位		mm
底横料防水巴锯去		mm
安装扣码		
安装扣码		
多点锁芯型号:		
手柄型号:		
限位撑型号:		
T窗最大的开度:		
窗玉搭位数:		

内门及配件	颜色	数量	备注

序号	料号	名称	出窗	长度(mm)	支	加工说明	注明
1	I711	150x50x5框通	—	2748	1	I711—SD02R—S	地盘安装
2	I711	150x50x5框通	—	2748	1	I711—SD01L—S	地盘安装
3	I711	150x50x5框通	—	2341	1	I711—SD04LD—S	地盘安装
4	I711	150x50x5框通	—	2341	1	I711—SD03LD—S	地盘安装
5	X86317	室片收口之字扣码	—	2341	2	X86317—SD01D	工厂组装
6	L107	趟门角码35x35x4	—	80	4	L107—01	工厂组装
7	L00155	墙边企身修口铝角	—	2748	2	L00155—01A	工厂组装
8	—	顶通铁销	—	—	3	J858—SD—GS01	工厂组装

外框配件	颜色	数量	备注


门玉款	宽度 (mm)	高度 (mm)	只/幅	撑长
A-SD-04-DS	1191.5	2548	1	
大图版次		本图版	D	
		日期	23/02/22	
窗号	宽度 (W)	高度 (H)	数量	楼层
T1A-SD-G1	2341	2748	43	10F-60F
T1B-SD-E1	2341	2748	43	10F-60F
T2A-SD-E1	2341	2748	47	10F-65F
T2A-SD-G1	2341	2748	47	10F-65F
T2B-SD-E1	2341	2748	47	10F-65F
T3A-SD-E1	2341	2748	47	10F-65F
T3A-SD-G1	2341	2748	47	10F-65F
T3B-SD-E1	2341	2748	47	10F-65F
合计:			368	
图号		-		



美特鋁質有限公司
MIDI Aluminium Fabricator Ltd.

名稱 趟門拆圖

工程號	J858	拆圖	Jack	2023-01-12
地盤	將軍澳 康城11期	復核		
顏色		批准		

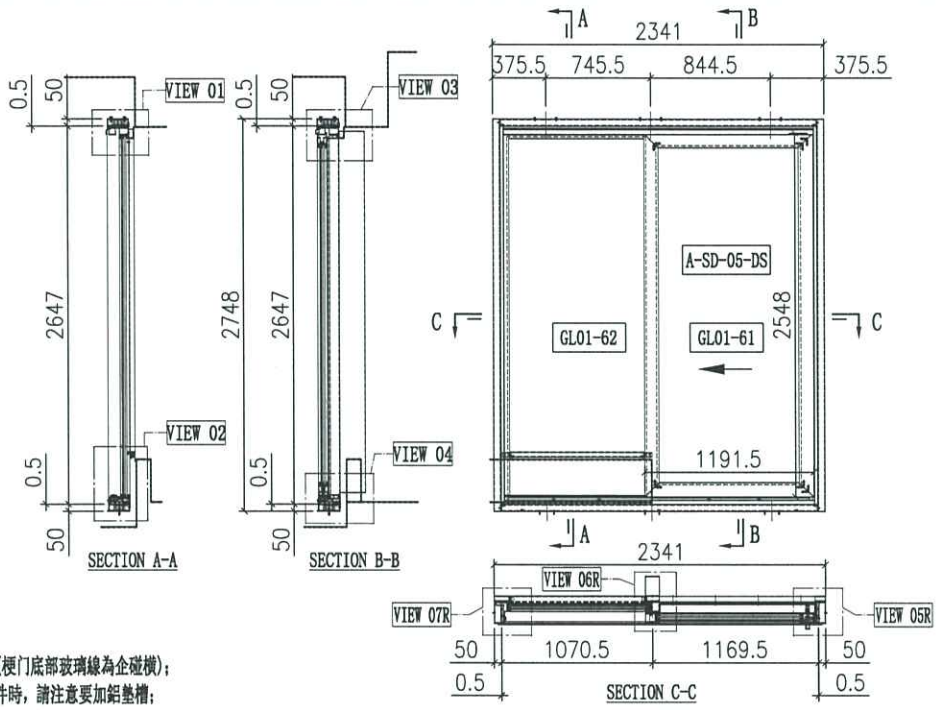

A-SD-05

版次C按趟門分類重新排序
版次D玻璃線工廠組裝

- 說明:
- 玻璃線為橫碰企(梗門底部玻璃線為企碰橫);
 - 安裝絲吉利亞配件時,請注意要加鋁墊槽;

序号	玻璃编号	玻璃尺寸
1	GL01-61	1017.5x2374
2	GL01-62	985.5x2525

門內框用料表						
序号	料号	名称	出荷	长度(mm)	支	加工说明 注明
21	X86334	趟門邊框料	—	2647	1	X86334-SD01L-S 地盤安裝
22	X86322	趟門邊框料	直口	2647	1	X86322-SD01R 地盤安裝
23	X86332	趟門頂框料	—	2192	1	X86332-SD01RD-S 地盤安裝
24	X86330	趟門底框料	—	2192	1	X86330-SD01RD-S 地盤安裝
25	X86345	趟門企中橫	—	2557.5	1	X86345-SD01R-S 地盤安裝
26	X86336	趟門企位扣蓋	—	1093.5	2	X86336-SD01D 地盤安裝
27	X86337	趟門企企扣料	—	2559	1	X86337-SD01A 地盤安裝
28	X86326	SD企企扣料	—	955	1	X86326-SD01D 地盤安裝
29	X86335	SD企企扣蓋	—	955	1	X86335-SD01D 地盤安裝
30	X86340	壓板加工圖	—	2530	1	X86340-SD01L 地盤安裝
31	X86320	室內企企扣蓋	直口	2530	1	X86320-SD01L 地盤安裝
32	X86341	企企扣	—	2258	1	X86341-SD01LA 地盤安裝
33	X86321	室內企企扣蓋	直口	2293	1	X86321-SD01LA 地盤安裝
34	X86339	壓板加工圖	—	2545	1	X86339-SD01A 地盤安裝
35	X86342	室內企企扣蓋	—	2545	1	X86342-SD01A 地盤安裝
36	L061	鋁角25x25x3	—	30	2	L061-01 地盤安裝
37	—	3mm厚鋁板	—	954.5	1	J858-SD-AP01D 地盤安裝
38	—	3mm厚鋁板	—	954.5	1	J858-SD-AP02D 地盤安裝
39	—	3mm厚鋁板	—	1093.5	1	J858-SD-AP02P 地盤安裝
40	X86317	室內企企扣之字扣碼	直口	50	12	X86317-SD02 工廠組裝
41	X86325	趟門邊框料	—	2129	1	X86325-SD01D 工廠組裝
42	X86331	底框料加工圖	—	2129	1	X86331-SD01D 工廠組裝
43	H42208	趟門企企扣35x50x4	—	30	2	H42208-01 工廠組裝
44	—	加力鐵(企企)	—	2484	1	J858-SD-GS05 工廠組裝
45	X86346	趟門企企扣線	—	998.5	1	X86346-SD06RD 工廠組裝
46	X86346	趟門企企扣線	—	955	1	X86346-SD07RD 工廠組裝
47	X86346	趟門企企扣線	—	2516	1	X86346-SD03A 工廠組裝
48	X86346	趟門企企扣線	—	2516	1	X86346-SD05A 工廠組裝

加工細則			
頂留			mm
底留			mm
企料底部開避位			mm
底橫料防水巴鋸去			mm
安裝扣碼			
安裝扣碼			
多點鎖芯型號:			
手柄型號:			
限位桿型號:			
T窗最大的開度:			
窗玉搭位數:			

內門框配件	顏色	數量	備註
#8x1/2"圓頭螺絲	A4-70	8	玻璃線
#8x1/2"圓頭螺絲	A4-70	4	企企扣
M5x10圓頭螺絲	A4-70	4	企企扣螺絲
M5x15圓頭螺絲	A4-70	4	企企扣螺絲
M5x15圓頭螺絲	A4-70	34	企企扣螺絲
M5x25圓頭螺絲	A4-70	34	企企扣螺絲
M5x10平頭螺絲	A4-70	9	企企扣螺絲
#9x1-1/4"圓頭螺絲	A4-70	24	企企扣螺絲

門玉款	寬度(mm)	高度(mm)	只/幅	撐長
A-SD-05-DS	1191.5	2548	1	
大圖版次		本圖版		D
日期		23/02/22		
窗號	寬度(W)	高度(H)	數量	樓層
T1A-SD-F1	2341	2748	43	10F-60F
T1B-SD-F1	2341	2748	43	10F-60F
T2A-SD-D1	2341	2748	47	10F-65F
T2A-SD-F1	2341	2748	47	10F-65F
T2B-SD-F1	2341	2748	47	10F-65F
T3A-SD-D1	2341	2748	47	10F-65F
T3A-SD-F1	2341	2748	47	10F-65F
T3B-SD-F1	2341	2748	47	10F-65F
合計:			368	
圖號				

門外框用料表						
序号	料号	名称	出荷	长度(mm)	支	加工说明 注明
1	I711	150x50x5鋁通	—	2748	1	I711-SD02L-S 地盤安裝
2	I711	150x50x5鋁通	—	2748	1	I711-SD01R-S 地盤安裝
3	I711	150x50x5鋁通	—	2241	1	I711-SD04RD-S 地盤安裝
4	I711	150x50x5鋁通	—	2241	1	I711-SD03RD-S 地盤安裝
5	X86317	室內企企扣之字扣碼	直口	2341	2	X86317-SD01D 工廠組裝
6	L107	趟門企企扣35x35x4	—	80	4	L107-01 工廠組裝
7	L00155	趟門企企扣鋁角	—	2748	2	L00155-01A 工廠組裝
8	—	頂橫通鐵碼	—	—	3	J858-SD-GS01 工廠組裝

外框配件	顏色	數量	備註
M5x12平頭螺絲	A4-70	12	企企扣

門玉用料表						
序号	料号	名称	出荷	长度(mm)	支	加工说明 注明
67	X86329	趟門頂企企扣	—	2240	1	X86329-SD01D 地盤安裝
68	—	趟門玉框	框架	—	1	A-SD-05-DS 地盤安裝




美特铝質 有限公司
MIDI Aluminium Fabricator Ltd.

工程號	J858	拆圖	Jack	2023-01-29
地盤	將軍澳 康城11期	復核		
名稱	趟門拆圖	顏色	批准	

A-SD-06

版次C按趟門分類重新排序

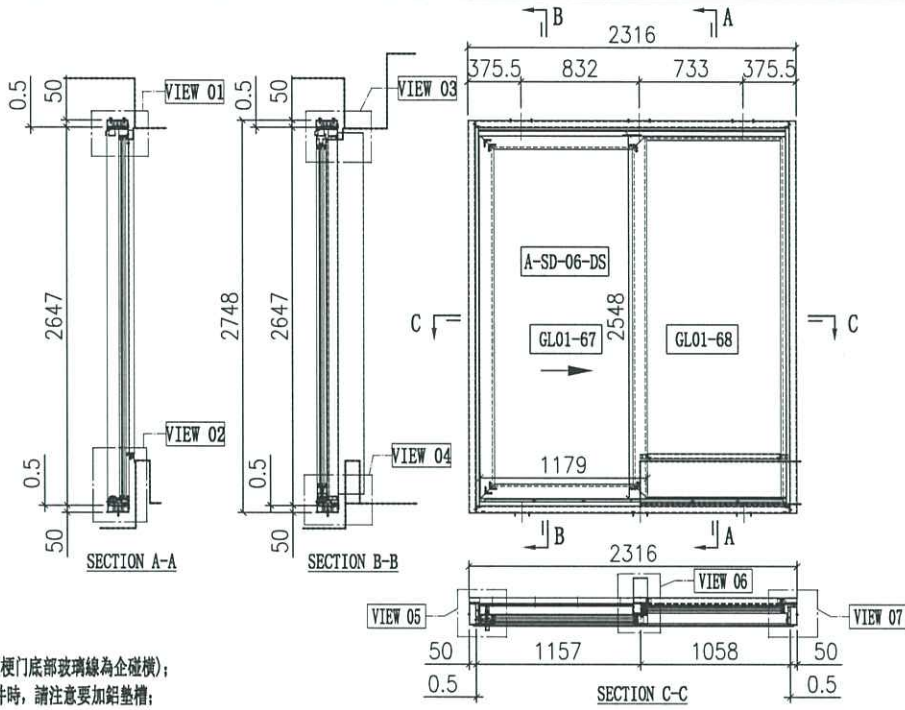

- 說明:
- 玻璃線為橫碰企(梗門底部玻璃線為企碰橫);
 - 安裝絲吉利亞配件時, 請注意要加鉛墊槽;

序号	玻璃编号	玻璃尺寸
1	GL01-67	1005x2374
2	GL01-68	973x2525

門內框用料表						
序号	料号	名称	出荷	长度(mm)	支	加工说明 注明
21	X86334	趟門邊框料	-	2647	1	X86334-SD01R-S 地盤安裝
22	X86322	趟門邊框料	-	2647	1	X86322-SD01L 地盤安裝
23	X86332	趟門頂框料	-	2167	1	X86332-SD01LB-S 地盤安裝
24	X86330	趟門底框料	-	2167	1	X86330-SD01LB-S 地盤安裝
25	X86345	趟門企中橫	-	2557.5	1	X86345-SD01L-S 地盤安裝
26	X86336	趟門生位扣蓋	-	1081	2	X86336-SD01B 地盤安裝
27	X86337	趟門企鎖扣料	-	2559	1	X86337-SD01A 地盤安裝
28	X86326	SD平台橫料	-	942.5	1	X86326-SD01B 地盤安裝
29	X86335	SD平台橫扣蓋	-	942.5	1	X86335-SD01B 地盤安裝
30	X86340	壓板加工圖	-	2530	1	X86340-SD01R 地盤安裝
31	X86320	室內蓋加工圖	-	2530	1	X86320-SD01R 地盤安裝
32	X86341	梗企扣	-	2258	1	X86341-SD01RA 地盤安裝
33	X86321	室內企蓋加工圖	-	2293	1	X86321-SD01RA 地盤安裝
34	X86339	壓板加工圖	-	2545	1	X86339-SD01A 地盤安裝
35	X86342	室內蓋加工圖	-	2545	1	X86342-SD01A 地盤安裝
36	L061	鋁角25x25x3	-	30	2	L061-01 地盤安裝
37	-	3mm厚鋁板	-	-	1	J858-SD-AP01B 地盤安裝
38	-	3mm厚鋁板	-	-	1	J858-SD-AP02B 地盤安裝
39	-	3mm厚鋁板	-	-	1	J858-SD-AP02M 地盤安裝
40	X86317	室內收口之字扣碼	-	50	12	X86317-SD02 工廠組裝
41	X86325	趟門導軌	-	2104	1	X86325-SD01B 工廠組裝
42	X86331	底框料加工圖	-	2104	1	X86331-SD01B 工廠組裝
43	H42208	趟門角碼35x50x4	-	30	2	H42208-01 工廠組裝
44	-	加力鎖(企角)	-	-	1	J858-SD-GS05 工廠組裝
45	X86346	趟門梗橫嵌線	-	986	1	X86346-SD06LB 工廠組裝
46	X86346	趟門梗橫嵌線	-	942.5	1	X86346-SD07LB 工廠組裝
47	X86346	趟門梗企嵌線	-	2516	1	X86346-SD03A 工廠組裝
48	X86346	趟門梗企嵌線	-	2516	1	X86346-SD05A 工廠組裝

加工細則		
頂留		mm
底留		mm
企料底部開避位		mm
底橫料防水巴鋸去		mm
安裝扣碼		
安裝扣碼		
多点鎖芯型號:		
手柄型號:		
限位桿型號:		
T窗最大的開度:		
窗玉搭位數:		

門玉款	寬度(mm)	高度(mm)	只/幅	撐長
A-SD-06-DS	1179	2548	1	
大圖版次		本圖版		D
		日期		23/02/22
窗號	寬度(W)	高度(H)	數量	樓層
T1A-SD-E1	2316	2748	43	10F-60F
合計:			43	
圖號				-

內門框配件	顏色	數量	备注
#8x1/2"圓頭螺絲	A4-70	8	玻璃鎖
#8x1/2"圓頭螺絲	A4-70	4	扣窗鎖
M5x10圓頭螺絲	A4-70	4	蓋仔扣窗料
M5x15圓頭螺絲	A4-70	4	蓋仔扣窗料
M5x15圓頭螺絲	A4-70	34	企角壓板
M5x25圓頭螺絲	A4-70	34	趟門鎖
M5x10平頭螺絲	A4-70	9	口企鎖扣碼
#9x1-1/4"圓頭螺絲	A4-70	24	壓板鎖

門外框用料表						
序号	料号	名称	出荷	长度(mm)	支	加工说明 注明
1	I711	150x50x5鋁邊	-	2748	1	I711-SD02R-S 地盤安裝
2	I711	150x50x5鋁邊	-	2748	1	I711-SD01L-S 地盤安裝
3	I711	150x50x5鋁邊	-	2316	1	I711-SD04LB-S 地盤安裝
4	I711	150x50x5鋁邊	-	2316	1	I711-SD03LB-S 地盤安裝
5	X86317	室內收口之字扣碼	-	2341	2	X86317-SD01D 工廠組裝
6	L107	趟門角碼35x35x4	-	80	4	L107-01 工廠組裝
7	L00155	趟門企身修口鋁角	-	2748	2	L00155-01A 工廠組裝
8	-	頂橫連鎖碼	-	-	3	J858-SD-GS01 工廠組裝


門玉用料表						
序号	料号	名称	出荷	长度(mm)	支	加工说明 注明
67	X86329	趟門頂外蓋料	-	2215	1	X86329-SD01B 地盤安裝
68	-	趟門玉	-	-	1	A-SD-06-DS 地盤安裝

外框配件	顏色	數量	备注
M5x12平頭螺絲	A4-70	12	壓板鎖

名稱	趟門拆圖	美特鋁質有限公司 MIDI Aluminium Fabricator Ltd.	工程號	J858	拆圖	Jack	2023-01-29
			地盤	將軍澳 康城11期	復核		
			顏色		批准		

A-SD-07

版次C按趟門分類重新排序

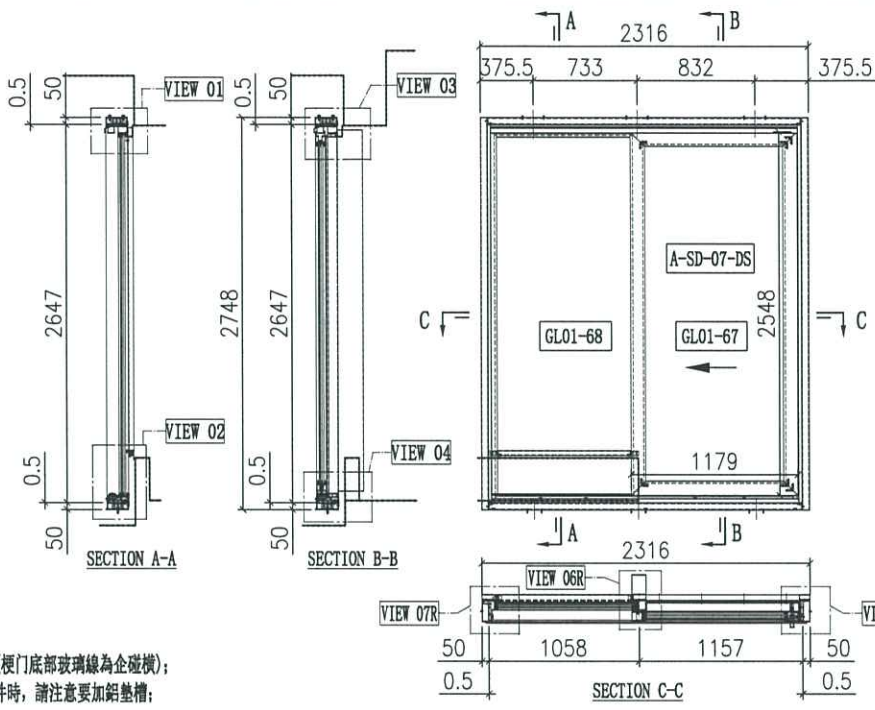

- 說明:
- 1、玻璃線為橫碰企(梗門底部玻璃線為企碰橫);
 - 2、安裝絲吉利亞配件時,請注意要加鋁墊槽;

序号	玻璃编号	玻璃尺寸
1	GL01-67	1005x2374
2	GL01-68	973x2525

門內框用料表						
序号	料号	名称	出荷	长度(mm)	支	加工说明 注明
21	X86334	趟門邊框料	-	2647	1	X86334-SD01L-S 地盤安裝
22	X86322	趟門邊框料	-	2647	1	X86322-SD01R 地盤安裝
23	X86332	趟門頂框料	-	2167	1	X86332-SD01RB-S 地盤安裝
24	X86330	趟門底框料	-	2167	1	X86330-SD01RB-S 地盤安裝
25	X86345	趟門企中樑	-	2557.5	1	X86345-SD01R-S 地盤安裝
26	X86336	趟門企生扣蓋	-	1081	2	X86336-SD01B 地盤安裝
27	X86337	趟門企企扣料	-	2559	1	X86337-SD01A 地盤安裝
28	X86326	SD平台橫料	-	942.5	1	X86326-SD01B 地盤安裝
29	X86335	SD平台橫扣蓋	-	942.5	1	X86335-SD01B 地盤安裝
30	X86340	壓板加工圈	-	2530	1	X86340-SD01L 地盤安裝
31	X86320	室內蓋加工圈	-	2530	1	X86320-SD01L 地盤安裝
32	X86341	壓金扣	-	2258	1	X86341-SD01LA 地盤安裝
33	X86321	室內企蓋加工圈	-	2293	1	X86321-SD01LA 地盤安裝
34	X86339	壓板加工圈	-	2545	1	X86339-SD01A 地盤安裝
35	X86342	室內蓋加工圈	-	2545	1	X86342-SD01A 地盤安裝
36	L061	鋁角25x25x3	-	30	2	L061-01 地盤安裝
37	-	3mm厚鋁板	-	-	1	J858-SD-AP01B 地盤安裝
38	-	3mm厚鋁板	-	-	1	J858-SD-AP02B 地盤安裝
39	-	3mm厚鋁板	-	-	1	J858-SD-AP02M 地盤安裝
40	X86317	室內收口之字扣碼	-	50	12	X86317-SD02 工厂組裝
41	X86325	趟門導軌	-	2104	1	X86325-SD01B 工厂組裝
42	X86331	底框料加工圈	-	2104	1	X86331-SD01J 工厂組裝
43	H42208	趟門企碼35x50x4	-	30	2	H42208-01 工厂組裝
44	-	加力鉄(企向)	-	-	1	J858-SD-GS05 工厂組裝
45	X86346	趟門橫橫鐵線	-	986	1	X86346-SD06RB 工厂組裝
46	X86346	趟門橫橫鐵線	-	942.5	1	X86346-SD07RB 工厂組裝
47	X86346	趟門企企鐵線	-	2516	1	X86346-SD03A 工厂組裝
48	X86346	趟門企企鐵線	-	2516	1	X86346-SD05A 工厂組裝

加工細則			
頂留			mm
底留			mm
企料底部開避位			mm
底橫料防水巴鋸去			mm
安裝扣碼			
安裝扣碼			
多点鎖芯型號:			
手柄型號:			
限位桿型號:			
T窗最大的開度:			
窗玉搭位數:			

門玉款	宽度 (mm)	高度 (mm)	只/幅	撐長
A-SD-07-DS	1179	2548	1	
大圖版次		本圖版		D
		日期		23/02/22
窗号	宽度 (W)	高度 (H)	数量	楼层
T1A-SD-D1	2316	2748	43	10F-60F
合计:			43	
图号				

內門框配件	顏色	數量	备注
#8x1/2"圓頭螺絲	A4-70	8	玻璃鎖
#8x1/2"圓頭螺絲	A4-70	4	扣窗架
M5x10圓頭螺絲	A4-70	4	蓋仔扣窗料
M5x15圓頭螺絲	A4-70	4	蓋仔扣窗料
M5x15圓頭螺絲	A4-70	34	企料壓板
M5x25圓頭螺絲	A4-70	34	趟門企
M5x10平頭螺絲	A4-70	9	門企企扣碼
#9x1-1/4"圓頭螺絲	A4-70	24	壓板

門外框用料表						
序号	料号	名称	出荷	长度(mm)	支	加工说明 注明
1	I711	150x50x5鋁通	-	2748	1	I711-SD02L-S 地盤安裝
2	I711	150x50x5鋁通	-	2748	1	I711-SD01R-S 地盤安裝
3	I711	150x50x5鋁通	-	2316	1	I711-SD04RB-S 地盤安裝
4	I711	150x50x5鋁通	-	2316	1	I711-SD03RB-S 地盤安裝
5	X86317	室內收口之字扣碼	-	2341	2	X86317-SD01D 工厂組裝
6	L107	趟門企碼35x35x4	-	80	4	L107-01 工厂組裝
7	L00155	增進企身修口鋁角	-	2748	2	L00155-01A 工厂組裝
8	-	頂橫通鐵碼	-	-	3	J858-SD-GS01 工厂組裝

外框配件	顏色	數量	备注
M5x12平頭螺絲	A4-70	12	企外框

門玉用料表						
序号	料号	名称	出荷	长度(mm)	支	加工说明 注明
67	X86329	趟門頂外蓋料	-	2215	1	X86329-SD01B 地盤安裝
68	-	趟門玉	-	-	1	A-SD-07-DS 地盤安裝



美特铝质有限公司
MIDI Aluminium Fabricator Ltd.

工程號 J858

地 盤 將軍澳 康城11期

拆圖

Jack

2023-01-29

名稱 趟門拆圖


顏色

復核

批准

A-SD-08

版次C按趟門分類重新排序

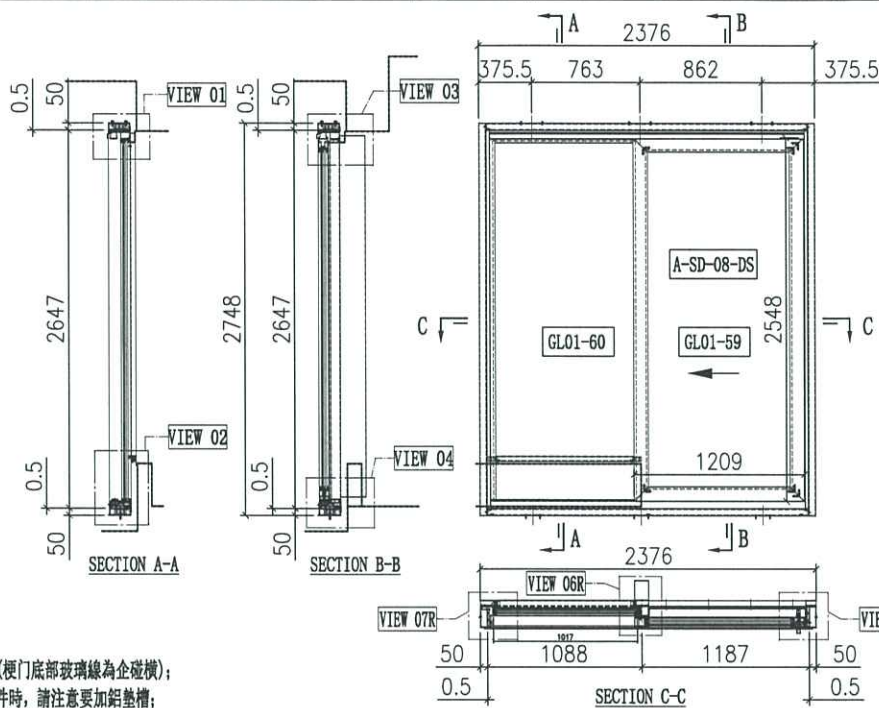

說明:

- 1、玻璃線為橫碰企(梗門底部玻璃線為企碰橫);
- 2、安裝綠吉利亞配件時,請注意要加鋁墊槽;

序号	玻璃编号	玻璃尺寸
1	GL01-59	1035x2374
2	GL01-60	1003x2525

門內框用料表

序号	料号	名称	出荷	长度(mm)	支	加工说明	注明
21	X86334	趟門邊框料	-	2647	1	X86334-SD01L-S	地盤安裝
22	X86322	趟門邊框料	-	2647	1	X86322-SD01R	地盤安裝
23	X86332	趟門頂框料	-	2227	1	X86332-SD01RF-S	地盤安裝
24	X86330	趟門底框料	-	2227	1	X86330-SD01RF-S	地盤安裝
25	X86345	趟門企中框	-	2557.5	1	X86345-SD01R-S	地盤安裝
26	X86336	趟門企扣蓋	-	1111	2	X86336-SD01F	地盤安裝
27	X86337	趟門企扣料	-	2559	1	X86337-SD01A	地盤安裝
28	X86326	SD企扣料	-	972.5	1	X86326-SD01F	地盤安裝
29	X86335	SD企扣扣蓋	-	972.5	1	X86335-SD01F	地盤安裝
30	X86340	壓板加工圖	-	2530	1	X86340-SD01L	地盤安裝
31	X86320	室內蓋加工圖	-	2530	1	X86320-SD01L	地盤安裝
32	X86341	壓板扣	-	2258	1	X86341-SD01LA	地盤安裝
33	X86321	室內企蓋加工圖	-	2293	1	X86321-SD01LA	地盤安裝
34	X86339	壓板加工圖	-	2545	1	X86339-SD01A	地盤安裝
35	X86342	室內企蓋加工圖	-	2545	1	X86342-SD01A	地盤安裝
36	L061	鋁角25x25x3	-	30	2	L061-01	地盤安裝
37	-	3mm厚鋁板	-	-	1	J858-SD-AP01F	地盤安裝
38	-	3mm厚鋁板	-	-	1	J858-SD-AP02F	地盤安裝
39	-	3mm厚鋁板	-	-	1	J858-SD-AP02R	地盤安裝
40	X86317	室內收口之字扣碼	-	50	12	X86317-SD02	工廠組裝
41	X86325	趟門導軌	-	2164	1	X86325-SD01F	工廠組裝
42	X86331	底框料加工圖	-	2164	1	X86331-SD01F	工廠組裝
43	H42208	趟門企碼35x50x4	-	30	2	H42208-01	工廠組裝
44	-	加力鉄(企角)	-	-	1	J858-SD-GS05	工廠組裝
45	X86346	趟門橫玻璃線	-	1016	1	X86346-SD06RF	工廠組裝
46	X86346	趟門橫玻璃線	-	972.5	1	X86346-SD07RF	工廠組裝
47	X86346	趟門企企扣蓋	-	2516	1	X86346-SD03A	工廠組裝
48	X86346	趟門企企扣蓋	-	2516	1	X86346-SD05A	工廠組裝

門玉用料表

序号	料号	名称	出荷	长度(mm)	支	加工说明	注明
67	X86329	趟門頂外蓋料	-	2275	1	X86329-SD01F	地盤安裝
68	-	趟門玉	-	-	1	A-SD-08-DS	地盤安裝

加工細則

項目	單位	數量
頂留	mm	
底留	mm	
企料底部開避位	mm	
底橫料防水巴鋸去	mm	
安裝扣碼		
安裝扣碼		
多點鎖芯型號:		
手柄型號:		
限位桿型號:		
T窗最大的開度:		
窗玉搭位數:		

內門框配件	顏色	數量	備註
#8x1/2"圓頭螺絲	A4-70	8	玻璃線
#8x1/2"圓頭螺絲	A4-70	4	扣企蓋
M5x10圓頭螺絲	A4-70	4	蓋企企蓋料
M5x15圓頭螺絲	A4-70	4	蓋企企蓋料
M5x15圓頭螺絲	A4-70	34	企扣蓋板
M5x25圓頭螺絲	A4-70	34	趟門企蓋
M5x10圓頭螺絲	A4-70	9	企扣蓋板
#9x1-1/4"圓頭螺絲	A4-70	24	企扣蓋

門玉款

寬度(mm)	高度(mm)	只/幅	撐長
A-SD-08-DS	1209	2548	1
大圖版次		本圖版	D
		日期	23/02/22
窗号	寬度(W)	高度(H)	数量 楼层
T1A-SD-A1	2376	2748	43 10F-60F
T2A-SD-A1	2376	2748	47 10F-65F
合计:			90
图号			-

門外框用料表

序号	料号	名称	出荷	长度(mm)	支	加工说明	注明
1	I711	150x50x5鋁通	-	2748	1	I711-SD02L-S	地盤安裝
2	I711	150x50x5鋁通	-	2748	1	I711-SD01R-S	地盤安裝
3	I711	150x50x5鋁通	-	2376	1	I711-SD04RF-S	地盤安裝
4	I711	150x50x5鋁通	-	2376	1	I711-SD03RF-S	地盤安裝
5	X86317	室內收口之字扣碼	-	2376	2	X86317-SD01F	工廠組裝
6	L107	趟門企碼35x35x4	-	80	4	L107-01	工廠組裝
7	L00155	趟門企碼修口鋁角	-	2748	2	L00155-01A	工廠組裝
8	-	頂橫通鐵碼	-	-	3	J858-SD-GS01	工廠組裝

外框配件	顏色	數量	備註
M5x12平頭螺絲	A4-70	12	趟門企蓋



美特铝质

有限公司

MIDI Aluminium Fabricator Ltd.

工程號 J858

地 盤 將軍澳 康城11期

拆圖

Jack

2022-10-14

名稱 趟門拆圖


顏 色

復核

批准

A-SD-04a

版次C按趟門分類重新排序

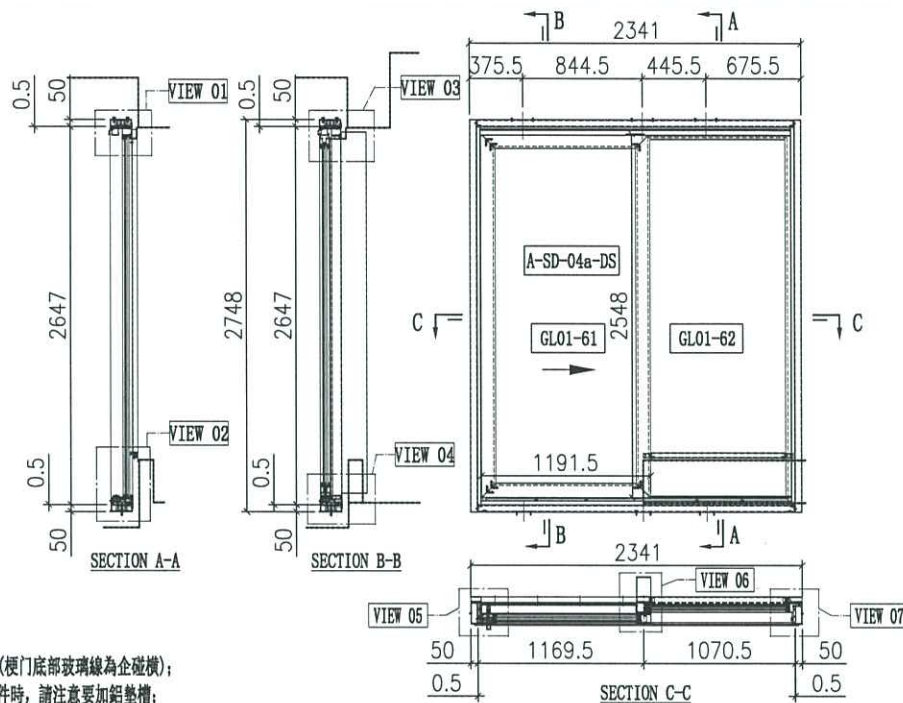

說明:

- 1、玻璃線為橫碰企(標門底部玻璃線為企碰橫);
- 2、安裝絲吉利亞配件時,請注意要加鉛墊槽;

序号	玻璃编号	玻璃尺寸
1	GL01-61	1017.5x2374
2	GL01-62	985.5x2525

門內框用料表

序号	料号	名称	出荷	长度(mm)	支	加工说明	注明
21	X86334	趟門邊框料	-	2647	1	X86334-SD01R-S	地盤安裝
22	X86322	趟門邊框料	-	2647	1	X86322-SD01L	地盤安裝
23	X86332	趟門頂框料	-	2192	1	X86332-SD01LD-S	地盤安裝
24	X86330	趟門底框料	-	2192	1	X86330-SD01LD-S	地盤安裝
25	X86345	趟門企中樑	-	2557.5	1	X86345-SD01L-S	地盤安裝
26	X86336	趟門企位扣蓋	-	1093.5	2	X86336-SD01D	地盤安裝
27	X86337	趟門企位扣蓋料	-	2559	1	X86337-SD01A	地盤安裝
28	X86326	SD平台橫料	-	955	1	X86326-SD01D	地盤安裝
29	X86335	SD平台橫料蓋	-	955	1	X86335-SD01D	地盤安裝
30	X86340	壓板加工圖	-	2530	1	X86340-SD01R	地盤安裝
31	X86320	室內蓋加工圖	-	2530	1	X86320-SD01R	地盤安裝
32	X86341	壓板扣	-	2258	1	X86341-SD01RA	地盤安裝
33	X86321	室內蓋加工圖	-	2293	1	X86321-SD01RA	地盤安裝
34	X86339	壓板加工圖	-	2545	1	X86339-SD01A	地盤安裝
35	X86342	室內蓋加工圖	-	2545	1	X86342-SD01A	地盤安裝
36	L061	鋁角25x25x3	-	30	2	L061-01	地盤安裝
37	-	3mm厚鋁板	-	-	1	J858-SD-AP01D	地盤安裝
38	-	3mm厚鋁板	-	-	1	J858-SD-AP02D	地盤安裝
39	-	3mm厚鋁板	-	-	1	J858-SD-AP02P	地盤安裝
40	X86317	室內收口之字扣碼	-	50	12	X86317-SD02	工廠組裝
41	X86325	趟門邊框	-	2129	1	X86325-SD01D	工廠組裝
42	X86331	底框料加工圖	-	2129	1	X86331-SD01H	工廠組裝
43	H42208	趟門角碼35x50x4	-	30	2	H42208-01	工廠組裝
44	-	加力板(全向)	-	-	1	J858-SD-GS05	工廠組裝
45	X86346	趟門橫樑線	-	998.5	1	X86346-SD06LD	工廠組裝
46	X86346	趟門橫樑線	-	955	1	X86346-SD07LD	工廠組裝
47	X86346	趟門橫樑線	-	2516	1	X86346-SD03A	工廠組裝
48	X86346	趟門橫樑線	-	2516	1	X86346-SD05A	工廠組裝

門玉用料表

序号	料号	名称	出荷	长度(mm)	支	加工说明	注明
67	X86329	趟門頂企蓋料	-	2240	1	X86329-SD01D	地盤安裝
68	-	趟門玉	-	-	1	A-SD-04a-DS	地盤安裝

加工細則

項目	單位	數量
頂留	mm	
底留	mm	
企料底部開避位	mm	
底橫料防水巴鋸去	mm	
安裝扣碼		
安裝扣碼		
多點鎖芯型號:		
手柄型號:		
限位桿型號:		
T窗最大的開度:		
窗玉搭位數:		

內門框配件	顏色	數量	備註
#8x1/2"圓頭螺絲	A4-70	8	玻璃線
#8x1/2"圓頭螺絲	A4-70	4	扣蓋
M5x10圓頭螺絲	A4-70	4	蓋中蓋螺絲
M5x15圓頭螺絲	A4-70	4	蓋中蓋螺絲
M5x15圓頭螺絲	A4-70	34	企料壓板
M5x25圓頭螺絲	A4-70	34	趟門壓板
M5x10平頭螺絲	A4-70	9	企料扣碼
#9x1-1/4"圓頭螺絲	A4-70	24	企料扣碼

門玉款	寬度(mm)	高度(mm)	只/幅	撐長
A-SD-04a-DS	1191.5	2548	1	
大圖版次		本圖版	D	
日期		23/02/22		
窗號	寬度(W)	高度(H)	數量	樓層
T1B-SD-A1	2341	2748	43	10F-60F
T2B-SD-A1	2341	2748	47	10F-65F
T3B-SD-A1	2341	2748	47	10F-65F
合計:			137	
圖號			-	

門外框用料表

序号	料号	名称	出荷	长度(mm)	支	加工说明	注明
1	I711	150x50x5鋁通	-	2748	1	I711-SD02R-S	地盤安裝
2	I711	150x50x5鋁通	-	2748	1	I711-SD01L-S	地盤安裝
3	I711	150x50x5鋁通	-	2341	1	I711-SD04LH-S	地盤安裝
4	I711	150x50x5鋁通	-	2341	1	I711-SD03LH-S	地盤安裝
5	X86317	室內收口之字扣碼	-	2341	2	X86317-SD01D	工廠組裝
6	L107	趟門角碼35x35x4	-	80	4	L107-01	工廠組裝
7	L00155	趟門企身修口鋁角	-	2748	2	L00155-01A	工廠組裝
8	-	頂橫通快碼	-	-	3	J858-SD-GS01	工廠組裝

外框配件	顏色	數量	備註
M5x12平頭螺絲	A4-70	12	趟門壓板



美特铝質 有限公司
MIDI Aluminium Fabricator Ltd.

工程號 J858

地 盤 將軍澳 康城11期

拆圖

Jack

2022-10-14

名稱 趟門拆圖


顏色

復核

批准

A-SD-05a

版次C按趟門分類重新排序

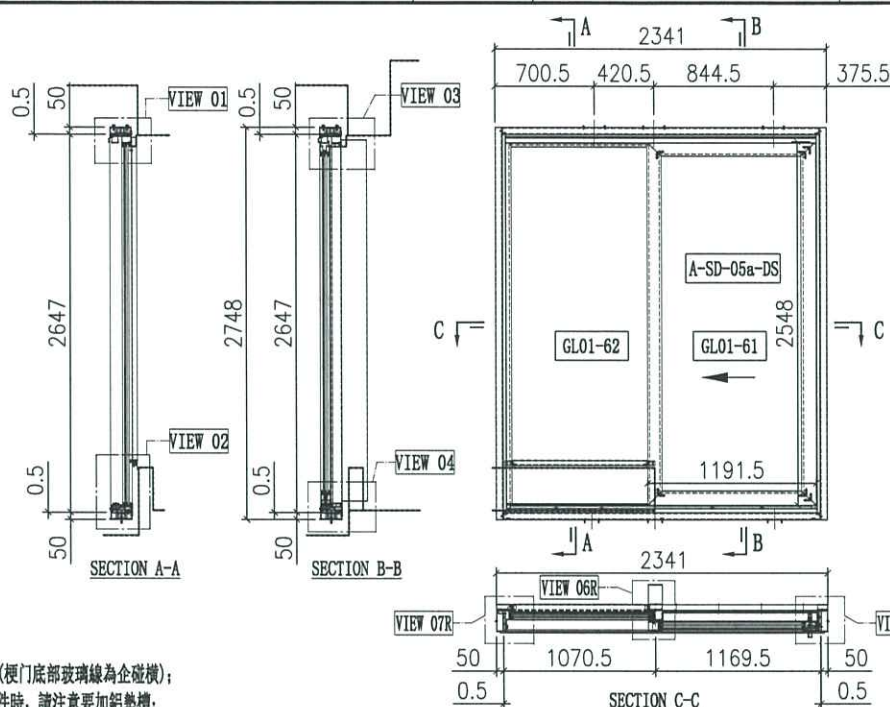

說明:

- 1、玻璃線為橫碰企(梗門底部玻璃線為企碰橫);
- 2、安裝絲吉利亞配件時,請注意要加鋁墊槽;

序号	玻璃编号	玻璃尺寸
1	GL01-61	1017.5x2374
2	GL01-62	985.5x2525

門內框用料表						
序号	料号	名称	出荷	长度(mm)	支	加工说明 注明
21	X86334	趟門邊框料	-	2647	1	X86334-SD01L-S 地盤安裝
22	X86322	趟門邊框料	-	2647	1	X86322-SD01R 地盤安裝
23	X86332	趟門頂框料	-	2192	1	X86332-SD01RD-S 地盤安裝
24	X86330	趟門底框料	-	2192	1	X86330-SD01RD-S 地盤安裝
25	X86345	趟門企中樑	-	2557.5	1	X86345-SD01R-S 地盤安裝
26	X86336	趟門企位扣蓋	-	1093.5	2	X86336-SD01D 地盤安裝
27	X86337	趟門企位扣蓋料	-	2559	1	X86337-SD01A 地盤安裝
28	X86326	SD平台橫料	-	955	1	X86326-SD01D 地盤安裝
29	X86335	SD平台橫扣蓋	-	955	1	X86335-SD01D 地盤安裝
30	X86340	壓板加工圖	-	2530	1	X86340-SD01L 地盤安裝
31	X86320	室內蓋加工圖	-	2530	1	X86320-SD01L 地盤安裝
32	X86341	壓板扣	-	2258	1	X86341-SD01LA 地盤安裝
33	X86321	室內企蓋加工圖	-	2293	1	X86321-SD01LA 地盤安裝
34	X86339	壓板加工圖	-	2545	1	X86339-SD01A 地盤安裝
35	X86342	室內企蓋加工圖	-	2545	1	X86342-SD01A 地盤安裝
36	L061	鋁角25x25x3	-	30	2	L061-01 地盤安裝
37	-	3mm厚鋁板	-	-	1	J858-SD-AP01D 地盤安裝
38	-	3mm厚鋁板	-	-	1	J858-SD-AP02D 地盤安裝
39	-	3mm厚鋁板	-	-	1	J858-SD-AP02P 地盤安裝
40	X86317	室內企口之字扣碼	-	50	12	X86317-SD02 工廠組裝
41	X86325	趟門邊框	-	2129	1	X86325-SD01D 工廠組裝
42	X86331	底框料加工圖	-	2129	1	X86331-SD01D 工廠組裝
43	H42208	趟門角碼35x50x4	-	30	2	H42208-01 工廠組裝
44	-	加力板(企向)	-	-	1	J858-SD-GS05 工廠組裝
45	X86346	趟門橫樑嵌線	-	998.5	1	X86346-SD06RD 工廠組裝
46	X86346	趟門橫樑嵌線	-	955	1	X86346-SD07RD 工廠組裝
47	X86346	趟門橫樑嵌線	-	2516	1	X86346-SD03A 工廠組裝
48	X86346	趟門橫樑嵌線	-	2516	1	X86346-SD05A 工廠組裝

加工細則		
頂留		mm
底留		mm
企料底部開避位		mm
底橫料防水巴鋸去		mm
安裝扣碼		
安裝扣碼		
多点鎖芯型號:		
手柄型號:		
限位桿型號:		
T窗最大的開度:		
窗玉擋位數:		

門玉款	寬度(mm)	高度(mm)	只/幅	撐長
A-SD-05a-DS	1191.5	2548	1	
大圖版次		本圖版	D	
		日期	23/02/22	
窗號	寬度(W)	高度(H)	數量	樓層
T1B-SD-C1	2341	2748	43	10F-60F
T2B-SD-C1	2341	2748	47	10F-65F
T3B-SD-C1	2341	2748	47	10F-65F
合計:			137	
圖號			-	

內門框配件	顏色	數量	備註
#8x1/2"圓頭螺絲	A4-70	8	玻璃線
#8x1/2"圓頭螺絲	A4-70	4	扣蓋板
M5x10圓頭螺絲	A4-70	4	蓋板扣蓋料
M5x15圓頭螺絲	A4-70	4	蓋板扣蓋料
M5x15圓頭螺絲	A4-70	34	企料壓板
M5x25圓頭螺絲	A4-70	34	趟門框
M5x10平頭螺絲	A4-70	9	企料扣蓋
#9x1-1/4"圓頭螺絲	A4-70	24	框內部

門外框用料表						
序号	料号	名称	出荷	长度(mm)	支	加工说明 注明
1	I711	150x50x5鋁通	-	2748	1	I711-SD02L-S 地盤安裝
2	I711	150x50x5鋁通	-	2748	1	I711-SD01R-S 地盤安裝
3	I711	150x50x5鋁通	-	2341	1	I711-SD04RH-S 地盤安裝
4	I711	150x50x5鋁通	-	2341	1	I711-SD03RH-S 地盤安裝
5	X86317	室內企口之字扣碼	-	2341	2	X86317-SD01D 工廠組裝
6	L107	趟門角碼35x35x4	-	80	4	L107-01 工廠組裝
7	L00155	牆邊企身修口鋁角	-	2748	2	L00155-01A 工廠組裝
8	-	頂橫通快碼	-	-	3	J858-SD-GS01 工廠組裝

外框配件	顏色	數量	備註
M5x12平頭螺絲	A4-70	12	框外側

門玉用料表						
序号	料号	名称	出荷	长度(mm)	支	加工说明 注明
67	X86329	趟門頂企蓋料	-	2240	1	X86329-SD01D 地盤安裝
68	-	趟門玉	-	-	1	A-SD-05a-DS 地盤安裝



名稱	趟門拆圖	美特鋁質有限公司 MIDI Aluminium Fabricator Ltd.	工程號	J858	拆圖	Jack	2023-01-29
			地盤	將軍澳 康城11期	復核		
			顏色		批准		

A-SD-10

版次C按趟門分類重新排序

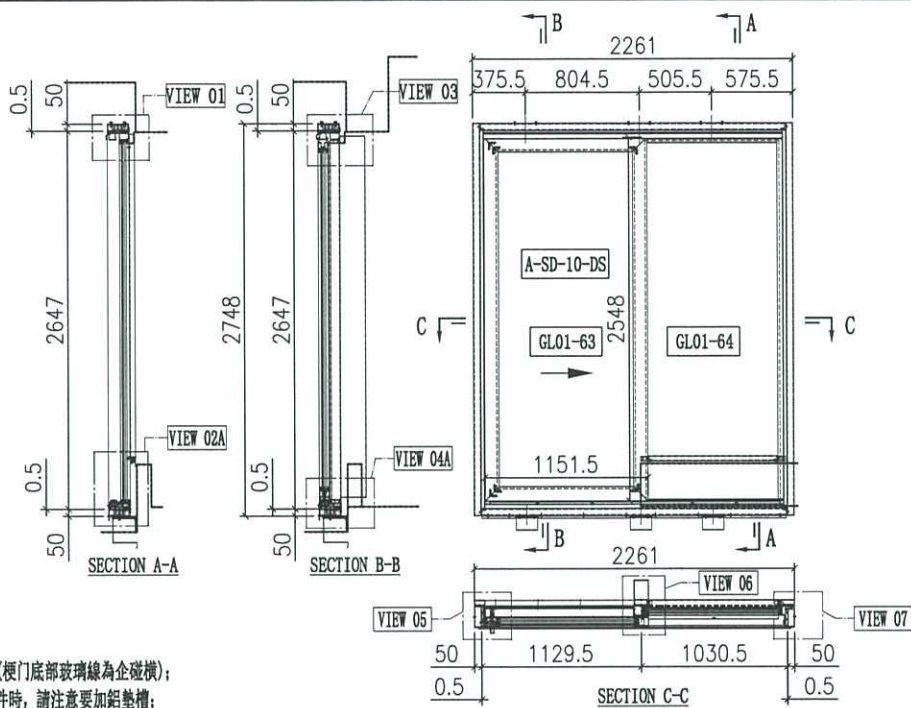

說明:

- 1、玻璃線為橫碰金(梗門底部玻璃線為企碰橫);
- 2、安裝絲吉利亞配件時,請注意要加鋁墊槽;

序号	玻璃编号	玻璃尺寸
1	GL01-63	977.5x2374
2	GL01-64	945.5x2525

門內框用料表						
序号	料号	名称	出荷	长度(mm)	支	加工说明 注明
21	X86334	趟門邊框料	-	2647	1	X86334-SD01R-S 地盤安裝
22	X86322	趟門邊框料	-	2647	1	X86322-SD01L 地盤安裝
23	X86332	趟門頂框料	-	2112	1	X86332-SD01LA-S 地盤安裝
24	X86330	趟門底框料	-	2112	1	X86330-SD01LA-S 地盤安裝
25	X86345	趟門企中橫	-	2557.5	1	X86345-SD01L-S 地盤安裝
26	X86336	趟門企位扣蓋	-	1053.5	2	X86336-SD01A 地盤安裝
27	X86337	趟門企位扣蓋	-	2559	1	X86337-SD01A 地盤安裝
28	X86326	SD平台橫料	-	915	1	X86326-SD01A 地盤安裝
29	X86335	SD平台橫料	-	915	1	X86335-SD01A 地盤安裝
30	X86340	壓板加工圖	-	2530	1	X86340-SD01R 地盤安裝
31	X86320	室內蓋加工圖	-	2530	1	X86320-SD01R 地盤安裝
32	X86341	壓板扣	-	2258	1	X86341-SD01RA 地盤安裝
33	X86321	室內企蓋加工圖	-	2293	1	X86321-SD01RA 地盤安裝
34	X86339	壓板加工圖	-	2545	1	X86339-SD01A 地盤安裝
35	X86342	室內蓋加工圖	-	2545	1	X86342-SD01A 地盤安裝
36	L061	鋁角25x25x3	-	30	2	L061-01 地盤安裝
37	-	3mm厚鋁板	-	-	1	J858-SD-AP01A 地盤安裝
38	-	3mm厚鋁板	-	-	1	J858-SD-AP02A 地盤安裝
39	-	3mm厚鋁板	-	-	1	J858-SD-AP02L 地盤安裝
40	X86317	室內企口之字扣碼	-	50	12	X86317-SD02 工廠組裝
41	X86325	趟門導軌	-	2049	1	X86325-SD01A 工廠組裝
42	X86331	底框料加工圖	-	2049	1	X86331-SD01A 工廠組裝
43	H42208	趟門企碼35x50x4	-	30	2	H42208-01 工廠組裝
44	-	加力墊(企向)	-	-	1	J858-SD-GS05 工廠組裝
45	X86346	趟門橫線	-	958.5	1	X86346-SD06LA 工廠組裝
46	X86346	趟門橫線	-	915	1	X86346-SD07LA 工廠組裝
47	X86346	趟門橫線	-	2516	1	X86346-SD03A 工廠組裝
48	X86346	趟門橫線	-	2516	1	X86346-SD05A 工廠組裝

門玉用料表						
序号	料号	名称	出荷	长度(mm)	支	加工说明 注明
67	X86329	趟門頂外蓋料	-	2160	1	X86329-SD01A 地盤安裝
68	-	趟門玉	-	-	1	A-SD-10-DS 地盤安裝

加工細則		
頂留		mm
底留		mm
企料底部開避位		mm
底橫料防水巴鋸去		mm
安裝扣碼		
安裝扣碼		
多点鎖芯型號:		
手柄型號:		
限位桿型號:		
T窗最大的開度:		
窗玉搭位數:		

內門框配件	顏色	數量	備註
#8x1/2"圓頭螺絲	A4-70	8	玻璃鎖
#8x1/2"圓頭螺絲	A4-70	4	扣蓋
M5x10圓頭螺絲	A4-70	4	蓋板螺絲
M5x15圓頭螺絲	A4-70	4	蓋板螺絲
M5x15圓頭螺絲	A4-70	34	企板螺絲
M5x25圓頭螺絲	A4-70	34	企板螺絲
M5x10平頭螺絲	A4-70	9	企板螺絲
#9x1-1/4"圓頭螺絲	A4-70	24	企板螺絲

門外框用料表						
序号	料号	名称	出荷	长度(mm)	支	加工说明 注明
1	I711	150x50x5鋁通	-	2748	1	I711-SD02R-S 地盤安裝
2	I711	150x50x5鋁通	-	2748	1	I711-SD01L-S 地盤安裝
3	I711	150x50x5鋁通	-	2261	1	I711-SD04LA-S 地盤安裝
4	I711	150x50x5鋁通	-	2261	1	I711-SD05LA-S 地盤安裝
5	X86317	室內企口之字扣碼	-	2261	2	X86317-SD01A 工廠組裝
6	L107	趟門企碼35x35x4	-	80	4	L107-01 工廠組裝
7	L00155	趟門企碼35x35x4	-	2748	2	L00155-01A 工廠組裝
8	-	頂橫通鐵碼	-	-	3	J858-SD-GS01 工廠組裝
9	L061	鋁角25x25x3	-	2261	1	L061-02A 工廠組裝
10	L097	鋁角18.5x18.5x3	-	240	1	L097-01A 工廠組裝
11	L097	鋁角18.5x18.5x3	-	644.5	1	L097-01N 工廠組裝
12	L097	鋁角18.5x18.5x3	-	345.5	1	L097-01P 工廠組裝
13	L097	鋁角18.5x18.5x3	-	440	1	L097-01T 工廠組裝

外框配件	顏色	數量	備註
M5x12平頭螺絲	A4-70	12	企板螺絲



美特铝質 有限公司
MIDI Aluminium Fabricator Ltd.

工程號 J858

地 盤 將軍澳 康城11期

拆圖

Jack

2023-01-29

名稱 趟門拆圖


顏 色

復核

批准

A-SD-11

版次C按趟門分類重新排序

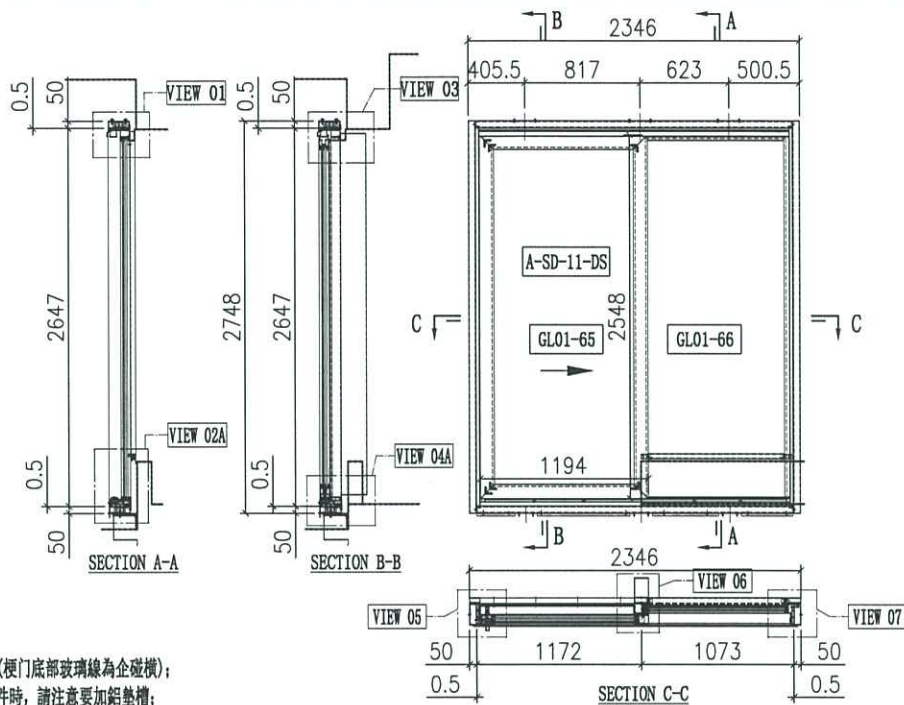

說明:

- 1、玻璃線為橫碰企(梗門底部玻璃線為企碰橫);
- 2、安裝絲吉利亞配件時,請注意要加鉛墊槽;

序号	玻璃编号	玻璃尺寸
1	GL01-65	1020x2374
2	GL01-66	988x2525

門內框用料表						
序号	料号	名称	出荷	长度(mm)	支	加工说明 注明
21	X86334	趟門邊框料	-	2647	1	X86334-SD01R-S 地盤安裝
22	X86322	趟門邊框料	-	2647	1	X86322-SD01L 地盤安裝
23	X86332	趟門頂框料	-	2197	1	X86332-SD01LE-S 地盤安裝
24	X86330	趟門底框料	-	2197	1	X86330-SD01LE-S 地盤安裝
25	X86345	趟門企中框	-	2557.5	1	X86345-SD01L-S 地盤安裝
26	X86336	趟門企位扣蓋	-	1096	2	X86336-SD01E 地盤安裝
27	X86337	趟門企位鎖扣料	-	2559	1	X86337-SD01A 地盤安裝
28	X86326	SD平台橫料	-	957.5	1	X86326-SD01E 地盤安裝
29	X86335	SD平台橫扣蓋	-	957.5	1	X86335-SD01E 地盤安裝
30	X86340	壓板加工圖	-	2530	1	X86340-SD01R 地盤安裝
31	X86320	室內蓋加工圖	-	2530	1	X86320-SD01R 地盤安裝
32	X86341	壓企扣	-	2258	1	X86341-SD01RA 地盤安裝
33	X86321	室內企蓋加工圖	-	2293	1	X86321-SD01RA 地盤安裝
34	X86339	壓板加工圖	-	2545	1	X86339-SD01A 地盤安裝
35	X86342	室內企蓋加工圖	-	2545	1	X86342-SD01A 地盤安裝
36	L061	鋁角25x25x3	-	30	2	L061-01 地盤安裝
37	-	3mm厚鋁板	-	-	1	J858-SD-AP01E 地盤安裝
38	-	3mm厚鋁板	-	-	1	J858-SD-AP02E 地盤安裝
39	-	3mm厚鋁板	-	-	1	J858-SD-AP02Q 地盤安裝
40	X86317	室內收口之字扣碼	-	50	12	X86317-SD02 工厂組裝
41	X86325	趟門邊框	-	2134	1	X86325-SD01E 工厂組裝
42	X86331	底框料加工圖	-	2134	1	X86331-SD01E 工厂組裝
43	H42208	趟門角碼35x50x4	-	30	2	H42208-01 工厂組裝
44	-	加力鎖(企向)	-	-	1	J858-SD-GS05 工厂組裝
45	X86346	趟門橫橫線	-	1001	1	X86346-SD06LE 工厂組裝
46	X86346	趟門橫橫線	-	957.5	1	X86346-SD07LE 工厂組裝
47	X86346	趟門橫企蓋線	-	2516	1	X86346-SD03A 工厂組裝
48	X86346	趟門橫企蓋線	-	2516	1	X86346-SD05A 工厂組裝

門玉用料表						
序号	料号	名称	出荷	长度(mm)	支	加工说明 注明
67	X86329	趟門頂企蓋料	-	2245	1	X86329-SD01E 地盤安裝
68	-	趟門玉	-	-	1	A-SD-11-DS 地盤安裝

加工細則		
頂留		mm
底留		mm
企料底部開避位		mm
底橫料防水巴鋸去		mm
安裝扣碼		
安裝扣碼		
多点鎖芯型號:		
手柄型號:		
限位桿型號:		
T窗最大的開度:		
窗玉搭位數:		

內門框配件	顏色	數量	備註
#8x1/2"頂頭螺絲	A4-70	8	玻璃線
#8x1/2"頂頭螺絲	A4-70	4	扣企架
M5x10圓頭螺絲	A4-70	4	蓋企位鎖扣
M5x15圓頭螺絲	A4-70	4	蓋企位鎖扣
M5x15圓頭螺絲	A4-70	34	企位蓋板
M5x25圓頭螺絲	A4-70	34	企位蓋板
M5x10圓頭螺絲	A4-70	9	企位蓋板
#9x1-1/4"頂頭螺絲	A4-70	24	企位蓋板

門外框用料表						
序号	料号	名称	出荷	长度(mm)	支	加工说明 注明
1	I711	150x50x5鋁邊	-	2748	1	I711-SD02R-S 地盤安裝
2	I711	150x50x5鋁邊	-	2748	1	I711-SD01L-S 地盤安裝
3	I711	150x50x5鋁邊	-	2346	1	I711-SD04LE-S 地盤安裝
4	I711	150x50x5鋁邊	-	2346	1	I711-SD05LE-S 地盤安裝
5	X86317	室內收口之字扣碼	-	2346	2	X86317-SD01E 工厂組裝
6	L107	趟門角碼35x35x4	-	80	4	L107-01 工厂組裝
7	L00155	增進企身修口鋁角	-	2748	2	L00155-01A 工厂組裝
8	-	頂橫通鎖碼	-	-	3	J858-SD-GS01 工厂組裝
9	L061	趟門角碼25x25x3	-	2346	1	L061-02E 工厂組裝
10	L097	鋁角18.5x18.5x3	-	270	1	L097-01AA 工厂組裝
11	L097	鋁角18.5x18.5x3	-	365	1	L097-01AB 工厂組裝
12	L097	鋁角18.5x18.5x3	-	657	1	L097-01F 工厂組裝
13	L097	鋁角18.5x18.5x3	-	463	1	L097-01G 工厂組裝

外框配件	顏色	數量	備註
M5x12平頭螺絲	A4-70	12	企位蓋板




美特铝质有限公司
MIDI Aluminium Fabricator Ltd.

名稱 趟門拆圖

工程號	J858	拆圖	Jack	2023-01-29
地盤	將軍澳 康城11期	復核		
顏色		批准		

A-SD-12

版次C按趟門分類重新排序

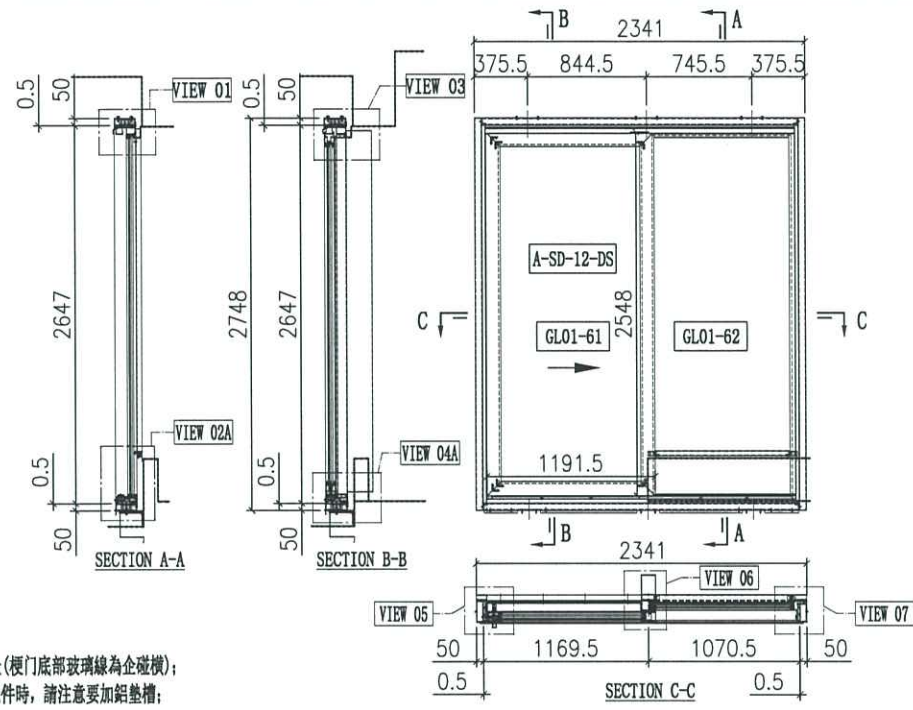

- 說明:
- 1、玻璃線為橫碰企(梗門底部玻璃線為企碰橫);
 - 2、安裝絲吉利亞配件時,請注意要加鋁墊槽;

序号	玻璃编号	玻璃尺寸
1	GL01-61	1017.5x2374
2	GL01-62	985.5x2525

門內框用料表						
序号	料号	名称	出荷	长度(mm)	支	加工说明 注明
21	X86334	趟門邊框料	-	2647	1	X86334-SD01R-S 地盤安裝
22	X86322	趟門邊框料	-	2647	1	X86322-SD01L 地盤安裝
23	X86332	趟門頂框料	-	2192	1	X86332-SD01LD-S 地盤安裝
24	X86330	趟門底框料	-	2192	1	X86330-SD01LD-S 地盤安裝
25	X86345	趟門企中橫	-	2557.5	1	X86345-SD01L-S 地盤安裝
26	X86336	趟門企位扣蓋	-	1093.5	2	X86336-SD01D 地盤安裝
27	X86337	趟門企位扣料	-	2559	1	X86337-SD01A 地盤安裝
28	X86326	SD企位橫料	-	955	1	X86326-SD01D 地盤安裝
29	X86335	SD企位扣蓋	-	955	1	X86335-SD01D 地盤安裝
30	X86340	壓板加工圈	-	2530	1	X86340-SD01R 地盤安裝
31	X86320	室內蓋加工圈	-	2530	1	X86320-SD01R 地盤安裝
32	X86341	壓板扣	-	2258	1	X86341-SD01RA 地盤安裝
33	X86321	室內企蓋加工圈	-	2293	1	X86321-SD01RA 地盤安裝
34	X86339	壓板加工圈	-	2545	1	X86339-SD01A 地盤安裝
35	X86342	室內企蓋加工圈	-	2545	1	X86342-SD01A 地盤安裝
36	L061	鋁角25x25x3	-	30	2	L061-01 地盤安裝
37	-	3mm厚鋁板	-	-	1	J858-SD-AP01D 地盤安裝
38	-	3mm厚鋁板	-	-	1	J858-SD-AP02D 地盤安裝
39	-	3mm厚鋁板	-	-	1	J858-SD-AP02P 地盤安裝
40	X86317	室內企口之字扣碼	-	50	12	X86317-SD02 工廠組裝
41	X86325	趟門導軌	-	2129	1	X86325-SD01D 工廠組裝
42	X86331	底框料加工圈	-	2129	1	X86331-SD01H 工廠組裝
43	H42208	趟門企碼35x50x4	-	30	2	H42208-01 工廠組裝
44	-	加力墊(企向)	-	-	1	J858-SD-GS05 工廠組裝
45	X86346	趟門橫企線	-	998.5	1	X86346-SD06LD 工廠組裝
46	X86346	趟門橫企線	-	955	1	X86346-SD07LD 工廠組裝
47	X86346	趟門橫企線	-	2516	1	X86346-SD03A 工廠組裝
48	X86346	趟門橫企線	-	2516	1	X86346-SD05A 工廠組裝
門玉用料表						
序号	料号	名称	出荷	长度(mm)	支	加工说明 注明
67	X86329	趟門頂外蓋料	-	2240	1	X86329-SD01D 地盤安裝
68	-	趟門玉	-	-	1	A-SD-12-DS 地盤安裝

加工細則			
頂留			mm
底留			mm
企料底部開避位			mm
底橫料防水巴鋸去			mm
安裝扣碼			
安裝扣碼			
多点鎖芯型號:			
手柄型號:			
限位桿型號:			
T窗最大的開度:			
窗玉搭位數:			
內門框配件			
#8x1/2"頂頭螺絲	A4-70	8	玻璃處
#8x1/2"頂頭螺絲	A4-70	4	扣蓋處
M5x10圓頭螺絲	A4-70	4	蓋企位螺絲
M5x15圓頭螺絲	A4-70	4	蓋企位螺絲
M5x15圓頭螺絲	A4-70	34	企位蓋板
M5x25圓頭螺絲	A4-70	34	趟門蓋板
M5x10平頭螺絲	A4-70	9	企位扣蓋
#9x1-1/4"頂頭螺絲	A4-70	24	企位扣蓋

門玉款	寬度 (mm)	高度 (mm)	只/幅	撐長
A-SD-12-DS	1191.5	2548	1	
大圖版次		本圖版	D	
		日期	23/02/22	
窗号	寬度 (W)	高度 (H)	数量	樓層
T1A-SD-G2	2341	2748	1	9F
T1B-SD-E2	2341	2748	1	9F
T2A-SD-E2	2341	2748	1	9F
T2A-SD-G2	2341	2748	1	9F
T2B-SD-E2	2341	2748	1	9F
T3A-SD-E2	2341	2748	1	9F
T3A-SD-G2	2341	2748	1	9F
T3B-SD-E2	2341	2748	1	9F
合计:			8	
图号			-	


門外框用料表						
序号	料号	名称	出荷	长度(mm)	支	加工说明 注明
1	I711	150x50x5鋁通	-	2748	1	I711-SD02R-S 地盤安裝
2	I711	150x50x5鋁通	-	2748	1	I711-SD01L-S 地盤安裝
3	I711	150x50x5鋁通	-	2341	1	I711-SD04LD-S 地盤安裝
4	I711	150x50x5鋁通	-	2341	1	I711-SD05LD-S 地盤安裝
5	X86317	室內企口之字扣碼	-	2341	2	X86317-SD01D 工廠組裝
6	L107	趟門企碼35x35x4	-	80	4	L107-01 工廠組裝
7	L00155	趟門企碼修口鋁角	-	2748	2	L00155-01A 工廠組裝
8	-	頂橫通鐵碼	-	-	3	J858-SD-GS01 工廠組裝
9	L061	趟門企碼25x25x3	-	2341	1	L061-02D 工廠組裝
10	L097	鋁角18.5x18.5x3	-	240	2	L097-01A 工廠組裝
11	L097	鋁角18.5x18.5x3	-	684.5	1	L097-01K 工廠組裝
12	L097	鋁角18.5x18.5x3	-	585.5	1	L097-01M 工廠組裝
13	-	-	-	-	-	-

外框配件	顏色	數量	备注
M5x12平頭螺絲	A4-70	12	企位扣蓋

 美特鋁質有限公司 MIDI Aluminium Fabricator Ltd.	工程號	J858	拆圖	Jack	2023-01-29
	地盤	將軍澳 康城11期	復核		
	名稱	趟門拆圖	顏色	批准	

A-SD-13

版次C按趟門分類重新排序

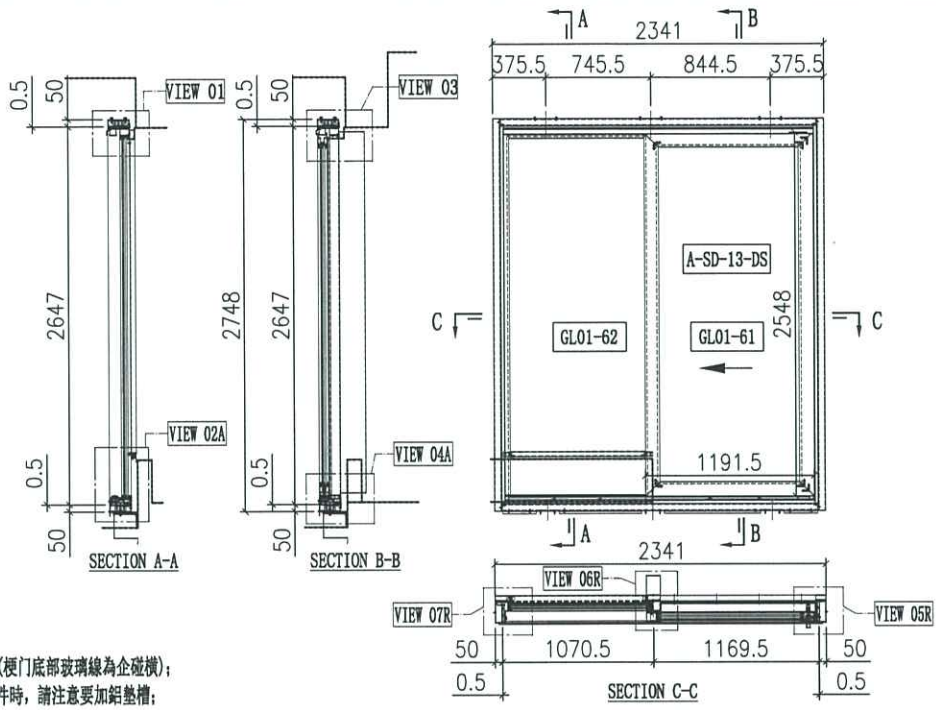

說明:
1、玻璃線為橫碰企(梗門底部玻璃線為企碰橫);
2、安裝綠吉利亞配件時,請注意要加鉛墊槽;

序号	玻璃编号	玻璃尺寸
1	GL01-61	1017.5x2374
2	GL01-62	985.5x2525

門內框用料表						
序号	料号	名称	出荷	长度(mm)	支	加工说明 注明
21	X86334	趟門邊框料	-	2647	1	X86334-SD01L-S 地盤安裝
22	X86322	趟門邊框料	-	2647	1	X86322-SD01R 地盤安裝
23	X86332	趟門頂框料	-	2192	1	X86332-SD01RD-S 地盤安裝
24	X86330	趟門底框料	-	2192	1	X86330-SD01RD-S 地盤安裝
25	X86345	趟門企中框	-	2557.5	1	X86345-SD01R-S 地盤安裝
26	X86336	趟門企位扣蓋	-	1093.5	2	X86336-SD01D 地盤安裝
27	X86337	趟門企位扣蓋料	-	2559	1	X86337-SD01A 地盤安裝
28	X86326	SD平台橫料	-	955	1	X86326-SD01D 地盤安裝
29	X86335	SD平台橫扣蓋	-	955	1	X86335-SD01D 地盤安裝
30	X86340	壓板加工面	-	2530	1	X86340-SD01L 地盤安裝
31	X86320	室內企加工面	-	2530	1	X86320-SD01L 地盤安裝
32	X86341	壓板扣	-	2258	1	X86341-SD01LA 地盤安裝
33	X86321	室內企企加工面	-	2293	1	X86321-SD01LA 地盤安裝
34	X86339	壓板加工面	-	2545	1	X86339-SD01A 地盤安裝
35	X86342	室內企企加工面	-	2545	1	X86342-SD01A 地盤安裝
36	L061	鋁角25x25x3	-	30	2	L061-01 地盤安裝
37	-	3mm厚鋁板	-	-	1	J858-SD-AP01D 地盤安裝
38	-	3mm厚鋁板	-	-	1	J858-SD-AP02D 地盤安裝
39	-	3mm厚鋁板	-	-	1	J858-SD-AP02P 地盤安裝
40	X86317	室內企企之字扣碼	-	50	12	X86317-SD02 工厂組裝
41	X86325	趟門邊框	-	2129	1	X86325-SD01D 工厂組裝
42	X86331	底框料加工面	-	2129	1	X86331-SD01D 工厂組裝
43	H42208	趟門企碼35x50x4	-	30	2	H42208-01 工厂組裝
44	-	加力鉄(企向)	-	-	1	J858-SD-GS05 工厂組裝
45	X86346	趟門企企線	-	998.5	1	X86346-SD06RD 工厂組裝
46	X86346	趟門企企線	-	955	1	X86346-SD07RD 工厂組裝
47	X86346	趟門企企線	-	2516	1	X86346-SD03A 工厂組裝
48	X86346	趟門企企線	-	2516	1	X86346-SD05A 工厂組裝

加工細則			
頂留		mm	
底留		mm	
企料底部開避位		mm	
底橫料防水巴鋸去		mm	
安裝扣碼			
安裝扣碼			
多點鎖芯型號:			
手柄型號:			
限位撞型號:			
T窗最大的開度:			
窗玉搭位數:			

內門框配件	顏色	數量	備註
#8x1/2"鋁角	A4-70	8	玻璃線
#8x1/2"鋁角	A4-70	4	企企料
M5x10圓頭螺絲	A4-70	4	企企料
M5x15圓頭螺絲	A4-70	4	企企料
M5x15圓頭螺絲	A4-70	34	企企料
M5x25圓頭螺絲	A4-70	34	企企料
#5x10平頭螺絲	A4-70	9	企企料
#9x1-1/4"鋁角	A4-70	24	企企料

門玉款	寬度(mm)	高度(mm)	只/幅	撐長
A-SD-13-DS	1191.5	2548	1	
大圖版次		本圖版	D	
日期		23/02/22		
窗號	寬度(W)	高度(H)	數量	樓層
T1A-SD-F2	2341	2748	1	9F
T1B-SD-F2	2341	2748	1	9F
T2A-SD-D2	2341	2748	1	9F
T2A-SD-F2	2341	2748	1	9F
T2B-SD-F2	2341	2748	1	9F
T3A-SD-D2	2341	2748	1	9F
T3A-SD-F2	2341	2748	1	9F
T3B-SD-F2	2341	2748	1	9F
合計:			8	
圖號				

門外框用料表						
序号	料号	名称	出荷	长度(mm)	支	加工说明 注明
1	I711	150x50x5鋁邊	-	2748	1	I711-SD02L-S 地盤安裝
2	I711	150x50x5鋁邊	-	2748	1	I711-SD01R-S 地盤安裝
3	I711	150x50x5鋁邊	-	2341	1	I711-SD04RD-S 地盤安裝
4	I711	150x50x5鋁邊	-	2341	1	I711-SD05RD-S 地盤安裝
5	X86317	室內企企之字扣碼	-	2341	2	X86317-SD01D 工厂組裝
6	L107	趟門企碼35x35x4	-	80	4	L107-01 工厂組裝
8	-	頂橫邊框	-	-	3	J858-SD-GS01 工厂組裝
9	L061	鋁角25x25x3	-	2341	1	L061-02D 工厂組裝
10	L097	鋁角18.5x18.5x3	-	240	2	L097-01A 工厂組裝
11	L097	鋁角18.5x18.5x3	-	684.5	1	L097-01K 工厂組裝
12	L097	鋁角18.5x18.5x3	-	585.5	1	L097-01M 工厂組裝
13	-	-	-	-	-	-

外框配件	顏色	數量	備註
M5x12平頭螺絲	A4-70	12	企企料



美特铝质 有限公司
MIDI Aluminium Fabricator Ltd.


工程號 J858
地 盤 將軍澳 康城11期
顏 色

拆圖 Jack 2023-01-29
復核
批准

名稱 趟門拆圖

A-SD-14

版次C按趟門分類重新排序

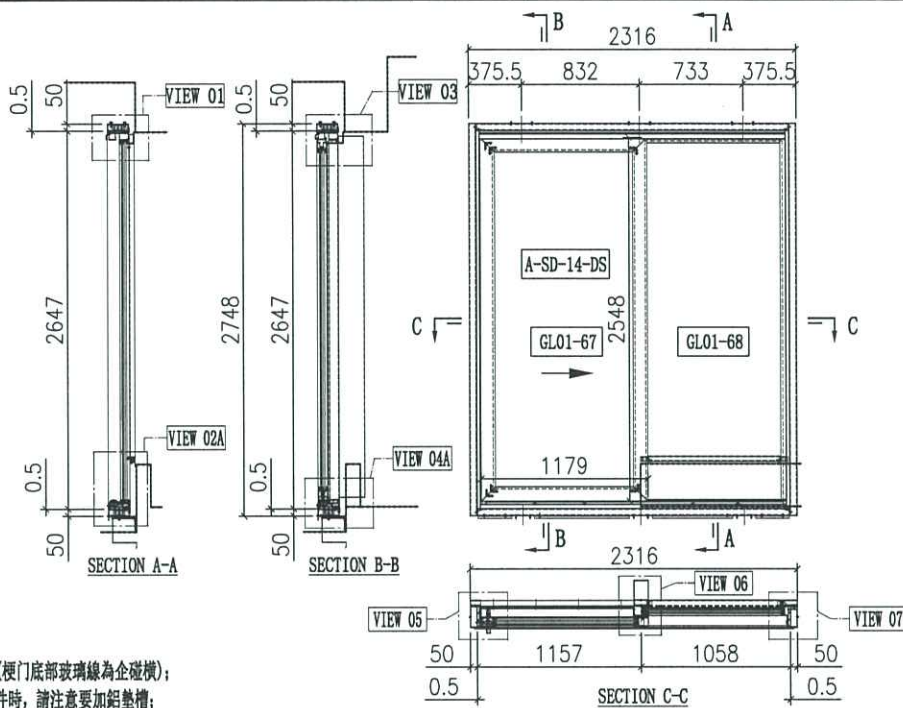

說明:

- 1、玻璃線為橫碰金(梗門底部玻璃線為企碰橫);
- 2、安裝綠吉利亞配件時,請注意要加鋁墊槽;

序号	玻璃编号	玻璃尺寸
1	GL01-67	1005x2374
2	GL01-68	973x2525

門內框用料表						
序号	料号	名称	出荷	长度(mm)	支	加工说明 注明
21	X86334	趟門邊框料	-	2647	1	X86334-SD01R-S 地盤安裝
22	X86322	趟門邊框料	-	2647	1	X86322-SD01L 地盤安裝
23	X86332	趟門頂框料	-	2167	1	X86332-SD01LB-S 地盤安裝
24	X86330	趟門底框料	-	2167	1	X86330-SD01LB-S 地盤安裝
25	X86345	趟門企中框	-	2557.5	1	X86345-SD01L-S 地盤安裝
26	X86336	趟門企位扣蓋	-	1081	2	X86336-SD01B 地盤安裝
27	X86337	趟門企企位扣料	-	2559	1	X86337-SD01A 地盤安裝
28	X86326	SD平台橫料	-	942.5	1	X86326-SD01B 地盤安裝
29	X86335	SD平台橫扣蓋	-	942.5	1	X86335-SD01B 地盤安裝
30	X86340	壓板加工面	-	2530	1	X86340-SD01R 地盤安裝
31	X86320	室內蓋加工面	-	2530	1	X86320-SD01R 地盤安裝
32	X86341	壓板扣	-	2258	1	X86341-SD01RA 地盤安裝
33	X86321	室內企蓋加工面	-	2293	1	X86321-SD01RA 地盤安裝
34	X86339	壓板加工面	-	2545	1	X86339-SD01A 地盤安裝
35	X86342	室內蓋加工面	-	2545	1	X86342-SD01A 地盤安裝
36	L061	鋁角25x25x3	-	30	2	L061-01 地盤安裝
37	-	3mm厚鋁板	-	-	1	J858-SD-AP01B 地盤安裝
38	-	3mm厚鋁板	-	-	1	J858-SD-AP02B 地盤安裝
39	-	3mm厚鋁板	-	-	1	J858-SD-AP02M 地盤安裝
40	X86317	室內收口之字扣碼	-	50	12	X86317-SD02 工廠組裝
41	X86325	趟門邊軌	-	2104	1	X86325-SD01B 工廠組裝
42	X86331	底框料加工面	-	2104	1	X86331-SD01B 工廠組裝
43	H42208	趟門角碼35x50x4	-	30	2	H42208-01 工廠組裝
44	-	加力墊(企角)	-	-	1	J858-SD-GS05 工廠組裝
45	X86346	趟門橫線	-	986	1	X86346-SD06LB 工廠組裝
46	X86346	趟門橫線	-	942.5	1	X86346-SD07LB 工廠組裝
47	X86346	趟門企企線	-	2516	1	X86346-SD03A 工廠組裝
48	X86346	趟門企企線	-	2516	1	X86346-SD05A 工廠組裝

門玉用料表						
序号	料号	名称	出荷	长度(mm)	支	加工说明 注明
67	X86329	趟門頂企蓋料	-	2215	1	X86329-SD01B 地盤安裝
68	-	趟門玉	-	-	1	A-SD-14-DS 地盤安裝

加工細則		
頂留		mm
底留		mm
企料底部開避位		mm
底橫料防水巴鋸去		mm
安裝扣碼		
安裝扣碼		
多点鎖芯型號:		
手柄型號:		
限位桿型號:		
T窗最大的開度:		
窗玉搭位數:		

內門框配件	顏色	數量	備註
#8x1/2"圓頭螺絲	A4-70	8	玻璃鎖
#8x1/2"圓頭螺絲	A4-70	4	扣蓋
M5x10圓頭螺絲	A4-70	4	企企位扣料
M5x15圓頭螺絲	A4-70	4	企企位扣料
M5x15圓頭螺絲	A4-70	34	企企位扣料
M5x25圓頭螺絲	A4-70	34	企企位扣料
M5x10平頭螺絲	A4-70	9	企企位扣料
#9x1-1/4"圓頭螺絲	A4-70	24	企企位扣料


門外框用料表						
序号	料号	名称	出荷	长度(mm)	支	加工说明 注明
1	I711	150x50x5鋁通	-	2748	1	I711-SD02R-S 地盤安裝
2	I711	150x50x5鋁通	-	2748	1	I711-SD01L-S 地盤安裝
3	I711	150x50x5鋁通	-	2316	1	I711-SD04LB-S 地盤安裝
4	I711	150x50x5鋁通	-	2316	1	I711-SD05LB-S 地盤安裝
5	X86317	室內收口之字扣碼	-	2341	2	X86317-SD01D 工廠組裝
6	L107	趟門角碼35x35x4	-	80	4	L107-01 工廠組裝
7	L00155	趟門企企修口鋁角	-	2748	2	L00155-01A 工廠組裝
8	-	頂橫通鐵碼	-	-	3	J858-SD-GS01 工廠組裝
9	L061	趟門角碼25x25x3	-	2316	1	L061-02B 工廠組裝
10	L097	鋁角18.5x18.5x3	-	240	2	L097-01A 工廠組裝
11	L097	鋁角18.5x18.5x3	-	672	1	L097-01D 工廠組裝
12	L097	鋁角18.5x18.5x3	-	573	1	L097-01E 工廠組裝
13	-	-	-	-	-	-

外框配件	顏色	數量	備註
M5x12平頭螺絲	A4-70	12	企企位扣料

 美特铝質有限公司 MIDI Aluminium Fabricator Ltd.	工程號	J858	拆圖	Jack	2023-01-29
	地盤	將軍澳 康城11期	復核		
	名稱	趟門拆圖	顏色	批准	

A-SD-15

版次C按趟門分類重新排序

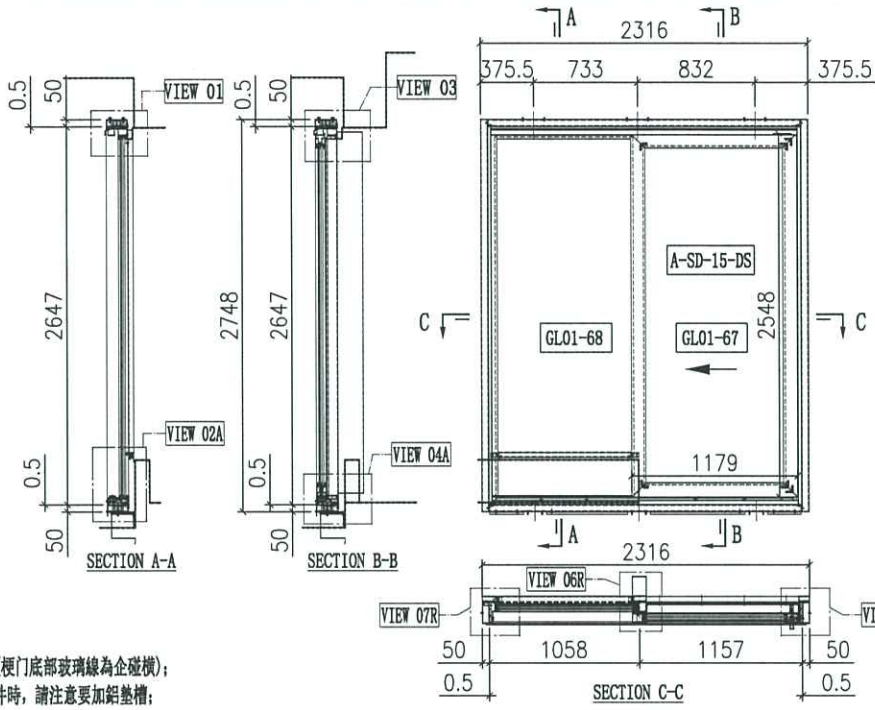

說明:
1、玻璃線為橫碰企(梗門底部玻璃線為企碰橫);
2、安裝絲吉利亞配件時,請注意要加鉛墊槽;

序号	玻璃编号	玻璃尺寸
1	GL01-67	1005x2374
2	GL01-68	973x2525

門內框用料表						
序号	料号	名称	出荷	长度(mm)	支	加工说明 注明
21	X86334	趟門邊框料	-	2647	1	X86334-SD01L-S 地盤安裝
22	X86322	趟門邊框料	-	2647	1	X86322-SD01R 地盤安裝
23	X86332	趟門頂框料	-	2167	1	X86332-SD01RB-S 地盤安裝
24	X86330	趟門底框料	-	2167	1	X86330-SD01RB-S 地盤安裝
25	X86345	趟門企中框	-	2557.5	1	X86345-SD01R-S 地盤安裝
26	X86336	趟門生位扣蓋	-	1081	2	X86336-SD01B 地盤安裝
27	X86337	趟門企企扣料	-	2559	1	X86337-SD01A 地盤安裝
28	X86326	SD平台橫料	-	942.5	1	X86326-SD01B 地盤安裝
29	X86335	SD平台橫扣蓋	-	942.5	1	X86335-SD01B 地盤安裝
30	X86340	壓板加工面	-	2530	1	X86340-SD01L 地盤安裝
31	X86320	室內蓋加工面	-	2530	1	X86320-SD01L 地盤安裝
32	X86341	壓企扣	-	2258	1	X86341-SD01LA 地盤安裝
33	X86321	室內企蓋加工面	-	2293	1	X86321-SD01LA 地盤安裝
34	X86339	壓板加工面	-	2545	1	X86339-SD01A 地盤安裝
35	X86342	室內蓋加工面	-	2545	1	X86342-SD01A 地盤安裝
36	L061	鋁角25x25x3	-	30	2	L061-01 地盤安裝
37	-	3mm厚鋁板	-	-	1	J858-SD-AP01B 地盤安裝
38	-	3mm厚鋁板	-	-	1	J858-SD-AP02B 地盤安裝
39	-	3mm厚鋁板	-	-	1	J858-SD-AP02M 地盤安裝
40	X86317	室內收口之字扣碼	-	50	12	X86317-SD02 工廠組裝
41	X86325	趟門導軌	-	2104	1	X86325-SD01B 工廠組裝
42	X86331	底框料加工面	-	2104	1	X86331-SD01J 工廠組裝
43	H42208	趟門角碼35x50x4	-	30	2	H42208-01 工廠組裝
44	-	加力墊(企向)	-	-	1	J858-SD-GS05 工廠組裝
45	X86346	趟門橫橫線	-	986	1	X86346-SD06RB 工廠組裝
46	X86346	趟門橫橫線	-	942.5	1	X86346-SD07RB 工廠組裝
47	X86346	趟門橫企線	-	2516	1	X86346-SD03A 工廠組裝
48	X86346	趟門橫企線	-	2516	1	X86346-SD05A 工廠組裝

加工細則			
頂留			mm
底留			mm
企料底部開避位			mm
底橫料防水巴鋸去			mm
安裝扣碼			
安裝扣碼			
多点鎖芯型號:			
手柄型號:			
限位桿型號:			
T窗最大的開度:			
窗玉搭位數:			

門玉款	寬度 (mm)	高度 (mm)	只/幅	撐長
A-SD-15-DS	1179	2548	1	
大圖版次		本圖版		D
		日期		23/02/22
窗號	寬度 (W)	高度 (H)	數量	樓層
T1A-SD-D2	2316	2748	1	9F
圖號				

內門框配件	顏色	數量	備註
#8x1/2"圓頭螺絲	A4-70	8	玻璃線
#8x1/2"圓頭螺絲	A4-70	4	扣蓋
M5x10圓頭螺絲	A4-70	4	蓋扣蓋螺絲
M5x15圓頭螺絲	A4-70	4	蓋扣蓋螺絲
M5x15圓頭螺絲	A4-70	34	企企蓋板
M5x25圓頭螺絲	A4-70	34	企企蓋板
M5x10圓頭螺絲	A4-70	9	扣蓋扣碼
#9x1-1/4"圓頭螺絲	A4-70	24	企企蓋板

門外框用料表						
序号	料号	名称	出荷	长度(mm)	支	加工说明 注明
1	I711	150x50x5鋁通	-	2748	1	I711-SD02L-S 地盤安裝
2	I711	150x50x5鋁通	-	2748	1	I711-SD01R-S 地盤安裝
3	I711	150x50x5鋁通	-	2316	1	I711-SD04RB-S 地盤安裝
4	I711	150x50x5鋁通	-	2316	1	I711-SD05RB-S 地盤安裝
5	X86317	室內收口之字扣碼	-	2341	2	X86317-SD01D 工廠組裝
6	L107	趟門角碼35x35x4	-	80	4	L107-01 工廠組裝
7	L00155	趟門企企修口鋁角	-	2748	2	L00155-01A 工廠組裝
8	-	頂橫通鐵碼	-	-	3	J858-SD-GS01 工廠組裝
9	L061	趟門角碼25x25x3	-	2316	1	L061-02B 工廠組裝
10	L097	鋁角18.5x18.5x3	-	240	2	L097-01A 工廠組裝
11	L097	鋁角18.5x18.5x3	-	672	1	L097-01D 工廠組裝
12	L097	鋁角18.5x18.5x3	-	573	1	L097-01E 工廠組裝
13	-	-	-	-	-	-

門玉用料表						
序号	料号	名称	出荷	长度(mm)	支	加工说明 注明
67	X86329	趟門頂外蓋料	-	2215	1	X86329-SD01B 地盤安裝
68	-	趟門玉	-	-	1	A-SD-15-DS 地盤安裝


外框配件	顏色	數量	備註
M5x12平頭螺絲	A4-70	12	企企蓋板



美特鋁質有限公司
MIDI Aluminium Fabricator Ltd.

名稱 趟門拆圖

工程號	J858	拆圖	Jack	2023-01-29
地盤	將軍澳 康城11期	復核		
顏色		批准		

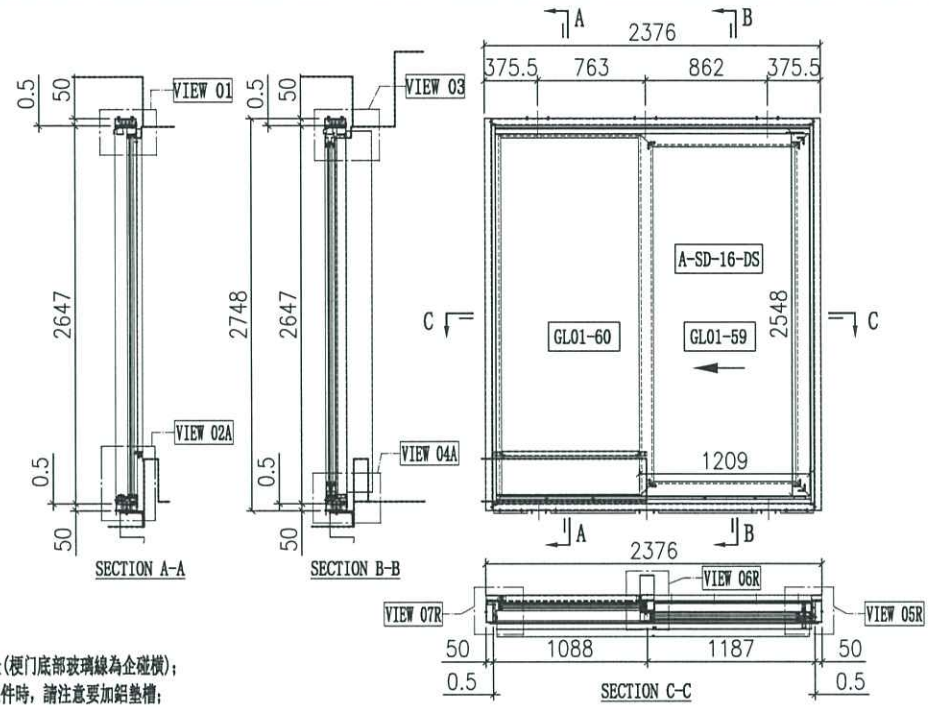

A-SD-16

版次C按趟門分類重新排序

- 說明:
- 1、玻璃線為橫碰企(梗門底部玻璃線為企碰橫);
 - 2、安裝絲吉利亞配件時,請注意要加鋁墊槽;

序号	玻璃编号	玻璃尺寸
1	GL01-59	1035x2374
2	GL01-60	1003x2525

門內框用料表						
序号	料号	名称	出荷	长度(mm)	支	加工说明 注明
21	X86334	趟門邊框料	—	2647	1	X86334-SD01L-S 地盤安裝
22	X86322	趟門邊框料	—	2647	1	X86322-SD01R 地盤安裝
23	X86332	趟門頂框料	—	2227	1	X86332-SD01RF-S 地盤安裝
24	X86330	趟門底框料	—	2227	1	X86330-SD01RF-S 地盤安裝
25	X86345	趟門企中橫	—	2557.5	1	X86345-SD01R-S 地盤安裝
26	X86336	趟門企位扣蓋	—	1111	2	X86336-SD01F 地盤安裝
27	X86337	趟門企位扣蓋料	—	2559	1	X86337-SD01A 地盤安裝
28	X86326	SD平台橫料	—	972.5	1	X86326-SD01F 地盤安裝
29	X86335	SD平台橫扣蓋	—	972.5	1	X86335-SD01F 地盤安裝
30	X86340	壓板加工圖	—	2530	1	X86340-SD01L 地盤安裝
31	X86320	室內蓋加工圖	—	2530	1	X86320-SD01L 地盤安裝
32	X86341	壓板扣	—	2258	1	X86341-SD01LA 地盤安裝
33	X86321	室內企蓋加工圖	—	2293	1	X86321-SD01LA 地盤安裝
34	X86339	壓板加工圖	—	2545	1	X86339-SD01A 地盤安裝
35	X86342	室內蓋加工圖	—	2545	1	X86342-SD01A 地盤安裝
36	L061	鋁角25x25x3	—	30	2	L061-01 地盤安裝
37	—	3mm厚鋁板	—	—	1	J858-SD-AP01F 地盤安裝
38	—	3mm厚鋁板	—	—	1	J858-SD-AP02F 地盤安裝
39	—	3mm厚鋁板	—	—	1	J858-SD-AP02R 地盤安裝
40	X86317	室內企口之字扣碼	—	50	12	X86317-SD02 工廠組裝
41	X86325	趟門導軌	—	2164	1	X86325-SD01F 工廠組裝
42	X86331	底框料加工圖	—	2164	1	X86331-SD01F 工廠組裝
43	H42208	趟門企口35x50x4	—	30	2	H42208-01 工廠組裝
44	—	加力墊(企向)	—	—	1	J858-SD-GS05 工廠組裝
45	X86346	趟門橫橫線	—	1016	1	X86346-SD06RF 工廠組裝
46	X86346	趟門橫橫線	—	972.5	1	X86346-SD07RF 工廠組裝
47	X86346	趟門橫企線	—	2516	1	X86346-SD03A 工廠組裝
48	X86346	趟門橫企線	—	2516	1	X86346-SD05A 工廠組裝

加工細則			
頂留			mm
底留			mm
企料底部開避位			mm
底橫料防水巴鋸去			mm
安裝扣碼			
安裝扣碼			
多点鎖芯型號:			
手柄型號:			
限位桿型號:			
T窗最大的開度:			
窗玉搭位數:			

門玉款	寬度 (mm)	高度 (mm)	只/幅	撐長
A-SD-16-DS	1209	2548	1	
大圖版次		本圖版	D	
日期		23/02/22		
窗号	寬度 (W)	高度 (H)	数量	楼层
T1A-SD-A2	2376	2748	1	9F
T2A-SD-A2	2376	2748	1	9F
合计:			2	
图号			-	

內門框配件	顏色	數量	备注
#8x1/2"圓頭螺絲	A4-70	8	玻璃線
#8x1/2"圓頭螺絲	A4-70	4	扣蓋
M5x10圓頭螺絲	A4-70	4	蓋合位螺絲
M5x15圓頭螺絲	A4-70	4	蓋合位螺絲
M5x15圓頭螺絲	A4-70	34	企料壓板
M5x25圓頭螺絲	A4-70	34	趟門壓板
M5x10平頭螺絲	A4-70	9	門企扣碼
#9x1-1/4"圓頭螺絲	A4-70	24	壓板扣

門外框用料表						
序号	料号	名称	出荷	长度(mm)	支	加工说明 注明
1	I711	150x50x5鋁通	—	2748	1	I711-SD02L-S 地盤安裝
2	I711	150x50x5鋁通	—	2748	1	I711-SD01R-S 地盤安裝
3	I711	150x50x5鋁通	—	2376	1	I711-SD04RF-S 地盤安裝
4	I711	150x50x5鋁通	—	2376	1	I711-SD05RF-S 地盤安裝
5	X86317	室內企口之字扣碼	—	2376	2	X86317-SD01F 工廠組裝
6	L107	趟門企口35x35x4	—	80	4	L107-01 工廠組裝
7	L00155	增進企身修口鋁角	—	2748	2	L00155-01A 工廠組裝
8	—	頂橫通鐵碼	—	—	3	J858-SD-GS01 工廠組裝
9	L061	趟門企口25x25x3	—	2376	1	L061-02F 工廠組裝
10	L097	鋁角18.5x18.5x3	—	240	2	L097-01A 工廠組裝
11	L097	鋁角18.5x18.5x3	—	702	1	L097-01H 工廠組裝
12	L097	鋁角18.5x18.5x3	—	603	1	L097-01J 工廠組裝
13	—	—	—	—	—	—

外框配件	顏色	數量	备注
M5x12平頭螺絲	A4-70	12	壓板扣




美特铝质 有限公司
MIDI Aluminium Fabricator Ltd.

工程號	J858	拆圖	Jack	2023-01-29
地 盤	將軍澳 康城11期	復核		
名稱	趟門拆圖	顏色	批准	

A-SD-17

版次C按趟門分類重新排序

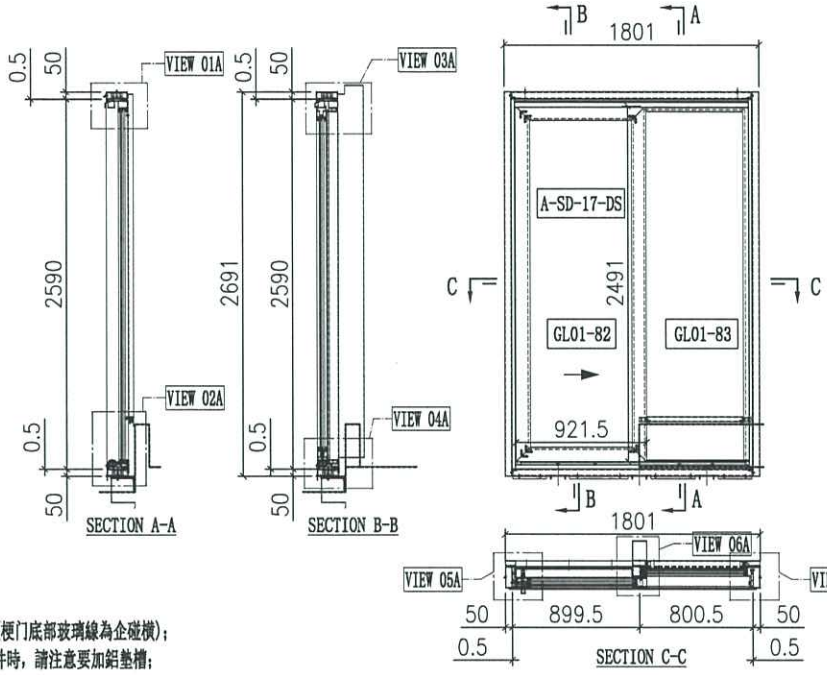

- 說明:
- 玻璃線為橫碰企(梗門底部玻璃線為企碰橫);
 - 安裝絲吉利亞配件時,請注意要加鋁墊槽;

序号	玻璃编号	玻璃尺寸
1	GL01-82	747.5x2317
2	GL01-83	715.5x2468

門內框用料表						
序号	料号	名称	出荷	长度(mm)	支	加工说明 注明
21	X86334	趟門邊框料	-	2590	1	X86334-SD02-S 地盤安裝
22	X86332	趟門邊框料	-	2590	1	X86332-SD02 地盤安裝
23	X86332	趟門頂框料	-	1652	1	X86332-SD02LA-S 地盤安裝
24	X86330	趟門底框料	-	1652	1	X86330-SD01LG-S 地盤安裝
25	X86345	趟門企中框	-	2500.5	1	X86345-SD02-S 地盤安裝
26	X86336	趟門企位扣蓋	-	823.5	2	X86336-SD01G 地盤安裝
27	X86337	趟門企企扣料	-	2502	1	X86337-SD01B 地盤安裝
28	X86326	SD平台橫料	-	685	1	X86326-SD01G 地盤安裝
29	X86335	SD平台橫扣蓋	-	685	1	X86335-SD01G 地盤安裝
30	X86340	壓板加工圈	-	2545	1	X86340-SD02 地盤安裝
31	X86320	室內蓋加工圈	-	2605	1	X86320-SD02 地盤安裝
32	X86341	壓企扣	-	2258	1	X86341-SD01RB 地盤安裝
33	X86321	室內企企加工圈	-	2293	1	X86321-SD01RA 地盤安裝
34	X86339	壓板加工圈	-	2545	1	X86339-SD01A 地盤安裝
35	X86342	室內蓋加工圈	-	2545	1	X86342-SD01A 地盤安裝
36	L061	鋁角25x25x3	-	30	2	L061-01 地盤安裝
37	-	3mm厚鋁板	-	-	1	J858-SD-AP01G 地盤安裝
38	-	-	-	-	-	-
39	-	-	-	-	-	-
40	X86317	室內企口之字扣碼	-	50	3	X86317-SD02 工廠組裝
41	X86325	趟門邊軌	-	1589	1	X86325-SD01G 工廠組裝
42	X86331	底框料加工圈	-	1589	1	X86331-SD01G 工廠組裝
43	H42208	趟門企碼35x50x4	-	30	2	H42208-01 工廠組裝
44	-	加力板(企向)	-	-	1	J858-SD-GS05 工廠組裝
45	X86346	趟門梗橫線	-	728.5	1	X86346-SD06LG 工廠組裝
46	X86346	趟門梗橫線	-	685	1	X86346-SD07LG 工廠組裝
47	X86346	趟門梗企線	-	2459	1	X86346-SD03B 工廠組裝
48	X86346	趟門梗企線	-	2459	1	X86346-SD05B 工廠組裝


加工細則			
頂留		mm	
底留		mm	
企料底部開避位		mm	
底橫料防水巴鋸去		mm	
安裝扣碼			
安裝扣碼			
多点鎖芯型號:			
手柄型號:			
限位桿型號:			
T窗最大的開度:			
窗玉搭位數:			

門內框配件	顏色	數量	備註
#8x1/2"圓頭螺絲	A4-70	6	鎖止蓋
#8x1/2"圓頭螺絲	A4-70	4	企企扣
M5x10圓頭螺絲	A4-70	4	企企扣螺絲
M5x15圓頭螺絲	A4-70	4	企企扣螺絲
M5x15圓頭螺絲	A4-70	34	企企扣螺絲
M5x25圓頭螺絲	A4-70	30	企企扣螺絲
M5x10圓頭螺絲	A4-70	9	企企扣螺絲
#9x1-1/4"圓頭螺絲	A4-70	24	企企扣螺絲

門玉款	寬度 (mm)	高度 (mm)	只/幅	撐長
A-SD-17-DS	921.5	2490	1	
大圖版次		本圖版	D	
窗號	寬度 (W)	高度 (H)	數量	樓層
T3A-SD-W2	1801	2690	1	9F
合計:			1	
圖號			-	

門外框用料表						
序号	料号	名称	出荷	长度(mm)	支	加工说明 注明
1	I711	150x50x5鋁邊	-	2691	1	I711-SD08-S 地盤安裝
2	I711	150x50x5鋁邊	-	2691	1	I711-SD07-S 地盤安裝
3	I711	150x50x5鋁邊	-	1701	1	I711-SD06A-S 地盤安裝
4	I711	150x50x5鋁邊	-	1801	1	I711-SD05LG-S 地盤安裝
5	X86317	室內企口之字扣碼	-	1801	1	X86317-SD01G 工廠組裝
6	L107	趟門企碼35x35x4	-	80	4	L107-01 工廠組裝
7	-	-	-	-	-	-
8	-	-	-	-	-	-
9	L061	趟門企碼25x25x3	-	1801	1	L061-02G 工廠組裝
10	L097	鋁角18.5x18.5x3	-	240	2	L097-01A 工廠組裝
11	L097	鋁角18.5x18.5x3	-	315.5	1	L097-01R 工廠組裝
12	L097	鋁角18.5x18.5x3	-	414.5	1	L097-01Q 工廠組裝
13	-	-	-	-	-	-
14	L097	鋁角18.5x18.5x3	-	1801	1	L097-01S 工廠組裝

外框配件	顏色	數量	備註
M5x12圓頭螺絲	A4-70	12	企企扣

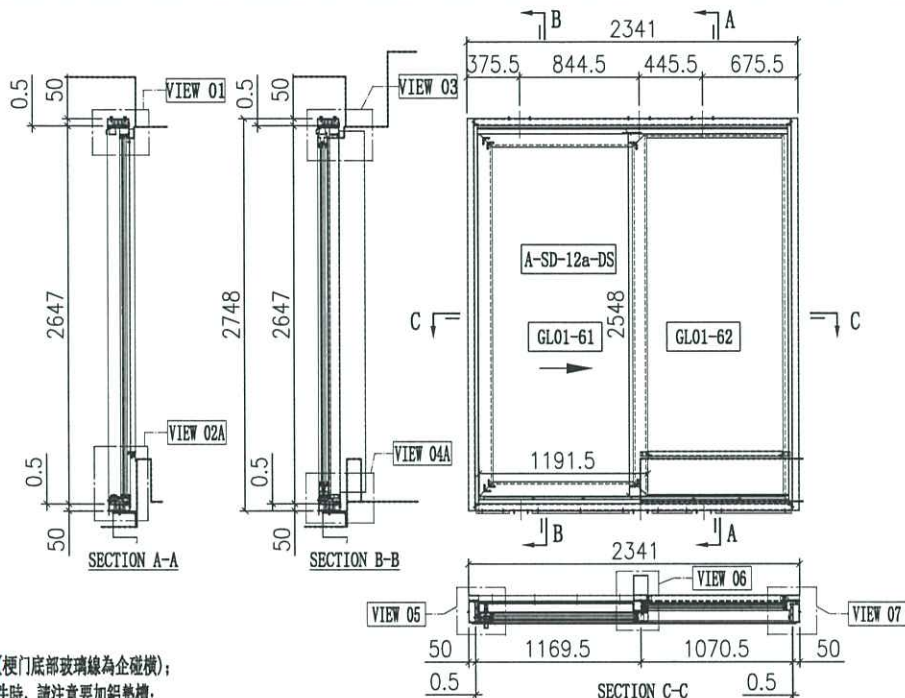

A-SD-12a

版次C按趟門分類重新排序

說明:
1、玻璃線為橫碰企(梗門底部玻璃線為企碰橫);
2、安裝絲吉利亞配件時,請注意要加鋁墊槽;

序号	玻璃编号	玻璃尺寸
1	GL01-61	1017.5x2374
2	GL01-62	985.5x2525

門內框用料表						
序号	料号	名称	出荷	长度(mm)	支	加工说明 注明
21	X86334	趟門邊框料	—	2647	1	X86334-SD01R-S 地盤安裝
22	X86322	趟門邊框料	—	2647	1	X86322-SD01L 地盤安裝
23	X86332	趟門頂框料	—	2192	1	X86332-SD01LD-S 地盤安裝
24	X86330	趟門底框料	—	2192	1	X86330-SD01LD-S 地盤安裝
25	X86345	趟門企中樑	—	2557.5	1	X86345-SD01L-S 地盤安裝
26	X86336	趟門企位扣蓋	—	1093.5	2	X86336-SD01D 地盤安裝
27	X86337	趟門企位鎖扣料	—	2559	1	X86337-SD01A 地盤安裝
28	X86326	SD企位橫料	—	955	1	X86326-SD01D 地盤安裝
29	X86335	SD企位橫扣蓋	—	955	1	X86335-SD01D 地盤安裝
30	X86340	壓板加工面	—	2530	1	X86340-SD01R 地盤安裝
31	X86320	室內蓋加工面	—	2530	1	X86320-SD01R 地盤安裝
32	X86341	壓企扣	—	2258	1	X86341-SD01RA 地盤安裝
33	X86321	室內企蓋加工面	—	2293	1	X86321-SD01RA 地盤安裝
34	X86339	壓板加工面	—	2545	1	X86339-SD01A 地盤安裝
35	X86342	室內蓋加工面	—	2545	1	X86342-SD01A 地盤安裝
36	L061	鋁角25x25x3	—	30	2	L061-01 地盤安裝
37	—	3mm厚鋁板	—	—	1	J858-SD-AP01D 地盤安裝
38	—	3mm厚鋁板	—	—	1	J858-SD-AP02D 地盤安裝
39	—	3mm厚鋁板	—	—	1	J858-SD-AP02P 地盤安裝
40	X86317	室內企位之字扣碼	—	50	12	X86317-SD02 工廠組裝
41	X86325	趟門邊框料	—	2129	1	X86325-SD01D 工廠組裝
42	X86331	底框料加工面	—	2129	1	X86331-SD01H 工廠組裝
43	H42208	趟門企碼35x50x4	—	30	2	H42208-01 工廠組裝
44	—	加力鐵(企向)	—	—	1	J858-SD-GS05 工廠組裝
45	X86346	趟門橫樑玻璃	—	998.5	1	X86346-SD06LD 工廠組裝
46	X86346	趟門橫樑玻璃	—	955	1	X86346-SD07LD 工廠組裝
47	X86346	趟門企位鎖扣	—	2516	1	X86346-SD03A 工廠組裝
48	X86346	趟門企位鎖扣	—	2516	1	X86346-SD05A 工廠組裝

加工細則			
頂留			mm
底留			mm
企料底部開避位			mm
底橫料防水巴鋸去			mm
安裝扣碼			
安裝扣碼			
多鎖扣芯型號:			
手柄型號:			
限位桿型號:			
T窗最大的開度:			
窗玉搭位數:			


門玉款	寬度 (mm)	高度 (mm)	只/幅	撐長
A-SD-12a-DS	1191.5	2548	1	
大圖版次		本圖版	D	
		日期	23/02/22	
窗號	寬度 (W)	高度 (H)	數量	樓層
T1B-SD-A2	2341	2748	1	9F
T2B-SD-A2	2341	2748	1	9F
T3B-SD-A2	2341	2748	1	9F
合計:			3	
圖號			-	

內門框配件	顏色	數量	備註
#8x1/2"圓頭螺絲	A4-70	8	玻璃夾
#8x1/2"圓頭螺絲	A4-70	4	扣蓋
M5x10圓頭螺絲	A4-70	4	企位鎖扣
M5x15圓頭螺絲	A4-70	4	企位鎖扣
M5x15圓頭螺絲	A4-70	34	企位鎖扣
M5x25圓頭螺絲	A4-70	34	企位鎖扣
M5x10平頭螺絲	A4-70	9	企位鎖扣
#9x1-1/4"圓頭螺絲	A4-70	24	企位鎖扣

門外框用料表						
序号	料号	名称	出荷	长度(mm)	支	加工说明 注明
1	I711	150x50x5鋁通	—	2748	1	I711-SD02R-S 地盤安裝
2	I711	150x50x5鋁通	—	2748	1	I711-SD01L-S 地盤安裝
3	I711	150x50x5鋁通	—	2341	1	I711-SD04LH-S 地盤安裝
4	I711	150x50x5鋁通	—	2341	1	I711-SD05LH-S 地盤安裝
5	X86317	室內企位之字扣碼	—	2341	2	X86317-SD01D 工廠組裝
6	L107	趟門企碼35x35x4	—	80	4	L107-01 工廠組裝
7	L00155	趟門企碼35x35x4	—	2748	2	L00155-01A 工廠組裝
8	—	頂樑通鐵碼	—	—	3	J858-SD-GS01 工廠組裝
9	L061	鋁角18.5x18.5x3	—	2341	1	L061-02D 工廠組裝
10	L097	鋁角18.5x18.5x3	—	240	1	L097-01A 工廠組裝
11	L097	鋁角18.5x18.5x3	—	684.5	1	L097-01K 工廠組裝
12	L097	鋁角18.5x18.5x3	—	540	1	L097-01U 工廠組裝
13	L097	鋁角18.5x18.5x3	—	285.5	1	L097-01V 工廠組裝

外框配件	顏色	數量	備註
M5x12平頭螺絲	A4-70	12	企位鎖扣

 美特铝質有限公司 MIDI Aluminium Fabricator Ltd.		工程號	J858	拆圖	Jack	2022-10-14
名稱		地盤	將軍澳 康城11期	復核		
顏色		顏色		批准		

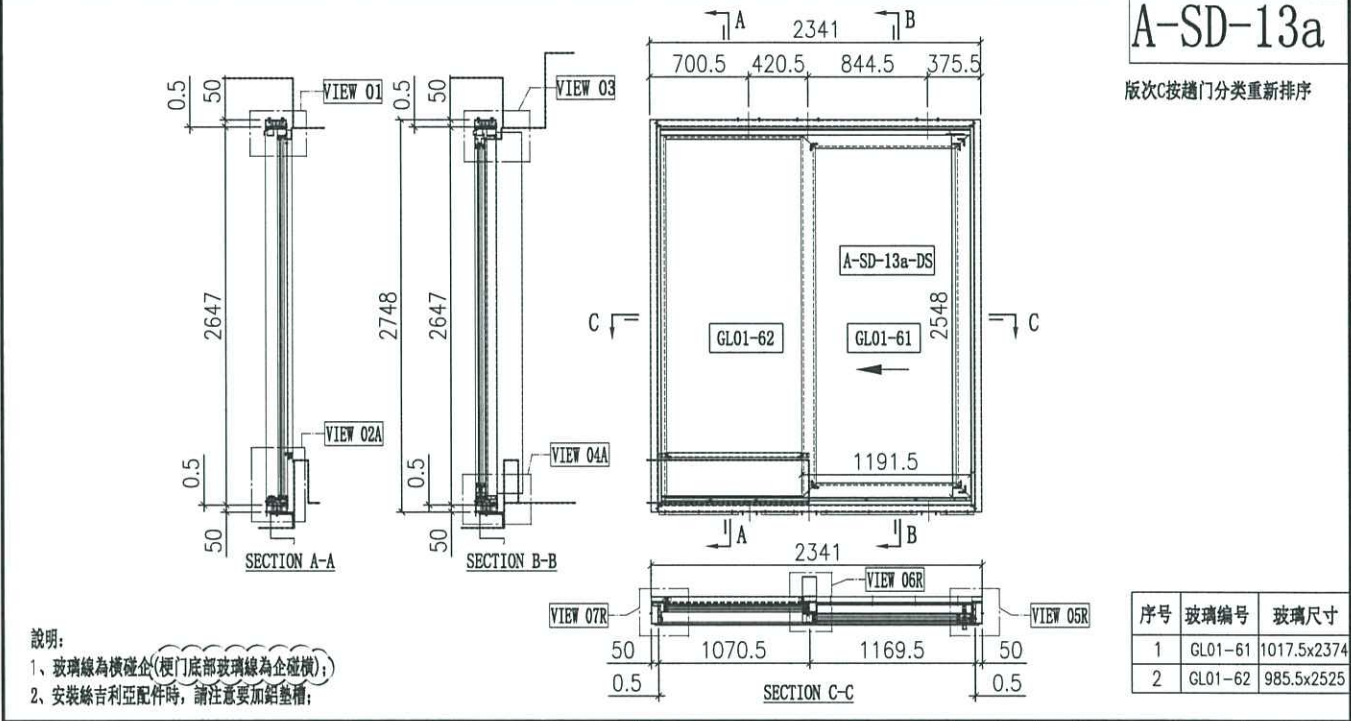

門內框用料表							加工細則				門玉款							
序号	料号	名称	出荷	长度(mm)	支	加工说明	注明	顶留	底留	企料底部开避位	底横料防水巴铝去	安装扣码	安装扣码	多点锁芯型号:	手柄型号:	限位撑型号:	T窗最大的开度:	窗玉搭位数:
21	X86334	趟门边框料	—	2647	1	X86334-SD01L-S	地盘安装											
22	X86322	趟门边框料	—	2647	1	X86322-SD01R	地盘安装											
23	X86332	趟门顶框料	—	2192	1	X86332-SD01RD-S	地盘安装											
24	X86330	趟门底框料	—	2192	1	X86330-SD01RD-S	地盘安装											
25	X86345	趟门企中框	—	2557.5	1	X86345-SD01R-S	地盘安装											
26	X86336	趟门企位扣盖	—	1093.5	2	X86336-SD01D	地盘安装											
27	X86337	趟门企位扣盖料	—	2559	1	X86337-SD01A	地盘安装											
28	X86326	SD平台横料	—	955	1	X86326-SD01D	地盘安装											
29	X86335	SD平台横扣盖	—	955	1	X86335-SD01D	地盘安装											
30	X86340	压板加工图	—	2530	1	X86340-SD01L	地盘安装											
31	X86320	室内盖加工图	—	2530	1	X86320-SD01L	地盘安装											
32	X86341	横企扣	—	2258	1	X86341-SD01LA	地盘安装											
33	X86321	室内企盖加工图	—	2293	1	X86321-SD01LA	地盘安装											
34	X86339	压板加工图	—	2545	1	X86339-SD01A	地盘安装											
35	X86342	室内盖加工图	—	2545	1	X86342-SD01A	地盘安装											
36	L061	铝角25x25x3	—	30	2	L061-01	地盘安装											
37	—	3mm厚铝板	—	—	1	J858-SD-AP01D	地盘安装											
38	—	3mm厚铝板	—	—	1	J858-SD-AP02D	地盘安装											
39	—	3mm厚铝板	—	—	1	J858-SD-AP02P	地盘安装											
40	X86317	室内收口之字扣码	—	50	12	X86317-SD02	工厂组装											
41	X86325	趟门边轨	—	2129	1	X86325-SD01D	工厂组装											
42	X86331	底框料加工图	—	2129	1	X86331-SD01D	工厂组装											
43	H42208	趟门角码35x50x4	—	30	2	H42208-01	工厂组装											
44	—	加力铁(企角)	—	—	1	J858-SD-GS05	工厂组装											
45	X86346	趟门横框装线	—	998.5	1	X86346-SD06RD	工厂组装											
46	X86346	趟门横框装线	—	955	1	X86346-SD07RD	工厂组装											
47	X86346	趟门横框装线	—	2516	1	X86346-SD03A	工厂组装											
48	X86346	趟门横框装线	—	2516	1	X86346-SD05A	工厂组装											
門玉用料表							門外框用料表				門玉款							
序号	料号	名称	出荷	长度(mm)	支	加工说明	注明	序号	料号	名称	出荷	长度(mm)	支	加工说明	注明			
67	X86329	趟门顶外盖料	—	2240	1	X86329-SD01D	地盘安装	1	I711	150x50x5铝通	—	2748	1	I711-SD02L-S	地盘安装			
68	—	趟门玉	—	—	1	A-SD-13a-DS	地盘安装	2	I711	150x50x5铝通	—	2748	1	I711-SD01R-S	地盘安装			
								3	I711	150x50x5铝通	—	2341	1	I711-SD04RH-S	地盘安装			
								4	I711	150x50x5铝通	—	2341	1	I711-SD05RH-S	地盘安装			
								5	X86317	室内收口之字扣码	—	2341	2	X86317-SD01D	工厂组装			
								6	L107	趟门角码35x35x4	—	80	4	L107-01	工厂组装			
								7	L00155	墙边企身修口铝角	—	2748	2	L00155-01A	工厂组装			
								8	—	顶横通铁码	—	—	3	J858-SD-GS01	工厂组装			
								9	L061	趟门角码25x25x3	—	2341	1	L061-02D	工厂组装			
								10	L097	铝角18.5x18.5x3	—	240	1	L097-01A	工厂组装			
								11	L097	铝角18.5x18.5x3	—	684.5	1	L097-01K	工厂组装			
								12	L097	铝角18.5x18.5x3	—	260.5	1	L097-01X	工厂组装			
								13	L097	铝角18.5x18.5x3	—	565	1	L097-01W	工厂组装			


外框配件				颜色	数量	备注
M5x12平头螺丝				A4-70	12	框内部



工程號	J858	拆圖	Jack	2022-10-14
地盤	將軍澳 康城1期	復核		
名稱	趟門拆圖	顏色		
批准				

A-SD-16a

版次C按趟門分類重新排序

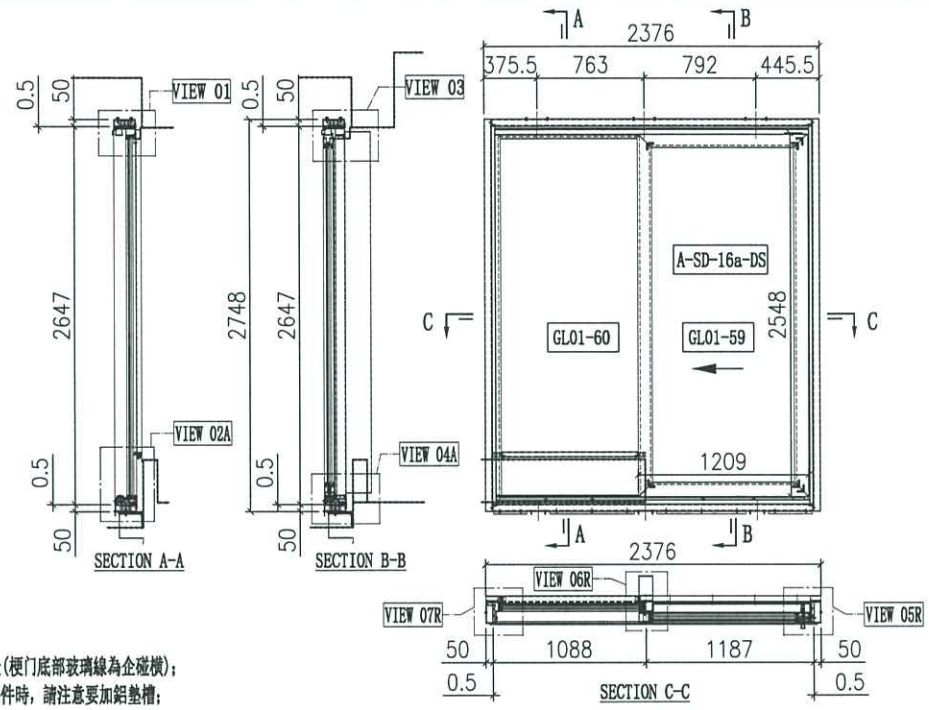

- 說明:
- 1、玻璃線為橫碰企(梗門底部玻璃線為企碰橫);
 - 2、安裝絲吉利亞配件時,請注意要加鋁墊槽;

序号	玻璃编号	玻璃尺寸
1	GL01-59	1035x2374
2	GL01-60	1003x2525

門內框用料表						
序号	料号	名称	出荷	长度(mm)	支	加工说明 注明
21	X86334	趟門邊框料	-	2647	1	X86334-SD01L-S 地盤安裝
22	X86322	趟門邊框料	-	2647	1	X86322-SD01R 地盤安裝
23	X86332	趟門頂框料	-	2227	1	X86332-SD01RF-S 地盤安裝
24	X86330	趟門底框料	-	2227	1	X86330-SD01RF-S 地盤安裝
25	X86345	趟門全中橫	-	2557.5	1	X86345-SD01R-S 地盤安裝
26	X86336	趟門生位扣蓋	-	1111	2	X86336-SD01F 地盤安裝
27	X86337	趟門全鎖扣料	-	2559	1	X86337-SD01A 地盤安裝
28	X86326	SD平台橫料	-	972.5	1	X86326-SD01F 地盤安裝
29	X86335	SD平台橫扣蓋	-	972.5	1	X86335-SD01F 地盤安裝
30	X86340	壓板加工圖	-	2530	1	X86340-SD01L 地盤安裝
31	X86320	室內蓋加工圖	-	2530	1	X86320-SD01L 地盤安裝
32	X86341	壓全扣	-	2258	1	X86341-SD01LA 地盤安裝
33	X86321	室內全蓋加工圖	-	2293	1	X86321-SD01LA 地盤安裝
34	X86339	壓板加工圖	-	2545	1	X86339-SD01A 地盤安裝
35	X86342	室內蓋加工圖	-	2545	1	X86342-SD01A 地盤安裝
36	L061	鋁角25x25x3	-	30	2	L061-01 地盤安裝
37	-	3mm厚鋁板	-	-	1	J858-SD-AP01F 地盤安裝
38	-	3mm厚鋁板	-	-	1	J858-SD-AP02F 地盤安裝
39	-	3mm厚鋁板	-	-	1	J858-SD-AP02R 地盤安裝
40	X86317	室內收口之字扣碼	-	50	12	X86317-SD02 工廠組裝
41	X86325	趟門導軌	-	2164	1	X86325-SD01F 工廠組裝
42	X86331	底框料加工圖	-	2164	1	X86331-SD01F 工廠組裝
43	H42208	趟門角碼35x50x4	-	30	2	H42208-01 工廠組裝
44	-	加力墊(全向)	-	-	1	J858-SD-GS05 工廠組裝
45	X86346	趟門橫橫線	-	1016	1	X86346-SD06RF 工廠組裝
46	X86346	趟門橫橫線	-	972.5	1	X86346-SD07RF 工廠組裝
47	X86346	趟門橫全線	-	2516	1	X86346-SD03A 工廠組裝
48	X86346	趟門橫全線	-	2516	1	X86346-SD05A 工廠組裝

加工細則		
頂留		mm
底留		mm
企料底部開避位		mm
底橫料防水巴鋸去		mm
安裝扣碼		
安裝扣碼		
多点鎖芯型號:		
手柄型號:		
限位桿型號:		
T窗最大的開度:		
窗玉搭位數:		

門玉款	寬度 (mm)	高度 (mm)	只/幅	撐長
A-SD-16a-DS	1209	2548	1	
大圖版次		本圖版	D	
窗號	寬度 (W)	高度 (H)	數量	樓層
T3A-SD-A2	2376	2748	1	9F
合計:			1	
圖號			-	

內門框配件	顏色	數量	備註
#8x1/2"圓頭螺絲	A4-70	8	玻璃線
#8x1/2"圓頭螺絲	A4-70	4	扣蓋
M5x10圓頭螺絲	A4-70	4	蓋中蓋螺絲
M5x15圓頭螺絲	A4-70	4	蓋中蓋螺絲
M5x15圓頭螺絲	A4-70	34	全框壓板
M5x25圓頭螺絲	A4-70	34	趟門鎖
M5x10平頭螺絲	A4-70	9	口企螺絲
#9x1-1/4"圓頭螺絲	A4-70	24	框內框



門外框用料表						
序号	料号	名称	出荷	长度(mm)	支	加工说明 注明
1	I711	150x50x5鋁通	-	2748	1	I711-SD02L-S 地盤安裝
2	I711	150x50x5鋁通	-	2748	1	I711-SD01R-S 地盤安裝
3	I711	150x50x5鋁通	-	2376	1	I711-SD04RJ-S 地盤安裝
4	I711	150x50x5鋁通	-	2376	1	I711-SD05RJ-S 地盤安裝
5	X86317	室內收口之字扣碼	-	2376	2	X86317-SD01F 工廠組裝
6	L107	趟門角碼35x35x4	-	80	4	L107-01 工廠組裝
7	L00155	趟門全身修口鋁角	-	2748	2	L00155-01A 工廠組裝
8	-	頂橫連鎖碼	-	-	3	J858-SD-GS01 工廠組裝
9	L061	趟門角碼25x25x3	-	2376	1	L061-02F 工廠組裝
10	L097	鋁角18.5x18.5x3	-	240	1	L097-01A 工廠組裝
11	L097	鋁角18.5x18.5x3	-	603	1	L097-01J 工廠組裝
12	L097	鋁角18.5x18.5x3	-	310	1	L097-01Y 工廠組裝
13	L097	鋁角18.5x18.5x3	-	632	1	L097-01Z 工廠組裝

外框配件	顏色	數量	備註
M5x12平頭螺絲	A4-70	12	框外框





备注	产品编号	L	A1=	B1=	B2=	PXN	P1XN1
W=2340	X86330-SD01LD	2192	1145.5	1046.5	101.25	295x7	285x3
W=2345	X86330-SD01LE	2197	1148	1049	102.5	295x7	285x3
-	-	-	-	-	-	-	-
W=1800	X86330-SD01LG	1652	875.5	776.5	109	300x5	285x2

备注	产品编号	L	A1=	B1=	B2=	PXN	P1XN1
W=2260	X86330-SD01LA	2112	1105.5	1006.5	81.25	285x7	285x3
W=2315	X86330-SD01LB	2167	1133	1034	95	295x7	285x3
W=2325	X86330-SD01LC	2177	1138	1039	97.5	295x7	285x3

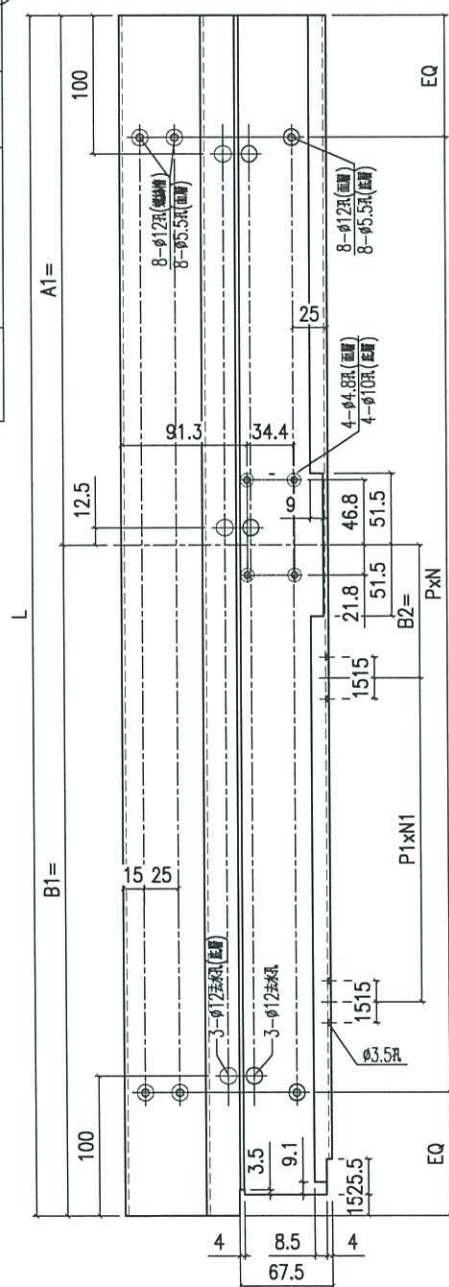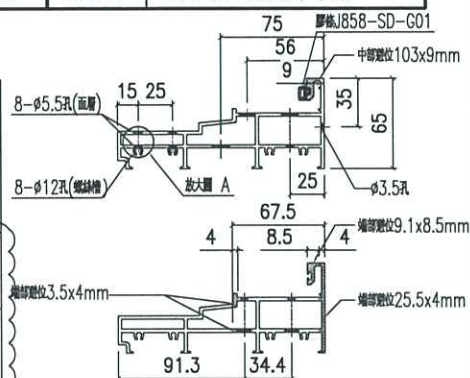

备注	产品编号	L	A1=	PNX
W=2340	X86330-SD01RD	2192	1145.51046.5101.25	295x7
-	-	-	-	-
W=2375	X86330-SD01RF	2227	1163	1064 110 295x7

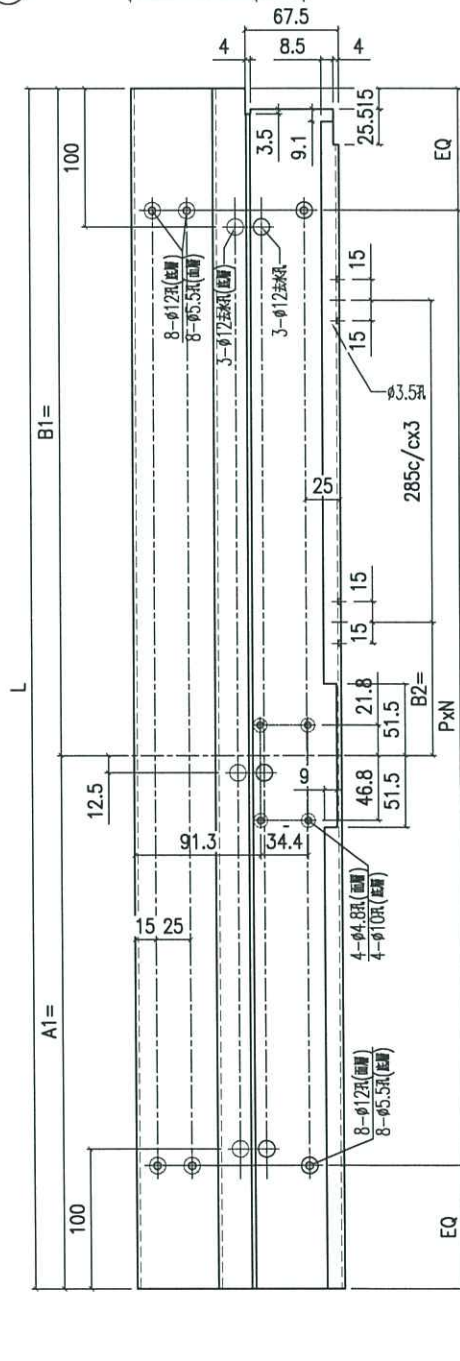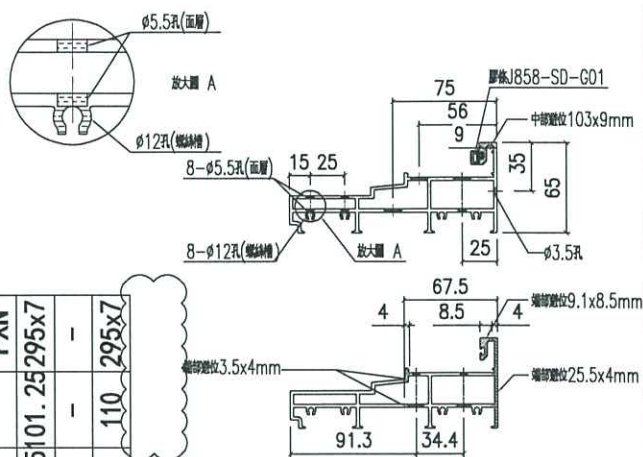





备注	产品编号	L	A1=	B1=	B2=	PXN
-	-	-	-	-	-	-
W=2315	X86330-SD01RB	2167	1133	1034	95	295x7
-	-	-	-	-	-	-

名稱	提升推拉門底邊框	制圖	Jack	2023-01-12	修改			
材料	X86330	復核			日期	20230106	20230215	20230222
顏色	ECD3X1009 9S-XF1	批准			圖號	X86330-SD01		



美特鋁質 有限公司
MIDI Aluminium Fabricator Ltd.

工程號	J858	地盤	將軍澳 康城11期
-----	------	----	-----------

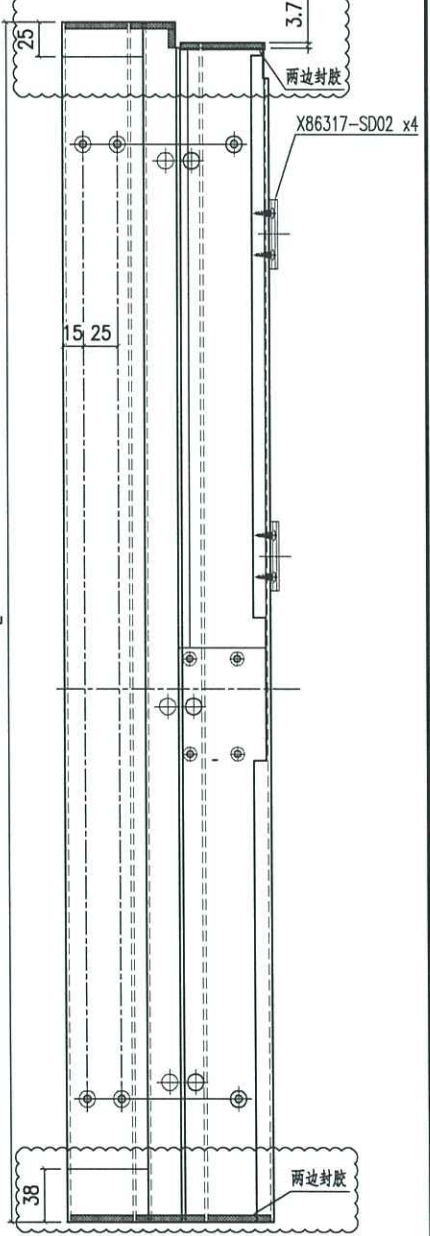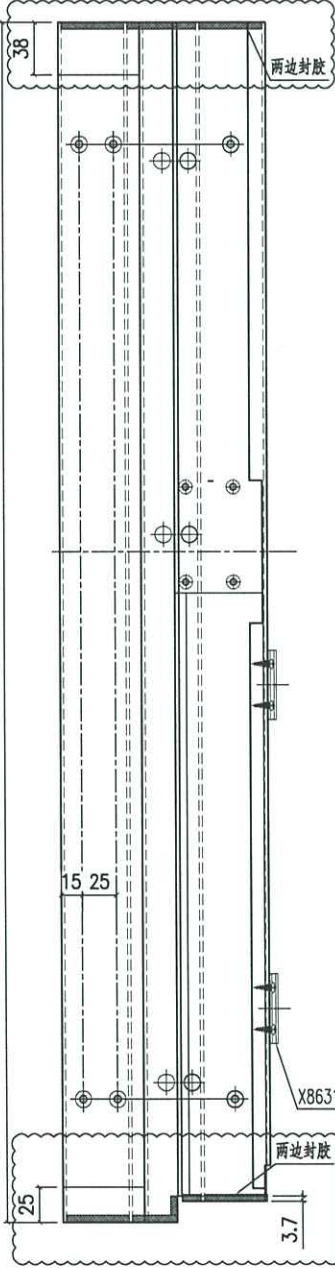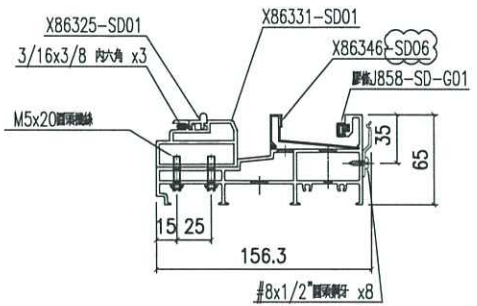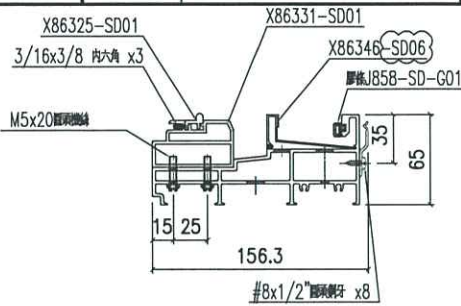

备注	组裝编号	材料编号	L	鋁門道軌编号	底框料编号	玻璃线编号
W-2260	X86330-SD01LA-S	X86330-SD01LA	2112	X86325-SD01A	X86331-SD01A	X86346-SD06LA
W-2315	X86330-SD01LB-S	X86330-SD01LB	2167	X86325-SD01B	X86331-SD01B	X86346-SD06LB
W-2325	X86330-SD01LC-S	X86330-SD01LC	2177	X86325-SD01C	X86331-SD01C	X86346-SD06LC
W-2340	X86330-SD01LD-S	X86330-SD01LD	2192	X86325-SD01D	X86331-SD01D	X86346-SD06LD
W-2345	X86330-SD01LE-S	X86330-SD01LE	2197	X86325-SD01E	X86331-SD01E	X86346-SD06LE
W-1800	X86330-SD01LG-S	X86330-SD01LG	1652	X86325-SD01G	X86331-SD01G	X86346-SD06LG





备注	组裝编号	材料编号	L	鋁門道軌编号	底框料编号	玻璃线编号
W-2315	X86330-SD01RB-S	X86330-SD01RB	2167	X86325-SD01B	X86331-SD01B	X86346-SD06RB
W-2340	X86330-SD01RD-S	X86330-SD01RD	2192	X86325-SD01D	X86331-SD01D	X86346-SD06RD
W-2375	X86330-SD01RF-S	X86330-SD01RF	2227	X86325-SD01F	X86331-SD01F	X86346-SD06RF

名稱	提升推拉門底邊框	制圖	Jack	2023-01-12	修改	A	B	C
材料	X86330	復核			日期	20230206	20230215	20230221
顏色	ECD3X1009 9S-XF1	批准			圖號	X86330-SD01-S		



美特鋁質 有限公司
MIDI Aluminium Fabricator Ltd.

工程號 J858 地盤 將軍澳 康城11期

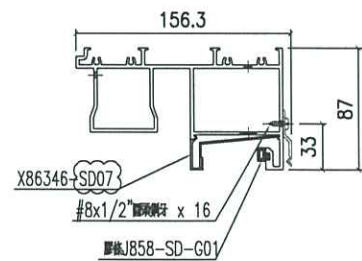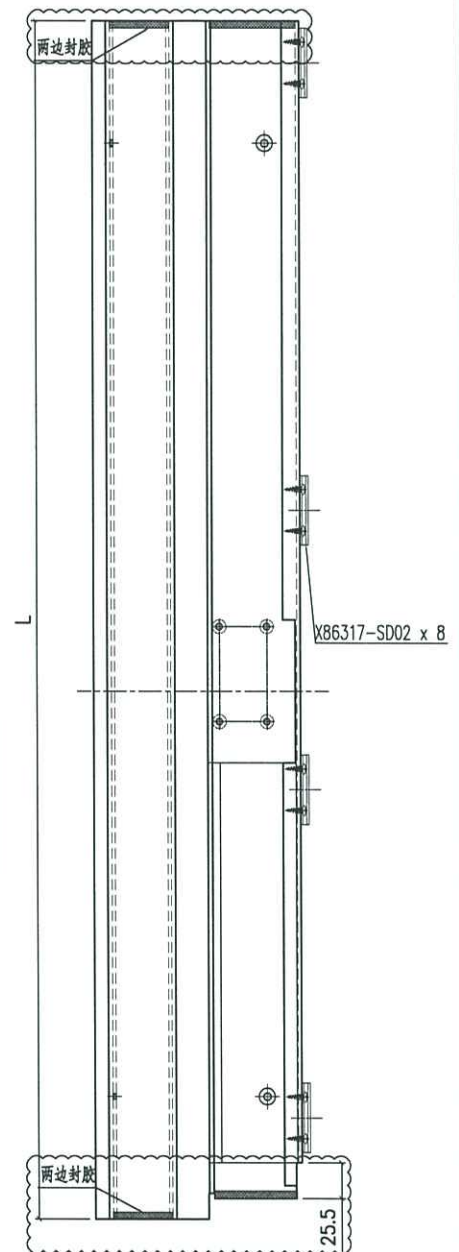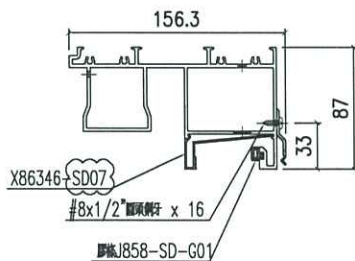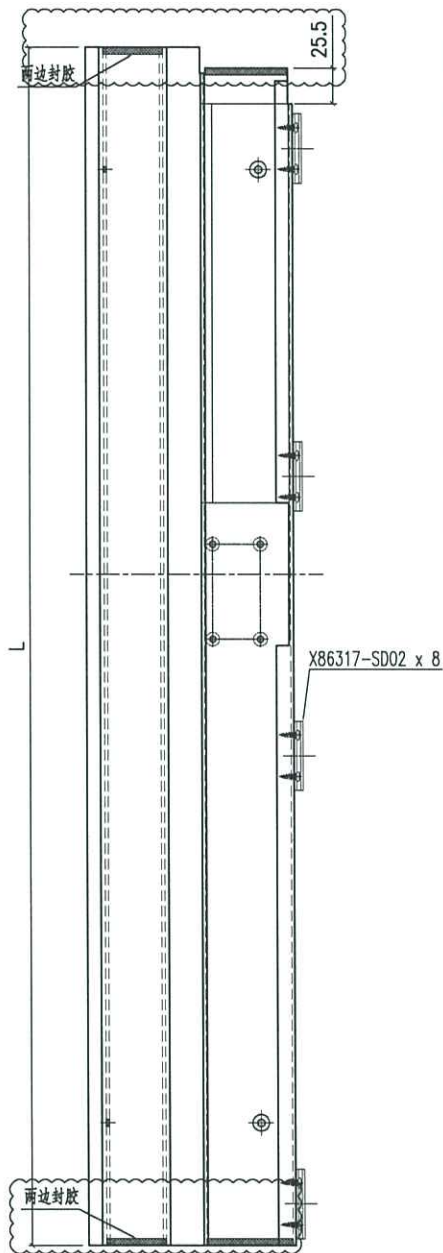

备注	组裝编号	材料编号	L	之字碼编号	玻璃线编号
W=2260	X86332-SD01LA-S	X86332-SD01LA	2112	X86317-SD02	X86346-SD07LA
W=2315	X86332-SD01LB-S	X86332-SD01LB	2167	X86317-SD02	X86346-SD07LB
W=2325	X86332-SD01LC-S	X86332-SD01LC	2177	X86317-SD02	X86346-SD07LC
W=2340	X86332-SD01LD-S	X86332-SD01LD	2192	X86317-SD02	X86346-SD07LD
W=2345	X86332-SD01LE-S	X86332-SD01LE	2197	X86317-SD02	X86346-SD07LE



备注	组裝编号	材料编号	L	之字碼编号	玻璃线编号
W=2315	X86332-SD01RB-S	X86332-SD01RB	2167	X86317-SD02	X86346-SD07RB
W=2340	X86332-SD01RD-S	X86332-SD01RD	2192	X86317-SD02	X86346-SD07RD
W=2375	X86332-SD01RF-S	X86332-SD01RF	2227	X86317-SD02	X86346-SD07RF

名稱	提升推拉門頂框料	制圖	Jack	2023-01-12	修改	A	B	C
材料	X86332	復核			日期	20230206	20230215	20230221
顏色	ECD3X1009 9S-XF1	批准			圖號	X86332-SD01-S		



美特鋁質 有限公司
MIDI Aluminium Fabricator Ltd.

工程號	J858	地盤	將軍澳 康城11期
-----	------	----	-----------

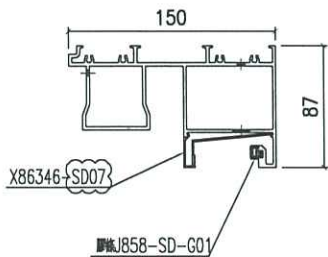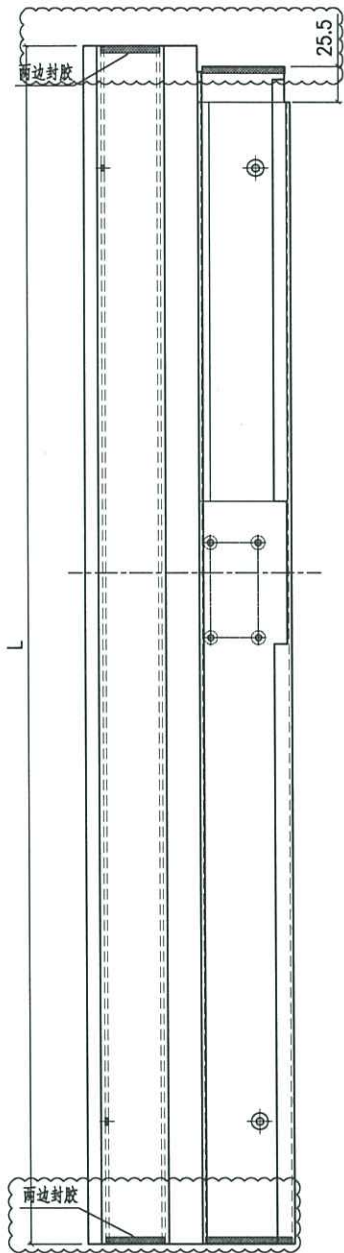


备注	W=1800
组装编号	X86332-SD02LA-S
材料编号	X86332-SD02LA
L	1652
玻璃线编号	X86346-SD07LG

名稱	提升推拉門頂框料	制圖	Jack	2023-01-12	修改	A	B
材料	X86332	復核			日期	20230215	20230221
顏色	ECD3X1009 9S-XF1	批准			圖號	X86332-SD02-S	




美特鋁質 有限公司
MIDI Aluminium Fabricator Ltd.


工程號 J858 地盤 將軍澳 康城11期

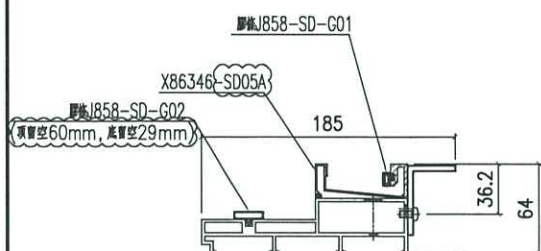


頂

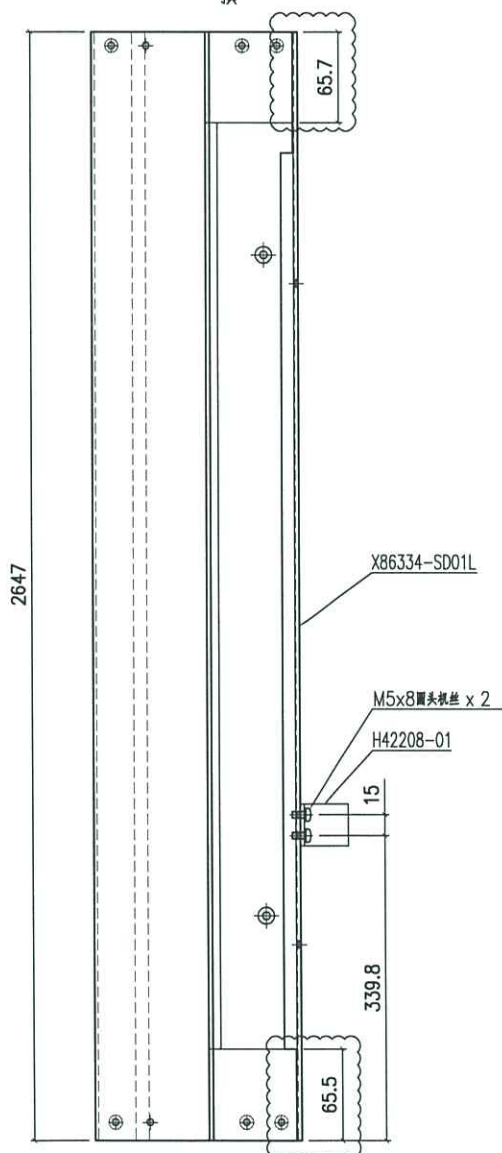

产品编号 X86334-SD01L-S

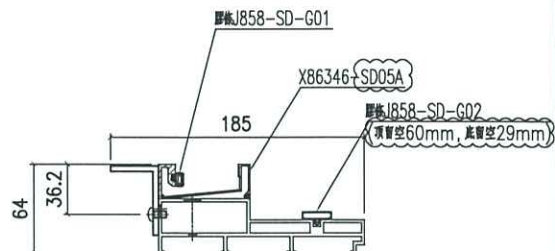

頂

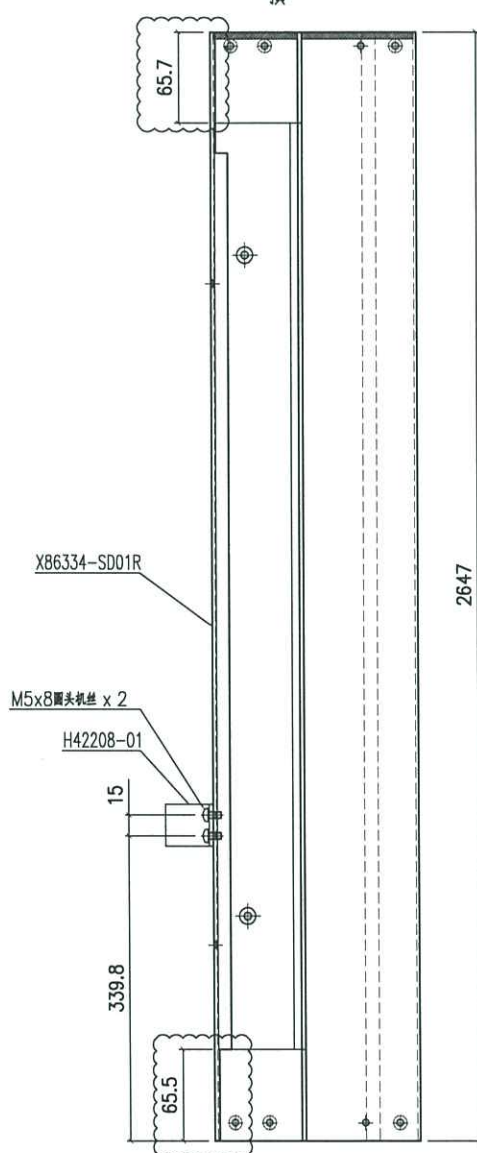

产品编号 X86334-SD01R-S



名稱	提升推拉門邊框	制圖	Jack	2023-01-12	修改	A	B	C
材料	X86334	復核			日期	20230206	20230215	20230221
顏色	ECD3X1009 9S-XF1	批准			圖號	X86334-SD01-S		

EG-DWG3



美特鋁質 有限公司
MIDI Aluminium Fabricator Ltd.

工程號	J858	地盤	將軍澳 康城1 1期
-----	------	----	------------

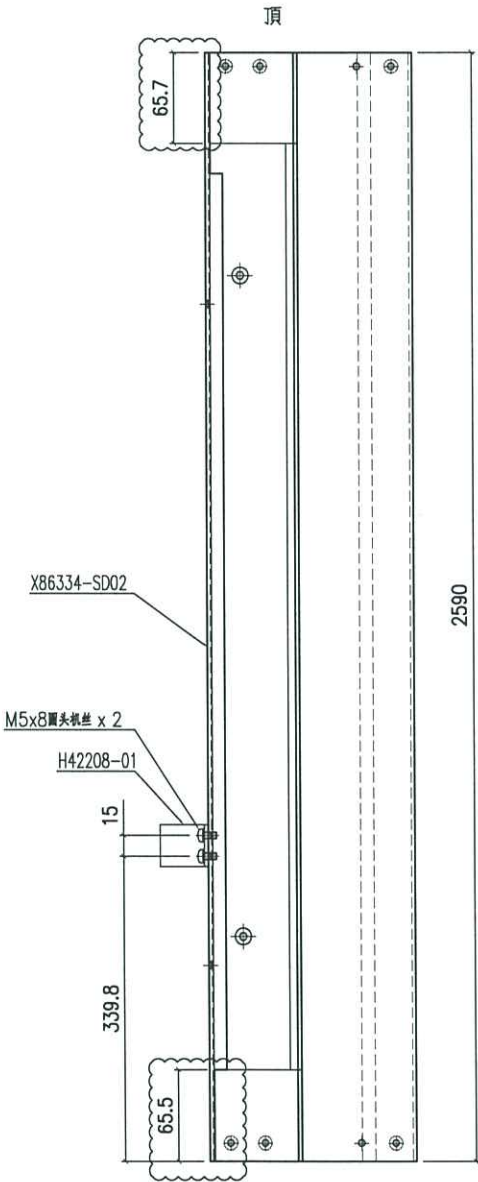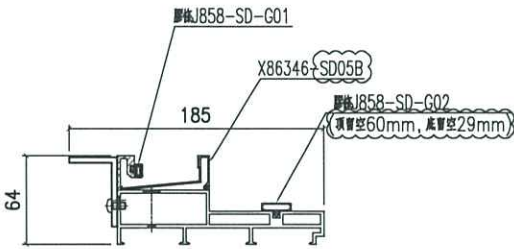



名稱	提升推拉門邊框	制圖	Jack	2023-01-12	修改	△A	△B	
材料	X86334	復核			日期	20230215	20230221	
顏色	ECD3X1009 9S-XF1	批准			圖號	X86334-SD02-S		



美特鋁質 有限公司
MIDI Aluminium Fabricator Ltd.



工程號 J858 地盤 將軍澳 康城11期

頂

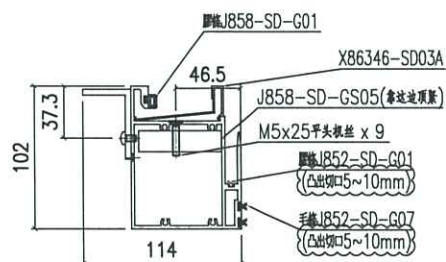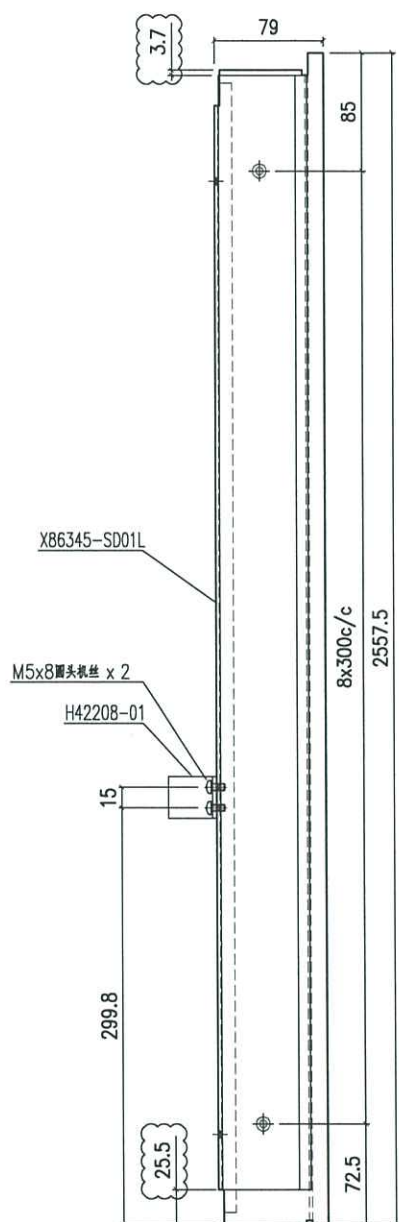

产品编号 X86345-SD01L-S

頂

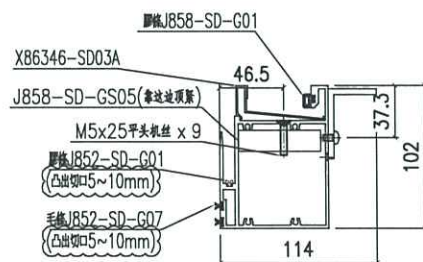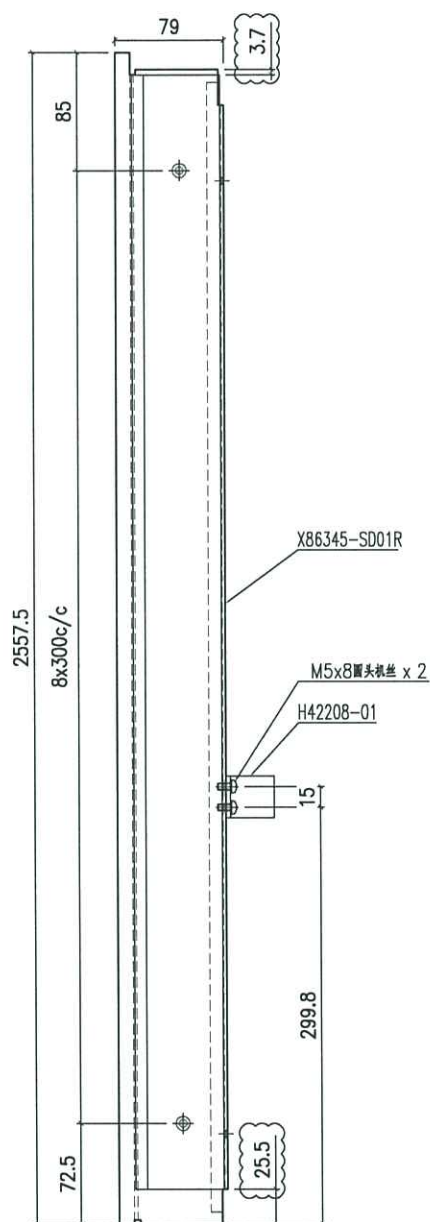

产品编号 X86345-SD01R-S


名稱	提升推拉門豎中樑	制圖	Jack	2023-01-12	修改	A	B	C
材料	X86345	復核			日期	20230206	20230215	20230221
顏色	ECD3X1009 9S-XF1	批准			圖號	X86345-SD01-S		

EG-DWG3





美特鋁質 有限公司
MIDI Aluminium Fabricator Ltd.

工程號 J858 地盤 將軍澳 康城11期

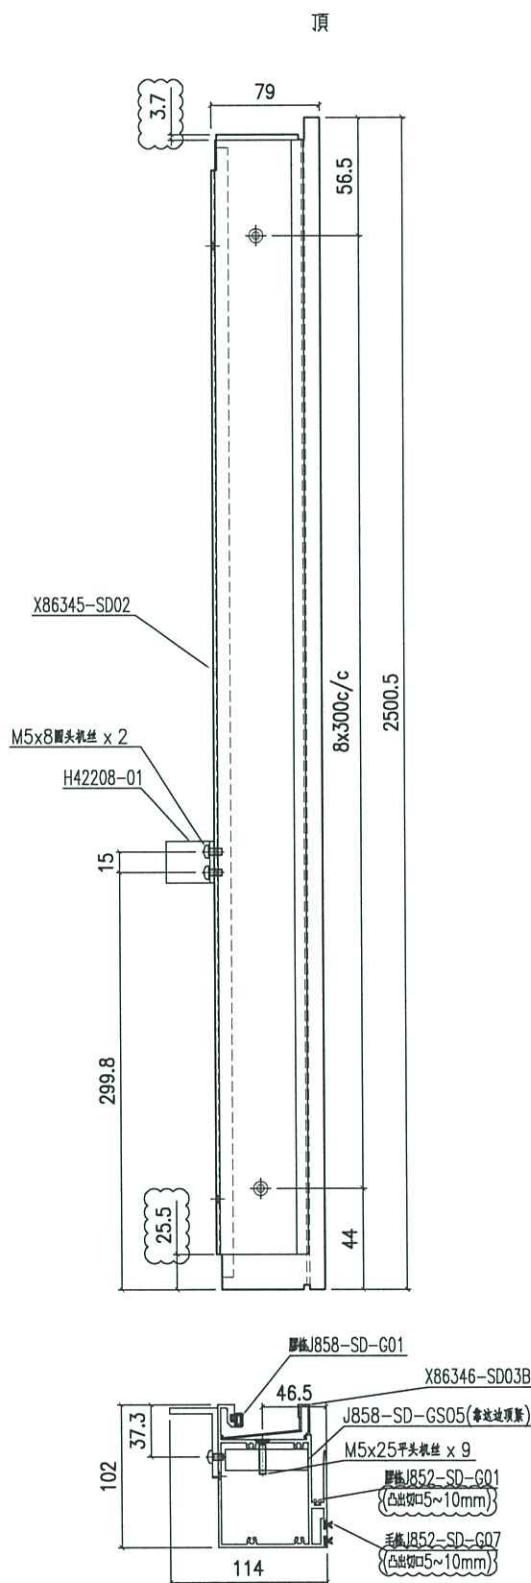

名稱	提升推拉門豎中梃	制圖	Jack	2023-01-12	修改	A	B	
材料	X86345	復核			日期	20230215	20230221	
顏色	ECD3X1009 9S-XF1	批准			圖號	X86345-SD02-S		

美特鋁質有限公司 MIDI Aluminium Fabricator Ltd.			
工程號	J858	地盤	將軍澳 康城1 1期

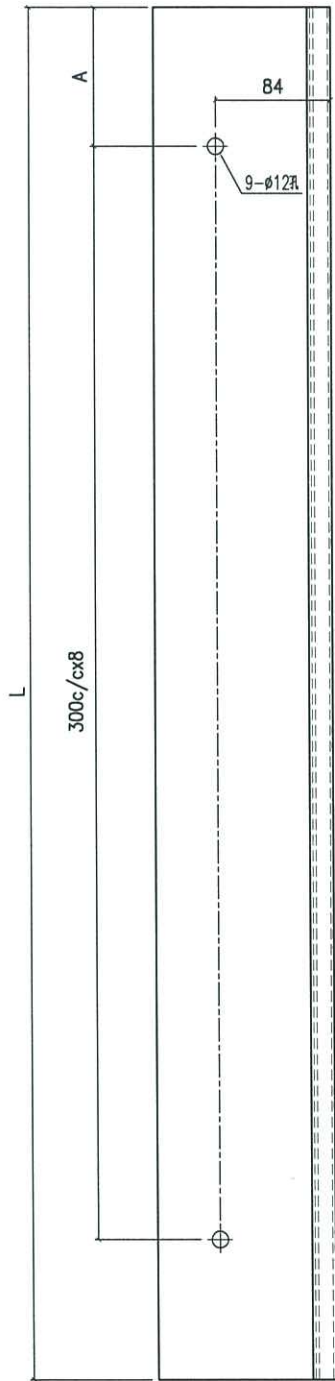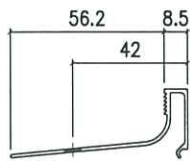

备注	产品编号	L	A
H=2748	X86346-SD05A	2516	58
H=2691	X86346-SD05B	2459	29.5



名稱	型材加工圖	制圖	Jack	2023-02-22	修改			
材料	X86346	復核			日期			
顏色	ECD3X1009 9S-XF1	批准			圖號	X86346-SD05		





美特鋁質 有限公司
MIDI Aluminium Fabricator Ltd.

工程號 J858 地盤 將軍澳 康城11期

备注	产品编号	L	PXN	A
W=2260	X86346-SD06LA	958.5	285x3	40
W=2315	X86346-SD06LB	986	295x3	32.5
W=2325	X86346-SD06LC	991	295x3	37.5
W=2340	X86346-SD06LD	998.5	295x3	45
W=2345	X86346-SD06LE	1001	295x3	47.5
-	-	-	-	-
W=1800	X86346-SD06LG	728.5	300x2	57.5

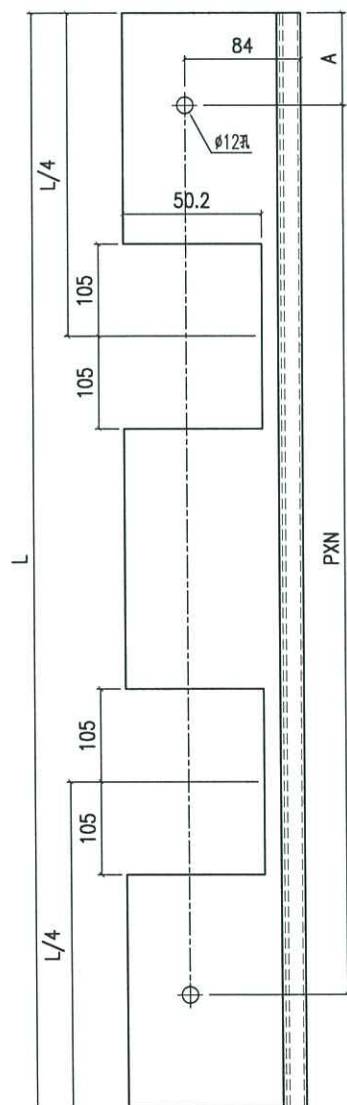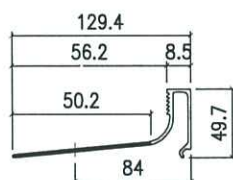

备注	产品编号	L	PXN	A
-	-	-	-	-
W=2315	X86346-SD06RB	986	295x3	32.5
-	-	-	-	-
W=2340	X86346-SD06RD	998.5	295x3	45
-	-	-	-	-
W=2375	X86346-SD06RF	1016	295x3	62.5

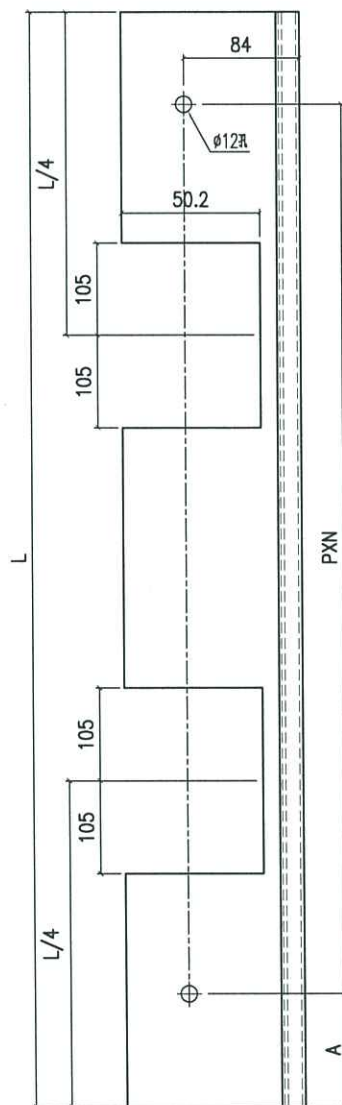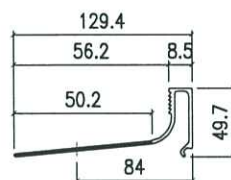



名稱	型材加工圖	制圖	Jack	2023-02-22	修改			
材料	X86346	復核			日期			
顏色	ECD3X1009 9S-XF1	批准			圖號	X86346-SD06		





美特鋁質 有限公司
MIDI Aluminium Fabricator Ltd.

工程號 J858 地盤 將軍澳 康城11期

备注	产品编号	L	PXN	A
W=2260	X86346-SD07LA	915	285x3	18
W=2315	X86346-SD07LB	942.5	295x3	10.5
W=2325	X86346-SD07LC	947.5	295x3	15.5
W=2340	X86346-SD07LD	955	295x3	23
W=2345	X86346-SD07LE	957.5	295x3	25.5
-	-	-	-	-
W=1800	X86346-SD07LG	685	300x2	35.5

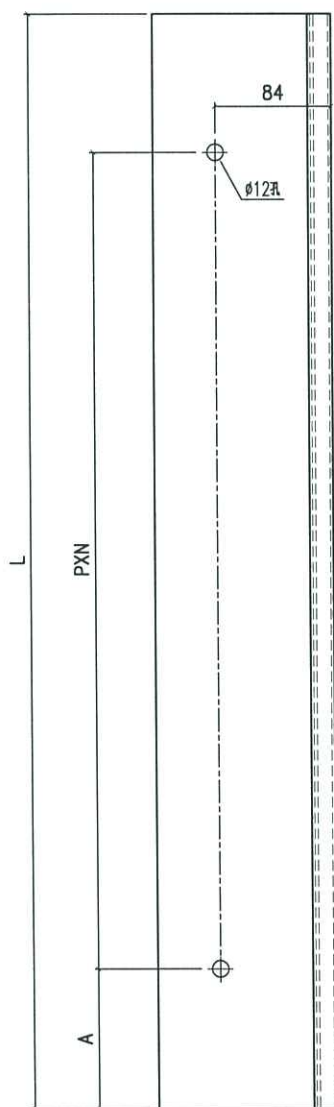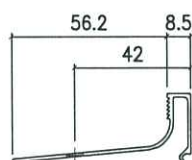

备注	产品编号	L	PXN	A
-	-	-	-	-
W=2315	X86346-SD07RB	942.5	295x3	10.5
-	-	-	-	-
W=2340	X86346-SD07RD	955	295x3	23
-	-	-	-	-
W=2375	X86346-SD07RF	972.5	295x3	40.5

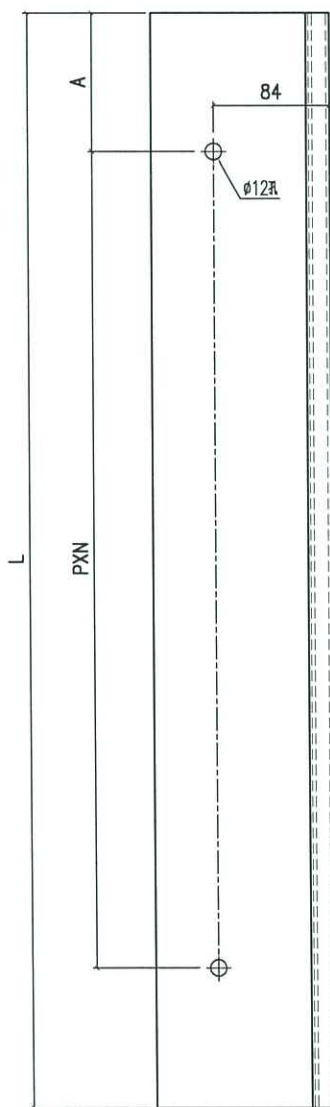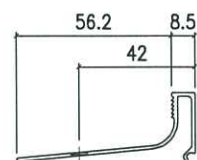

名稱	型材加工圖	制圖	Jack	2023-02-22	修改			
材料	X86346	復核			日期			
顏色	ECD3X1009 9S-XF1	批准			圖號	X86346-SD07		



美特铝质

有限公司

MIDI Aluminium Fabricator Ltd.

工程號 J858

地 盤 將軍澳 康城11期

拆圖 Jack

2023-01-12

名稱 趟門節點圖

顏 色

批准

VIEW 05/05R

VIEW 06/06R


VIEW 07/07R

图号 SD-JD01


本图版 C

日期 23/02/22


注意: [X] 方形型材已经在工厂组装在主体型材上

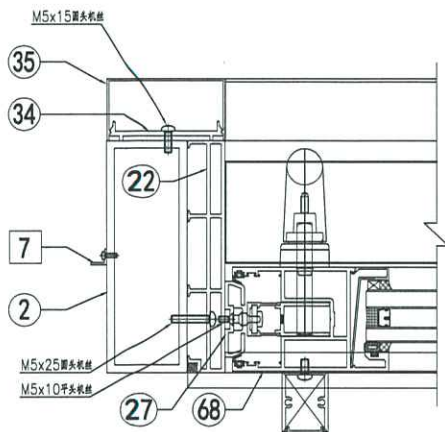

室外

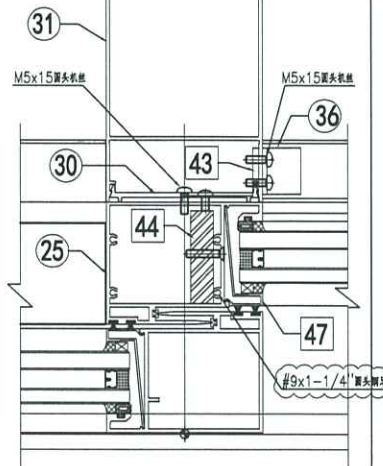


室外

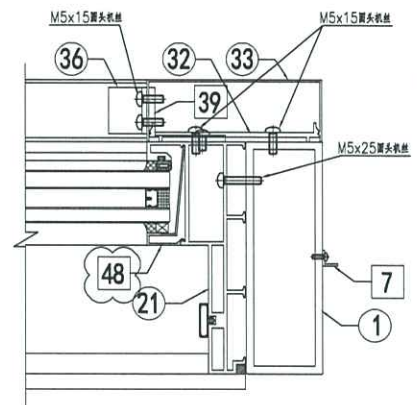


室外

VIEW 01

VIEW 03

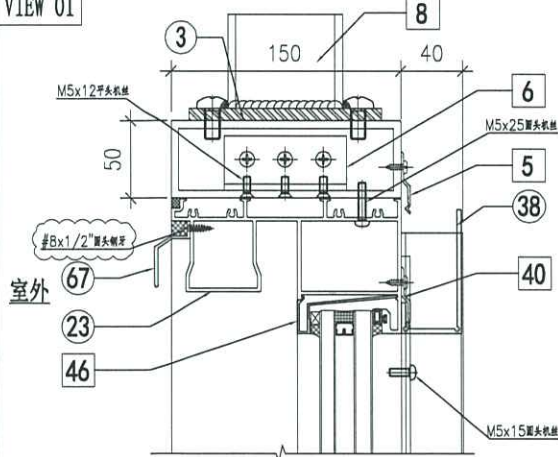


室外

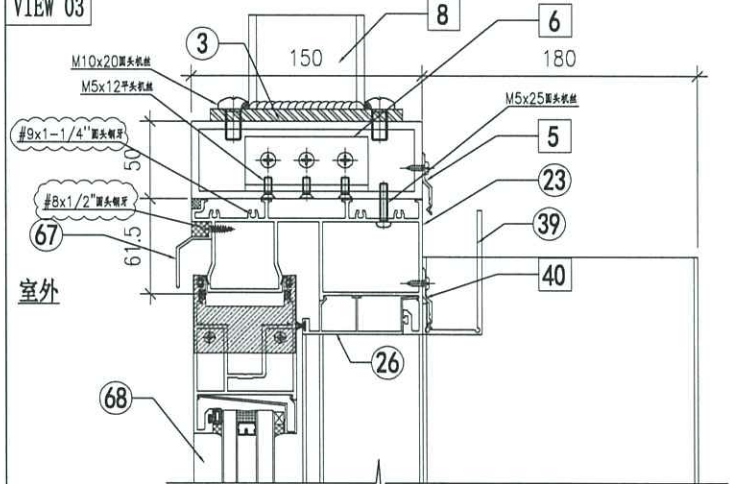


室外

VIEW 02

VIEW 04

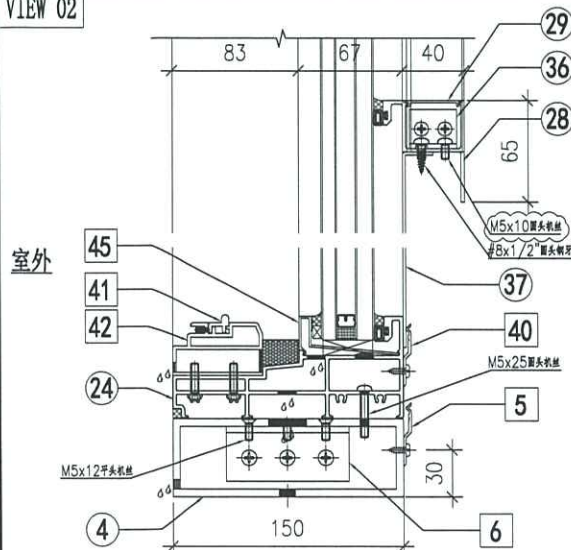


室外

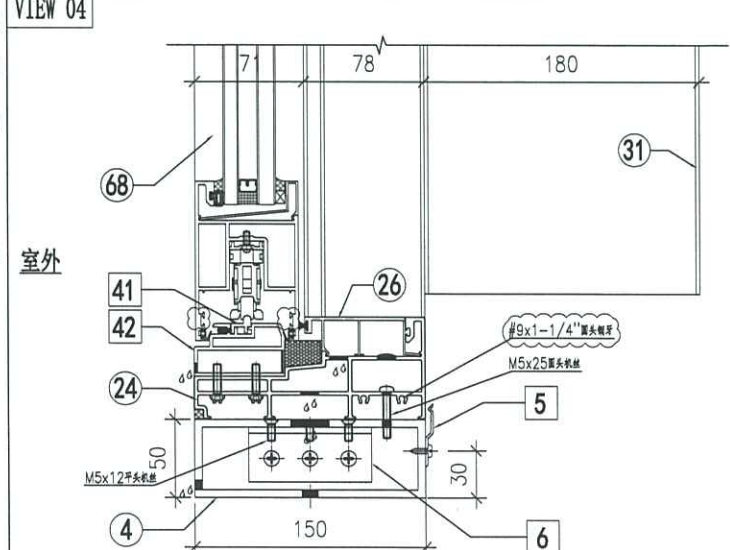

室外


VIEW 05A

注意: [X] 方形型材已经在工厂组装在主体型材上

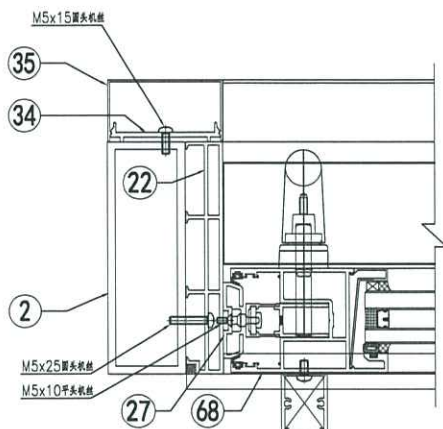


室外

VIEW 06A

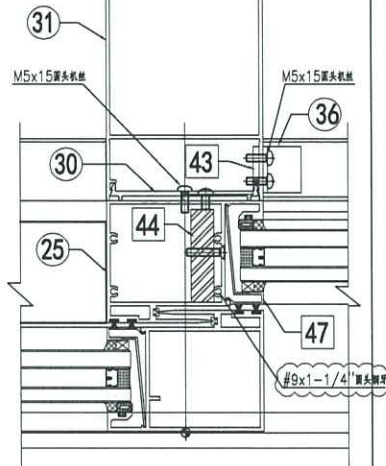

室外


VIEW 07A

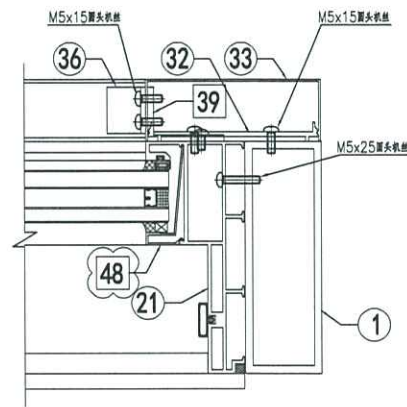

室外


图号 SD-JD02
本图版 B
日期 23/02/22

VIEW 01A

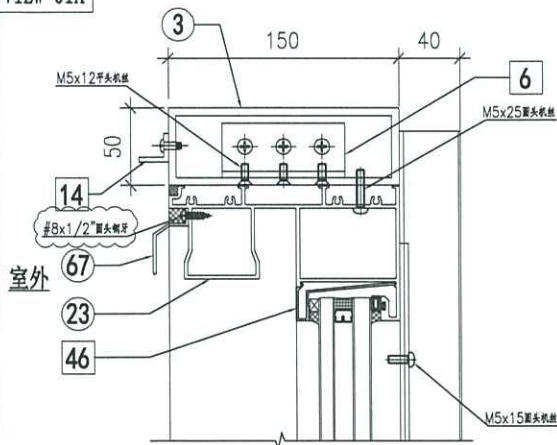


室外

VIEW 02A

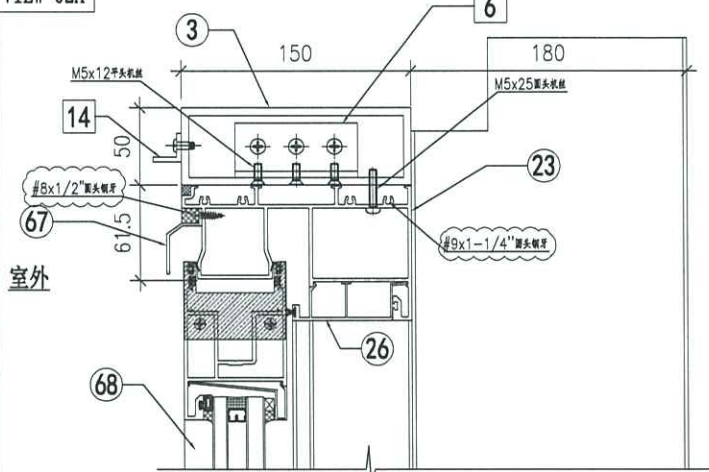


室外

VIEW 02A

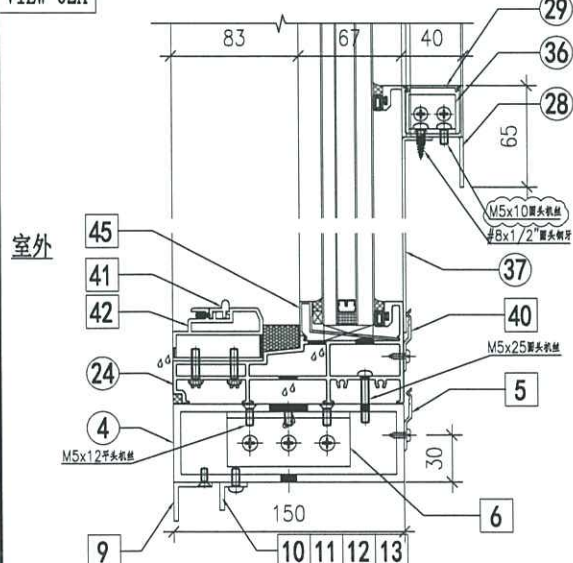

室外

VIEW 04A

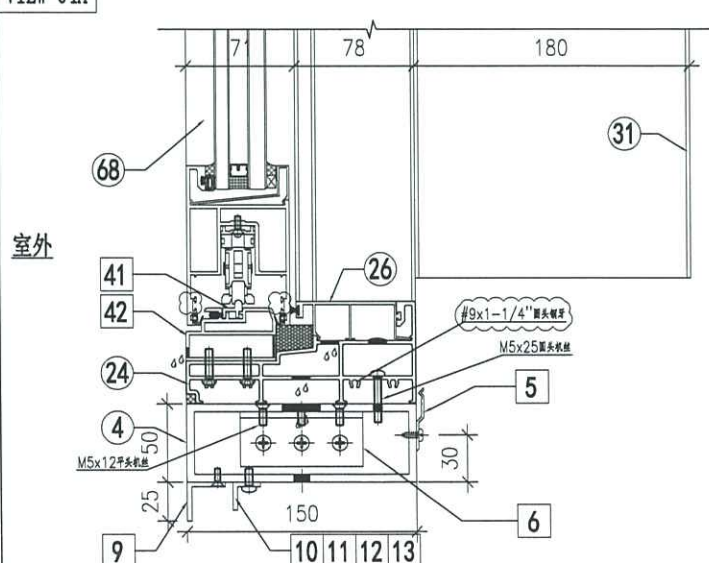

室外