



工程指示 / 要求簡箋(E.I.)

工程指示編號：EI / 5195 / 23

修改版次： V

工程編號： J - 858

工程名稱：將軍澳日出康城 11

工程項目：趟門 大貨鋁料

收件人：生統 / 王良 / 拆圖

發件人： Ant Yeung

日期：20/03/2023

V 版:

1. 因應地盤樣板層進度趕急，15/F 不用限位片(AP-10)組裝門玉。
2. 如 3/16 X 2-1/2 螺絲未能及時來貨，傳動桿改在地盤組裝。

U 版: 附上以下開料單

1. 20230317 T1-29~47F(趟門外框)
2. 20230317 T2-29~47F(趟門外框)
3. 20230317 T3-29~47F(趟門外框)
4. 按判頭要求包裝，符合上料要求。
-趟門鋁通分座，一層一卡板。
-趟門框分座，一層一卡板。

請在 2023.03.27 前完成上列要求。

附： 頁

原合約工程包

原合約工程加 / 減賬

新工程報價

分發東莞各部門：

- () 生產技術總監 連附件 (✓) 技術部 連附件 () 生產部 連附件 () 機械設計部 連附件
 () 採購部 連附件 (✓) 生產統籌部 連附件 (✓) 小羅&清 連附件
 (✓) 質檢部 連附件 () 會計部 連附件 () 報關組 連附件 (✓) 其他 水洪,楊榮輝 連附件

分發香港各部門：


- () 行政部 連附件 () 會計部 連附件 () 統籌部 連附件 (✓) 工程部地盤科文 連附件 積哥
 () 採購部 連附件 () QS 部 連附件 () 維修部 連附件 () 其他 _____ 連附件

傳遞編號：

HK 534 / 23

發件人簽署：



項目經理簽署：

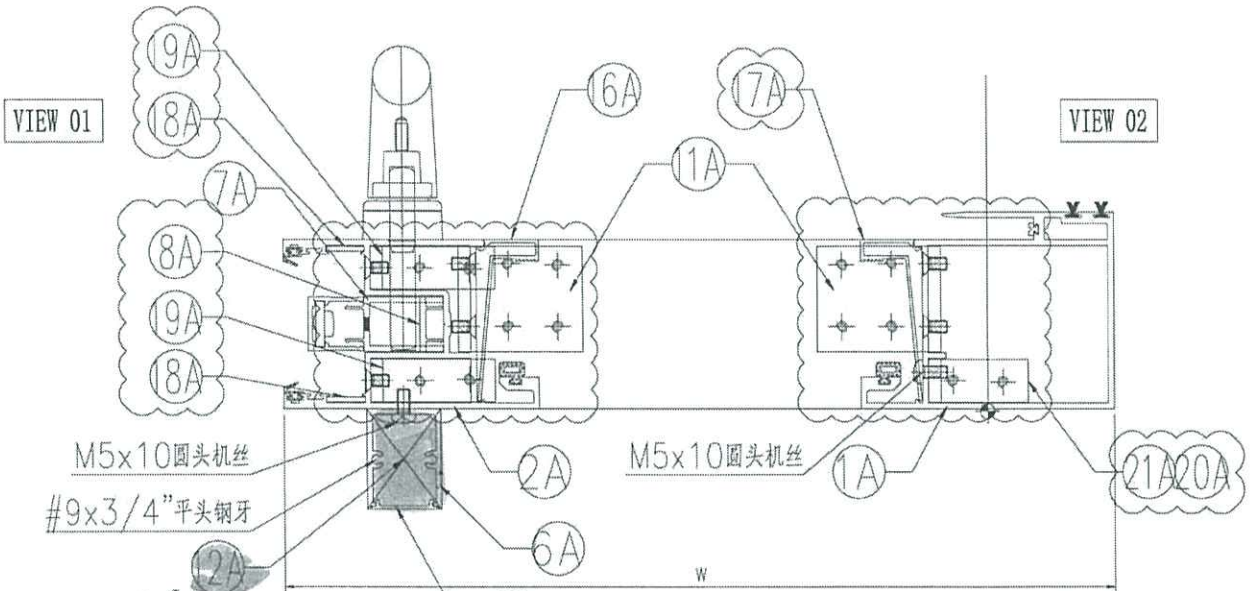

AP03


室外

AP04

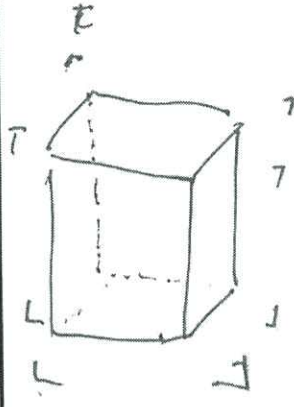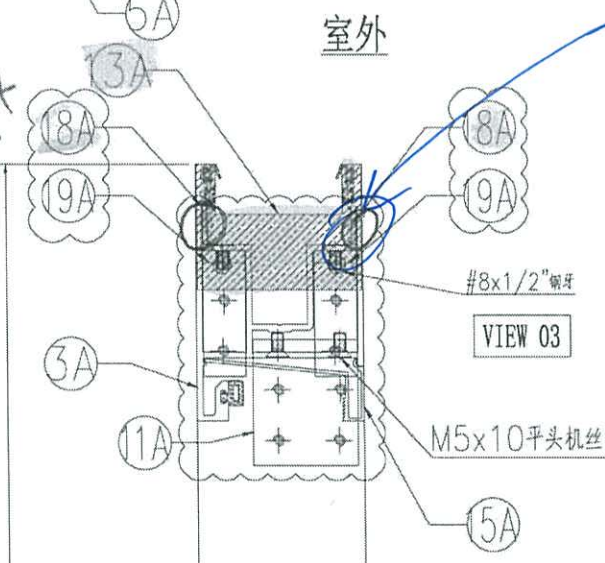

L + 4.

AP10 3: 814

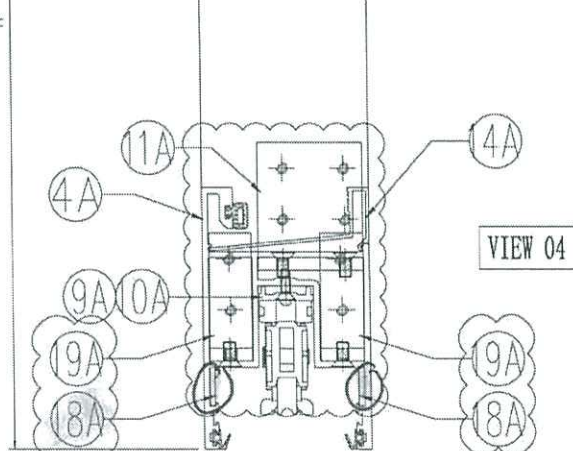

*物料正位用
位置号*

AP10

名稱	趟門拆圖	制圖	Jack	2023-01-09	修改	△		
材料	-	復核			日期	20230302		
顏色	-	批准			圖號	A-SD-01-DS(1)		

新增圖紙


啟用

因車位起見

位片

15/1

不會使用

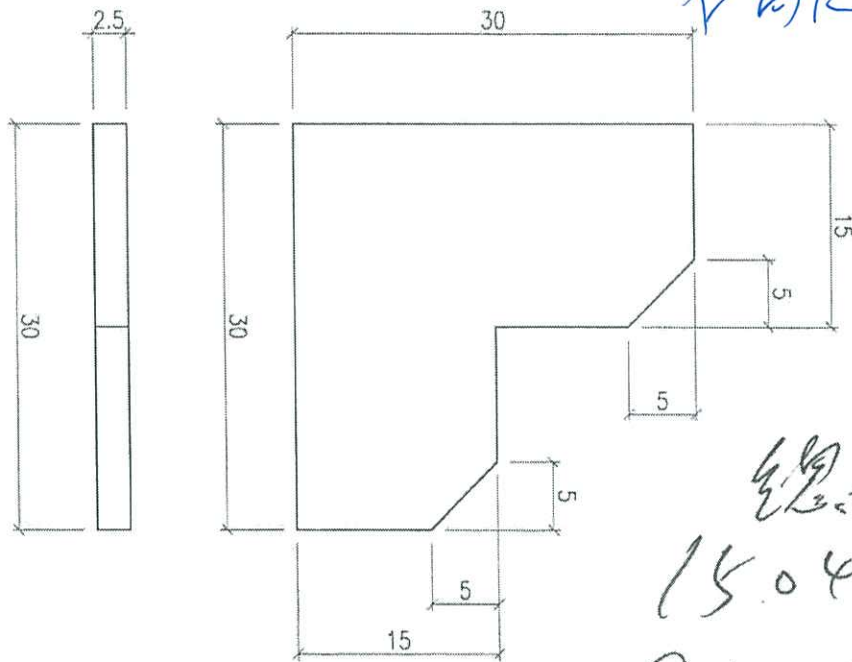

總數
15040件
~~2520件~~

翻模

(非見光)

儘先做 1000 件

工廠安裝

阿王組裝片 (1. + 1.5mm 厚用.)

名稱	限位片	制圖	J.L	2023-03-02	修改			
材料	2.5mm厚鋁板	復核			日期			
顏色	鍍化	批准			圖號	J858-SD-AP10		