



工程指示 / 要求簡箋(E.I.)

工程指示編號：EI / 5195 / 23

修改版次：Z

工程編號：J - 858

工程名稱：將軍澳日出康城 11

工程項目：趟門 大貨鋁料 趟門

收件人：生統 / 王良 / 拆圖

發件人：Ant Yeung

日期：29/03/2023

Z版:

按生產需要，補回鎖勾的標示和修改企框加工圖。

Y版:

1. 請快送出 (門玉拉手 2 隻 mill) 和 (門鎖勾供 T1 15/F 用量)

2. 附上開料單

T1-9F~60F (趟門內框), T2-9F~65F (趟門內框), T3-9F~65F (趟門內框)

T1-25F~60F (趟門外框), T2-20F~65F (趟門內框), T3-20F~65F (趟門內框)

X版: 由於趟門業主有 comment，因此趟門出企收口 X86320 暫停開料。

請在 2023.04.11 前完成上列要求。

附：頁

原合約工程包

原合約工程加 / 減賬

新工程報價

分發東莞各部門：

() 生產技術總監 連附件 (✓) 技術部 連附件 () 生產部 連附件 () 機械設計部 連附件

() 採購部 連附件 (✓) 生產統籌部 連附件 (✓) 小羅&清 連附件

(✓) 質檢部 連附件 () 會計部 連附件 () 報關組 連附件 (✓) 其他 水洪, 楊榮輝 連附件

分發香港各部門：

() 行政部 連附件 () 會計部 連附件 () 統籌部 連附件 () 工程部地盤科文 連附件 積哥

() 採購部 連附件 () QS 部 連附件 () 維修部 連附件 () 其他 _____ 連附件

傳遞編號：

HK 613 / 23

發件人簽署：



項目經理簽署：

EG-DWG3





美特鋁質 有限公司
MIDI Aluminium Fabricator Ltd.

工程號	J858	地盤	將軍澳 康城11期
-----	------	----	-----------

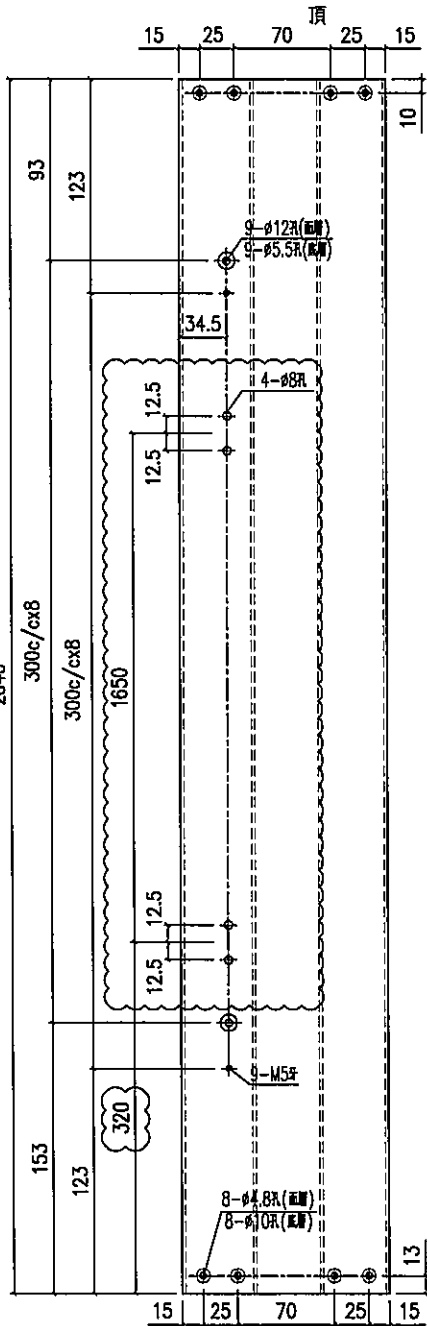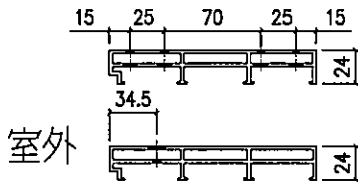

产品编号 X86322-SD01L

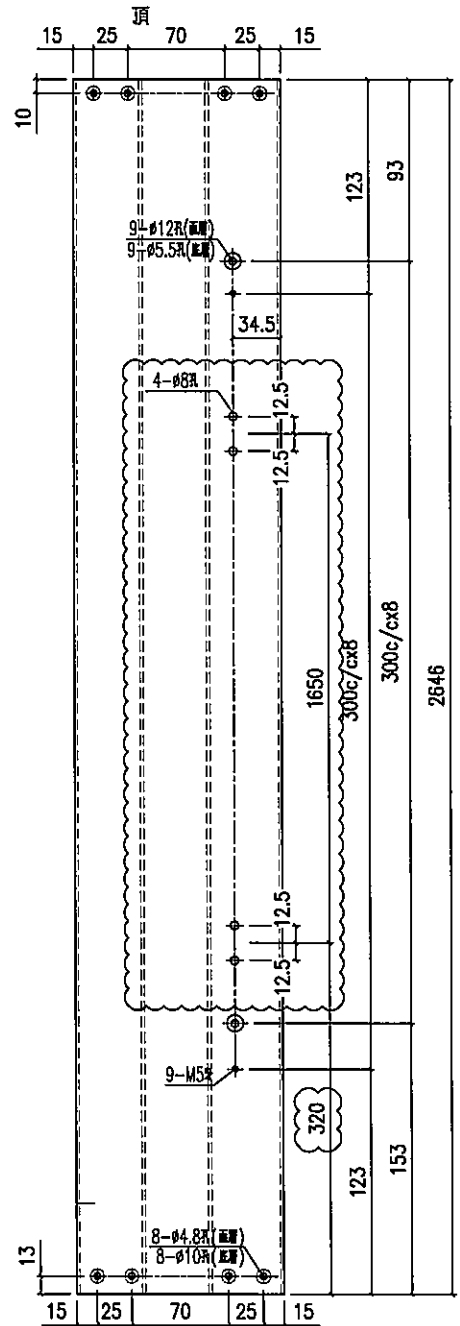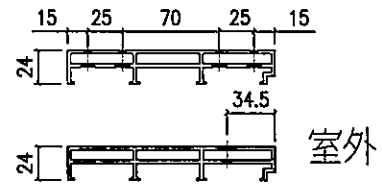

产品编号 X86322-SD01R



名稱	提升推拉門右邊框	制圖	Jack	2023-01-12	修改	△A	△B	△C
材料	X86322	復核			日期	20230106	20230311	20230328
顏色	ECD3X1009 9S-XF1	批准			圖號	X86322-SD01		

EG-DWG3



美特鋁質 有限公司
MIDI Aluminium Fabricator Ltd.

工程號 J858 地盤 將軍澳 康城11期

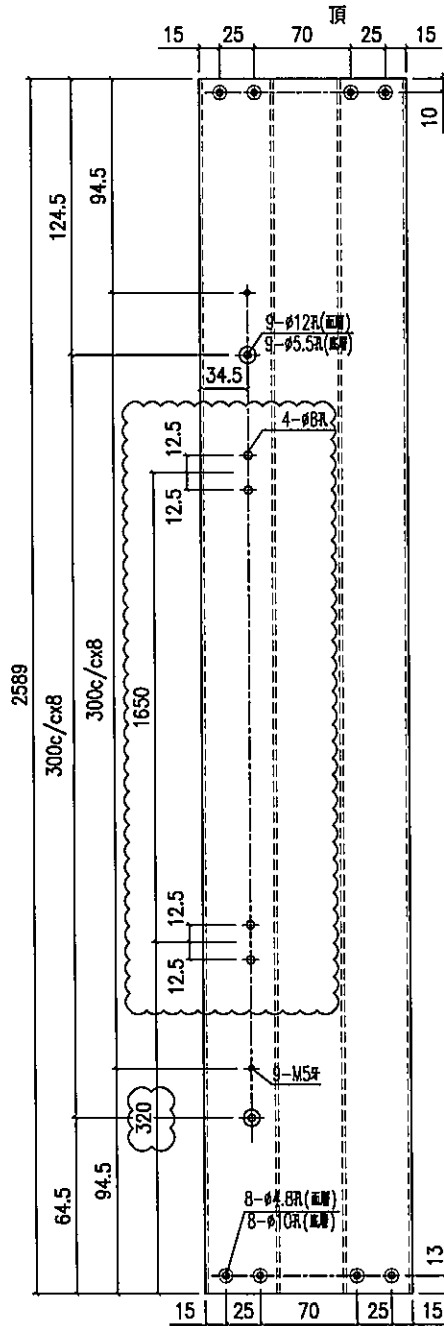
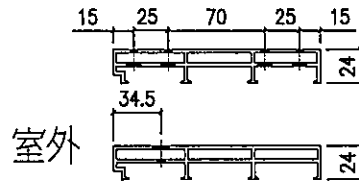


名稱	提升推拉門右邊框	制圖	Jack	2023-01-12	修改	△A	△B	
材料	X86322	復核			日期	20230311	20230328	
顏色	ECD3X1009 9S-XF1	批准			圖號	X86322-SD02		

 美特鋁質 有限公司
MIDI Aluminium Fabricator Ltd.

工程號	J858	地盤	將軍澳 康城1期
-----	------	----	----------

頂

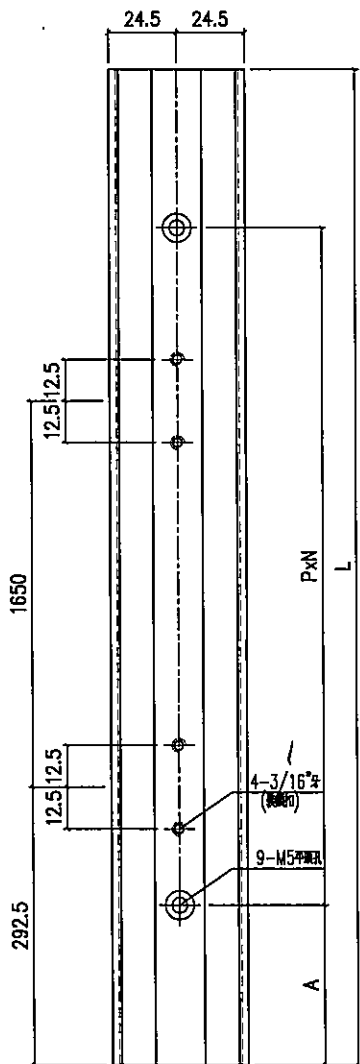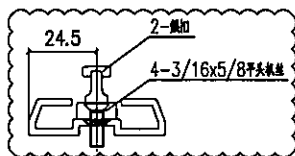

备注	产品编号	L	PXN=	A
H=2748	X86337-SD01A	2558	300x8	96.5
H=2691	X86337-SD01B	2501	300x8	68

开料注意：请确保X86337-SD01A (L=2559mm)
用原材料L=5150mm可以1开2

名稱	提升推拉門企鎖扣料	制圖	Jack	2023-01-12	修改	△A	△B	△C
材料	X86337	復核			日期	20230206	20230311	20230328
顏色	ECD3X1009 9S-XF1	批准			圖號	X86337-SD01		