



工程指示 / 要求簡箋(E.I.)

工程指示編號：EI / 5210 / 23

修改版次： B

工程編號： J - 858

工程名稱：將軍澳日出康城 11

工程項目：趟門 地盆用防水片 (鉻化) 放行全數

收件人：生統

發件人： Ant Yeung

日期：08/03/2023

要求提供 / 確認 事項：

內容：

B 版: 判頭反饋，因石矢公差 (縮短) ，未生產請按修改圖生產，已生產的不改。

A 版: 請按期生產，放行全數

請按鋁料加工圖生產趟門地盆用防水片 (頂) 。 分層打扎

1. 使用鉻化片

2. 需要安隔熱棉+錫紙

請在 2023.3.15 前完成上列要求。

附： 頁

原合約工程包

原合約工程加 / 減賬

新工程報價

分發東莞各部門：

() 生產技術總監 連附件 () 技術部 連附件 () 生產部 連附件 () 機械設計部 連附件

() 採購部 連附件 (✓) 生產統籌部 連附件 (✓) 小羅&清 連附件

() 質檢部 連附件 () 會計部 連附件 () 報關組 連附件 (✓) 其他 楊榮輝 連附件

(✓) BUN 連附件

分發香港各部門：

() 行政部 連附件 () 會計部 連附件 () 統籌部 連附件 (✓) 工程部地盤科文 積哥 連附件

() 採購部 連附件 () QS 部 連附件 () 維修部 連附件 () 其他 _____ 連附件

傳遞編號：


HK 0406 23

發件人簽署： 

項目經理簽署： 

27 521B

 美特铝质有限公司 MIDI Aluminium Fabricator Ltd.				工程號	J858	類別		物料號	-			
				地盘	康城11期	制圖	W. E. X	2022-08-11	圖號	FS-24		
修改	-	-	-	採用工廠	地盘	✓	图纸名称	铝防水板加工图	復核	-	數量	-
日期	-	-	-	材料颜色	CHROMATE		材料	1.5mm THK. 铝板	批准	-	單件重量	- (KG)

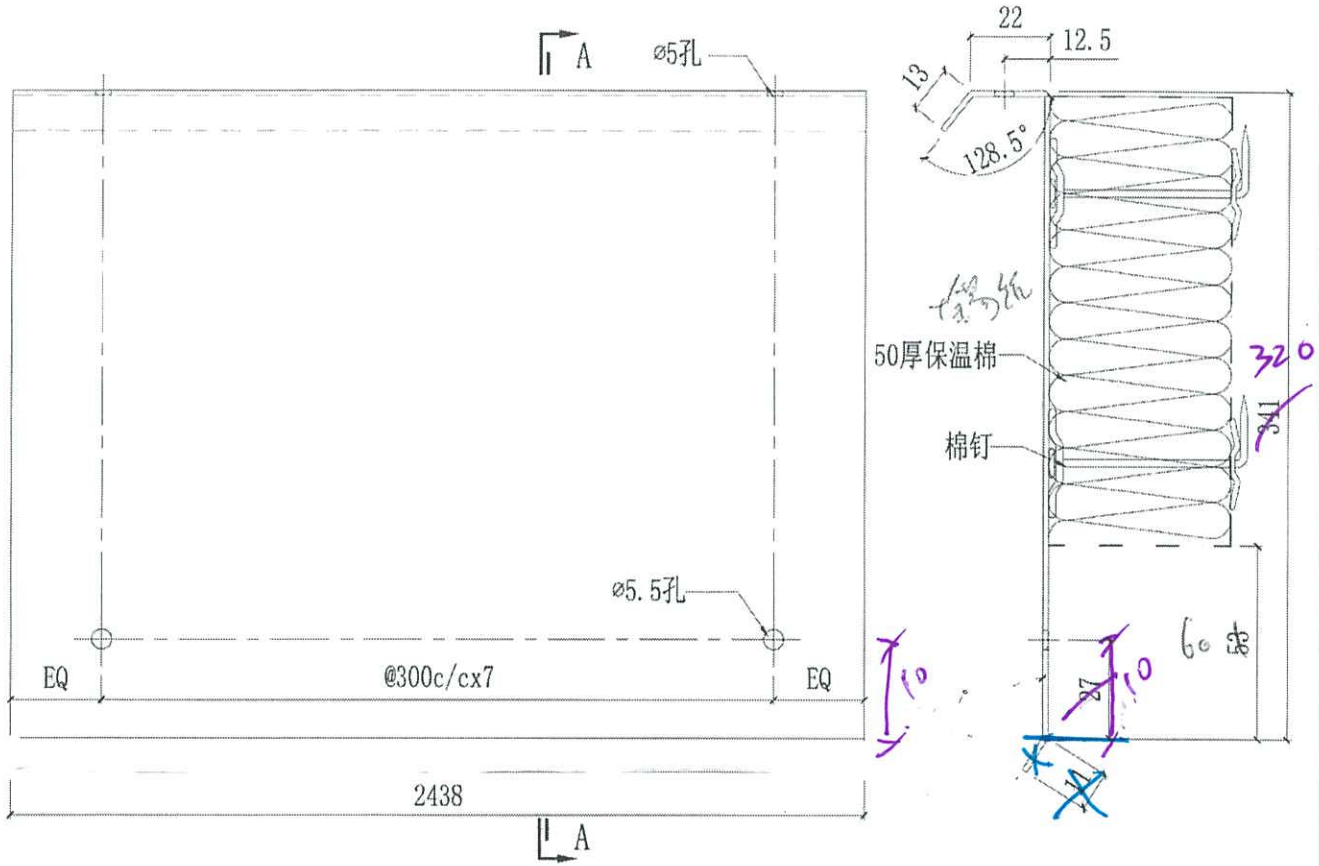


合计:	12	
T3A-CW10 (SU)	2	67/F
T3A-CW9 (SU)	1	67/F
T3A-CW8 (SU)	2	67/F
T3A-CW8 (SU)	2	67/F
T3B-CW9 (SU)	1	67/F
T3B-CW8 (SU)	2	67/F
T3A-CW6 (SU)	2	67/F
位置	数量	楼层

657
+ 1222
= 1879

合计:	657	
T2A-CW8 (SU)	2	67/F
T2A-CW9 (SU)	1	67/F
T2A-CW10 (SU)	2	67/F
T2B-CW9 (SU)	1	67/F
T2B-CW8 (SU)	2	67/F
T2A-CW7 (SU)	2	67/F
T1A-CW9 (SU)	2	62/F
T1A-CW10 (SU)	1	62/F
T1A-CW11 (SU)	2	62/F
T1B-CW8 (SU)	1	62/F
T1B-CW7 (SU)	2	62/F
T1A-CW8 (SU)	2	62/F
T3A-CW3	98	9~66/F
T3A-CW4	49	9~66/F
T3A-CW5	49	9~66/F
T3B-CW6	98	9~66/F
T3B-CW5	49	9~66/F
T3B-CW4	49	9~66/F
T3B-CW3	49	9~66/F
T3B-CW2	49	9~66/F
T3B-CW1	49	9~66/F
T3A-CW1	49	9~66/F
T3A-CW2	49	9~66/F
位置	数量	楼层

合计:	1222	
T2A-CW3	98	9~66/F
T2A-CW4	49	9~66/F
T2A-CW5	49	9~66/F
T2B-CW6	98	9~66/F
T2B-CW5	49	9~66/F
T2B-CW4	49	9~66/F
T2B-CW3	49	9~66/F
T2B-CW2	49	9~66/F
T2B-CW1	49	9~66/F
T2A-CW1	49	9~66/F
T2A-CW2	49	9~66/F
T1A-CW3	90	9~61/F
T1A-CW4	45	9~61/F
T1A-CW5	45	9~61/F
T1A-CW6	45	9~61/F
T1B-CW6	45	9~61/F
T1B-CW5	45	9~61/F
T1B-CW4	45	9~61/F
T1B-CW3	45	9~61/F
T1B-CW2	45	9~61/F
T1B-CW1	45	9~61/F
T1A-CW1	45	9~61/F
T1A-CW2	45	9~61/F
位置	数量	楼层

可便利膠
= 可做防水膠

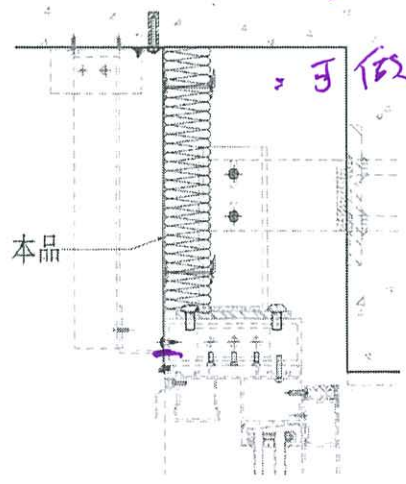

1/8 2012年11月25日

92-701

