



工程指示 / 要求簡箋(E.I.)

工程指示編號：EI / 5213 / 23

修改版次：M

工程編號：J - 858

工程名稱：將軍澳日出康城 11

工程項目：幕牆 防水片 已生產的加鋁角 未生產的修改加工圖

收件人：生統

發件人：Paul Wong

日期：05/06/2023

內容：

M 版: 由於現場石屎凹坑問題，未生產的防水片 FS-16A 請按修改圖做。M 版: 已生產的加 12*12*1.5mm 鉻化鋁角 (550 支) 2438mm 長 送地盤。L 版: 因按分層統計表計算，BM 中的 #31 FS-11 及 #36 FS-16A 數目修改。K 版: 地盆已安裝樣板層。因應 C 版未放行，現放行 T1,T2,T3 22/F 及以上的全部的生產。K 版: 於 A 版本暫停: 此部份為 9/F 起底橫向防水片。FS03,04,05,06L,06R,07,08,08A 覆尺後生產 現保持暫停 (地盆留意)K 版: 附預算出貨期表。K 版: 浴室基仔面 防煙片。FS-15-277 和 FS-15 不用再生產。已有 EI 6109 取代
如已生產，不需出貨。留來備用。J 版: FS-15-277 暫停生產，如已生產當後備使用I 版: FS-15 加長，(因應則師 comment 浴室位置)，如已做或已出貨，請重做。H 版: 因應顧問視察試水要求，本 EI 全部防水片，不裝棉，不用加棉針。如廠已安裝棉，請拆
由地盆安裝棉G 版: 先出貨 FL16A 30 件，給 T1-CW5，現場夾收口和信和視察效果。F 版: 如用鋁桿的，可做點焊打膠代替出貨。E 版: FS-10LA 及 FS-10RA 先各出貨 15 件，謝謝!D 版: FS-15 浴室位不需批擋網。

分發東莞各部門：

() 生產技術總監 連附件 () 技術部 連附件 () 生產部 連附件 () 機械設計部 連附件
 () 採購部 連附件 (✓) 生產統籌部 連附件 (✓) 小羅&清 連附件
 () 質檢部 連附件 () 會計部 連附件 () 報關組 連附件 () 其他 楊榮輝 連附件

分發香港各部門：

() 行政部 連附件 () 會計部 連附件 () 統籌部 連附件 (✓) 工程部地盤科文 積哥 連附件
 () 採購部 連附件 () QS 部 連附件 () 維修部 連附件 () 其他 _____ 連附件

傳遞編號：

HK 1215 / 23


發件人簽署：

項目經理簽署：

 美特鋁質有限公司 MIDI Aluminium Fabricator Ltd.				工程號	J858	類別		物料號	-			
				地盘	康城11期	制圖	W. E. X	2022-08-11	圖號	FS-16A		
修改	-	-	-	採用工廠	地盤	✓	图纸名称	铝防水板加工图	復核	-	數量	-
日期	-	-	-	材料颜色	CHROMATE /		材料	1.5mm THK. 铝板	批准	-	單件重量	- (KG)

075213


64款

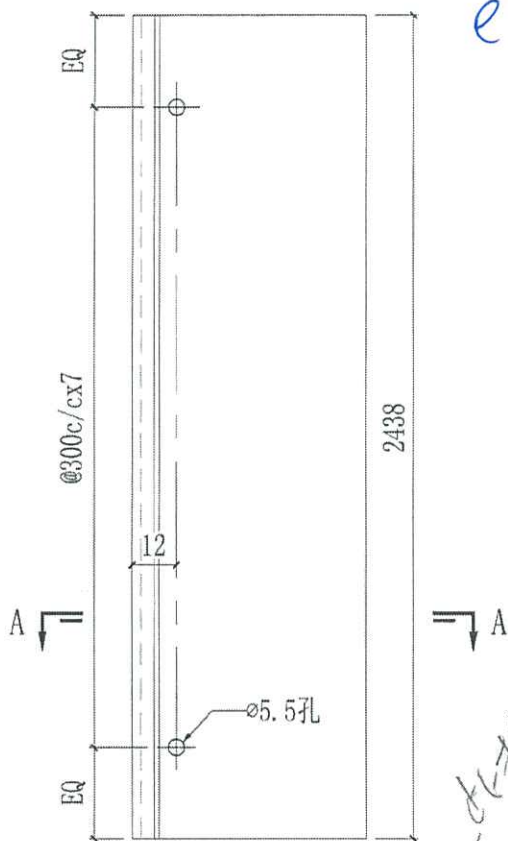

目- 64款
取 1.5mm 厚

(防水位)


此棉須用此

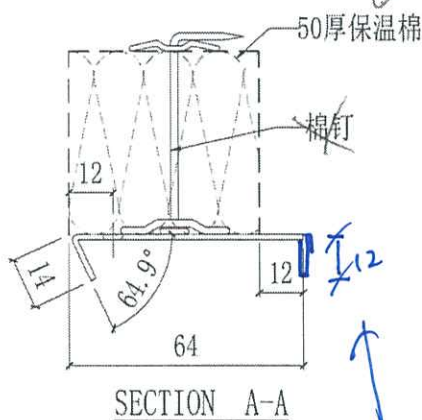

12

↑

本做的
的按
此做

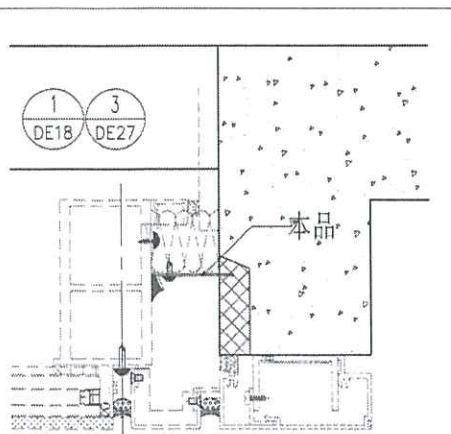


合计:	4461	
T3A-CW5	2	11, 40/F
T3A-CW4	2	11, 40/F
T2B-CW4	2	11, 40/F
T1B-CW4	2	11, 40/F
T3A-CW3	140	9~66/F
T3A-CW4	146	9~66/F
T3A-CW5	70	9~66/F
T3B-CW6	140	9~66/F
T3B-CW5	140	9~66/F
T3B-CW3	73	9~66/F
T3B-CW2	140	9~66/F
T3B-CW1	70	9~66/F
T3A-CW1	140	9~66/F
T3A-CW2	365	9~66/F
T2A-CW3	140	9~66/F
T2A-CW4	146	9~66/F
T2A-CW5	70	9~66/F
T2B-CW6	140	9~66/F
T2B-CW5	143	9~66/F
T2B-CW4	70	9~66/F
T2B-CW3	70	9~66/F
T2B-CW2	140	9~66/F
T2B-CW1	70	9~66/F
T2A-CW1	140	9~66/F
T2A-CW2	375	9~66/F
T1A-CW3	130	9~61/F
T1A-CW4	272	9~61/F
T1A-CW5	68	9~61/F
T1A-CW6	65	9~61/F
T1B-CW6	65	9~61/F
T1B-CW5	130	9~61/F
T1B-CW3	65	9~61/F
T1B-CW2	130	9~61/F
T1B-CW1	65	9~61/F
T1A-CW1	130	9~61/F
T1A-CW2	340	9~61/F
位置	数量	楼层

合计:	80	
T3A-CW10 (SU)	4	67/F
T3A-CW9 (SU)	4	67/F
T3A-CW8 (SU)	2	67/F
T3B-CW10 (SU)	2	67/F
T3B-CW9 (SU)	4	67/F
T3B-CW8 (SU)	2	67/F
T3B-CW7 (SU)	2	67/F
T3A-CW7 (SU)	4	67/F
T2A-CW8 (SU)	4	67/F
T2A-CW9 (SU)	4	67/F
T2A-CW10 (SU)	2	67/F
T2B-CW10 (SU)	2	67/F
T2B-CW9 (SU)	4	67/F
T2B-CW8 (SU)	2	67/F
T2B-CW7 (SU)	2	67/F
T2A-CW6 (SU)	4	67/F
T1A-CW9 (SU)	4	62/F
T1A-CW10 (SU)	8	62/F
T1A-CW7 (SU)	4	62/F
T1A-CW11 (SU)	2	62/F
T1B-CW9 (SU)	2	62/F
T1B-CW8 (SU)	4	62/F
T1B-CW7 (SU)	2	62/F
T1B-CW6 (SU)	2	62/F
T1A-CW7 (SU)	4	62/F
位置	数量	楼层

编号

FS-16A-12

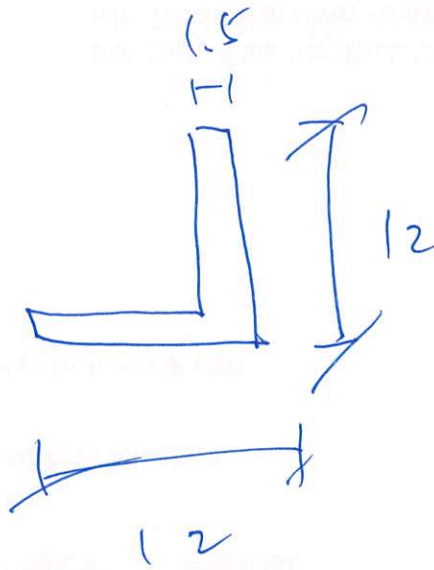

1.5mm 镀铬

数量 550支

用铝板摺

新图

可分枝出货

5/6

e: 5-1314

因破凹坑, 打了需要此

鋤角. 可能有效

防水



鋼上銹銹蝕

X