

工程指示 / 要求簡箋(E.I.)

工程指示編號：EI / 5237 / 22

修改版次： -

工程編號： J - 858

工程名稱：將軍澳日出康城 11

工程項目：幕牆 泥水收口鋁角 (T1-T3)

收件人：生統

發件人：Ant Yeung

日期：21/10/2022

要求提供 / 確認 事項：

- () 初步鋁料 B.M. () 加工拆圖，然後生產 () 尺寸表
 () 正式鋁料 B.M. () 技術上資料 / 指示 () 報價
 () 配件 B.M. () 樣辦或貨品說明書 ^{當各用} () 分判合約
 內容：

加做 (ALS-01) 短款 200 件， (原 Ei 5127) 已做的不改，未做才能改。

請按加工圖生產幕牆 泥水收口鋁角 (T1-T3)

1. 銹化(用鋁板摺)

2. 因各座判頭不同，必須分座包裝

3. T1 用量跟下車送貨 謝謝

4. T2,T3 用量 跟下次的 T2,T3 送貨 謝謝

請在 2022.10.24 前完成上列要求。

附： 頁

原合約工程包

原合約工程加 / 減賬

新工程報價

分發東莞各部門：

- ()生產技術總監 連附件 ()技術部 連附件 ()生產部 連附件 ()機械設計部 連附件
 ()採購部 連附件 ()生產統籌部 連附件 ()小羅&清 連附件
 ()質檢部 連附件 ()會計部 連附件 ()報關組 連附件 ()其他 _____ 連附件

分發其他分判：

- () 檳 連附件

分發香港各部門：

- ()行政部 連附件 ()會計部 連附件 ()統籌部 連附件 ()工程部地盤科文 連附件 積哥
 ()採購部 連附件 ()QS 部 連附件 ()維修部 連附件 ()其他 _____ 連附件

傳遞編號：

HK 1820 / 22



發件人簽署：

項目經理簽署：

e: 5237
 (583) 1820 (e: 5125) 1817

美特鋁質有限公司 MIDI Aluminium Fabricator Ltd.				工程號	J858	類別		物料號	-		
				地盘	康城11期	制圖	WCM	2022-09-01	圖號	ALS-01	
修改	-	-	採用工廠	地盘	✓	圖紙名稱	泥水收口角加工圖	復核	-	數量	-
日期	-	-	材料顏色	铬化		材料	3mm铝板	批准	-	單件重量	- (KG)

位置	QTY
T1	141
T2	205
T3	205
合计	551

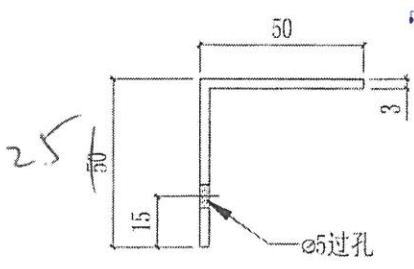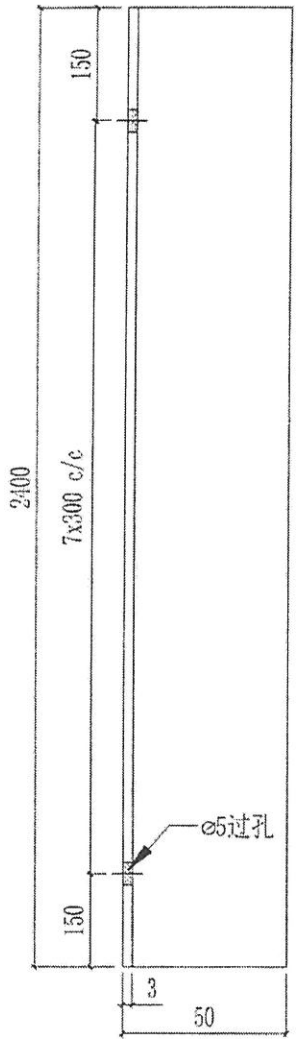


e: 5127 修改
 e: 5237

T1	60	14
T2	80	14
T3	80	14
total		200

T1 跟下一单出售
 用量



J858 康城11期 鋁廠(33)



黄瑛梅

更正下，水槽套芯料是 X86303，兴发库存里暂时没有！

黄瑛梅：EI5061水槽料第一批：
1、封口片待喷涂（待指令是否安...



胡说

此单原版已加工了放行的 M01，02，无法修改了，只能修改后续批次的了



胡说

@Ant

上午8:49



陈进化



ei 5127
不改
高各用



J858 康城11期 鋁廠(33)



MU1, U2, 无法修改了，
只能修改后续批次的了



胡说

@Ant

上午8:49



陈进华

@佐治 兴发已完成所要
86317 之字码铬化料及
L061 的 2 款料，通知他们
下周一送就可以

黄瑛梅：EI5195趟门铝通：欠
X86317之字码铬化料及L061 (2...



胡说

如果已加工批次需要重做，
请另外出单，此修改图号
ALS-01 放行的批次已加工
数量为 T1：60，T2:80，
T3:80

手寫註釋：
→ 柜

好的謝謝

