



工程指示編號：EI / 5245 / 22

修改版次： B

工程編號： J - 858

工程名稱：將軍澳日出康城 11

工程項目：Glass Cladding 玻璃牆 鋁料加工圖

收件人：生統

發件人：Ant Yeung

日期：10/11/2022

要求提供 / 確認 事項：

- | | | |
|--|-------------------------------------|-------------------------------|
| <input type="checkbox"/> 初步鋁料 B.M. | <input type="checkbox"/> 加工拆圖，然後生產 | <input type="checkbox"/> 尺寸表 |
| <input type="checkbox"/> 正式鋁料 B.M. | <input type="checkbox"/> 技術上資料 / 指示 | <input type="checkbox"/> 報價 |
| <input type="checkbox"/> 配件 B.M. <i>包樣 8/11/22</i> | <input type="checkbox"/> 樣辦或貨品說明書 | <input type="checkbox"/> 分判合約 |

內容：

B 版：修改 X86301-GC02 一張

A 版提供 T1 (9-17/F) MO1 開料單， GC 53 加數量， GC54 取消

請按加工圖生產 Glass Cladding，供地盆安裝。

1. 只放行 T1 (9-17/F) MO1 的生產，包樣板層

2. 附上預算出貨表，MO

3. 拆圖部：請給開料單

4. Glass Cladding 修鐵件的位置為 7 梗孔

5. Glass Cladding 使用 25mm 棉和錫紙，結構膠。配合背板 EI 5244

6. 大飾線 x86307 內的小空格塞棉。

7. 左右、上下已縮 1mm。配合地盆安裝空間

8. 橫向 15mm 隙中間的扣蓋的膠條槽削掉。

9. 留意出貨用 A 字架，出貨前請和地盆溝通。生統：留意 A 架數量和尺寸

10. 請給組裝飾線後的效果相片

請在 2022.11.17 前完成上列要求。

附：頁

原合約工程包

原合約工程加 / 減賬

新工程報價

分發拆圖部門 BUN 連附件

分發東莞各部門：

- | | | | |
|--|---|---|--|
| <input type="checkbox"/> 生產技術總監 <input type="checkbox"/> 連附件 | <input type="checkbox"/> 技術部 <input type="checkbox"/> 連附件 | <input type="checkbox"/> 生產部 <input type="checkbox"/> 連附件 | <input type="checkbox"/> 機械設計部 <input type="checkbox"/> 連附件 |
| <input type="checkbox"/> 採購部 <input type="checkbox"/> 連附件 | <input type="checkbox"/> 生產統籌部 <input type="checkbox"/> 連附件 | <input checked="" type="checkbox"/> 小羅&清 <input type="checkbox"/> 連附件 | |
| <input type="checkbox"/> 質檢部 <input type="checkbox"/> 連附件 | <input type="checkbox"/> 會計部 <input type="checkbox"/> 連附件 | <input type="checkbox"/> 報關組 <input type="checkbox"/> 連附件 | <input type="checkbox"/> 其他 <input checked="" type="checkbox"/> 洪 <input type="checkbox"/> 連附件 |
| <input type="checkbox"/> BUN <input type="checkbox"/> 連附件 | | | |

分發香港各部門：


- | | | | |
|---|--|---|---|
| <input type="checkbox"/> 行政部 <input type="checkbox"/> 連附件 | <input type="checkbox"/> 會計部 <input type="checkbox"/> 連附件 | <input type="checkbox"/> 統籌部 <input type="checkbox"/> 連附件 | <input type="checkbox"/> 工程部地盤 <input type="checkbox"/> 連附件 |
| <input type="checkbox"/> 採購部 <input type="checkbox"/> 連附件 | <input type="checkbox"/> QS 部 <input type="checkbox"/> 連附件 | <input type="checkbox"/> 維修部 <input type="checkbox"/> 連附件 | <input type="checkbox"/> 其他 <input type="checkbox"/> 連附件 |




傳遞編號：

HK1972/22

發件人簽署：

項目經理簽署：

 美特鋁質有限公司 MIDI Aluminium Fabricator Ltd.				工程號	J858	類別		物料號	-		
				地盘	康城11期	制圖	W. E. X	2022-08-10	圖號	X86301-GC02	
修改	A		採用工廠	地盘	✓	图纸名称	扣蓋加工图	復核	-	數量	-
日期	08/11		材料颜色	深鋼(ECD3W0497 6S-XF1)		材料	X86301	批准	-	單幅重量	- (KG)

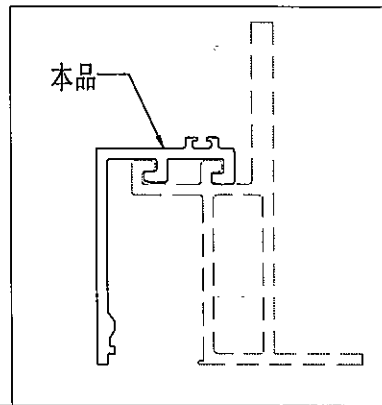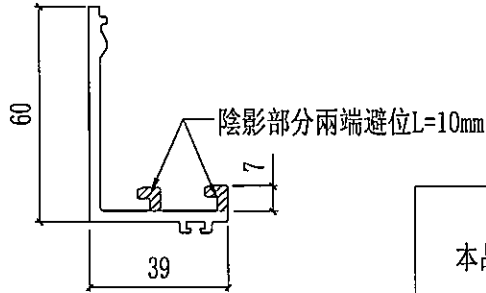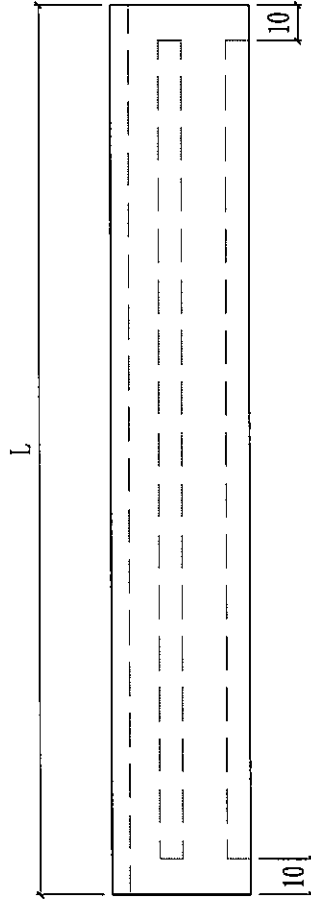

Handwritten notes:
 28/8/2022
 28/8/2022

X86301-GC02-06	823	T2A-CW2-9/F	1
X86301-GC02-05	1043	T1A-CW4-9/F	1
X86301-GC02-04	596.5	T1A-CW4-9/F	2
X86301-GC02-03	798	T3A-CW4-9/F	1
		T3A-CW2-9/F	1
		T2A-CW2-9/F	1
		T1A-CW4-9/F	1
		T1A-CW2-9/F	1
X86301-GC02-02	773	T3A-CW2-9/F	1
		T2A-CW2-9/F	1
		T1A-CW2-9/F	1
X86301-GC02-01	592	T3A-CW2-9/F	2
		T2A-CW2-9/F	2
		T1A-CW2-9/F	2
编号	L	使用位置	數量