



工程指示 / 要求簡箋(E.I.)

工程指示編號：EI / 5245 / 22

修改版次： E

工程編號： J - 858

工程名稱：將軍澳日出康城 11

工程項目：Glass Cladding 玻璃牆 鋁料加工圖

收件人：生統

發件人：Ant Yeung

日期：16/02/2023

要求提供 / 確認 事項：

內容：

E:修改 X86290-03L 一張D:按拆圖複核，修改 J858-GC-53(REV.A), J858-X86290-04R(REV.A)。C:按拆圖複核，附開料單 2 張。B 版：修改 X86301-GC02 一張A 版提供 T1 (9-17/F) MO1 開料單， GC 53 加數量， GC54 取消請按加工圖生產 Glass Cladding，供地盆安裝。1. 只放行 T1 (9-17/F) MO1 的生產，包樣板層2. 附上預算出貨表，MO3. 拆圖部：請給開料單4. Glass Cladding 修鐵件的位置為 7 榫孔5. Glass Cladding 使用 25mm 棉和錫紙，結構膠。 配合背板 EI 52446. 大飾線 x86307 內的小空格塞棉。7. 左右、上下已縮 1mm。配合地盆安裝空間8. 橫向 15mm 隙中間的打蓋 的膠條槽削掉。9. 留意出貨用 A 字架，出貨前請和地盆溝通。 生統：留意 A 架數量和尺寸10.請給組裝飾線後的效果相片請在 2022.11.22 前完成上列要求。

附： 頁

 原合約工程包 原合約工程加 / 減賬 新工程報價分發拆圖部門 BUN 連附件

分發東莞各部門：

() 生產技術總監 連附件 (✓) 技術部 連附件 () 生產部 連附件 () 機械設計部 連附件
 () 採購部 連附件 (✓) 生產統籌部 連附件 (✓) 小羅&清 連附件
 () 質檢部 連附件 () 會計部 連附件 () 報關組 連附件 (✓) 其他 水洪 連附件

分發香港各部門：

() 行政部 連附件 () 會計部 連附件 () 統籌部 連附件 () 工程部地盤 連附件 積哥
 () 採購部 連附件 () QS 部 連附件 () 維修部 連附件 () 其他 連附件

傳遞編號：

發件人簽署：


HK 243 / 22

項目經理簽署：

G.C. E1 5245E

 美特铝质有限公司 MIDI Aluminium Fabricator Ltd.		工程號	J858	類別		物料號	-		
修改		地盤	康城11期	制圖	W. C. M	2022-06-22	圖號	X86290-03L	
日期		採用工廠	✓ 地盤	圖紙名稱	铝料加工图	復核	-	數量	-
		材料顏色	香核金 (EC03X1009 9S-3F1)	材料	X86290	批准	-	單幅重量	- (KG)

编号	L	L1	A	B	N	M	使用位置	數量
X86290-03L-1	598	623	74	224	1x300c/c	2x220c/c	GC-03	292
							GC-12	35
							GC-19	35
X86290-03L-2	550.5	575.5	60	210.5	1x280c/c	1x300c/c	GC-06	6
							GC-14	3
							GC-21	5
							GC-34	2
							GC-42	1
X86290-03L-3	333	358	25 60	128 93	1x180c/c	1x200c/c	GC-24	25
							GC-27	24
							GC-37	12
							GC-45	13

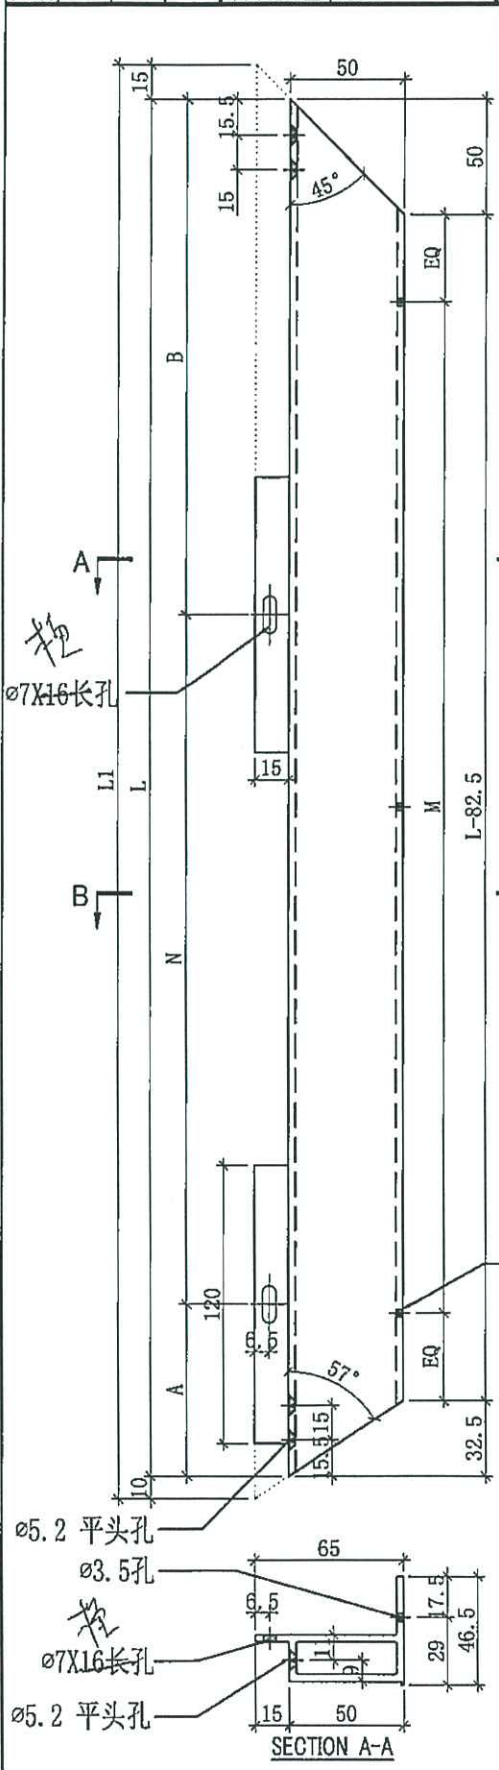

A

B

Handwritten notes: 333, 180 + 93

